

	0	1	2	3	4	5	6	7	8	9
A										
B										
C										
D										
E										
F										



SIRCEM-CM spa
Via Armando Diaz, 19
84018 Scafati (SA)
TEL: +39 081 863 12 05

Dis. N.	REV 0.2
CAD	SPAC
Nome File	C17_26B
Data	31 07 2017

Impianto	QUADRO TRITURAZIONE SHREDDING SWITCHBOARD
Denominazione	

Ordine	SIRCEM
Commessa	C17_26
Esecutore	D.G.



FOGLIO
SEGUE

	0	1	2	3	4	5	6	7	8	9
A										
B										
C	SIRCEM - CM SPA									
D	FLOUR PLANT - MILL - SHREDDING WHEABA HOLDING - TRIPOLI (LIBIA)									
E	SHREDDING SWITCHBOARD Electric Diagram									
F	 Miluma srl Via Circumvallazione Esterna di Napoli, 12 80025 - Casandrino (NA) P.IVA e CF 06836831211 Tel. +39 (081) 191 78 085 Fax +39 (081) 197 22 186 info@miluma.it - www.miluma.it									

AS-BUILT



SIRCEM-CM spa
Via Armando Diaz, 19
84018 Scafati (SA)
TEL: +39 081 863 12 05

Dis. N.	REV 0.2
CAD	SPAC
Nome File	C17_26B
Data	31 07 2017

Impianto	QUADRO TRITURAZIONE SHREDDING SWITCHBOARD
Denominazione	TITLE

Ordine	SIRCEM
Commessa	C17_26
Esecutore	D.G.



FOGLIO	2000
SEGUE	2001

	0	1	2	3	4	5	6	7	8	9														
⊕	LISTA FOGLI \ INDEX																							
A	Foglio Sheet	Descrizione Description	Revisione \ Revision										Foglio Sheet	Descrizione Description	Revisione \ Revision									
			0	1	2	3	4	5	6	7	8	9			0	1	2	3	4	5	6	7	8	9
	9												2207	FILTER TIMER T-CFS										
B	2000	TITLE											2208	FEEDING CONSENT TO LINE										
	2001	INDEX											2209	START CYCLE LAMP										
	2002	SWITCHBOARD LAYOUT											2210	ALARM SIGNALING										
	2003	DOOR LAYOUT											2211	SPARE OUTPUT										
	2004	SWITCHBOARD BUTTONS											2212	SPARE OUTPUT										
C	2007	WIRE COLORS											2500	RACK PLC										
	2020	POWER SUPPLY											2501	SWITCH										
	2021	SWITCHBOARD INTERNAL SERVICE											2502	HMI										
	2022	SAFETY RELAY											3000	DEVICES LIST										
	2023	AUXILIARY POWER SUPPLY											3001	DEVICES LIST										
	2024	PRESENCE 24AC											3002	TERMINALS										
D	2100	EA-CFS MOTOR											3003	TERMINALS										
	2101	RVR-CFS MOTOR																						
	2102	PT-GPT MOTOR																						
	2103	EC-GPT MOTOR																						
	2104	MM-GPT MOTOR																						
E	2105	TC-GPT MOTOR																						
	2200	FRONT SWITCHBOARD BUTTONS																						
	2201	ON SITE AND FRONT SWITCHBOARD BUTTONS																						
	2201A	LAYOUT QB-P1																						
	2202	SENSORS																						
F	2203	SENSORS																						
	2204	REQUEST FROM LINES																						
	2205	SPARE INPUT																						
	2206	SPARE INPUT																						
Note :																								



SIRCEM-CM spa
Via Armando Diaz, 19
84018 Scafati (SA)
TEL: +39 081 863 12 05


Dis. N.	REV 0.2
CAD	SPAC
Nome File	C17_26B
Data	31 07 2017

Impianto	QUADRO TRITURAZIONE SHREDDING SWITCHBOARD
Denominazione	INDEX

Ordine	SIRCEM
Commessa	C17_26
Esecutore	D.G.



FOGLIO	2001
SEGUE	2002

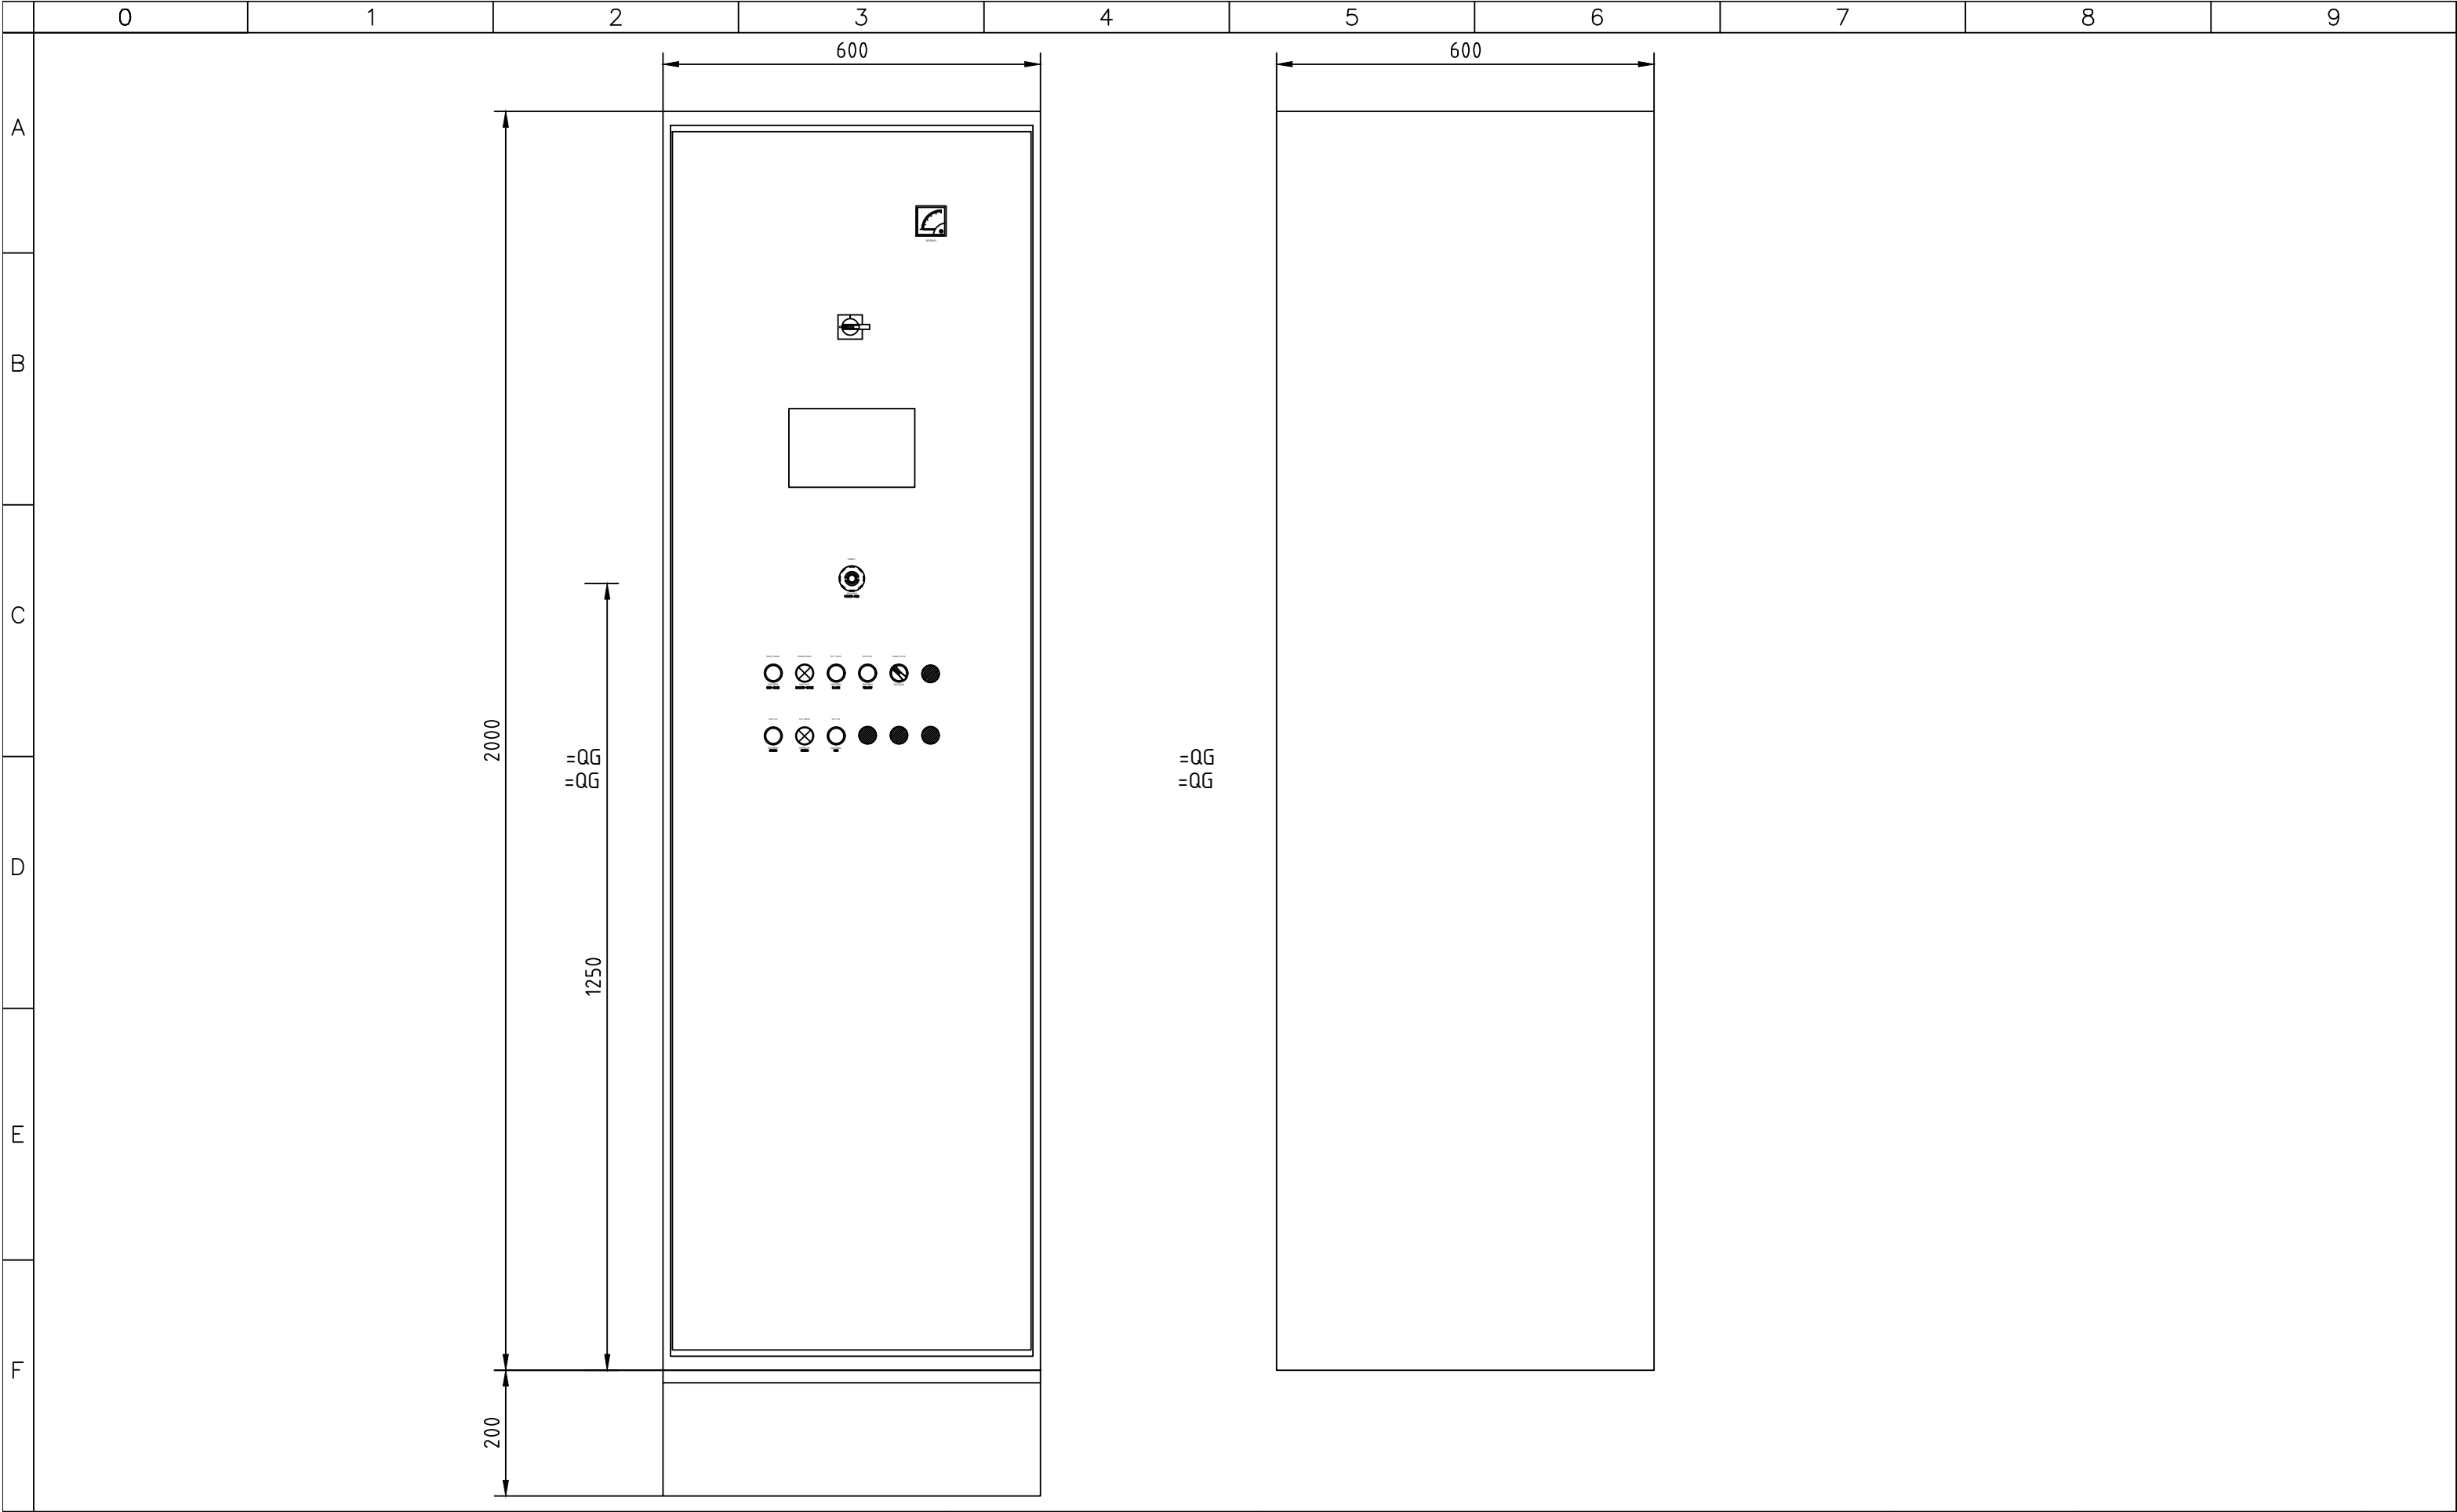


SIRCEM-CM spa
Via Armando Diaz, 19
84018 Scafati (SA)
TEL: +39 081 863 12 05

Dis. N.	REV 0.2
CAD	SPAC
Nome File	C17_26B
Data	31 07 2017

Impianto	QUADRO TRITURAZIONE SHREDDING SWITCHBOARD
Denominazione	SWITCHBOARD LAYOUT

Ordine	SIRCEM
Commessa	C17_26
Esecutore	D.G.



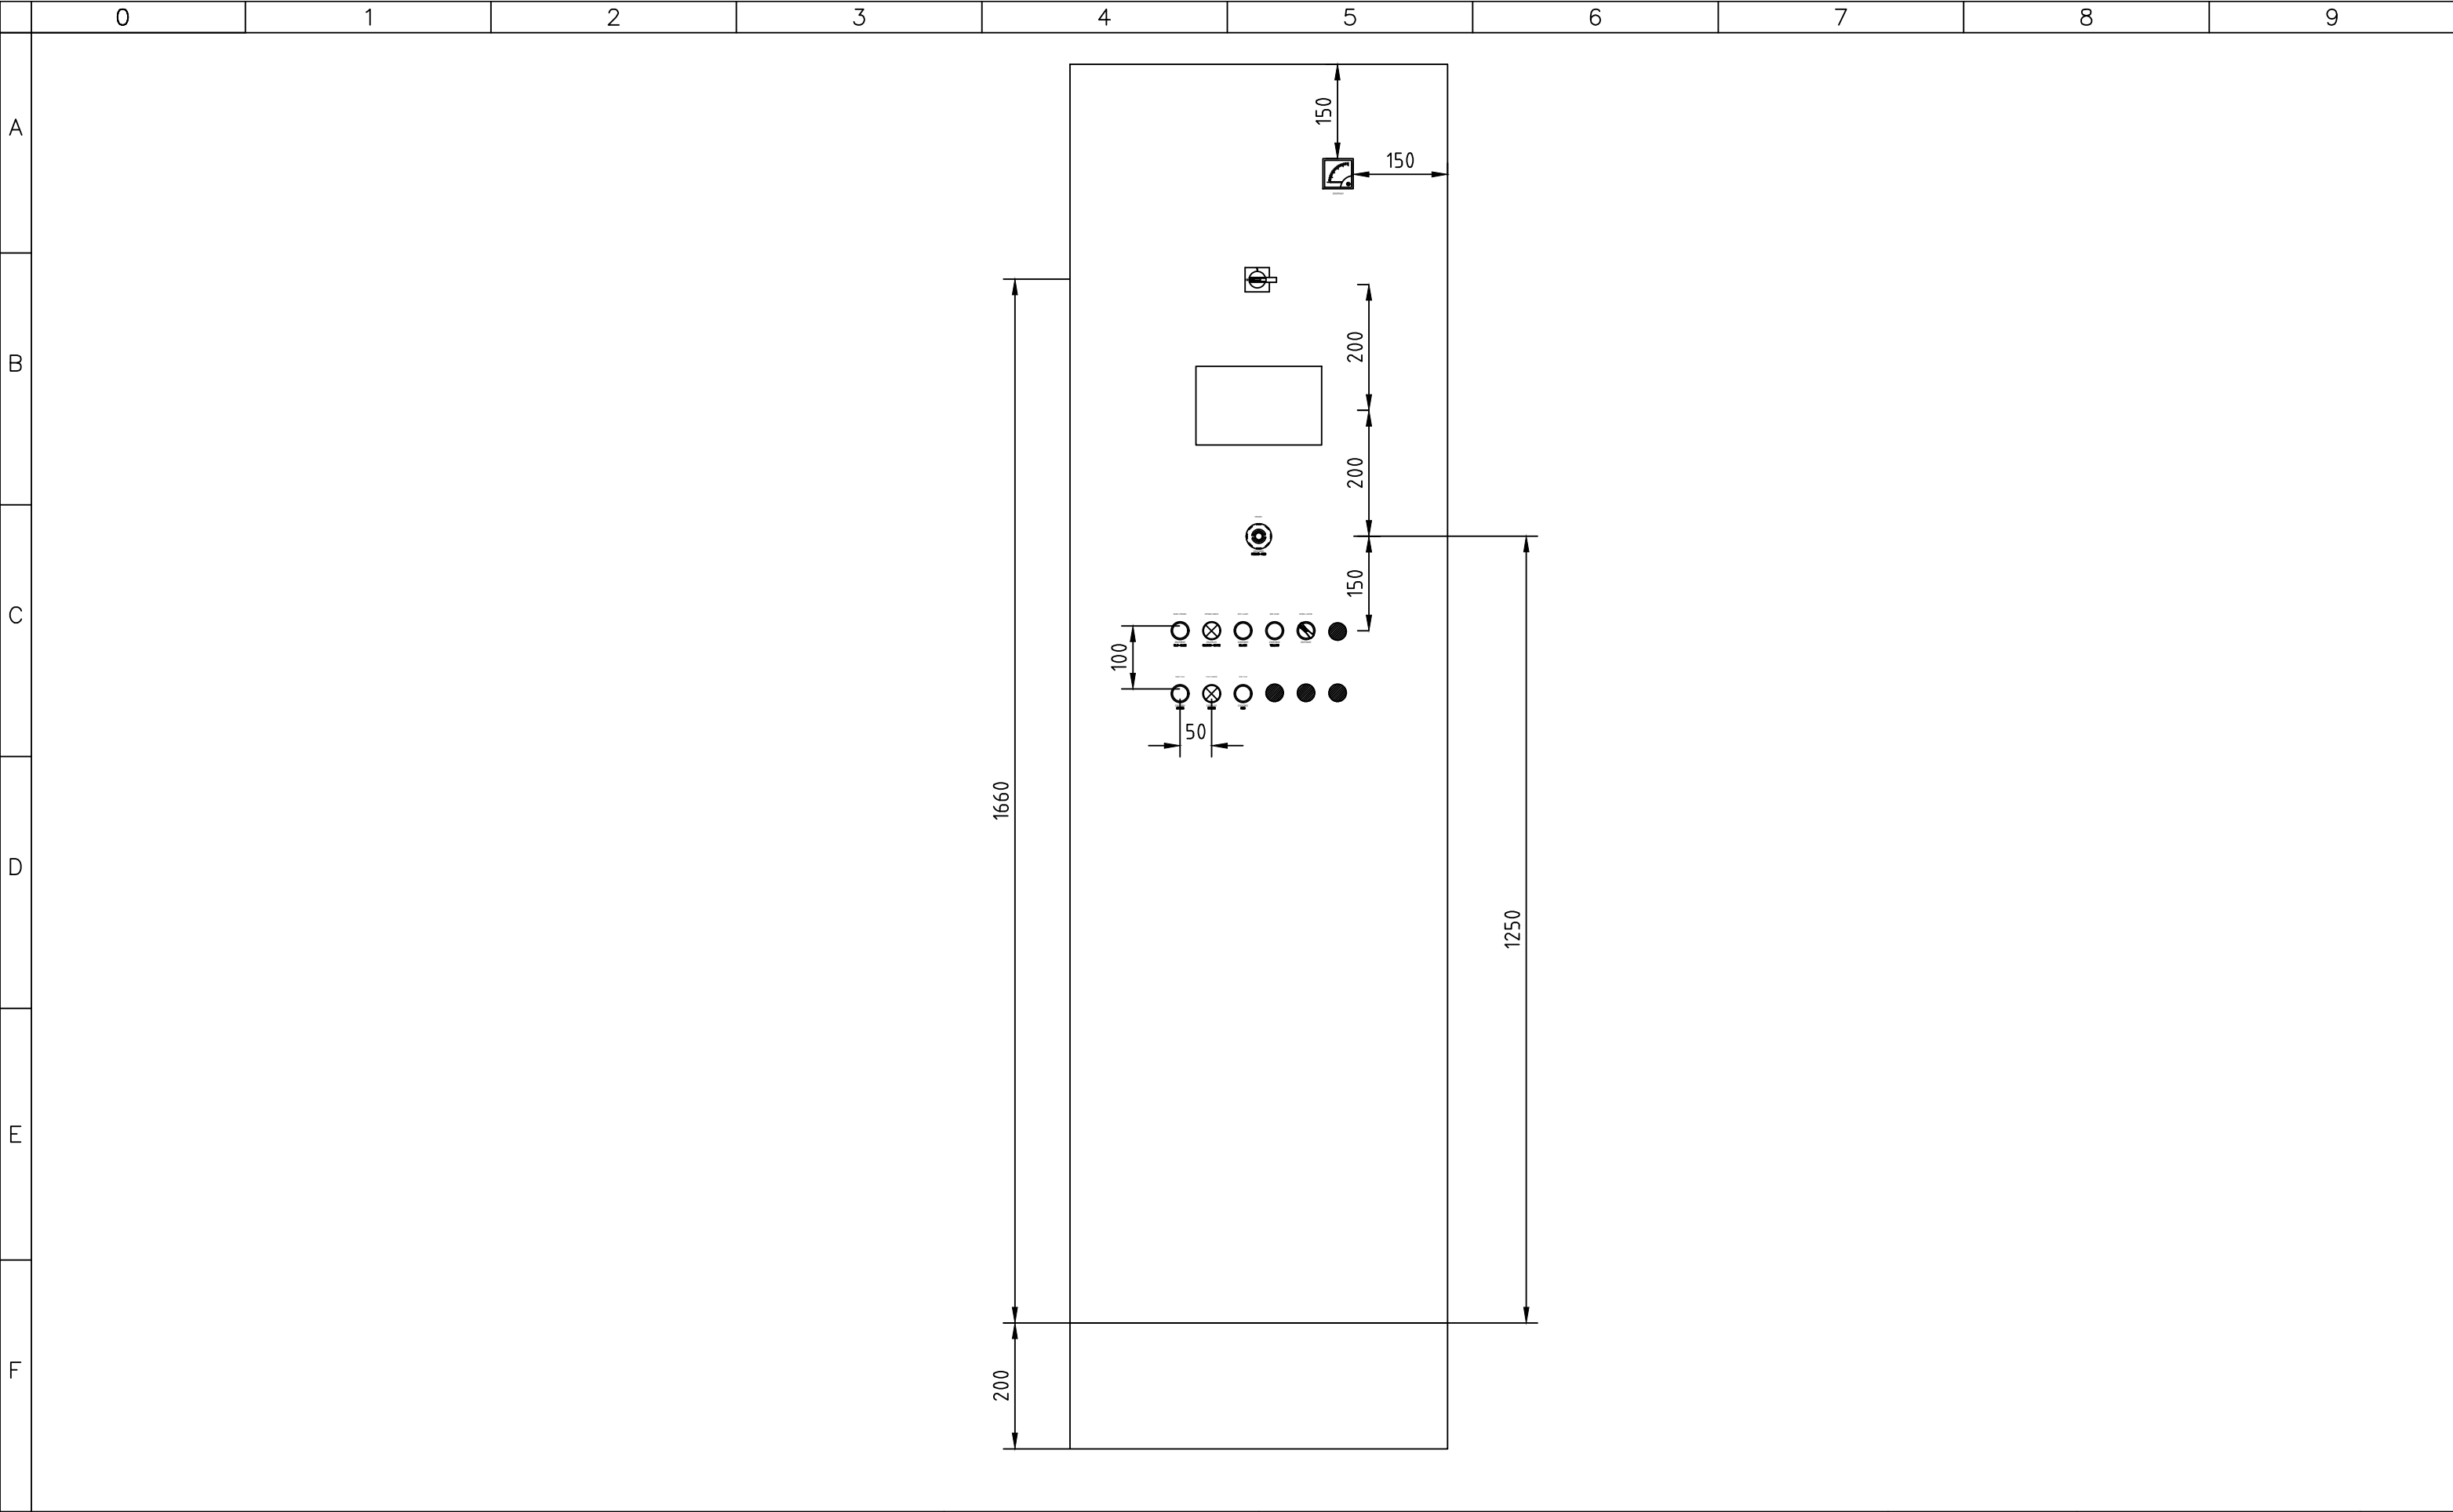

SIRCEM-CM spa
Via Armando Diaz, 19
84018 Scafati (SA)
TEL: +39 081 863 12 05

Dis. N.	REV 0.2	Impianto QUADRO TRITURAZIONE SHREDDING SWITCHBOARD	Ordine	SIRCEM		FOGLIO	2003
CAD	SPAC		Commessa	C17_26		SEGUE	2004
Nome File	C17_26B		Esecutore	D.G.			
Data	31 07 2017						
		Denominazione	DOOR LAYOUT				


	0	1	2	3	4	5	6	7	8	9
A										
B										
C										
D										
E										
F										

CABLES COLORS LEGEND

400V MOTORS LINE

- line wire BLACK
- neutral wire BLUE

230V SERVICES LINE

- line wire BLACK
- neutral wire BLUE
- outer jacket ORANGE

24Vdc LINE

- all wires GRAY

DRY CONTACTS

- all wires GRAY



SIRCEM-CM spa
Via Armando Diaz, 19
84018 Scafati (SA)
TEL: +39 081 863 12 05


Dis. N.	REV 0.2
CAD	SPAC
Nome File	C17_26B
Data	31 07 2017


Impianto	QUADRO TRITURAZIONE SHREDDING SWITCHBOARD
Denominazione	WIRE COLORS

Ordine	SIRCEM
Commessa	C17_26
Esecutore	D.G.




FOGLIO	2007
SEGUE	2020

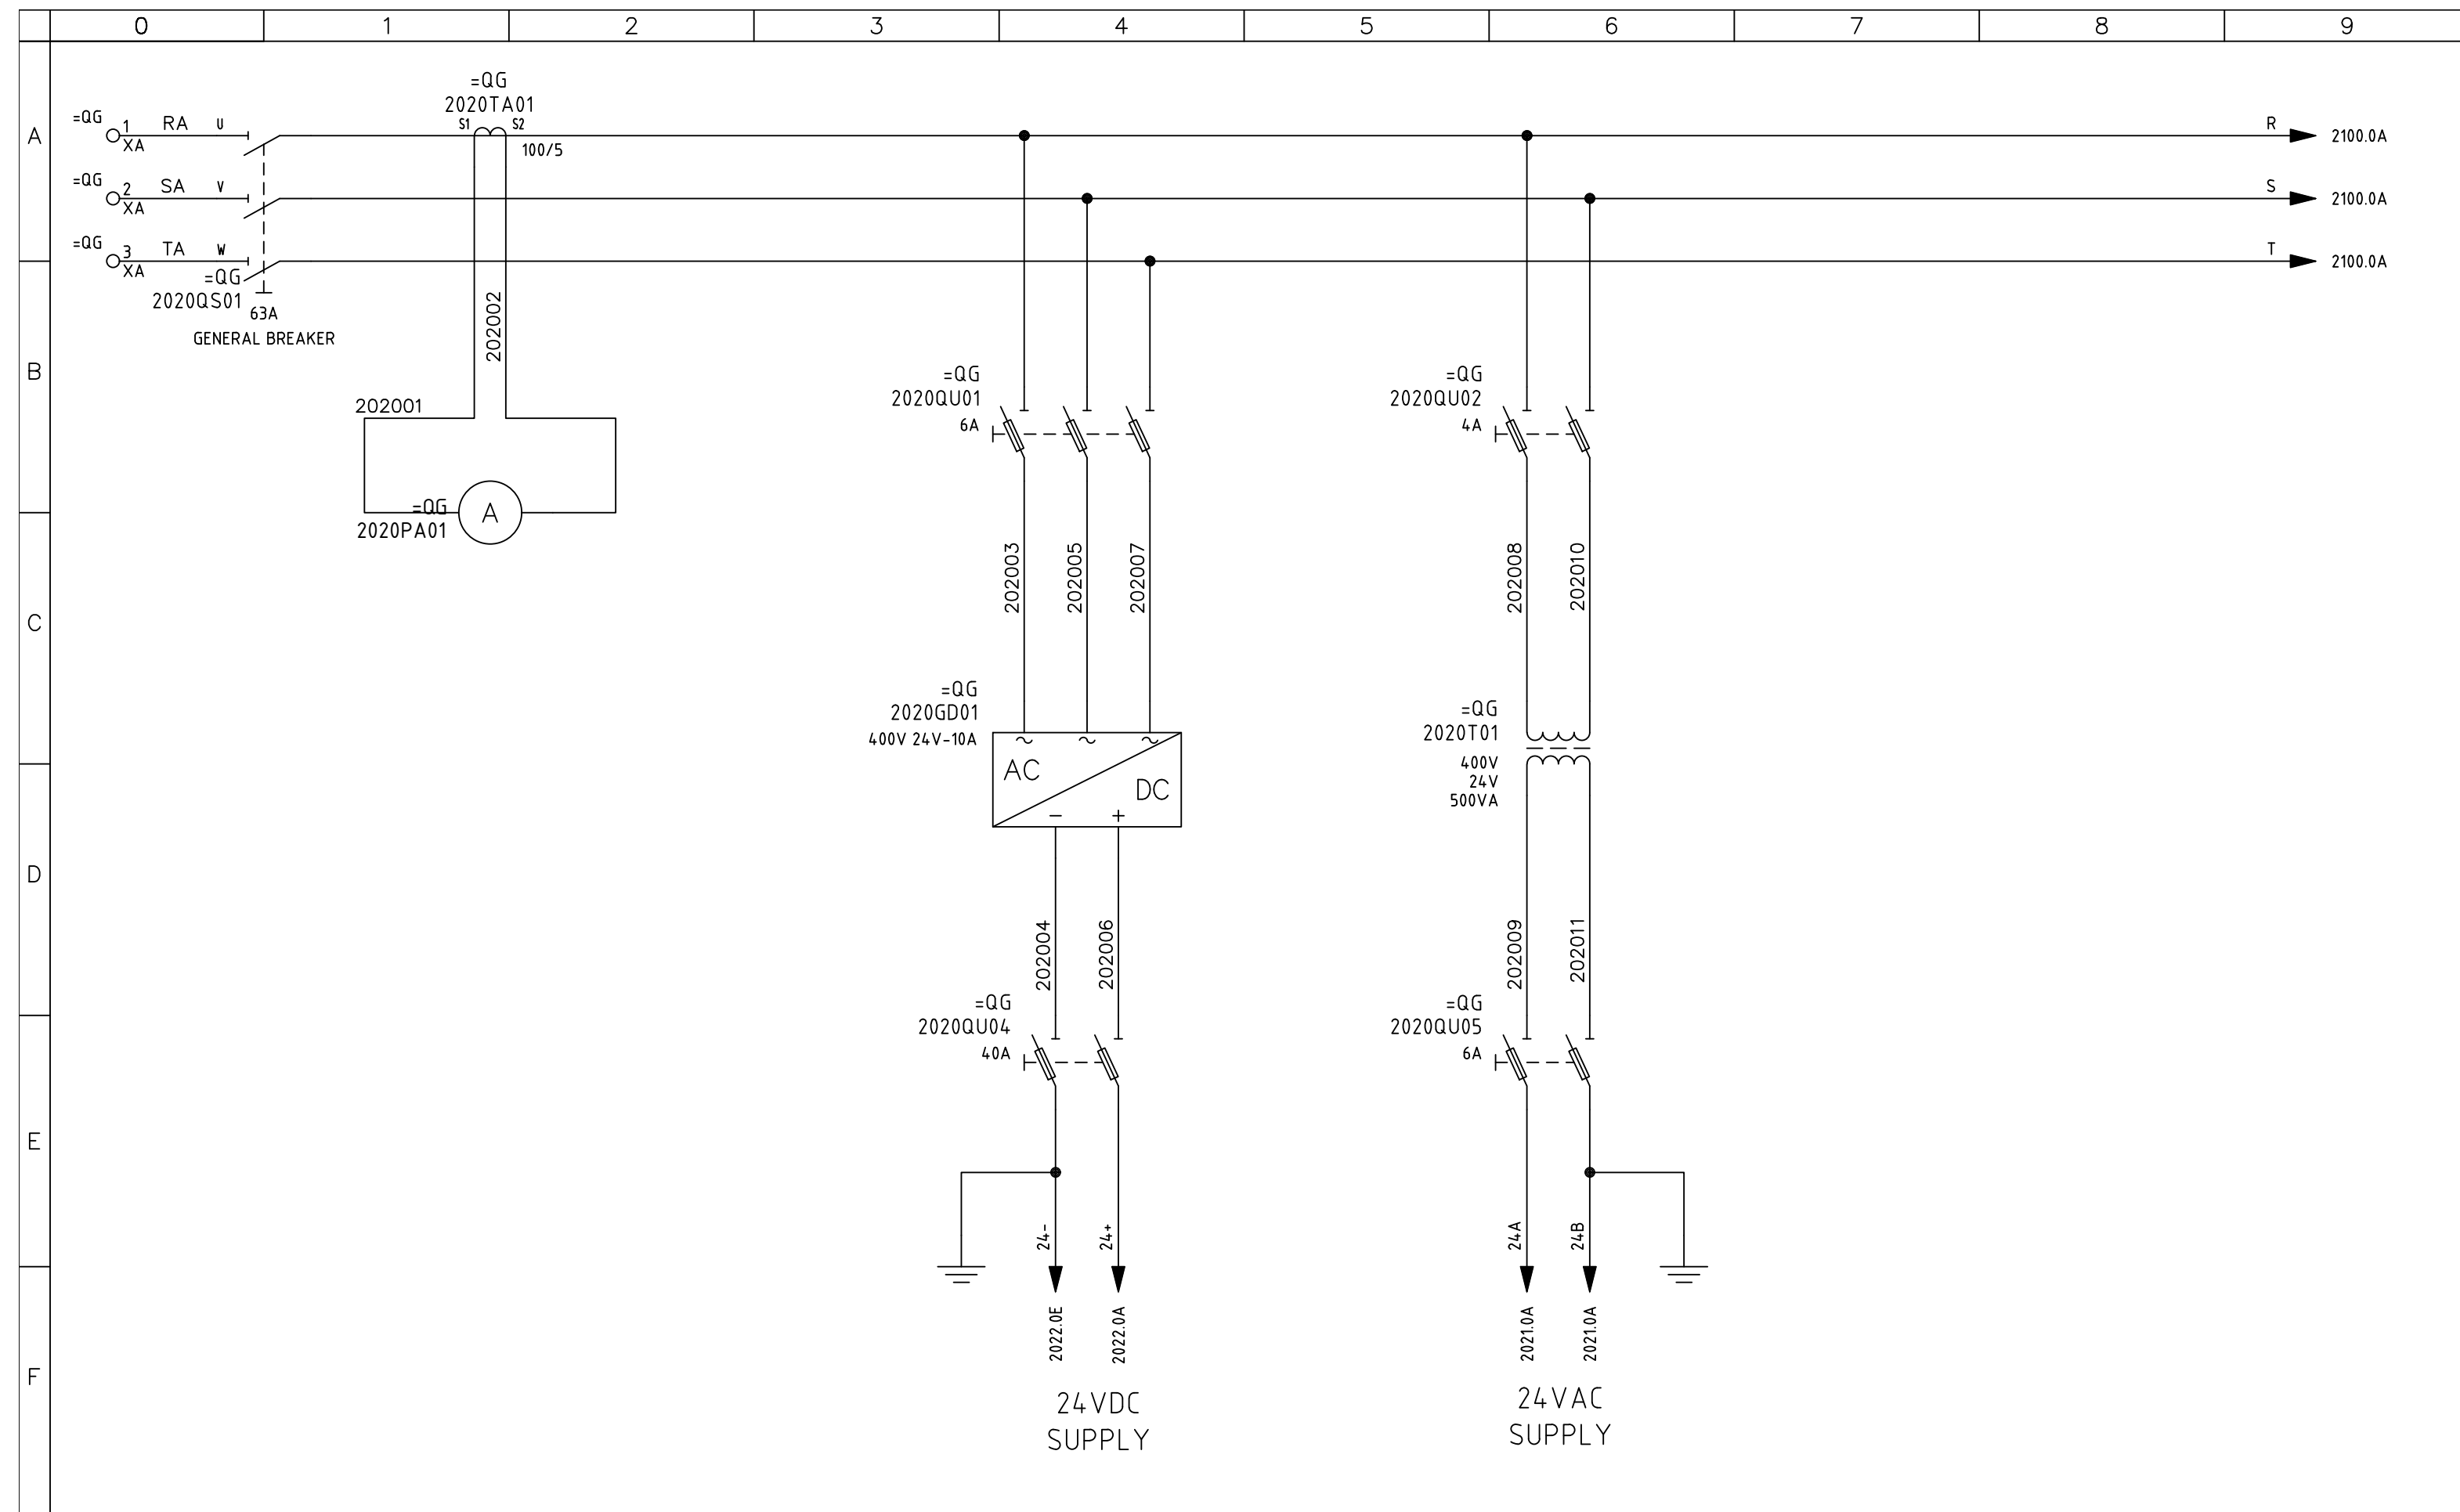

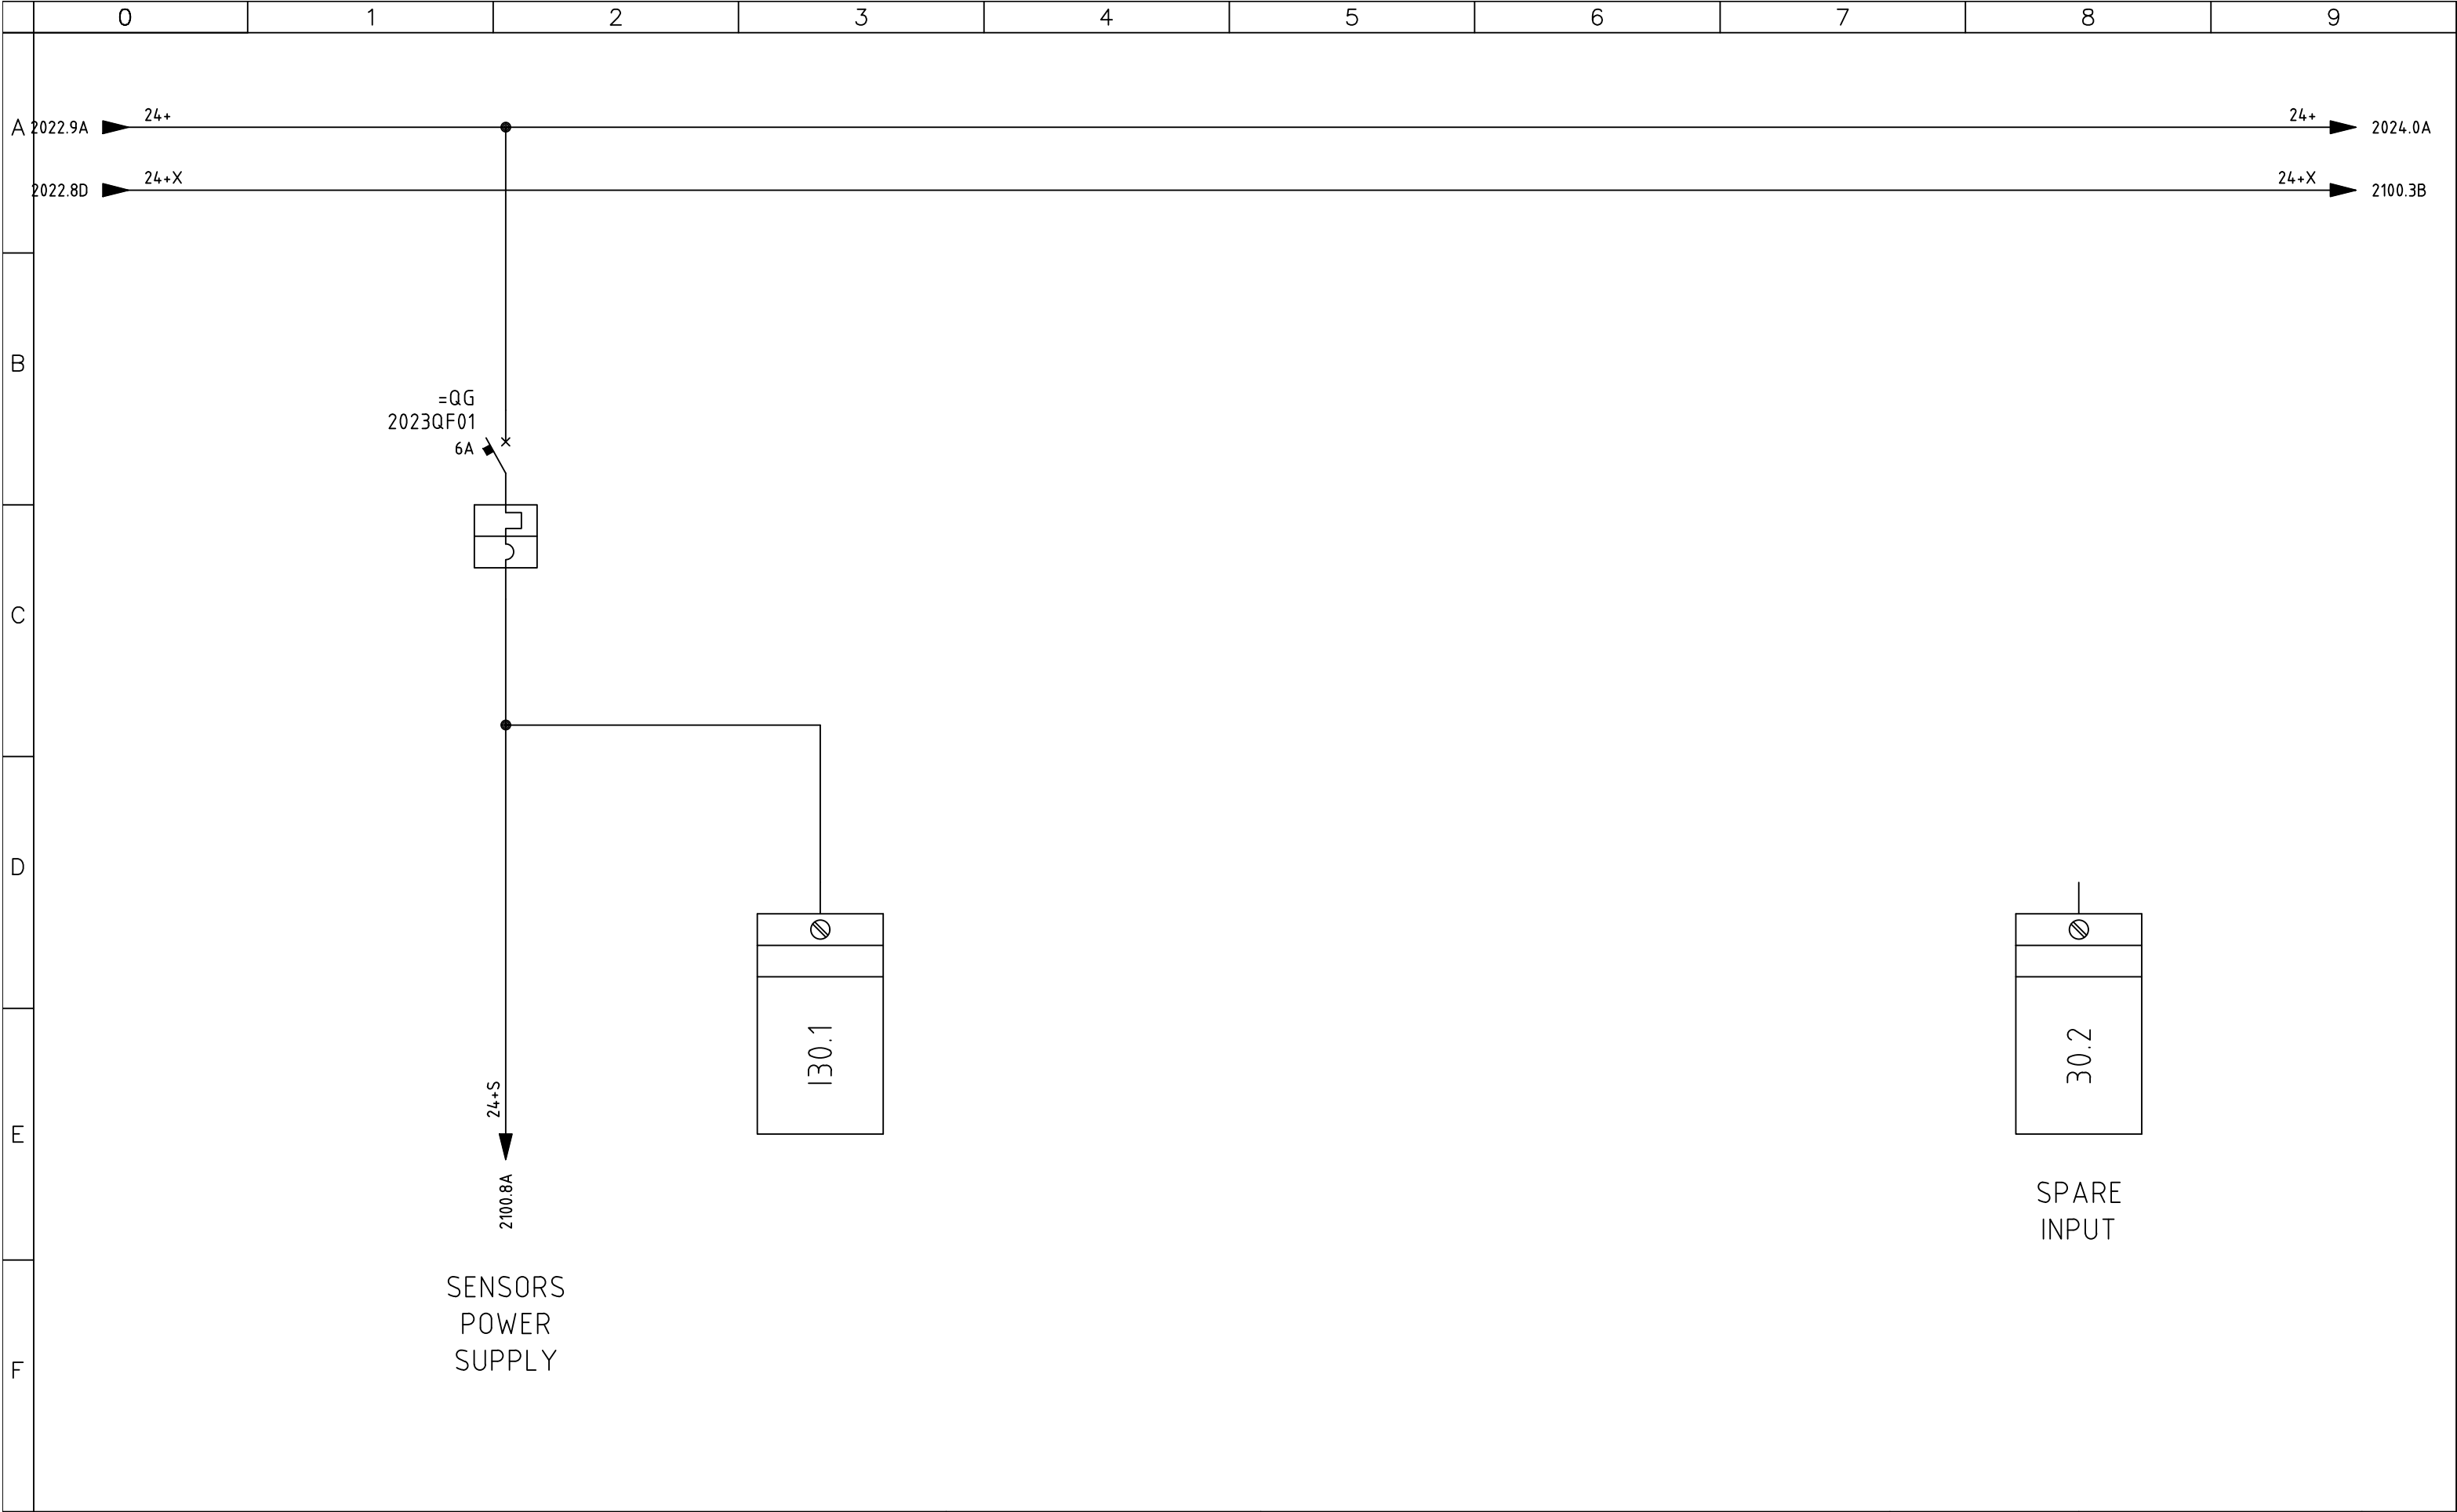


SIRCEM-CM spa
Via Armando Diaz, 19
84018 Scafati (SA)
TEL: +39 081 863 12 05

Dis. N.	REV 0.2	Impianto	Ordine	SIRCEM		FOGLIO
CAD	SPAC		Commessa	C17_26		2023
Nome File	C17_26B	Denominazione	AUXILIARY POWER SUPPLY			SEGUE
Data	31 07 2017				2024	

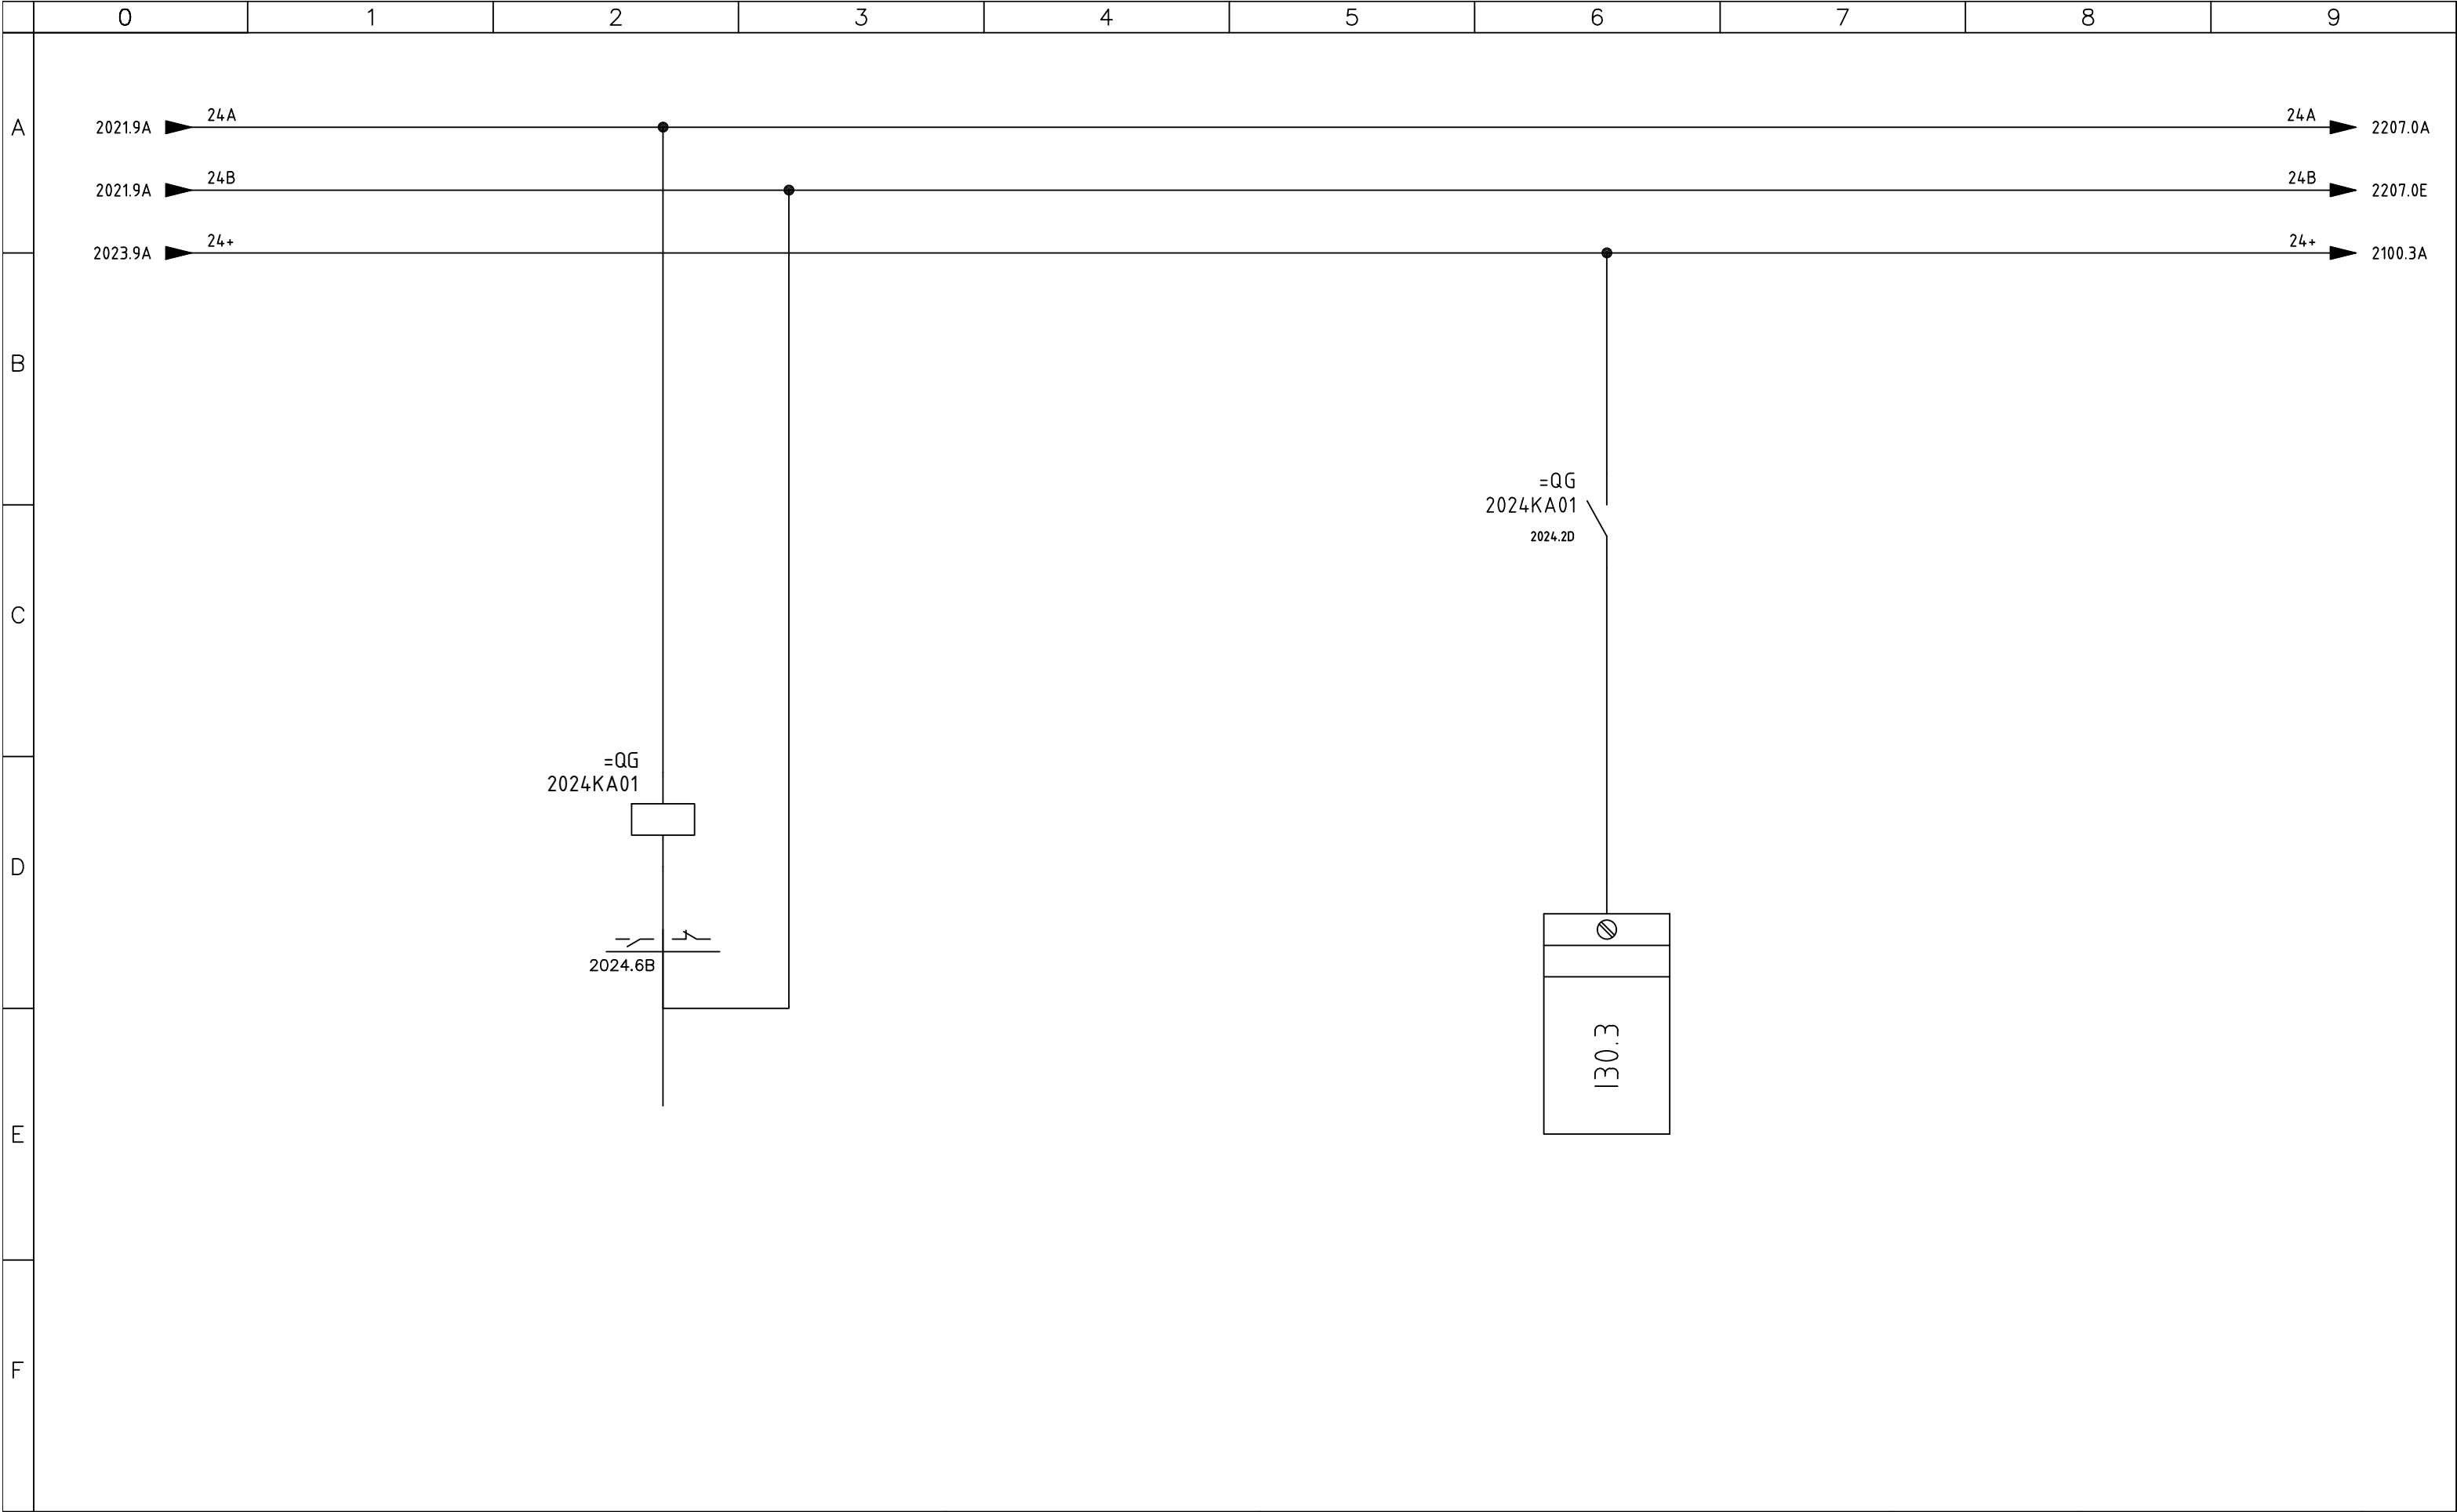


SIRCEM-CM spa
Via Armando Diaz, 19
84018 Scafati (SA)
TEL: +39 081 863 12 05

Dis. N.	REV 0.2	Impianto QUADRO TRITURAZIONE SHREDDING SWITCHBOARD Denominazione PRESENCE 24AC	Ordine SIRCEM		FOGLIO 2024
CAD	SPAC		Commessa C17_26		SEGUE 2100
Nome File	C17_26B		Esecutore D.G.		
Data	31 07 2017				

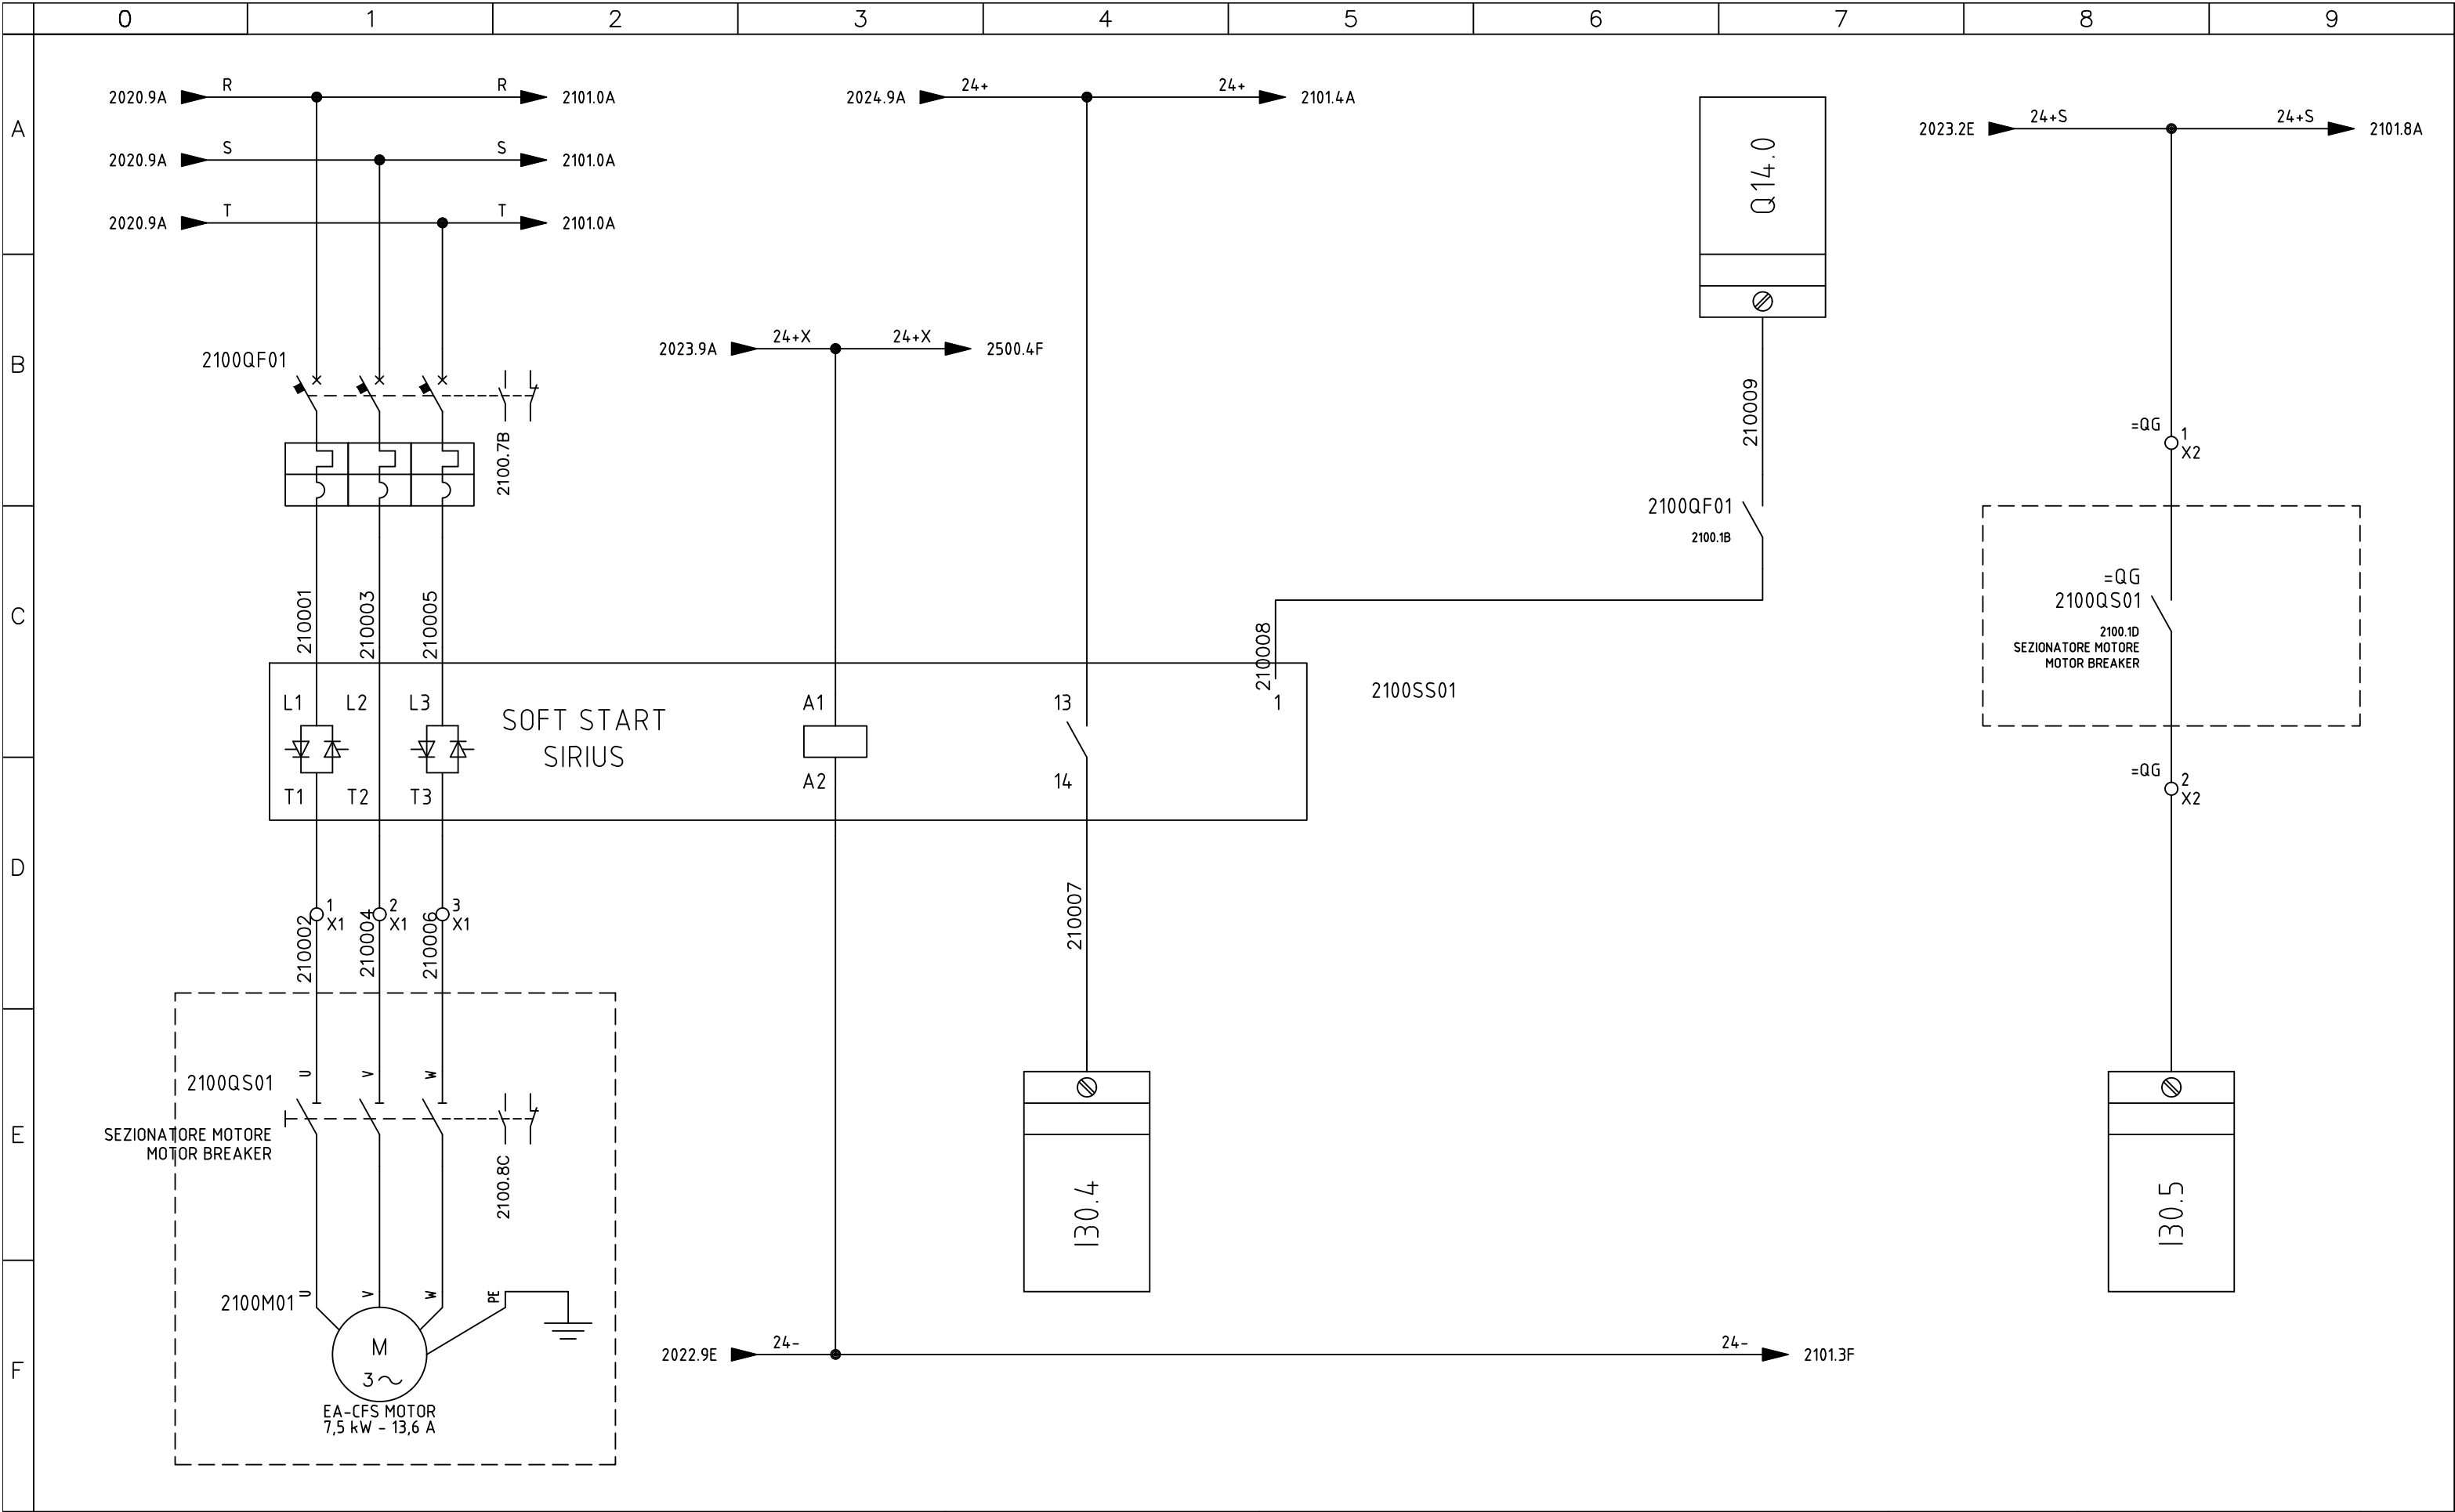

SIRCEM-CM spa
Via Armando Diaz, 19
84018 Scafati (SA)
TEL: +39 081 863 12 05

Dis. N.	REV 0.2	Impianto	Ordine	SIRCEM		FOGLIO	2100	
CAD	SPAC							Commessa
Nome File	C17_26B	Denominazione	EA-CFS MOTOR	Esecutore		D.G.	SEGUE	
Data	31 07 2017							

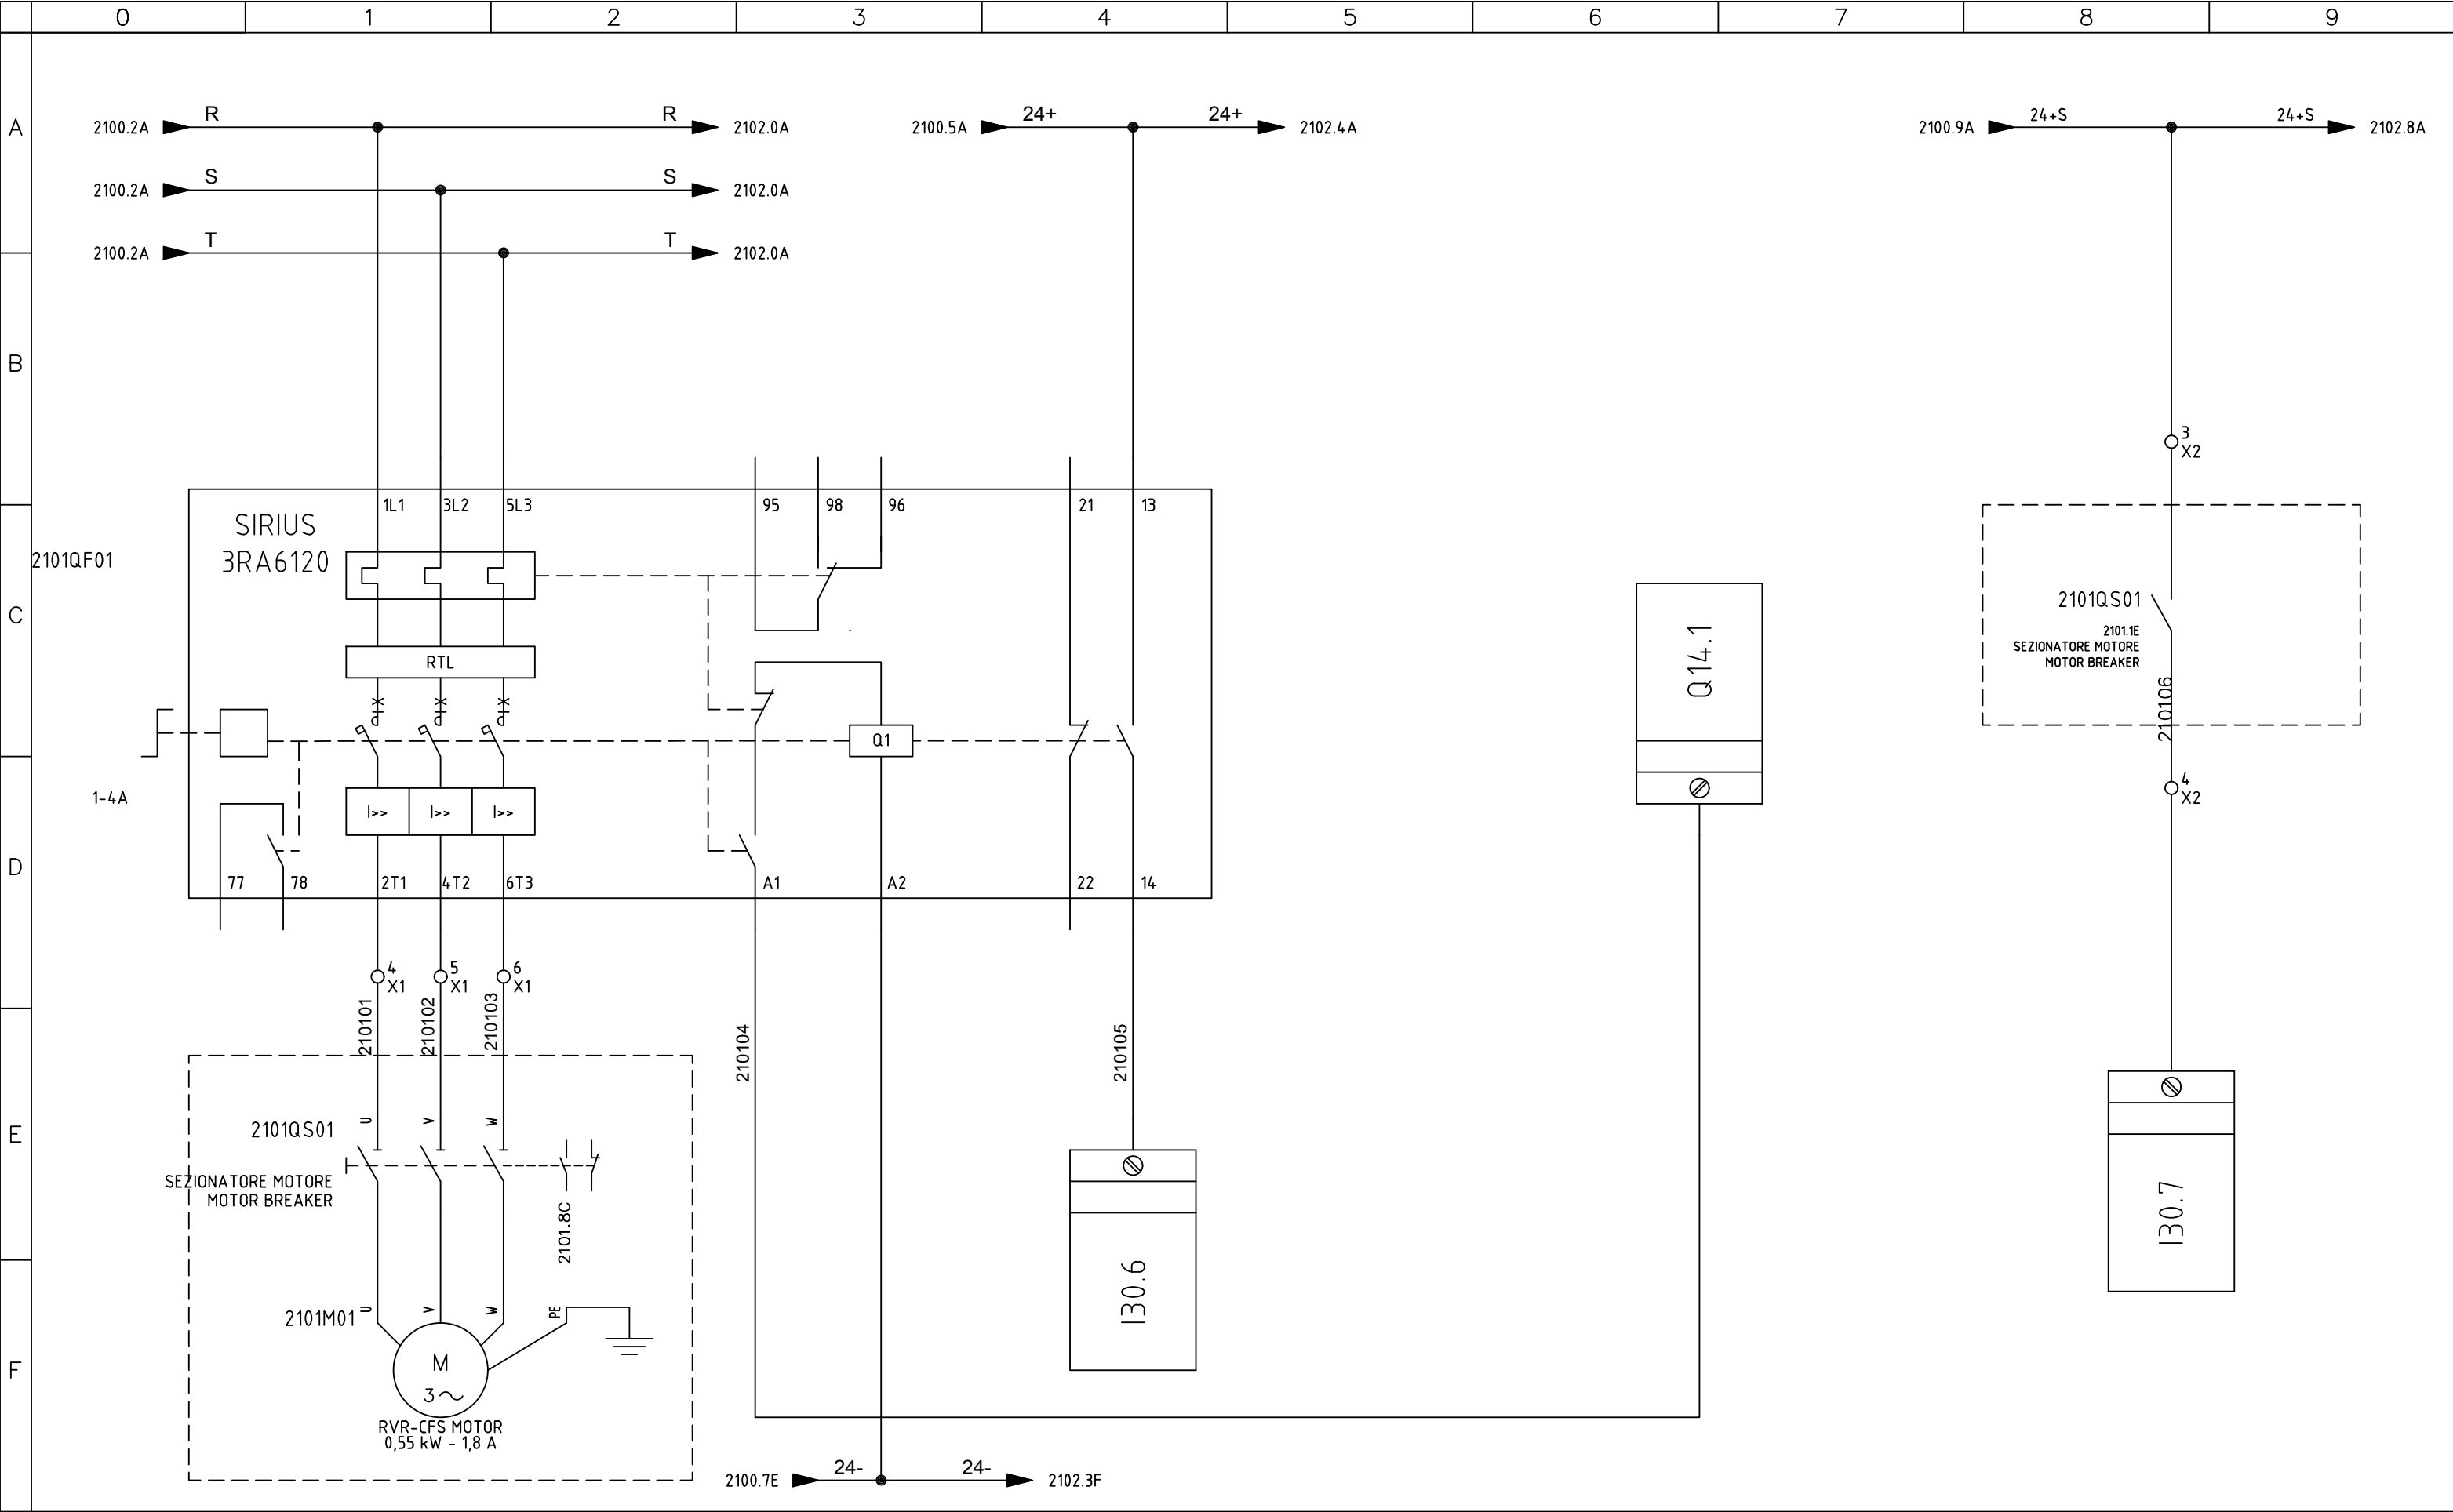

SIRCEM-CM spa
Via Armando Diaz, 19
84018 Scafati (SA)
TEL: +39 081 863 12 05


Dis. N.	REV 0.2
CAD	SPAC
Nome File	C17_26B
Data	31 07 2017

Impianto	QUADRO TRITURAZIONE SHREDDING SWITCHBOARD
Denominazione	RVR-CFS MOTOR

Ordine	SIRCEM
Commessa	C17_26
Esecutore	D.G.



FOGLIO	2101
SEGUE	2102

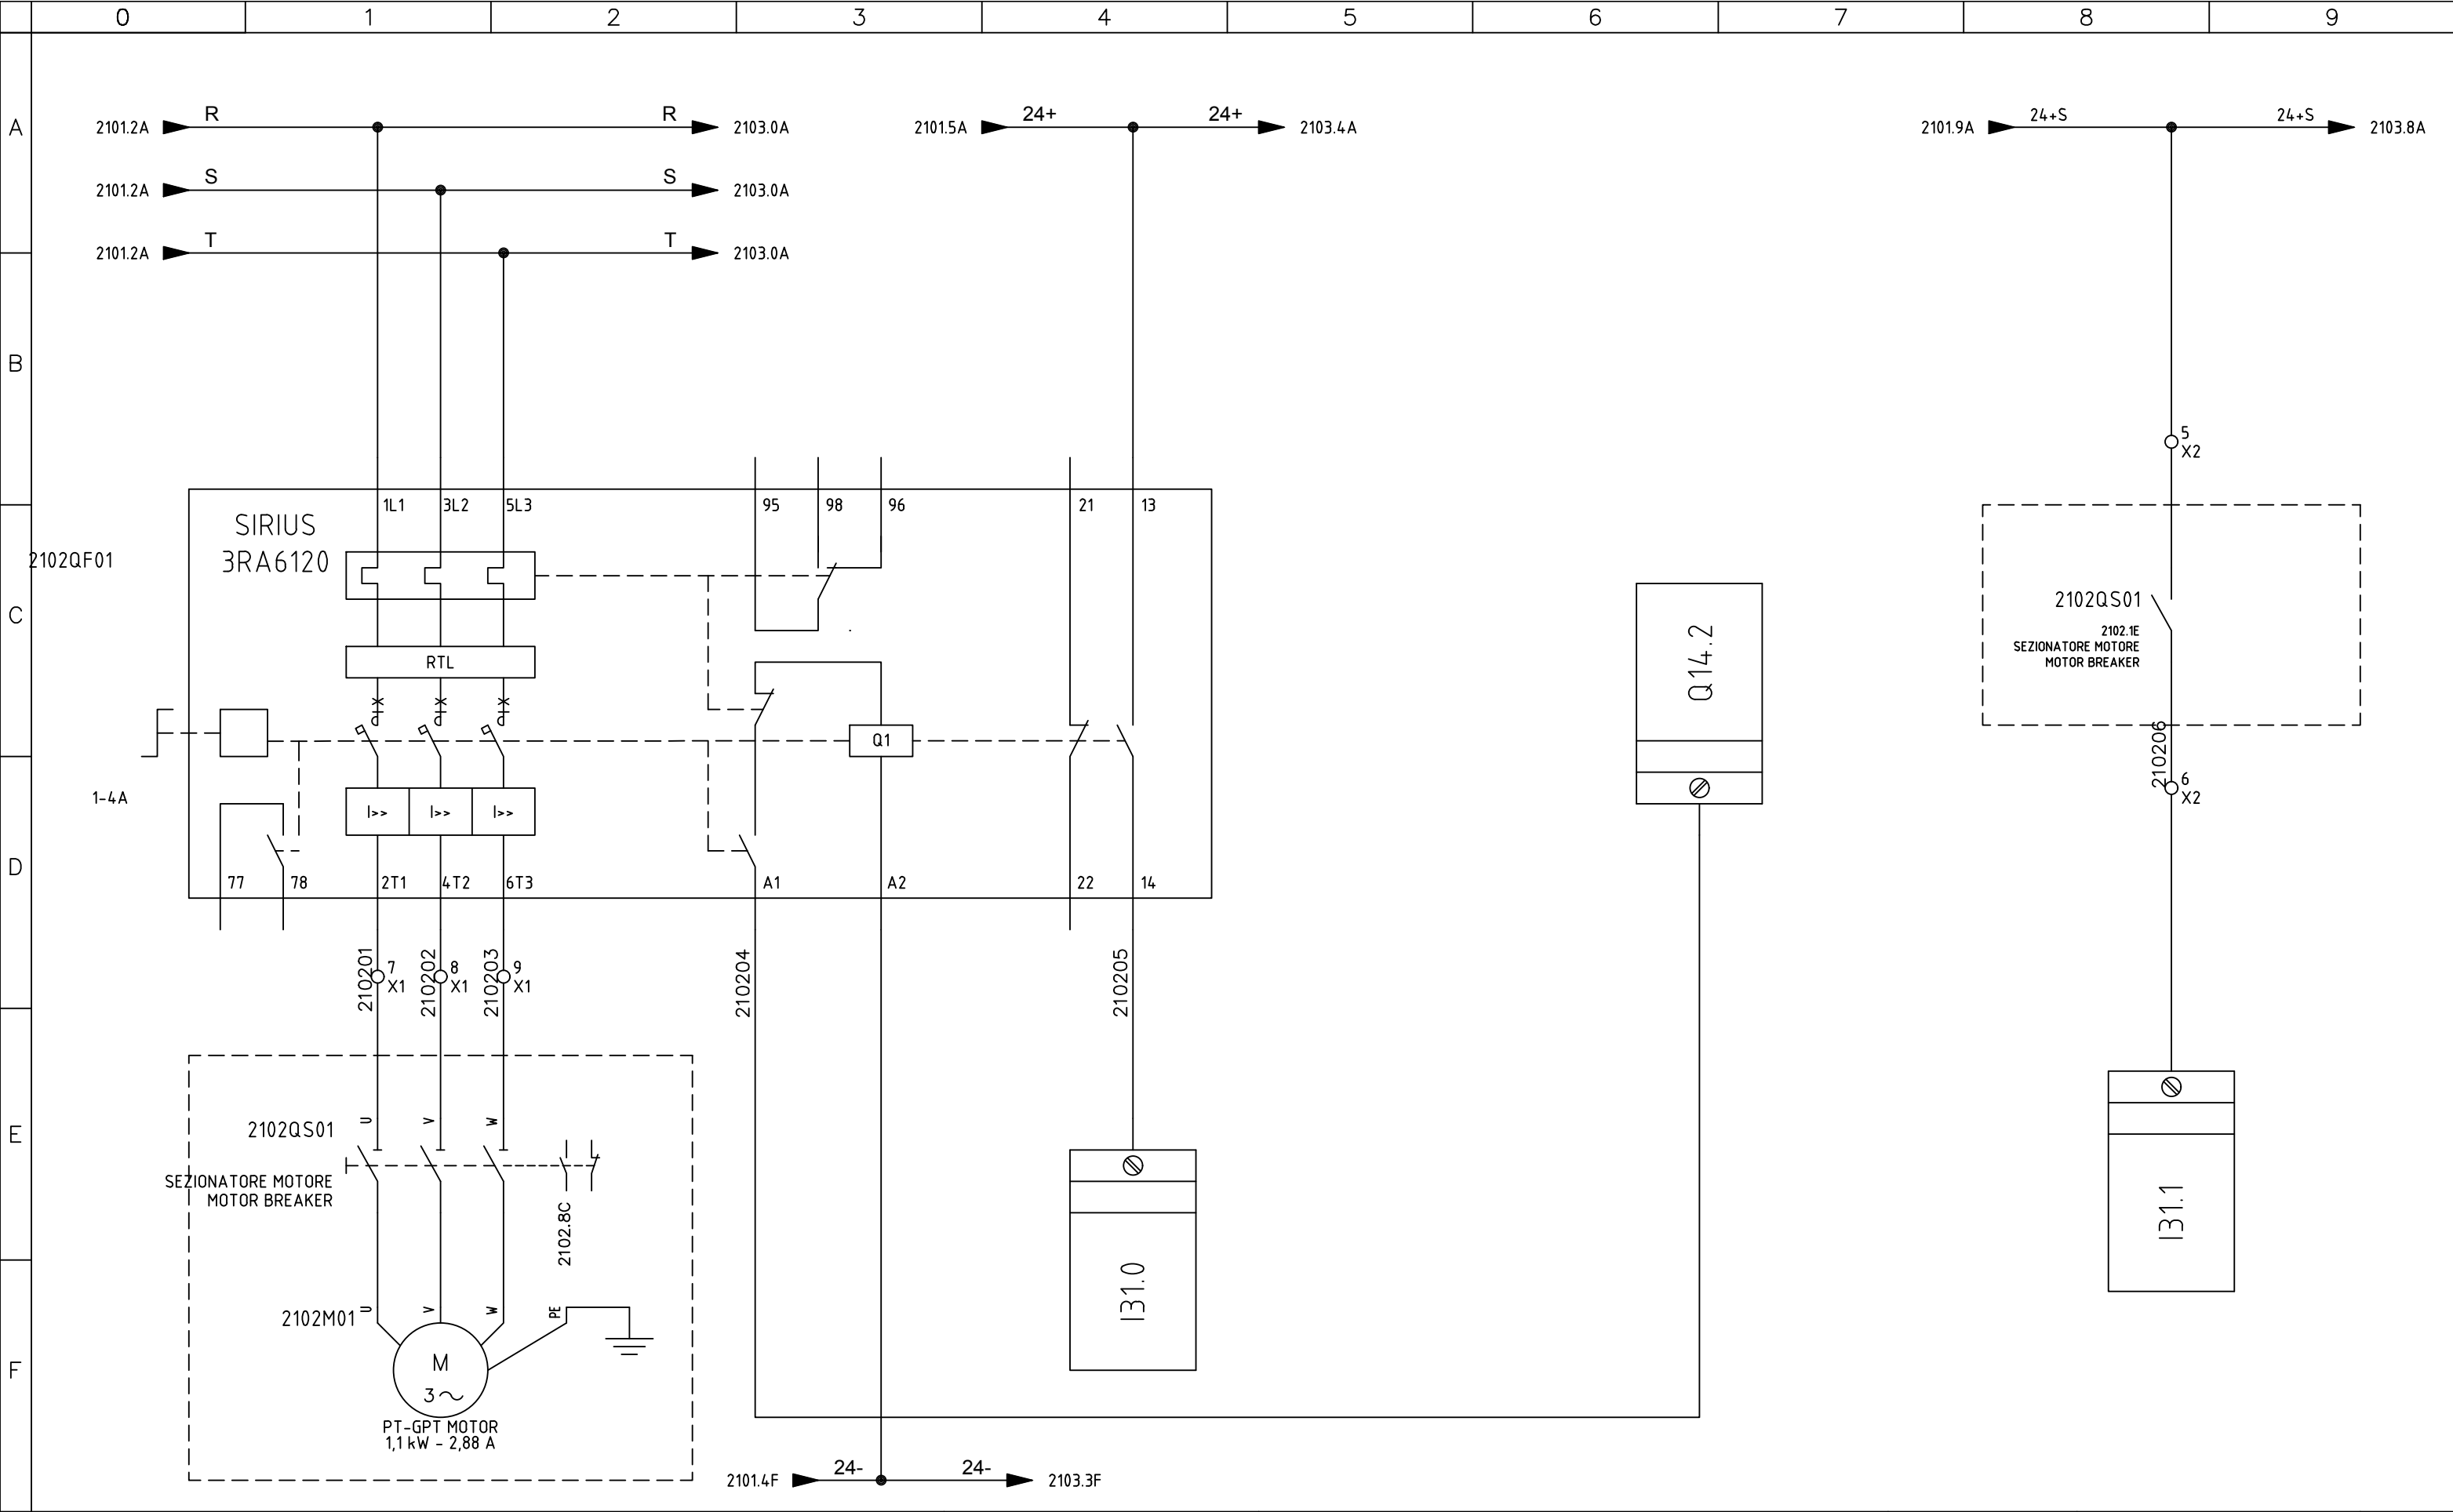

SIRCEM-CM spa
Via Armando Diaz, 19
84018 Scafati (SA)
TEL: +39 081 863 12 05


Dis. N.	REV 0.2
CAD	SPAC
Nome File	C17_26B
Data	31 07 2017

Impianto	QUADRO TRITURAZIONE SHREDDING SWITCHBOARD
Denominazione	PT-GPT MOTOR

Ordine	SIRCEM
Commessa	C17_26
Esecutore	D.G.




FOGLIO	2102
SEGUE	2103

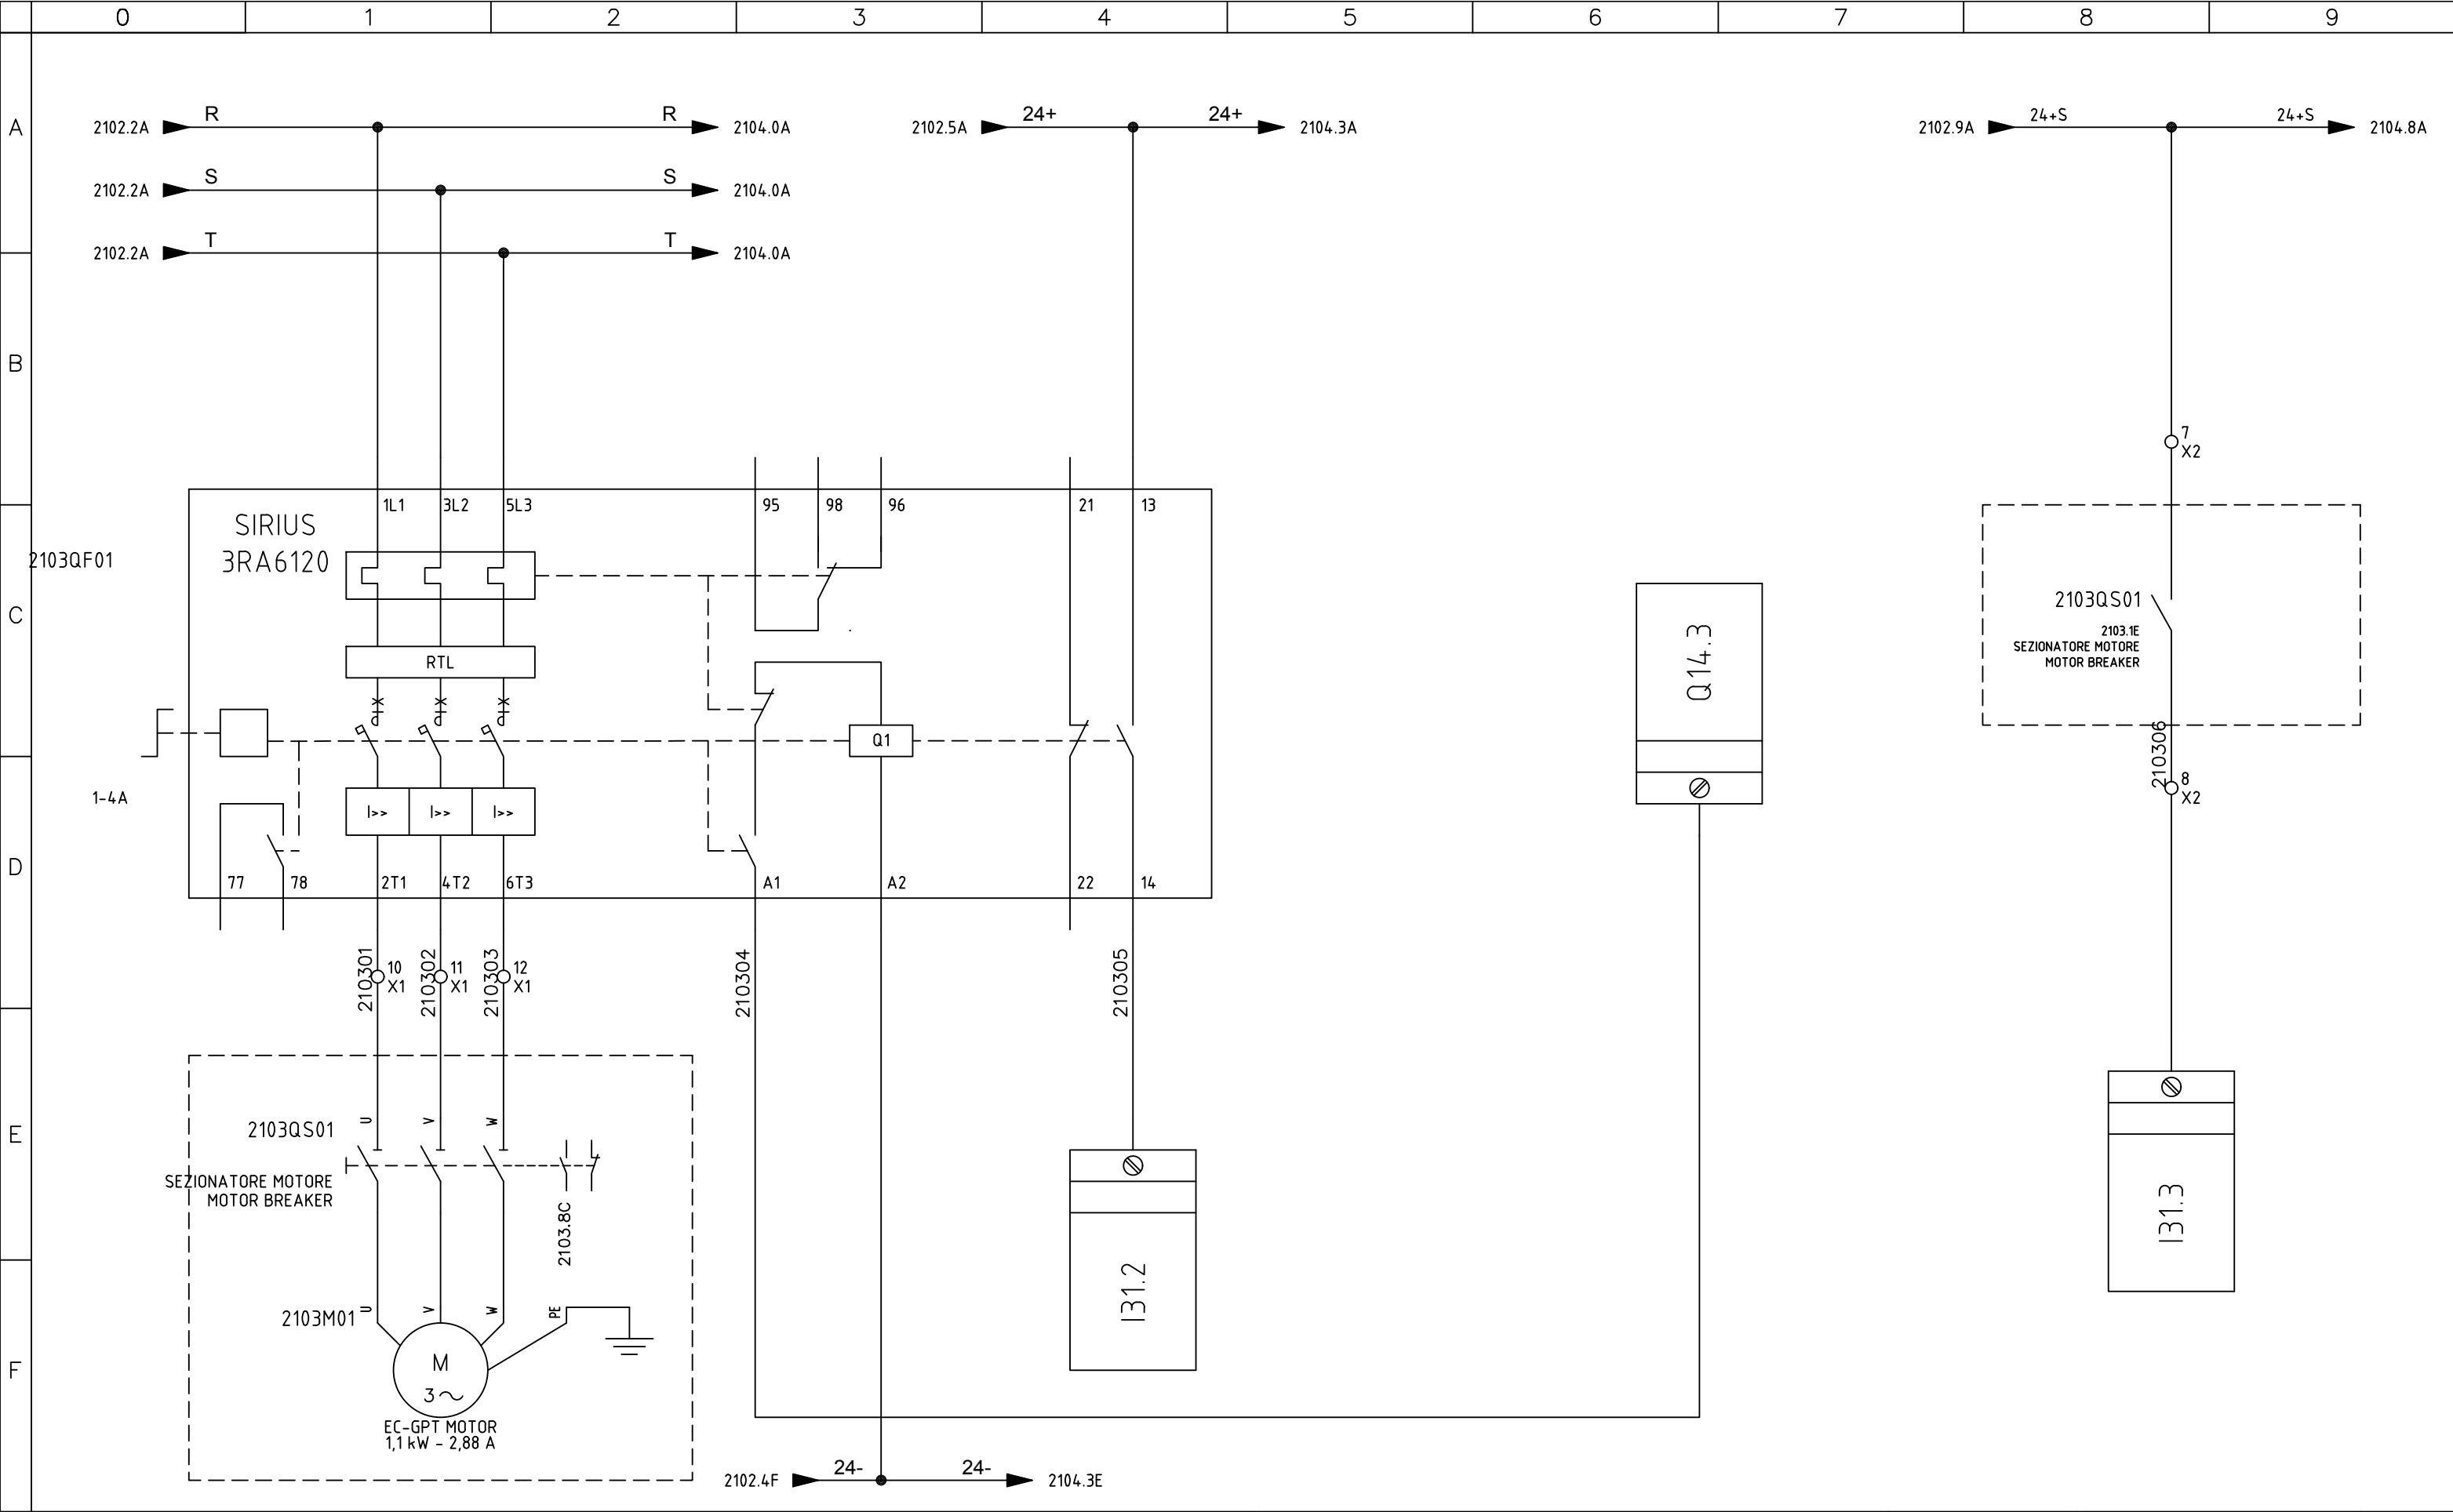

SIRCEM-CM spa
Via Armando Diaz, 19
84018 Scafati (SA)
TEL: +39 081 863 12 05

Dis. N.	REV 0.2	Impianto	Ordine SIRCEM		FOGLIO 2103
CAD	SPAC				
Nome File	C17_26B	Denominazione EC-GPT MOTOR	Commessa C17_26		SEGUE 2104
Data	31 07 2017		Esecutore D.G.		

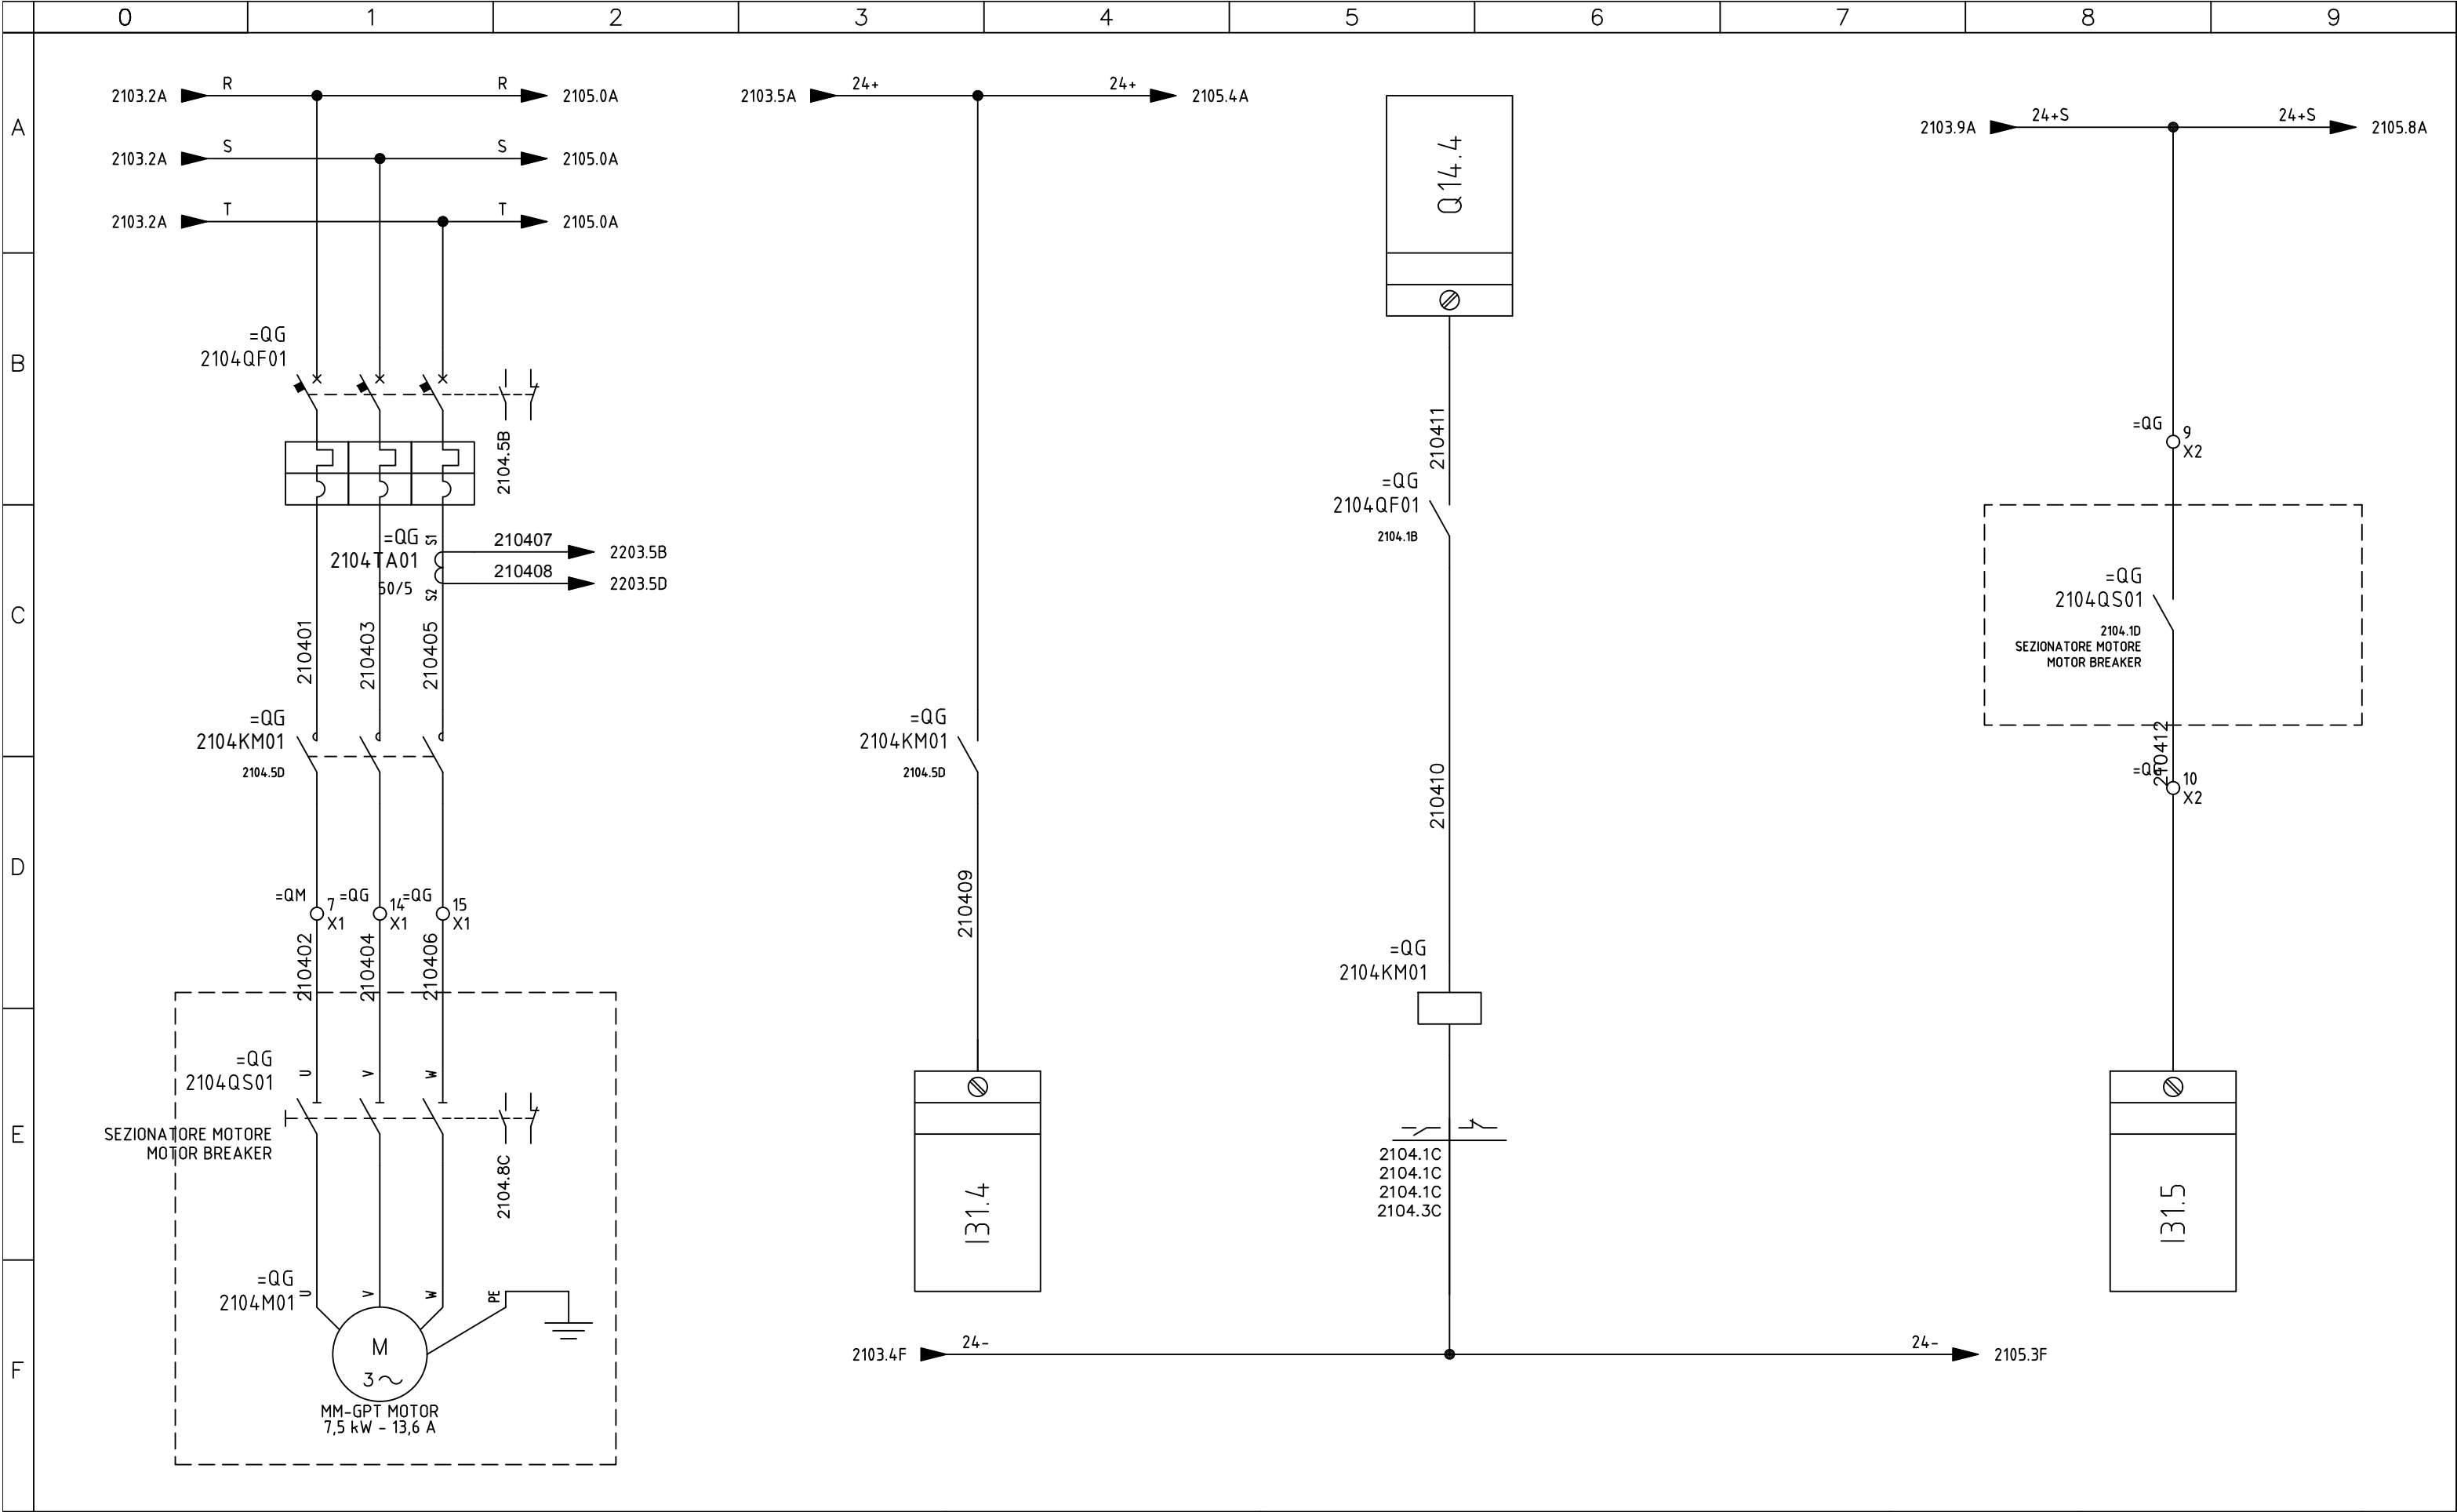


SIRCEM-CM spa
Via Armando Diaz, 19
84018 Scafati (SA)
TEL: +39 081 863 12 05

Dis. N.	REV 0.2
CAD	SPAC
Nome File	C17_26B
Data	31 07 2017

Impianto	QUADRO TRITURAZIONE SHREDDING SWITCHBOARD
Denominazione	MM-GPT MOTOR


Ordine	SIRCEM
Commessa	C17_26
Esecutore	D.G.




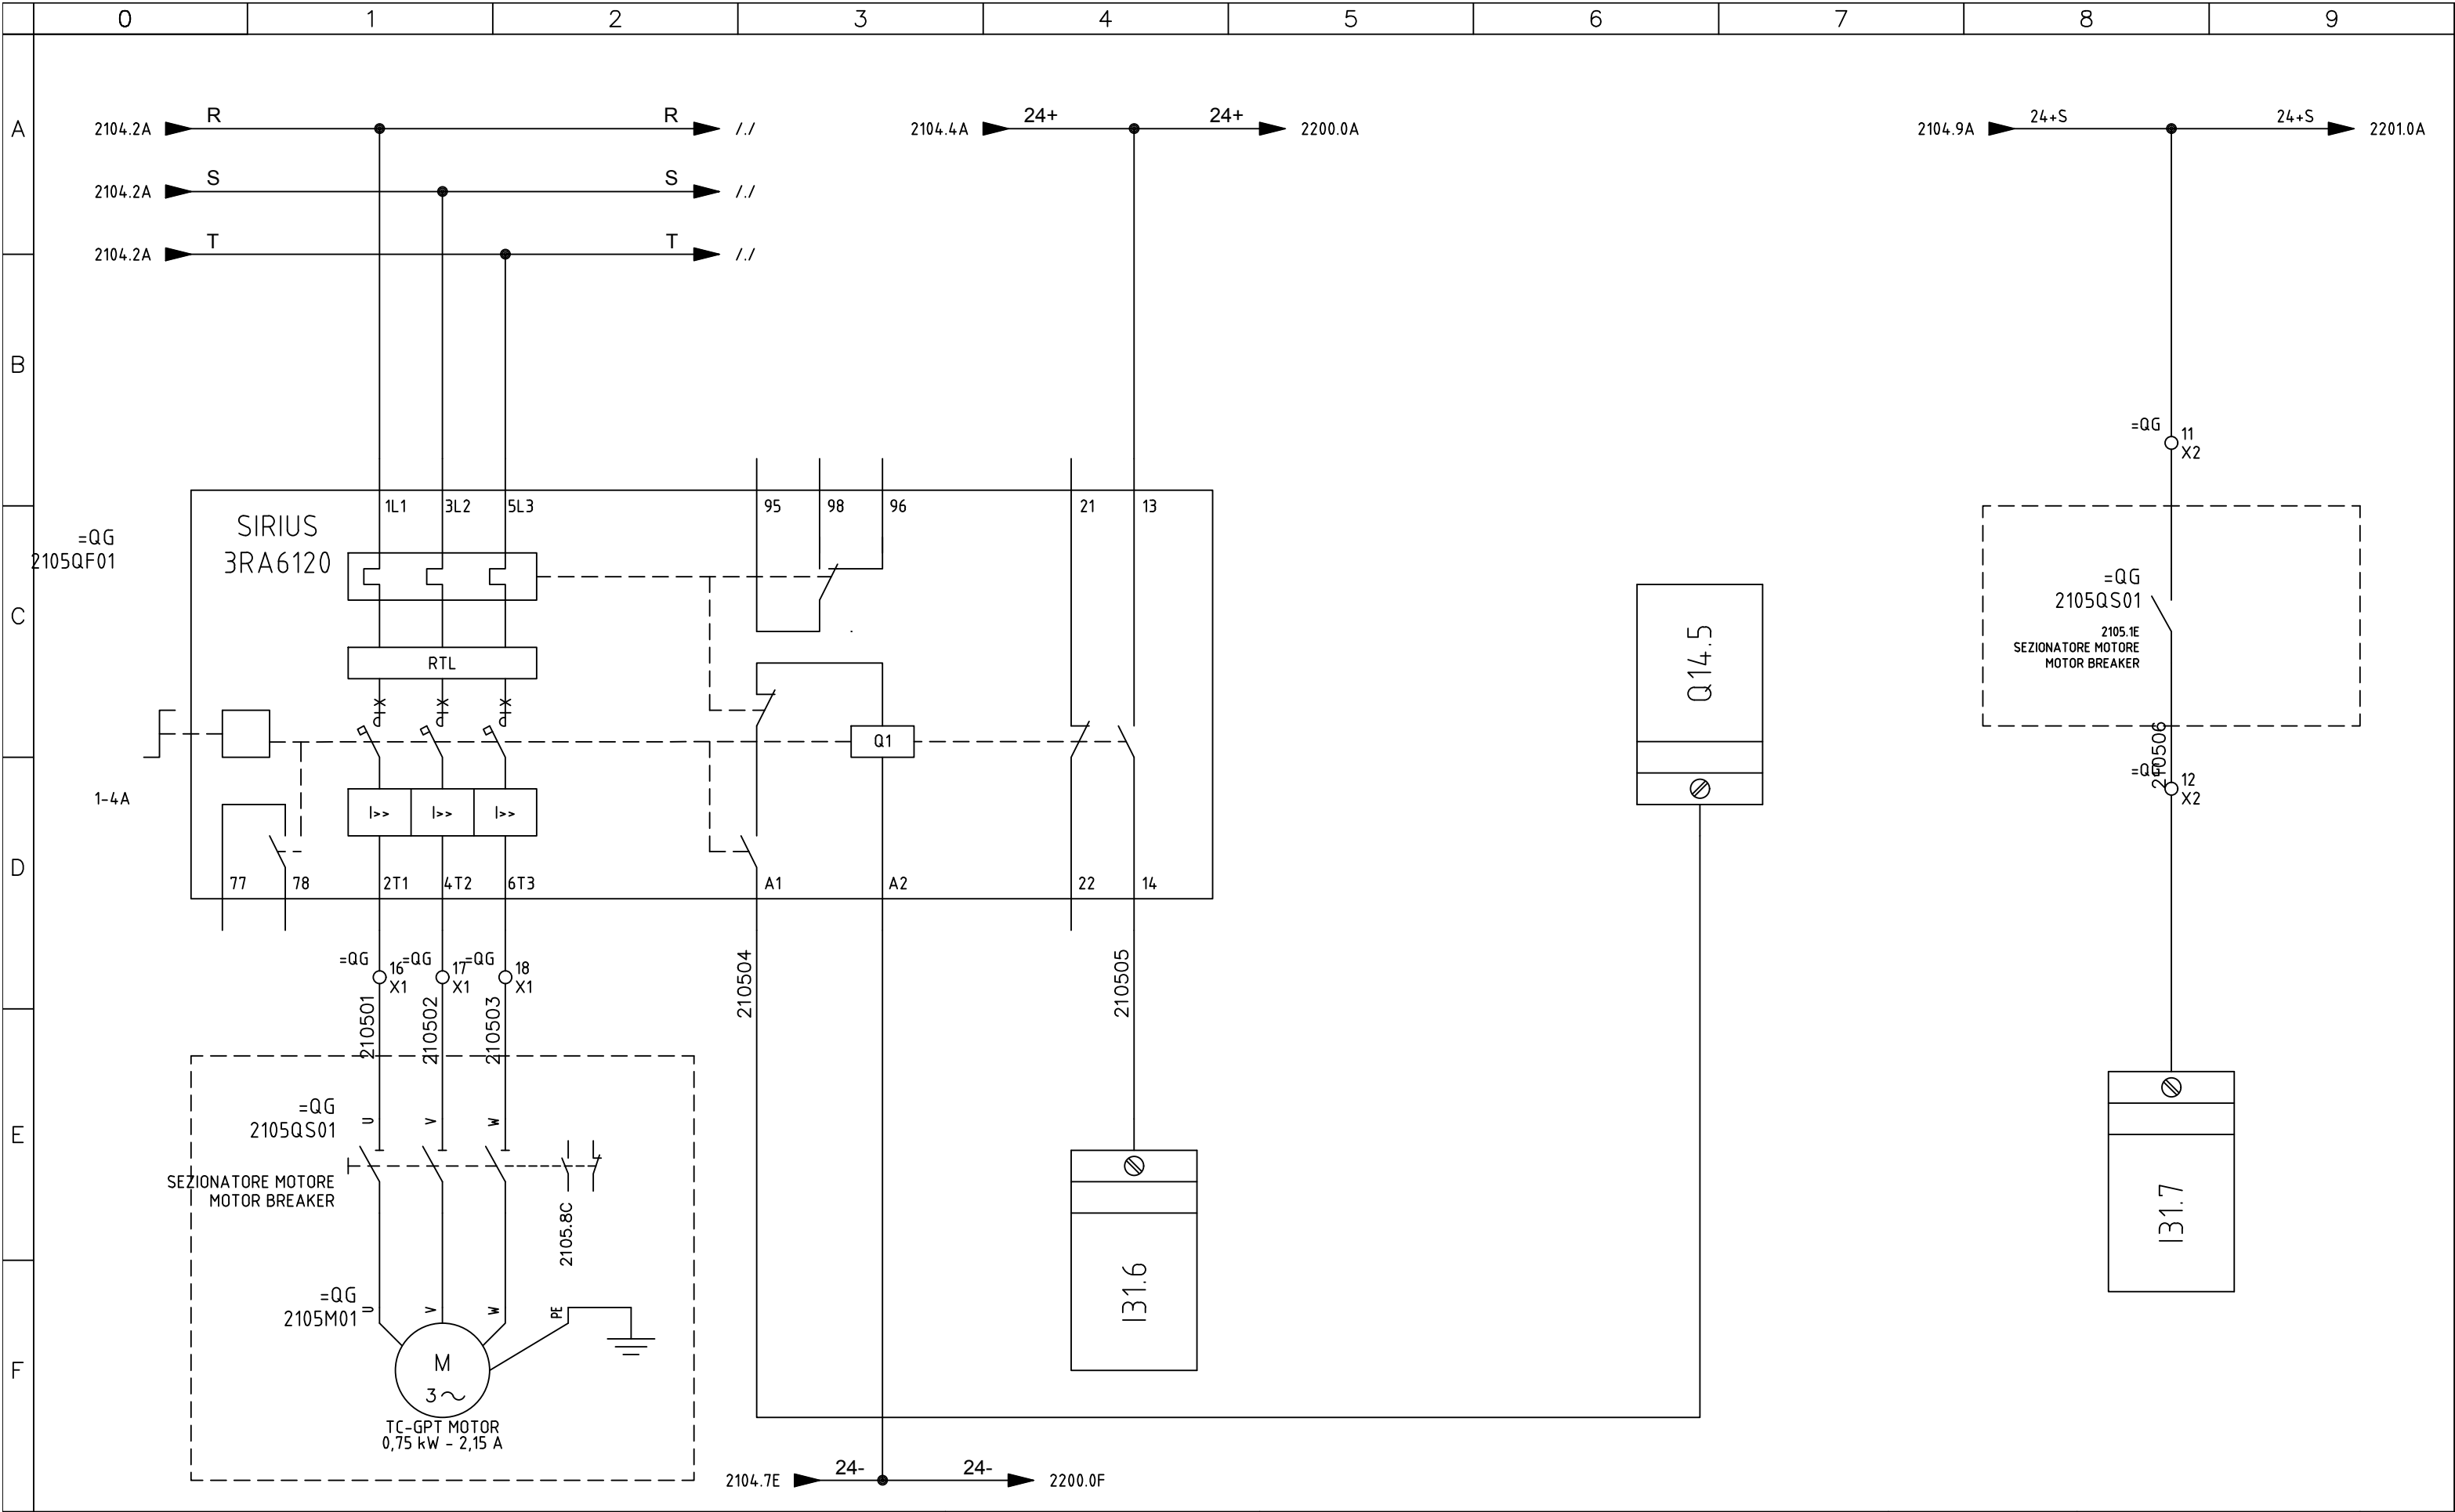

SIRCEM-CM spa
Via Armando Diaz, 19
84018 Scafati (SA)
TEL: +39 081 863 12 05

Dis. N.	REV 0.2	Impianto QUADRO TRITURAZIONE SHREDDING SWITCHBOARD	Ordine SIRCEM		FOGLIO 2105
CAD	SPAC		Commessa C17_26		SEGUE 2200
Nome File	C17_26B	Denominazione TC-GPT MOTOR	Esecutore D.G.		
Data	31 07 2017				

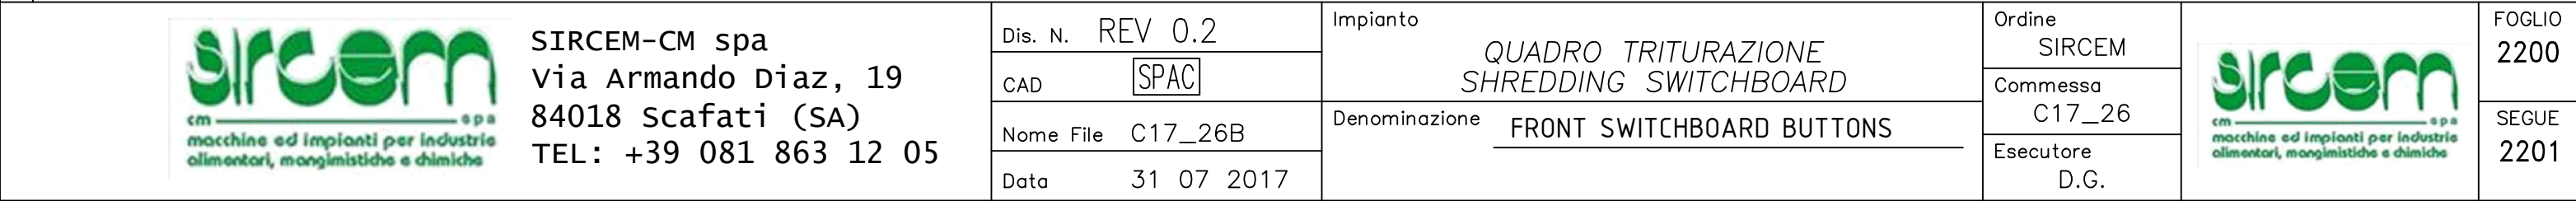

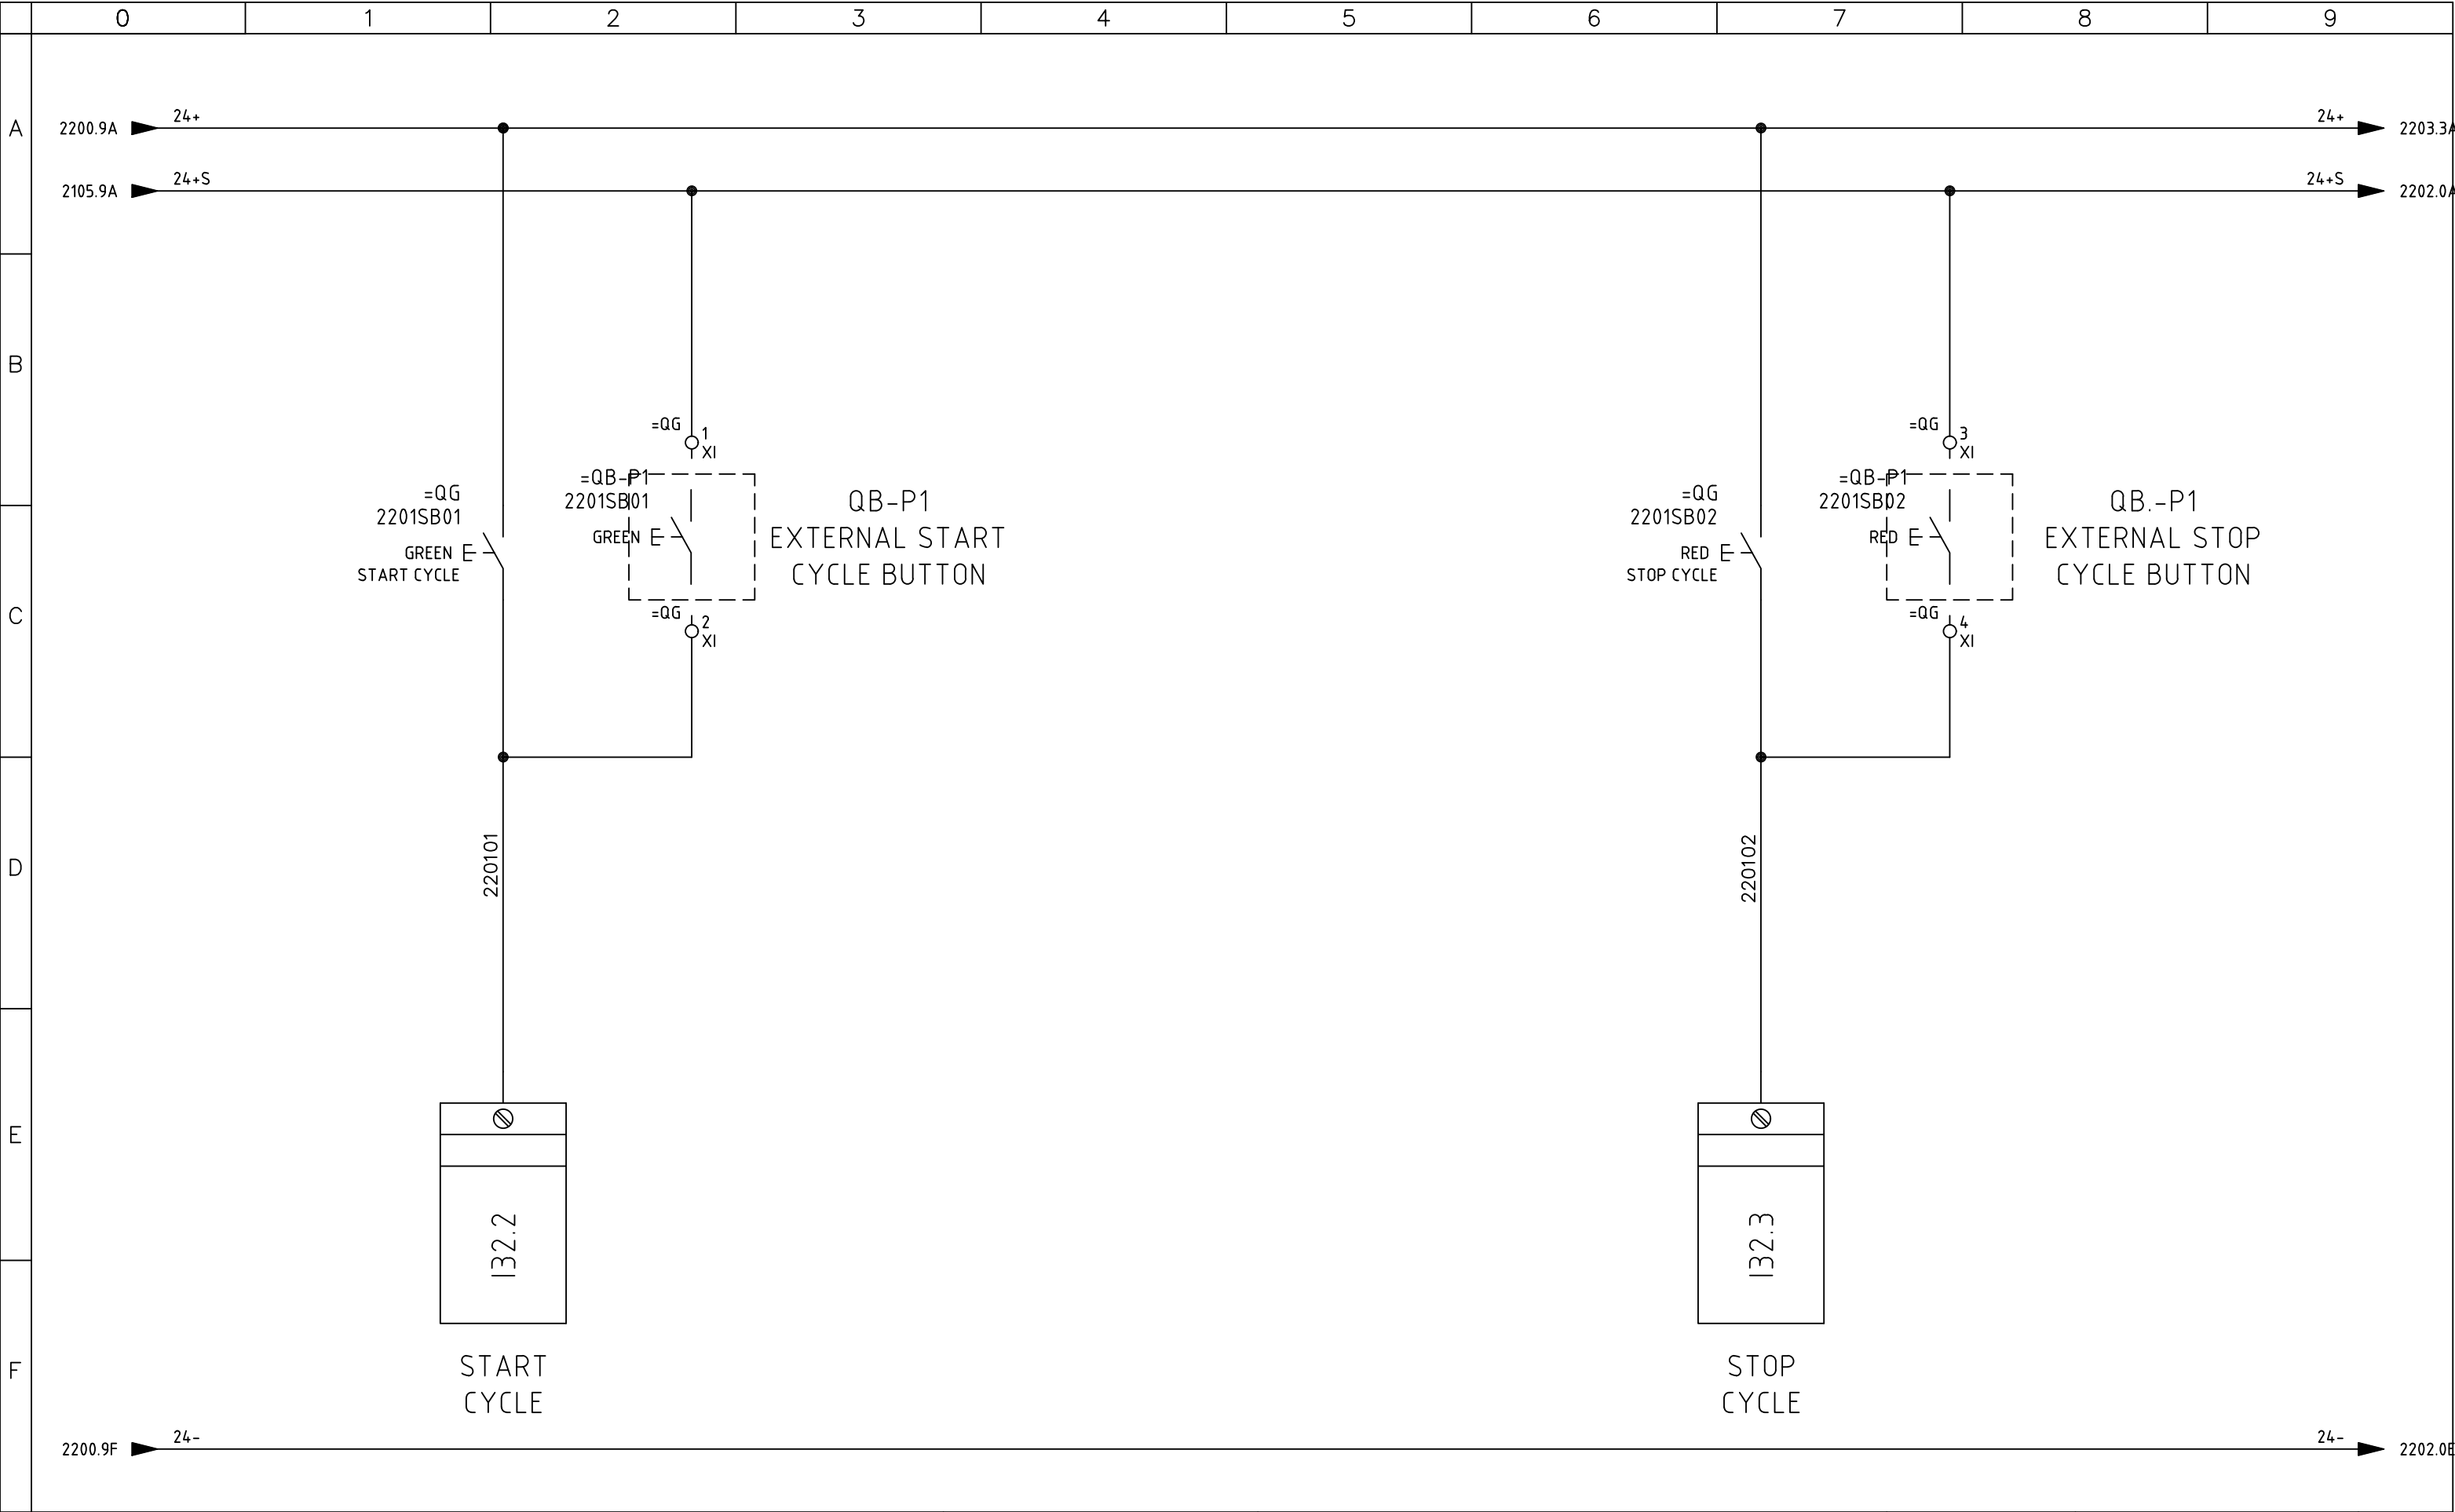

SIRCEM-CM spa
Via Armando Diaz, 19
84018 Scafati (SA)
TEL: +39 081 863 12 05


Dis. N.	REV 0.2
CAD	SPAC
Nome File	C17_26B
Data	31 07 2017

Impianto	QUADRO TRITURAZIONE SHREDDING SWITCHBOARD
Denominazione	ON SITE AND FRONT SWITCHBOARD BUTTONS

Ordine	SIRCEM
Commessa	C17_26
Esecutore	D.G.




FOGLIO	2201
SEGUE	2201A

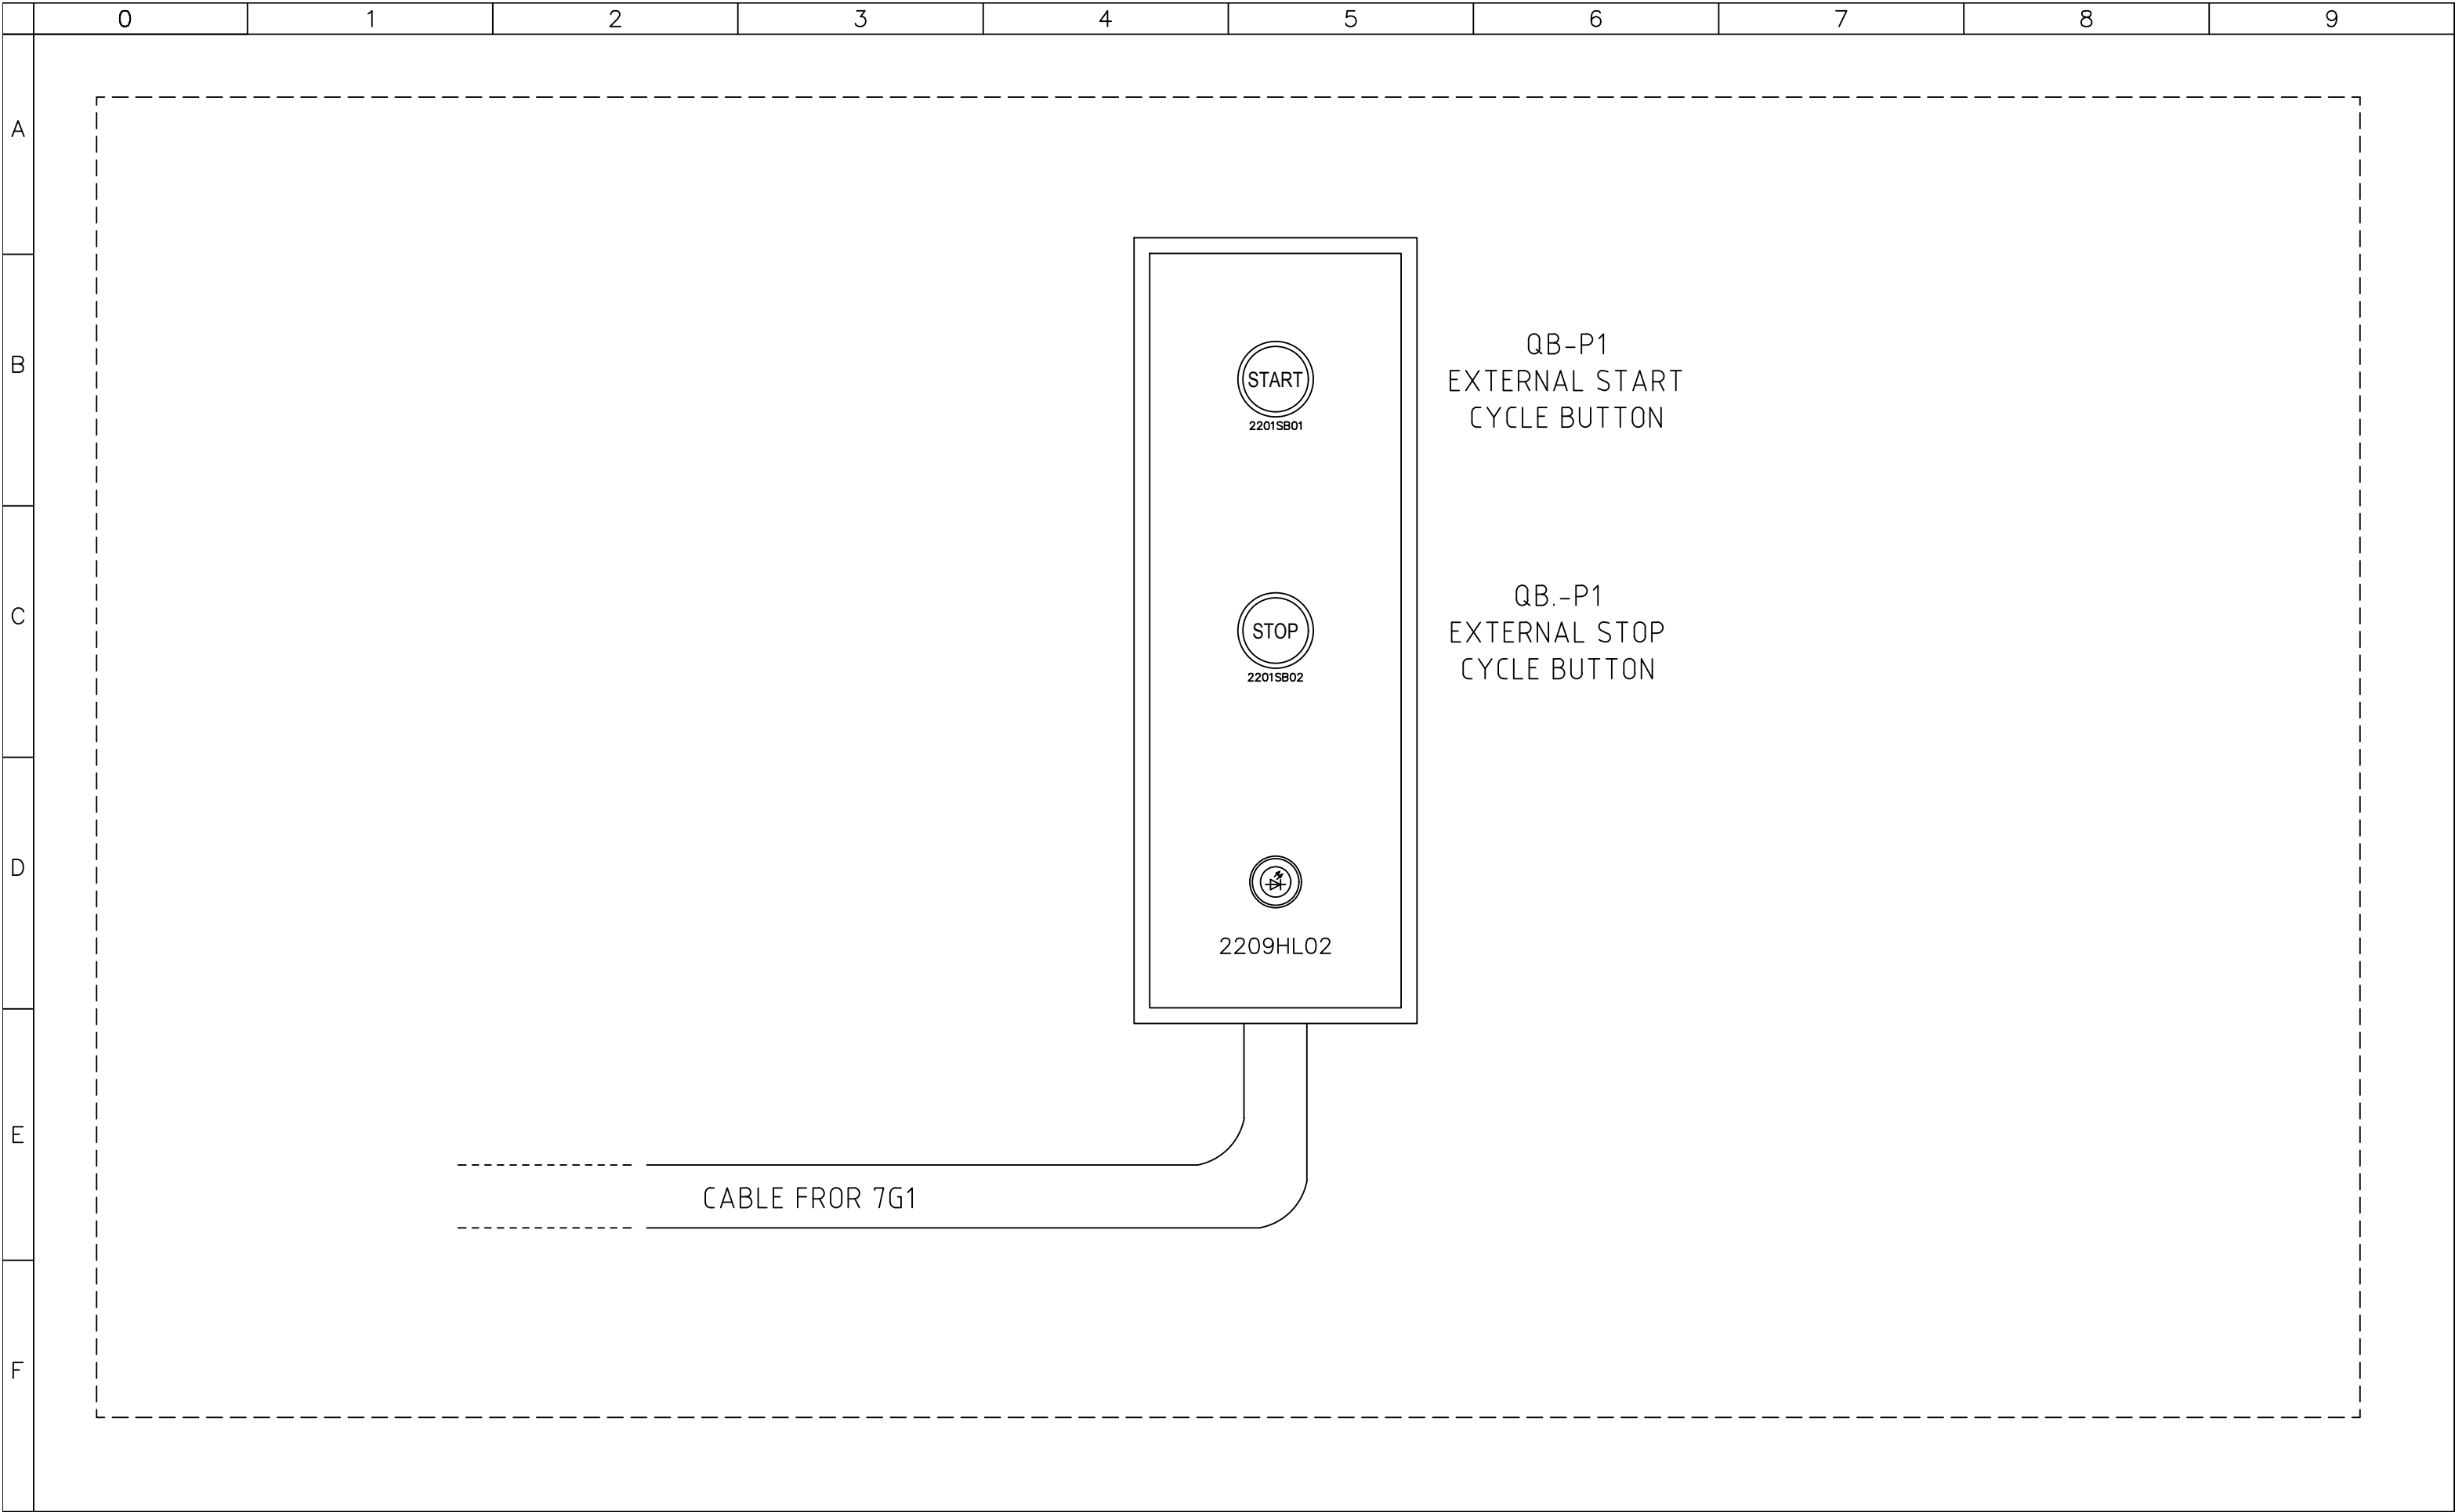


SIRCEM-CM spa
Via Armando Diaz, 19
84018 Scafati (SA)
TEL: +39 081 863 12 05

Dis. N.	REV 0.2	Impianto QUADRO TRITURAZIONE SHREDDING SWITCHBOARD Denominazione LAYOUT QB-P1	Ordine	SIRCEM		FOGLIO	2201A
CAD	SPAC		Commessa	C17_26		SEGUE	2202
Nome File	C17_26B		Esecutore	D.G.			
Data	31 07 2017						

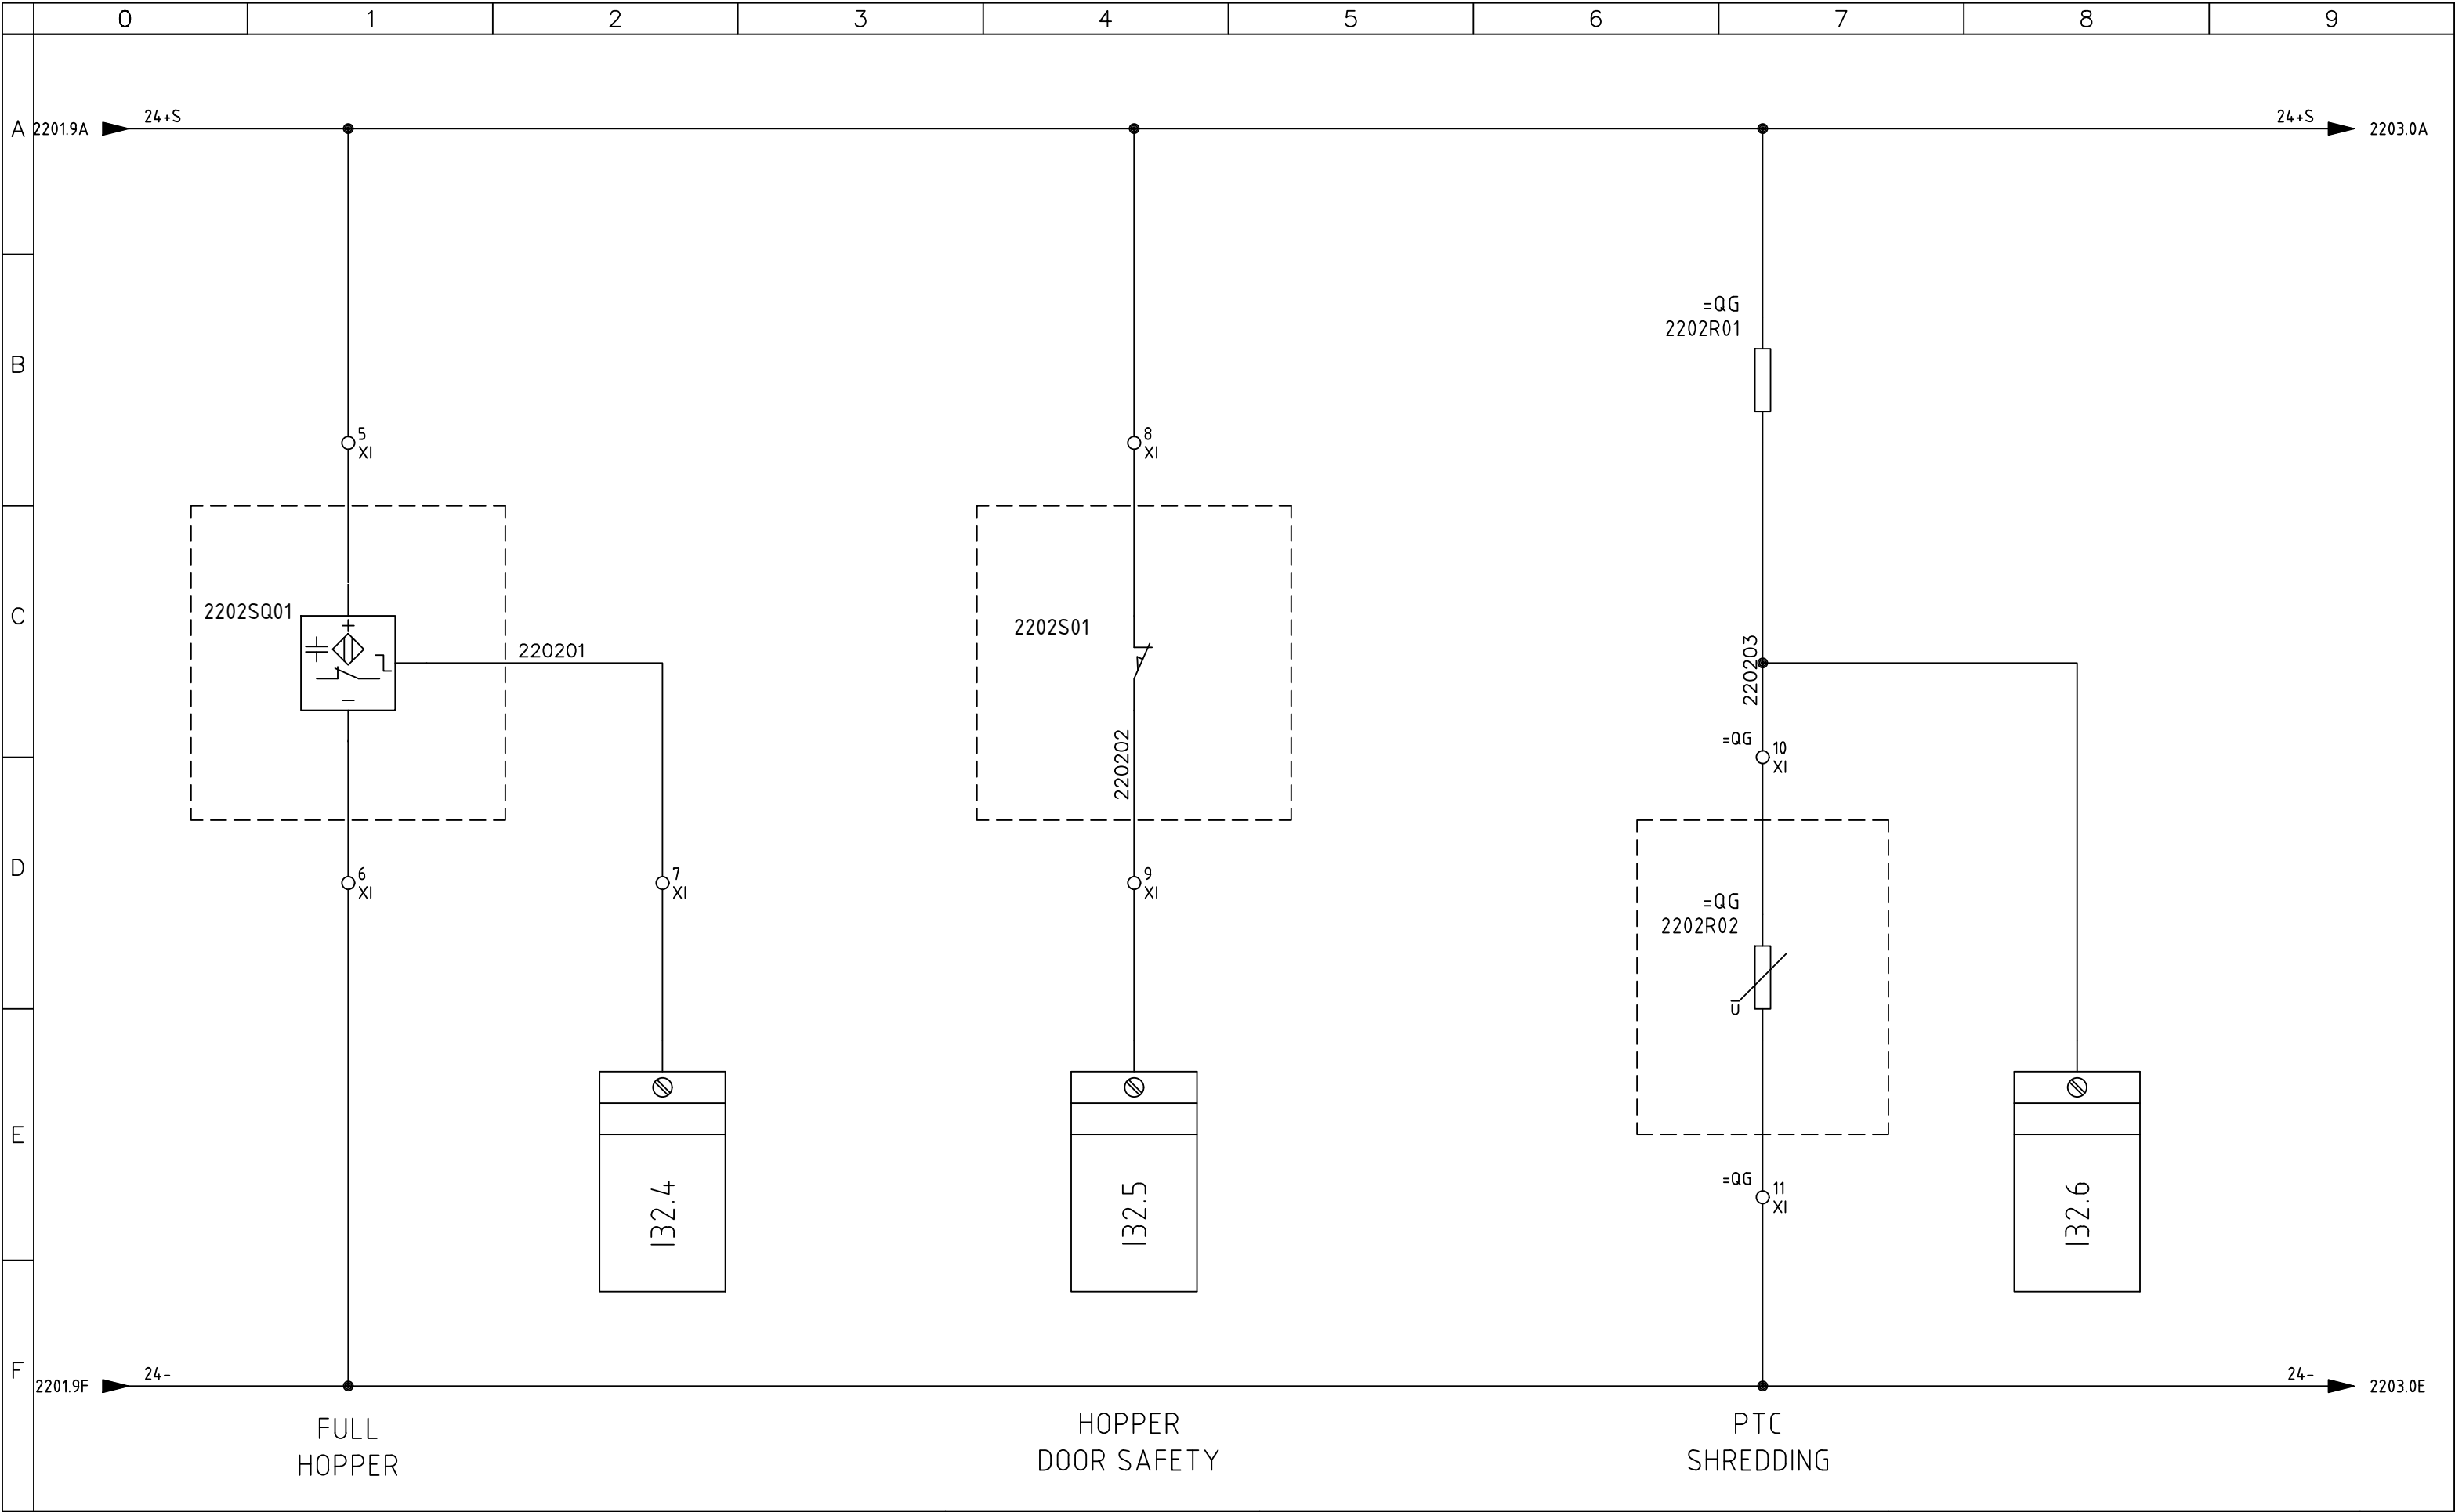

SIRCEM-CM spa
Via Armando Diaz, 19
84018 Scafati (SA)
TEL: +39 081 863 12 05

Dis. N.	REV 0.2	Impianto QUADRO TRITURAZIONE SHREDDING SWITCHBOARD	Ordine	SIRCEM		FOGLIO	2202
CAD	SPAC		Commessa	C17_26		SEGUE	2203
Nome File	C17_26B		Esecutore	D.G.			
Data	31 07 2017						

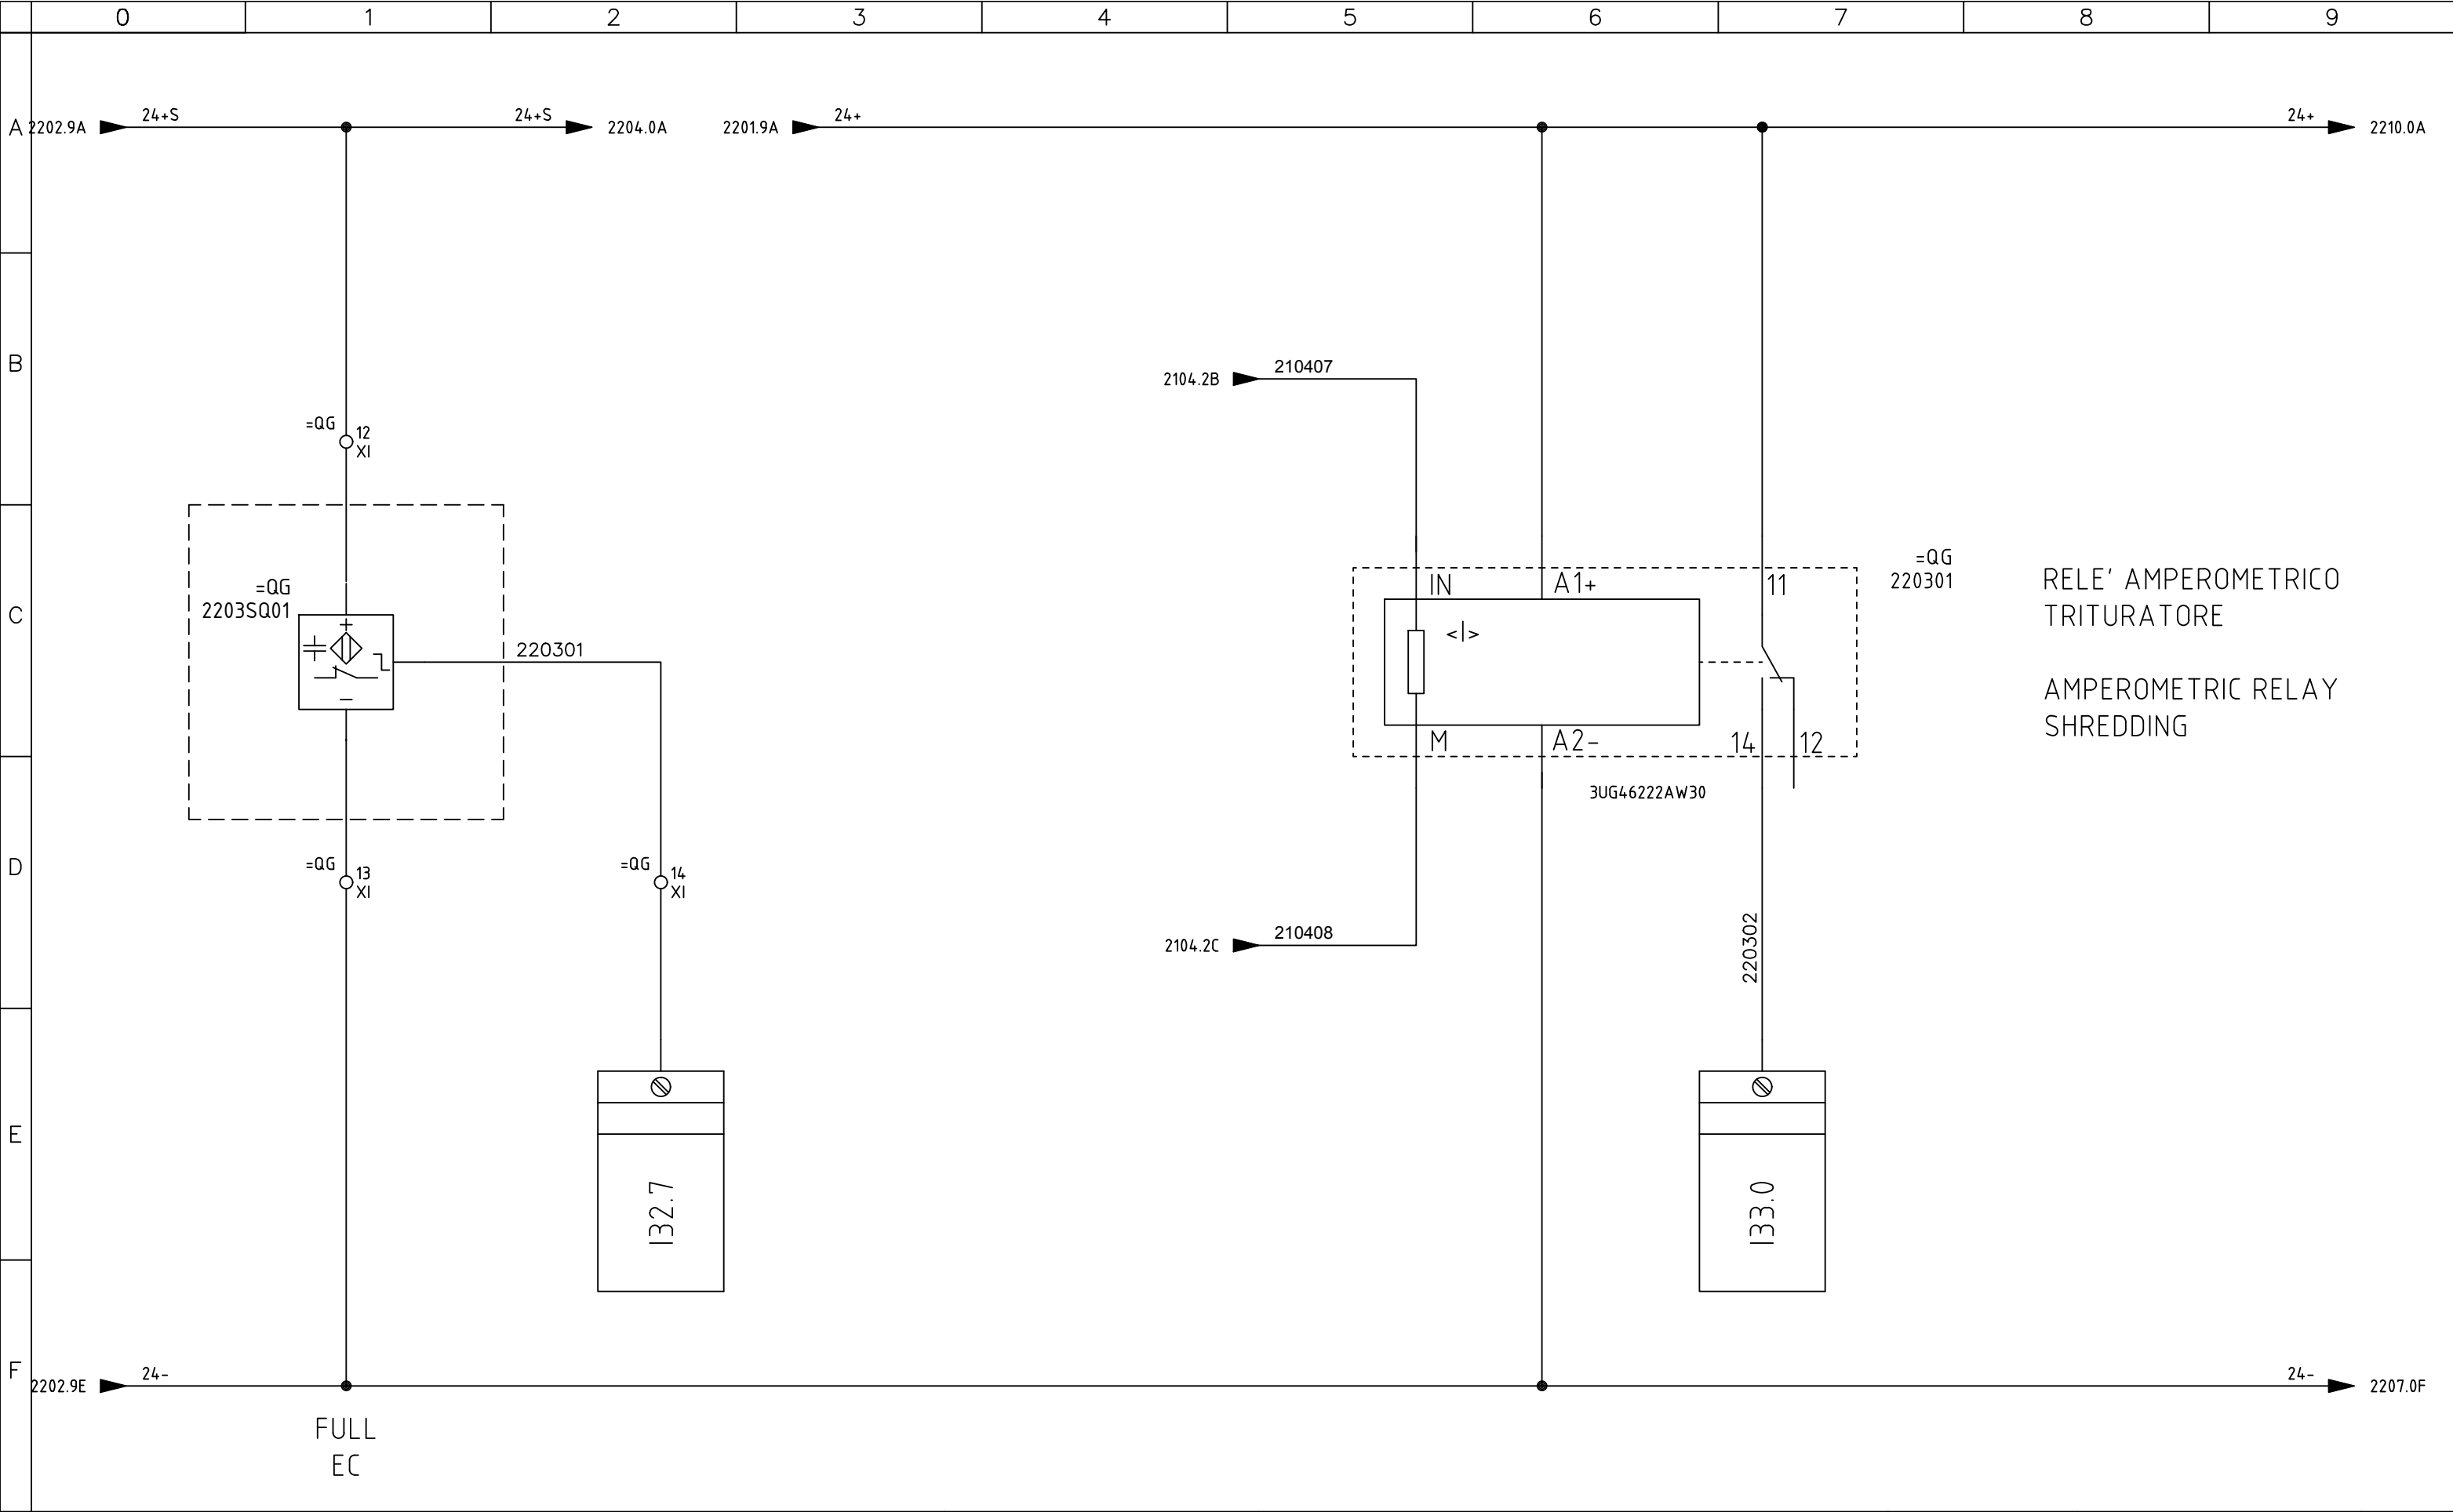

SIRCEM-CM spa
Via Armando Diaz, 19
84018 Scafati (SA)
TEL: +39 081 863 12 05

Dis. N.	REV 0.2	Impianto QUADRO TRITURAZIONE SHREDDING SWITCHBOARD Denominazione SENSORS	Ordine	SIRCEM		FOGLIO	2203
CAD	SPAC		Commessa	C17_26		SEGUE	2204
Nome File	C17_26B		Esecutore	D.G.			
Data	31 07 2017						

	0	1	2	3	4	5	6	7	8	9
A										
B										
C										
D										
E	I33.5 I33.6 I33.7 I34.0 I34.1 I34.2 I34.3									
F	SPARE INPUT SPARE INPUT SPARE INPUT SPARE INPUT SPARE INPUT SPARE INPUT SPARE INPUT									



SIRCEM-CM spa
Via Armando Diaz, 19
84018 Scafati (SA)
TEL: +39 081 863 12 05


Dis. N.	REV 0.2
CAD	SPAC
Nome File	C17_26B
Data	31 07 2017


Impianto	QUADRO TRITURAZIONE SHREDDING SWITCHBOARD
Denominazione	SPARE INPUT


Ordine	SIRCEM
Commessa	C17_26
Esecutore	D.G.



FOGLIO	2205
SEGUE	2206

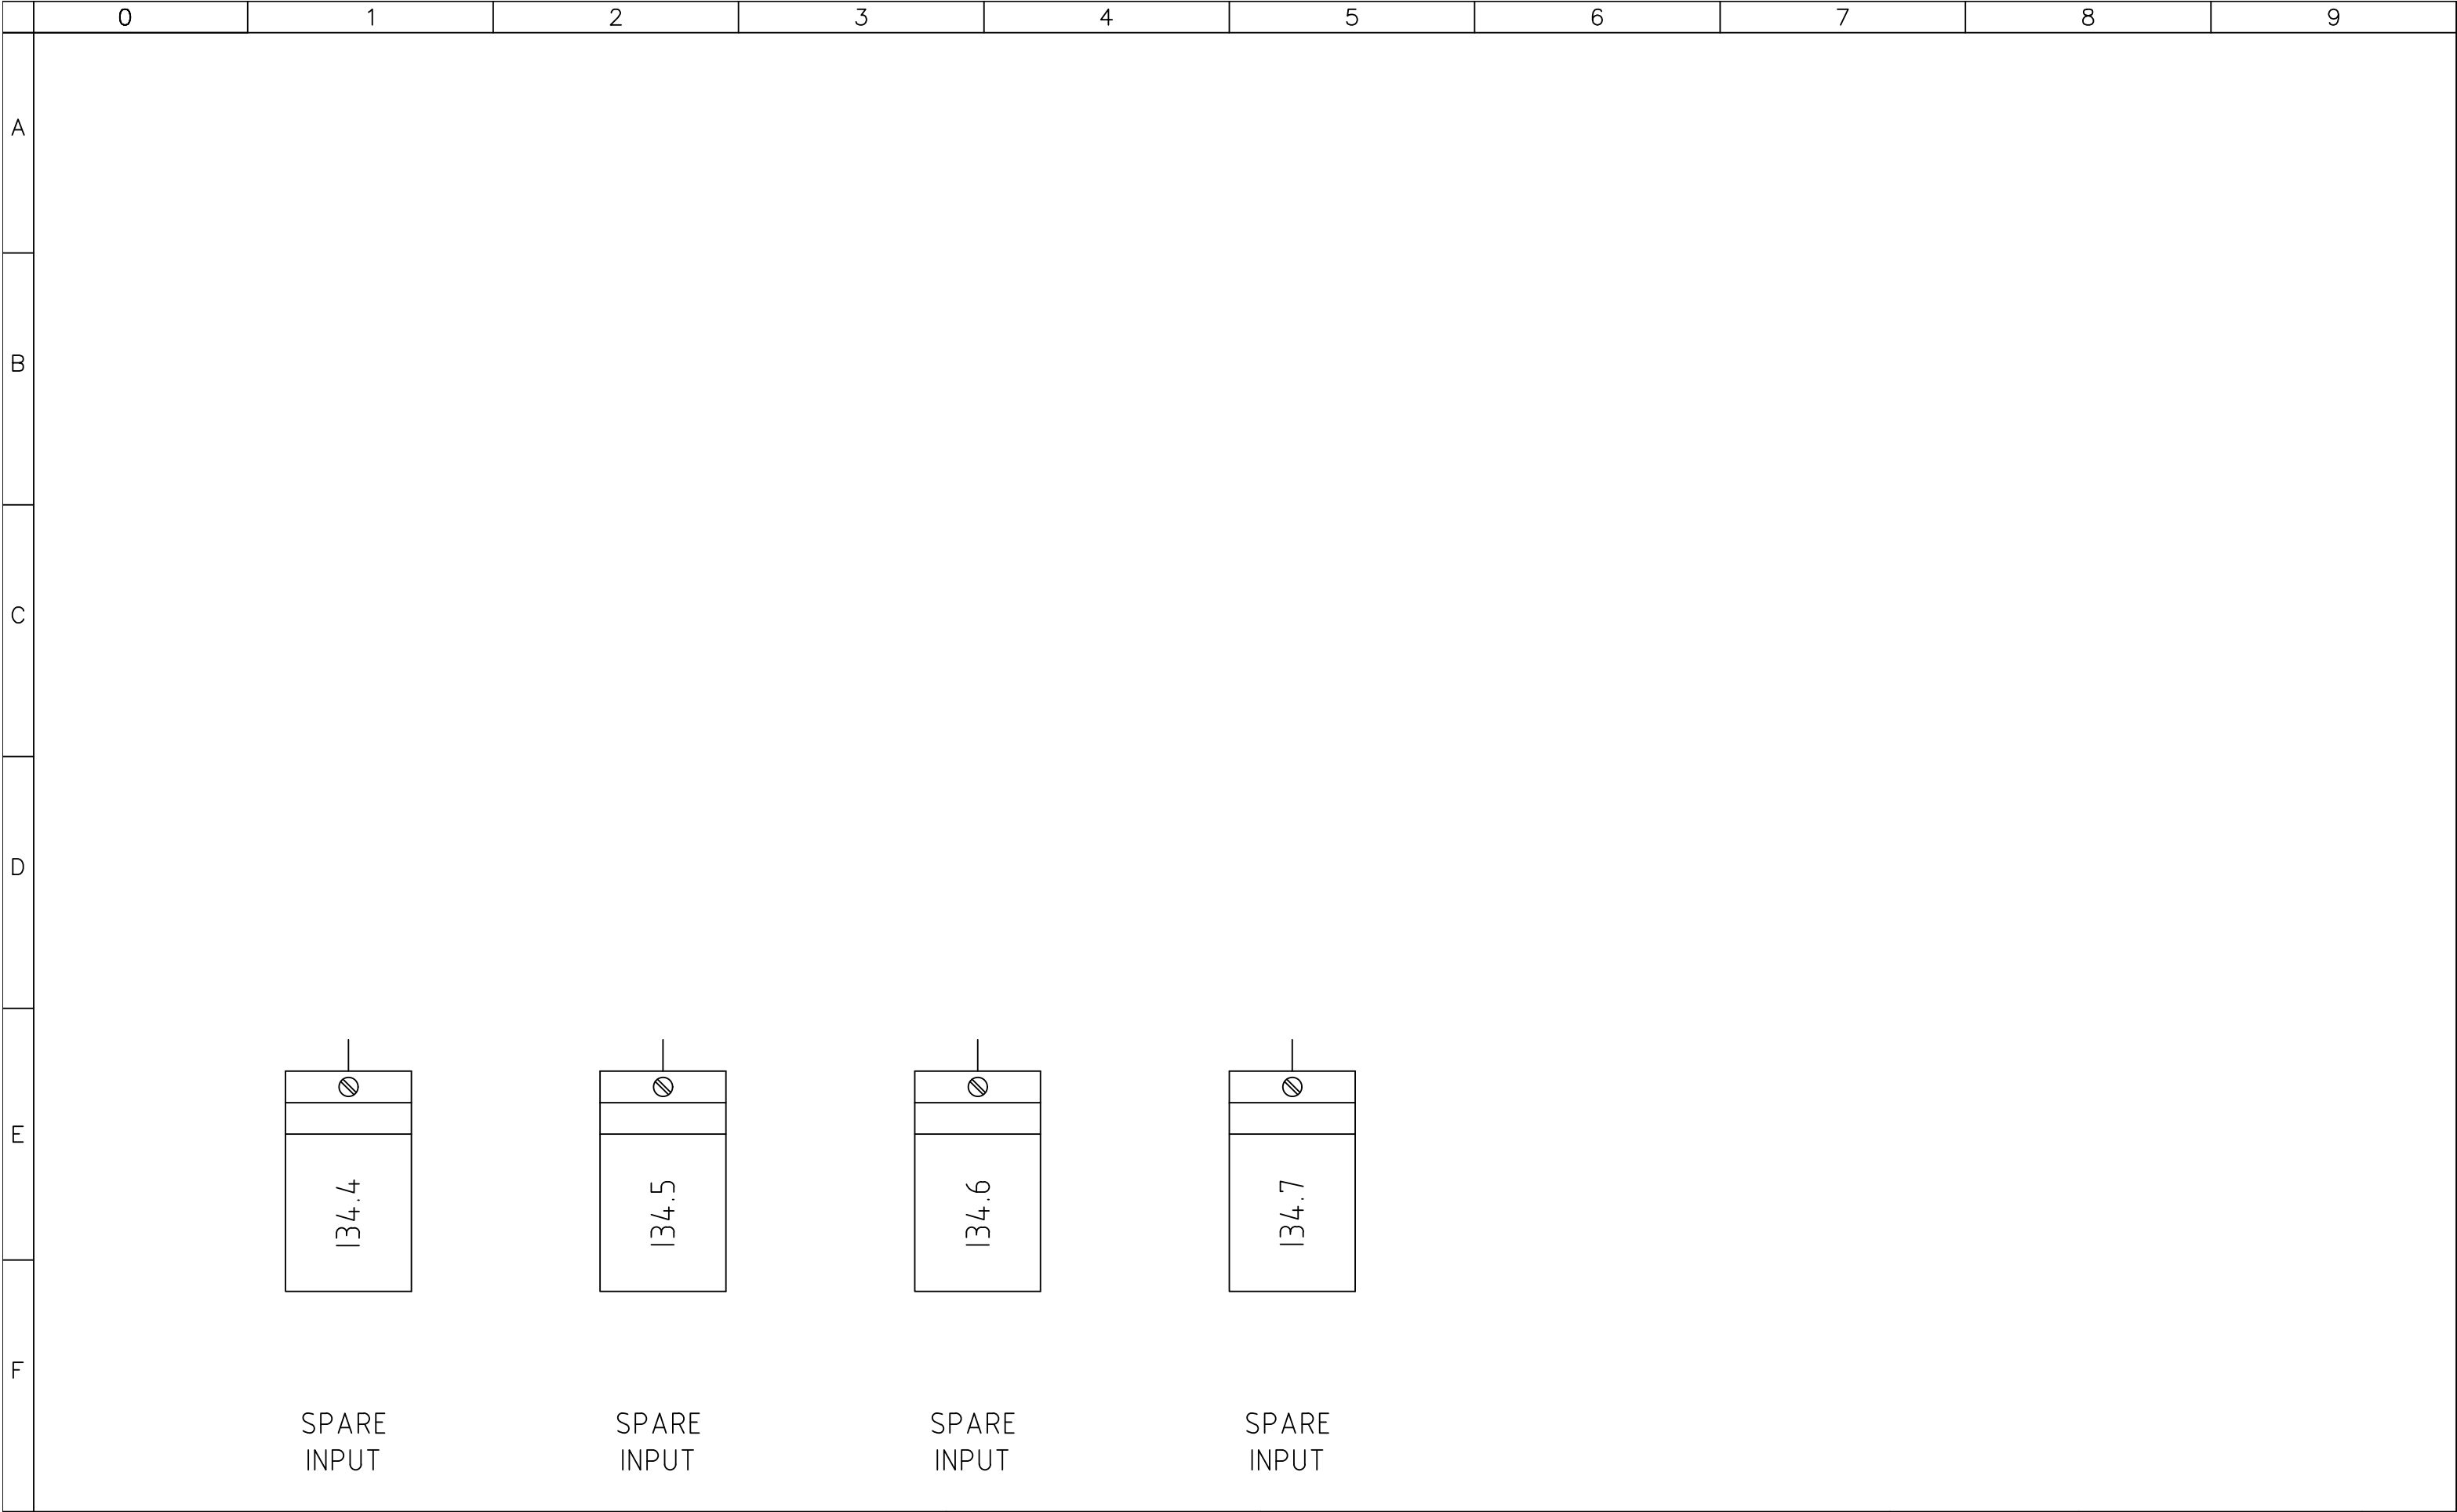

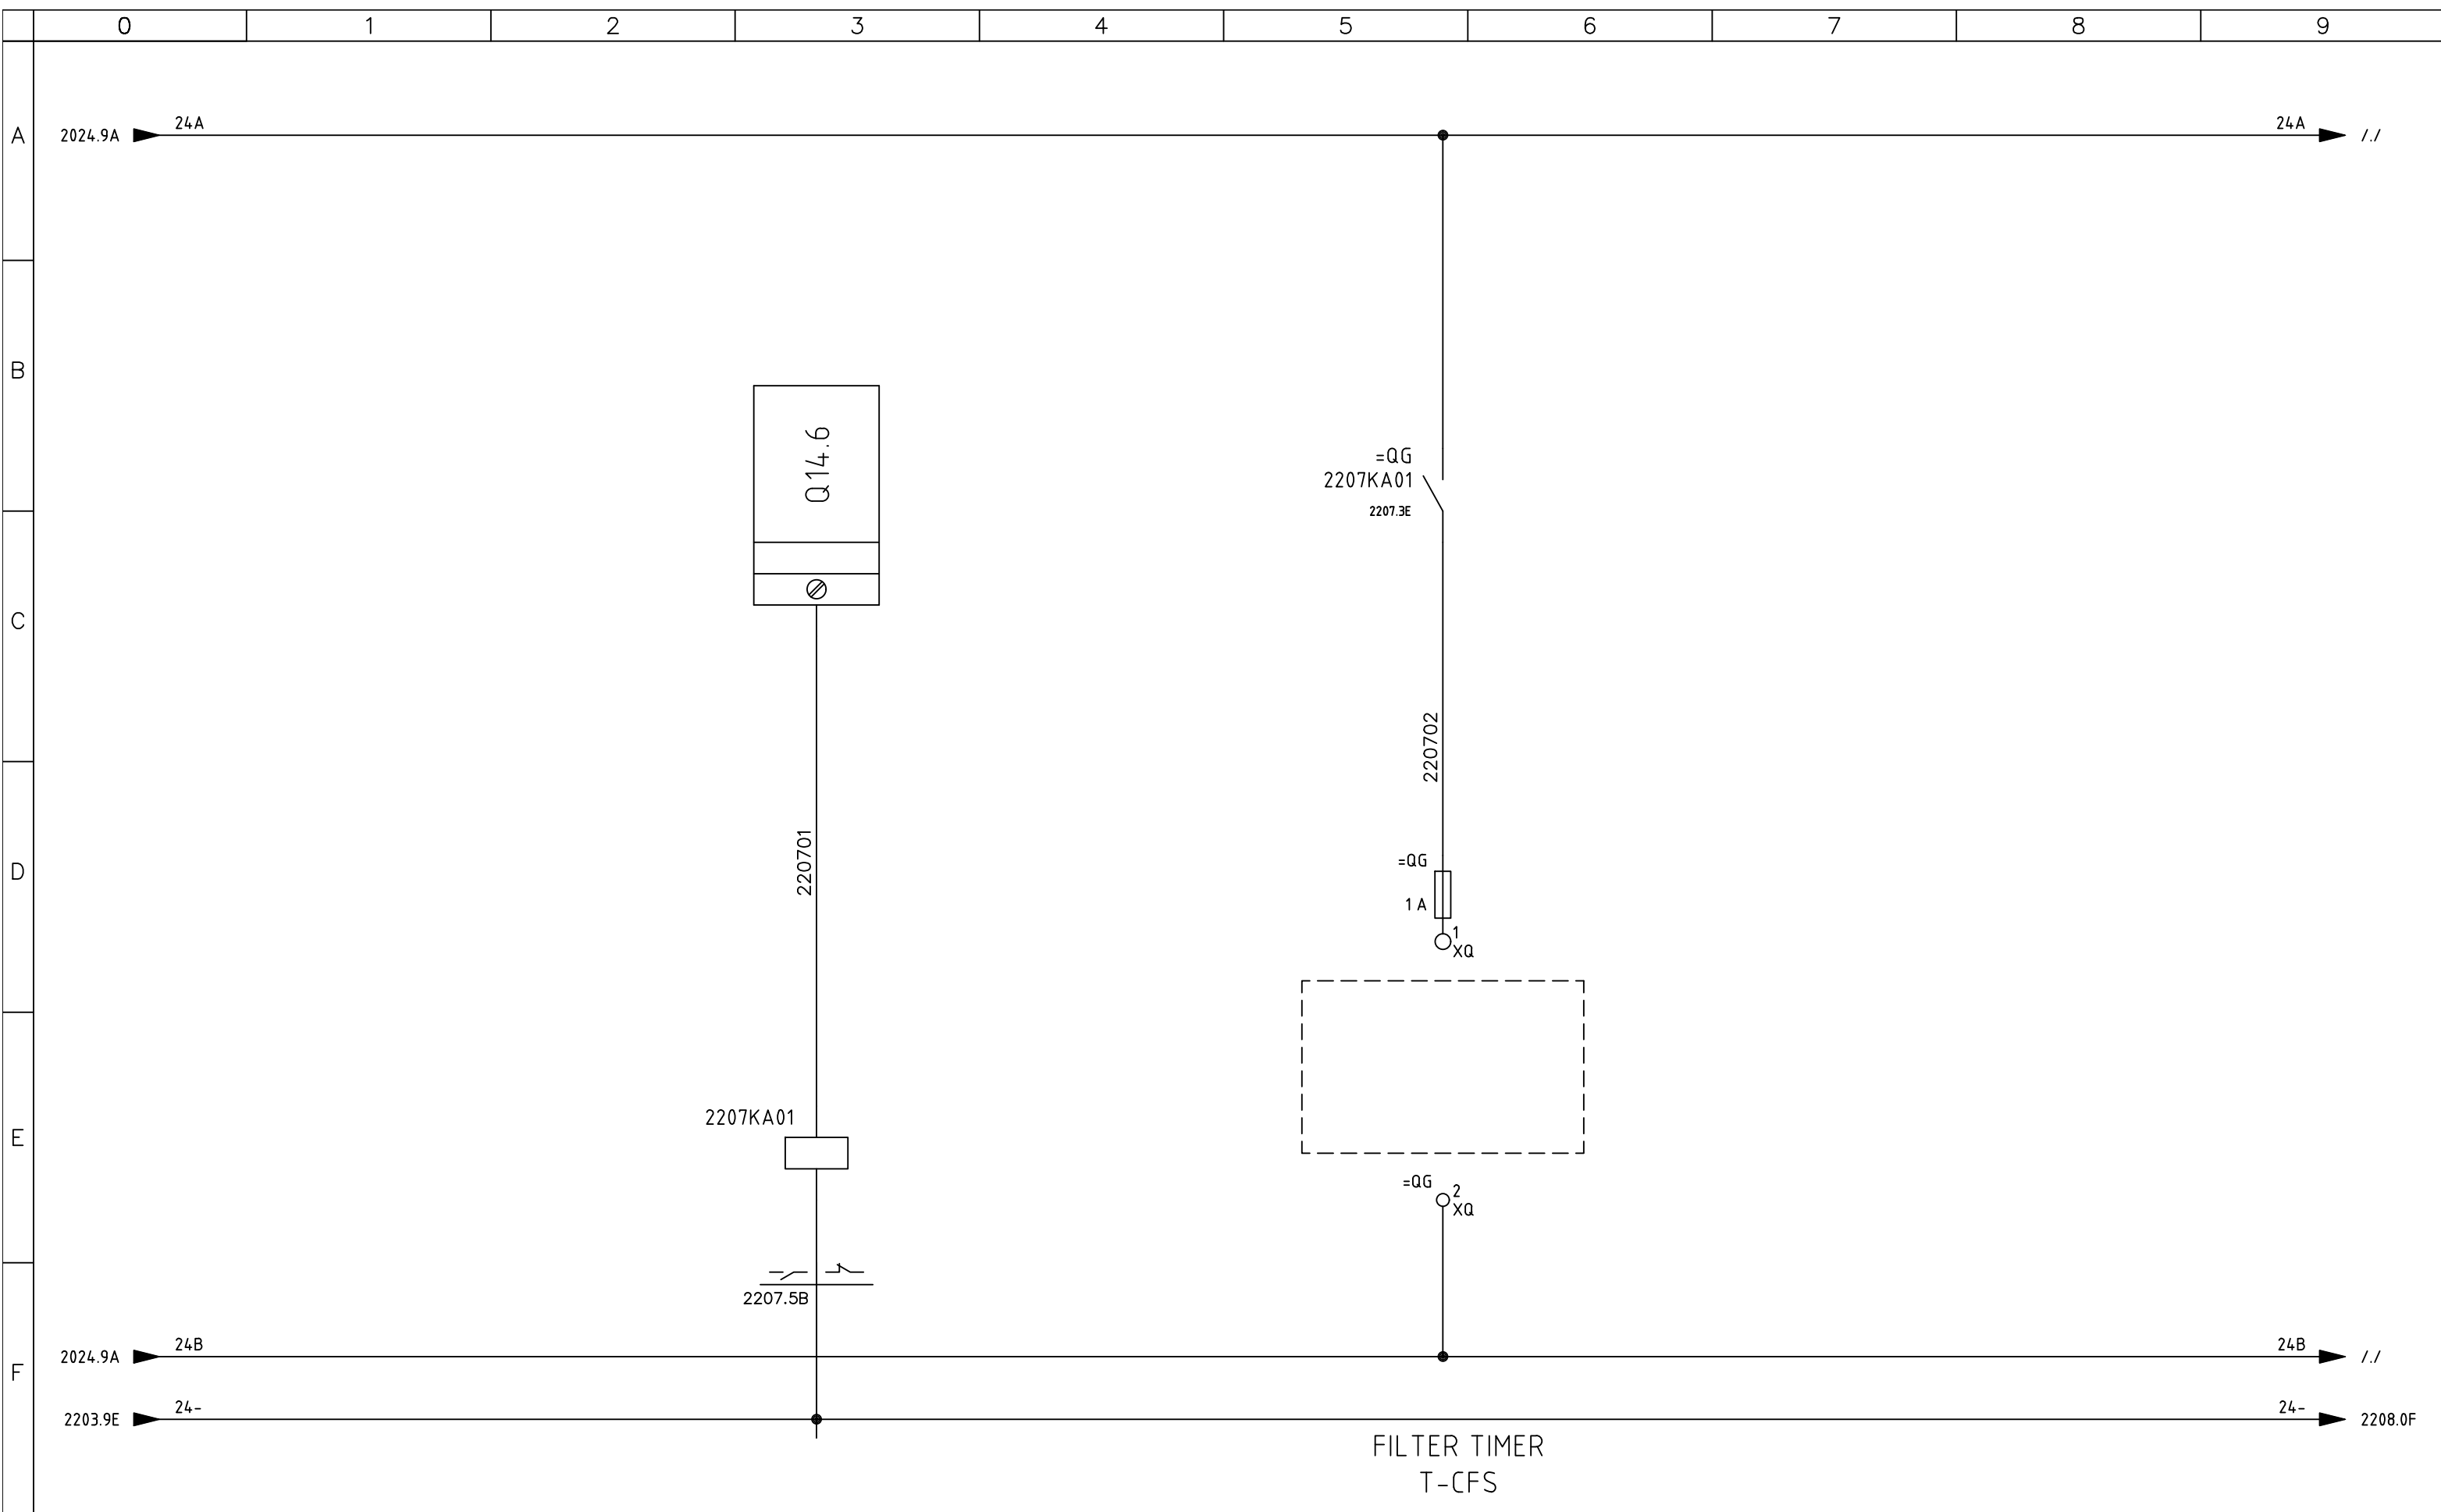

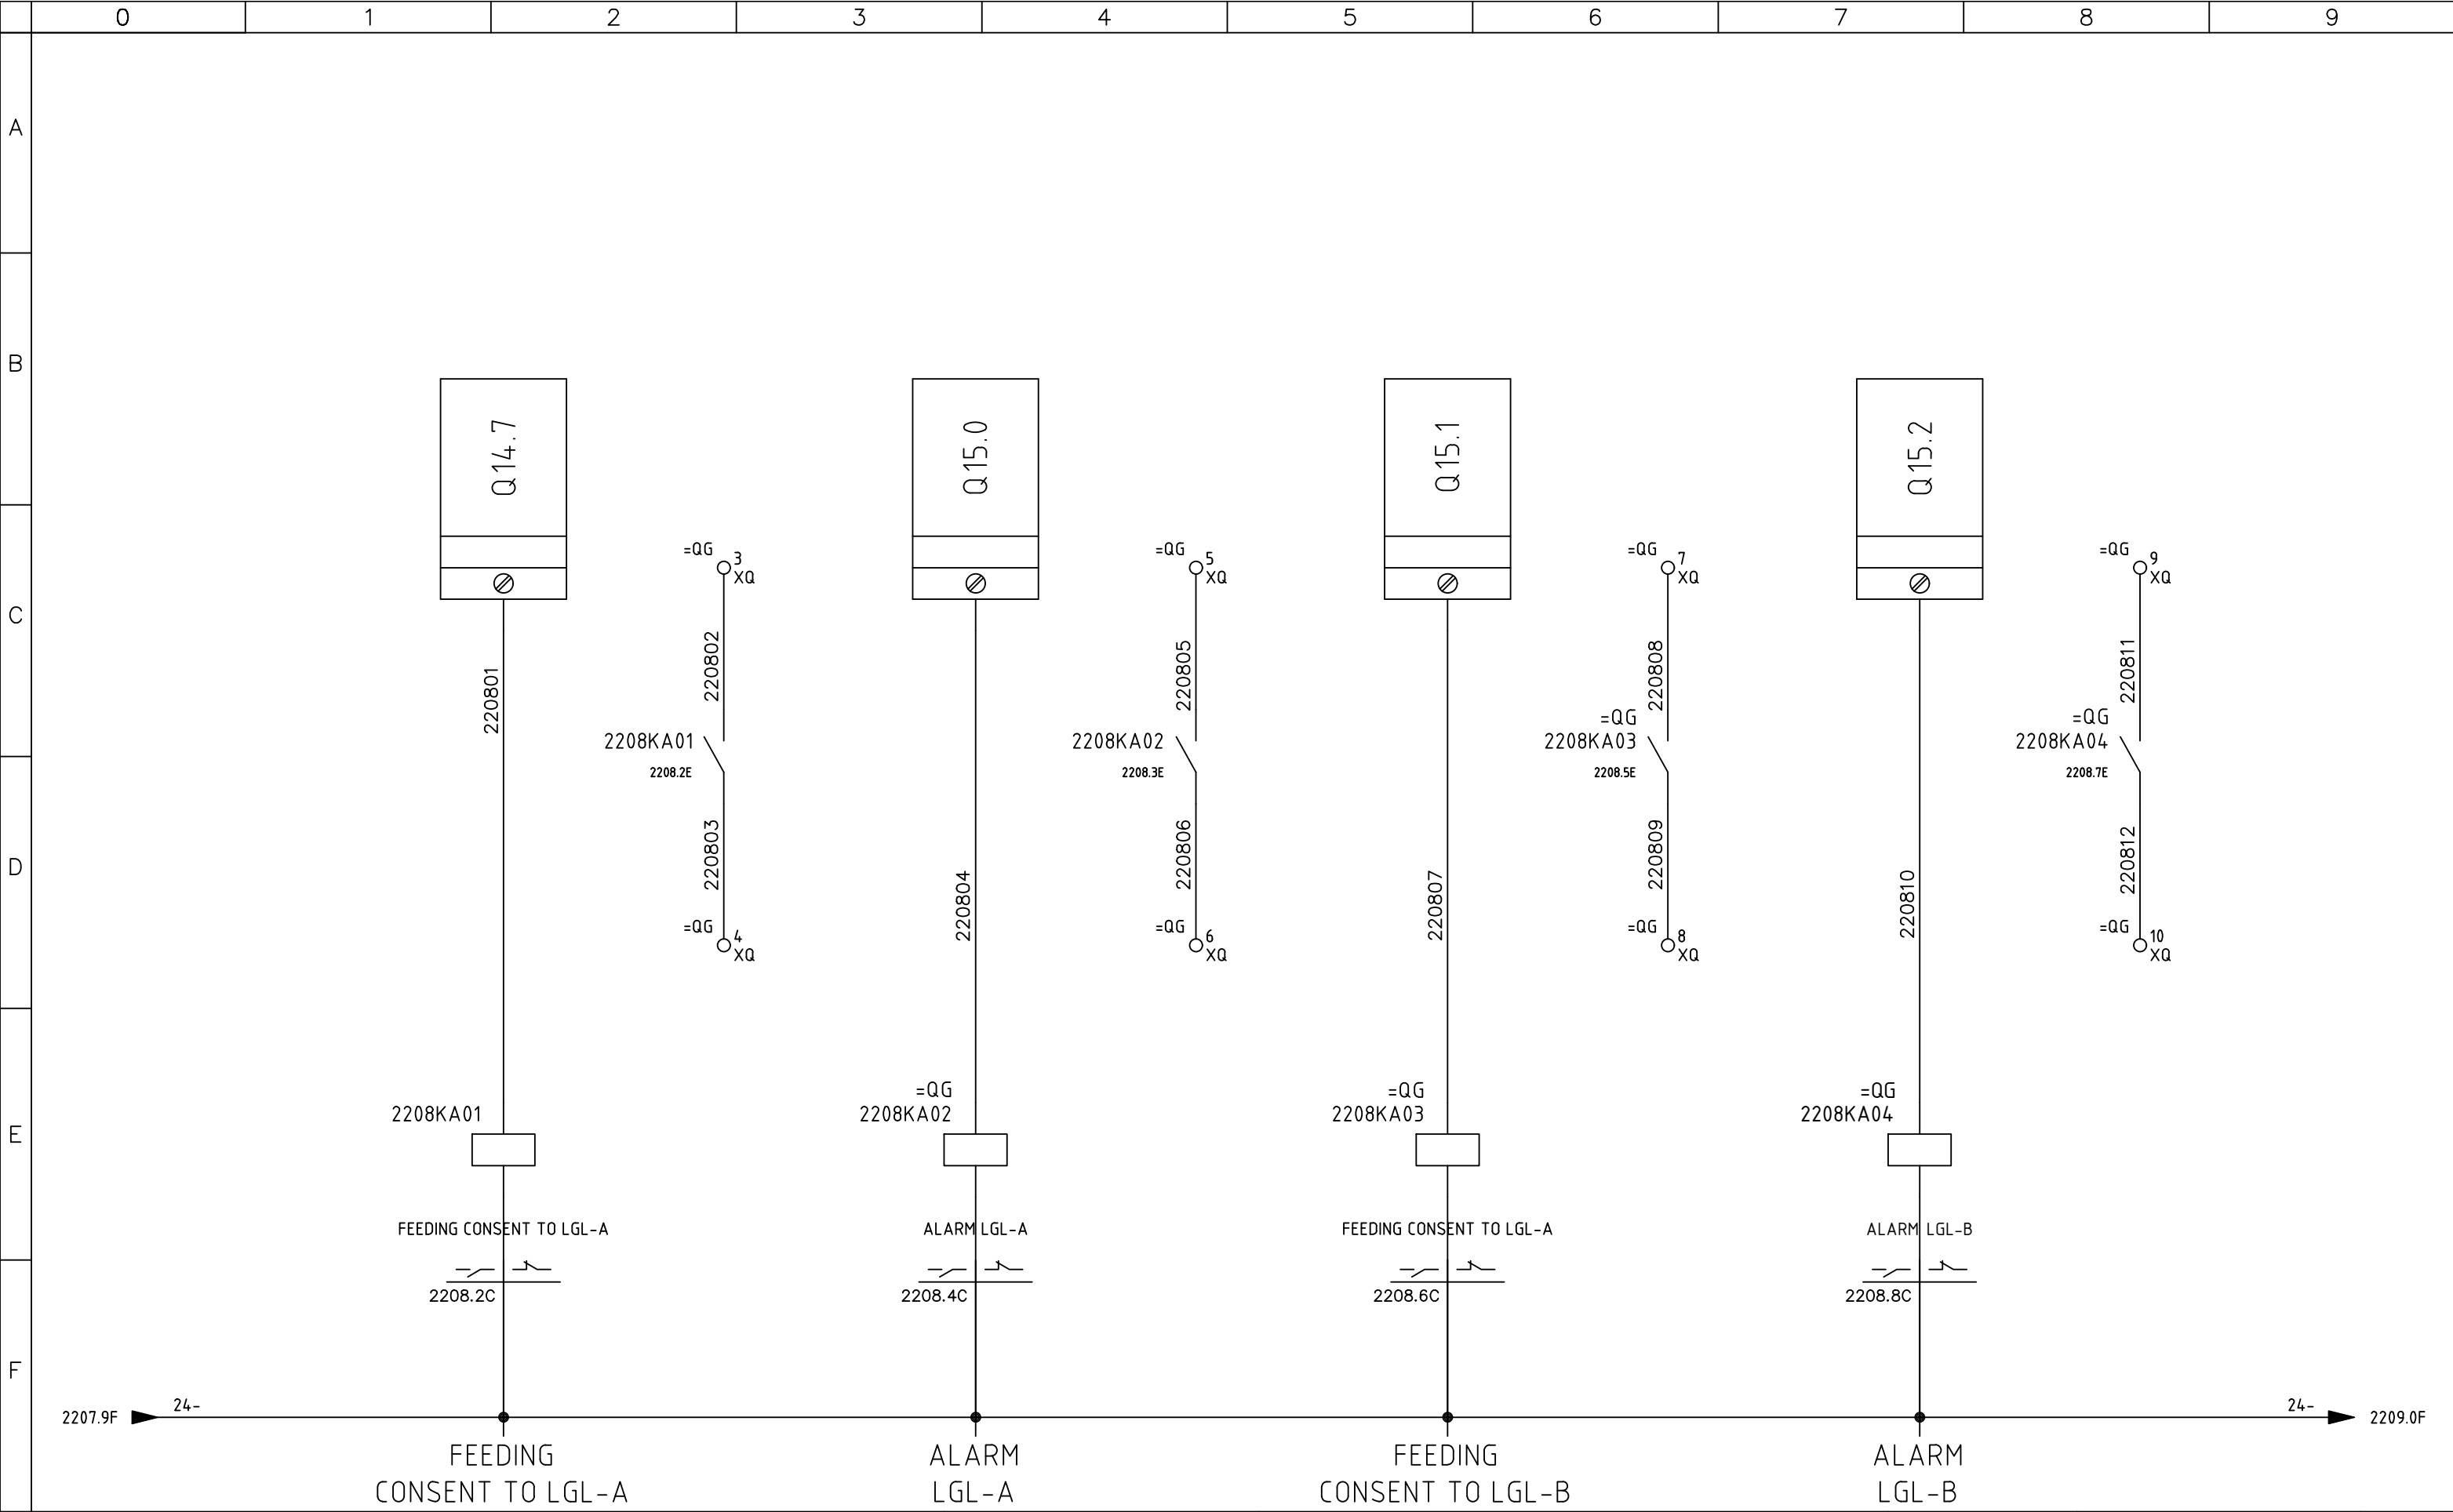

SIRCEM-CM spa
Via Armando Diaz, 19
84018 Scafati (SA)
TEL: +39 081 863 12 05


Dis. N.	REV 0.2
CAD	SPAC
Nome File	C17_26B
Data	31 07 2017

Impianto	QUADRO TRITURAZIONE SHREDDING SWITCHBOARD
Denominazione	FEEDING CONSENT TO LINE

Ordine	SIRCEM
Commessa	C17_26
Esecutore	D.G.




FOGLIO	2208
SEGUE	2209

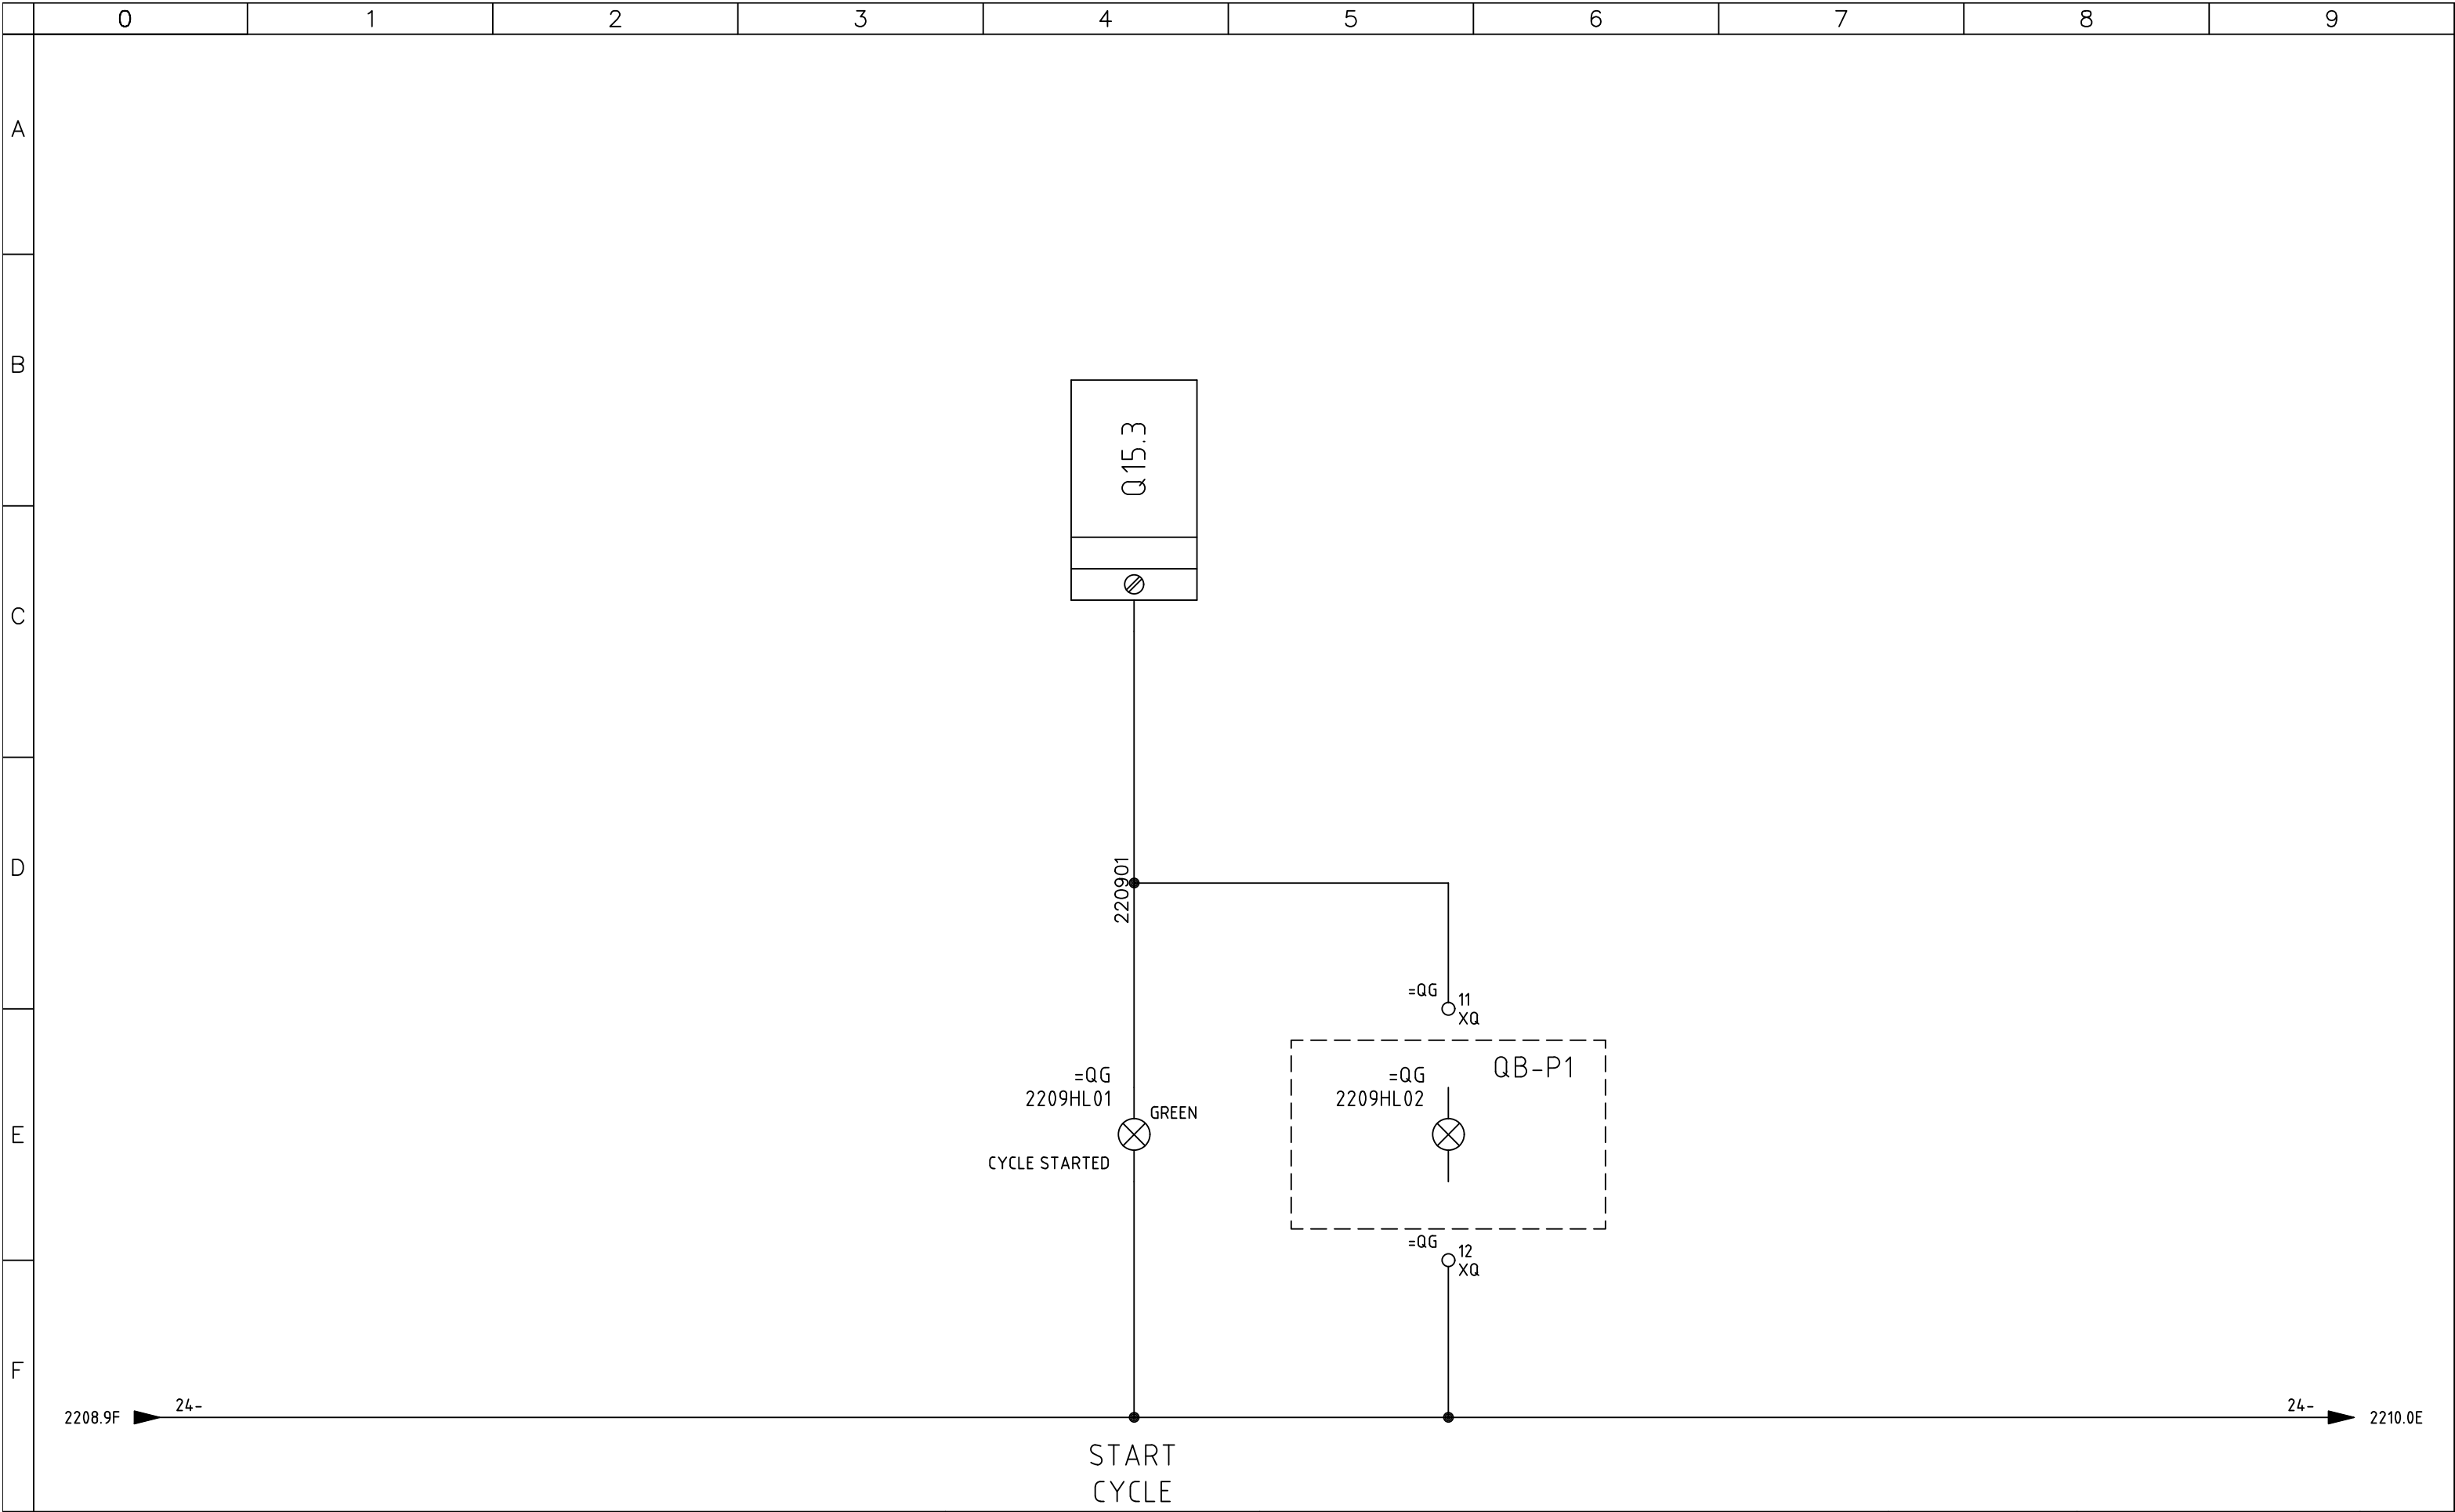

SIRCEM-CM spa
Via Armando Diaz, 19
84018 Scafati (SA)
TEL: +39 081 863 12 05

Dis. N.	REV 0.2	Impianto	Ordine	SIRCEM		FOGLIO	2209
CAD	SPAC					Commessa	C17_26
Nome File	C17_26B	Denominazione	Esecutore	D.G.			
Data	31 07 2017						
		QUADRO TRITURAZIONE SHREDDING SWITCHBOARD					
		START CYCLE LAMP					

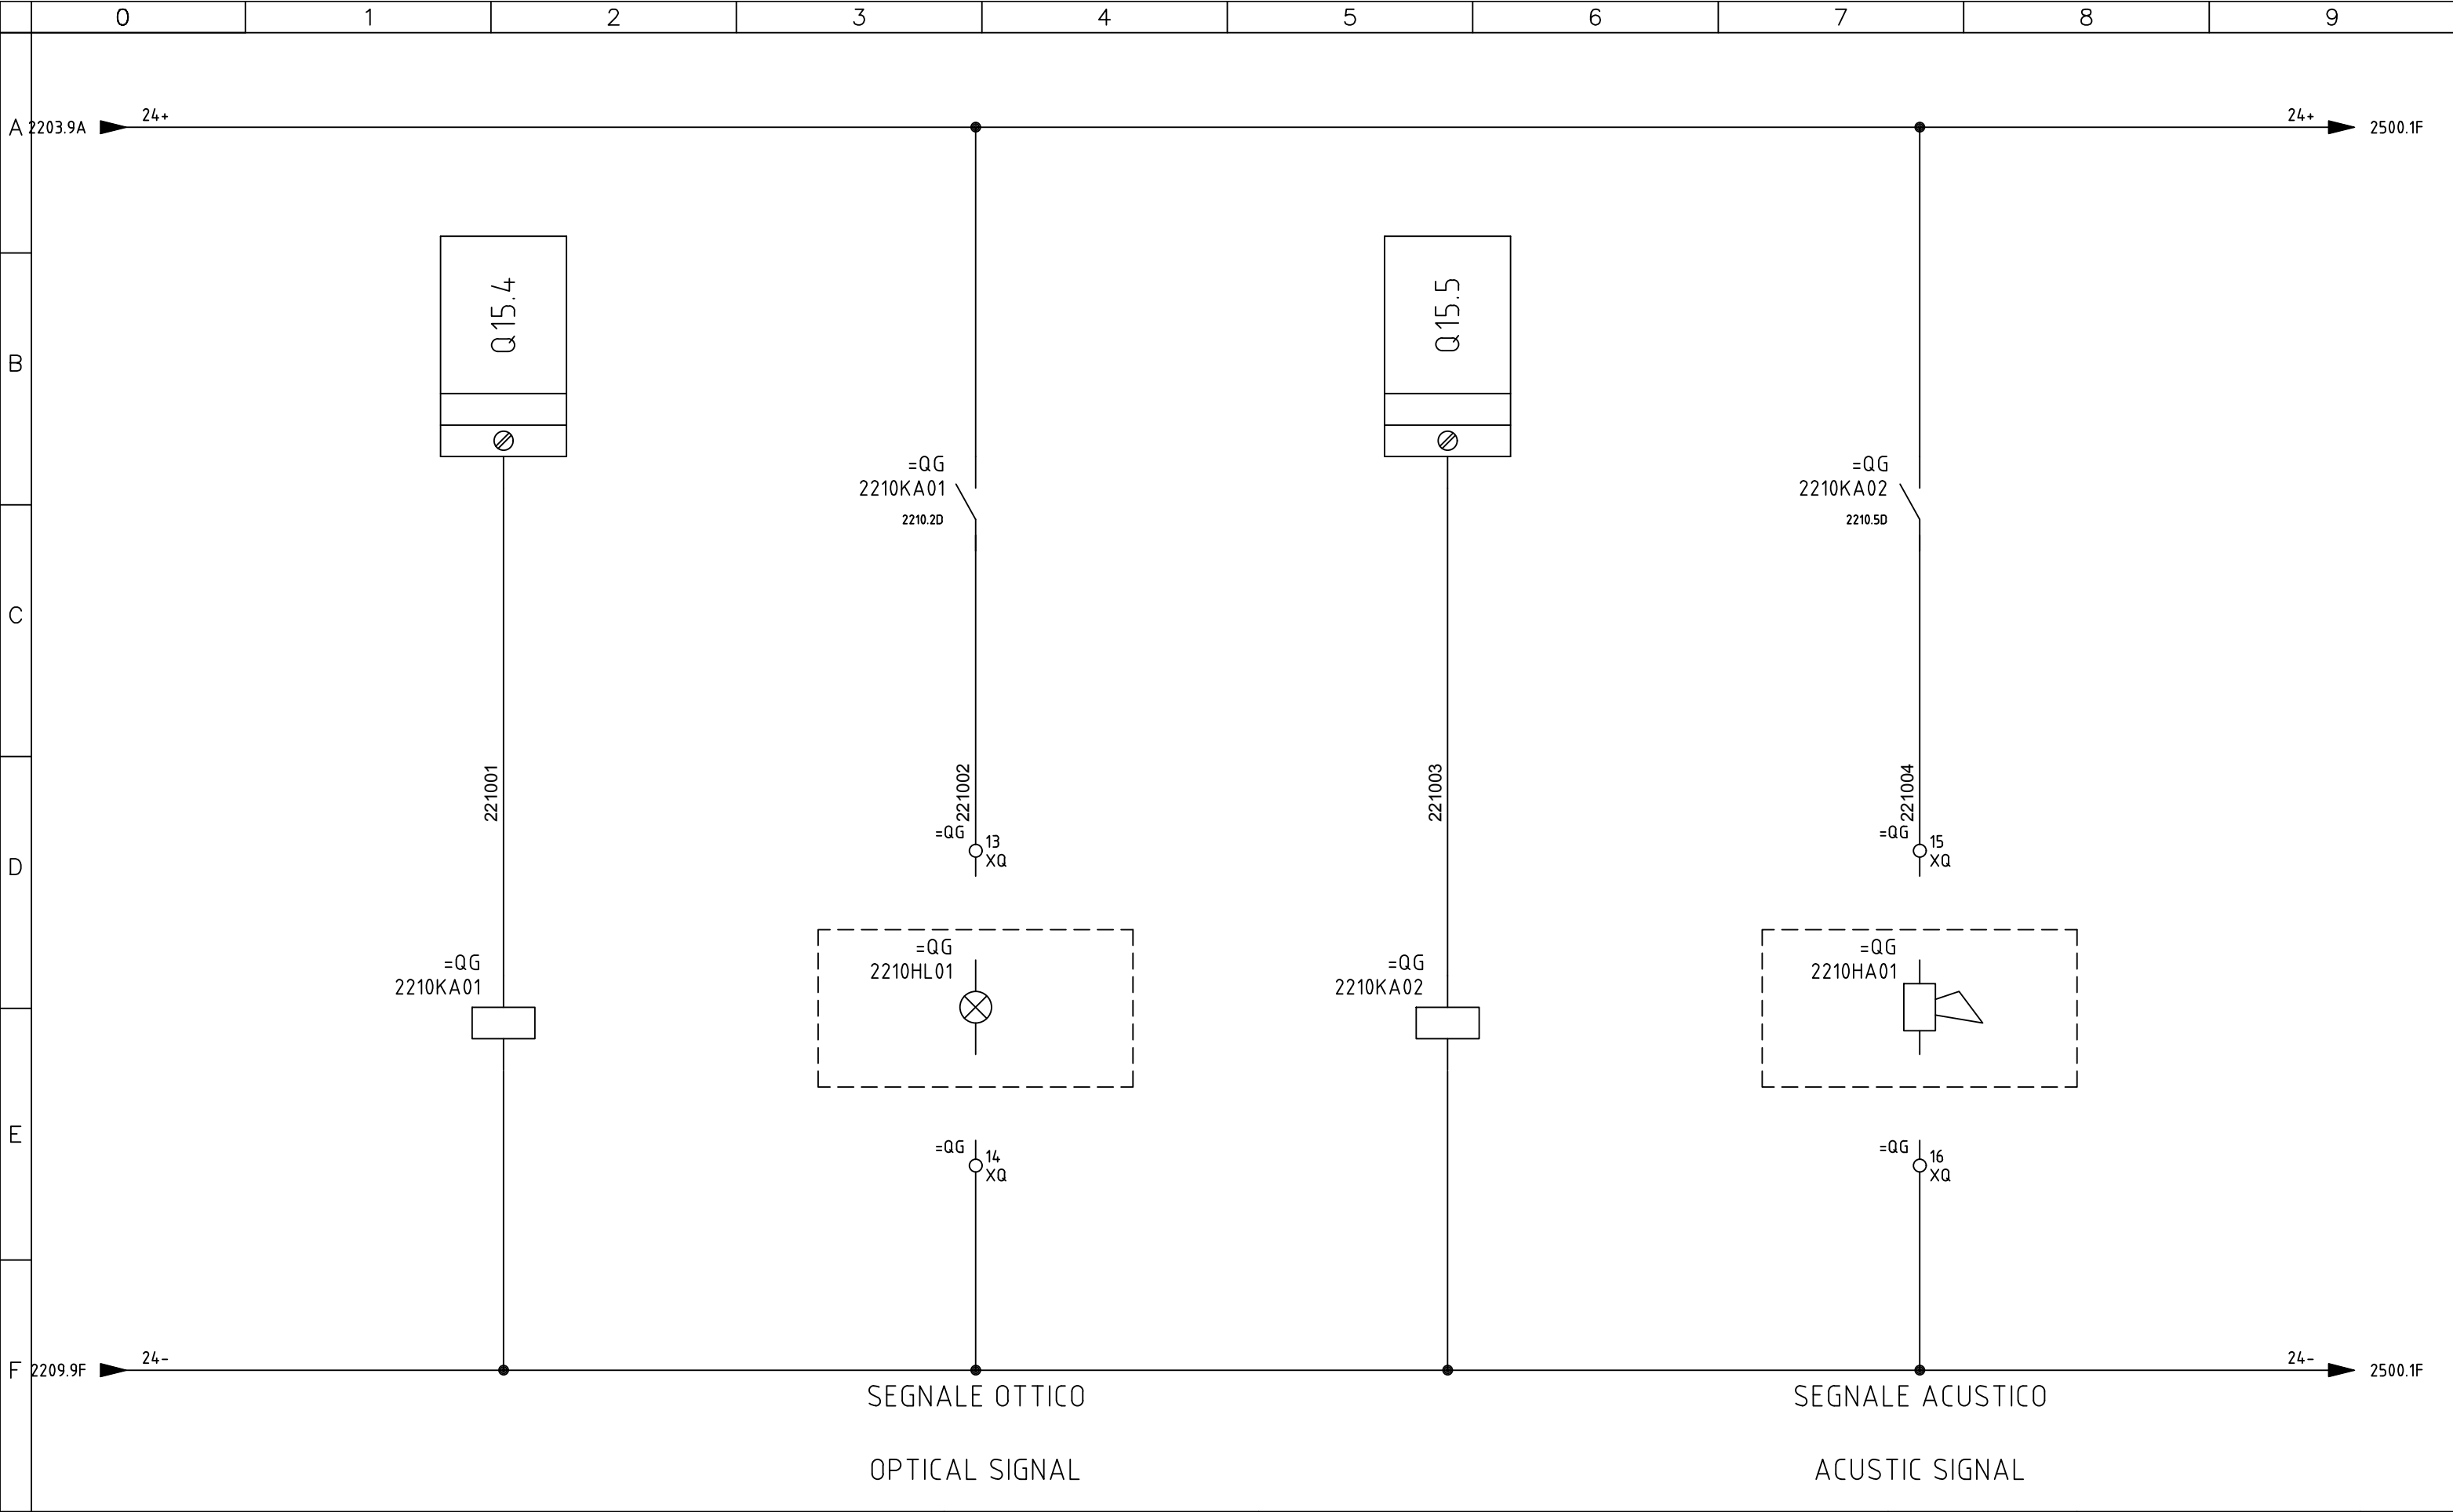

SIRCEM-CM spa
Via Armando Diaz, 19
84018 Scafati (SA)
TEL: +39 081 863 12 05


Dis. N.	REV 0.2
CAD	SPAC
Nome File	C17_26B
Data	31 07 2017

Impianto	QUADRO TRITURAZIONE SHREDDING SWITCHBOARD
Denominazione	ALARM SIGNALING

Ordine	SIRCEM
Commessa	C17_26
Esecutore	D.G.



FOGLIO	2210
SEGUE	2211

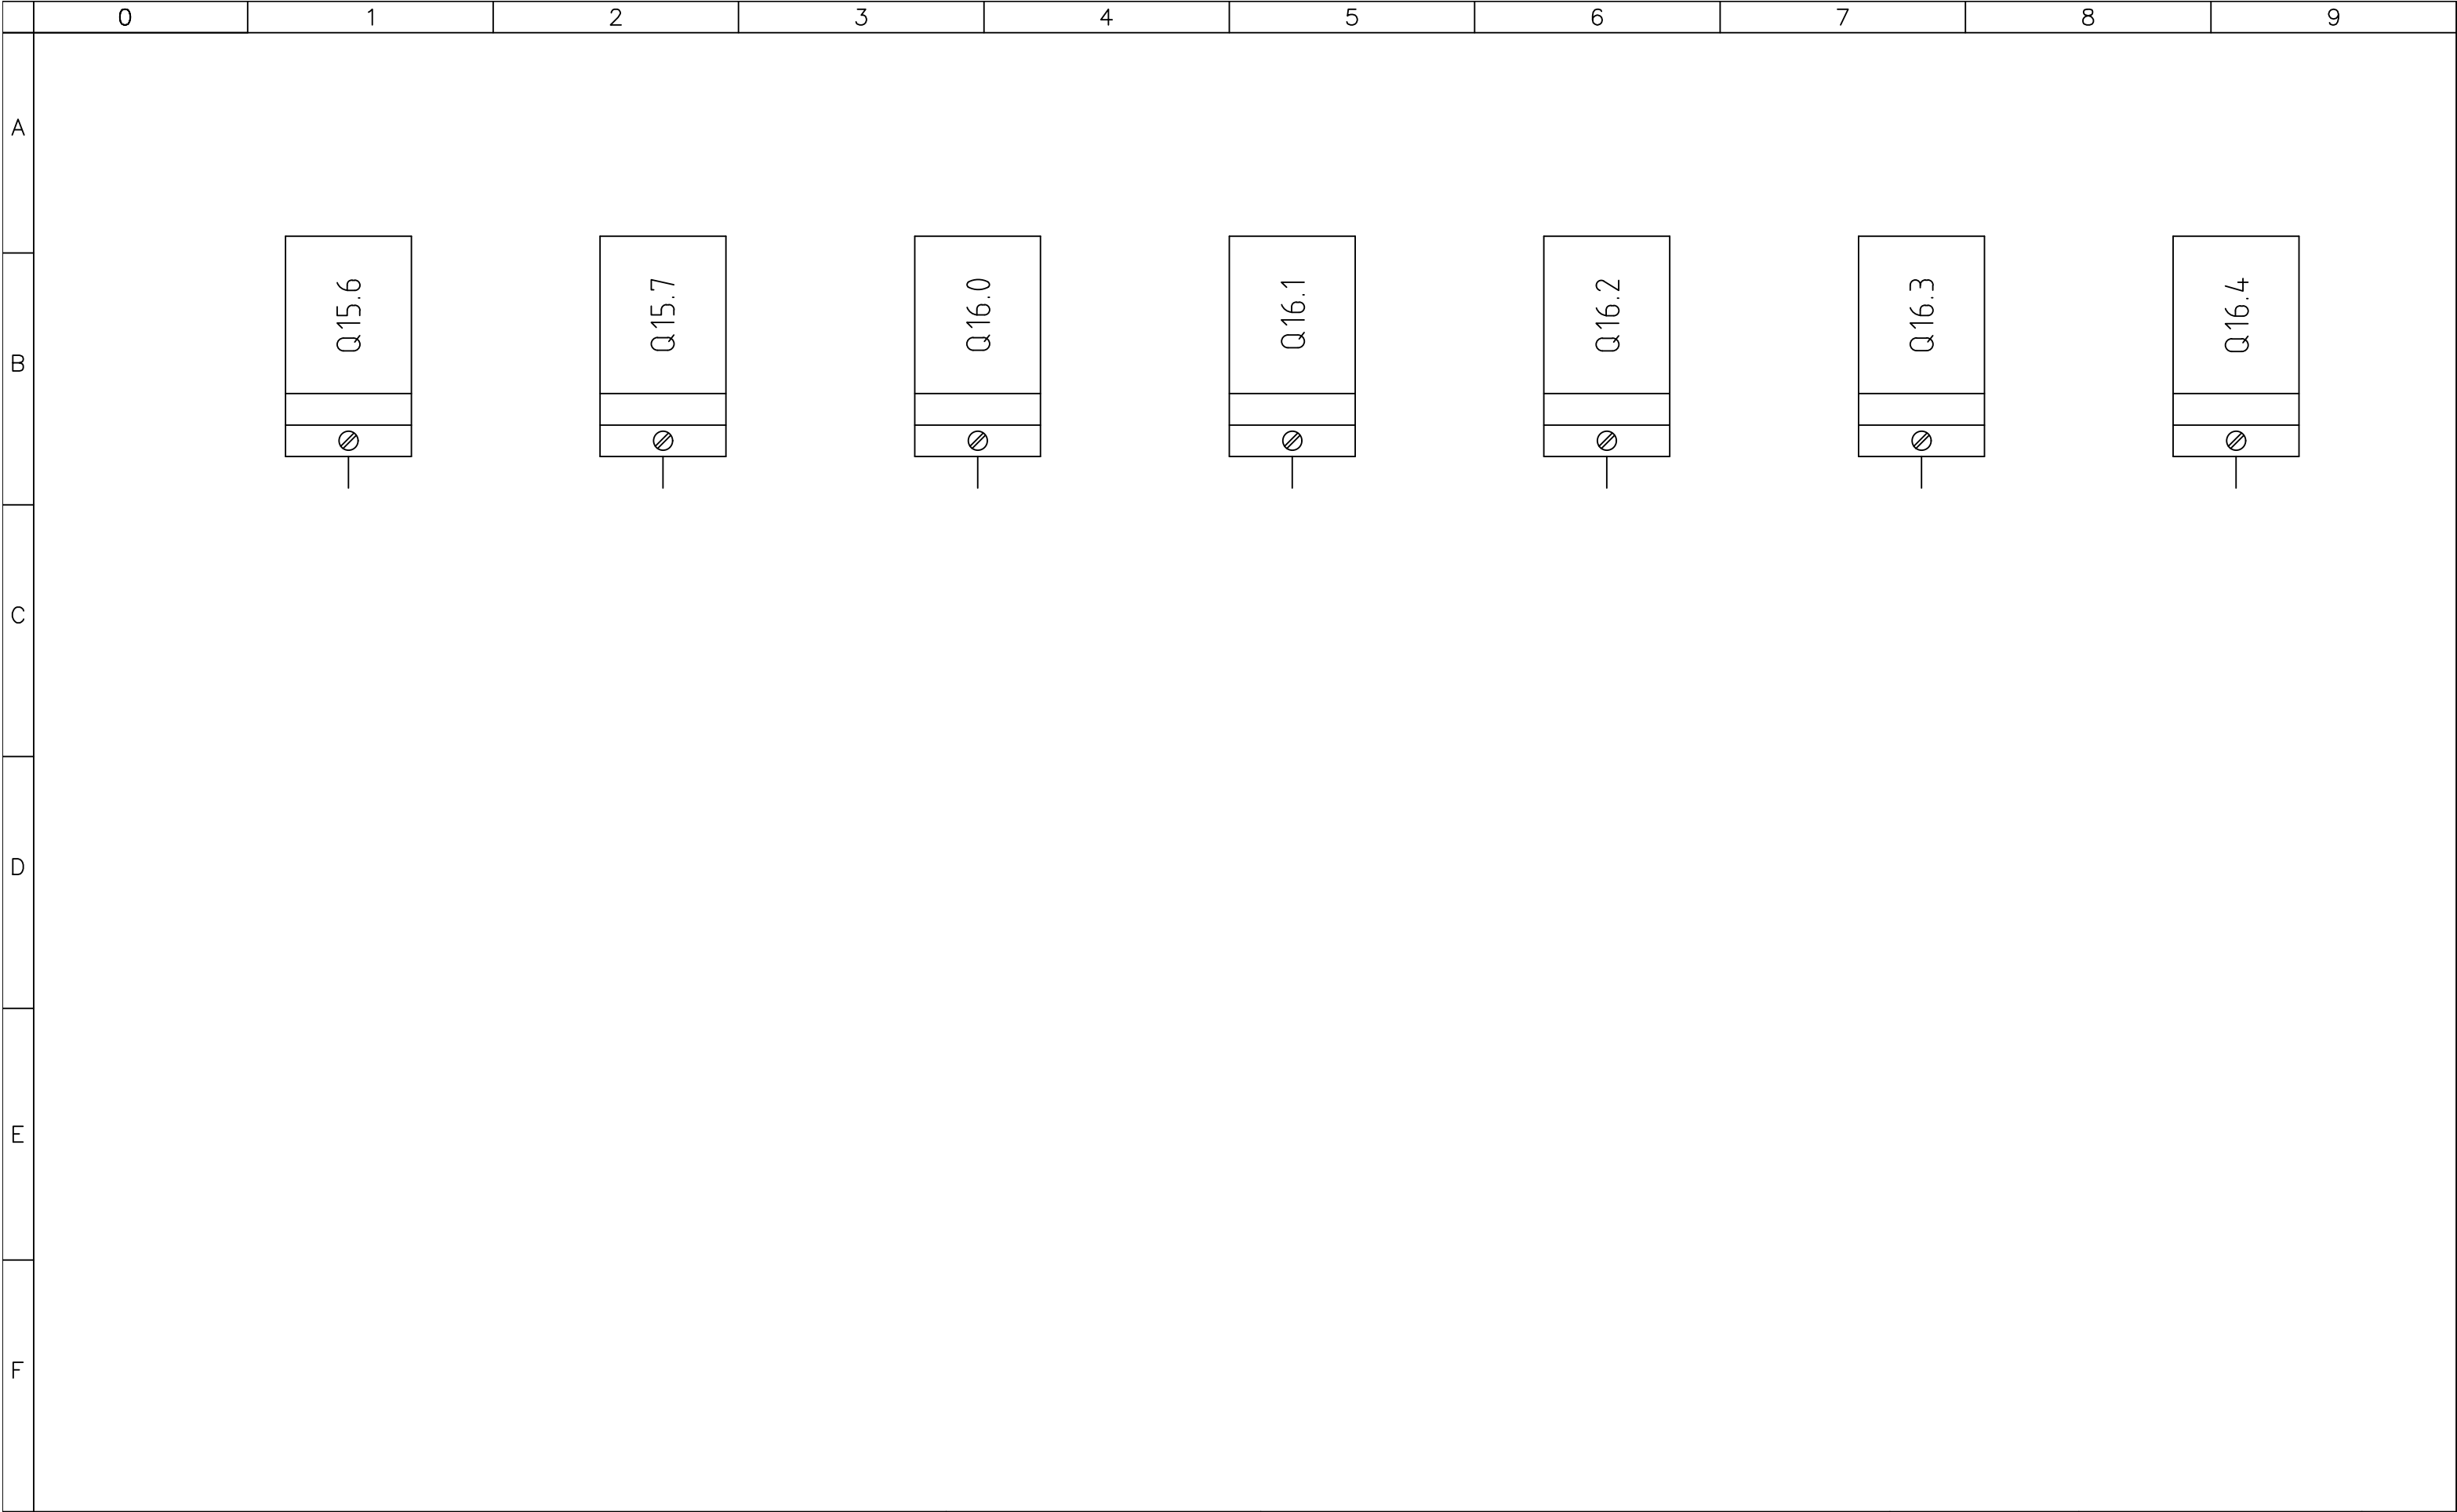

SIRCEM-CM spa
Via Armando Diaz, 19
84018 Scafati (SA)
TEL: +39 081 863 12 05


Dis. N.	REV 0.2
CAD	SPAC
Nome File	C17_26B
Data	31 07 2017

Impianto	QUADRO TRITURAZIONE SHREDDING SWITCHBOARD
Denominazione	SPARE OUTPUT


Ordine	SIRCEM
Commessa	C17_26
Esecutore	D.G.



FOGLIO	2211
SEGUE	2212

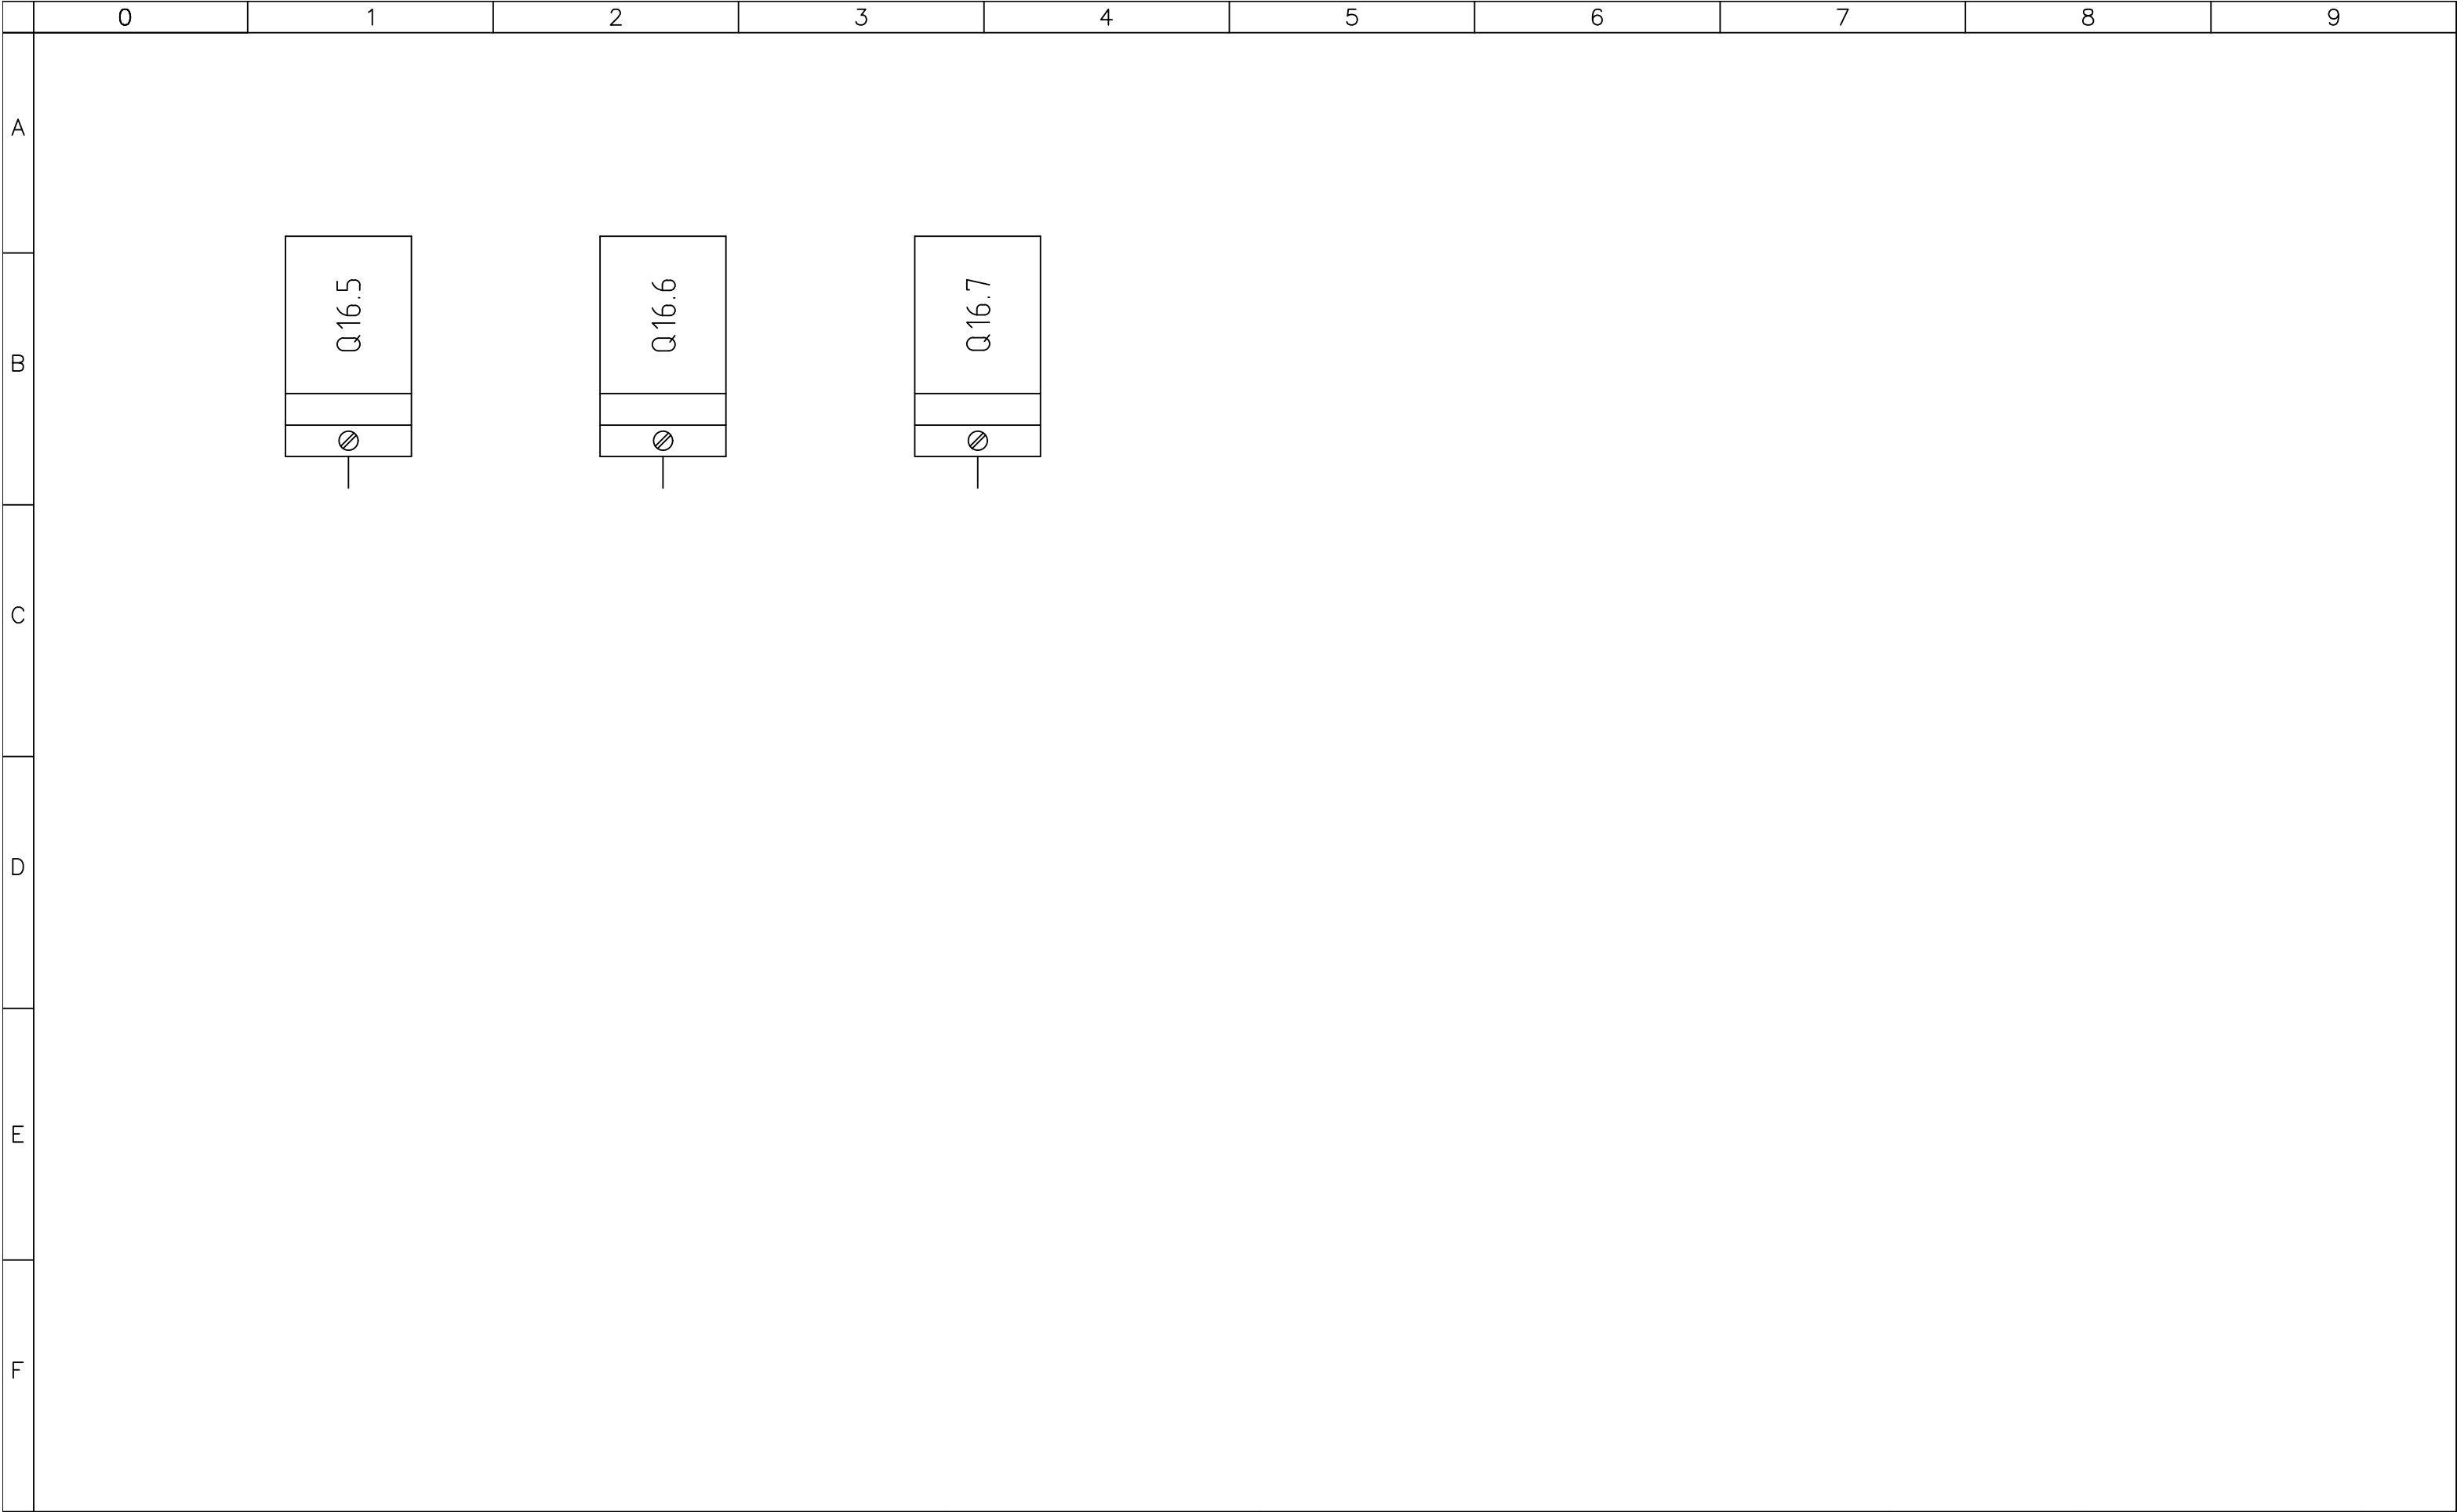

Q16.7

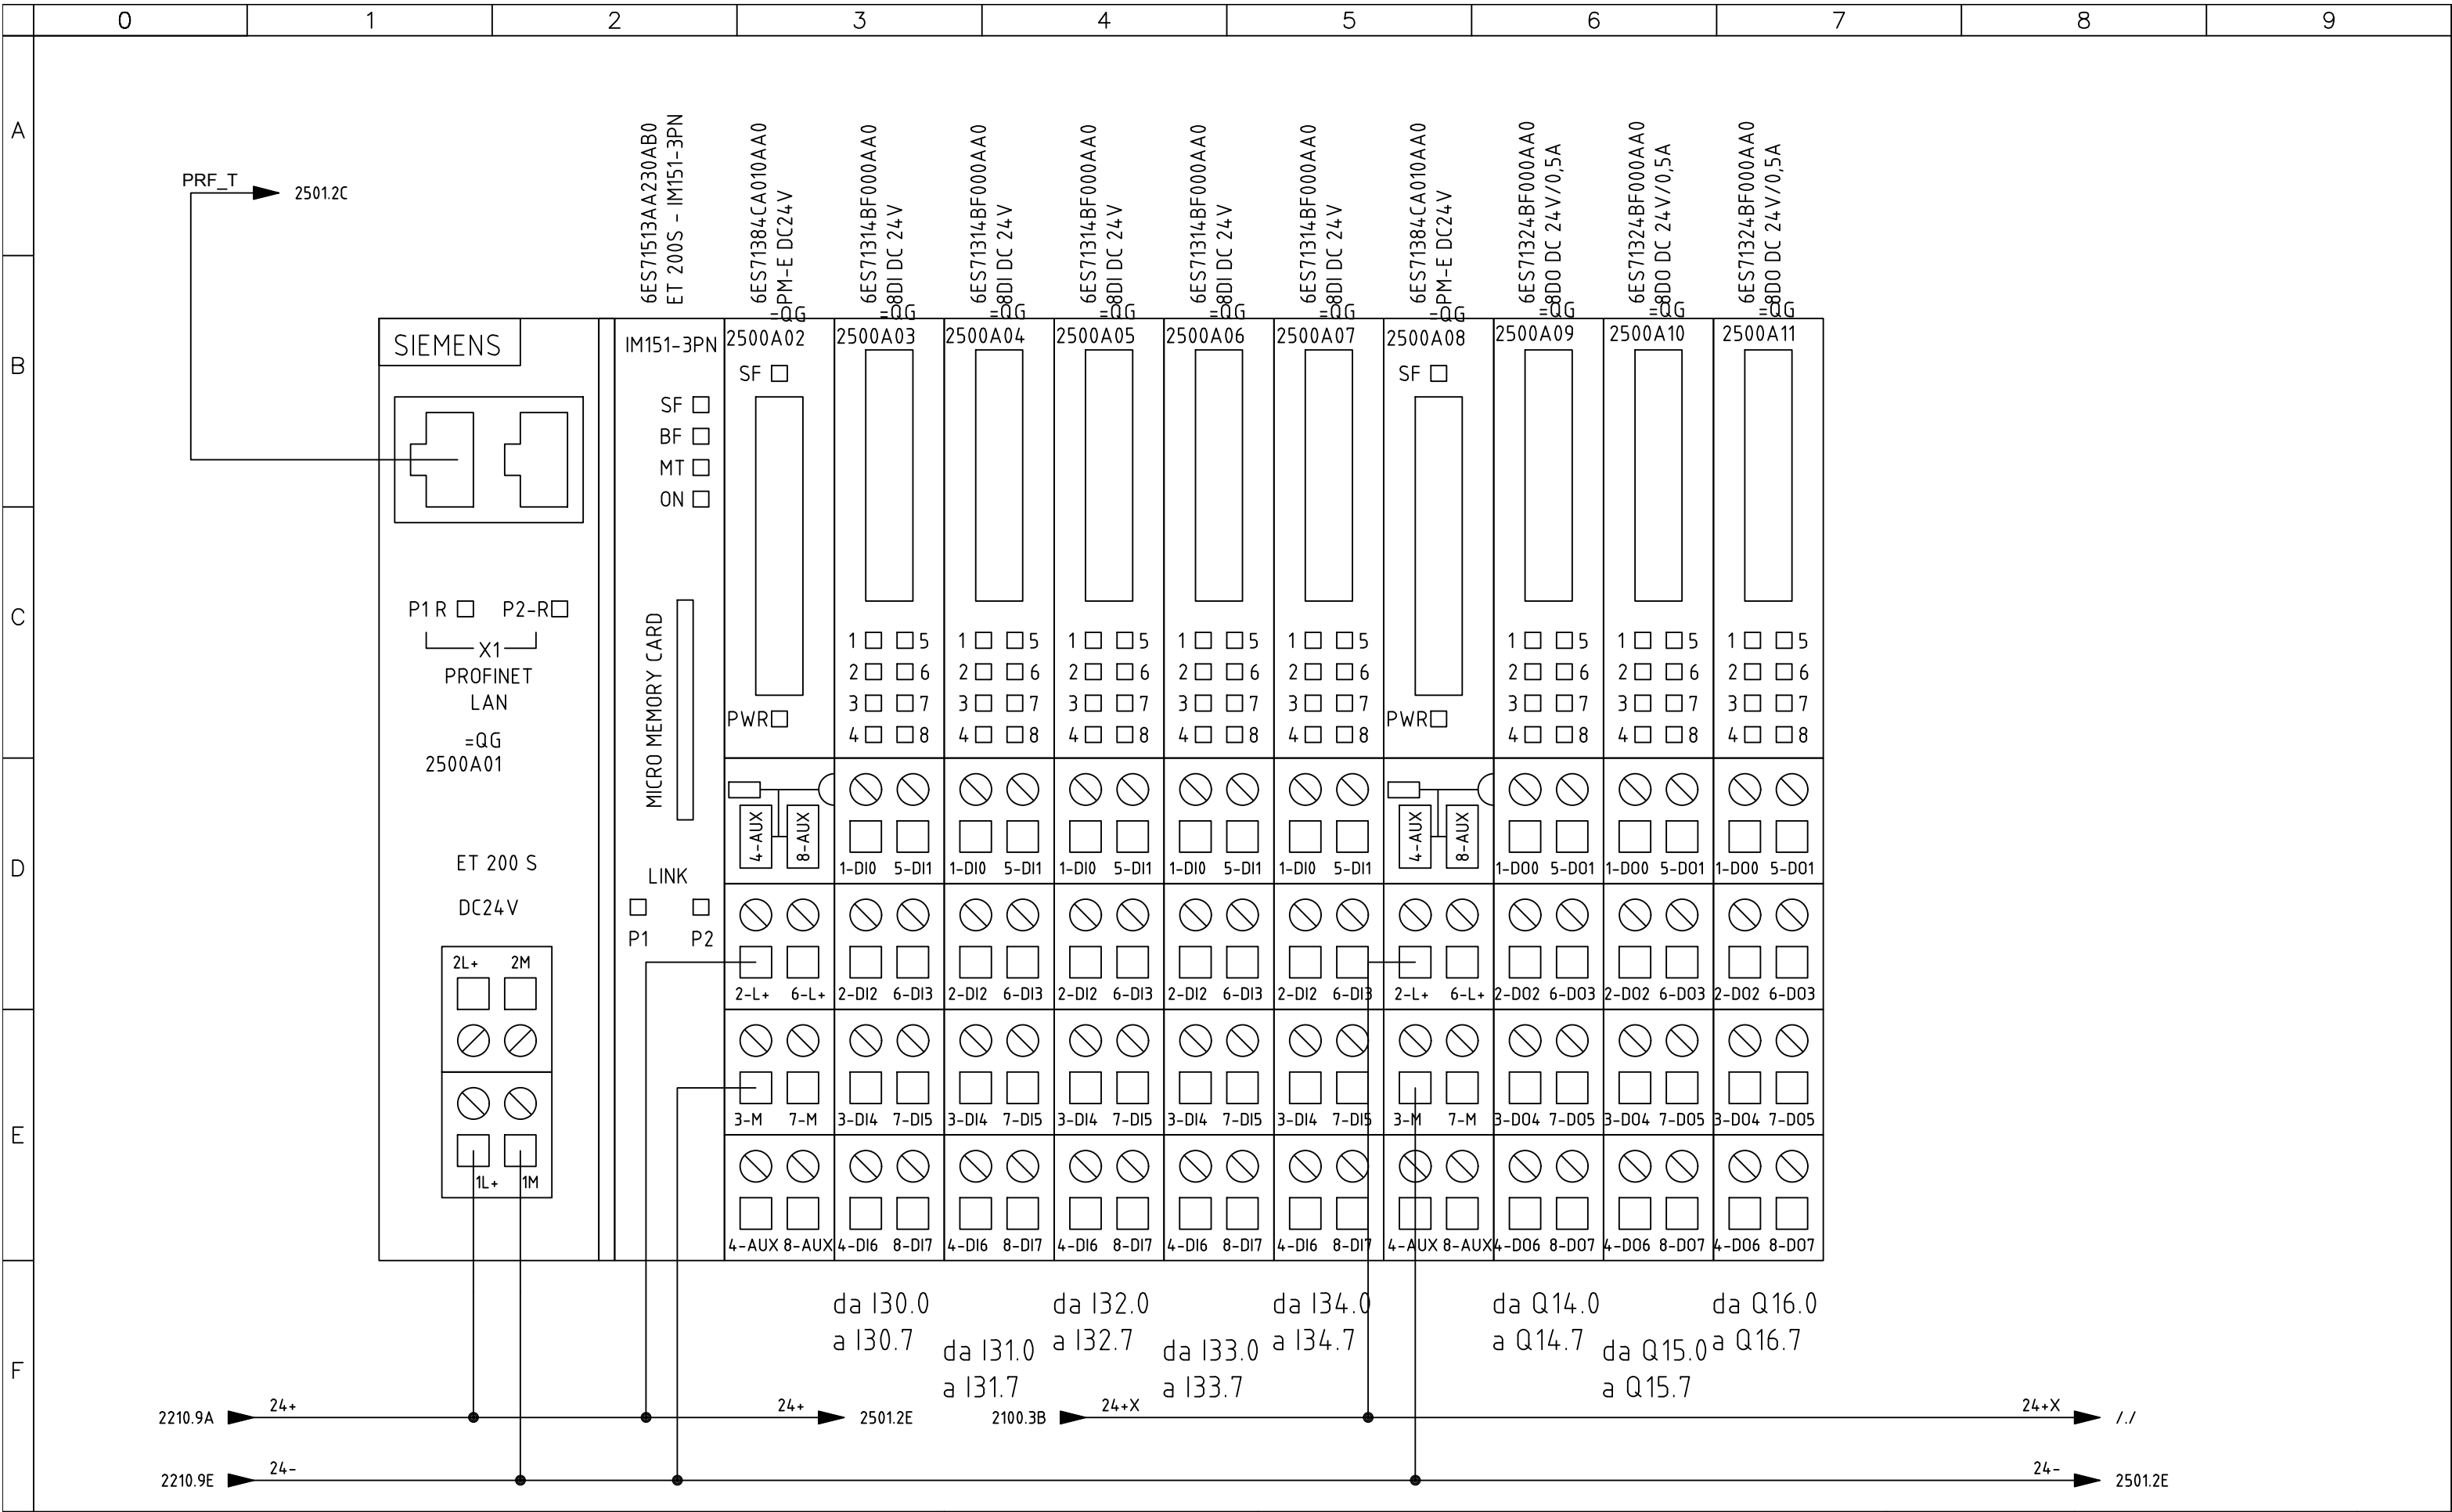


SIRCEM-CM spa
Via Armando Diaz, 19
84018 Scafati (SA)
TEL: +39 081 863 12 05

Dis. N.	REV 0.2
CAD	SPAC
Nome File	C17_26B
Data	31 07 2017

Impianto	QUADRO TRITURAZIONE SHREDDING SWITCHBOARD
Denominazione	RACK PLC

Ordine SIRCEM
Commessa C17_26
Esecutore D.G.



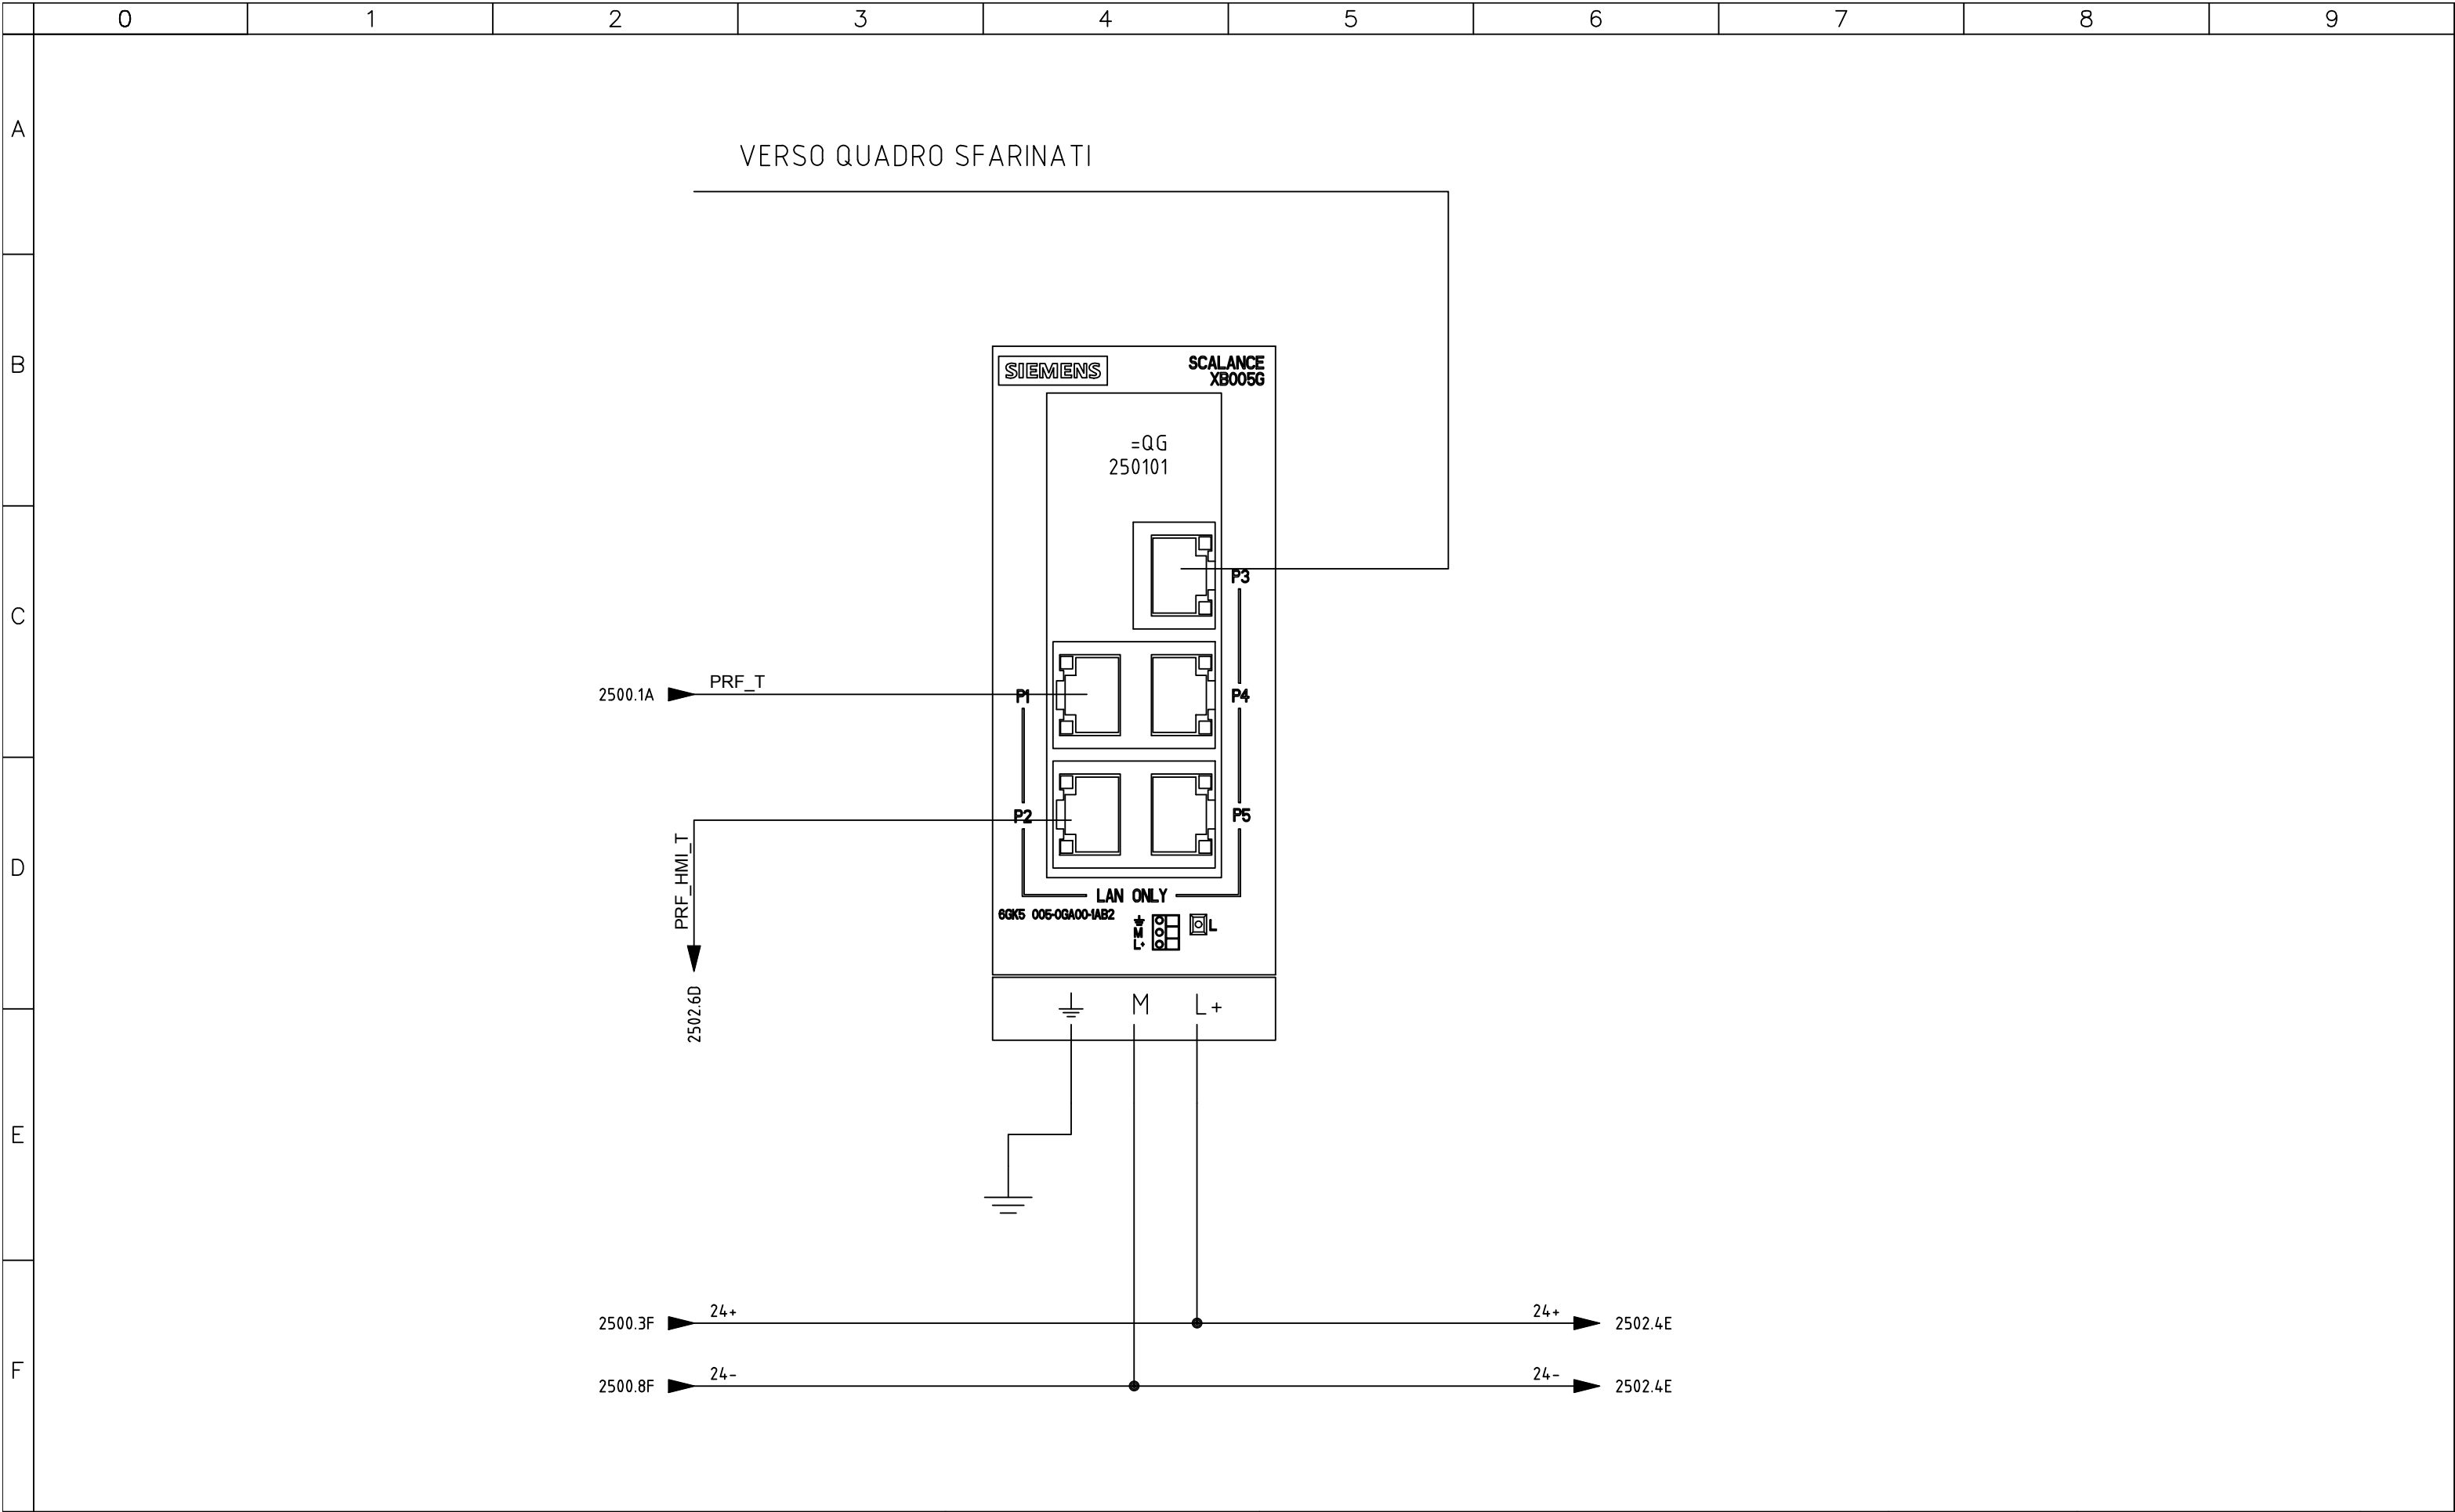

SIRCEM-CM spa
Via Armando Diaz, 19
84018 Scafati (SA)
TEL: +39 081 863 12 05


Dis. N.	REV 0.2
CAD	SPAC
Nome File	C17_26B
Data	31 07 2017

Impianto	QUADRO TRITURAZIONE SHREDDING SWITCHBOARD
Denominazione	SWITCH

Ordine	SIRCEM
Commessa	C17_26
Esecutore	D.G.



FOGLIO	2501
SEGUE	2502

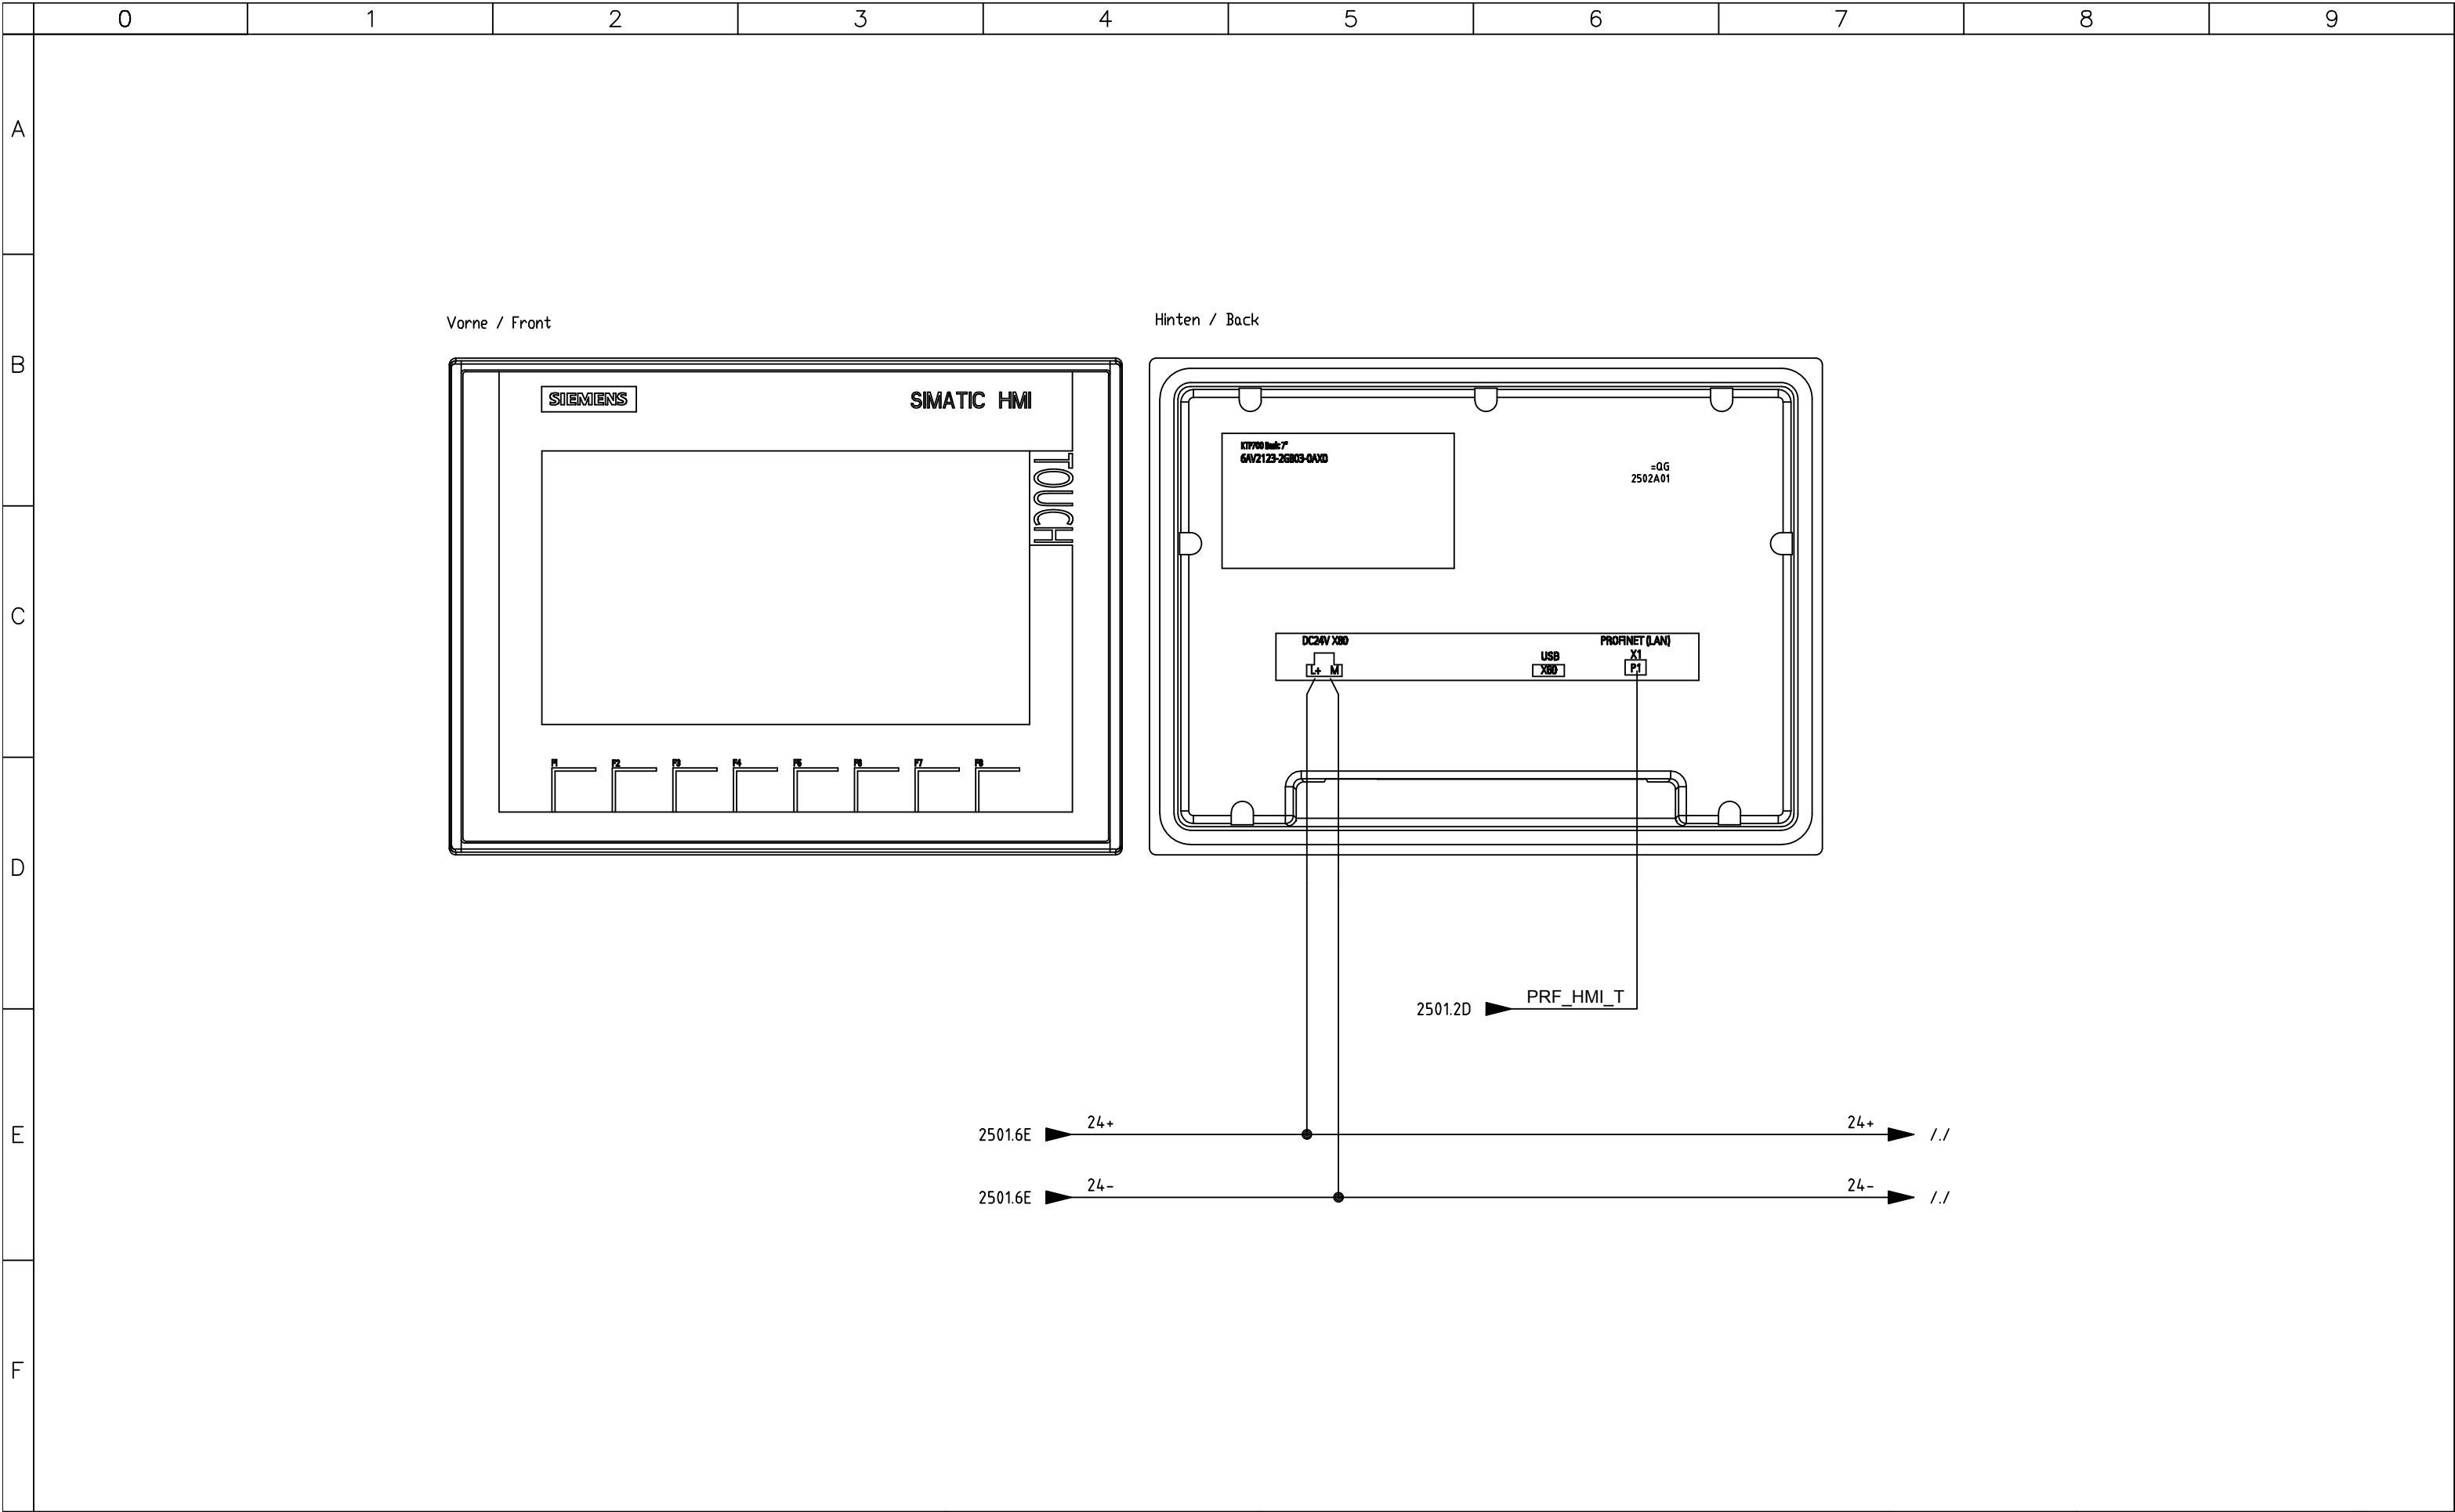

SIRCEM-CM spa
Via Armando Diaz, 19
84018 Scafati (SA)
TEL: +39 081 863 12 05

Dis. N.	REV 0.2
CAD	SPAC
Nome File	C17_26B
Data	31 07 2017





Impianto	QUADRO TRITURAZIONE SHREDDING SWITCHBOARD
Denominazione	HMI

Ordine	SIRCEM
Commessa	C17_26
Esecutore	D.G.



FOGLIO	2502
SEGUE	3000

	0	1	2	3	4	5	6	7	8	9	
⊕											
	Nome/Item	Tipo/Type	Descrizione/Description					Costruttore/Marke	Quadro/Board	Fg/Sh	Q.ta/Q.ty
A	2020GD01	6EP14342BA10	SITOP PSU300S 10 A					Siemens	=QG	2020	1
	2020PA01		Amperometro						=QG	2020	1
	2020QS01		Sezionatore tripolare						=QG	2020	1
	2020QU01		Sezionatore tripolare con fusibili						=QG	2020	1
	2020QU02		Sezionatore bipolare con fusibili						=QG	2020	1
B	2020QU04		Sezionatore bipolare con fusibili						=QG	2020	1
	2020QU05		Sezionatore bipolare con fusibili						=QG	2020	1
	2020T01		Trasformatore di potenza a due avvolgimenti con schermo						=QG	2020	1
	2020TA01		Trasformatore di corrente						=QG	2020	1
	2021EV01		Ventilatore						=QG	2021	1
	2021HL01		Segnalazione luminosa						=QG	2021	1
	2021HL02		Segnalazione luminosa						=QG	2021	1
	2021QF01		Int. aut. bipolare magnetotermico con diff.						=QG	2021	1
C	2021QU01		Sezionatore bipolare con fusibili						=QG	2021	1
	2021S01		Comandato dalla temperatura (termostato) NC						=QG	2021	1
	2021SA01		Comando rotativo a due posizioni NO						=QG	2021	1
	2021XS01		Presa di corrente bipolare con contatto PE						=QG	2021	1
	20221		RELE' DI SICUREZZA					SIEMENS	=QG	2022	1
	2022HL01		Segnalazione luminosa						=QG	2022	1
	2022KM01		Bobina contattore						=QG	2022	1
	2022QF01		Int. aut. magnetotermico unipolare						=QG	2022	1
D	2022SB01		Pulsante di emergenza NC						=QG	2022	1
	2022SB02		Comando a Pulsante NO						=QG	2022	1
	2023QF01		Interruttore automatico magnetotermico unipolare						=QG	2023	1
	2024KA01		Bobina rele' Aux						=QG	2024	1
	2100M01		Motore asincrono trifase						=QG	2100	1
	2100QF01								=QG	2100	1
	2100QS01		Sezionatore tripolare						=QG	2100	1
	2100SS01								=QG	2100	1
E	2101M01		Motore asincrono trifase						=QG	2101	1
	2101QF01								=QG	2101	1
	2101QS01		Sezionatore tripolare						=QG	2101	1
	2102M01		Motore asincrono trifase						=QG	2102	1
	2102QF01								=QG	2102	1
	2102QS01		Sezionatore tripolare						=QG	2102	1
	2103M01		Motore asincrono trifase						=QG	2103	1
	2103QF01								=QG	2103	1
F	2103QS01		Sezionatore tripolare						=QG	2103	1
	2104KM01		Bobina contattore						=QG	2104	1
	2104M01		Motore asincrono trifase						=QG	2104	1
	2104QF01								=QG	2104	1
	2104QS01		Sezionatore tripolare						=QG	2104	1
	2104TA01		Trasformatore di corrente						=QG	2104	1
	2105M01		Motore asincrono trifase						=QG	2105	1
	2105QF01								=QG	2105	1

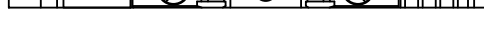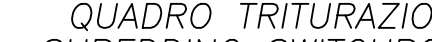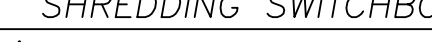 	0	1	2	3	4	5	6	7	8	9
A	=QG - XA					=QG - X1				
B	RA		RA	=QG - 2020QS01 - GENERAL BREAKER	210002		210002	=QG - 2100QS01 - SEZIONATORE MOTORE - MOTOR BREAKER		
	SA		SA	=QG - 2020QS01 - GENERAL BREAKER	210004		210004	=QG - 2100QS01 - SEZIONATORE MOTORE - MOTOR BREAKER		
	TA		TA	=QG - 2020QS01 - GENERAL BREAKER	210006		210006	=QG - 2100QS01 - SEZIONATORE MOTORE - MOTOR BREAKER		
	202101		202101	=QG - 2021QF01 - AUXILIARY POWER SUPPLY - BREAKER	210101		210101	=QG - 2101QS01 - SEZIONATORE MOTORE - MOTOR BREAKER		
	202103		202103	=QG - 2021QF01 - AUXILIARY POWER SUPPLY - BREAKER	210102		210102	=QG - 2101QS01 - SEZIONATORE MOTORE - MOTOR BREAKER		
C	=QG - XS									
	202202		202202	=QG - 2022SB01 - EMERGENCY	210301		210301	=QG - 2103QS01 - SEZIONATORE MOTORE - MOTOR BREAKER		
	202203		202203	=QG - 2022SB01 - EMERGENCY	210302		210302	=QG - 2103QS01 - SEZIONATORE MOTORE - MOTOR BREAKER		
	202203		202203	=QG - 2022SB01 - EMERGENCY	210303		210303	=QG - 2103QS01 - SEZIONATORE MOTORE - MOTOR BREAKER		
	202204		202204	=QG - 2022SB01 - EMERGENCY	210404		210404	=QG - 2104QS01 - SEZIONATORE MOTORE - MOTOR BREAKER		
	202206		202206	=QG - 2022SB01 - EMERGENCY	210406		210406	=QG - 2104QS01 - SEZIONATORE MOTORE - MOTOR BREAKER		
	202207		202207	=QG - 2022SB01 - EMERGENCY	210501		210501	=QG - 2105QS01 - SEZIONATORE MOTORE - MOTOR BREAKER		
	202207		202207	=QG - 2022SB01 - EMERGENCY	210502		210502	=QG - 2105QS01 - SEZIONATORE MOTORE - MOTOR BREAKER		
	202208		202208	=QG - 2022SB01 - EMERGENCY	210503		210503	=QG - 2105QS01 - SEZIONATORE MOTORE - MOTOR BREAKER		
	202209		202209	=QG - 2022SB02 - ENABLE COMMANDS						
202211		202211	=QG - 2022SB02 - ENABLE COMMANDS							
D						=QG - X2				
	24+S		24+S	=QG - 2100QS01 - SEZIONATORE MOTORE - MOTOR BREAKER	210025		210025	=QG - 2100QS01 - SEZIONATORE MOTORE - MOTOR BREAKER		
	210025		210025	=QG - 2100QS01 - SEZIONATORE MOTORE - MOTOR BREAKER	24+S		24+S	=QG - 2101QS01 - SEZIONATORE MOTORE - MOTOR BREAKER		
	24+S		24+S	=QG - 2101QS01 - SEZIONATORE MOTORE - MOTOR BREAKER	210106		210106	=QG - 2101QS01 - SEZIONATORE MOTORE - MOTOR BREAKER		
	210106		210106	=QG - 2101QS01 - SEZIONATORE MOTORE - MOTOR BREAKER	24+S		24+S	=QG - 2102QS01 - SEZIONATORE MOTORE - MOTOR BREAKER		
	24+S		24+S	=QG - 2102QS01 - SEZIONATORE MOTORE - MOTOR BREAKER	210206		210206	=QG - 2102QS01 - SEZIONATORE MOTORE - MOTOR BREAKER		
	210206		210206	=QG - 2102QS01 - SEZIONATORE MOTORE - MOTOR BREAKER	24+S		24+S	=QG - 2103QS01 - SEZIONATORE MOTORE - MOTOR BREAKER		
	24+S		24+S	=QG - 2103QS01 - SEZIONATORE MOTORE - MOTOR BREAKER	210306		210306	=QG - 2103QS01 - SEZIONATORE MOTORE - MOTOR BREAKER		
	210306		210306	=QG - 2103QS01 - SEZIONATORE MOTORE - MOTOR BREAKER	24+S		24+S	=QG - 2104QS01 - SEZIONATORE MOTORE - MOTOR BREAKER		
	24+S		24+S	=QG - 2104QS01 - SEZIONATORE MOTORE - MOTOR BREAKER	210412		210412	=QG - 2104QS01 - SEZIONATORE MOTORE - MOTOR BREAKER		
	210412		210412	=QG - 2104QS01 - SEZIONATORE MOTORE - MOTOR BREAKER	24+S		24+S	=QG - 2105QS01 - SEZIONATORE MOTORE - MOTOR BREAKER		
	24+S		24+S	=QG - 2105QS01 - SEZIONATORE MOTORE - MOTOR BREAKER	210506		210506	=QG - 2105QS01 - SEZIONATORE MOTORE - MOTOR BREAKER		
F										



SIRCEM-CM spa
Via Armando Diaz, 19
84018 Scafati (SA)
TEL: +39 081 863 12 05

Dis. N.	REV 0.2	Impianto	Ordine SIRCEM		FOGLIO 3002
CAD	SPAC				
Nome File	C17_26B	Denominazione TERMINALS	Commessa C17_26		SEGUE 3003
Data	31 07 2017		Esecutore D.G.		
		QUADRO TRITURAZIONE SHREDDING SWITCHBOARD			

	0	1	2	3	4	5	6	7	8	9		
A	=QG - XI					=QG - XQ						
B	24+S		1								24+S	=QB-P1 - 2201SB01
	220101		2								220101	=QB-P1 - 2201SB01
	24+S		3								24+S	=QB-P1 - 2201SB02
	220102		4								220102	=QB-P1 - 2201SB02
	24+S		5								24+S	=QG - 2202SQ01
	24-		6								24-	=QG - 2202SQ01
	220201		7								220201	=QG - 2202SQ01
	24+S		8								24+S	=QG - 2202S01
	220202		9								220202	=QG - 2202S01
	220203		10								220203	=QG - 2202R02
	24-		11								24-	=QG - 2202R02
	24+S		12								24+S	=QG - 2203SQ01
	24-		13								24-	=QG - 2203SQ01
	220301		14								220301	=QT - 2203SQ01
	24+S		15								24+S	=QT - 2202S01
	220401		16								220401	=QT - 2202S01
	24+S		17								24+S	=QT - 2202S01
	220402		18								220402	=QT - 2202S01
C	220702		1								220702	
	24B		2								24B	
	220802		3								220802	=QG - 2208KA01 - FEEDING CONSENT TO LGL-A
	220803		4								220803	=QG - 2208KA01 - FEEDING CONSENT TO LGL-A
	220805		5								220805	=QG - 2208KA02 - ALARM LGL-A
	220806		6								220806	=QG - 2208KA02 - ALARM LGL-A
	220808		7								220808	=QG - 2208KA03 - FEEDING CONSENT TO LGL-A
	220809		8								220809	=QG - 2208KA03 - FEEDING CONSENT TO LGL-A
	220811		9								220811	=QG - 2208KA04 - ALARM LGL-B
	220812		10								220812	=QG - 2208KA04 - ALARM LGL-B
	220901		11								220901	=QG - 2209HL02
	24-		12								24-	=QG - 2209HL02
	221002		13								221002	=QG - 2210HL01
	24-		14								24-	=QG - 2210HL01
	221004		15								221004	=QG - 2210HA01
	24-		16								24-	=QG - 2210HA01