	0	1	2	3	4	5	6	7	8	9
A										
B										
C										
D										
E										
F										

SIRCEM-CM spa
Via Armando Diaz, 19
84018 Scafati (SA)
TEL: +39 081 863 12 05

Dis. N.	REV 0.2
CAD	SPAC
Nome File	C17_26C
Data	31/01/2018

Impianto
QUADRO MULINO
MILL SWITCHBOARD

Denominazione

Ordine	SIRCEM
Commessa	C17_26
Esecutore	D.G.

FOGLIO	9
SEGUE	4000

SIRCEM - CM SPA

FLOUR PLANT - MILL - SHREDDING
WHEABA HOLDING - TRIPOLI (LIBIA)

MILL SWITCHBOARD
Electric Diagram

AS-BUILT

Miluma srl
Via Circumvallazione Esterna di Napoli, 12
80025 - Casandrino (NA)
P.IVA e CF 06836831211
Tel. +39 (081) 191 78 085
Fax +39 (081) 197 22 186
info@miluma.it - www.miluma.it

SIRCEM-CM spa
Via Armando Diaz, 19
84018 Scafati (SA)
TEL: +39 081 863 12 05

Dis. N.	REV 0.2
CAD	SPAC
Nome File	C17_26C
Data	31/01/2018
Impianto	QUADRO MULINO MILL SWITCHBOARD
Denominazione	TITLE
Ordine	SIRCEM
Commessa	C17_26
Esecutore	D.G.
FOGLIO	4000
SEGUE	4001

LISTA FOGLI \ INDEX

Foglio Sheet	Descrizione Description	Revisione \ Revision									
		0	1	2	3	4	5	6	7	8	9
02-PORTE											
9											
4000	TITLE										
4001	INDEX										
4002	DOORS LAYOUT										
4003	SWITCHBOARD LAYOUT										
4004	WIRE COLOR										
4020	POWER SUPPLY										
4021	SWITCHBOARD INTERNAL SERVICE										
4022	SAFETY RELAY										
4023	AUXILIARY POWER SUPPLY										
4024	PRESENCE 24VAC										
4025	PRESENCE 230+X										
4026	AUXILIARY POWER SUPPLY										
4100	EA-M MOTOR										
4101	EC-M MOTOR										
4102	RS-M MOTOR										
4103	RB-M MOTOR										
4103A	COMPRESSOR AUXILIARY PANEL										
4104	EC-A MOTOR BREAKER										
4105	EC-B MOTOR BREAKER										
4200	FRONT SWITCHBOARD BUTTONS										
4201	FULL SENSORS										
4202	SENSORS										
4203	OUTPUT TO WEIGHT										
4204	INPUT TO WEIGHT										

Foglio Sheet	Descrizione Description	Revisione \ Revision									
		0	1	2	3	4	5	6	7	8	9
4205	FEEDING CONSENT TO LINE										
4206	SOLENOID VALVE AND FILTER TIMER										
4207	ALARM SIGNALING										
4208	START CYCLE LAMP										
4209	EXTENSION OF OUTPUT										
4209A	EXTENSION OF OUTPUT										
4209B	EXTENSION OF OUTPUT										
4209C	EXTENSION OF OUTPUT SPARE										
4209D	EXTENSION OF OUTPUT SPARE										
4210	EXTENSION OF INPUT										
4211	EXTENSION OF INPUT										
4212	EXTENSION OF INPUT SPARE										
4500	RACK PLC										
4501	SWITCH										
4502	HMI										
4600	DEVICES LIST										
4601	DEVICES LIST										
4601A	DEVICES LIST										
4602	TERMINLS										
4603	TERMINLS										
4604	TERMINLS										

Note :

SIRCEM-CM spa
Via Armando Diaz, 19
84018 Scafati (SA)
TEL: +39 081 863 12 05

Dis. N.	REV 0.2
CAD	SPAC
Nome File	C17_26C
Data	31/01/2018


Impianto: *QUADRO MULINO*
MILL SWITCHBOARD

Denominazione: INDEX

Ordine	SIRCEM
Commessa	C17_26
Esecutore	D.G.


FOGLIO 4001

SEGUE 4002

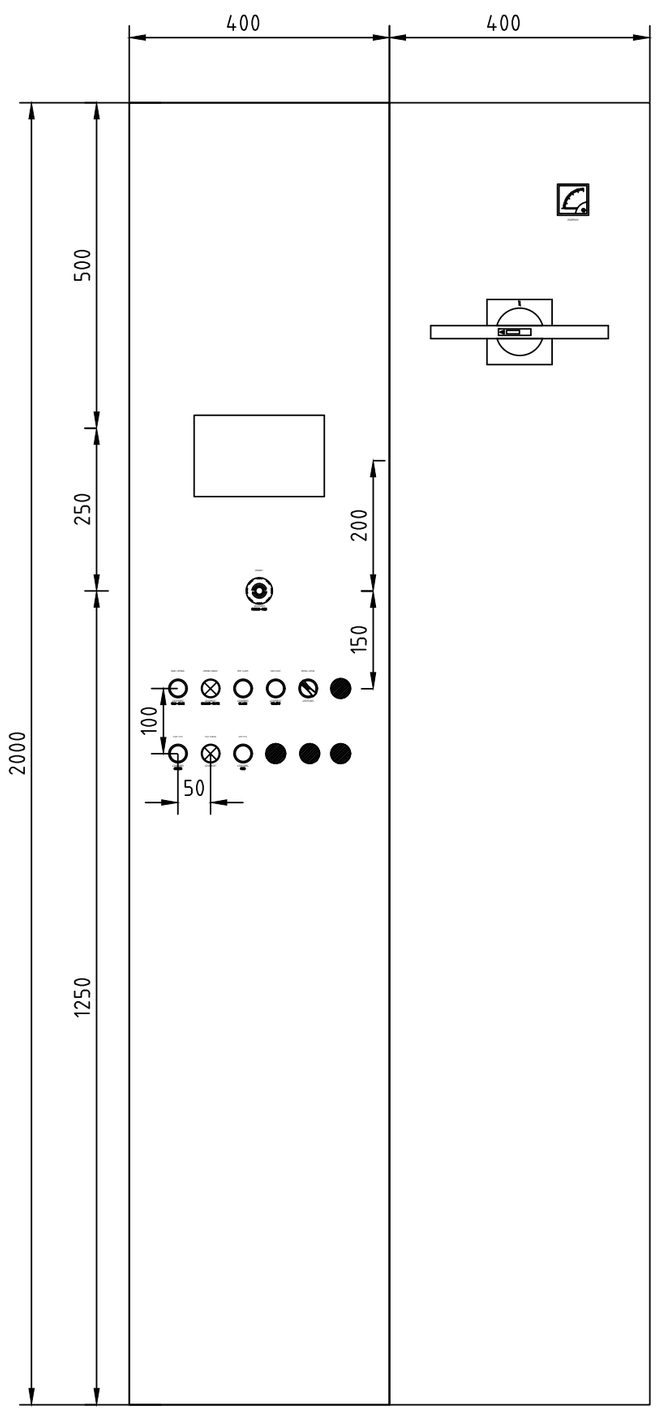

SIRCEM-CM spa Via Armando Diaz, 19 84018 Scafati (SA) TEL: +39 081 863 12 05	
Dis. N. REV 0.2	Impianto: *QUADRO MULINO MILL SWITCHBOARD*
CAD SPAC	
Nome File C17_26C	Denominazione: DOORS LAYOUT
Data 31/01/2018	
Ordine: SIRCEM	FOGLIO: 4002
Commessa: C17_26	SEGUE: 4003
Esecutore: D.G.	

macchine ed impianti per industrie alimentari, mangimistiche e chimiche

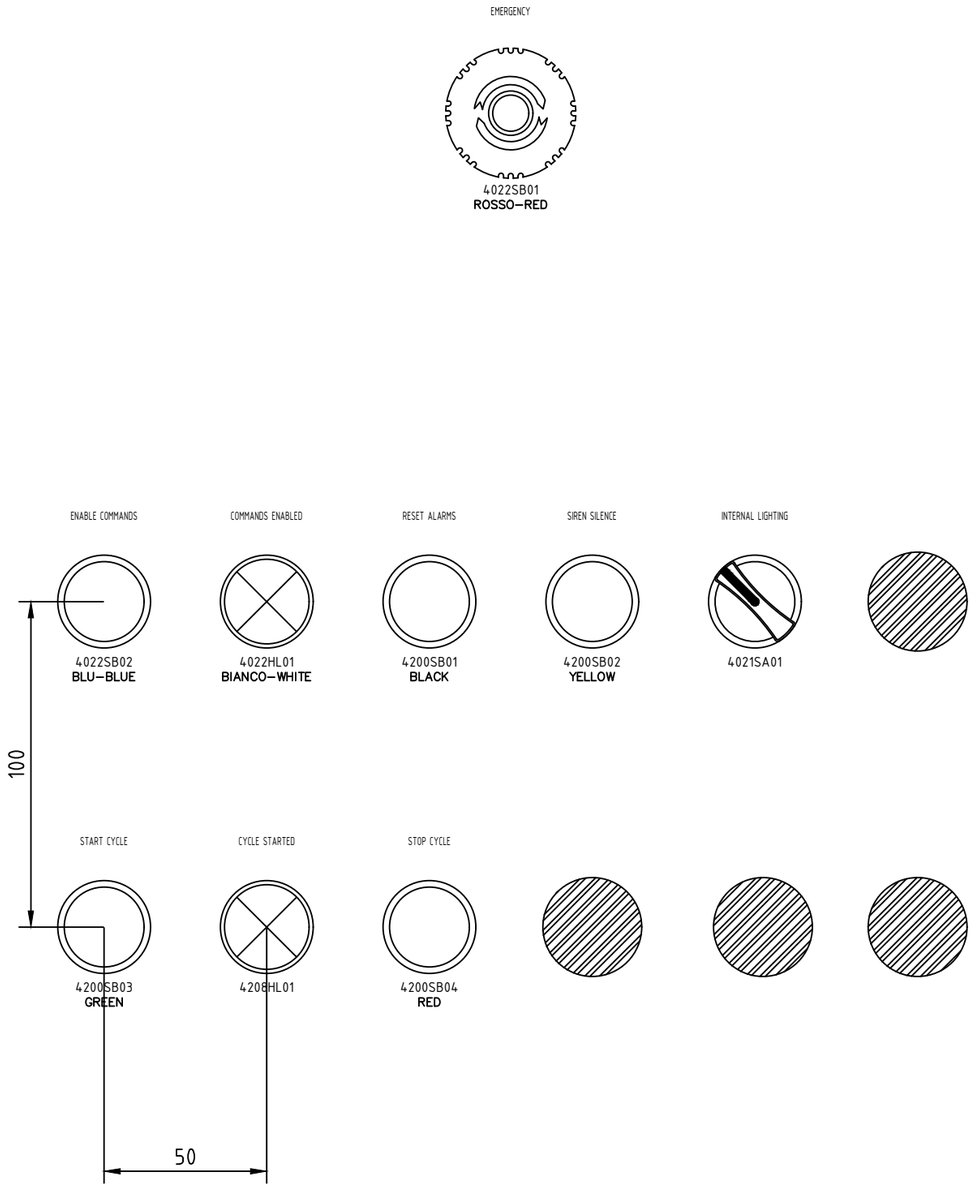

SIRCEM-CM spa
Via Armando Diaz, 19
84018 Scafati (SA)
TEL: +39 081 863 12 05

Dis. N.	REV 0.2
CAD	SPAC
Nome File	C17_26C
Data	31/01/2018
Impianto	*QUADRO MULINO MILL SWITCHBOARD*
Denominazione	SWITCHBOARD LAYOUT
Ordine	SIRCEM
Commessa	C17_26
Esecutore	D.G.
FOGLIO	4003
SEGUE	4004

CABLES COLORS LEGEND

400V MOTORS LINE
- line wire BLACK
- neutral wire BLUE


230V SERVICES LINE
- line wire BLACK
- neutral wire BLUE
- outer jacket ORANGE

24Vdc LINE
- all wires GRAY

DRY CONTACTS
- all wires GRAY


SIRCEM-CM spa
Via Armando Diaz, 19
84018 Scafati (SA)
TEL: +39 081 863 12 05

Dis. N.	REV 0.2
CAD	SPAC
Nome File	C17_26C
Data	31/01/2018
Impianto	QUADRO MULINO / MILL SWITCHBOARD
Denominazione	WIRE COLOR
Ordine	SIRCEM
Commessa	C17_26
Esecutore	D.G.
FOGLIO	4004
SEGUE	4020

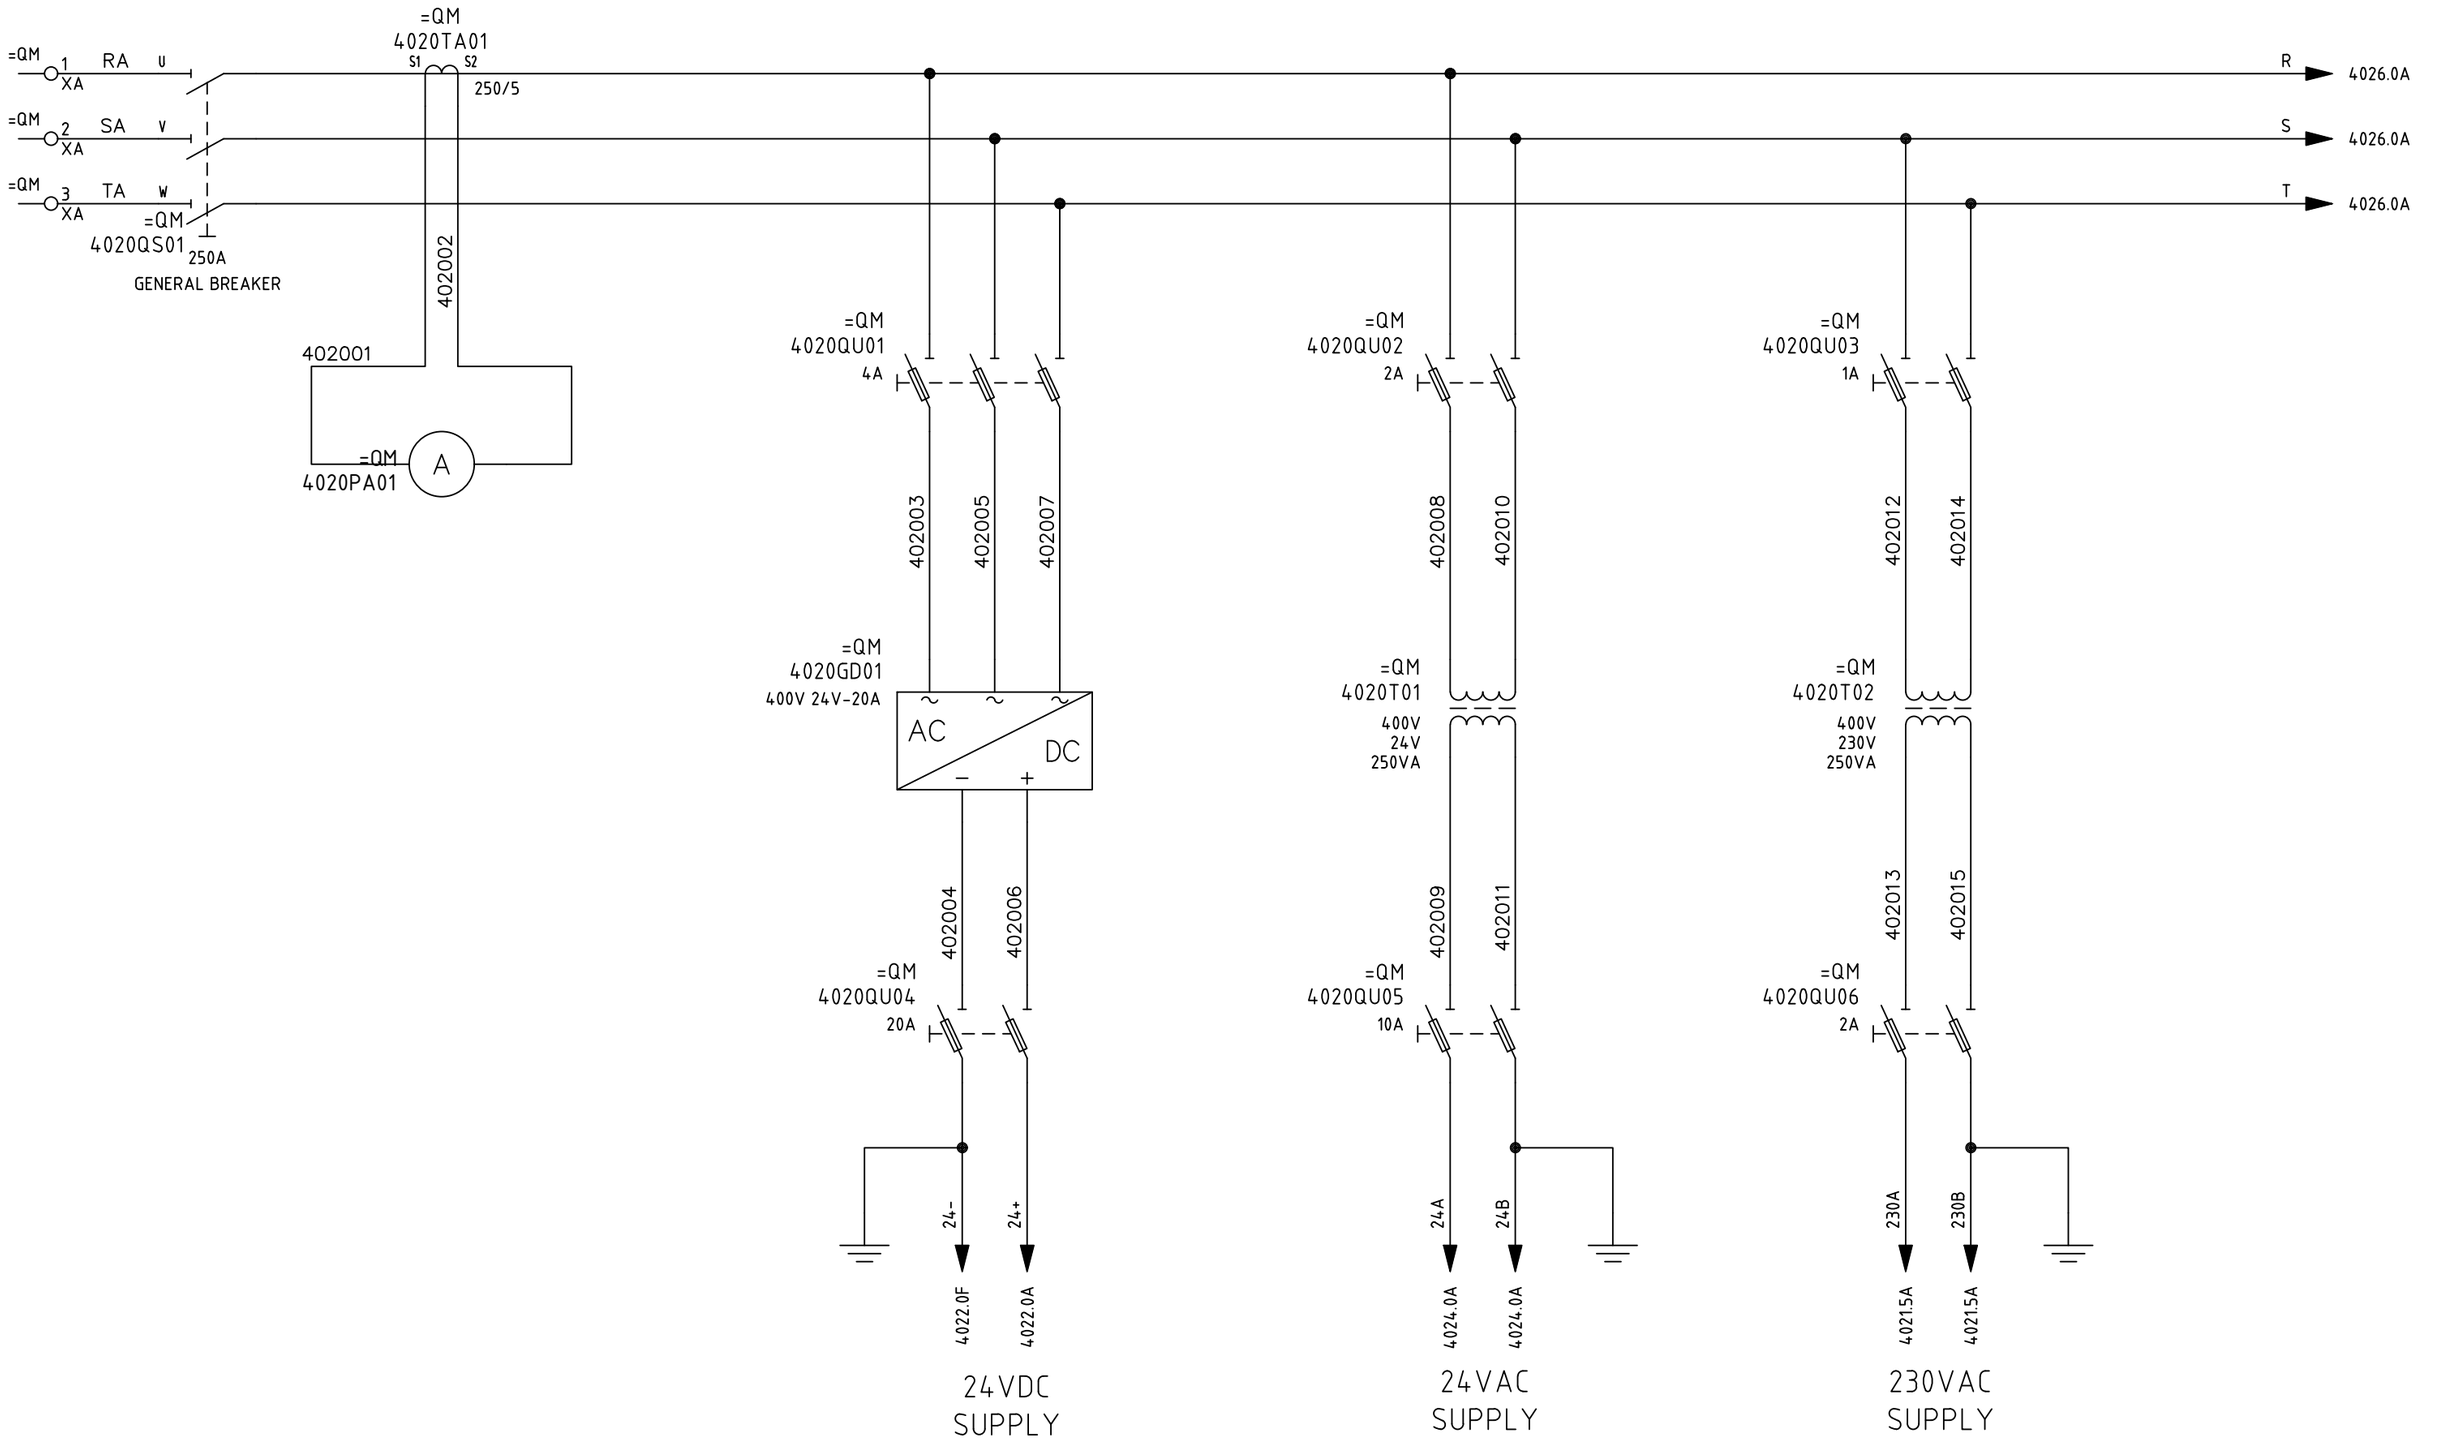


SIRCEM-CM spa
Via Armando Diaz, 19
84018 Scafati (SA)
TEL: +39 081 863 12 05

Dis. N.	REV 0.2
CAD	SPAC
Nome File	C17_26C
Data	31/01/2018
Impianto	*QUADRO MULINO MILL SWITCHBOARD*
Denominazione	POWER SUPPLY
Ordine	SIRCEM
Commessa	C17_26
Esecutore	D.G.
FOGLIO	4020
SEGUE	4021

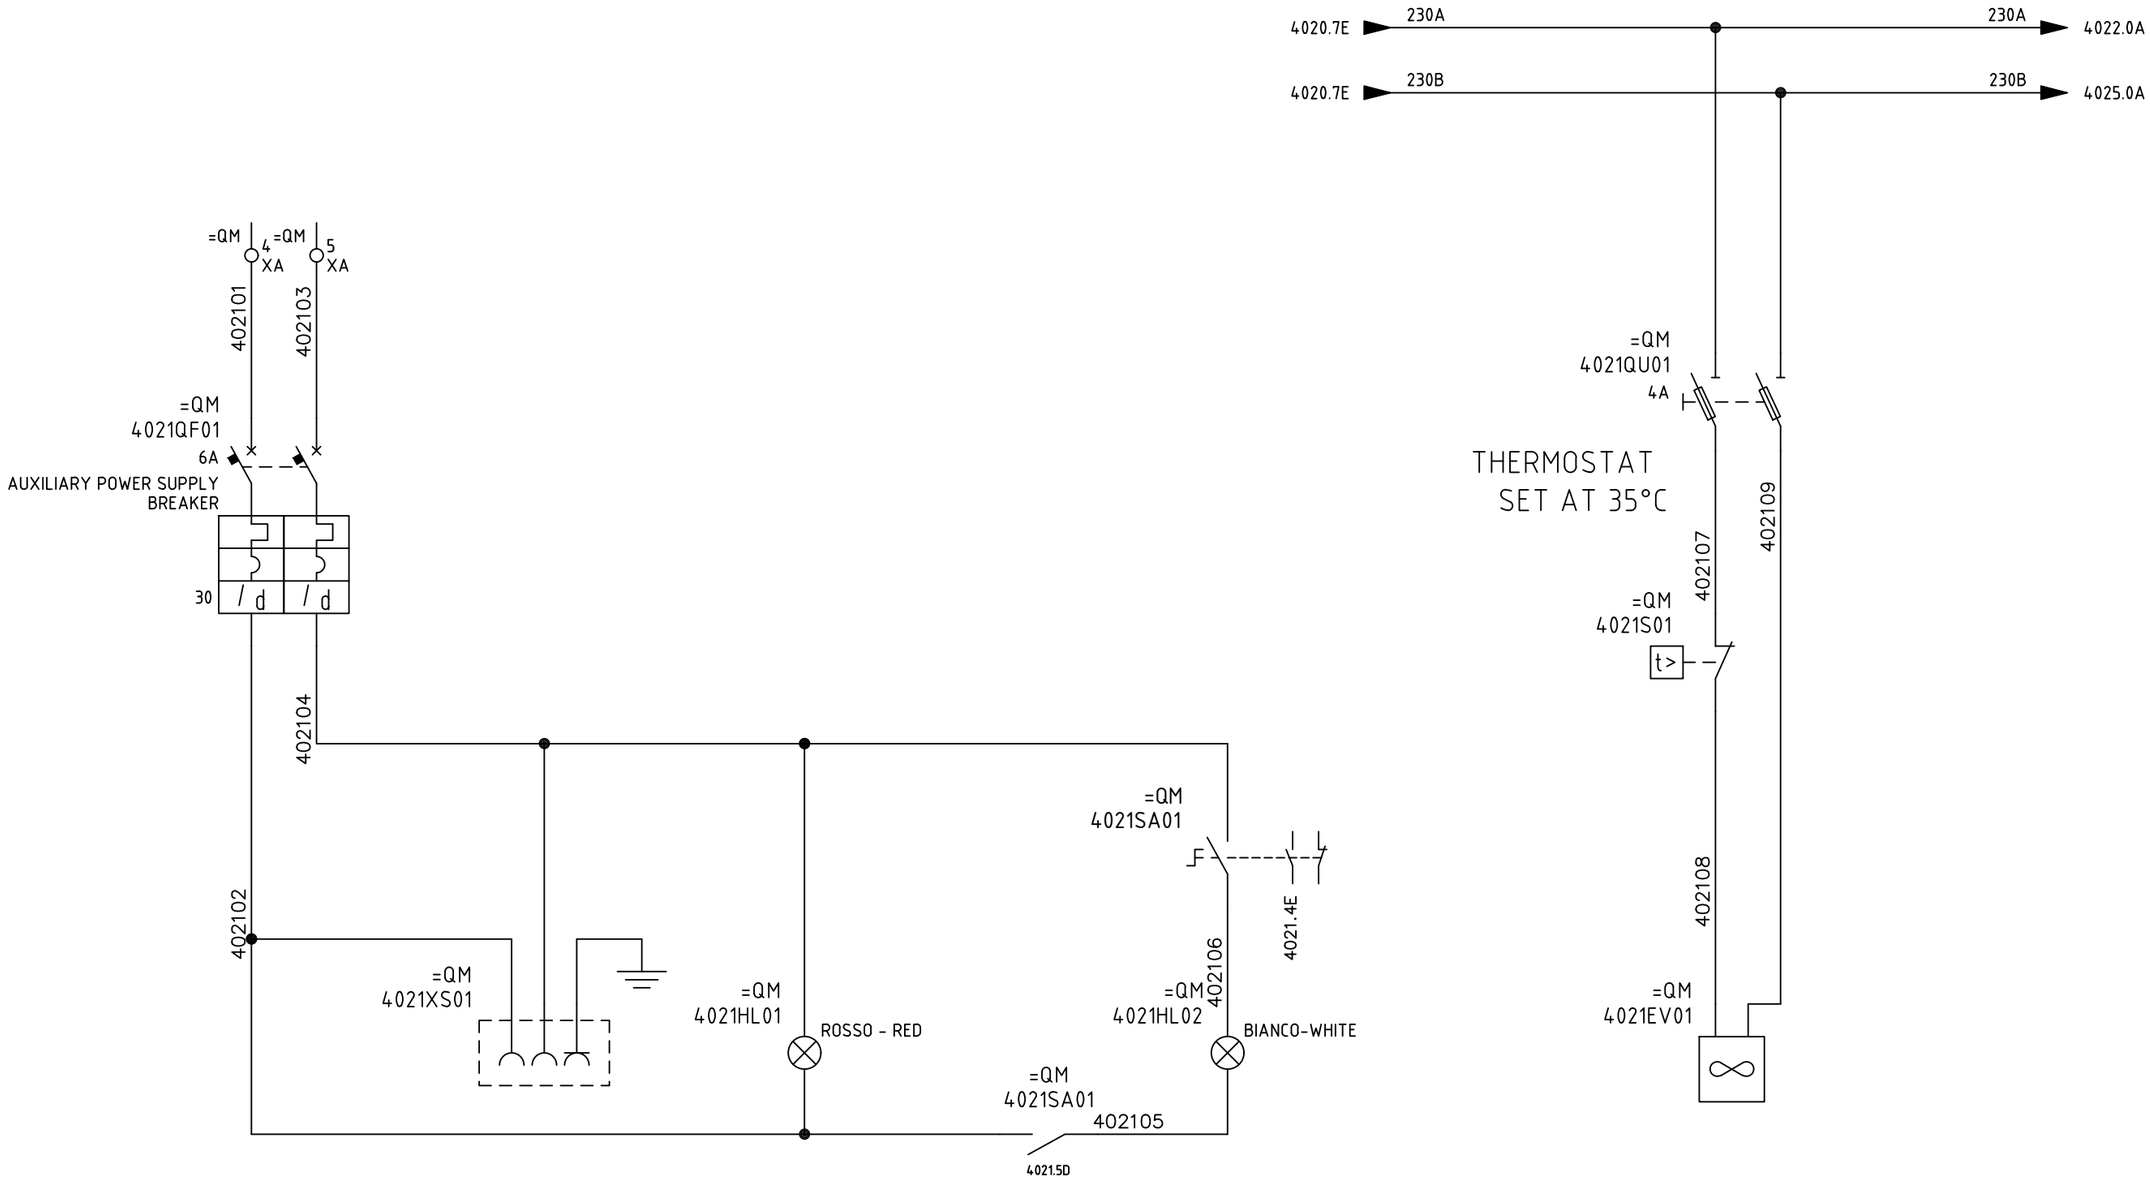


SIRCEM-CM spa
Via Armando Diaz, 19
84018 Scafati (SA)
TEL: +39 081 863 12 05

Dis. N.	REV 0.2
CAD	SPAC
Nome File	C17_26C
Data	31/01/2018
Impianto	*QUADRO MULINO MILL SWITCHBOARD*
Denominazione	SWITCHBOARD INTERNAL SERVICE
Ordine	SIRCEM
Commessa	C17_26
Esecutore	D.G.
FOGLIO	4021
SEGUE	4022

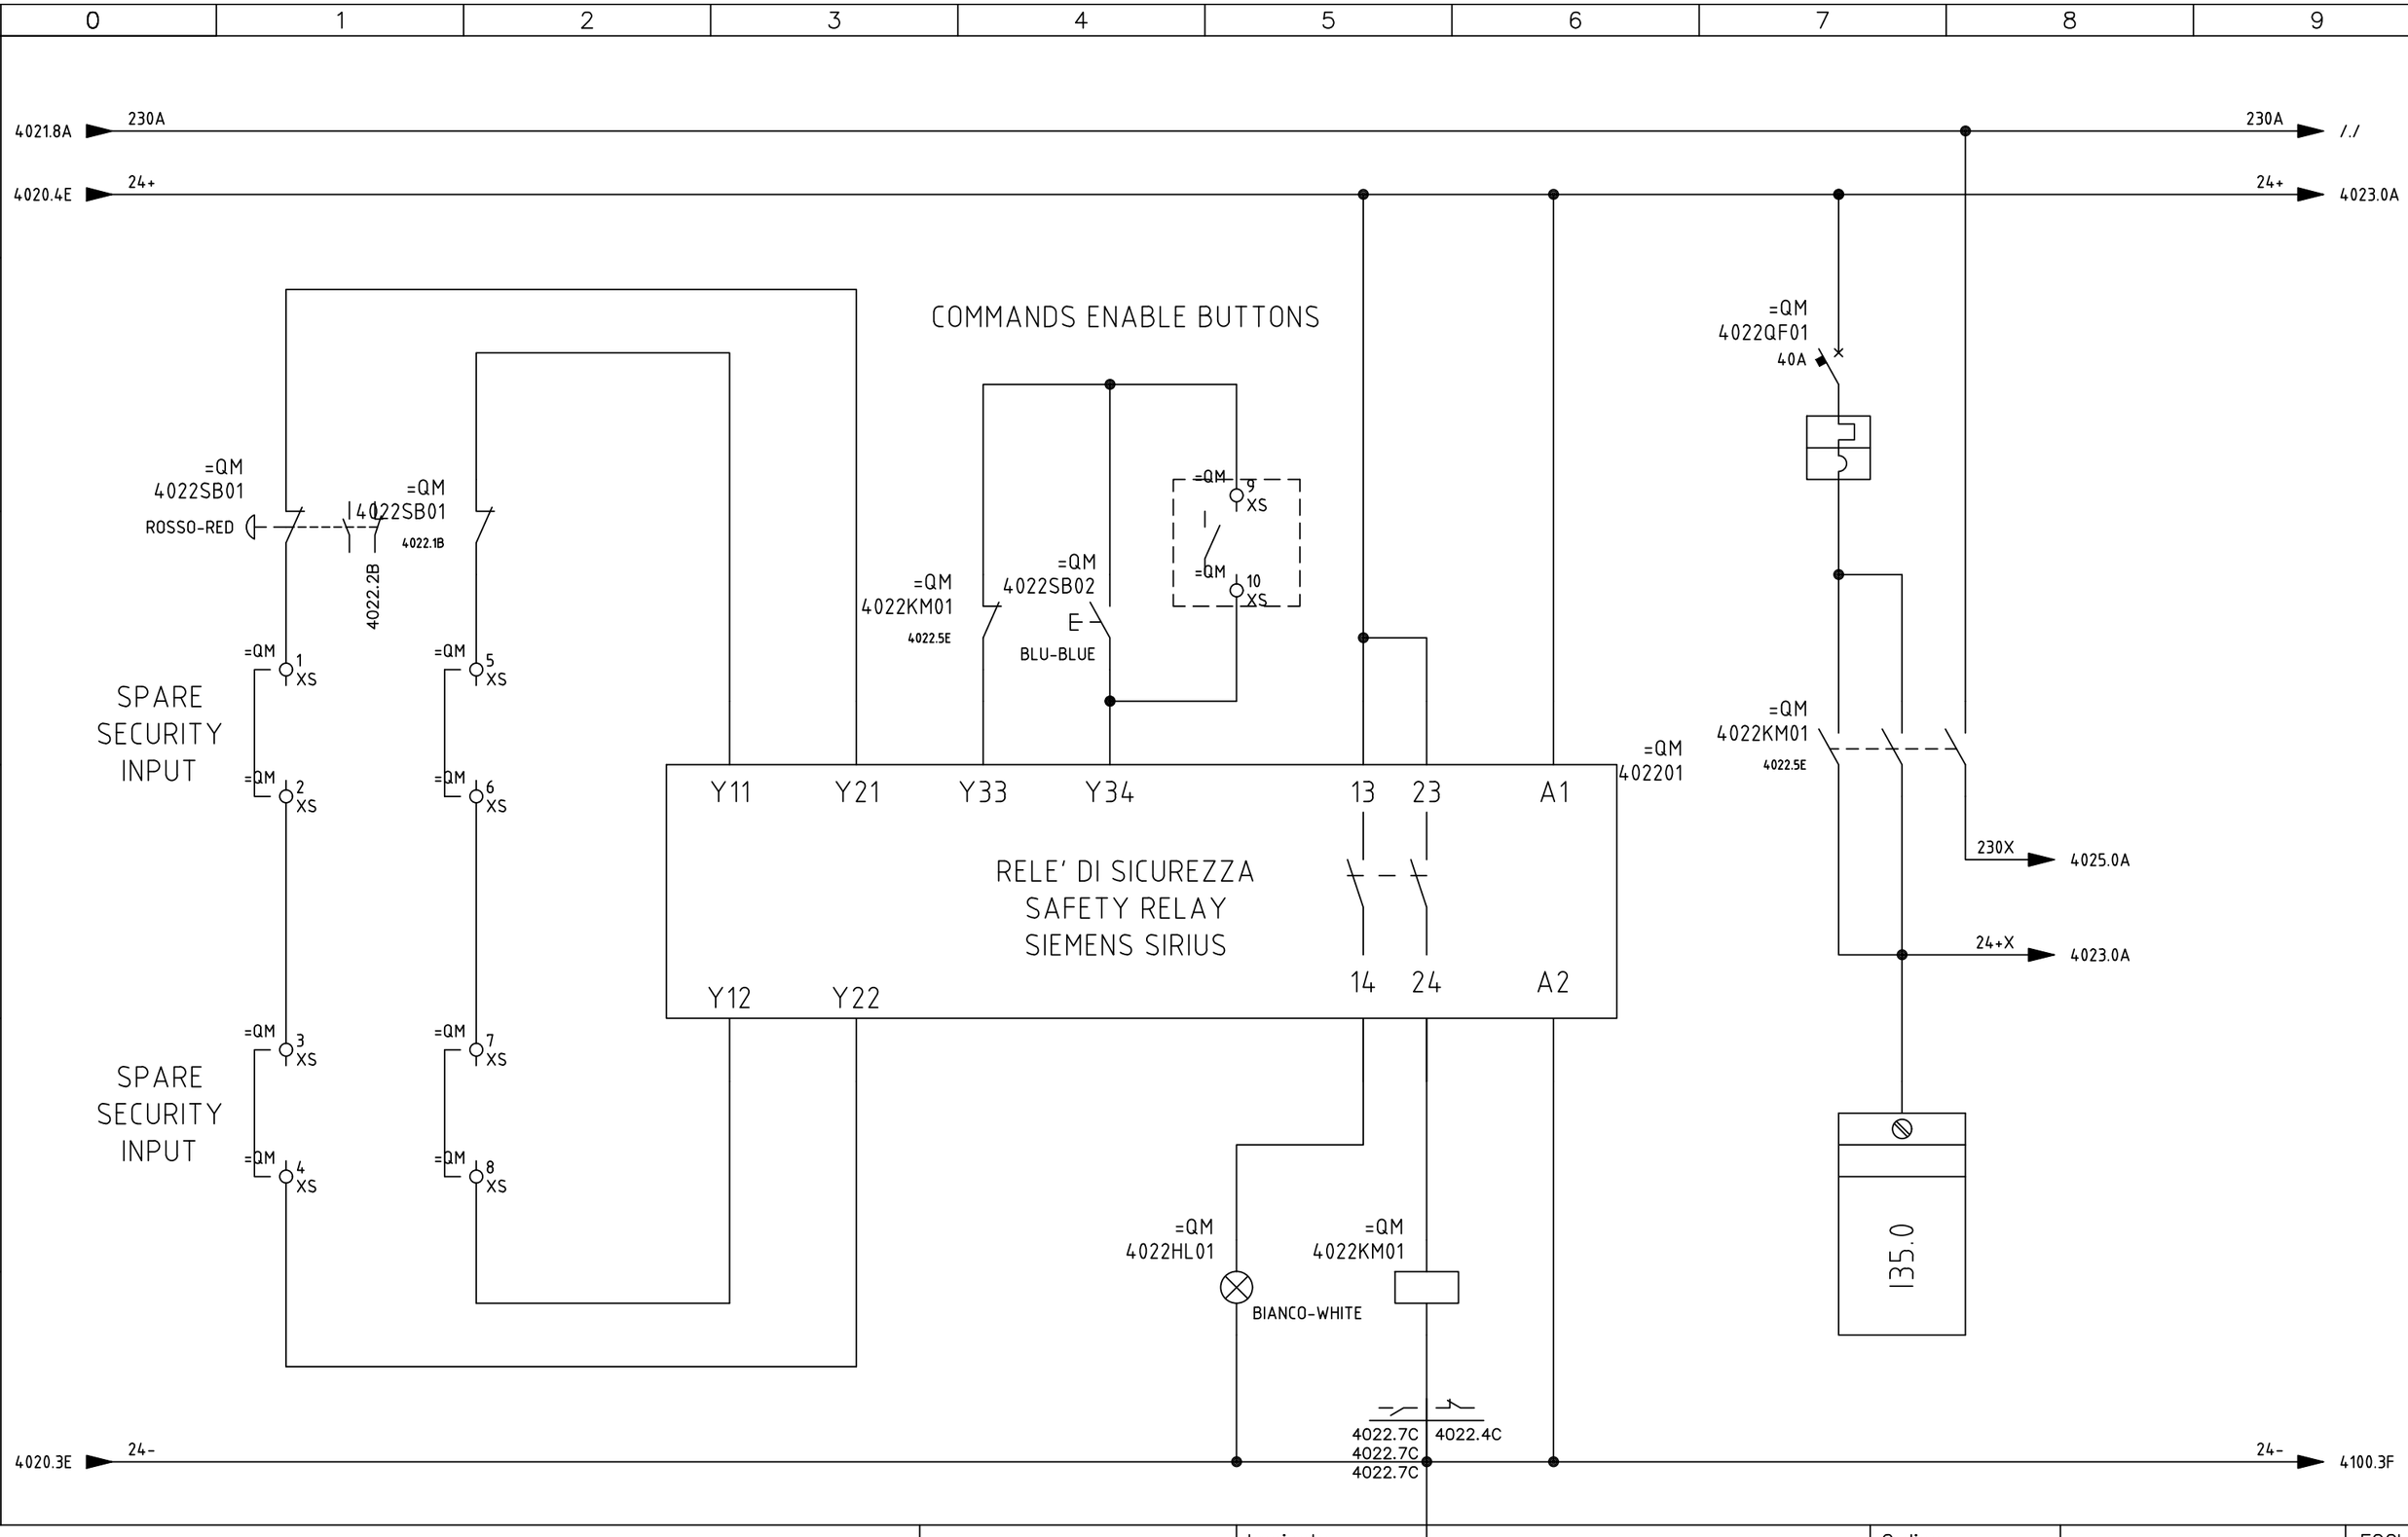

SIRCEM-CM spa Via Armando Diaz, 19 84018 Scafati (SA) TEL: +39 081 863 12 05	Dis. N. REV 0.2 CAD SPAC Nome File C17_26C Data 31/01/2018	Impianto *QUADRO MULINO* *MILL SWITCHBOARD* Denominazione SAFETY RELAY	Ordine SIRCEM Commessa C17_26 Esecutore D.G.	sircem cm spa macchine ed impianti per industrie alimentari, mangimistiche e chimiche	FOGLIO 4022 SEGUE 4023

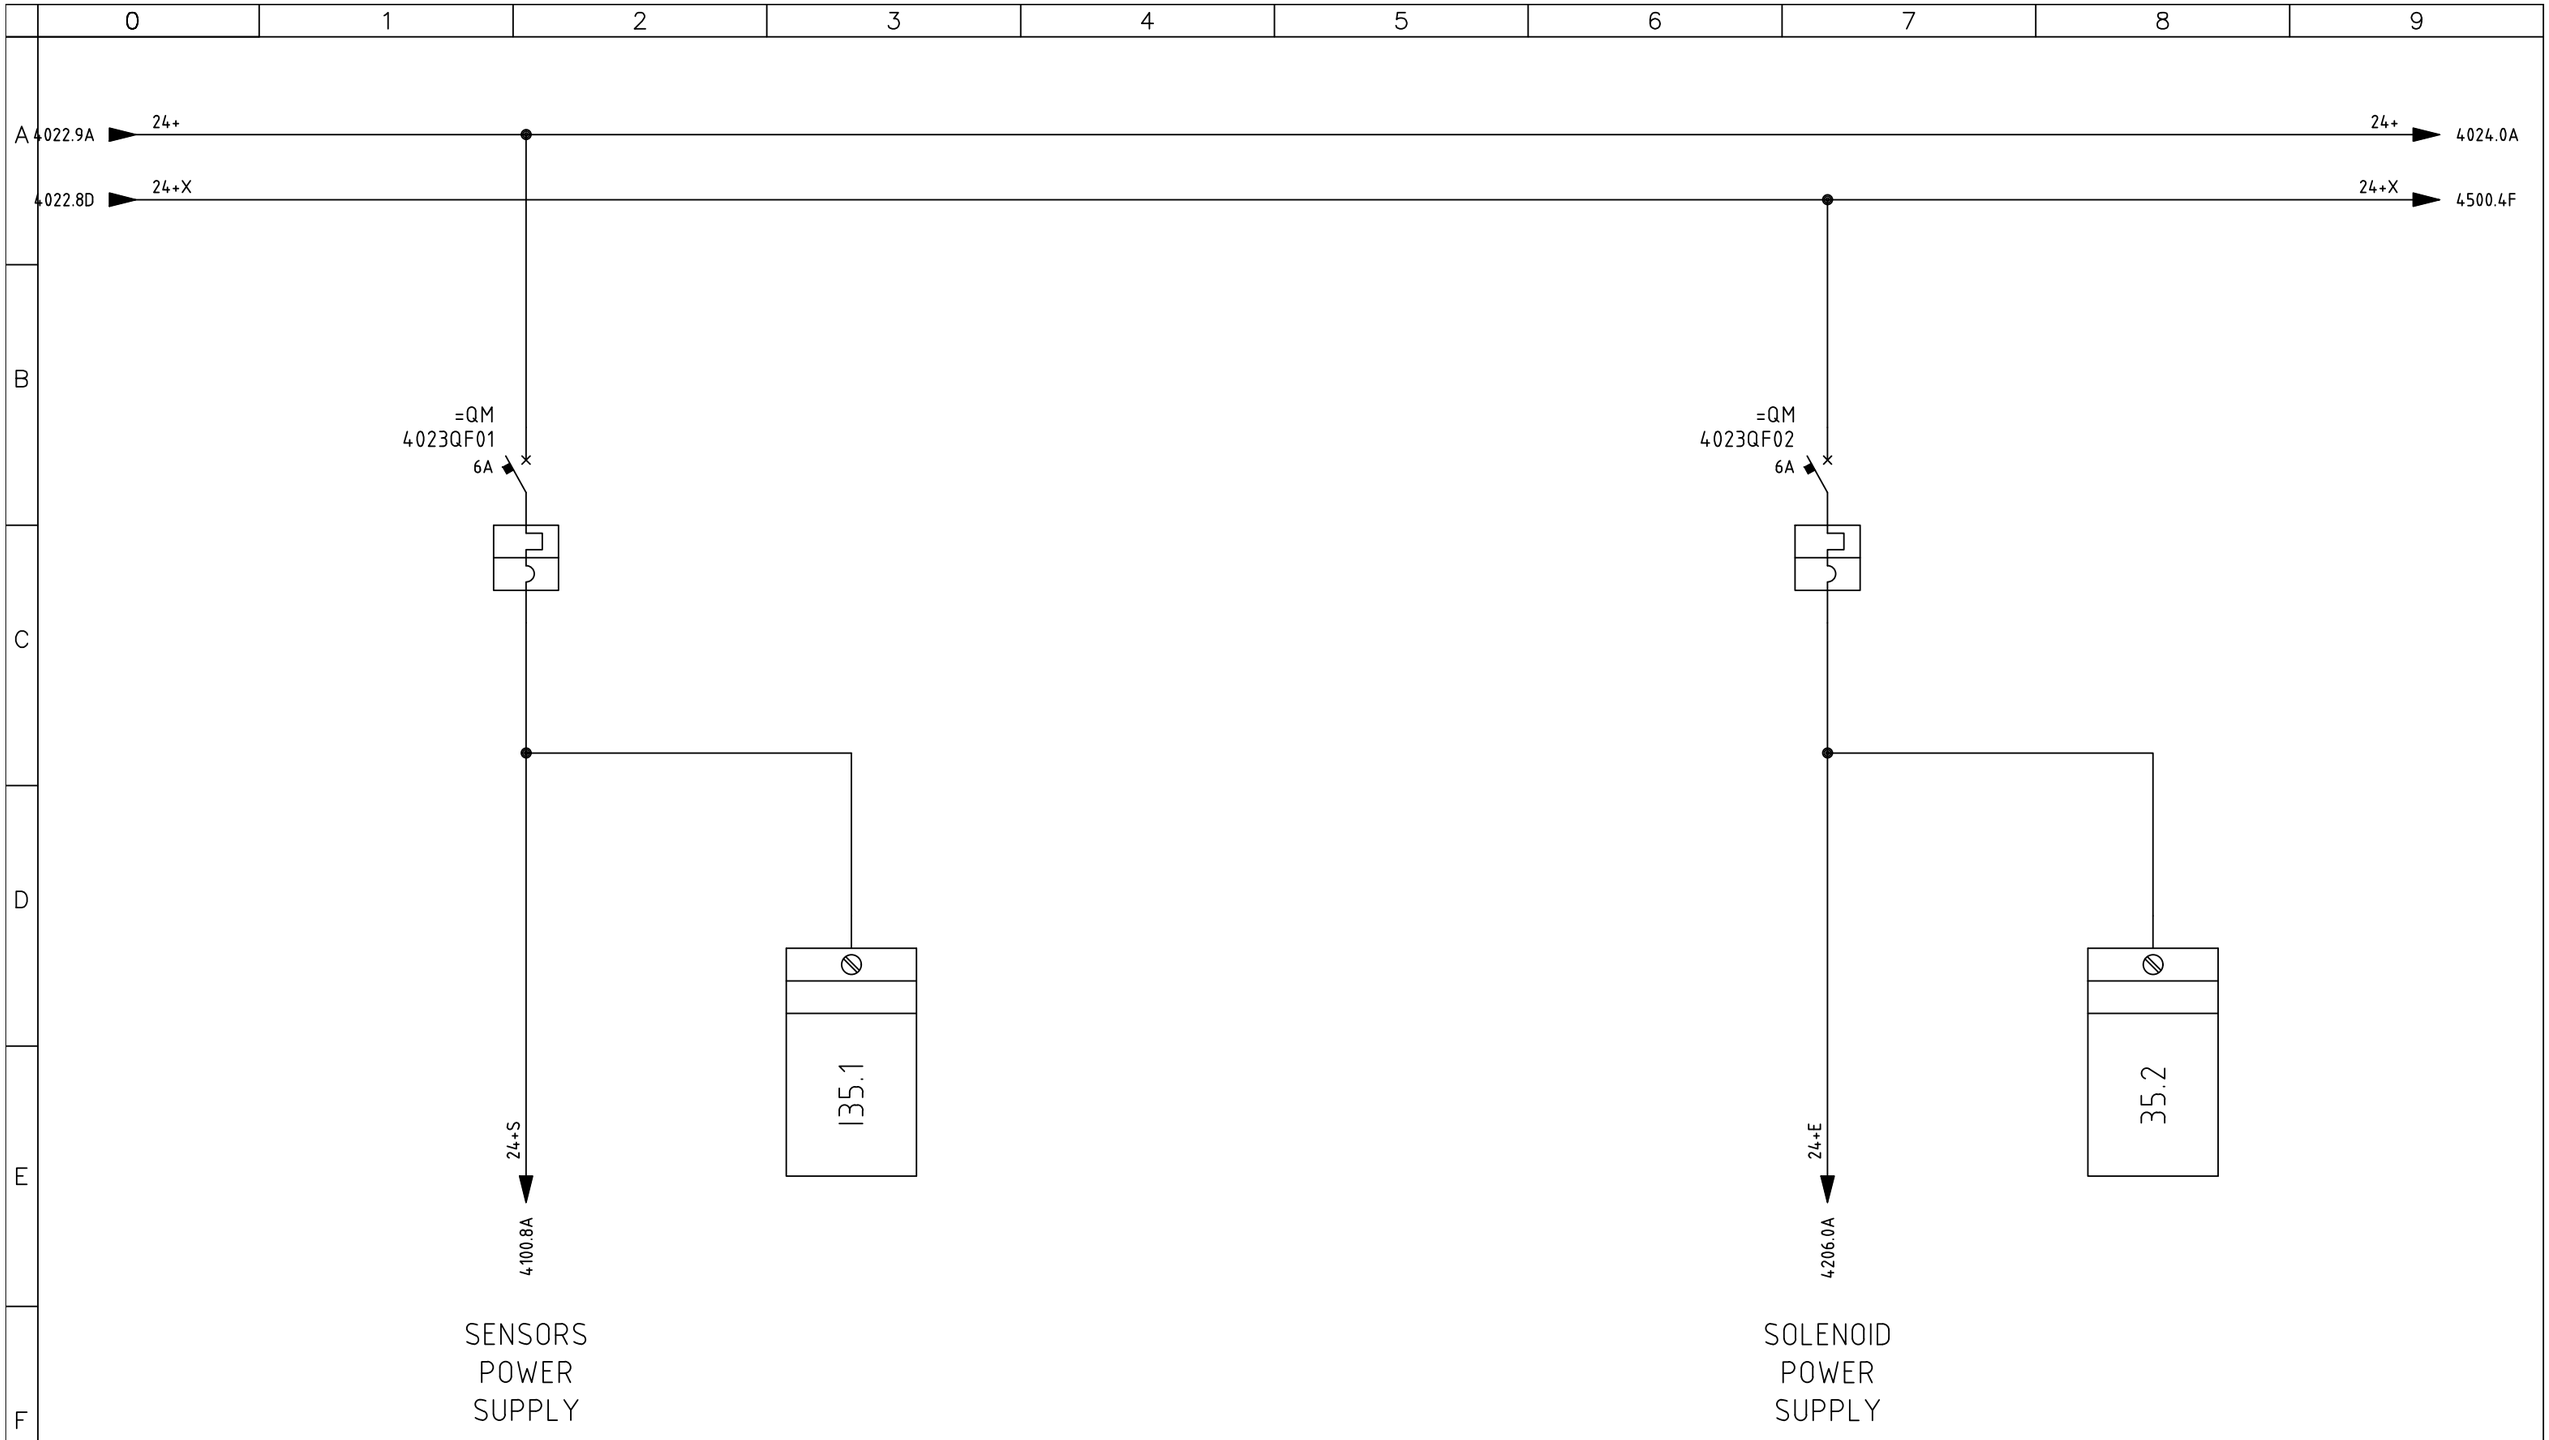

SIRCEM-CM spa
Via Armando Diaz, 19
84018 Scafati (SA)
TEL: +39 081 863 12 05


Dis. N.	REV 0.2
CAD	SPAC
Nome File	C17_26C
Data	31/01/2018

Impianto: *QUADRO MULINO*
MILL SWITCHBOARD

Denominazione: AUXILIARY POWER SUPPLY


Ordine	SIRCEM
Commessa	C17_26
Esecutore	D.G.

FOGLIO	4023
SEGUE	4024

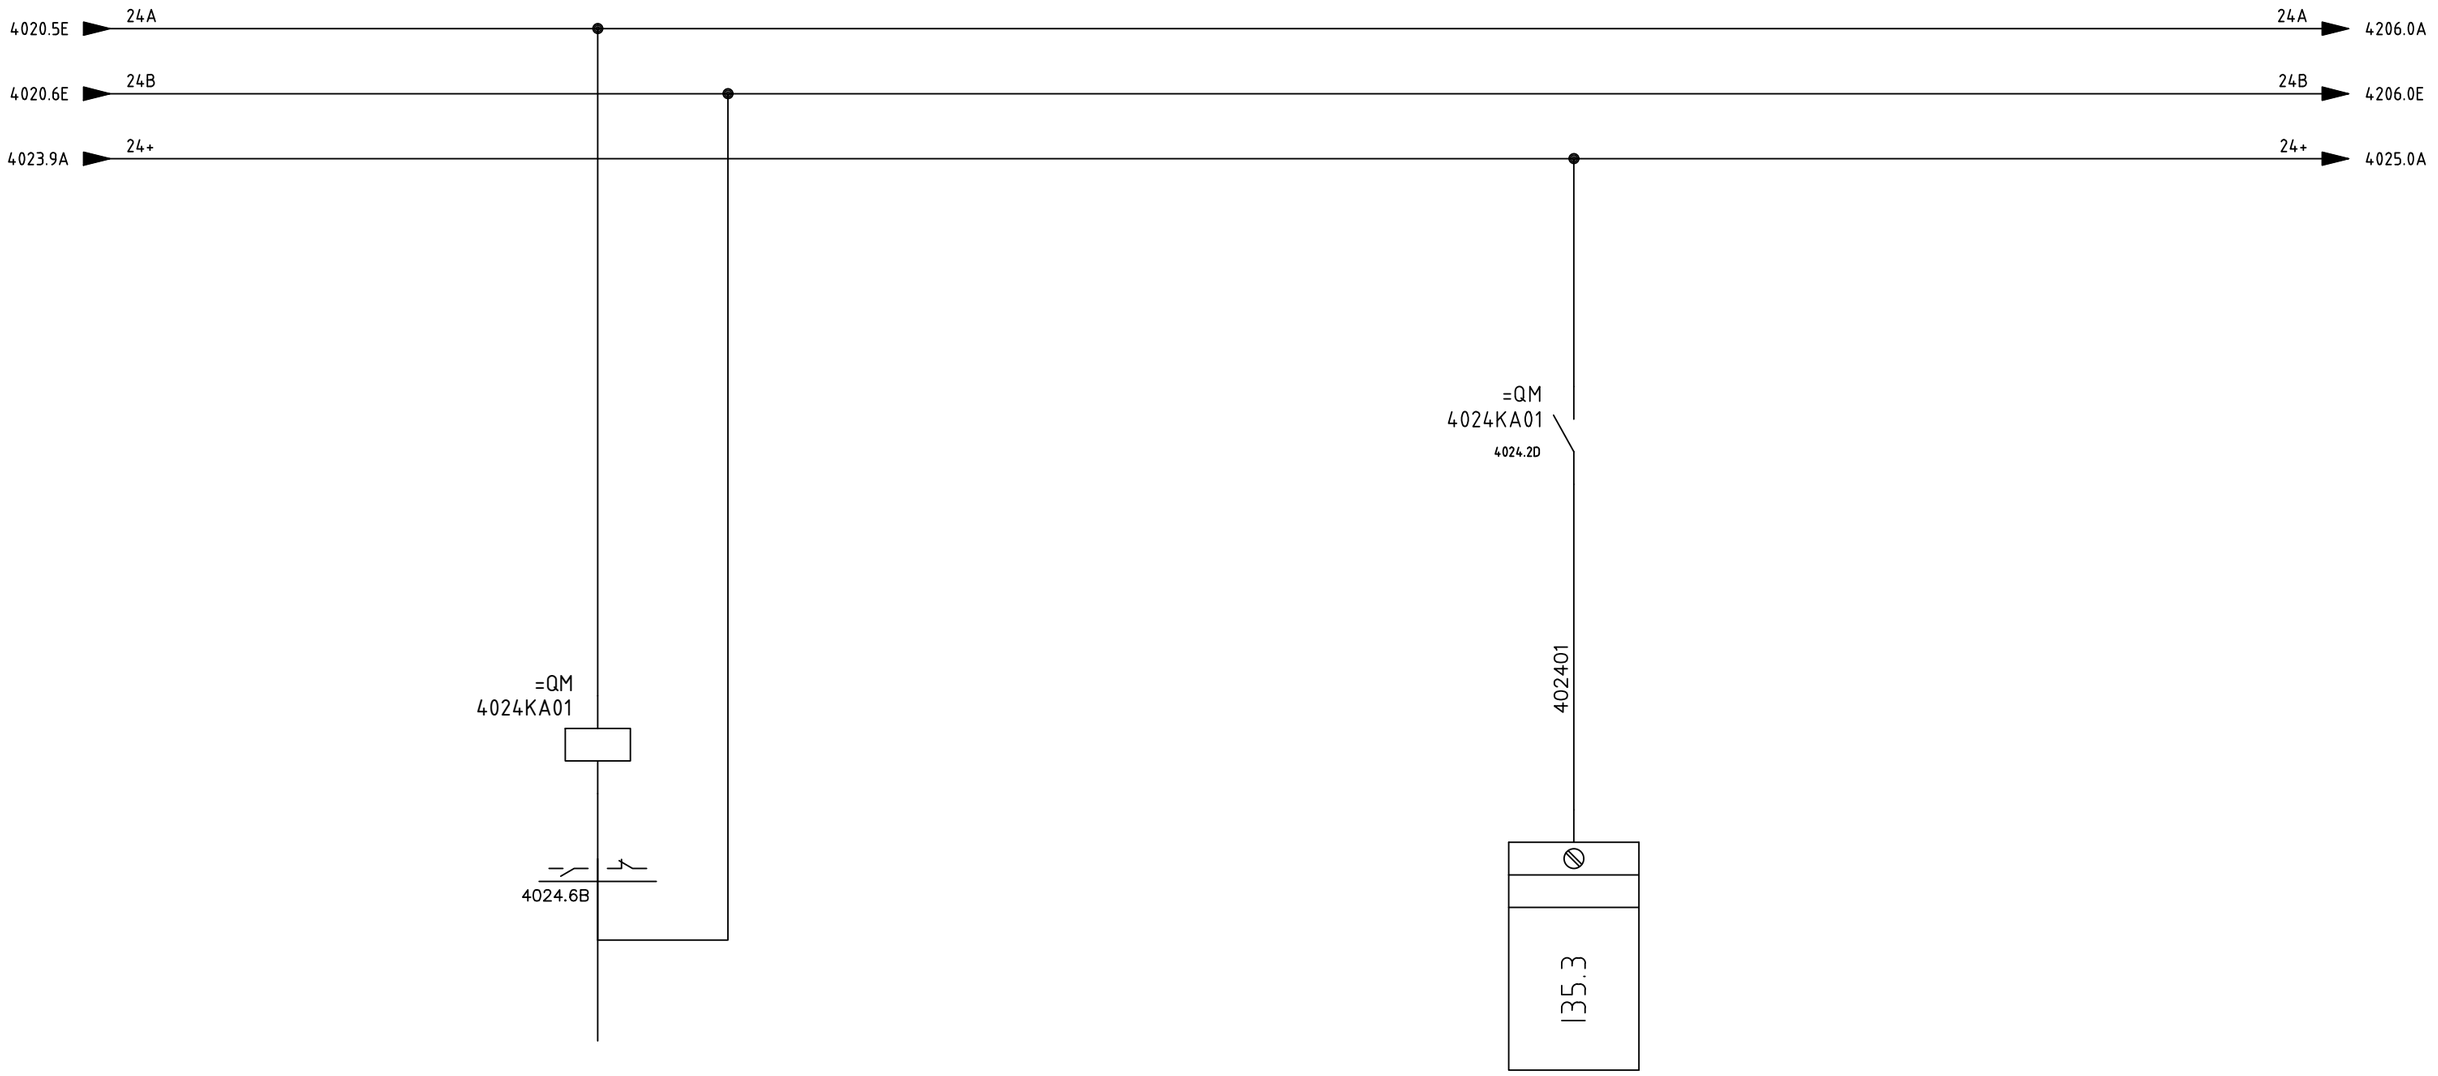


SIRCEM-CM spa
Via Armando Diaz, 19
84018 Scafati (SA)
TEL: +39 081 863 12 05

Dis. N.	REV 0.2
CAD	SPAC
Nome File	C17_26C
Data	31/01/2018
Impianto	QUADRO MULINO MILL SWITCHBOARD
Denominazione	PRESENCE 24VAC
Ordine	SIRCEM
Commessa	C17_26
Esecutore	D.G.
FOGLIO	4024
SEGUE	4025

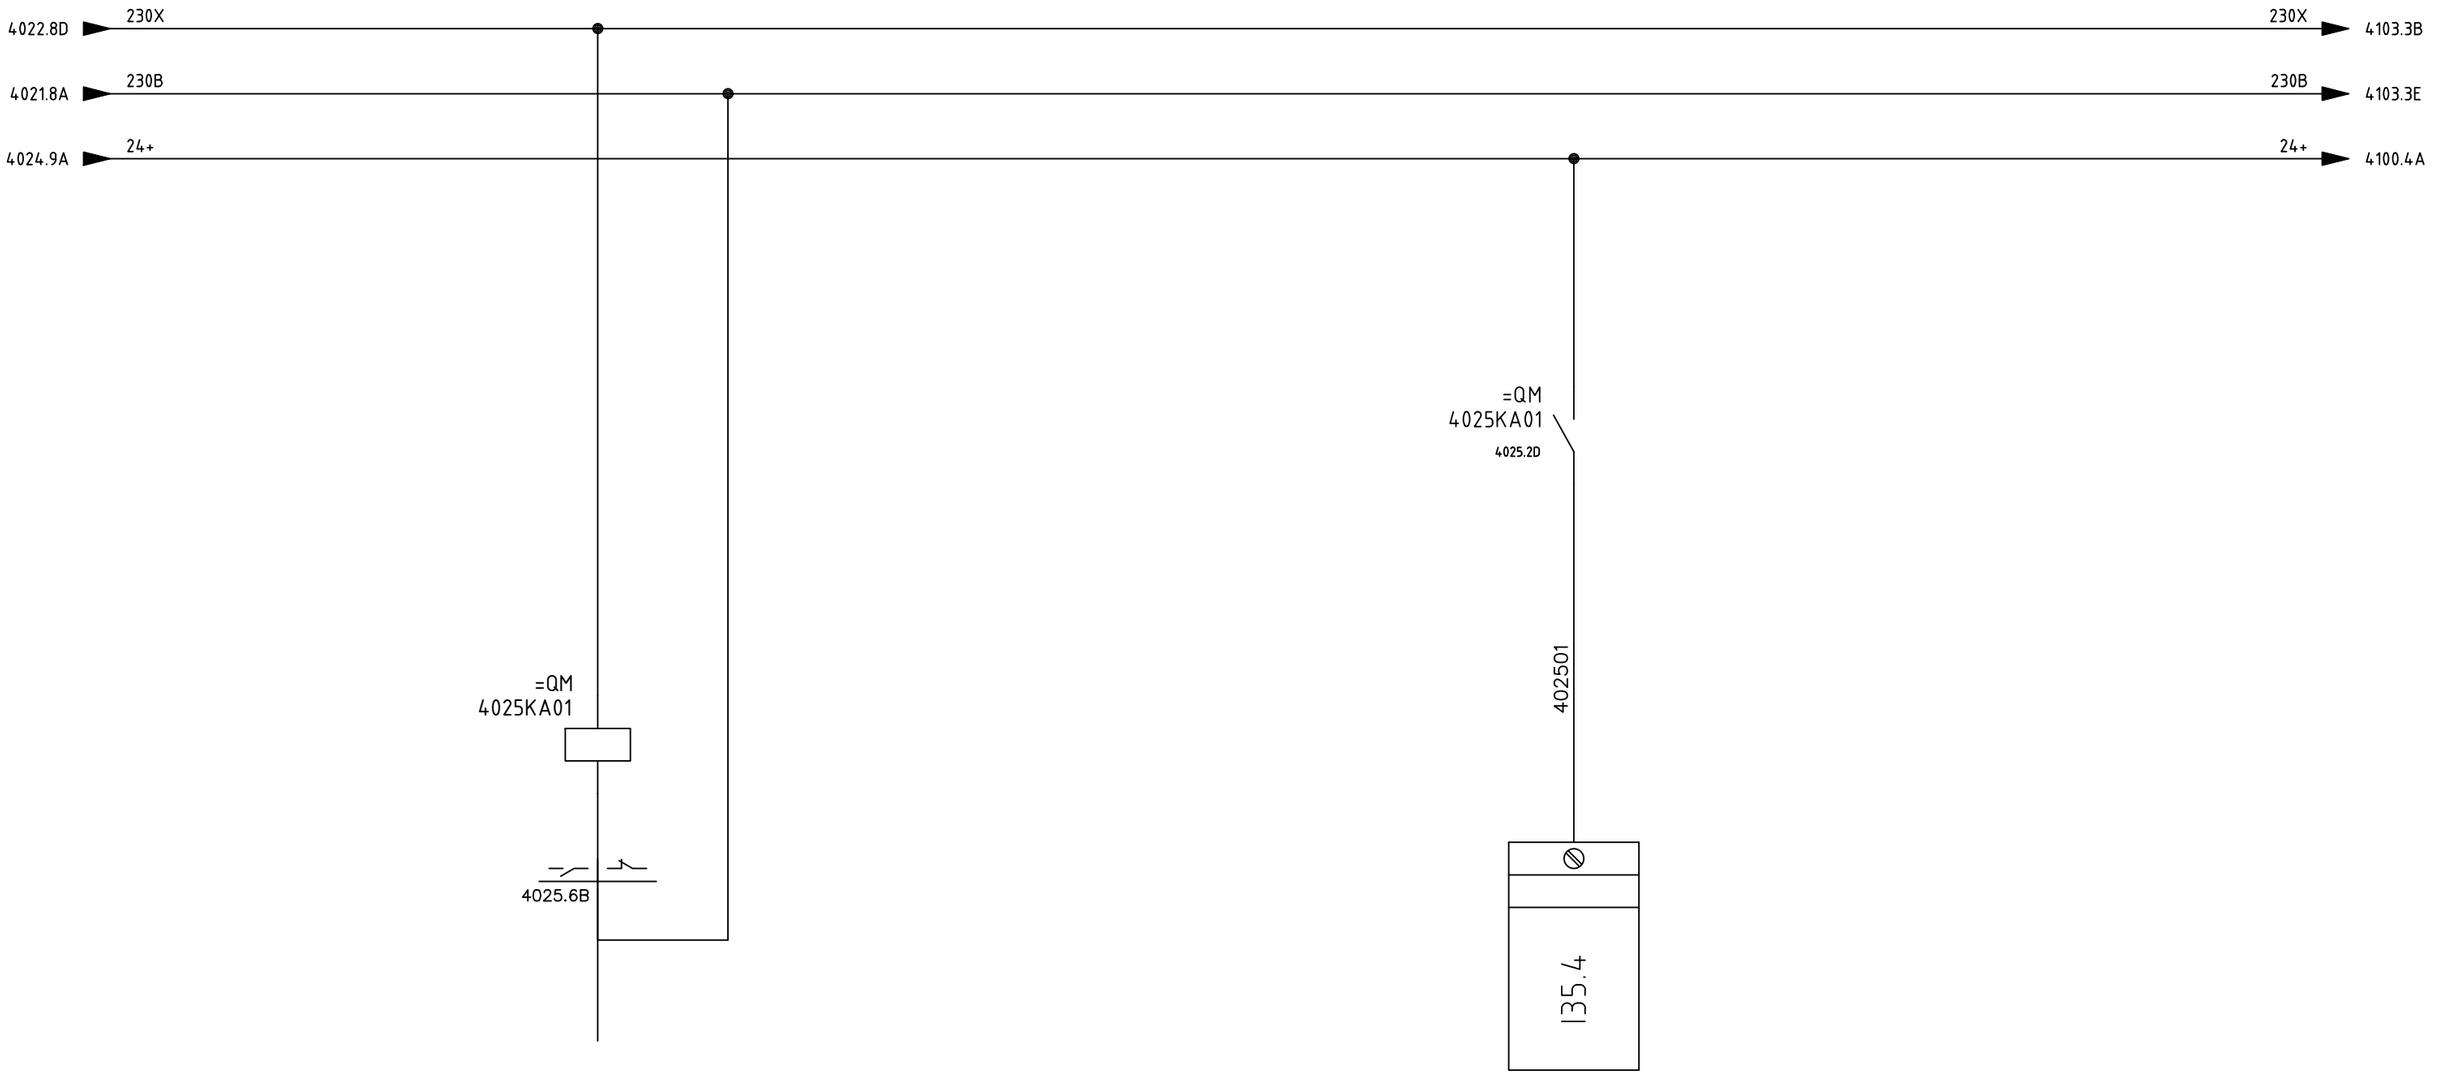


SIRCEM-CM spa
Via Armando Diaz, 19
84018 Scafati (SA)
TEL: +39 081 863 12 05

Dis. N.	REV 0.2
CAD	SPAC
Nome File	C17_26C
Data	31/01/2018
Impianto	*QUADRO MULINO MILL SWITCHBOARD*
Denominazione	PRESENCE 230+X
Ordine	SIRCEM
Commessa	C17_26
Esecutore	D.G.
FOGLIO	4025
SEGUE	4026

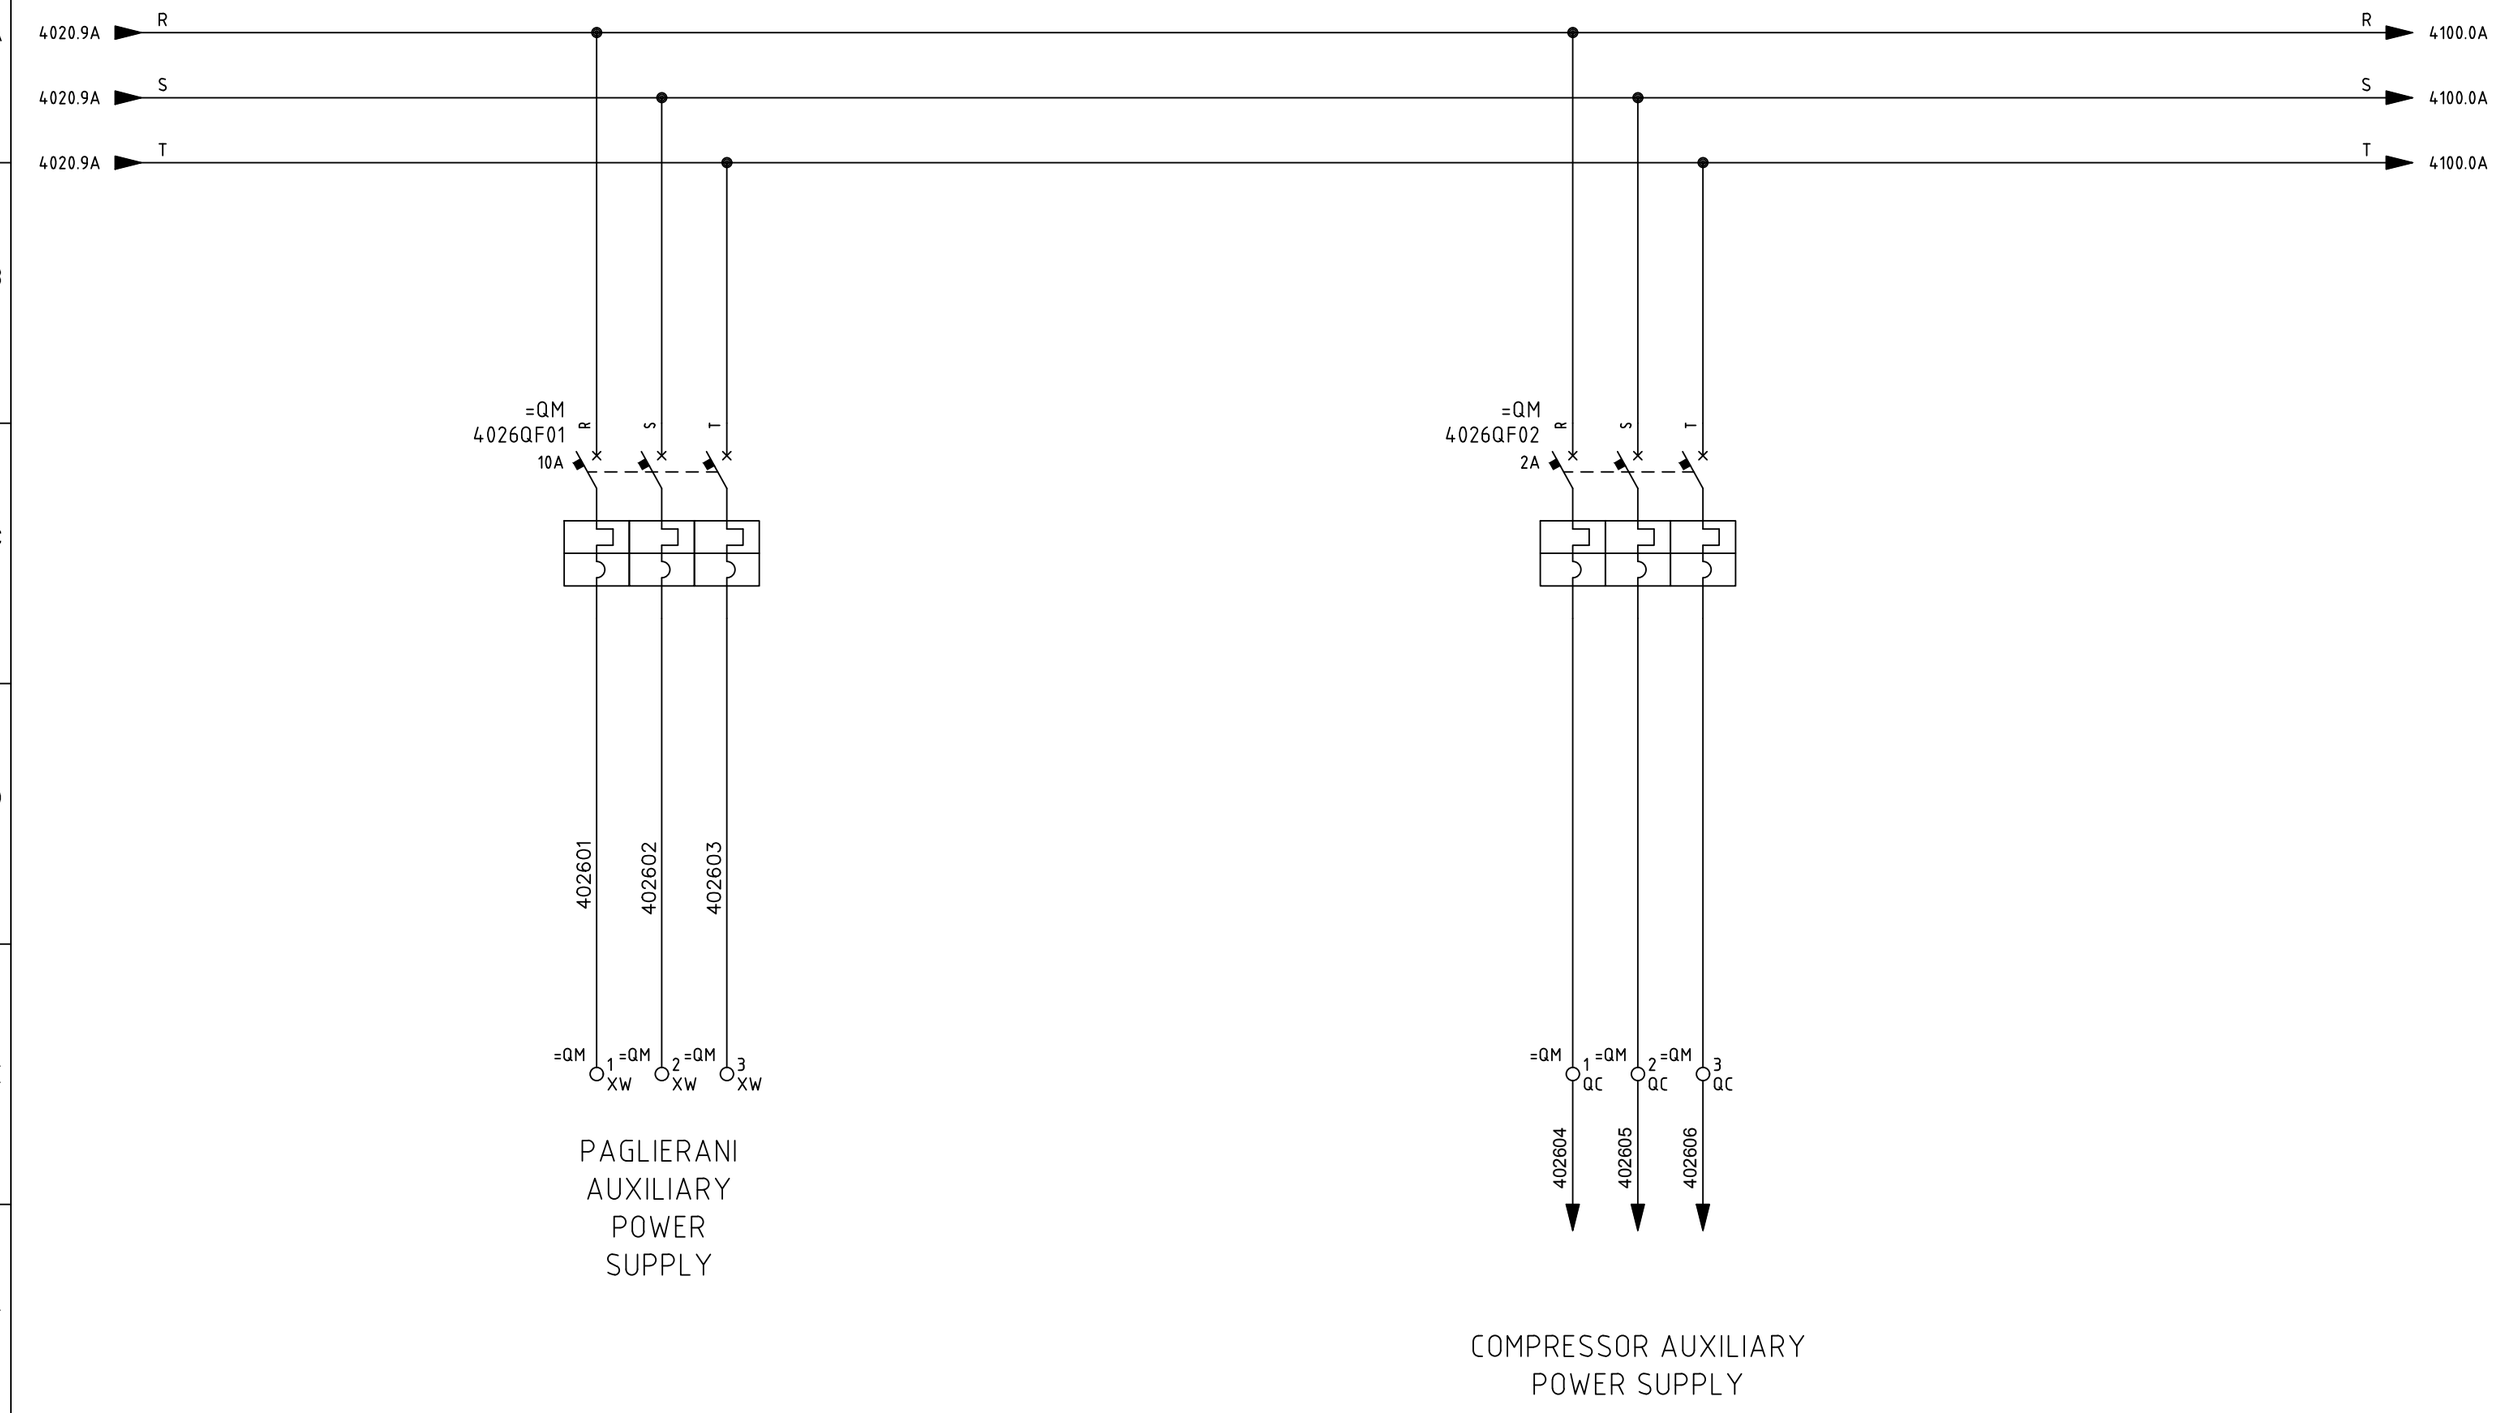

SIRCEM-CM spa
Via Armando Diaz, 19
84018 Scafati (SA)
TEL: +39 081 863 12 05

Dis. N.	REV 0.2
CAD	SPAC
Nome File	C17_26C
Data	31/01/2018
Impianto	QUADRO MULINO MILL SWITCHBOARD
Denominazione	AUXILIARY POWER SUPPLY
Ordine	SIRCEM
Commessa	C17_26
Esecutore	D.G.
FOGLIO	4026
SEGUE	4100

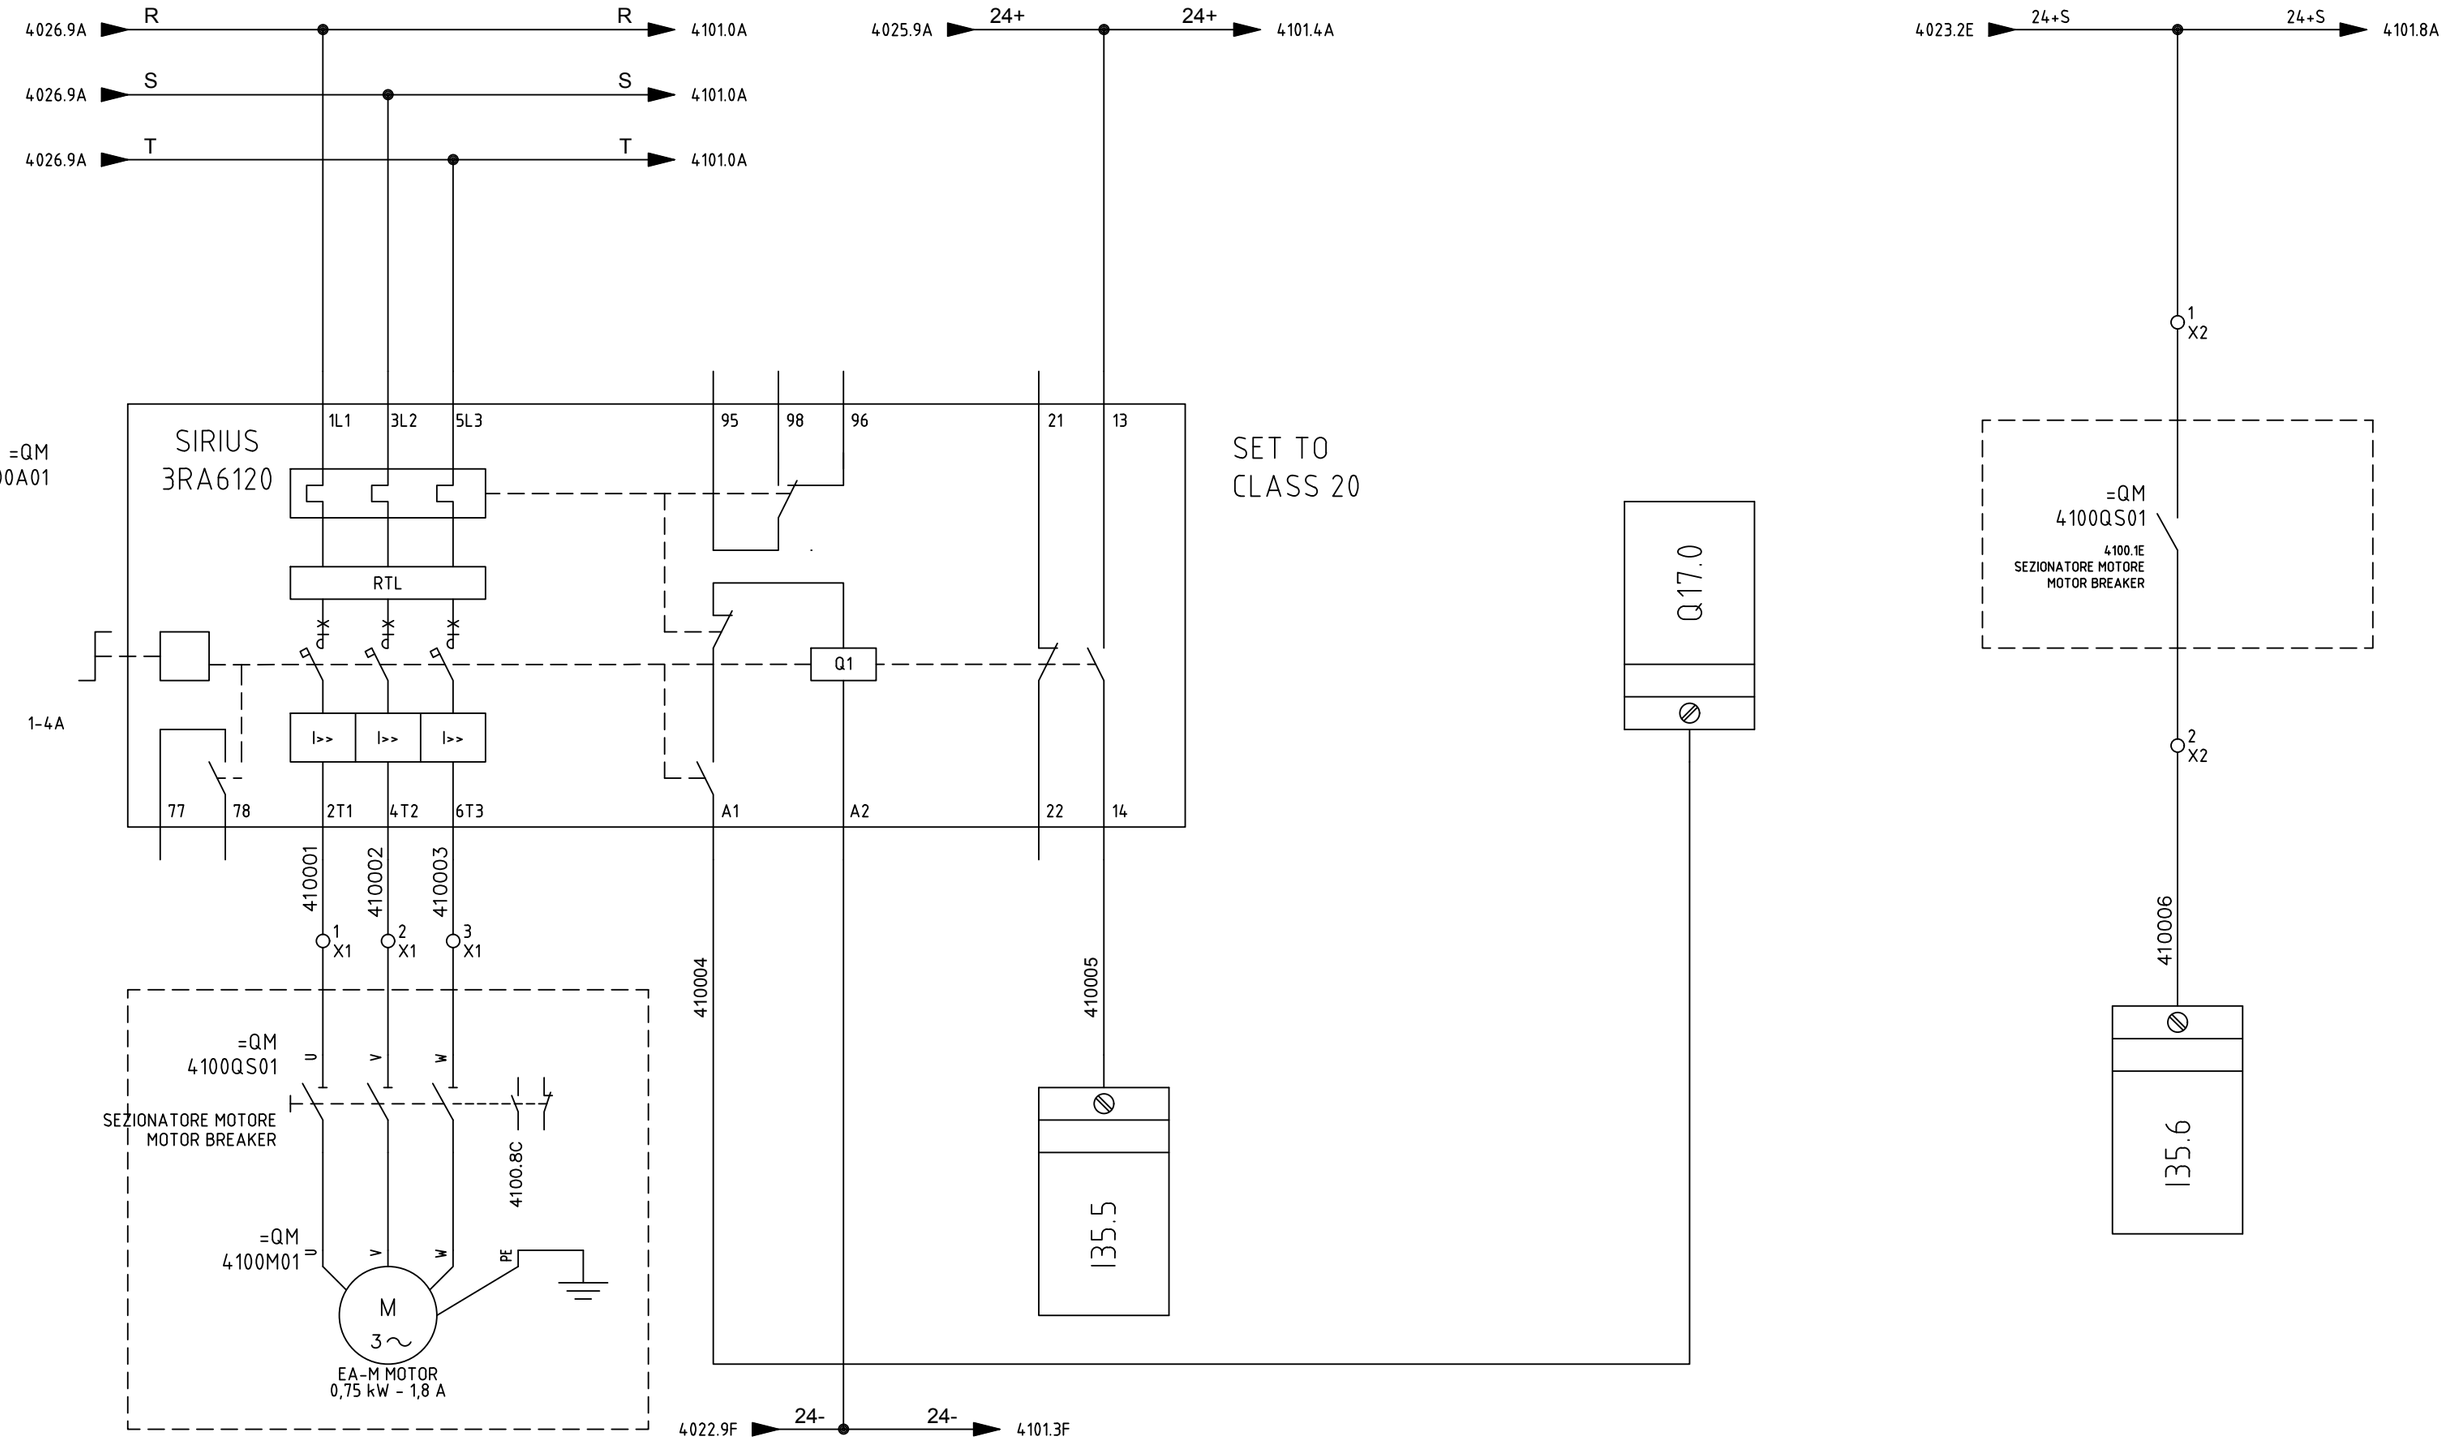

SIRCEM-CM spa
Via Armando Diaz, 19
84018 Scafati (SA)
TEL: +39 081 863 12 05


Dis. N.	REV 0.2
CAD	SPAC
Nome File	C17_26C
Data	31/01/2018

Impianto: *QUADRO MULINO*
MILL SWITCHBOARD

Denominazione: EA-M MOTOR

Ordine: SIRCEM
Commessa: C17_26
Esecutore: D.G.

FOGLIO 4100
SEGUE 4101

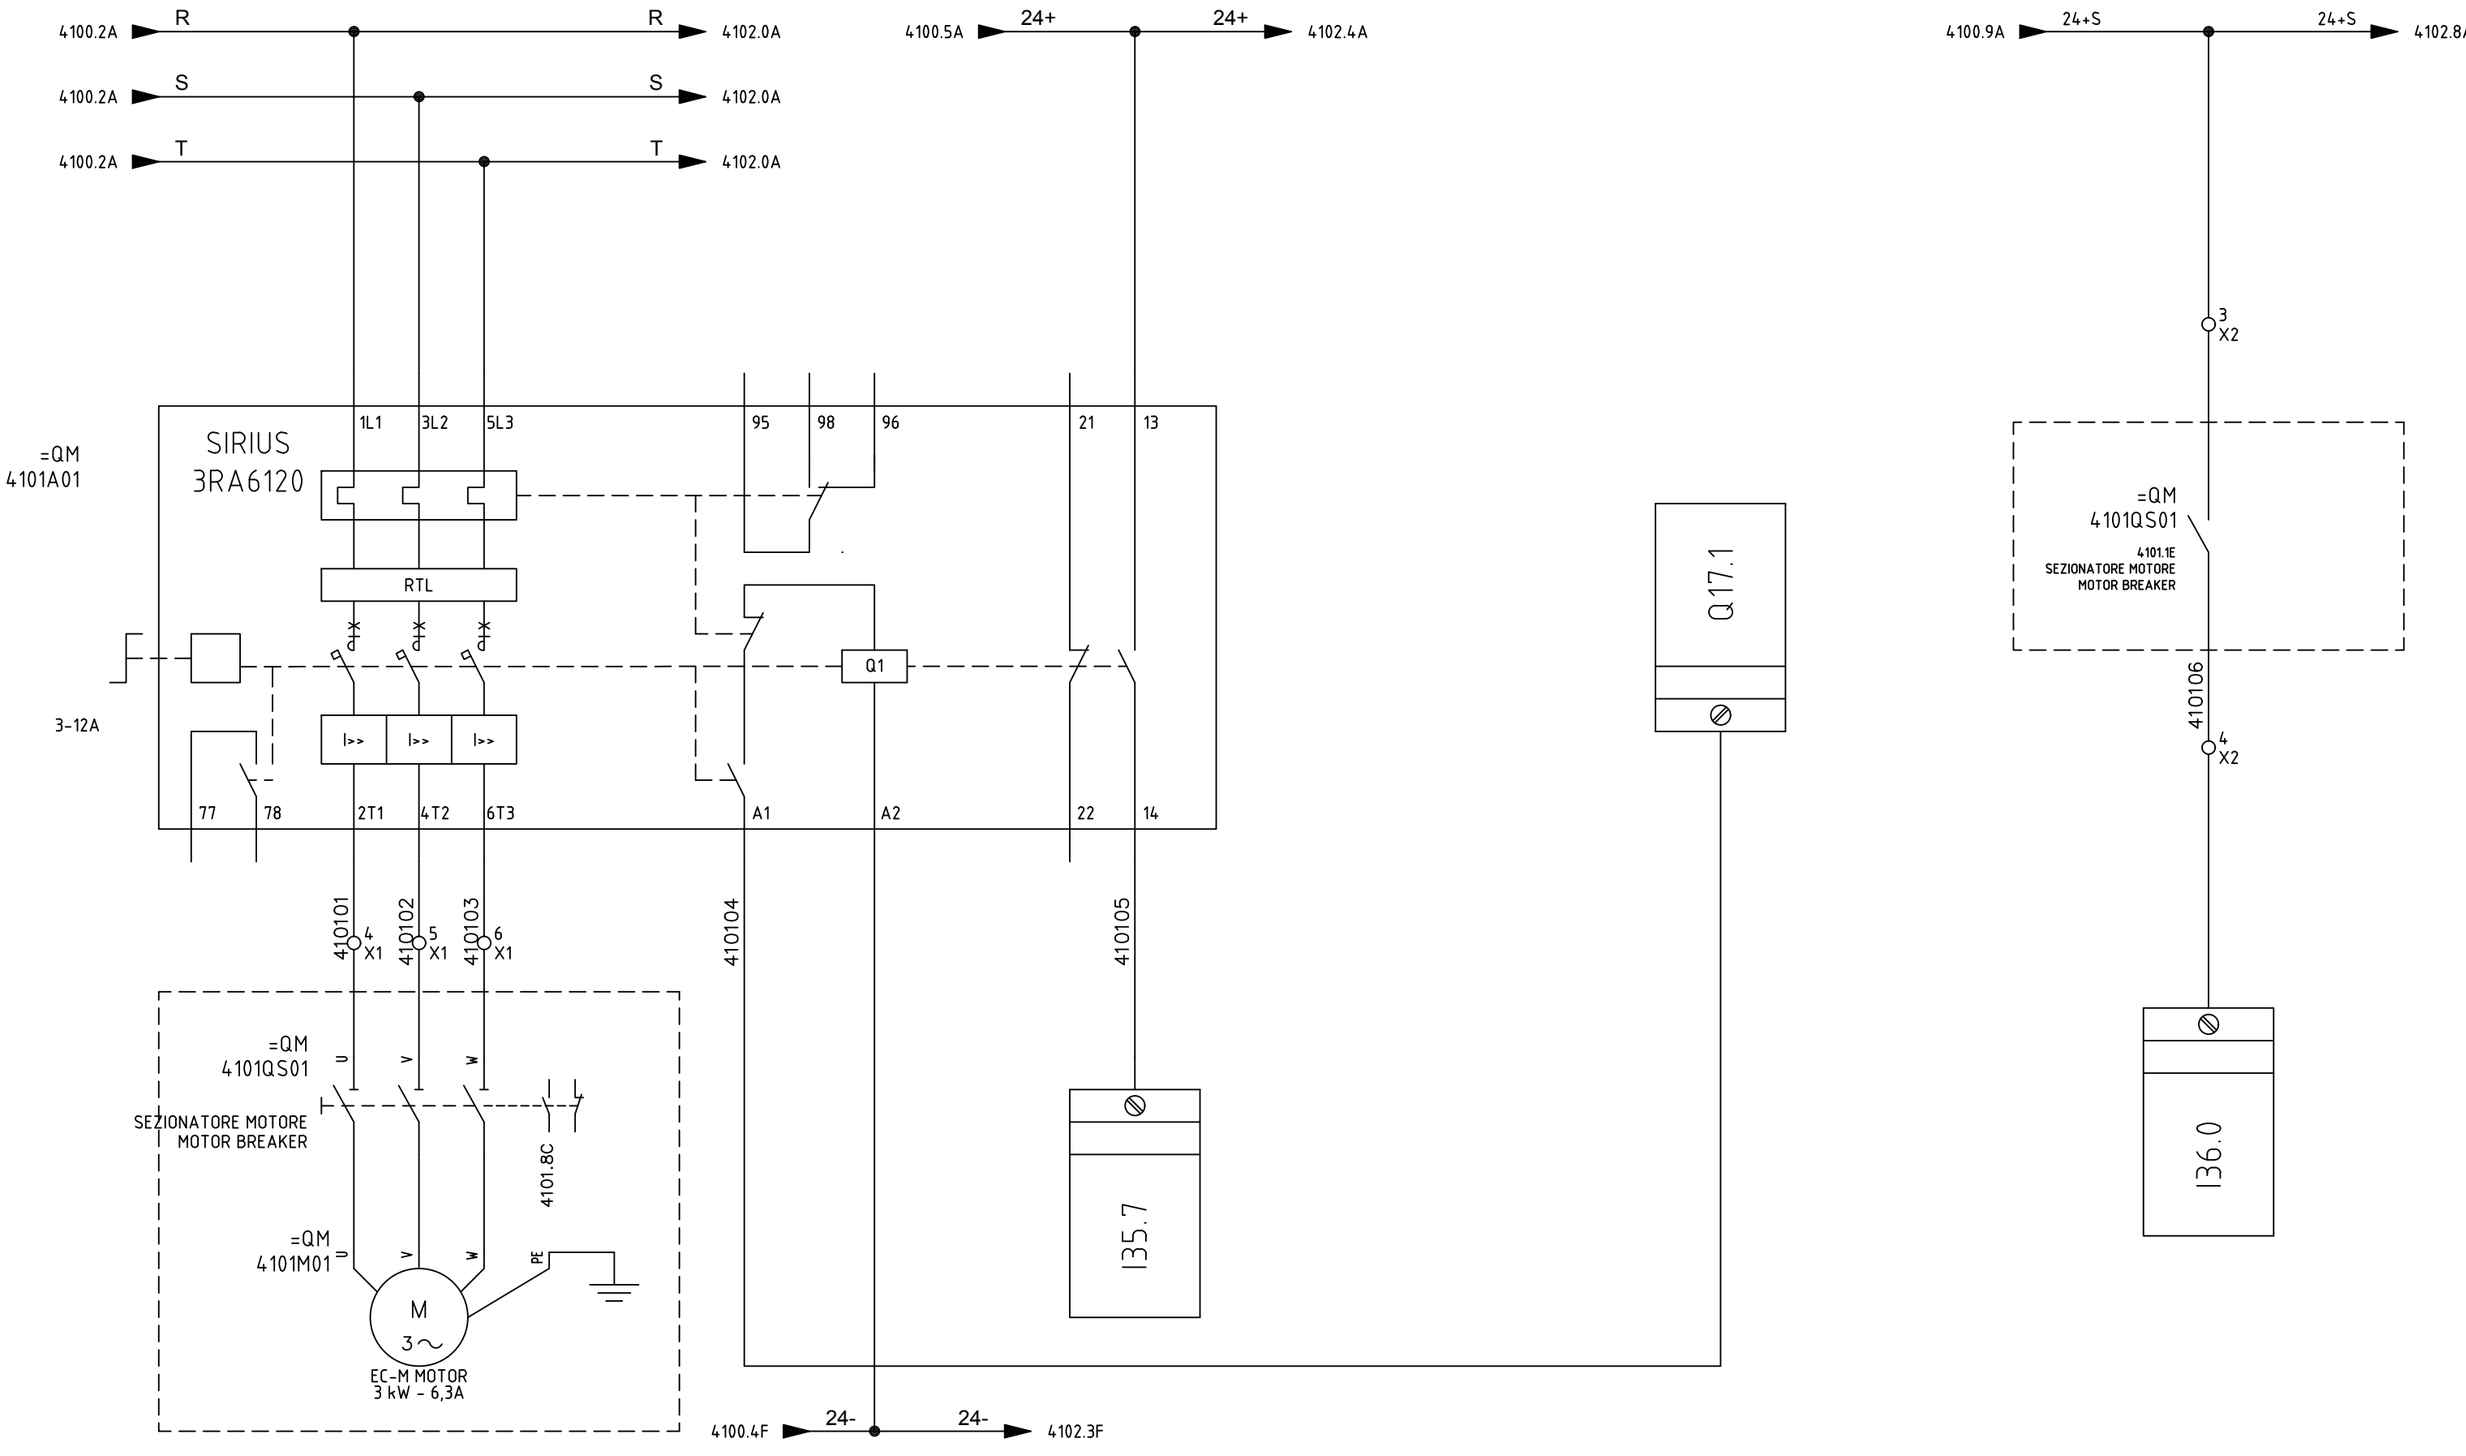

SIRCEM-CM spa
Via Armando Diaz, 19
84018 Scafati (SA)
TEL: +39 081 863 12 05


Dis. N.	REV 0.2
CAD	SPAC
Nome File	C17_26C
Data	31/01/2018

Impianto: *QUADRO MULINO*
MILL SWITCHBOARD

Denominazione: EC-M MOTOR


Ordine: SIRCEM
Commessa: C17_26
Esecutore: D.G.

FOGLIO 4101
SEGUE 4102

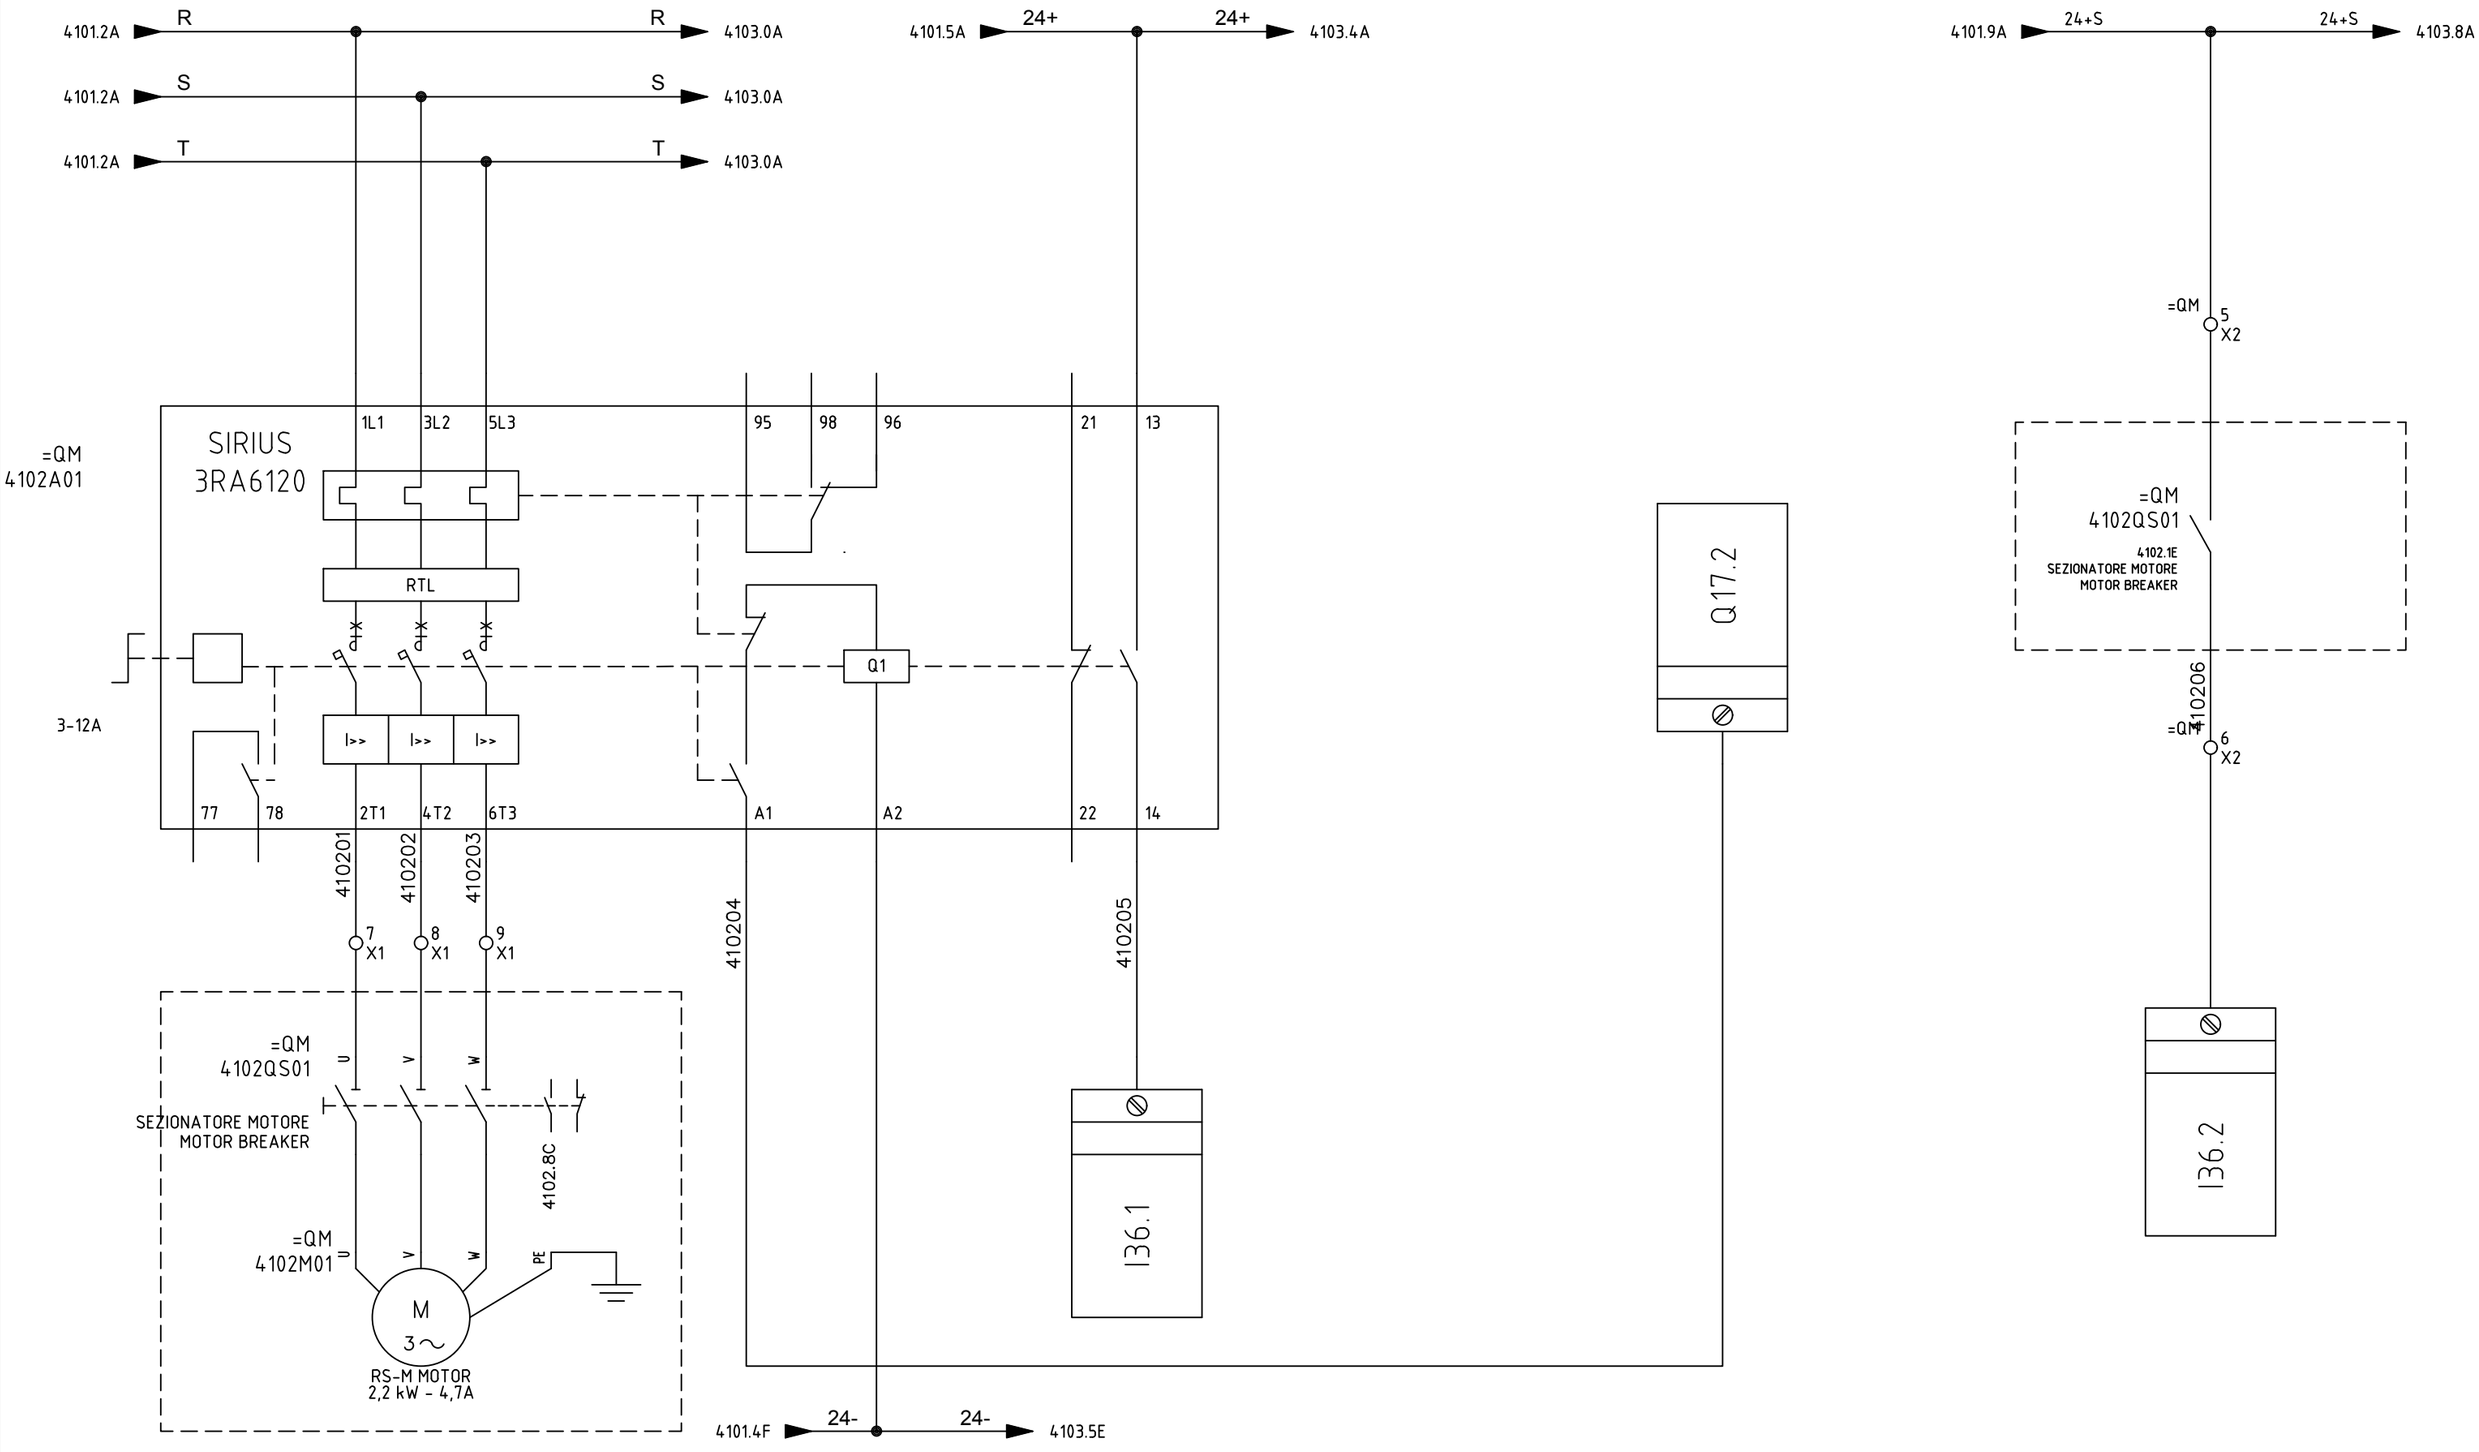


SIRCEM-CM spa
Via Armando Diaz, 19
84018 Scafati (SA)
TEL: +39 081 863 12 05


Dis. N.	REV 0.2
CAD	SPAC
Nome File	C17_26C
Data	31/01/2018
Impianto	*QUADRO MULINO MILL SWITCHBOARD*
Denominazione	RS-M MOTOR
Ordine	SIRCEM
Commessa	C17_26
Esecutore	D.G.
FOGLIO	4102
SEGUE	4103

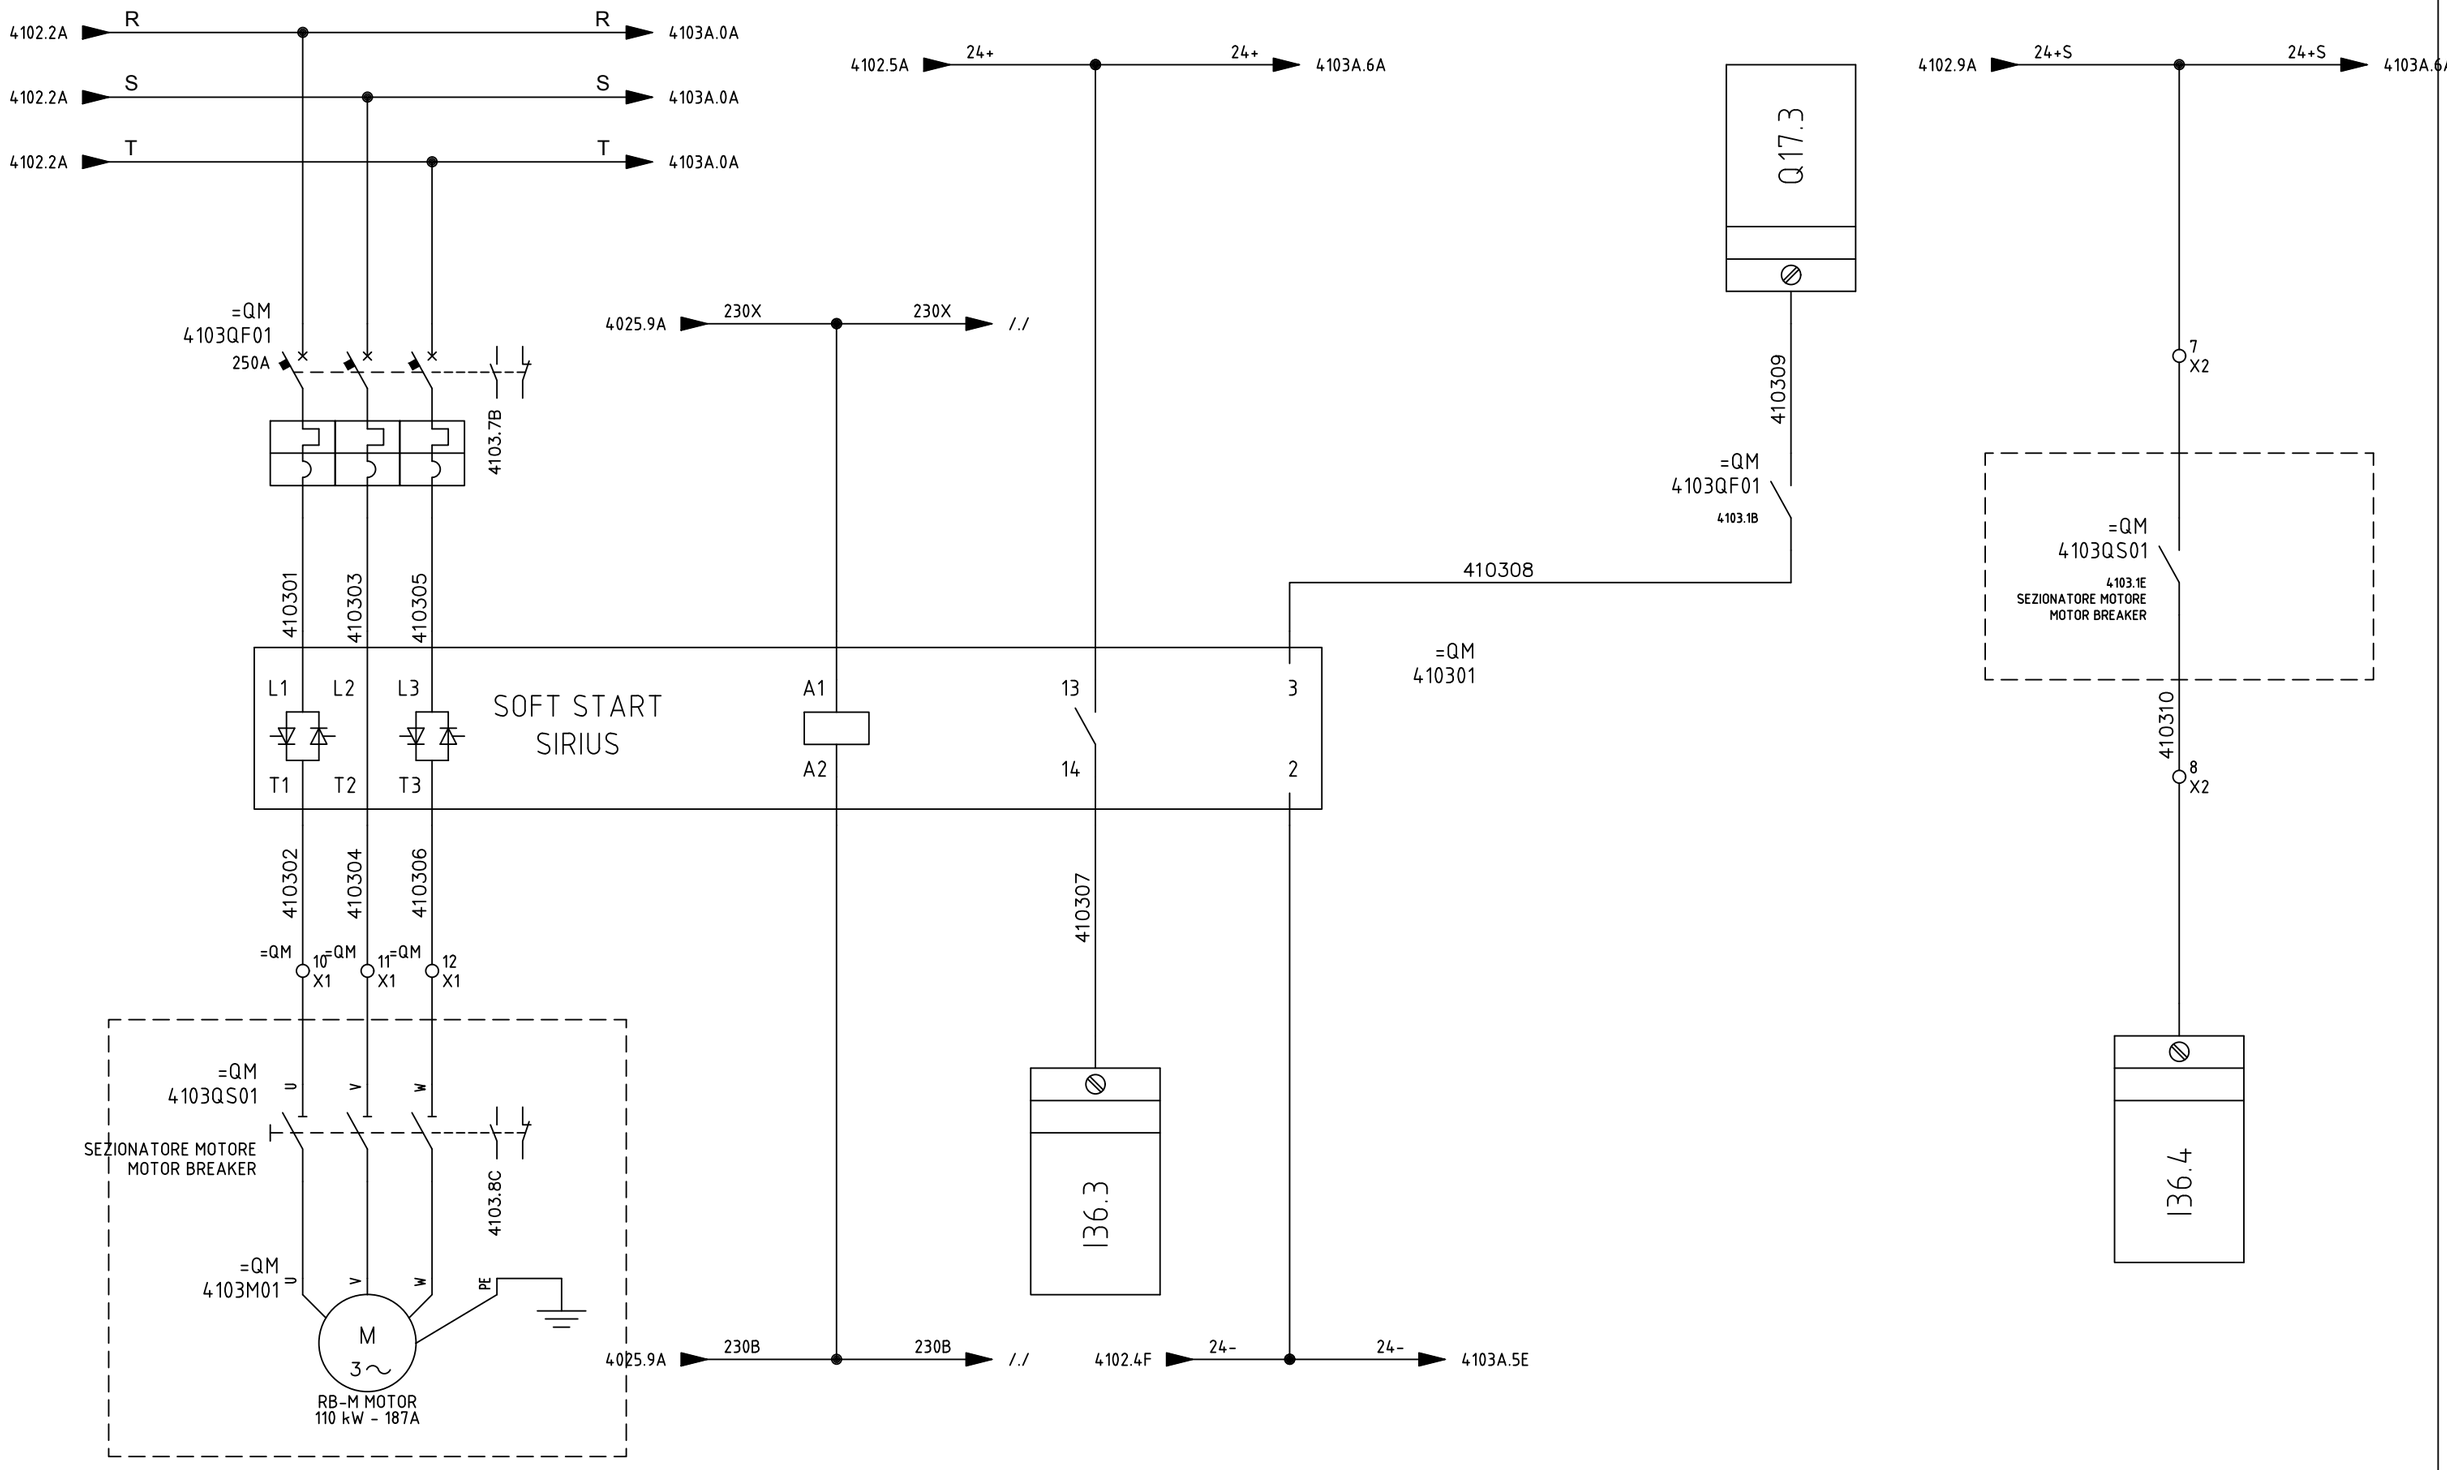


SIRCEM-CM spa Via Armando Diaz, 19 84018 Scafati (SA) TEL: +39 081 863 12 05	Dis. N. REV 0.2 CAD SPAC Nome File C17_26C Data 31/01/2018	Impianto *QUADRO MULINO* *MILL SWITCHBOARD* Denominazione RB-M MOTOR	Ordine SIRCEM Commessa C17_26 Esecutore D.G.		FOGLIO 4103 SEGUE 4103A

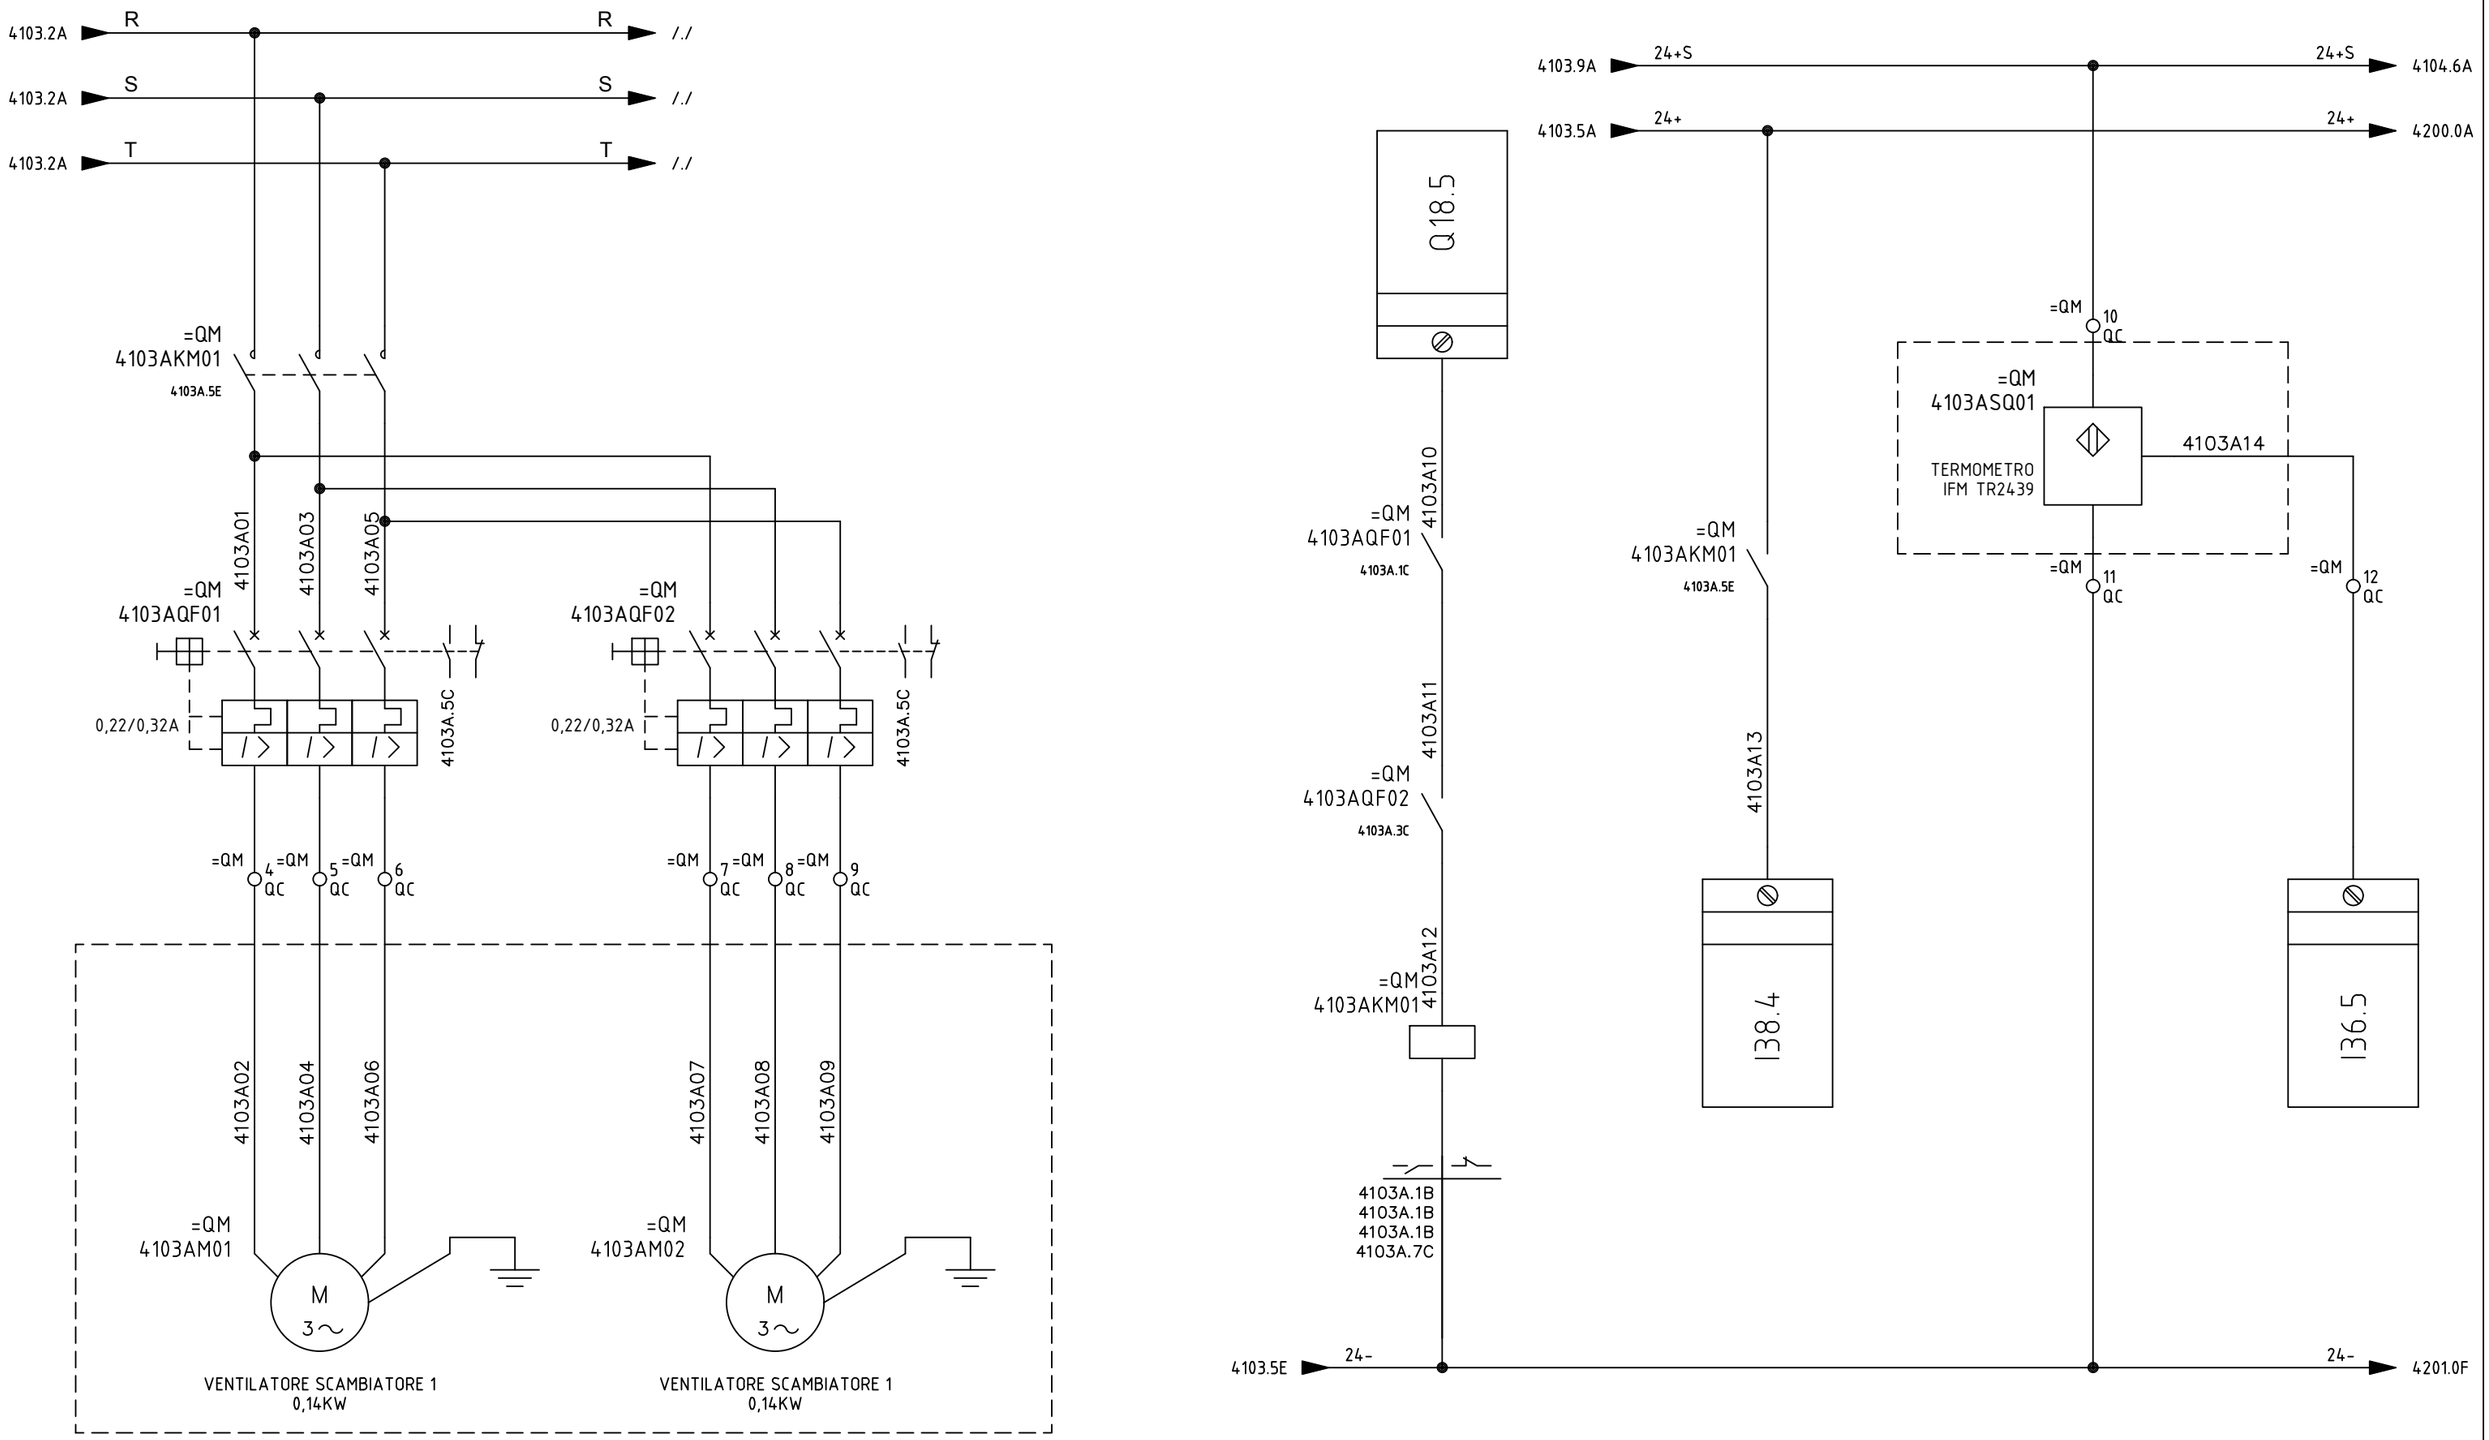


SIRCEM-CM spa Via Armando Diaz, 19 84018 Scafati (SA) TEL: +39 081 863 12 05	Dis. N. REV 0.2 CAD SPAC Nome File C17_26C Data 31/01/2018	Impianto *QUADRO MULINO* *MILL SWITCHBOARD* Denominazione COMPRESSOR AUXILIARY PANEL	Ordine SIRCEM Commessa C17_26 Esecutore D.G.	macchine ed impianti per industrie alimentari, mangimistiche e chimiche	FOGLIO 4103A SEGUE 4104

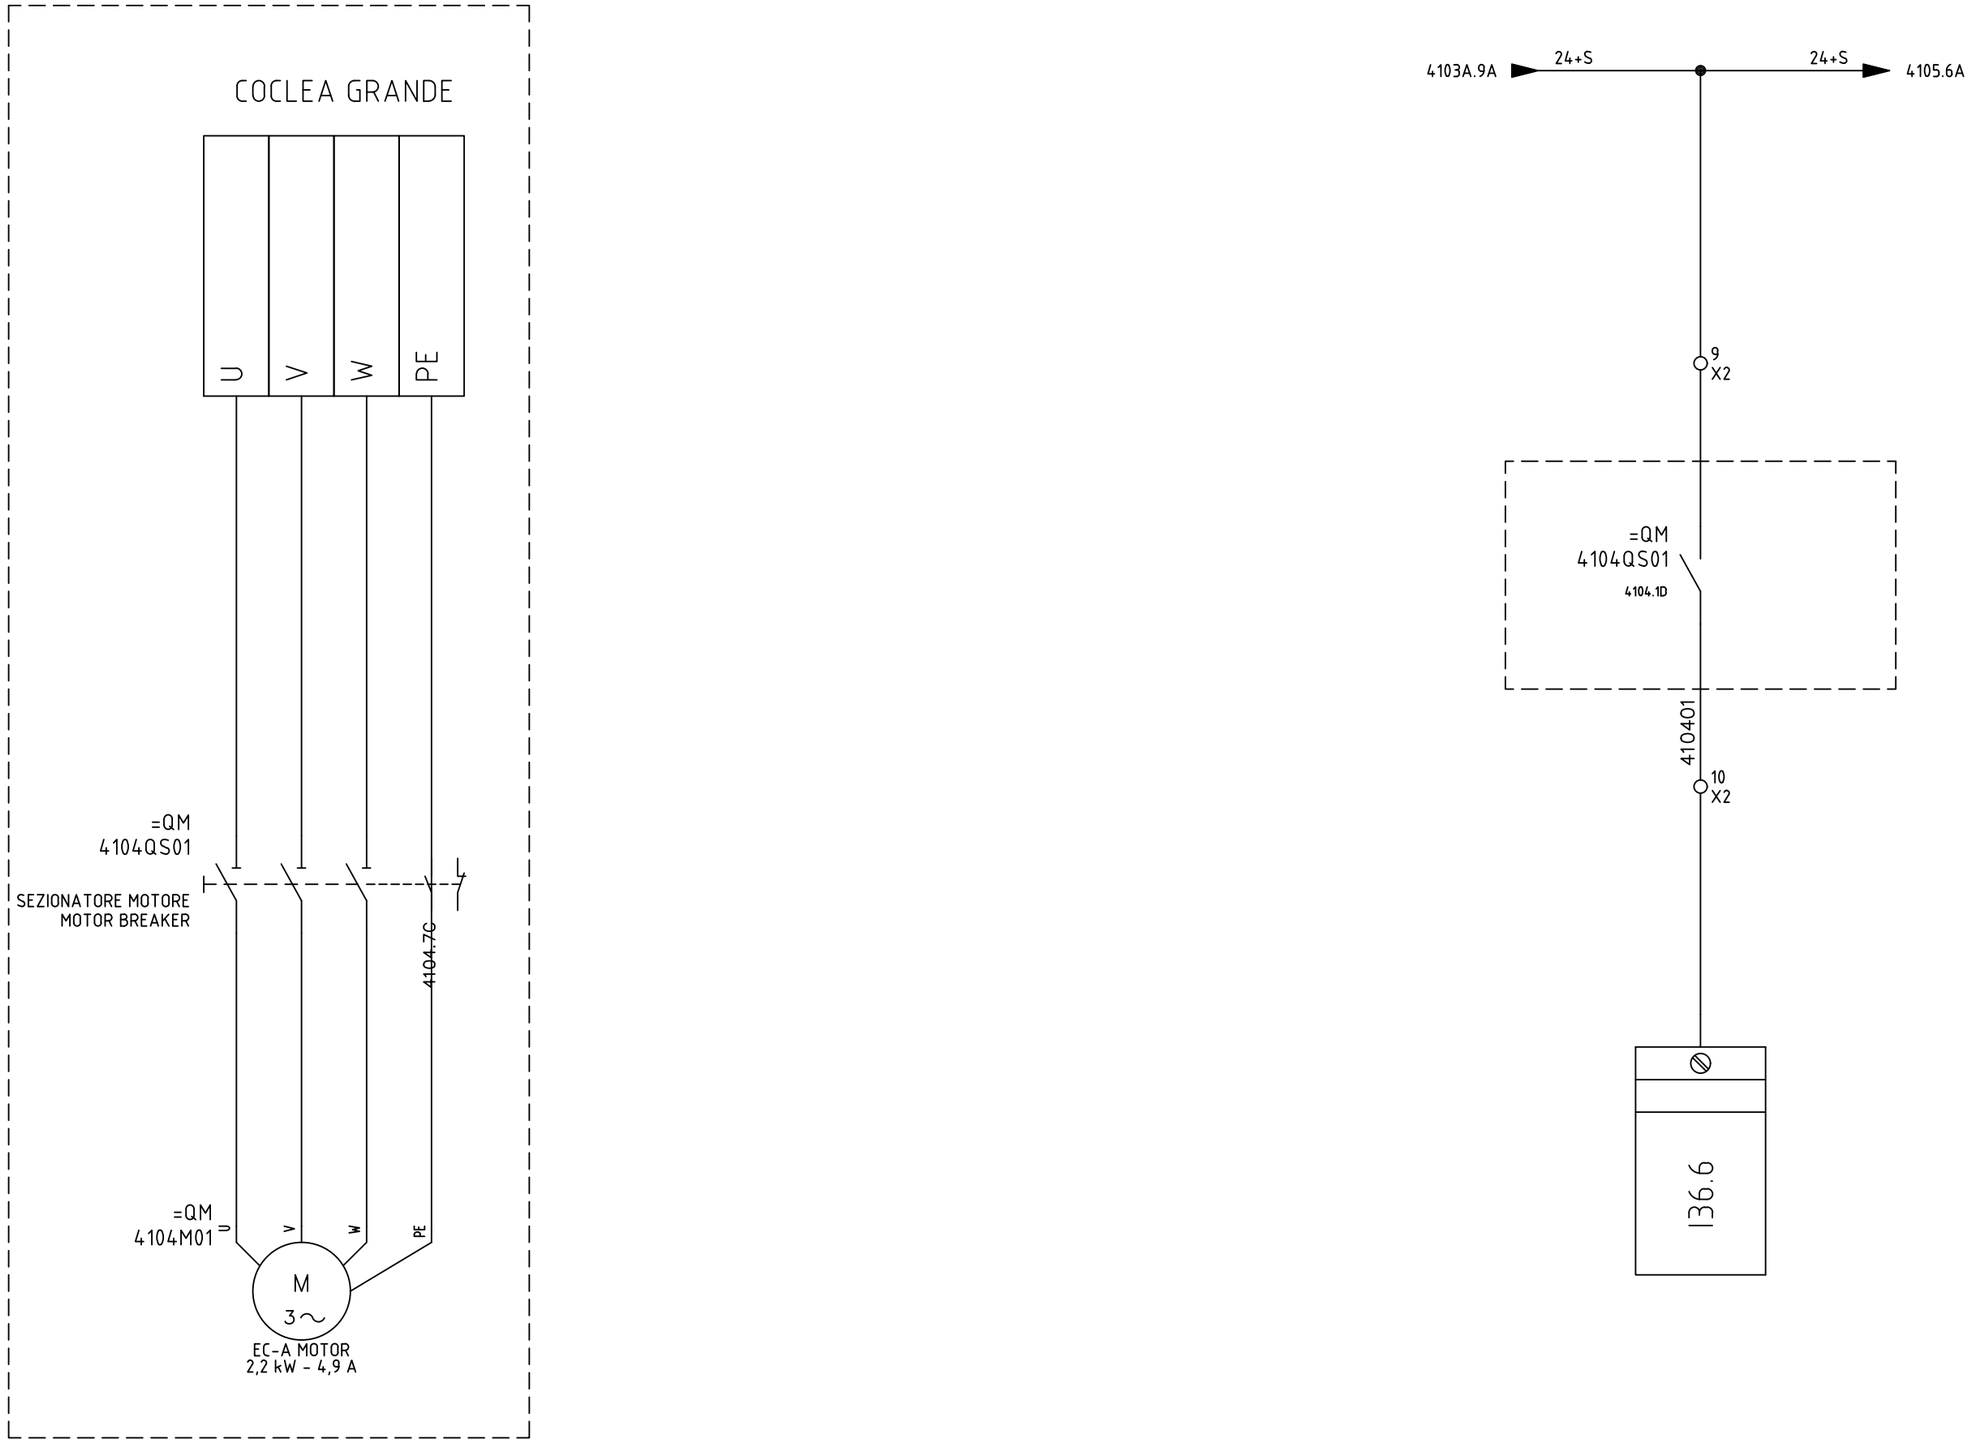

SIRCEM-CM spa Via Armando Diaz, 19 84018 Scafati (SA) TEL: +39 081 863 12 05	Dis. N. REV 0.2 CAD SPAC Nome File C17_26C Data 31/01/2018	Impianto *QUADRO MULINO* *MILL SWITCHBOARD* Denominazione EC-A MOTOR BREAKER	Ordine SIRCEM Commessa C17_26 Esecutore D.G.		FOGLIO 4104 SEGUE 4105

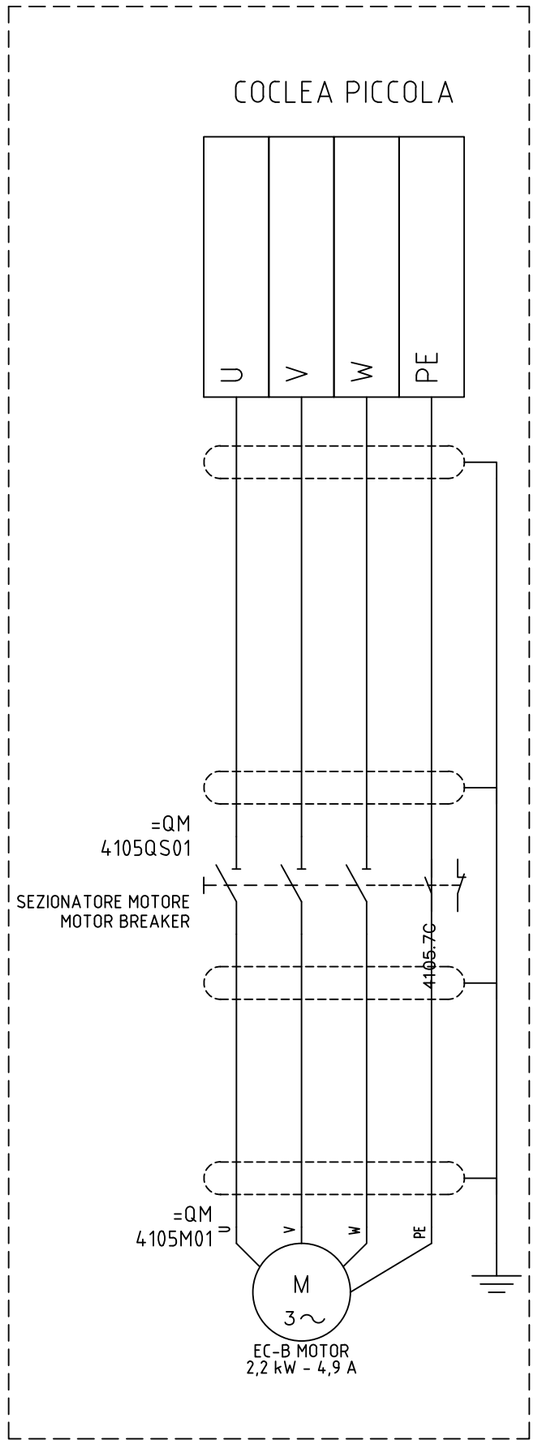

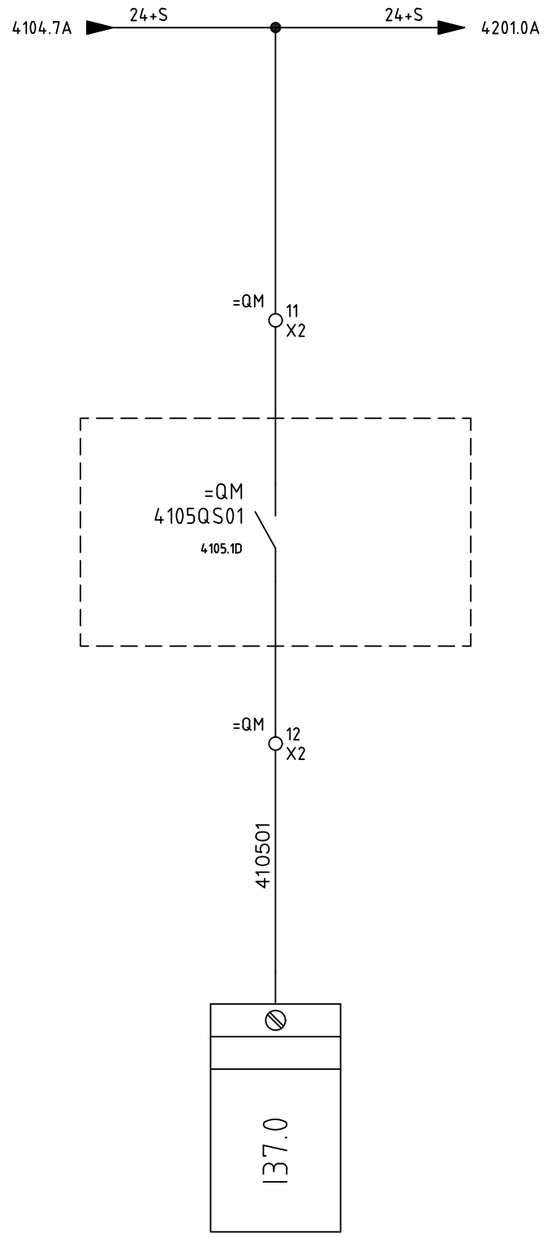

SIRCEM-CM spa
Via Armando Diaz, 19
84018 Scafati (SA)
TEL: +39 081 863 12 05


Dis. N.	REV 0.2
CAD	SPAC
Nome File	C17_26C
Data	31/01/2018

Impianto: *QUADRO MULINO*
MILL SWITCHBOARD

Denominazione: EC-B MOTOR BREAKER


Ordine	SIRCEM
Commessa	C17_26
Esecutore	D.G.

FOGLIO	4105
SEGUE	4200

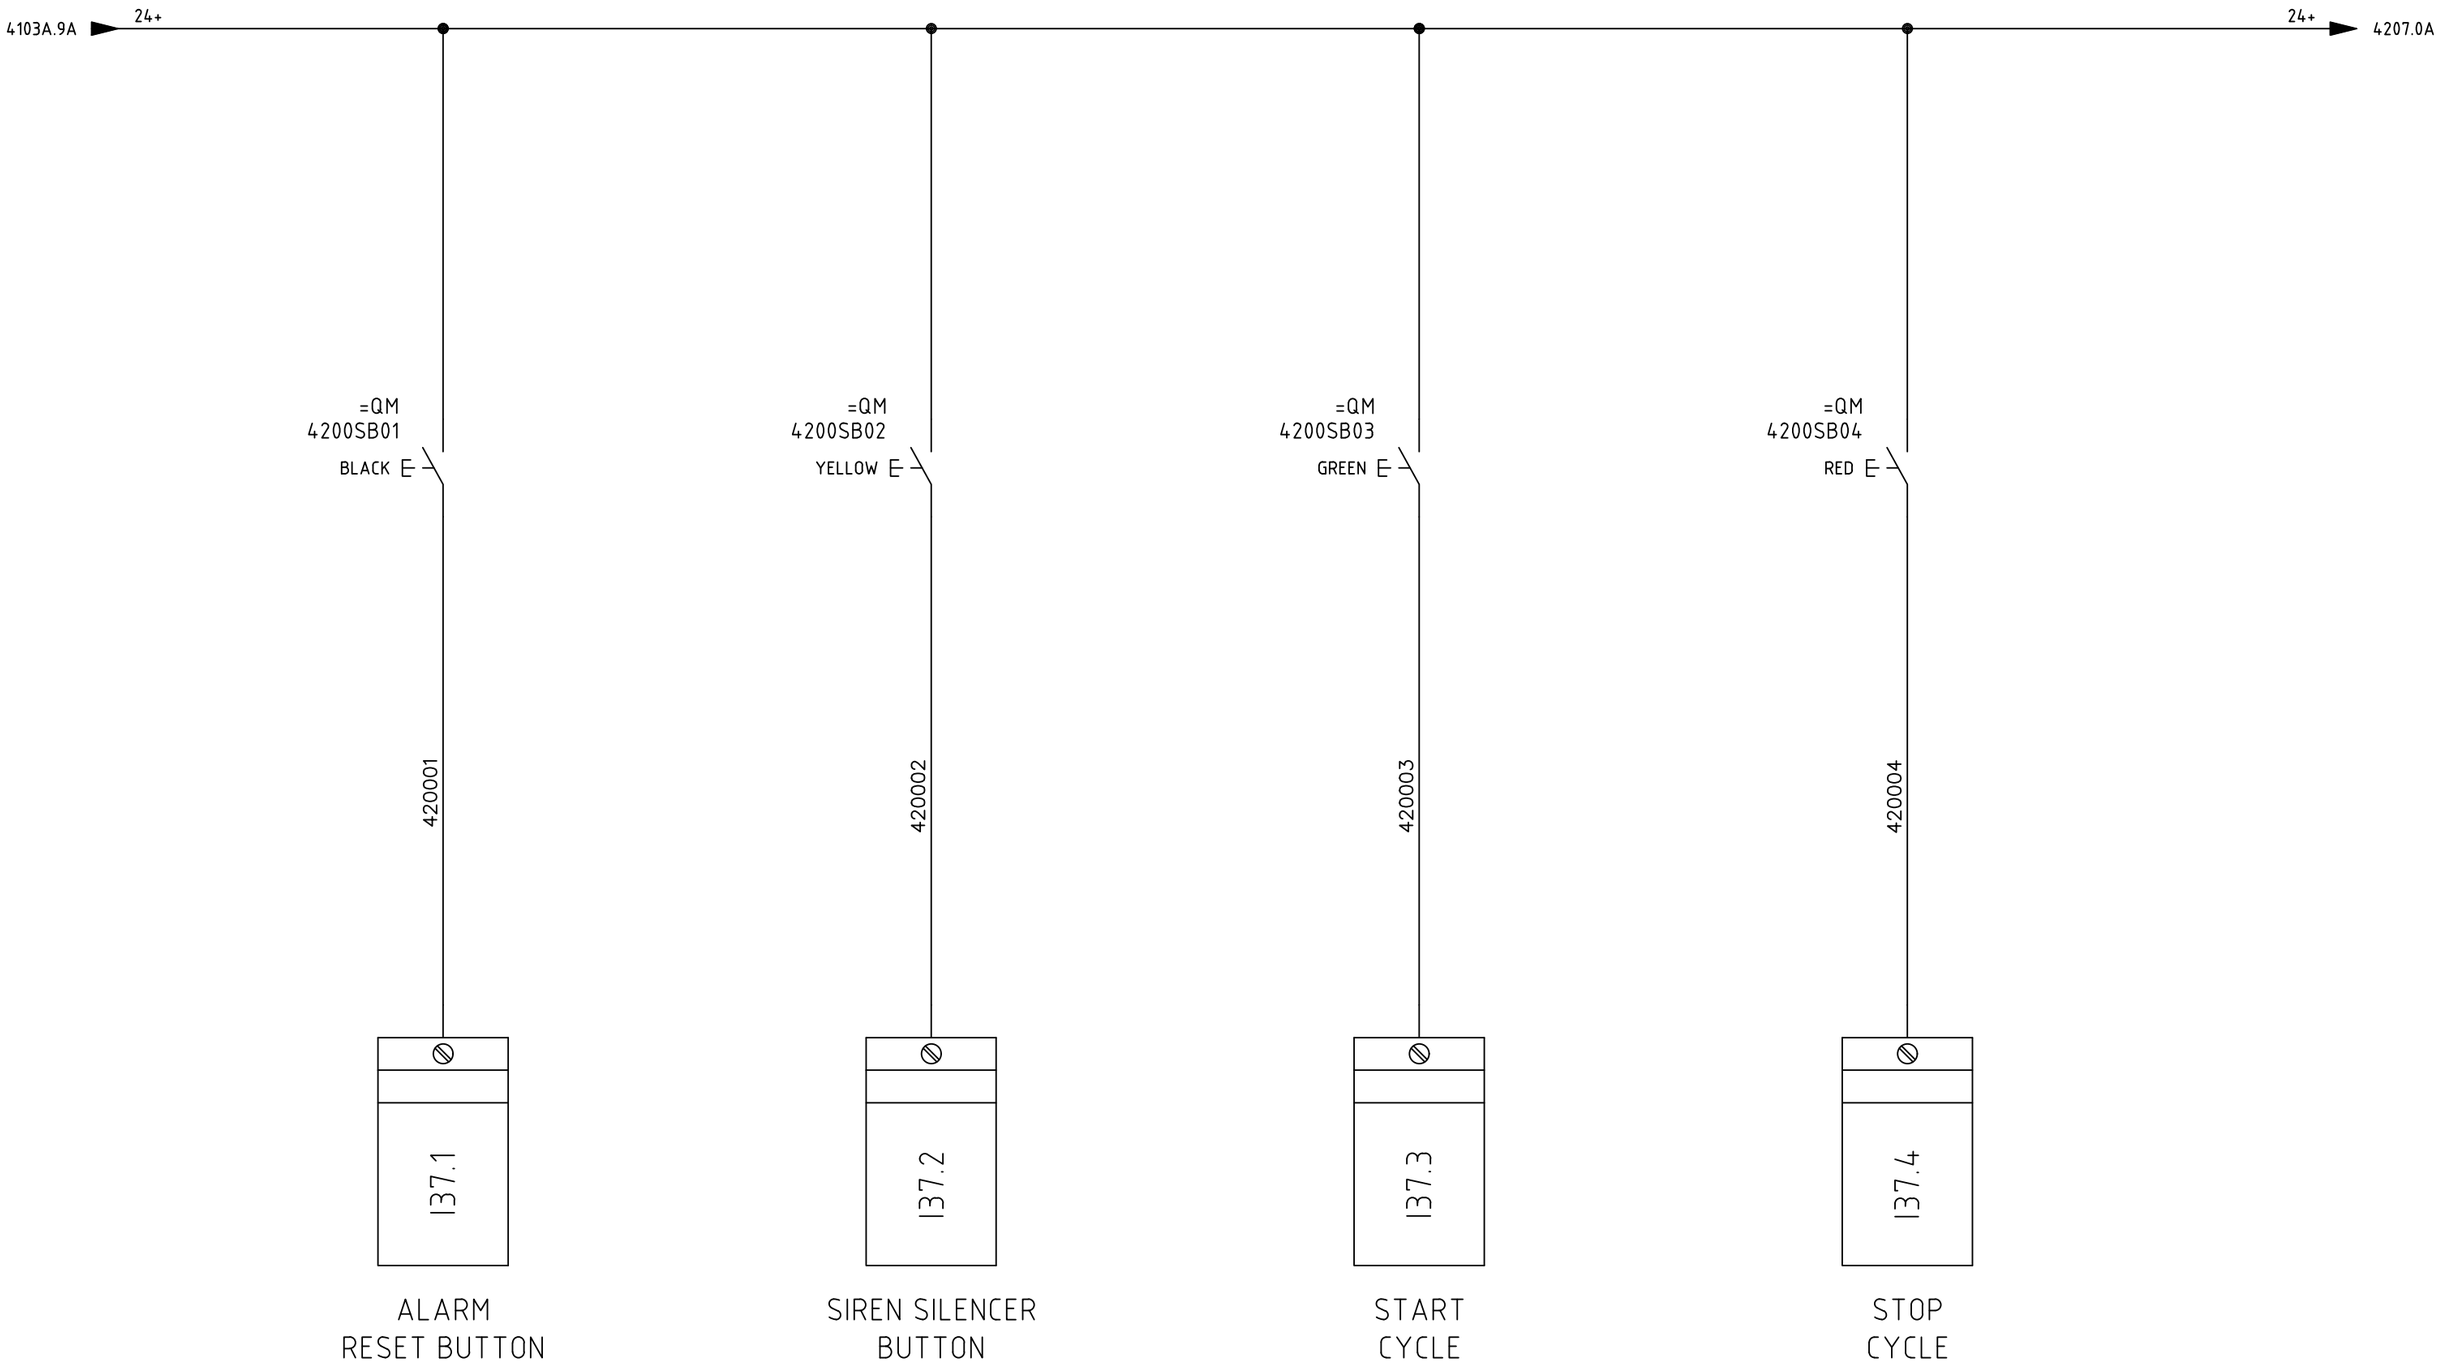


SIRCEM-CM spa
Via Armando Diaz, 19
84018 Scafati (SA)
TEL: +39 081 863 12 05

Dis. N.	REV 0.2
CAD	SPAC
Nome File	C17_26C
Data	31/01/2018
Impianto	*QUADRO MULINO MILL SWITCHBOARD*
Denominazione	FRONT SWITCHBOARD BUTTONS
Ordine	SIRCEM
Commessa	C17_26
Esecutore	D.G.
FOGLIO	4200
SEGUE	4201

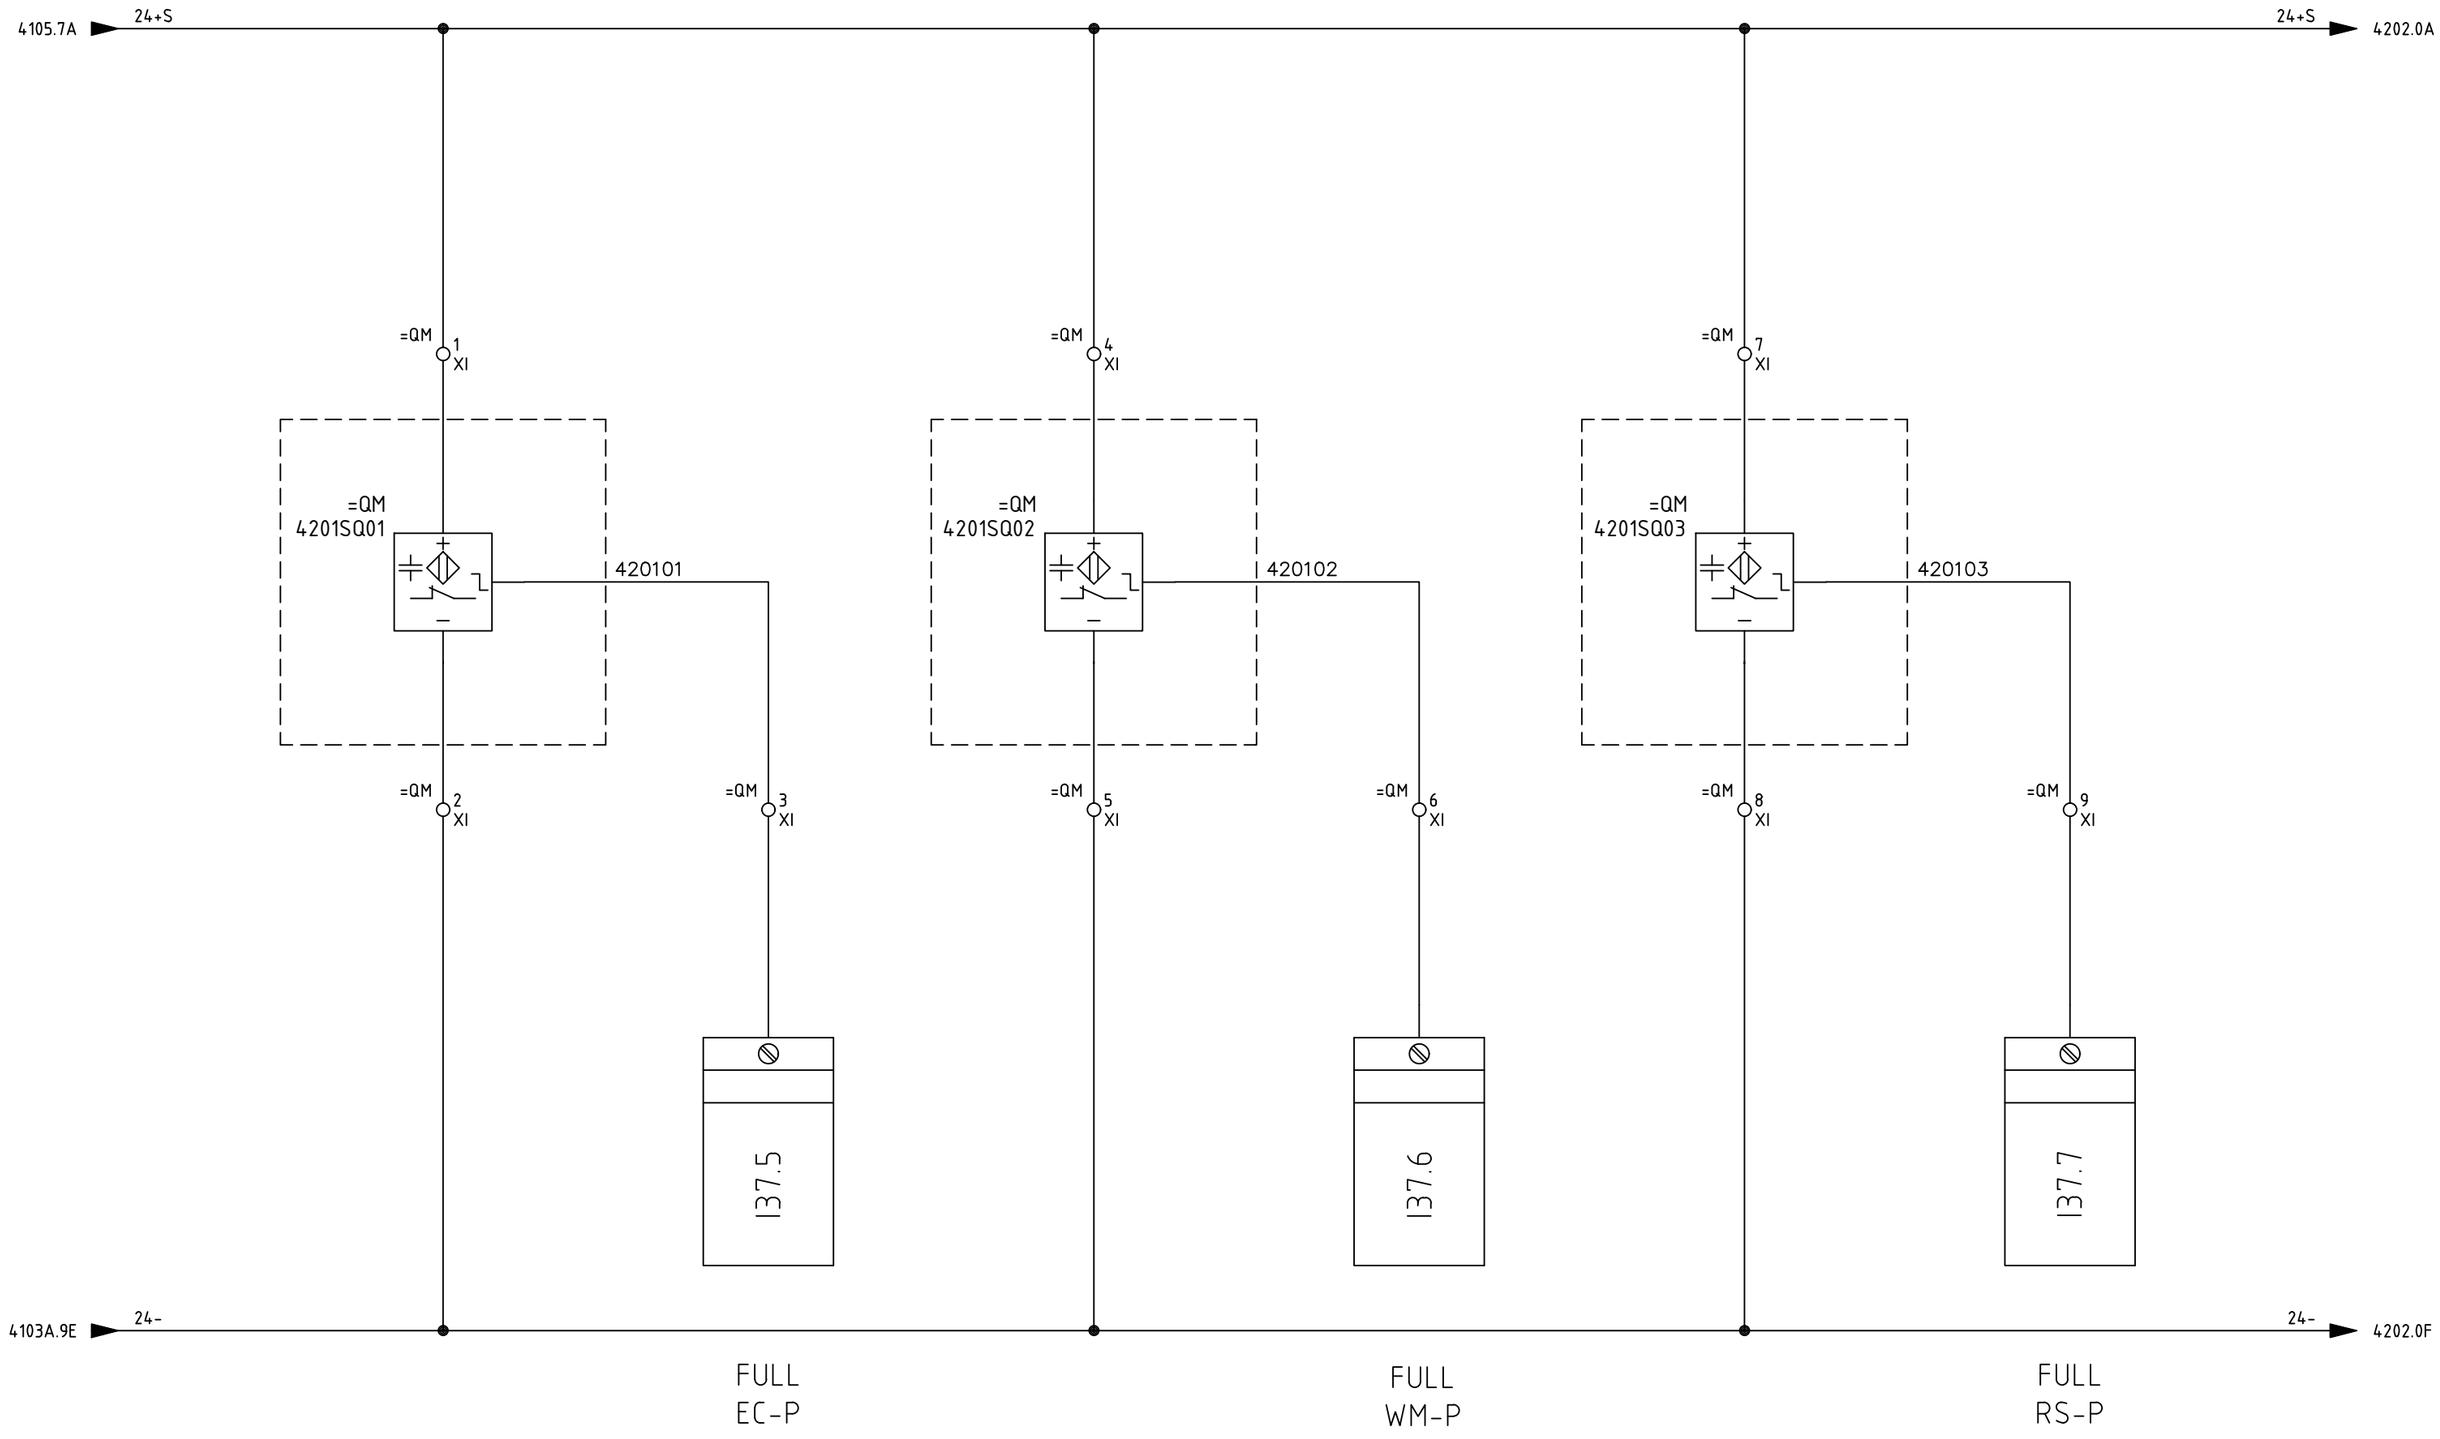

SIRCEM-CM spa
Via Armando Diaz, 19
84018 Scafati (SA)
TEL: +39 081 863 12 05

Dis. N.	REV 0.2
CAD	SPAC
Nome File	C17_26C
Data	31/01/2018
Impianto	*QUADRO MULINO MILL SWITCHBOARD*
Denominazione	FULL SENSORS
Ordine	SIRCEM
Commessa	C17_26
Esecutore	D.G.
FOGLIO	4201
SEGUE	4202

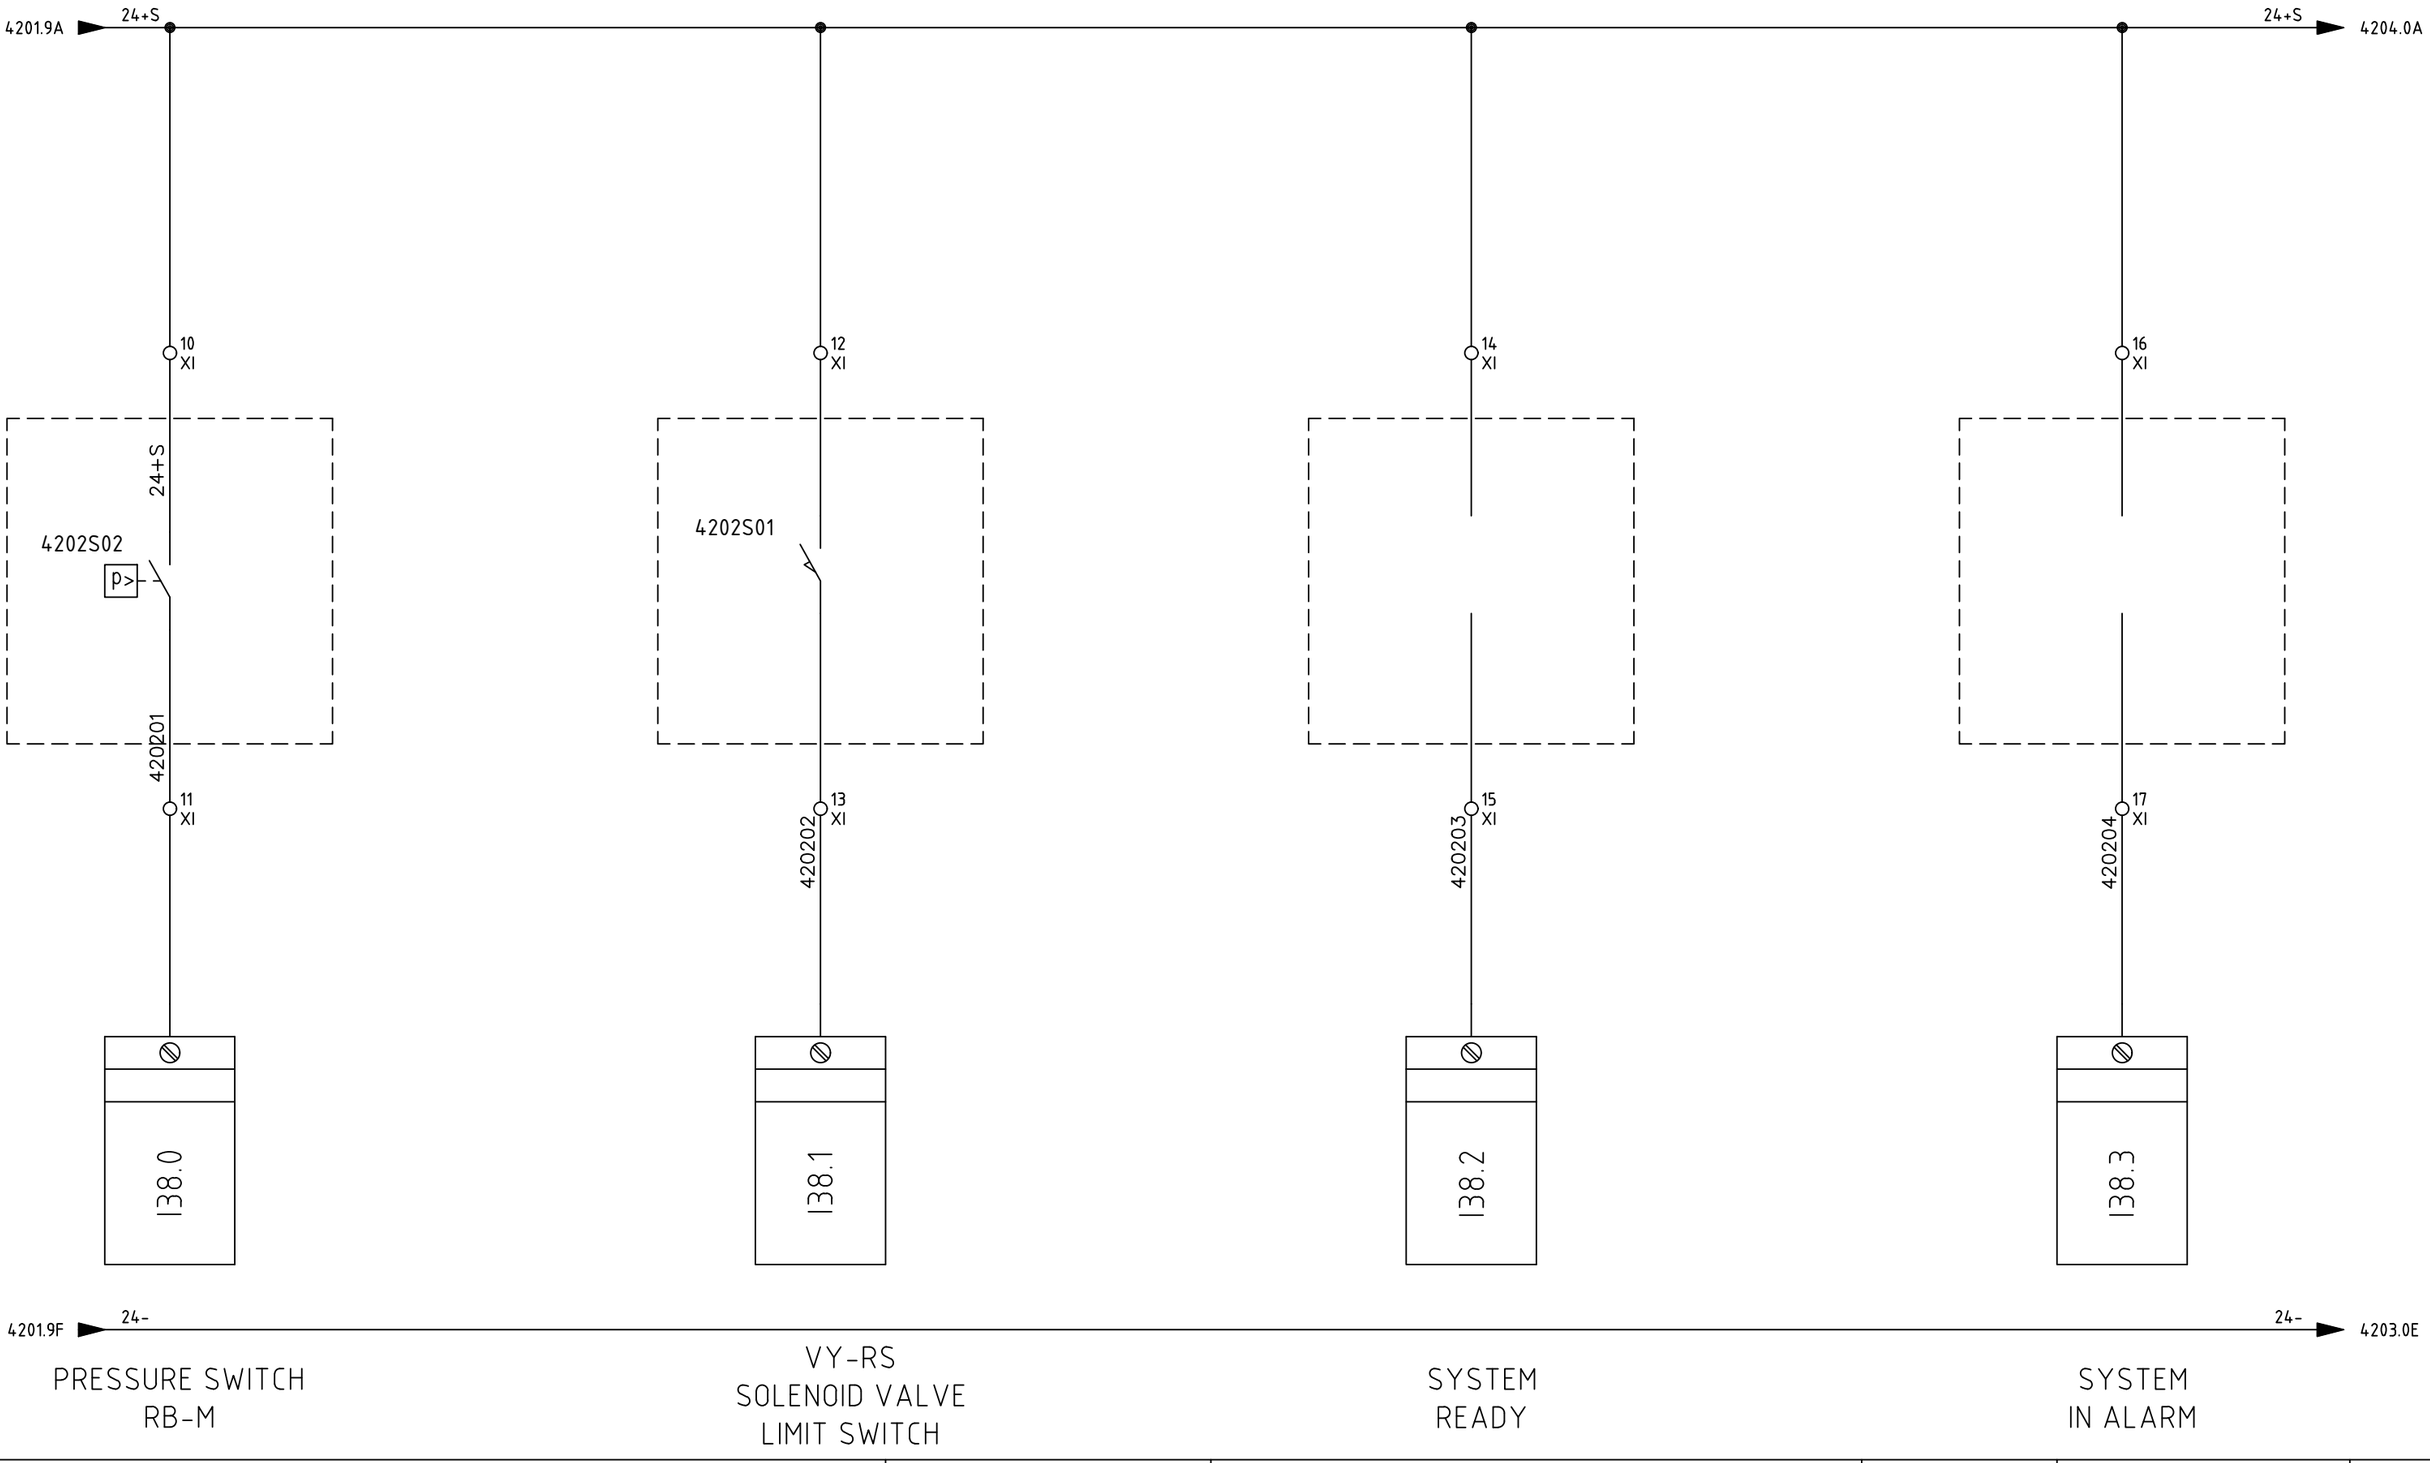

SIRCEM-CM spa
Via Armando Diaz, 19
84018 Scafati (SA)
TEL: +39 081 863 12 05


Dis. N.	REV 0.2
CAD	SPAC
Nome File	C17_26C
Data	31/01/2018

Impianto: *QUADRO MULINO*
MILL SWITCHBOARD

Denominazione: SENSORS


Ordine: SIRCEM
Commessa: C17_26
Esecutore: D.G.

FOGLIO 4202
SEGUE 4203

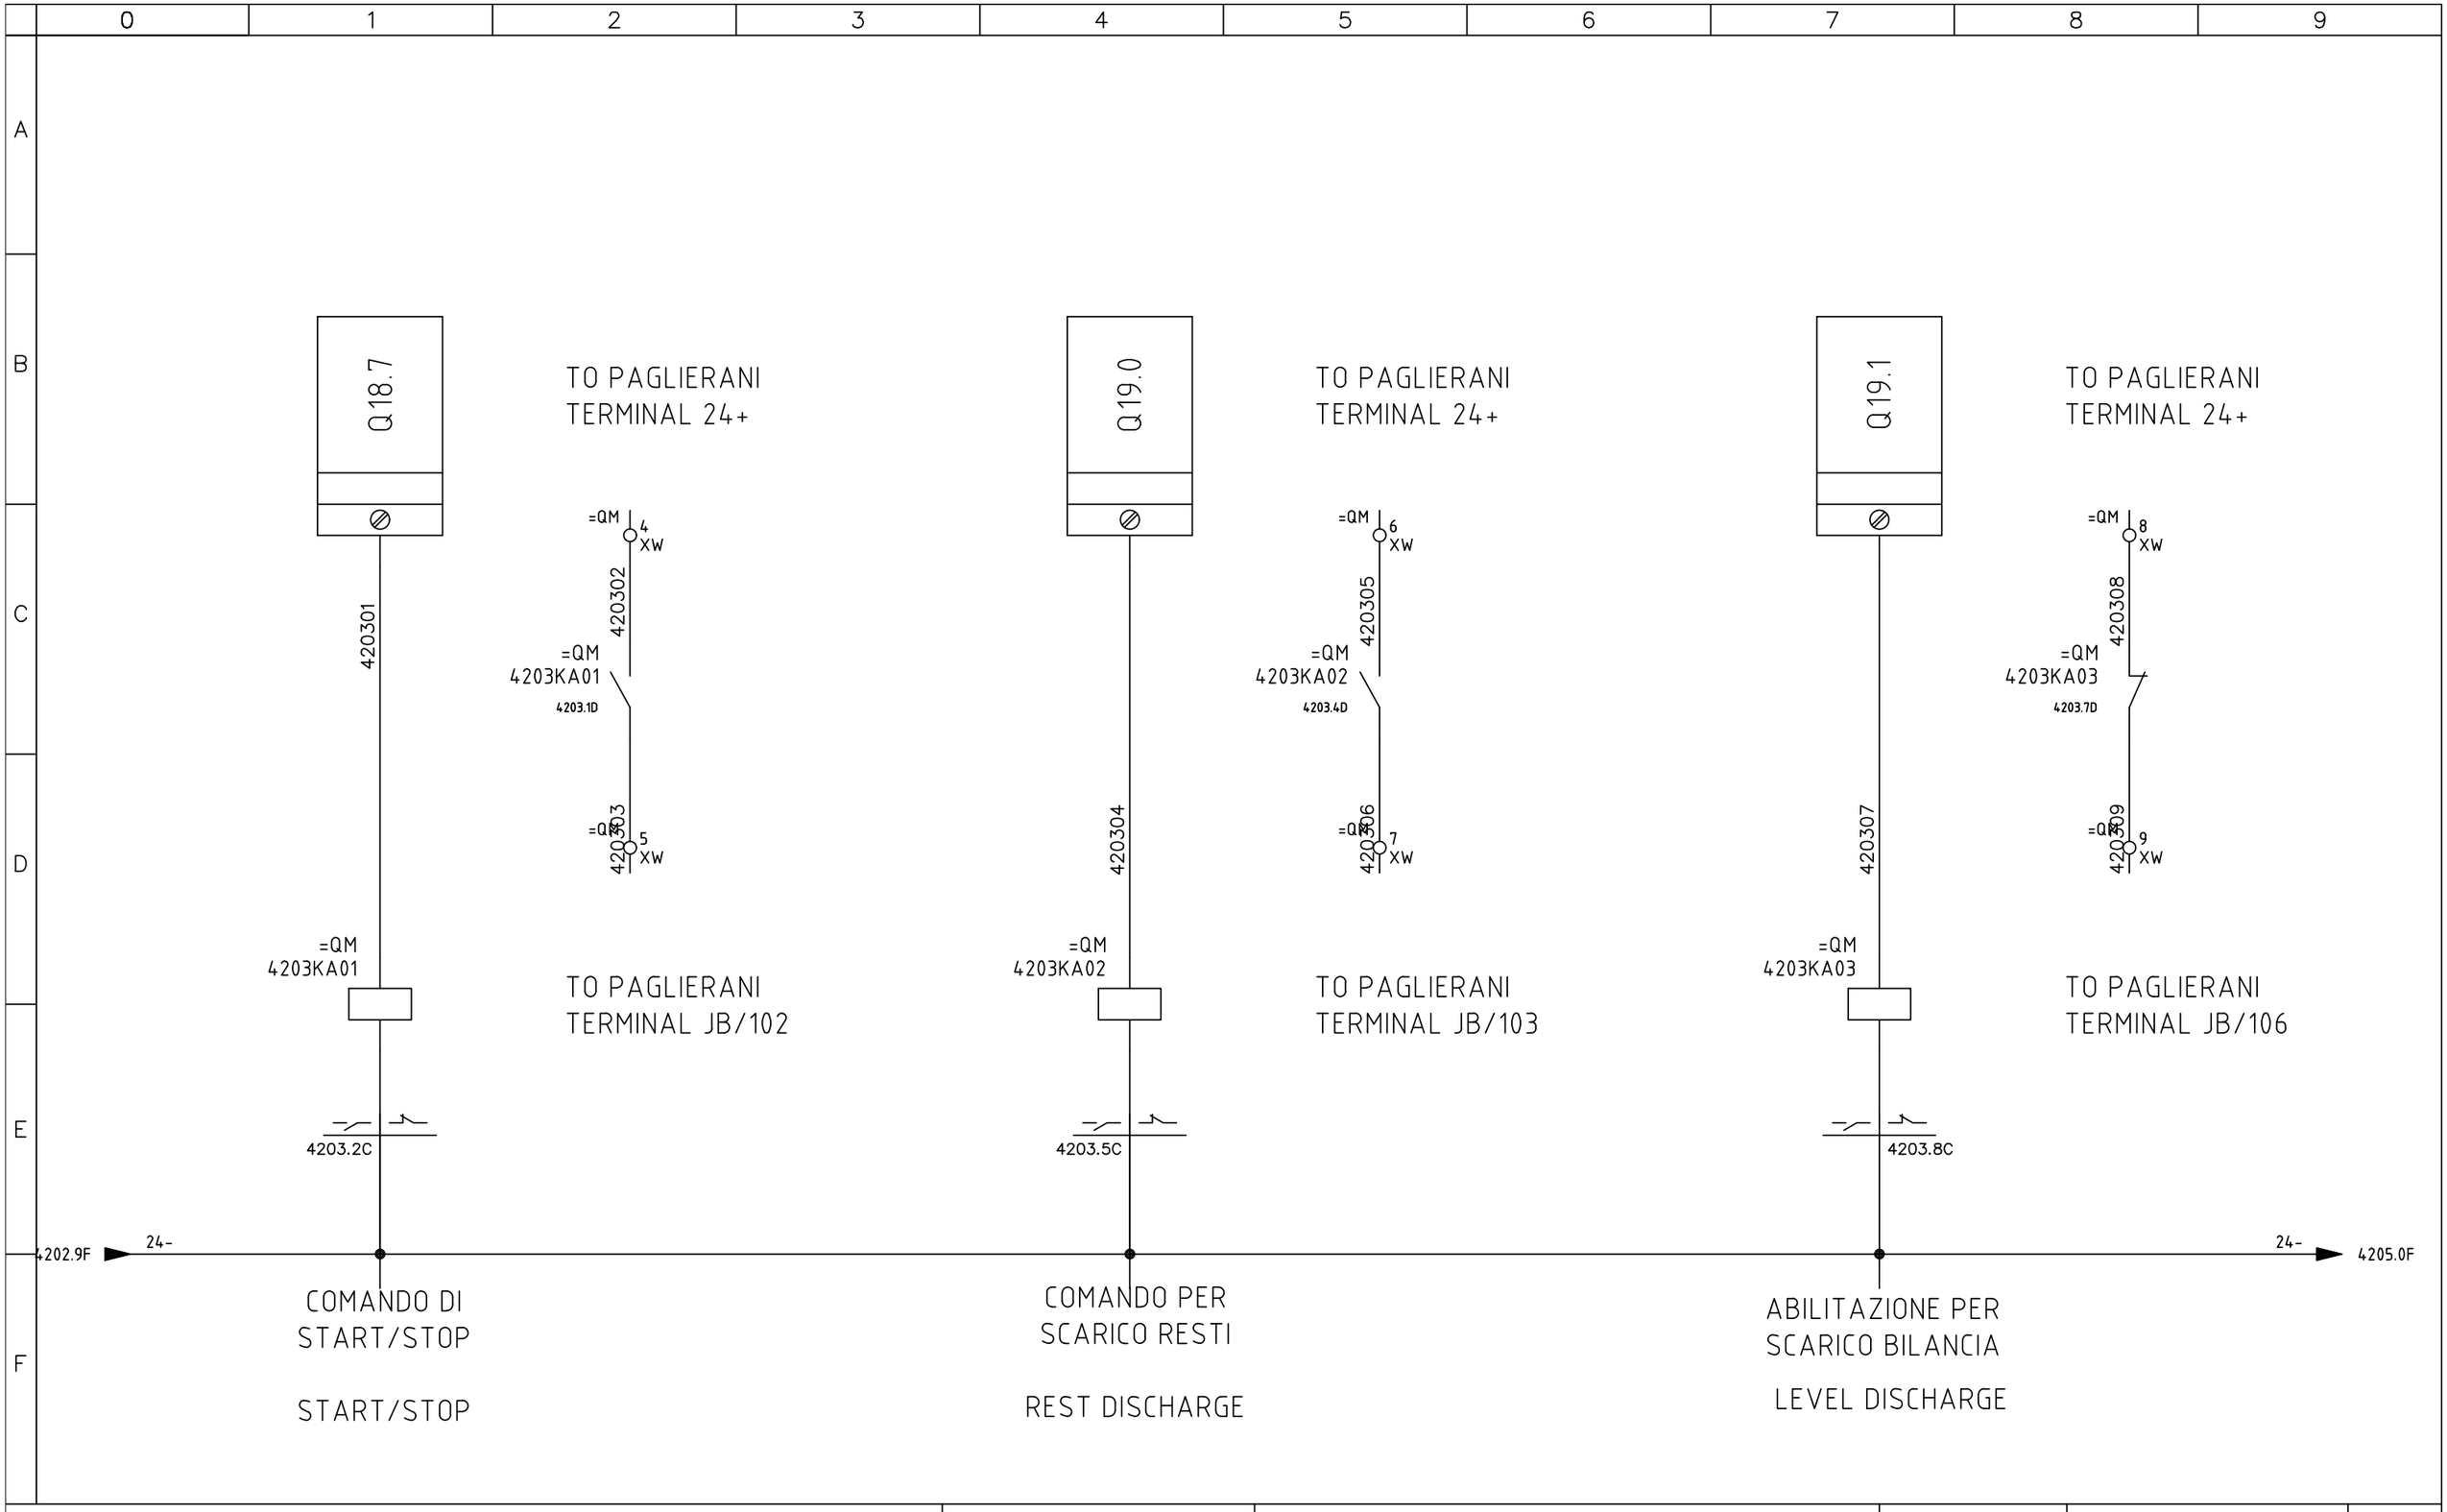


SIRCEM-CM spa
Via Armando Diaz, 19
84018 Scafati (SA)
TEL: +39 081 863 12 05

Dis. N.	REV 0.2
CAD	SPAC
Nome File	C17_26C
Data	31/01/2018
Impianto	*QUADRO MULINO MILL SWITCHBOARD*
Denominazione	OUTPUT TO WEIGHT
Ordine	SIRCEM
Commessa	C17_26
Esecutore	D.G.
FOGLIO	4203
SEGUE	4204

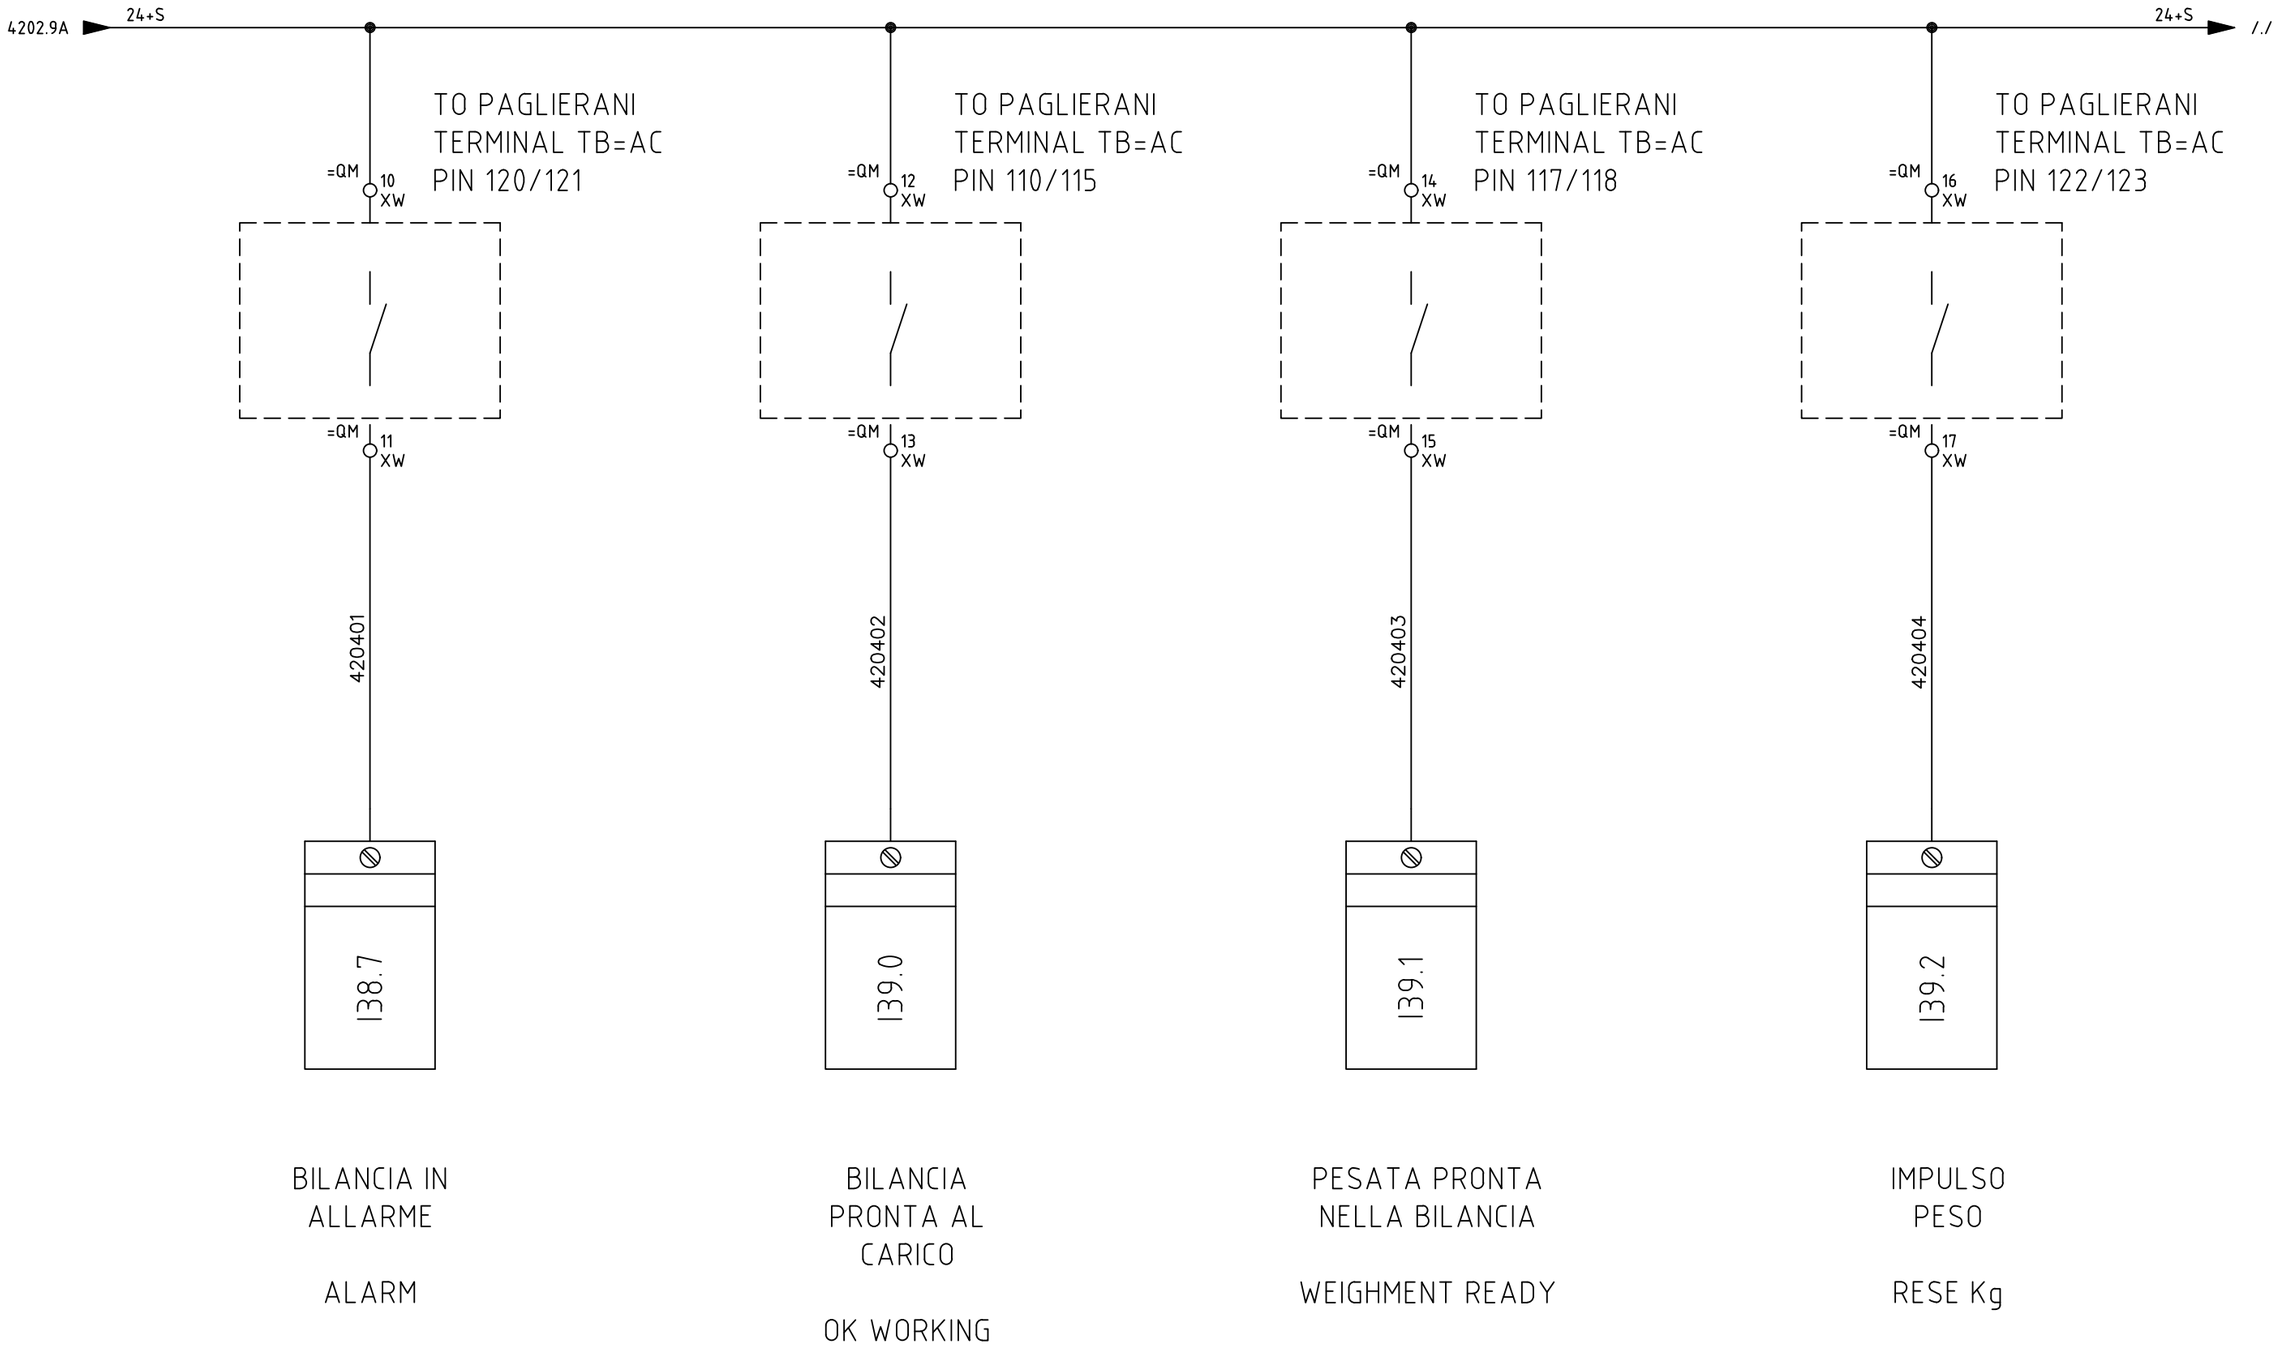


SIRCEM-CM spa
Via Armando Diaz, 19
84018 Scafati (SA)
TEL: +39 081 863 12 05

Dis. N.	REV 0.2
CAD	SPAC
Nome File	C17_26C
Data	31/01/2018
Impianto	*QUADRO MULINO MILL SWITCHBOARD*
Denominazione	INPUT TO WEIGHT
Ordine	SIRCEM
Commessa	C17_26
Esecutore	D.G.
FOGLIO	4204
SEGUE	4205

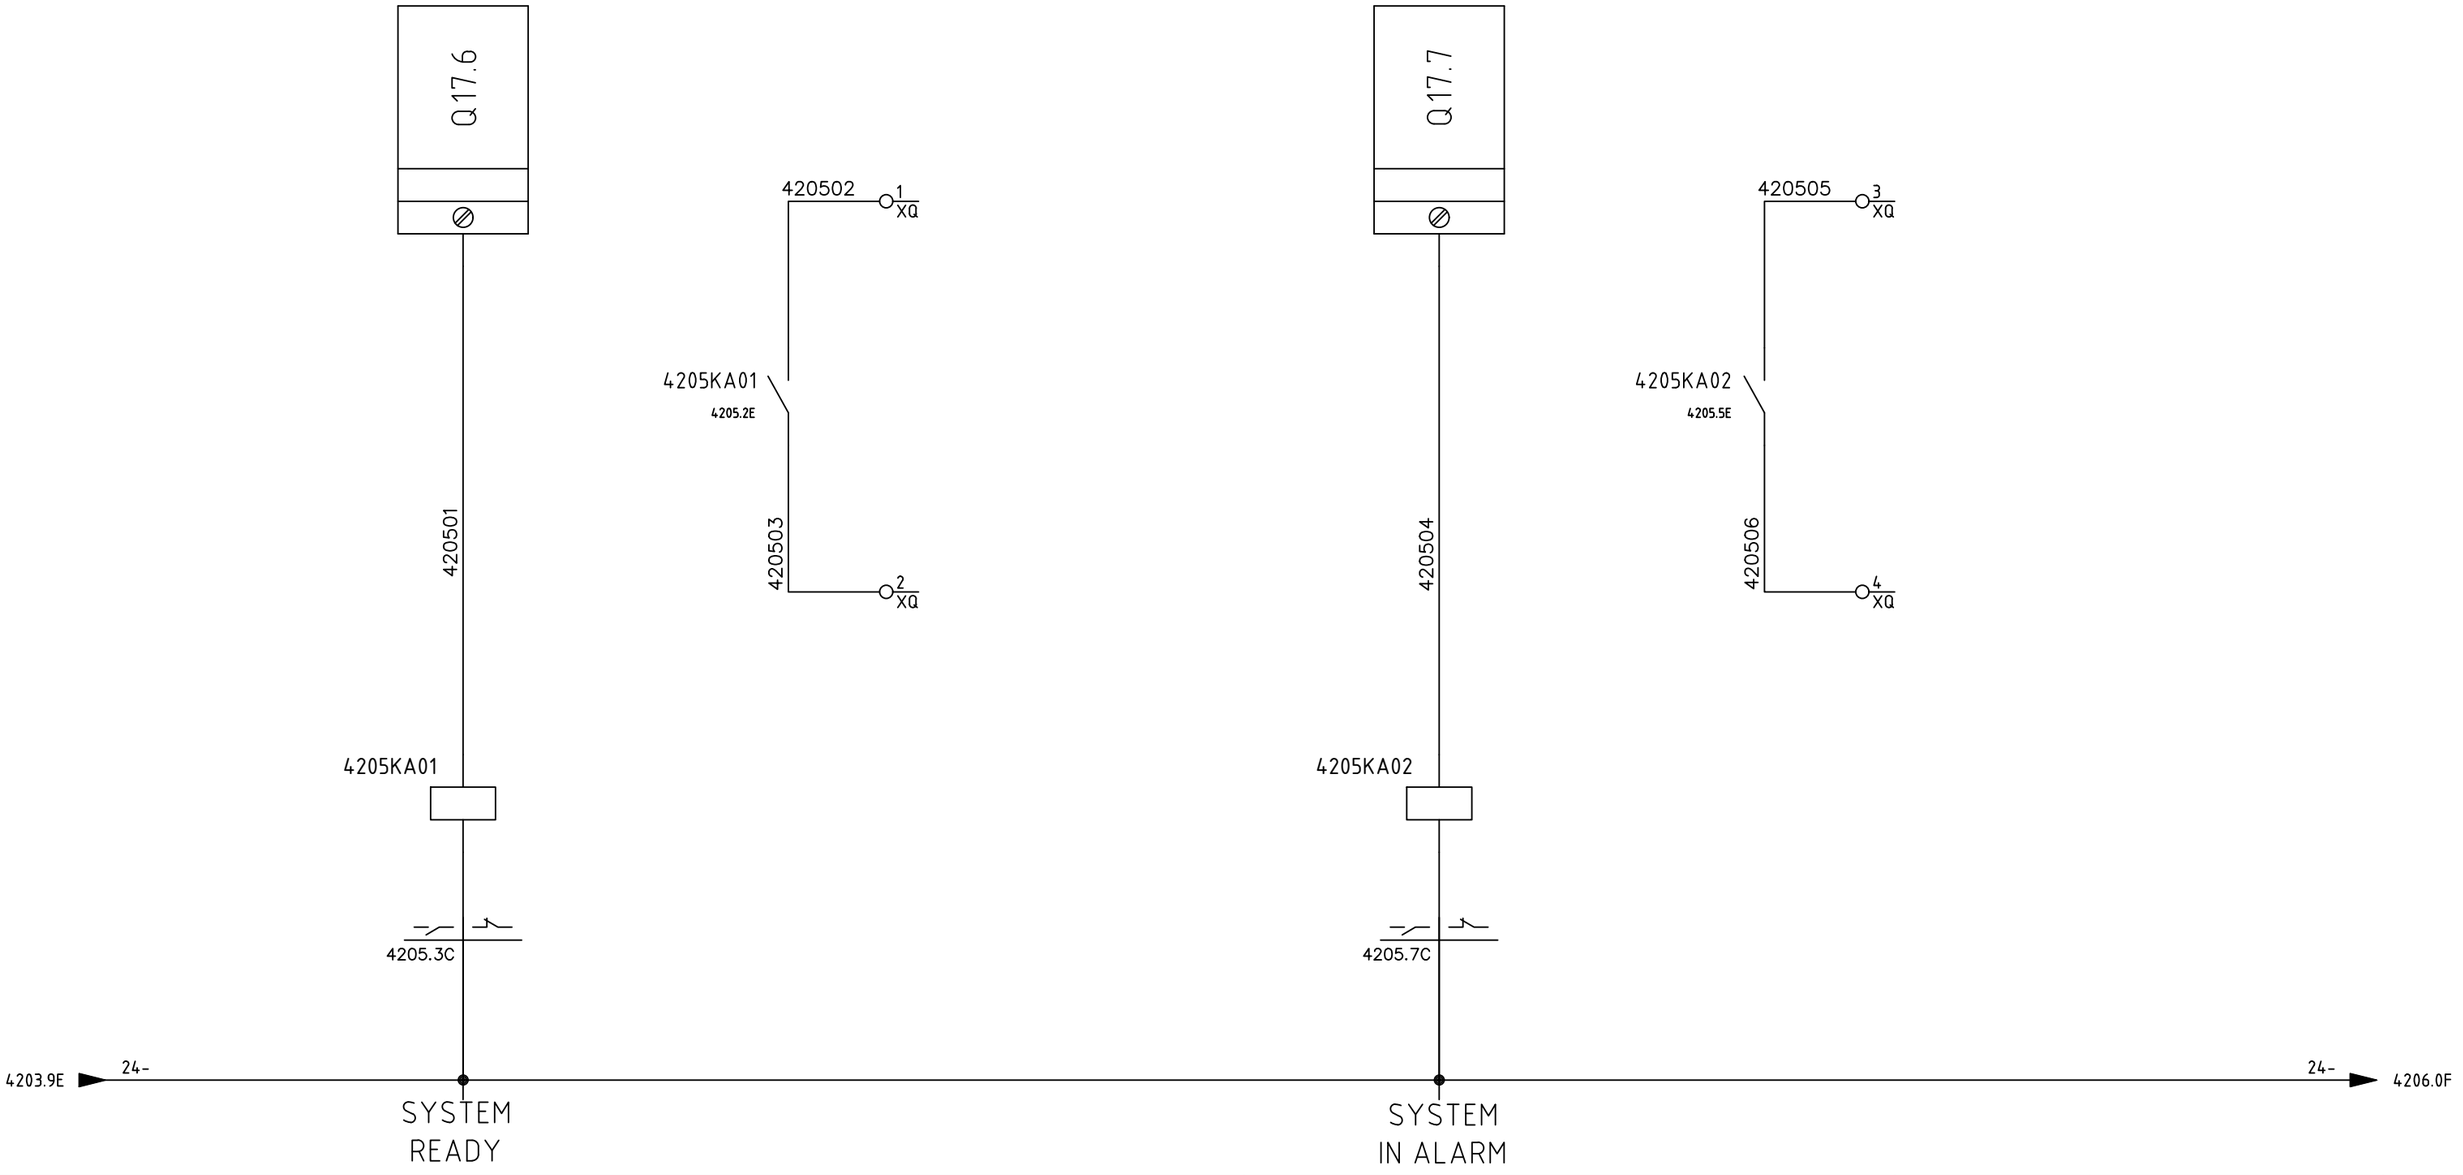

SIRCEM-CM spa
Via Armando Diaz, 19
84018 Scafati (SA)
TEL: +39 081 863 12 05

Dis. N.	REV 0.2
CAD	SPAC
Nome File	C17_26C
Data	31/01/2018
Impianto	*QUADRO MULINO MILL SWITCHBOARD*
Denominazione	FEEDING CONSENT TO LINE
Ordine	SIRCEM
Commessa	C17_26
Esecutore	D.G.
FOGLIO	4205
SEGUE	4206

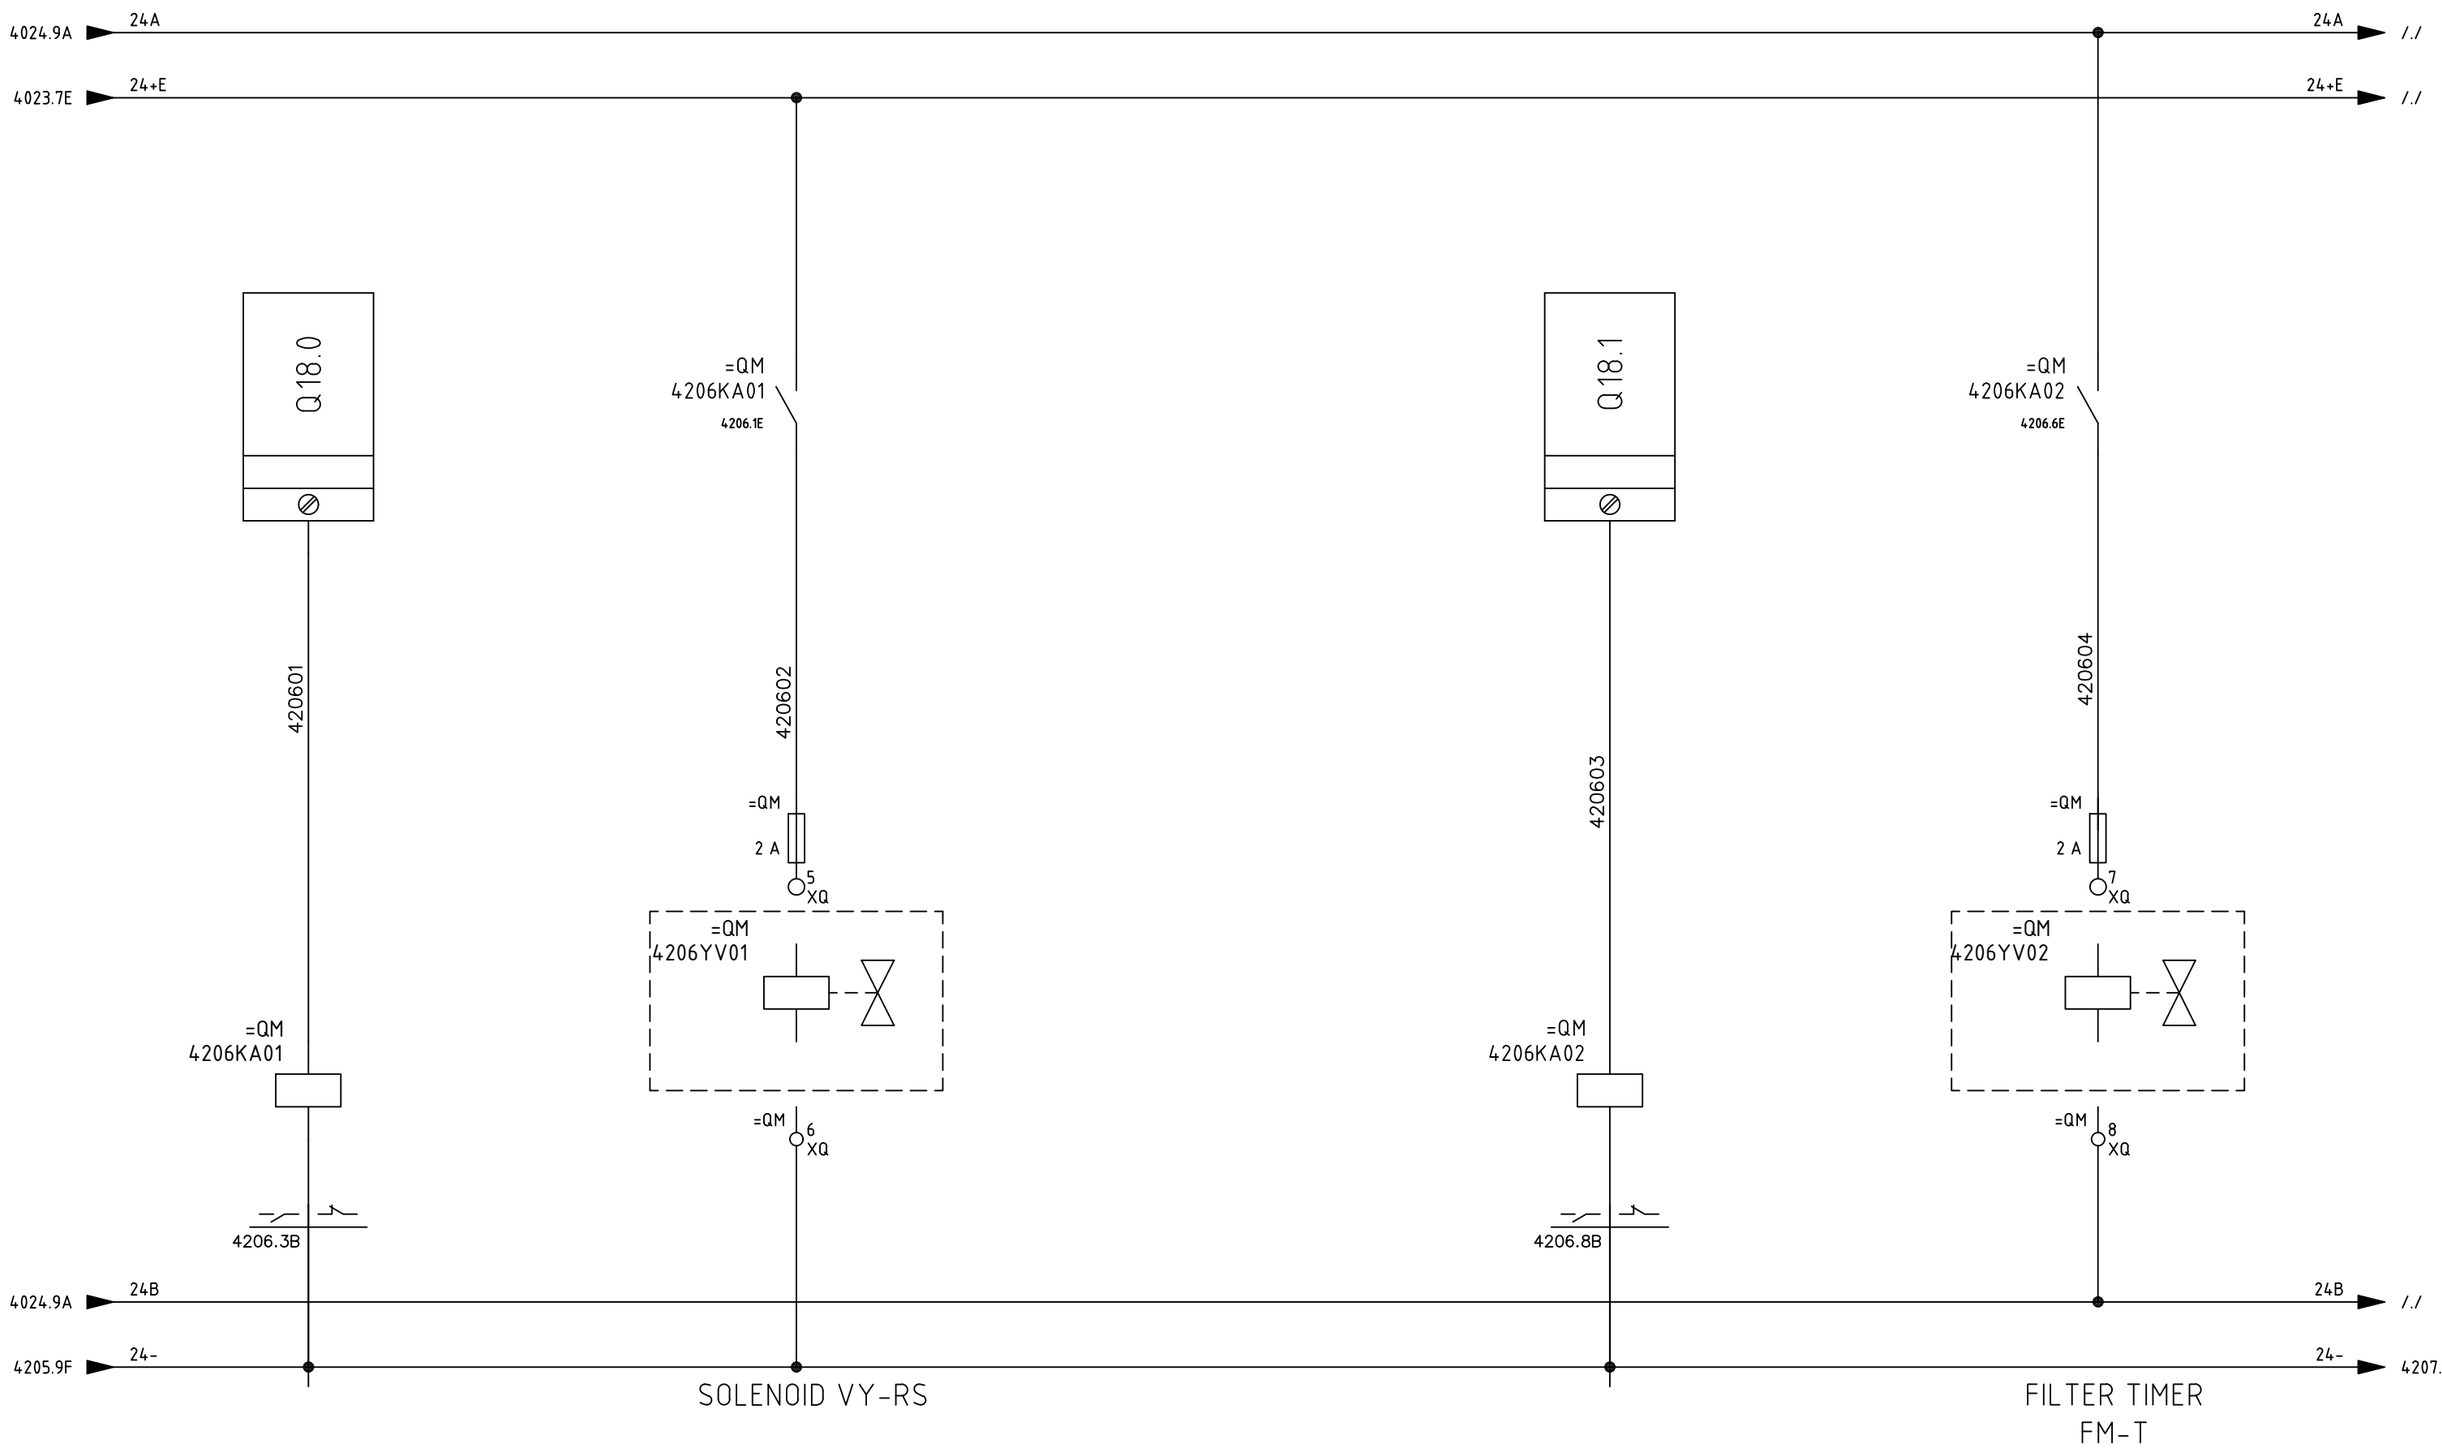

SIRCEM-CM spa
Via Armando Diaz, 19
84018 Scafati (SA)
TEL: +39 081 863 12 05


Dis. N.	REV 0.2
CAD	SPAC
Nome File	C17_26C
Data	31/01/2018

Impianto: *QUADRO MULINO MILL SWITCHBOARD*

Denominazione: SOLENOID VALVE AND FILTER TIMER

Ordine	SIRCEM
Commessa	C17_26
Esecutore	D.G.

FOGLIO	4206
SEGUE	4207

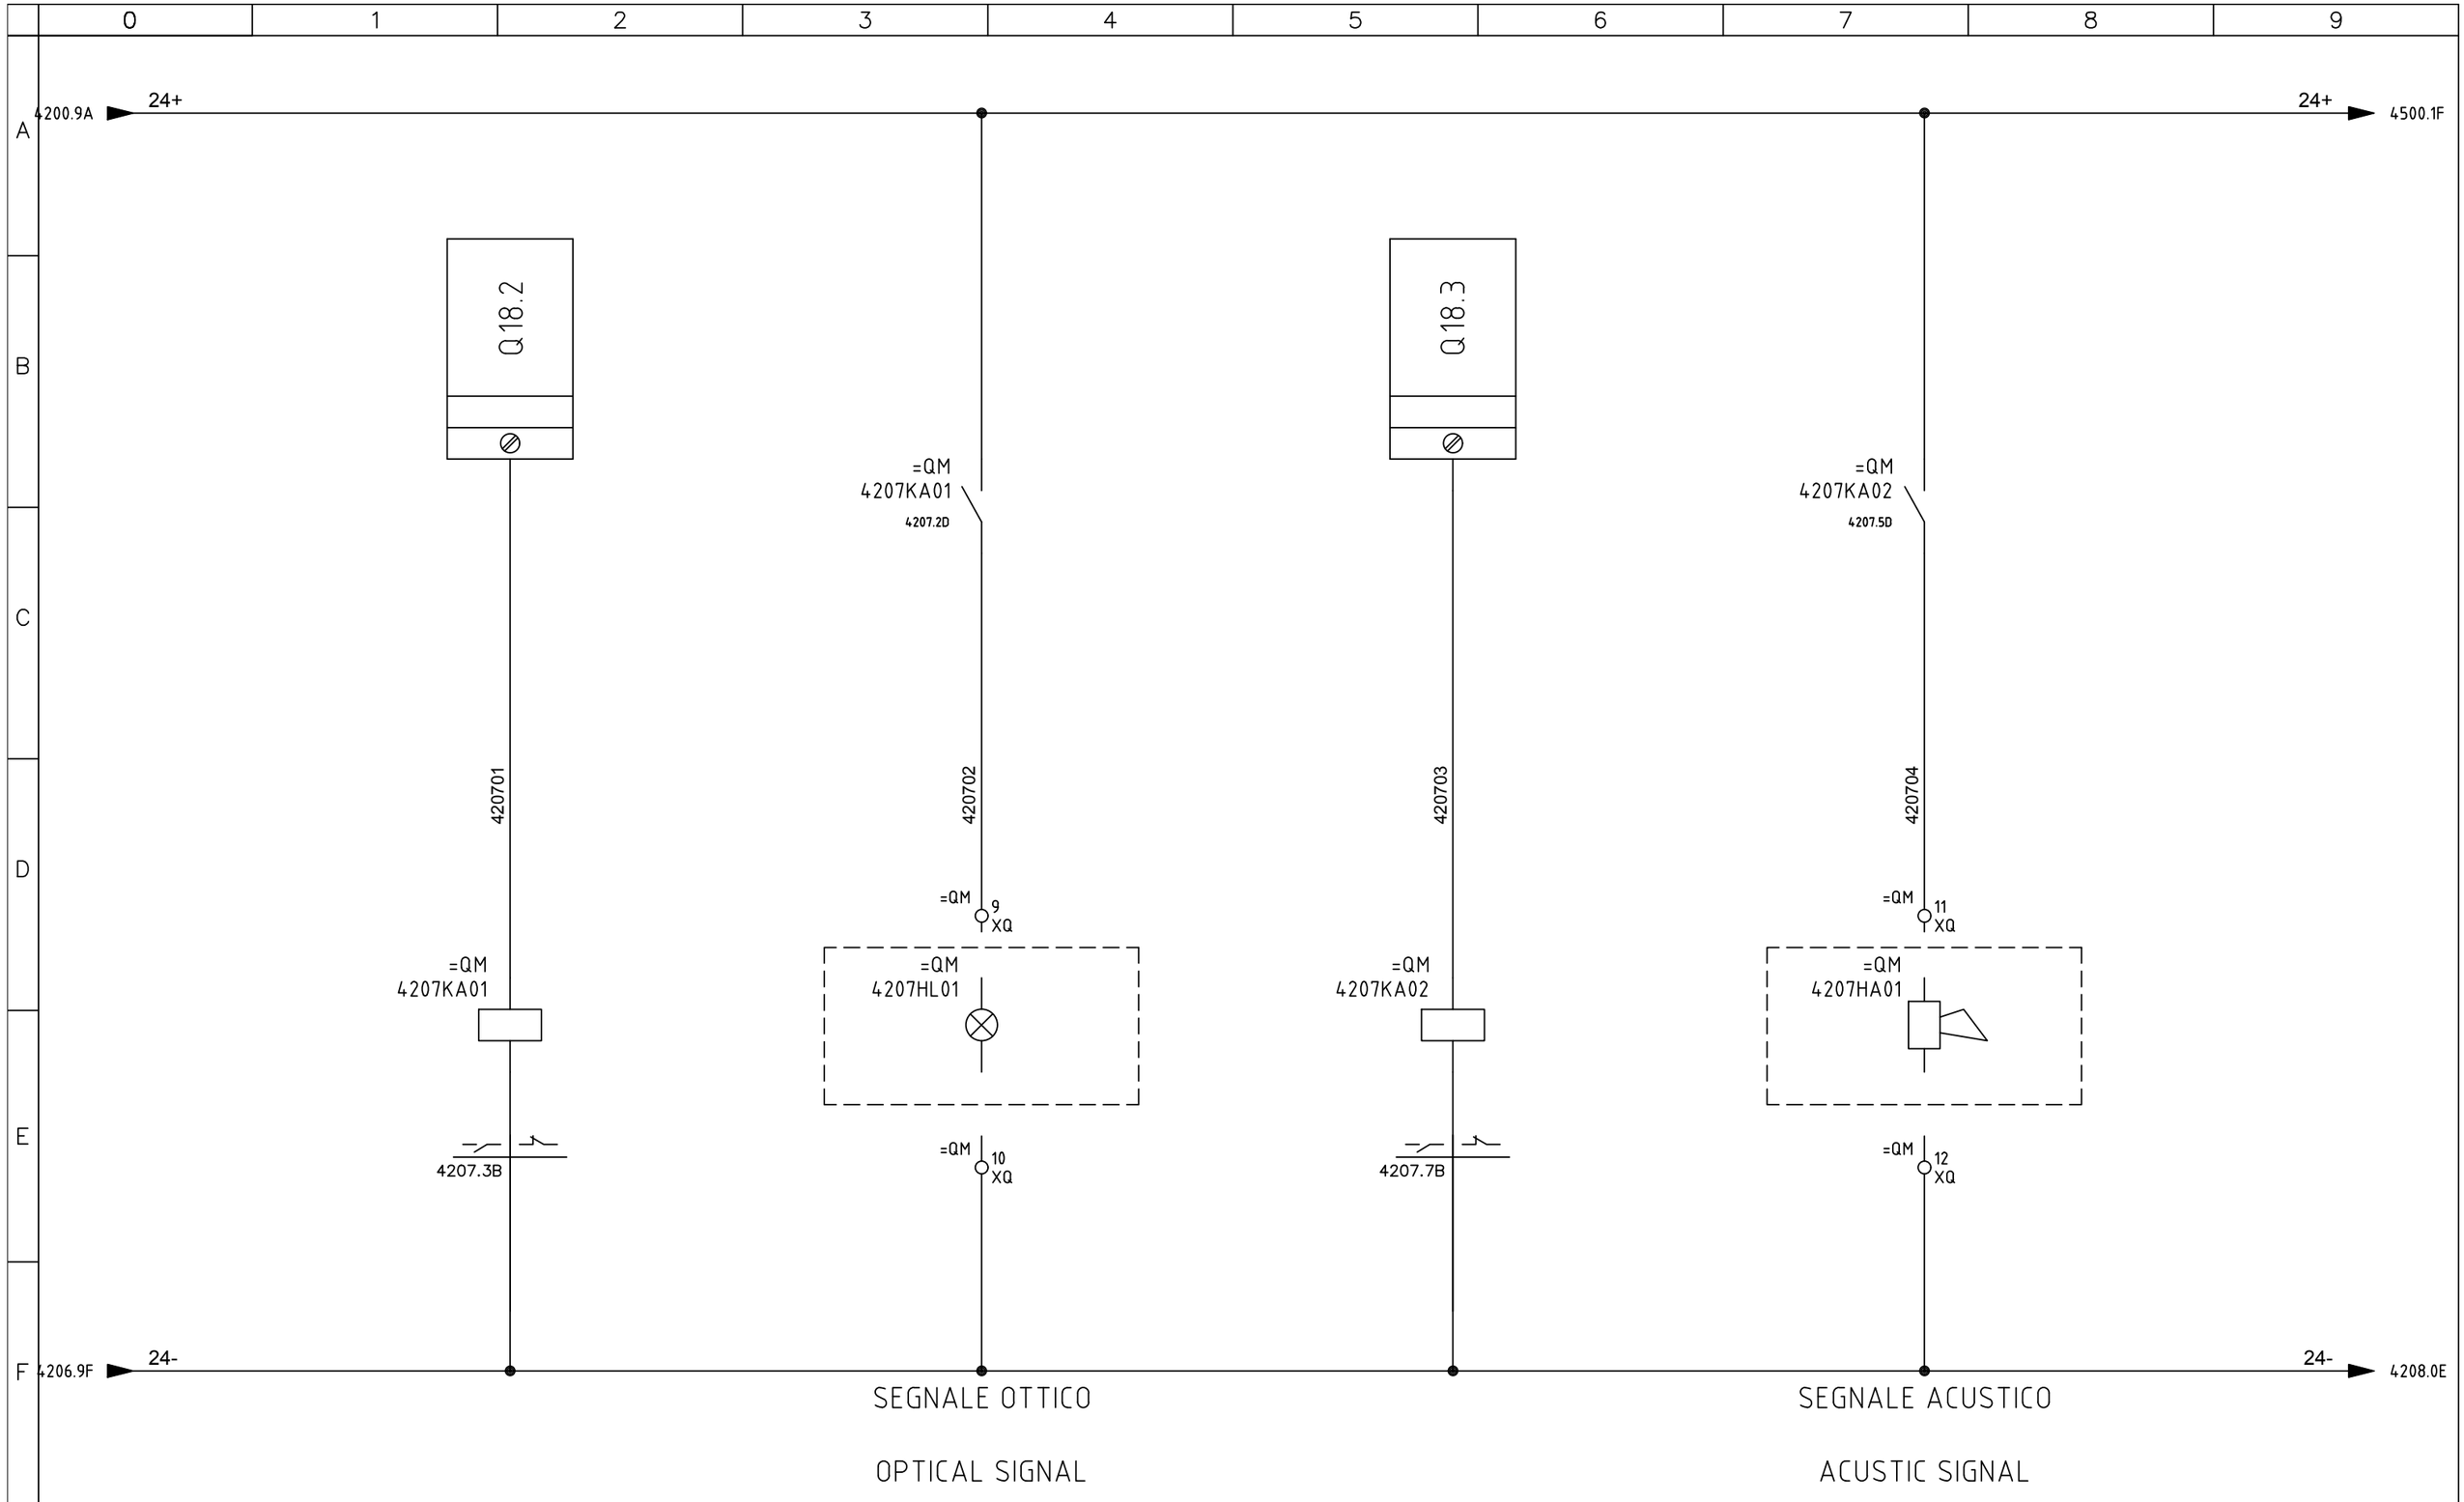

SIRCEM-CM spa
Via Armando Diaz, 19
84018 Scafati (SA)
TEL: +39 081 863 12 05


Dis. N.	REV 0.2
CAD	SPAC
Nome File	C17_26C
Data	31/01/2018

Impianto: *QUADRO MULINO*
MILL SWITCHBOARD

Denominazione: ALARM SIGNALING


Ordine	SIRCEM
Commessa	C17_26
Esecutore	D.G.

FOGLIO	4207
SEGUE	4208

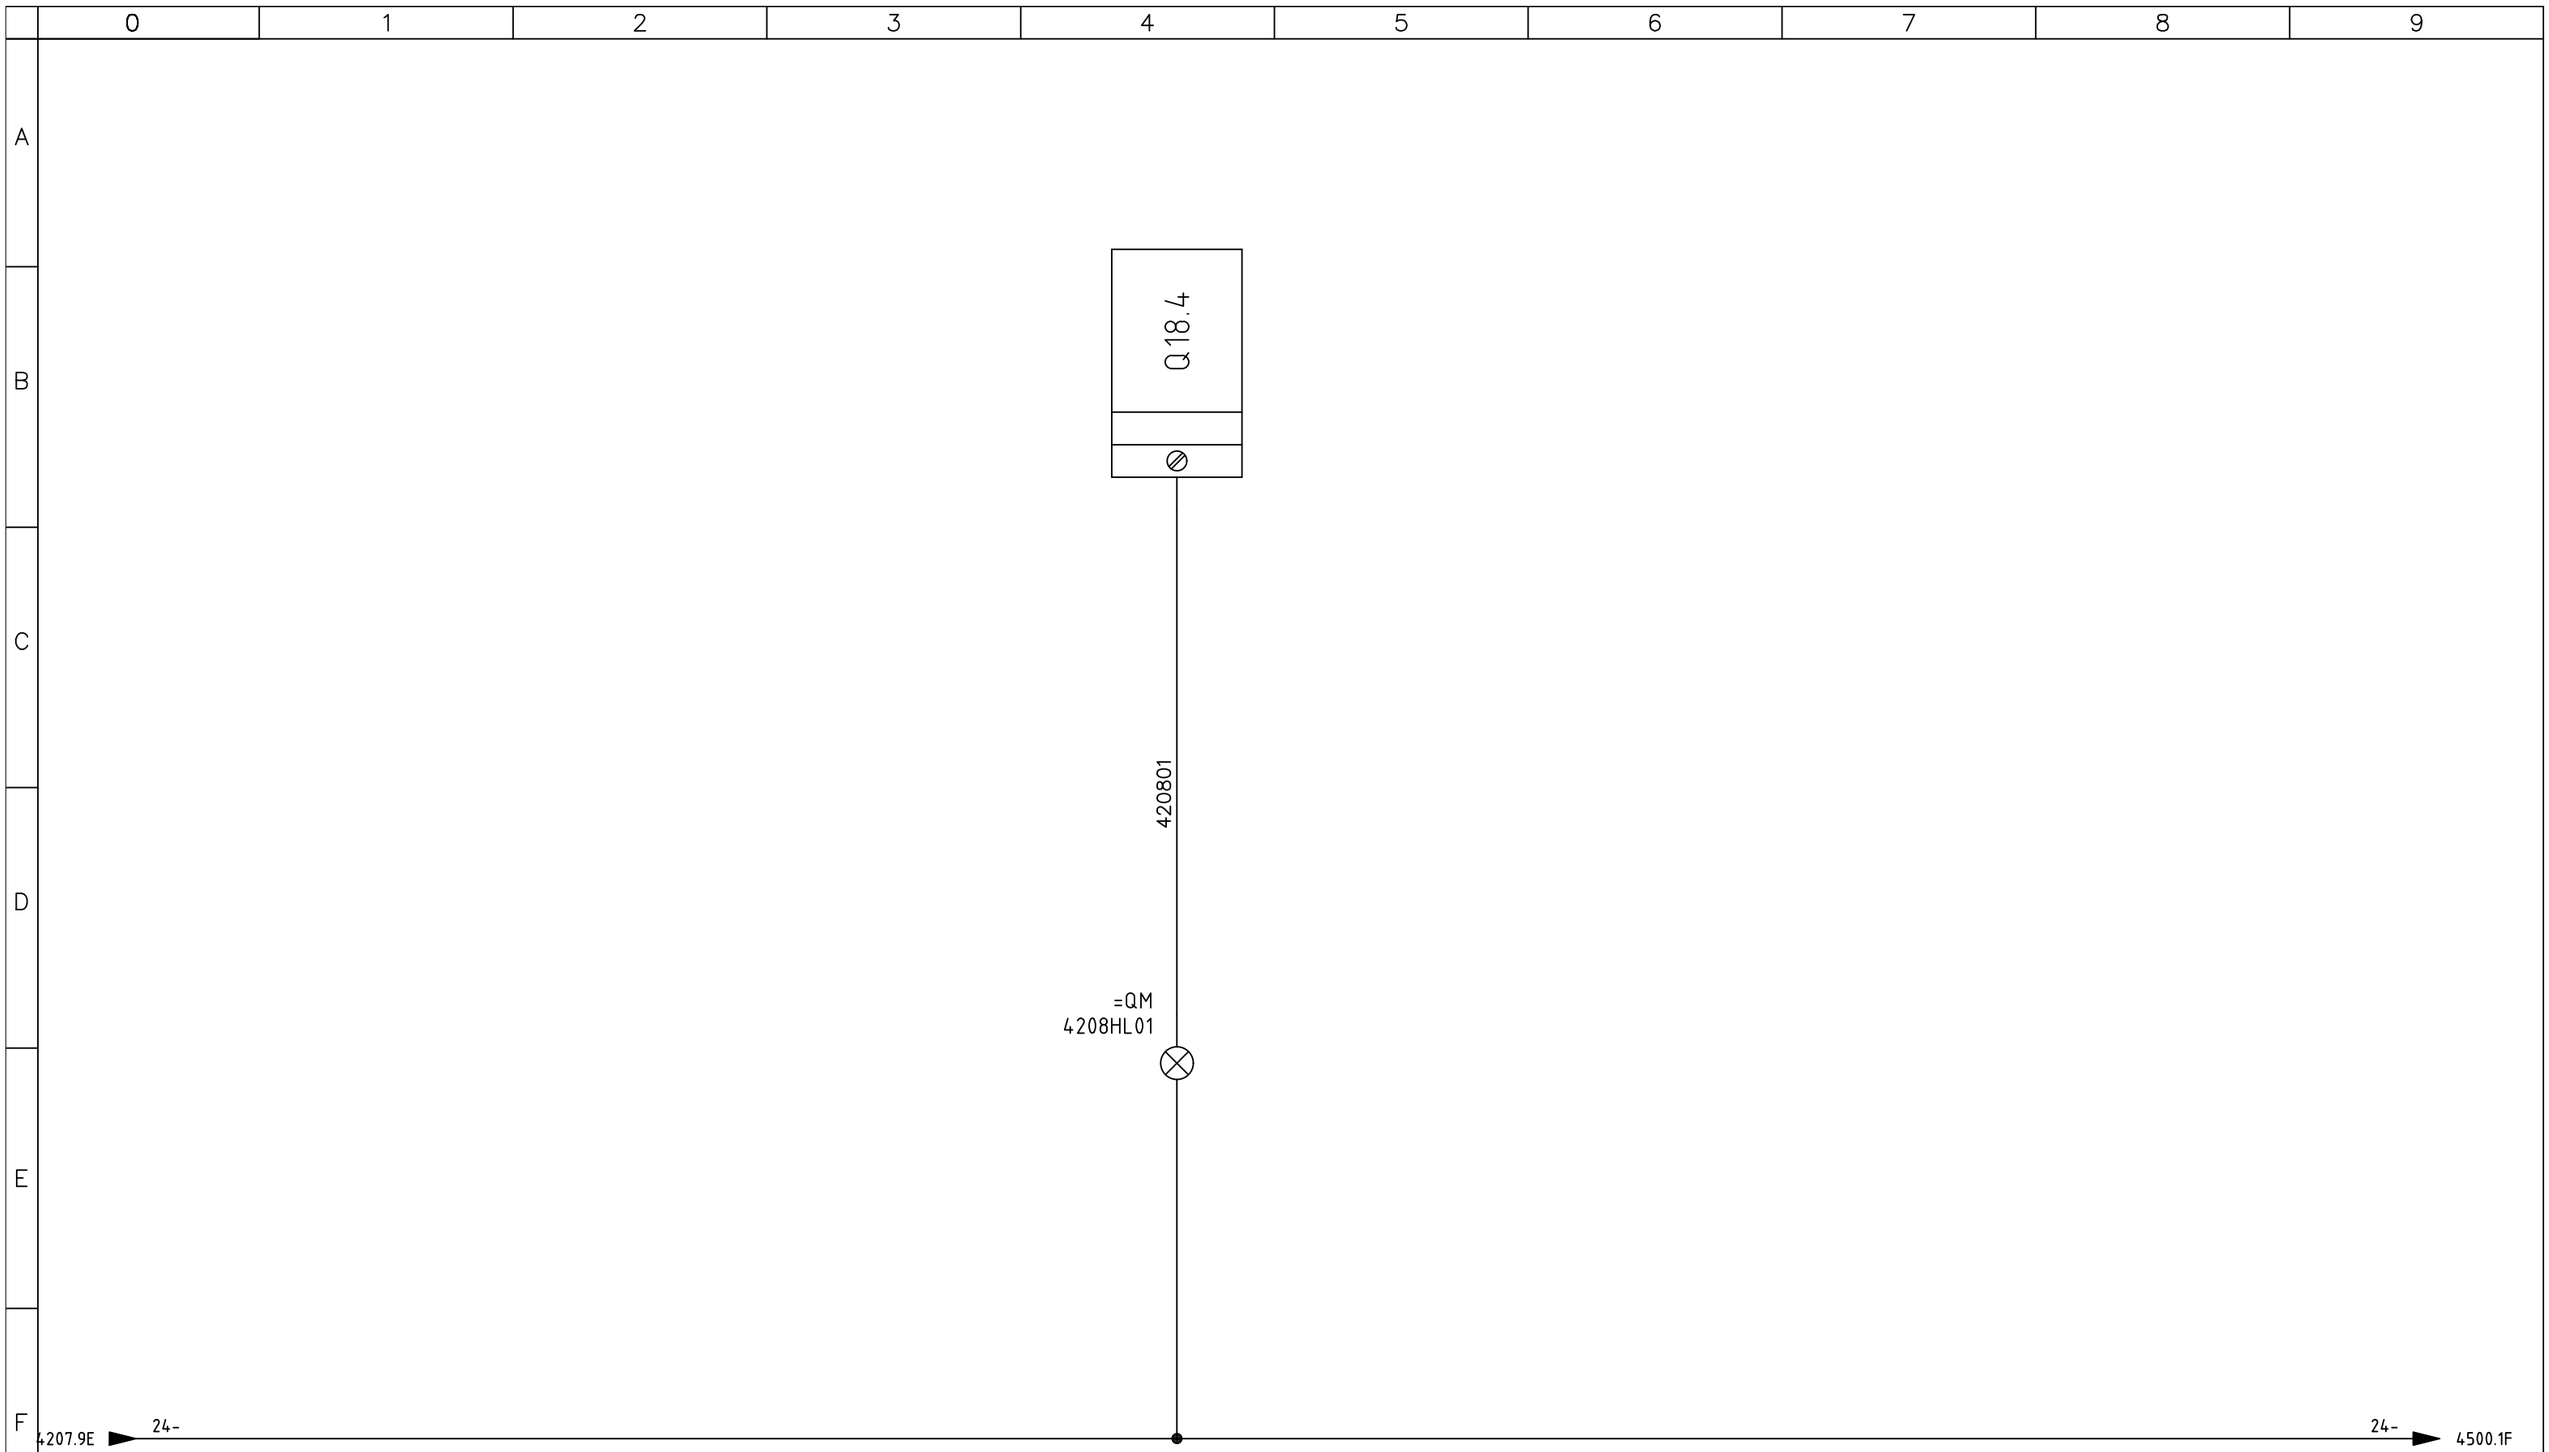

SIRCEM-CM spa
Via Armando Diaz, 19
84018 Scafati (SA)
TEL: +39 081 863 12 05

Dis. N.	REV 0.2
CAD	SPAC
Nome File	C17_26C
Data	31/01/2018
Impianto	QUADRO MULINO MILL SWITCHBOARD
Denominazione	START CYCLE LAMP
Ordine	SIRCEM
Commessa	C17_26
Esecutore	D.G.
FOGLIO	4208
SEGUE	4209

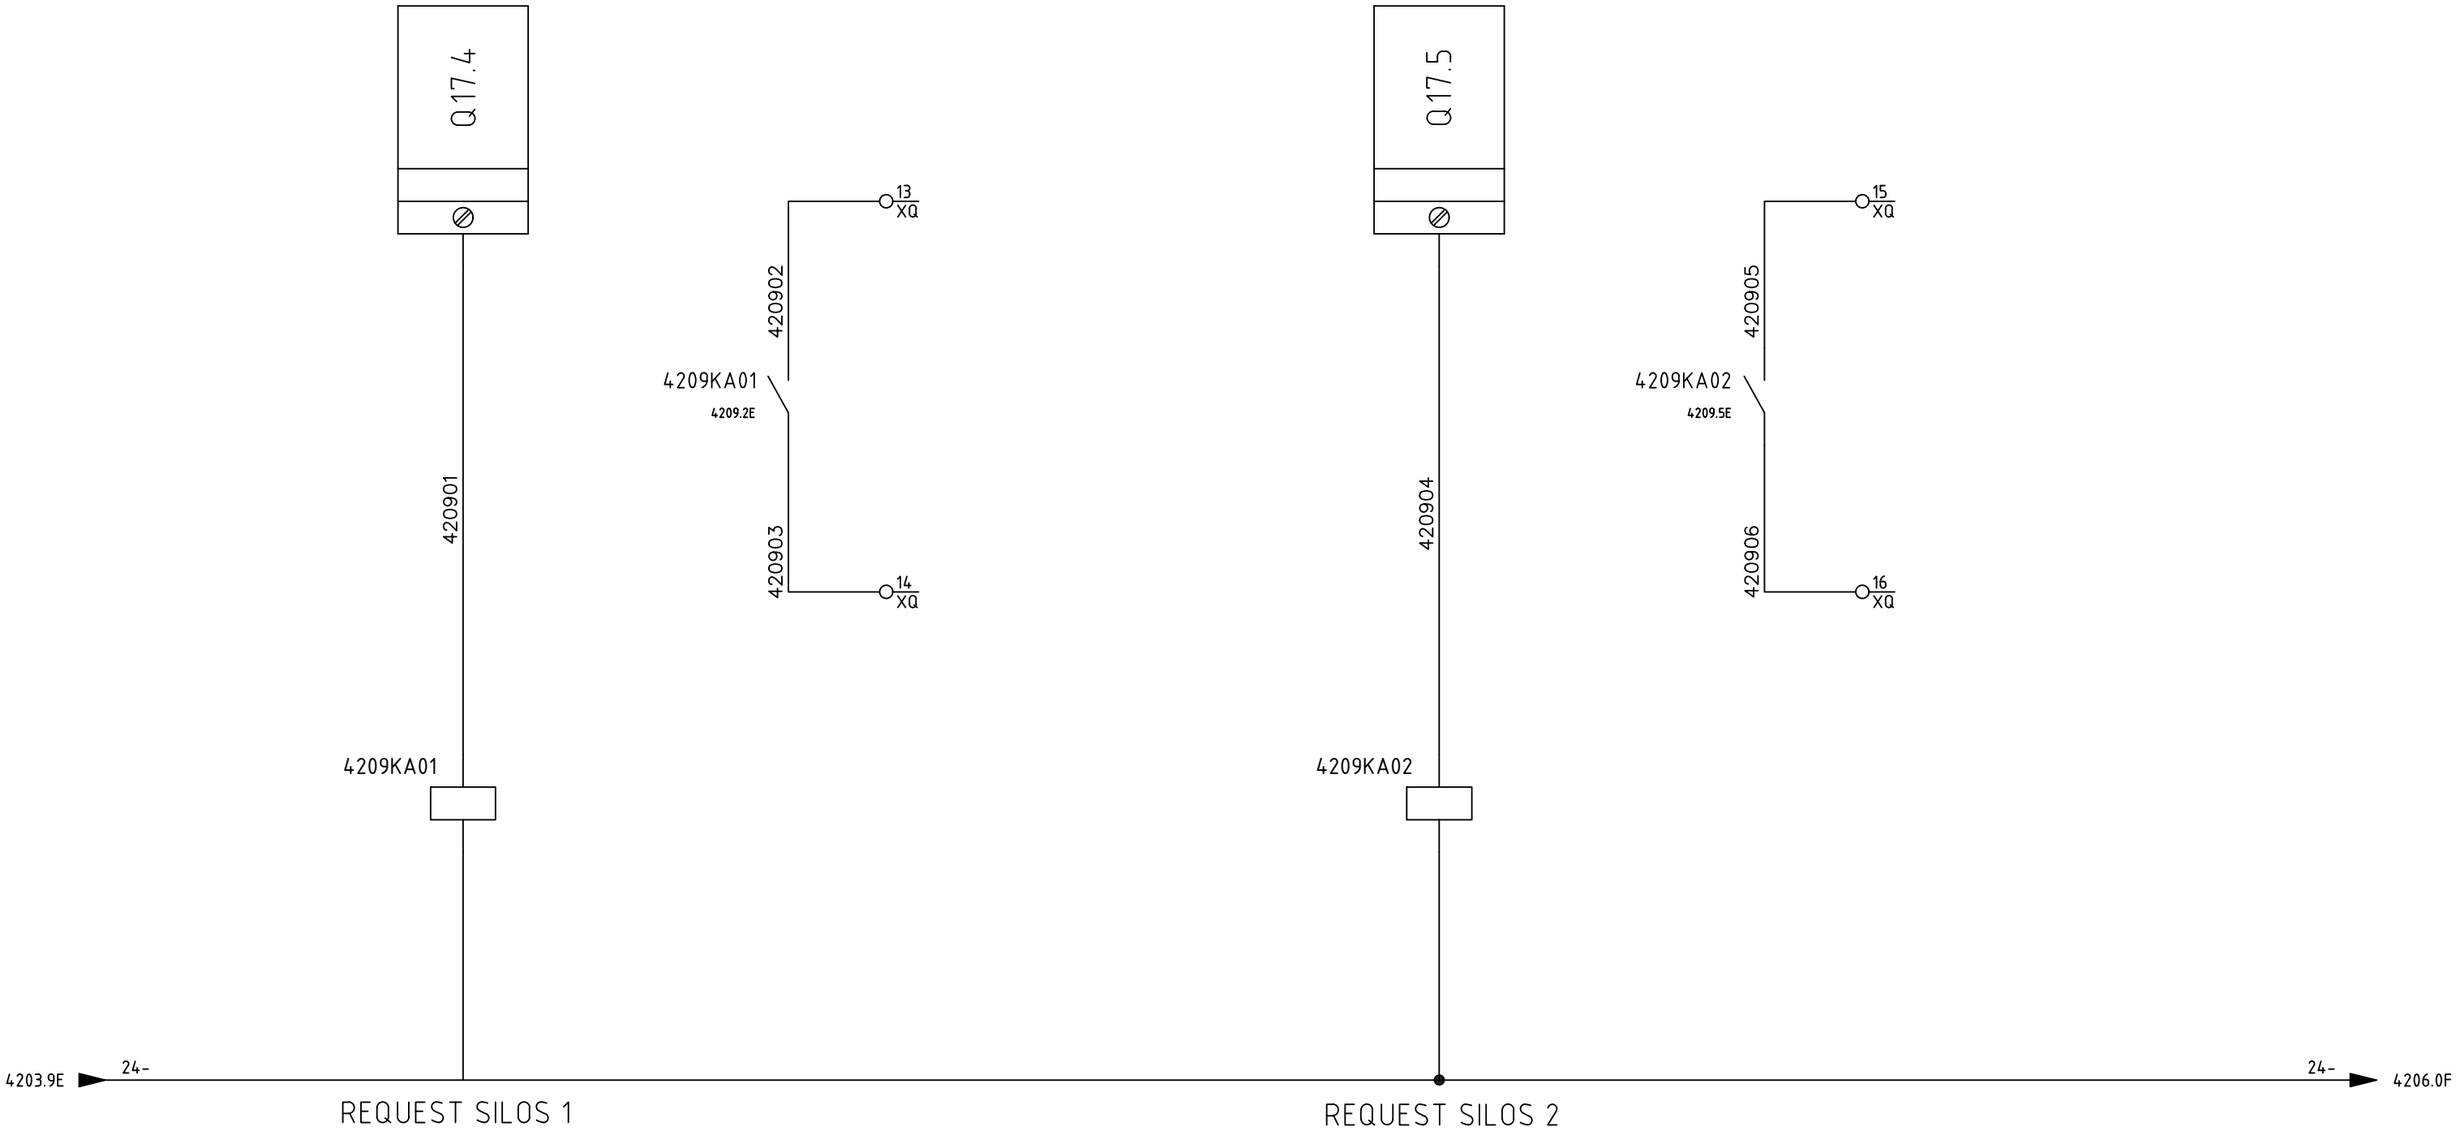

SIRCEM-CM spa
Via Armando Diaz, 19
84018 Scafati (SA)
TEL: +39 081 863 12 05

Dis. N.	REV 0.2
CAD	SPAC
Nome File	C17_26C
Data	31/01/2018


Impianto: *QUADRO MULINO*
MILL SWITCHBOARD

Denominazione: EXTENSION OF OUTPUT

Ordine	SIRCEM
Commessa	C17_26
Esecutore	D.G.


FOGLIO 4209

SEGUE 4209A

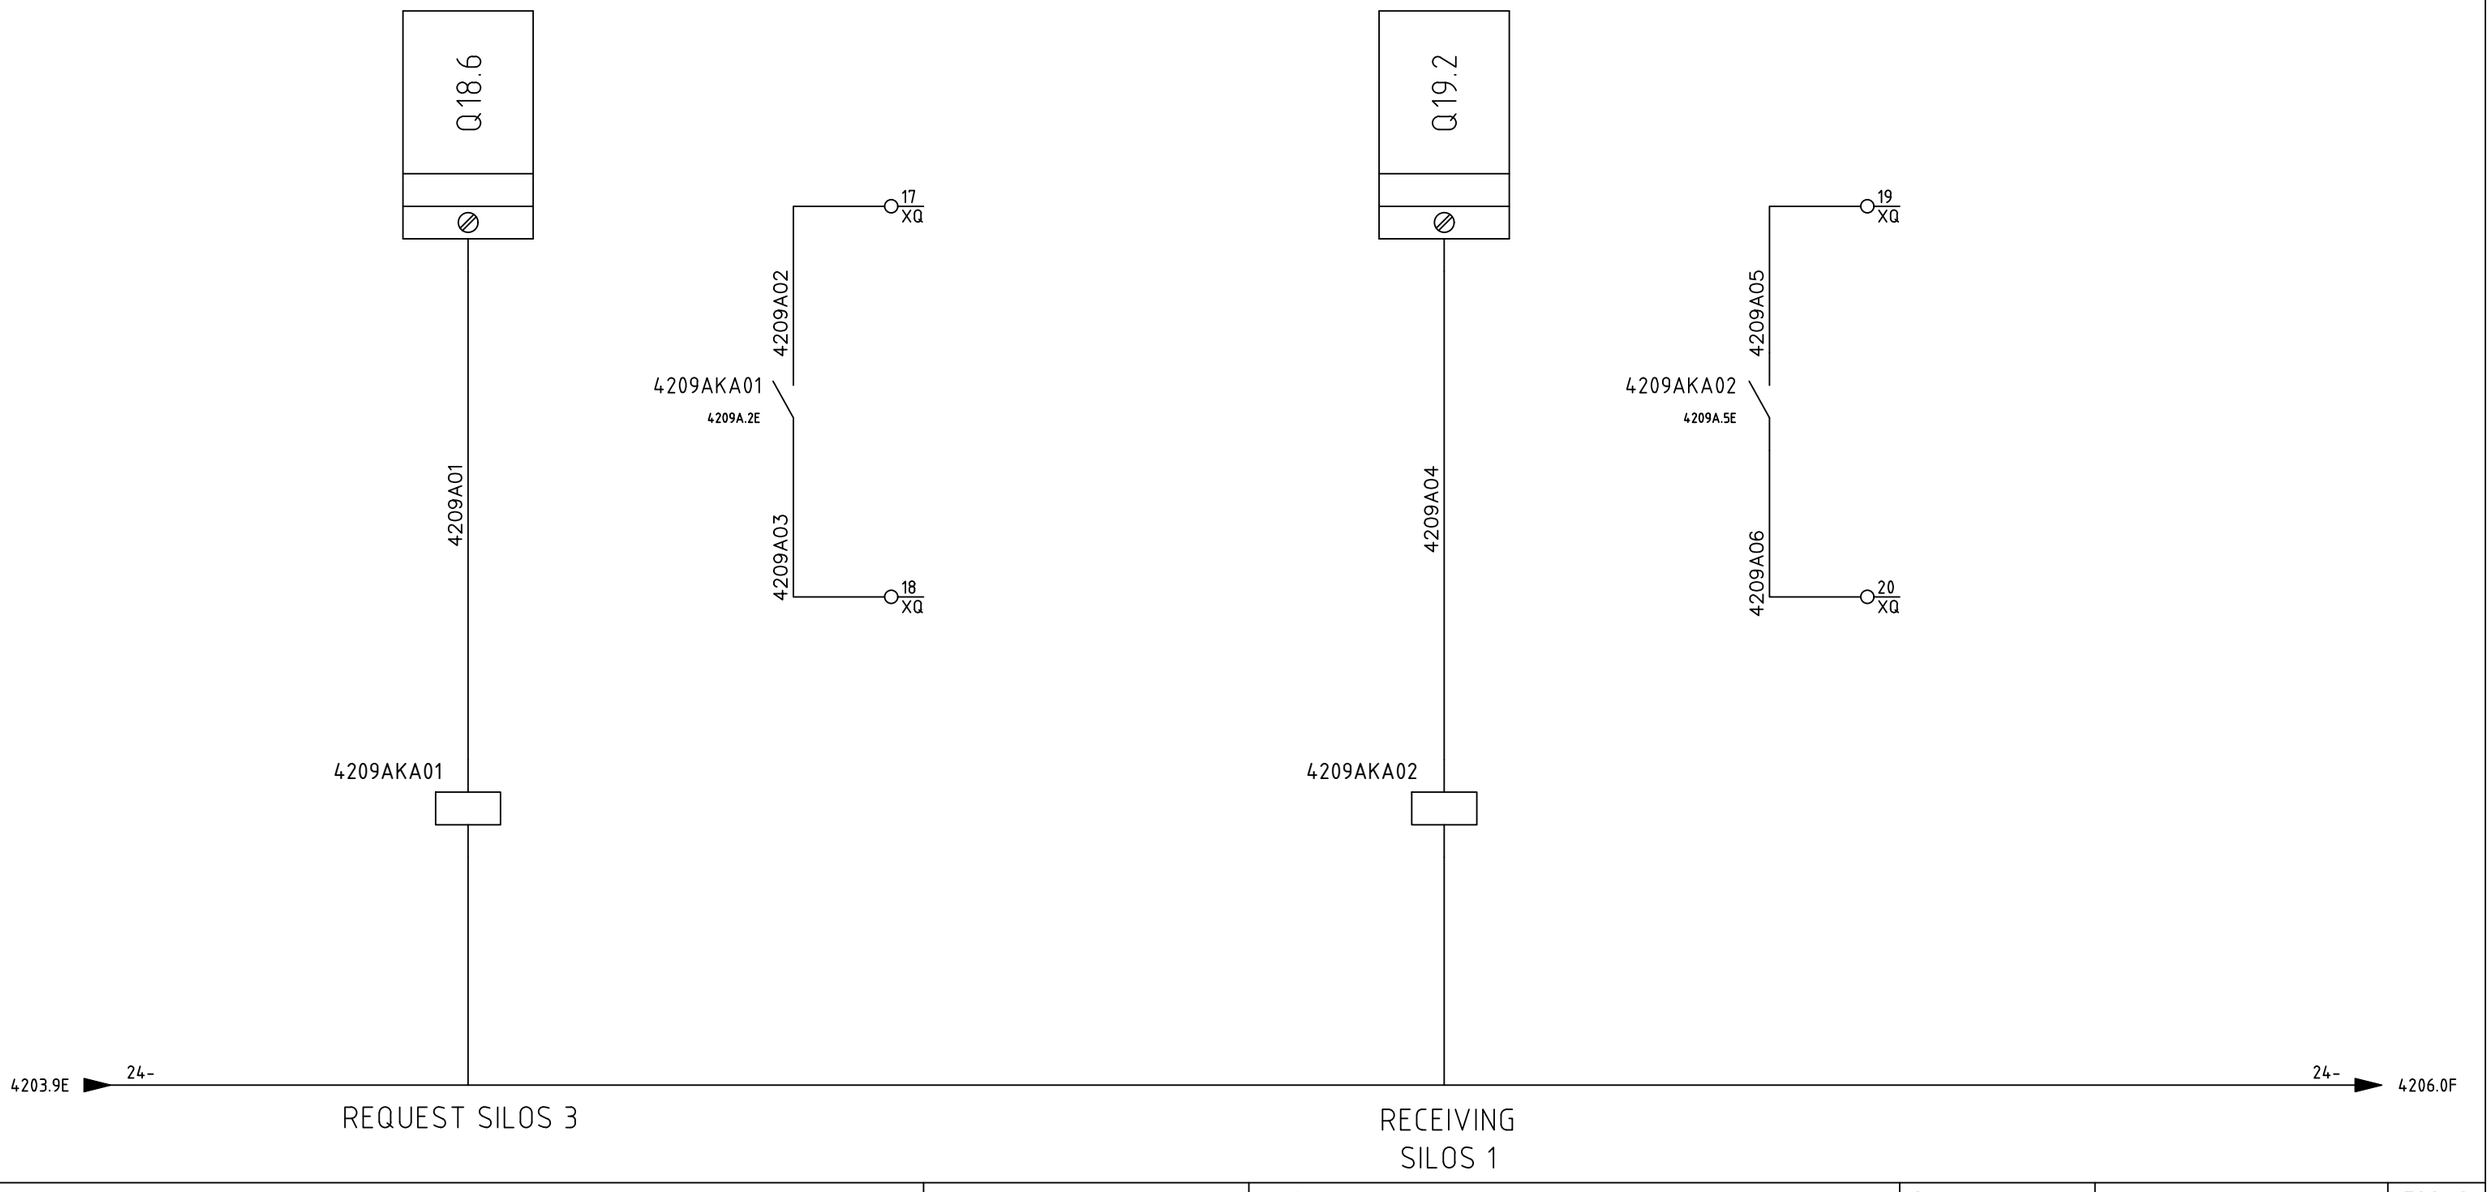


SIRCEM-CM spa
Via Armando Diaz, 19
84018 Scafati (SA)
TEL: +39 081 863 12 05

Dis. N.	REV 0.2
CAD	SPAC
Nome File	C17_26C
Data	31/01/2018
Impianto	*QUADRO MULINO MILL SWITCHBOARD*
Denominazione	EXTENSION OF OUTPUT
Ordine	SIRCEM
Commessa	C17_26
Esecutore	D.G.
FOGLIO	4209A
SEGUE	4209B

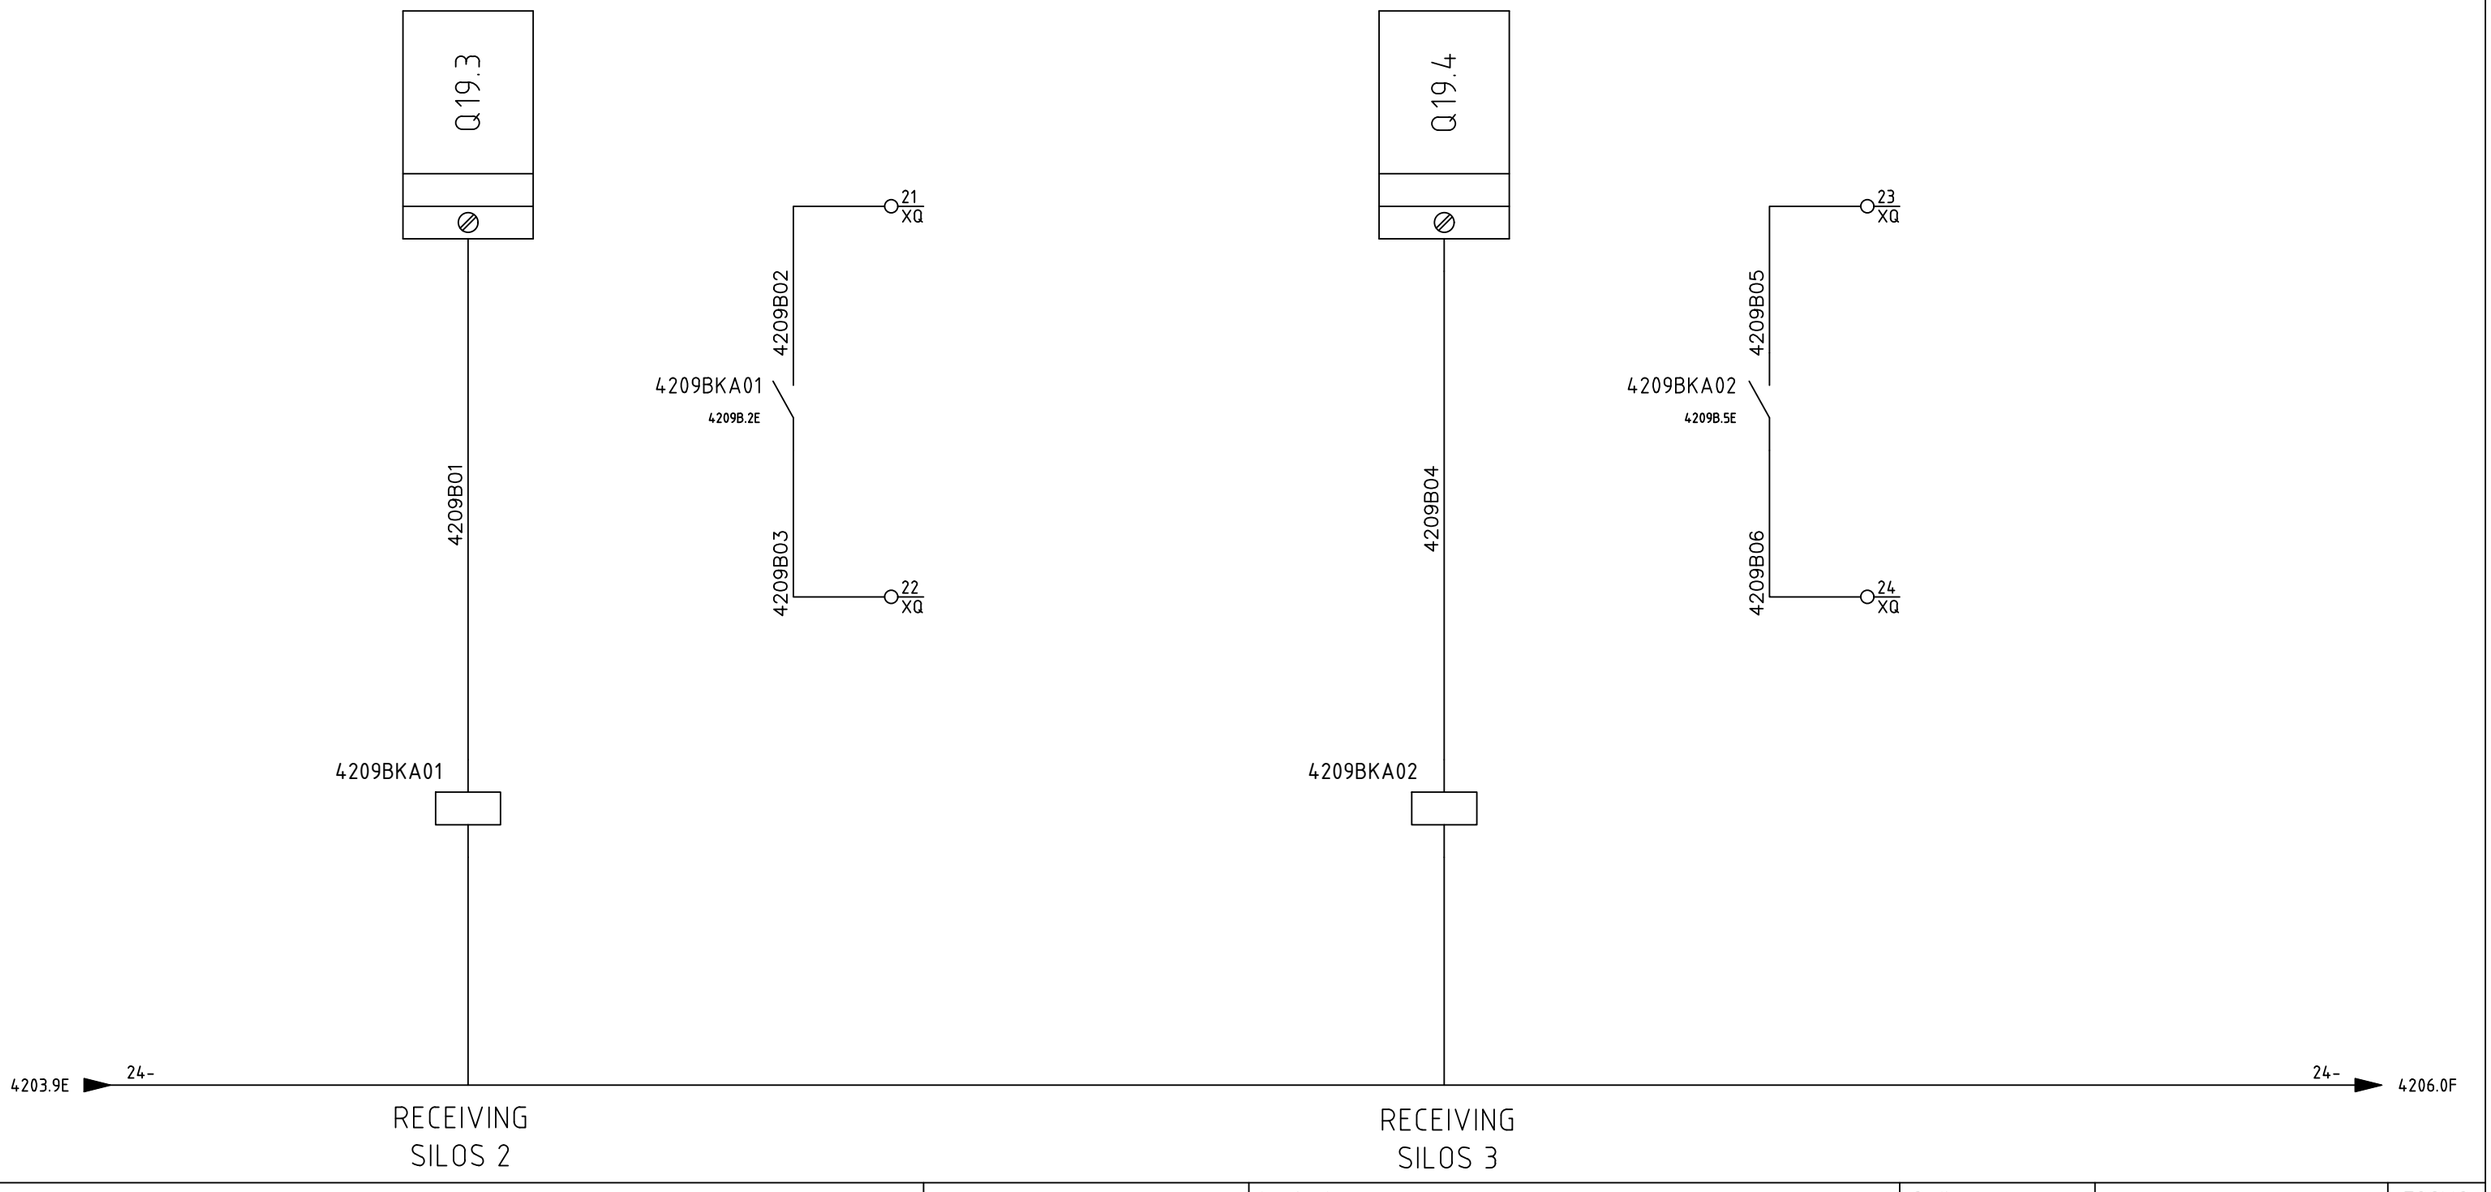

SIRCEM-CM spa
Via Armando Diaz, 19
84018 Scafati (SA)
TEL: +39 081 863 12 05

Dis. N.	REV 0.2
CAD	SPAC
Nome File	C17_26C
Data	31/01/2018
Impianto	*QUADRO MULINO MILL SWITCHBOARD*
Denominazione	EXTENSION OF OUTPUT
Ordine	SIRCEM
Commessa	C17_26
Esecutore	D.G.
FOGLIO	4209B
SEGUE	4209C

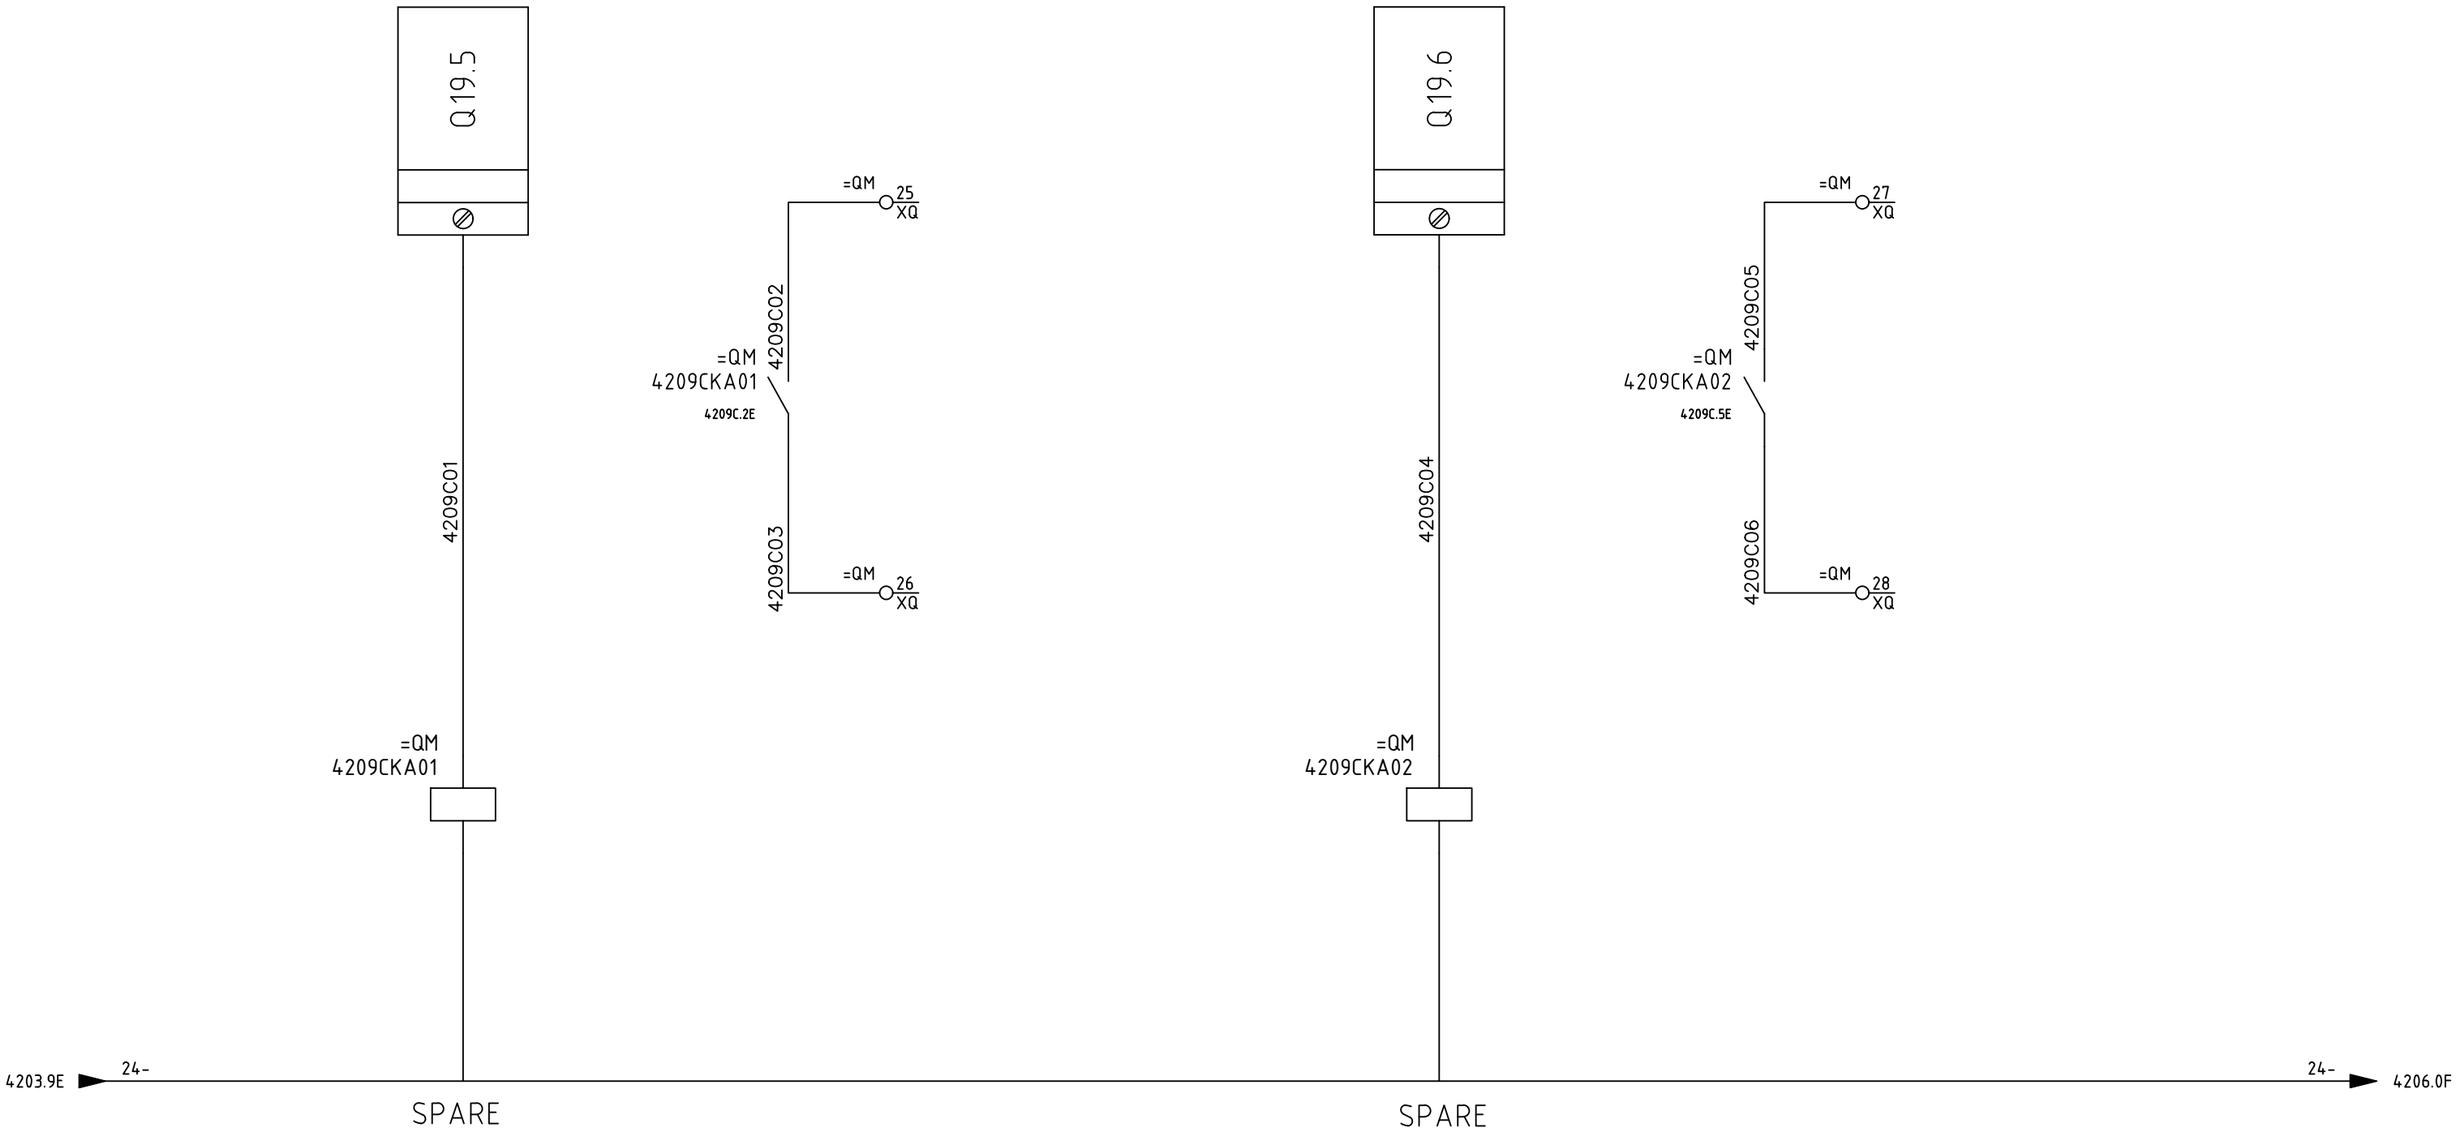

SIRCEM-CM spa
Via Armando Diaz, 19
84018 Scafati (SA)
TEL: +39 081 863 12 05


Dis. N.	REV 0.2
CAD	SPAC
Nome File	C17_26C
Data	31/01/2018

Impianto: *QUADRO MULINO*
MILL SWITCHBOARD

Denominazione: EXTENSION OF OUTPUT SPARE


Ordine	SIRCEM
Commessa	C17_26
Esecutore	D.G.

FOGLIO	4209C
SEGUE	4209D

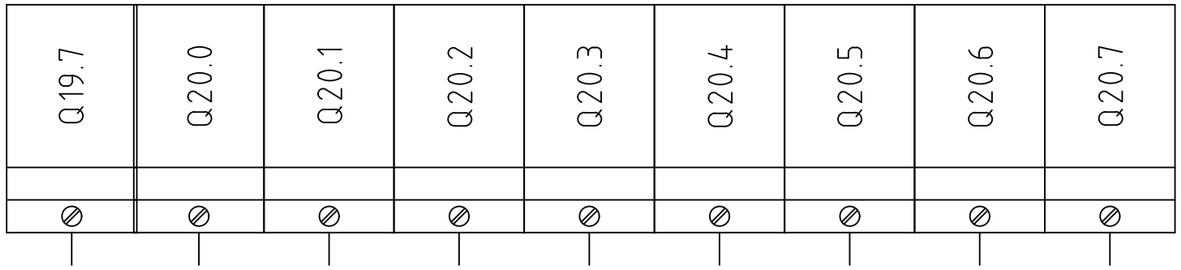

SIRCEM-CM spa
Via Armando Diaz, 19
84018 Scafati (SA)
TEL: +39 081 863 12 05

Dis. N.	REV 0.2
CAD	SPAC
Nome File	C17_26C
Data	31/01/2018
Impianto	*QUADRO MULINO* *MILL SWITCHBOARD*
Denominazione	EXTENSION OF OUTPUT SPARE
Ordine	SIRCEM
Commessa	C17_26
Esecutore	D.G.
FOGLIO	4209D
SEGUE	4210

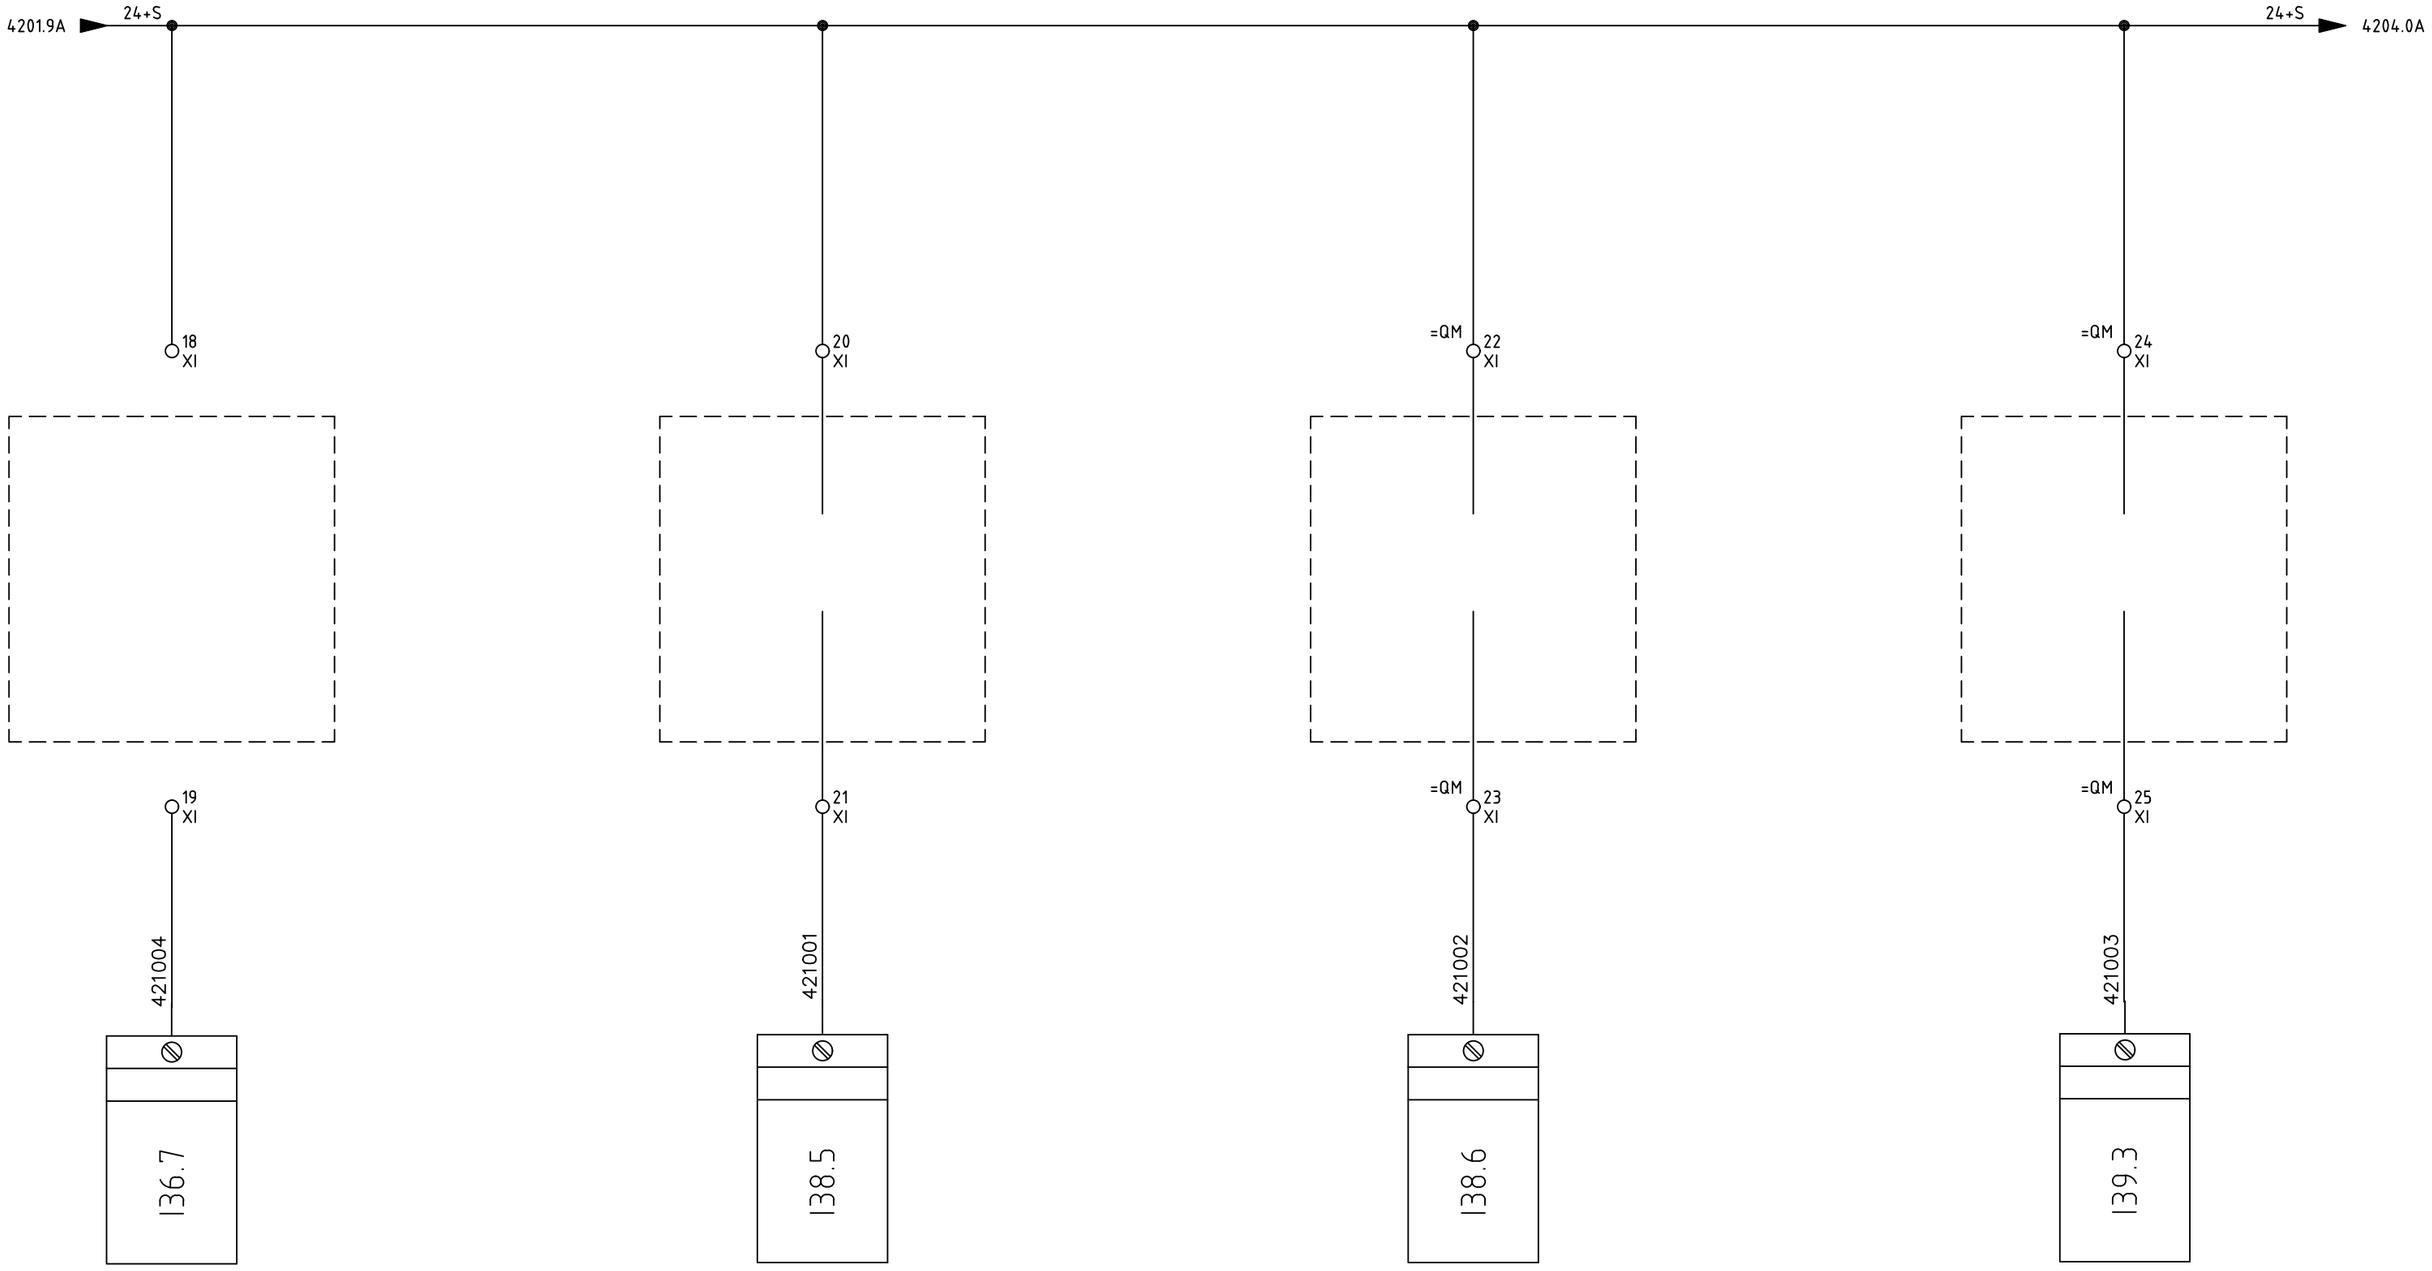

SILOS 1 LOW LEVEL
REQUIRED ACQUIRED

SILOS 2 LOW LEVEL
REQUIRED ACQUIRED

SILOS 3 LOW LEVEL
REQUIRED ACQUIRED

SUPPLY OF RECIPE SILOS 1 IN
PROGRESS

SIRCEM-CM spa
Via Armando Diaz, 19
84018 Scafati (SA)
TEL: +39 081 863 12 05

Dis. N.	REV 0.2
CAD	SPAC
Nome File	C17_26C
Data	31/01/2018


Impianto: *QUADRO MULINO*
MILL SWITCHBOARD

Denominazione: EXTENSION OF INPUT

Ordine	SIRCEM
Commessa	C17_26
Esecutore	D.G.

FOGLIO 4210

SEGUE 4211

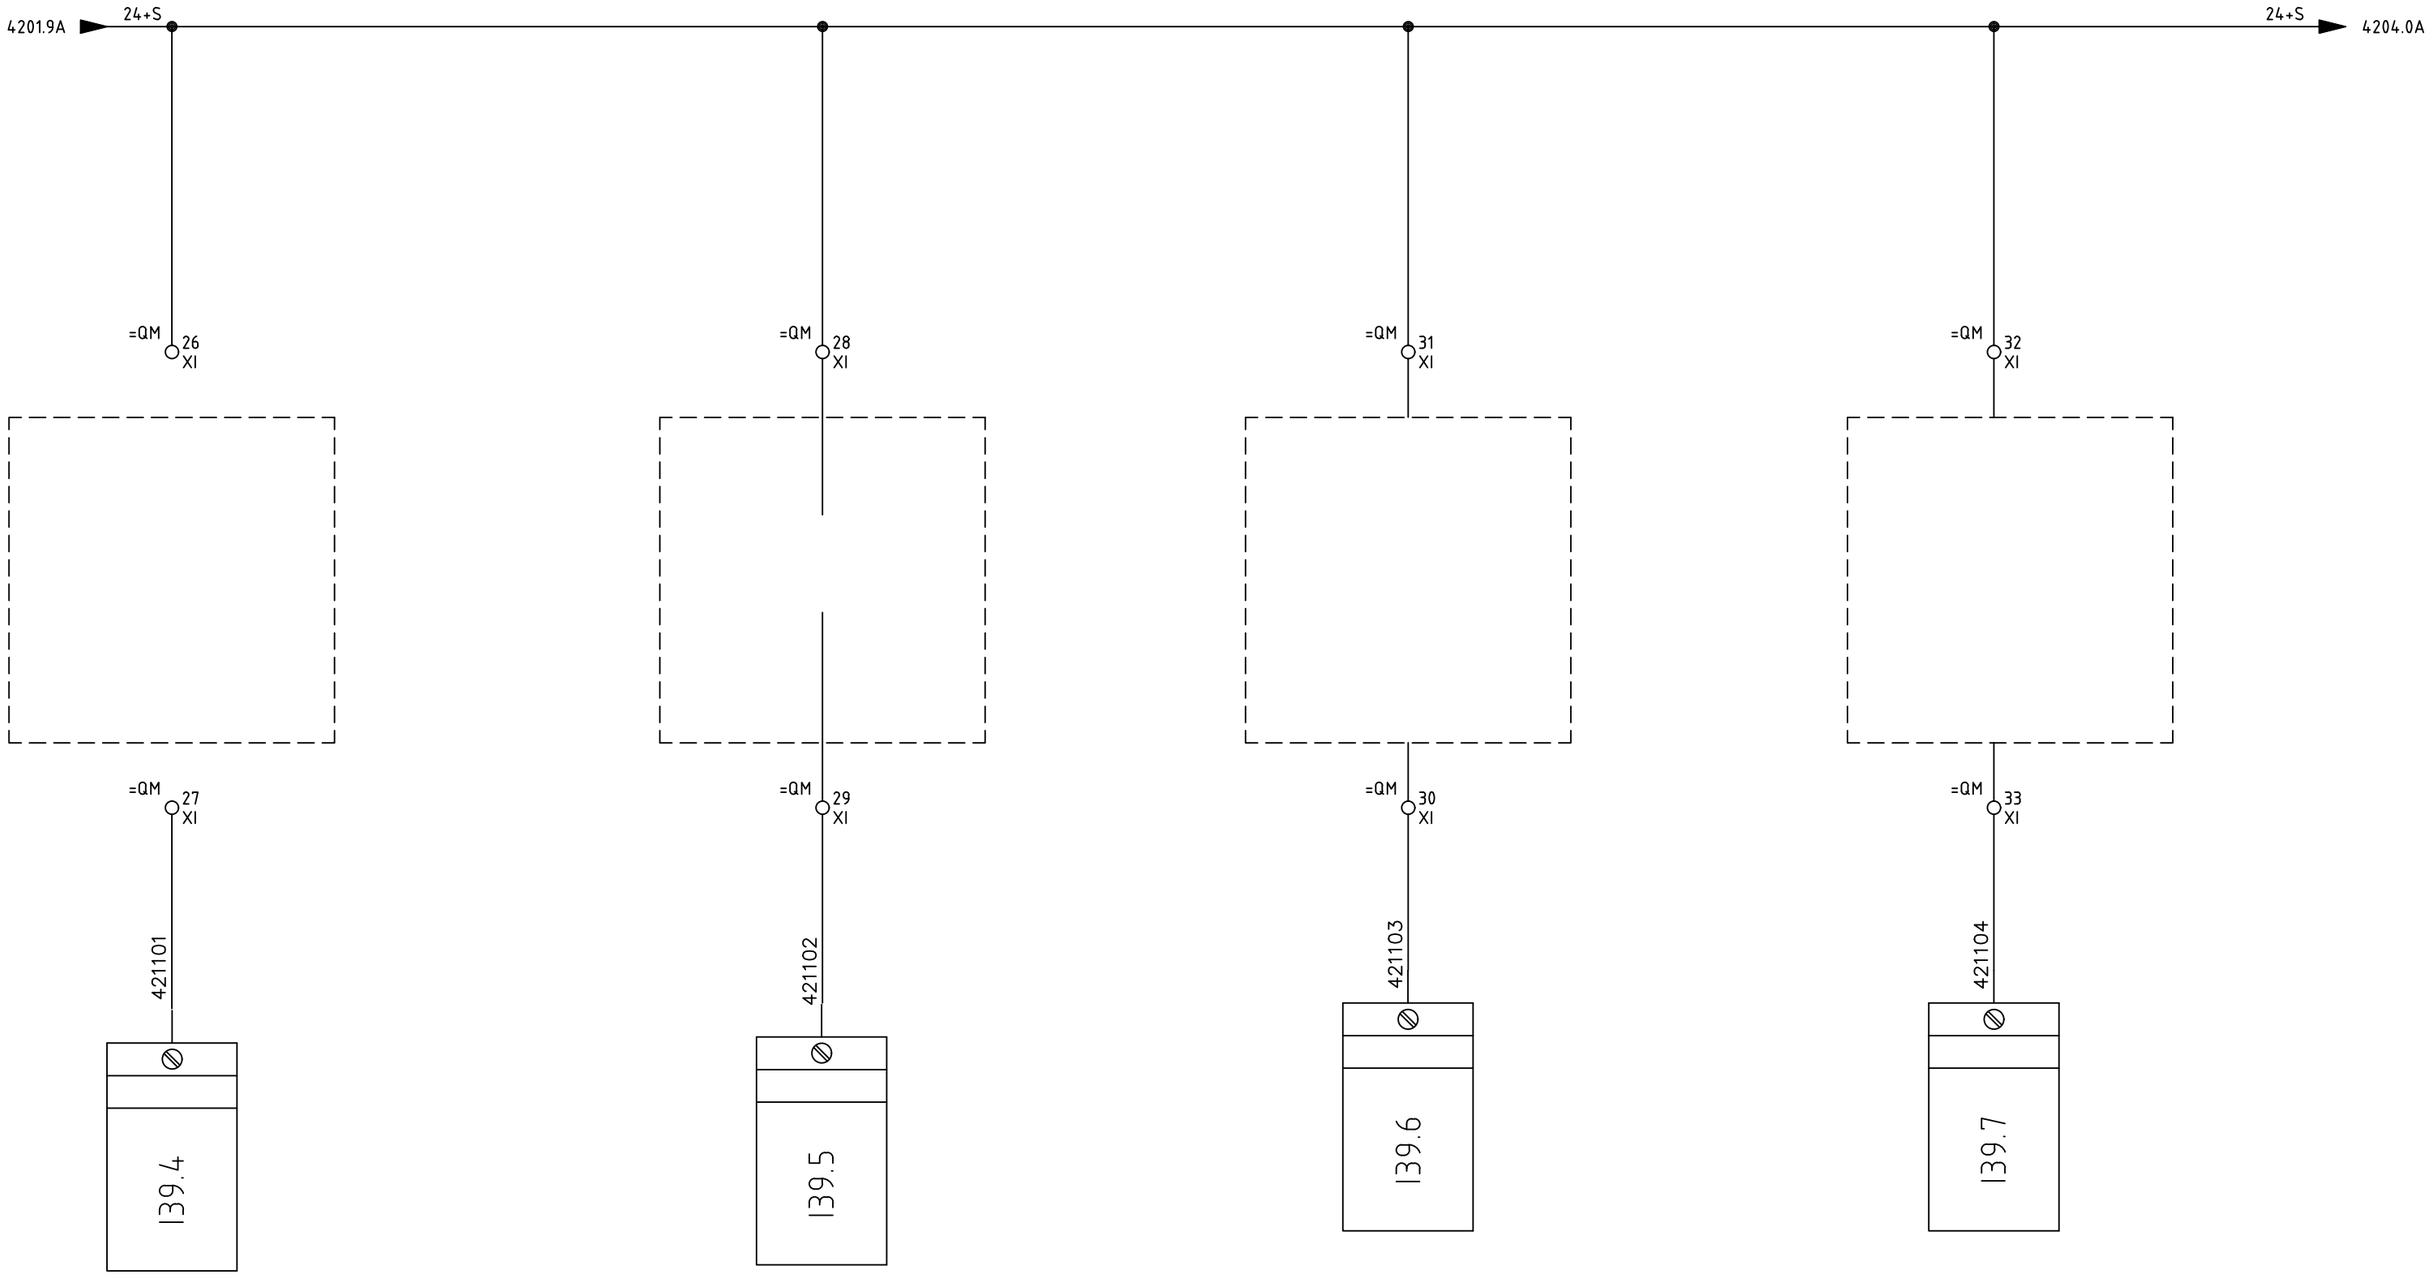

SIRCEM-CM spa
Via Armando Diaz, 19
84018 Scafati (SA)
TEL: +39 081 863 12 05

Dis. N.	REV 0.2
CAD	SPAC
Nome File	C17_26C
Data	31/01/2018

Impianto: *QUADRO MULINO*
MILL SWITCHBOARD

Denominazione: EXTENSION OF INPUT

Ordine	SIRCEM
Commessa	C17_26
Esecutore	D.G.

FOGLIO	4211
SEGUE	4212

	0	1	2	3	4	5	6	7	8	9
A										
B										
C										
D										
E										
F										

⊘	⊘	⊘	⊘	⊘	⊘	⊘	⊘
I40.0	I40.1	I40.2	I40.3	I40.4	I40.5	I40.6	I40.7

SIRCEM-CM spa
Via Armando Diaz, 19
84018 Scafati (SA)
TEL: +39 081 863 12 05


Dis. N.	REV 0.2
CAD	SPAC
Nome File	C17_26C
Data	31/01/2018

Impianto: *QUADRO MULINO*
MILL SWITCHBOARD


Denominazione: EXTENSION OF INPUT SPARE

Ordine	SIRCEM
Commessa	C17_26
Esecutore	D.G.

FOGLIO	4212
SEGUE	4500

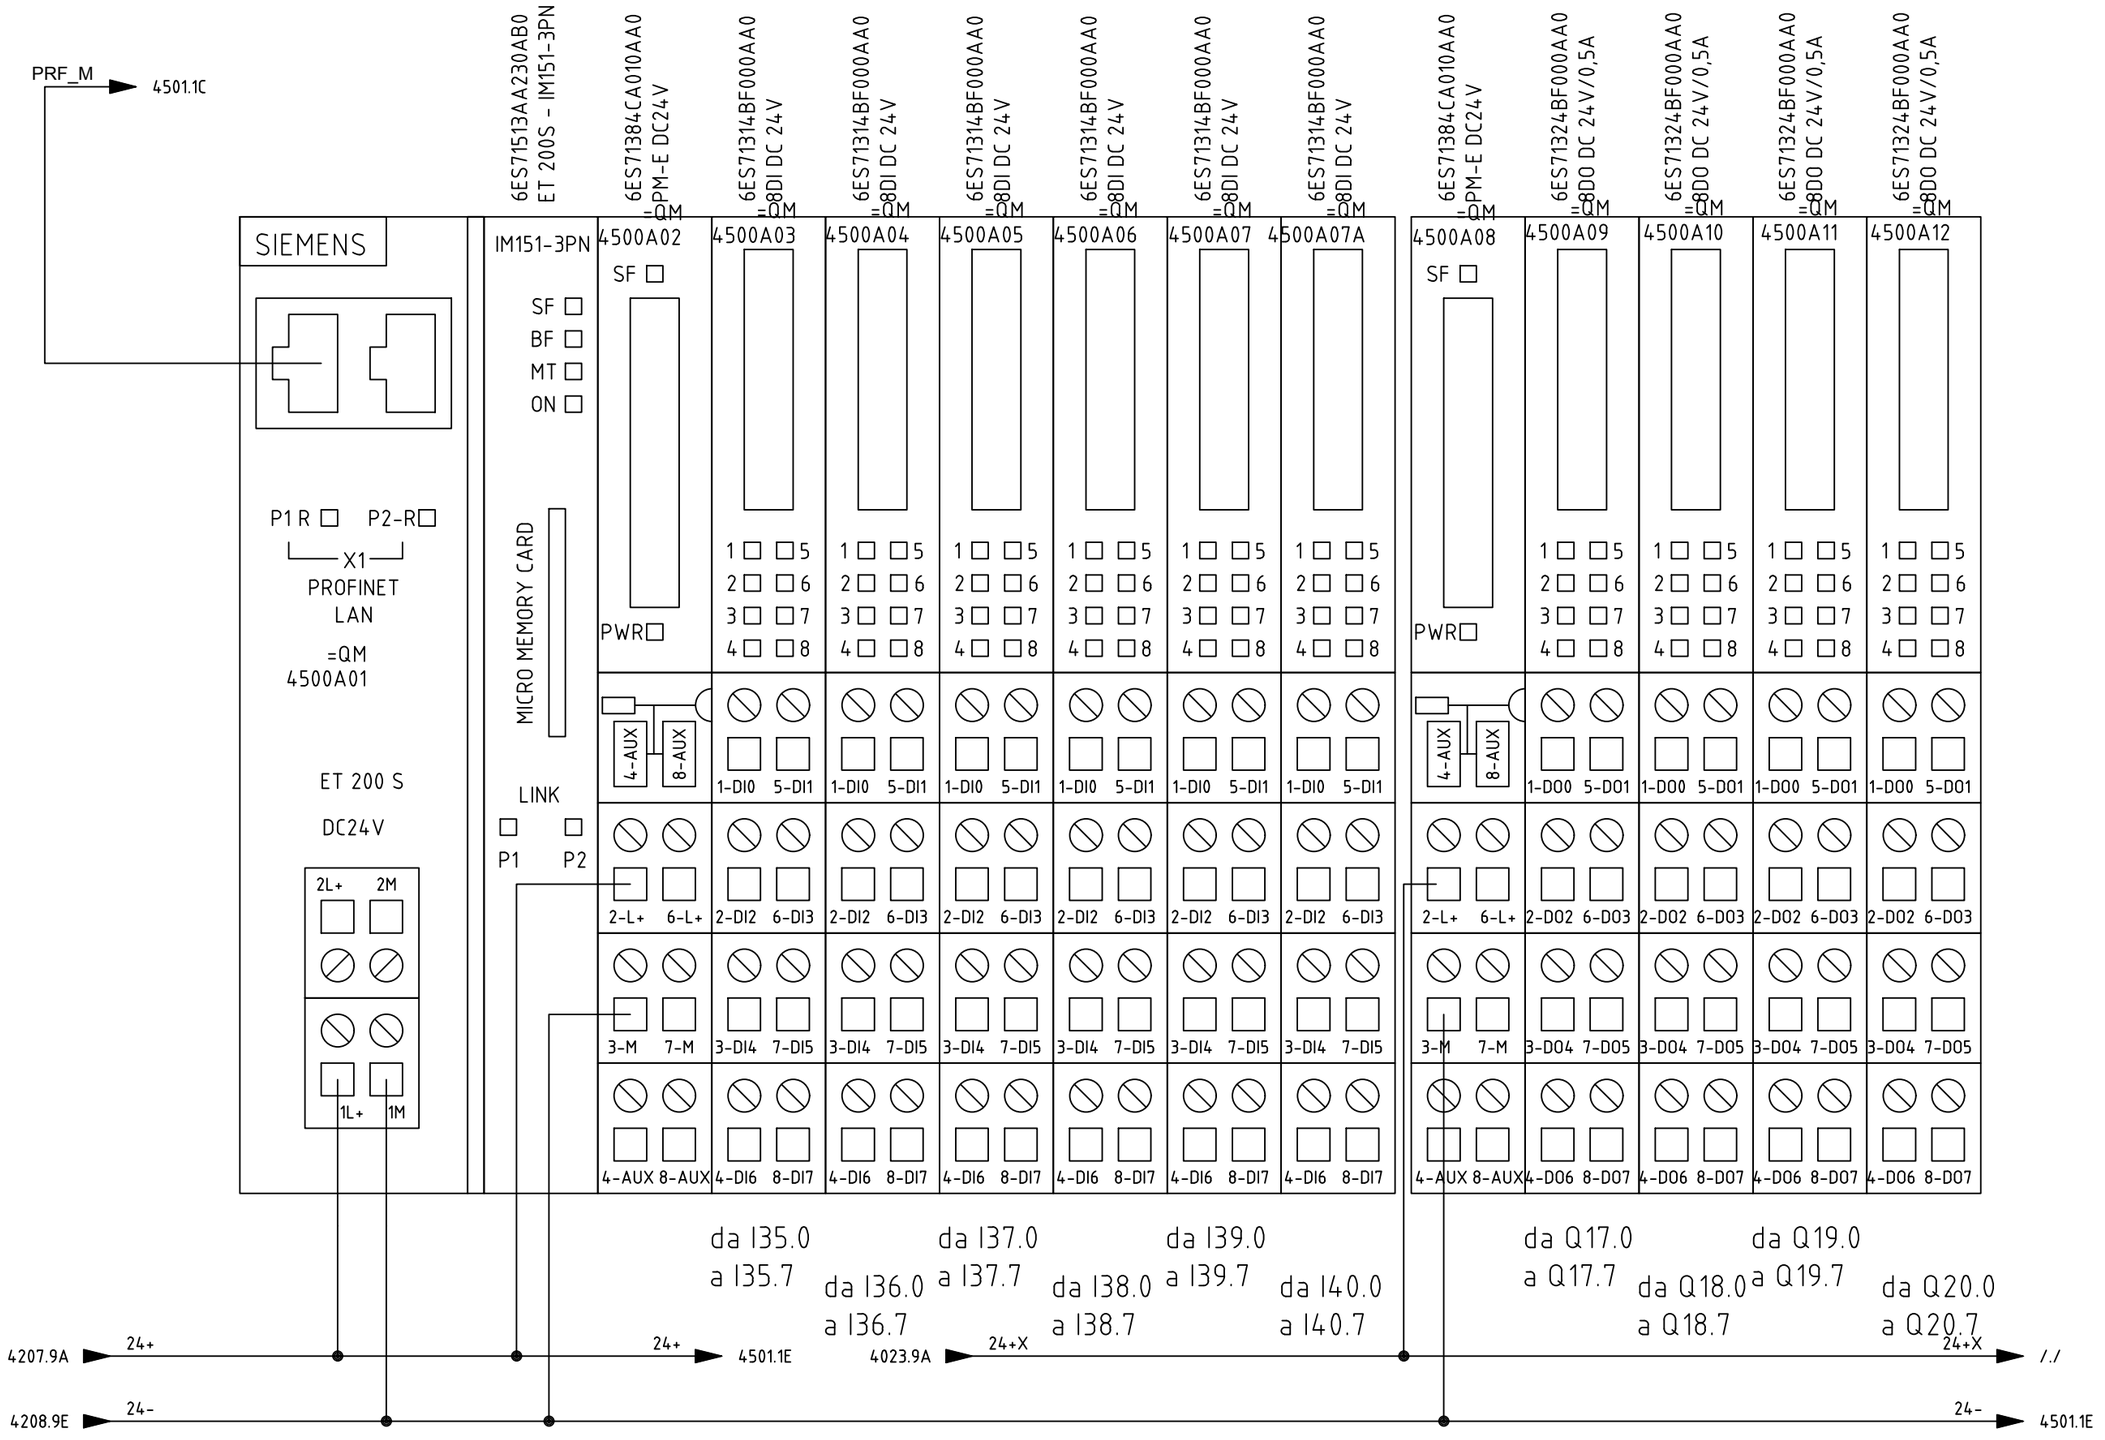

SIRCEM-CM spa Via Armando Diaz, 19 84018 Scafati (SA) TEL: +39 081 863 12 05	Dis. N. REV 0.2 CAD SPAC Nome File C17_26C Data 31/01/2018	Impianto *QUADRO MULINO* *MILL SWITCHBOARD* Denominazione RACK PLC	Ordine SIRCEM Commessa C17_26 Esecutore D.G.	cm spa macchine ed impianti per industrie alimentari, mangimistiche e chimiche	FOGLIO 4500 SEGUE 4501

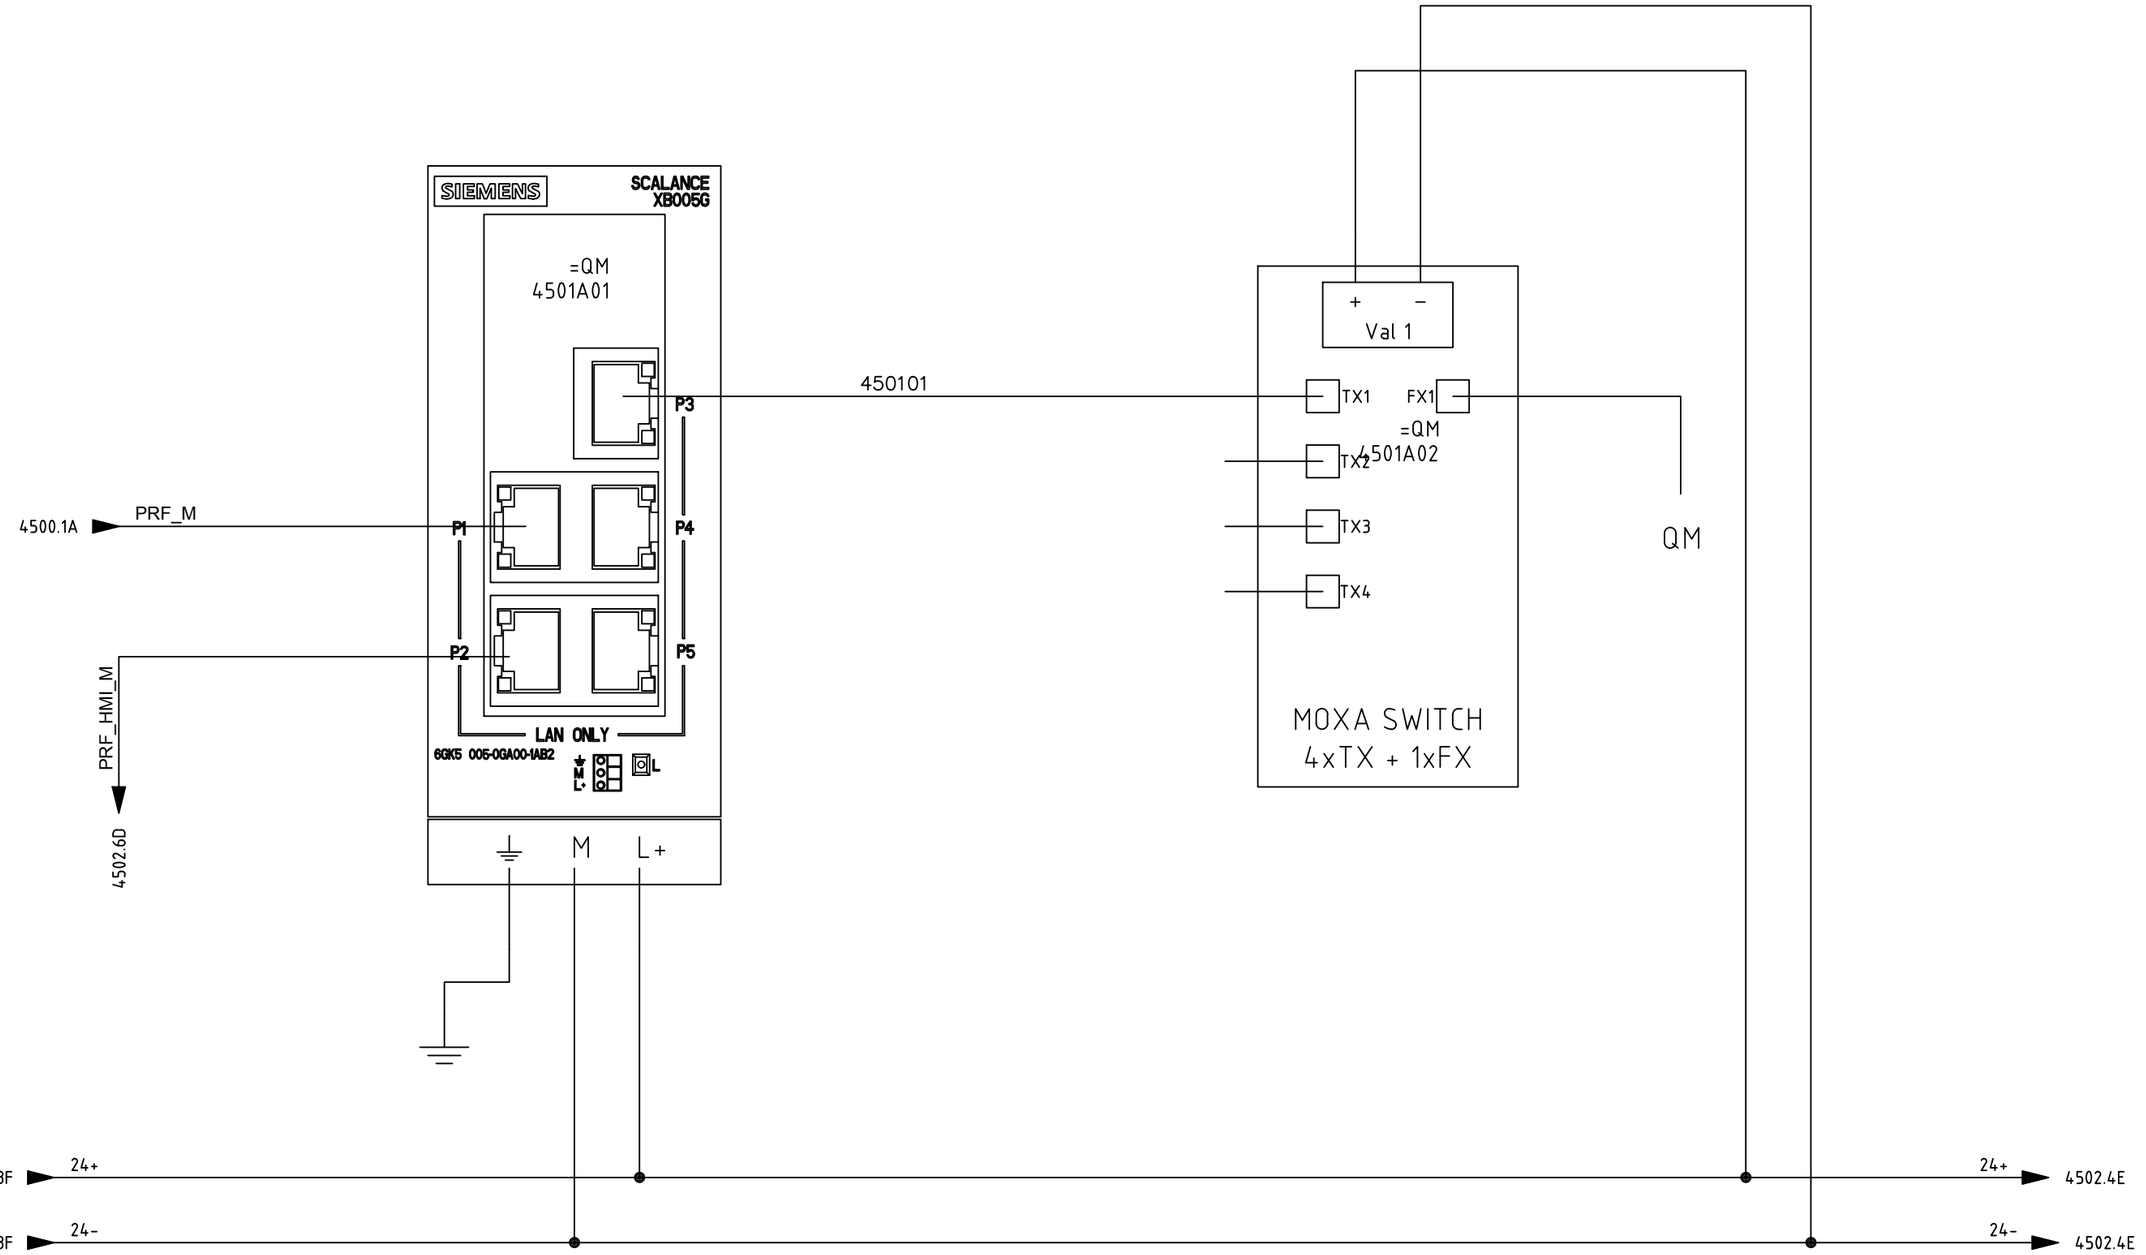

SIRCEM-CM spa
Via Armando Diaz, 19
84018 Scafati (SA)
TEL: +39 081 863 12 05

Dis. N.	REV 0.2
CAD	SPAC
Nome File	C17_26C
Data	31/01/2018


Impianto: *QUADRO MULINO*
MILL SWITCHBOARD

Denominazione: SWITCH


Ordine	SIRCEM
Commessa	C17_26
Esecutore	D.G.

FOGLIO	4501
SEGUE	4502

Vorne / Front

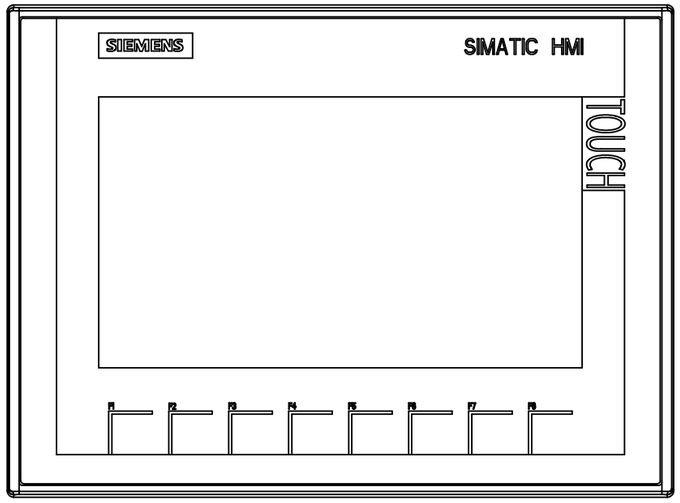

Hinten / Back

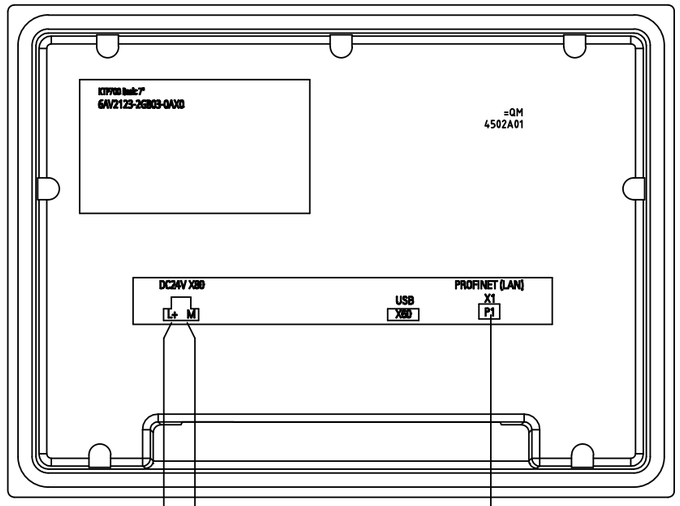

4501.1D PRF_HMI_M

4501.8E 24+ 24+ /./

4501.8E 24- 24- /./

SIRCEM-CM spa Via Armando Diaz, 19 84018 Scafati (SA) TEL: +39 081 863 12 05	Dis. N. REV 0.2 CAD SPAC Nome File C17_26C Data 31/01/2018	Impianto *QUADRO MULINO* *MILL SWITCHBOARD* Denominazione HMI	Ordine SIRCEM Commessa C17_26 Esecutore D.G.		FOGLIO 4502 SEGUE 4600

Nome/Item	Tipo/Type	Descrizione/Description	Costruttore/Marke	Quadro/Board	Fg/Sh	Q.ta/Q.ty
4020GD01	6EP14363BA00	SITOP MODULAR ALIM.STAB.400/500V 24V-20A	Siemens	=QM	4020	1
4020PA01		Amperometro		=QM	4020	1
4020QS01	3LD24180TK11	INT. PRINC 3X250A FIX FONDO BLP	Siemens	=QM	4020	1
	5ST2502	BLOCCO DISTRIB. MOD. 4POLI 125A	Siemens			1
4020QU01	3NW7033	BASE SEZ.X FUS. CILINDR.10X38 3P 32A 3UM	Siemens	=QM	4020	1
4020QU02	3NW7023	BASE SEZ.X FUS. CILINDR.10X38 2P 32A 2UM	Siemens	=QM	4020	1
4020QU03	3NW7023	BASE SEZ.X FUS. CILINDR.10X38 2P 32A 2UM	Siemens	=QM	4020	1
4020QU04	3NW7023	BASE SEZ.X FUS. CILINDR.10X38 2P 32A 2UM	Siemens	=QM	4020	1
4020QU05	3NW7023	BASE SEZ.X FUS. CILINDR.10X38 2P 32A 2UM	Siemens	=QM	4020	1
4020QU06	3NW7023	BASE SEZ.X FUS. CILINDR.10X38 2P 32A 2UM	Siemens	=QM	4020	1
4020T01	ABL6TS25B	TRASFORMATORE	Schneider Electric	=QM	4020	1
4020T02	ABL6TS25U	TRASFORMATORE	Schneider Electric	=QM	4020	1
4020TA01		Trasformatore di corrente		=QM	4020	1
4021EV01		Ventilatore		=QM	4021	1
4021HL01		Segnalazione luminosa		=QM	4021	1
4021HL02		Segnalazione luminosa		=QM	4021	1
4021QF01	5SM23226	BLOCCO DIFF. 2P 40A 30MA TIPO A X 5SY	Siemens	=QM	4021	1
	5SY62067	INT. MT 2P C6 Icn 6KA Icu 30KA	Siemens			1
4021QU01	3NW7023	BASE SEZ.X FUS. CILINDR.10X38 2P 32A 2UM	Siemens	=QM	4021	1
4021S01		Comandato dalla temperatura (termostato) NC		=QM	4021	1
4021SA01		Comando rotativo a due posizioni NO		=QM	4021	1
4021XS01	A9A15303	Presa iPC 2P+T 16A 250Vca italiana bivalente	Schneider Electric	=QM	4021	1
402201		RELE' DI SICUREZZA	SIEMENS	=QM	4022	1
4022HL01	3SB32446BA60	IND.LUM.PL.BIANCO LED 24V UC	Siemens	=QM	4022	1
4022KM01		Bobina contattore		=QM	4022	1
4022QF01		Int. aut. magnetotermico unipolare		=QM	4022	1
4022SB01	3SB32011HA20	PULS. A FUNGO X EMERG. 1L+1R	Siemens	=QM	4022	1
4022SB02	3SB32010AA51	PULS. PIATTO BLU 22MM 1L+1R	Siemens	=QM	4022	1
4023QF01		Interruttore automatico magnetotermico unipolare		=QM	4023	1
4023QF02		Interruttore automatico magnetotermico unipolare		=QM	4023	1
4024KA01		Bobina rele' Aux		=QM	4024	1
4025KA01		Bobina rele' Aux		=QM	4025	1
4026QF01		Interruttore automatico magnetotermico tripolare		=QM	4026	1
4026QF02		Interruttore automatico magnetotermico tripolare		=QM	4026	1
4100A01	3RA61202CB32	Compact avv.dir. 1-4A c.cl.	Siemens	=QM	4100	1
4100M01		Motore asincrono trifase		=QM	4100	1
4100QS01		Sezionatore tripolare		=QM	4100	1
4101A01	3RA61202DB32	Compact Avv.dir 24V UC 3-12A molla	Siemens	=QM	4101	1
4101M01		Motore asincrono trifase		=QM	4101	1
4101QS01		Sezionatore tripolare		=QM	4101	1
4102A01	3RA61202DB32	Compact Avv.dir 24V UC 3-12A molla	Siemens	=QM	4102	1
4102M01		Motore asincrono trifase		=QM	4102	1
4102QS01		Sezionatore tripolare		=QM	4102	1
410301	3RW40742BB44	SOFTSTART S12 160KW 400V CAGE CLAMP	Siemens	=QM	4103	1
4103AKM01		Bobina contattore		=QM	4103A	1

SIRCEM-CM spa
Via Armando Diaz, 19
84018 Scafati (SA)
TEL: +39 081 863 12 05

Dis. N. REV 0.2
CAD SPAC
Nome File C17_26C
Data 31/01/2018

Impianto: QUADRO MULINO / MILL SWITCHBOARD
Denominazione: DEVICES LIST

Ordine: SIRCEM
Commessa: C17_26
Esecutore: D.G.

FOGLIO 4600
SEGUE 4601

Nome/Item	Tipo/Type	Descrizione/Description	Costruttore/Marke	Quadro/Board	Fg/Sh	Q.ta/Q.ty
4103AM01		Motore asincrono trifase		=QM	4103A	1
4103AM02		Motore asincrono trifase		=QM	4103A	1
4103AQF01	3RV0110DA10	INT.AUT.S00,0.22-0.32A,VT	Siemens	=QM	4103A	1
	3RV29011E	CONT.AUX.FRONT 1L+1R VT S00/S0	Siemens			1
4103AQF02	3rv20110da10	INT.AUT.S00,0.22-0.32A,VT	Siemens	=QM	4103A	1
	3RV29011E	CONT.AUX.FRONT 1L+1R VT S00/S0	Siemens			1
4103ASQ01		Dispositivo di prossimita'		=QM	4103A	1
4103M01		Motore asincrono trifase		=QM	4103	1
4103QF01	3RV13637EN10	INT. 3RV1 IN=250A solo magn. X AVV. ICU	Siemens	=QM	4103	1
4103QS01		Sezionatore tripolare		=QM	4103	1
4104M01		Motore asincrono trifase		=QM	4104	1
4104QS01		Sezionatore tripolare		=QM	4104	1
4105M01		Motore asincrono trifase		=QM	4105	1
4105QS01		Sezionatore tripolare		=QM	4105	1
4200SB01	3SB32010AA11	PULS.PIATTO NERO 22MM 1L+1R	Siemens	=QM	4200	1
4200SB02	3SB32010AA31	PULS. PIATTO GIALLO 22MM 1L+1R	Siemens	=QM	4200	1
4200SB03	3SB32010AA41	PULS. PIATTO VERDE 22MM 1L+1R	Siemens	=QM	4200	1
4200SB04	3SB32010AA21	PULS. PIATTO ROSSO 22MM 1L+1R	Siemens	=QM	4200	1
4201SQ01		Dispositivo di prossimita' capacitivo alimentato in D.C. NC		=QM	4201	1
4201SQ02		Dispositivo di prossimita' capacitivo alimentato in D.C. NC		=QM	4201	1
4201SQ03		Dispositivo di prossimita' capacitivo alimentato in D.C. NC		=QM	4201	1
4202S01		Fine corsa NO		=QM	4202	1
4202S02		Comandato dalla pressione (pressostato) NO		=QM	4202	1
4203KA01		Bobina rele' Aux		=QM	4203	1
4203KA02		Bobina rele' Aux		=QM	4203	1
4203KA03		Bobina rele' Aux		=QM	4203	1
4205KA01		Bobina rele' Aux		=QM	4205	1
4205KA02		Bobina rele' Aux		=QM	4205	1
4206KA01		Bobina rele' Aux		=QM	4206	1
4206KA02		Bobina rele' Aux		=QM	4206	1
4207HA01	8WD44200EA	SIRENA TONO FISSO ALTERNATO 24V DC	Siemens	=QM	4207	1
4207HL01	8WD44001AB	COL.LUM.LUCE FISSA ROSSA 12-240V	Siemens	=QM	4207	1
	8WD43281XX	LAMPADA 24V BA15D 5W	Siemens			1
	8WD44080AB	ELEM.DI ALL.MENTO PER BASE	Siemens			1
	8WD44080CD	ANGOLARE PER BASE	Siemens			1
4207KA01	8897230000	RCIKITP 24VDC 2CO LD/PB	Weidmuller	=QM	4207	1
4207KA02	8897230000	RCIKITP 24VDC 2CO LD/PB	Weidmuller	=QM	4207	1
4208HL01	8WD44001AB	COL.LUM.LUCE FISSA ROSSA 12-240V	Siemens	=QM	4208	1
	8WD43281XX	LAMPADA 24V BA15D 5W	Siemens			1
	8WD44080AB	ELEM.DI ALL.MENTO PER BASE	Siemens			1
	8WD44080CD	ANGOLARE PER BASE	Siemens			1
4500A01	6ES71513AA230AB0 + 6ES71934CC200AA0	SIMATIC DP ET 200S IM151-3 100MB/S + SIMATIC DP TM-E15S23-A1 X ET 200S	SIEMENS	=QM	4500	1
4500A02	6ES71384CA010AA0	ET200S, POWER MODULE PM-E, 24V DC	Siemens	=QM	4500	1
4500A03	6ES71314BF000AA0	SIMATIC DP ET200S 8DI DC24V	Siemens	=QM	4500	1
4500A04	6ES71314BF000AA0	SIMATIC DP ET200S 8DI DC24V	Siemens	=QM	4500	1

SIRCEM-CM spa
Via Armando Diaz, 19
84018 Scafati (SA)
TEL: +39 081 863 12 05

Dis. N. REV 0.2
CAD SPAC
Nome File C17_26C
Data 31/01/2018

Impianto: QUADRO MULINO / MILL SWITCHBOARD
Denominazione: DEVICES LIST

Ordine: SIRCEM
Commessa: C17_26
Esecutore: D.G.

FOGLIO 4601
SEGUE 4601A

Nome/Item	Tipo/Type	Descrizione/Description	Costruttore/Marke	Quadro/Board	Fg/Sh	Q.ta/Q.ty
4500A05	6ES71314BF000AA0	SIMATIC DP ET200S 8DI DC24V	Siemens	=QM	4500	1
4500A06	6ES71314BF000AA0	SIMATIC DP ET200S 8DI DC24V	Siemens	=QM	4500	1
4500A07	6ES71314BF000AA0	SIMATIC DP ET200S 8DI DC24V	Siemens	=QM	4500	1
4500A08	6ES71384CA010AA0	ET200S, POWER MODULE PM-E, 24V DC	Siemens	=QM	4500	1
4500A09	6ES71324BF000AA0	SIMATIC DP ET200S 8DO 24VDC	Siemens	=QM	4500	1
4500A10	6ES71324BF000AA0	SIMATIC DP ET200S 8DO 24VDC	Siemens	=QM	4500	1
4500A11	6ES71324BF000AA0	SIMATIC DP ET200S 8DO 24VDC	Siemens	=QM	4500	1
4501A01	6GK50050BA001AB2	SIMATIC NET SCALANCE XB005 SWITCH IE	Siemens	=QM	4501	1
4501A02				=QM	4501	1
4502A01	6AV21232GB030AX0			=QM	4502	1

SIRCEM-CM spa
Via Armando Diaz, 19
84018 Scafati (SA)
TEL: +39 081 863 12 05

Dis. N. REV 0.2
CAD SPAC
Nome File C17_26C
Data 31/01/2018


Impianto
QUADRO MULINO
MILL SWITCHBOARD

Denominazione DEVICES LIST

Ordine SIRCEM
Commessa C17_26
Esecutore D.G.


FOGLIO 4601A
SEGUE 4602

=QM - XA

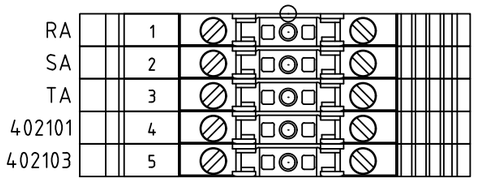


RA	1	RA	=QM - 4020QS01 - GENERAL BREAKER
SA	2	SA	=QM - 4020QS01 - GENERAL BREAKER
TA	3	TA	=QM - 4020QS01 - GENERAL BREAKER
402101	4	402101	=QM - 4021QF01 - AUXILIARY POWER SUPPLY - BREAKER
402103	5	402103	=QM - 4021QF01 - AUXILIARY POWER SUPPLY - BREAKER

=QM - XS

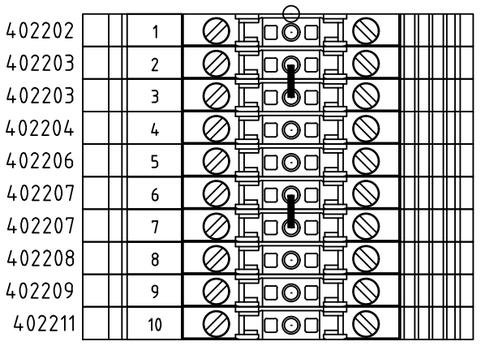


402202	1	402202	=QM - 4022SB01 - EMERGENCY
402203	2	402203	=QM - 4022SB01 - EMERGENCY
402203	3	402203	=QM - 4022SB01 - EMERGENCY
402204	4	402204	=QM - 4022SB01 - EMERGENCY
402206	5	402206	=QM - 4022SB01 - EMERGENCY
402207	6	402207	=QM - 4022SB01 - EMERGENCY
402207	7	402207	=QM - 4022SB01 - EMERGENCY
402208	8	402208	=QM - 4022SB01 - EMERGENCY
402209	9	402209	=QM - 4022SB02 - ENABLE COMMANDS
402211	10	402211	=QM - 4022SB02 - ENABLE COMMANDS

=QM - X1

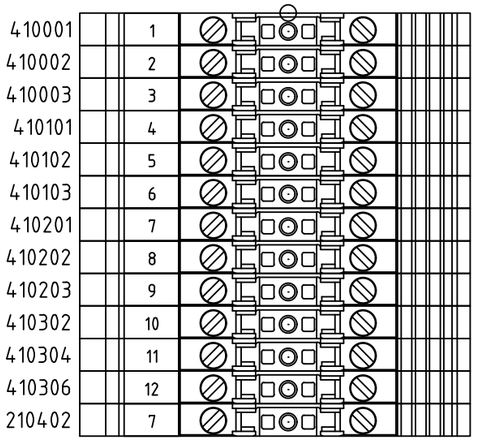

410001	1	410001	=QM - 4100QS01 - SEZIONATORE MOTORE - MOTOR BREAKER
410002	2	410002	=QM - 4100QS01 - SEZIONATORE MOTORE - MOTOR BREAKER
410003	3	410003	=QM - 4100QS01 - SEZIONATORE MOTORE - MOTOR BREAKER
410101	4	410101	=QM - 4101QS01 - SEZIONATORE MOTORE - MOTOR BREAKER
410102	5	410102	=QM - 4101QS01 - SEZIONATORE MOTORE - MOTOR BREAKER
410103	6	410103	=QM - 4101QS01 - SEZIONATORE MOTORE - MOTOR BREAKER
410201	7	410201	=QM - 4102QS01 - SEZIONATORE MOTORE - MOTOR BREAKER
410202	8	410202	=QM - 4102QS01 - SEZIONATORE MOTORE - MOTOR BREAKER
410203	9	410203	=QM - 4102QS01 - SEZIONATORE MOTORE - MOTOR BREAKER
410302	10	410302	=QM - 4103QS01 - SEZIONATORE MOTORE - MOTOR BREAKER
410304	11	410304	=QM - 4103QS01 - SEZIONATORE MOTORE - MOTOR BREAKER
410306	12	410306	=QM - 4103QS01 - SEZIONATORE MOTORE - MOTOR BREAKER
210402	7	210402	=QG - 2104QS01 - SEZIONATORE MOTORE - MOTOR BREAKER

=QM - X2

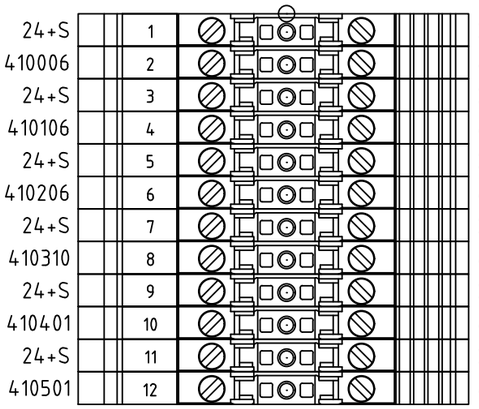


24+S	1	24+S	=QM - 4100QS01 - SEZIONATORE MOTORE - MOTOR BREAKER
410006	2	410006	=QM - 4100QS01 - SEZIONATORE MOTORE - MOTOR BREAKER
24+S	3	24+S	=QM - 4101QS01 - SEZIONATORE MOTORE - MOTOR BREAKER
410106	4	410106	=QM - 4101QS01 - SEZIONATORE MOTORE - MOTOR BREAKER
24+S	5	24+S	=QM - 4102QS01 - SEZIONATORE MOTORE - MOTOR BREAKER
410206	6	410206	=QM - 4102QS01 - SEZIONATORE MOTORE - MOTOR BREAKER
24+S	7	24+S	=QM - 4103QS01 - SEZIONATORE MOTORE - MOTOR BREAKER
410310	8	410310	=QM - 4103QS01 - SEZIONATORE MOTORE - MOTOR BREAKER
24+S	9	24+S	=QM - 4104QS01 - SEZIONATORE MOTORE - MOTOR BREAKER
410401	10	410401	=QM - 4104QS01 - SEZIONATORE MOTORE - MOTOR BREAKER
24+S	11	24+S	=QM - 4105QS01 - SEZIONATORE MOTORE - MOTOR BREAKER
410501	12	410501	=QM - 4105QS01 - SEZIONATORE MOTORE - MOTOR BREAKER

SIRCEM-CM spa
Via Armando Diaz, 19
84018 Scafati (SA)
TEL: +39 081 863 12 05


Dis. N.	REV 0.2
CAD	SPAC
Nome File	C17_26C
Data	31/01/2018
Impianto	*QUADRO MULINO MILL SWITCHBOARD*
Denominazione	TERMINLS
Ordine	SIRCEM
Commessa	C17_26
Esecutore	D.G.
FOGLIO	4602
SEGUE	4603

=QM - XQ

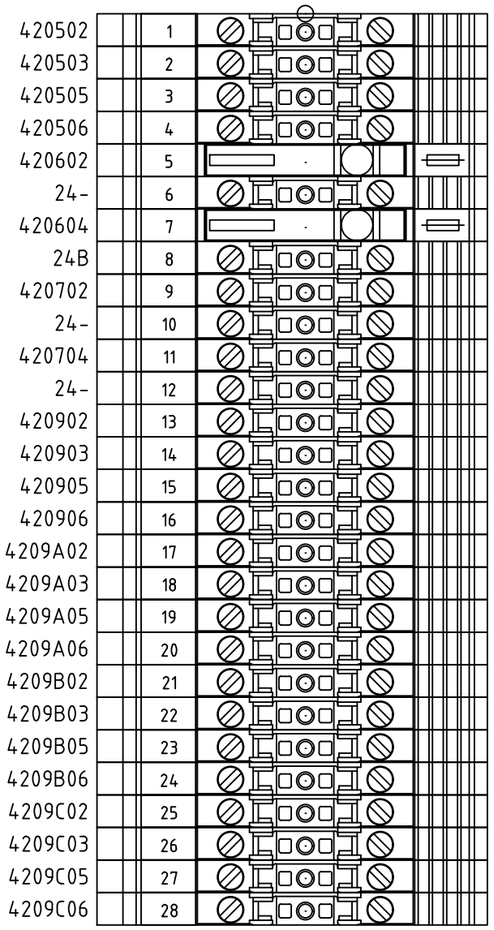


420502	1	420502
420503	2	420503
420505	3	420505
420506	4	420506
420602	5	420602
24-	6	24-
420604	7	420604
24B	8	24B
420702	9	420702
24-	10	24-
420704	11	420704
24-	12	24-
420902	13	420902
420903	14	420903
420905	15	420905
420906	16	420906
4209A02	17	4209A02
4209A03	18	4209A03
4209A05	19	4209A05
4209A06	20	4209A06
4209B02	21	4209B02
4209B03	22	4209B03
4209B05	23	4209B05
4209B06	24	4209B06
4209C02	25	4209C02
4209C03	26	4209C03
4209C05	27	4209C05
4209C06	28	4209C06

=QM - XW

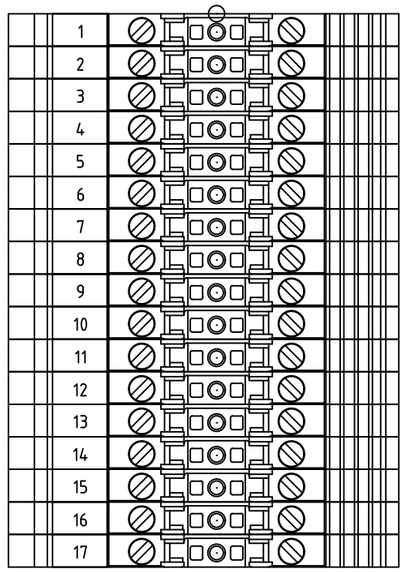

402601	1	402601	=QM - 4026QF01
402602	2	402602	=QM - 4026QF01
402603	3	402603	=QM - 4026QF01
420302	4	420302	=QM - 4203KA01
420303	5	420303	=QM - 4203KA01
420305	6	420305	=QM - 4203KA02
420306	7	420306	=QM - 4203KA02
420308	8	420308	=QM - 4203KA03
420309	9	420309	=QM - 4203KA03
24+S	10	24+S	
420401	11	420401	
24+S	12	24+S	
420402	13	420402	
24+S	14	24+S	
420403	15	420403	
24+S	16	24+S	
420404	17	420404	

=QM - QC

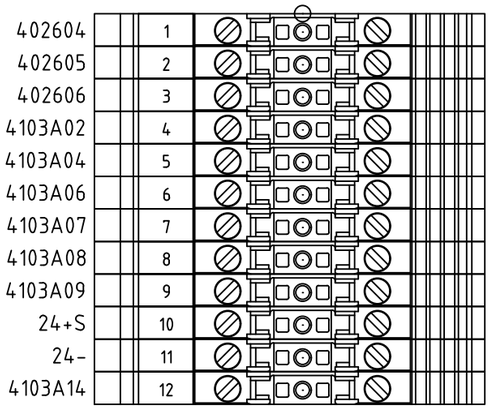

402604	1	402604	=QM - 4026QF02
402605	2	402605	=QM - 4026QF02
402606	3	402606	=QM - 4026QF02
4103A02	4	4103A02	=QM - 4103AM01 - VENTILATORE SCAMBIATORE 1
4103A04	5	4103A04	=QM - 4103AM01 - VENTILATORE SCAMBIATORE 1
4103A06	6	4103A06	=QM - 4103AM01 - VENTILATORE SCAMBIATORE 1
4103A07	7	4103A07	=QM - 4103AM02 - VENTILATORE SCAMBIATORE 1
4103A08	8	4103A08	=QM - 4103AM02 - VENTILATORE SCAMBIATORE 1
4103A09	9	4103A09	=QM - 4103AM02 - VENTILATORE SCAMBIATORE 1
24+S	10	24+S	=QM - 4103ASQ01 - TERMOMETRO - IFM TR2439
24-	11	24-	=QM - 4103ASQ01 - TERMOMETRO - IFM TR2439
4103A14	12	4103A14	=QM - 4103ASQ01 - TERMOMETRO - IFM TR2439

SIRCEM-CM spa
Via Armando Diaz, 19
84018 Scafati (SA)
TEL: +39 081 863 12 05

Dis. N.	REV 0.2
CAD	SPAC
Nome File	C17_26C
Data	31/01/2018


Impianto: *QUADRO MULINO*
MILL SWITCHBOARD

Denominazione: TERMINLS

Ordine	SIRCEM
Commessa	C17_26
Esecutore	D.G.

FOGLIO	4603
SEGUE	4604

=QM - XI

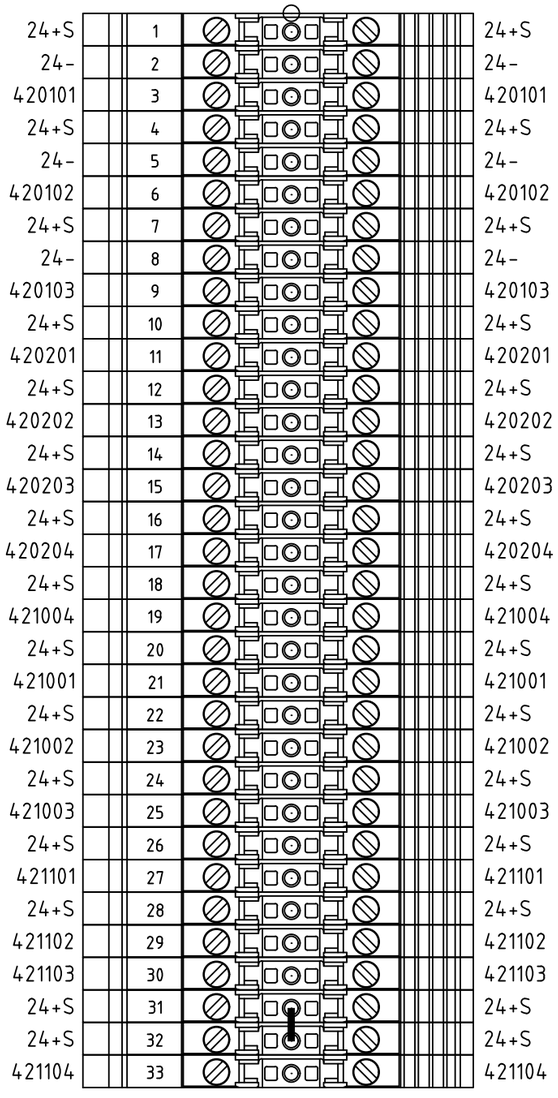

SIRCEM-CM spa
Via Armando Diaz, 19
84018 Scafati (SA)
TEL: +39 081 863 12 05

Dis. N.	REV 0.2
CAD	SPAC
Nome File	C17_26C
Data	31/01/2018
Impianto	*QUADRO MULINO MILL SWITCHBOARD*
Denominazione	TERMINLS
Ordine	SIRCEM
Commessa	C17_26
Esecutore	D.G.
FOGLIO	4604
SEGUE	/