SIRCEM - CM SPA

FLOUR PLANT - MILL - SHREDDING
WHEABA HOLDING - TRIPOLI (LIBIA)

MAIN SWITCHBOARD
Electric Diagram

AS-BUILT

Miluma srl
Via Circumvallazione Esterna di Napoli, 12
80025 - Casandrino (NA)
P.IVA e CF 06836831211
Tel. +39 (081) 191 78 085
Fax +39 (081) 197 22 186
info@miluma.it - www.miluma.it

SIRCEM-CM spa
Via Armando Diaz, 19
84018 Scafati (SA)
TEL: +39 081 863 12 05

Dis. N.	REV 0.2
CAD	SPAC
Nome File	C17_26A
Data	26 07 2017
Impianto	SFARINATI – MOLINO E TRITURAZIONE FLOUR PLANT – MILL – SHREDDING
Denominazione	TITLE
Ordine	SIRCEM
Commessa	C17_26
Esecutore	D.G.
FOGLIO	1
SEGUE	2

LISTA FOGLI \ INDEX

Foglio Sheet	Descrizione Description	Revisione \ Revision 0	1	2	3	4	5	6	7	8	9
02-PORTE											
1	TITLE										
2	INDEX										
3	INDEX										
4	INDEX										
5	INDEX										
6	LAYOUT										
7	LAYOUT										
8	LAYOUT										
9	WIRE COLORS										
20	POWER SUPPLY										
21	SWITCHBOARD INTERNAL SERVICE										
21A	SCADA PC										
22	SAFETY RELAY										
23	SAFETY RELAY - LINE D										
23A	EMERGENCY BUTTON - LINE D										
24	SAFETY RELAY - LINE C										
24A	EMERGENCY BUTTON - LINE C										
25	SAFETY RELAY - LINE A										
25A	EMERGENCY BUTTON - LINE A										
26	SAFETY RELAY - LINE T										
26A	EMERGENCY BUTTON - LINE T										
27	AUXILIARY POWER SUPPLY										
28	AUXILIARY POWER SUPPLY										
29	CURRENT CONVERTER POWER SUPPLY										
30	POWER SUPPLY MILL SWITCHBOARD										

Foglio Sheet	Descrizione Description	Revisione \ Revision 0	1	2	3	4	5	6	7	8	9
30A	POWER SUPPLY MILL SWITCHBOARD										
100	EA-F1 MOTOR										
101	EA-F2 MOTOR										
102	EA-F3 MOTOR										
103	CV-1A MOTOR										
104	CV-1B MOTOR										
105	CV-2A MOTOR										
106	CV-2B MOTOR										
107	CV-3A MOTOR										
108	CV-3B MOTOR										
109	LD-1 MOTOR										
110	LD-2 MOTOR										
111	LD-3 MOTOR										
112	EC-1A AND RV-1A MOTORS										
112A	EC-1A AND RV-1A MOTORS										
113	EC-1C AND RV-1C MOTORS										
113A	EC-1C AND RV-1C MOTORS										
114	EC-1D AND RV-1D MOTORS										
114A	EC-1D AND RV-1D MOTORS										
115	EC-2A AND RV-2A MOTORS										
115A	EC-2A AND RV-2A MOTORS										
116	EC-2C AND RV-2C MOTORS										
116A	EC-2C AND RV-2C MOTORS										
117	EC-2D AND RV-2D MOTORS										
117A	EC-2D AND RV-2D MOTORS										
118	EC-3A AND RV-3A MOTORS										

Note :

SIRCEM-CM spa
Via Armando Diaz, 19
84018 Scafati (SA)
TEL: +39 081 863 12 05

Dis. N. REV 0.2
CAD SPAC
Nome File C17_26A
Data 26 07 2017

Impianto
SFARINATI – MOLINO E TRITURAZIONE
FLOUR PLANT – MILL – SHREDDING

Denominazione INDEX

Ordine SIRCEM
Commessa C17_26
Esecutore D.G.

FOGLIO 2
SEGUE 3

LISTA FOGLI \ INDEX

Foglio Sheet	Descrizione Description	Revisione \ Revision 0	1	2	3	4	5	6	7	8	9
118A	EC-3A AND RV-3A MOTORS										
119	EC-3C AND RV-3C MOTORS										
119A	EC-3C AND RV-3C MOTORS										
120	EC-3D AND RV-3D MOTORS										
120A	EC-3D AND RV-3D MOTORS										
121	CVM MOTOR										
122	EC-T MOTOR										
123	LD-M MOTOR										
124	EC-MA AND RV-MA MOTORS										
124A	EC-MA AND RV-MA MOTORS										
125	EC-MC AND RV-MC MOTORS										
125A	EC-MC AND RV-MC MOTORS										
126	EC-MD AND RV-MD MOTORS										
126A	EC-MD AND RV-MD MOTORS										
127	EA-LM MOTOR										
128	RVR-LM1 MOTOR										
129	RVR-LM2 MOTOR										
130	M-1 MOTOR										
131	M-2 MOTOR										
132	BP-LM MOTOR										
133	FPZ-M MOTOR										
134	RVR-BPM MOTOR										
135	EA-T MOTOR										
136	ER-T MOTOR										
137	RVR-FT MOTOR										
138	RVS-GPT MOTOR										

Foglio Sheet	Descrizione Description	Revisione \ Revision 0	1	2	3	4	5	6	7	8	9
139	RB-GPT MOTOR										
140	RVR-CFD MOTOR										
141	BP-D MOTOR										
142	RB-D MOTOR										
143	RVS-D MOTOR										
144	EA-FD MOTOR										
145	ER-D MOTOR										
146	RVR-FD MOTOR										
147	RVR-CFC MOTOR										
148	BP-C MOTOR										
149	RB-C MOTOR										
150	RVS-C MOTOR										
151	EA-FC MOTOR										
152	ER-C MOTOR										
153	RVR-FC MOTOR										
154	RVR-CFA MOTOR										
155	BP-A MOTOR										
156	RB-A MOTOR										
157	RVS-A MOTOR										
158	EA-FA MOTOR										
159	ER-A MOTOR										
160	RVR-FA MOTOR										
200	ON SITE AND FRONT SWITCHBOARD BUTTONS										
201	FULL SENSORS FOR POWER LINES										
202	REQUEST FROM LINES										
203	SPARE INPUT										

Note :

SIRCEM-CM spa
Via Armando Diaz, 19
84018 Scafati (SA)
TEL: +39 081 863 12 05

Dis. N.	REV 0.2
CAD	SPAC
Nome File	C17_26A
Data	26 07 2017

Impianto: *SFARINATI – MOLINO E TRITURAZIONE FLOUR PLANT – MILL – SHREDDING*

Denominazione: INDEX

Ordine: SIRCEM
Commessa: C17_26
Esecutore: D.G.

FOGLIO 3
SEGUE 4

LISTA FOGLI \ INDEX

Foglio Sheet	Descrizione Description	Revisione \ Revision										Foglio Sheet	Descrizione Description	Revisione \ Revision									
		0	1	2	3	4	5	6	7	8	9			0	1	2	3	4	5	6	7	8	9
204	FEEDING CONSENT TO LINE											1103	ZONE 1 - SWITCHBOARD										
205	FEEDING CONSENT TO LINE											1104	ZONE 1 - SWITCHBOARD										
206	ALARM SIGNALING											1105	ZONE 1 - SWITCHBOARD										
207	START CYCLE LAMP											1106	ZONE 1 - SWITCHBOARD										
208	SPARE OUTPUT											1107	ZONE 1 - SWITCHBOARD										
500	RACK PLC											1150	ZONE 1 - RACK PLC										
501	RACK INPUT PLC											1160	ZONE 1 - TERMINAL										
502	RACK OUTPUT PLC											1200	ZONE 2 - SWITCHBOARD										
503	SWITCH PROFINET 1											1201	ZONE 2 - SWITCHBOARD										
504	SWITCH PROFINET 2											1202	ZONE 2 - SWITCHBOARD										
1000	DEVICES LIST											1203	ZONE 2 - SWITCHBOARD										
1001	DEVICES LIST											1204	ZONE 2 - SWITCHBOARD										
1002	DEVICES LIST											1205	ZONE 2 - SWITCHBOARD										
1003	DEVICES LIST											1206	ZONE 2 - SWITCHBOARD										
1004	DEVICES LIST											1207	ZONE 2 - SWITCHBOARD										
1005	DEVICES LIST											1208	ZONE 2 - SWITCHBOARD										
1006	DEVICES LIST											1209	ZONE 2 - SWITCHBOARD										
1007	TERMINAL											1210	ZONE 2 - SWITCHBOARD										
1008	TERMINAL											1211	ZONE 2 - SWITCHBOARD										
1009	TERMINAL											1212	ZONE 2 - SWITCHBOARD										
1010	TERMINAL											1213	ZONE 2 - SWITCHBOARD										
1011	TERMINAL											1250	ZONE 2 - RACK PLC										
1012	TERMINAL											1260	ZONE 2 - TERMINAL										
1100	ZONE 1 - SWITCHBOARD											1261	ZONE 2 - TERMINAL										
1101	ZONE 1 - SWITCHBOARD											1262	ZONE 2 - TERMINAL										
1102	ZONE 1 - SWITCHBOARD											1300	ZONE 3 - SWITCHBOARD										

Note :

SIRCEM-CM spa
Via Armando Diaz, 19
84018 Scafati (SA)
TEL: +39 081 863 12 05

Dis. N.	REV 0.2
CAD	SPAC
Nome File	C17_26A
Data	26 07 2017

Impianto: *SFARINATI – MOLINO E TRITURAZIONE FLOUR PLANT – MILL – SHREDDING*

Denominazione: INDEX

Ordine: SIRCEM

Commessa: C17_26

Esecutore: D.G.

FOGLIO 4

SEGUE 5

LISTA FOGLI \ INDEX

Foglio Sheet	Descrizione Description	Revisione \ Revision 0 1 2 3 4 5 6 7 8 9	Foglio Sheet	Descrizione Description	Revisione \ Revision 0 1 2 3 4 5 6 7 8 9
1301	ZONE 3 - SWITCHBOARD				
1302	ZONE 3 - SWITCHBOARD				
1303	ZONE 3 - SWITCHBOARD				
1304	ZONE 3 - SWITCHBOARD				
1305	ZONE 3 - SWITCHBOARD				
1306	ZONE 3 - SWITCHBOARD				
1307	ZONE 3 - SWITCHBOARD				
1308	ZONE 3 - SWITCHBOARD				
1309	ZONE 3 - SWITCHBOARD				
1310	ZONE 3 - SWITCHBOARD				
1311	ZONE 3 - SWITCHBOARD				
1312	ZONE 3 - SWITCHBOARD				
1313	ZONE 3 - SWITCHBOARD				
1350	ZONE 3 - RACK PLC				
1360	ZONE 3 SW.BOARD - TERMINAL				
1361	ZONE 3 - TERMINAL				
1362	ZONE 3 - TERMINAL				

Note :

SIRCEM-CM spa
Via Armando Diaz, 19
84018 Scafati (SA)
TEL: +39 081 863 12 05

Dis. N.	REV 0.2
CAD	SPAC
Nome File	C17_26A
Data	26 07 2017

Impianto: *SFARINATI – MOLINO E TRITURAZIONE FLOUR PLANT – MILL – SHREDDING*

Denominazione: INDEX


Ordine: SIRCEM

Commessa: C17_26

Esecutore: D.G.


FOGLIO 5

SEGUE 6

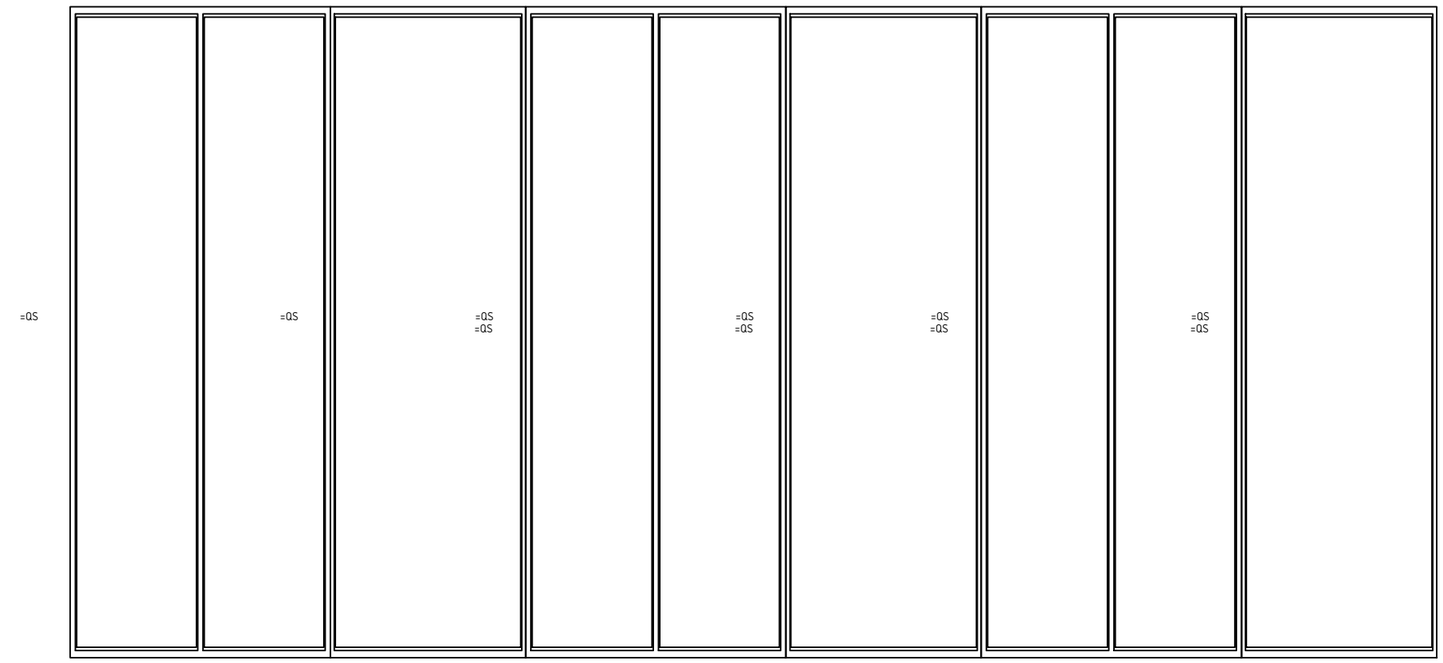

SIRCEM-CM spa
Via Armando Diaz, 19
84018 Scafati (SA)
TEL: +39 081 863 12 05

Dis. N.	REV 0.2
CAD	SPAC
Nome File	C17_26A
Data	26 07 2017
Impianto	*SFARINATI – MOLINO E TRITURAZIONE FLOUR PLANT – MILL – SHREDDING*
Denominazione	LAYOUT
Ordine	SIRCEM
Commessa	C17_26
Esecutore	D.G.
FOGLIO	6
SEGUE	7

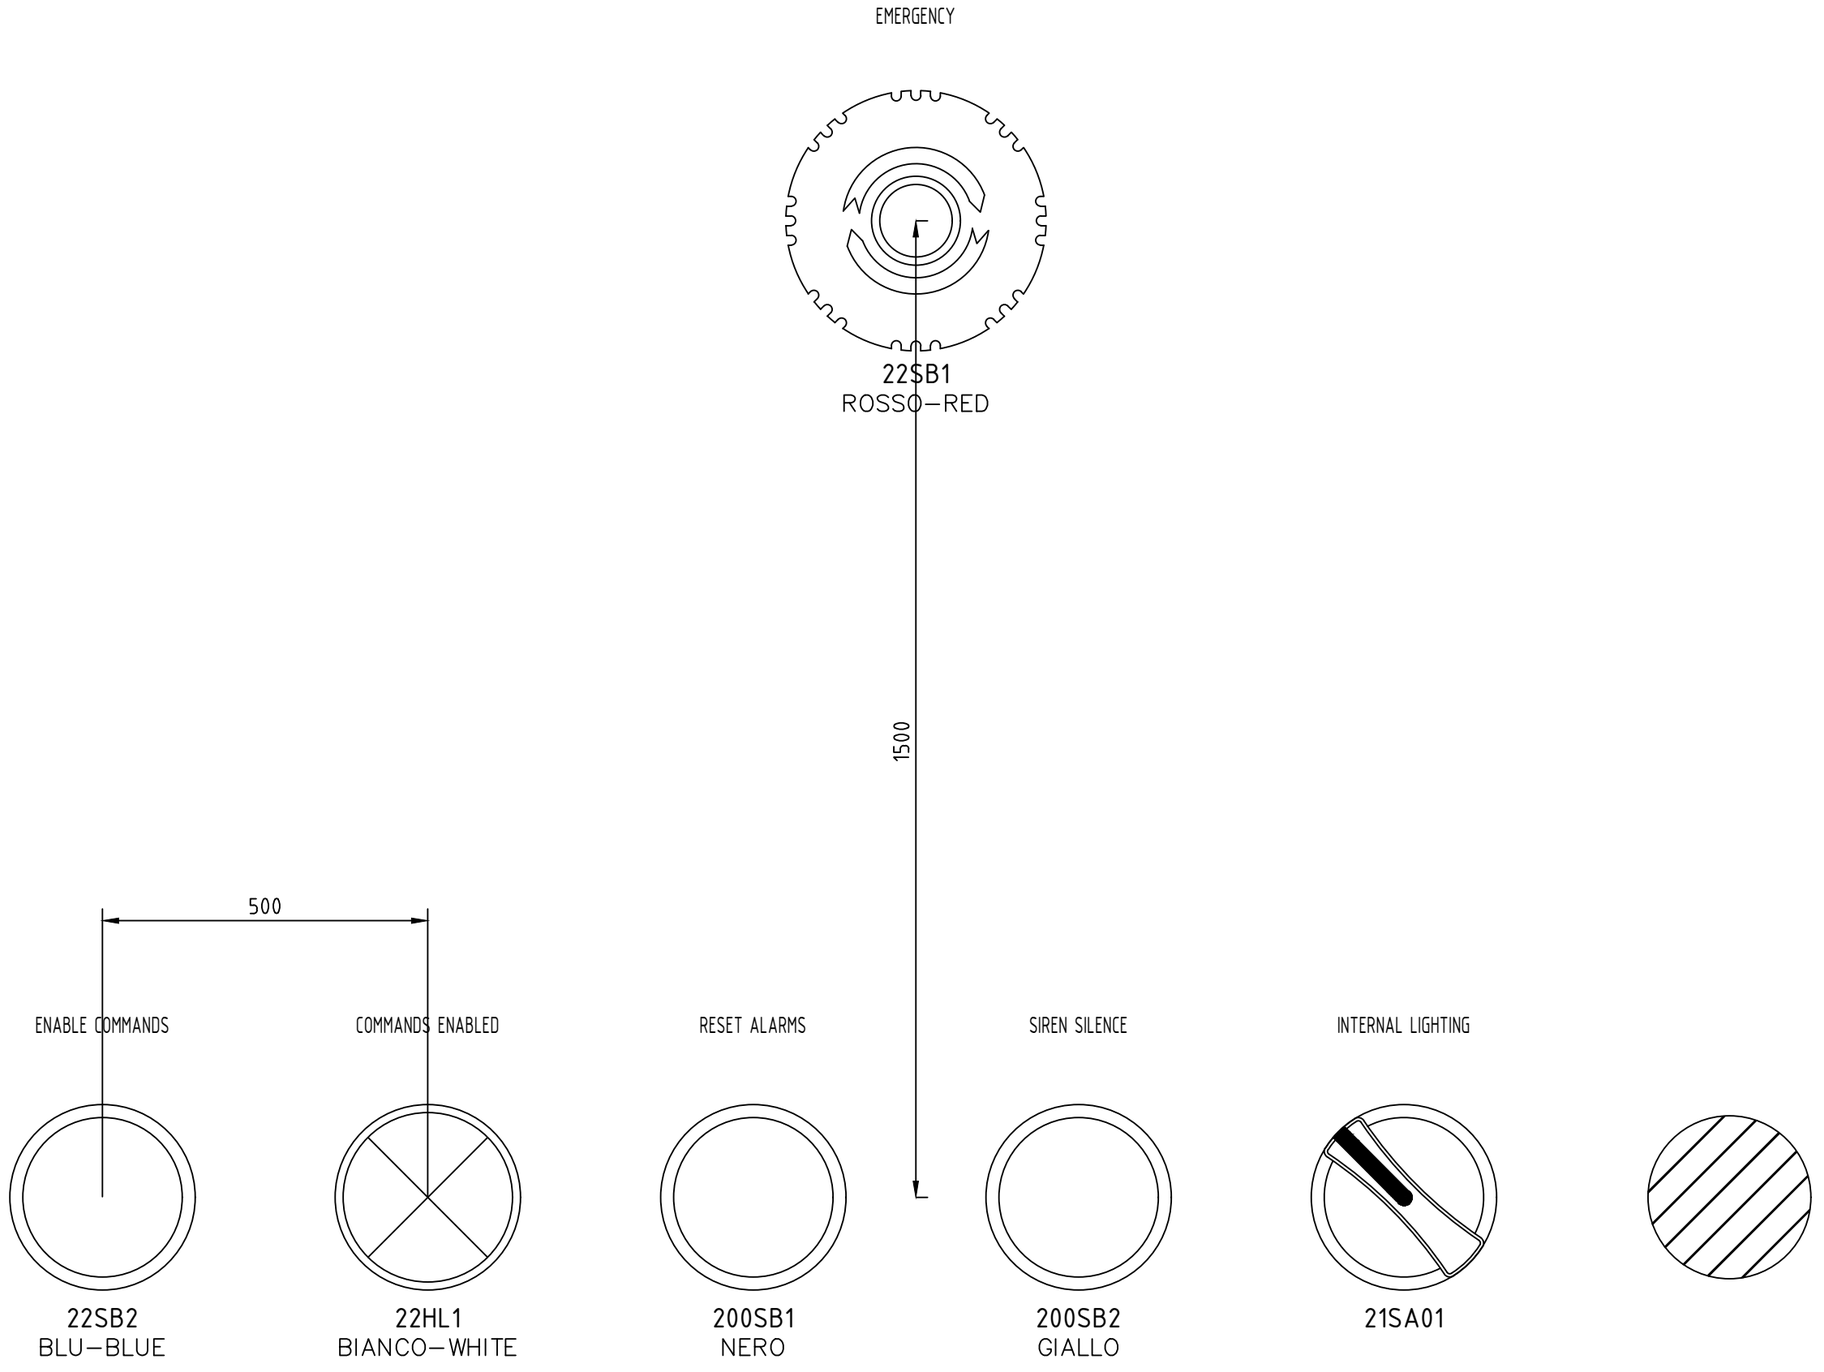

SIRCEM-CM spa
Via Armando Diaz, 19
84018 Scafati (SA)
TEL: +39 081 863 12 05


Dis. N.	REV 0.2
CAD	SPAC
Nome File	C17_26A
Data	26 07 2017

Impianto: *SFARINATI – MOLINO E TRITURAZIONE*
FLOUR PLANT – MILL – SHREDDING

Denominazione: LAYOUT

Ordine: SIRCEM
Commessa: C17_26
Esecutore: D.G.

FOGLIO 7
SEGUE 8

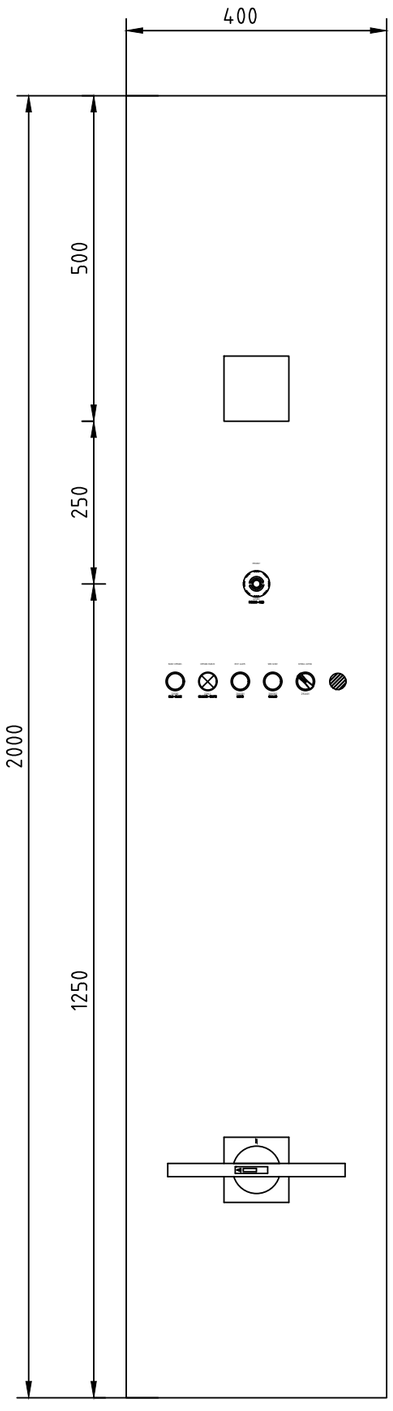

SIRCEM-CM spa
Via Armando Diaz, 19
84018 Scafati (SA)
TEL: +39 081 863 12 05

Dis. N.	REV 0.2
CAD	SPAC
Nome File	C17_26A
Data	26 07 2017

Impianto: *SFARINATI – MOLINO E TRITURAZIONE*
FLOUR PLANT – MILL – SHREDDING

Denominazione: LAYOUT

Ordine: SIRCEM
Commessa: C17_26
Esecutore: D.G.

FOGLIO 8
SEGUE 9

CABLES COLORS LEGEND

400V MOTORS LINE
- line wire BLACK
- neutral wire BLUE


230V SERVICES LINE
- line wire BLACK
- neutral wire BLUE
- outer jacket ORANGE

24Vdc LINE
- all wires GRAY

DRY CONTACTS
- all wires GRAY

SIRCEM-CM spa
Via Armando Diaz, 19
84018 Scafati (SA)
TEL: +39 081 863 12 05

Dis. N.	REV 0.2
CAD	SPAC
Nome File	C17_26A
Data	26 07 2017
Impianto	SFARINATI – MOLINO E TRITURAZIONE FLOUR PLANT – MILL – SHREDDING
Denominazione	WIRE COLORS
Ordine	SIRCEM
Commessa	C17_26
Esecutore	D.G.
FOGLIO	9
SEGUE	20

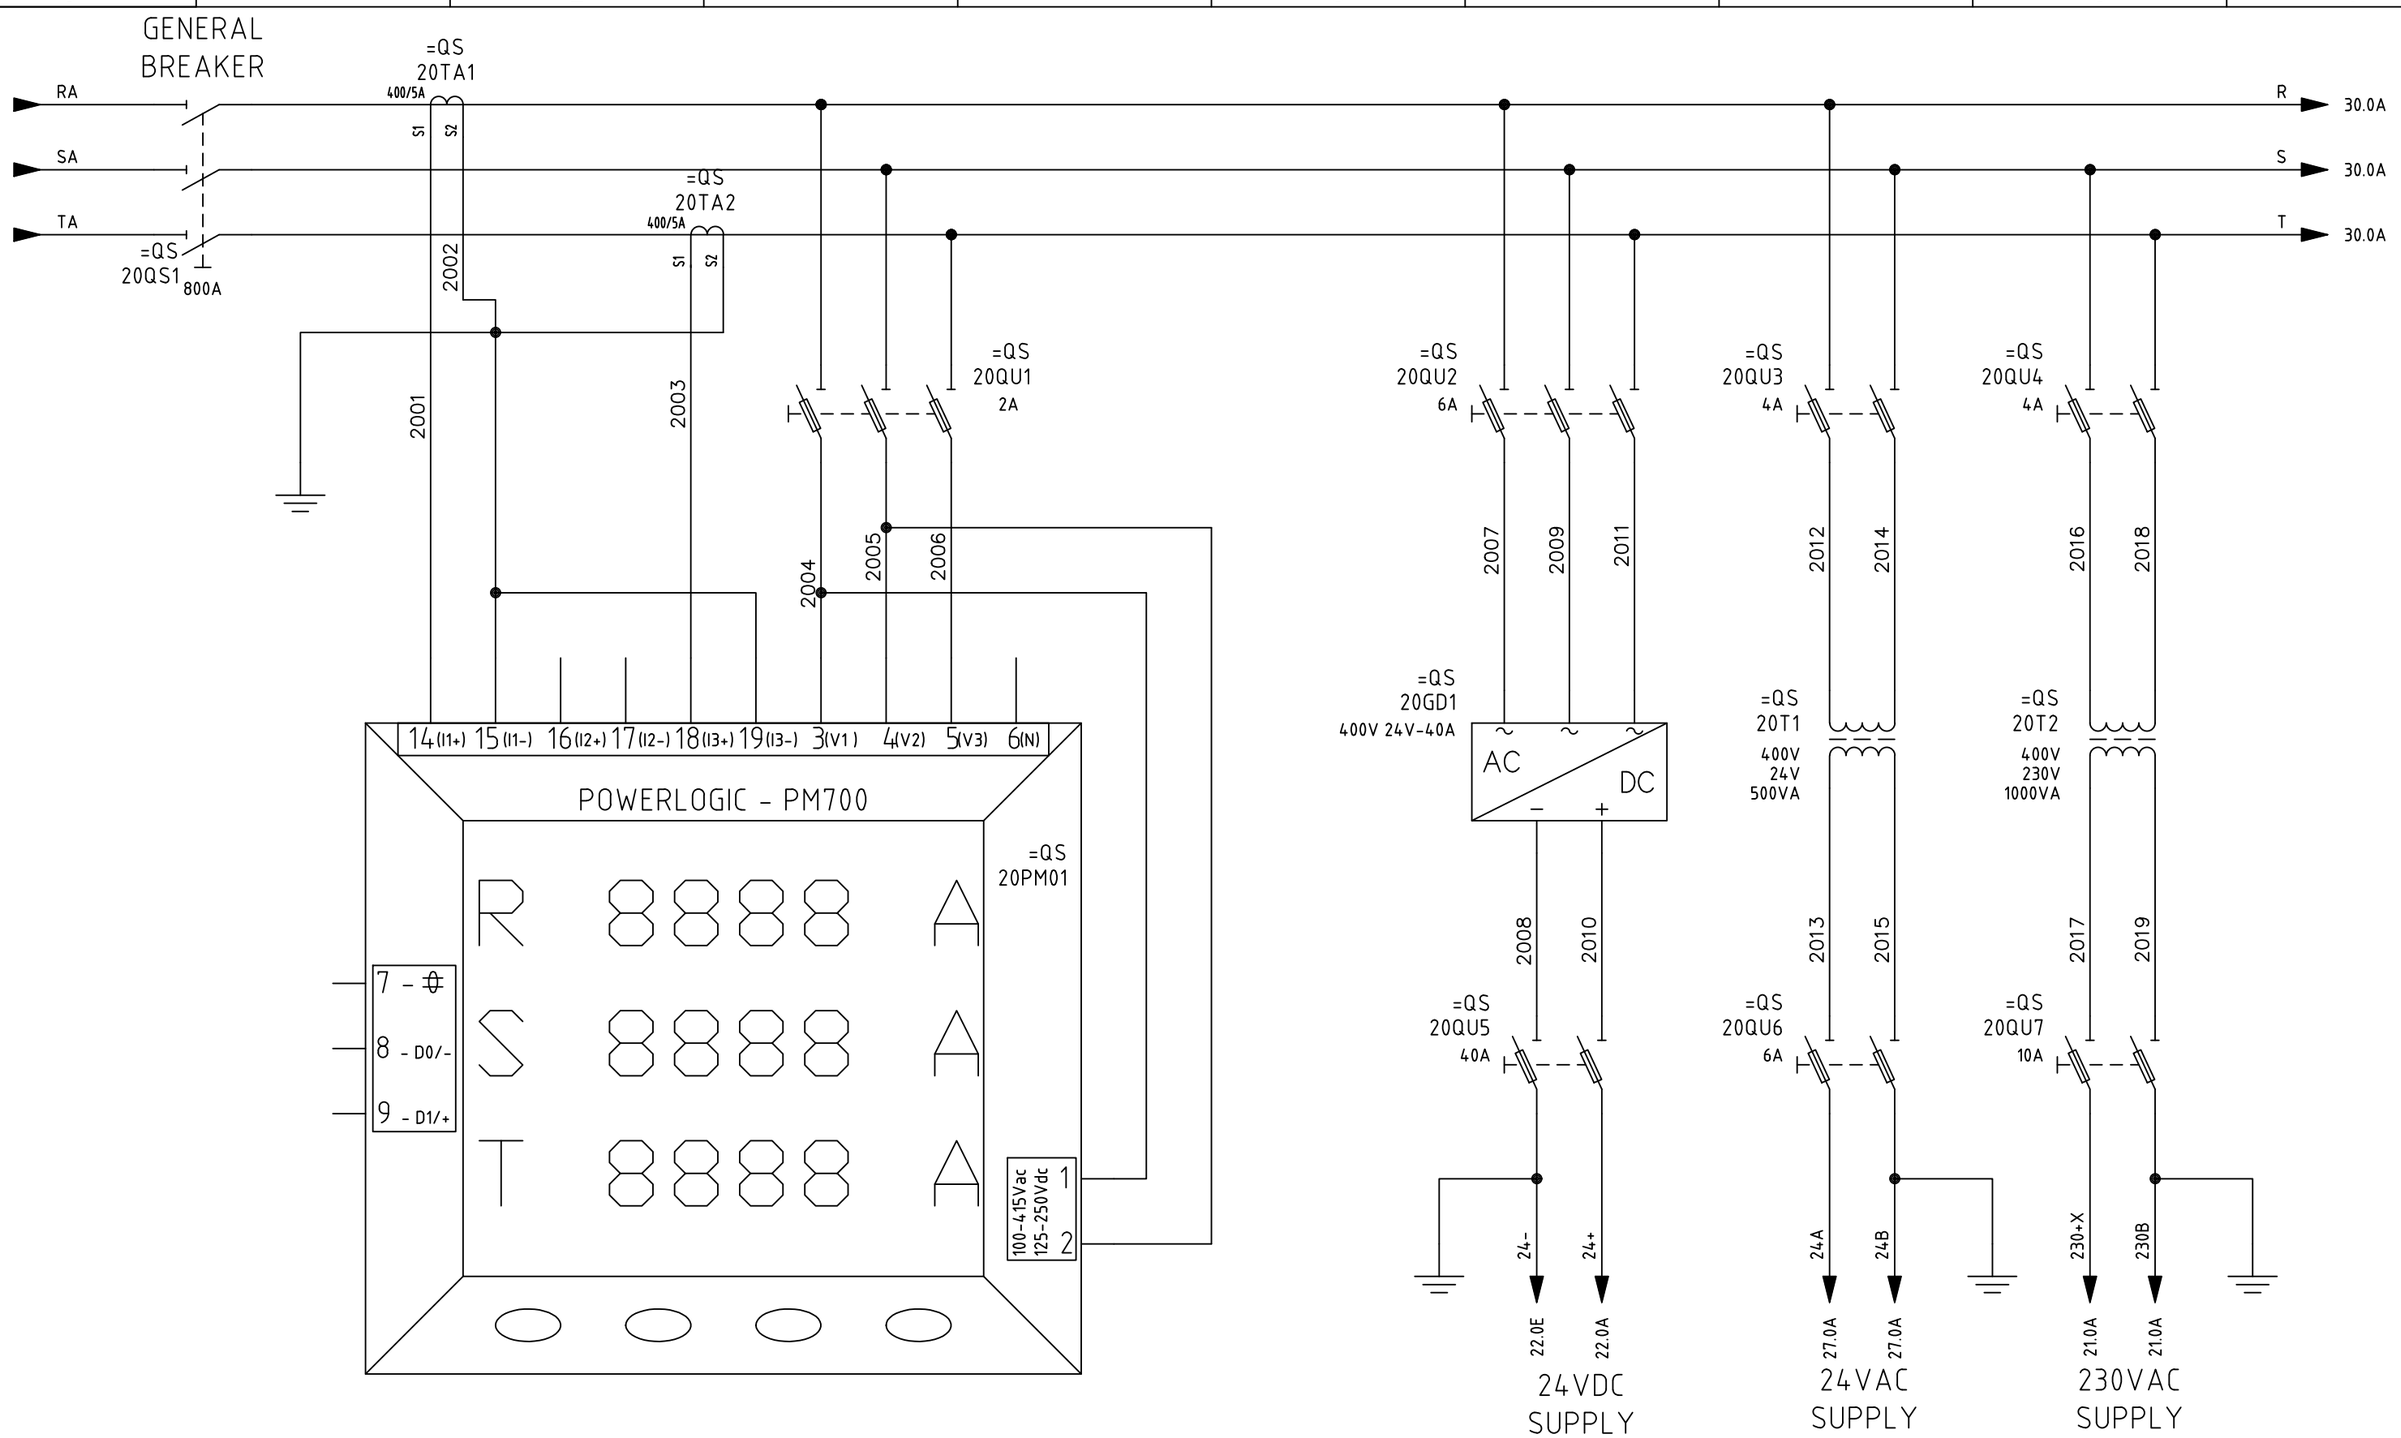

SIRCEM-CM spa
Via Armando Diaz, 19
84018 Scafati (SA)
TEL: +39 081 863 12 05

Dis. N.	REV 0.2
CAD	SPAC
Nome File	C17_26A
Data	26 07 2017

Impianto: *SFARINATI – MOLINO E TRITURAZIONE FLOUR PLANT – MILL – SHREDDING*

Denominazione: POWER SUPPLY


Ordine: SIRCEM

Commessa: C17_26

Esecutore: D.G.

FOGLIO 20

SEGUE 21

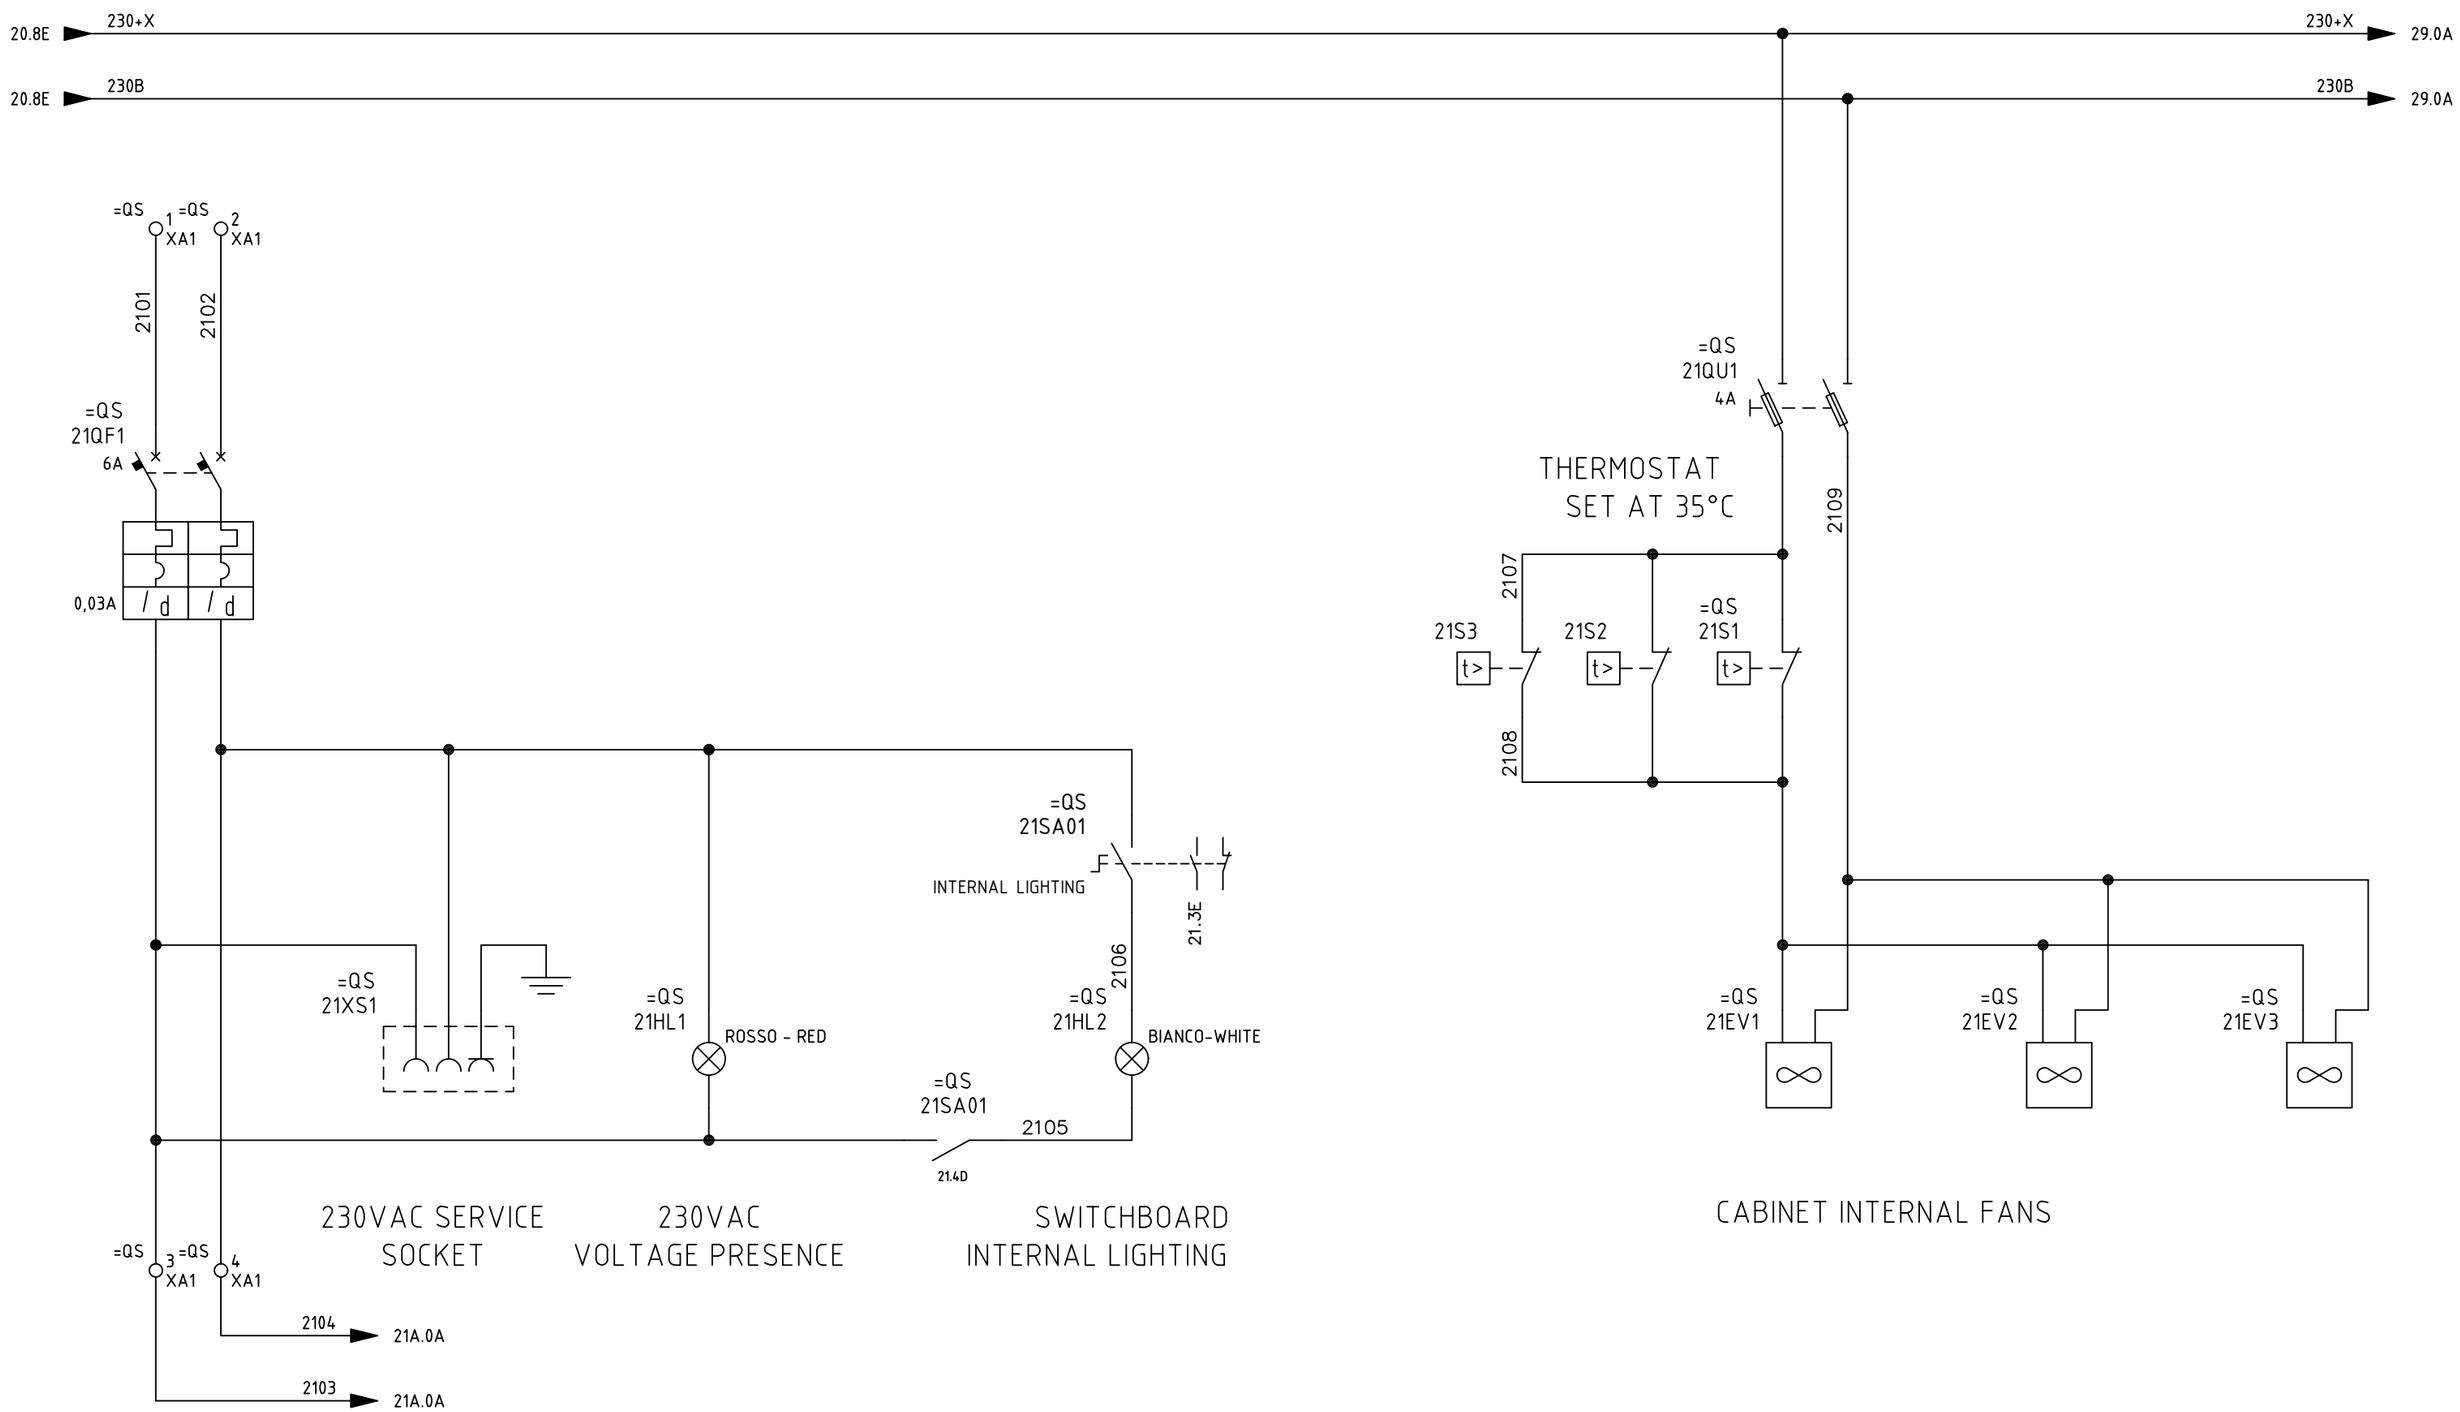

SIRCEM-CM spa
Via Armando Diaz, 19
84018 Scafati (SA)
TEL: +39 081 863 12 05


Dis. N.	REV 0.2
CAD	SPAC
Nome File	C17_26A
Data	26 07 2017

Impianto
SFARINATI – MOLINO E TRITURAZIONE
FLOUR PLANT – MILL – SHREDDING

Denominazione
SWITCHBOARD INTERNAL SERVICE

Ordine	SIRCEM
Commessa	C17_26
Esecutore	D.G.

FOGLIO	21
SEGUE	21A

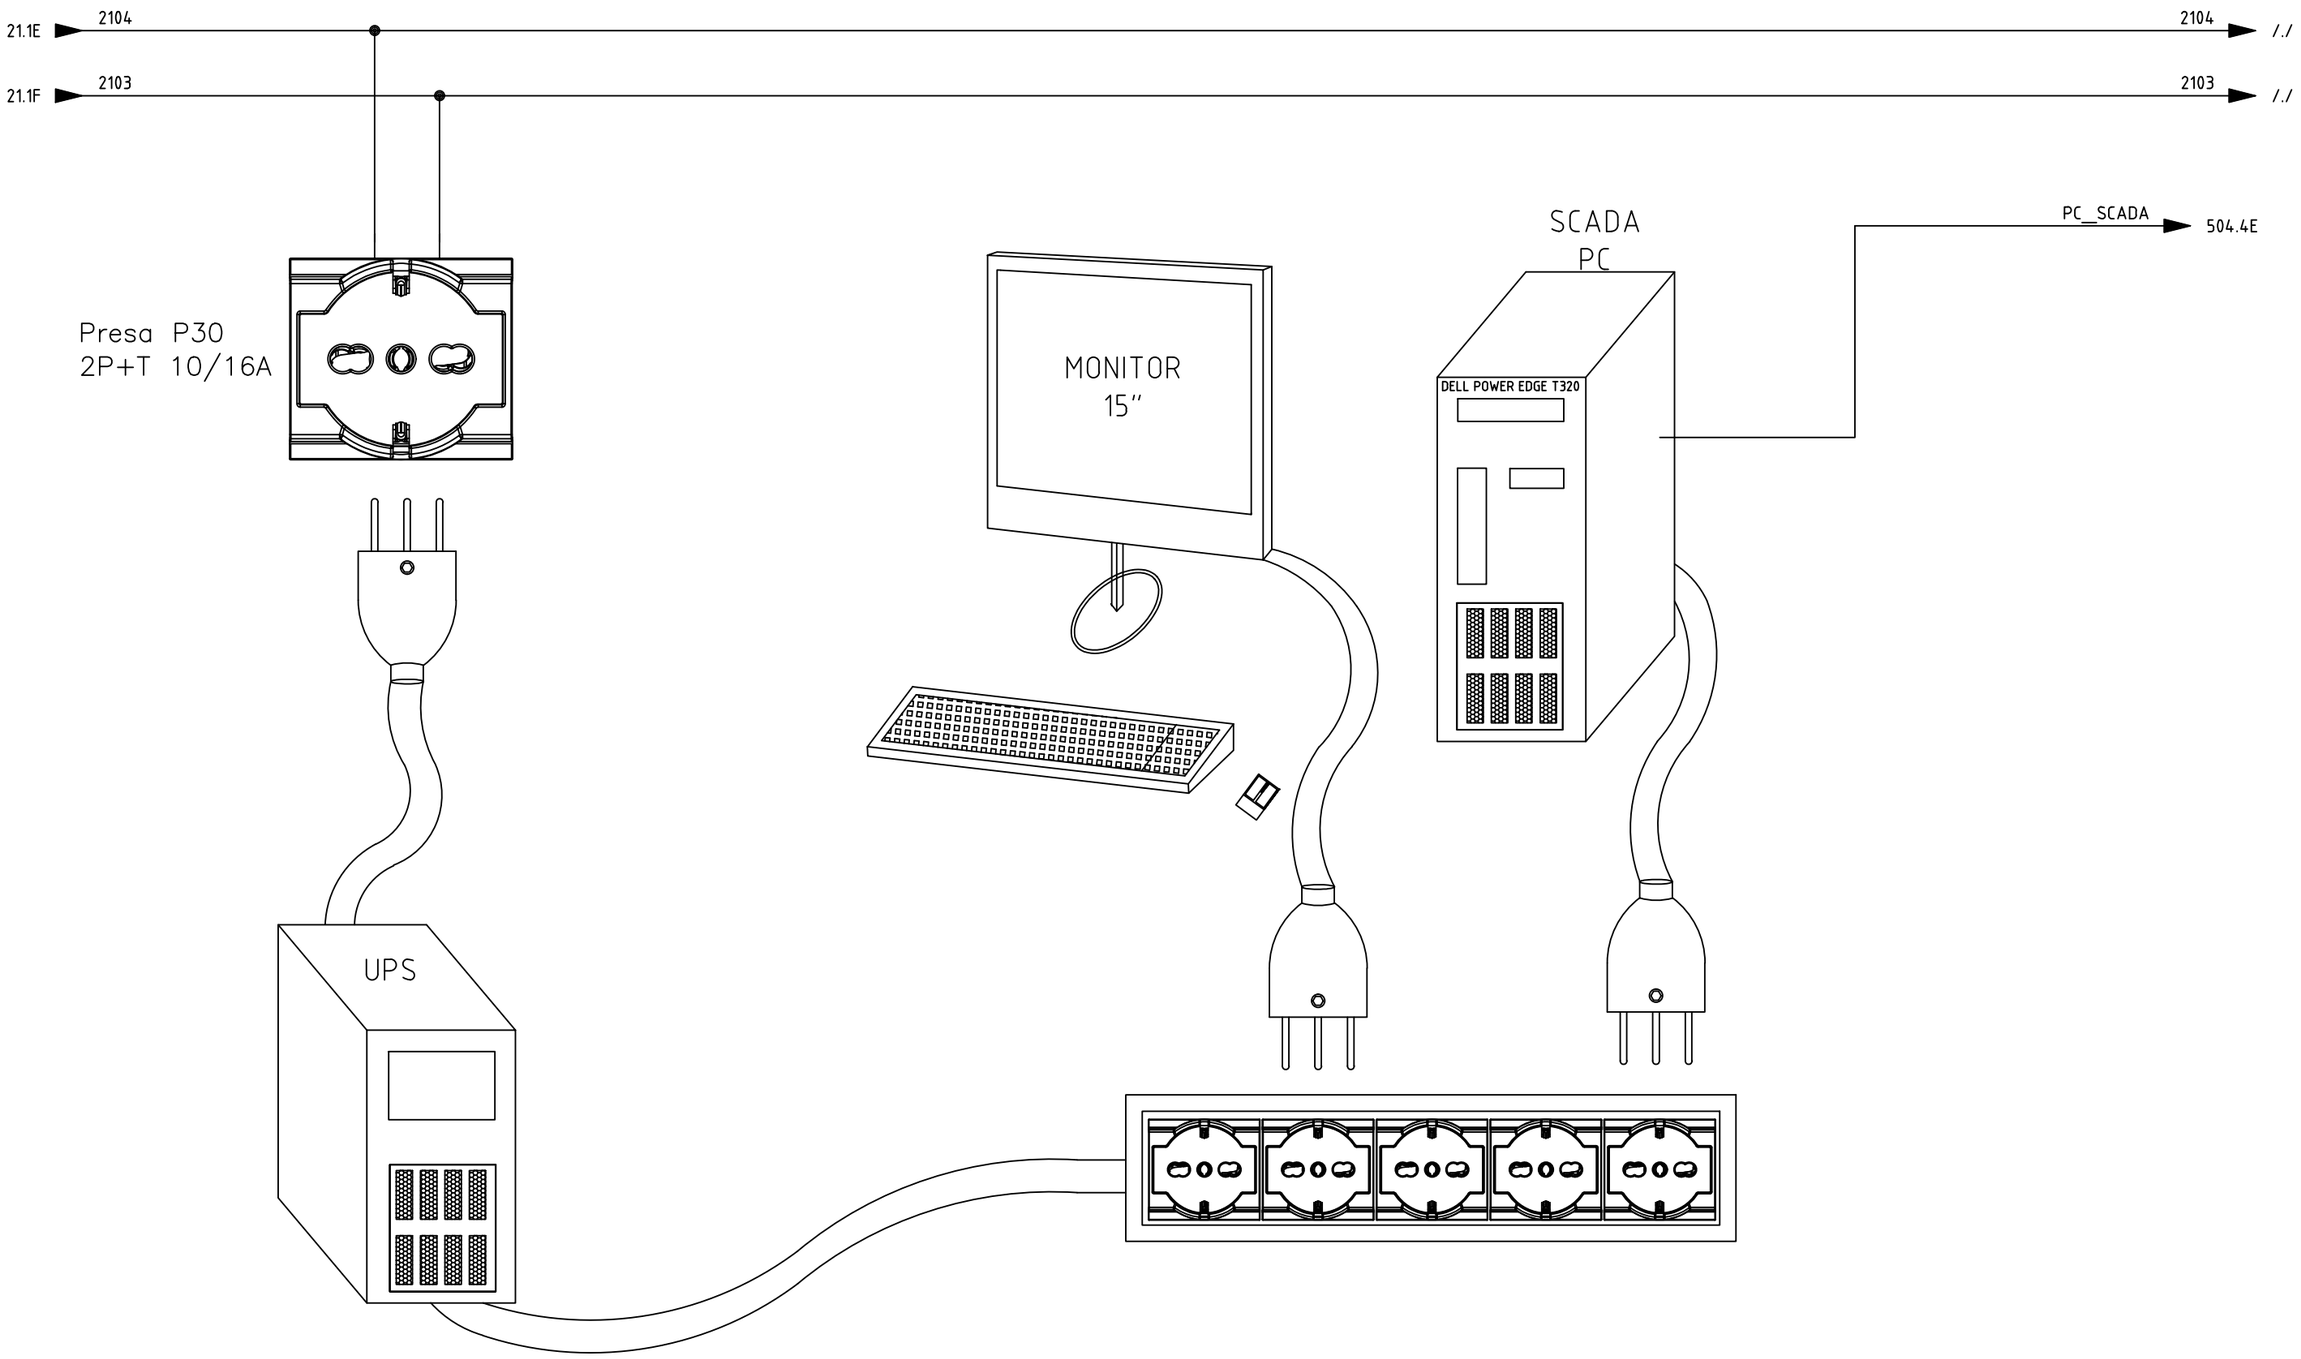

SIRCEM-CM spa
Via Armando Diaz, 19
84018 Scafati (SA)
TEL: +39 081 863 12 05


Dis. N.	REV 0.2
CAD	SPAC
Nome File	C17_26A
Data	26 07 2017

Impianto
SFARINATI – MOLINO E TRITURAZIONE
FLOUR PLANT – MILL – SHREDDING

Denominazione SCADA PC

Ordine SIRCEM
Commessa C17_26
Esecutore D.G.

FOGLIO 21A
SEGUE 22

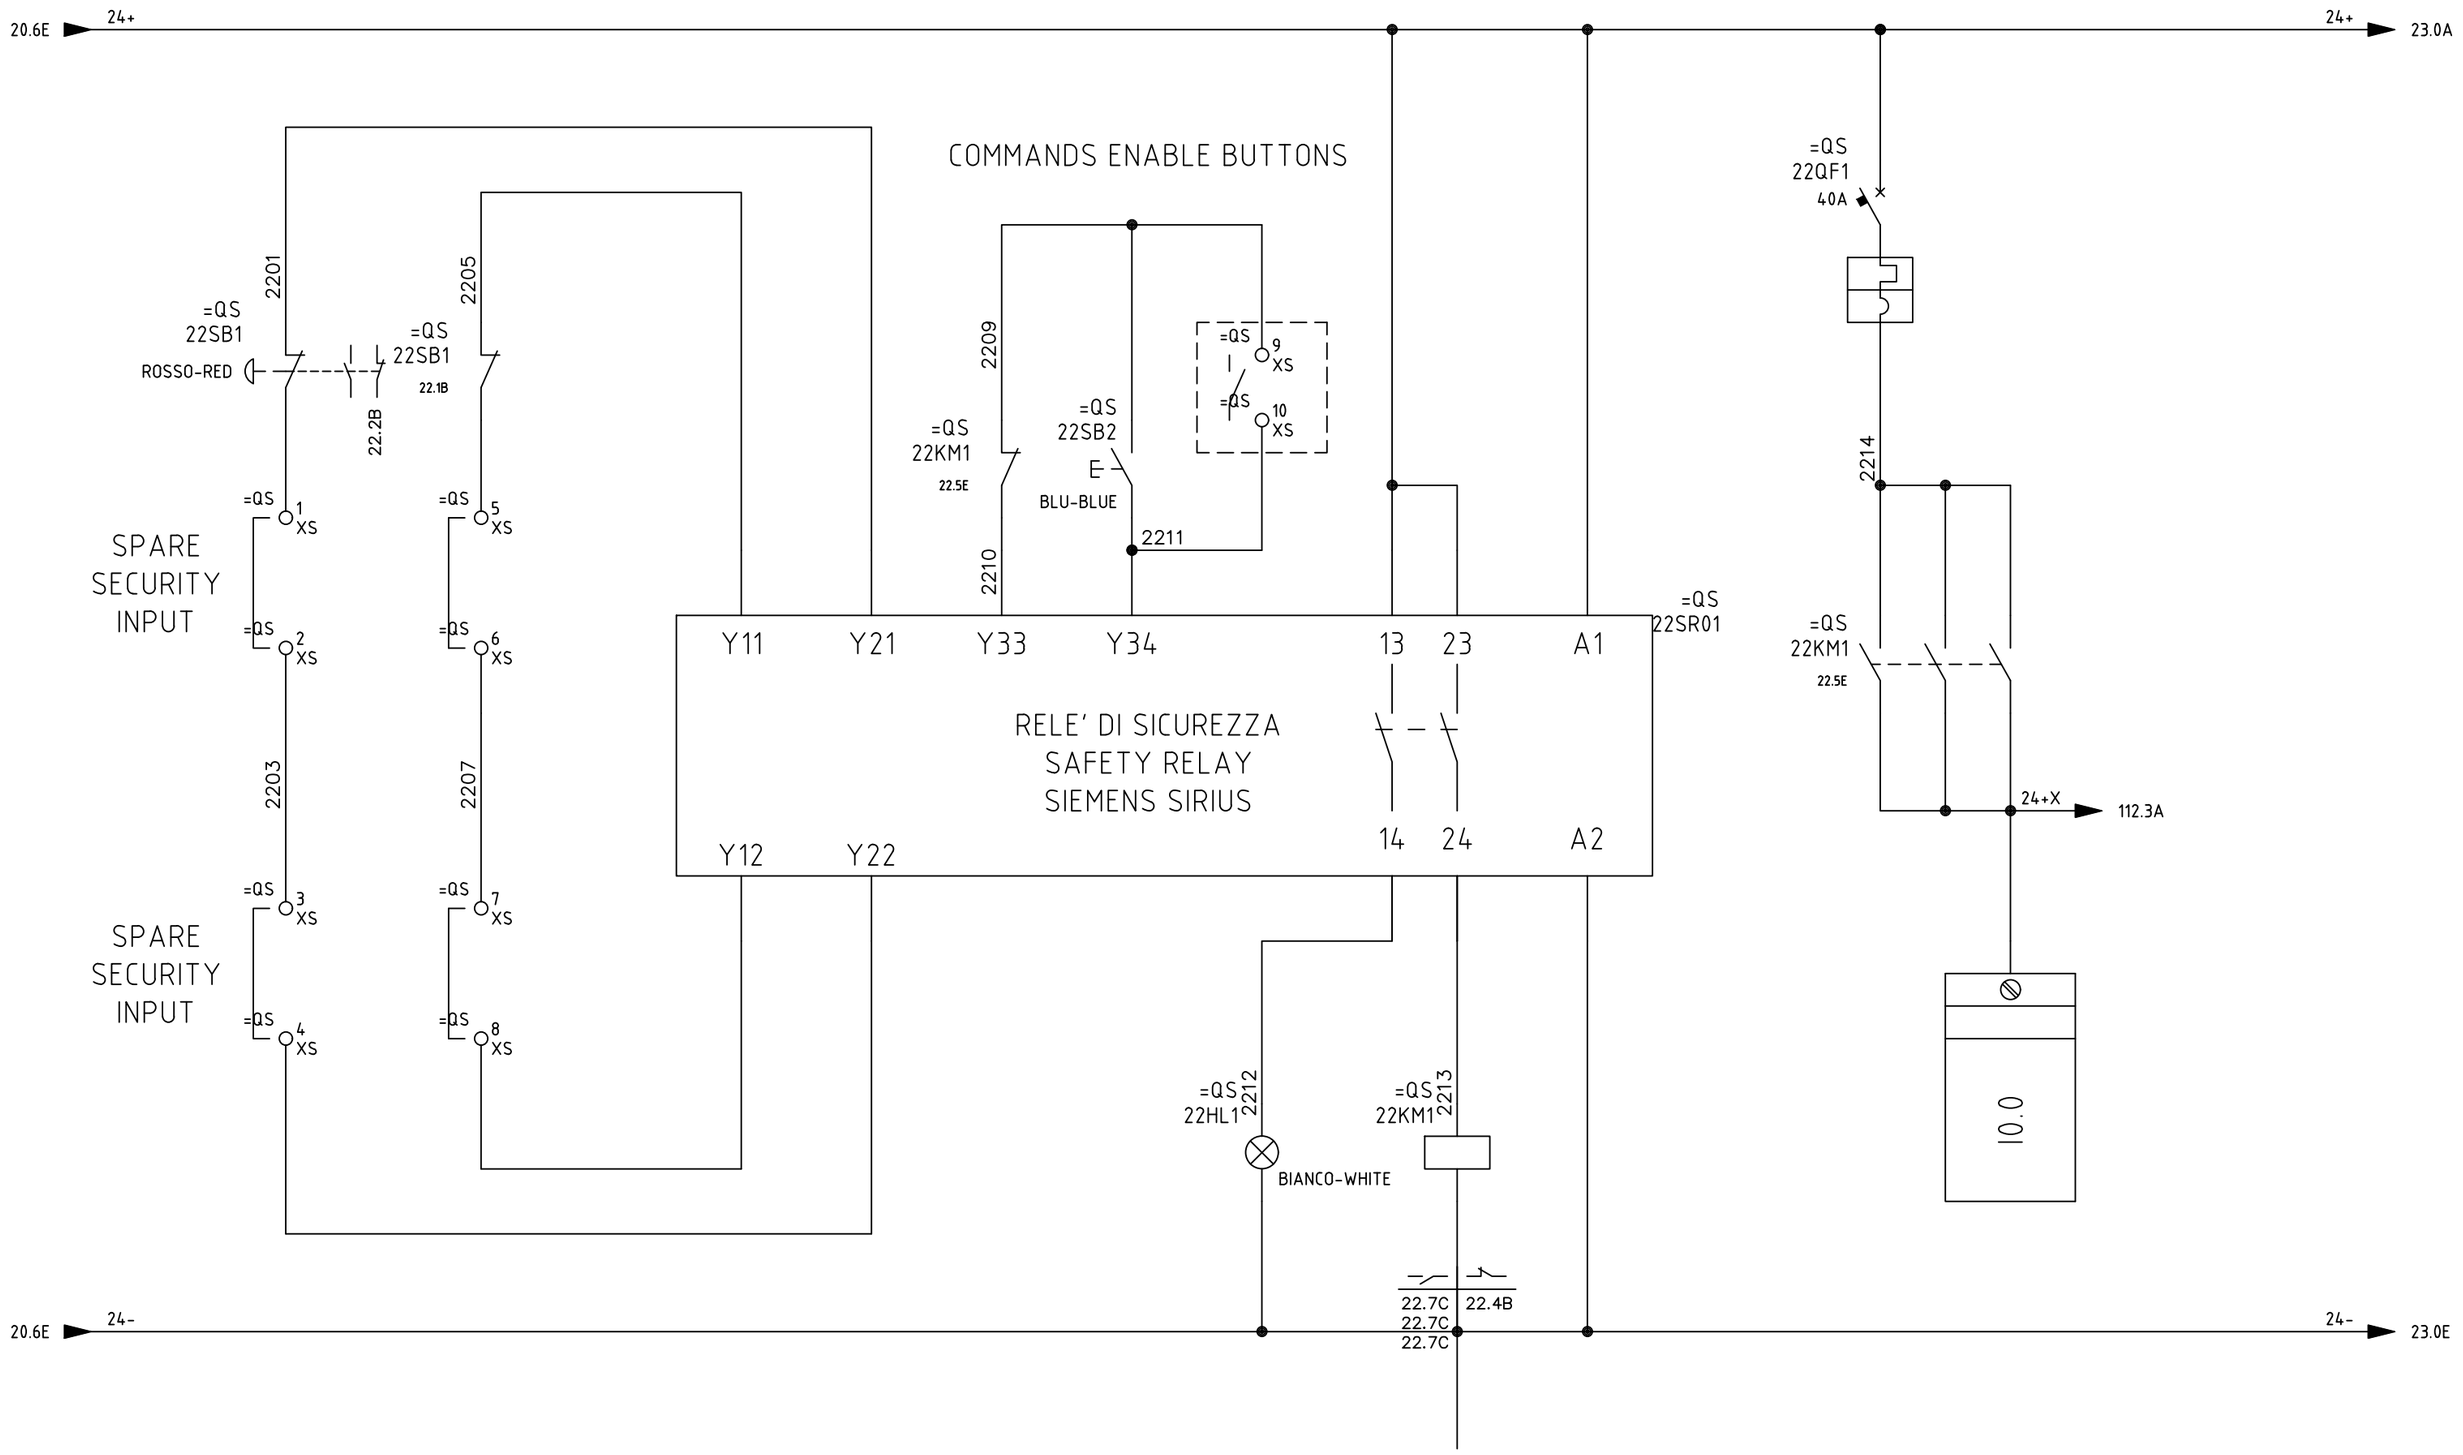

SIRCEM-CM spa
Via Armando Diaz, 19
84018 Scafati (SA)
TEL: +39 081 863 12 05


Dis. N.	REV 0.2
CAD	SPAC
Nome File	C17_26A
Data	26 07 2017

Impianto
SFARINATI – MOLINO E TRITURAZIONE
FLOUR PLANT – MILL – SHREDDING

Denominazione SAFETY RELAY

Ordine	SIRCEM
Commessa	C17_26
Esecutore	D.G.

FOGLIO	22
SEGUE	23

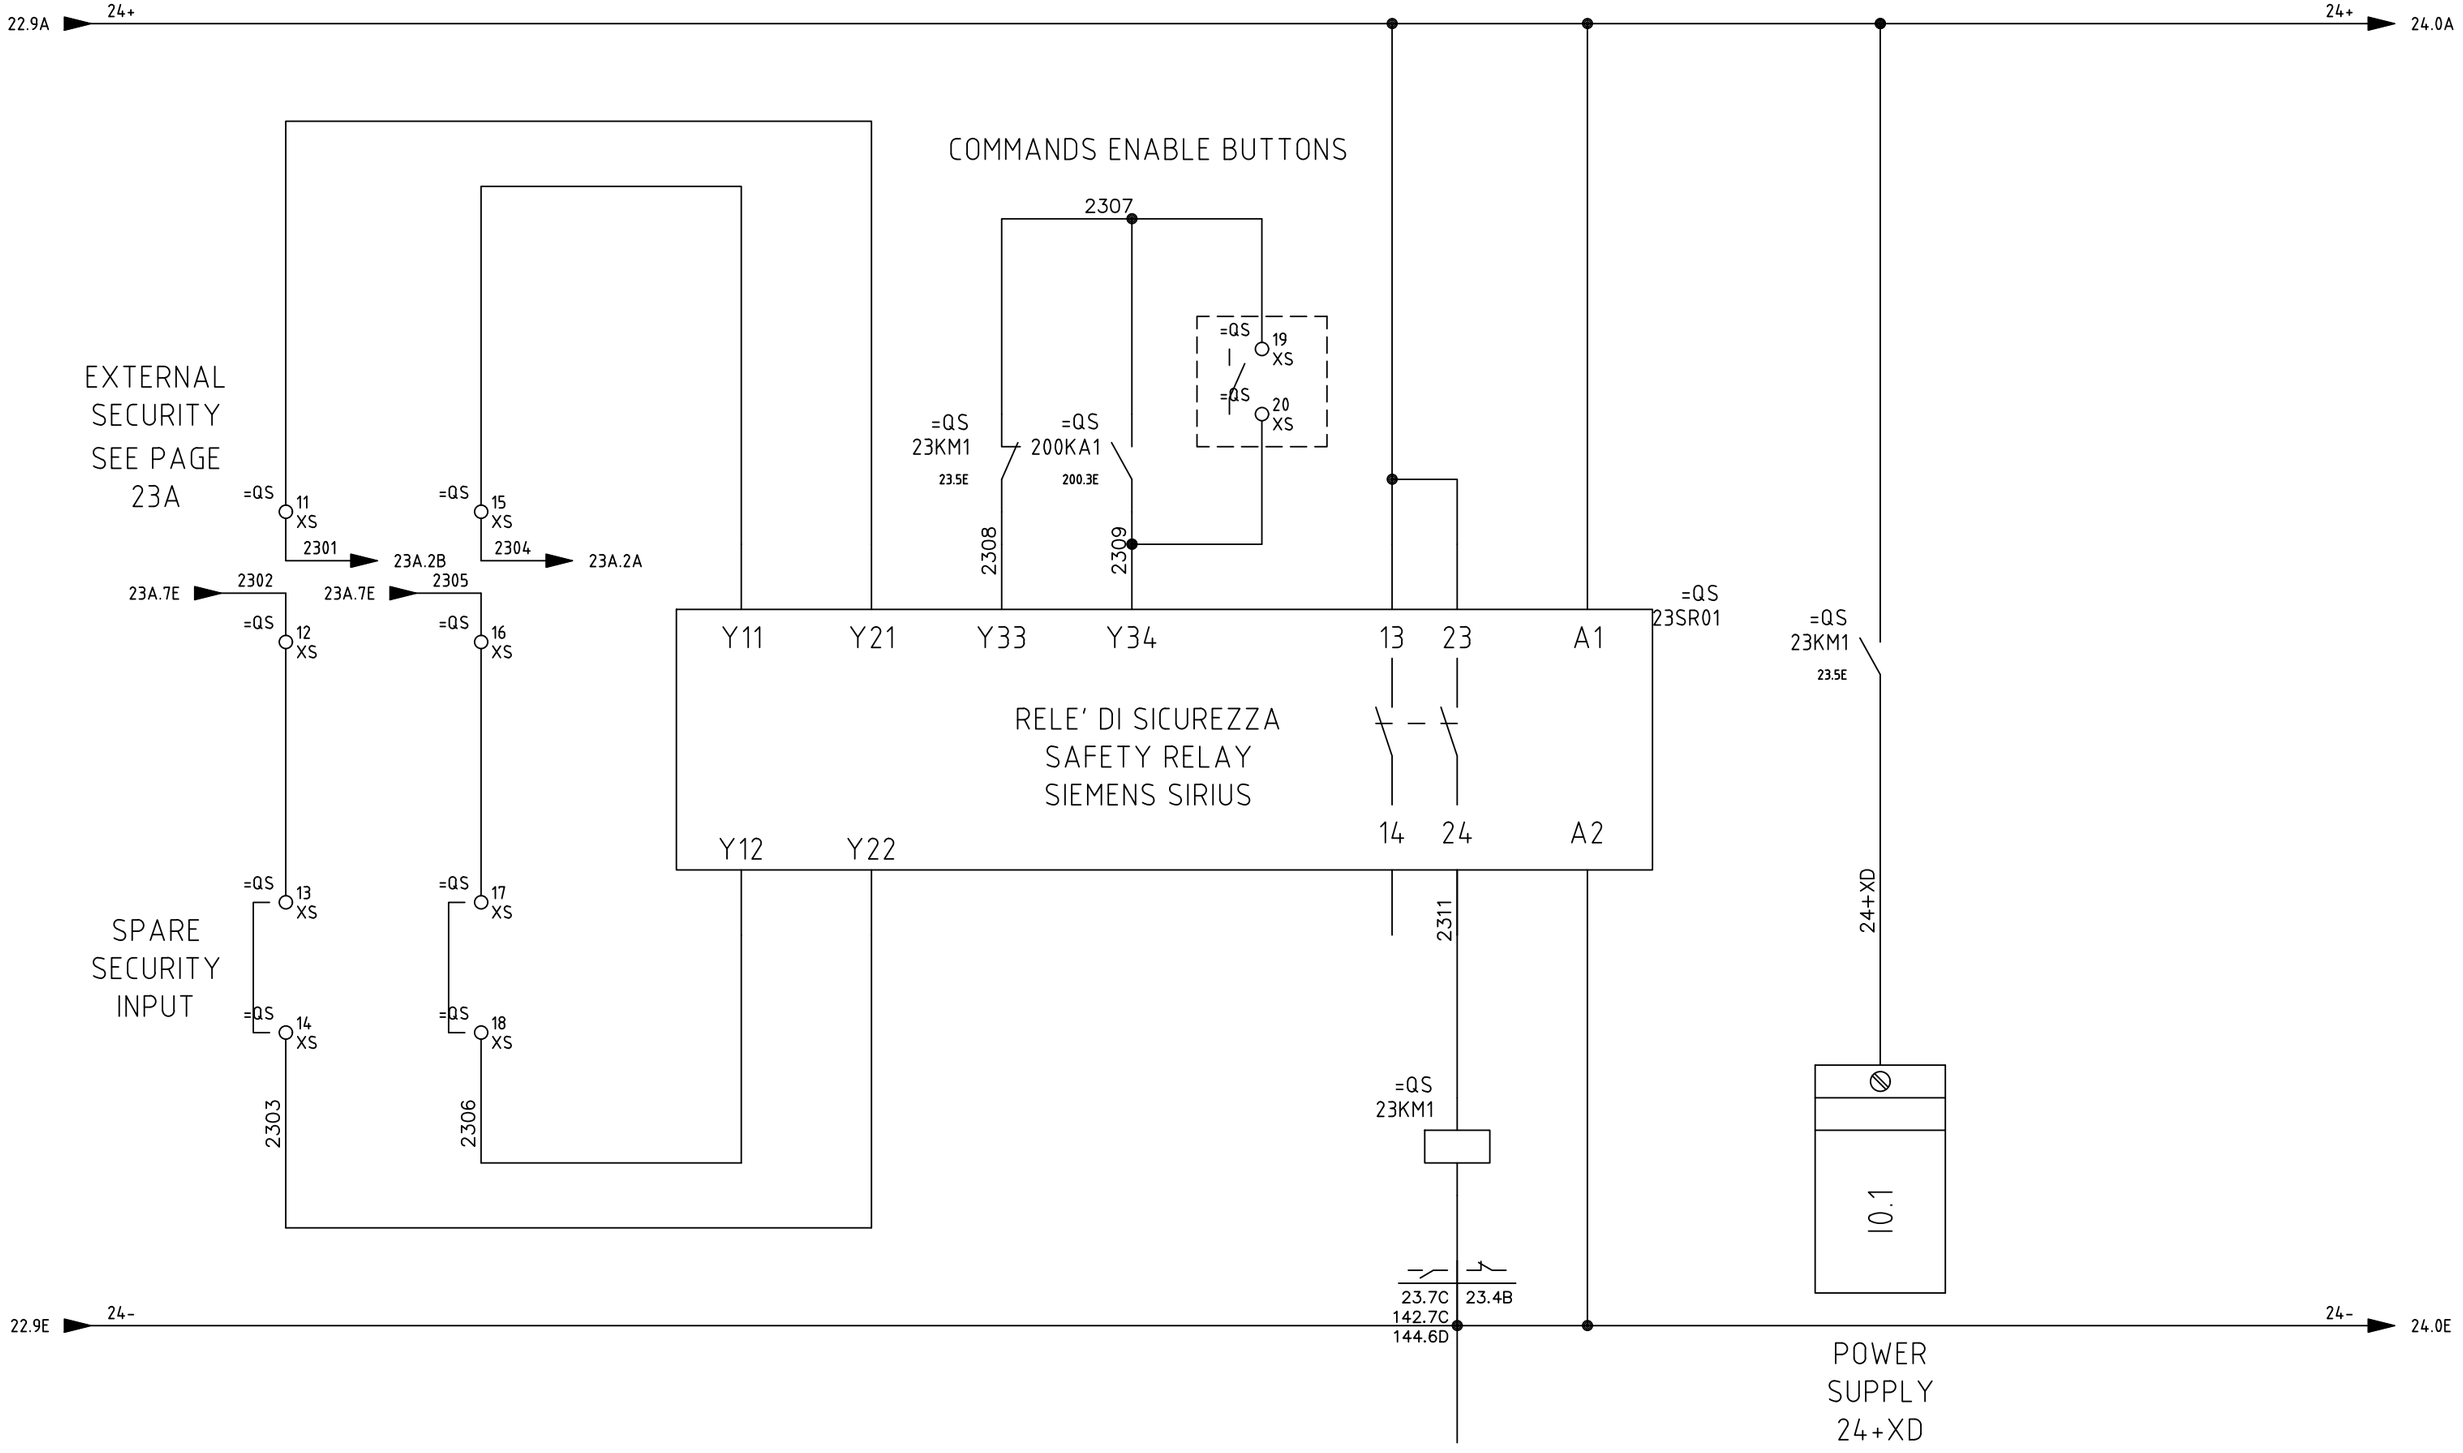

SIRCEM-CM spa
Via Armando Diaz, 19
84018 Scafati (SA)
TEL: +39 081 863 12 05

Dis. N.	REV 0.2
CAD	SPAC
Nome File	C17_26A
Data	26 07 2017


Impianto
SFARINATI – MOLINO E TRITURAZIONE
FLOUR PLANT – MILL – SHREDDING

Denominazione SAFETY RELAY - LINE D

Ordine	SIRCEM
Commessa	C17_26
Esecutore	D.G.

FOGLIO	23
SEGUE	23A

Q-P1

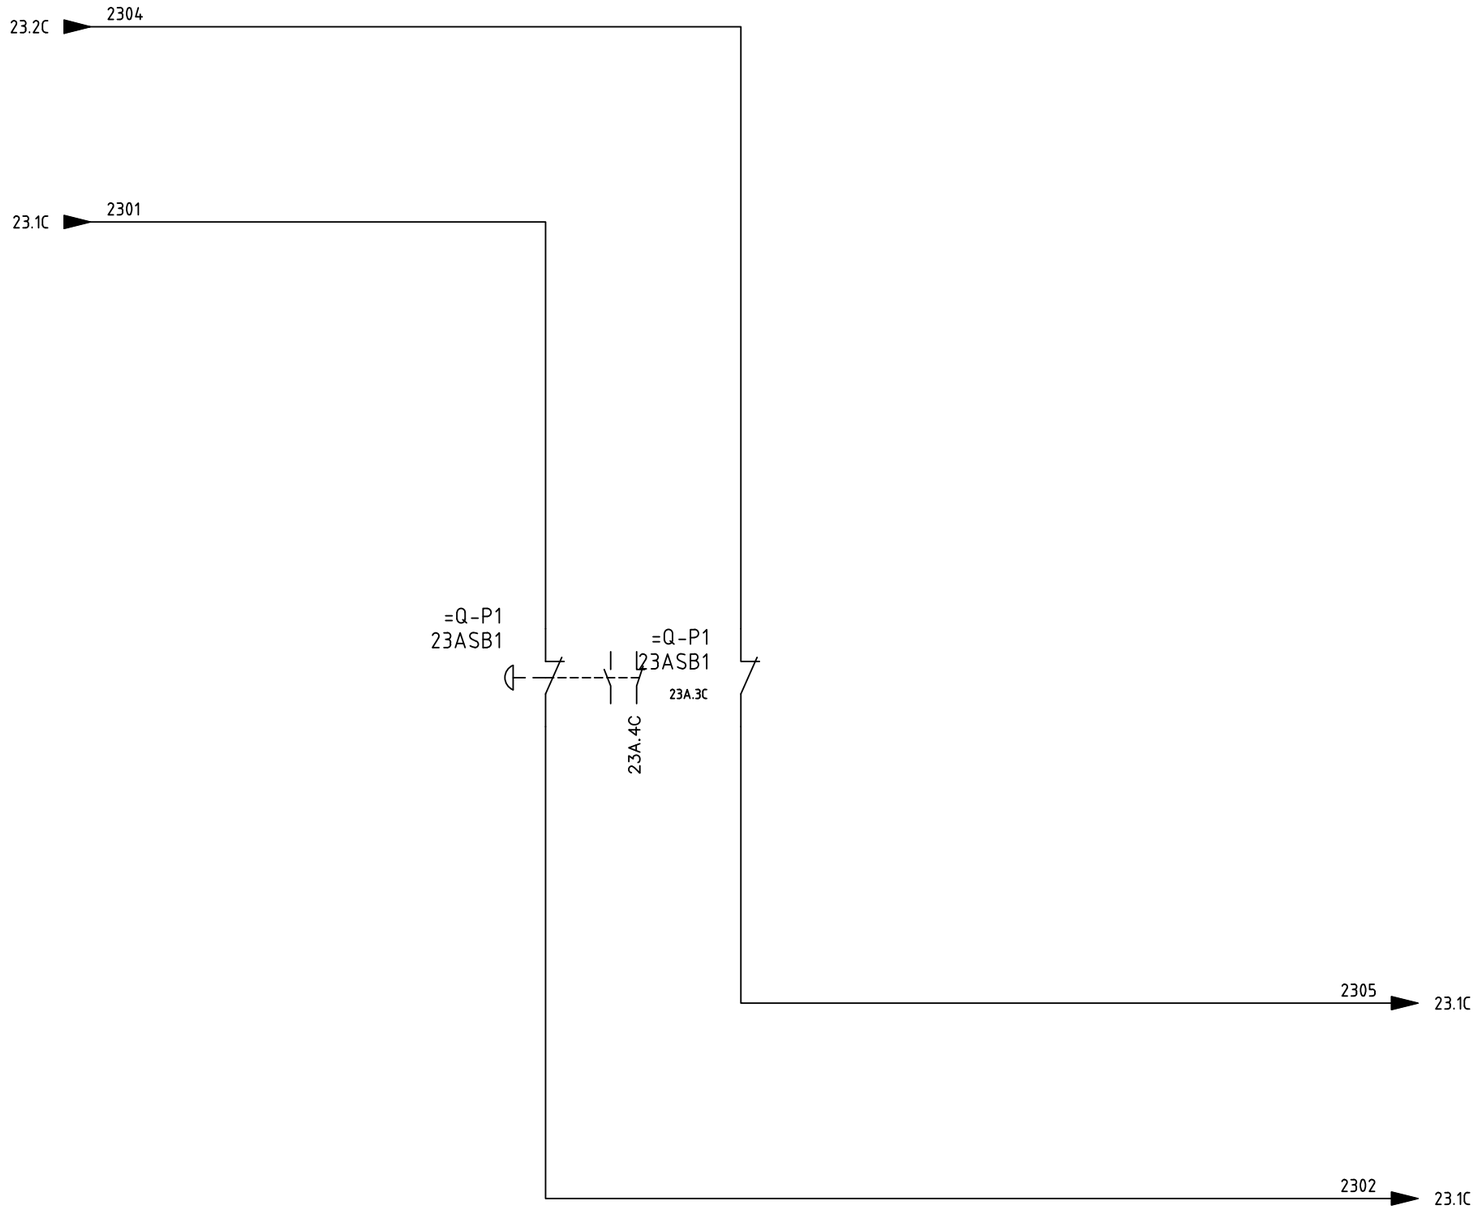

SIRCEM-CM spa
Via Armando Diaz, 19
84018 Scafati (SA)
TEL: +39 081 863 12 05


Dis. N.	REV 0.2
CAD	SPAC
Nome File	C17_26A
Data	26 07 2017

Impianto: *SFARINATI – MOLINO E TRITURAZIONE*
FLOUR PLANT – MILL – SHREDDING

Denominazione: EMERGENCY BUTTON - LINE D

Ordine	SIRCEM
Commessa	C17_26
Esecutore	D.G.

FOGLIO	23A
SEGUE	24

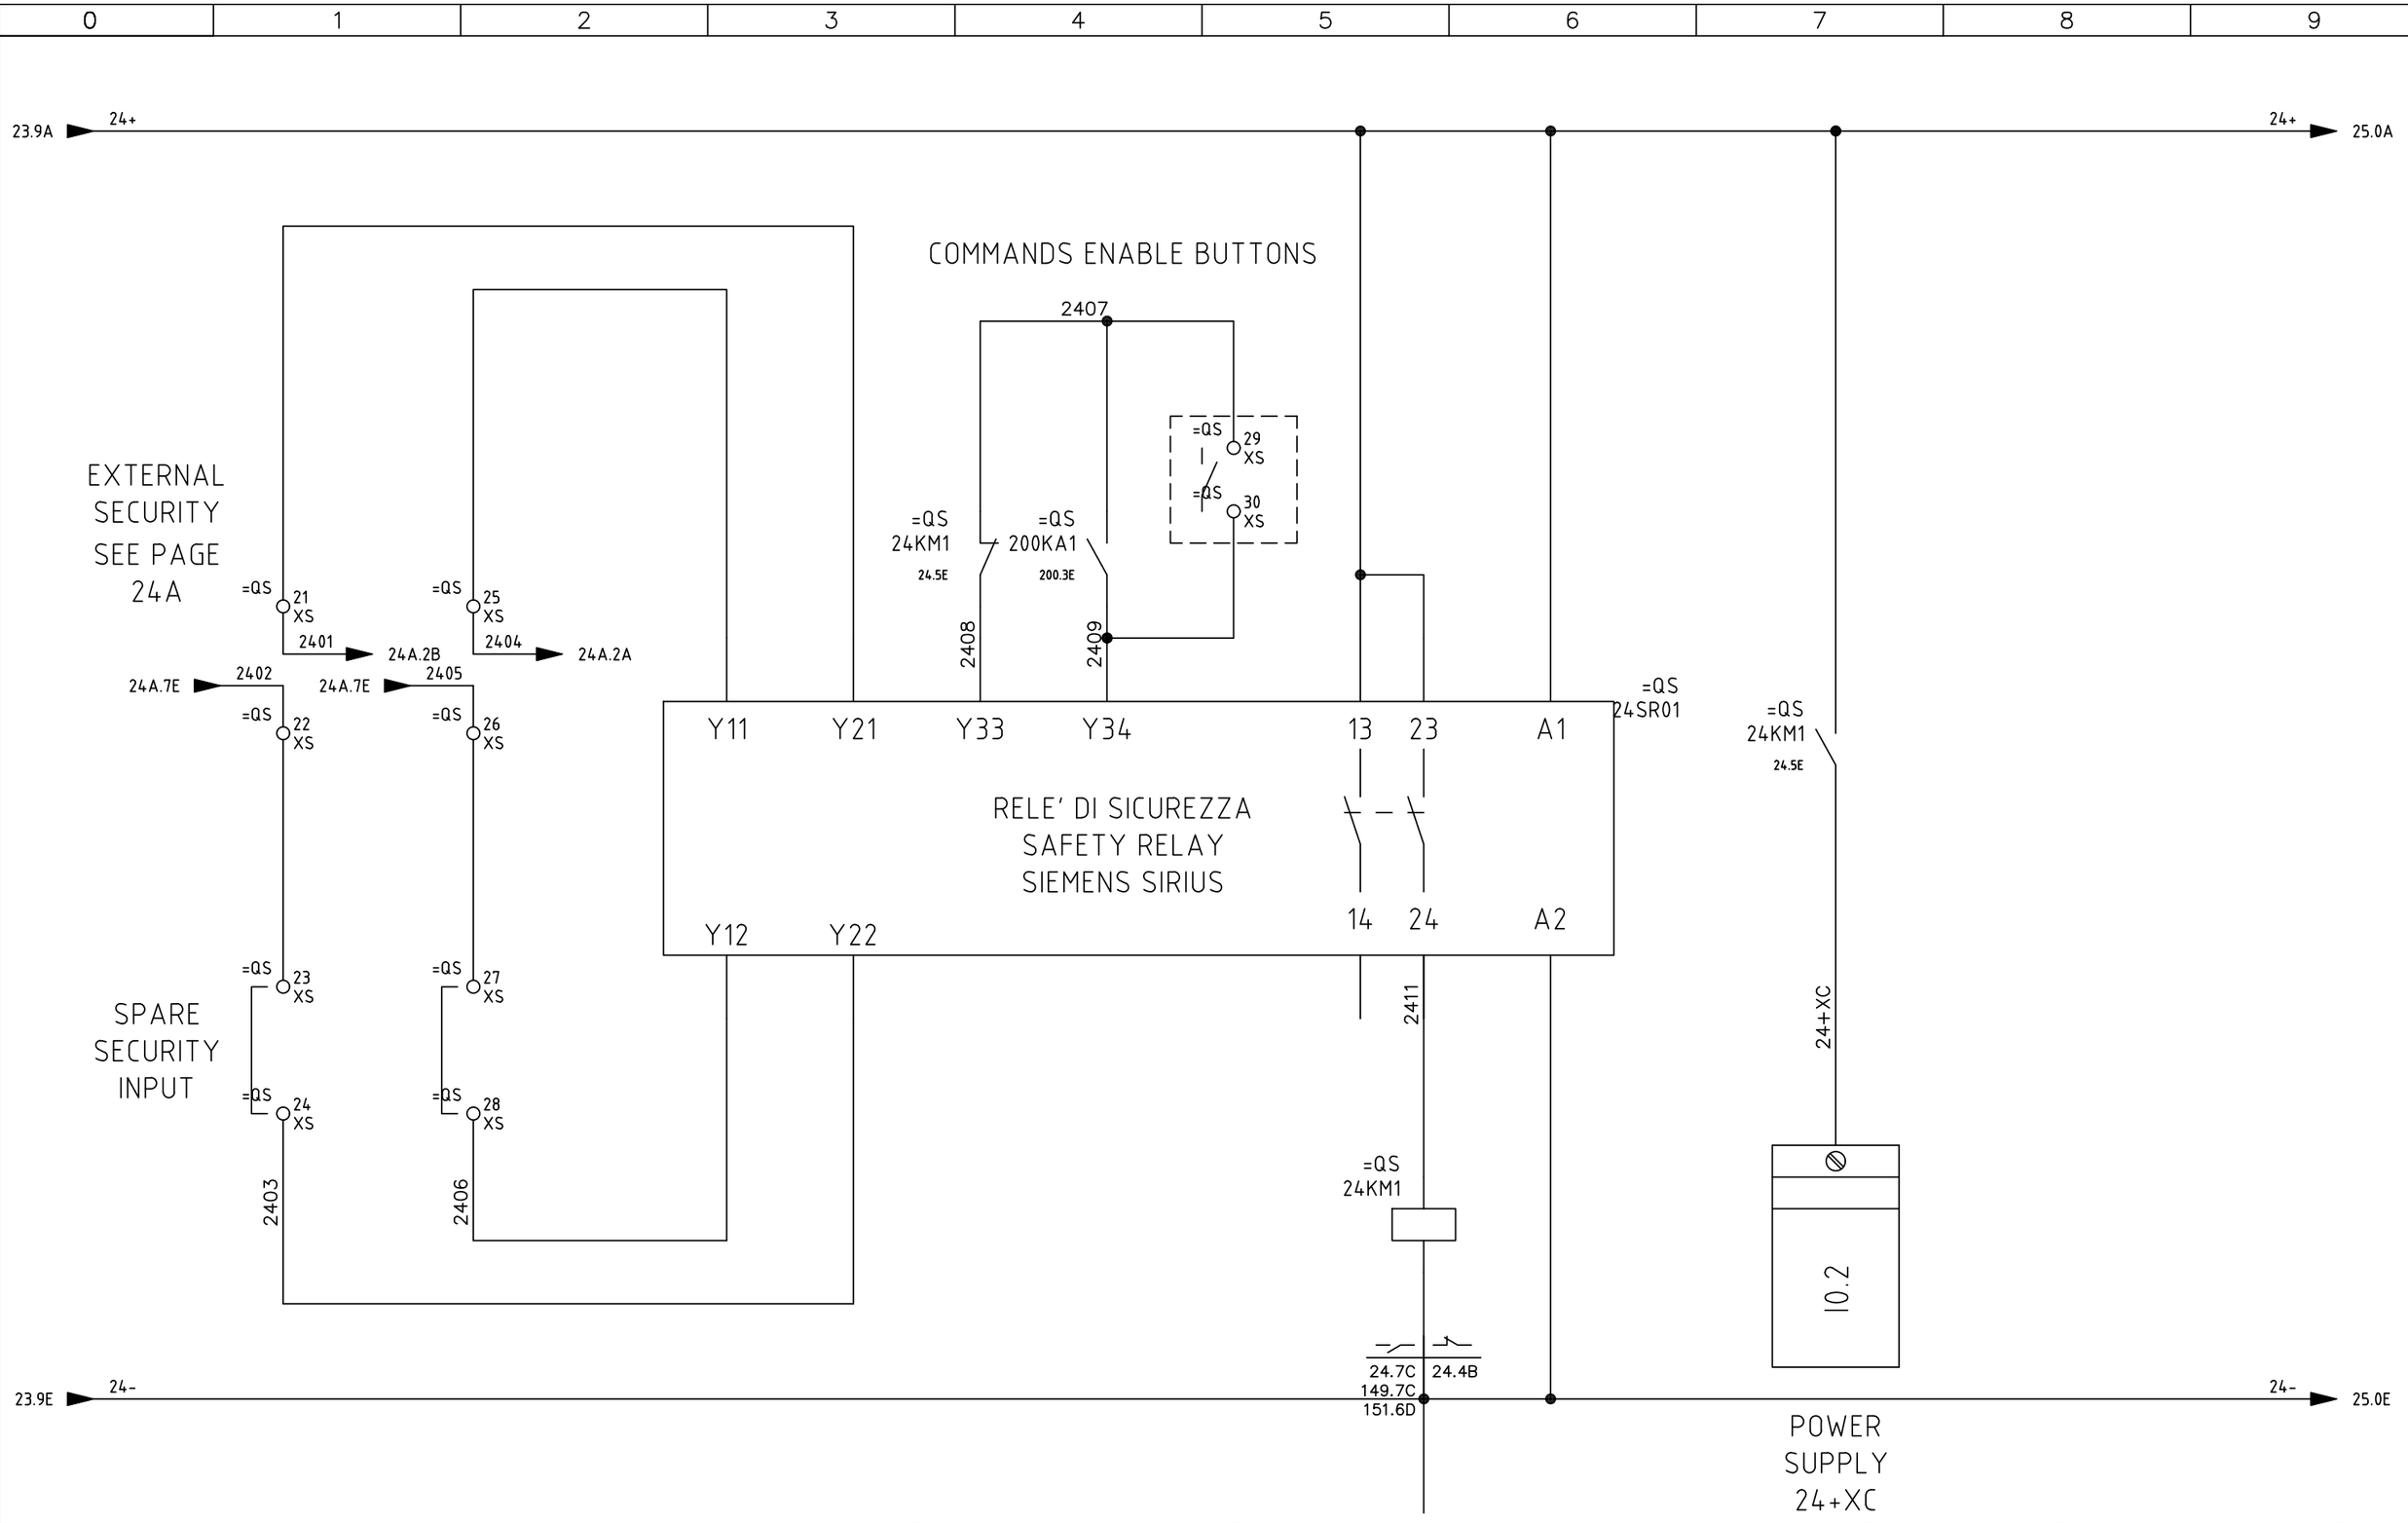

SIRCEM-CM spa
Via Armando Diaz, 19
84018 Scafati (SA)
TEL: +39 081 863 12 05


Dis. N.	REV 0.2
CAD	SPAC
Nome File	C17_26A
Data	26 07 2017

Impianto
SFARINATI – MOLINO E TRITURAZIONE
FLOUR PLANT – MILL – SHREDDING

Denominazione SAFETY RELAY - LINE C

Ordine	SIRCEM
Commessa	C17_26
Esecutore	D.G.

FOGLIO	24
SEGUE	24A

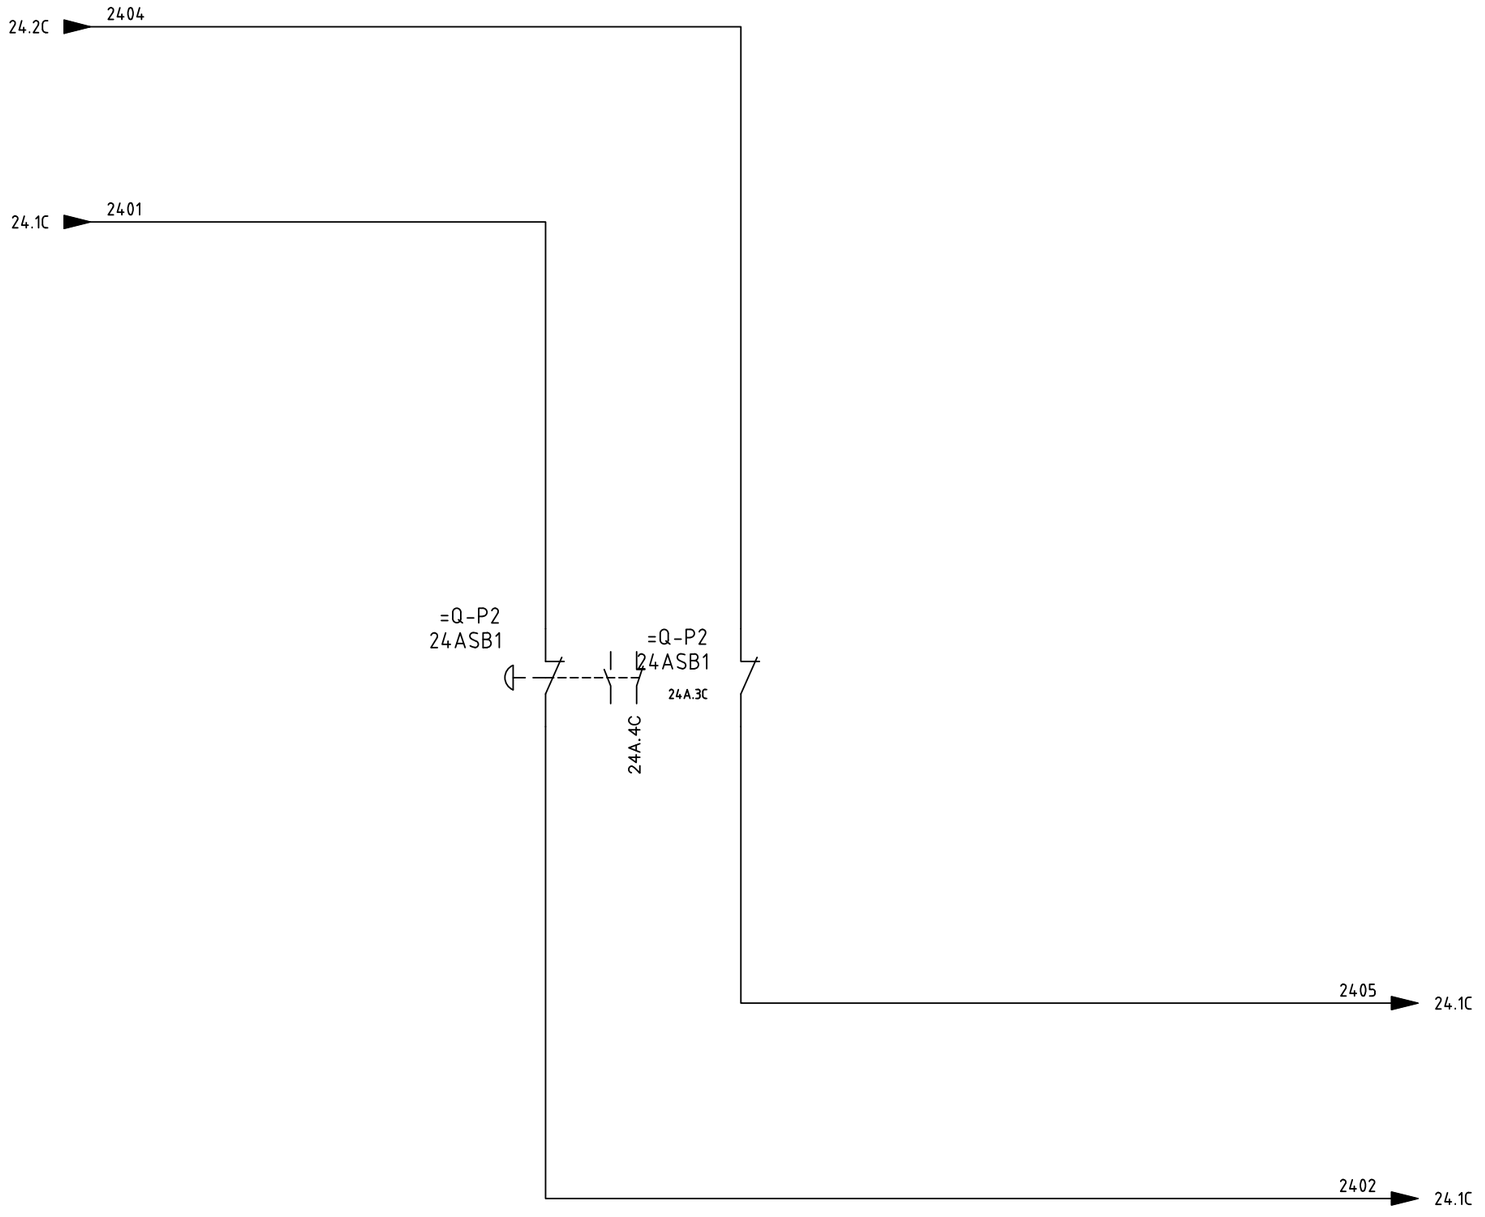

SIRCEM-CM spa
Via Armando Diaz, 19
84018 Scafati (SA)
TEL: +39 081 863 12 05

Dis. N.	REV 0.2
CAD	SPAC
Nome File	C17_26A
Data	26 07 2017

Impianto: *SFARINATI – MOLINO E TRITURAZIONE FLOUR PLANT – MILL – SHREDDING*

Denominazione: EMERGENCY BUTTON - LINE C


Ordine: SIRCEM

Commessa: C17_26

Esecutore: D.G.


FOGLIO 24A

SEGUE 25

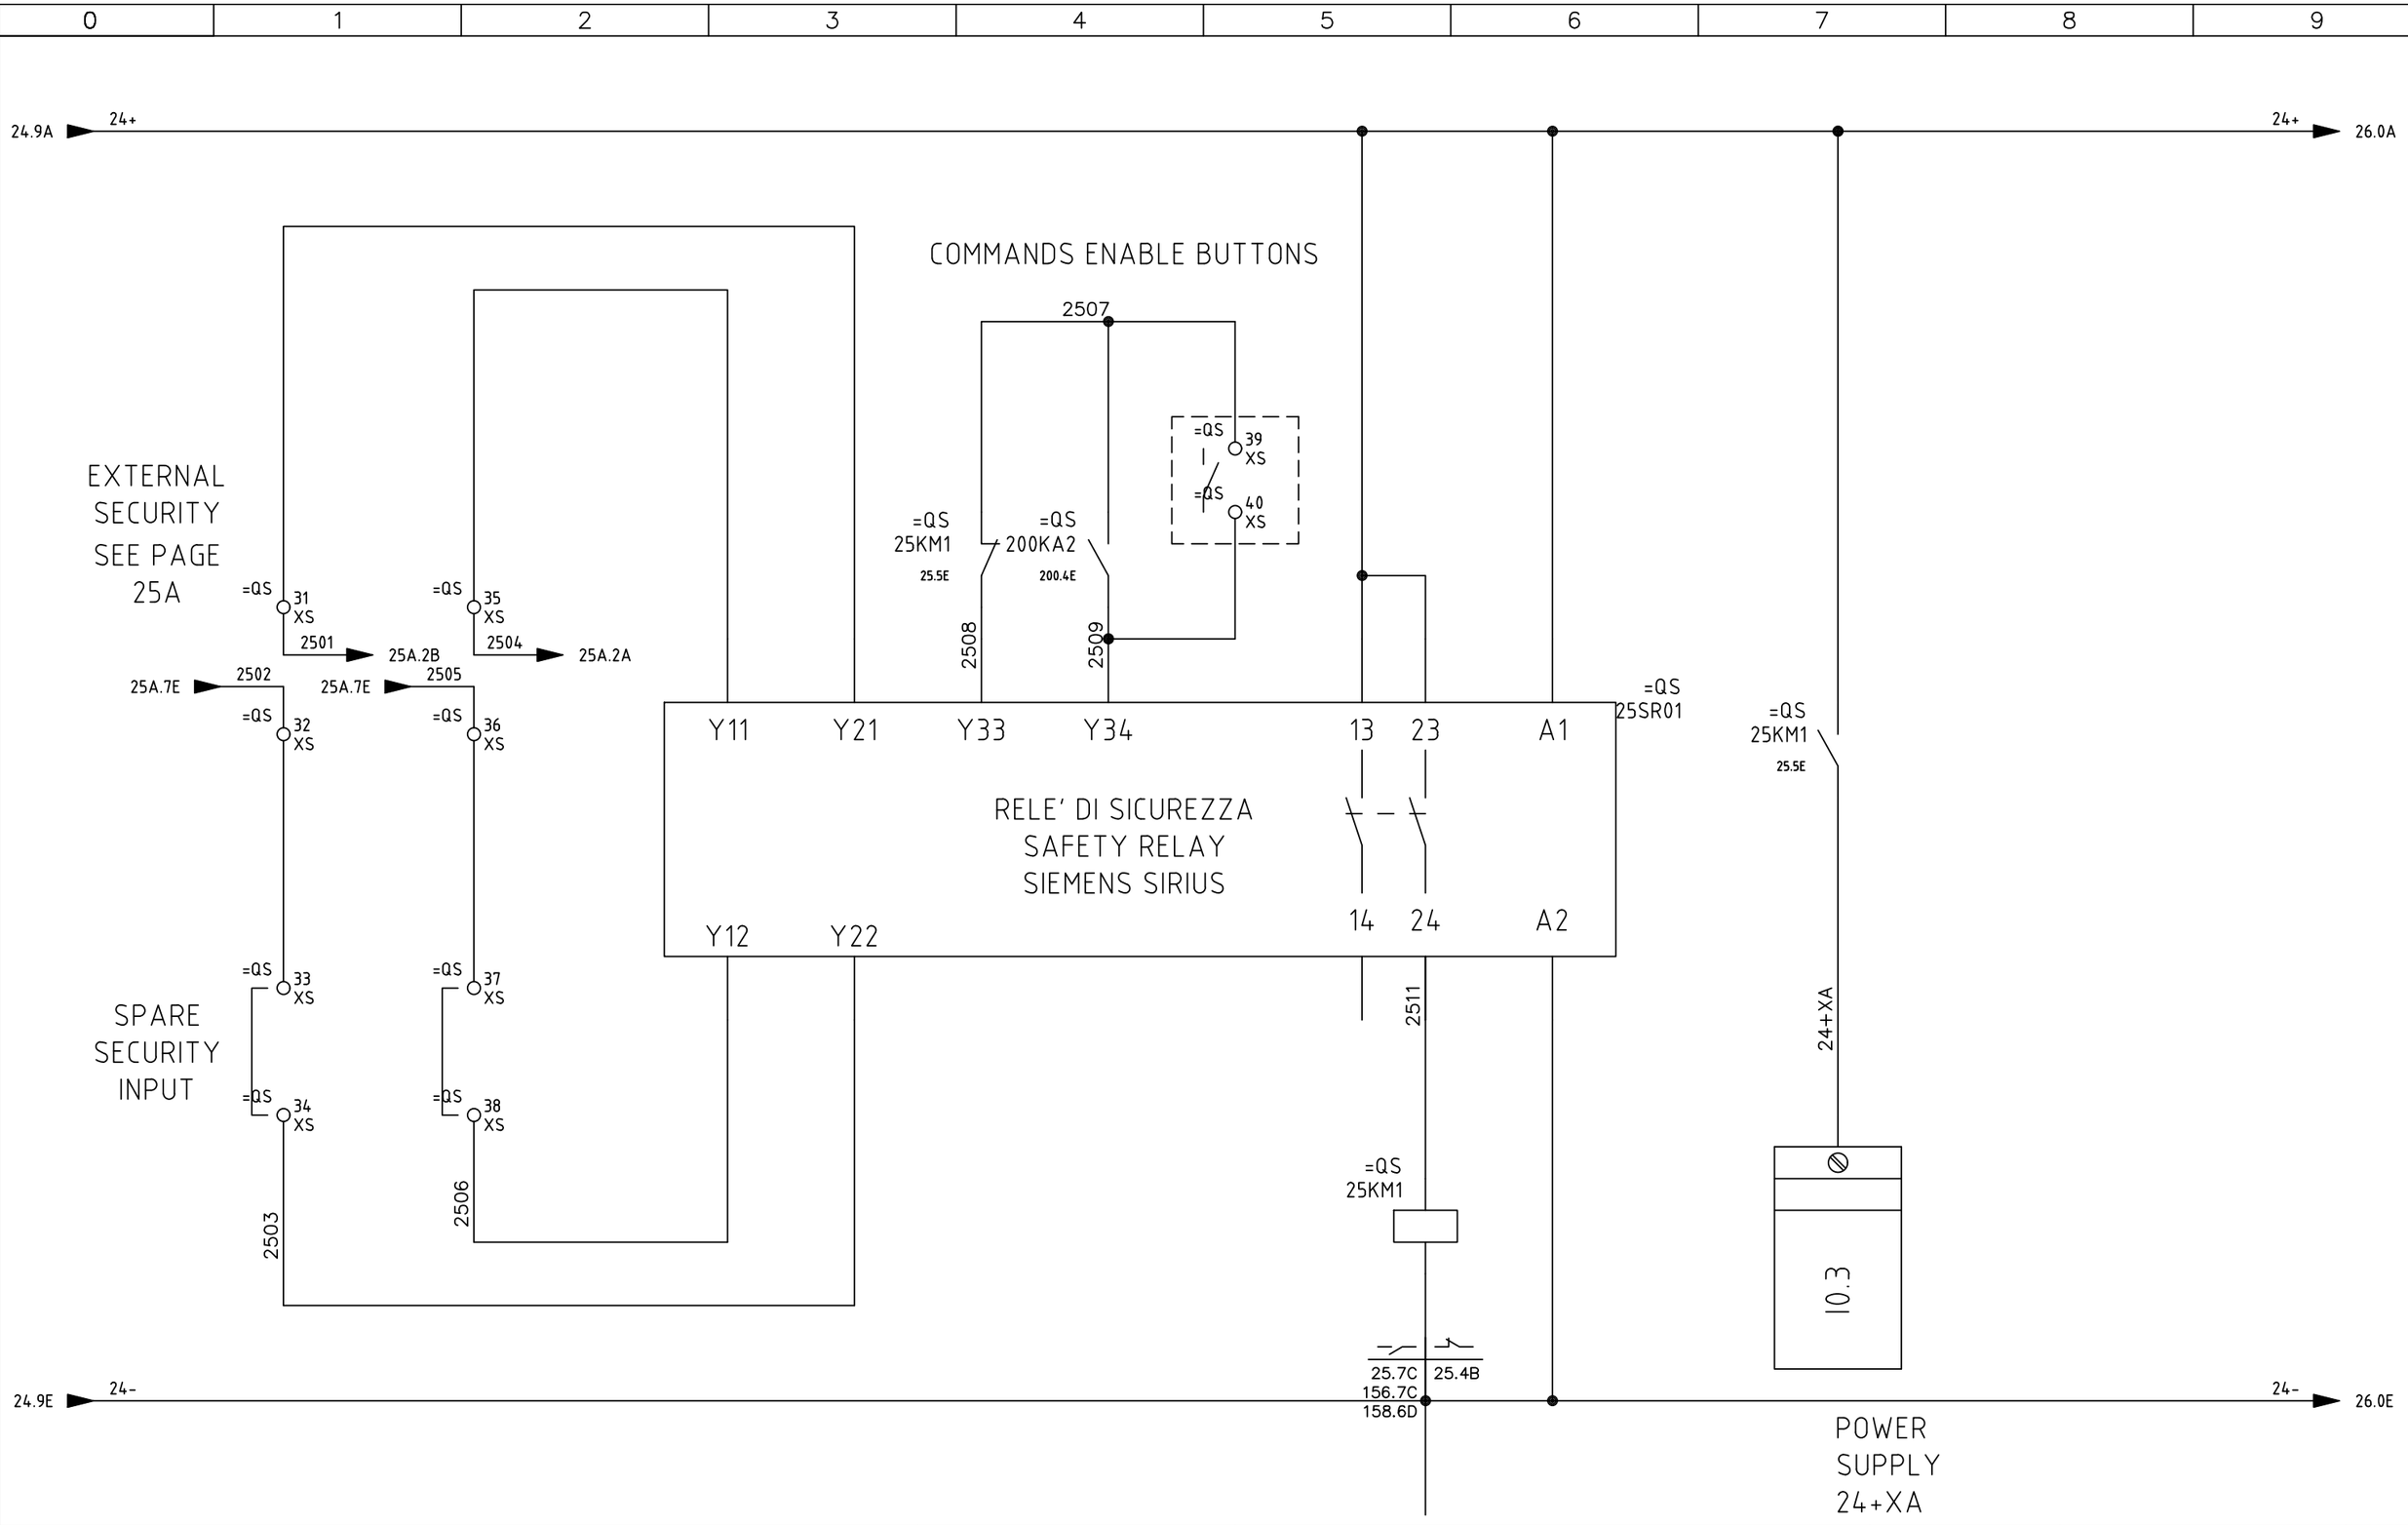

SIRCEM-CM spa Via Armando Diaz, 19 84018 Scafati (SA) TEL: +39 081 863 12 05	Dis. N. REV 0.2 CAD SPAC Nome File C17_26A Data 26 07 2017	Impianto *SFARINATI – MOLINO E TRITURAZIONE* *FLOUR PLANT – MILL – SHREDDING* Denominazione SAFETY RELAY - LINE A	Ordine SIRCEM Commessa C17_26 Esecutore D.G.		FOGLIO 25 SEGUE 25A

Q-P3

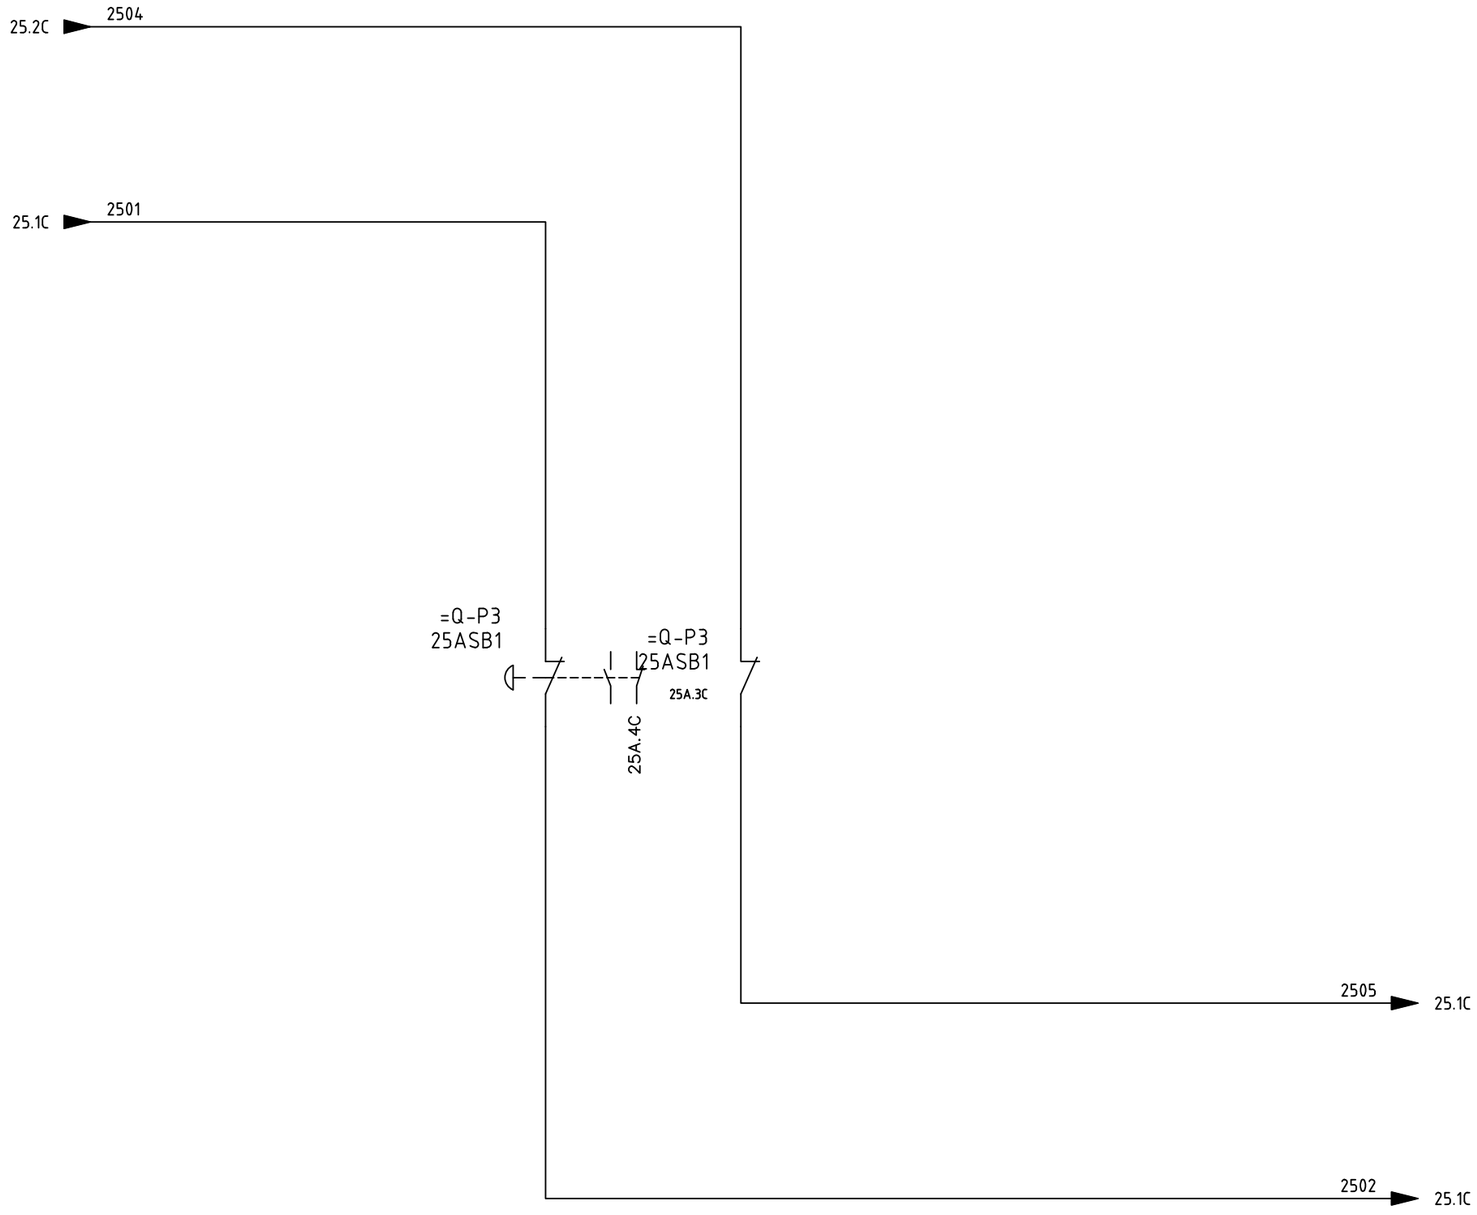

SIRCEM-CM spa
Via Armando Diaz, 19
84018 Scafati (SA)
TEL: +39 081 863 12 05

Dis. N.	REV 0.2
CAD	SPAC
Nome File	C17_26A
Data	26 07 2017

Impianto: *SFARINATI – MOLINO E TRITURAZIONE FLOUR PLANT – MILL – SHREDDING*

Denominazione: EMERGENCY BUTTON - LINE A


Ordine: SIRCEM

Commessa: C17_26

Esecutore: D.G.

FOGLIO 25A

SEGUE 26

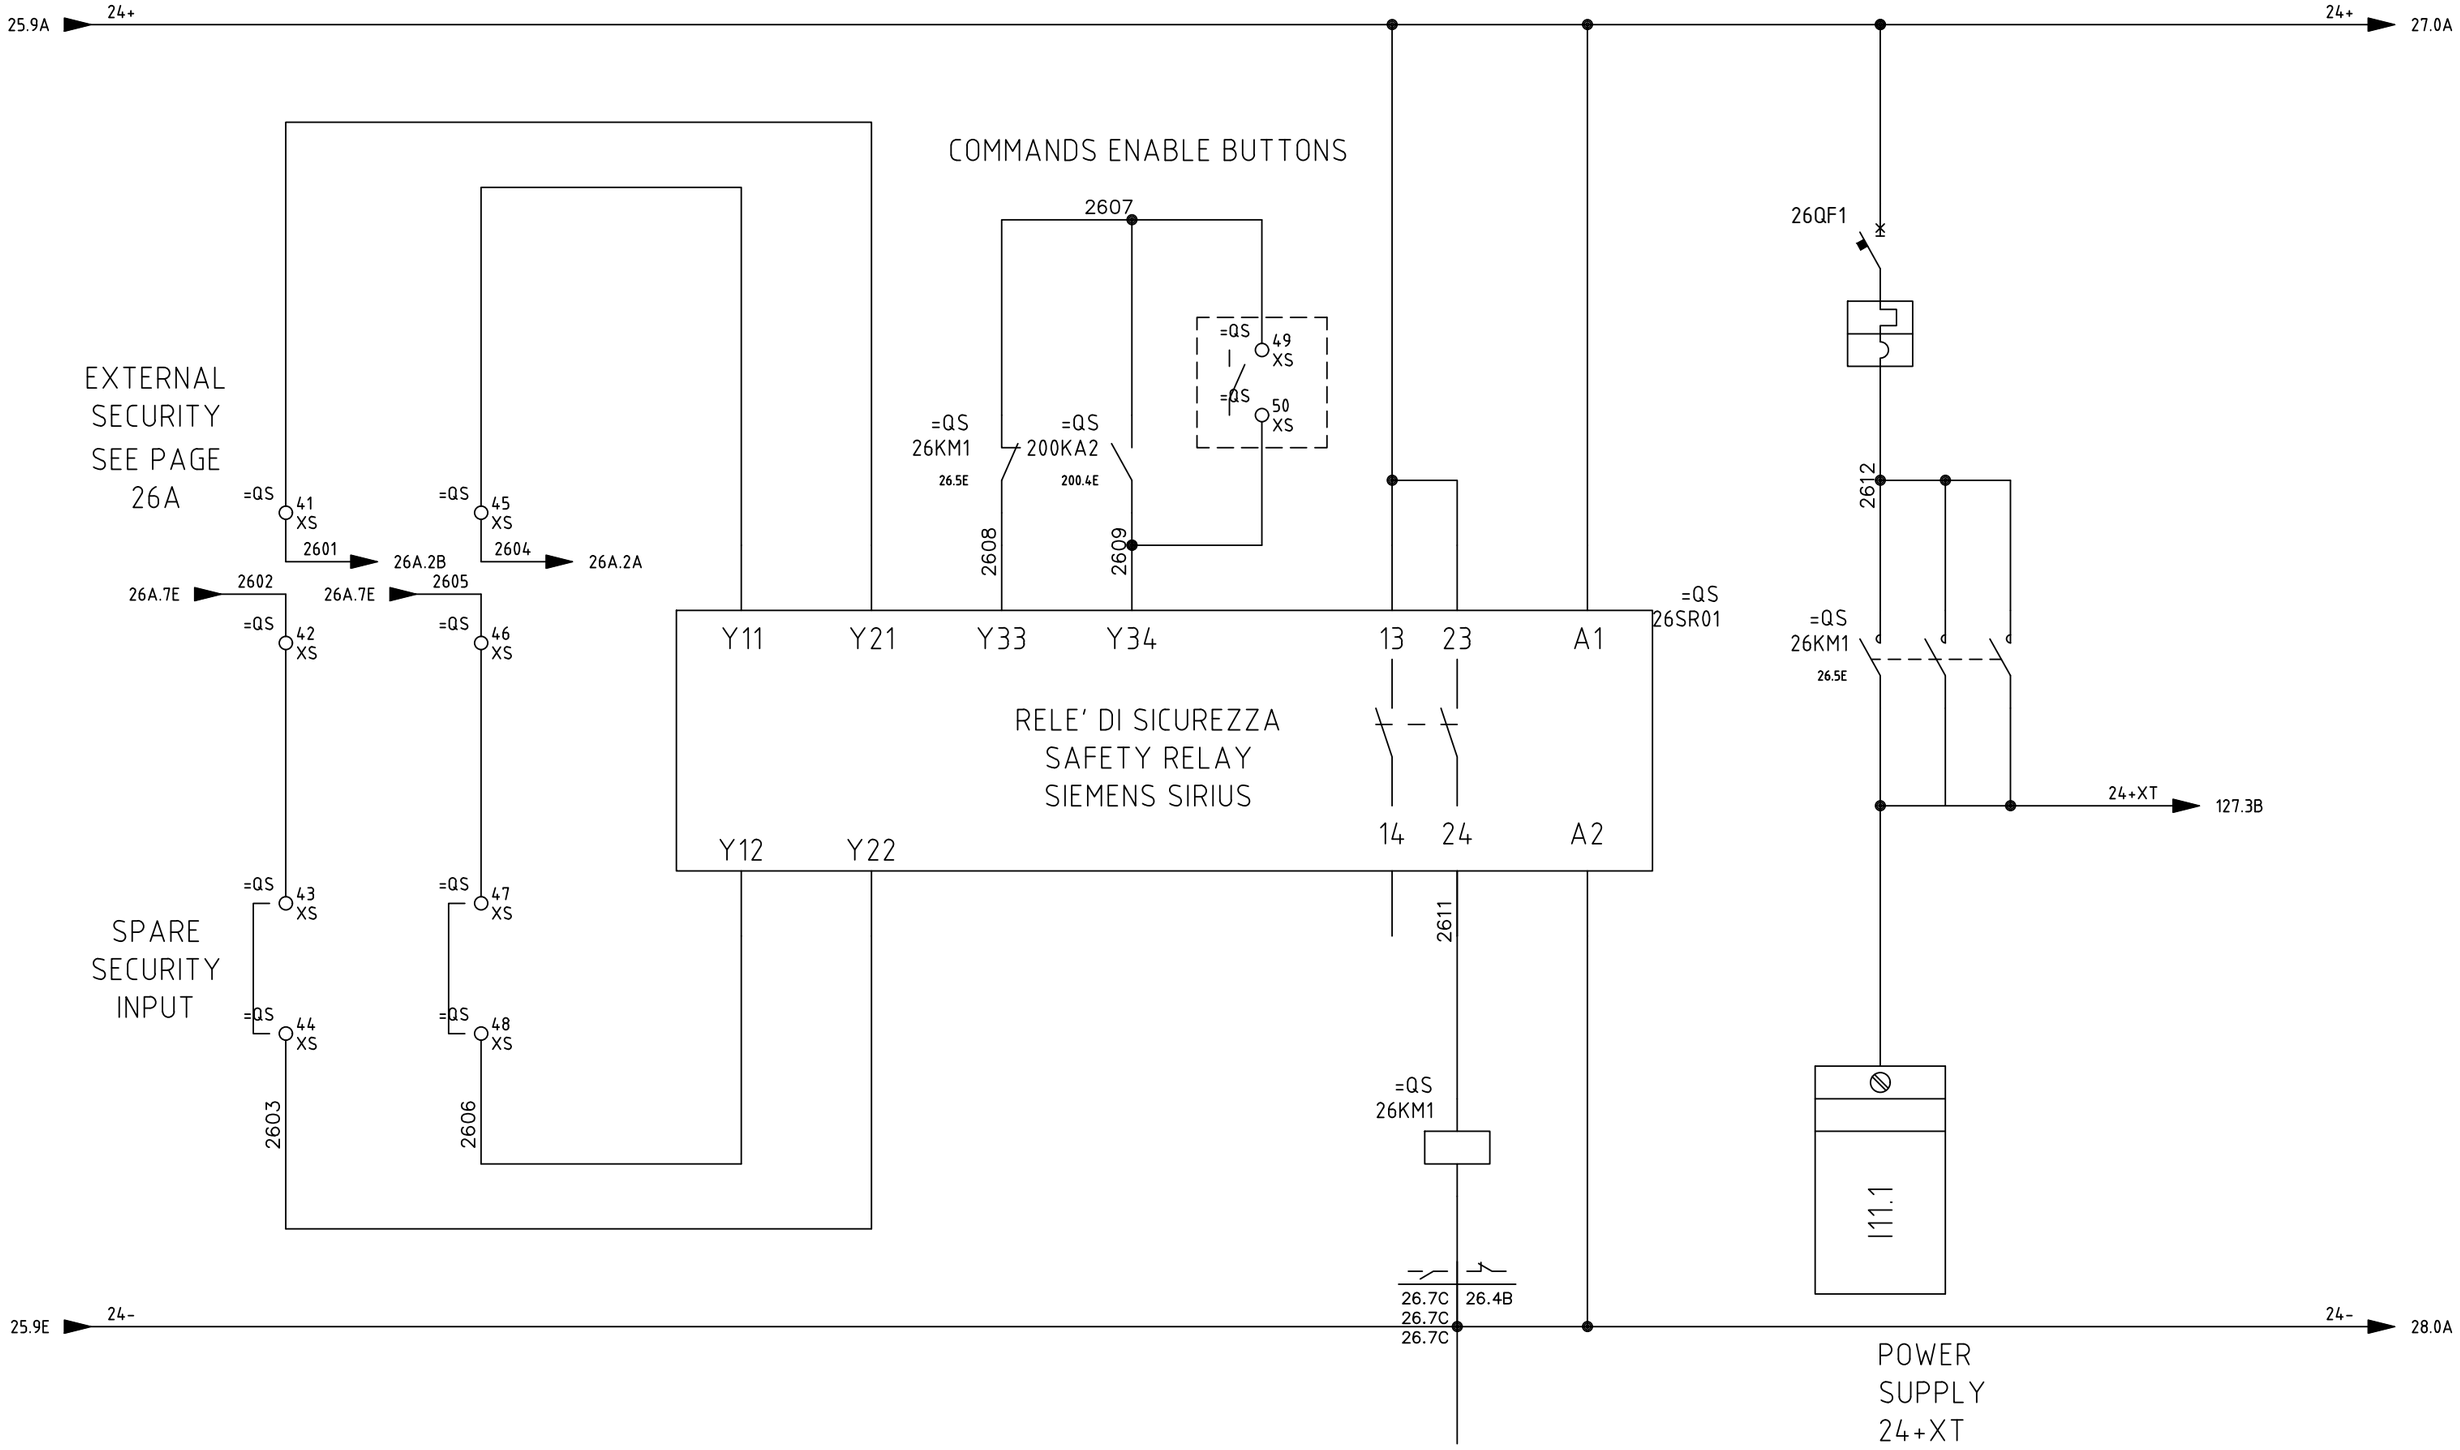

SIRCEM-CM spa
Via Armando Diaz, 19
84018 Scafati (SA)
TEL: +39 081 863 12 05

Dis. N.	REV 0.2
CAD	SPAC
Nome File	C17_26A
Data	26 07 2017


Impianto
SFARINATI – MOLINO E TRITURAZIONE
FLOUR PLANT – MILL – SHREDDING

Denominazione SAFETY RELAY - LINE T

Ordine	SIRCEM
Commessa	C17_26
Esecutore	D.G.

FOGLIO	26
SEGUE	26A

Q-P4

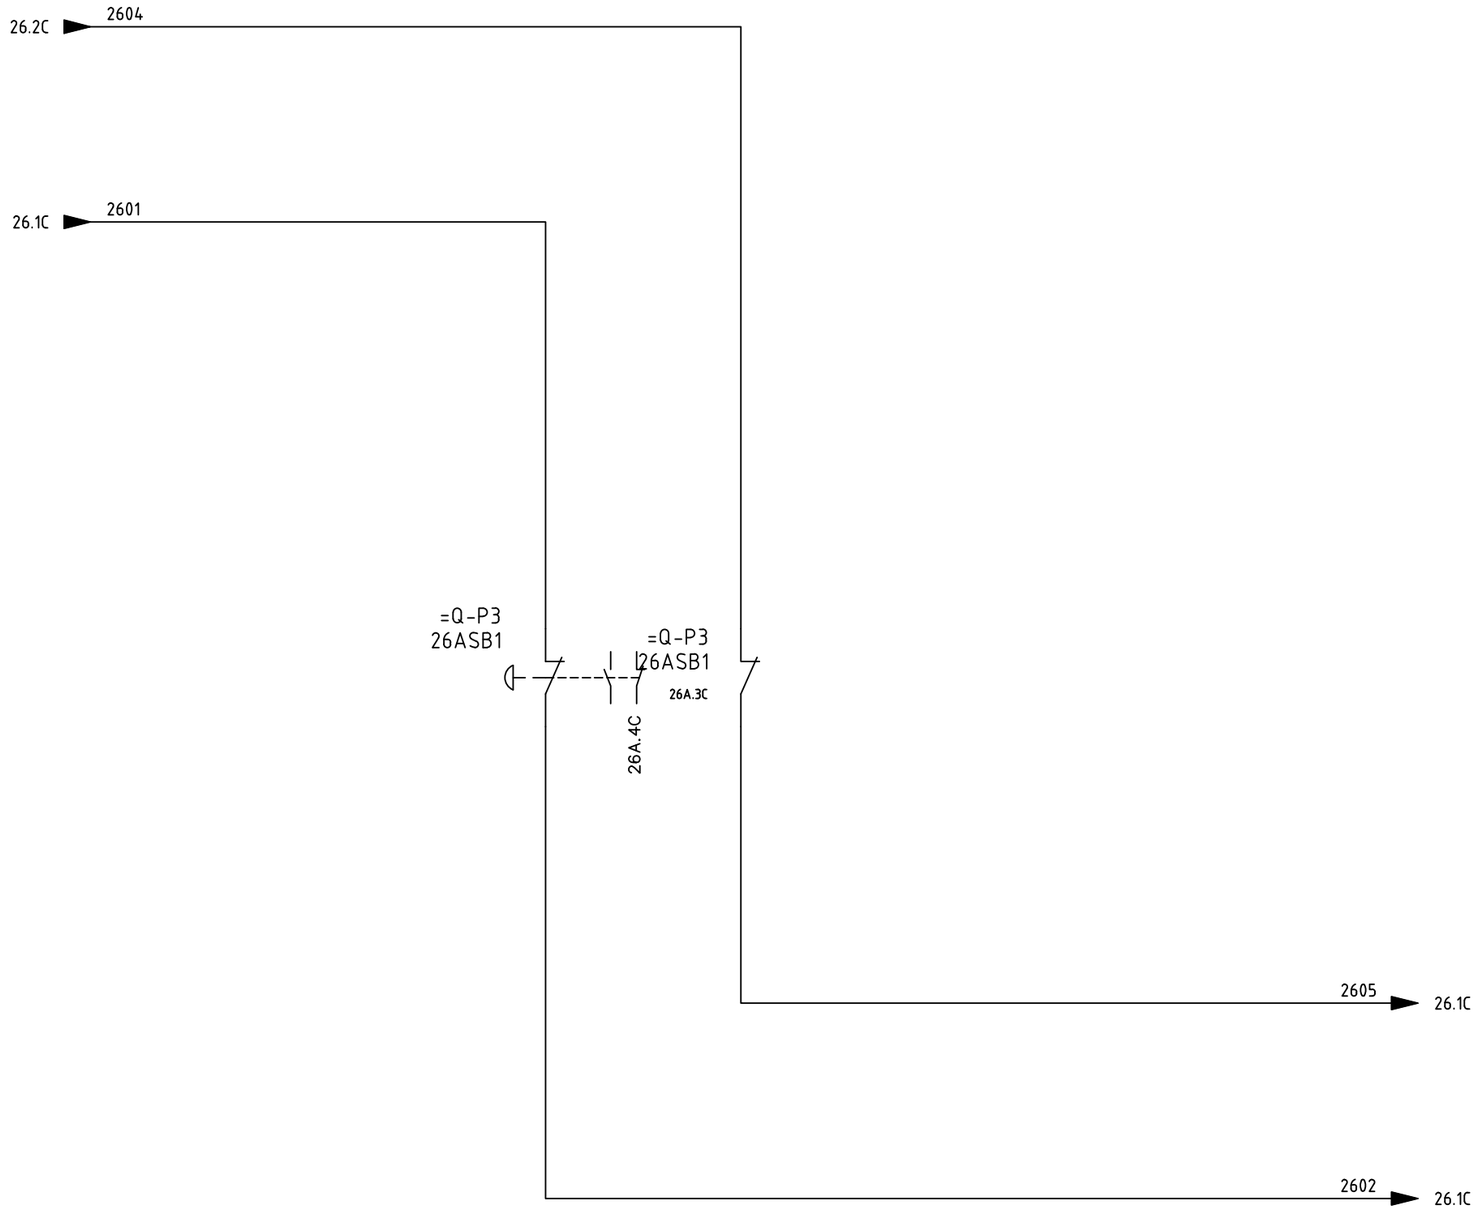

SIRCEM-CM spa
Via Armando Diaz, 19
84018 Scafati (SA)
TEL: +39 081 863 12 05


Dis. N.	REV 0.2
CAD	SPAC
Nome File	C17_26A
Data	26 07 2017

Impianto: *SFARINATI – MOLINO E TRITURAZIONE FLOUR PLANT – MILL – SHREDDING*

Denominazione: EMERGENCY BUTTON - LINE T

Ordine	SIRCEM
Commessa	C17_26
Esecutore	D.G.

FOGLIO	26A
SEGUE	27

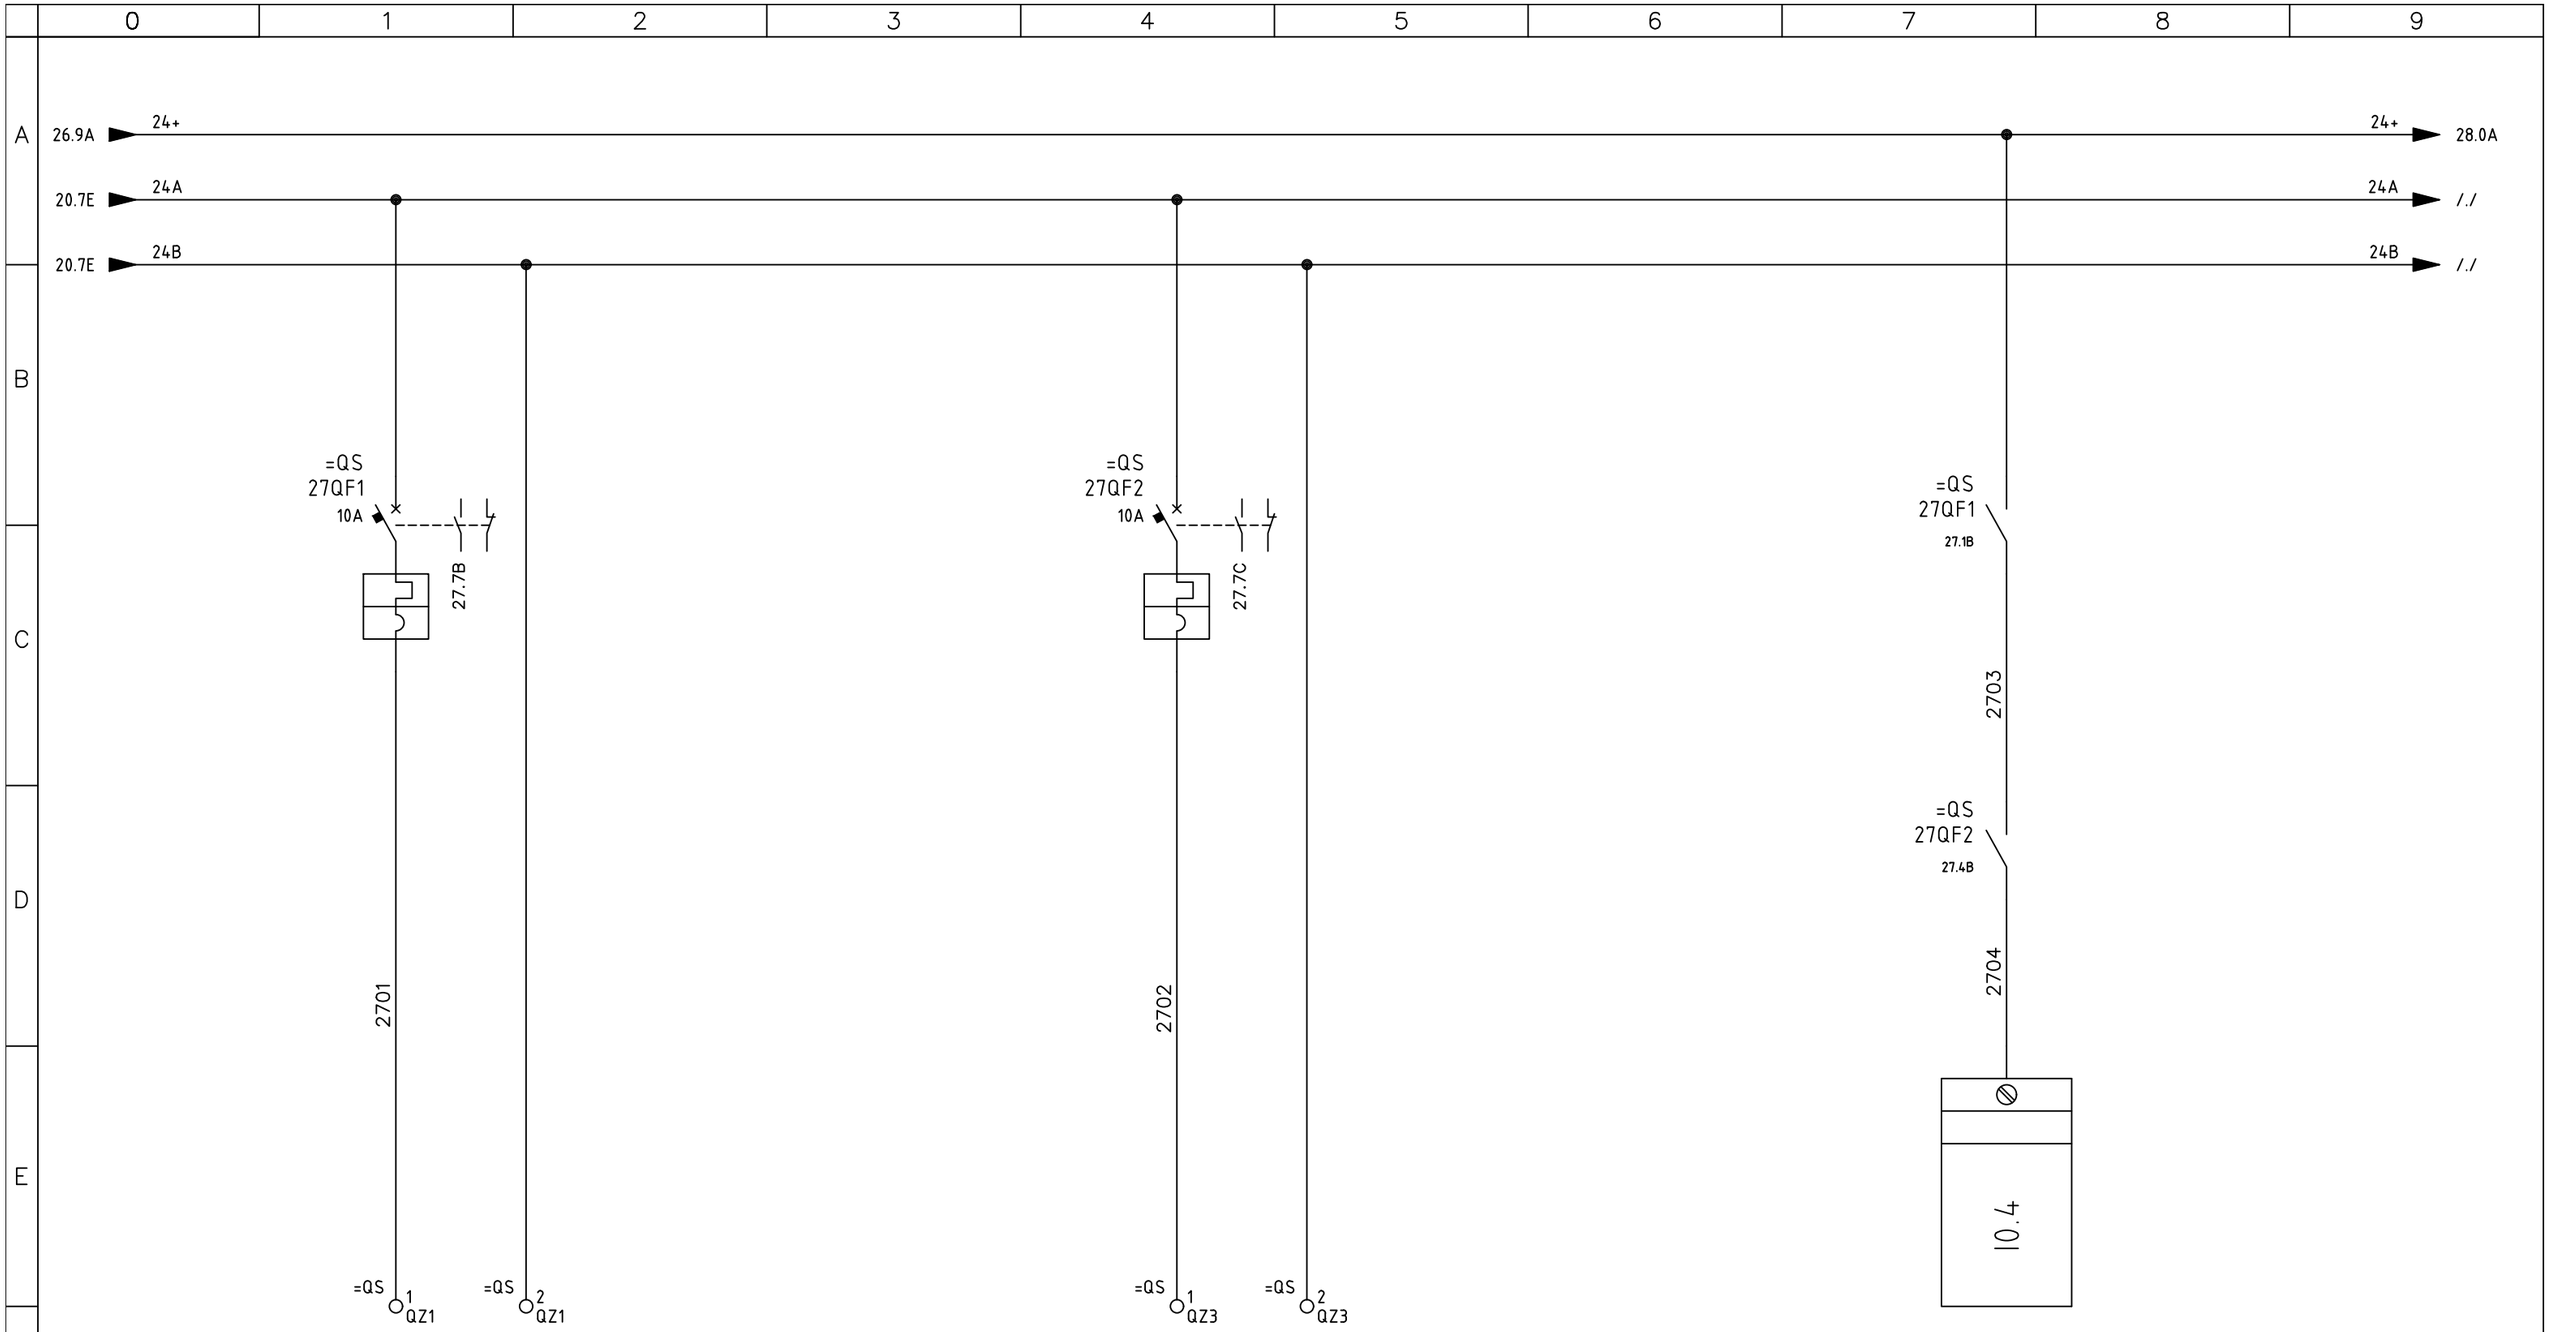

SIRCEM-CM spa
Via Armando Diaz, 19
84018 Scafati (SA)
TEL: +39 081 863 12 05


Dis. N.	REV 0.2
CAD	SPAC
Nome File	C17_26A
Data	26 07 2017

Impianto
SFARINATI – MOLINO E TRITURAZIONE
FLOUR PLANT – MILL – SHREDDING

Denominazione
AUXILIARY POWER SUPPLY

Ordine	SIRCEM
Commessa	C17_26
Esecutore	D.G.

FOGLIO	27
SEGUE	28

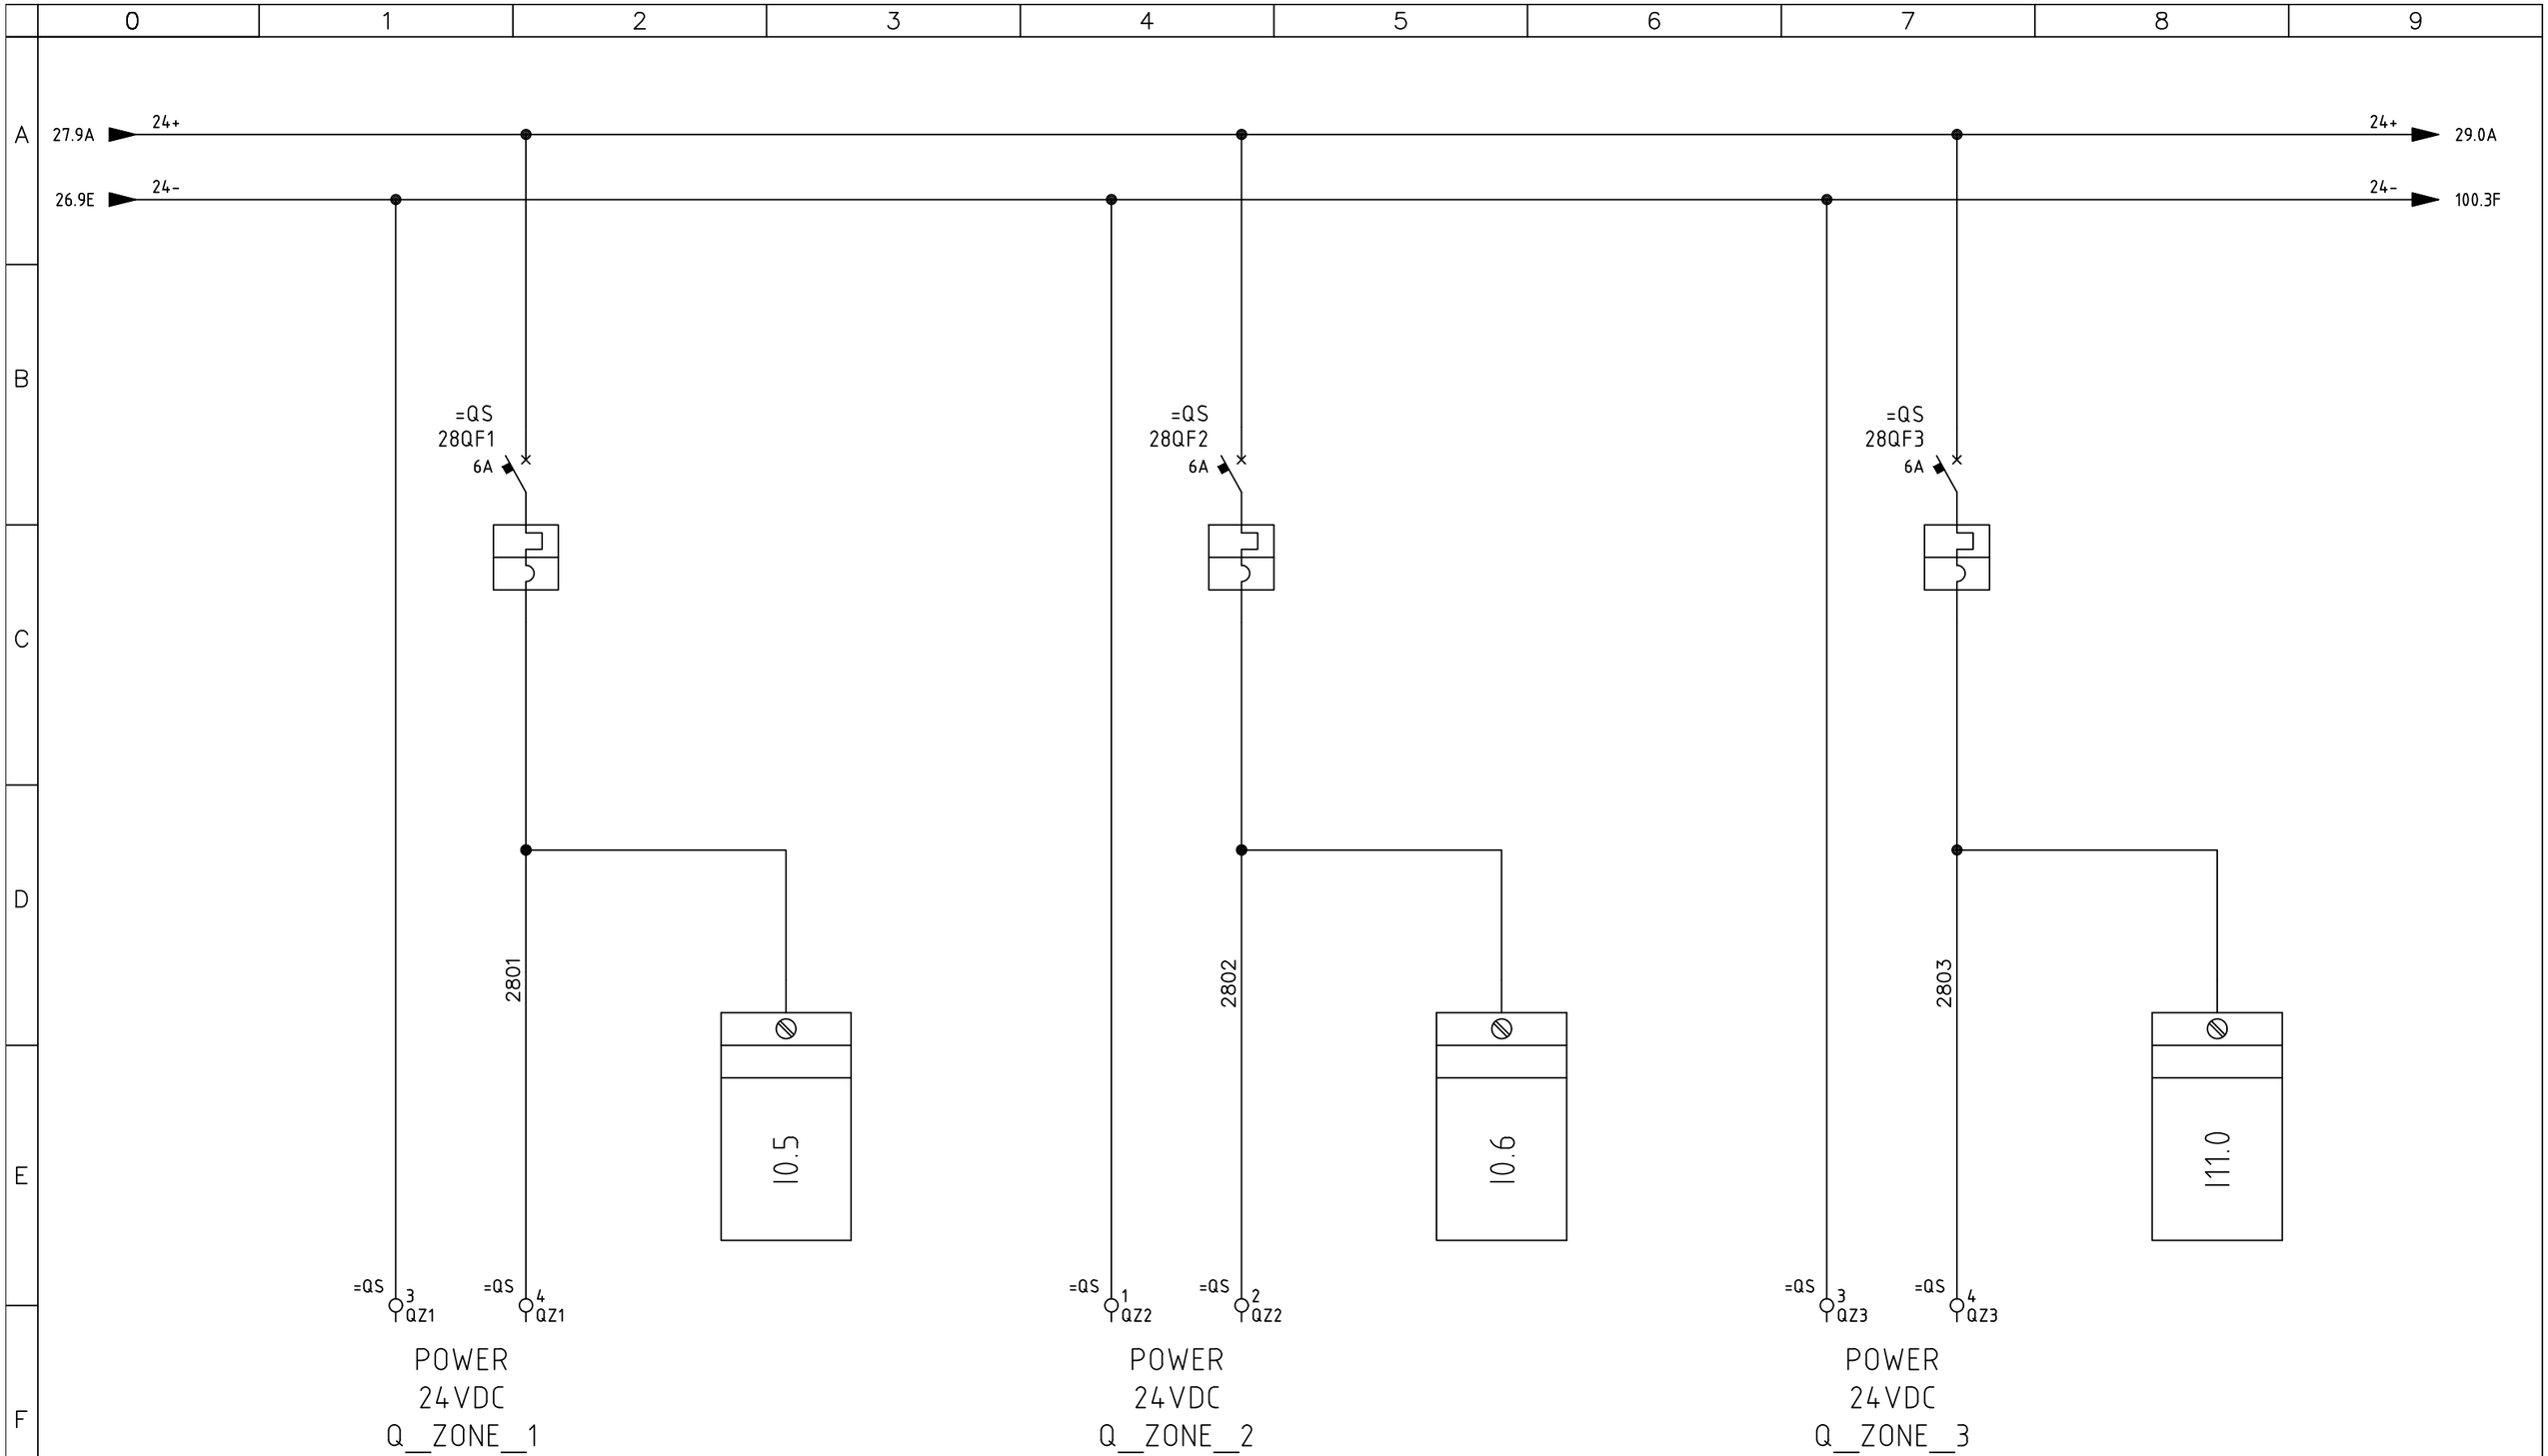

SIRCEM-CM spa
Via Armando Diaz, 19
84018 Scafati (SA)
TEL: +39 081 863 12 05


Dis. N.	REV 0.2
CAD	SPAC
Nome File	C17_26A
Data	26 07 2017

Impianto
SFARINATI – MOLINO E TRITURAZIONE
FLOUR PLANT – MILL – SHREDDING


Denominazione
AUXILIARY POWER SUPPLY

Ordine	SIRCEM
Commessa	C17_26
Esecutore	D.G.

FOGLIO	28
SEGUE	29

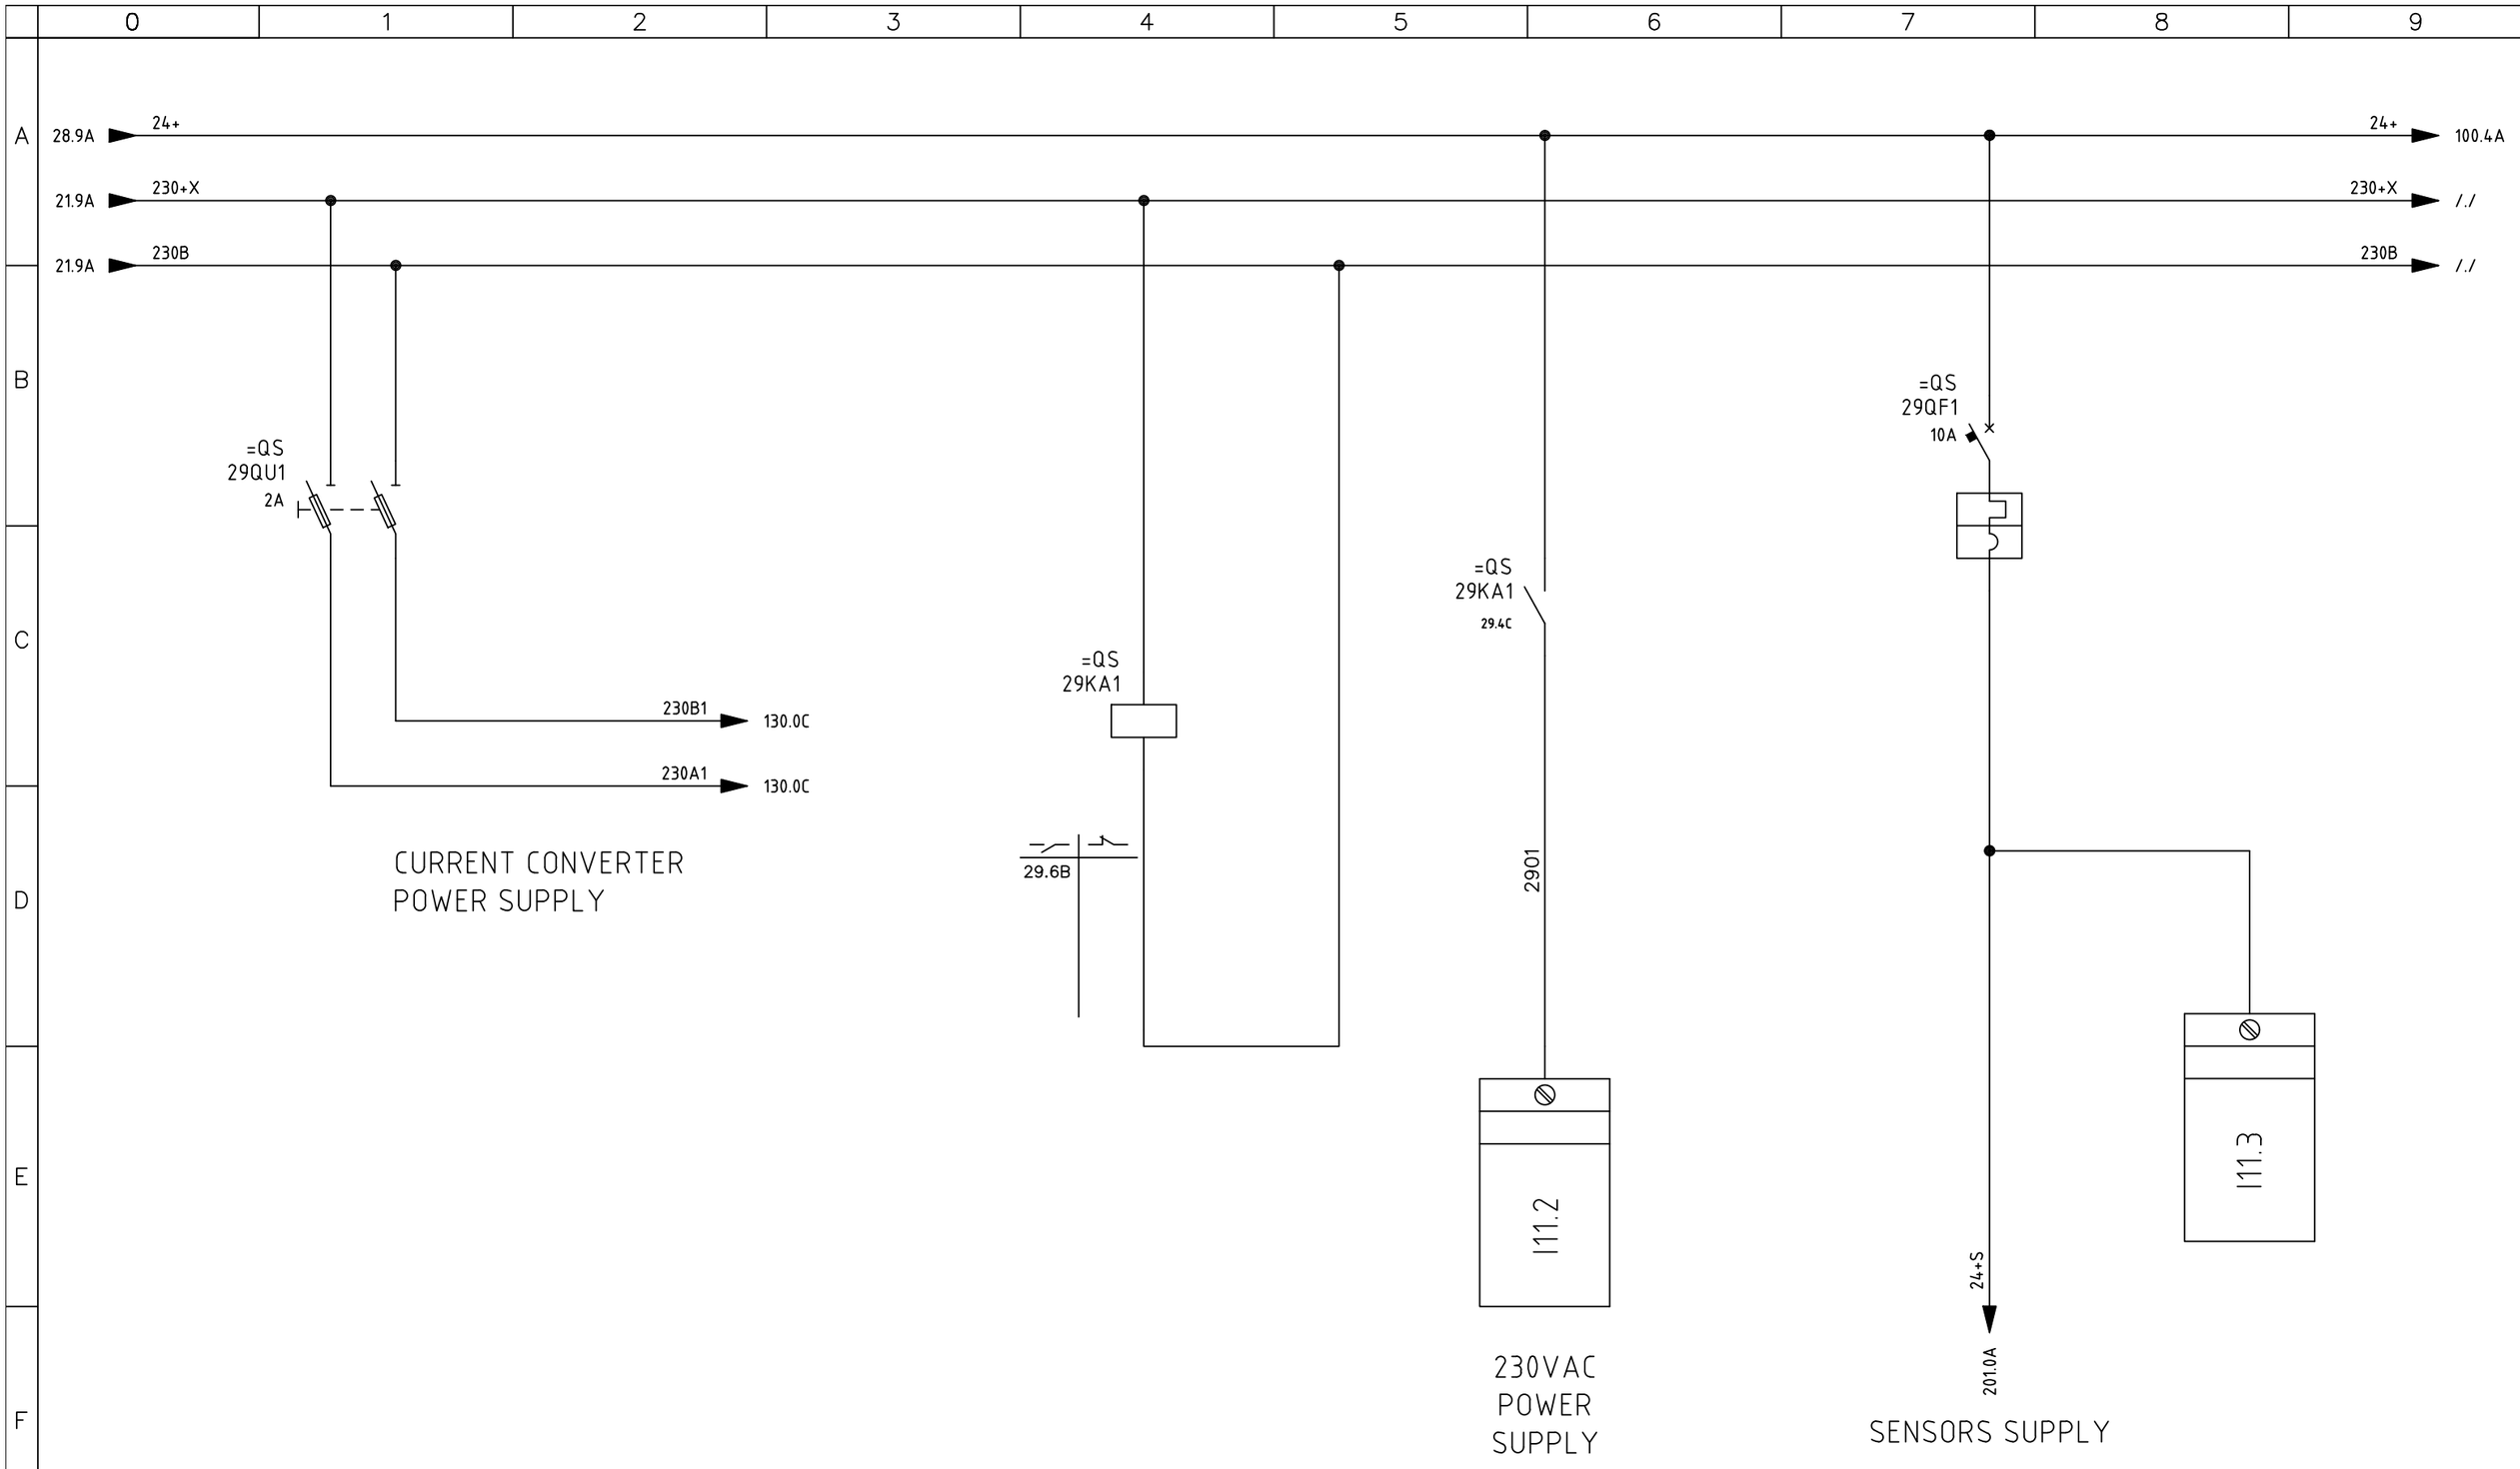

SIRCEM-CM spa Via Armando Diaz, 19 84018 Scafati (SA) TEL: +39 081 863 12 05	Dis. N. REV 0.2 CAD SPAC Nome File C17_26A Data 26 07 2017	Impianto *SFARINATI – MOLINO E TRITURAZIONE* *FLOUR PLANT – MILL – SHREDDING* Denominazione CURRENT CONVERTER POWER SUPPLY	Ordine SIRCEM Commessa C17_26 Esecutore D.G.	FOGLIO 29 SEGUE 30

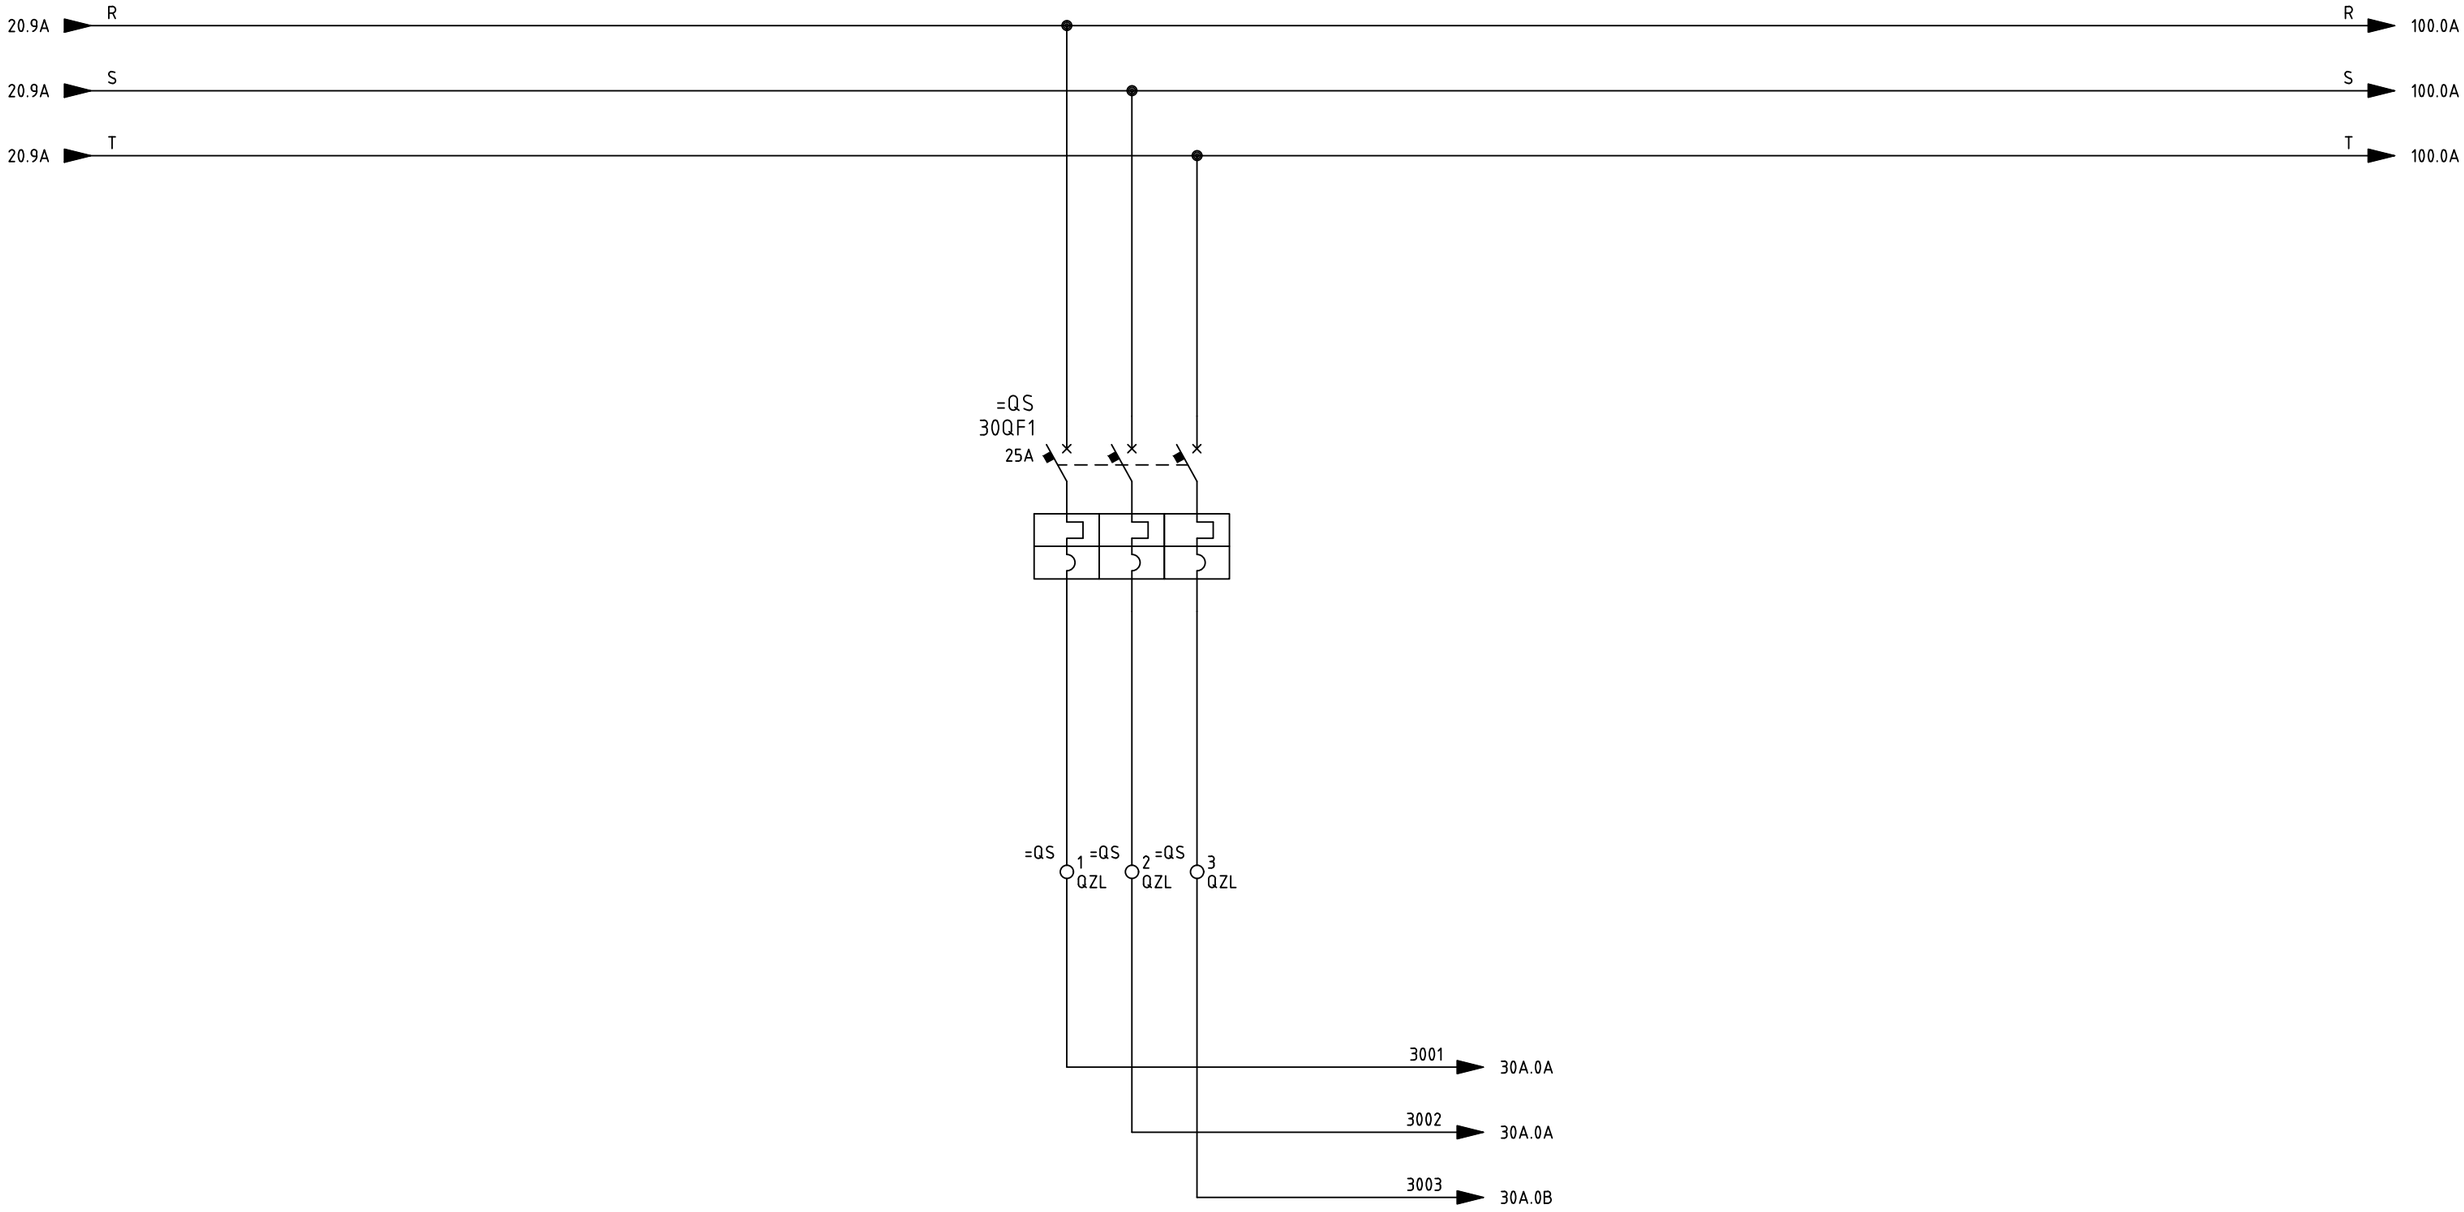

SIRCEM-CM spa
Via Armando Diaz, 19
84018 Scafati (SA)
TEL: +39 081 863 12 05

Dis. N.	REV 0.2
CAD	SPAC
Nome File	C17_26A
Data	26 07 2017

Impianto
SFARINATI – MOLINO E TRITURAZIONE
FLOUR PLANT – MILL – SHREDDING

Denominazione
POWER SUPPLY MILL SWITCHBOARD


Ordine
SIRCEM

Commessa
C17_26

Esecutore
D.G.

FOGLIO
30

SEGUE
30A

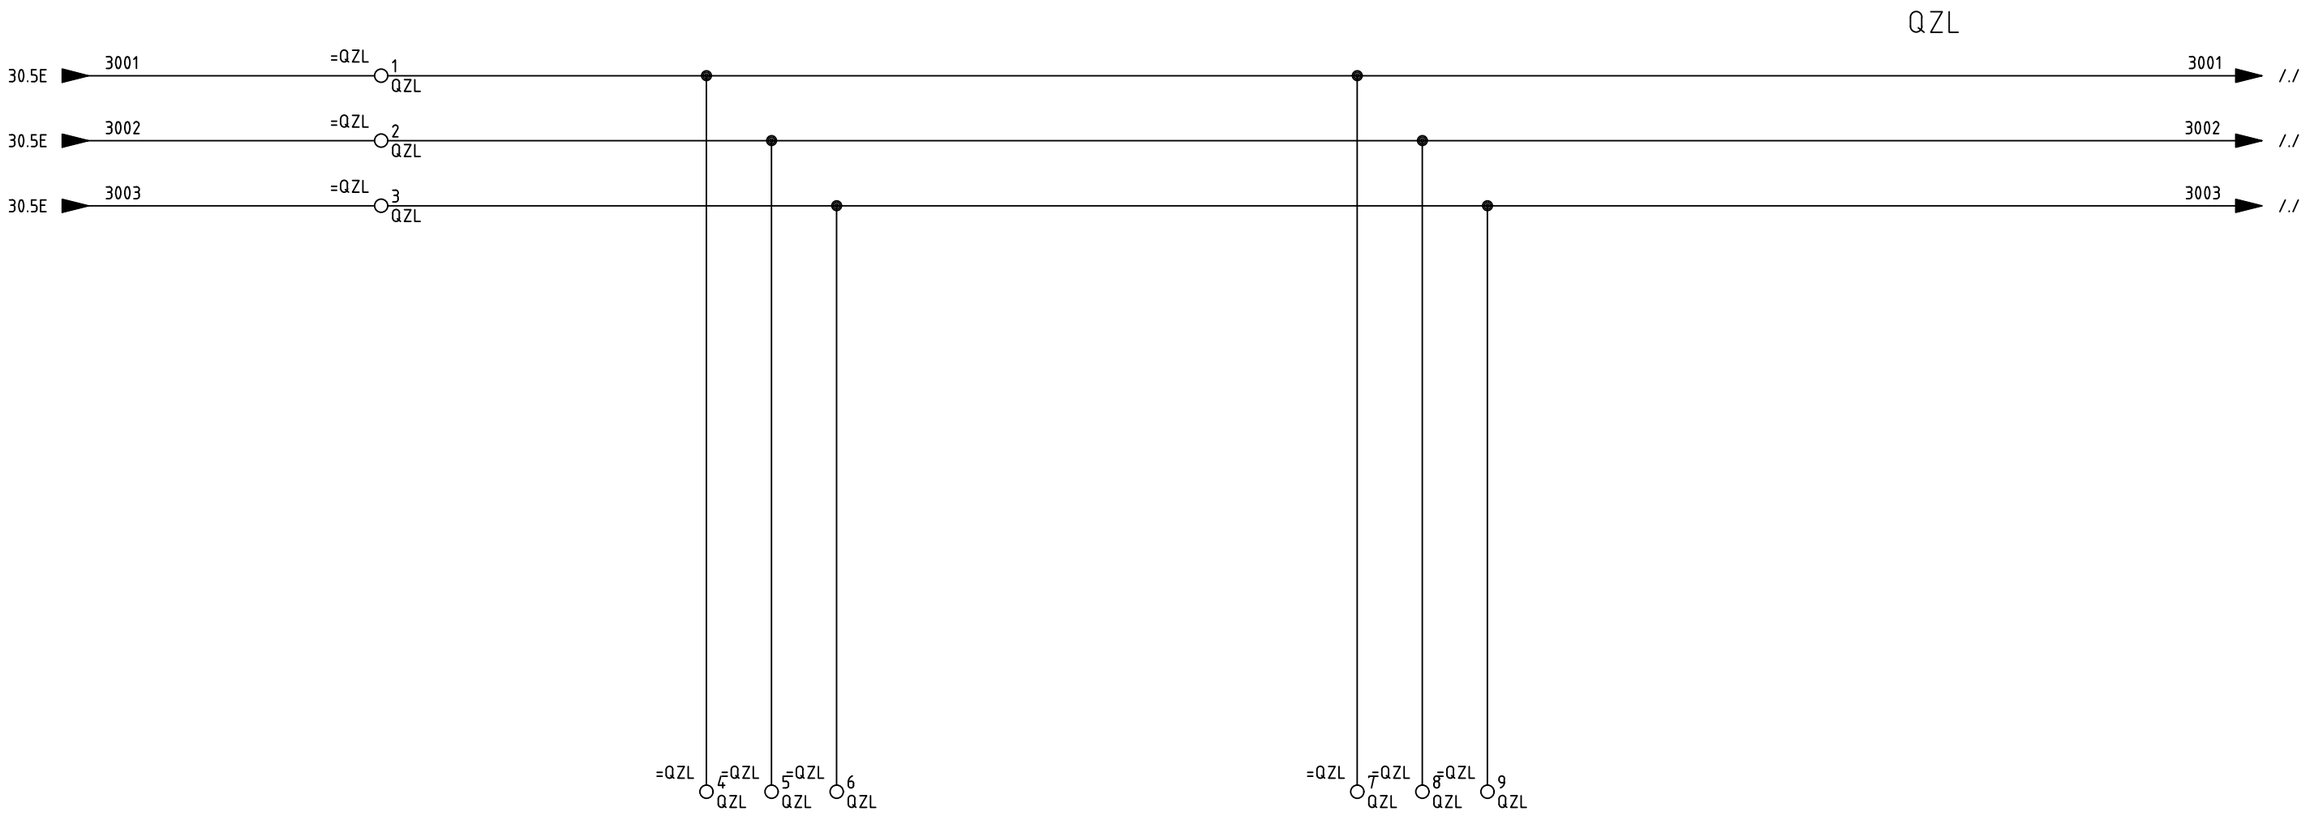

POWER SUPPLY
MILL SWITCHBOARD 1

POWER SUPPLY
MILL SWITCHBOARD 2

SIRCEM-CM spa
Via Armando Diaz, 19
84018 Scafati (SA)
TEL: +39 081 863 12 05

Dis. N.	REV 0.2
CAD	SPAC
Nome File	C17_26A
Data	26 07 2017


Impianto: *SFARINATI – MOLINO E TRITURAZIONE*
FLOUR PLANT – MILL – SHREDDING

Denominazione: POWER SUPPLY MILL SWITCHBOARD

Ordine	SIRCEM
Commessa	C17_26
Esecutore	D.G.

FOGLIO 30A

SEGUE 100

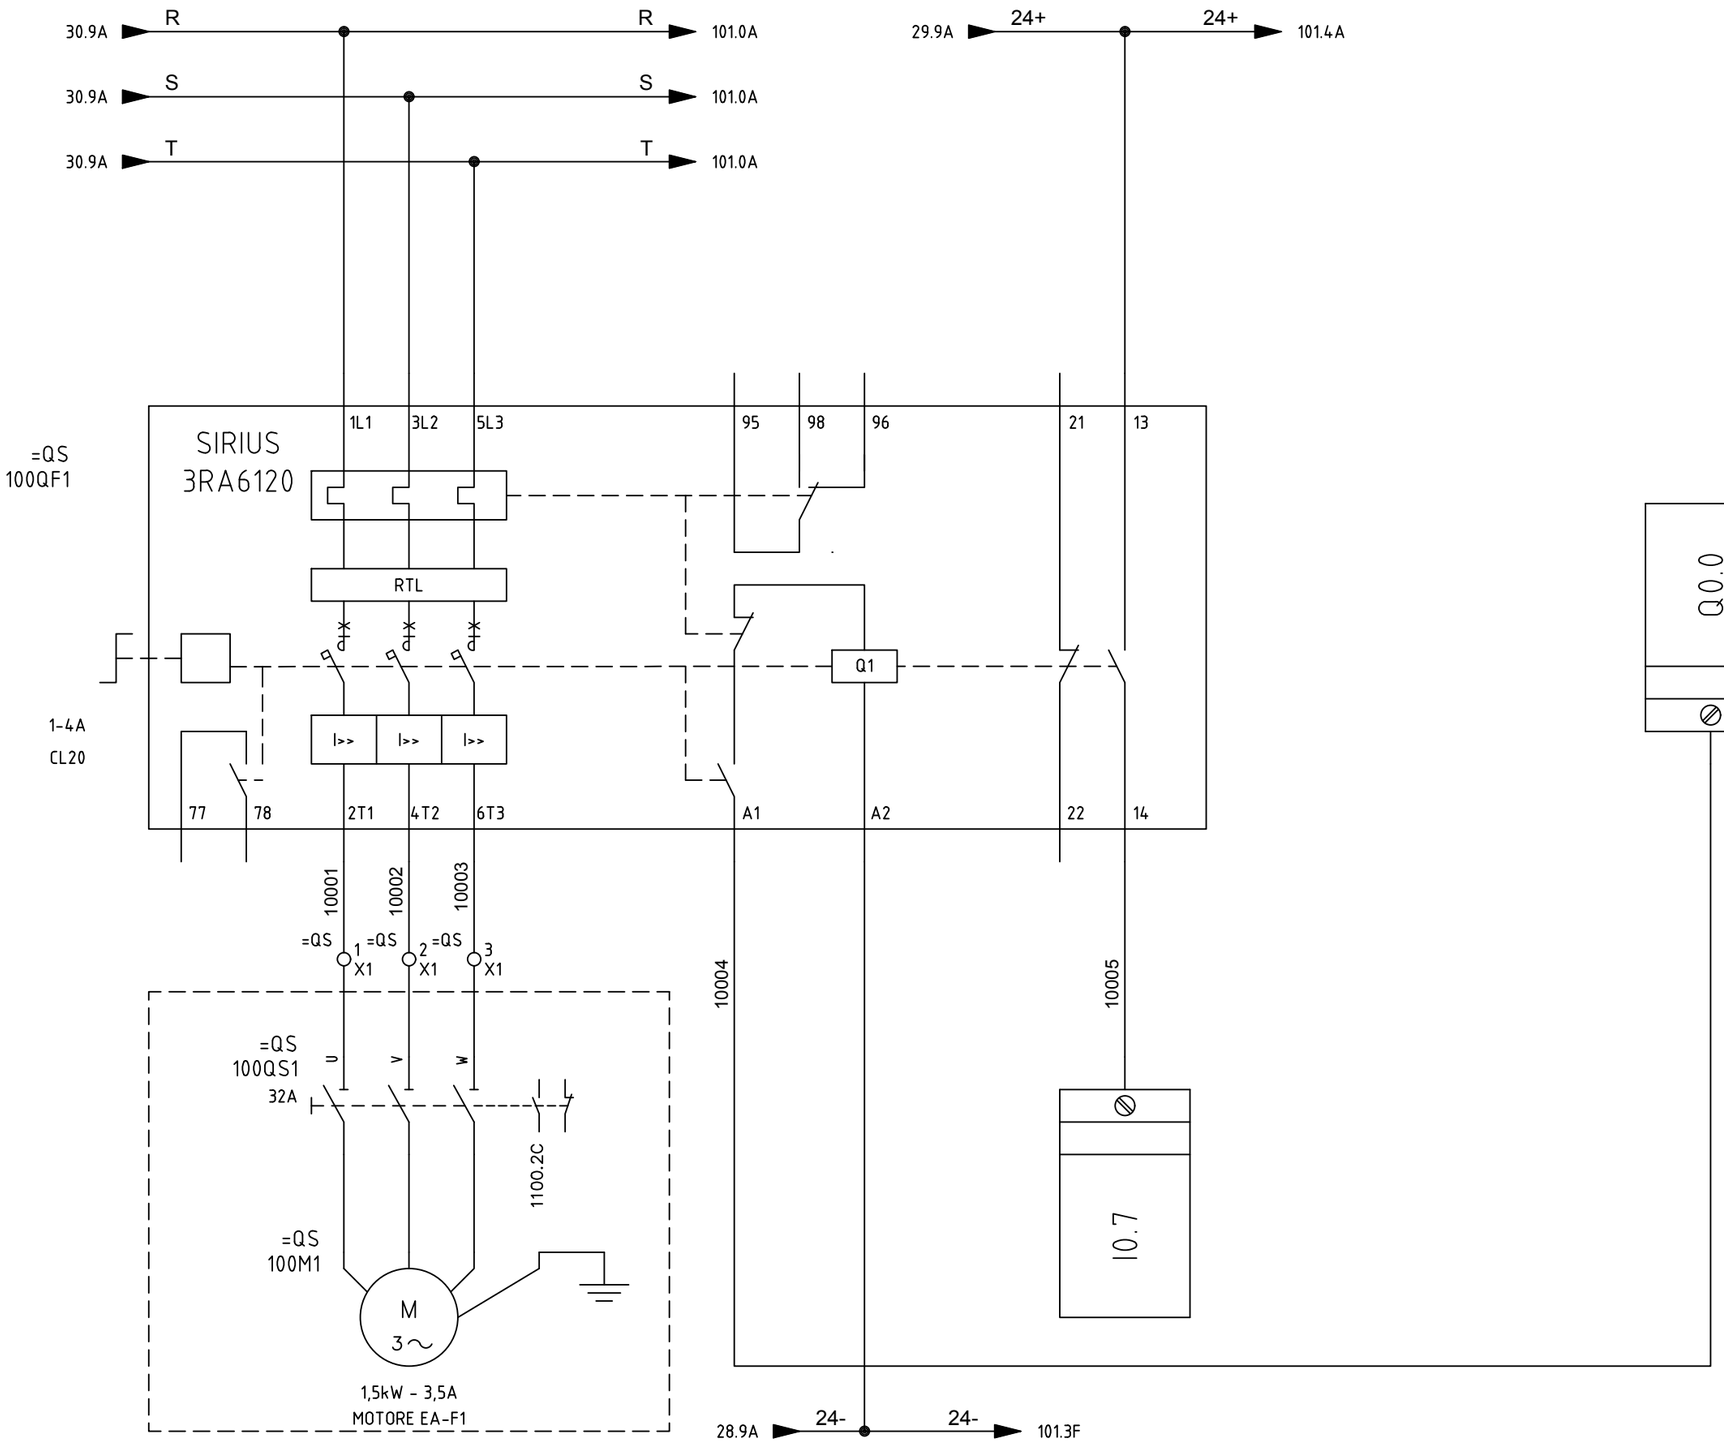

SIRCEM-CM spa
Via Armando Diaz, 19
84018 Scafati (SA)
TEL: +39 081 863 12 05


Dis. N.	REV 0.2
CAD	SPAC
Nome File	C17_26A
Data	26 07 2017

Impianto: *SFARINATI – MOLINO E TRITURAZIONE*
FLOUR PLANT – MILL – SHREDDING

Denominazione: EA-F1 MOTOR

Ordine	SIRCEM
Commessa	C17_26
Esecutore	D.G.

FOGLIO	100
SEGUE	101

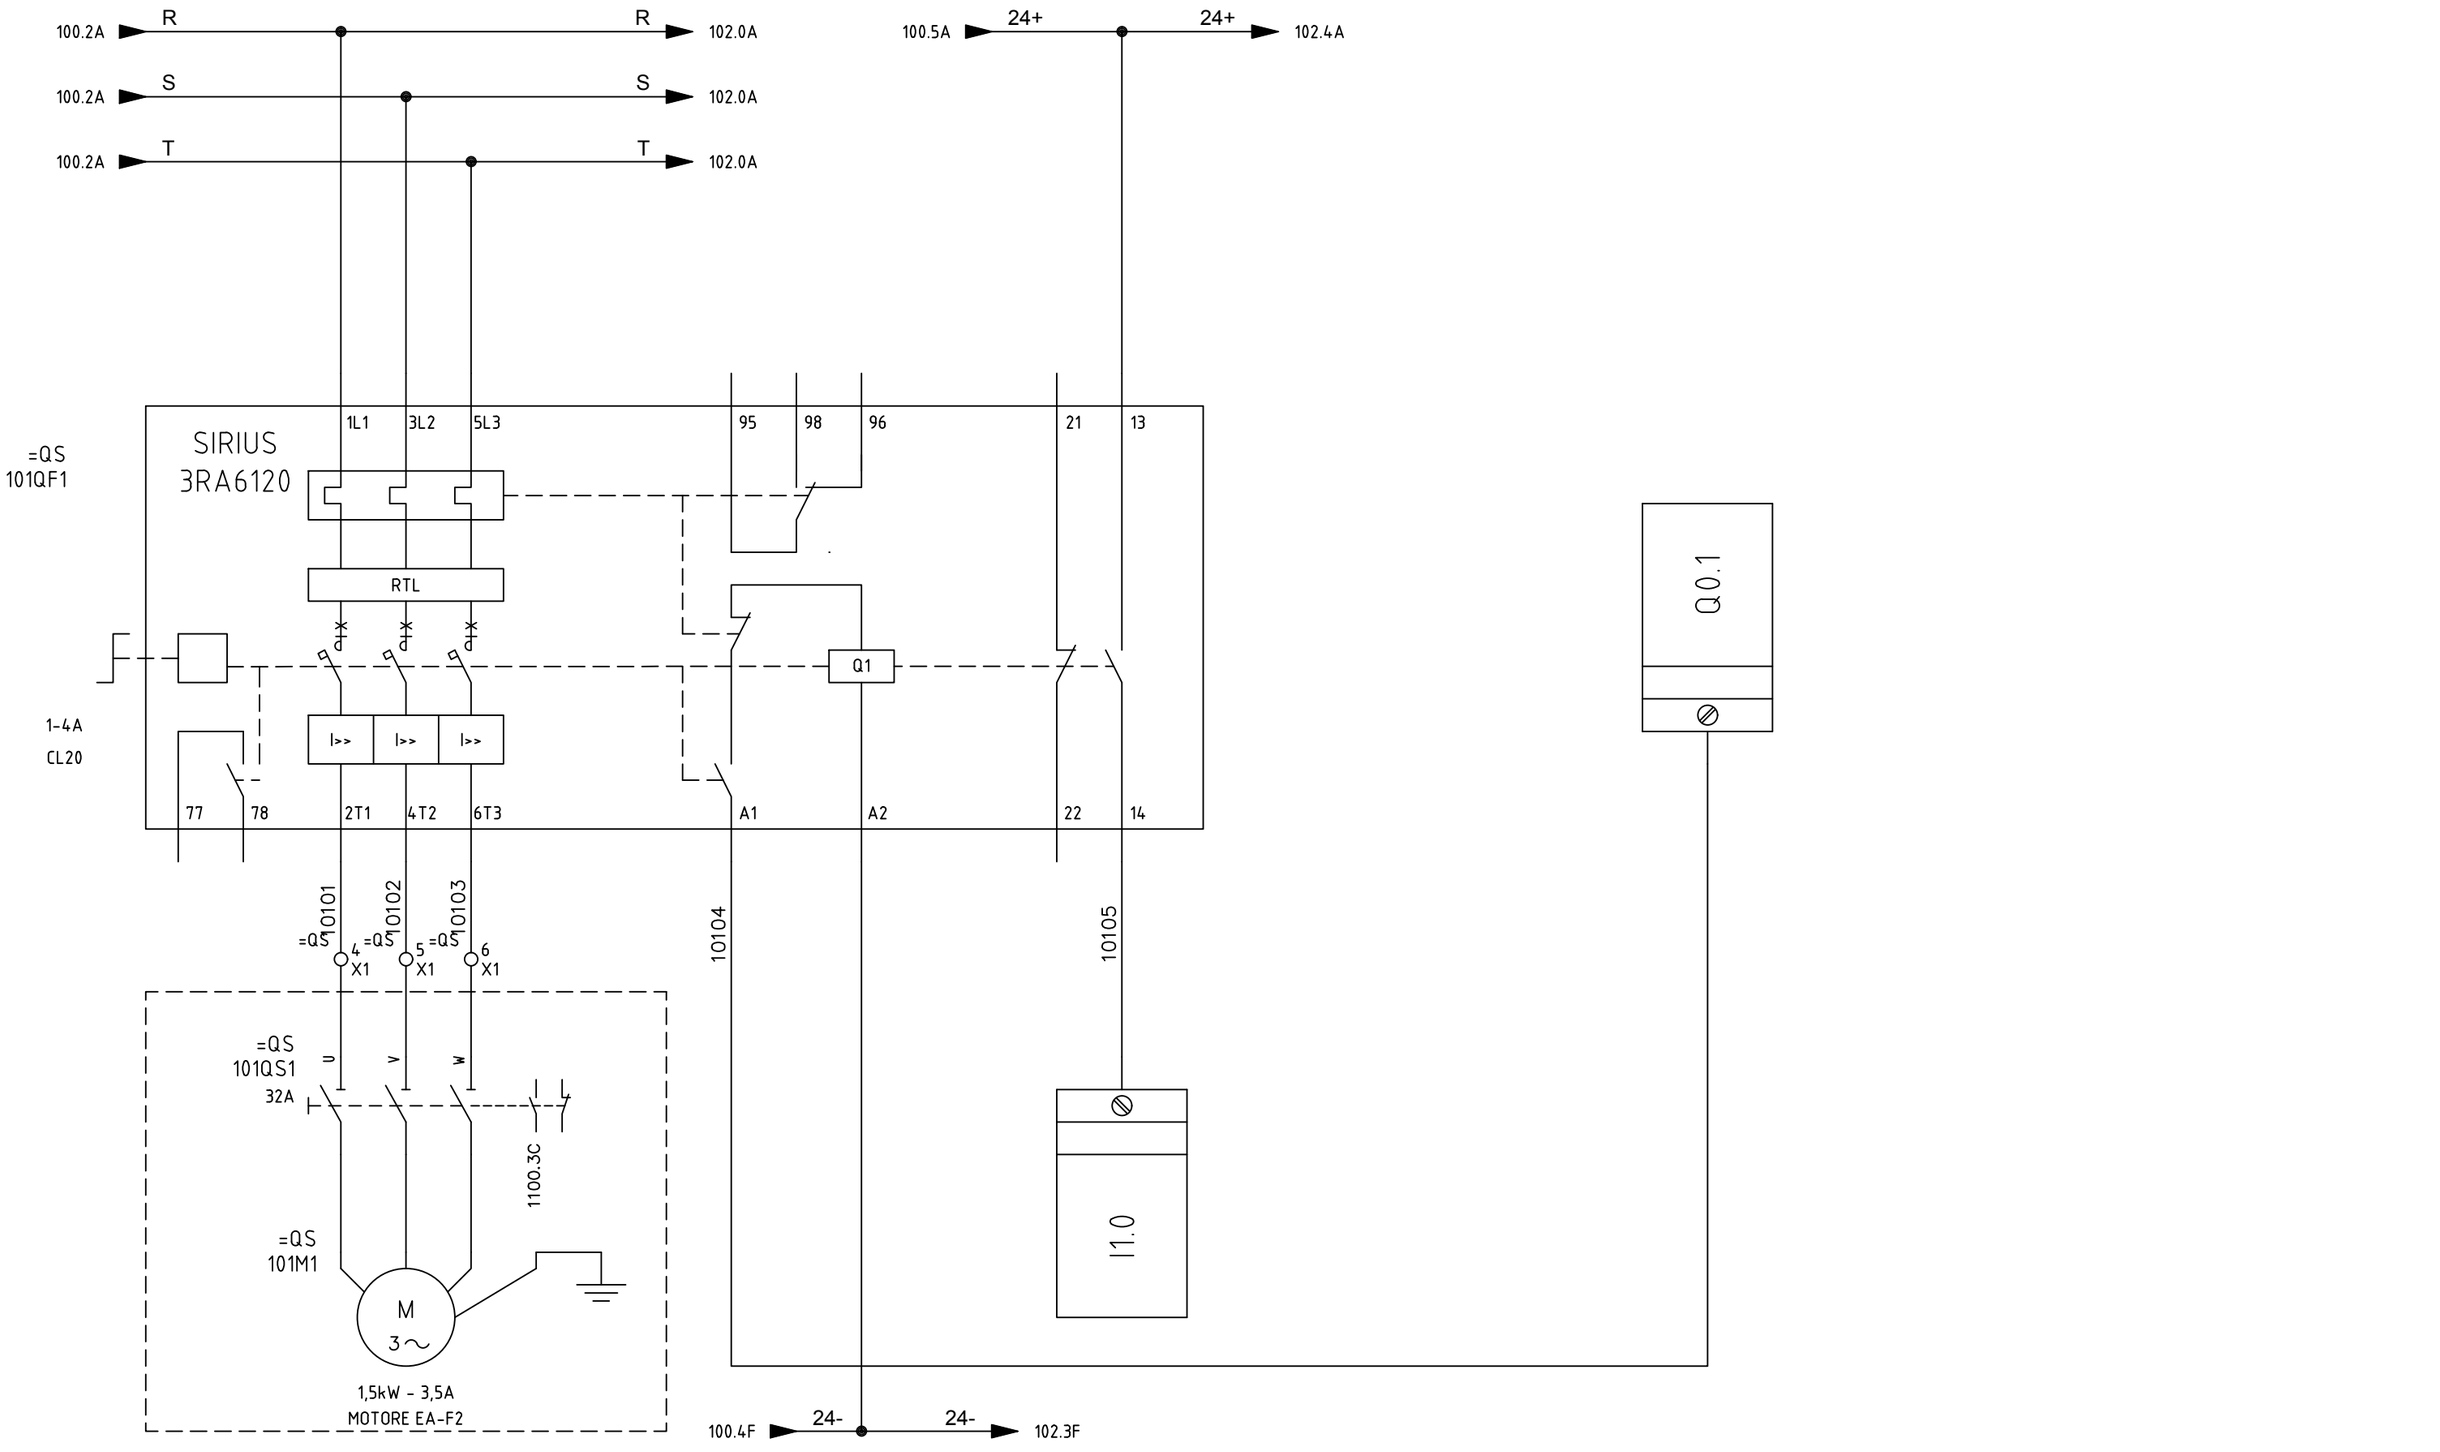

SIRCEM-CM spa
Via Armando Diaz, 19
84018 Scafati (SA)
TEL: +39 081 863 12 05


Dis. N.	REV 0.2
CAD	SPAC
Nome File	C17_26A
Data	26 07 2017

Impianto
SFARINATI – MOLINO E TRITURAZIONE
FLOUR PLANT – MILL – SHREDDING

Denominazione EA-F2 MOTOR

Ordine	SIRCEM
Commessa	C17_26
Esecutore	D.G.

FOGLIO	101
SEGUE	102

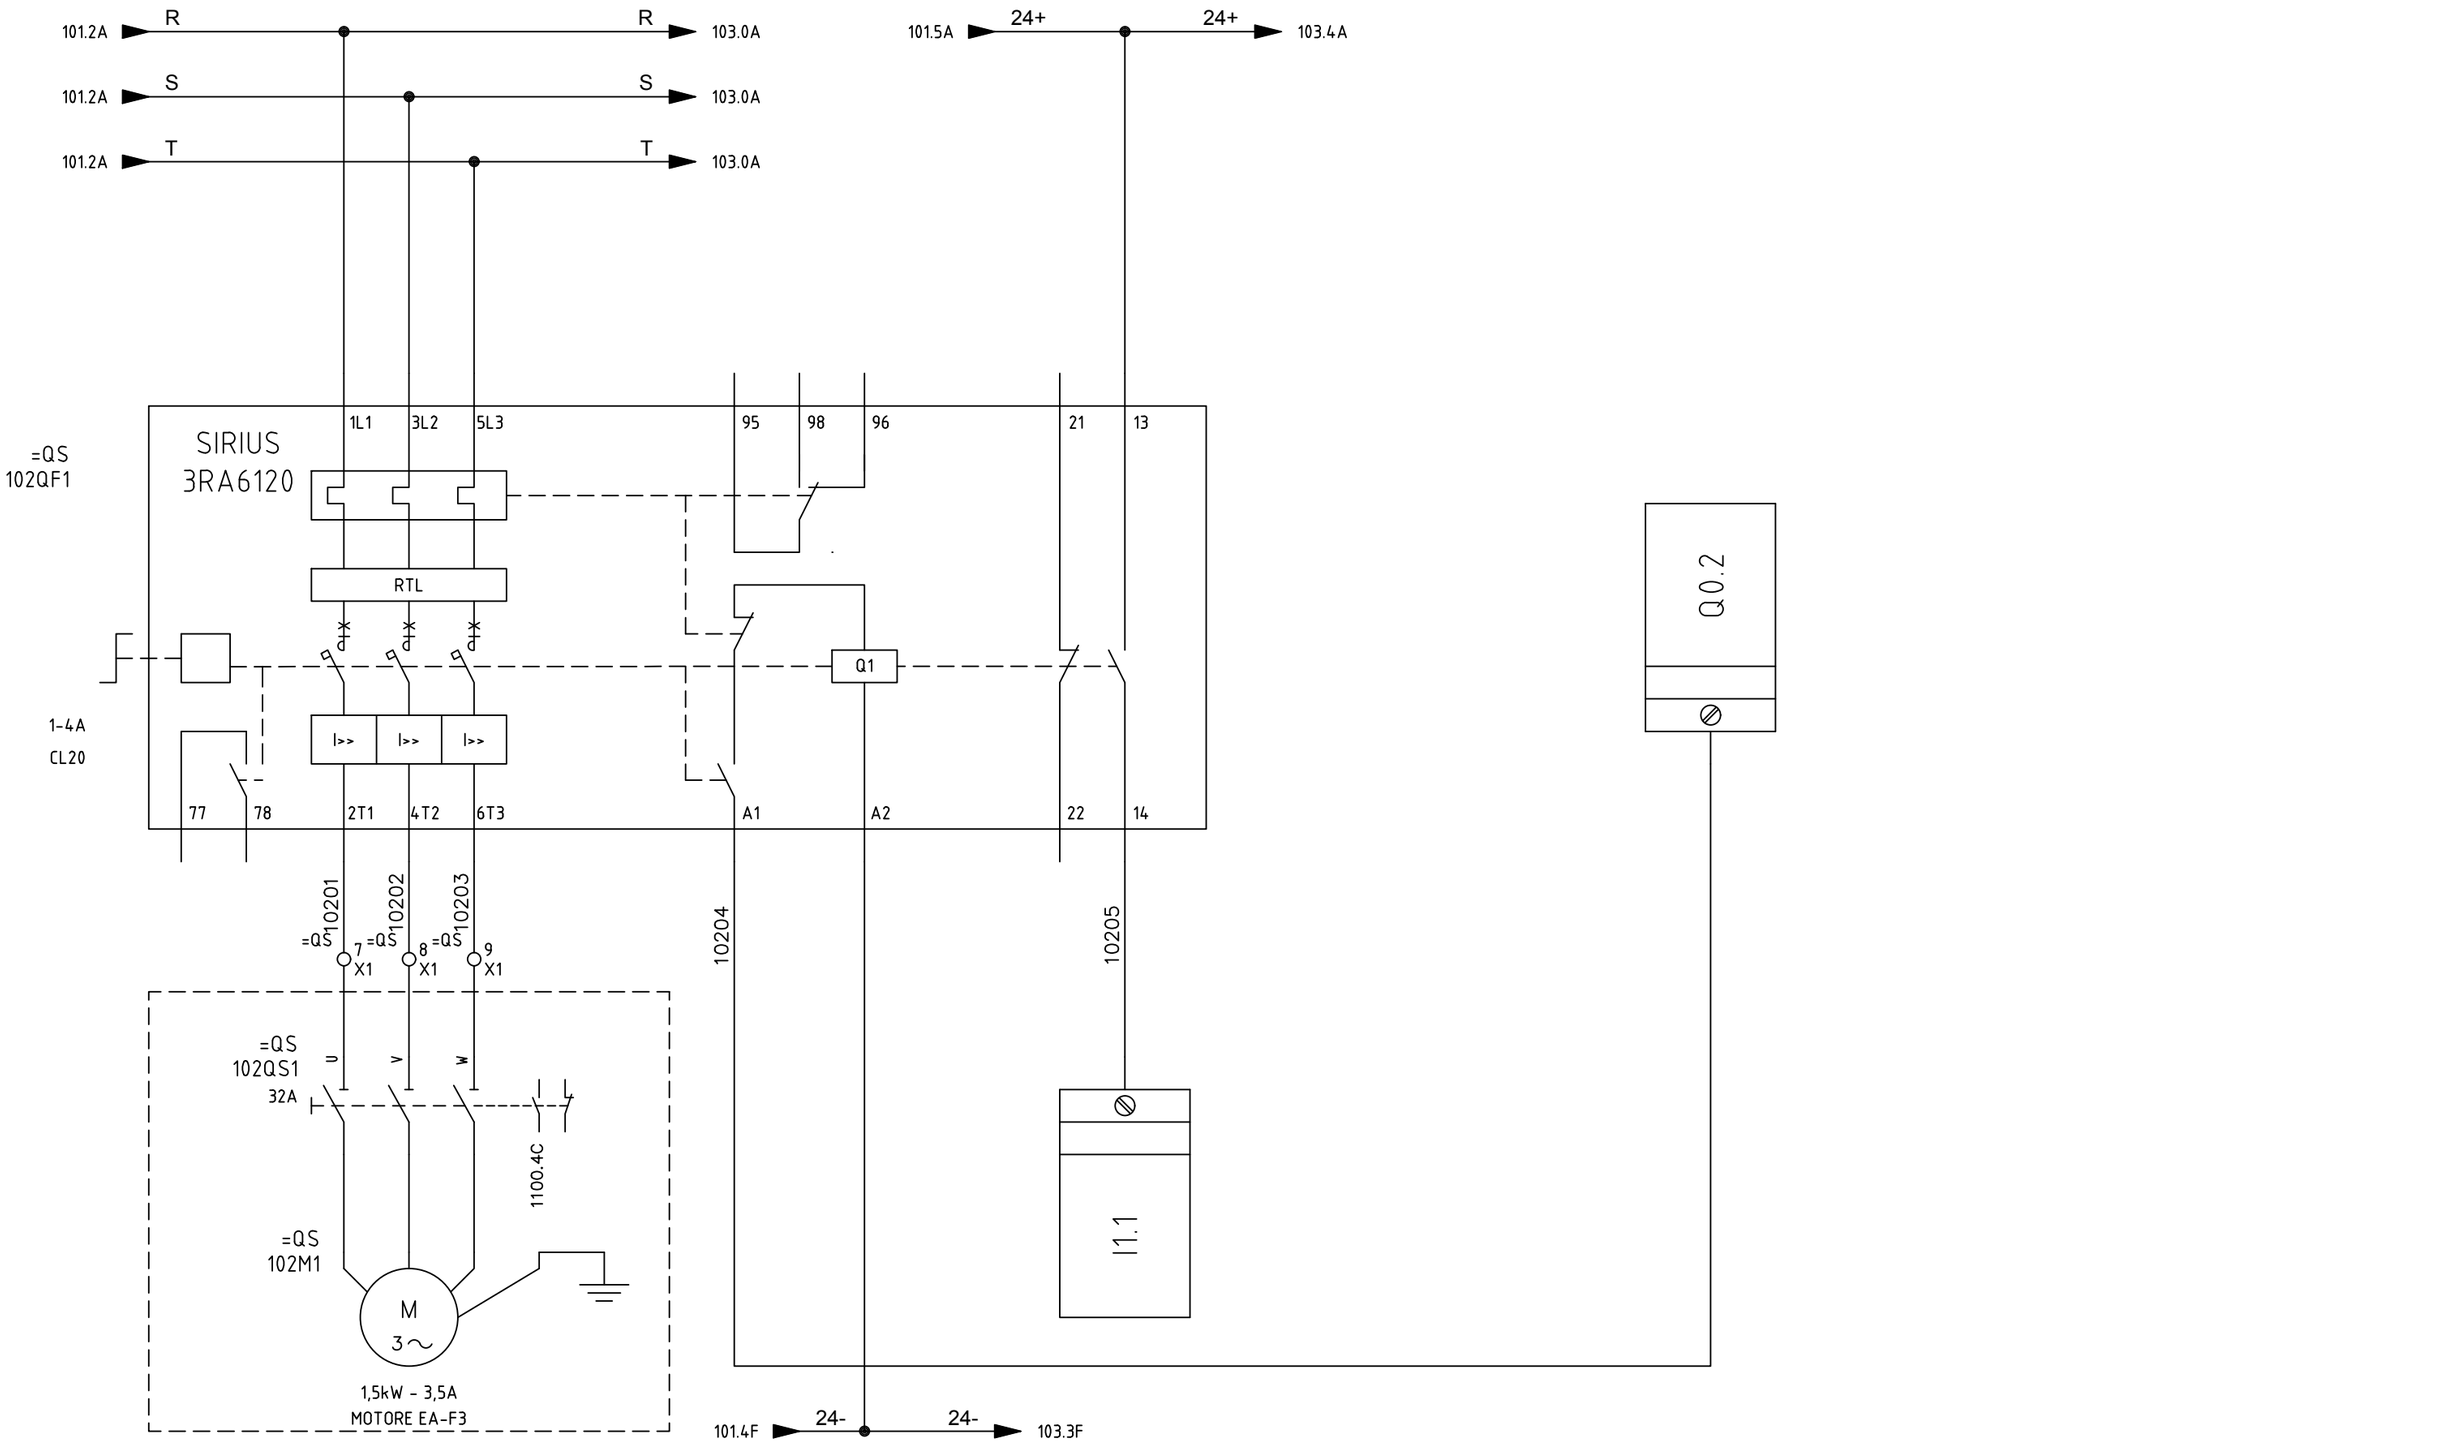

SIRCEM-CM spa
Via Armando Diaz, 19
84018 Scafati (SA)
TEL: +39 081 863 12 05


Dis. N.	REV 0.2
CAD	SPAC
Nome File	C17_26A
Data	26 07 2017

Impianto
SFARINATI – MOLINO E TRITURAZIONE
FLOUR PLANT – MILL – SHREDDING

Denominazione EA-F3 MOTOR

Ordine	SIRCEM
Commessa	C17_26
Esecutore	D.G.

FOGLIO	102
SEGUE	103

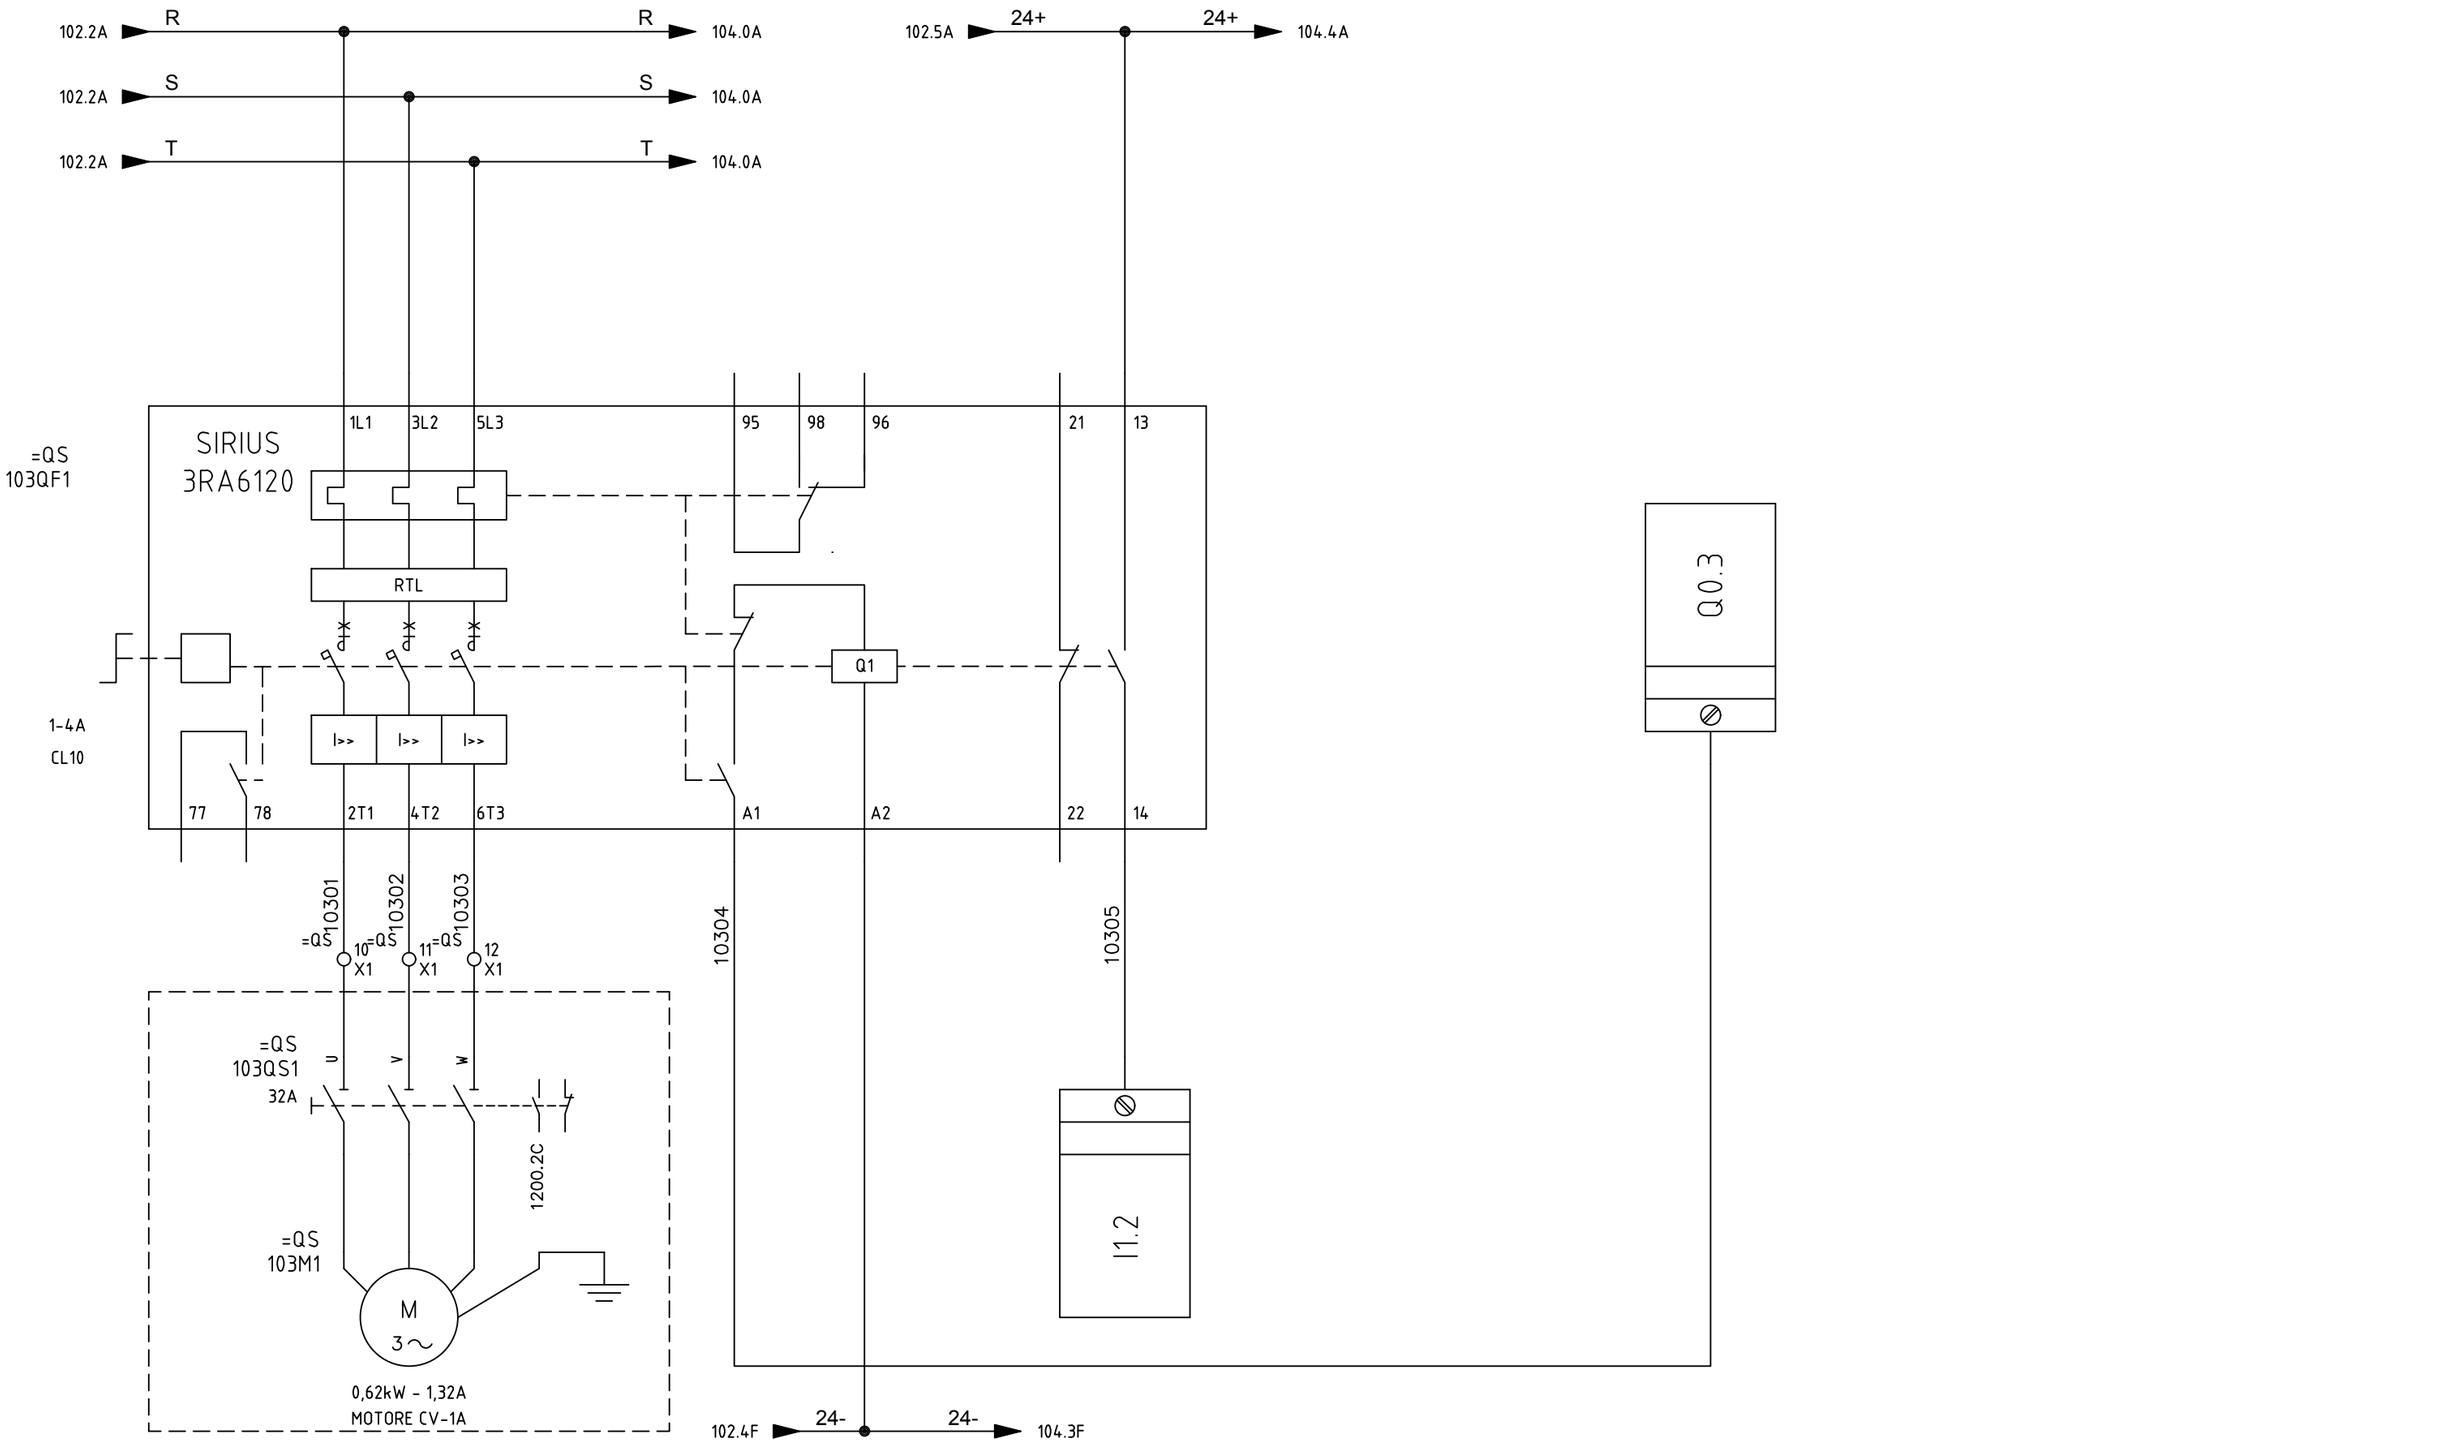

SIRCEM-CM spa
Via Armando Diaz, 19
84018 Scafati (SA)
TEL: +39 081 863 12 05


Dis. N.	REV 0.2
CAD	SPAC
Nome File	C17_26A
Data	26 07 2017

Impianto
SFARINATI – MOLINO E TRITURAZIONE
FLOUR PLANT – MILL – SHREDDING

Denominazione CV-1A MOTOR

Ordine	SIRCEM
Commessa	C17_26
Esecutore	D.G.

FOGLIO	103
SEGUE	104

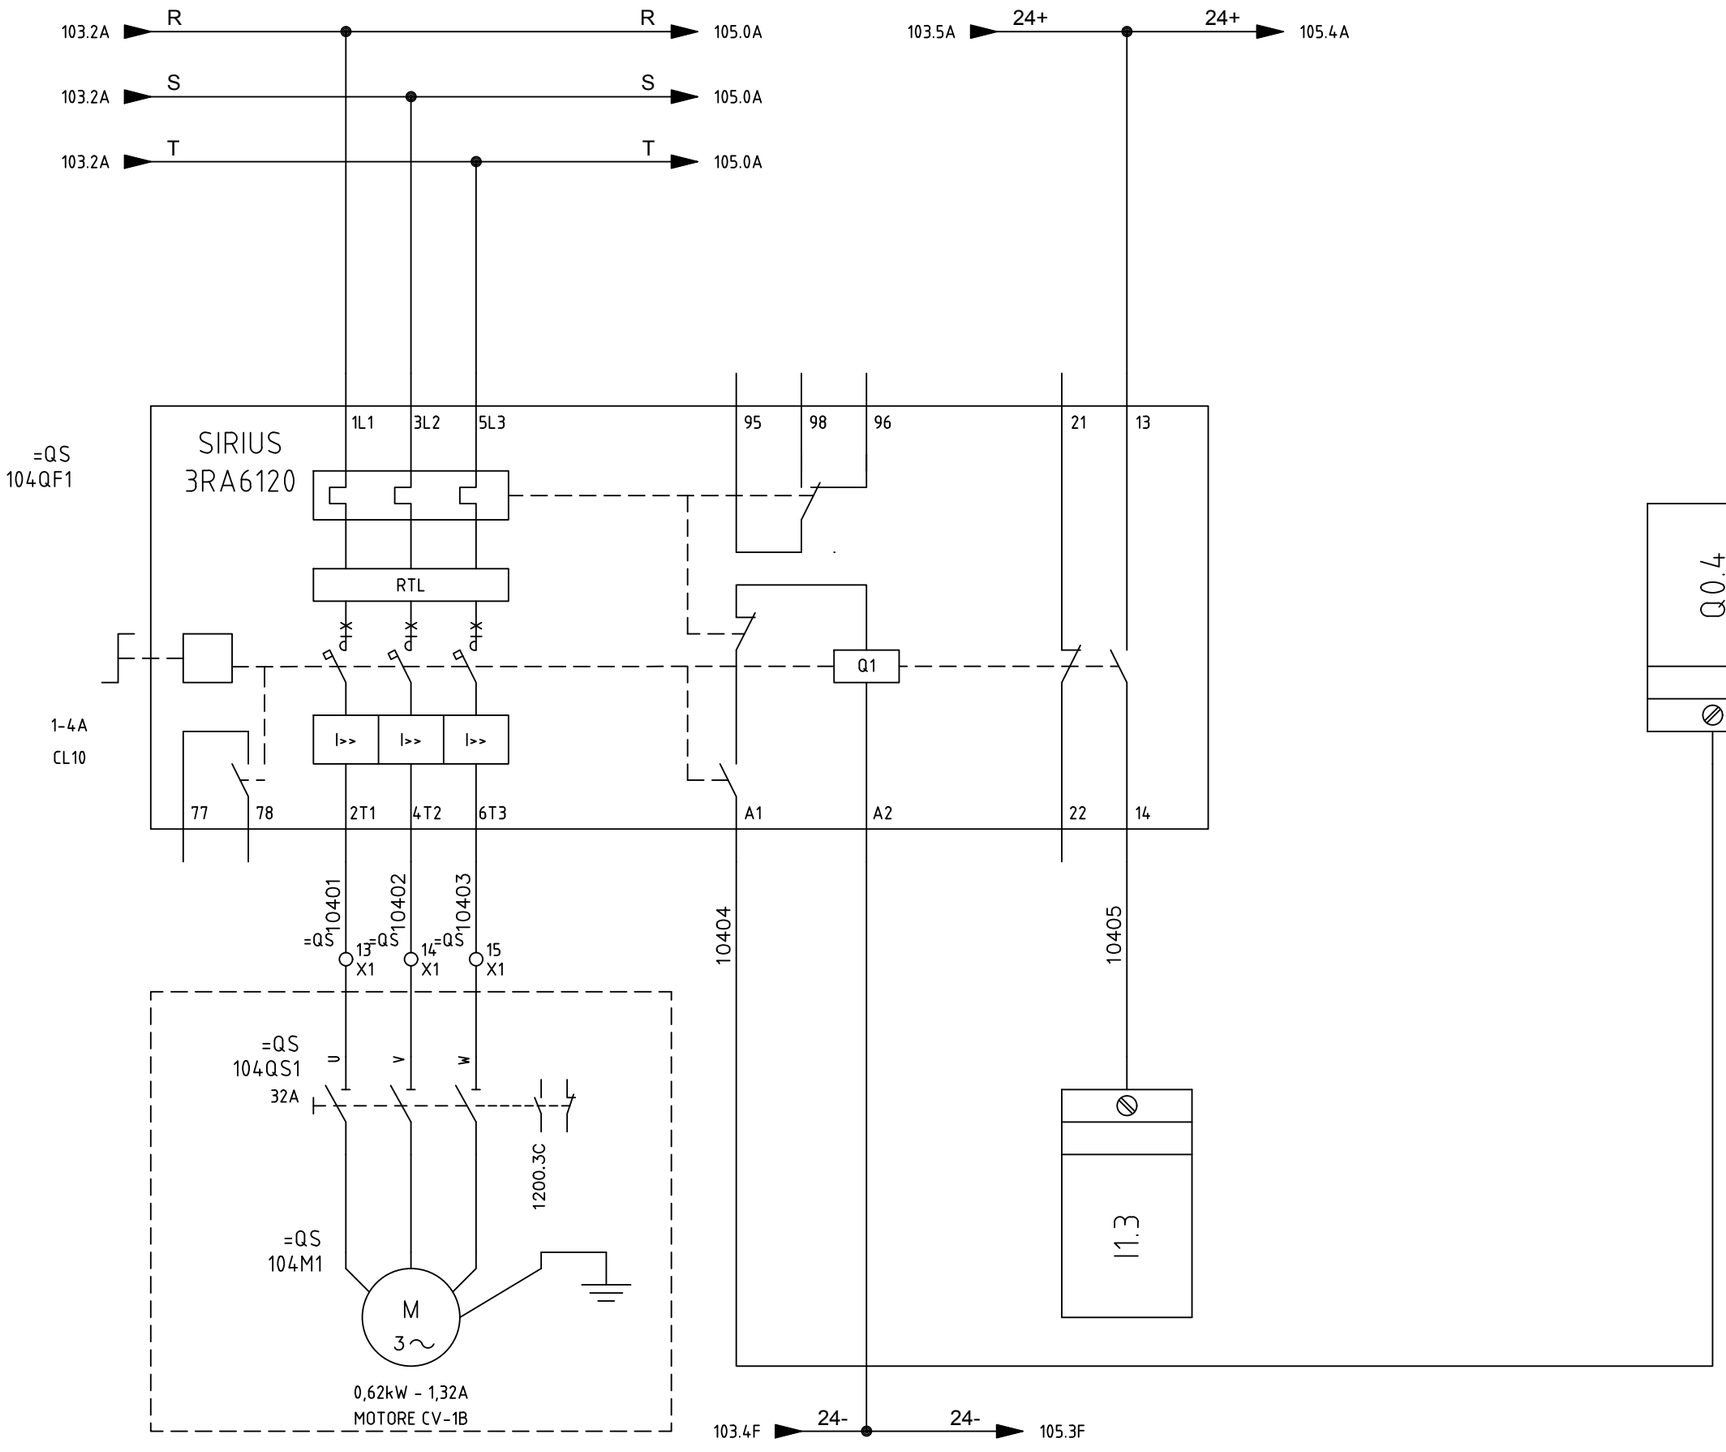

SIRCEM-CM spa
Via Armando Diaz, 19
84018 Scafati (SA)
TEL: +39 081 863 12 05


Dis. N.	REV 0.2
CAD	SPAC
Nome File	C17_26A
Data	26 07 2017

Impianto
SFARINATI – MOLINO E TRITURAZIONE
FLOUR PLANT – MILL – SHREDDING

Denominazione CV-1B MOTOR

Ordine	SIRCEM
Commessa	C17_26
Esecutore	D.G.

FOGLIO	104
SEGUE	105

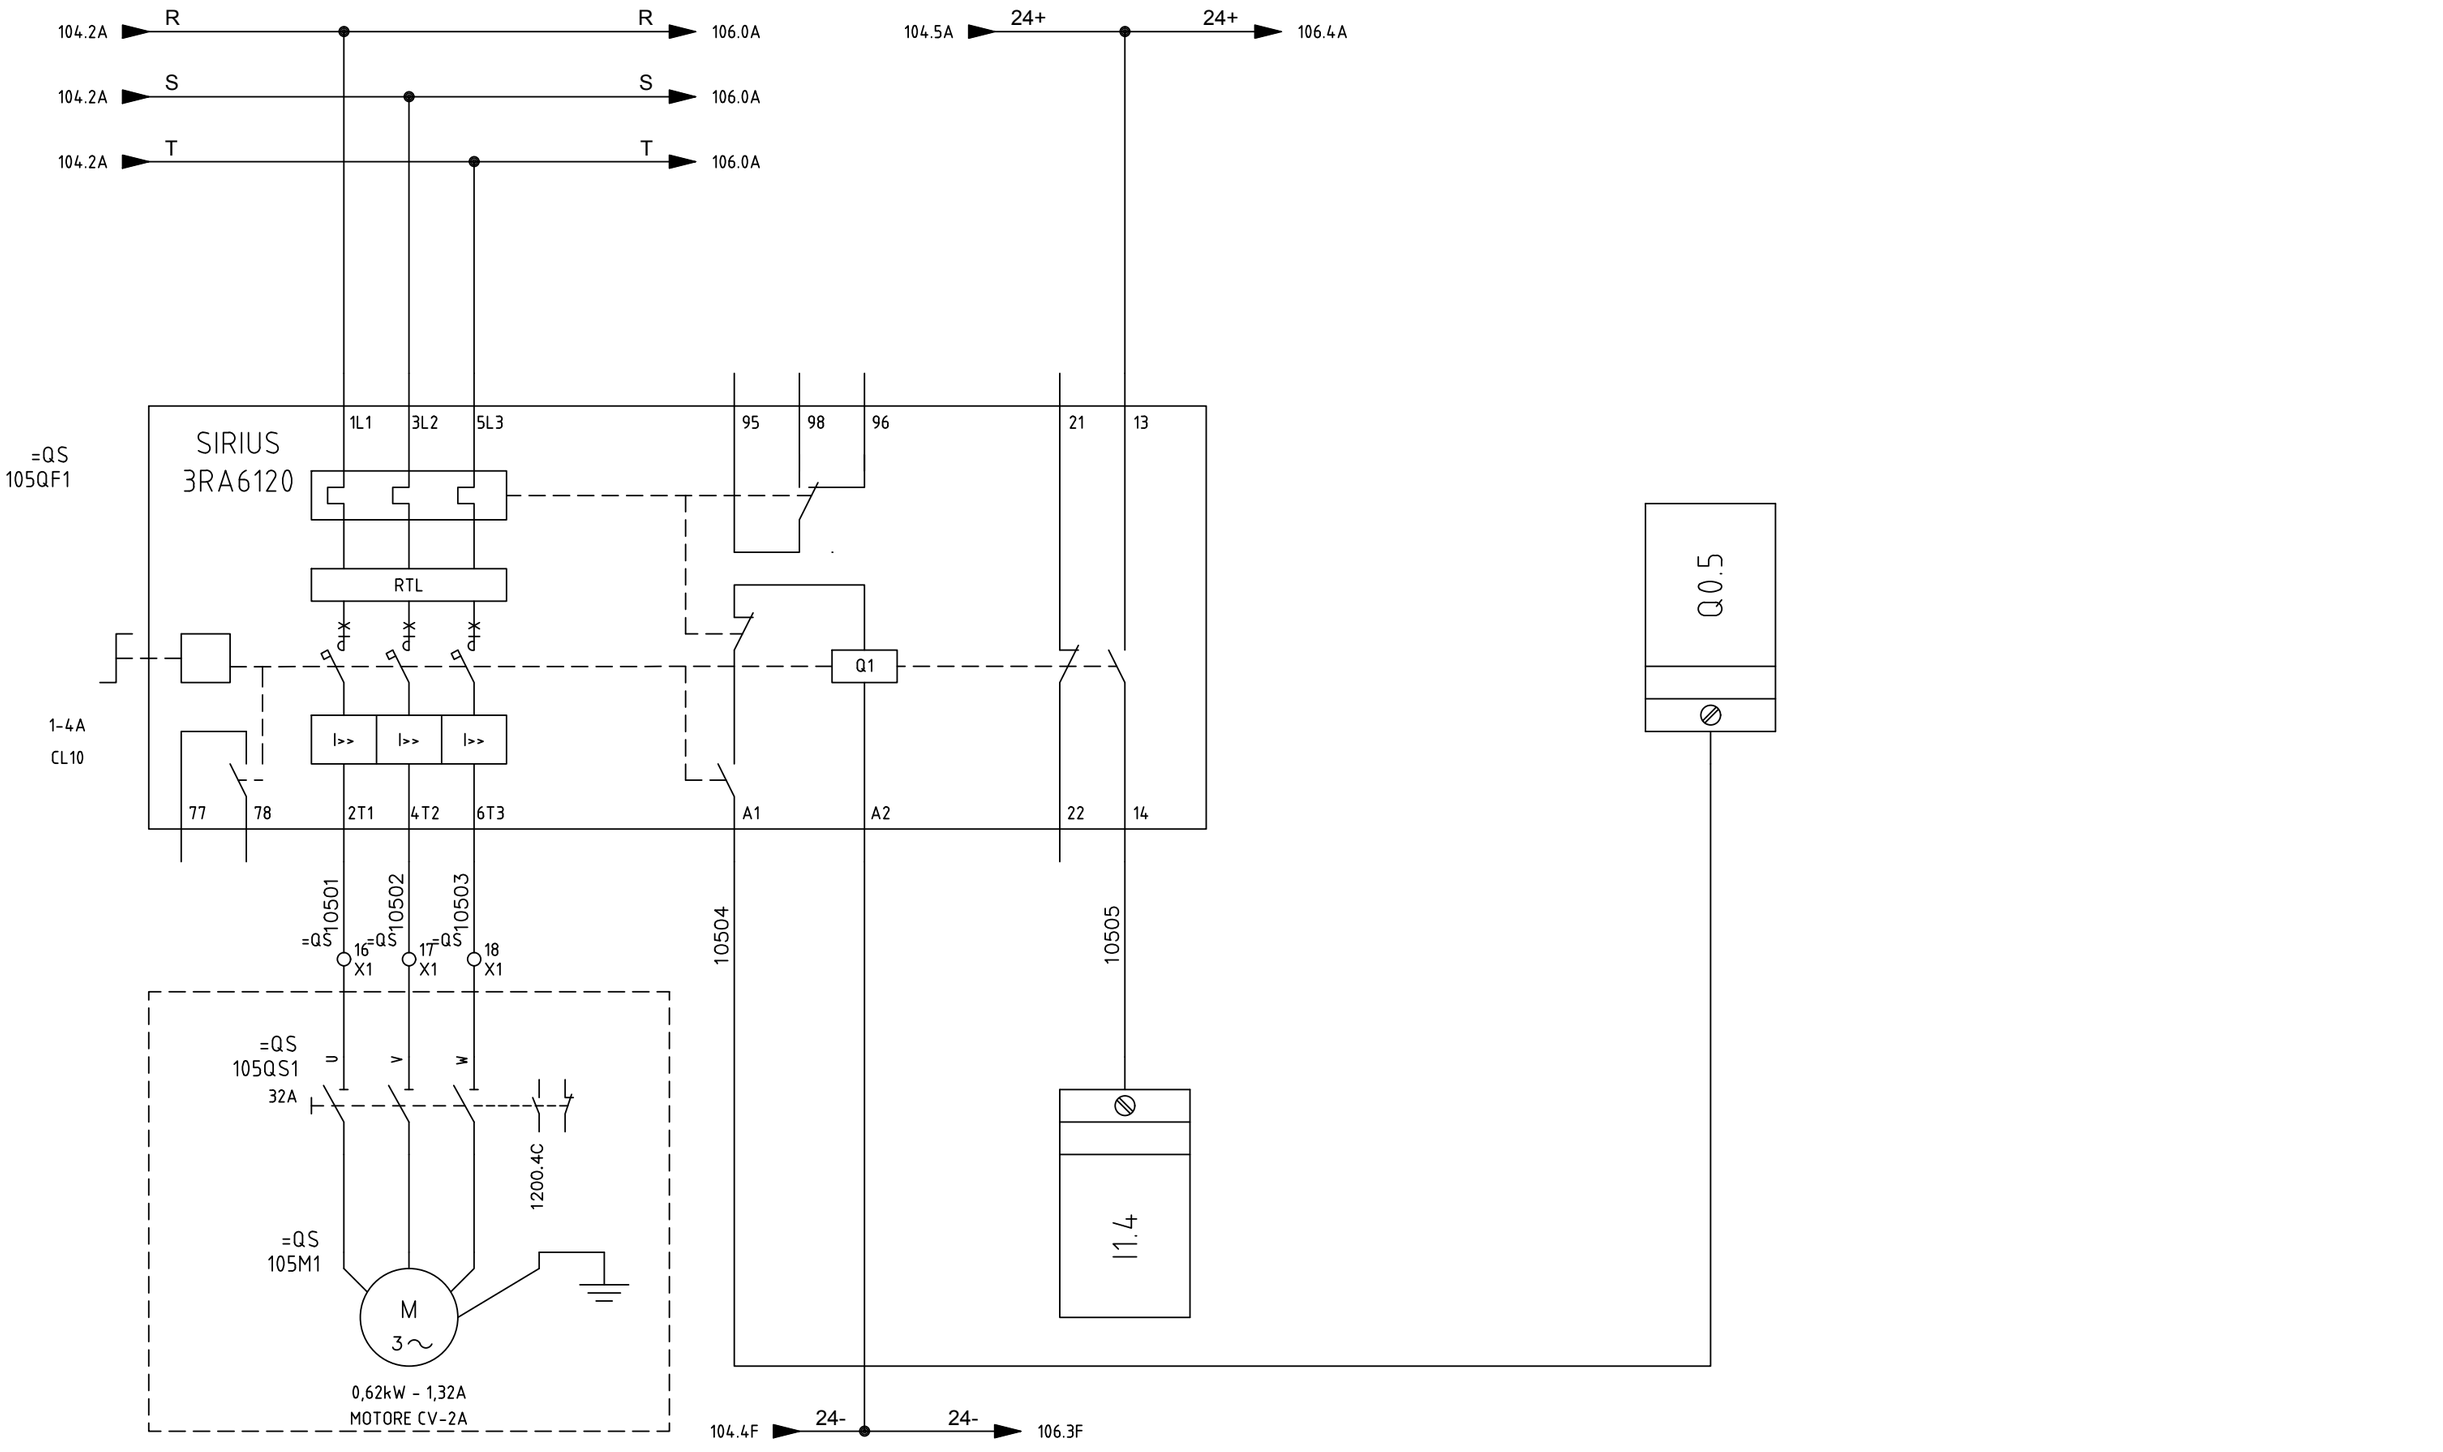

SIRCEM-CM spa
Via Armando Diaz, 19
84018 Scafati (SA)
TEL: +39 081 863 12 05


Dis. N.	REV 0.2
CAD	SPAC
Nome File	C17_26A
Data	26 07 2017

Impianto
SFARINATI – MOLINO E TRITURAZIONE
FLOUR PLANT – MILL – SHREDDING

Denominazione CV-2A MOTOR

Ordine	SIRCEM
Commessa	C17_26
Esecutore	D.G.

FOGLIO	105
SEGUE	106

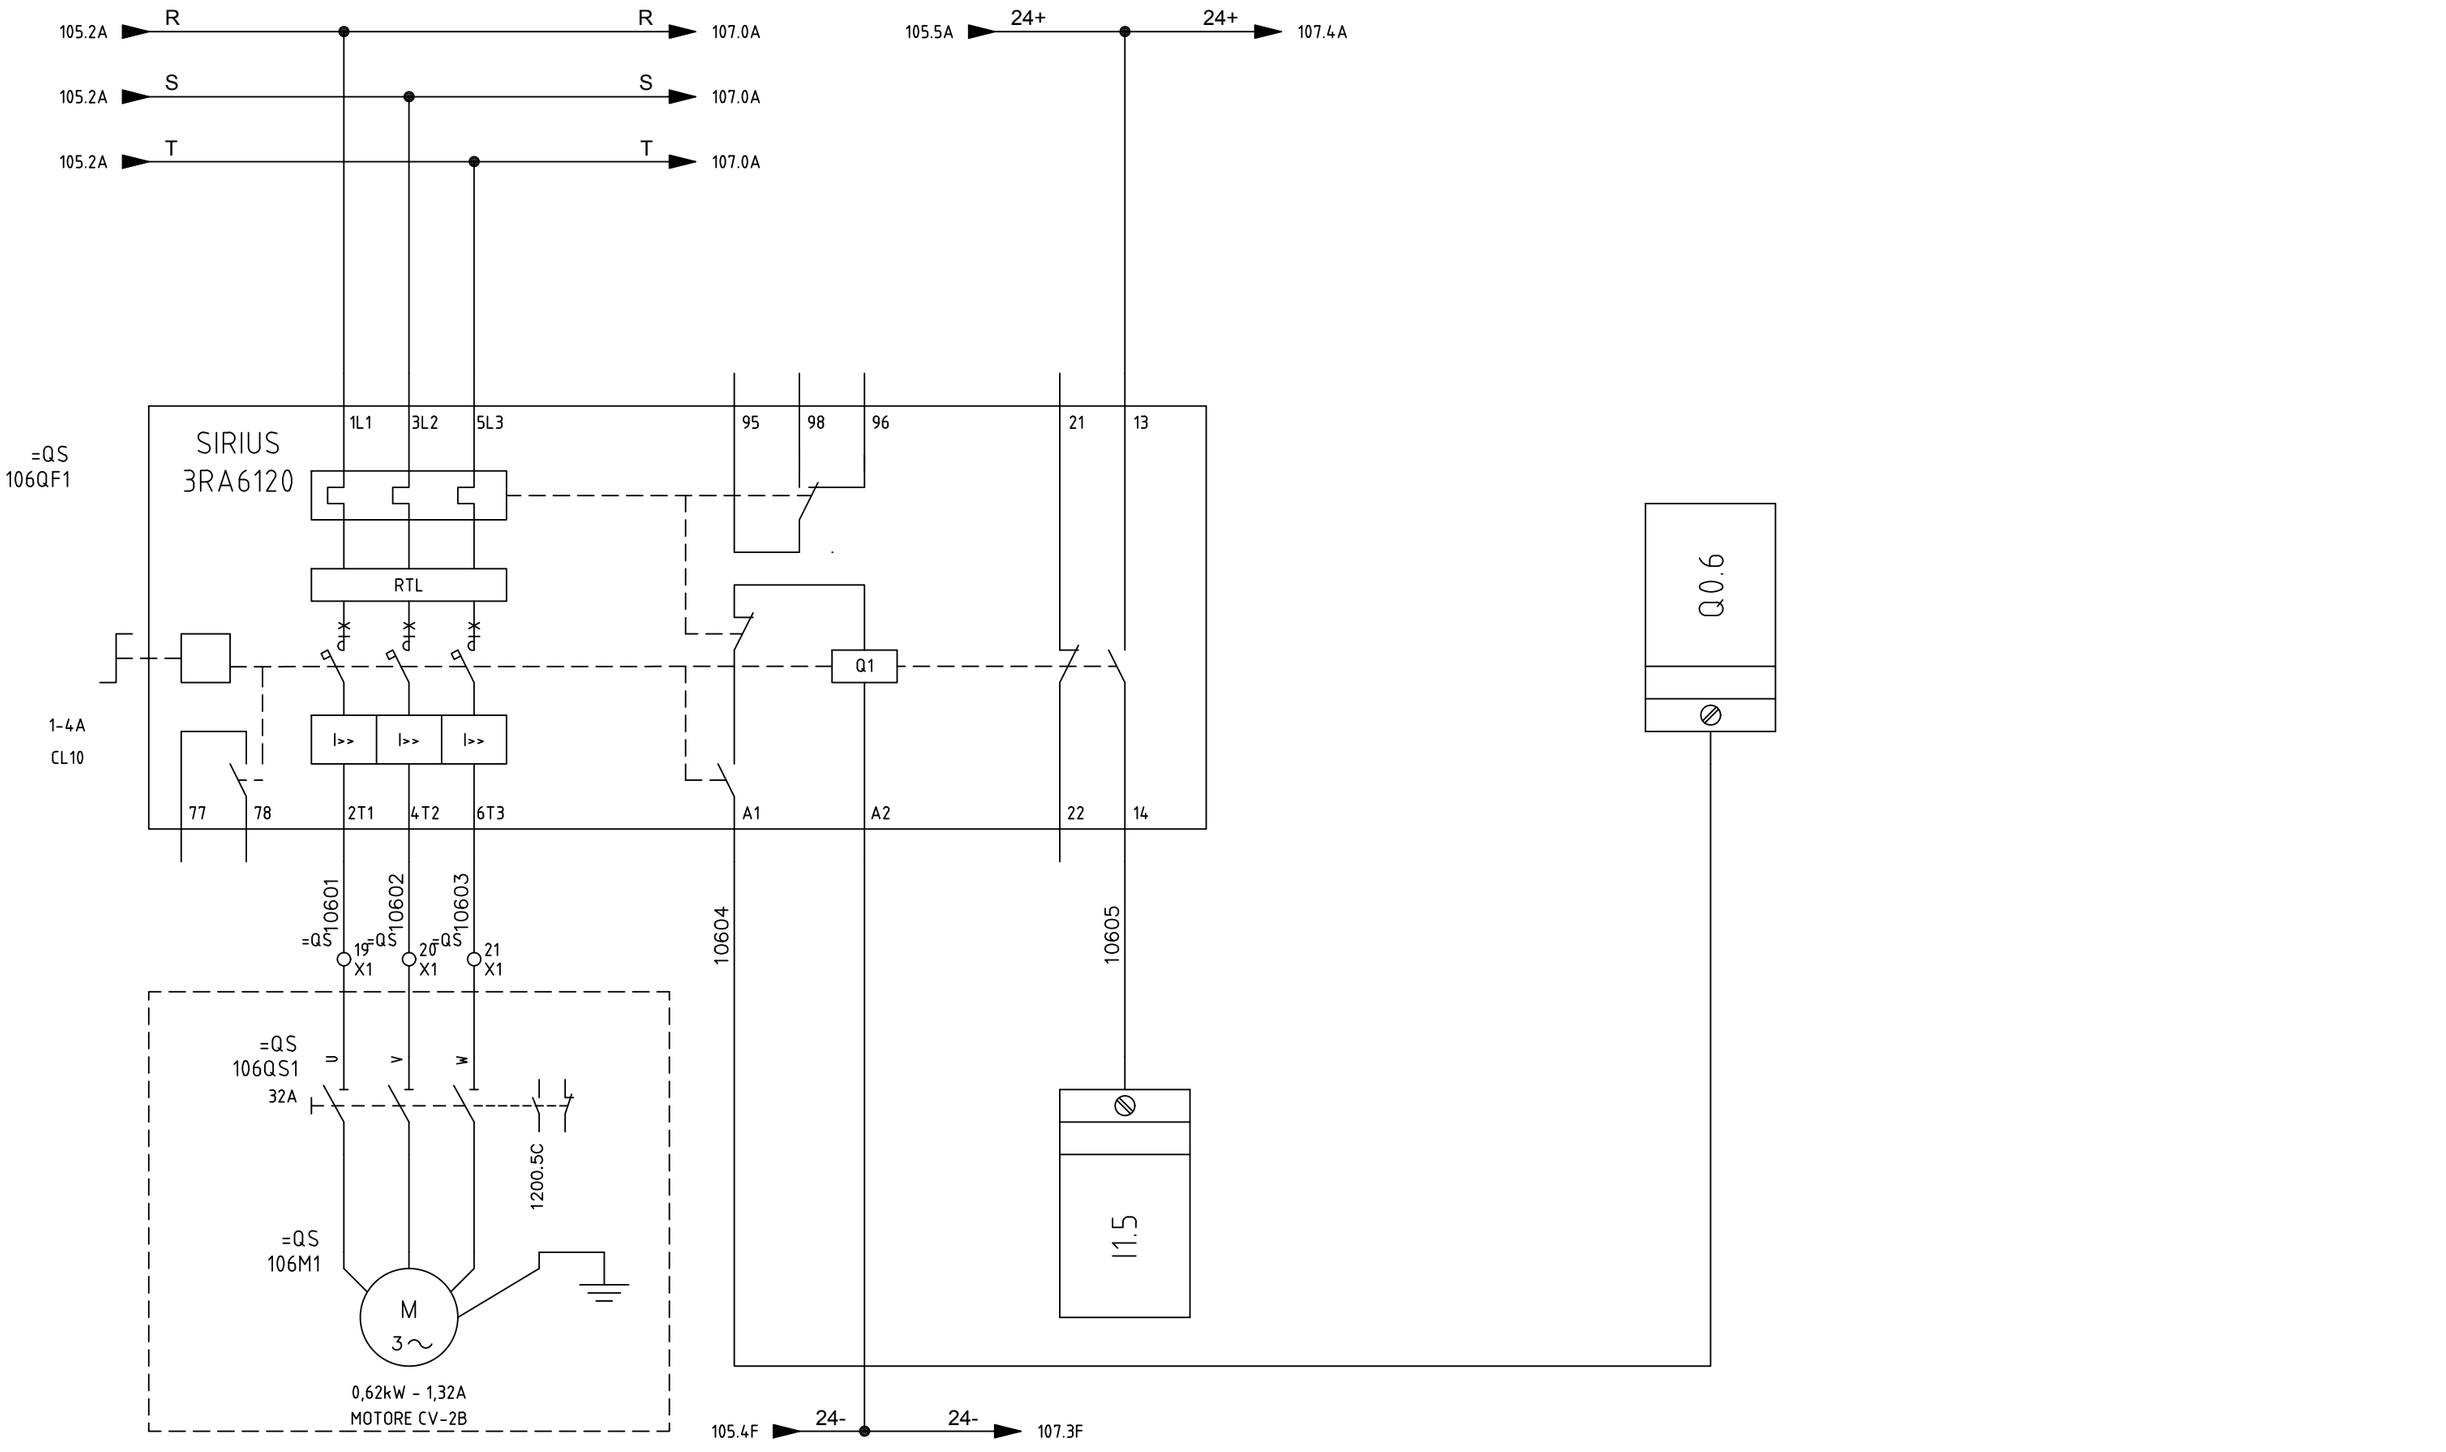

SIRCEM-CM spa
Via Armando Diaz, 19
84018 Scafati (SA)
TEL: +39 081 863 12 05


Dis. N.	REV 0.2
CAD	SPAC
Nome File	C17_26A
Data	26 07 2017

Impianto
SFARINATI – MOLINO E TRITURAZIONE
FLOUR PLANT – MILL – SHREDDING


Denominazione CV-2B MOTOR

Ordine	SIRCEM
Commessa	C17_26
Esecutore	D.G.

FOGLIO	106
SEGUE	107

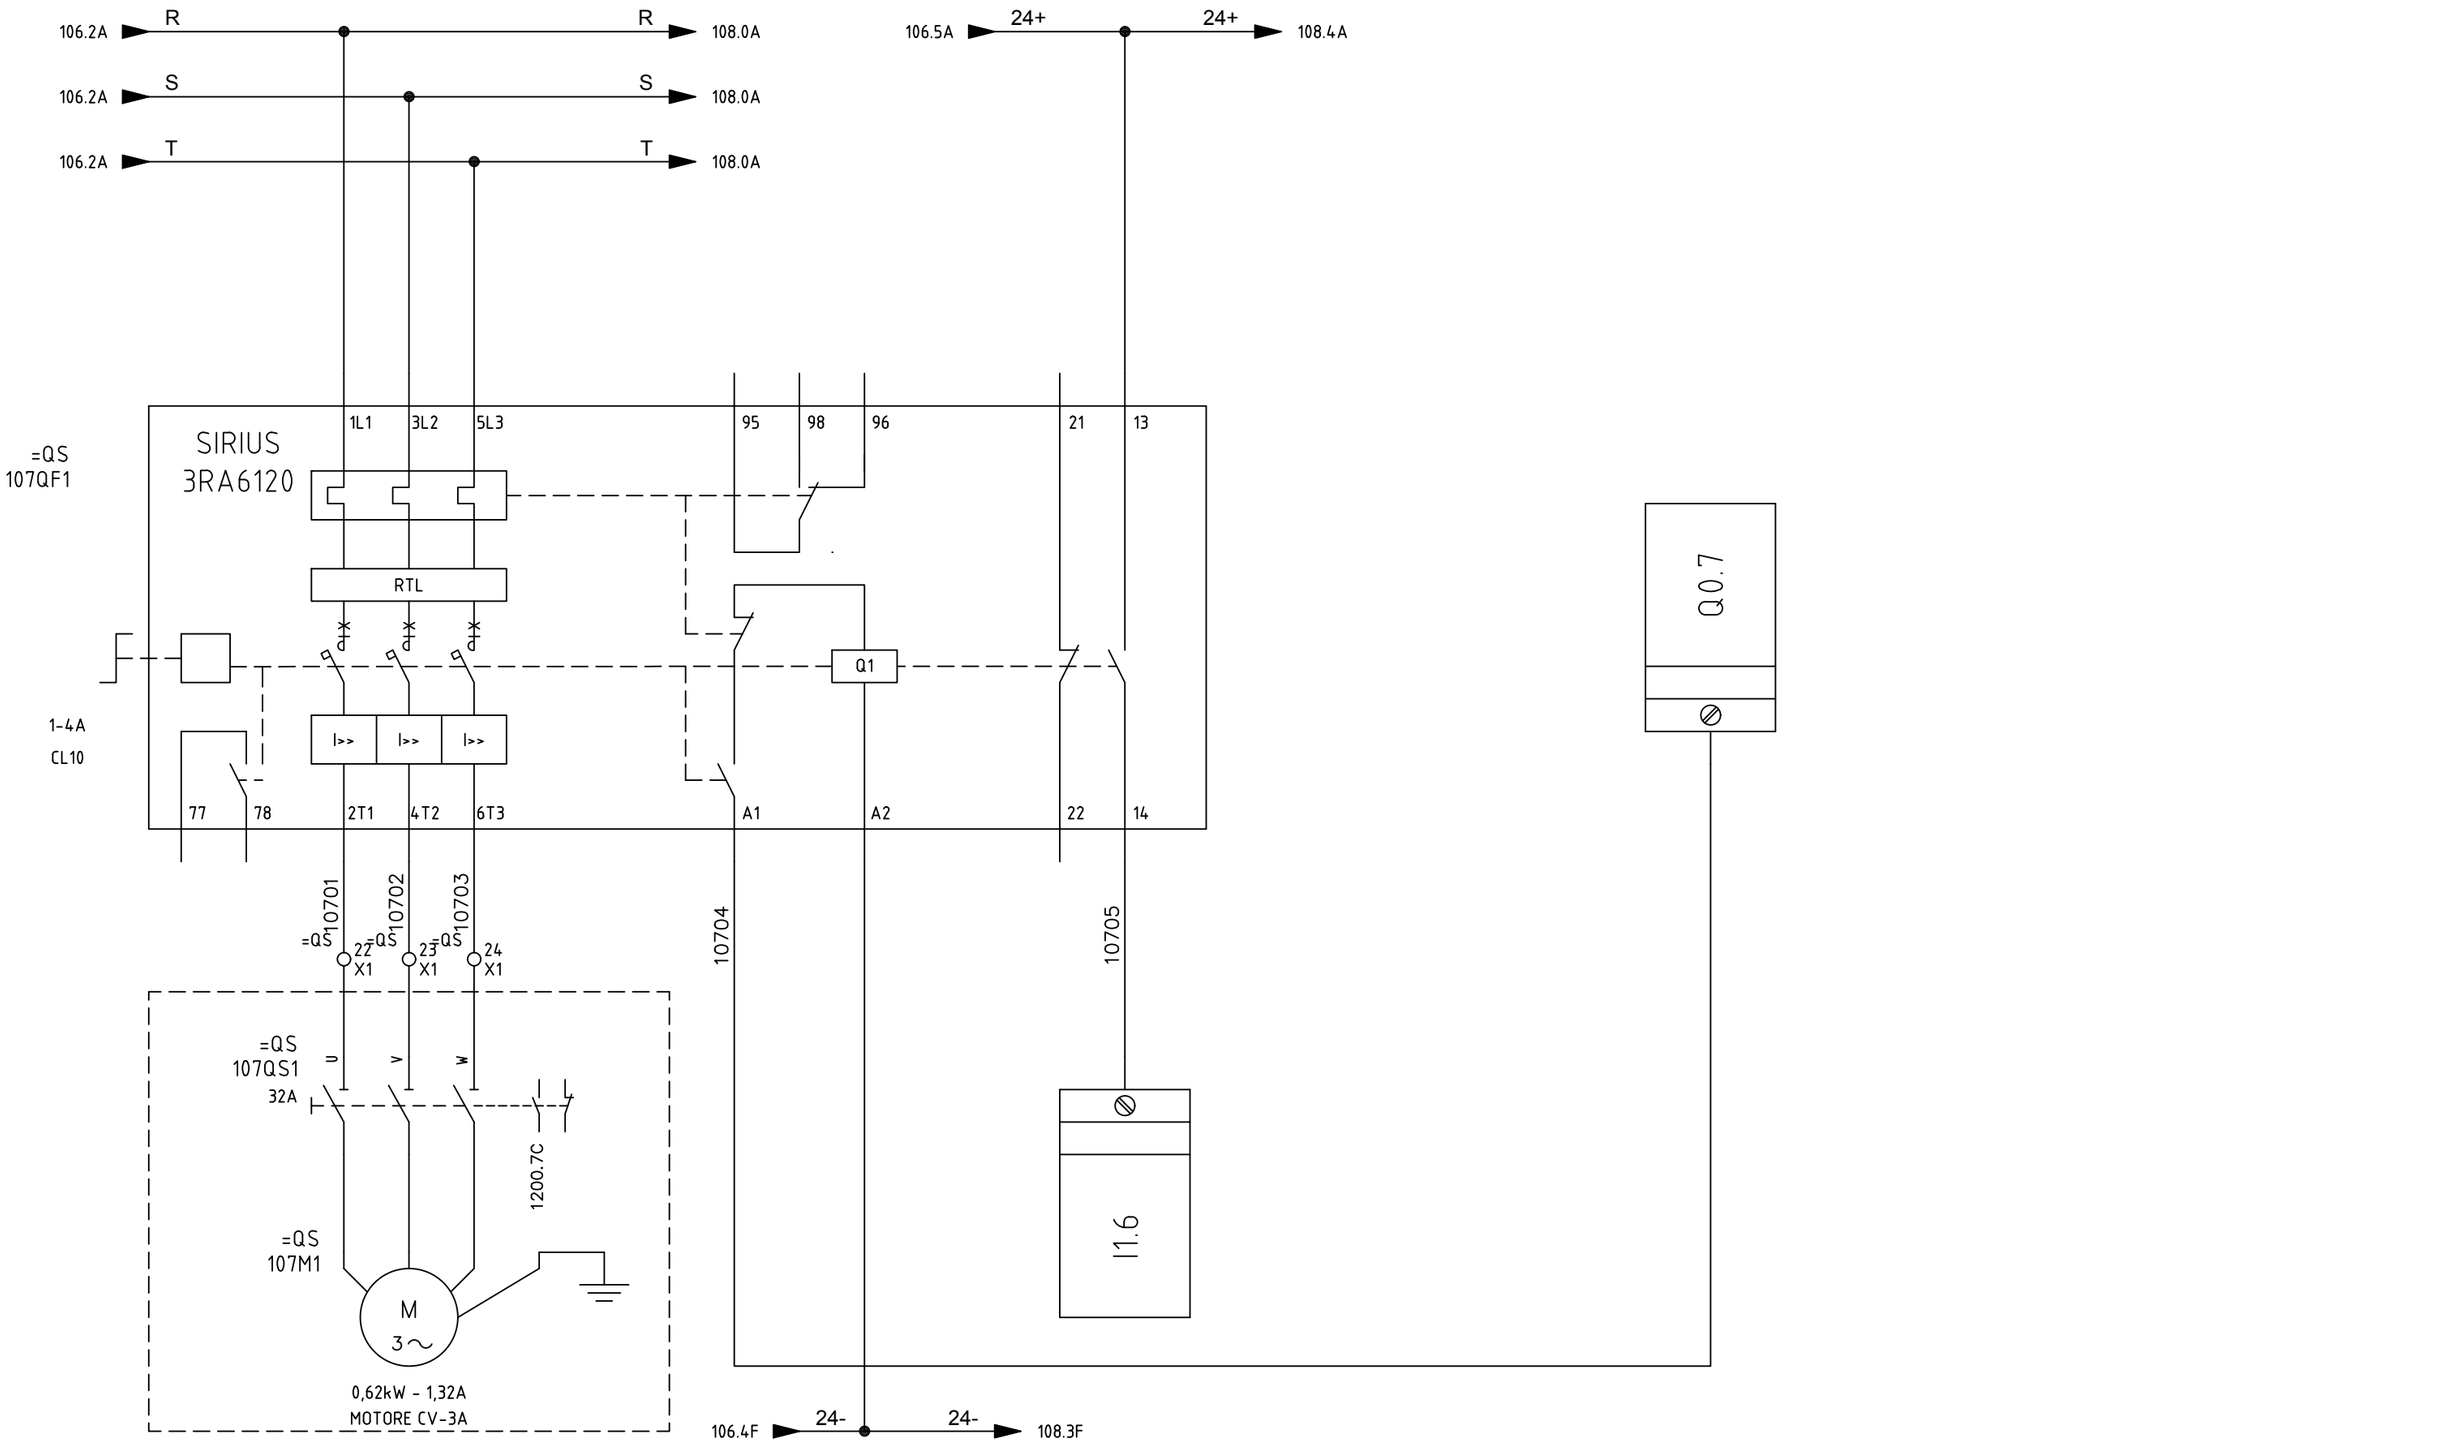

SIRCEM-CM spa Via Armando Diaz, 19 84018 Scafati (SA) TEL: +39 081 863 12 05	Dis. N. REV 0.2 CAD SPAC Nome File C17_26A Data 26 07 2017	Impianto *SFARINATI – MOLINO E TRITURAZIONE* *FLOUR PLANT – MILL – SHREDDING* Denominazione CV-3A MOTOR	Ordine SIRCEM Commessa C17_26 Esecutore D.G.		FOGLIO 107 SEGUE 108

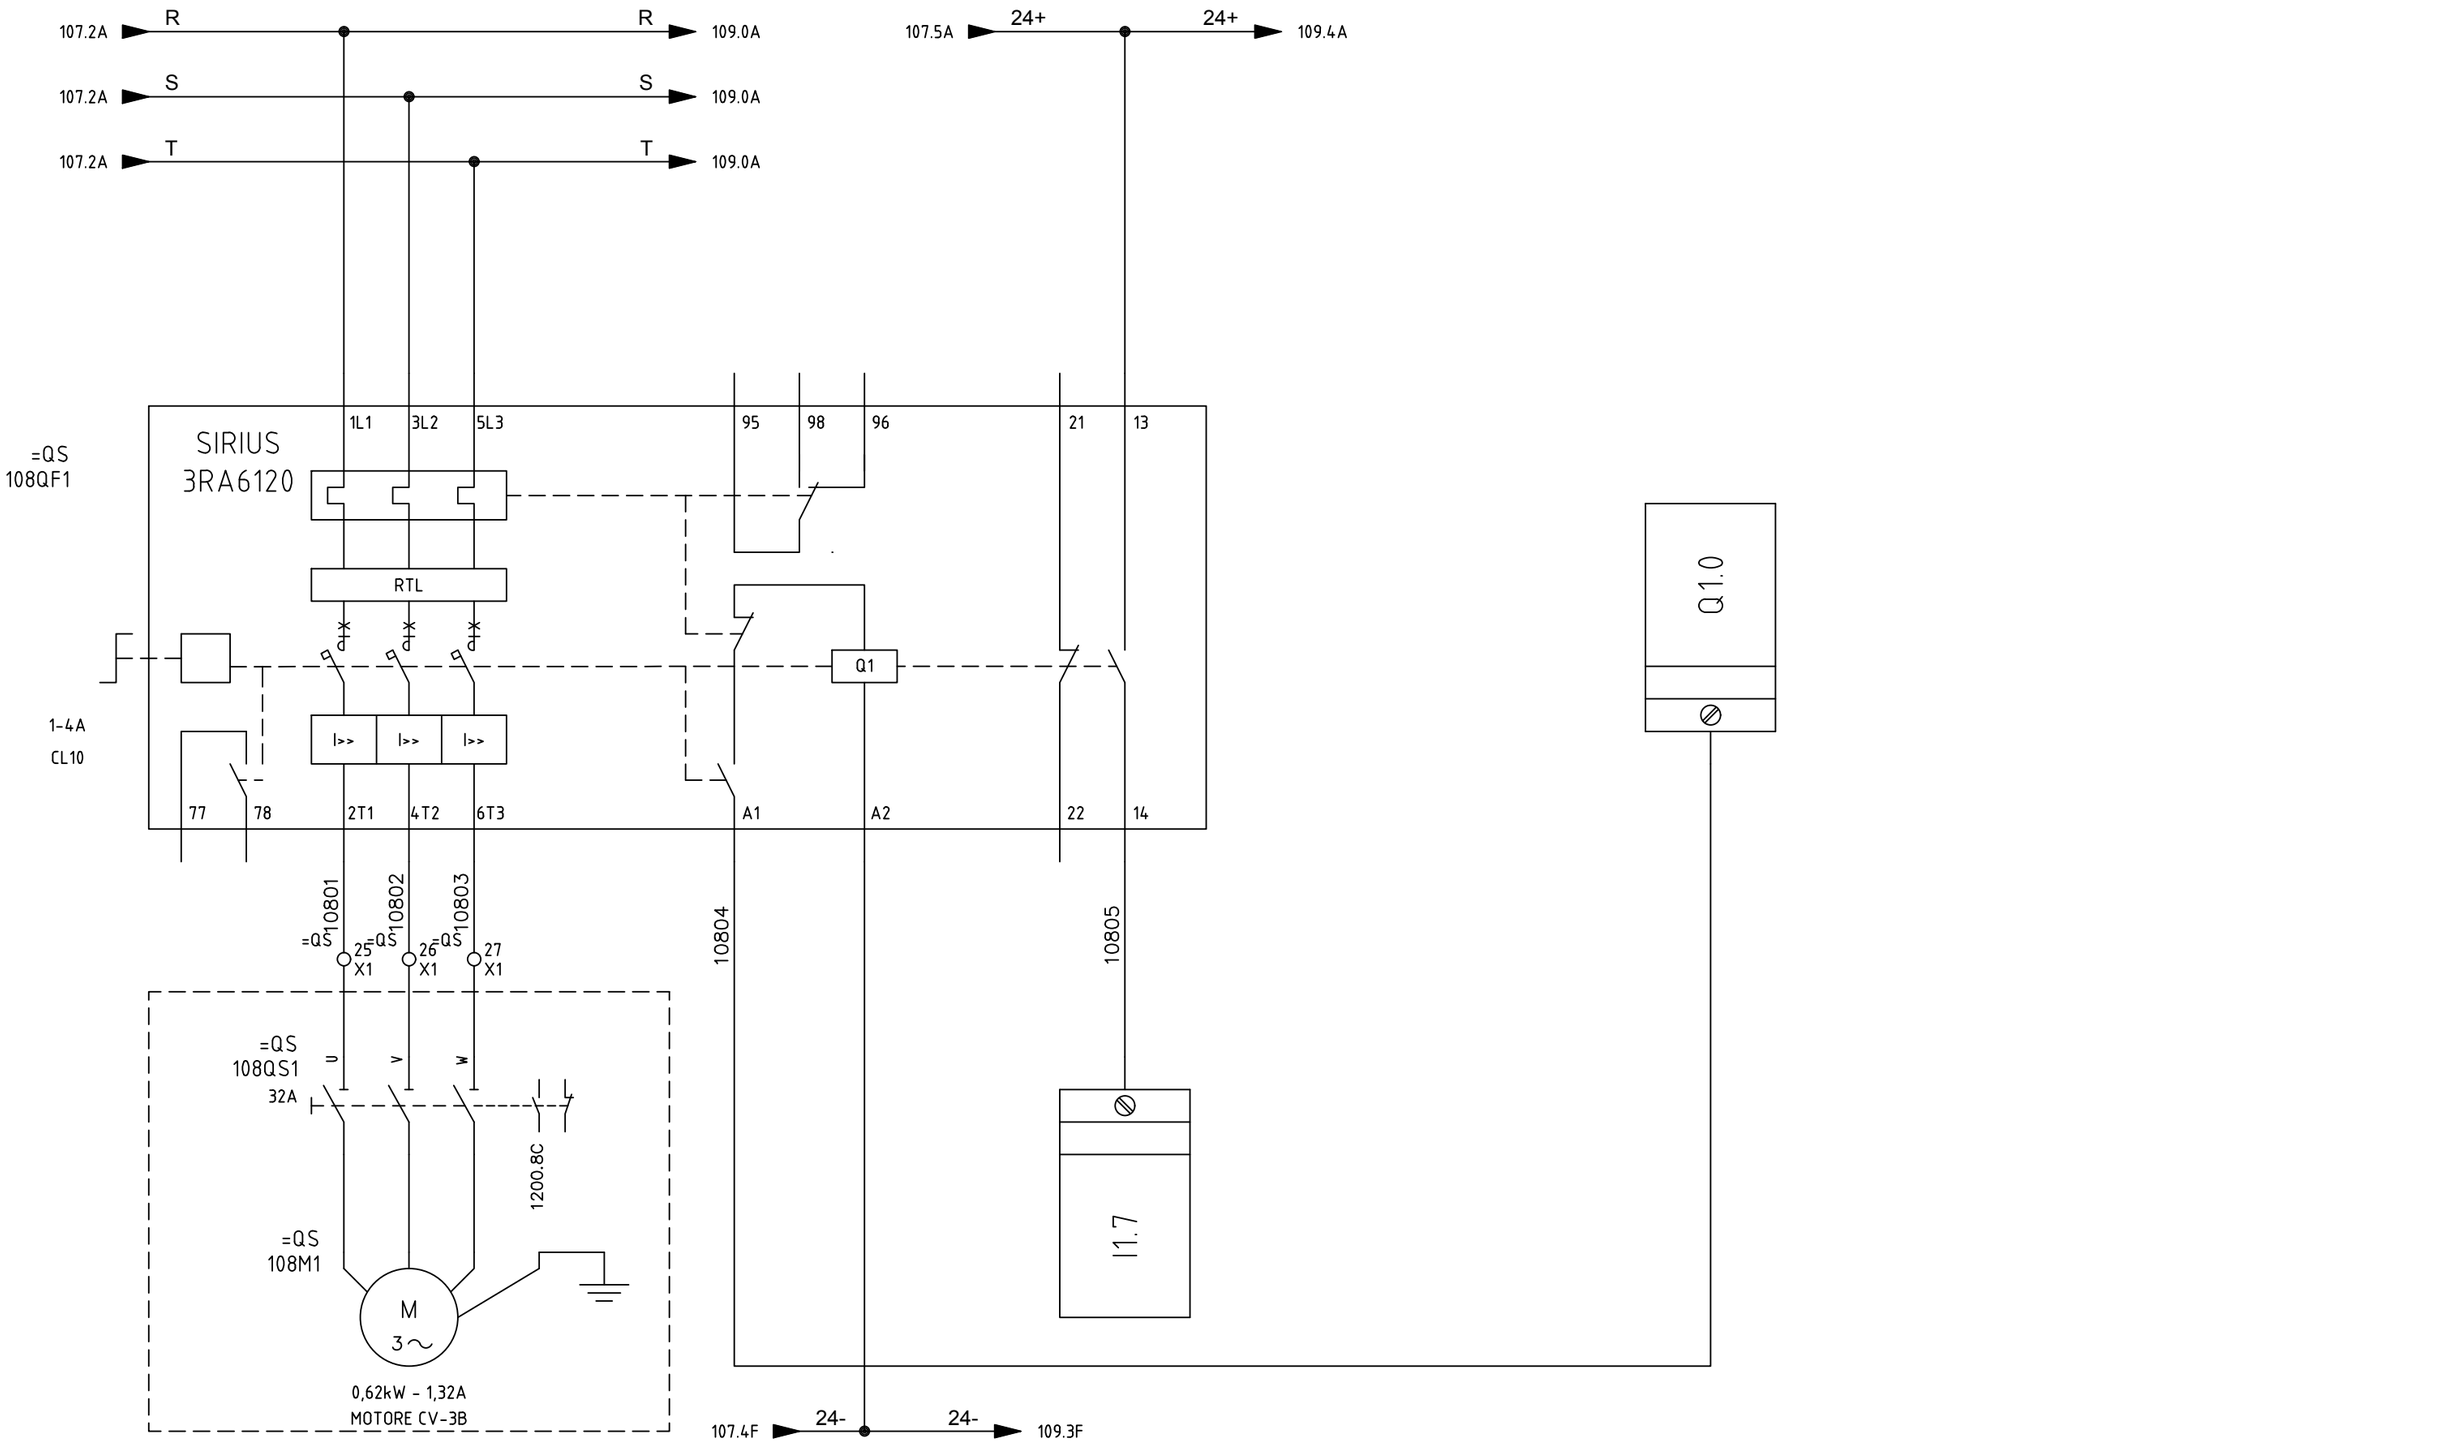

SIRCEM-CM spa
Via Armando Diaz, 19
84018 Scafati (SA)
TEL: +39 081 863 12 05


Dis. N.	REV 0.2
CAD	SPAC
Nome File	C17_26A
Data	26 07 2017

Impianto: *SFARINATI – MOLINO E TRITURAZIONE*
FLOUR PLANT – MILL – SHREDDING

Denominazione: CV-3B MOTOR

Ordine	SIRCEM
Commessa	C17_26
Esecutore	D.G.

FOGLIO	108
SEGUE	109

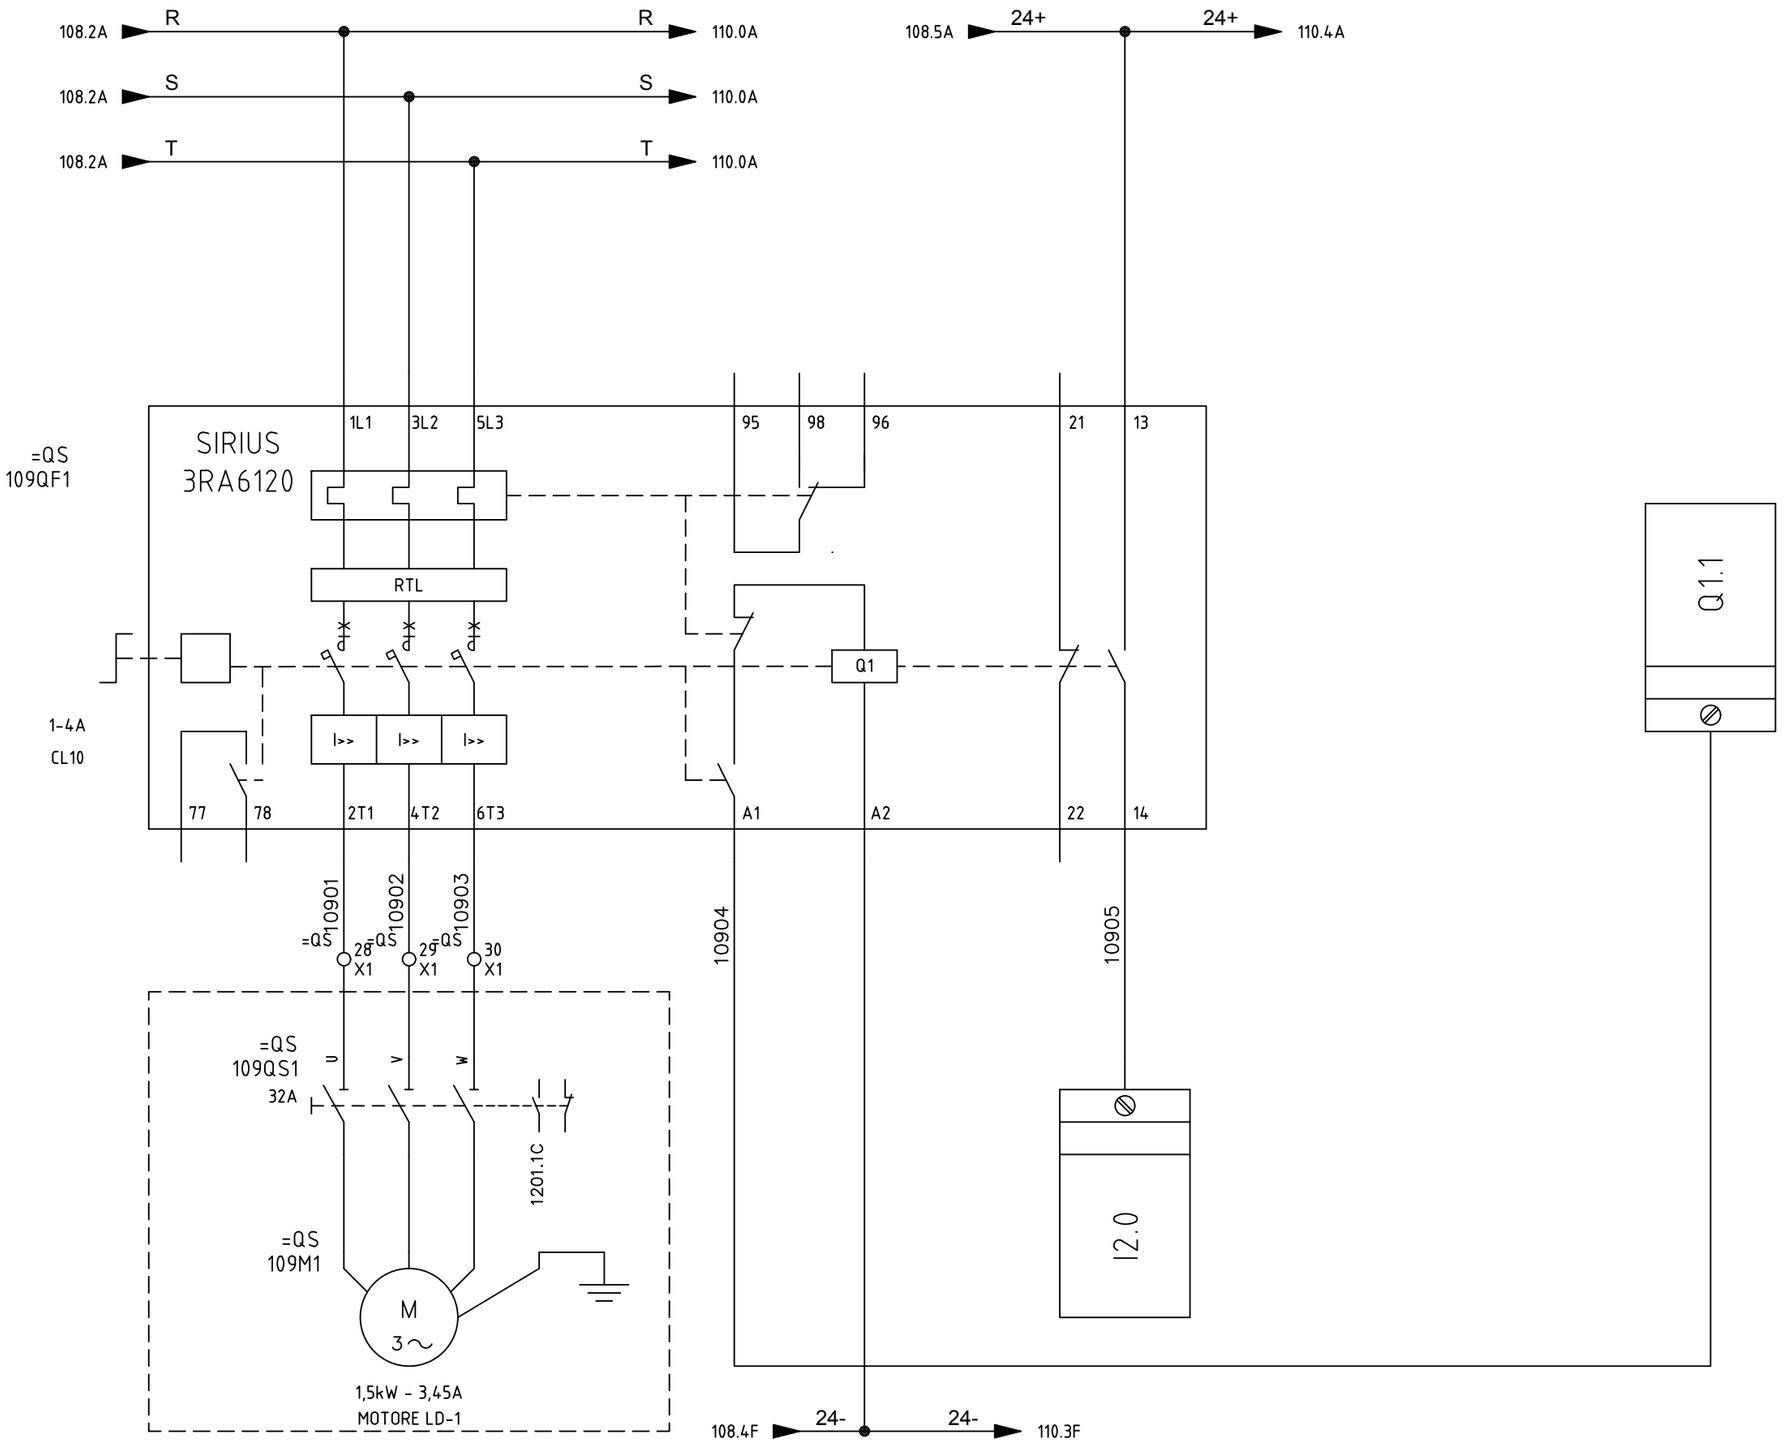

SIRCEM-CM spa
Via Armando Diaz, 19
84018 Scafati (SA)
TEL: +39 081 863 12 05


Dis. N.	REV 0.2
CAD	SPAC
Nome File	C17_26A
Data	26 07 2017

Impianto
SFARINATI – MOLINO E TRITURAZIONE
FLOUR PLANT – MILL – SHREDDING

Denominazione LD-1 MOTOR

Ordine	SIRCEM
Commessa	C17_26
Esecutore	D.G.

FOGLIO	109
SEGUE	110

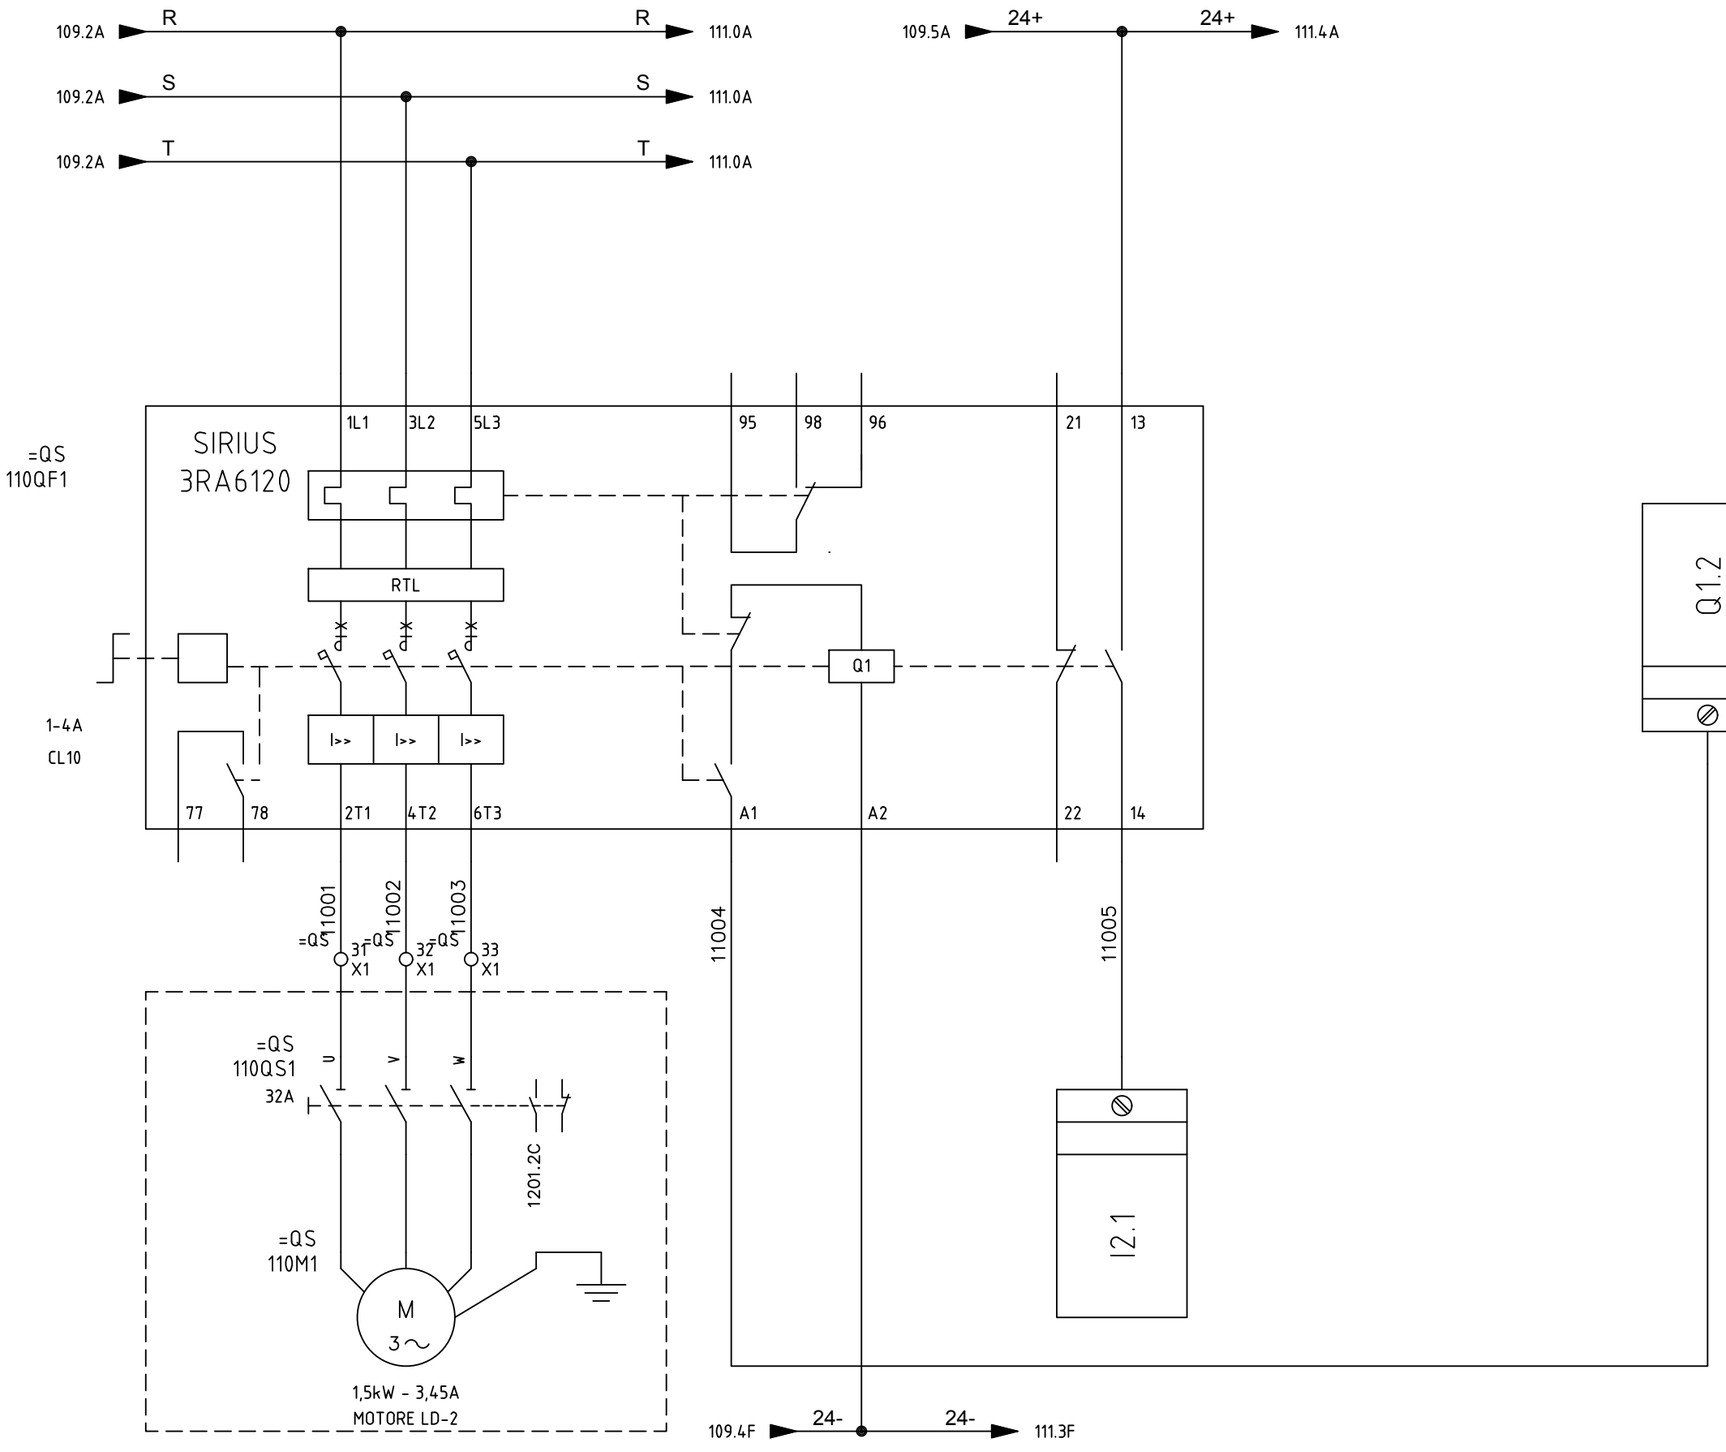

SIRCEM-CM spa
Via Armando Diaz, 19
84018 Scafati (SA)
TEL: +39 081 863 12 05


Dis. N.	REV 0.2
CAD	SPAC
Nome File	C17_26A
Data	26 07 2017

Impianto
SFARINATI – MOLINO E TRITURAZIONE
FLOUR PLANT – MILL – SHREDDING

Denominazione LD-2 MOTOR

Ordine	SIRCEM
Commessa	C17_26
Esecutore	D.G.

FOGLIO	110
SEGUE	111

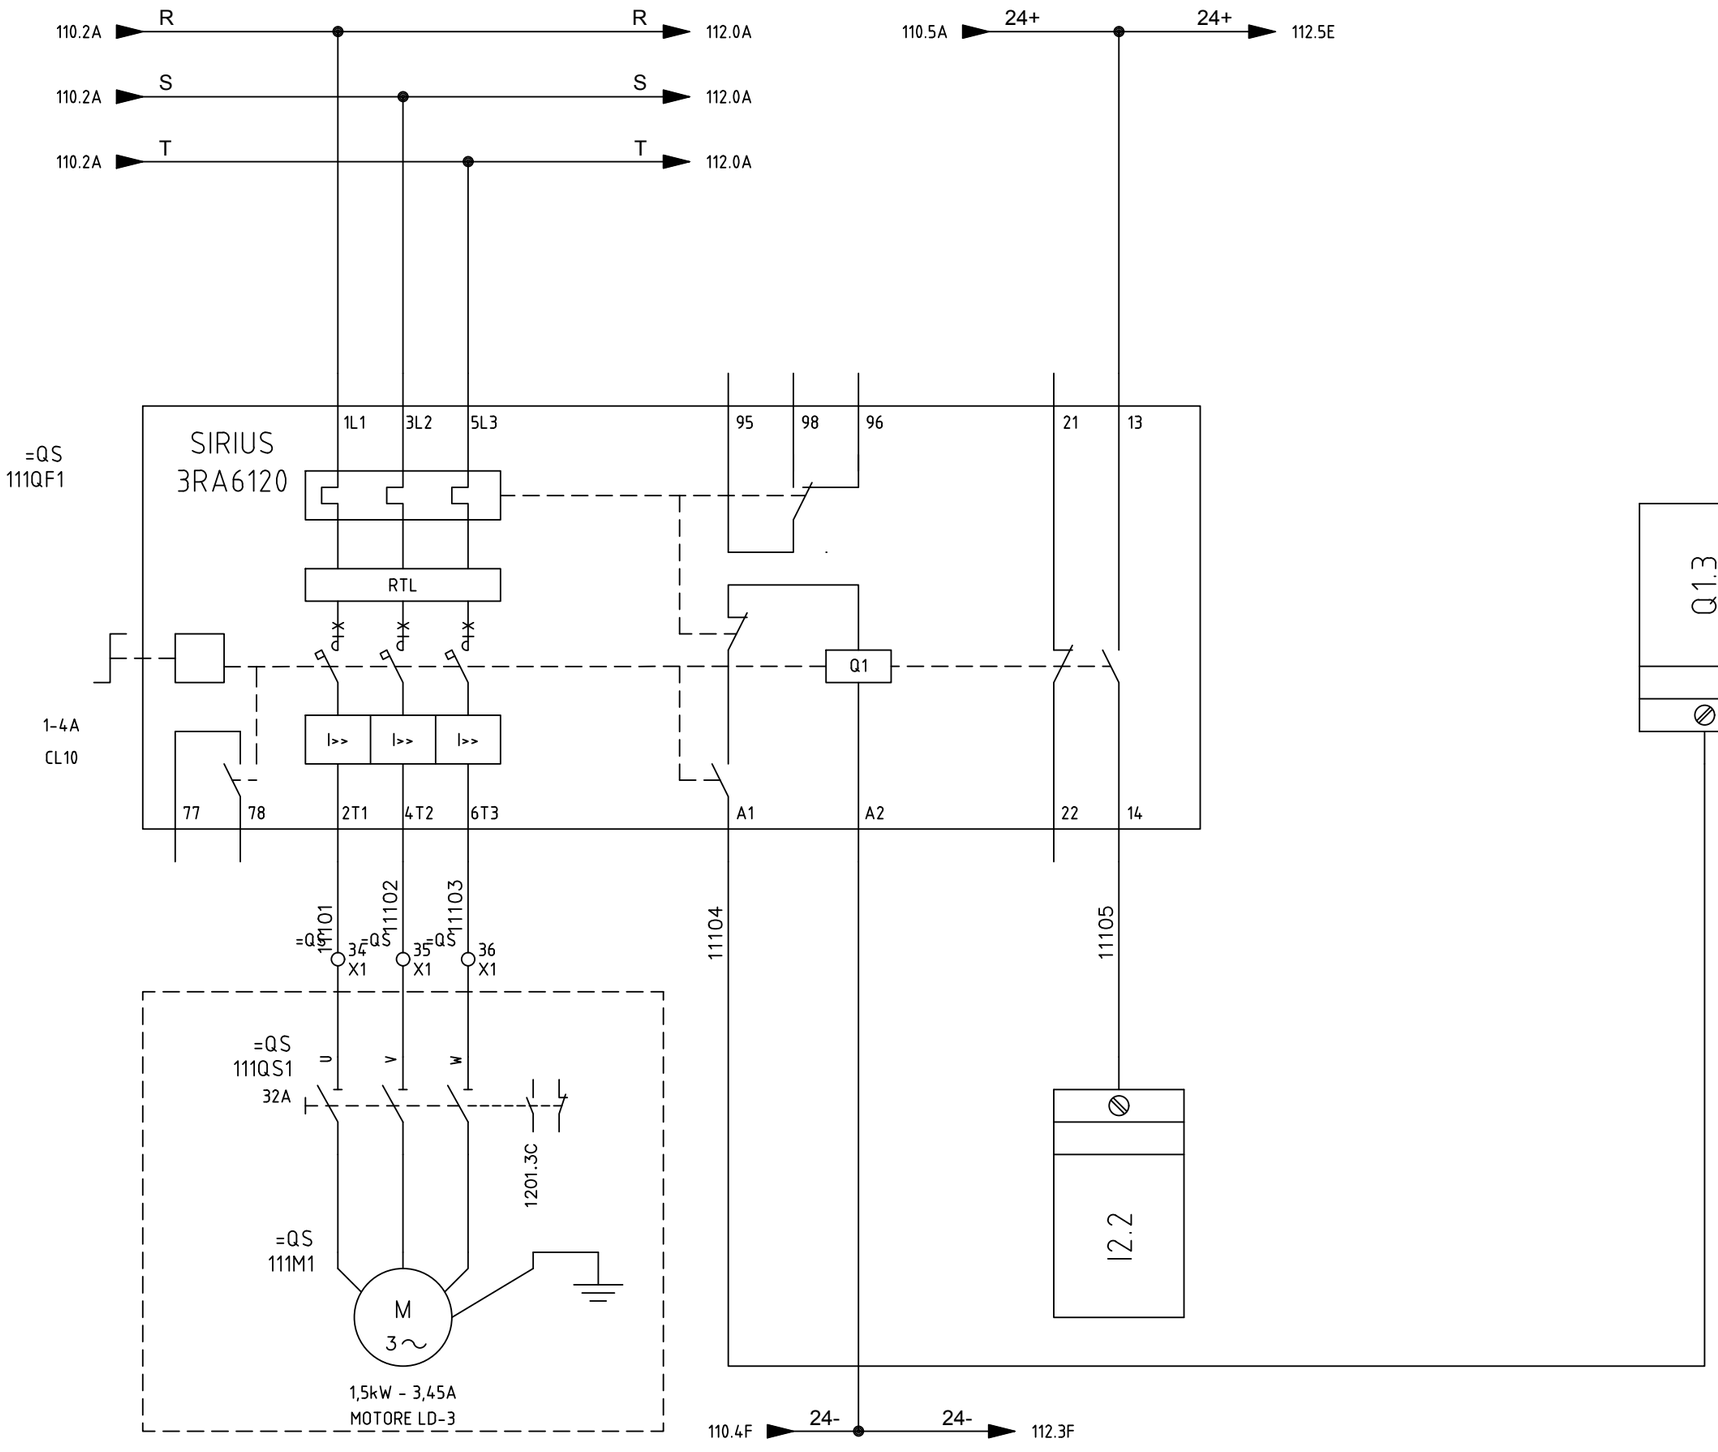

SIRCEM-CM spa
Via Armando Diaz, 19
84018 Scafati (SA)
TEL: +39 081 863 12 05


Dis. N.	REV 0.2
CAD	SPAC
Nome File	C17_26A
Data	26 07 2017

Impianto
SFARINATI – MOLINO E TRITURAZIONE
FLOUR PLANT – MILL – SHREDDING


Denominazione LD-3 MOTOR

Ordine	SIRCEM
Commessa	C17_26
Esecutore	D.G.

FOGLIO	111
SEGUE	112

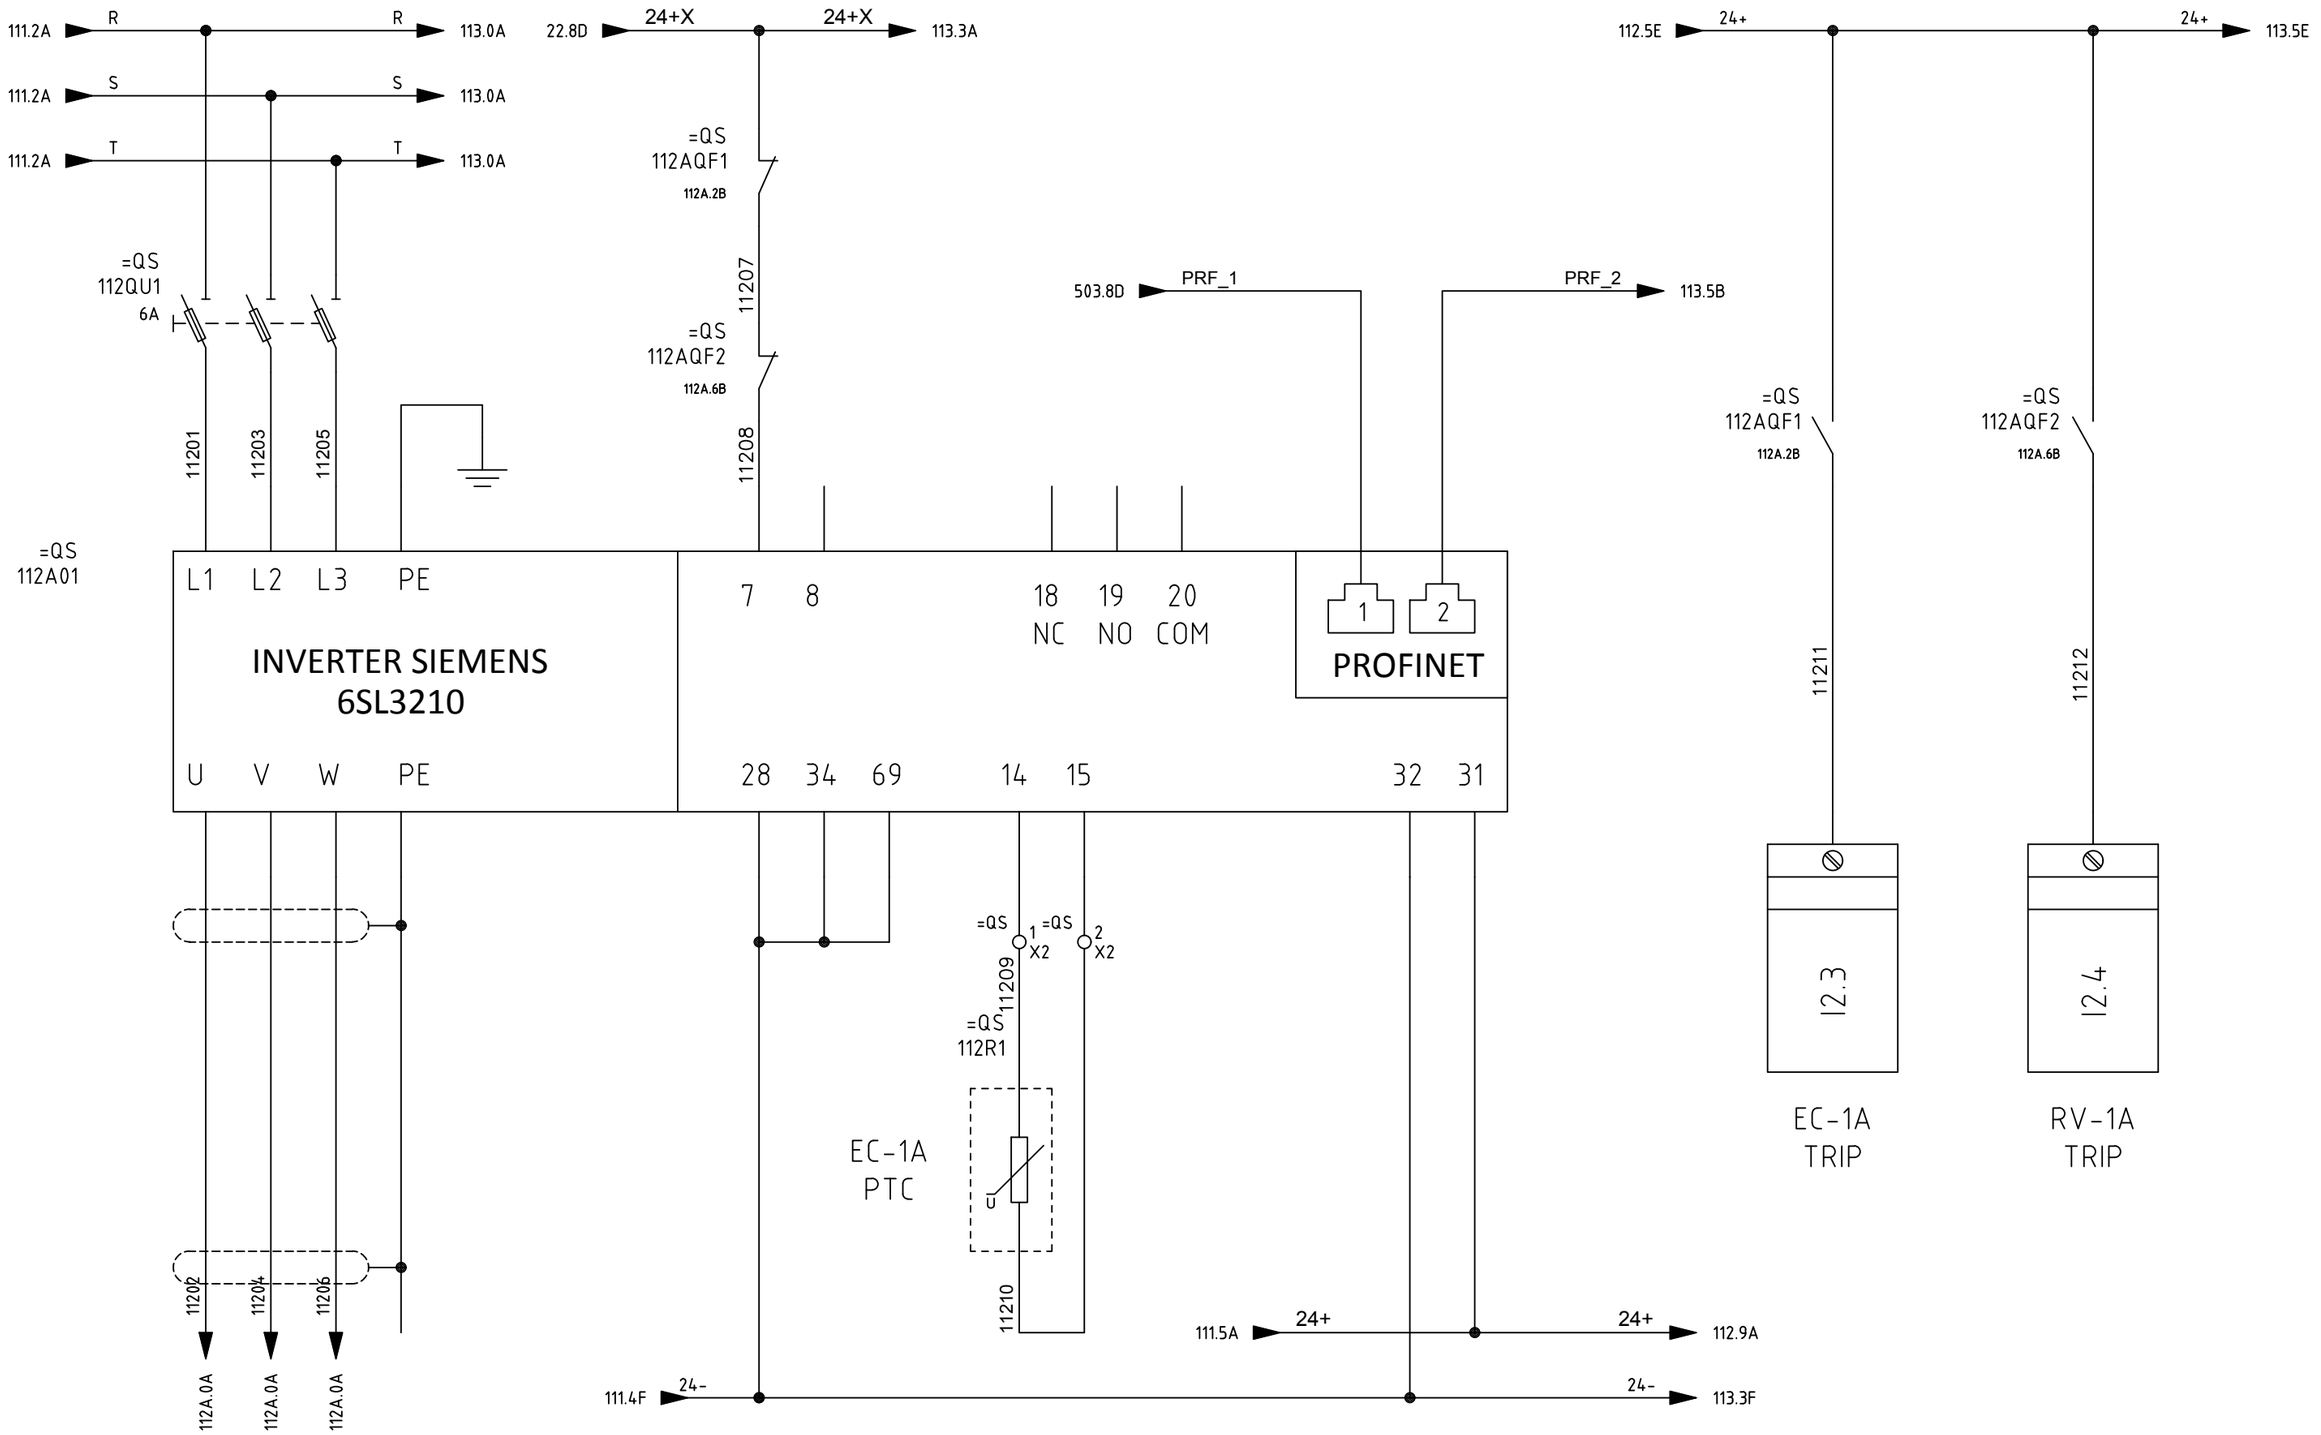

SIRCEM-CM spa Via Armando Diaz, 19 84018 Scafati (SA) TEL: +39 081 863 12 05	Dis. N. REV 0.2 CAD SPAC Nome File C17_26A Data 26 07 2017	Impianto *SFARINATI – MOLINO E TRITURAZIONE* *FLOUR PLANT – MILL – SHREDDING* Denominazione EC-1A AND RV-1A MOTORS	Ordine SIRCEM Commessa C17_26 Esecutore D.G.		FOGLIO 112 SEGUE 112A

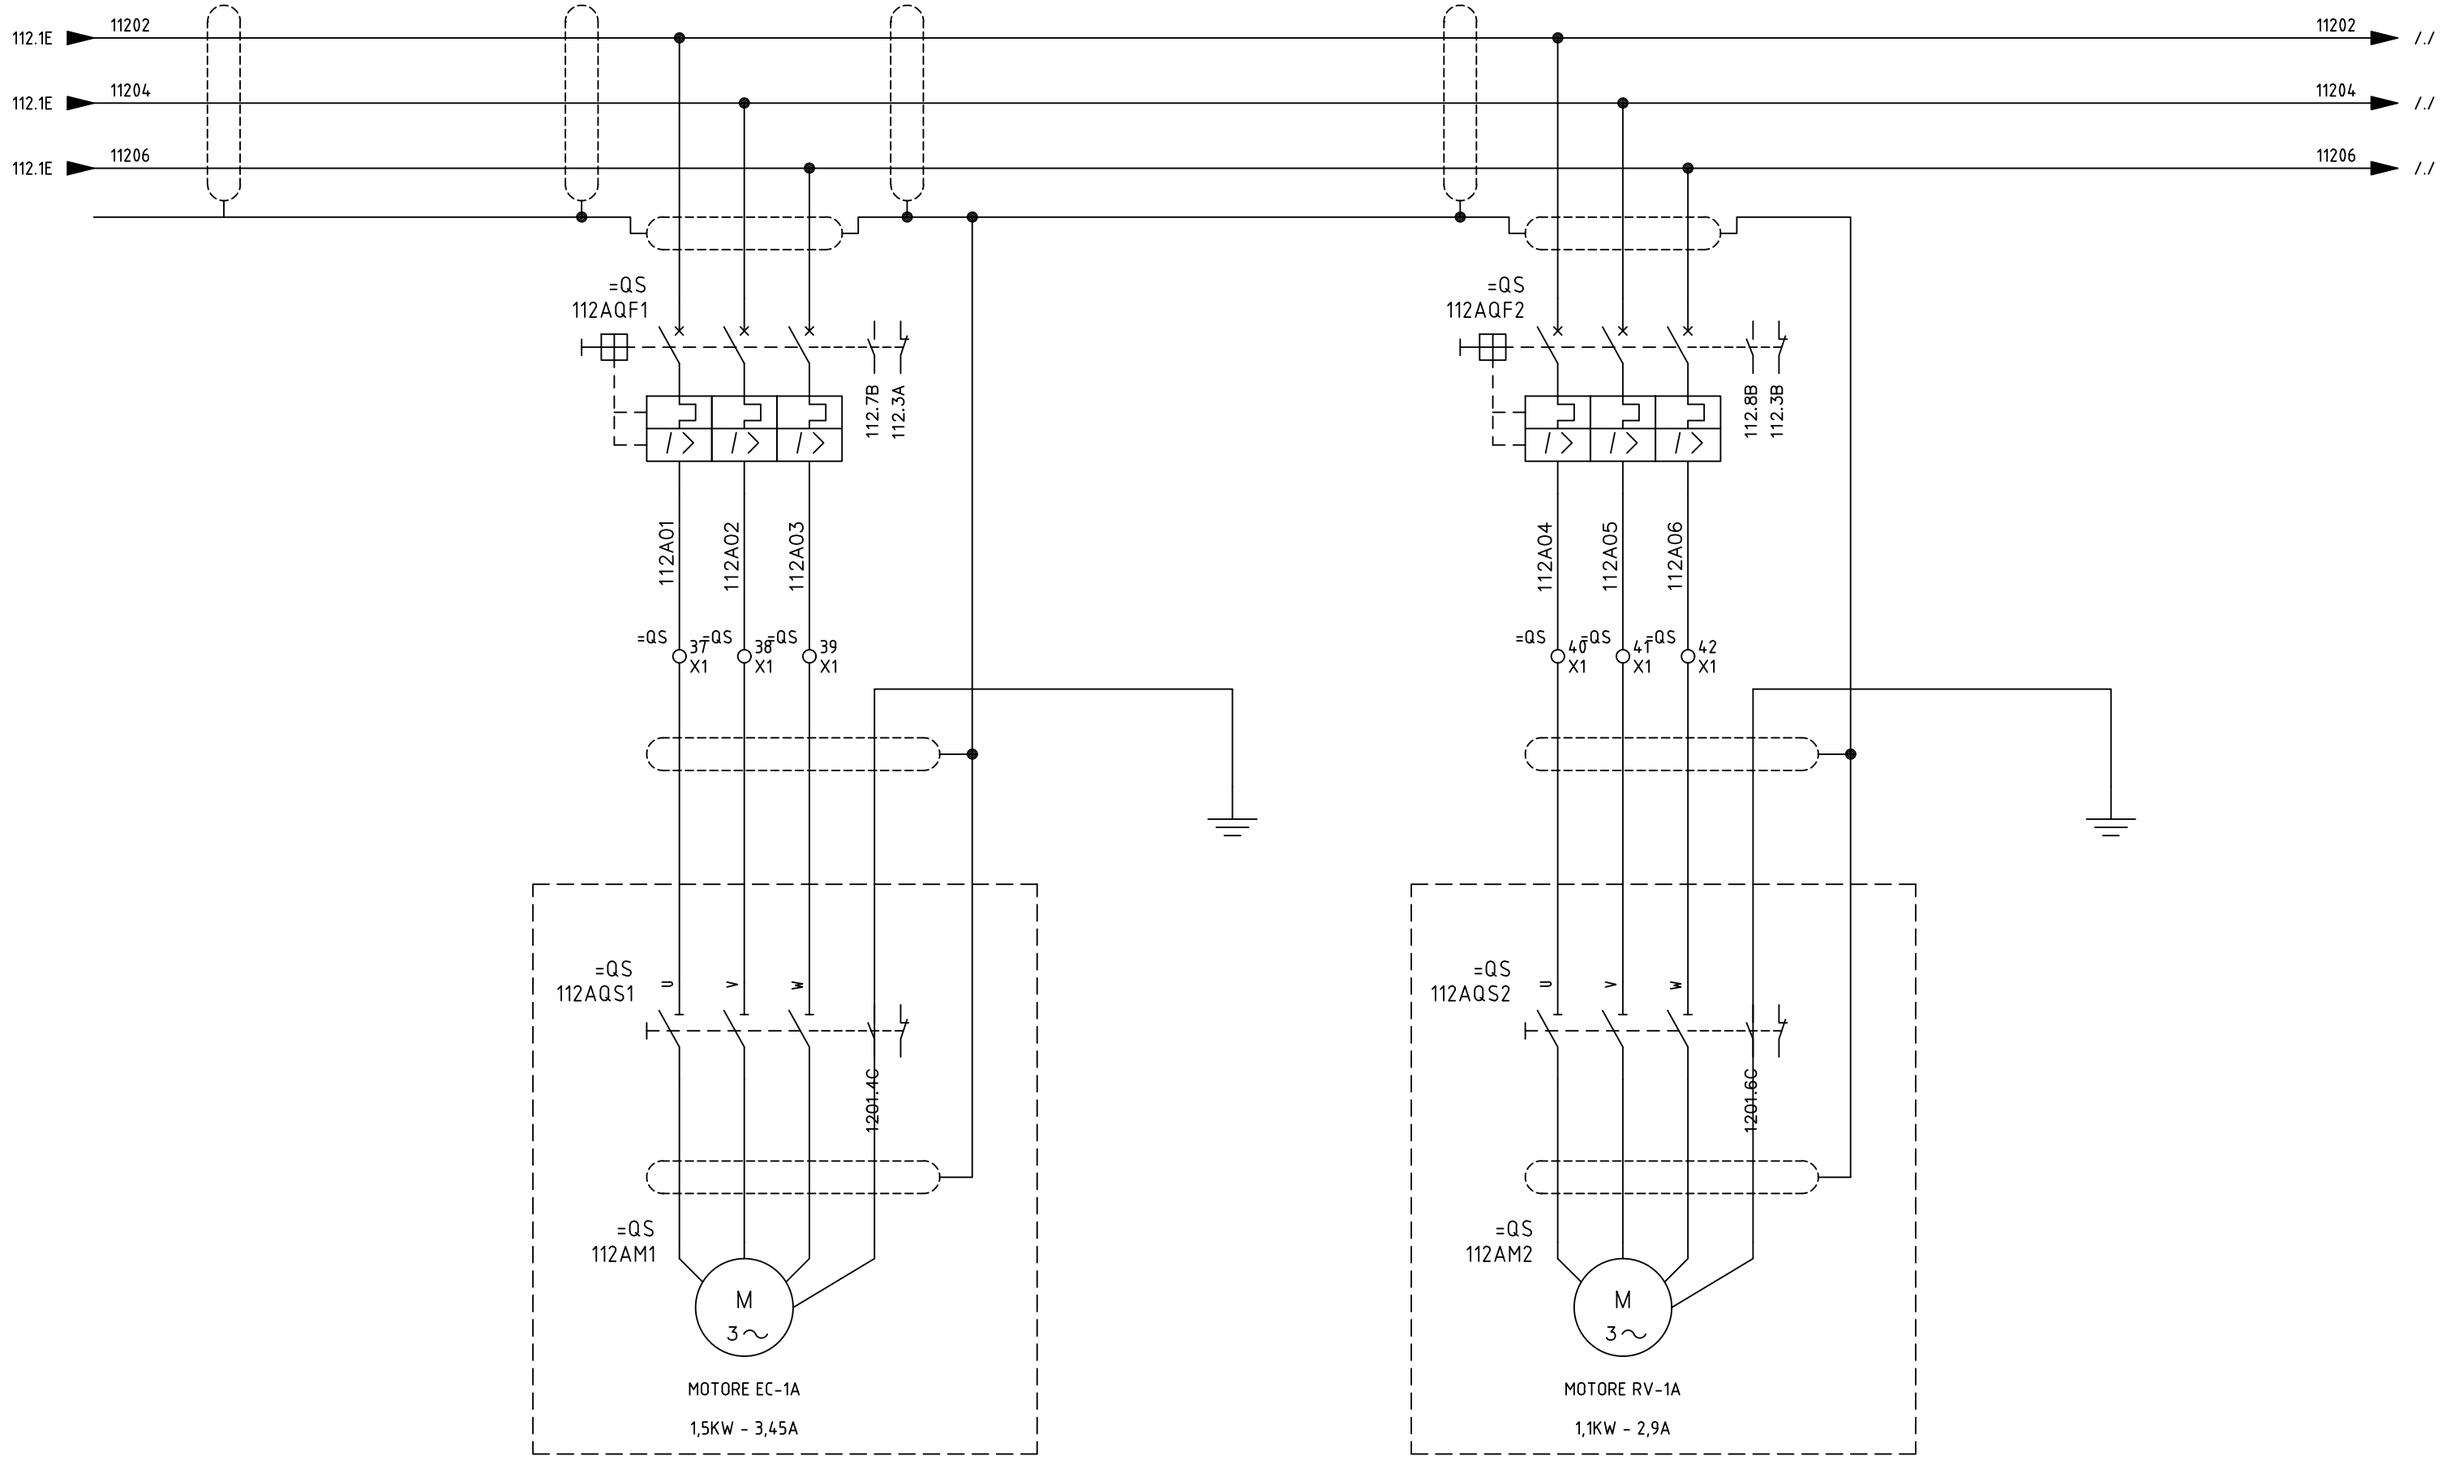

SIRCEM-CM spa
Via Armando Diaz, 19
84018 Scafati (SA)
TEL: +39 081 863 12 05

Dis. N.	REV 0.2
CAD	SPAC
Nome File	C17_26A
Data	26 07 2017

Impianto
SFARINATI – MOLINO E TRITURAZIONE
FLOUR PLANT – MILL – SHREDDING

Denominazione
EC-1A AND RV-1A MOTORS


Ordine
SIRCEM

Commessa
C17_26


Esecutore
D.G.

FOGLIO
112A

SEGUE
113

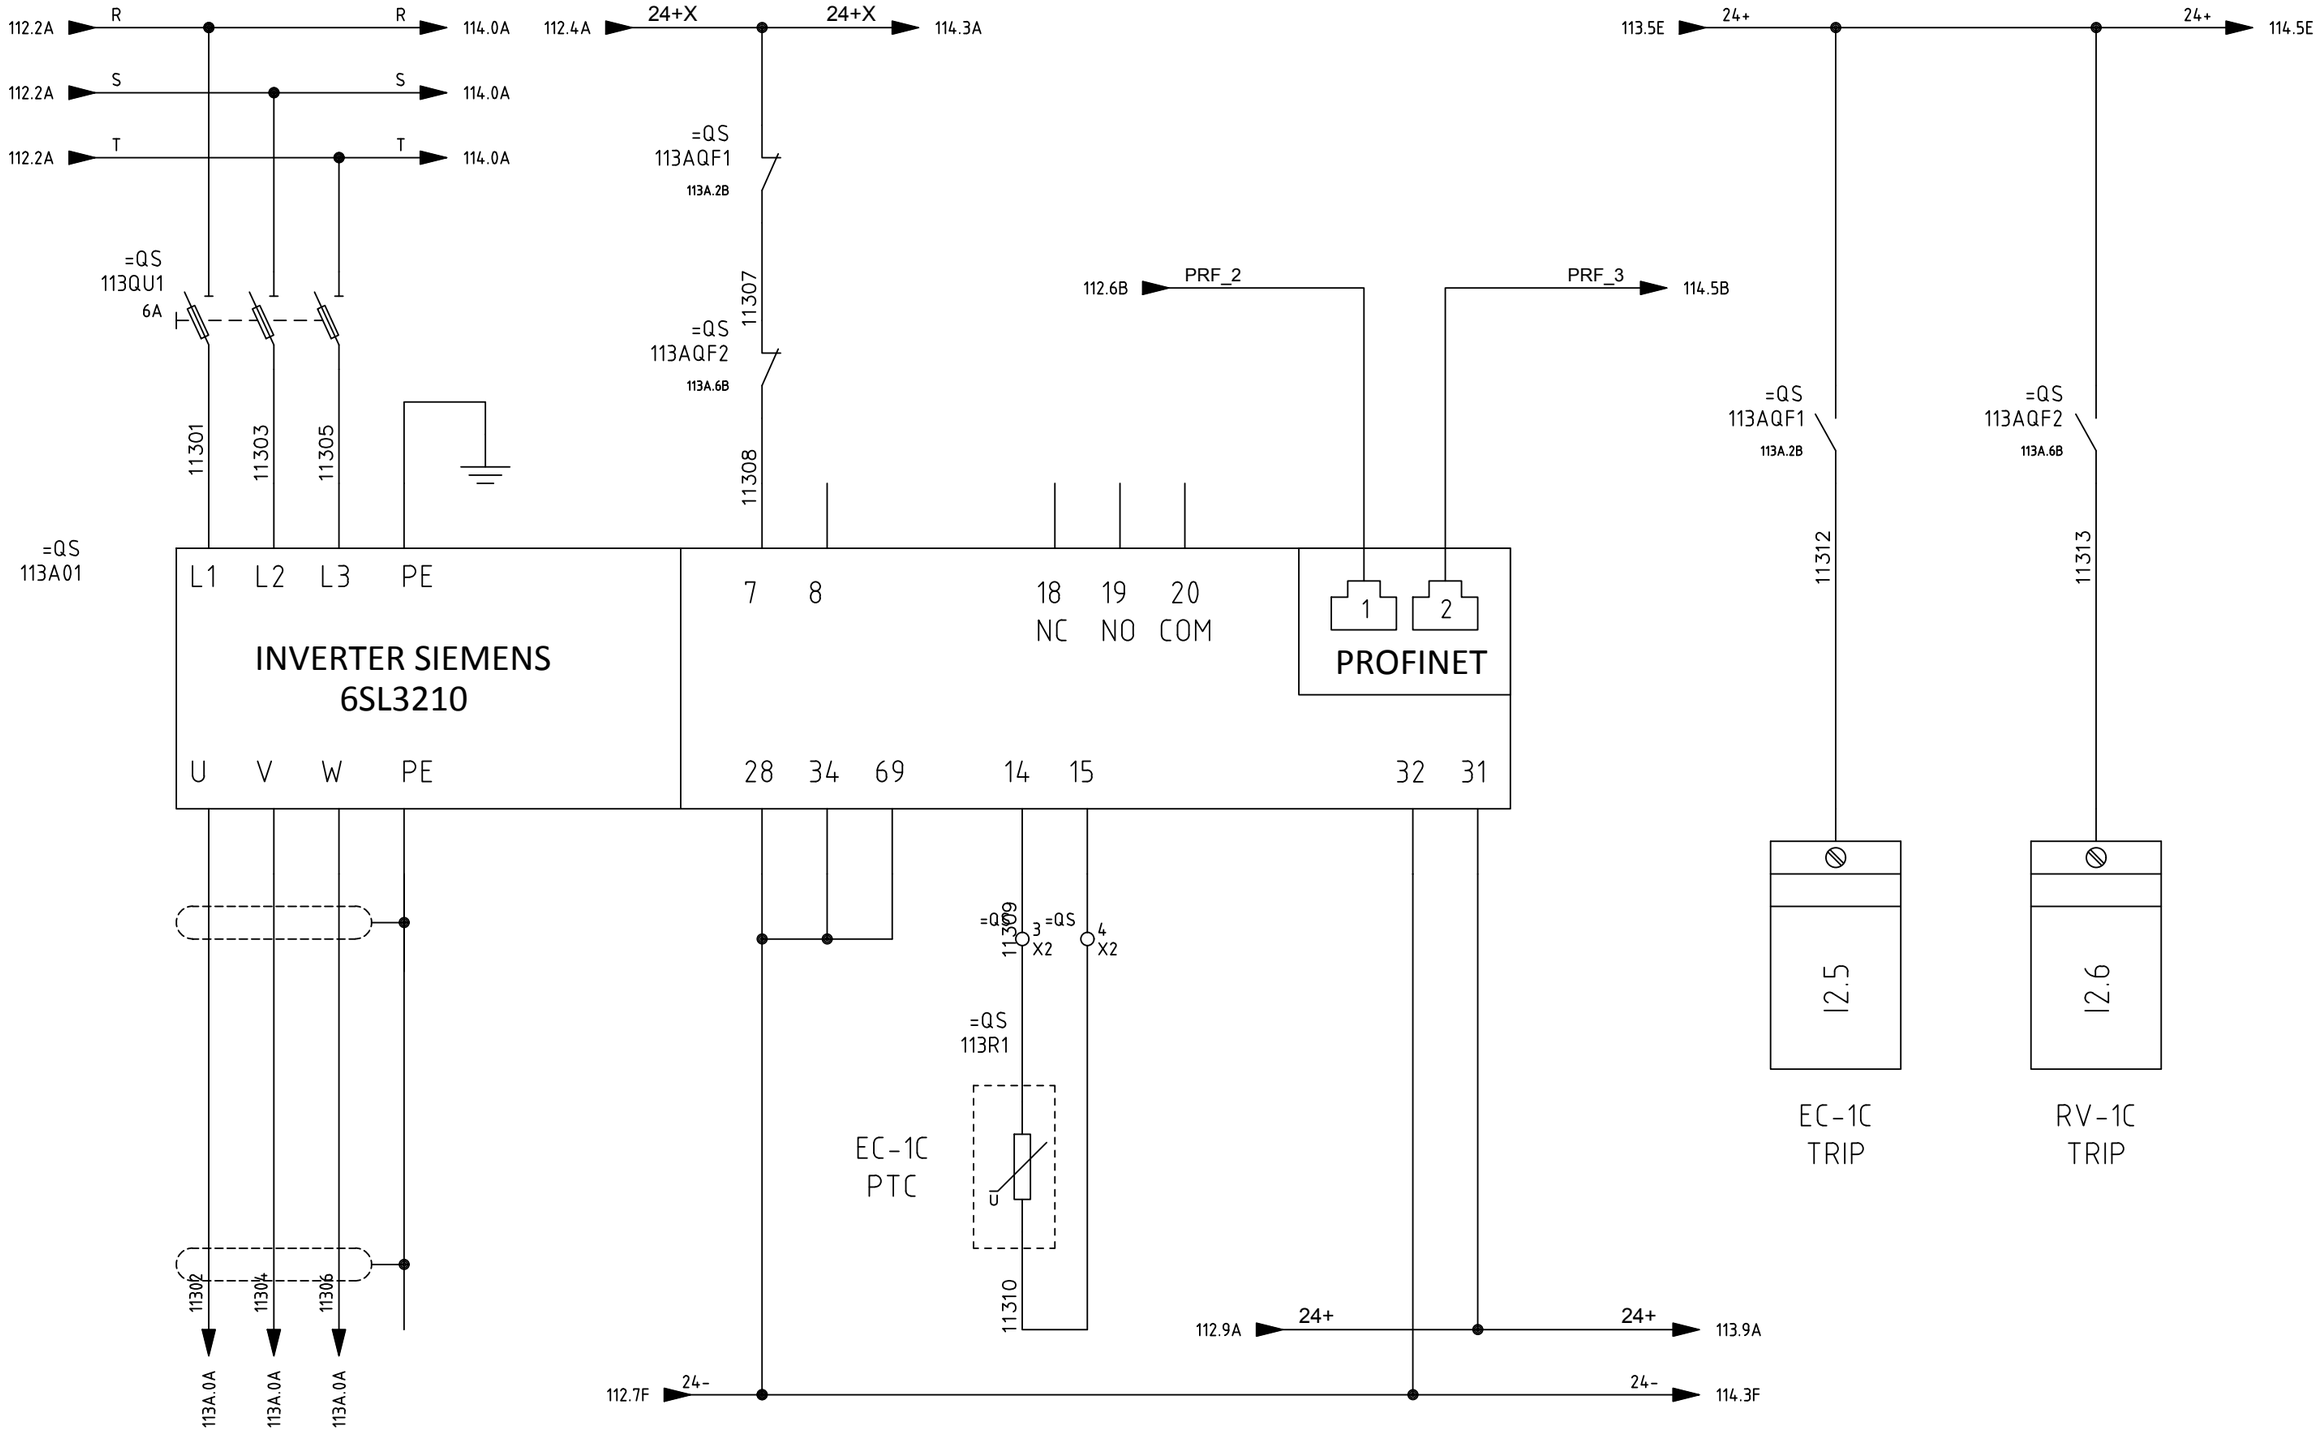

SIRCEM-CM spa Via Armando Diaz, 19 84018 Scafati (SA) TEL: +39 081 863 12 05	Dis. N. REV 0.2 CAD SPAC Nome File C17_26A Data 26 07 2017	Impianto *SFARINATI – MOLINO E TRITURAZIONE* *FLOUR PLANT – MILL – SHREDDING* Denominazione EC-1C AND RV-1C MOTORS	Ordine SIRCEM Commessa C17_26 Esecutore D.G.		FOGLIO 113 SEGUE 113A

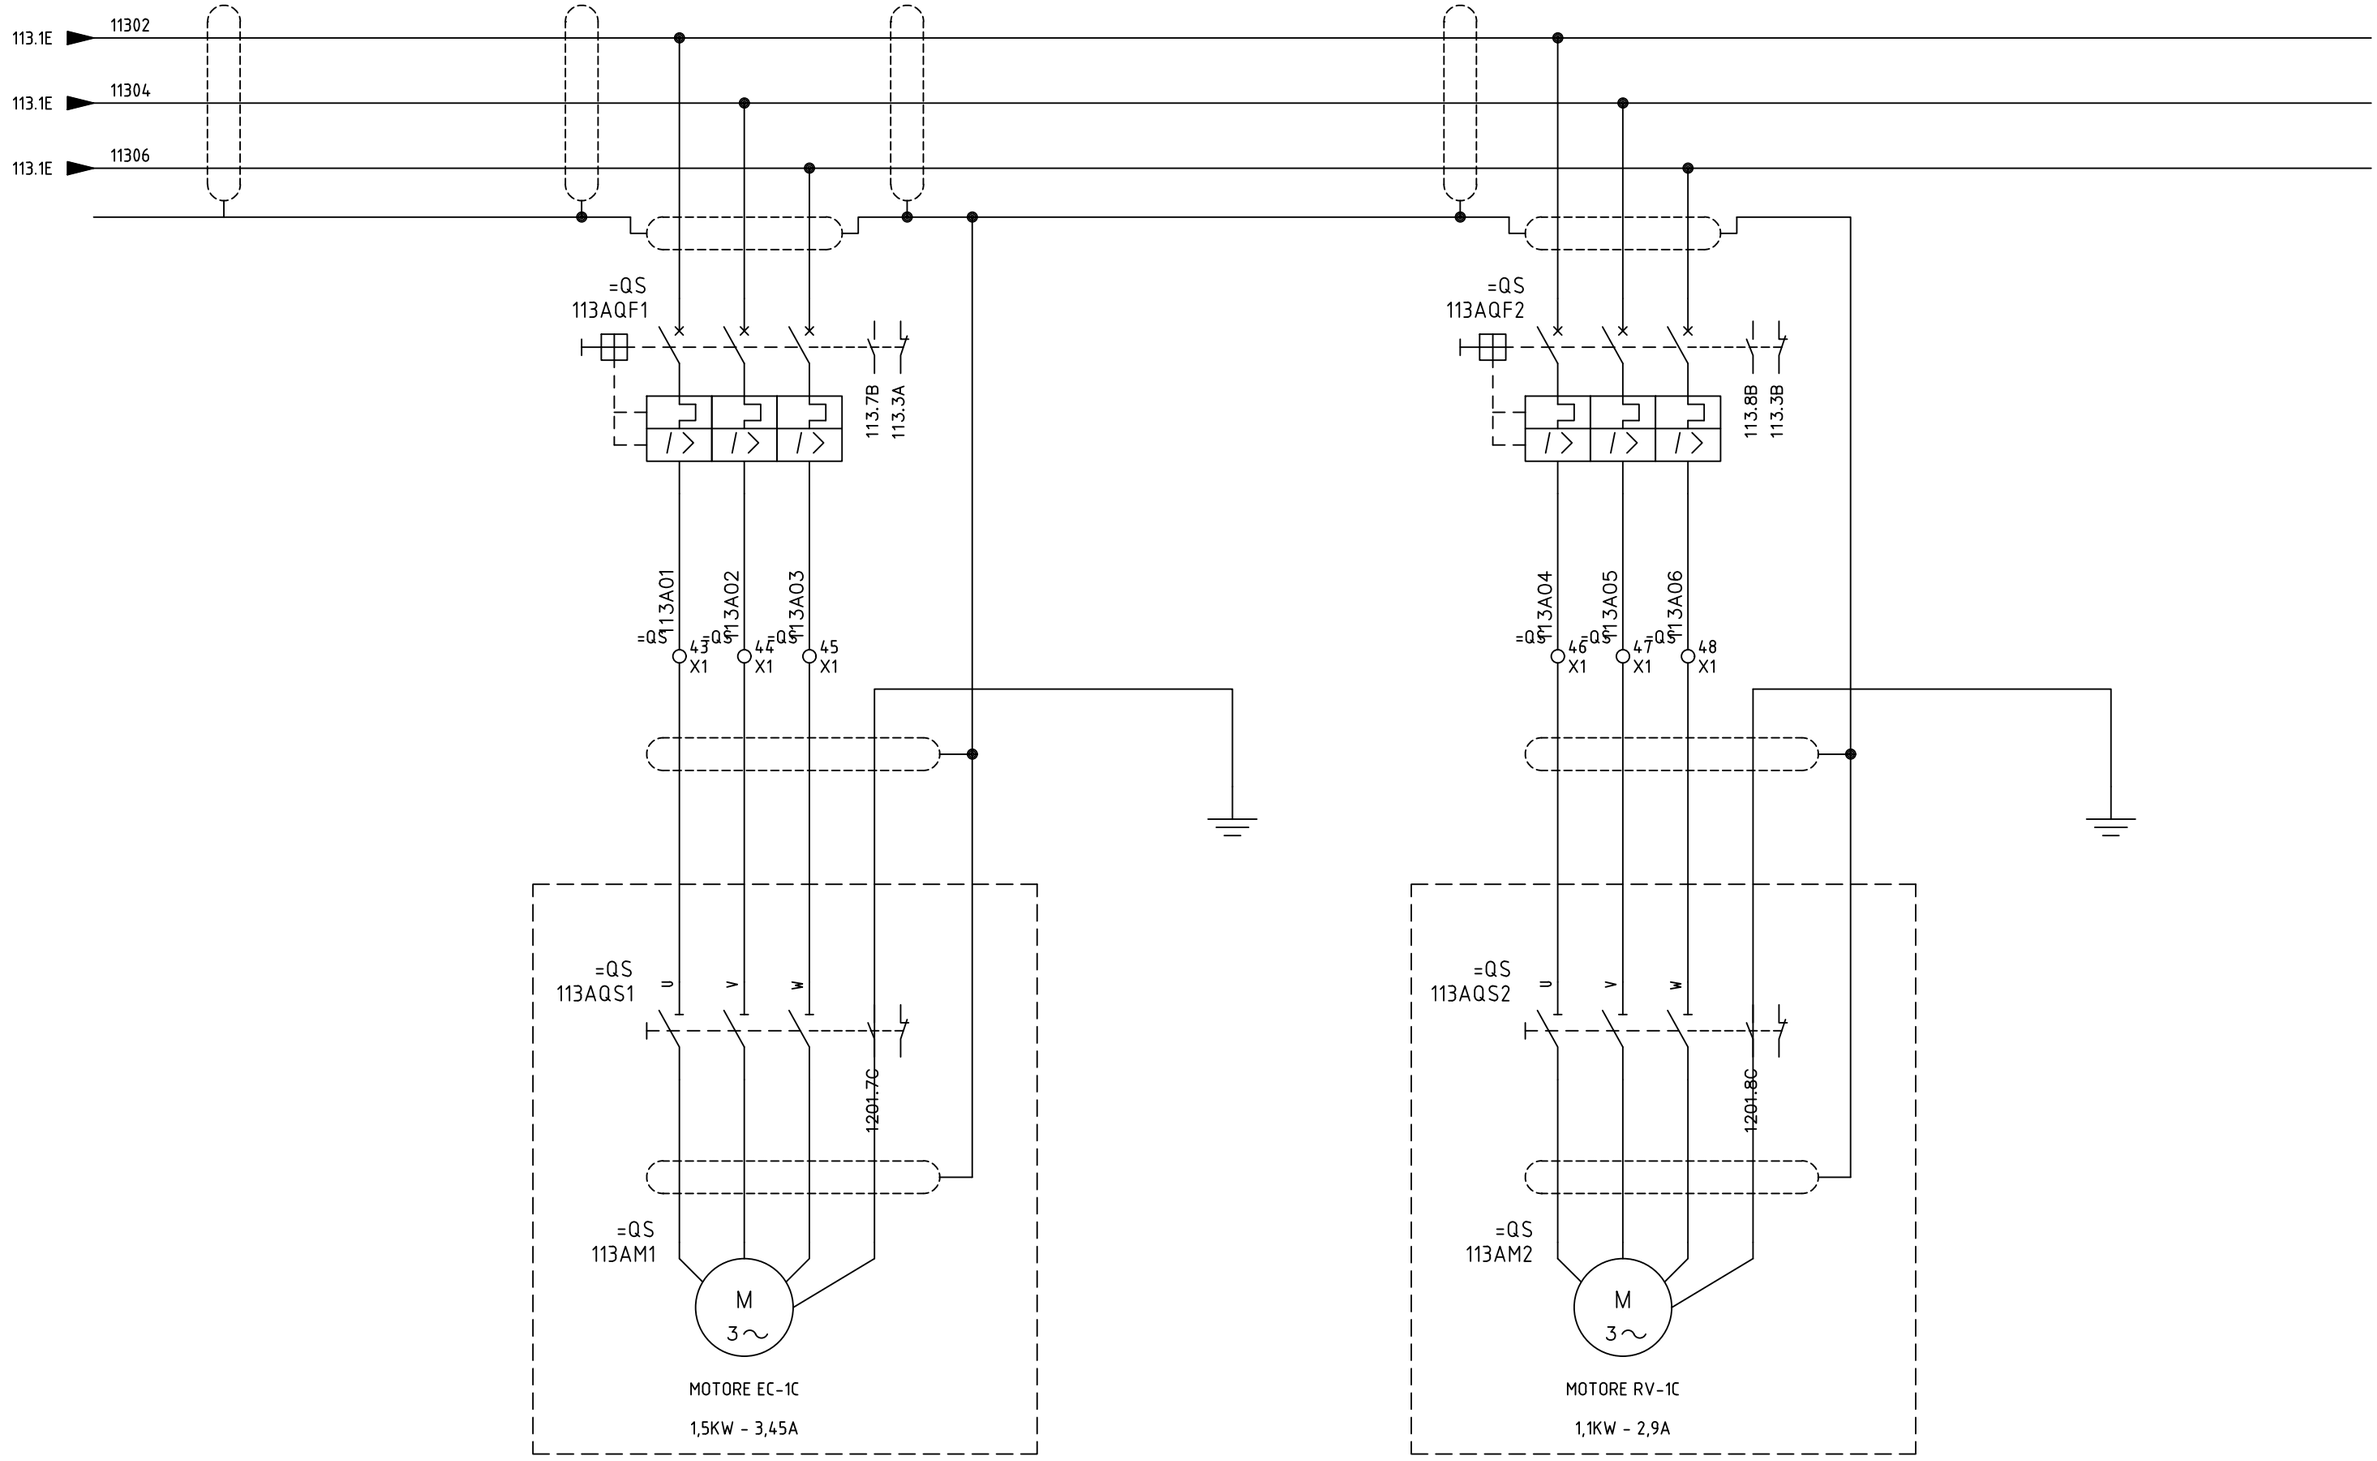

SIRCEM-CM spa
Via Armando Diaz, 19
84018 Scafati (SA)
TEL: +39 081 863 12 05


Dis. N.	REV 0.2
CAD	SPAC
Nome File	C17_26A
Data	26 07 2017

Impianto
SFARINATI – MOLINO E TRITURAZIONE
FLOUR PLANT – MILL – SHREDDING


Denominazione EC-1C AND RV-1C MOTORS

Ordine SIRCEM
Commessa C17_26
Esecutore D.G.


FOGLIO 113A
SEGUE 114

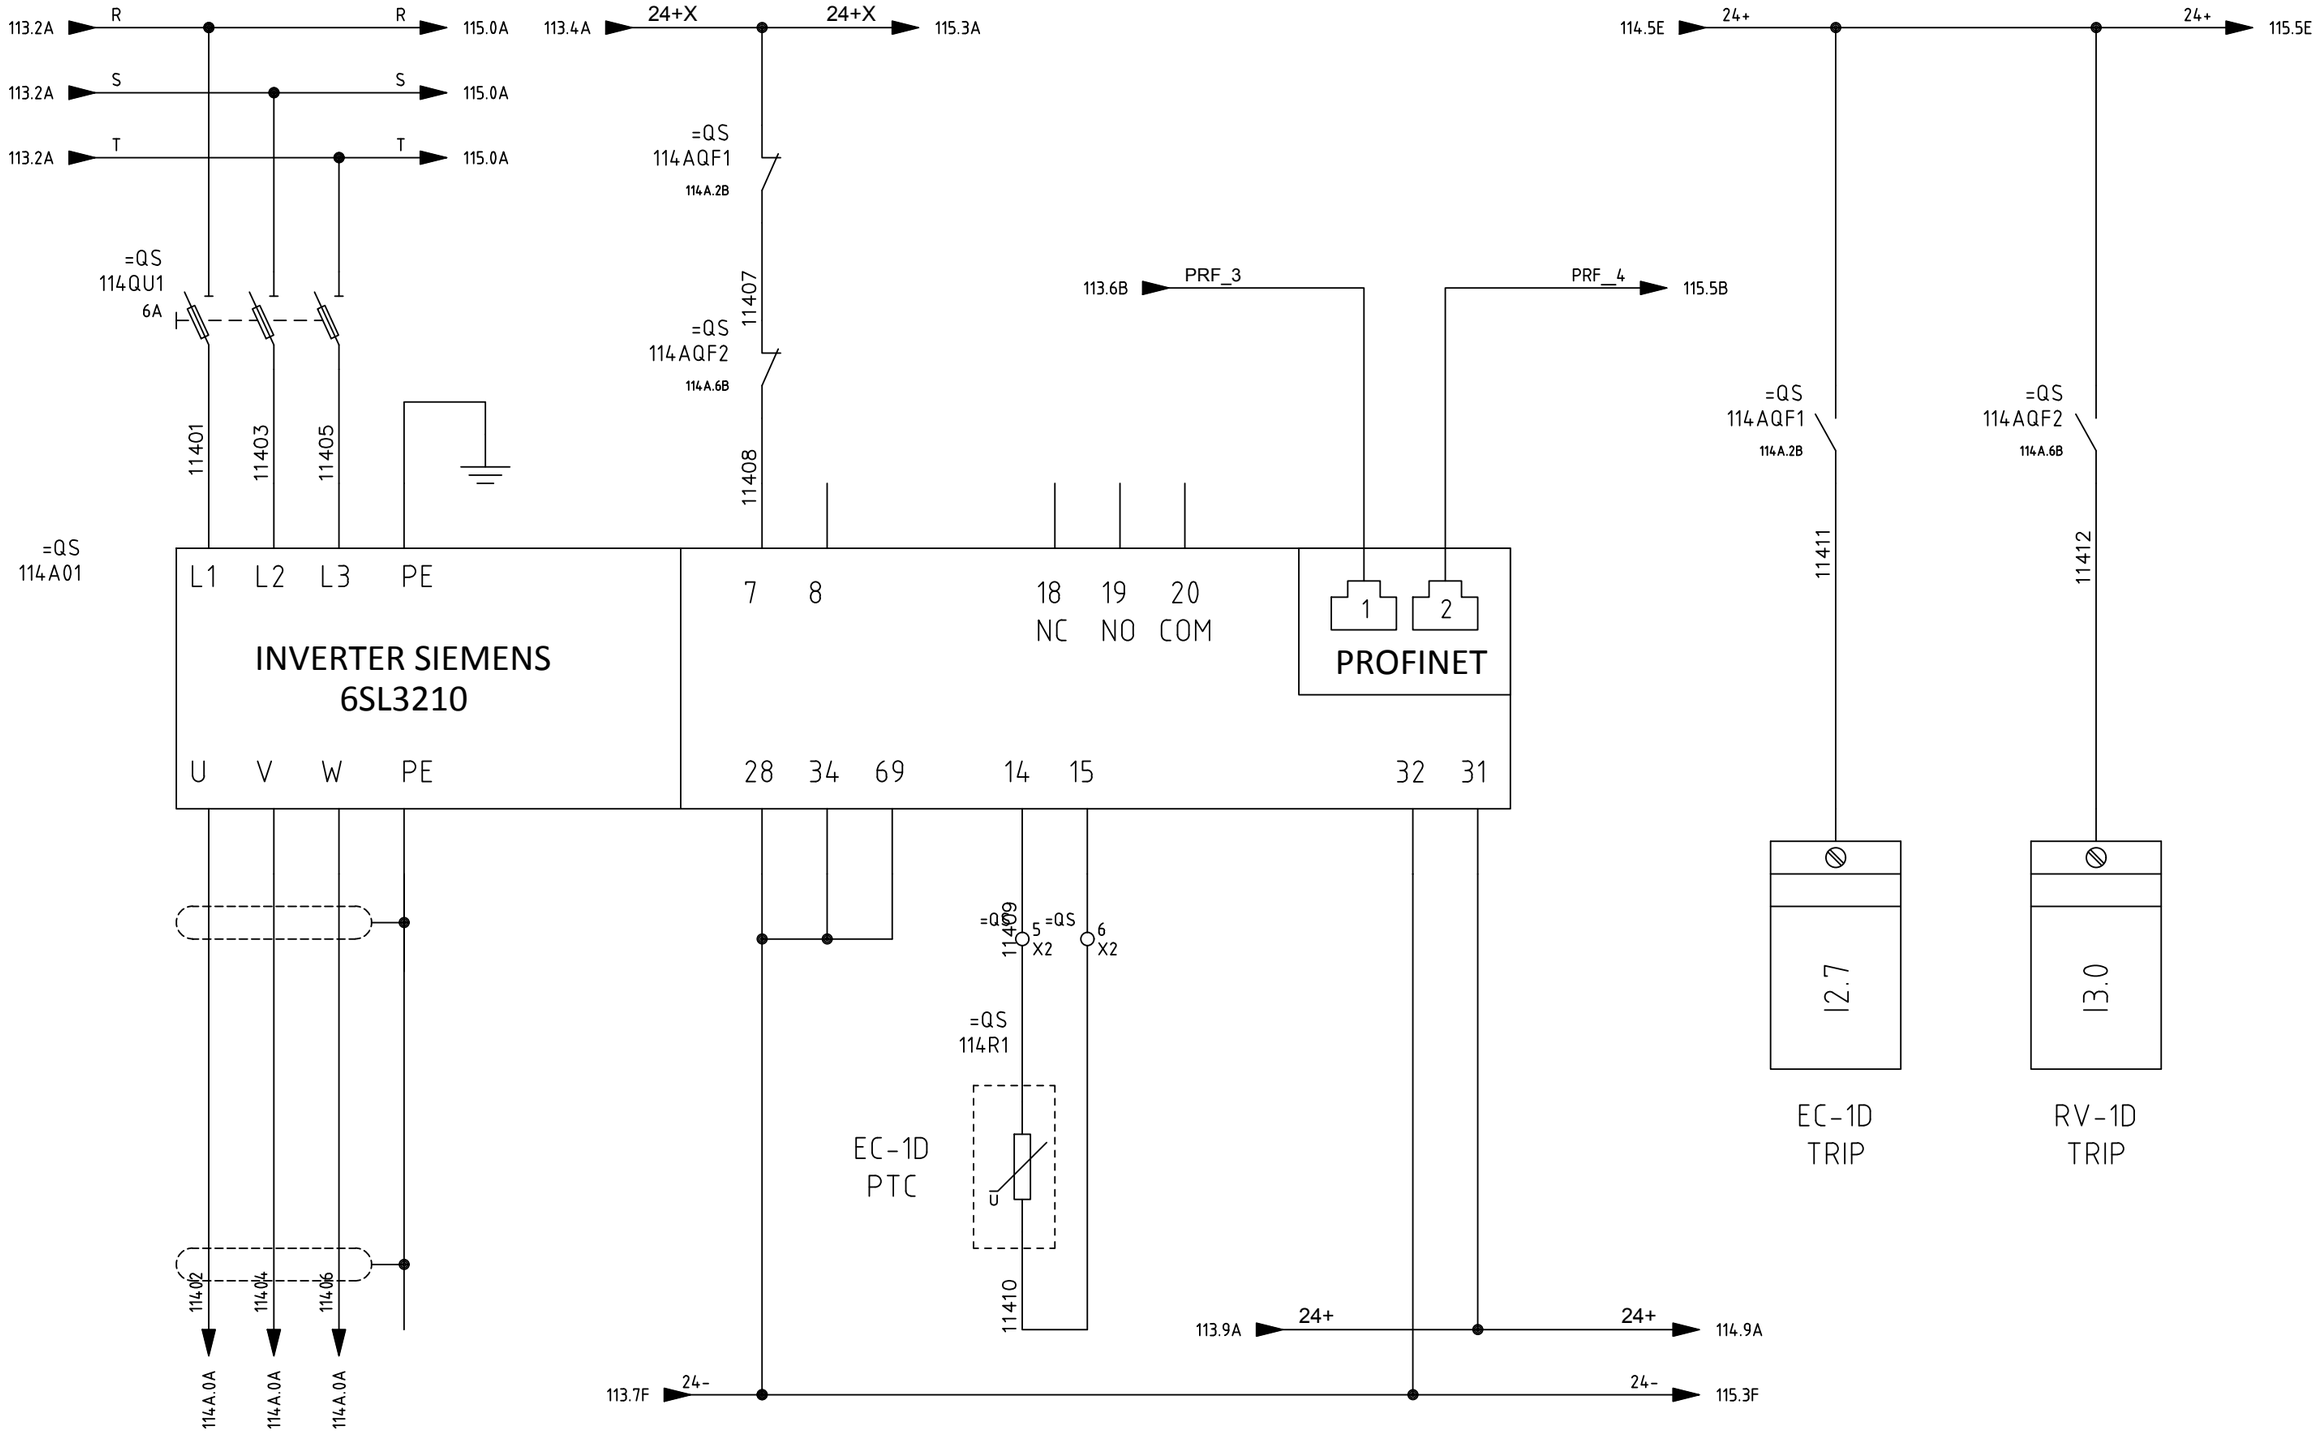

SIRCEM-CM spa Via Armando Diaz, 19 84018 Scafati (SA) TEL: +39 081 863 12 05	Dis. N. REV 0.2 CAD SPAC Nome File C17_26A Data 26 07 2017	Impianto *SFARINATI – MOLINO E TRITURAZIONE* *FLOUR PLANT – MILL – SHREDDING* Denominazione EC-1D AND RV-1D MOTORS	Ordine SIRCEM Commessa C17_26 Esecutore D.G.		FOGLIO 114 SEGUE 114A

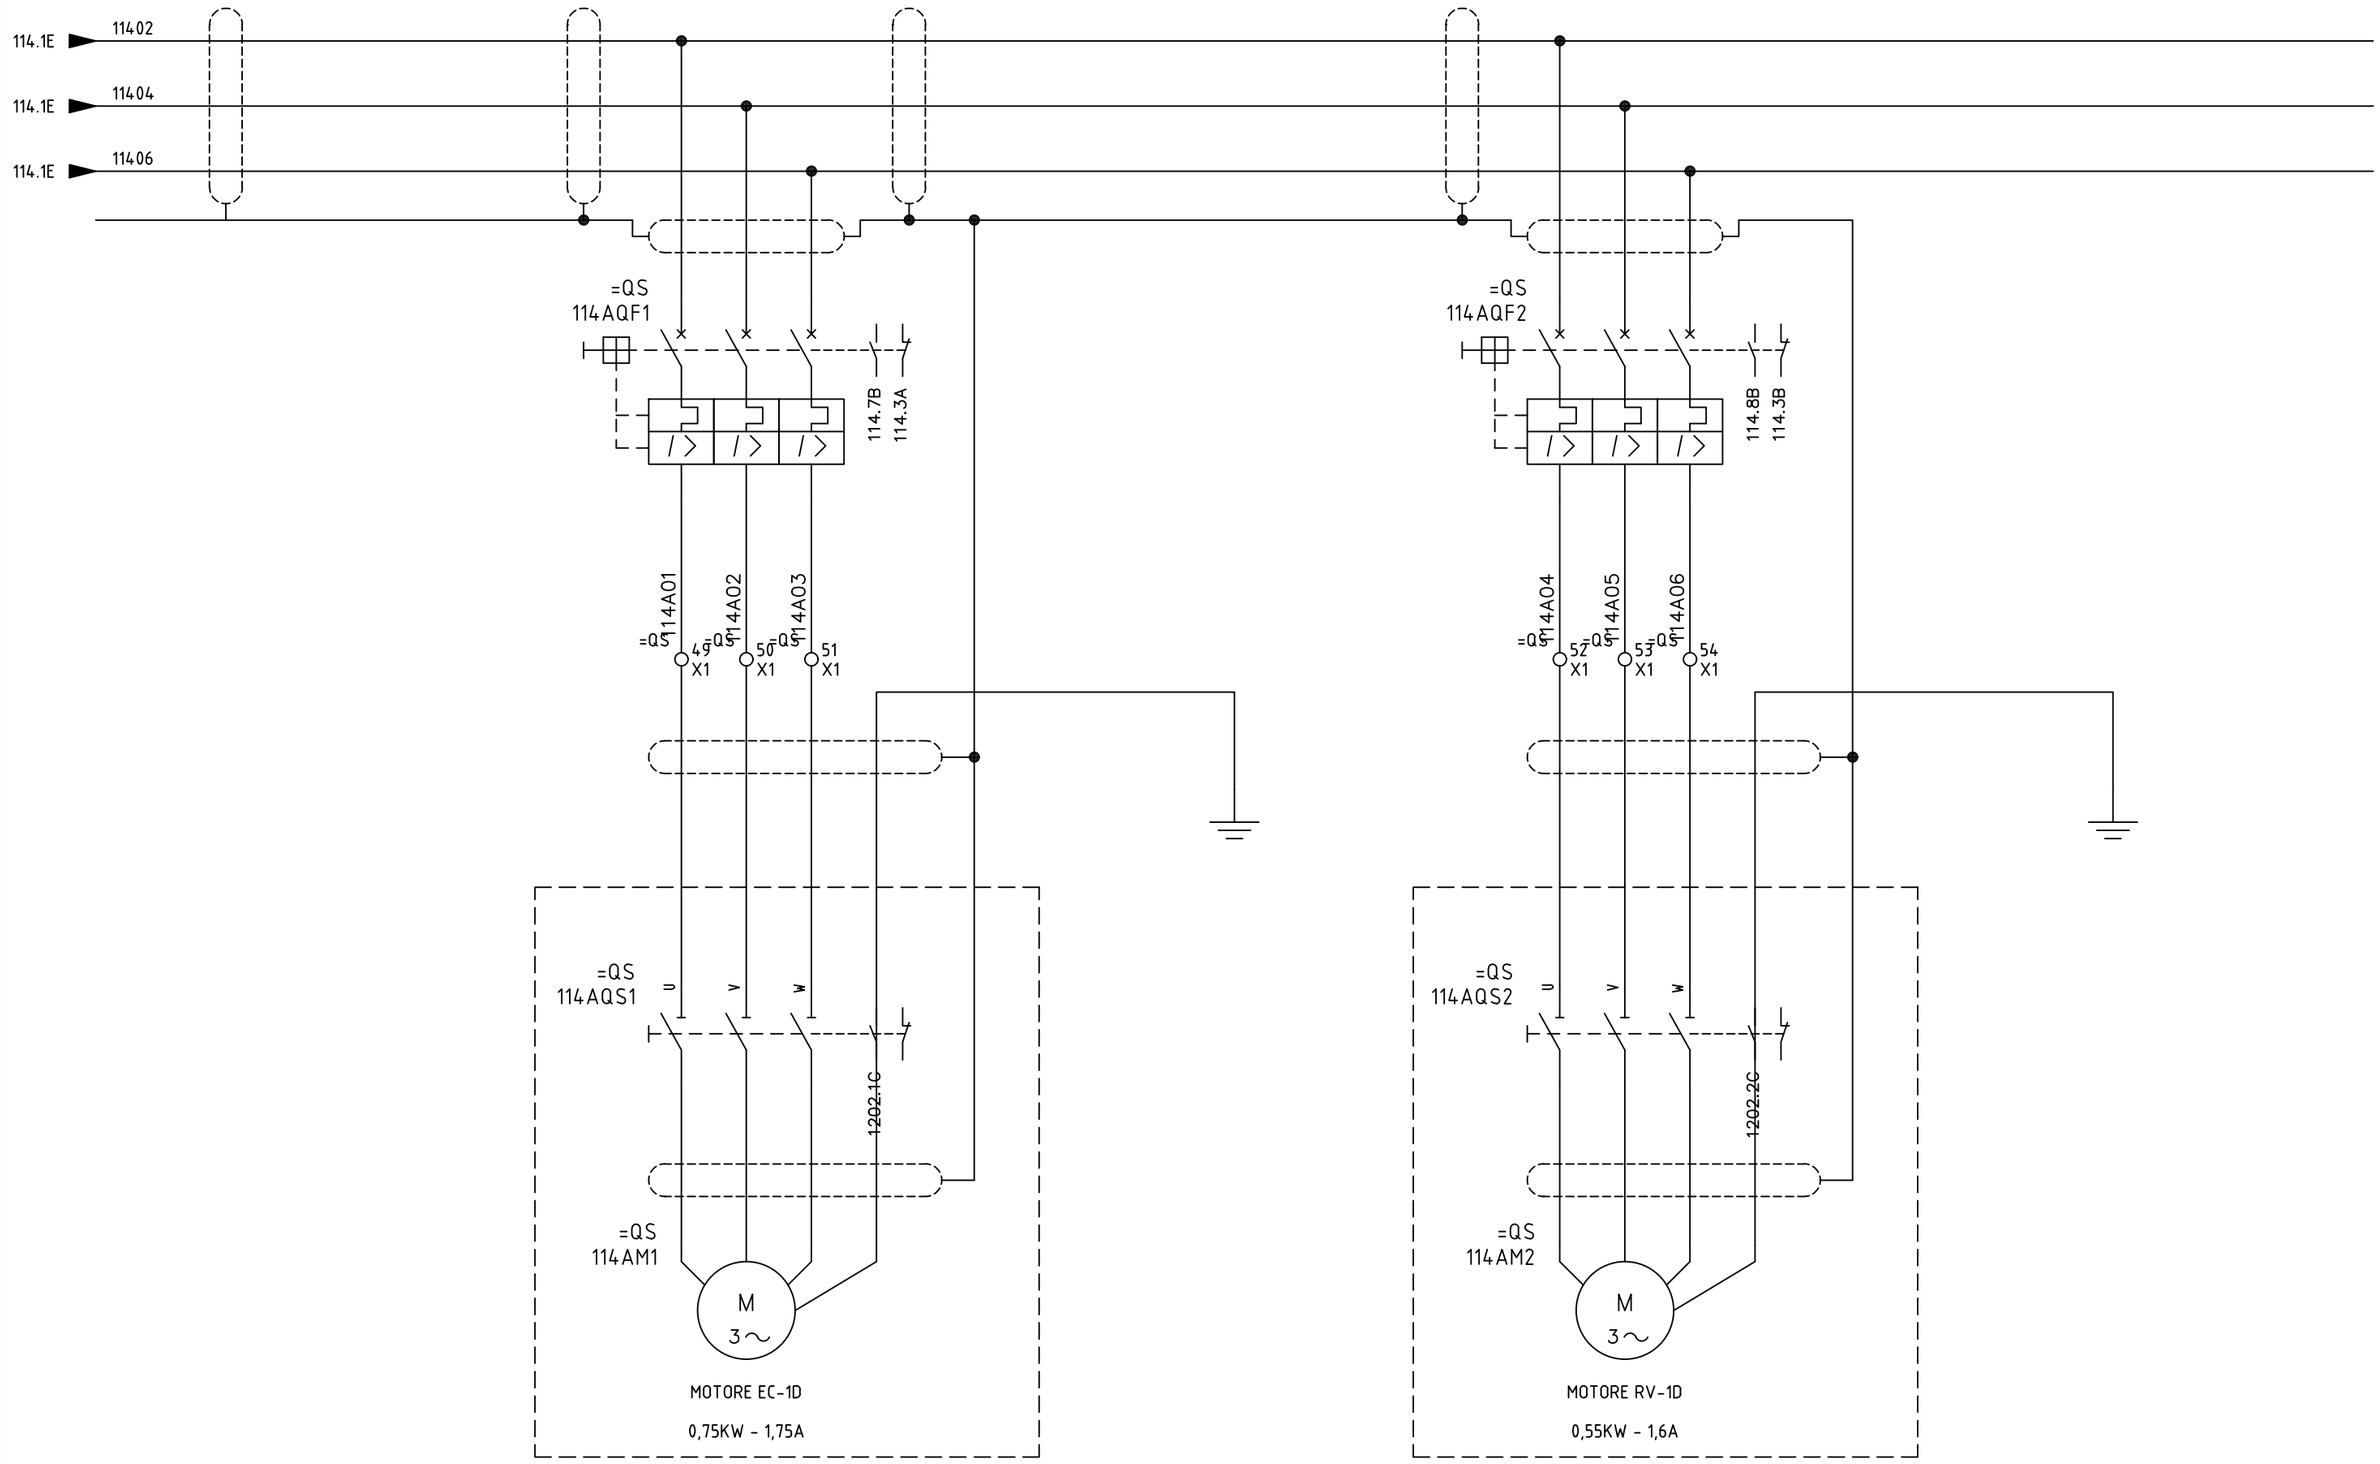

SIRCEM-CM spa Via Armando Diaz, 19 84018 Scafati (SA) TEL: +39 081 863 12 05	Dis. N. REV 0.2 CAD SPAC Nome File C17_26A Data 26 07 2017	Impianto *SFARINATI – MOLINO E TRITURAZIONE* *FLOUR PLANT – MILL – SHREDDING* Denominazione EC-1D AND RV-1D MOTORS	Ordine SIRCEM Commessa C17_26 Esecutore D.G.		FOGLIO 114A SEGUE 115

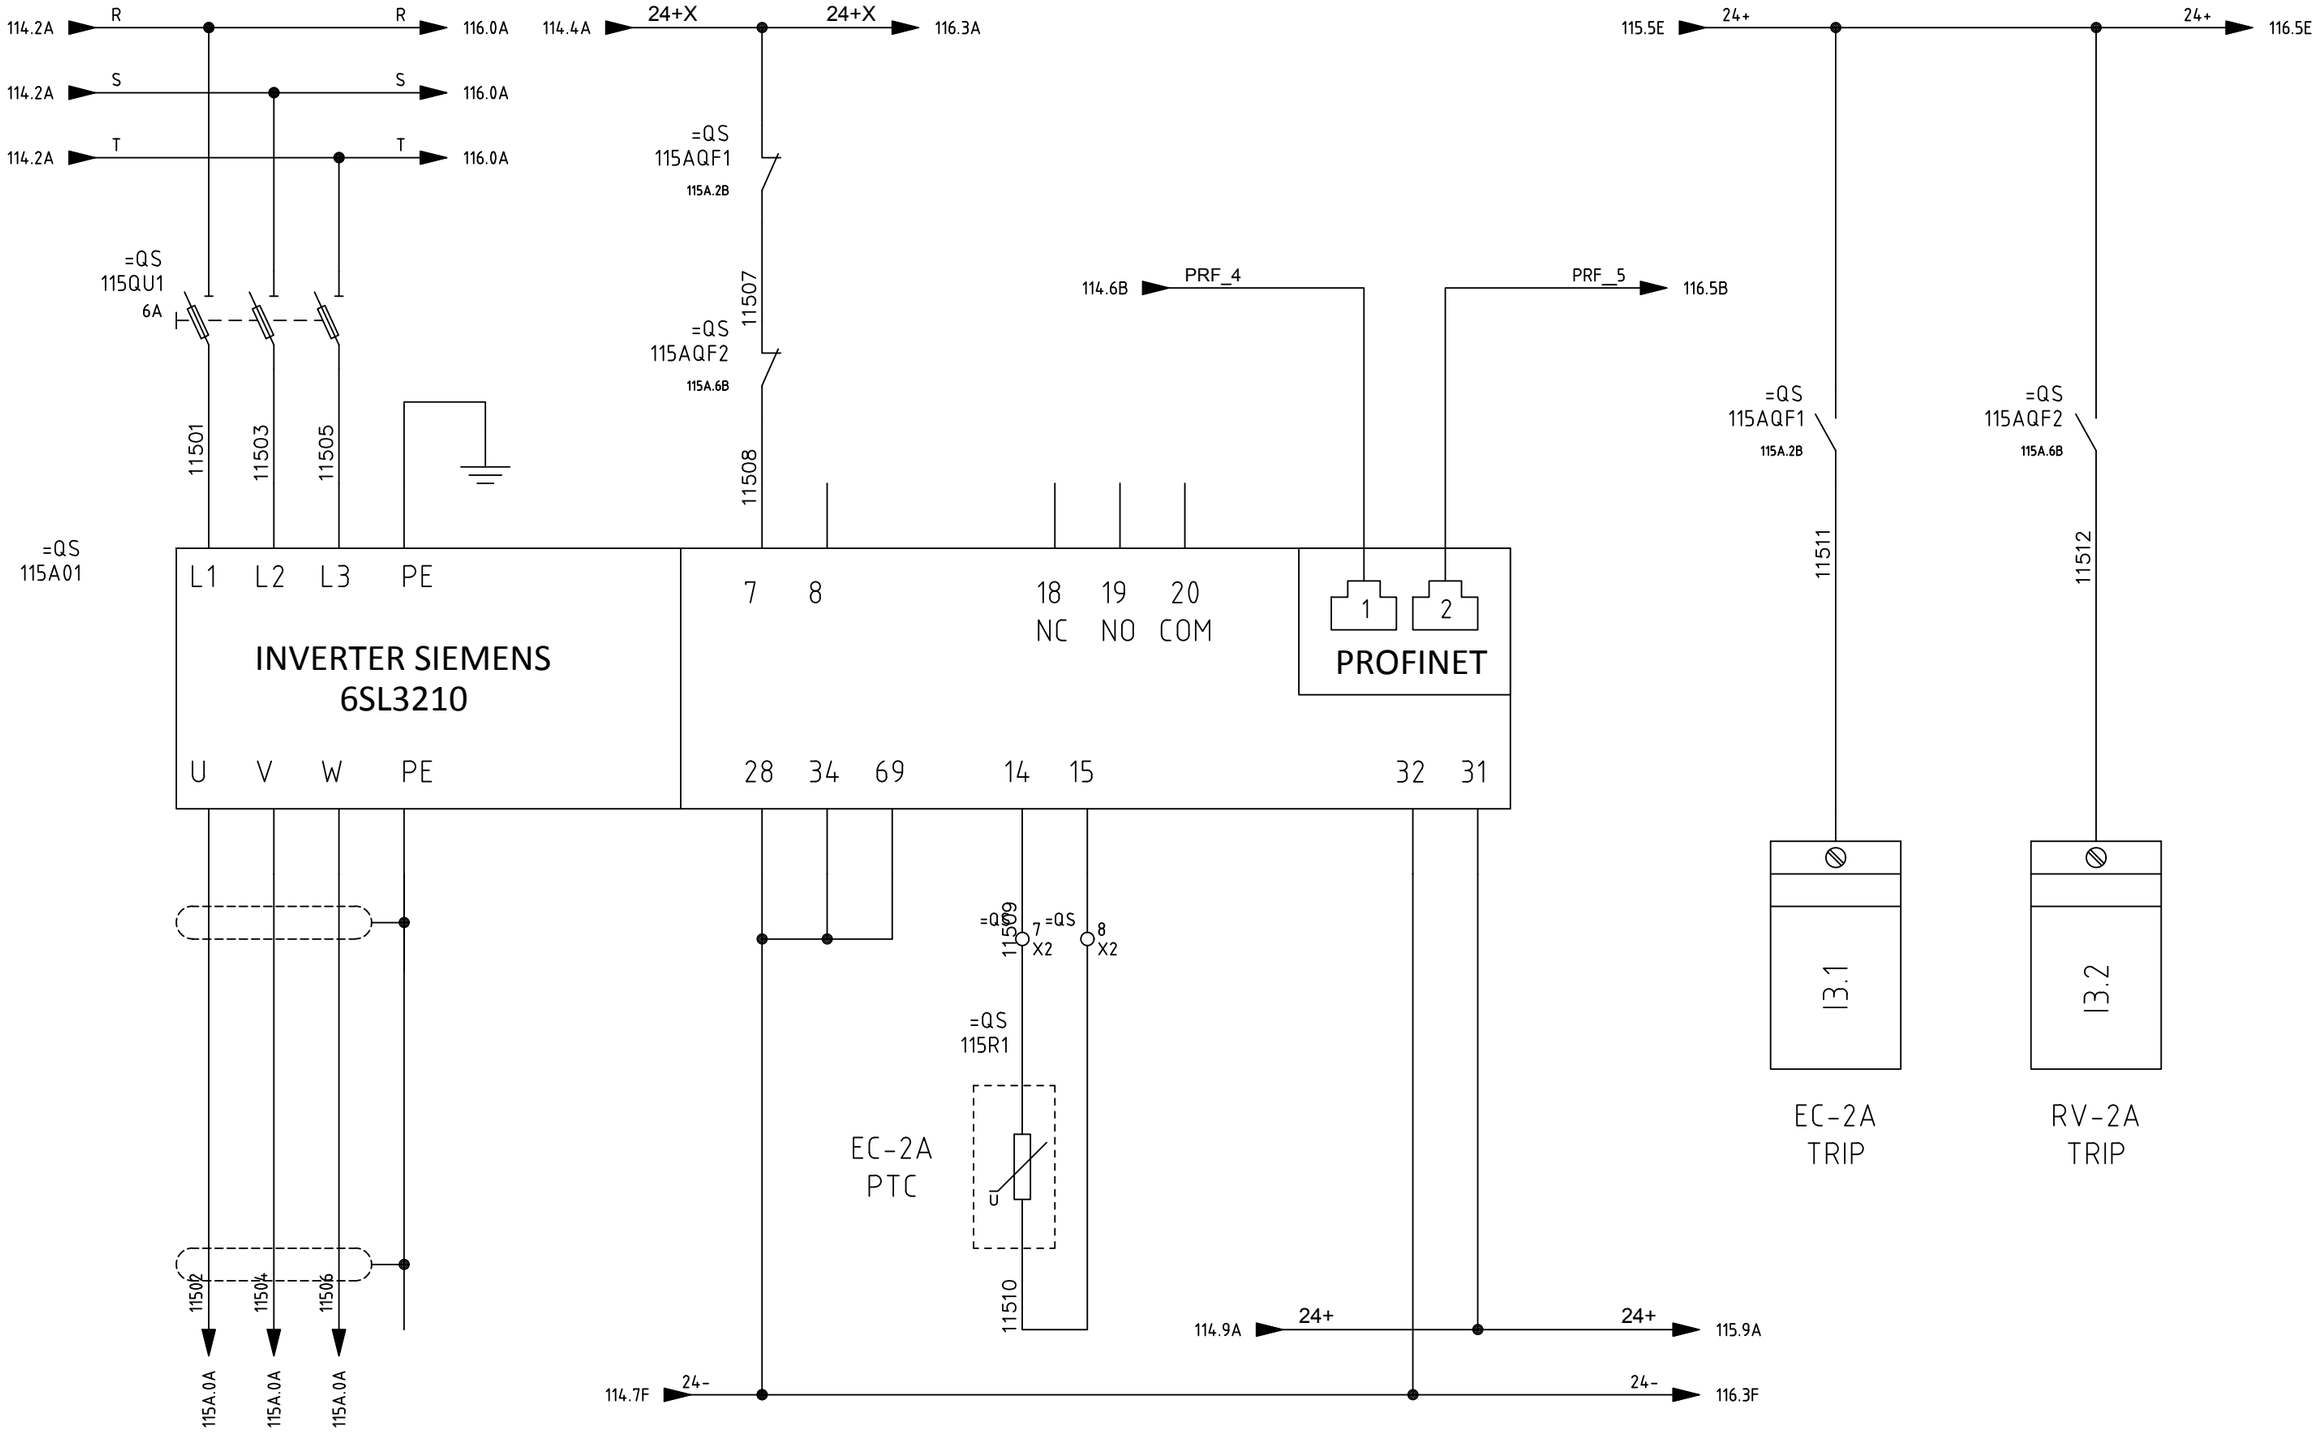

SIRCEM-CM spa
Via Armando Diaz, 19
84018 Scafati (SA)
TEL: +39 081 863 12 05


Dis. N.	REV 0.2
CAD	SPAC
Nome File	C17_26A
Data	26 07 2017

Impianto: *SFARINATI – MOLINO E TRITURAZIONE FLOUR PLANT – MILL – SHREDDING*

Denominazione: EC-2A AND RV-2A MOTORS

Ordine	SIRCEM
Commessa	C17_26
Esecutore	D.G.

FOGLIO	115
SEGUE	115A

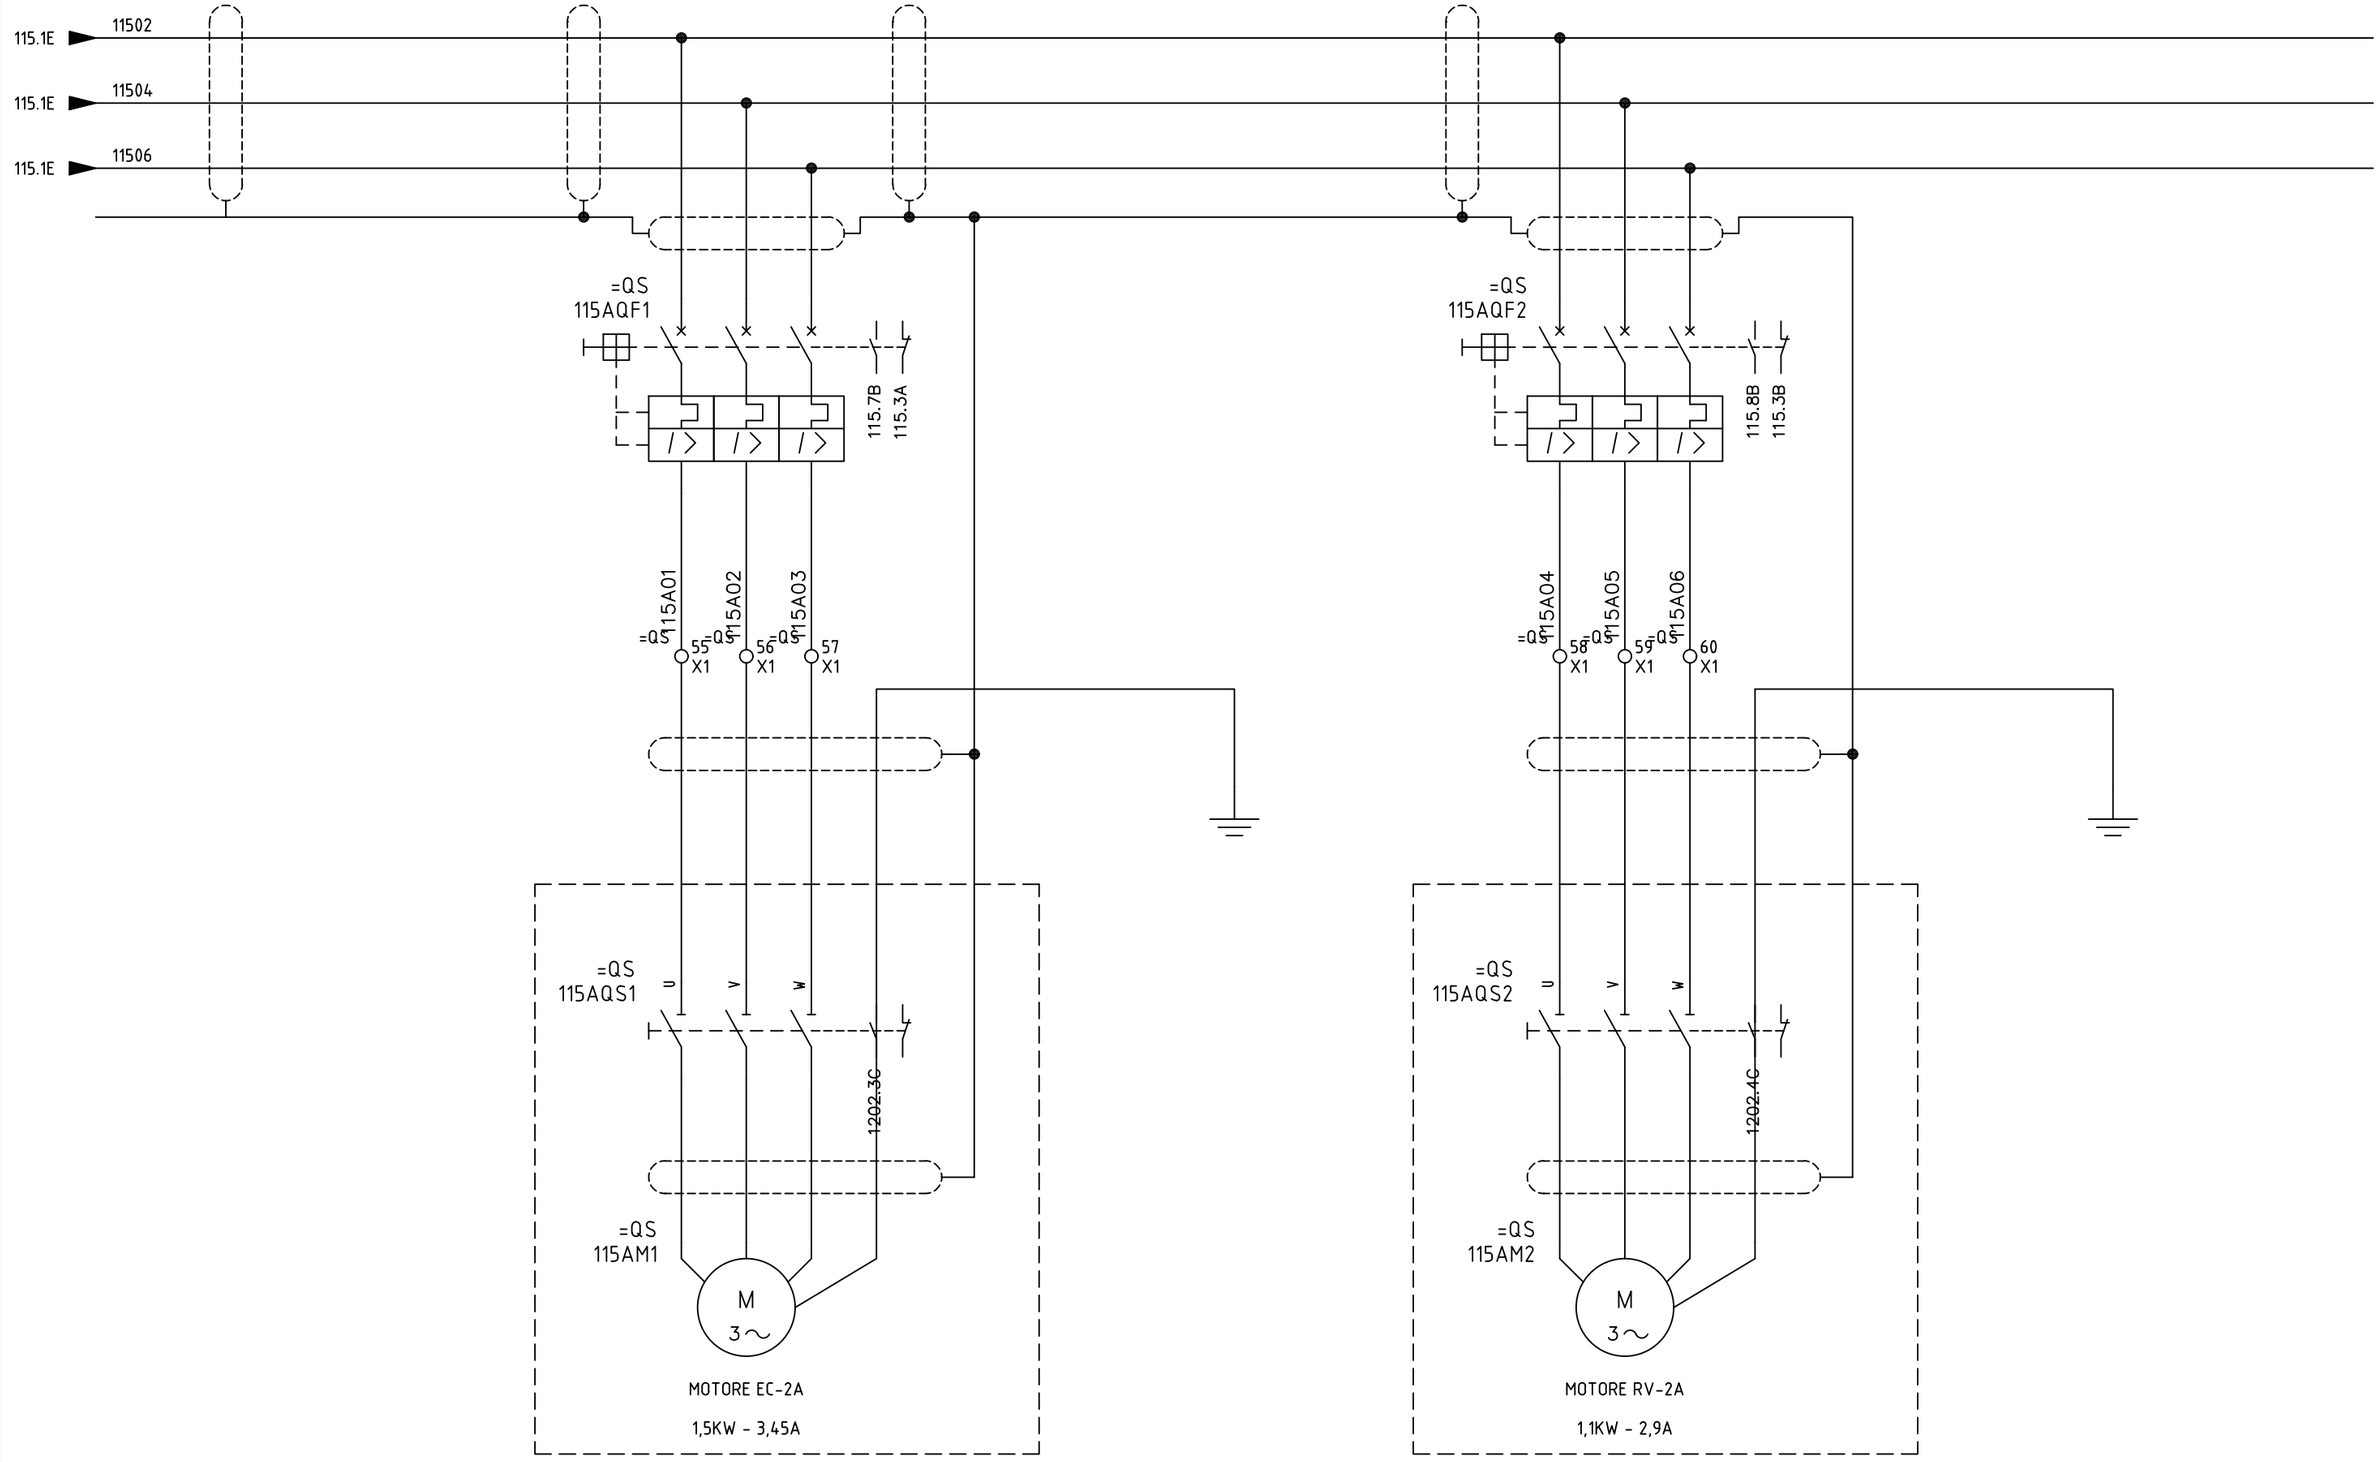

SIRCEM-CM spa
Via Armando Diaz, 19
84018 Scafati (SA)
TEL: +39 081 863 12 05

Dis. N.	REV 0.2
CAD	SPAC
Nome File	C17_26A
Data	26 07 2017

Impianto
SFARINATI – MOLINO E TRITURAZIONE
FLOUR PLANT – MILL – SHREDDING

Denominazione
EC-2A AND RV-2A MOTORS


Ordine
SIRCEM

Commessa
C17_26


Esecutore
D.G.

FOGLIO
115A

SEGUE
116

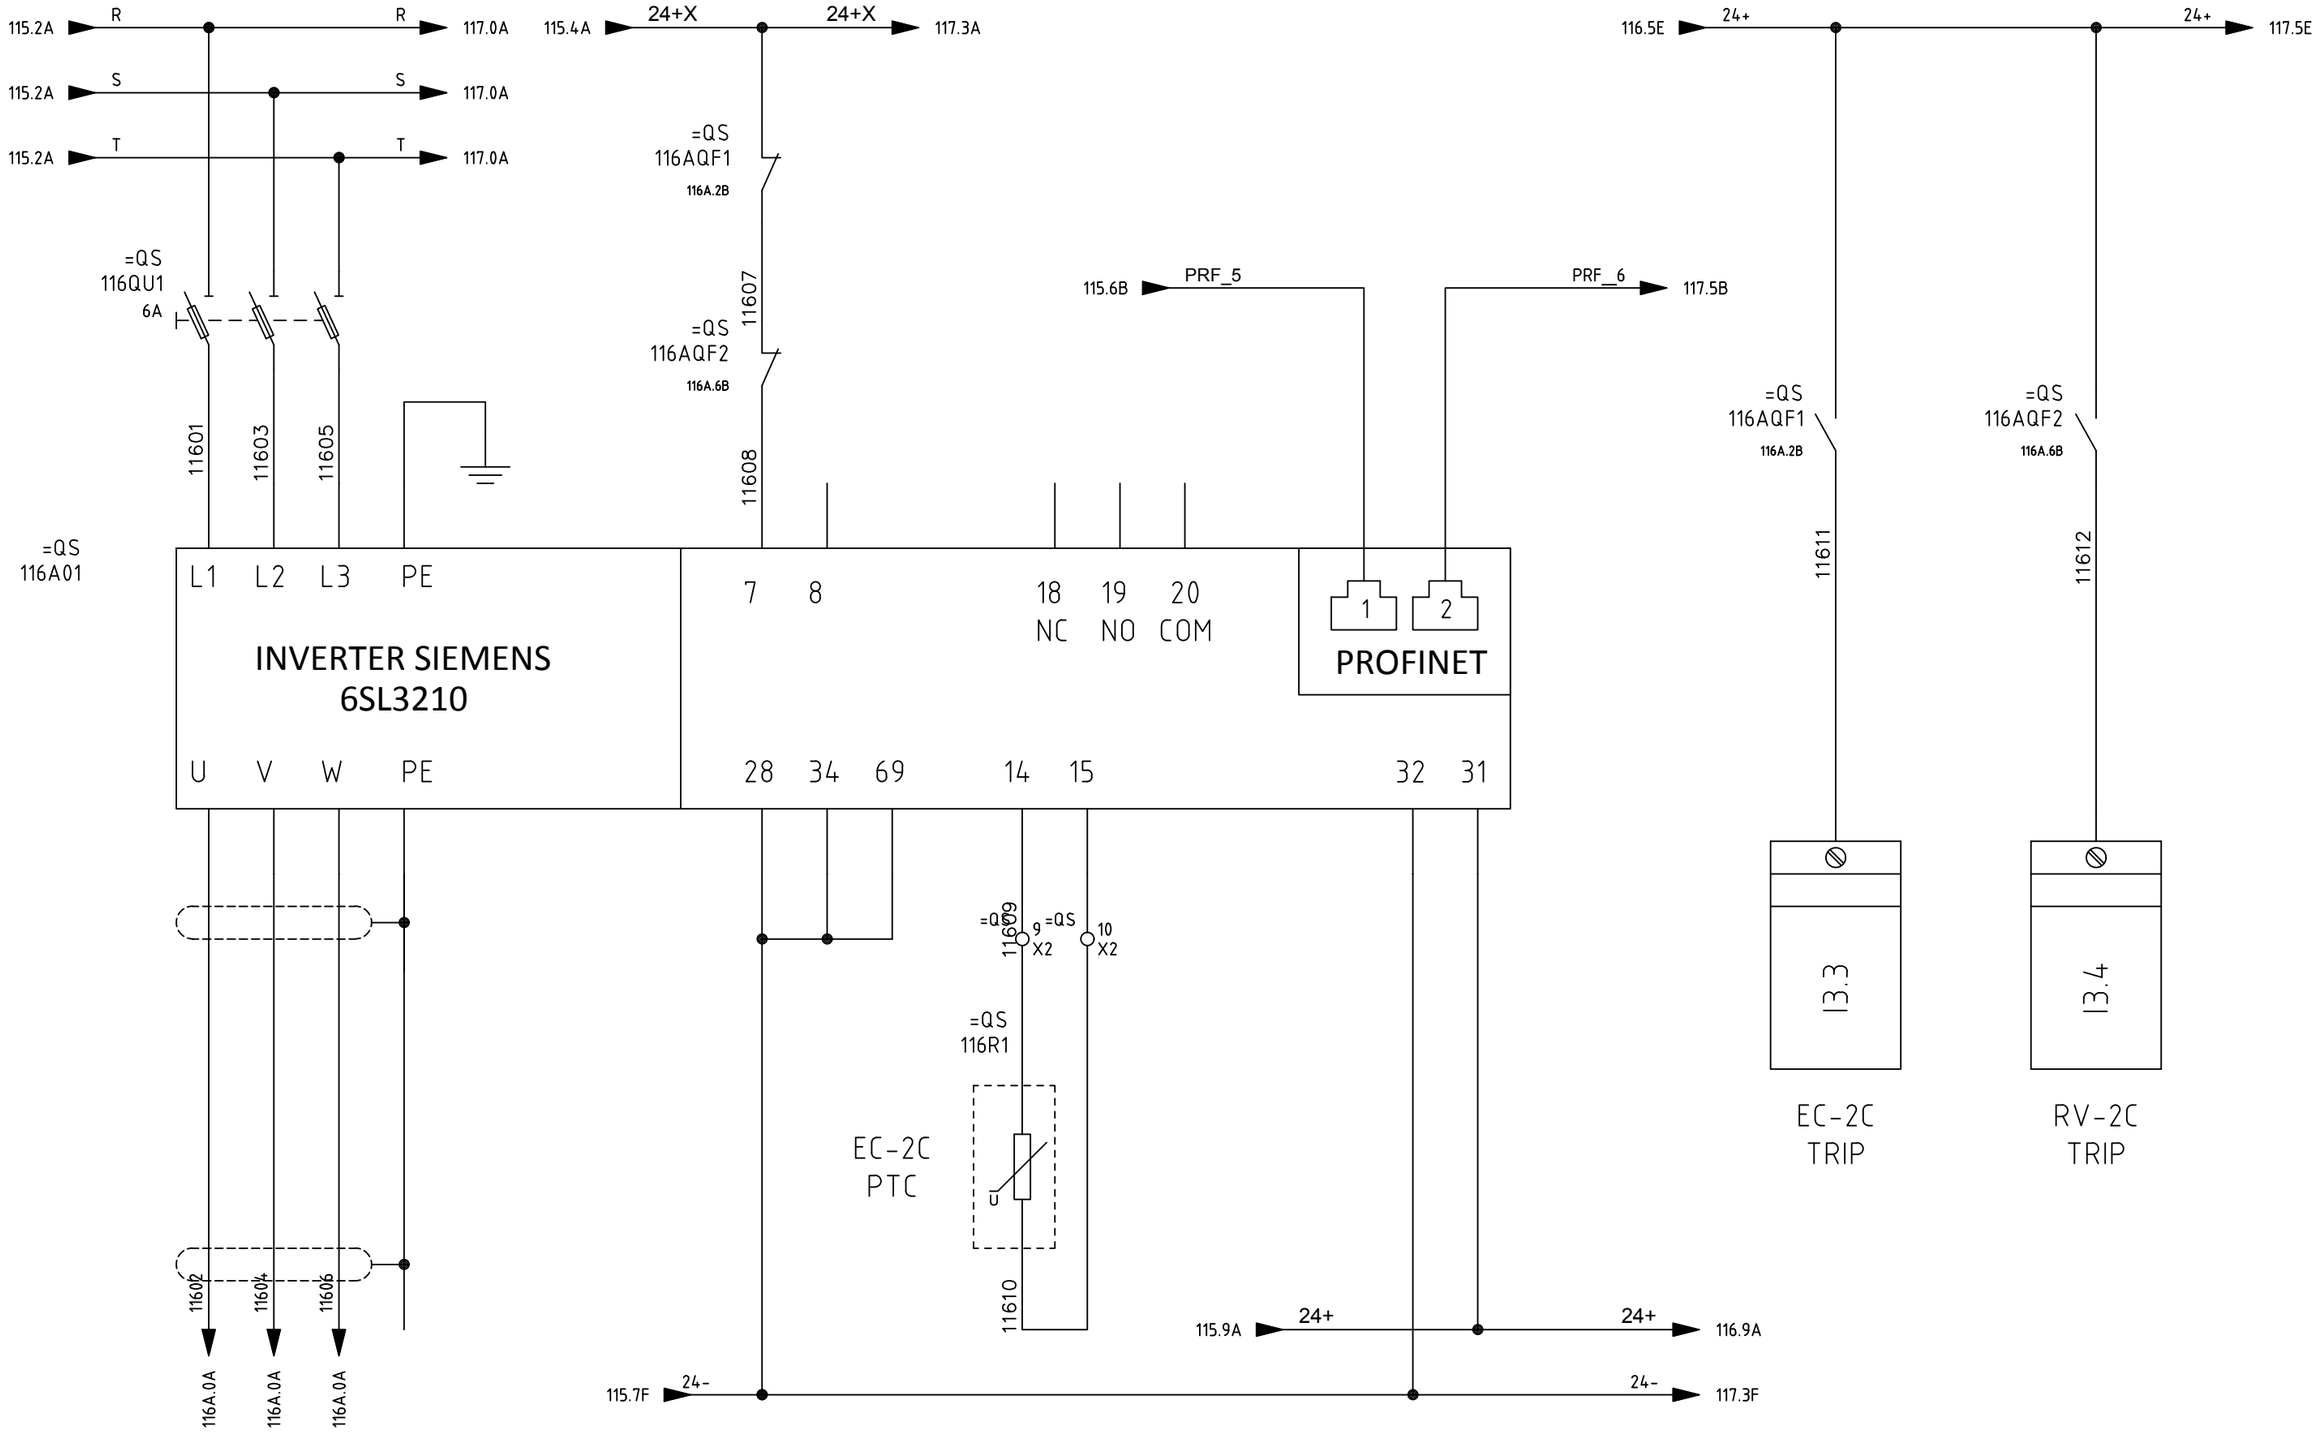

SIRCEM-CM spa Via Armando Diaz, 19 84018 Scafati (SA) TEL: +39 081 863 12 05	Dis. N. REV 0.2 CAD SPAC Nome File C17_26A Data 26 07 2017	Impianto *SFARINATI – MOLINO E TRITURAZIONE* *FLOUR PLANT – MILL – SHREDDING* Denominazione EC-2C AND RV-2C MOTORS	Ordine SIRCEM Commessa C17_26 Esecutore D.G.		FOGLIO 116 SEGUE 116A

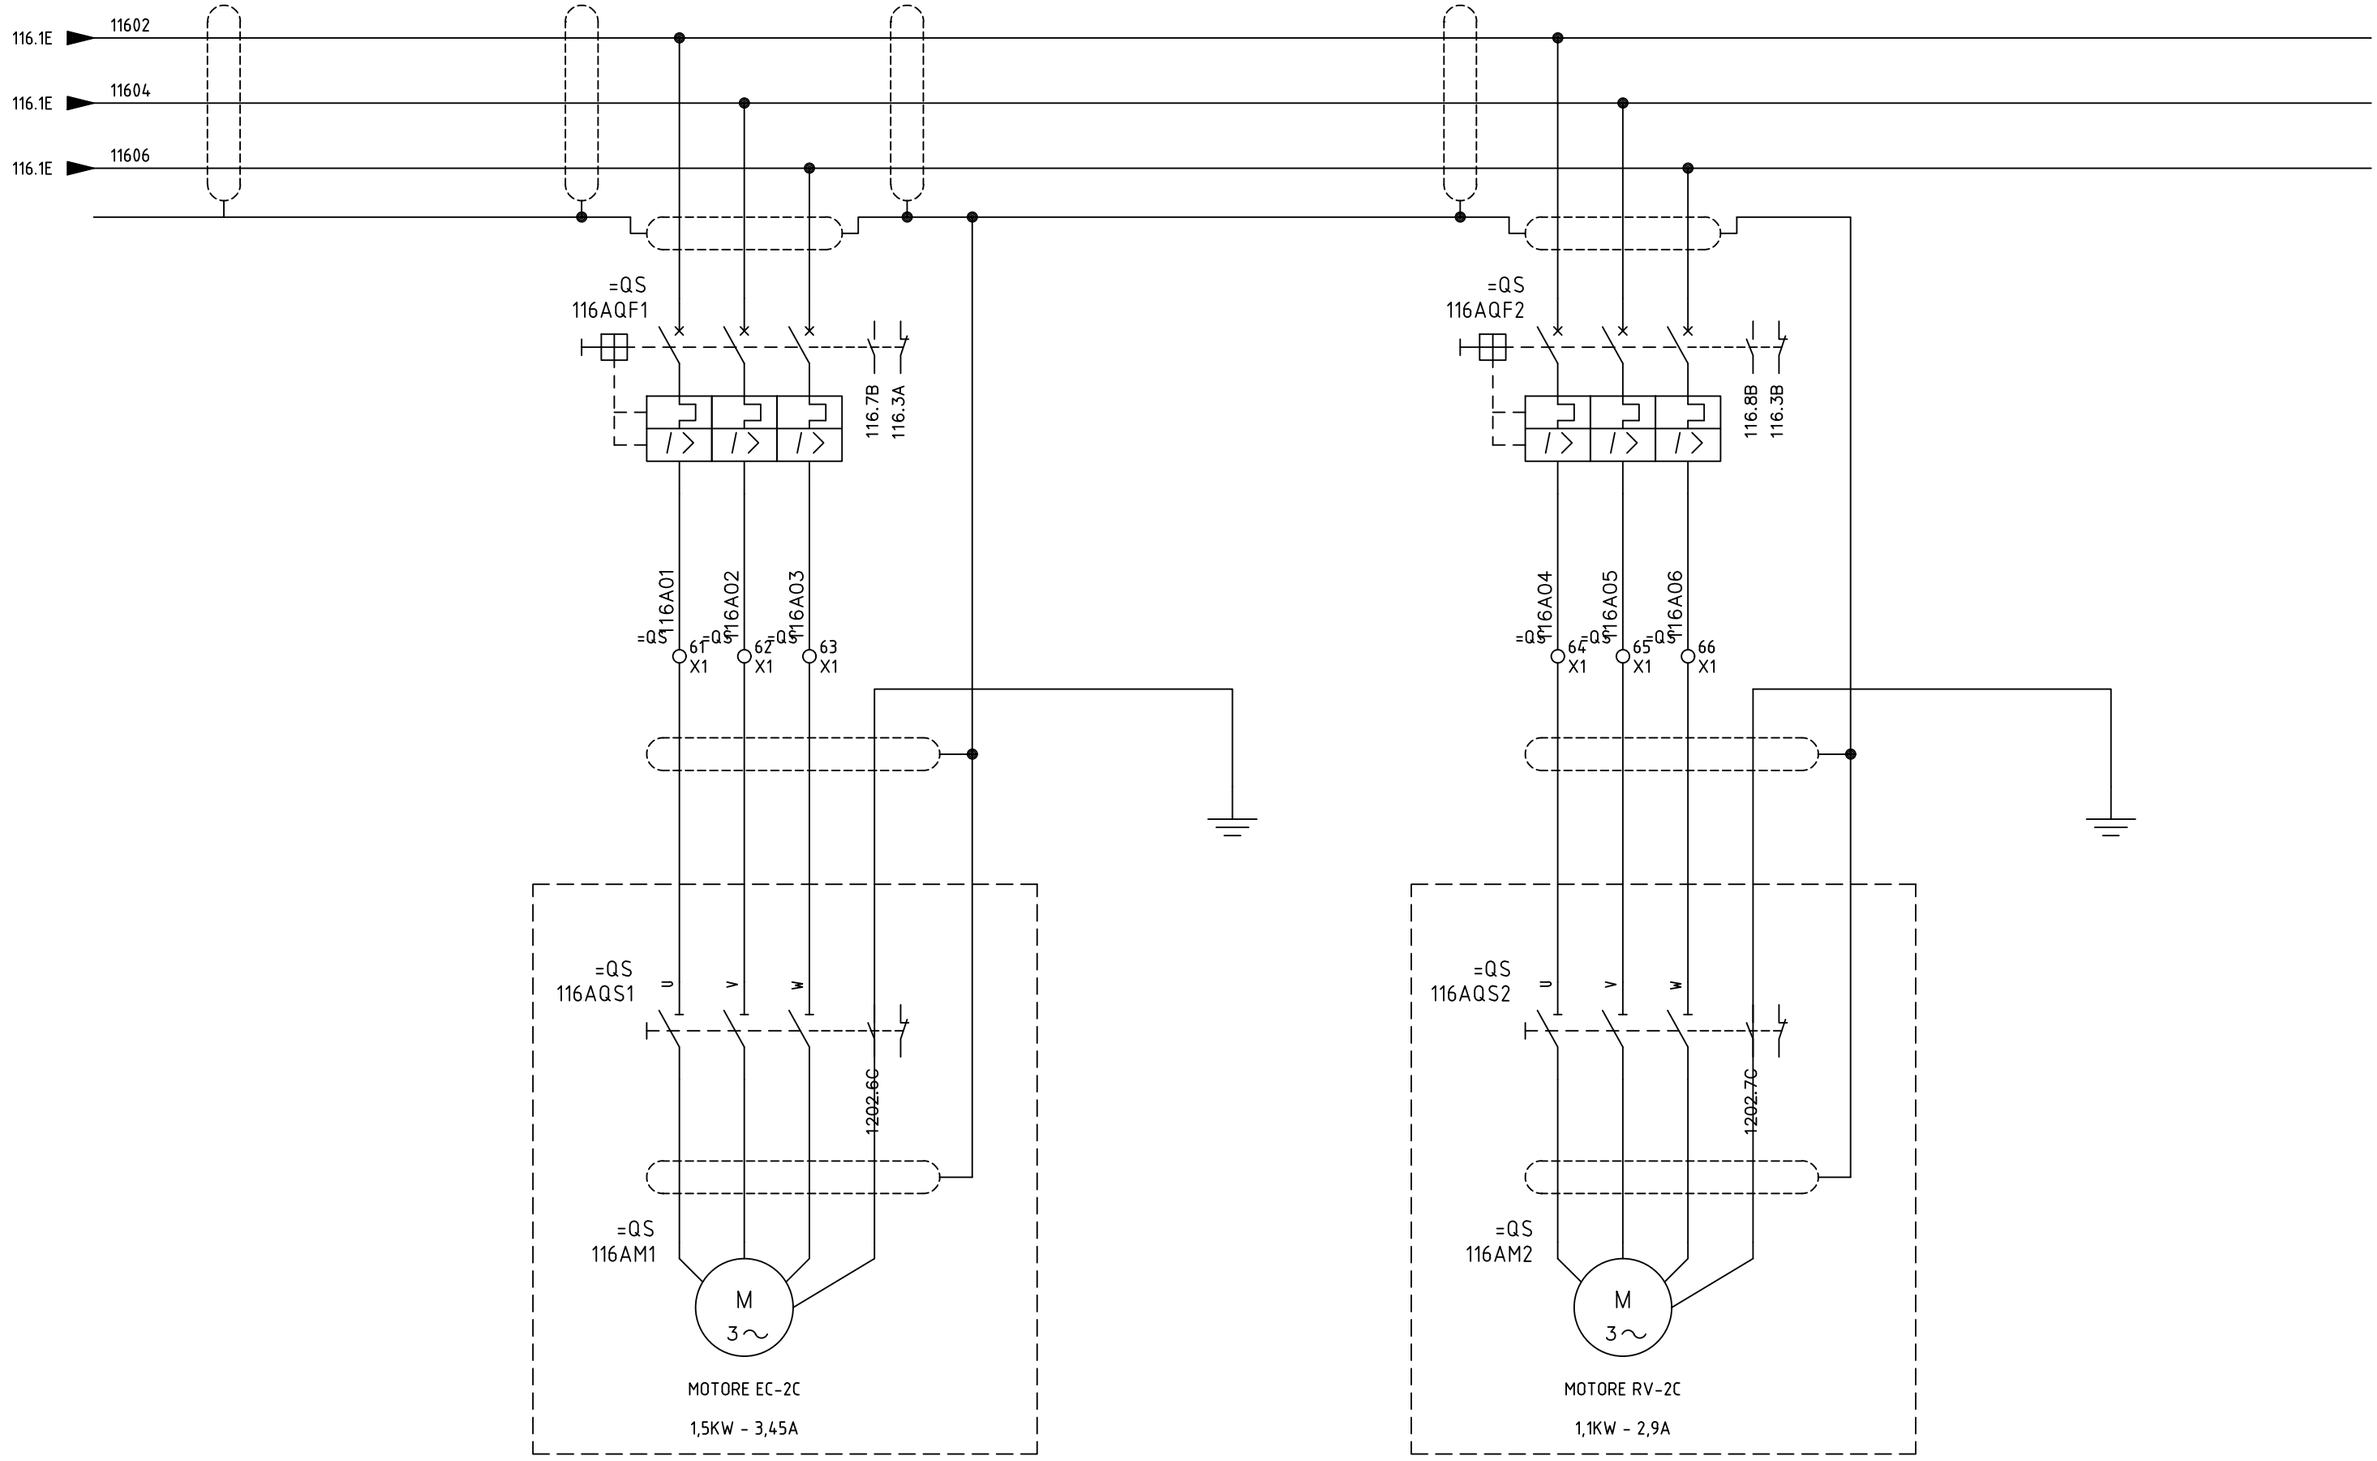

SIRCEM-CM spa
Via Armando Diaz, 19
84018 Scafati (SA)
TEL: +39 081 863 12 05


Dis. N.	REV 0.2
CAD	SPAC
Nome File	C17_26A
Data	26 07 2017

Impianto
SFARINATI – MOLINO E TRITURAZIONE
FLOUR PLANT – MILL – SHREDDING


Denominazione EC-2C AND RV-2C MOTORS

Ordine SIRCEM
Commessa C17_26
Esecutore D.G.

FOGLIO 116A
SEGUE 117

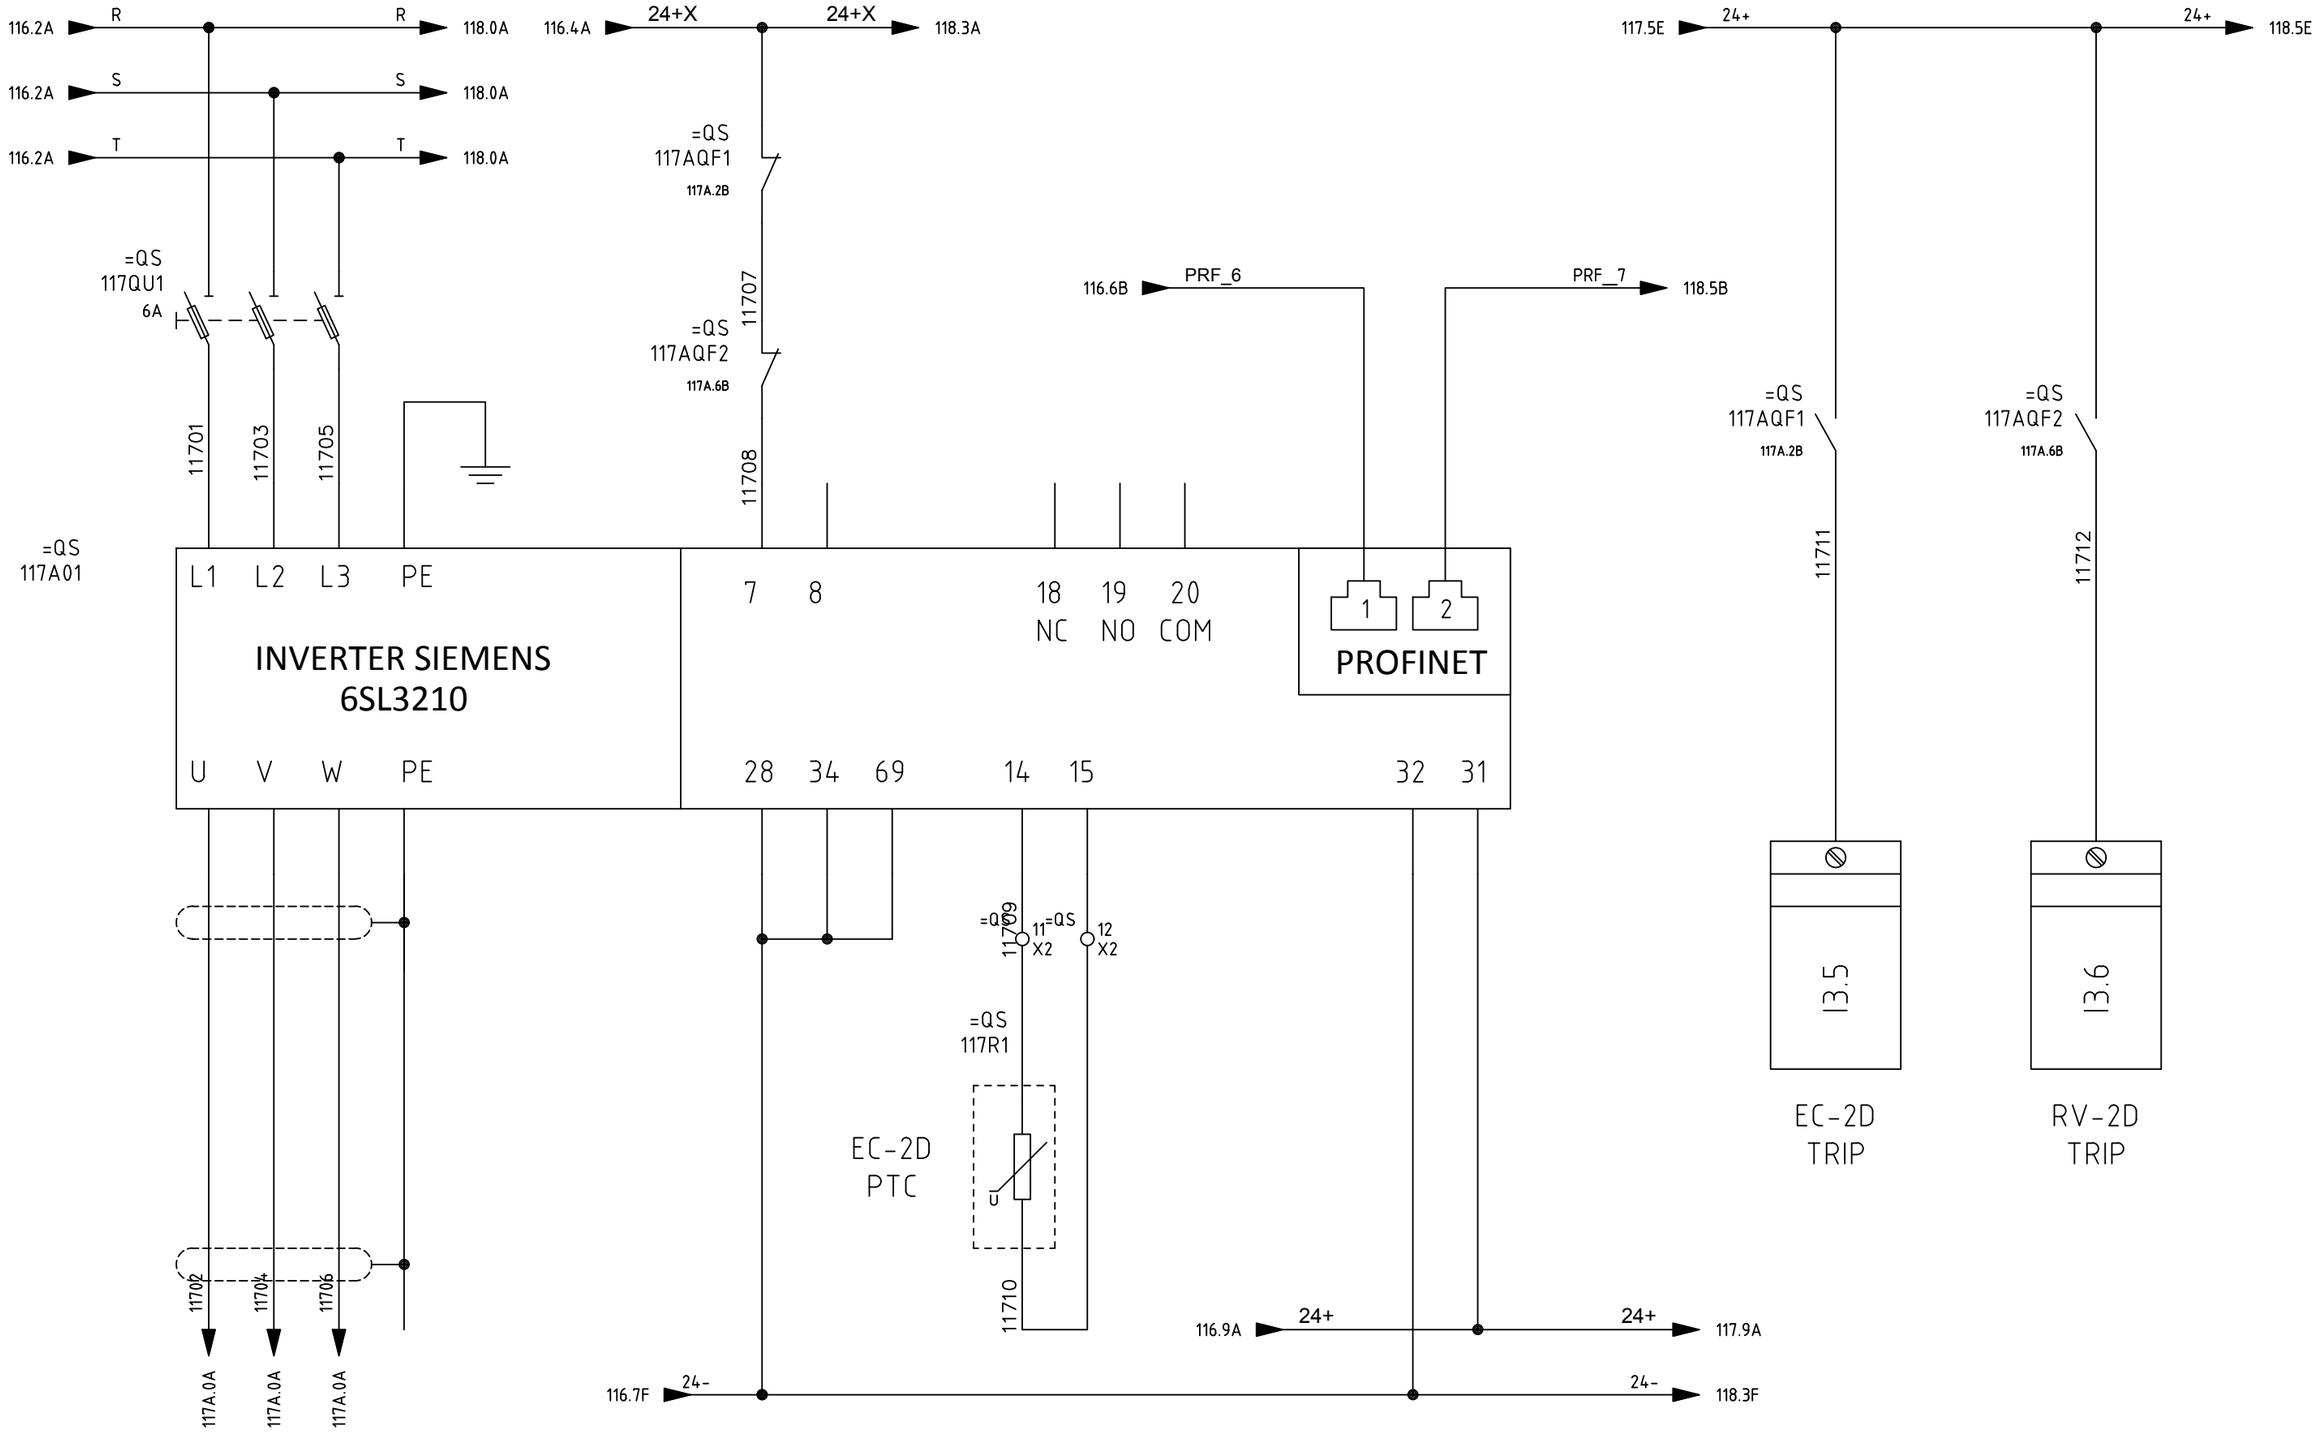

SIRCEM-CM spa Via Armando Diaz, 19 84018 Scafati (SA) TEL: +39 081 863 12 05	Dis. N. REV 0.2 CAD SPAC Nome File C17_26A Data 26 07 2017	Impianto *SFARINATI – MOLINO E TRITURAZIONE* *FLOUR PLANT – MILL – SHREDDING*	Denominazione EC-2D AND RV-2D MOTORS	Ordine SIRCEM Commessa C17_26 Esecutore D.G.		FOGLIO 117 SEGUE 117A

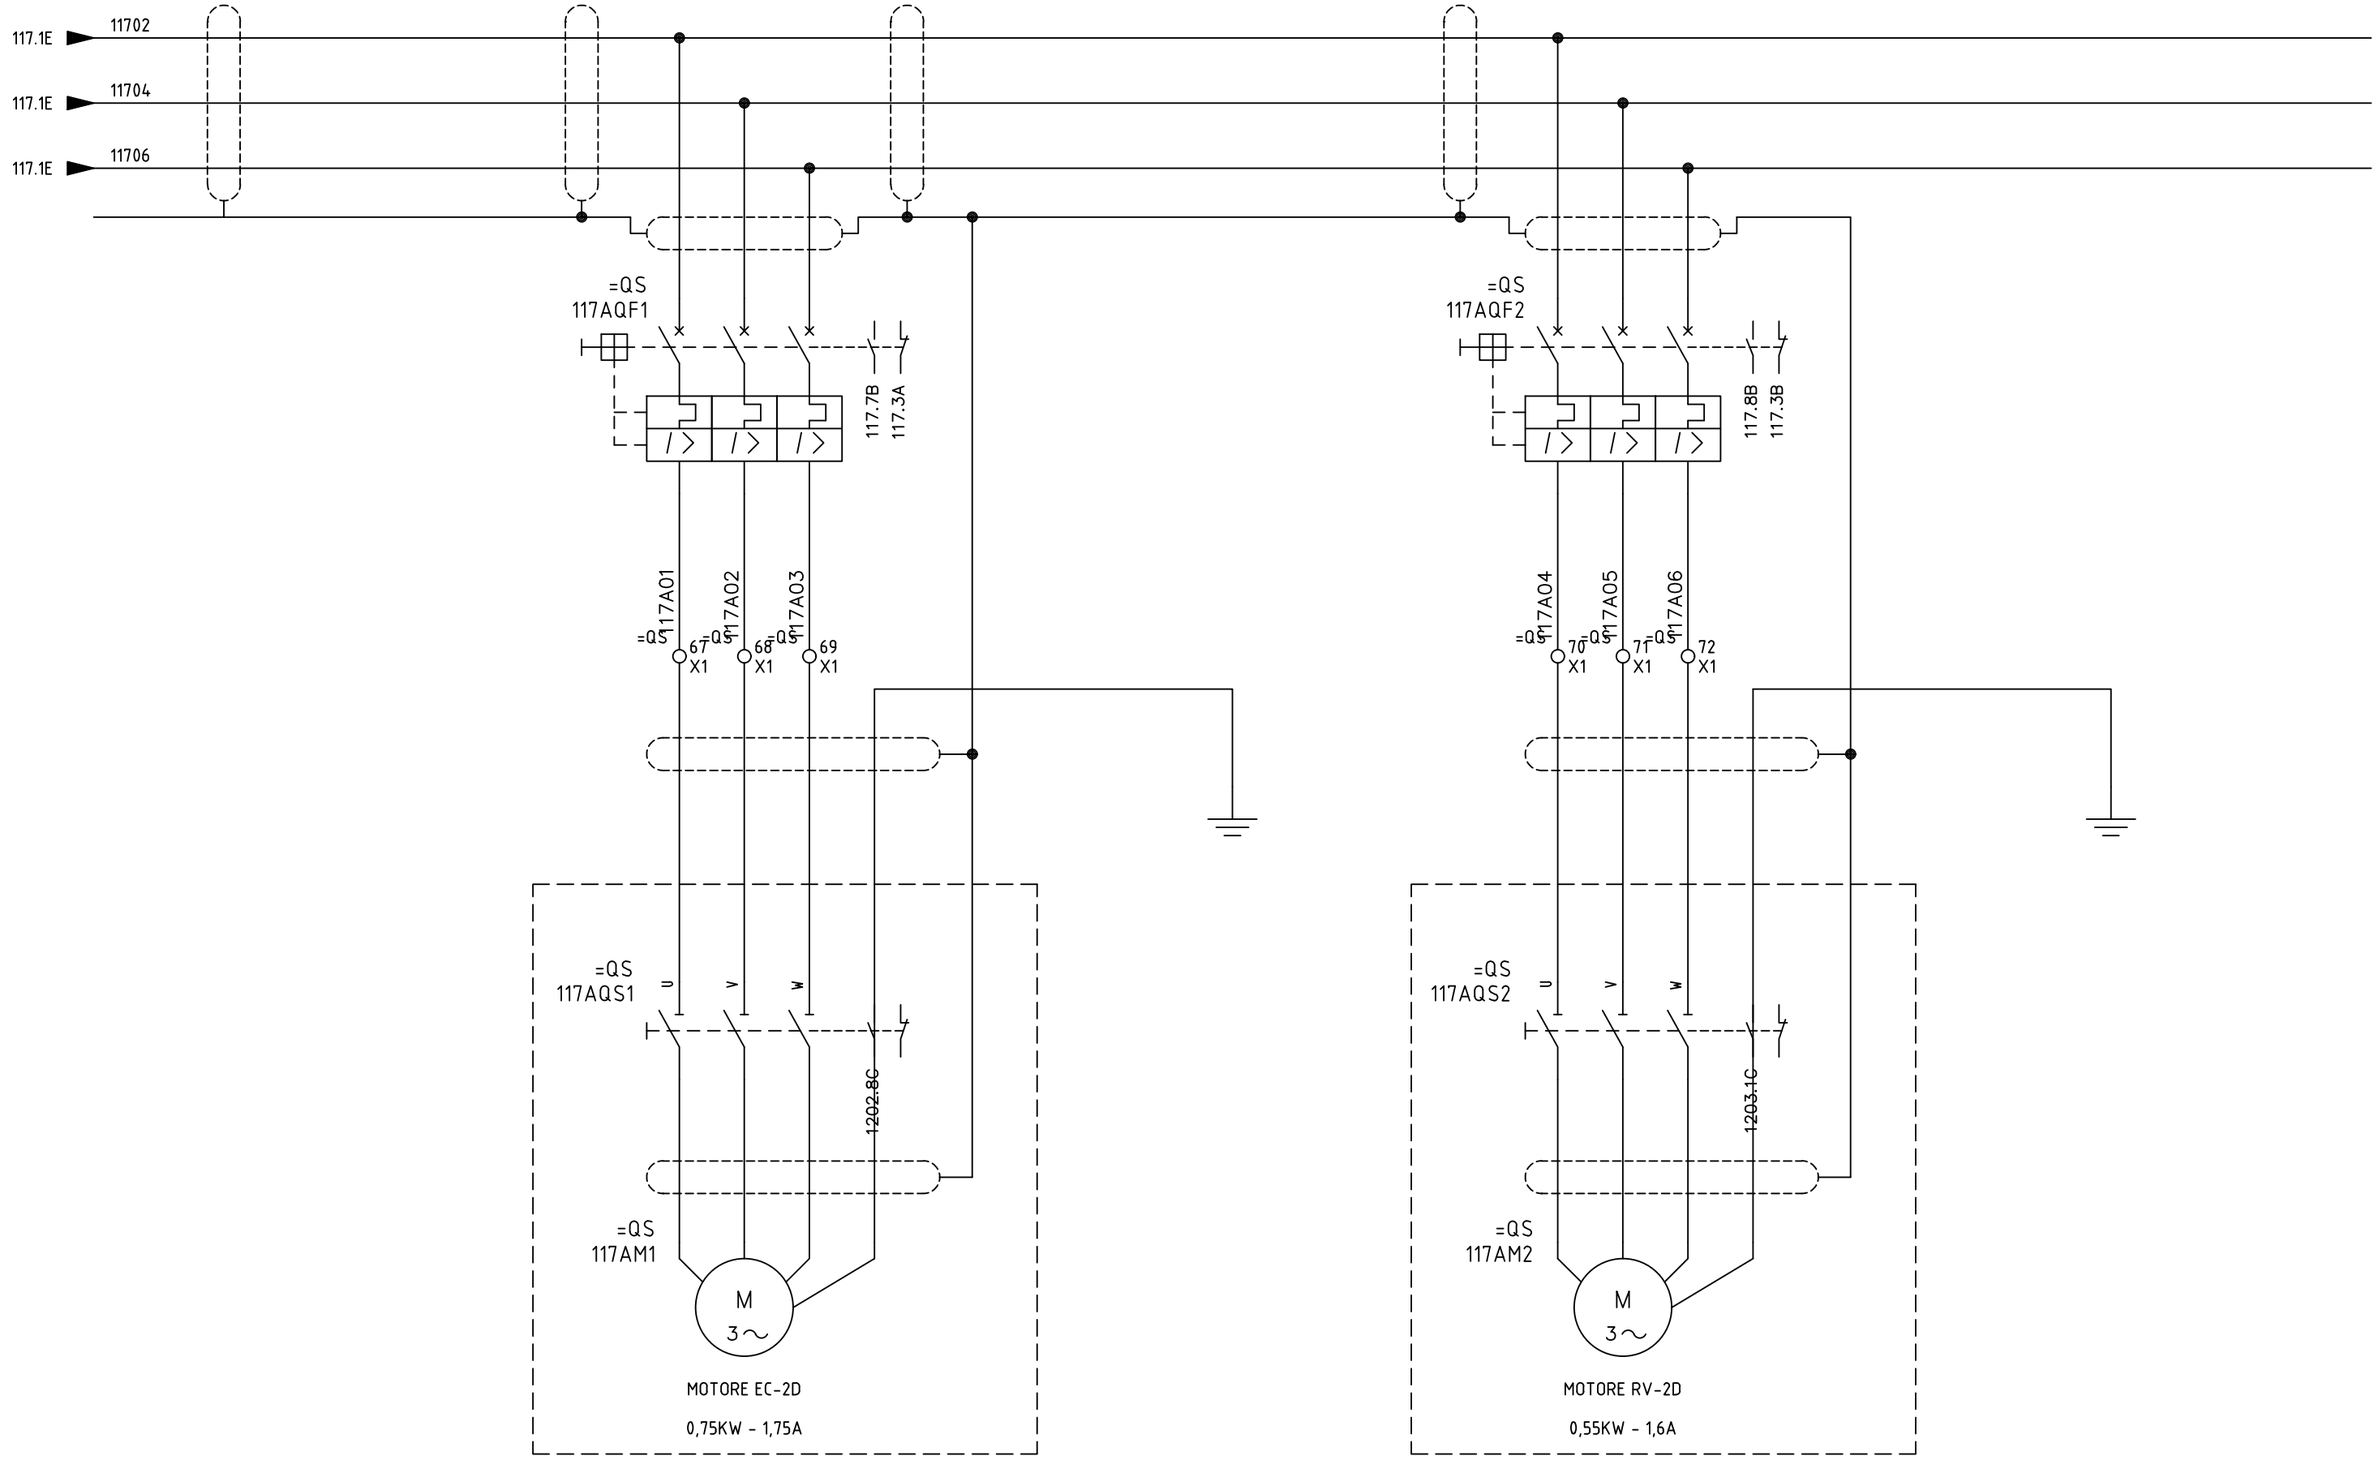

SIRCEM-CM spa
Via Armando Diaz, 19
84018 Scafati (SA)
TEL: +39 081 863 12 05

Dis. N.	REV 0.2
CAD	SPAC
Nome File	C17_26A
Data	26 07 2017

Impianto
SFARINATI – MOLINO E TRITURAZIONE
FLOUR PLANT – MILL – SHREDDING

Denominazione
EC-2D AND RV-2D MOTORS


Ordine
SIRCEM

Commessa
C17_26


Esecutore
D.G.

FOGLIO
117A

SEGUE
118

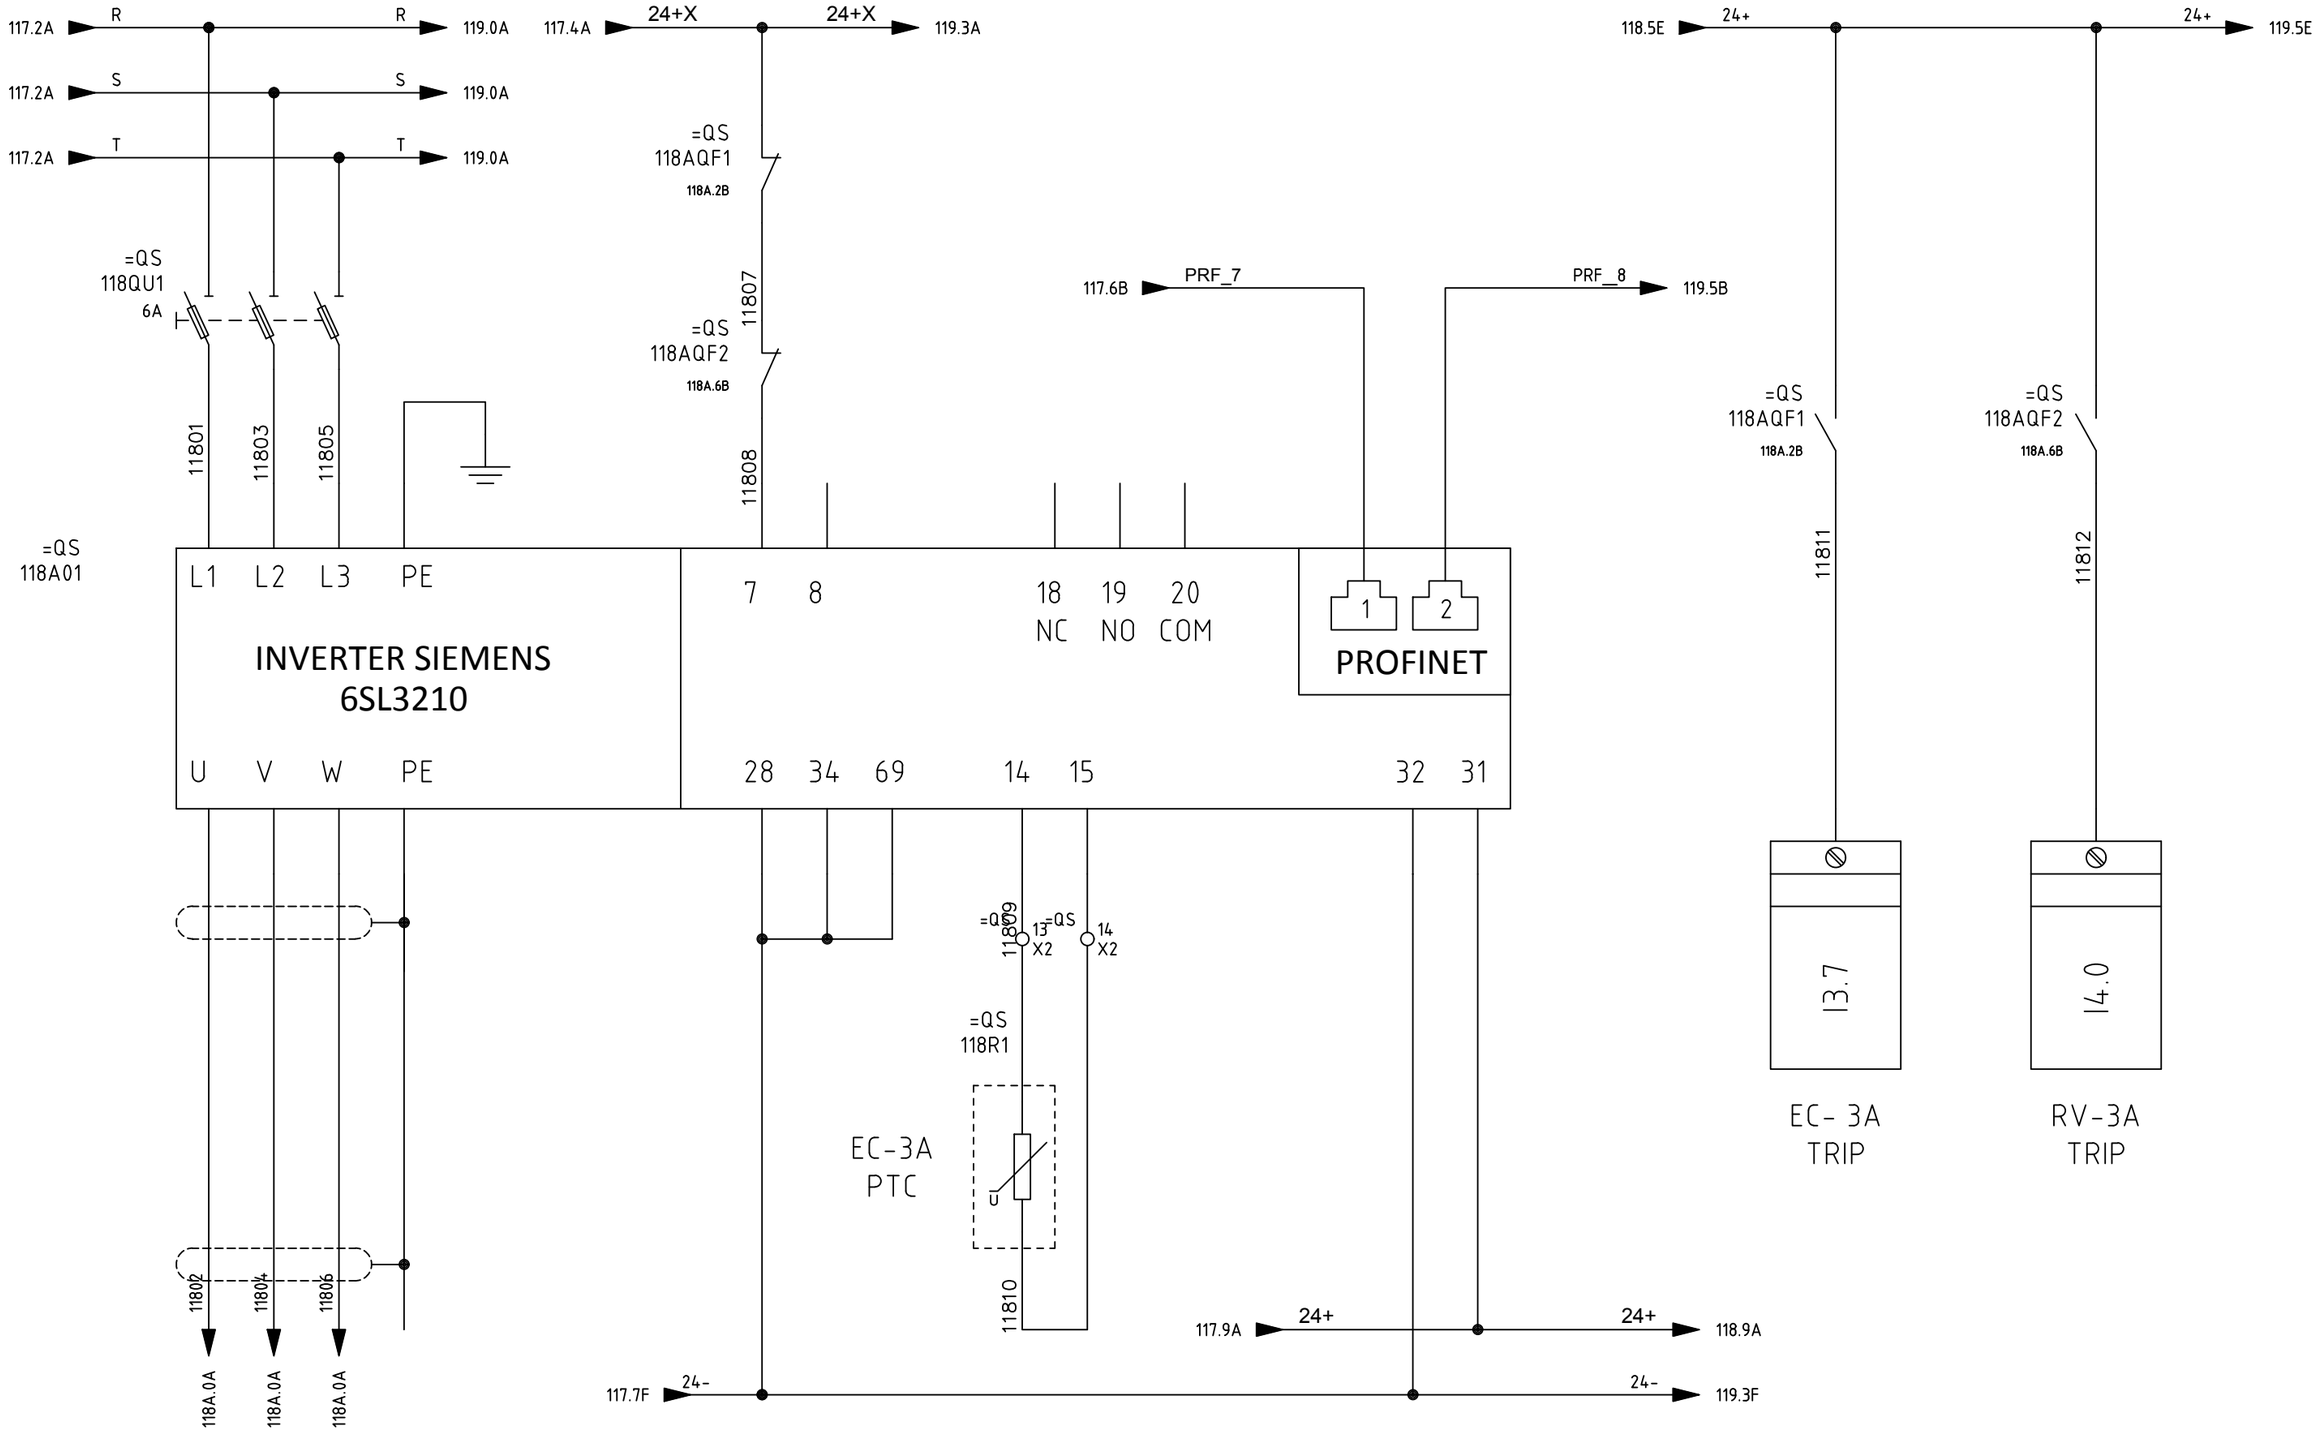

SIRCEM-CM spa Via Armando Diaz, 19 84018 Scafati (SA) TEL: +39 081 863 12 05	Dis. N. REV 0.2 CAD SPAC Nome File C17_26A Data 26 07 2017	Impianto *SFARINATI – MOLINO E TRITURAZIONE* *FLOUR PLANT – MILL – SHREDDING* Denominazione EC-3A AND RV-3A MOTORS	Ordine SIRCEM Commessa C17_26 Esecutore D.G.		FOGLIO 118 SEGUE 118A

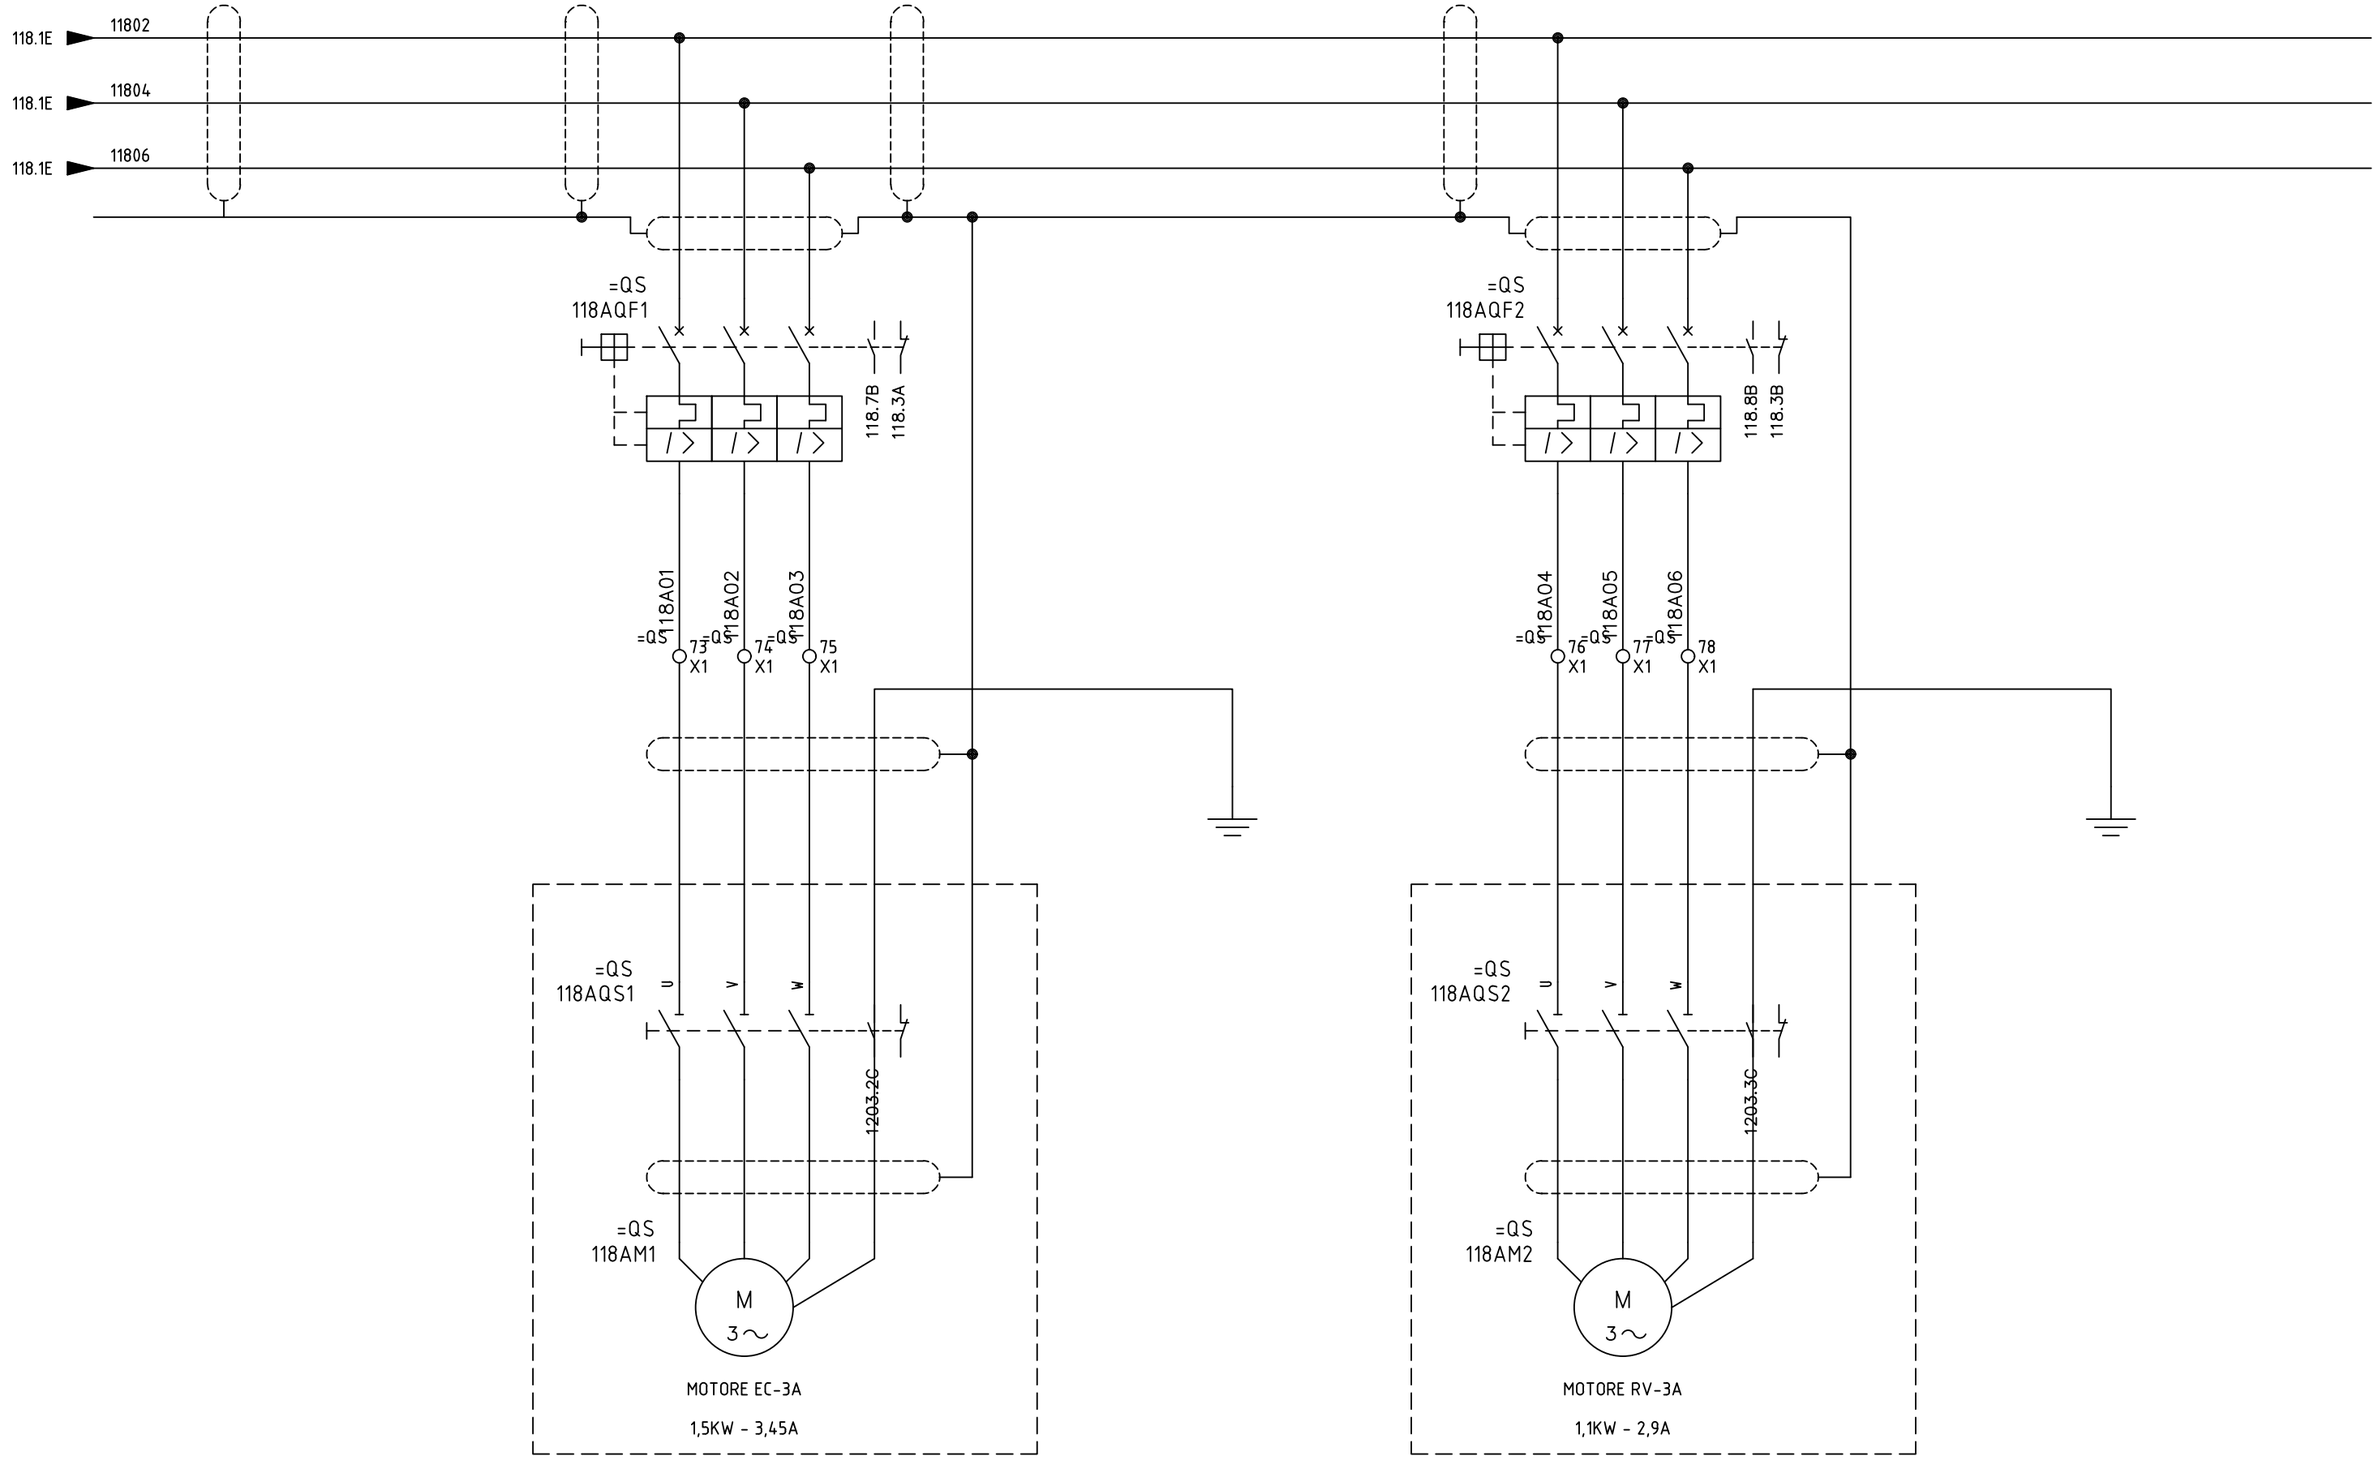

SIRCEM-CM spa
Via Armando Diaz, 19
84018 Scafati (SA)
TEL: +39 081 863 12 05

Dis. N.	REV 0.2
CAD	SPAC
Nome File	C17_26A
Data	26 07 2017

Impianto
SFARINATI – MOLINO E TRITURAZIONE
FLOUR PLANT – MILL – SHREDDING

Denominazione
EC-3A AND RV-3A MOTORS


Ordine
SIRCEM

Commessa
C17_26


Esecutore
D.G.

FOGLIO
118A

SEGUE
119

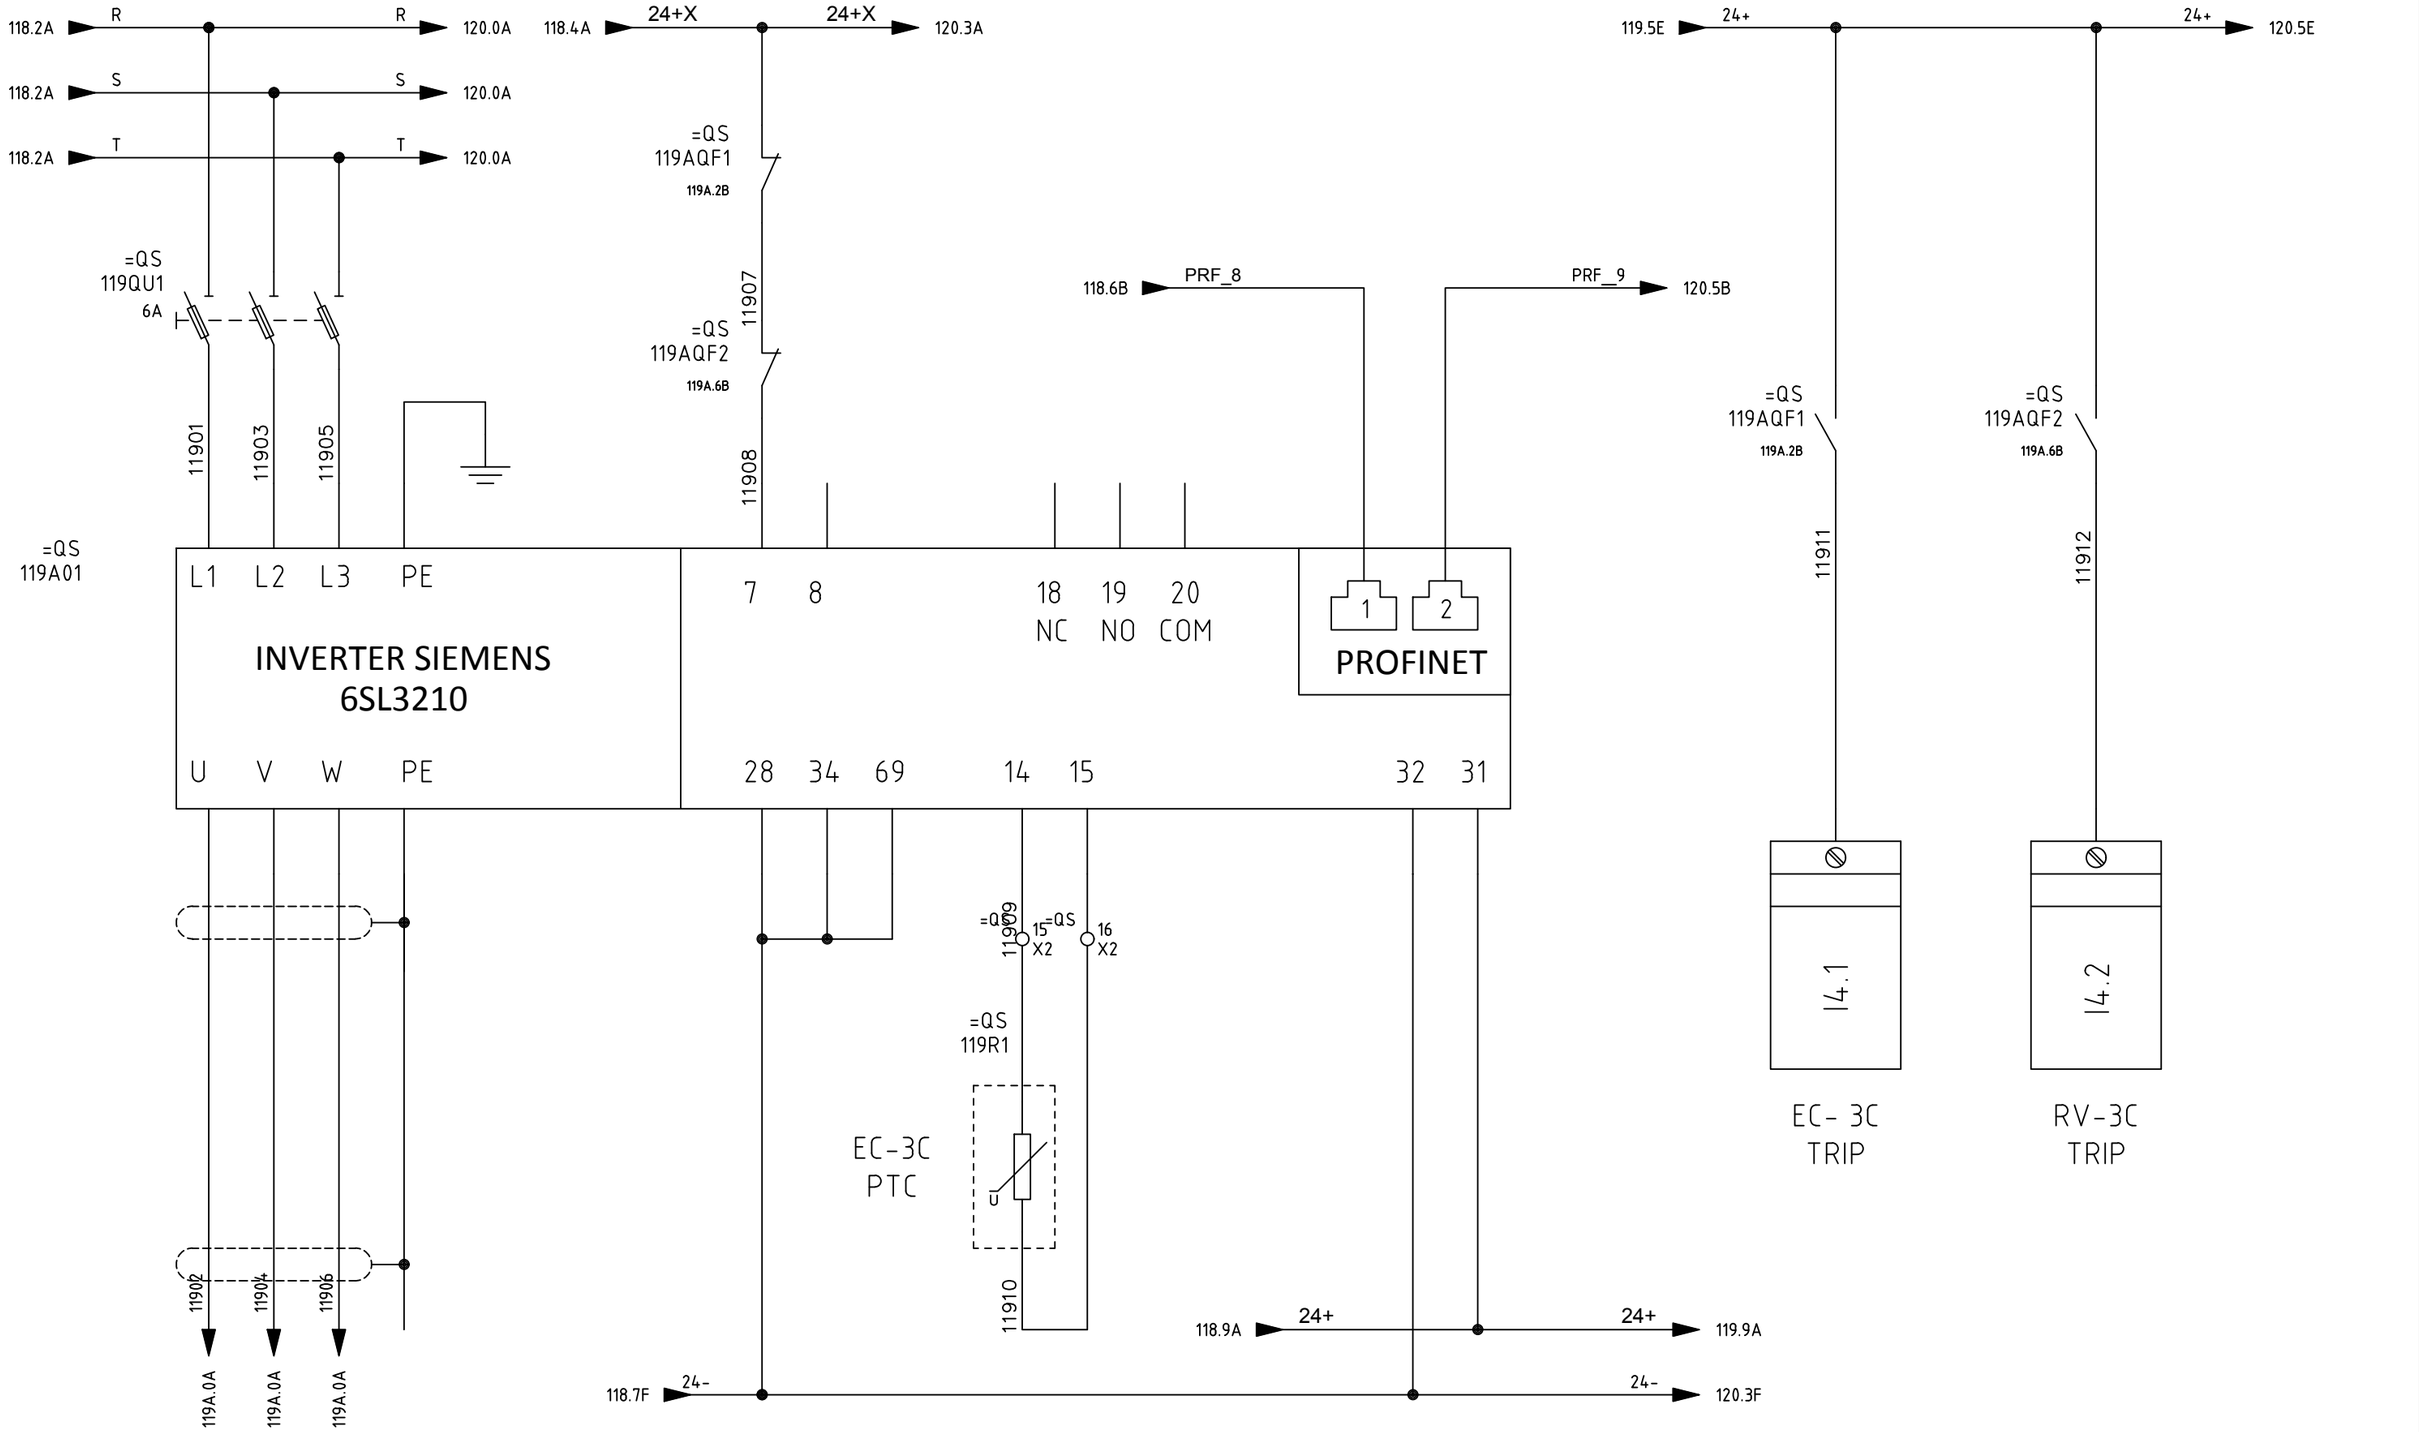

SIRCEM-CM spa Via Armando Diaz, 19 84018 Scafati (SA) TEL: +39 081 863 12 05	Dis. N. REV 0.2 CAD SPAC Nome File C17_26A Data 26 07 2017	Impianto *SFARINATI – MOLINO E TRITURAZIONE* *FLOUR PLANT – MILL – SHREDDING* Denominazione EC-3C AND RV-3C MOTORS	Ordine SIRCEM Commessa C17_26 Esecutore D.G.		FOGLIO 119 SEGUE 119A

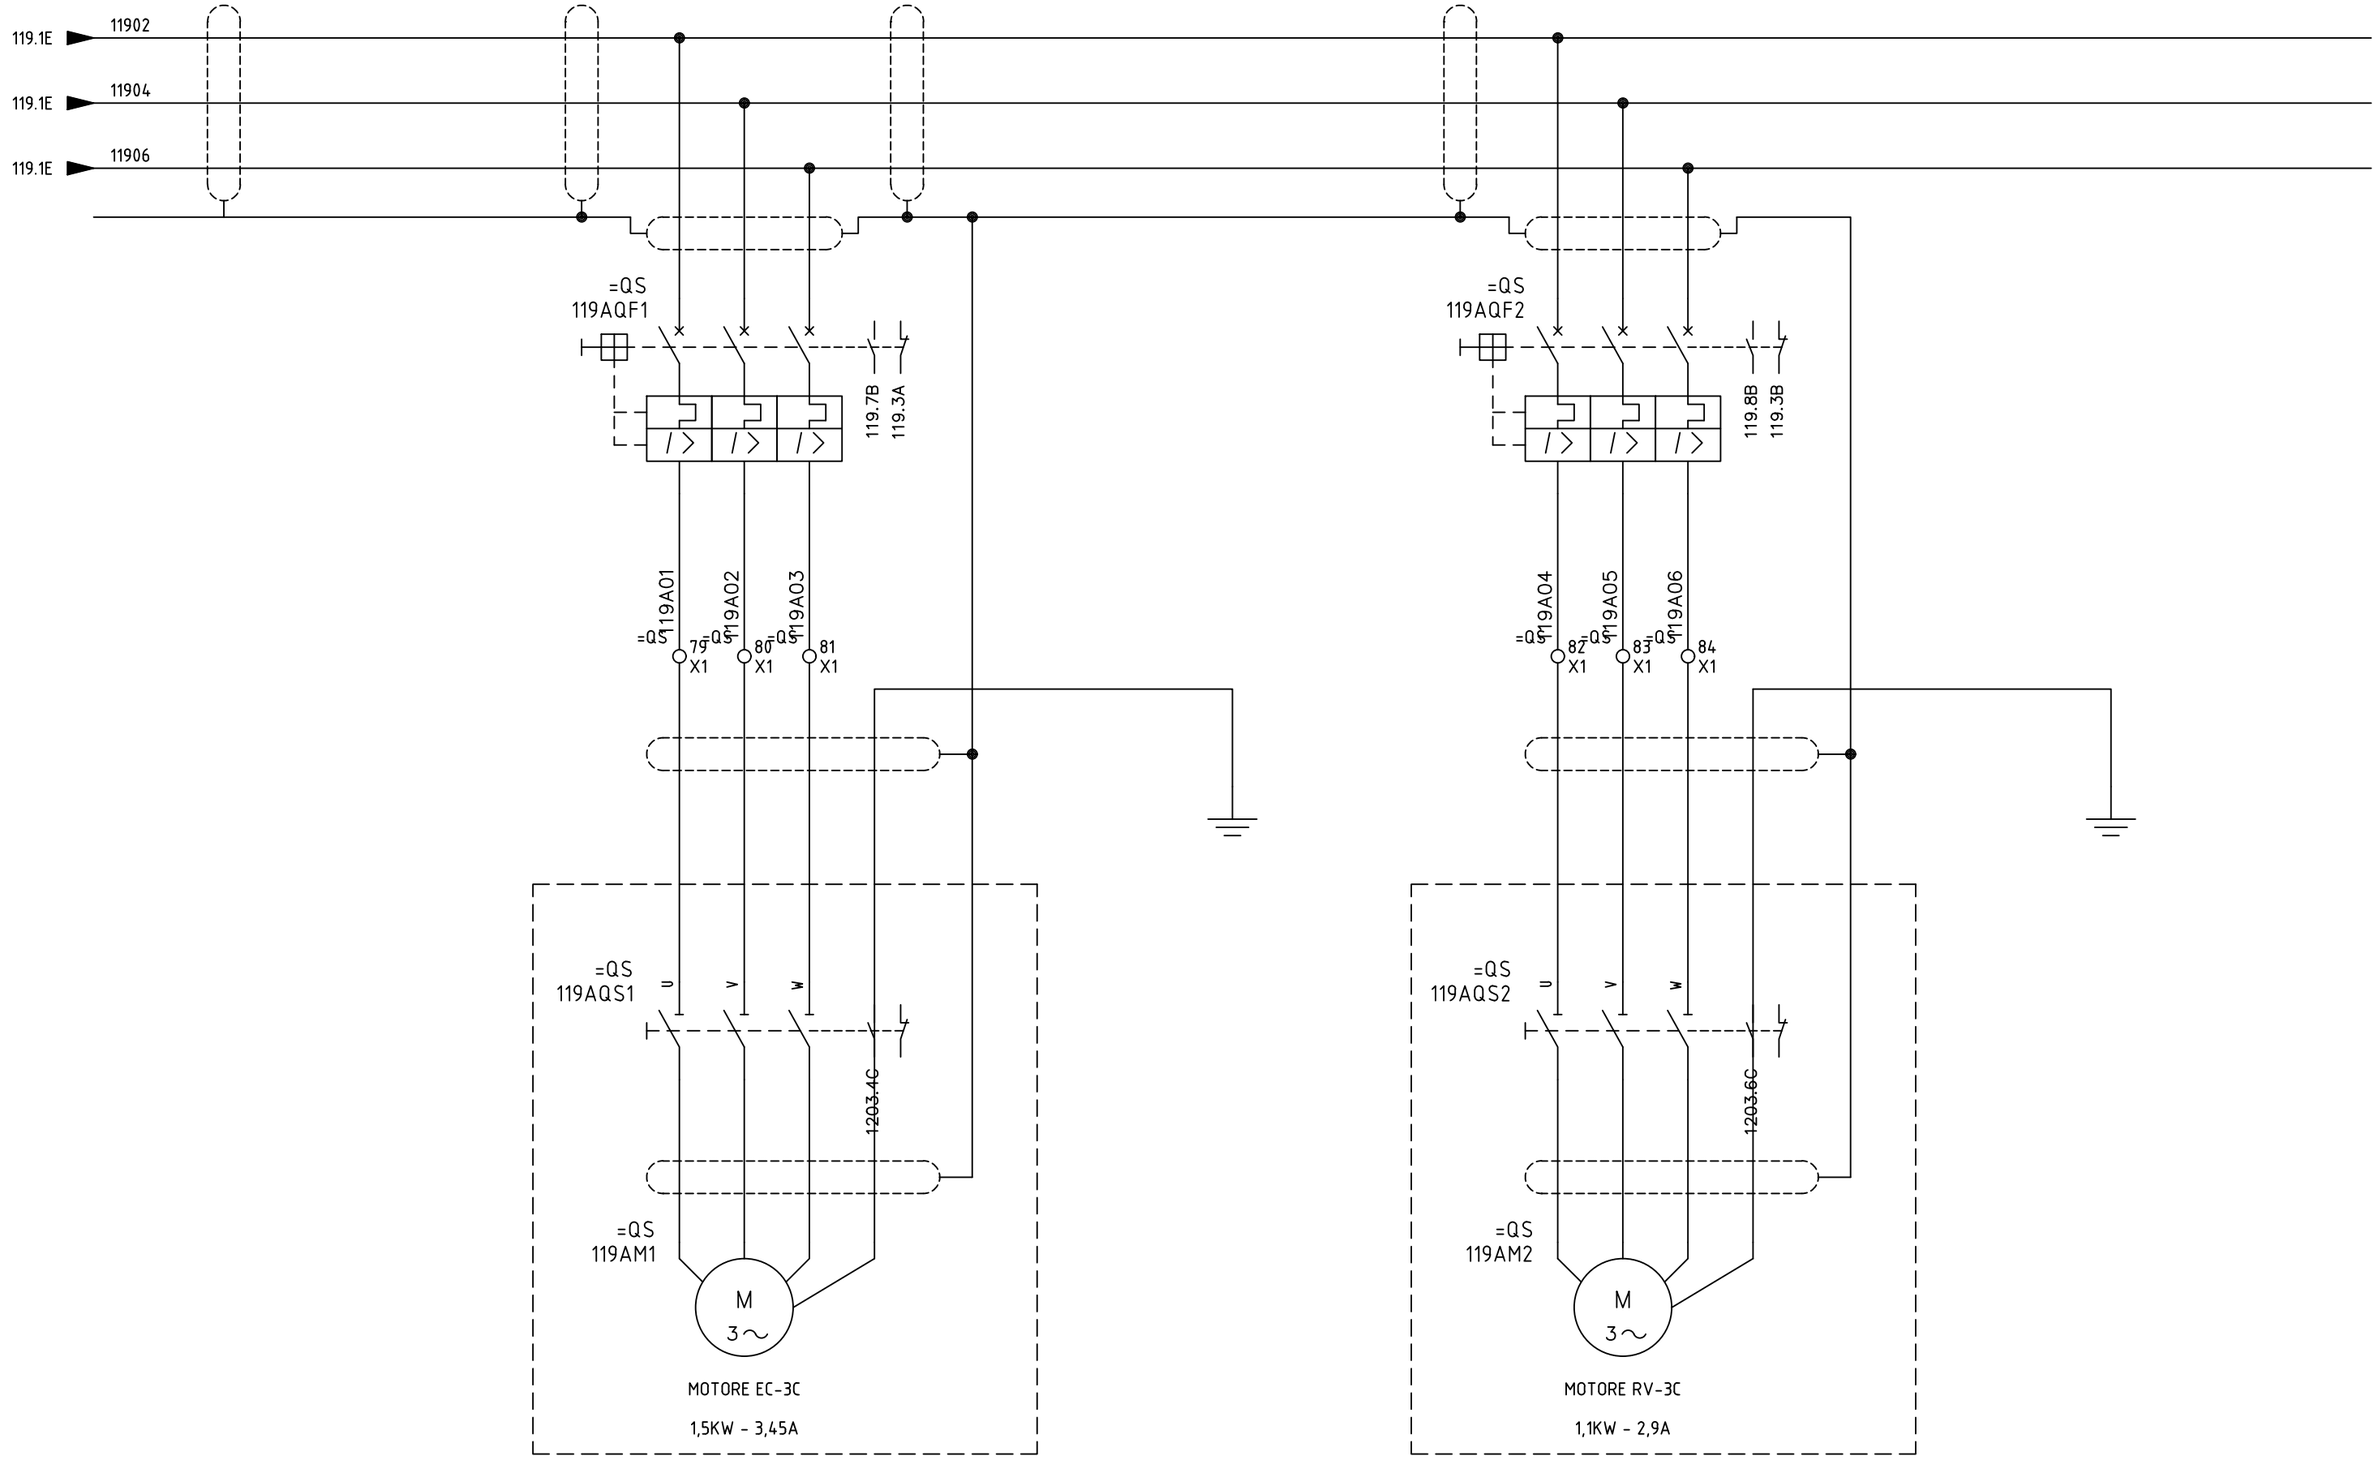

SIRCEM-CM spa
Via Armando Diaz, 19
84018 Scafati (SA)
TEL: +39 081 863 12 05


Dis. N.	REV 0.2
CAD	SPAC
Nome File	C17_26A
Data	26 07 2017

Impianto
SFARINATI – MOLINO E TRITURAZIONE
FLOUR PLANT – MILL – SHREDDING

Denominazione EC-3C AND RV-3C MOTORS

Ordine SIRCEM
Commessa C17_26
Esecutore D.G.

FOGLIO 119A
SEGUE 120

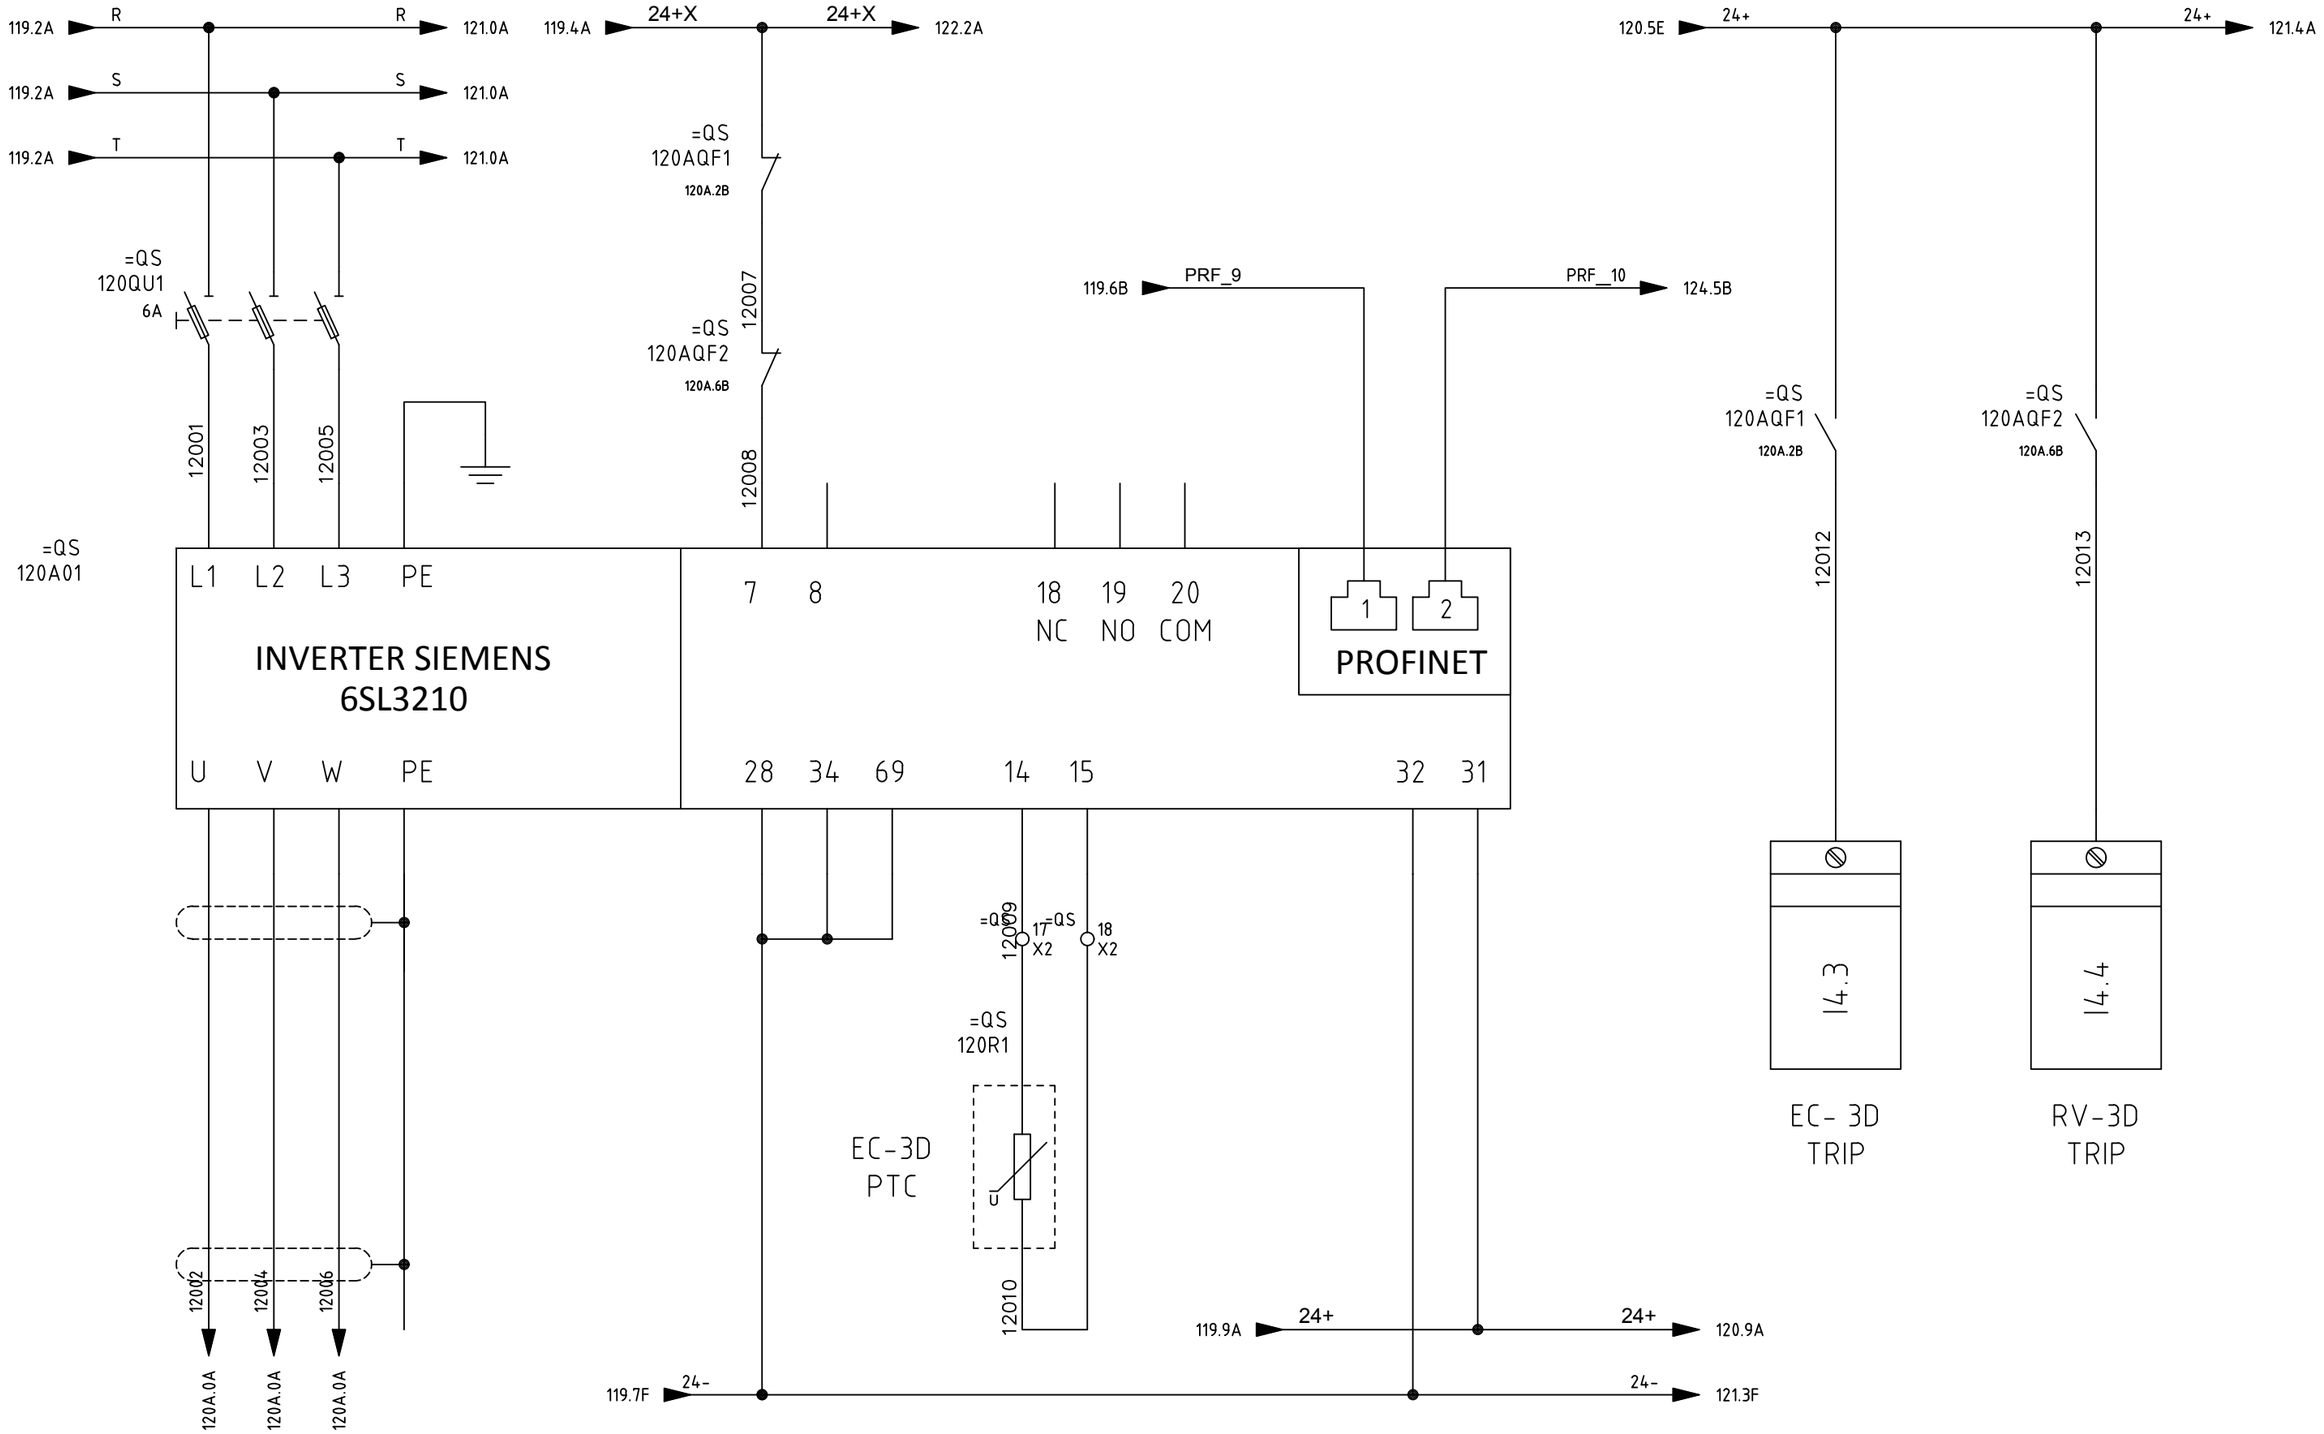

	0	1	2	3	4	5	6	7	8	9

SIRCEM-CM spa
Via Armando Diaz, 19
84018 Scafati (SA)
TEL: +39 081 863 12 05

Dis. N.	REV 0.2
CAD	SPAC
Nome File	C17_26A
Data	26 07 2017

Impianto: *SFARINATI – MOLINO E TRITURAZIONE FLOUR PLANT – MILL – SHREDDING*

Denominazione: EC-3D AND RV-3D MOTORS


Ordine: SIRCEM

Commessa: C17_26

Esecutore: D.G.

FOGLIO 120

SEGUE 120A

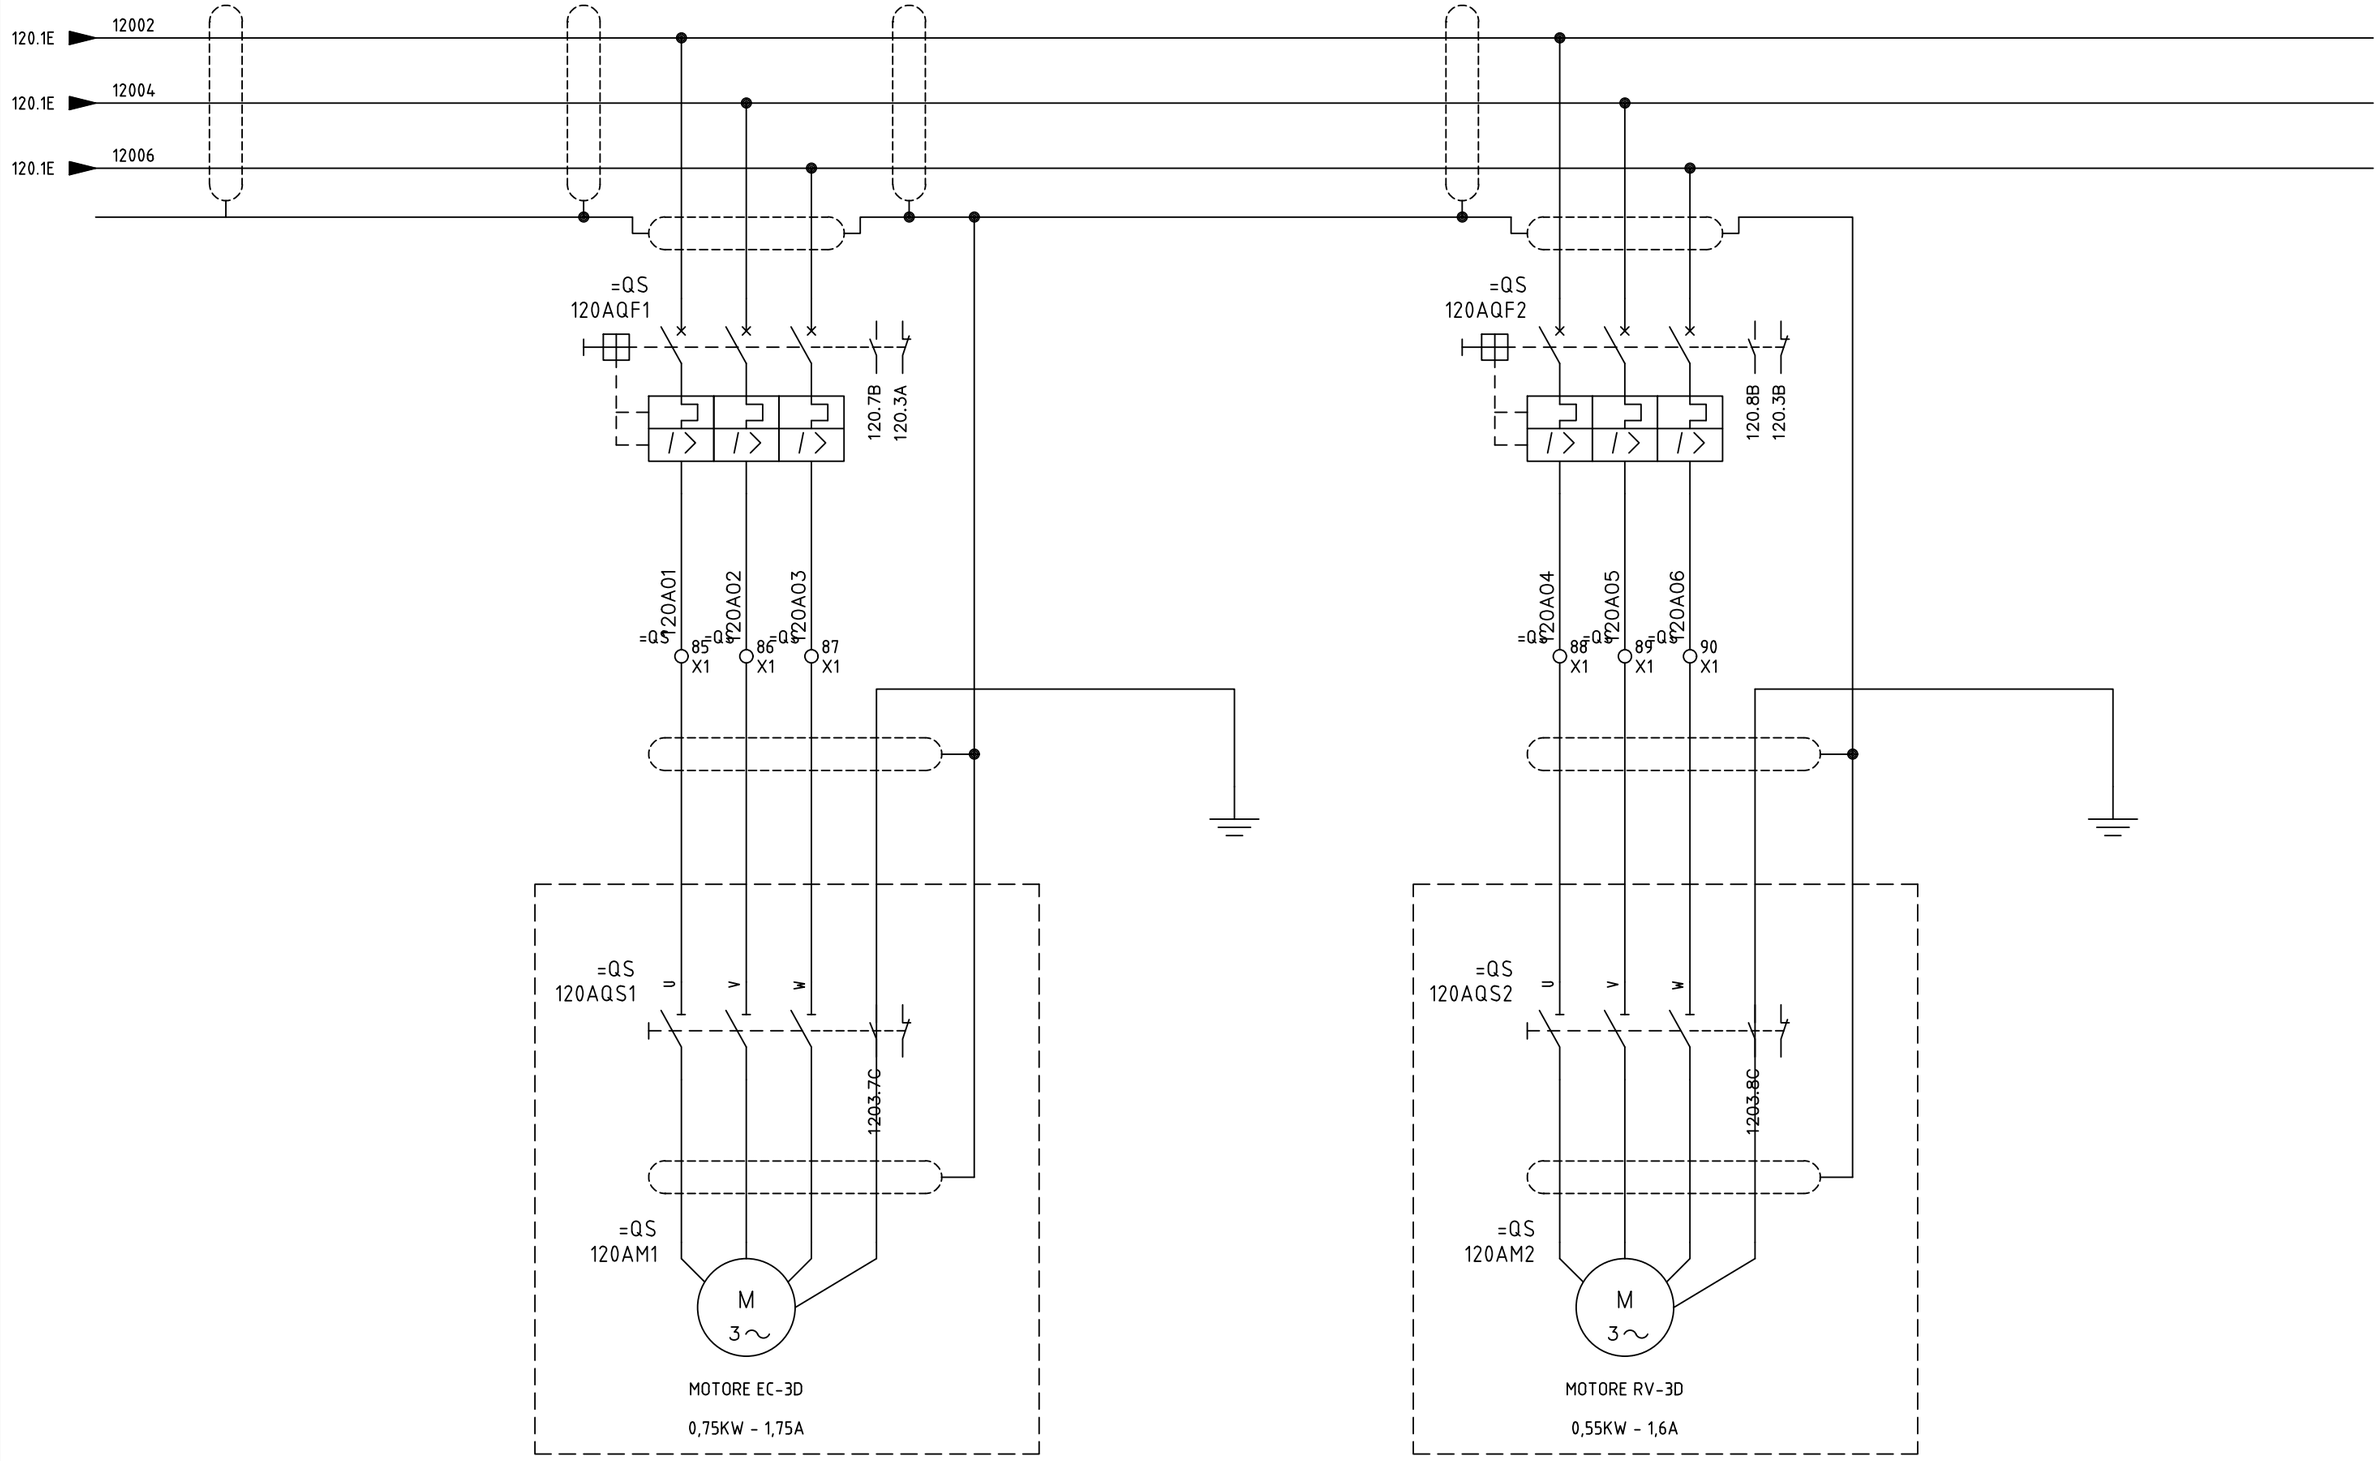

SIRCEM-CM spa
Via Armando Diaz, 19
84018 Scafati (SA)
TEL: +39 081 863 12 05

Dis. N.	REV 0.2
CAD	SPAC
Nome File	C17_26A
Data	26 07 2017

Impianto
SFARINATI – MOLINO E TRITURAZIONE
FLOUR PLANT – MILL – SHREDDING

Denominazione
EC-3D AND RV-3D MOTORS


Ordine
SIRCEM

Commessa
C17_26

Esecutore
D.G.

FOGLIO
120A

SEGUE
121

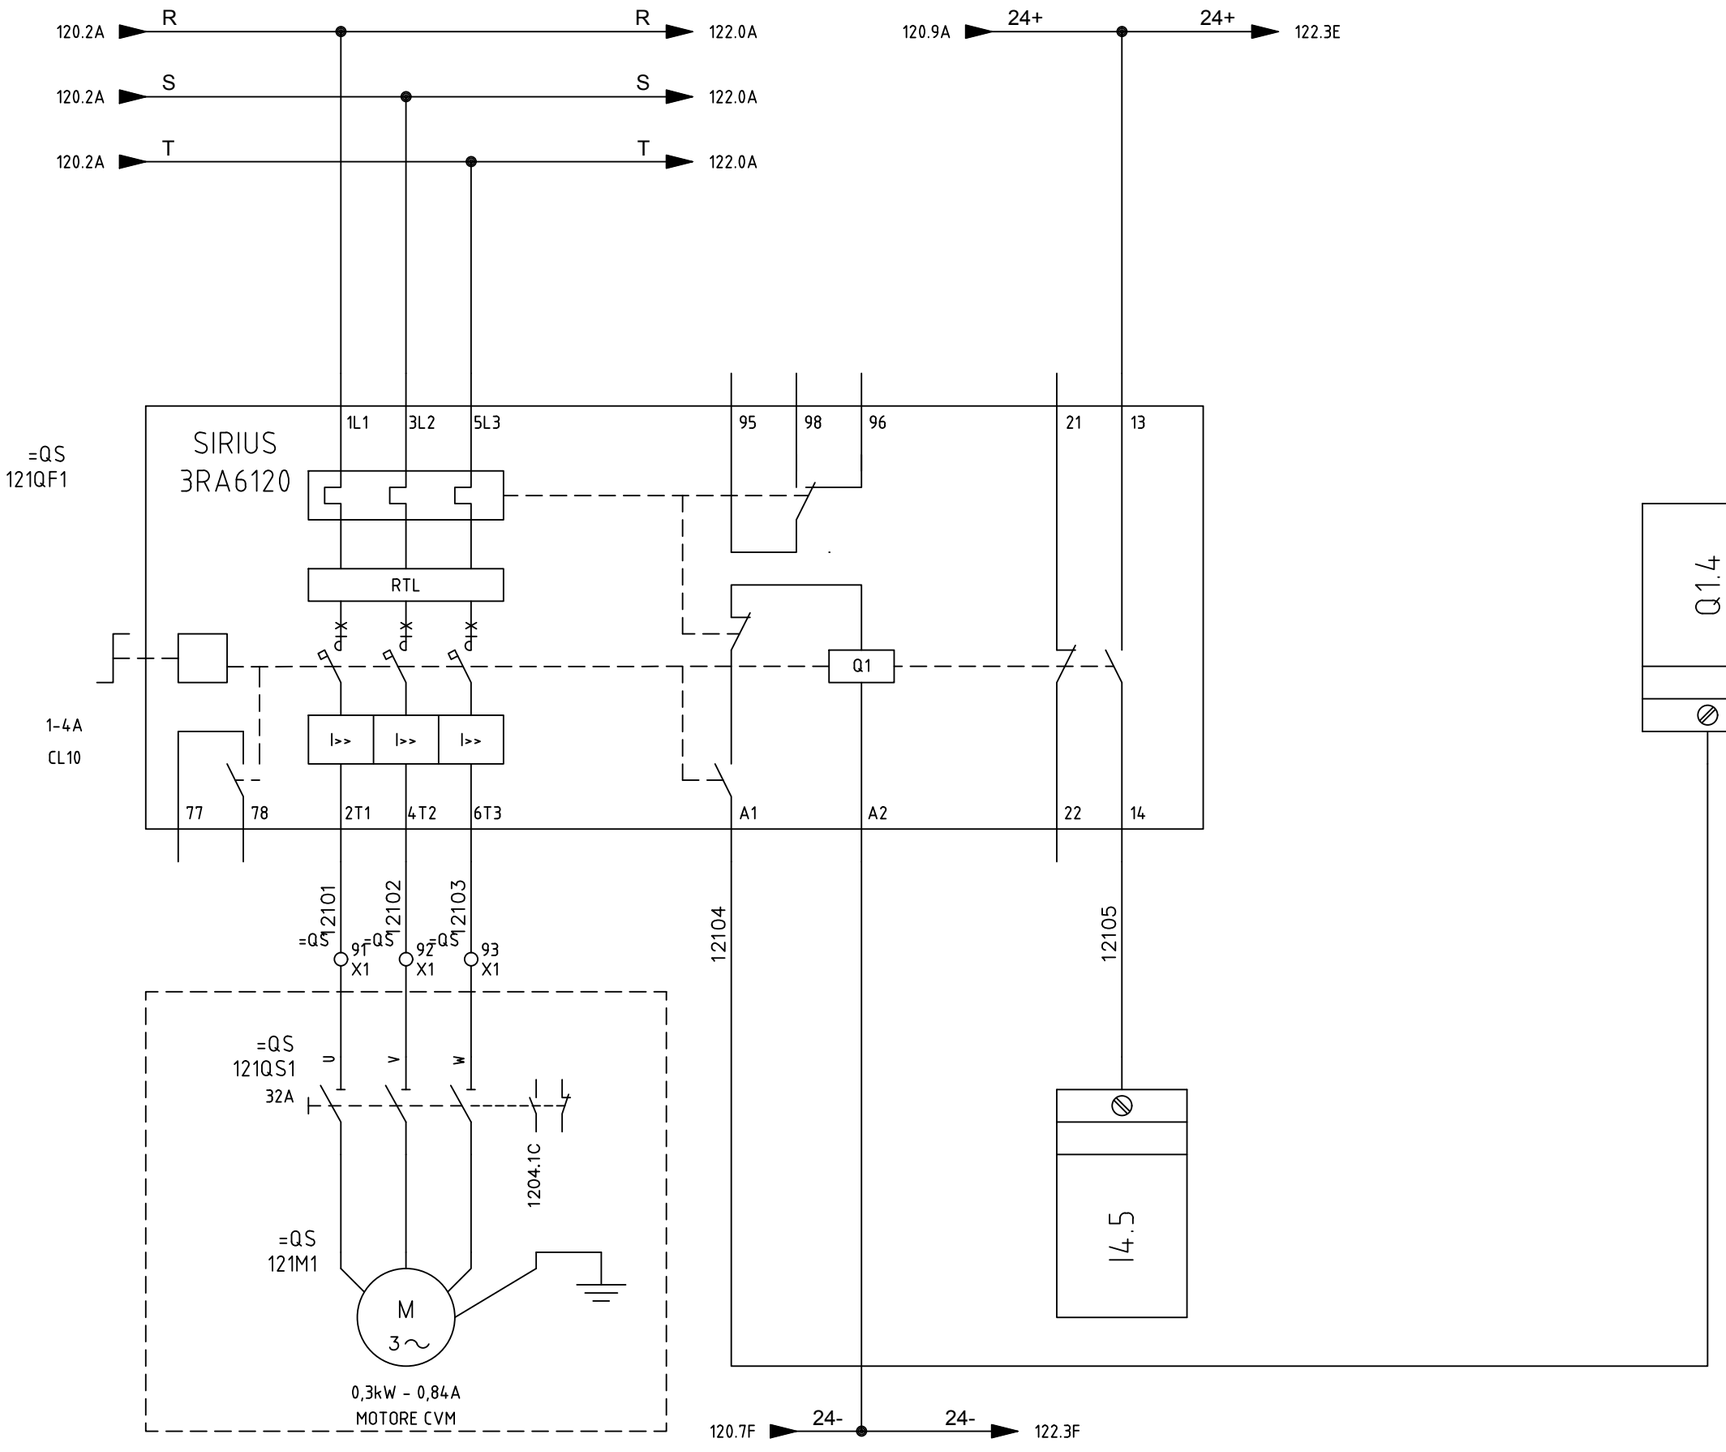

SIRCEM-CM spa
Via Armando Diaz, 19
84018 Scafati (SA)
TEL: +39 081 863 12 05


Dis. N.	REV 0.2
CAD	SPAC
Nome File	C17_26A
Data	26 07 2017

Impianto
SFARINATI – MOLINO E TRITURAZIONE
FLOUR PLANT – MILL – SHREDDING

Denominazione CVM MOTOR

Ordine	SIRCEM
Commessa	C17_26
Esecutore	D.G.

FOGLIO	121
SEGUE	122

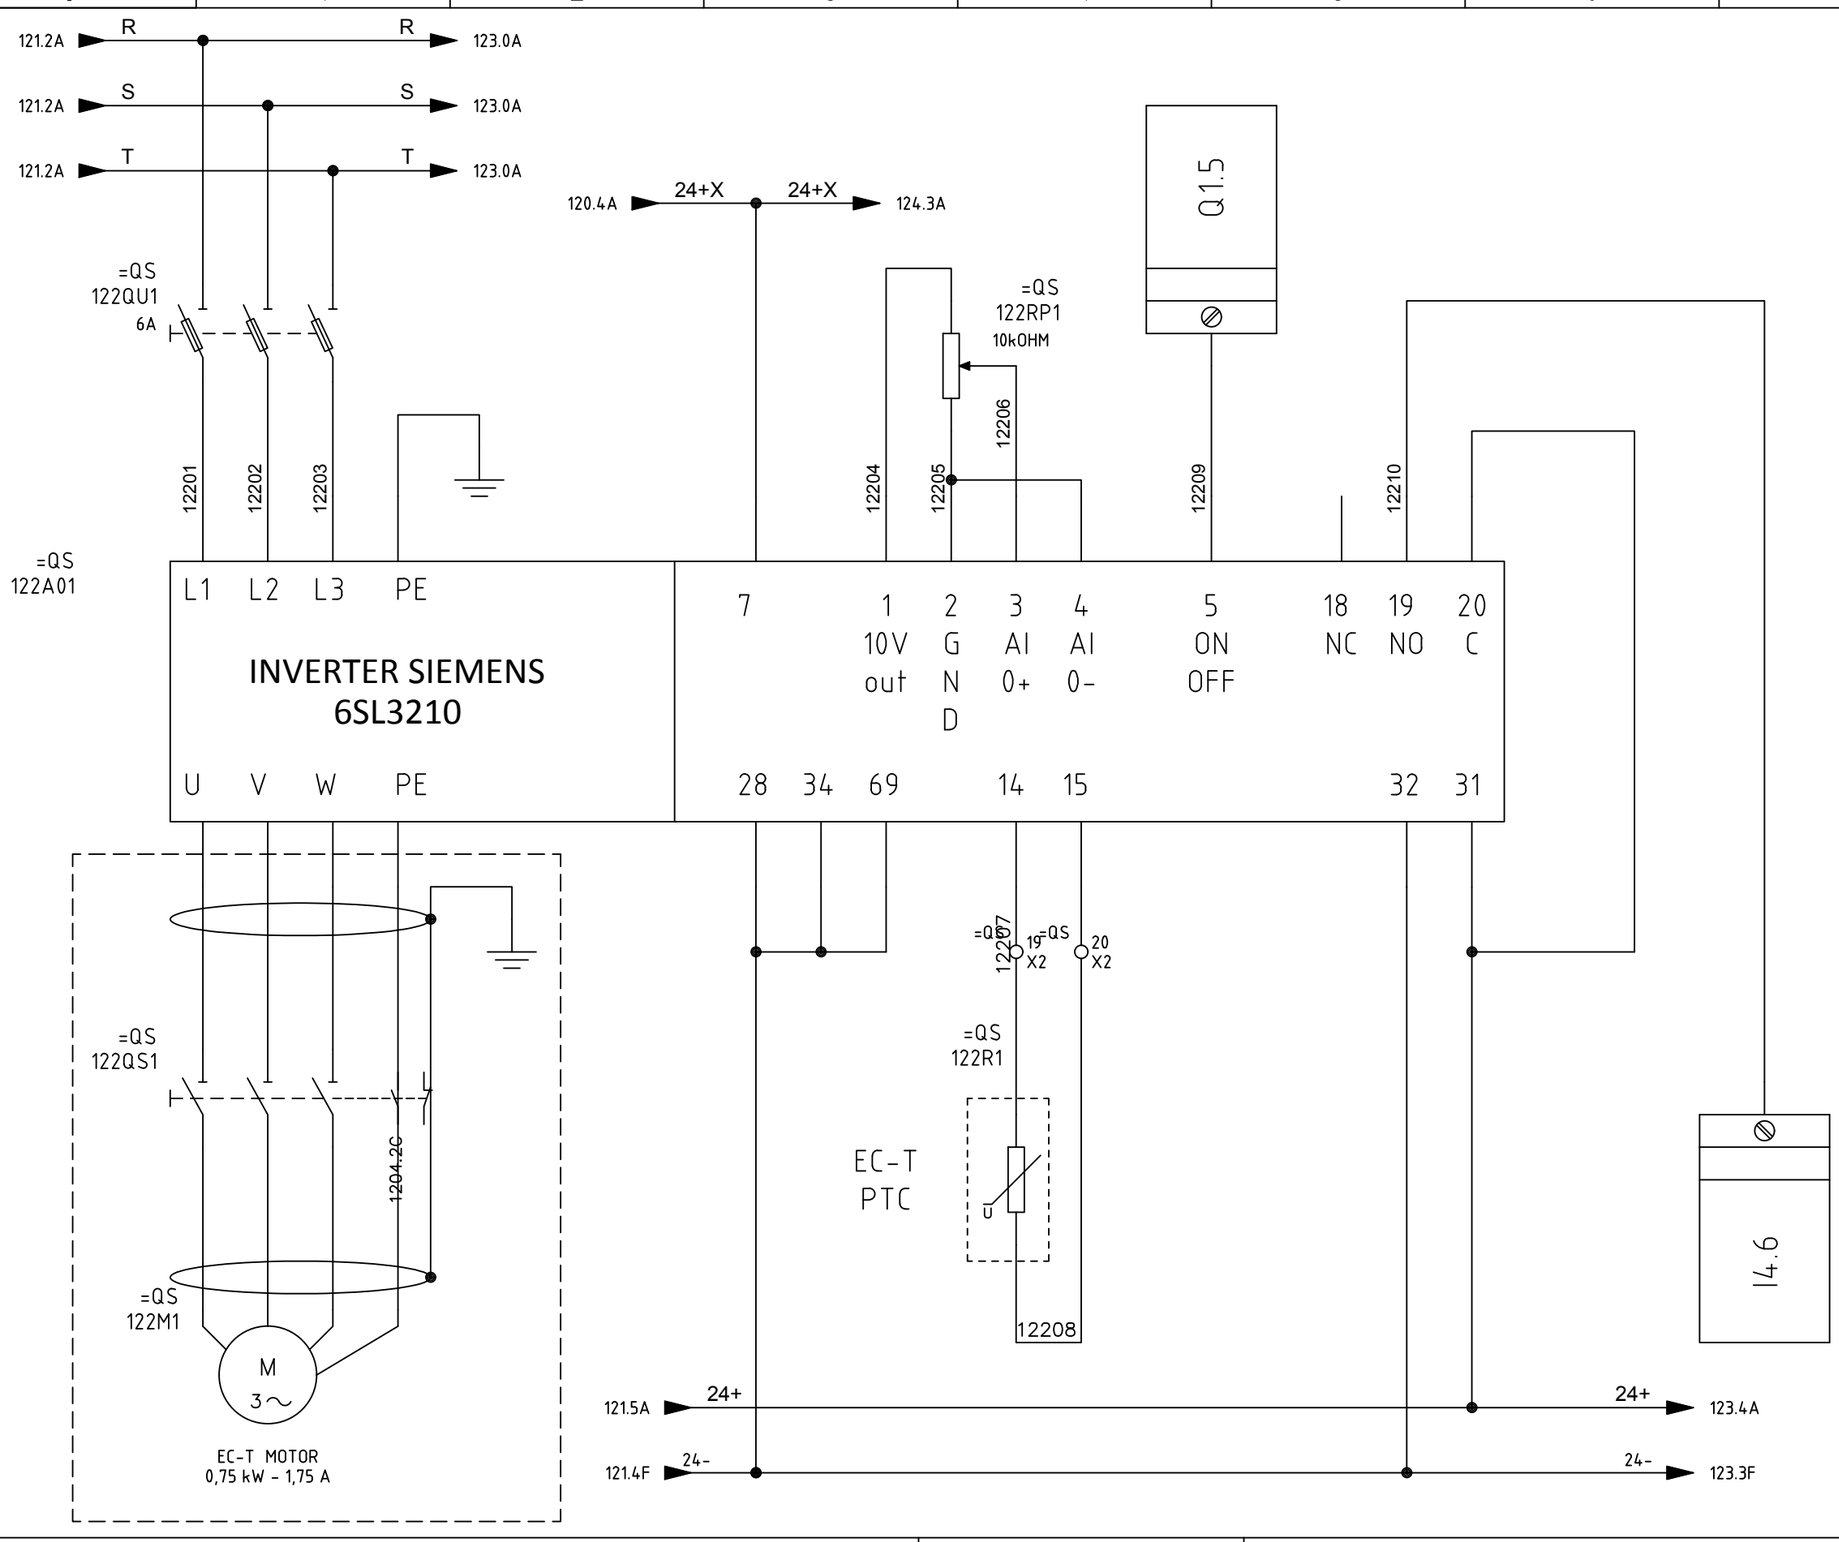

	0	1	2	3	4	5	6	7	8	9
A										
B										
C										
D										
E										
F										

SIRCEM-CM spa
Via Armando Diaz, 19
84018 Scafati (SA)
TEL: +39 081 863 12 05


Dis. N.	REV 0.2
CAD	SPAC
Nome File	C17_26A
Data	26 07 2017

Impianto
SFARINATI – MOLINO E TRITURAZIONE
FLOUR PLANT – MILL – SHREDDING

Denominazione
EC-T MOTOR

Ordine	SIRCEM
Commessa	C17_26
Esecutore	D.G.

FOGLIO	122
SEGUE	123

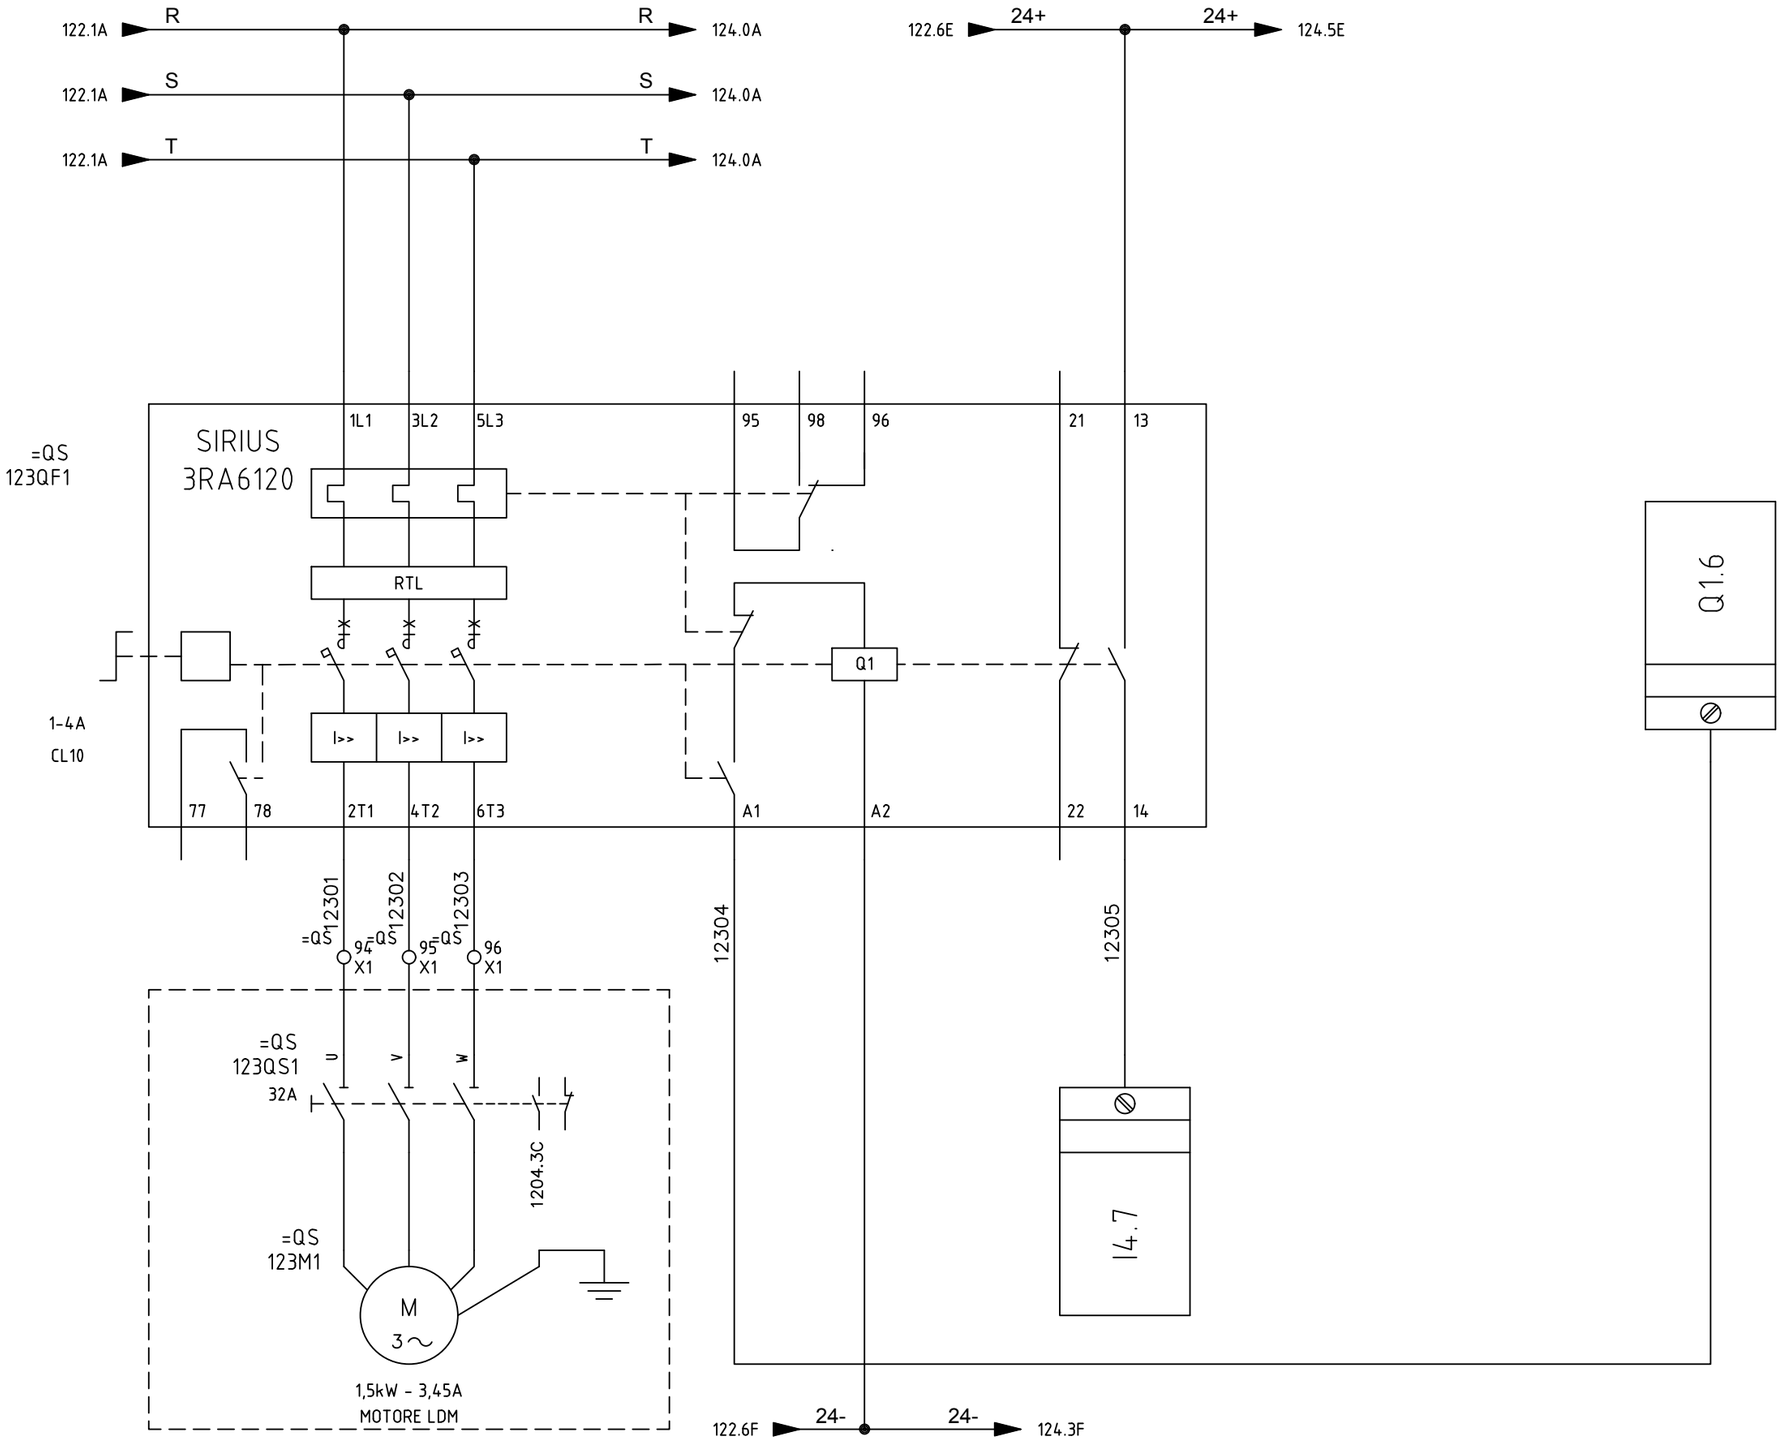

SIRCEM-CM spa
Via Armando Diaz, 19
84018 Scafati (SA)
TEL: +39 081 863 12 05


Dis. N.	REV 0.2
CAD	SPAC
Nome File	C17_26A
Data	26 07 2017

Impianto: *SFARINATI – MOLINO E TRITURAZIONE*
FLOUR PLANT – MILL – SHREDDING


Denominazione: LD-M MOTOR

Ordine	SIRCEM
Commessa	C17_26
Esecutore	D.G.

FOGLIO	123
SEGUE	124

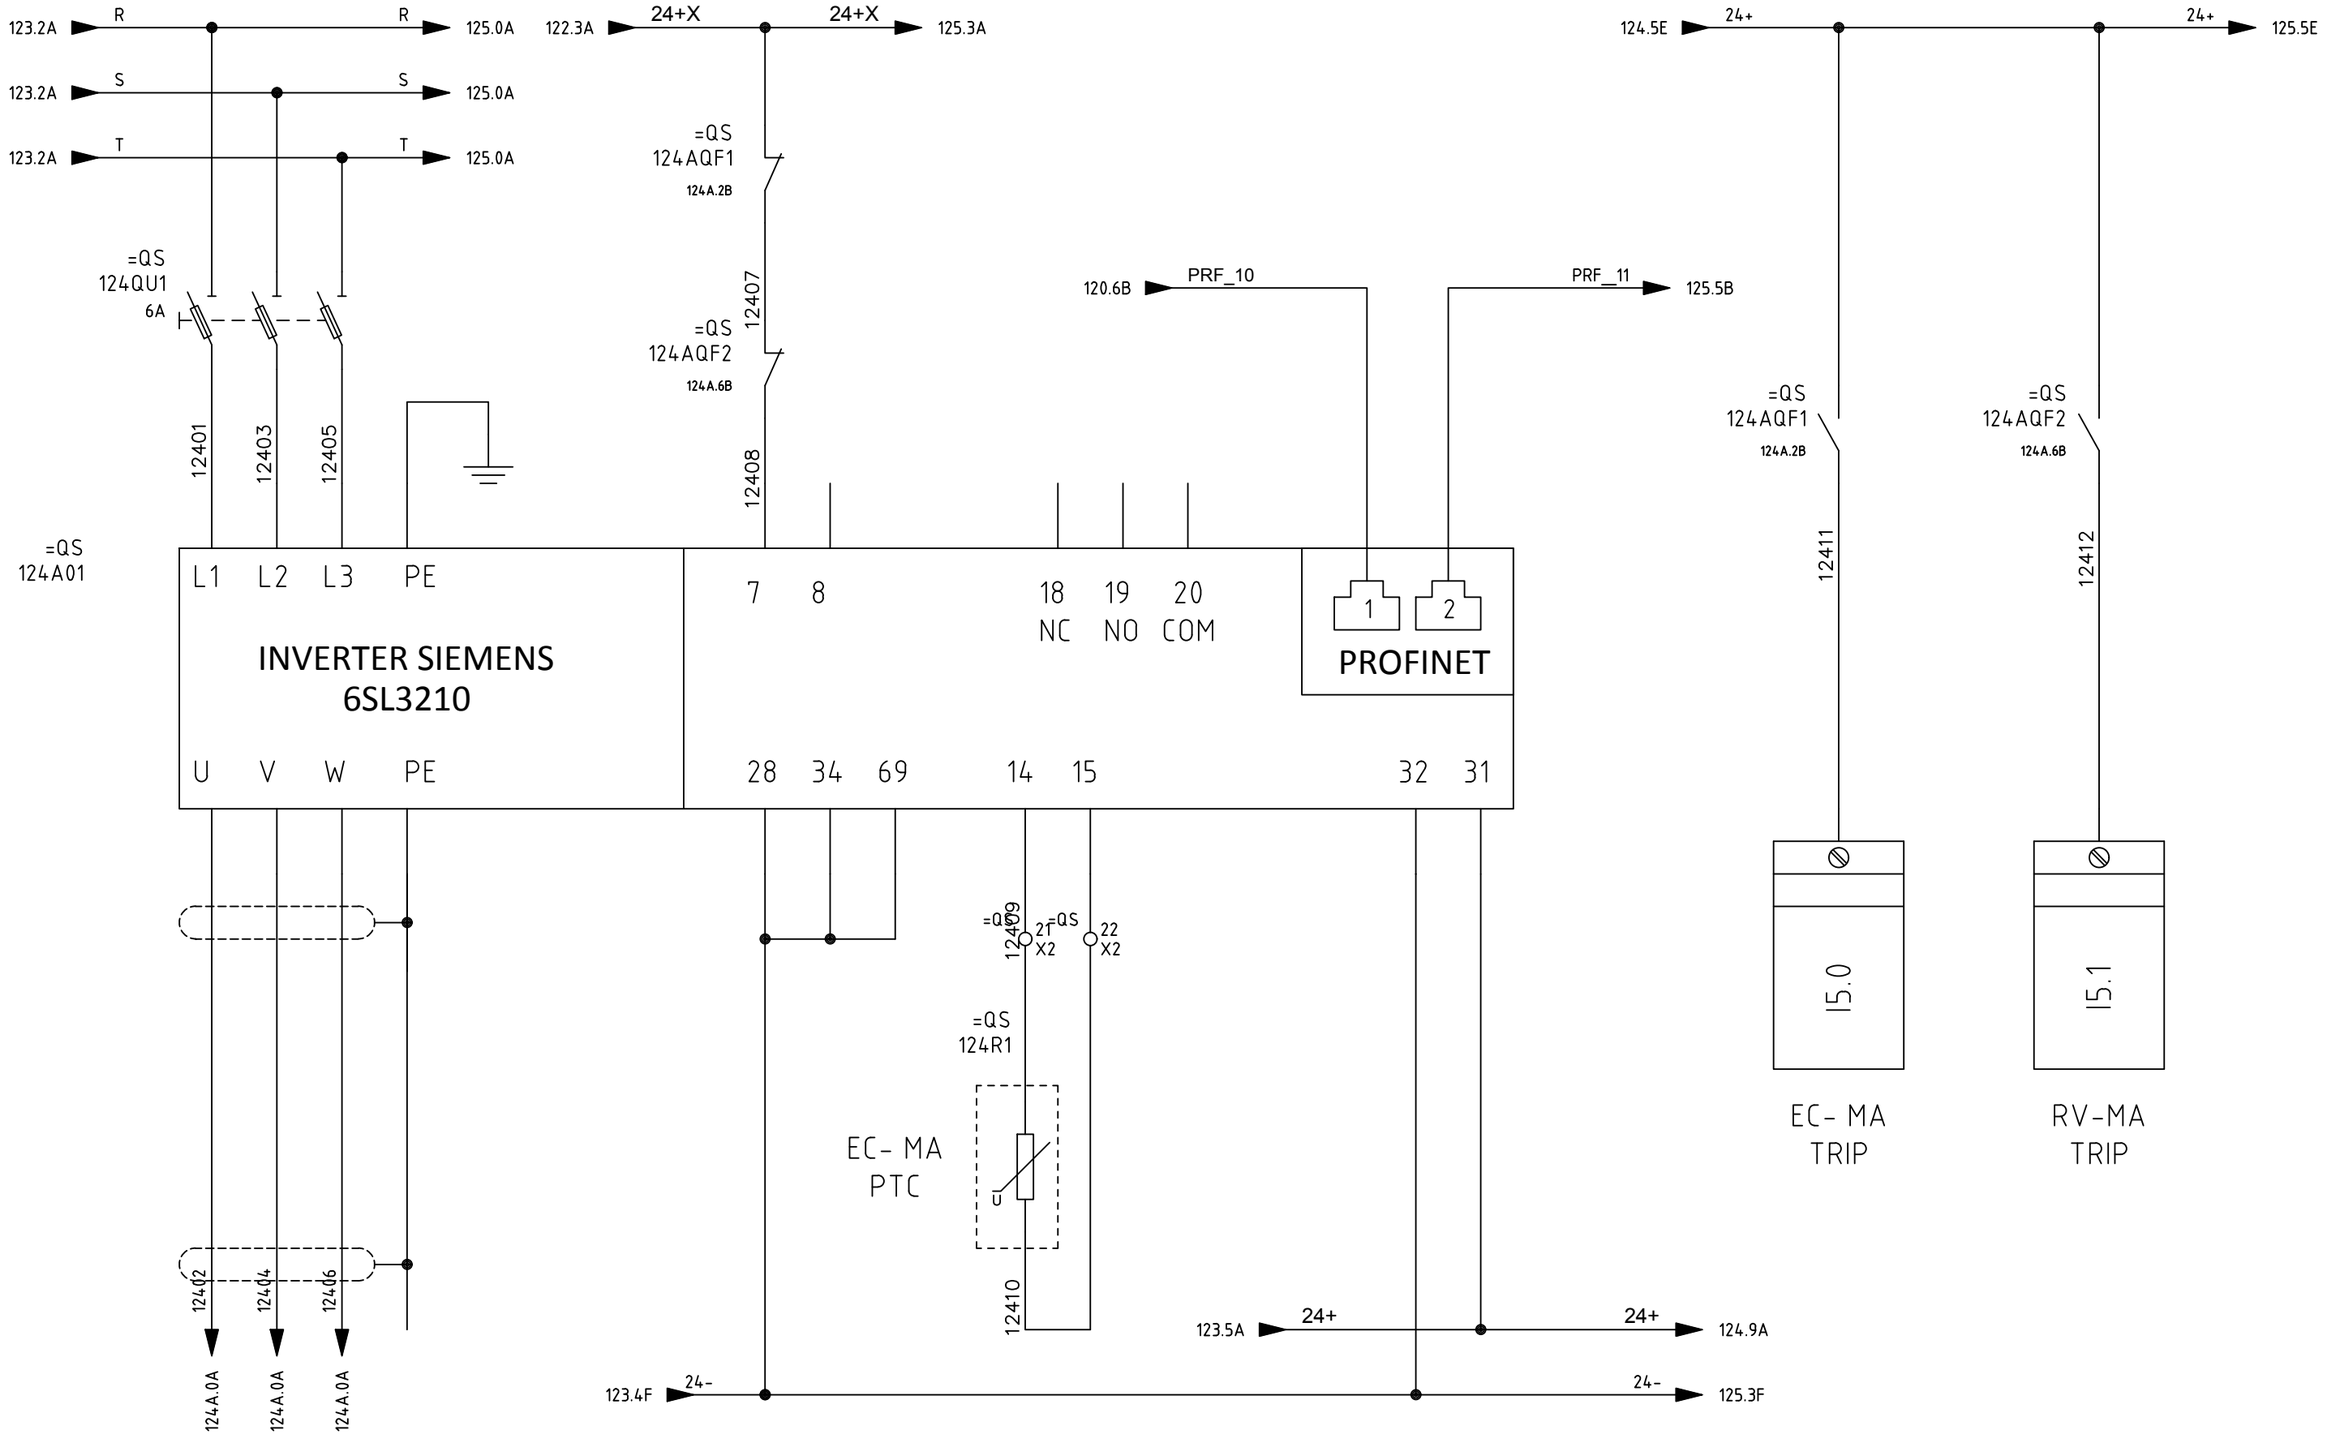

SIRCEM-CM spa Via Armando Diaz, 19 84018 Scafati (SA) TEL: +39 081 863 12 05	Dis. N. REV 0.2 CAD SPAC Nome File C17_26A Data 26 07 2017	Impianto *SFARINATI – MOLINO E TRITURAZIONE* *FLOUR PLANT – MILL – SHREDDING* Denominazione EC-MA AND RV-MA MOTORS	Ordine SIRCEM Commessa C17_26 Esecutore D.G.	FOGLIO 124 SEGUE 124A

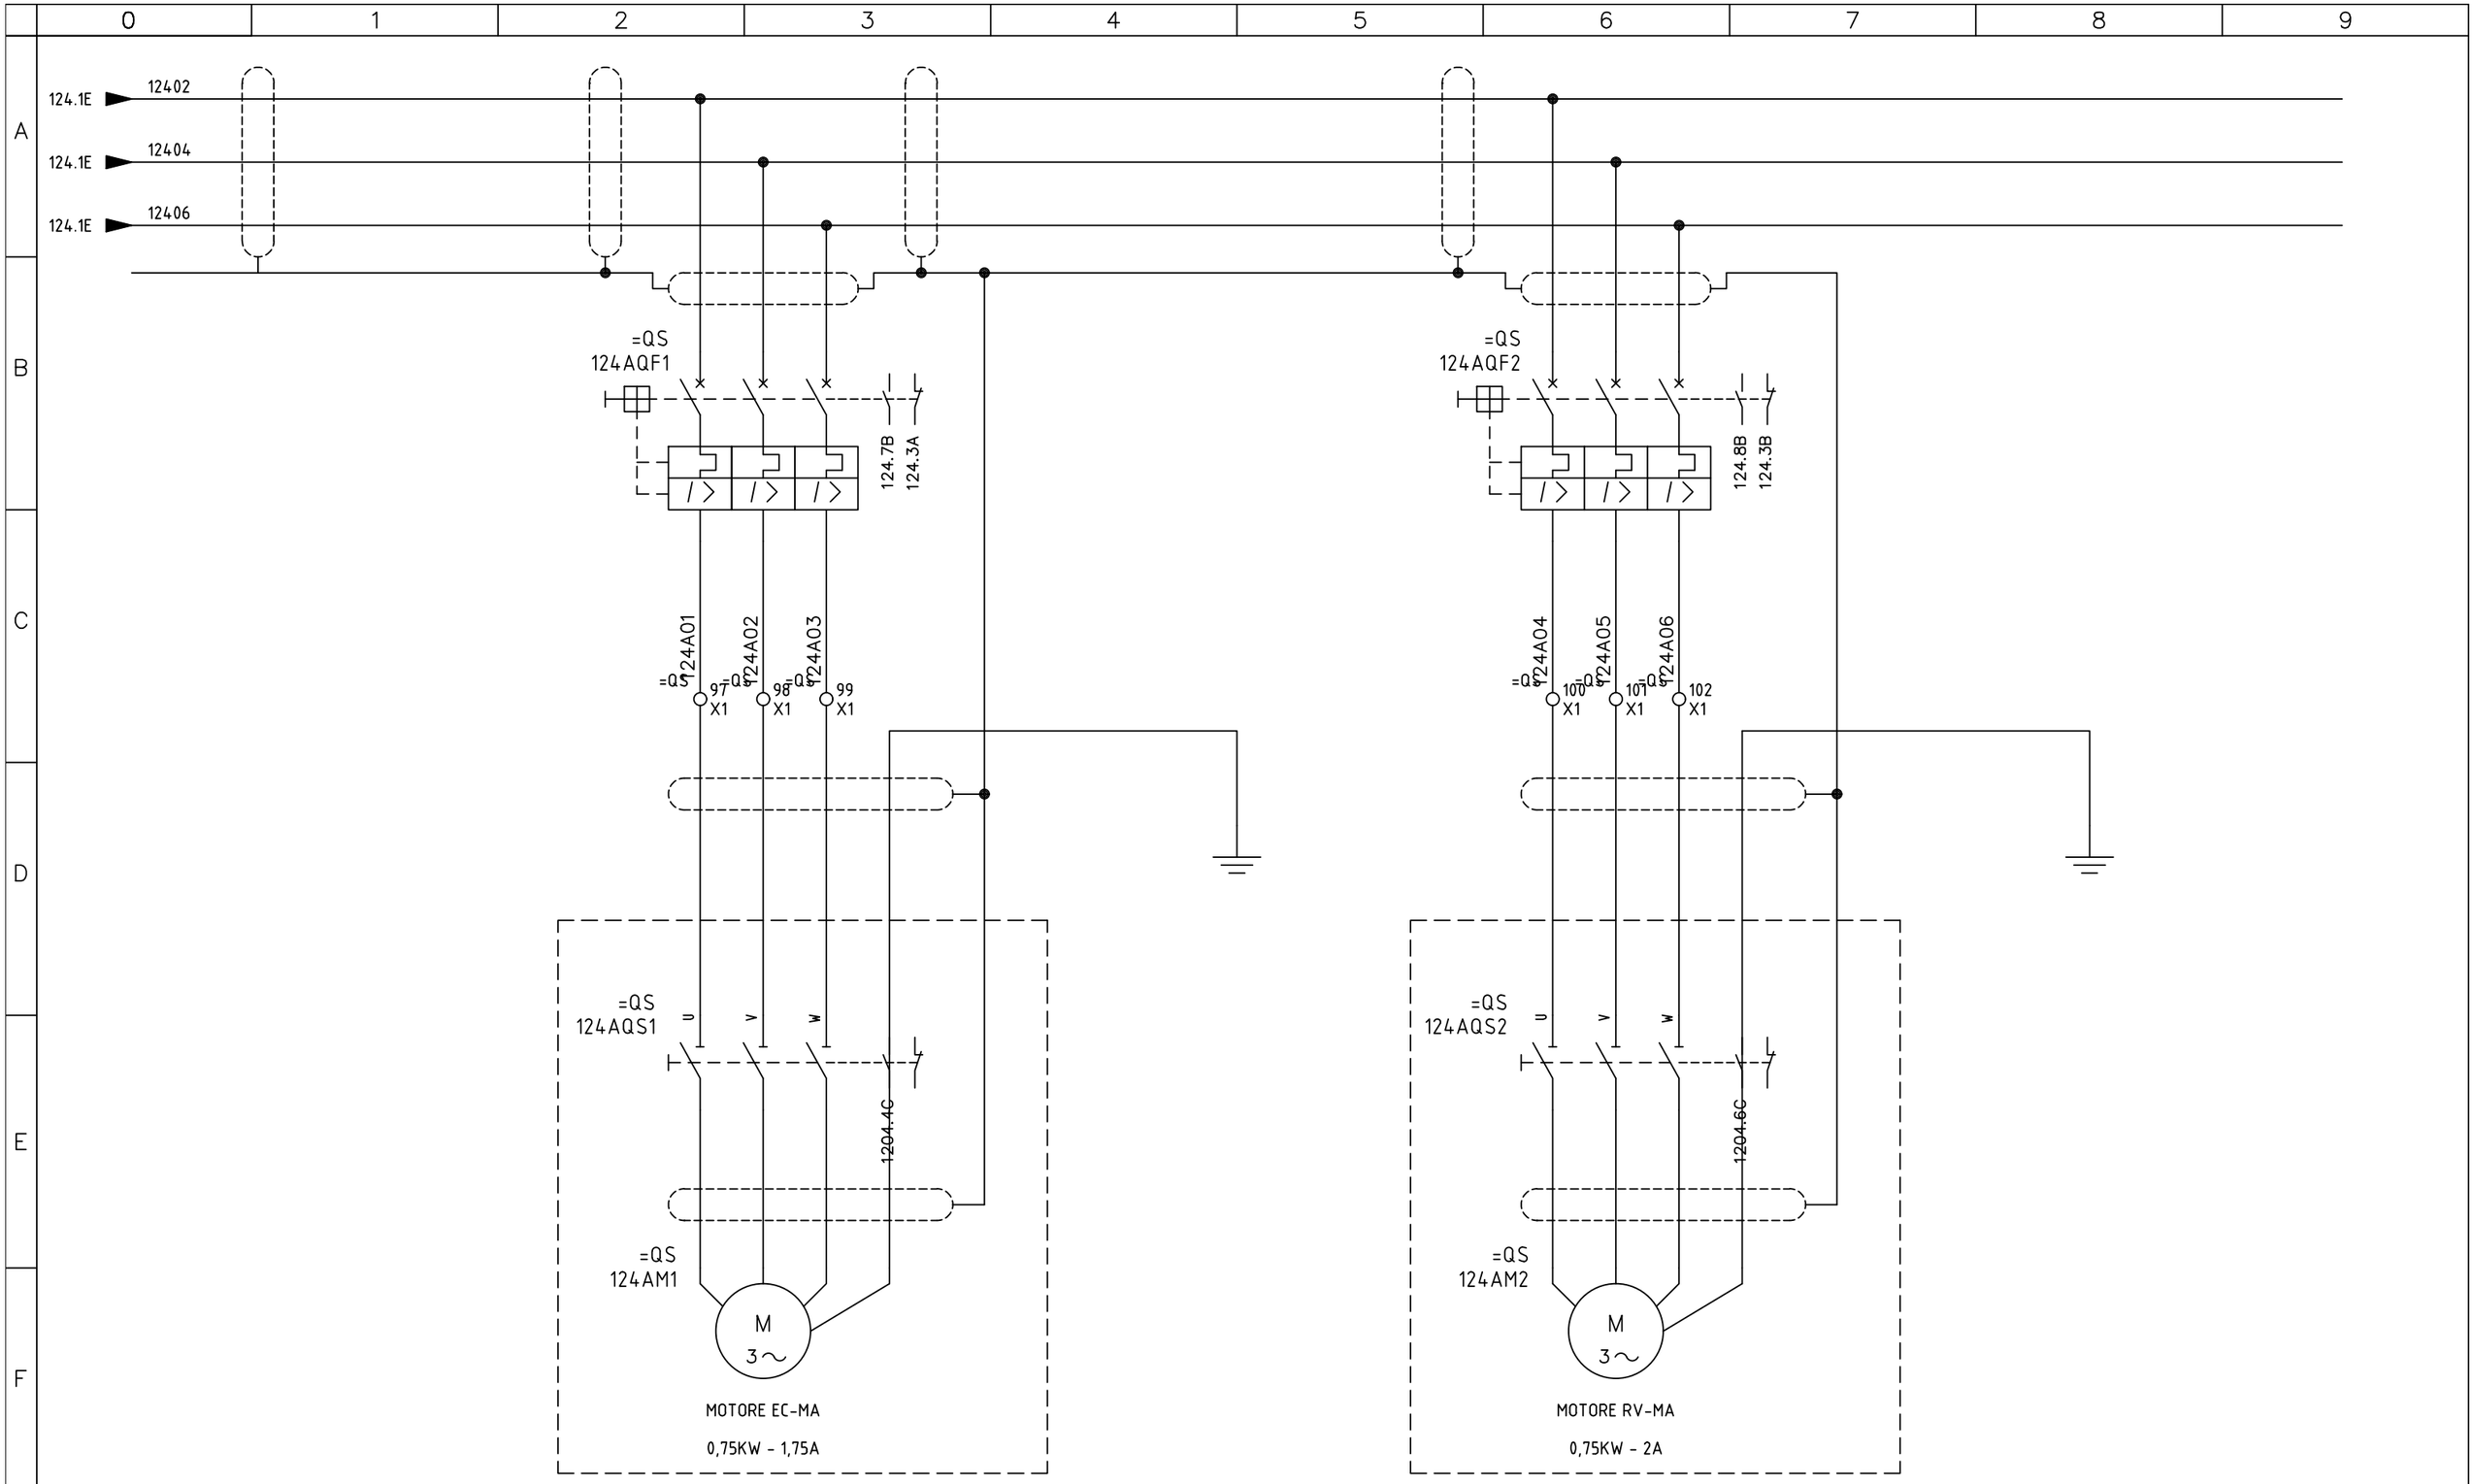

SIRCEM-CM spa
Via Armando Diaz, 19
84018 Scafati (SA)
TEL: +39 081 863 12 05

Dis. N.	REV 0.2
CAD	SPAC
Nome File	C17_26A
Data	26 07 2017

Impianto
SFARINATI – MOLINO E TRITURAZIONE
FLOUR PLANT – MILL – SHREDDING

Denominazione
EC-MA AND RV-MA MOTORS


Ordine
SIRCEM

Commessa
C17_26


Esecutore
D.G.

FOGLIO
124A

SEGUE
125

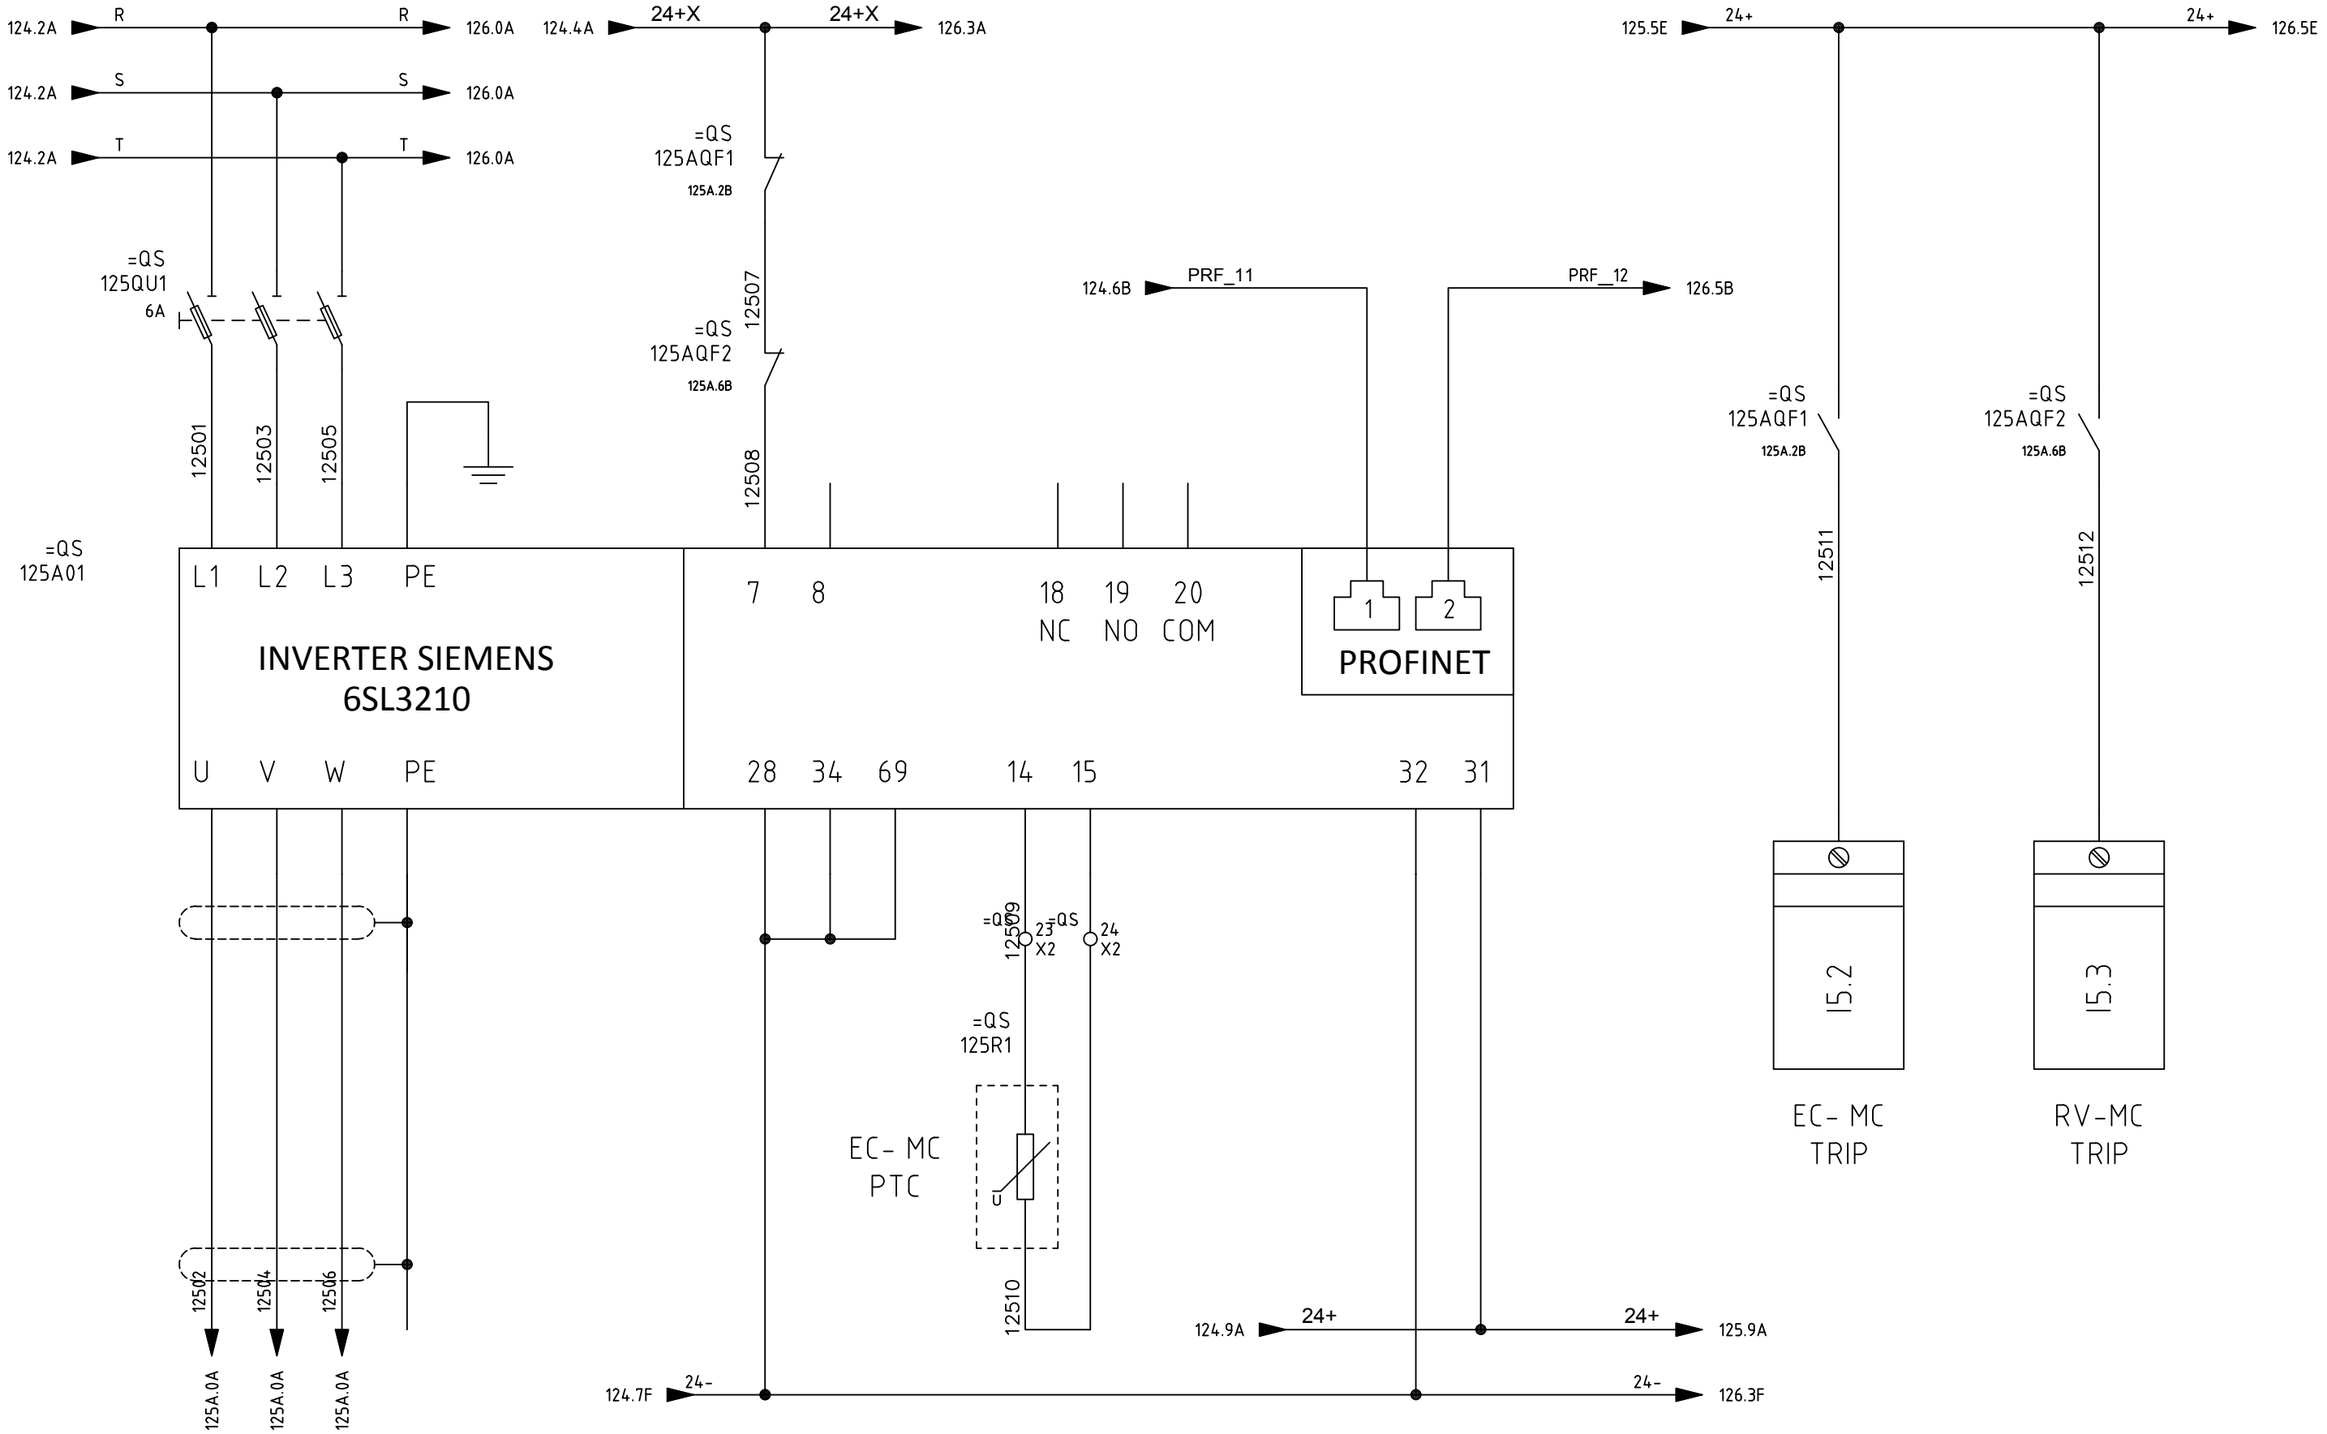

SIRCEM-CM spa Via Armando Diaz, 19 84018 Scafati (SA) TEL: +39 081 863 12 05	Dis. N. REV 0.2 CAD SPAC Nome File C17_26A Data 26 07 2017	Impianto *SFARINATI – MOLINO E TRITURAZIONE* *FLOUR PLANT – MILL – SHREDDING* Denominazione EC-MC AND RV-MC MOTORS	Ordine SIRCEM Commessa C17_26 Esecutore D.G.		FOGLIO 125 SEGUE 125A

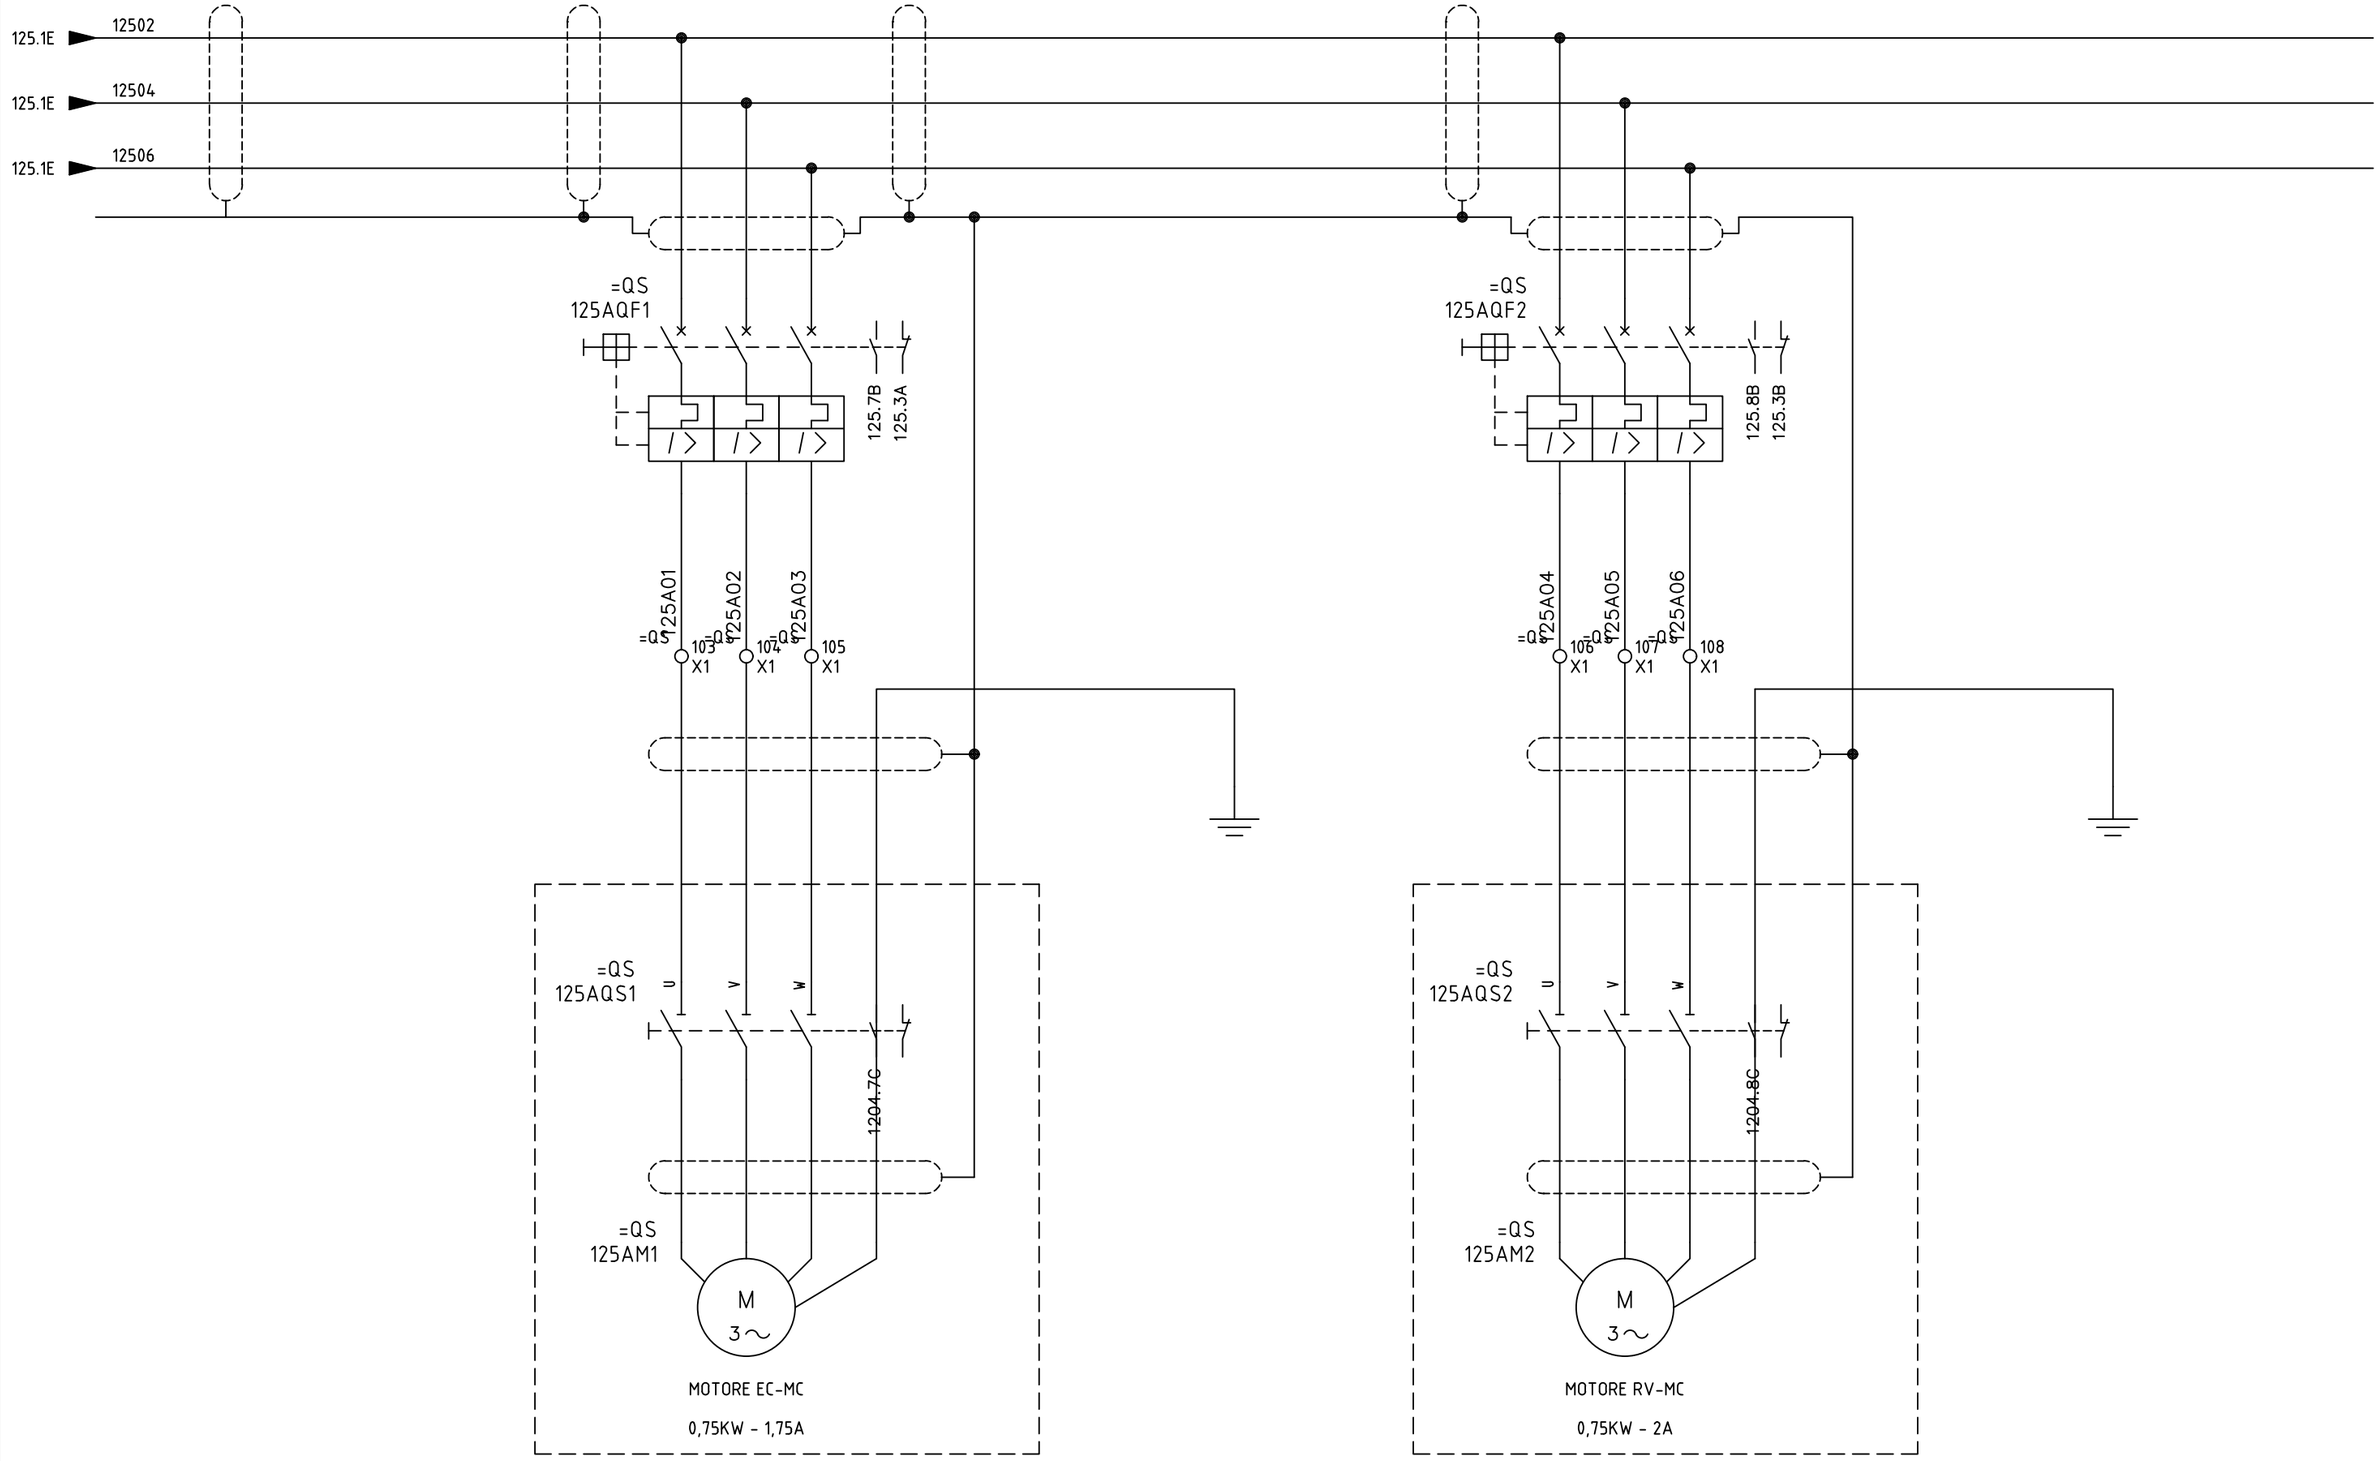

SIRCEM-CM spa
Via Armando Diaz, 19
84018 Scafati (SA)
TEL: +39 081 863 12 05

Dis. N.	REV 0.2
CAD	SPAC
Nome File	C17_26A
Data	26 07 2017

Impianto
SFARINATI – MOLINO E TRITURAZIONE
FLOUR PLANT – MILL – SHREDDING

Denominazione
EC-MC AND RV-MC MOTORS


Ordine
SIRCEM

Commessa
C17_26


Esecutore
D.G.

FOGLIO
125A

SEGUE
126

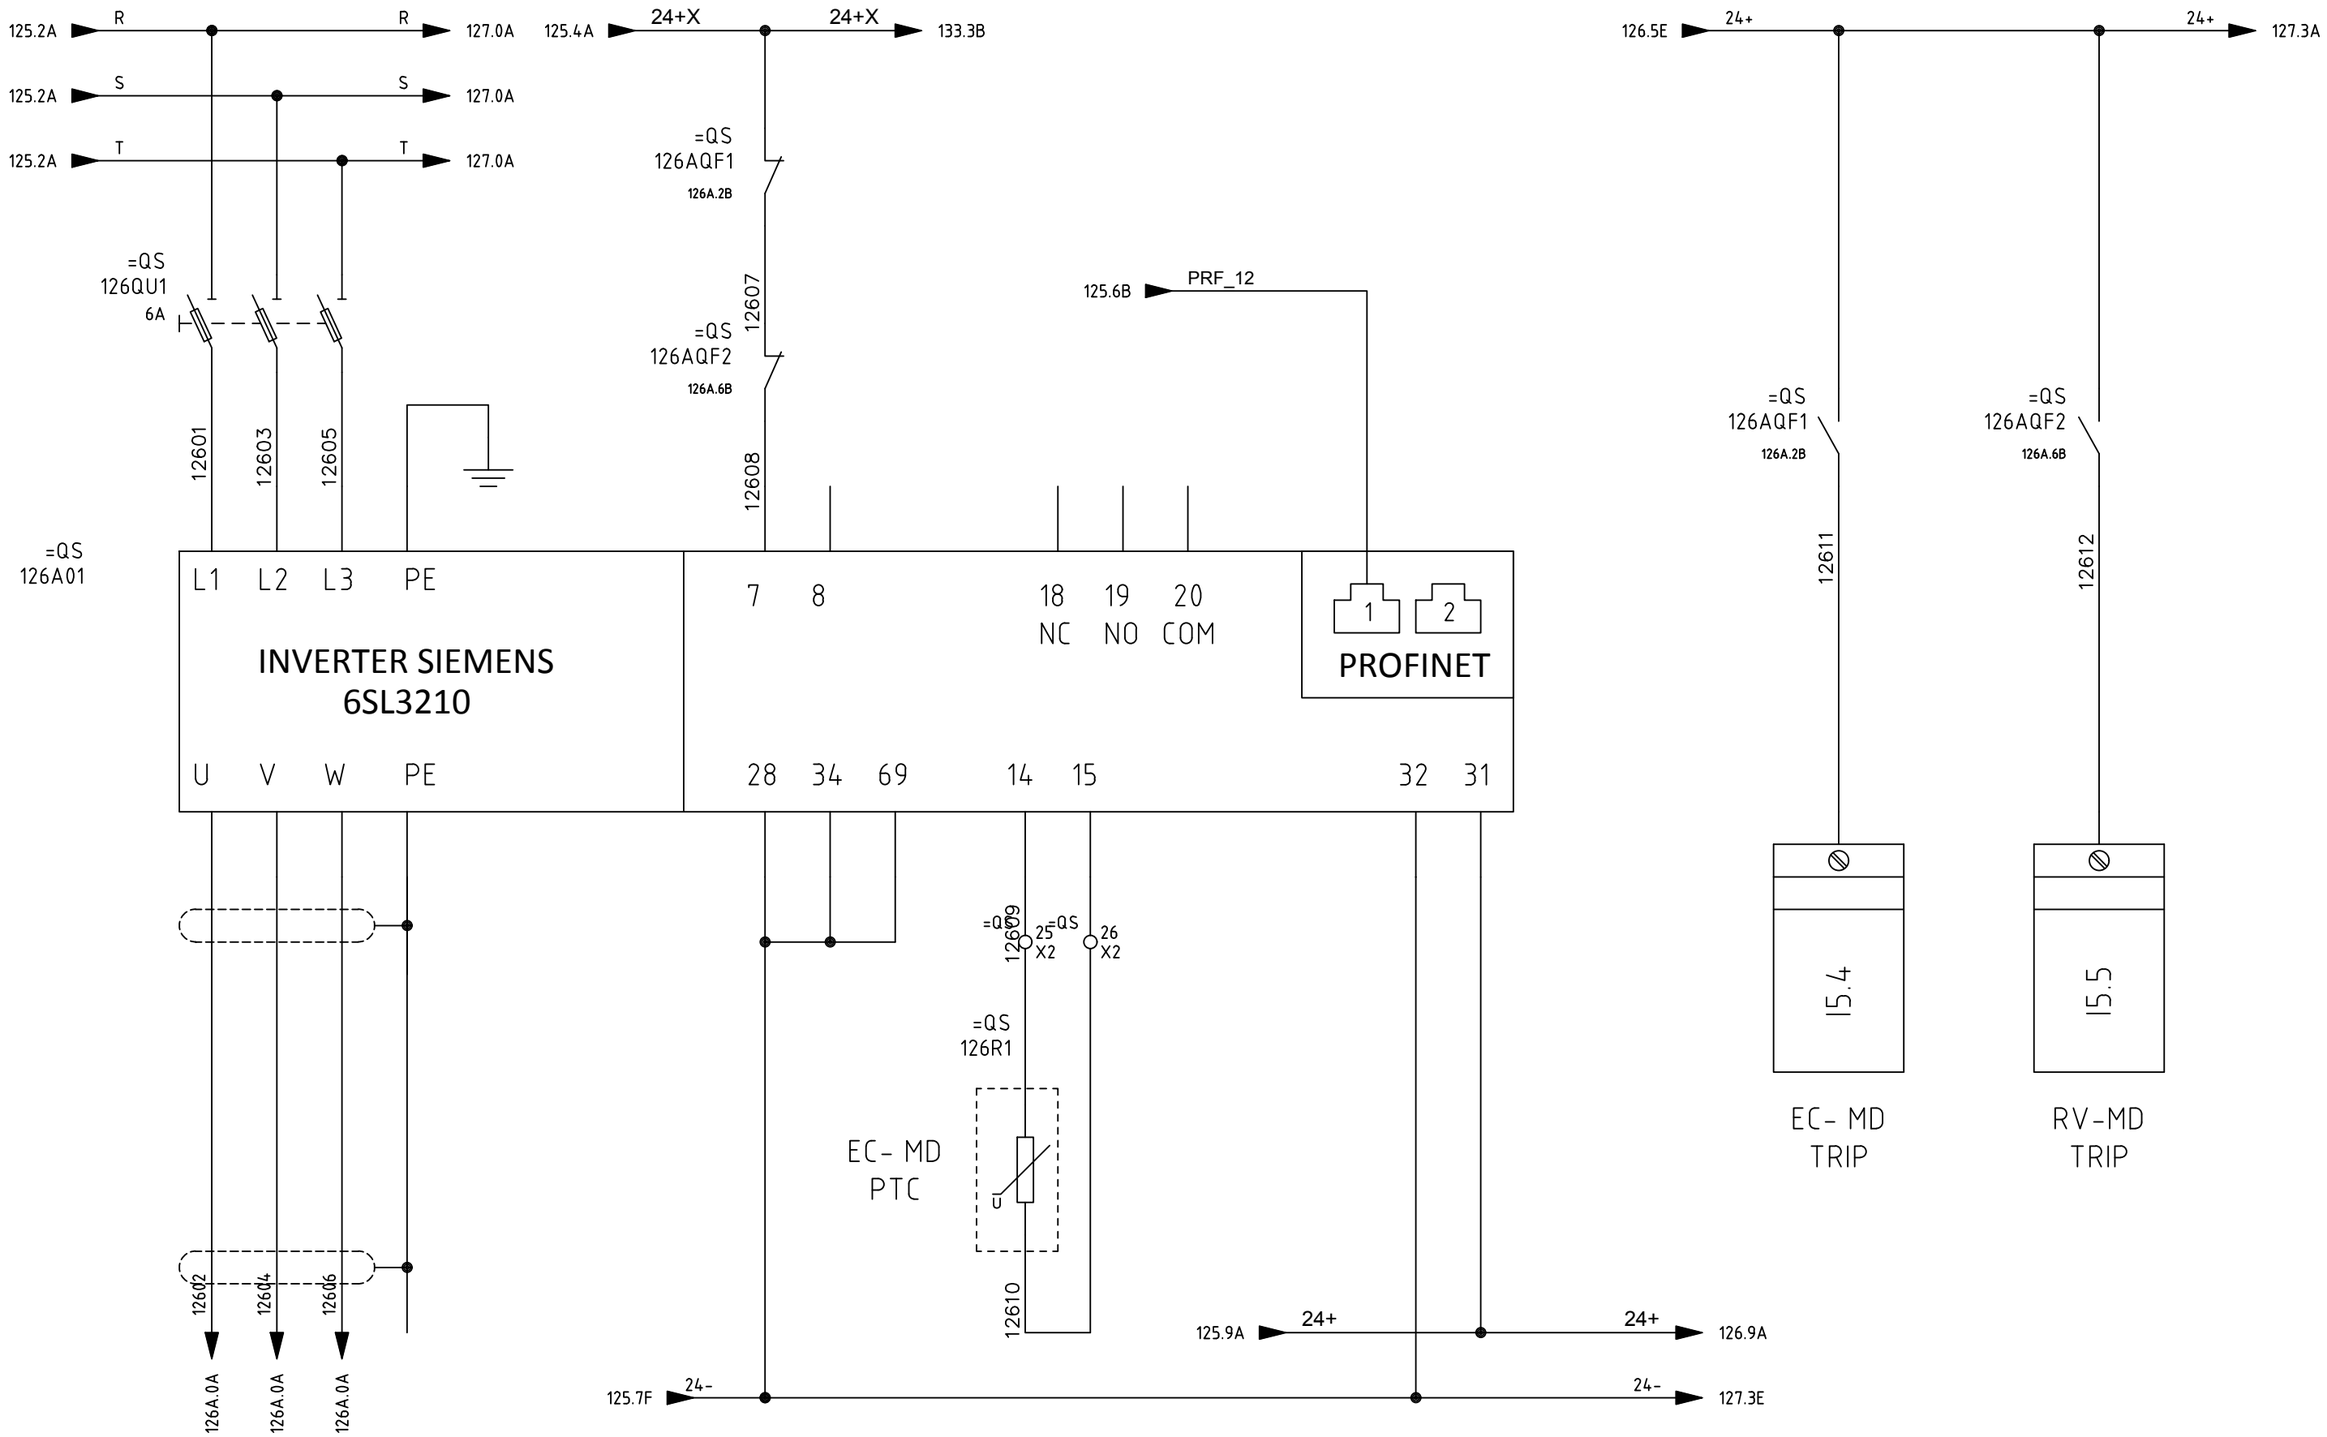

SIRCEM-CM spa Via Armando Diaz, 19 84018 Scafati (SA) TEL: +39 081 863 12 05	Dis. N. REV 0.2 CAD SPAC Nome File C17_26A Data 26 07 2017	Impianto *SFARINATI – MOLINO E TRITURAZIONE* *FLOUR PLANT – MILL – SHREDDING* Denominazione EC-MD AND RV-MD MOTORS	Ordine SIRCEM Commessa C17_26 Esecutore D.G.		FOGLIO 126 SEGUE 126A

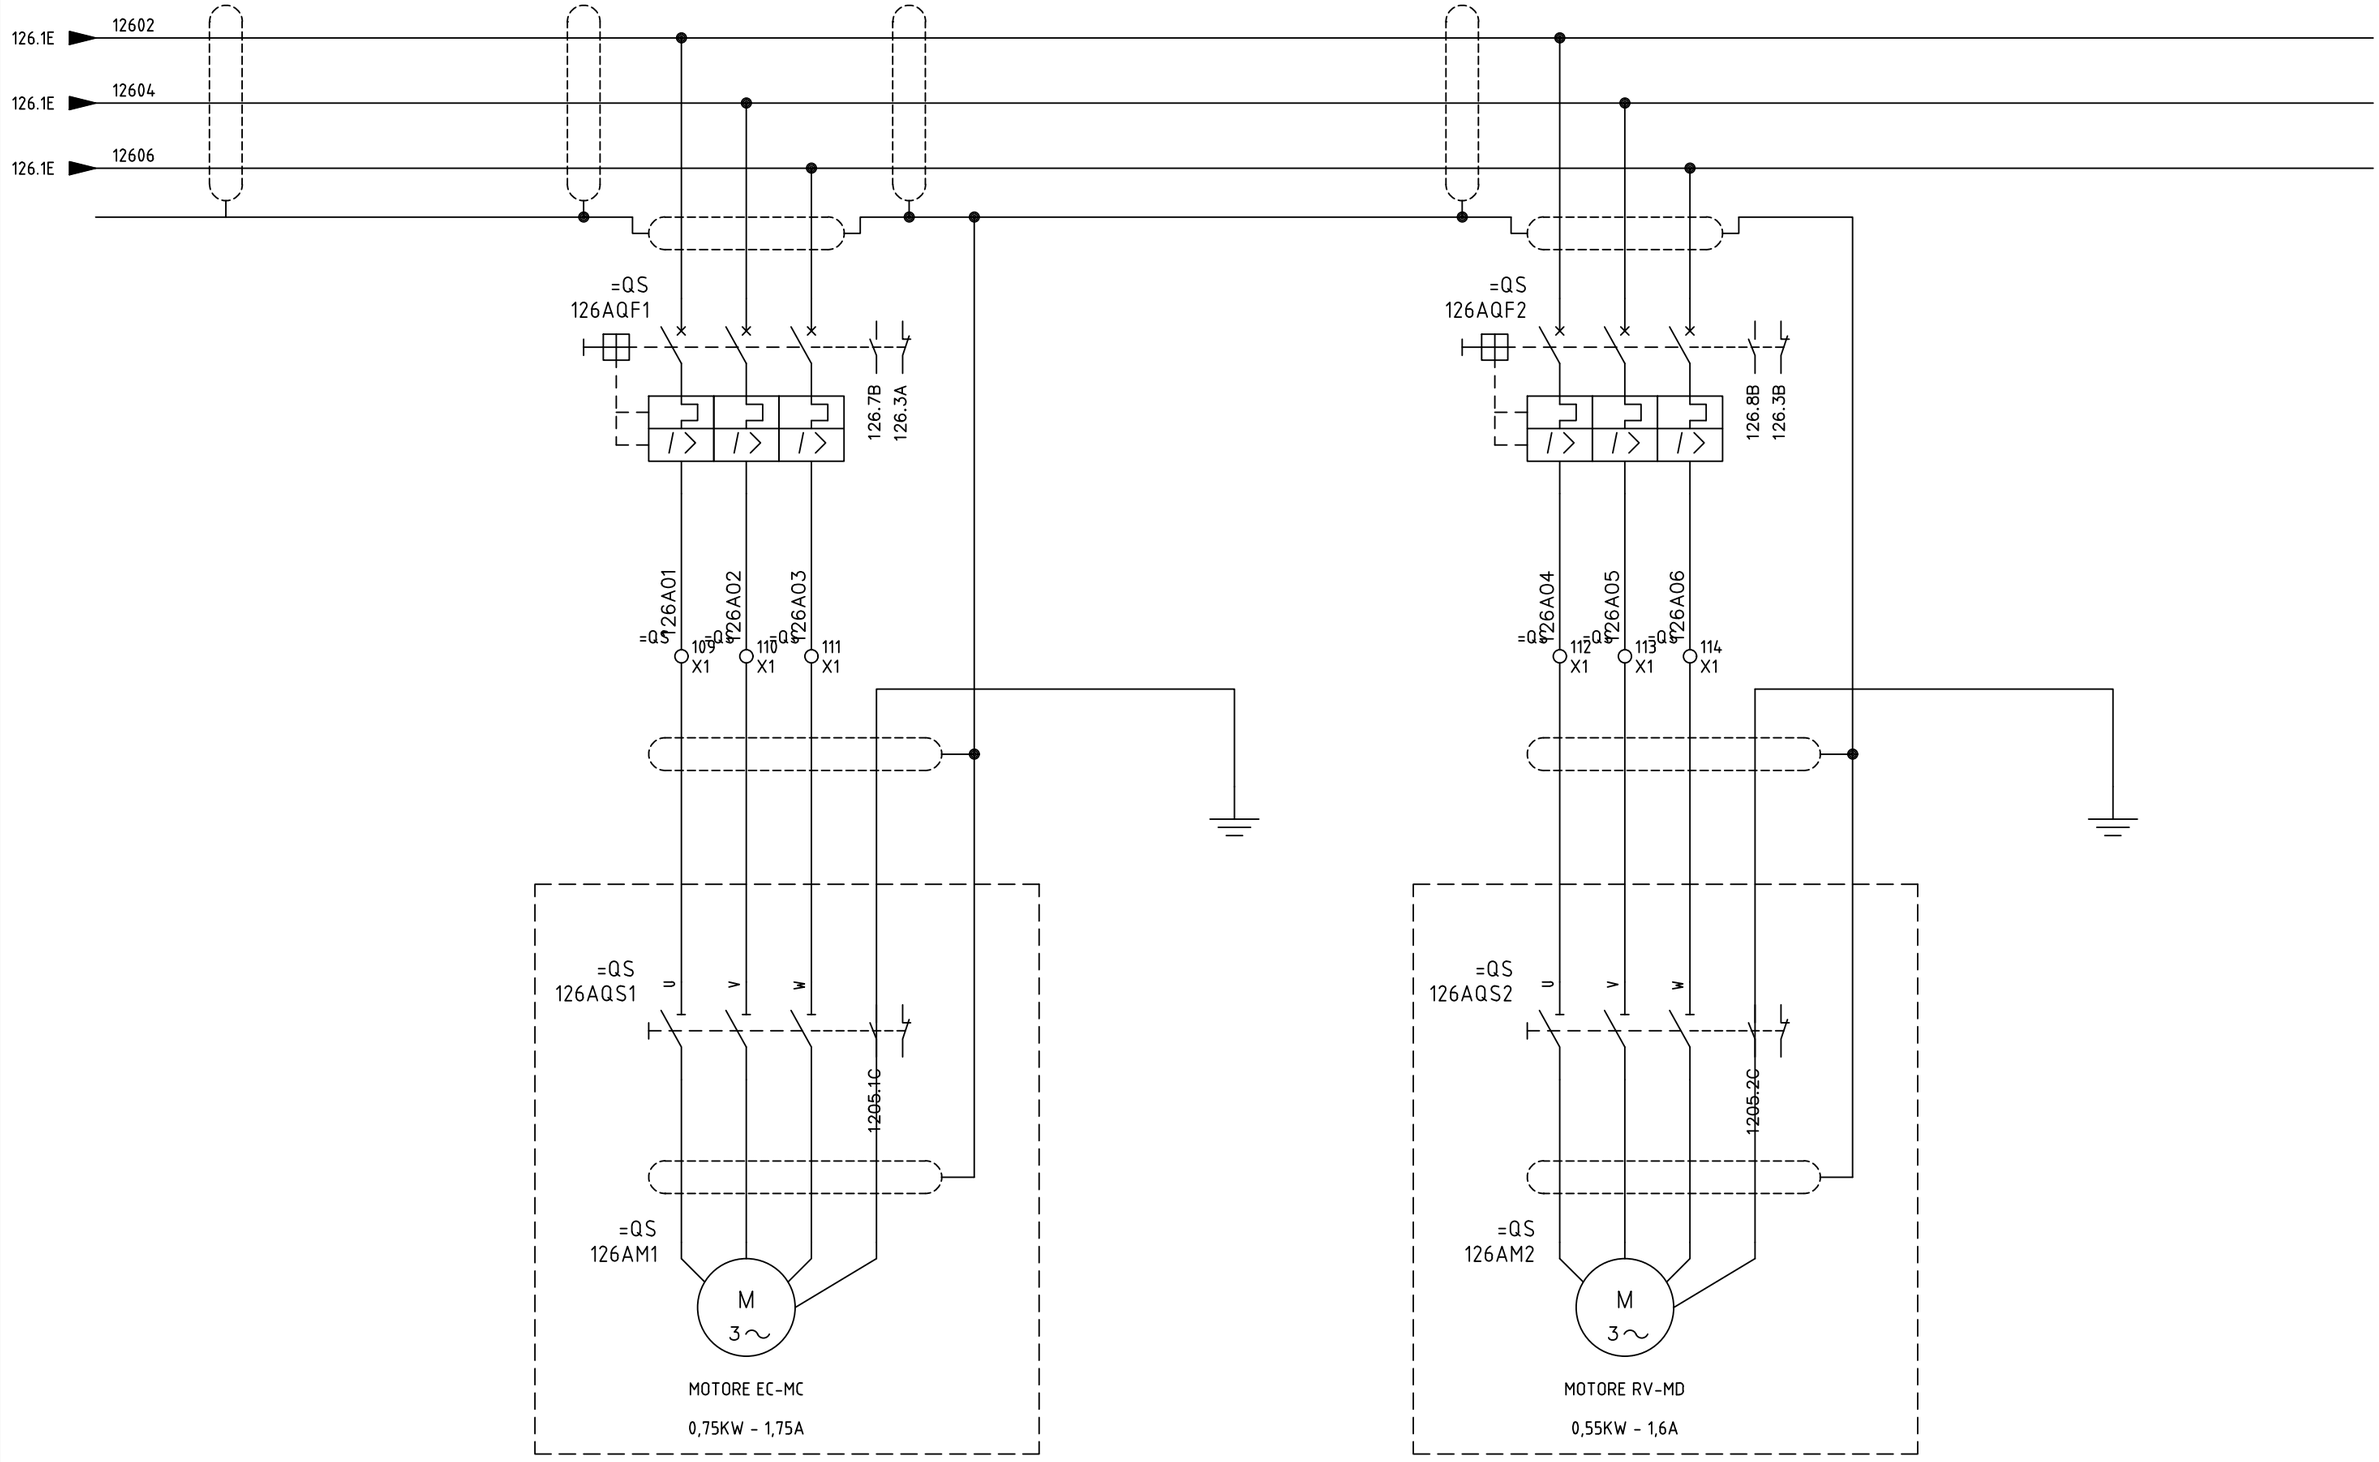

SIRCEM-CM spa
Via Armando Diaz, 19
84018 Scafati (SA)
TEL: +39 081 863 12 05

Dis. N.	REV 0.2
CAD	SPAC
Nome File	C17_26A
Data	26 07 2017

Impianto
SFARINATI – MOLINO E TRITURAZIONE
FLOUR PLANT – MILL – SHREDDING

Denominazione
EC-MD AND RV-MD MOTORS


Ordine
SIRCEM

Commessa
C17_26


Esecutore
D.G.

FOGLIO
126A

SEGUE
127

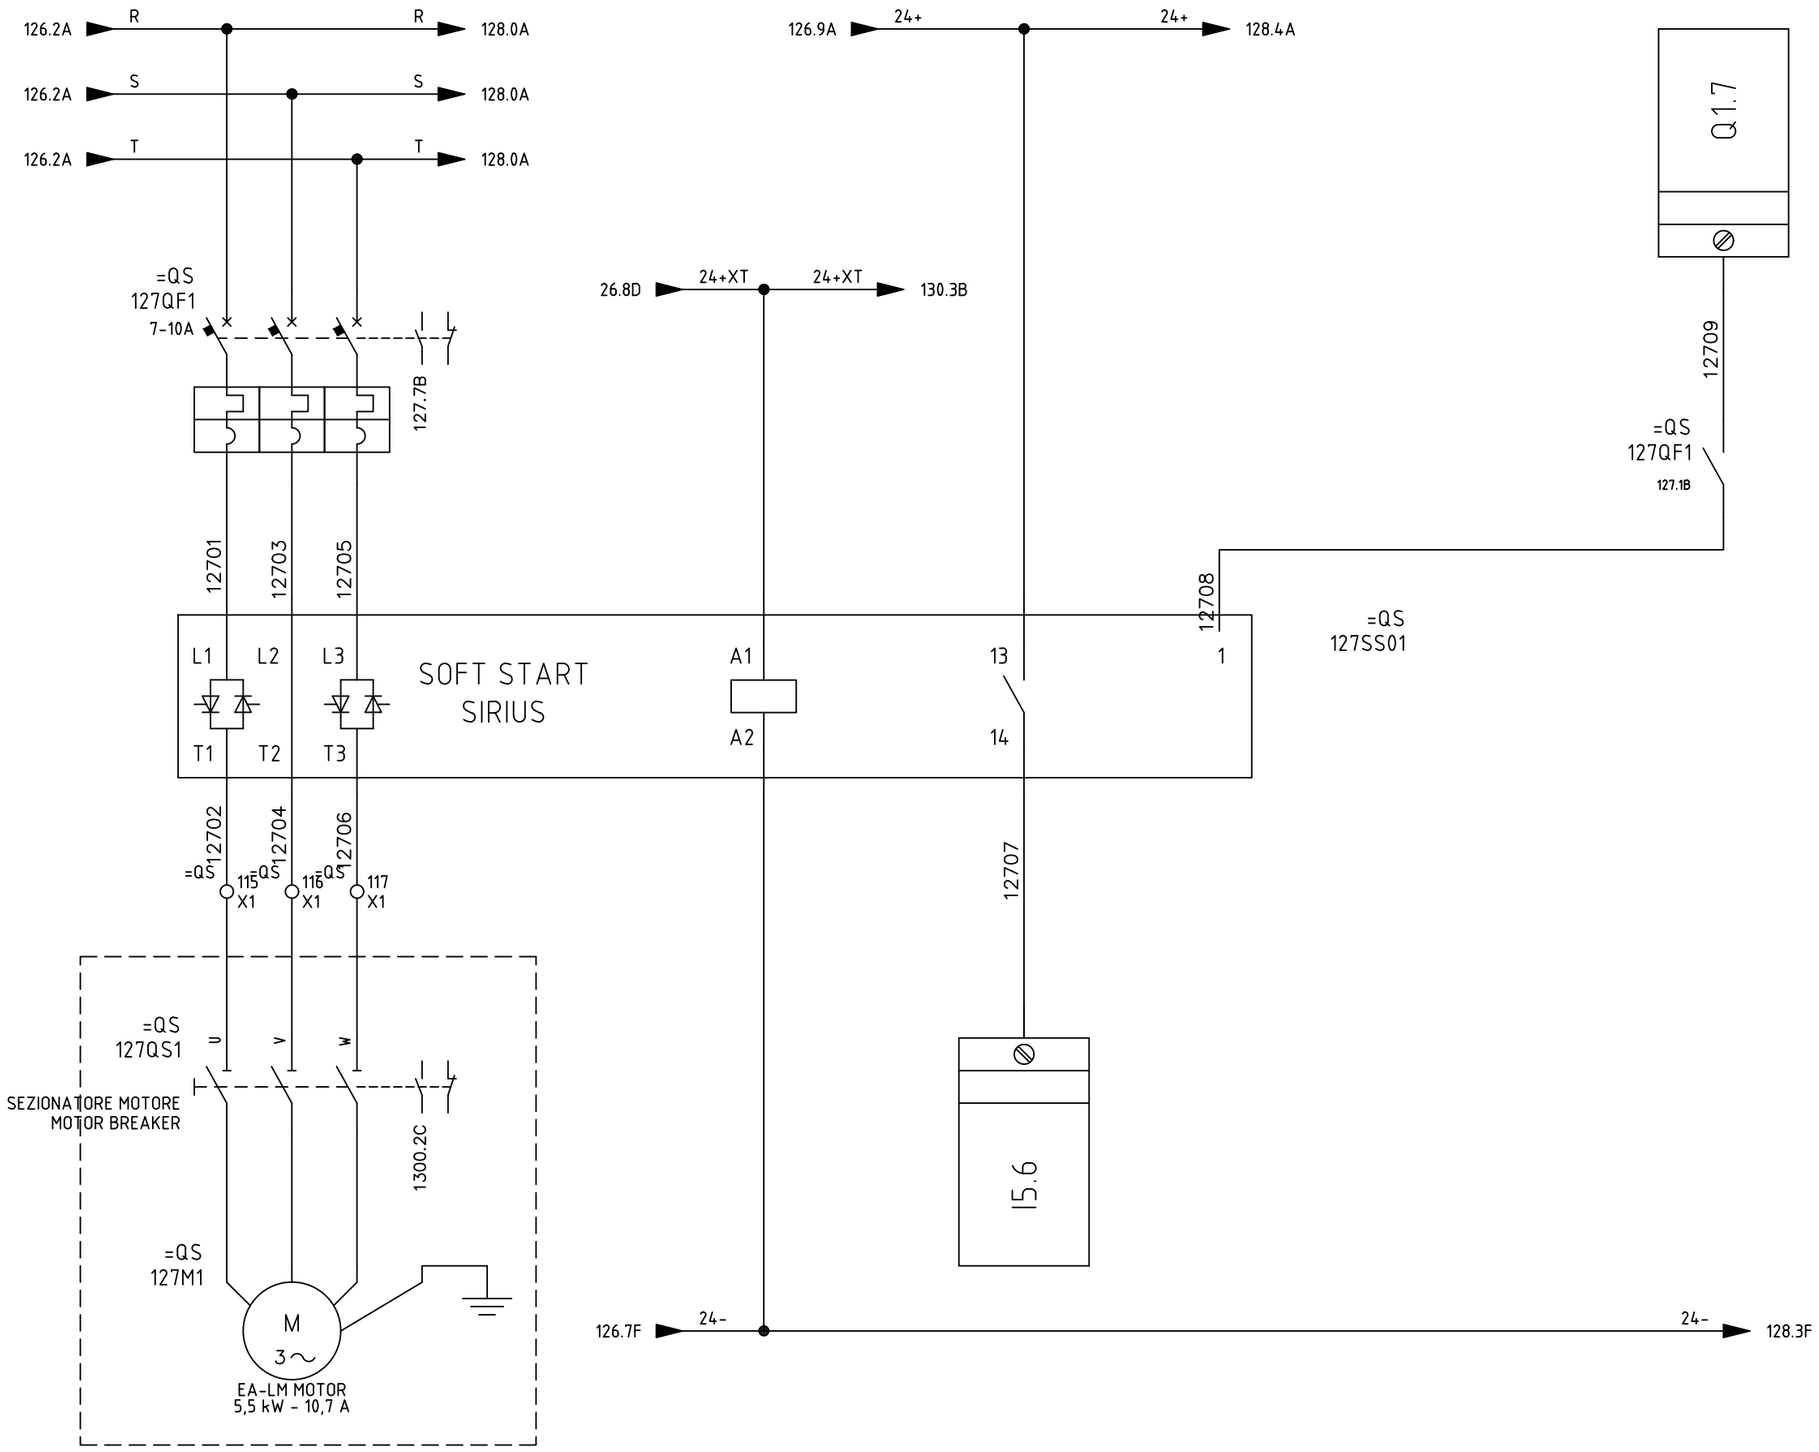

SIRCEM-CM spa Via Armando Diaz, 19 84018 Scafati (SA) TEL: +39 081 863 12 05	Dis. N. REV 0.2 CAD SPAC Nome File C17_26A Data 26 07 2017	Impianto *SFARINATI – MOLINO E TRITURAZIONE* *FLOUR PLANT – MILL – SHREDDING* Denominazione EA-LM MOTOR	Ordine SIRCEM Commessa C17_26 Esecutore D.G.		FOGLIO 127 SEGUE 128

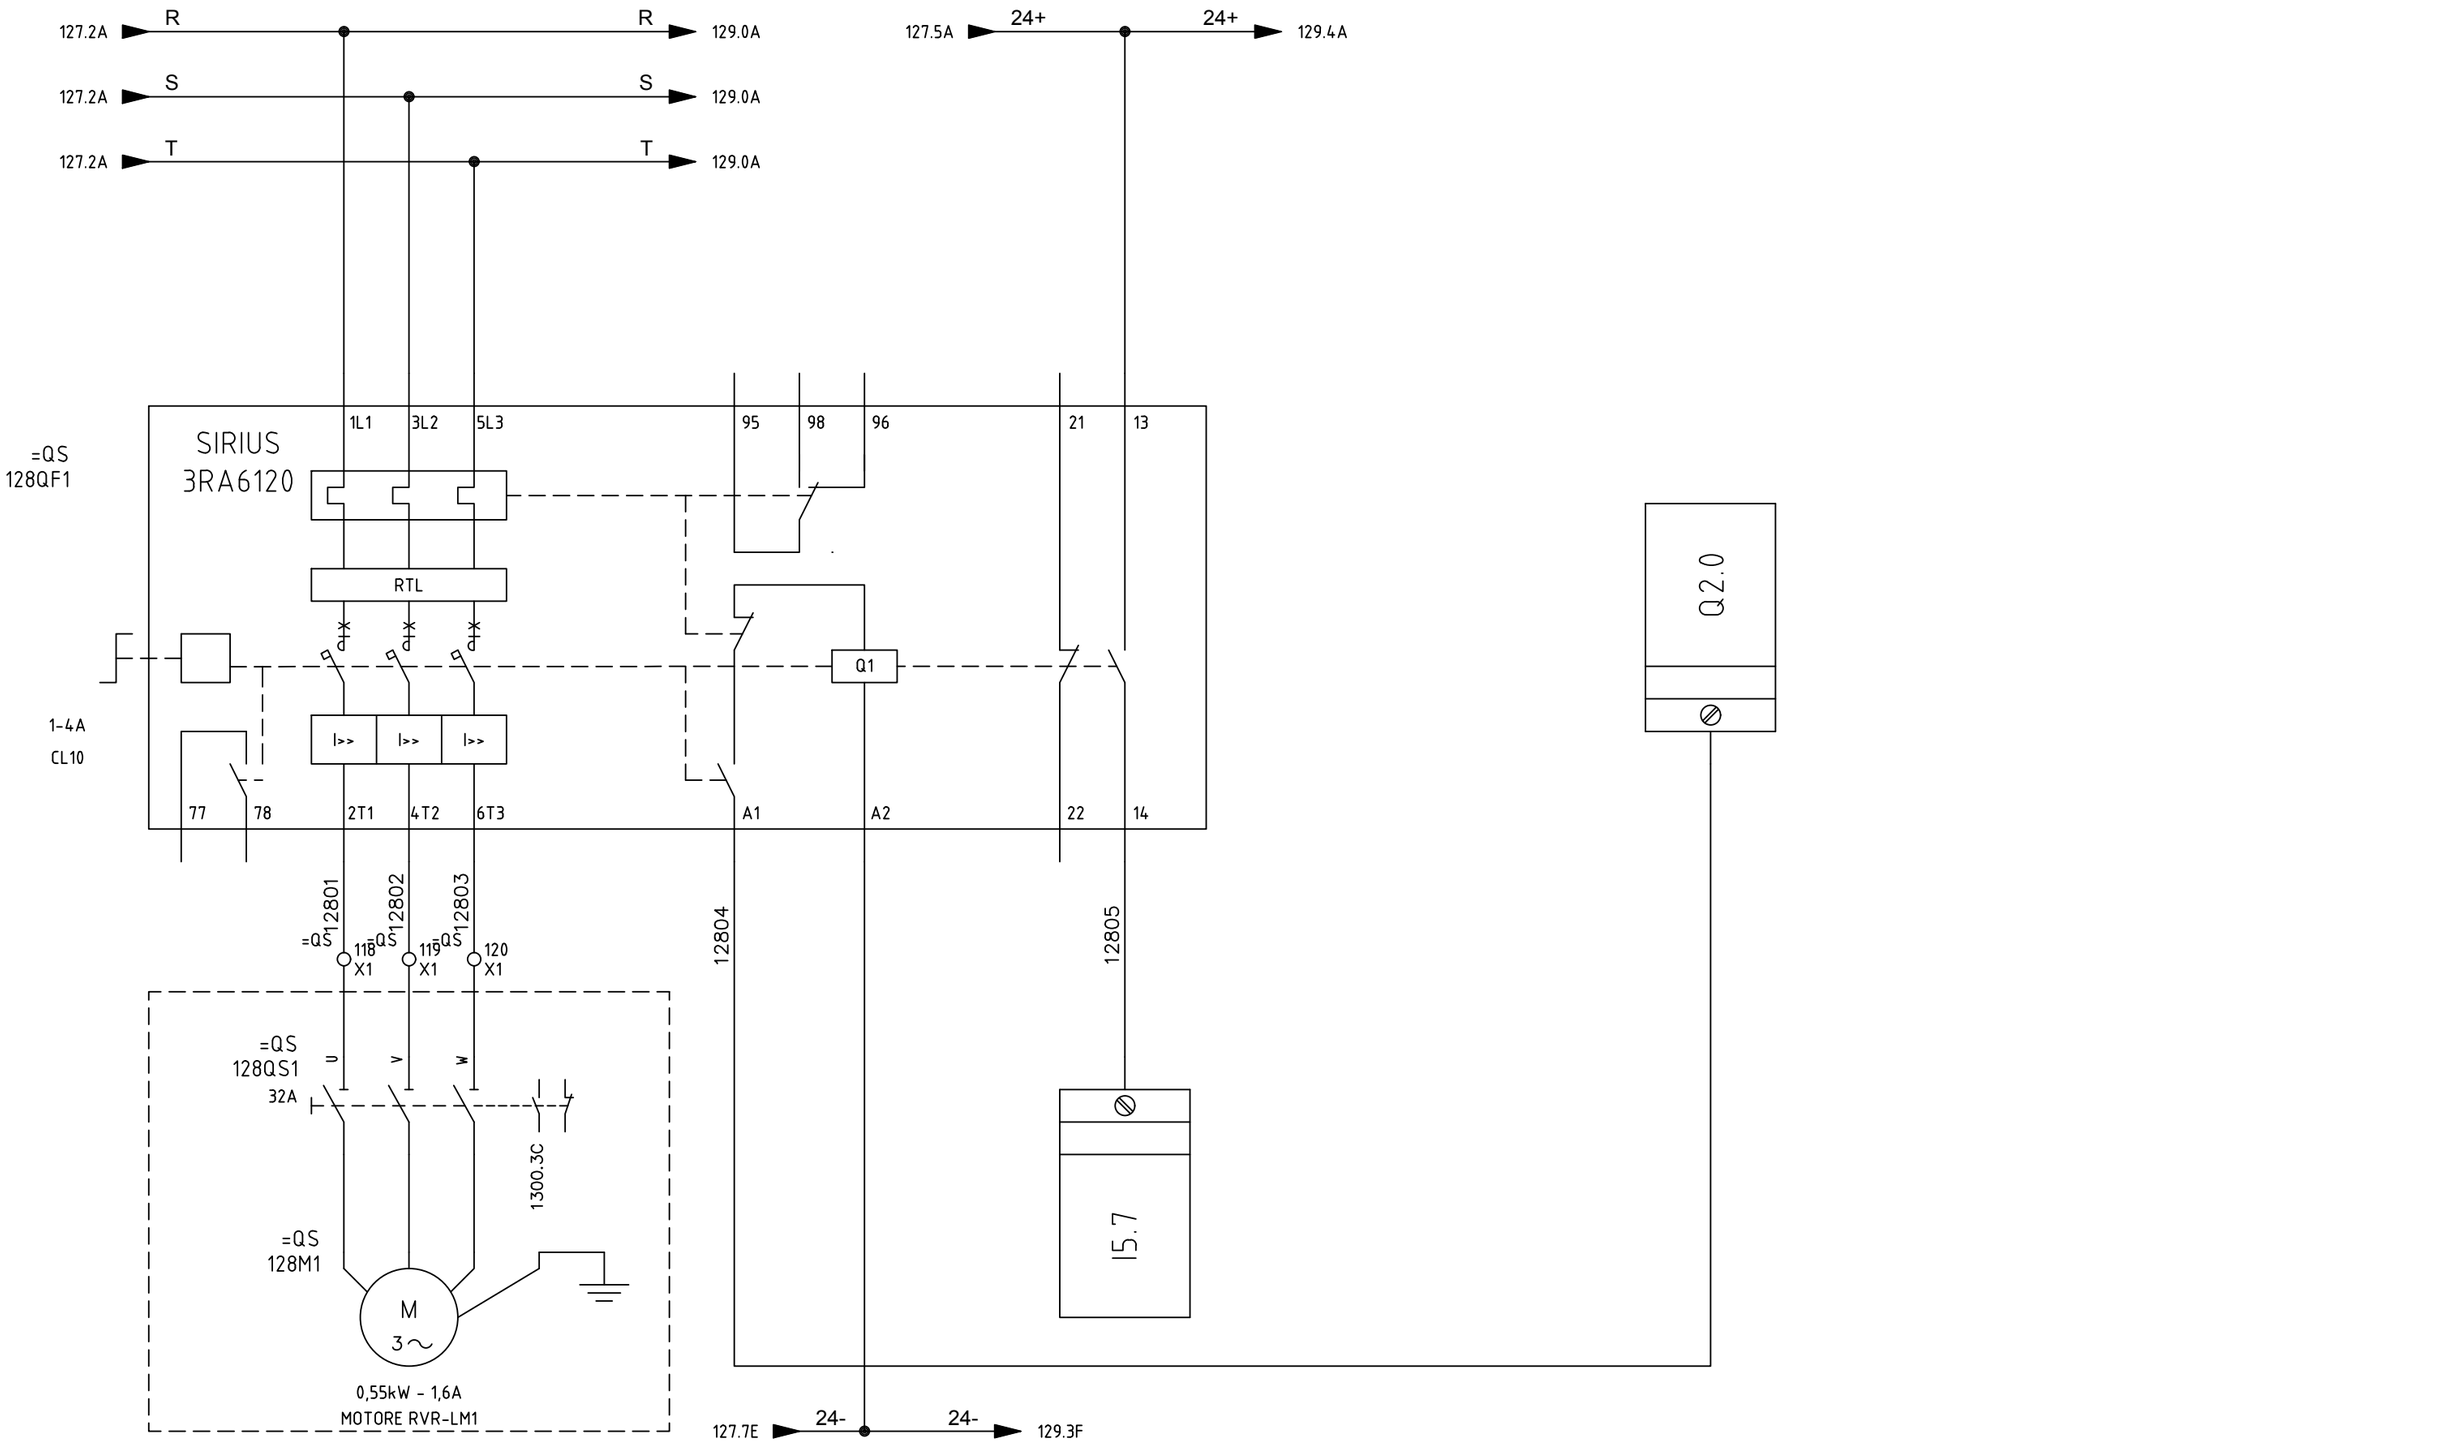

SIRCEM-CM spa
Via Armando Diaz, 19
84018 Scafati (SA)
TEL: +39 081 863 12 05


Dis. N.	REV 0.2
CAD	SPAC
Nome File	C17_26A
Data	26 07 2017

Impianto
SFARINATI – MOLINO E TRITURAZIONE
FLOUR PLANT – MILL – SHREDDING

Denominazione: RVR-LM1 MOTOR

Ordine: SIRCEM
Commessa: C17_26
Esecutore: D.G.

FOGLIO 128
SEGUE 129

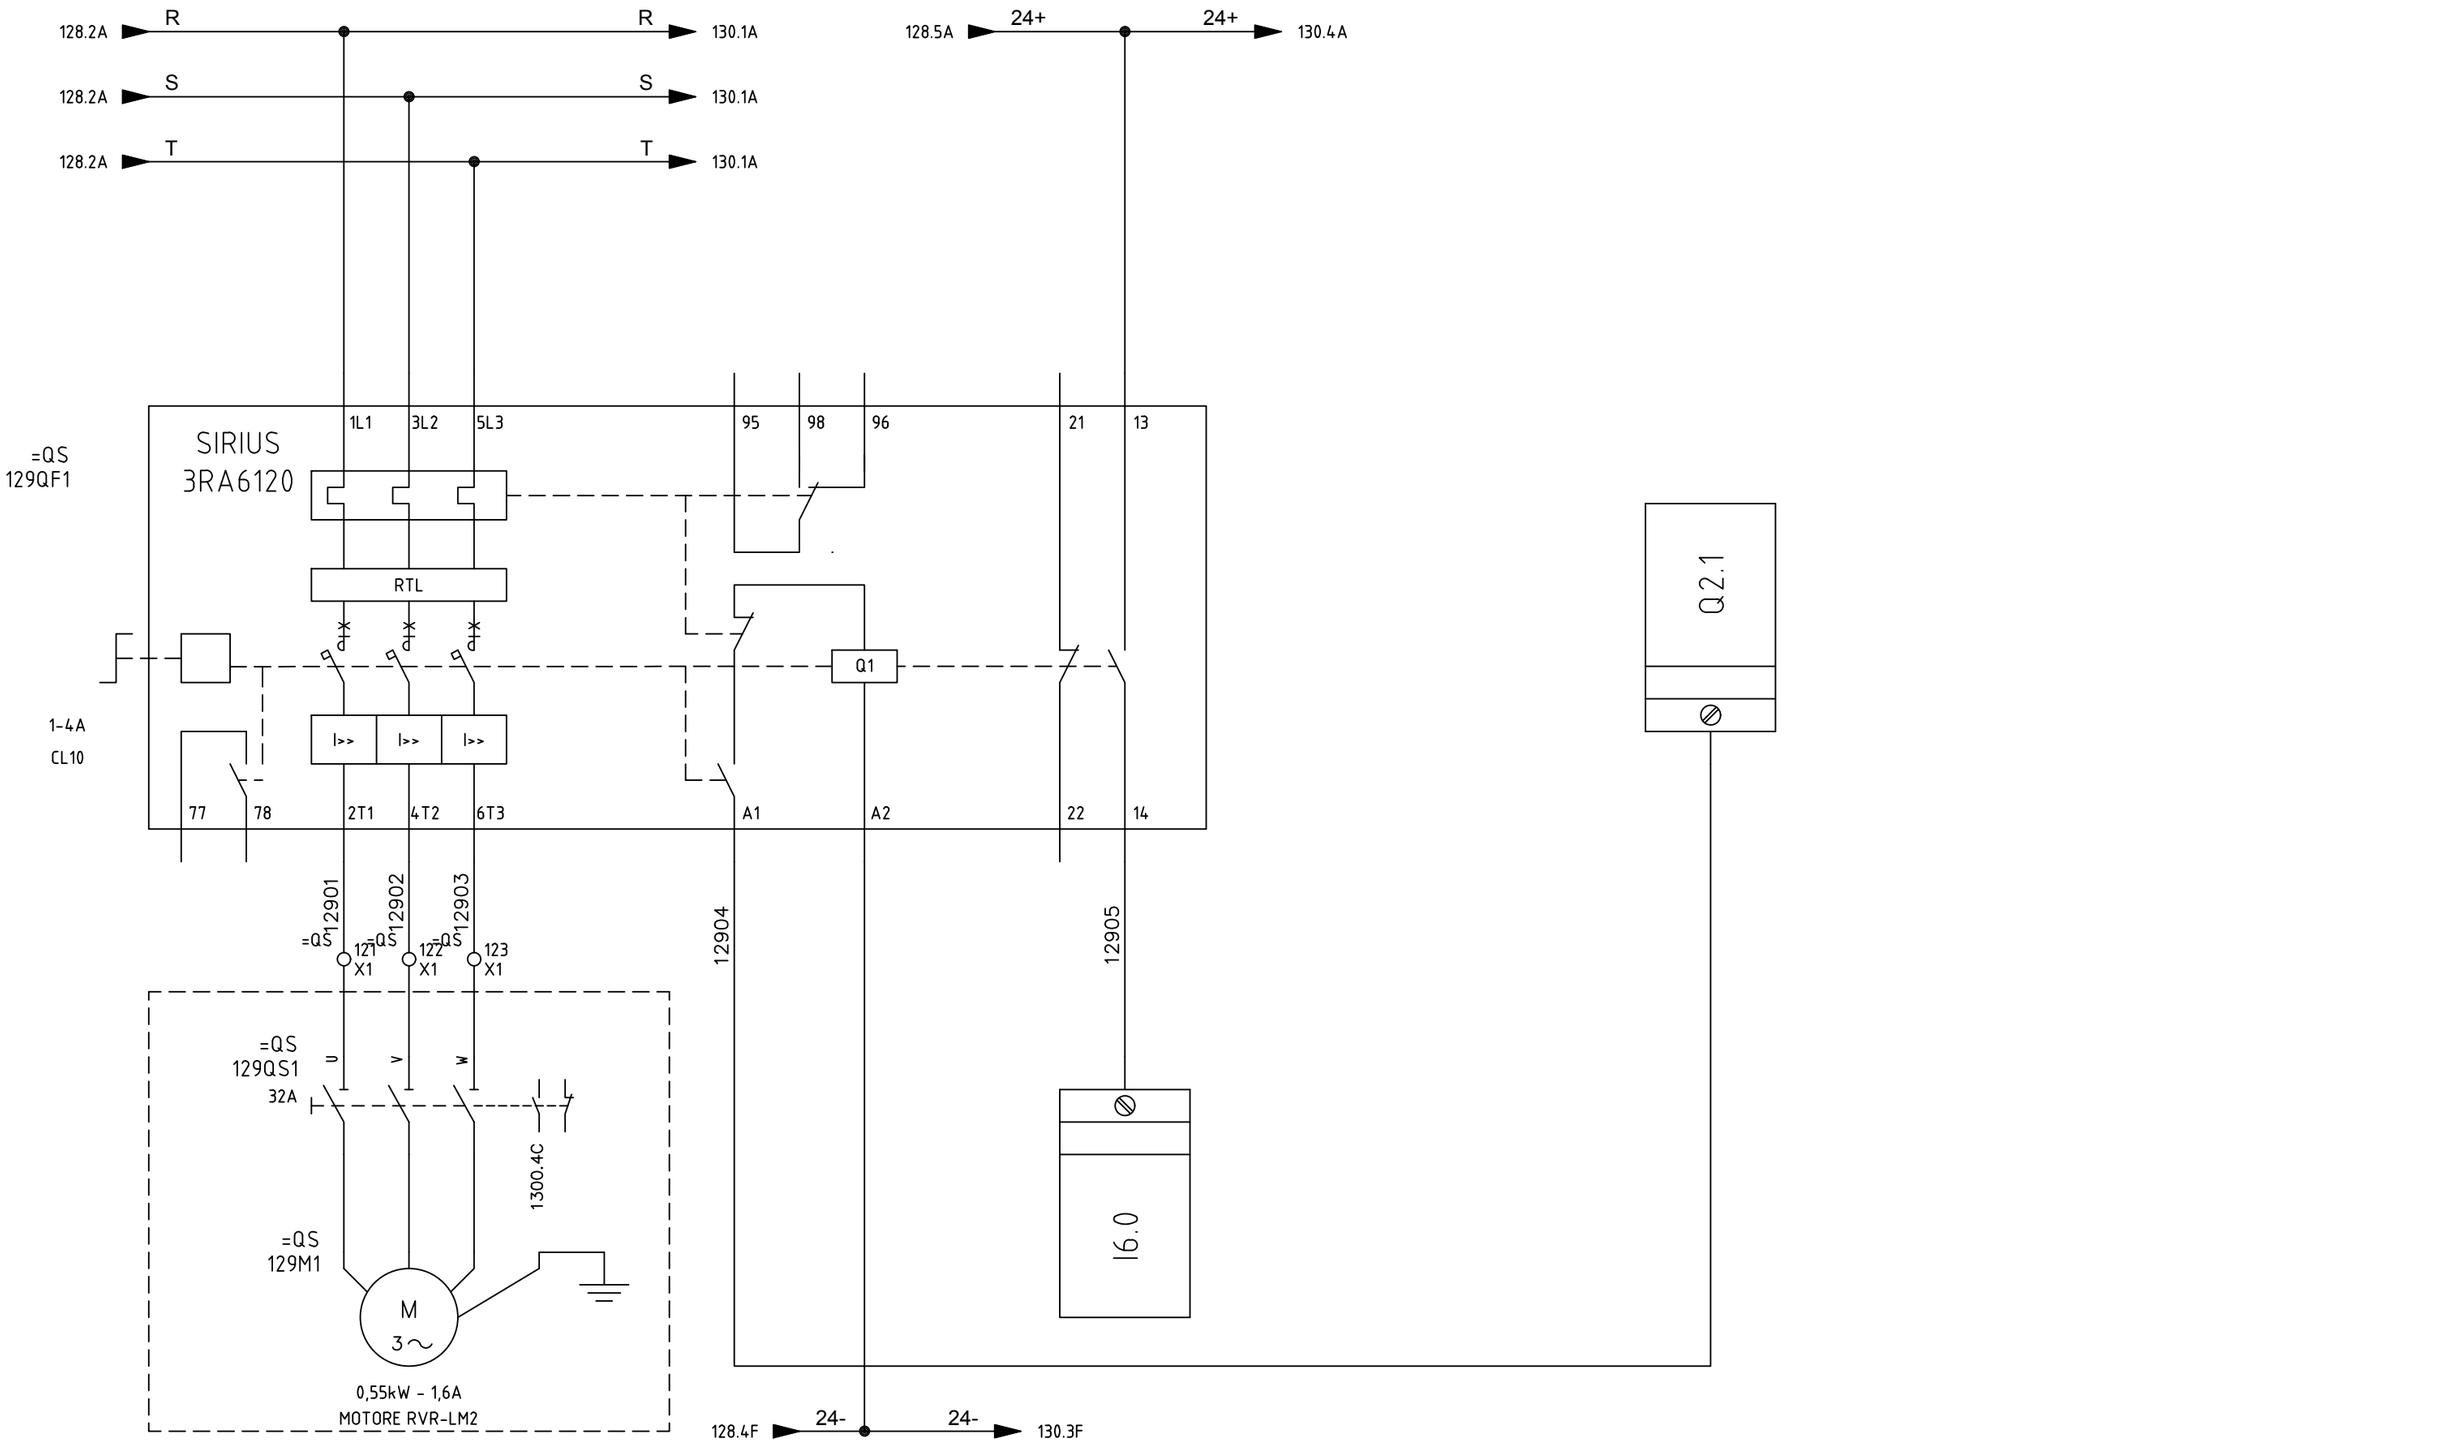

SIRCEM-CM spa
Via Armando Diaz, 19
84018 Scafati (SA)
TEL: +39 081 863 12 05


Dis. N.	REV 0.2
CAD	SPAC
Nome File	C17_26A
Data	26 07 2017

Impianto: *SFARINATI – MOLINO E TRITURAZIONE*
FLOUR PLANT – MILL – SHREDDING


Denominazione: RVR-LM2 MOTOR

Ordine	SIRCEM
Commessa	C17_26
Esecutore	D.G.

FOGLIO	129
SEGUE	130

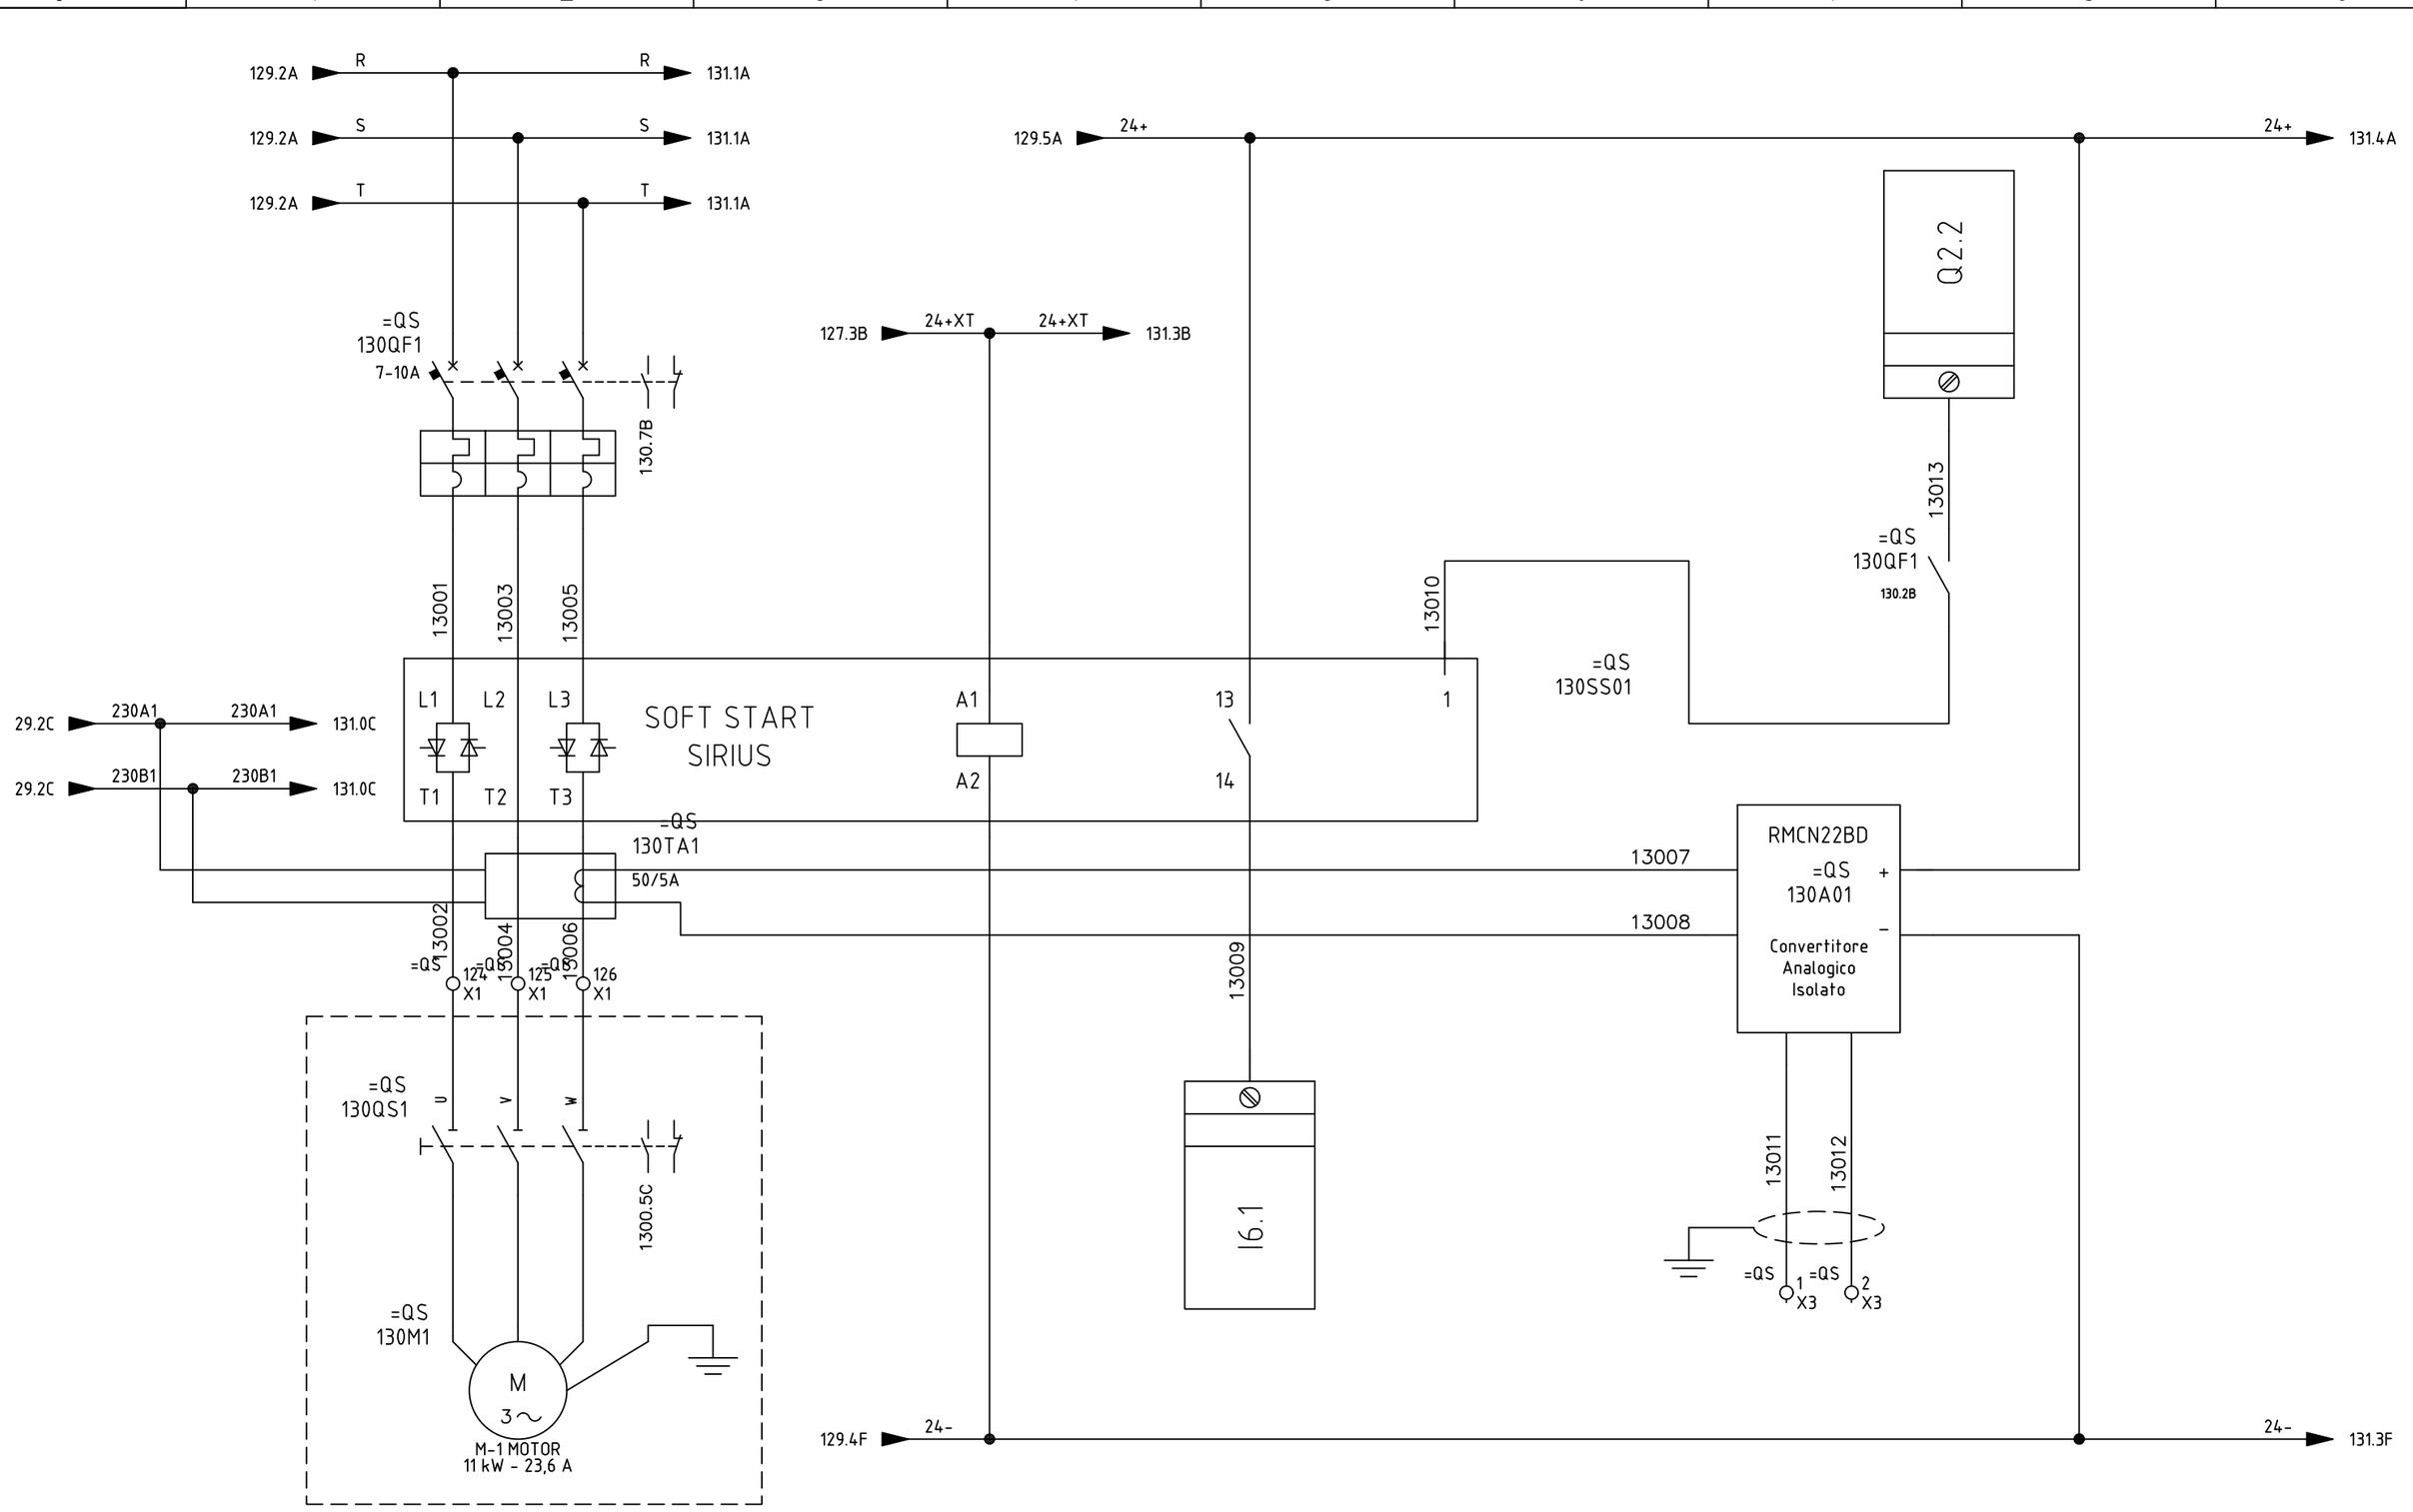

SIRCEM-CM spa Via Armando Diaz, 19 84018 Scafati (SA) TEL: +39 081 863 12 05	Dis. N. REV 0.2 CAD SPAC Nome File C17_26A Data 26 07 2017	Impianto *SFARINATI – MOLINO E TRITURAZIONE* *FLOUR PLANT – MILL – SHREDDING* Denominazione M-1 MOTOR	Ordine SIRCEM Commessa C17_26 Esecutore D.G.	sircem cm spa macchine ed impianti per industrie alimentari, mangimistiche e chimiche	FOGLIO 130 SEGUE 131

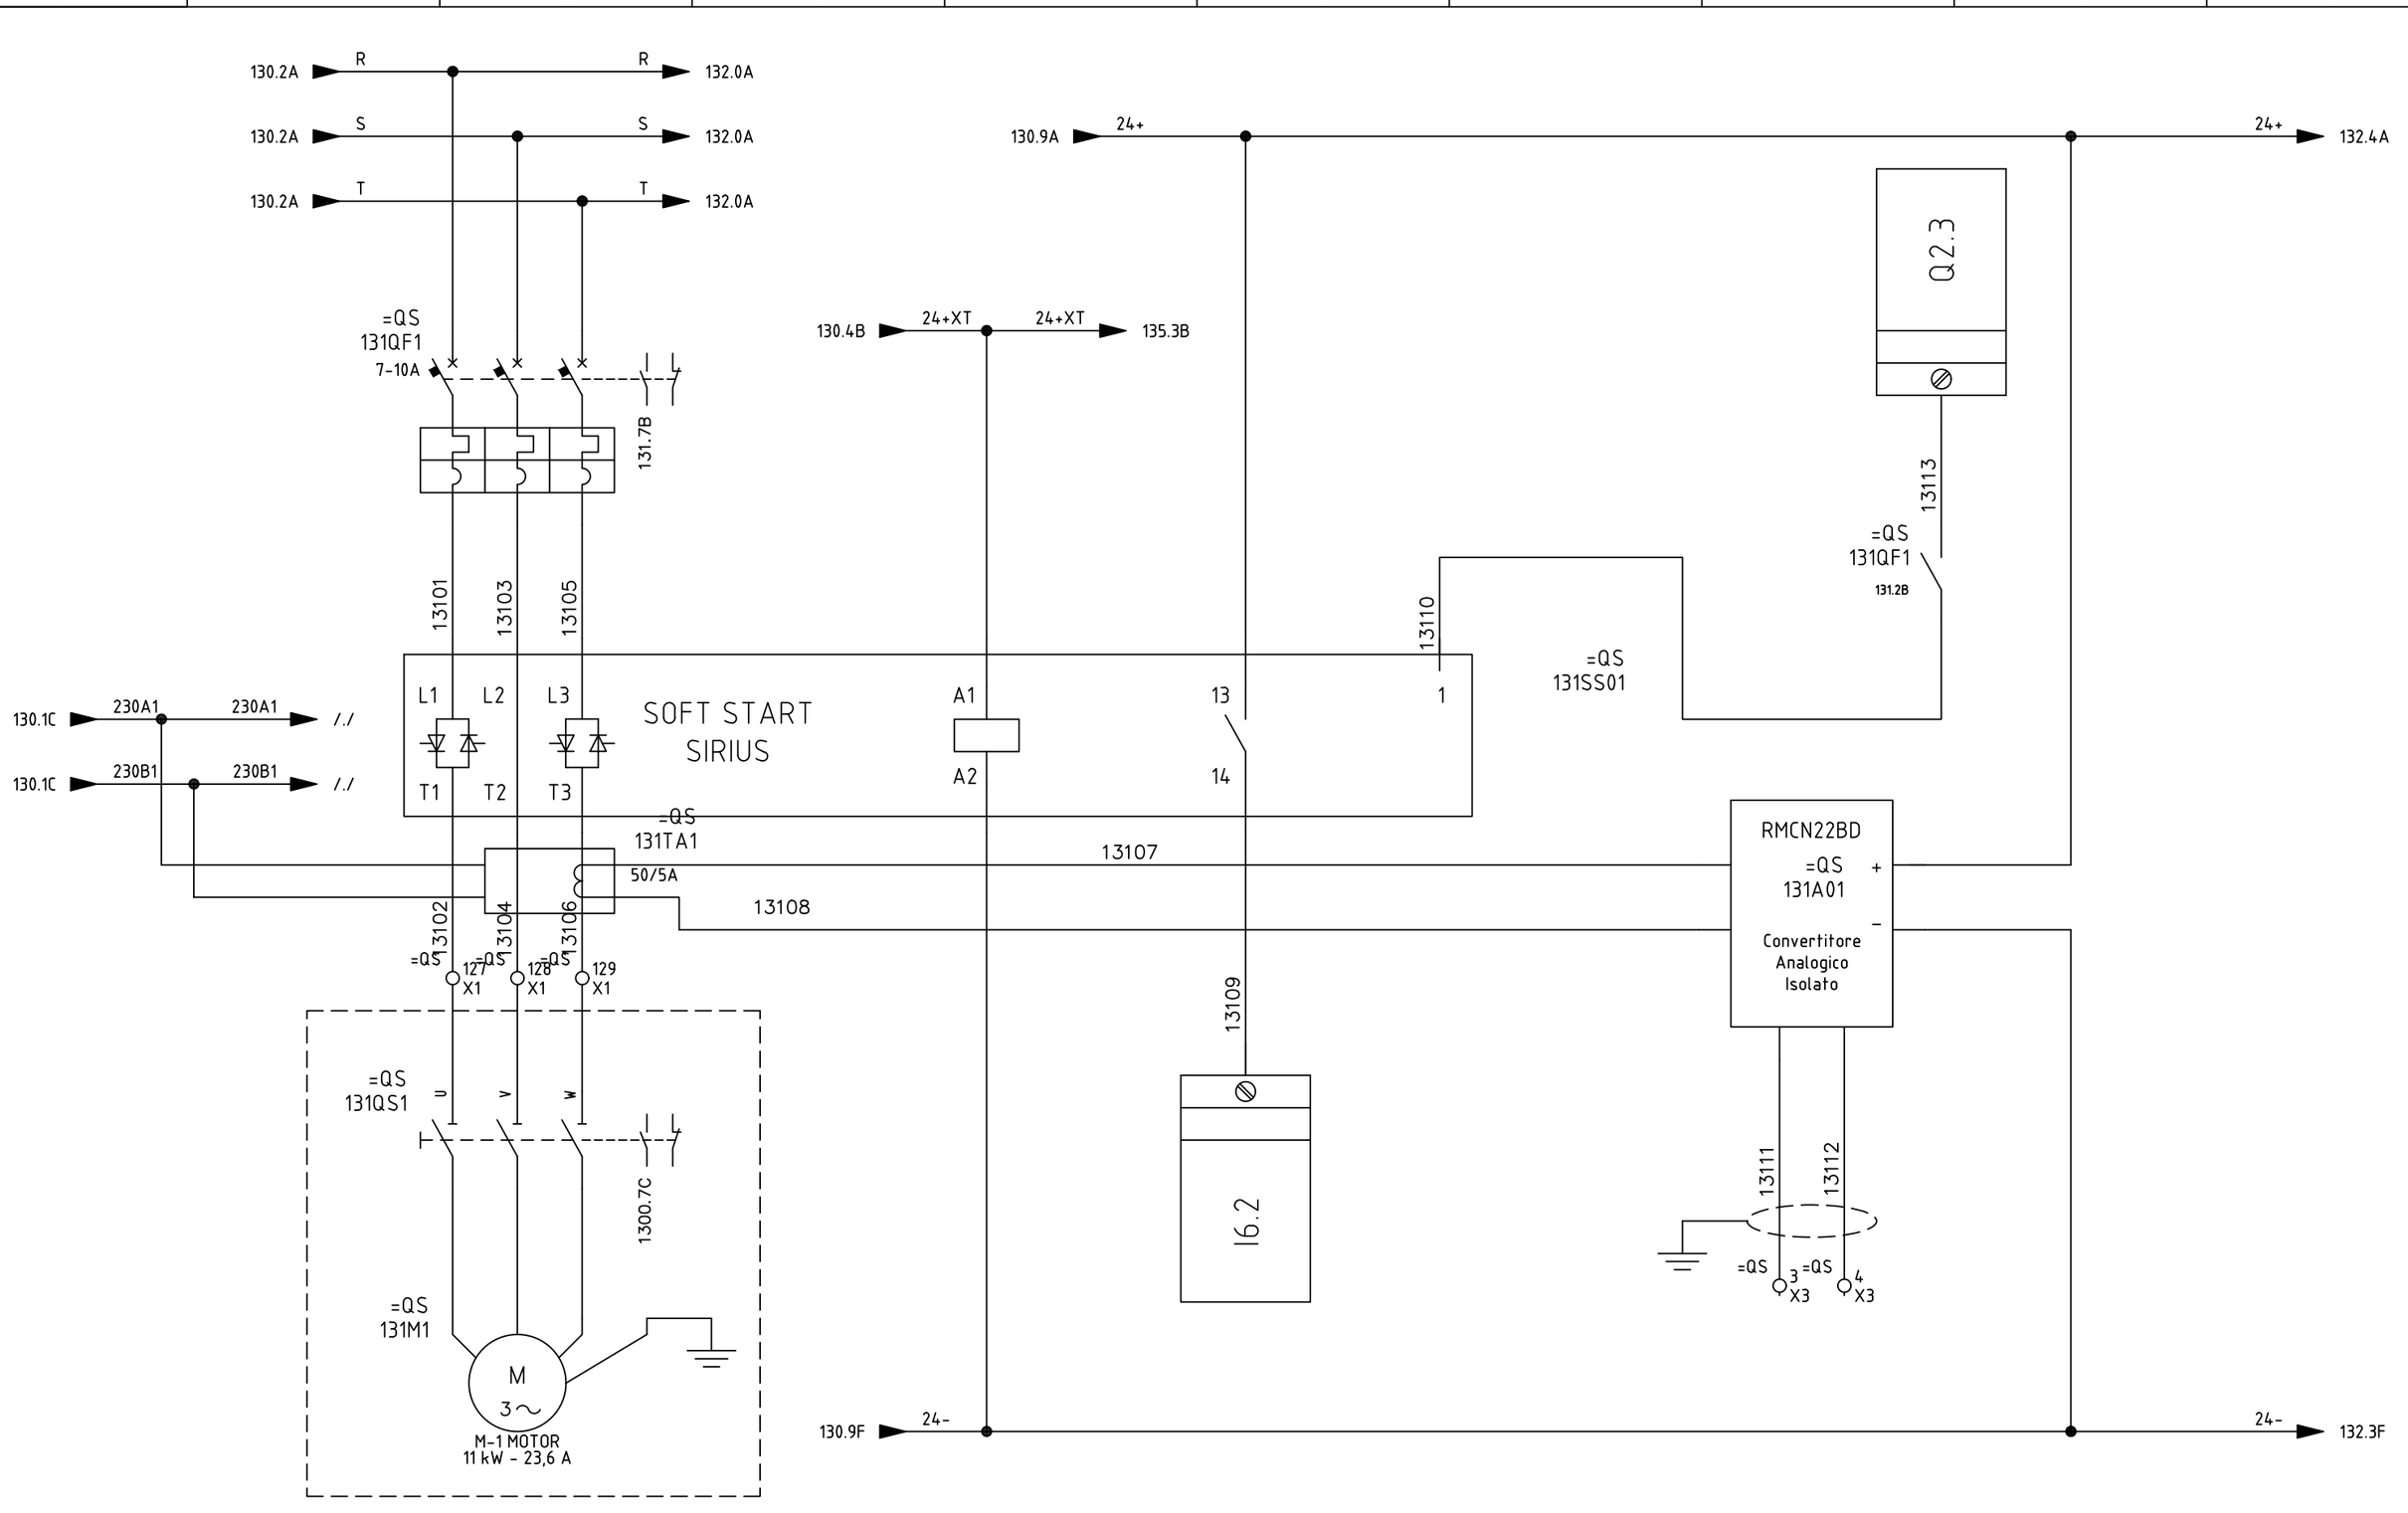

SIRCEM-CM spa
Via Armando Diaz, 19
84018 Scafati (SA)
TEL: +39 081 863 12 05


Dis. N.	REV 0.2
CAD	SPAC
Nome File	C17_26A
Data	26 07 2017

Impianto: *SFARINATI – MOLINO E TRITURAZIONE*
FLOUR PLANT – MILL – SHREDDING

Denominazione: M-2 MOTOR

Ordine	SIRCEM
Commessa	C17_26
Esecutore	D.G.

FOGLIO	131
SEGUE	132

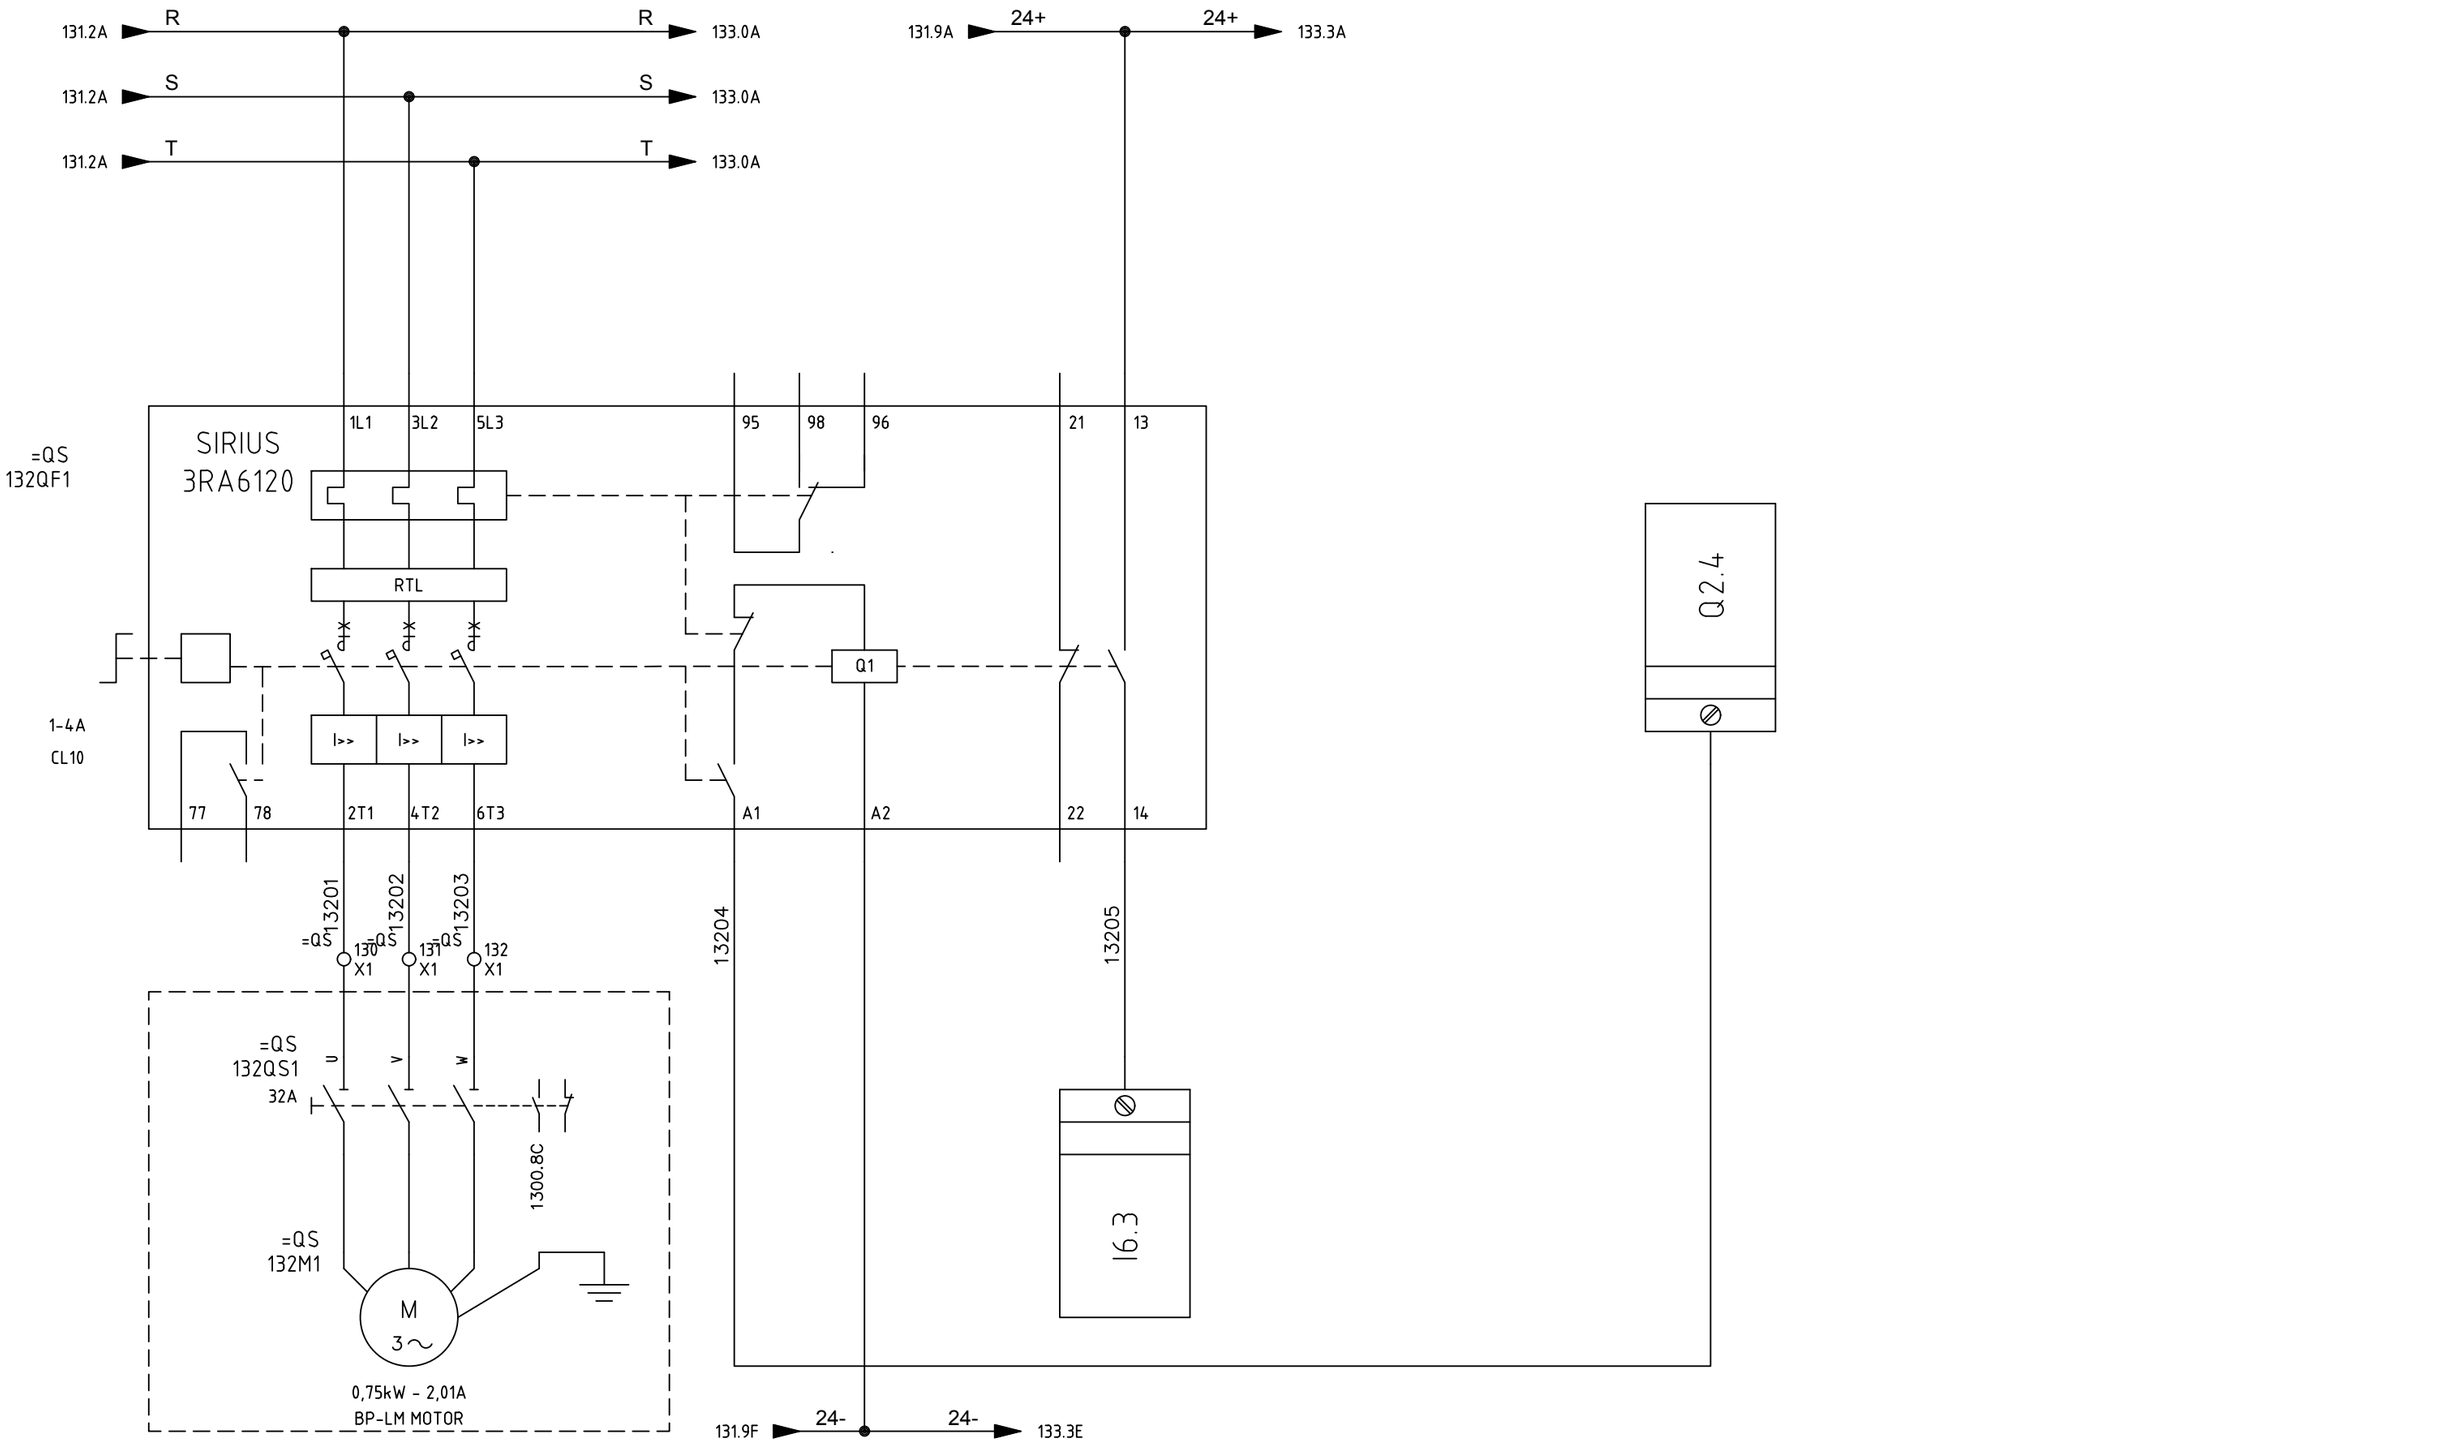

SIRCEM-CM spa
Via Armando Diaz, 19
84018 Scafati (SA)
TEL: +39 081 863 12 05


Dis. N.	REV 0.2
CAD	SPAC
Nome File	C17_26A
Data	26 07 2017

Impianto
SFARINATI – MOLINO E TRITURAZIONE
FLOUR PLANT – MILL – SHREDDING

Denominazione BP-LM MOTOR

Ordine	SIRCEM
Commessa	C17_26
Esecutore	D.G.

FOGLIO	132
SEGUE	133

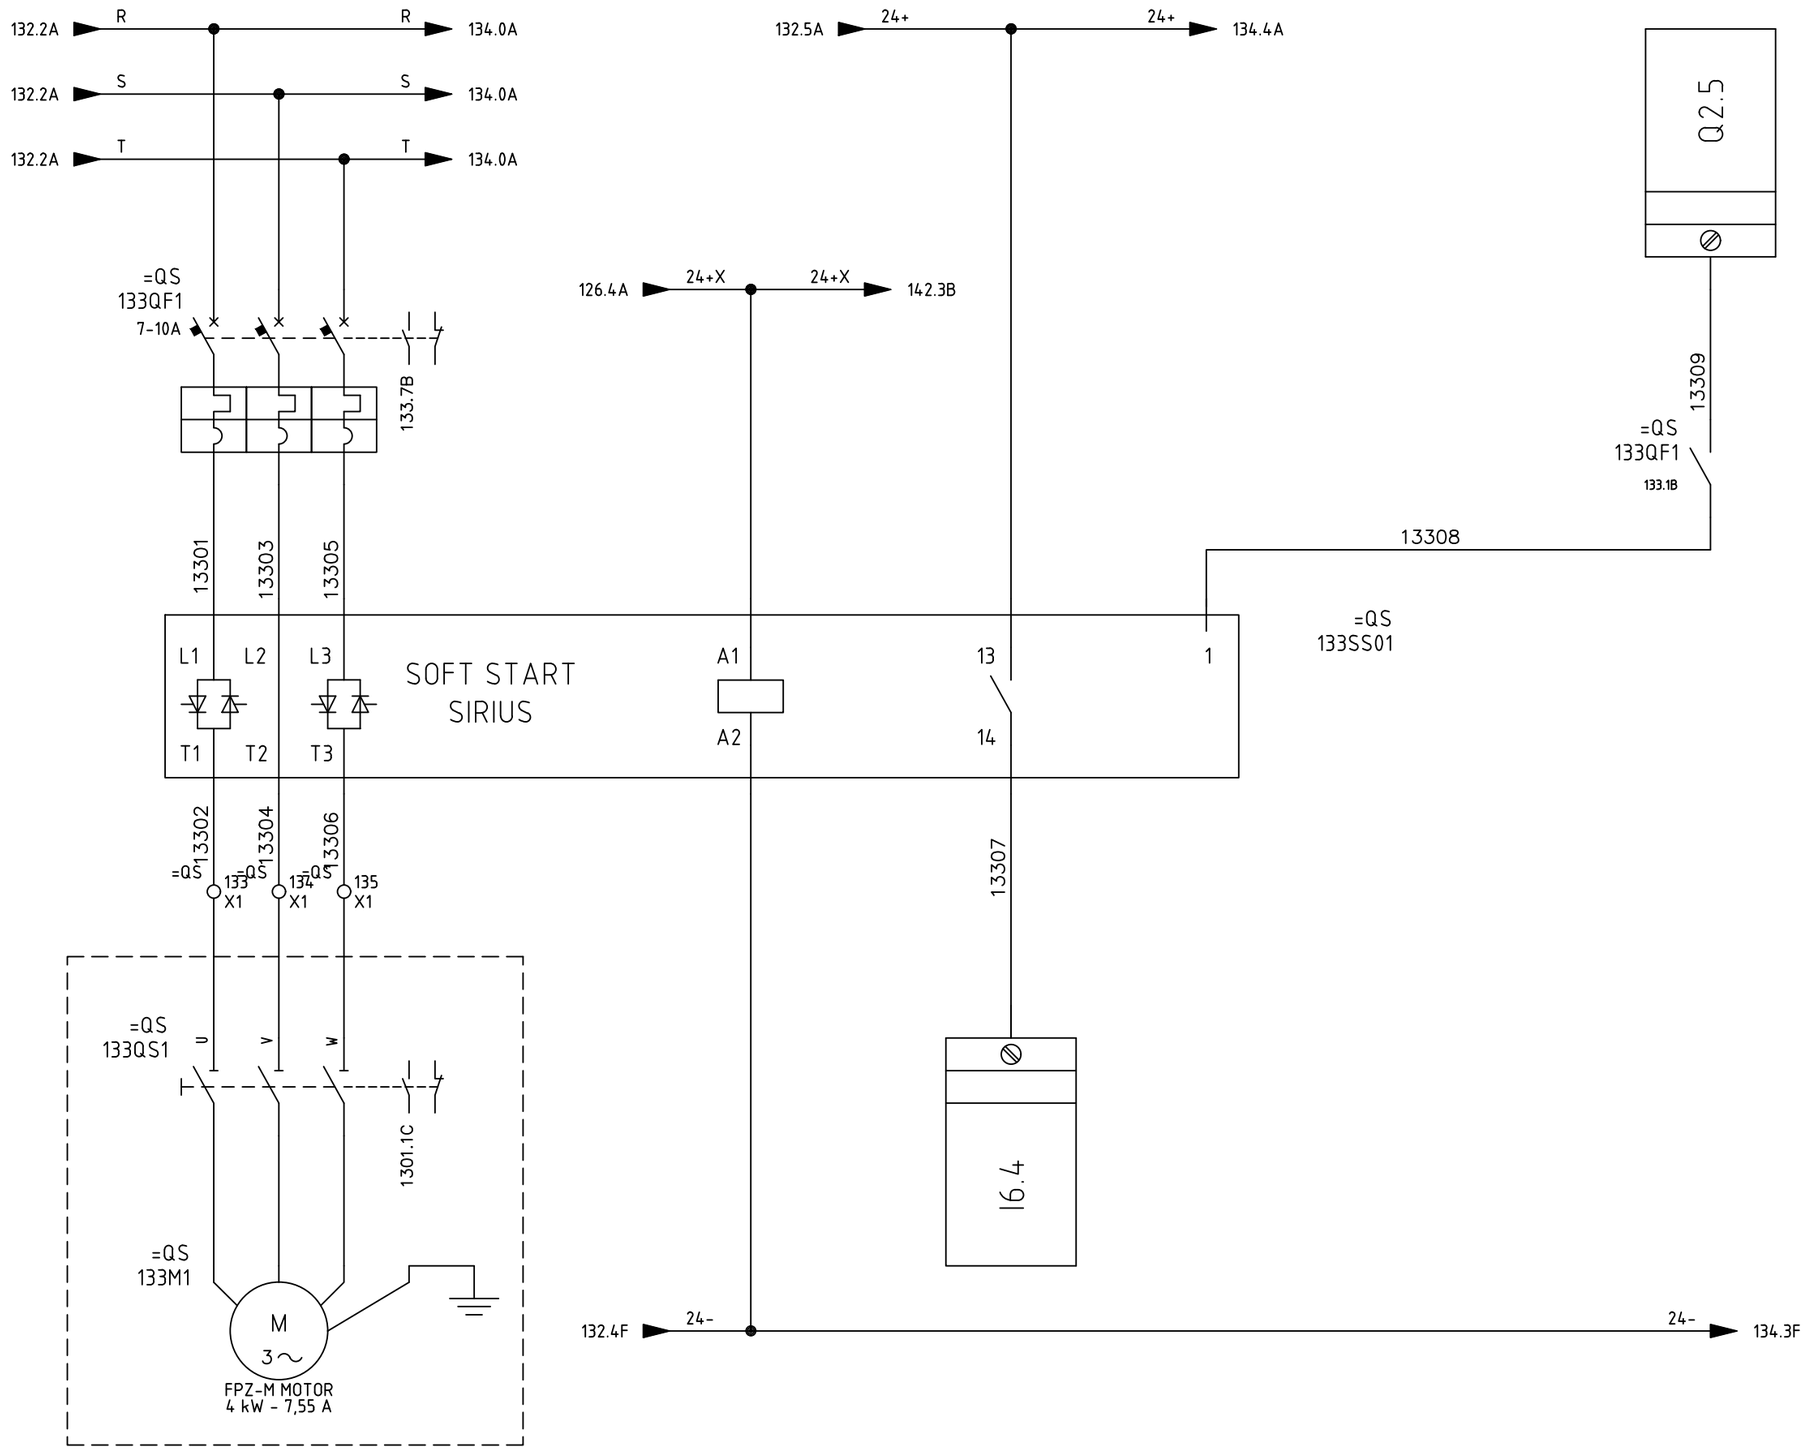

SIRCEM-CM spa
Via Armando Diaz, 19
84018 Scafati (SA)
TEL: +39 081 863 12 05


Dis. N.	REV 0.2
CAD	SPAC
Nome File	C17_26A
Data	26 07 2017

Impianto
SFARINATI – MOLINO E TRITURAZIONE
FLOUR PLANT – MILL – SHREDDING

Denominazione FPZ-M MOTOR

Ordine	SIRCEM
Commessa	C17_26
Esecutore	D.G.

FOGLIO	133
SEGUE	134

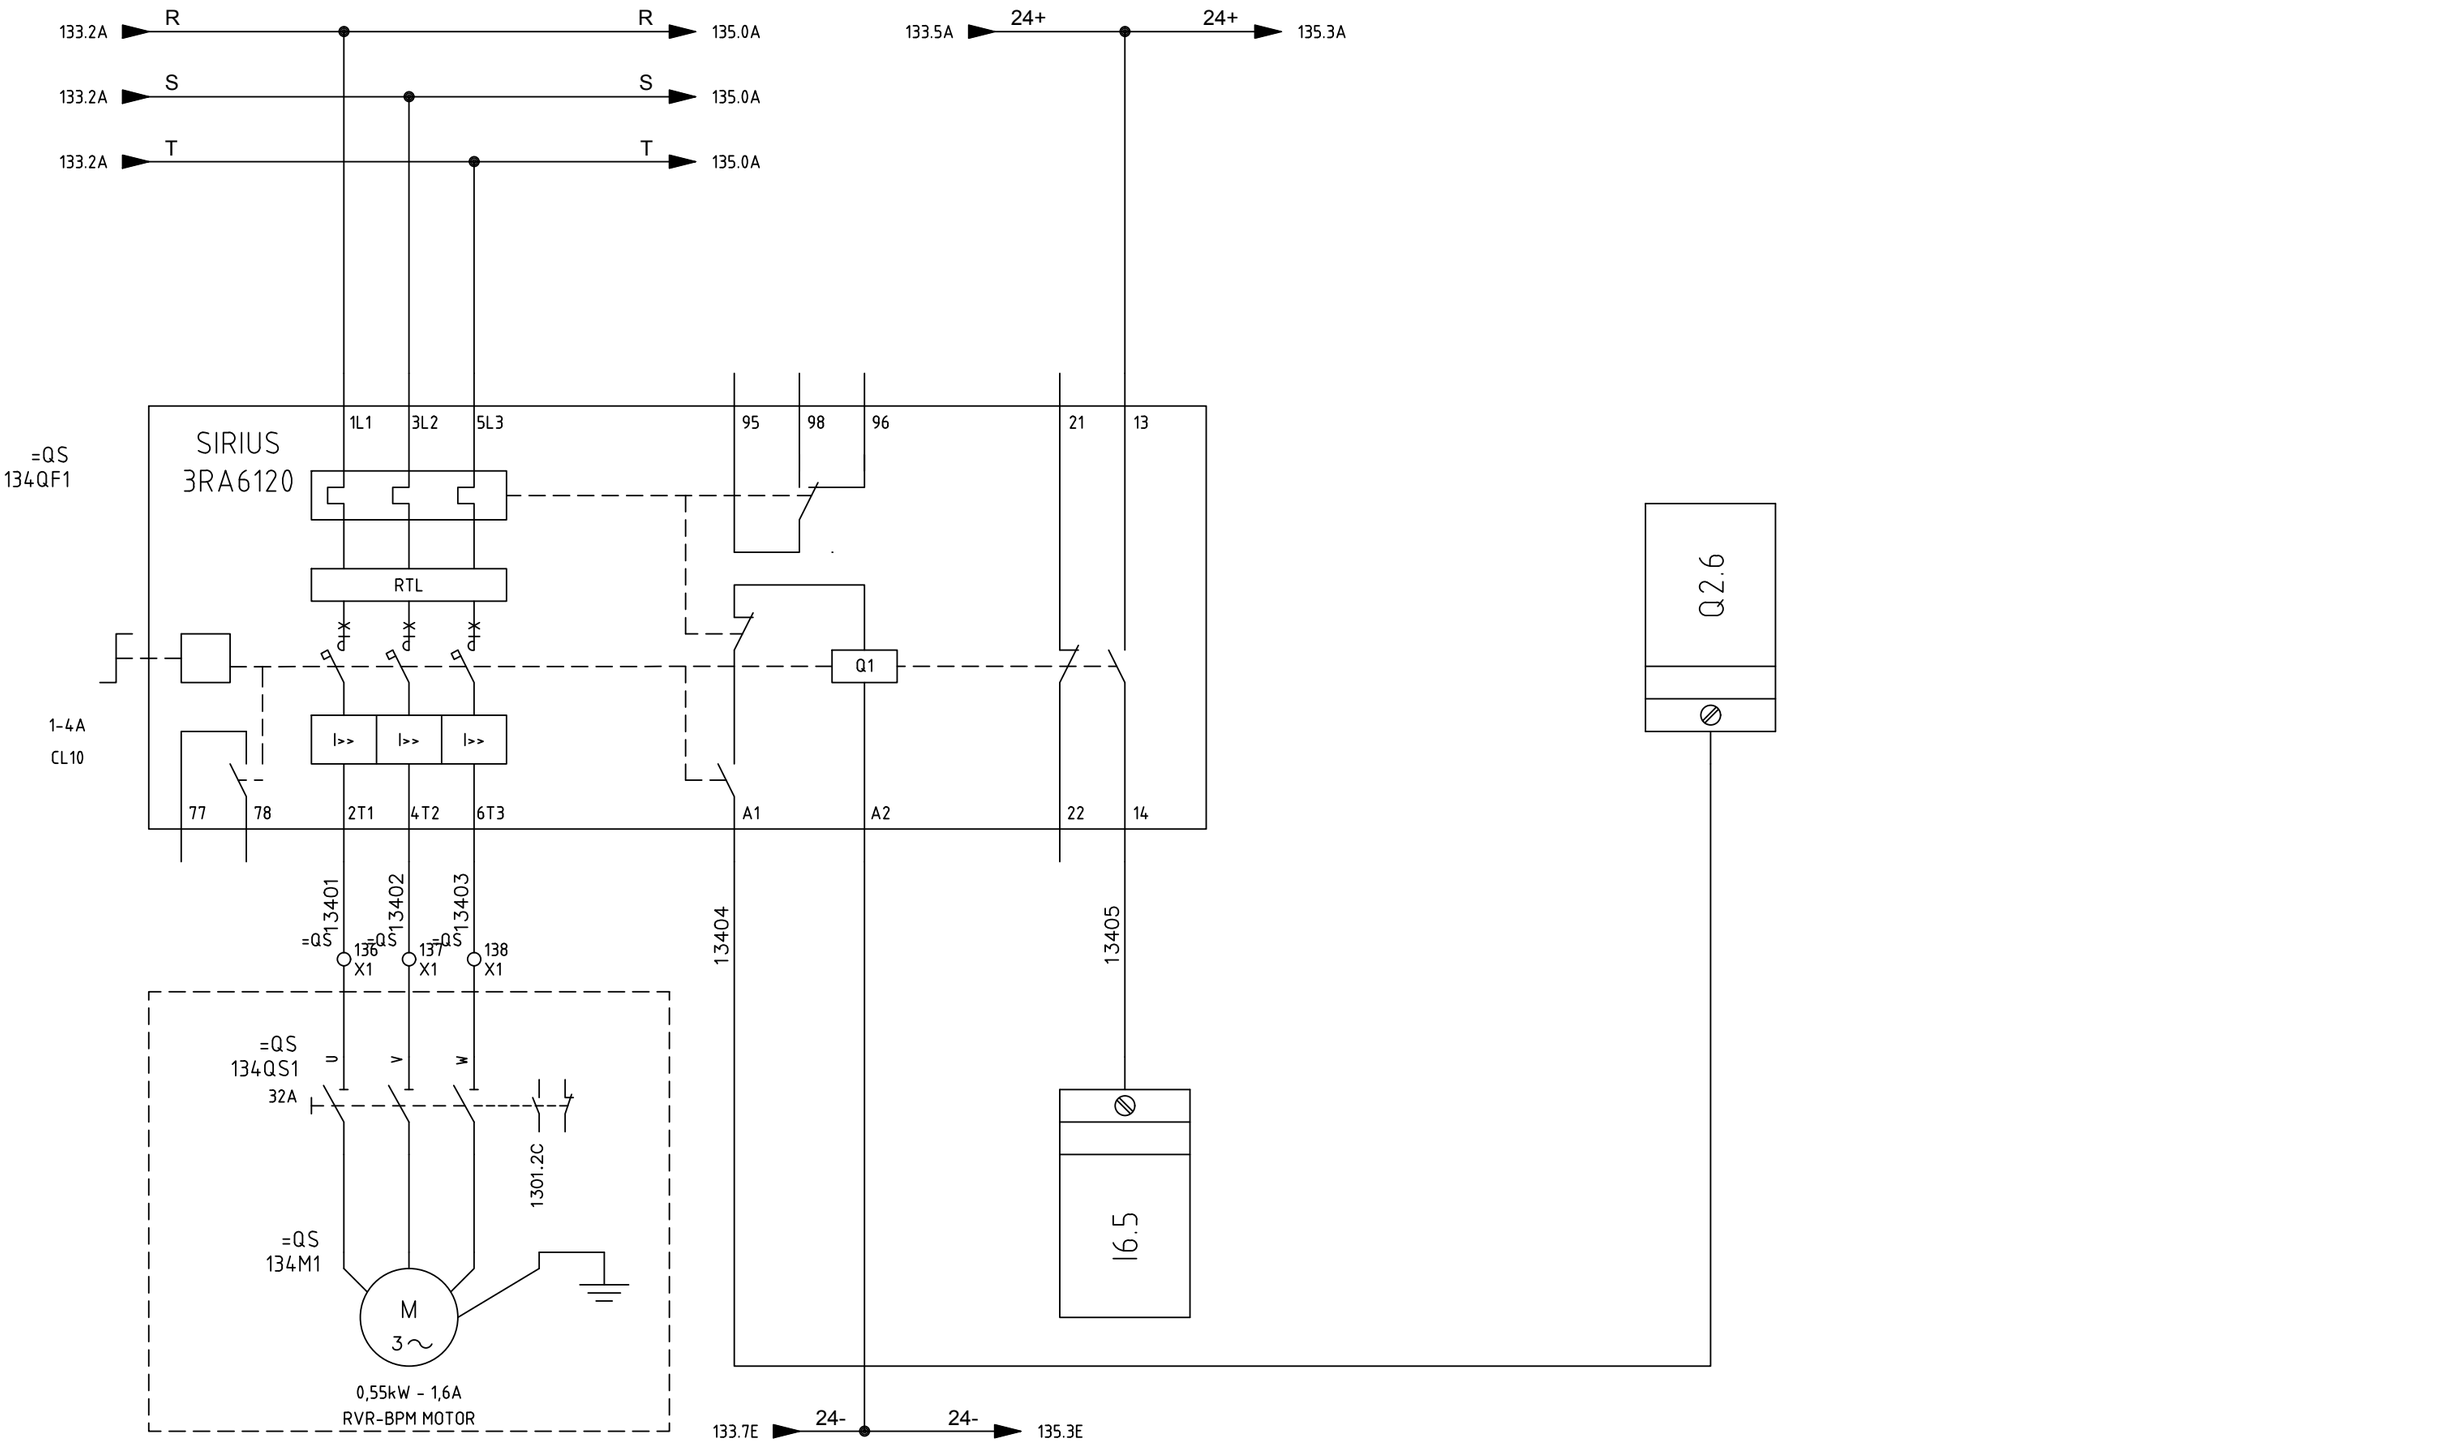

SIRCEM-CM spa
Via Armando Diaz, 19
84018 Scafati (SA)
TEL: +39 081 863 12 05


Dis. N.	REV 0.2
CAD	SPAC
Nome File	C17_26A
Data	26 07 2017

Impianto: *SFARINATI – MOLINO E TRITURAZIONE*
FLOUR PLANT – MILL – SHREDDING


Denominazione: RVR-BPM MOTOR

Ordine: SIRCEM
Commessa: C17_26
Esecutore: D.G.

FOGLIO 134
SEGUE 135

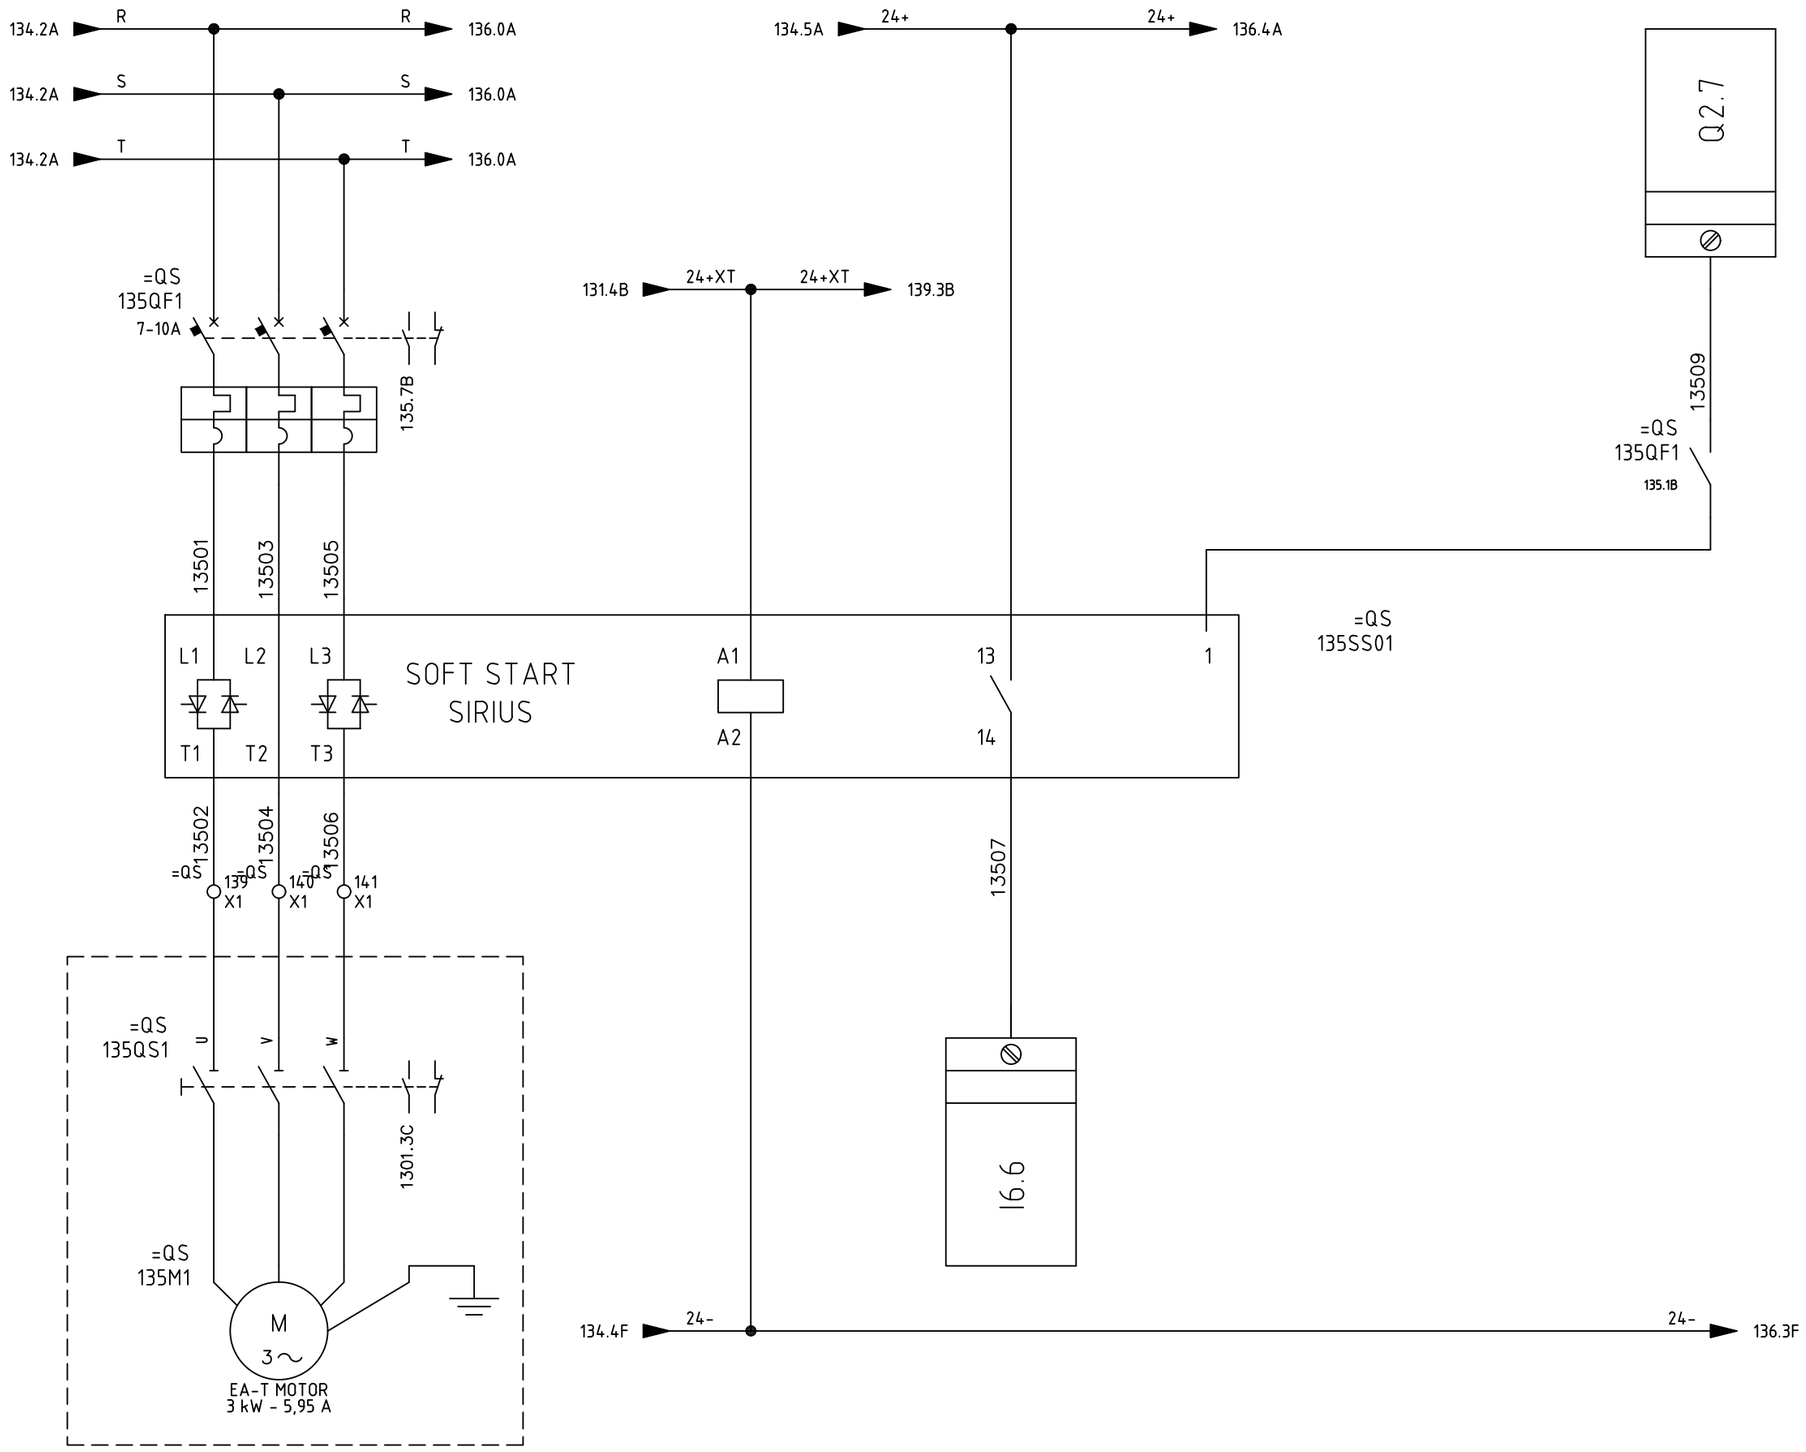

SIRCEM-CM spa Via Armando Diaz, 19 84018 Scafati (SA) TEL: +39 081 863 12 05	Dis. N. REV 0.2 CAD SPAC Nome File C17_26A Data 26 07 2017	Impianto *SFARINATI – MOLINO E TRITURAZIONE* *FLOUR PLANT – MILL – SHREDDING* Denominazione EA-T MOTOR	Ordine SIRCEM Commessa C17_26 Esecutore D.G.		FOGLIO 135 SEGUE 136

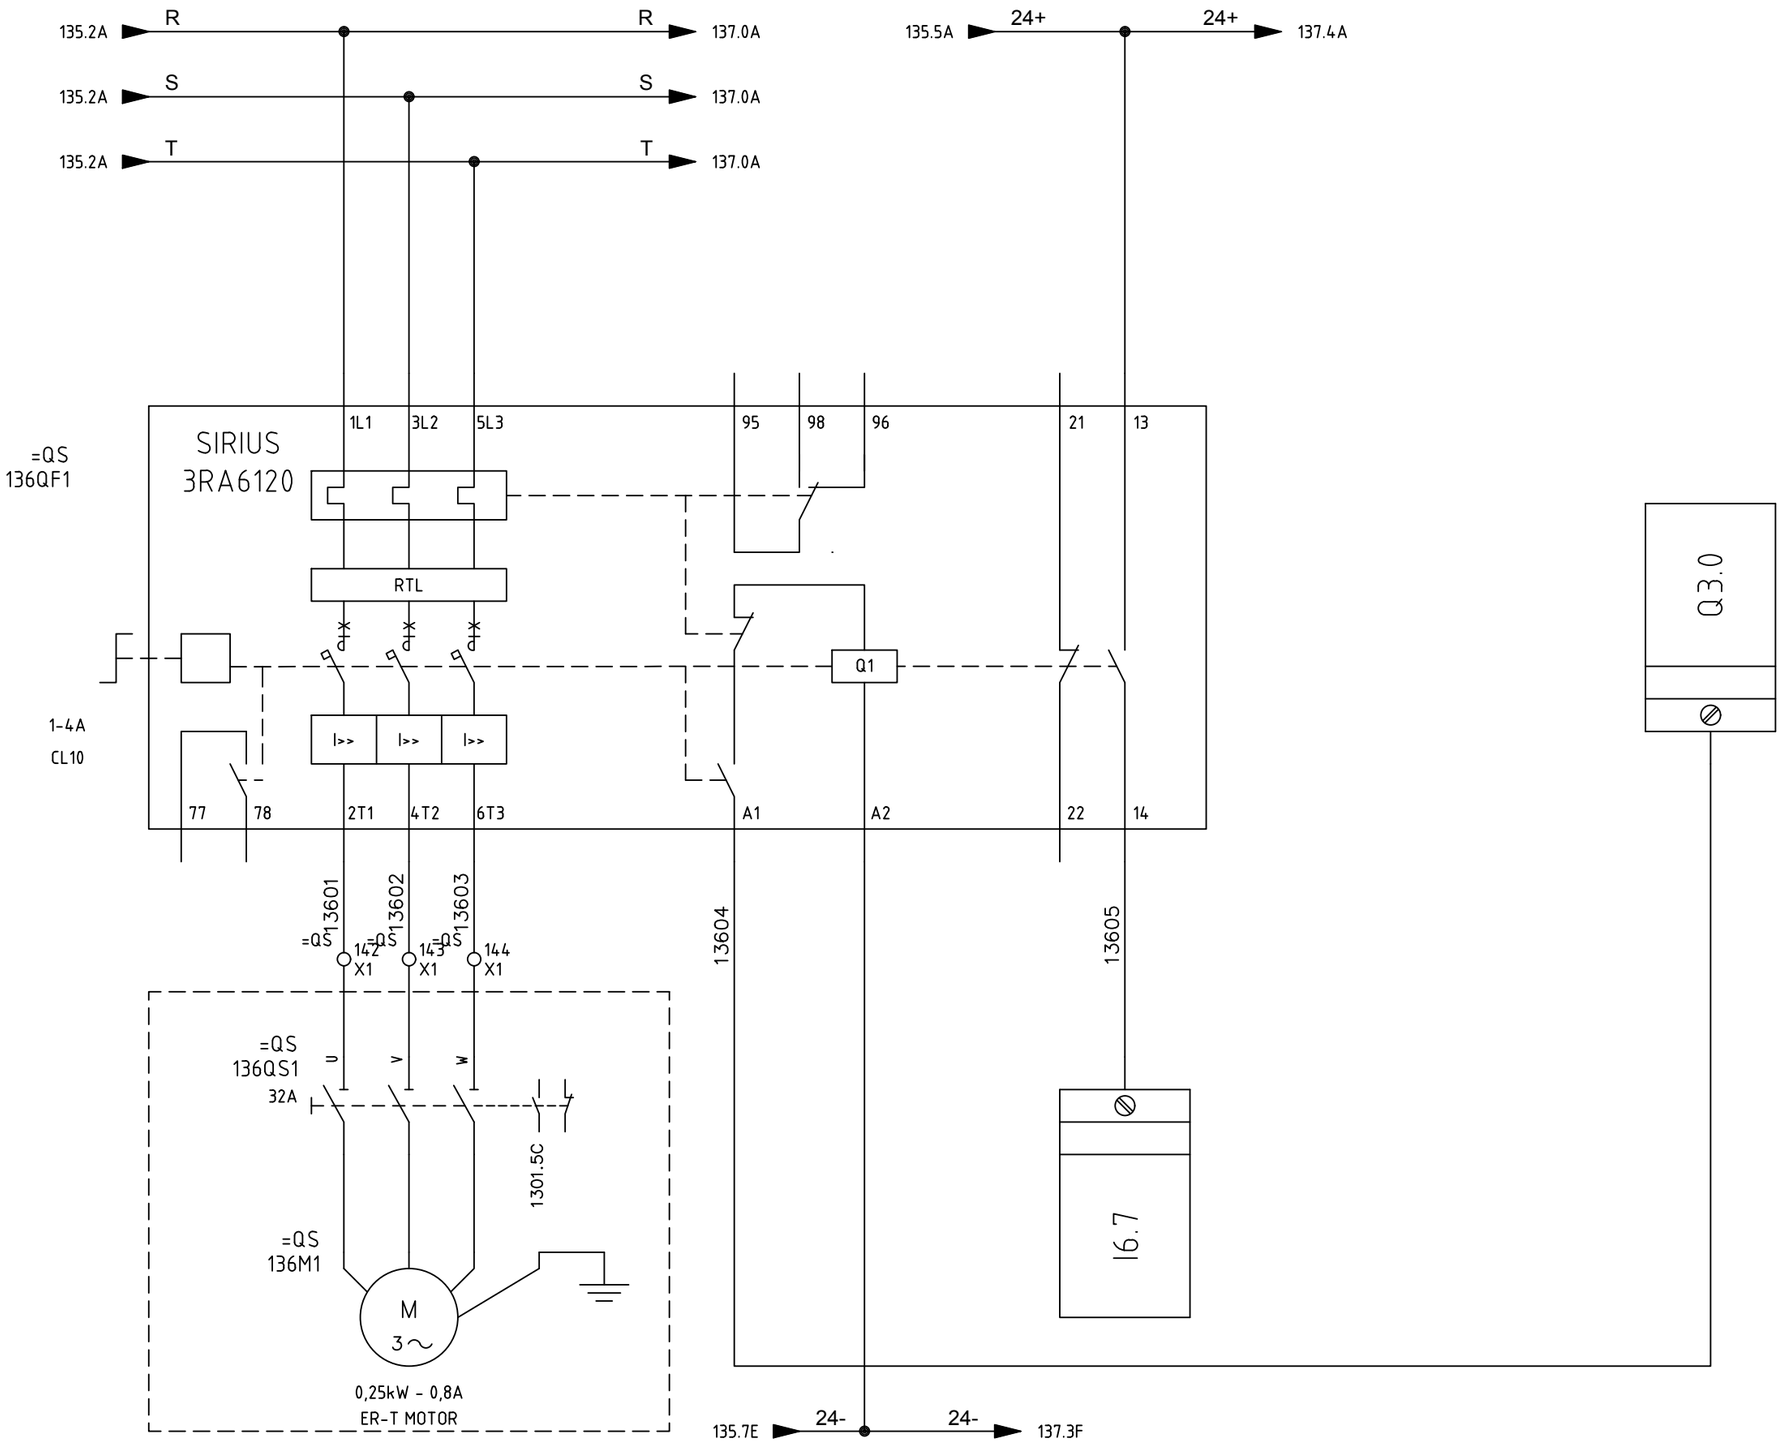

SIRCEM-CM spa
Via Armando Diaz, 19
84018 Scafati (SA)
TEL: +39 081 863 12 05


Dis. N.	REV 0.2
CAD	SPAC
Nome File	C17_26A
Data	26 07 2017

Impianto: *SFARINATI – MOLINO E TRITURAZIONE*
FLOUR PLANT – MILL – SHREDDING

Denominazione: ER-T MOTOR

Ordine: SIRCEM
Commessa: C17_26
Esecutore: D.G.

FOGLIO 136
SEGUE 137

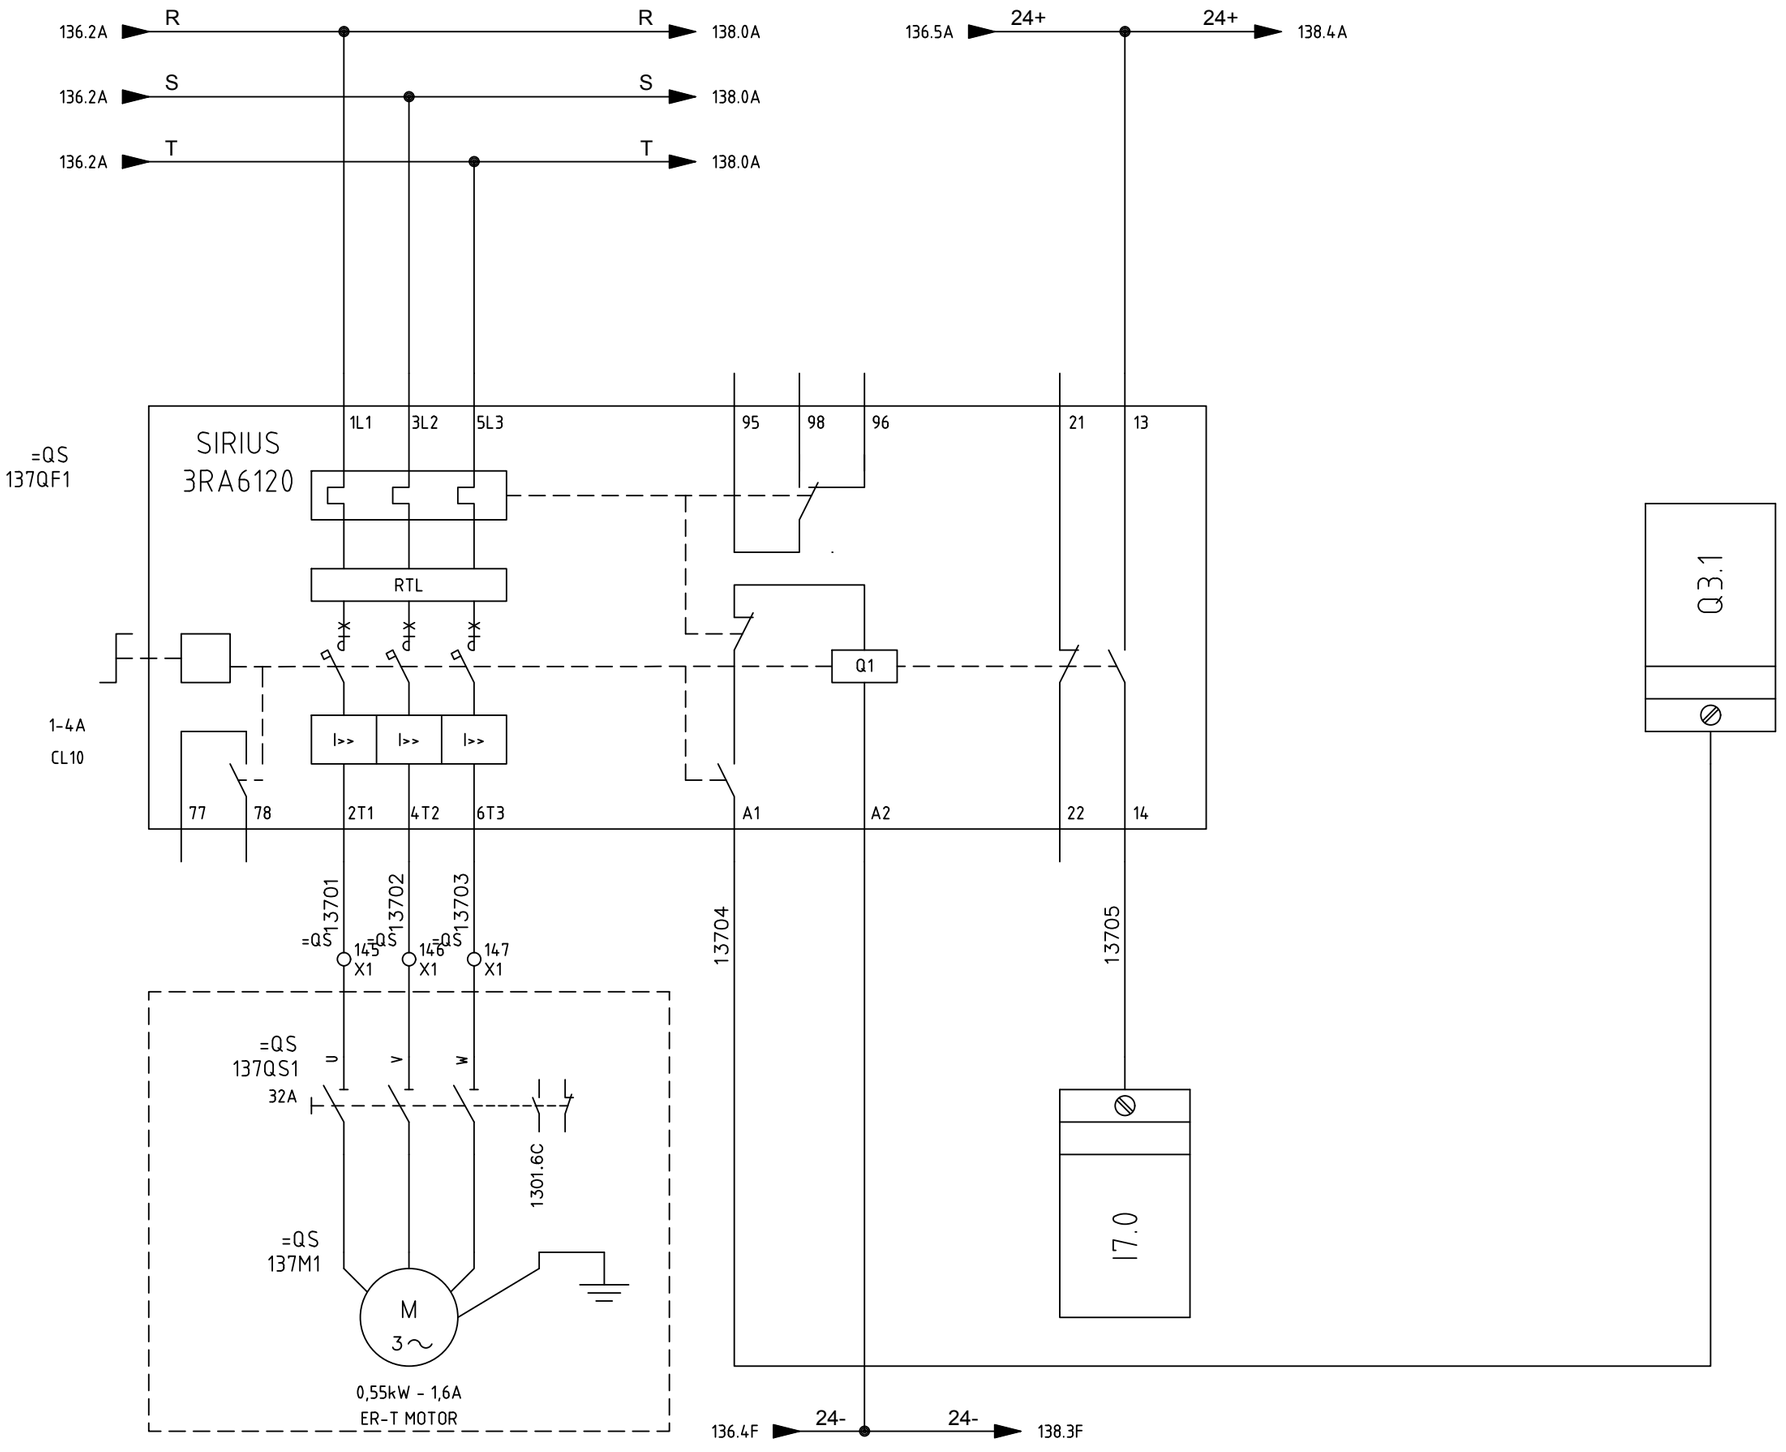

SIRCEM-CM spa
Via Armando Diaz, 19
84018 Scafati (SA)
TEL: +39 081 863 12 05


Dis. N.	REV 0.2
CAD	SPAC
Nome File	C17_26A
Data	26 07 2017

Impianto
SFARINATI – MOLINO E TRITURAZIONE
FLOUR PLANT – MILL – SHREDDING

Denominazione RVR-FT MOTOR

Ordine	SIRCEM
Commessa	C17_26
Esecutore	D.G.

FOGLIO	137
SEGUE	138

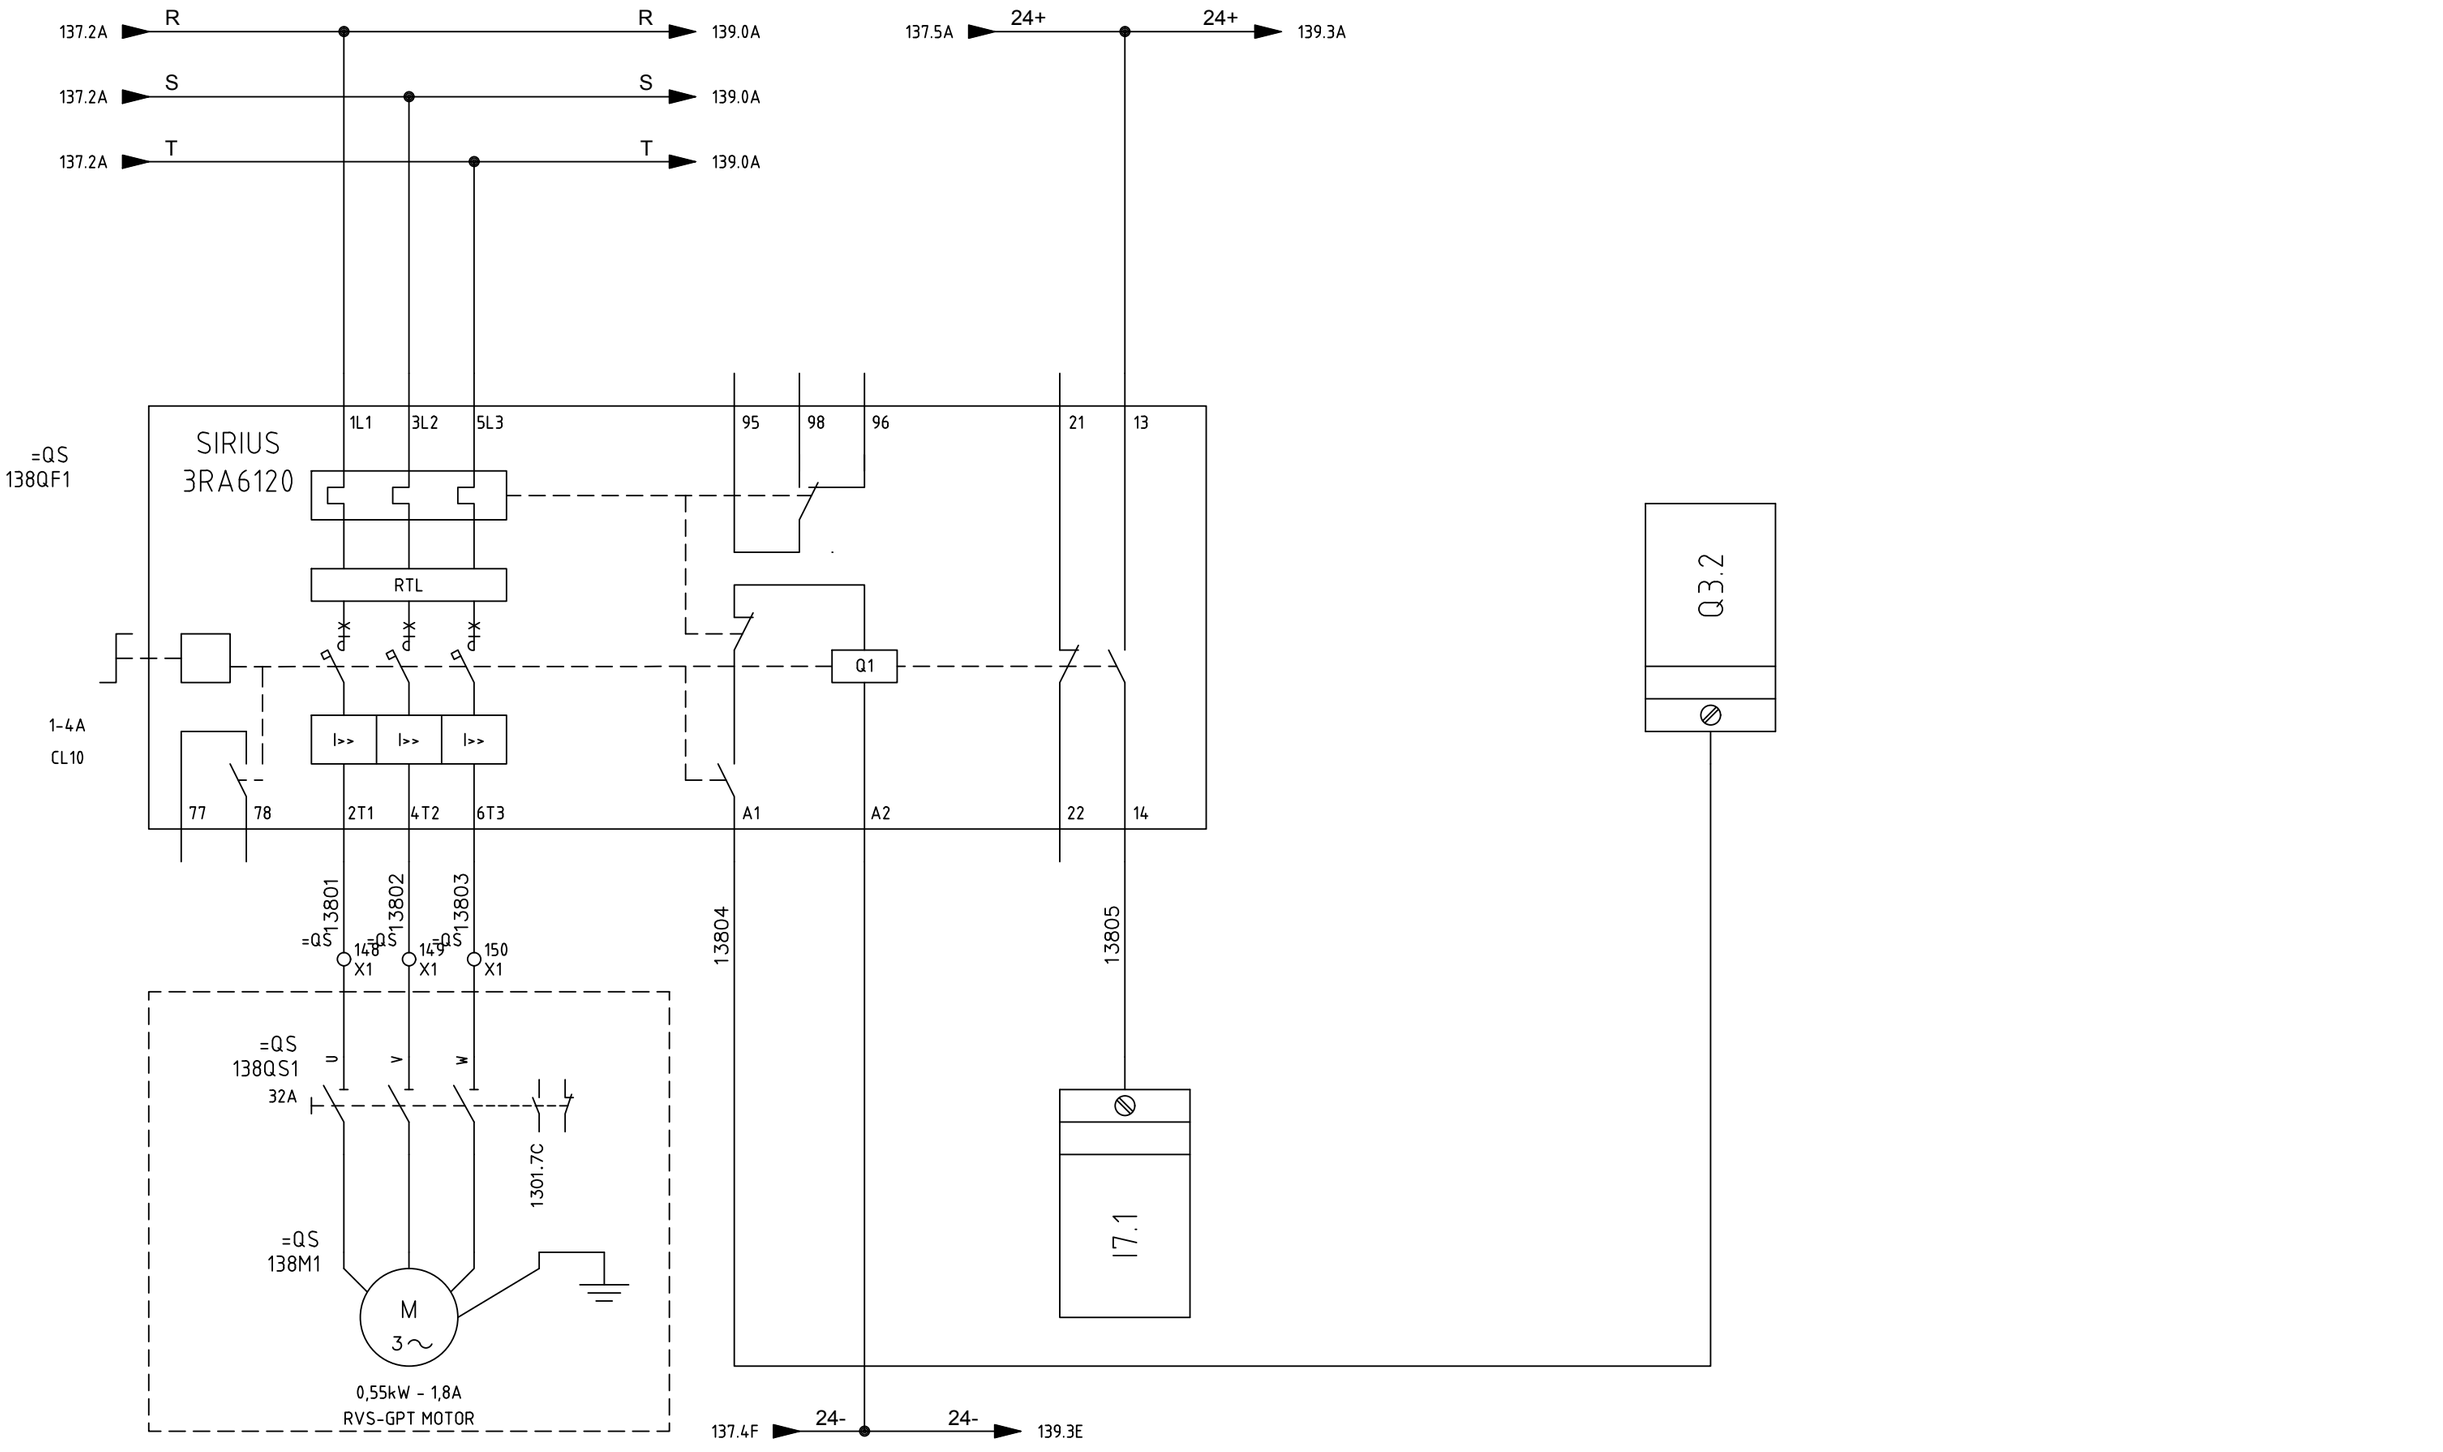

SIRCEM-CM spa
Via Armando Diaz, 19
84018 Scafati (SA)
TEL: +39 081 863 12 05


Dis. N.	REV 0.2
CAD	SPAC
Nome File	C17_26A
Data	26 07 2017

Impianto: *SFARINATI – MOLINO E TRITURAZIONE*
FLOUR PLANT – MILL – SHREDDING

Denominazione: RVS-GPT MOTOR

Ordine	SIRCEM
Commessa	C17_26
Esecutore	D.G.

FOGLIO	138
SEGUE	139

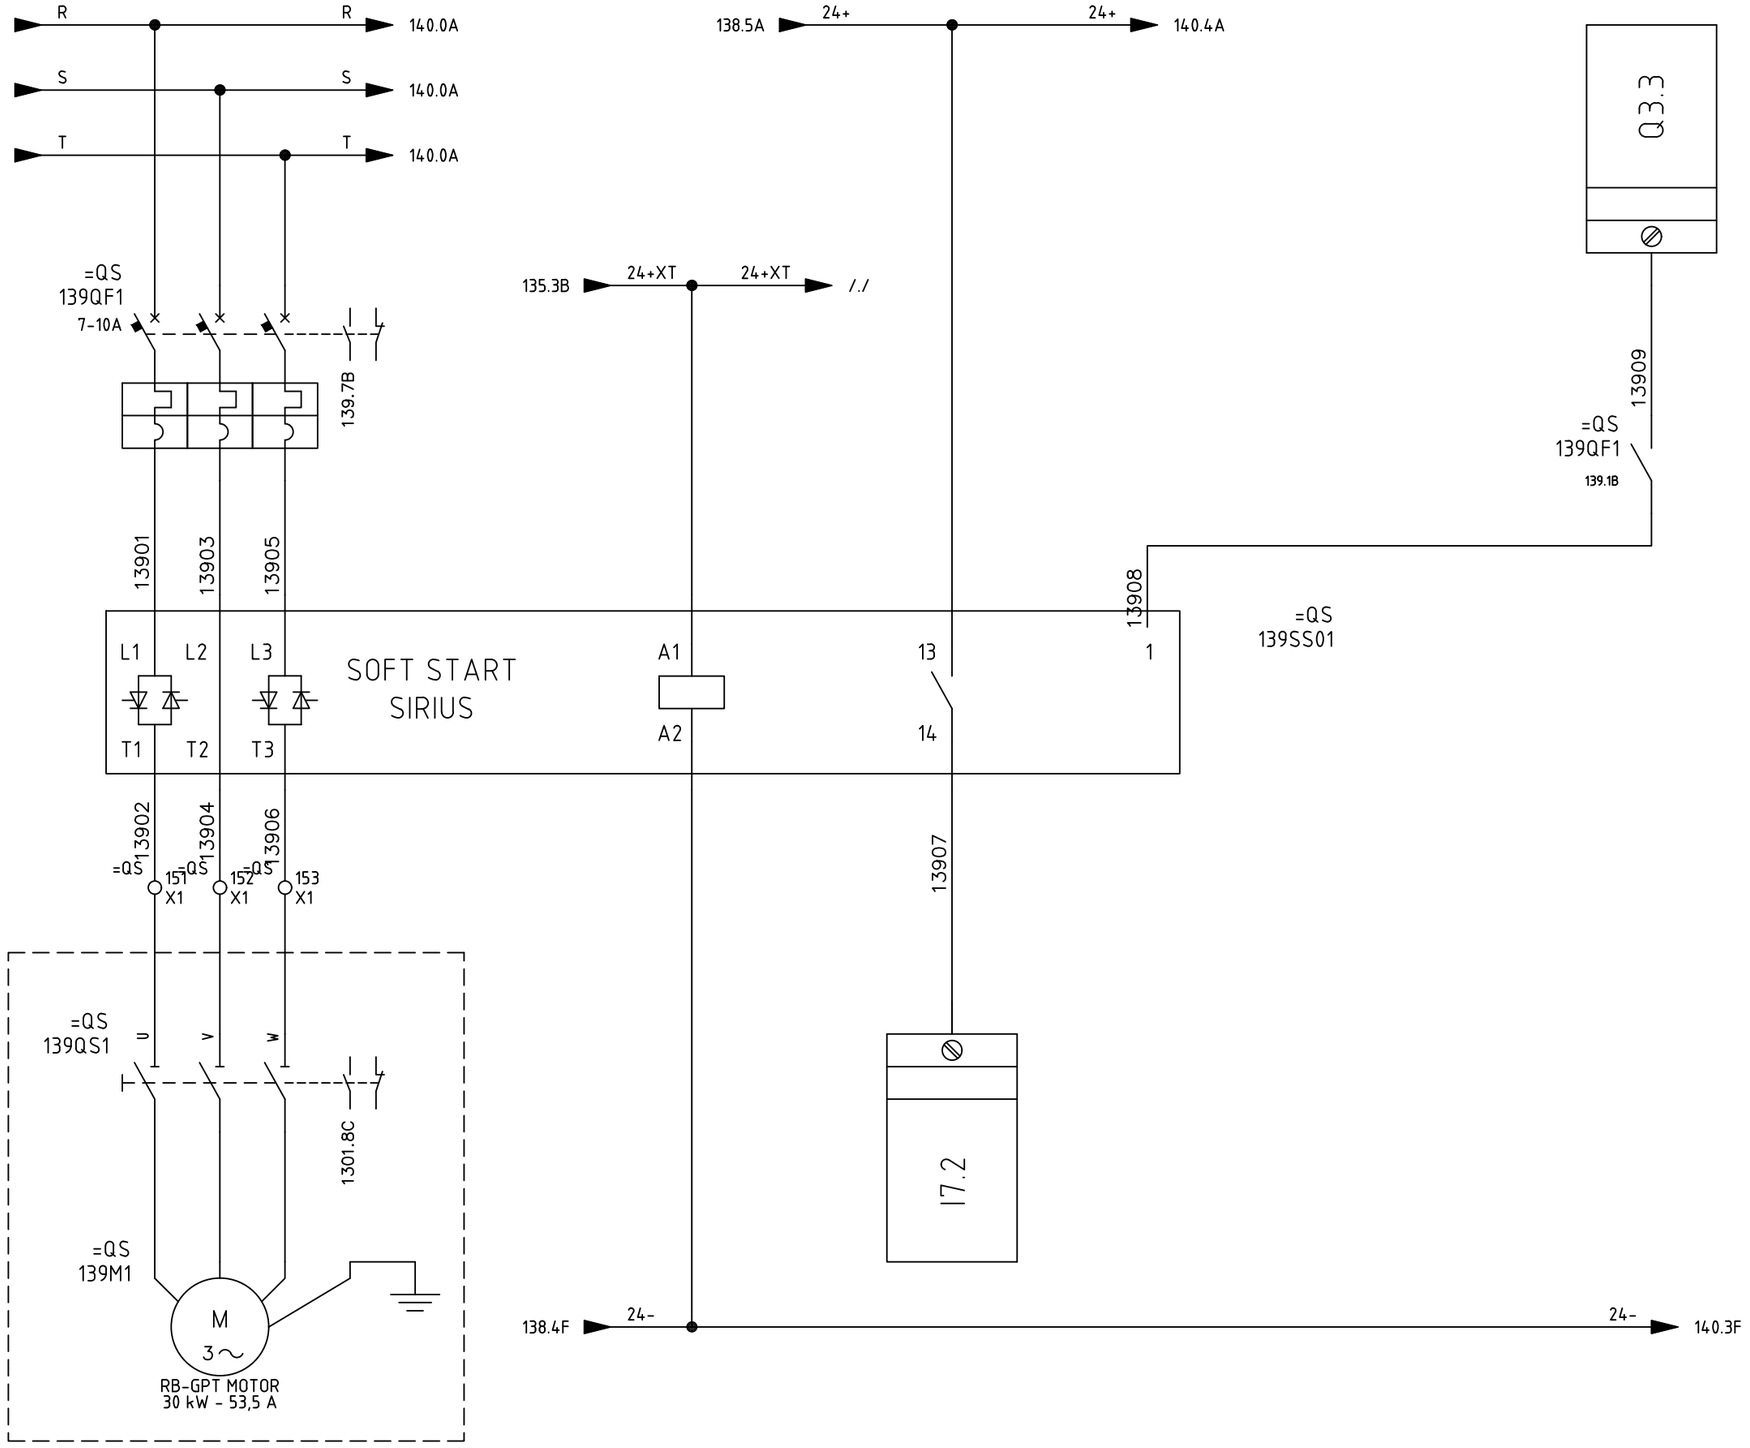

SIRCEM-CM spa
Via Armando Diaz, 19
84018 Scafati (SA)
TEL: +39 081 863 12 05


Dis. N.	REV 0.2
CAD	SPAC
Nome File	C17_26A
Data	26 07 2017

Impianto: *SFARINATI – MOLINO E TRITURAZIONE*
FLOUR PLANT – MILL – SHREDDING

Denominazione: RB-GPT MOTOR

Ordine	SIRCEM
Commessa	C17_26
Esecutore	D.G.

FOGLIO	139
SEGUE	140

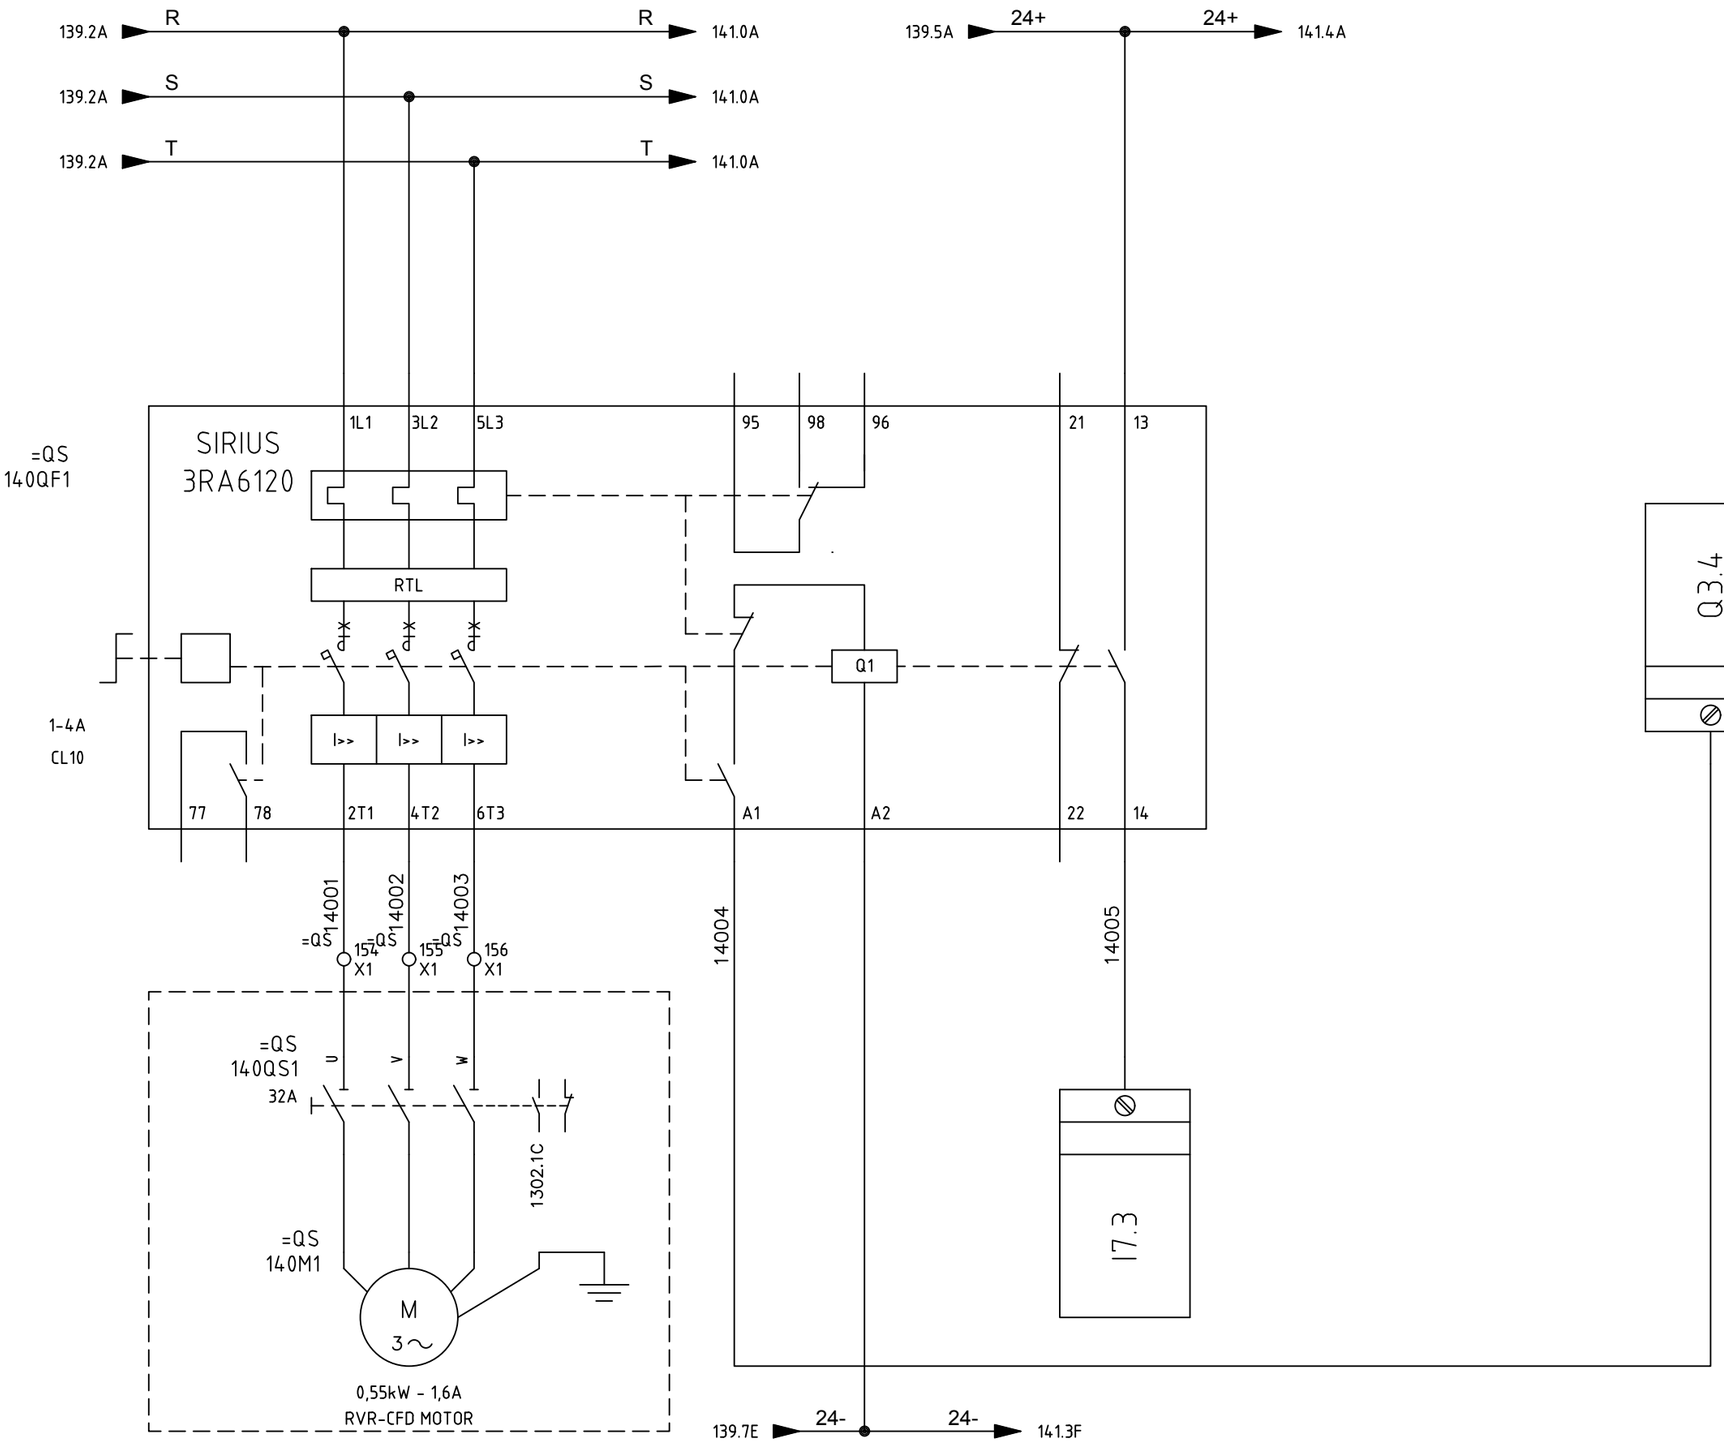

SIRCEM-CM spa
Via Armando Diaz, 19
84018 Scafati (SA)
TEL: +39 081 863 12 05


Dis. N.	REV 0.2
CAD	SPAC
Nome File	C17_26A
Data	26 07 2017

Impianto
SFARINATI – MOLINO E TRITURAZIONE
FLOUR PLANT – MILL – SHREDDING

Denominazione RVR-CFD MOTOR

Ordine SIRCEM
Commessa C17_26
Esecutore D.G.

FOGLIO 140
SEGUE 141

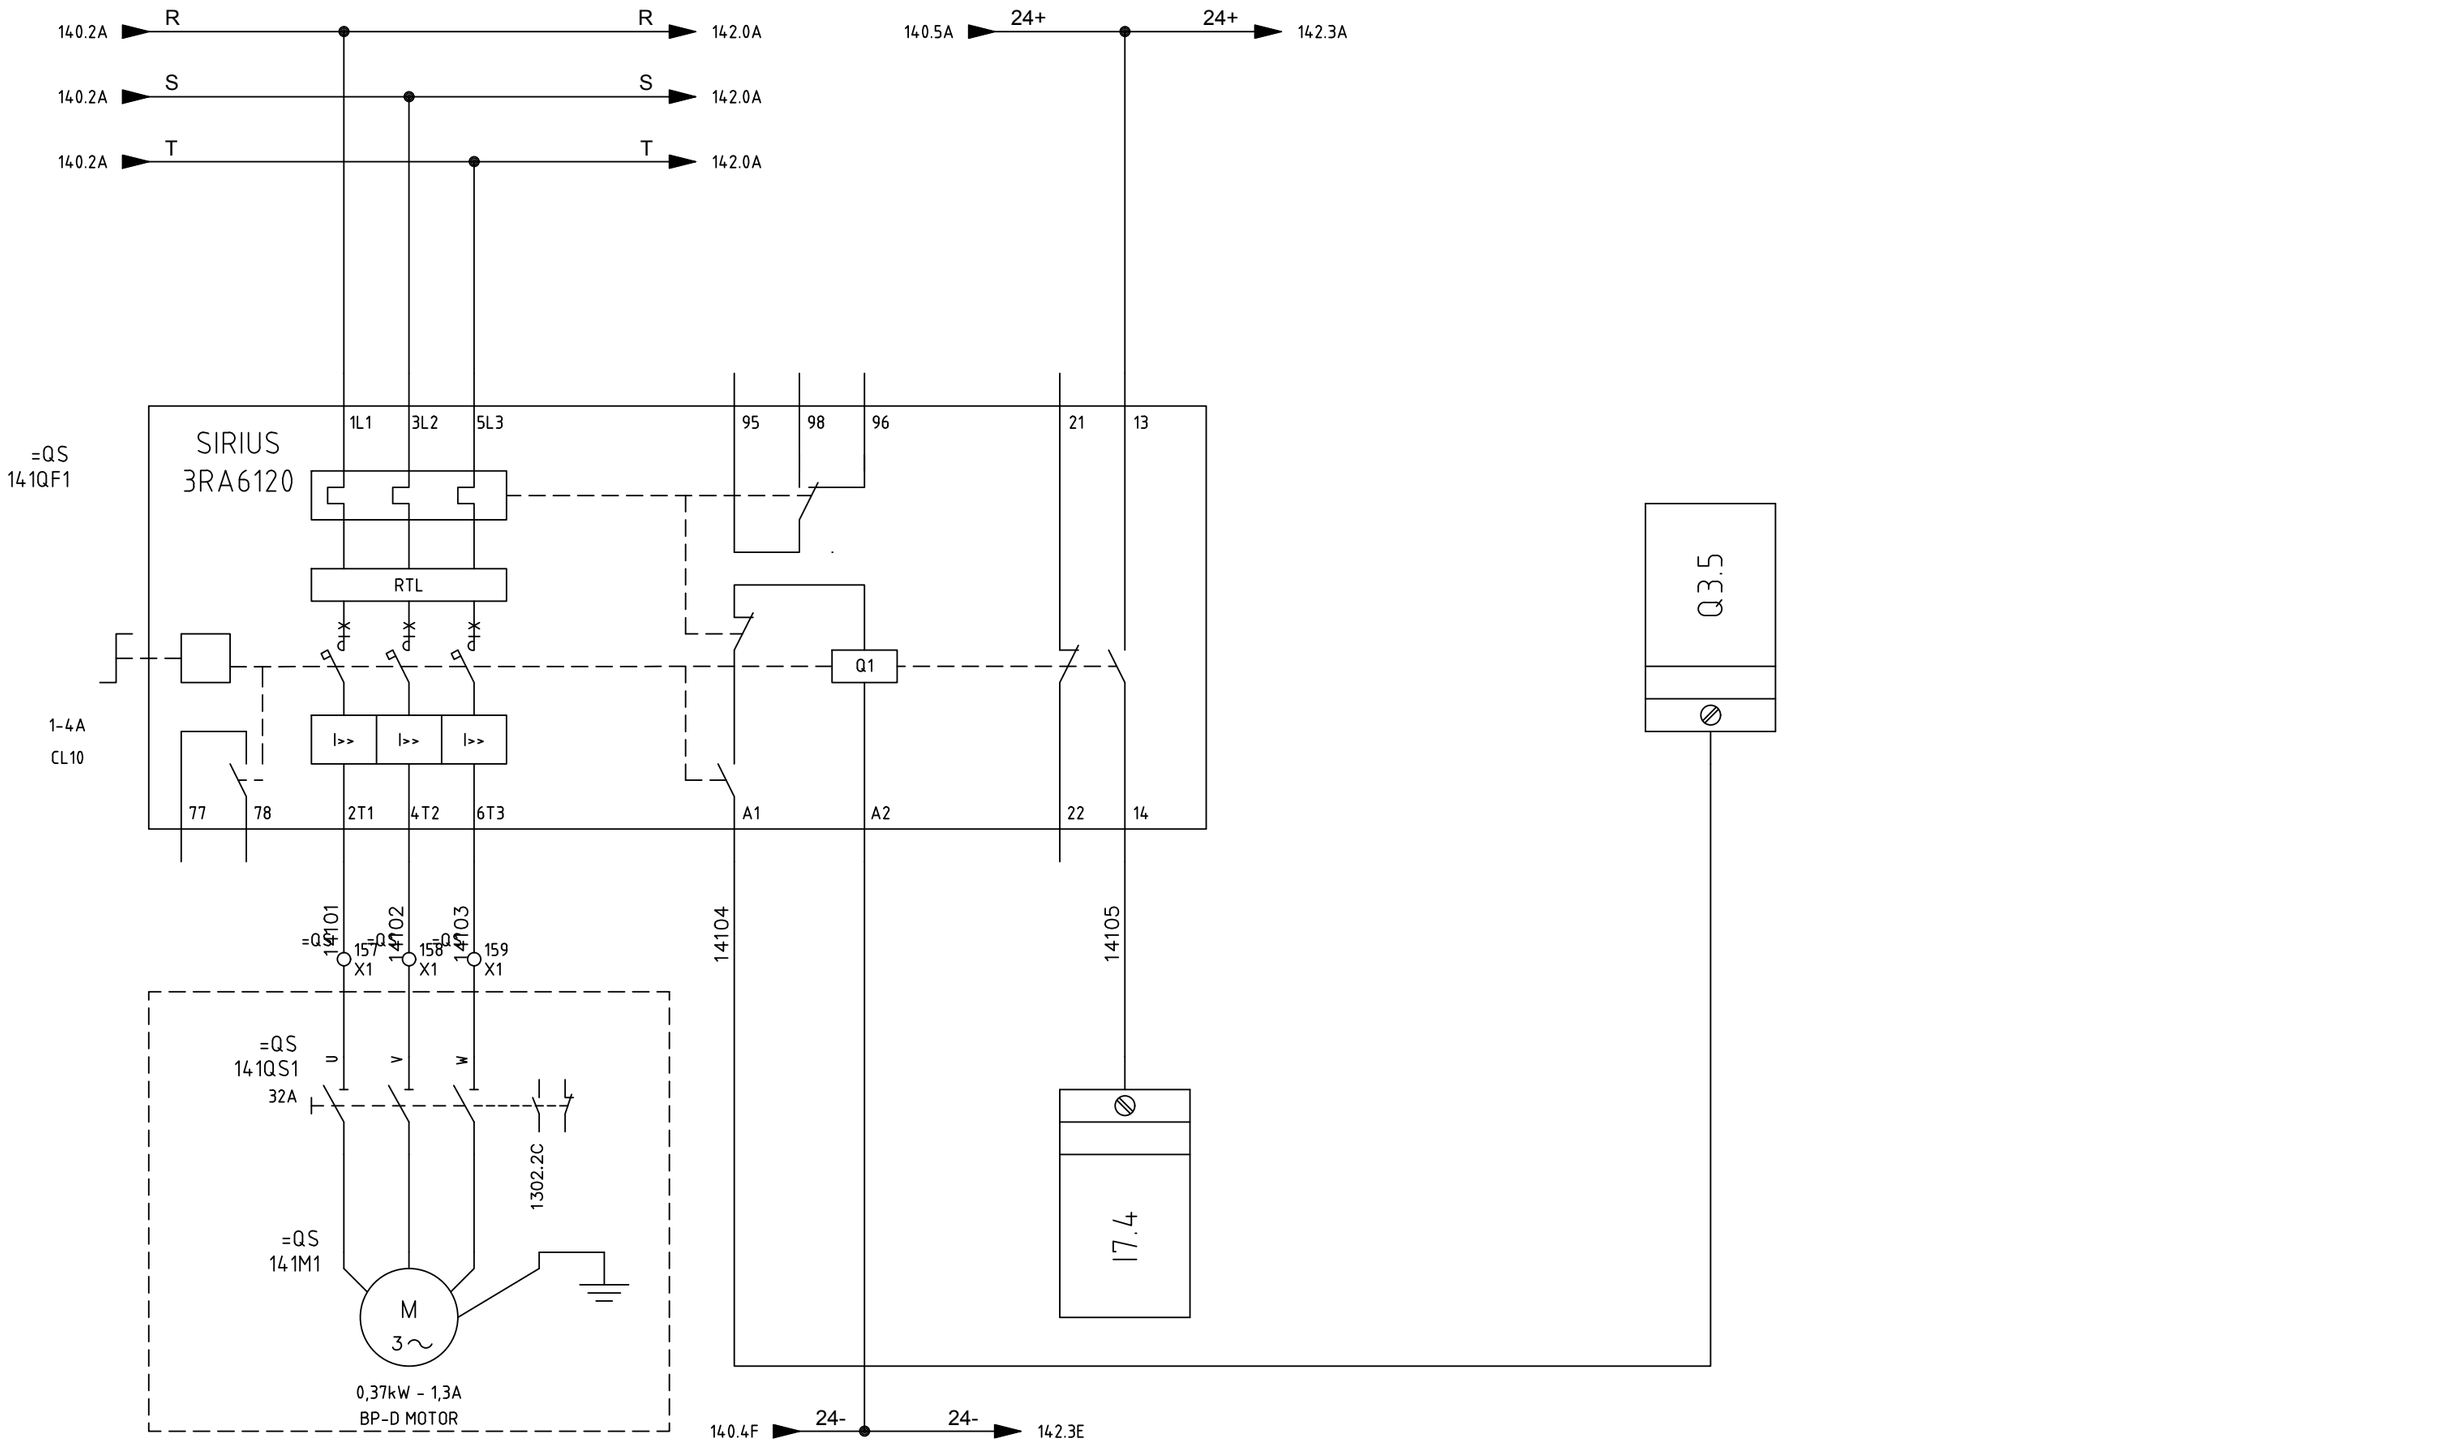

SIRCEM-CM spa
Via Armando Diaz, 19
84018 Scafati (SA)
TEL: +39 081 863 12 05


Dis. N.	REV 0.2
CAD	SPAC
Nome File	C17_26A
Data	26 07 2017

Impianto
SFARINATI – MOLINO E TRITURAZIONE
FLOUR PLANT – MILL – SHREDDING

Denominazione BP-D MOTOR

Ordine SIRCEM
Commessa C17_26
Esecutore D.G.

FOGLIO 141
SEGUE 142

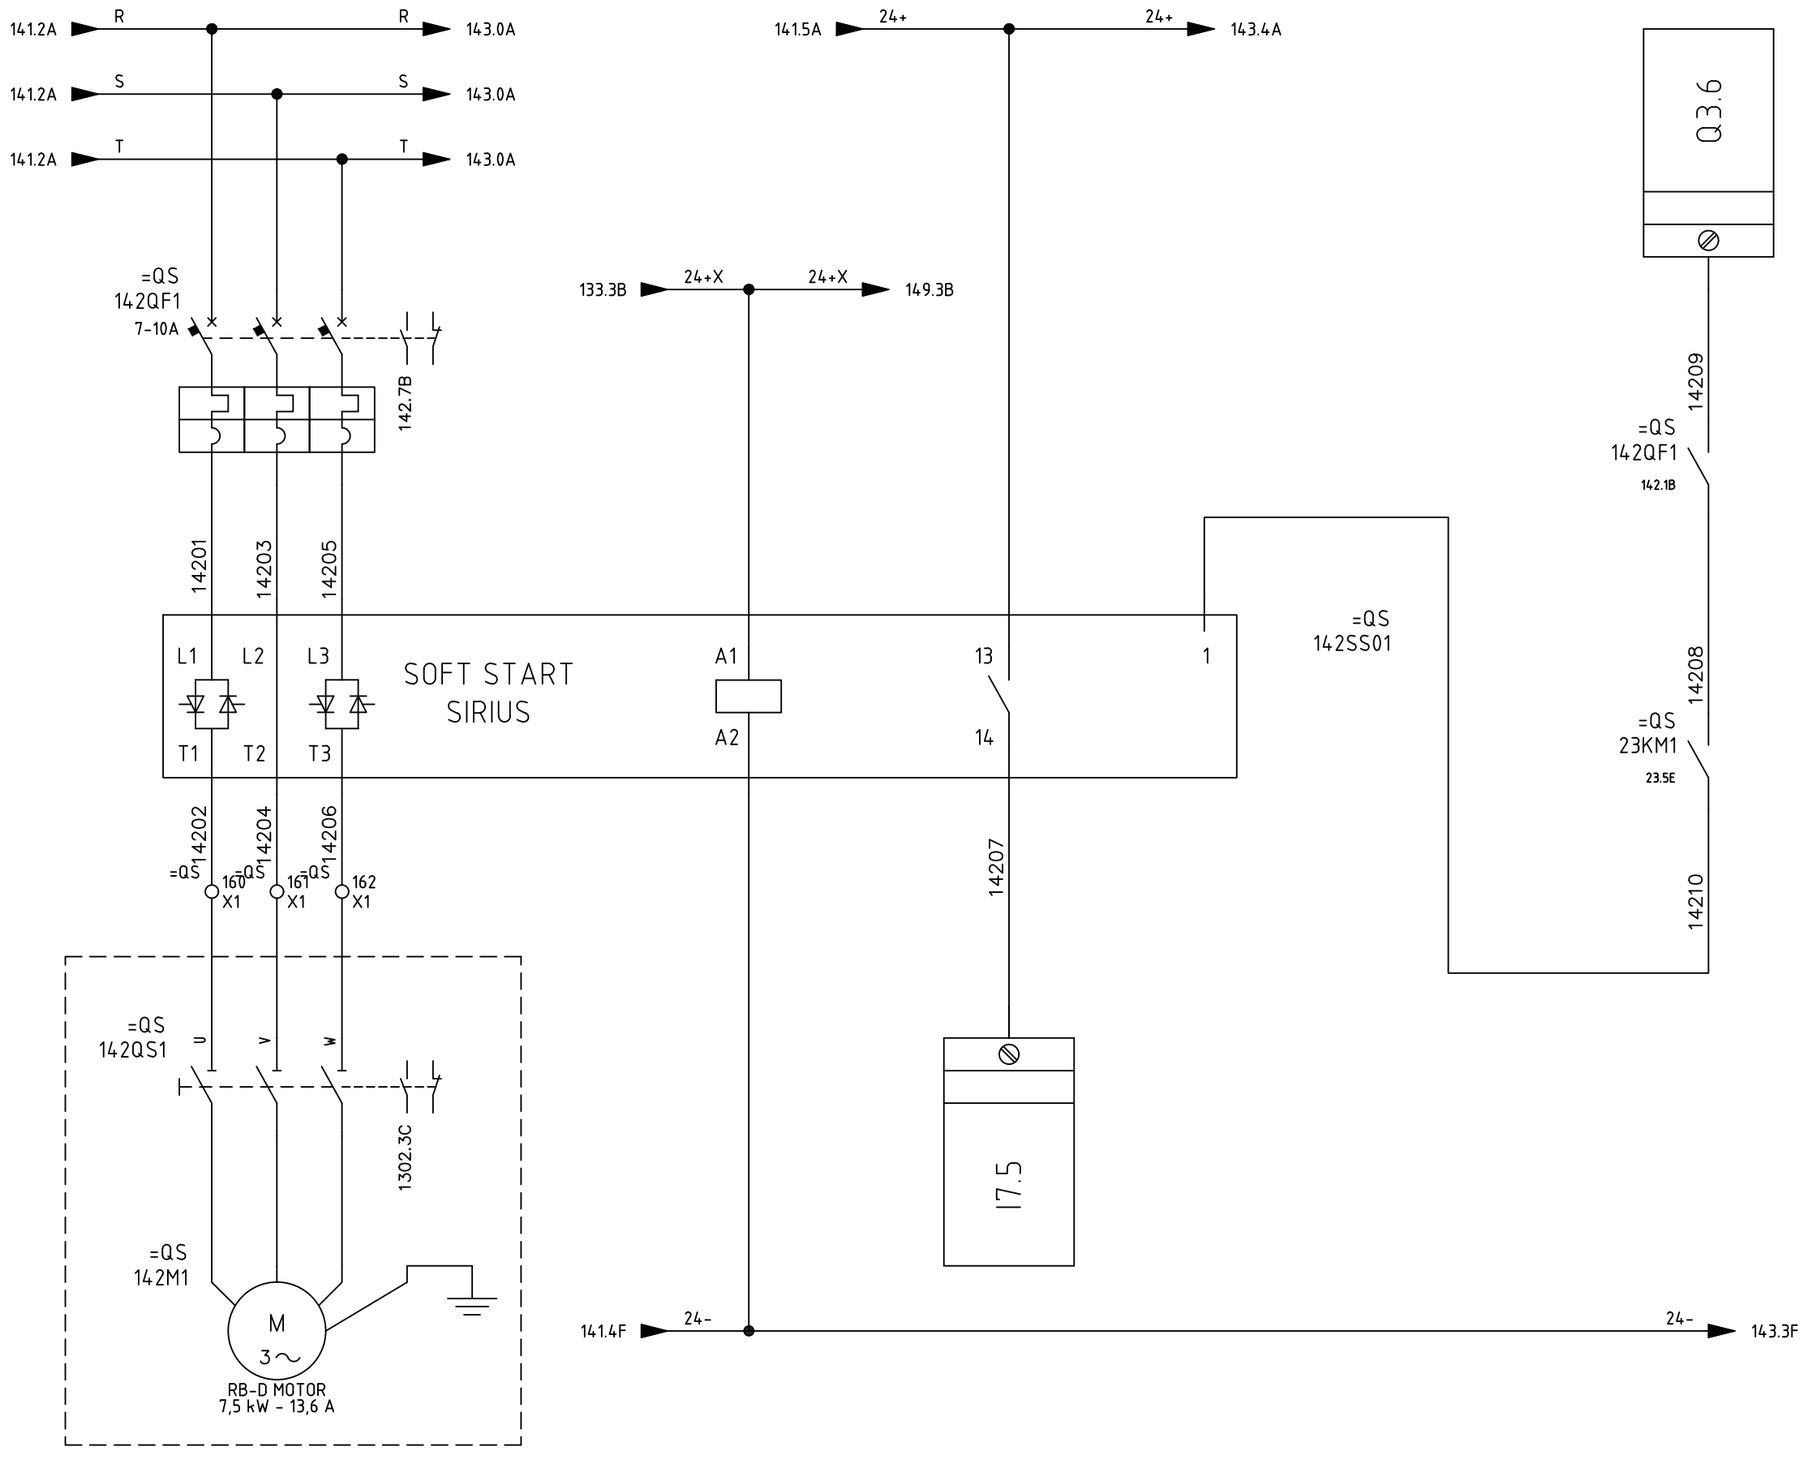

SIRCEM-CM spa
Via Armando Diaz, 19
84018 Scafati (SA)
TEL: +39 081 863 12 05


Dis. N.	REV 0.2
CAD	SPAC
Nome File	C17_26A
Data	26 07 2017

Impianto
SFARINATI – MOLINO E TRITURAZIONE
FLOUR PLANT – MILL – SHREDDING

Denominazione RB-D MOTOR

Ordine	SIRCEM
Commessa	C17_26
Esecutore	D.G.

FOGLIO	142
SEGUE	143

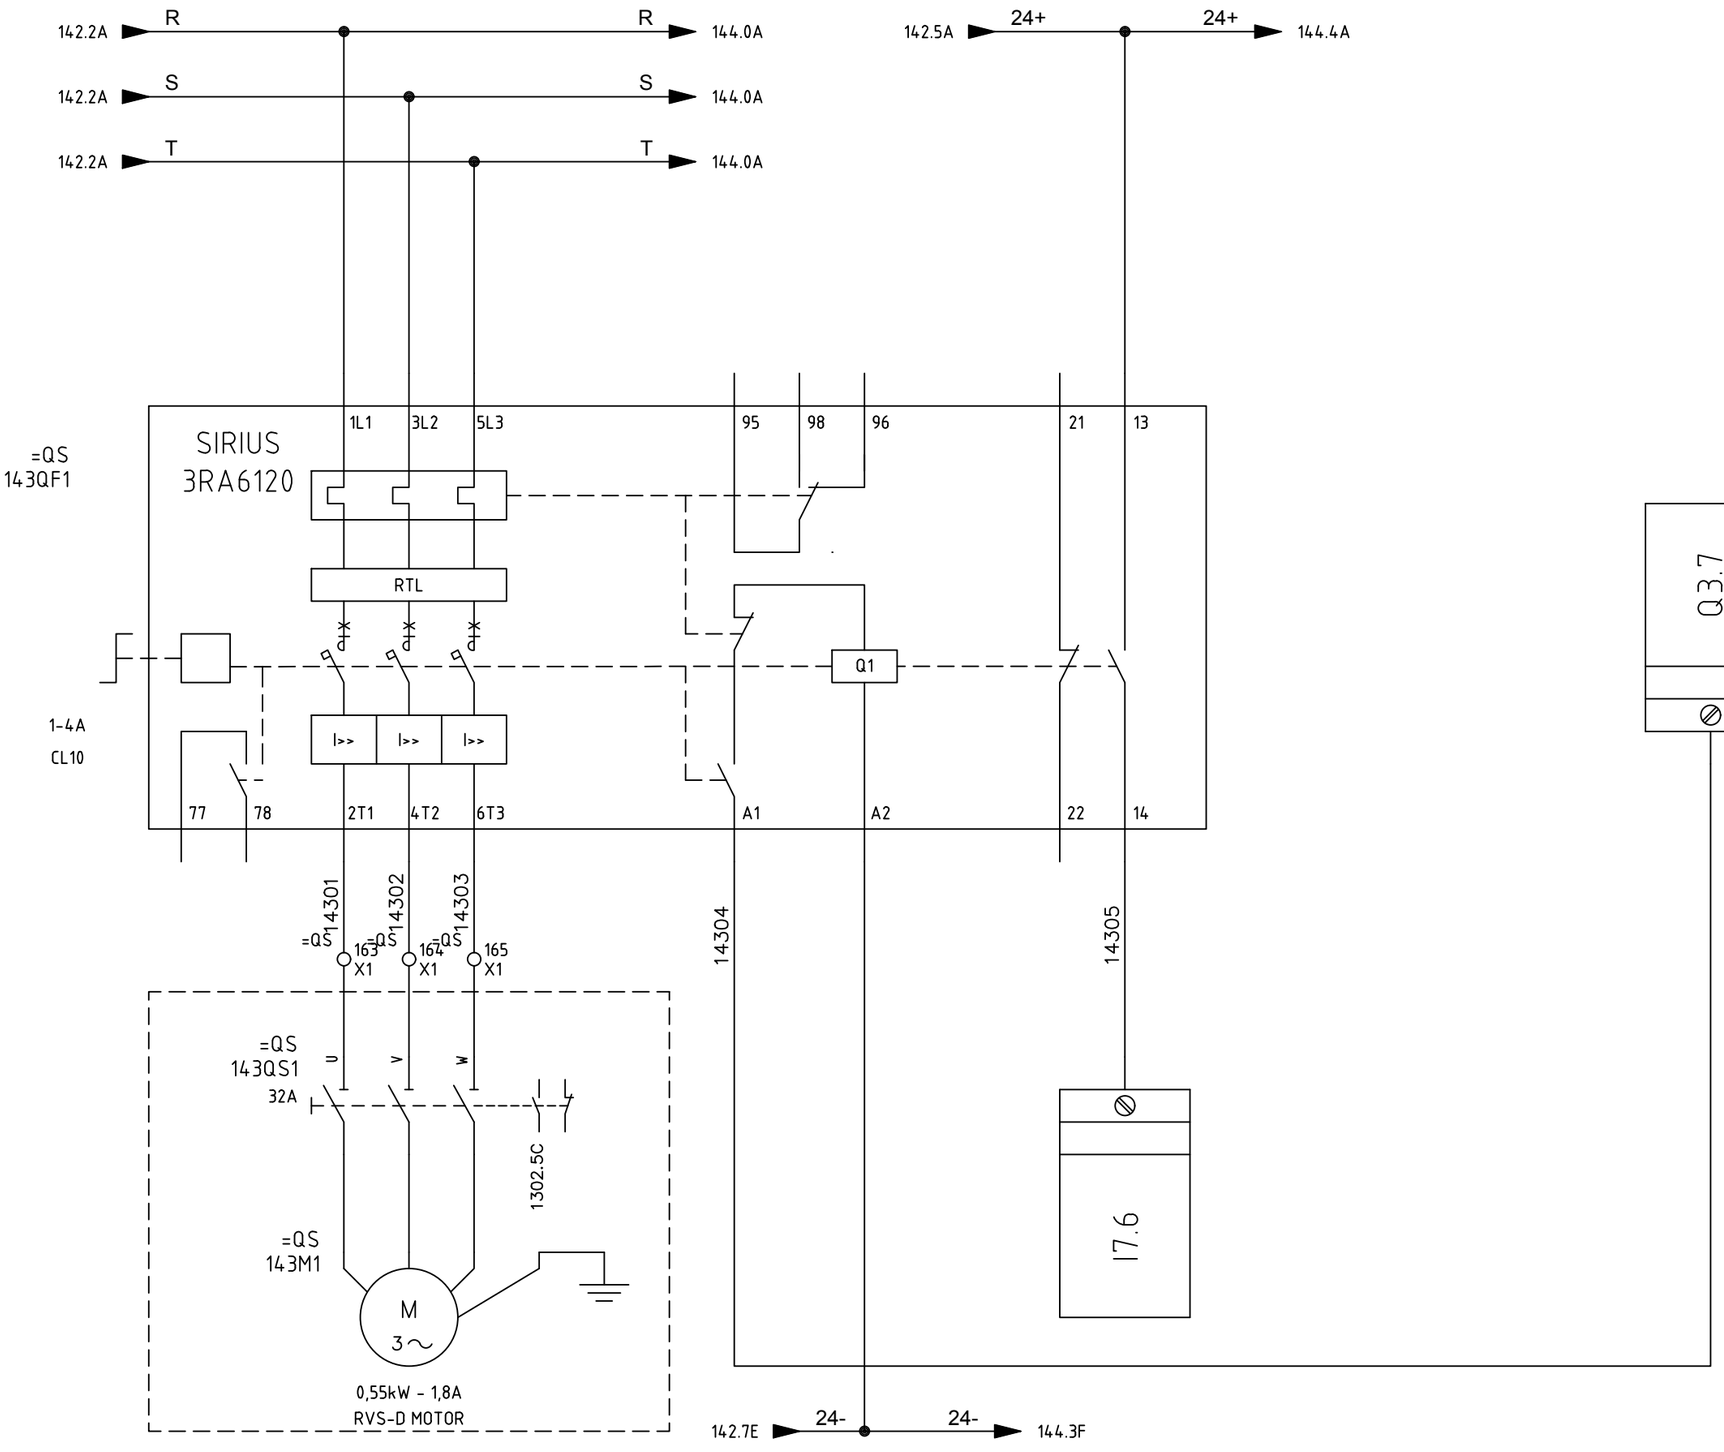

SIRCEM-CM spa
Via Armando Diaz, 19
84018 Scafati (SA)
TEL: +39 081 863 12 05


Dis. N.	REV 0.2
CAD	SPAC
Nome File	C17_26A
Data	26 07 2017

Impianto
SFARINATI – MOLINO E TRITURAZIONE
FLOUR PLANT – MILL – SHREDDING


Denominazione RVS-D MOTOR

Ordine	SIRCEM
Commessa	C17_26
Esecutore	D.G.

FOGLIO	143
SEGUE	144

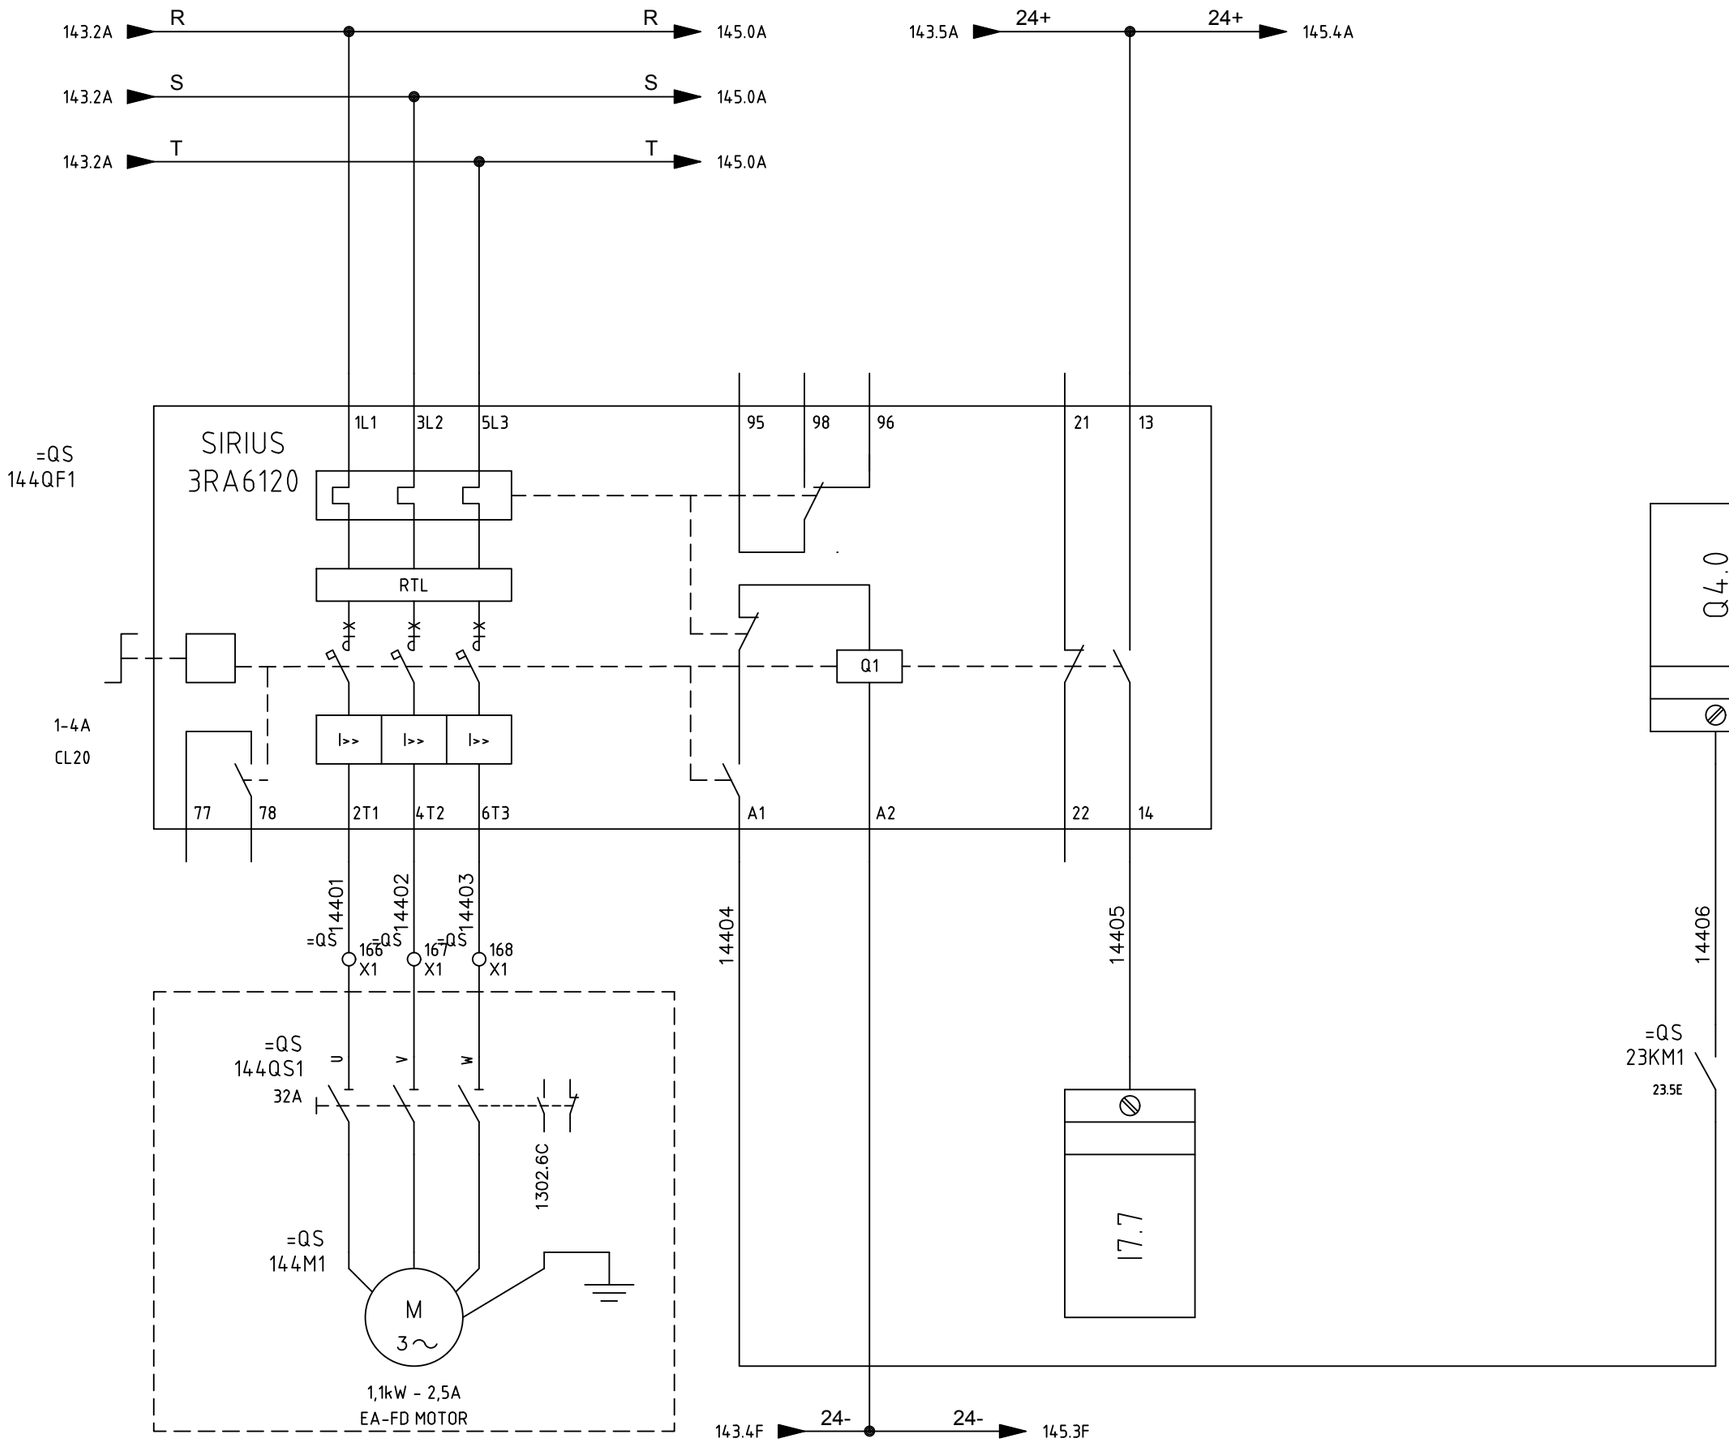

SIRCEM-CM spa Via Armando Diaz, 19 84018 Scafati (SA) TEL: +39 081 863 12 05	Dis. N. REV 0.2 CAD SPAC Nome File C17_26A Data 26 07 2017	Impianto *SFARINATI – MOLINO E TRITURAZIONE* *FLOUR PLANT – MILL – SHREDDING* Denominazione EA-FD MOTOR	Ordine SIRCEM Commessa C17_26 Esecutore D.G.		FOGLIO 144 SEGUE 145

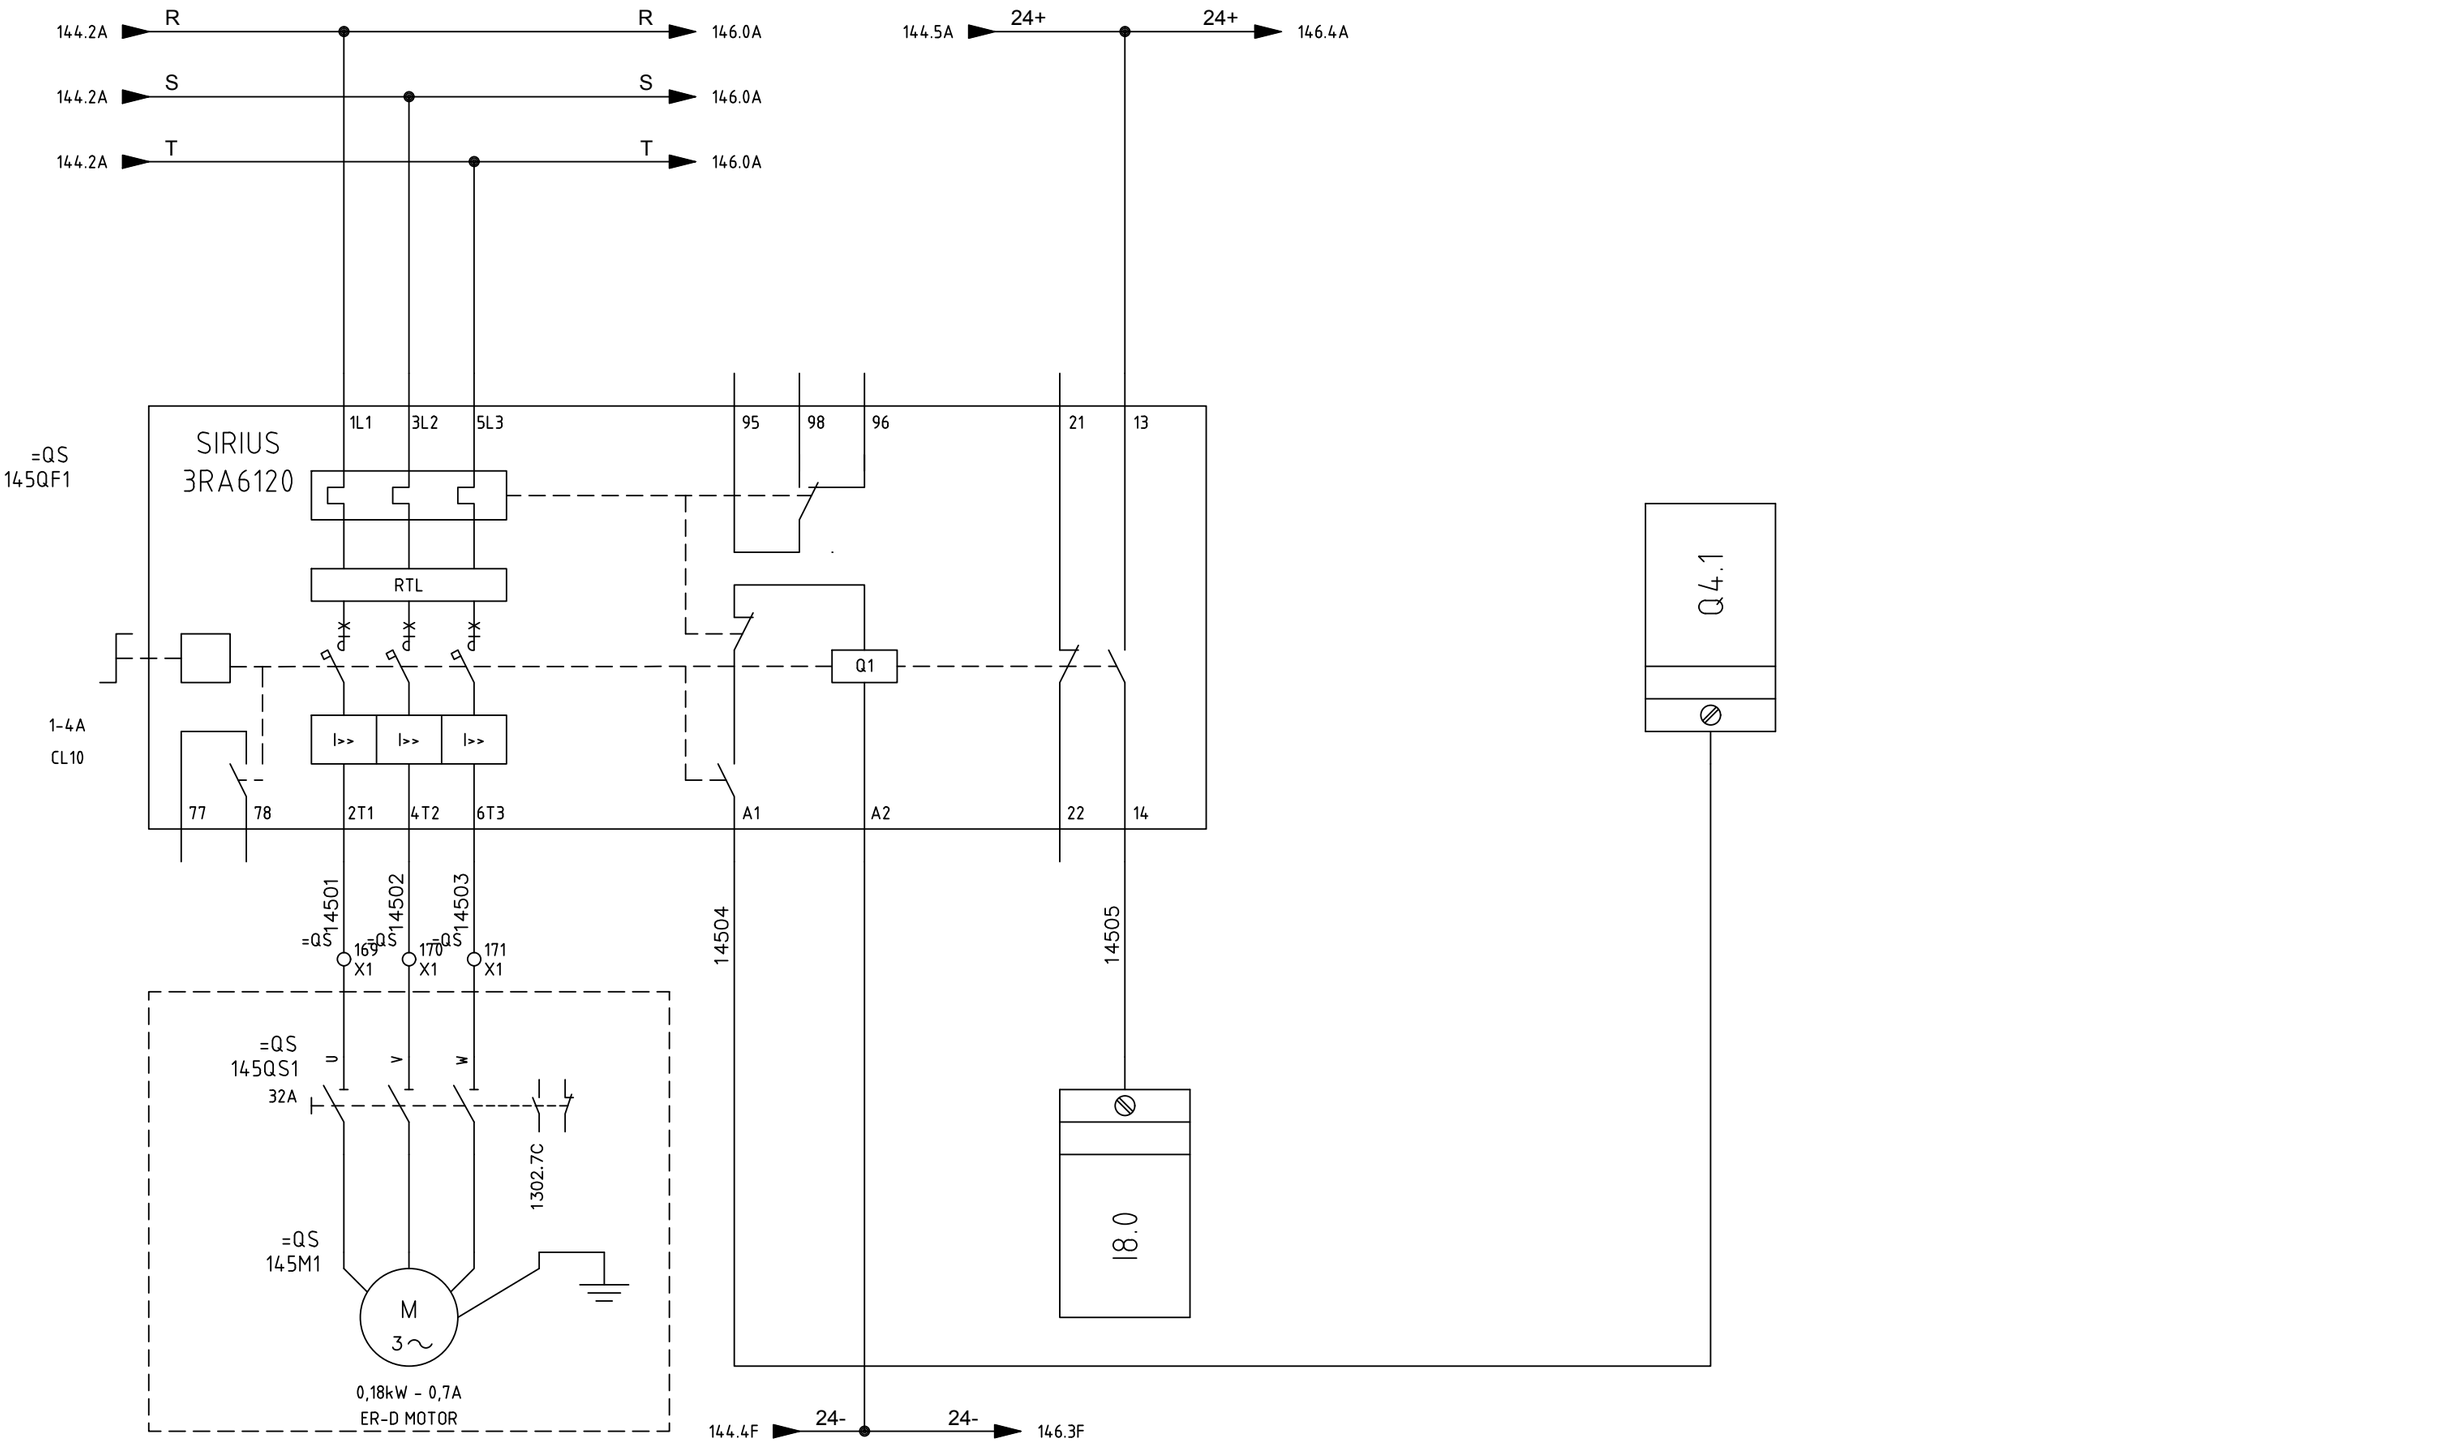

SIRCEM-CM spa
Via Armando Diaz, 19
84018 Scafati (SA)
TEL: +39 081 863 12 05


Dis. N.	REV 0.2
CAD	SPAC
Nome File	C17_26A
Data	26 07 2017

Impianto
SFARINATI – MOLINO E TRITURAZIONE
FLOUR PLANT – MILL – SHREDDING

Denominazione ER-D MOTOR

Ordine SIRCEM
Commessa C17_26
Esecutore D.G.

FOGLIO 145
SEGUE 146

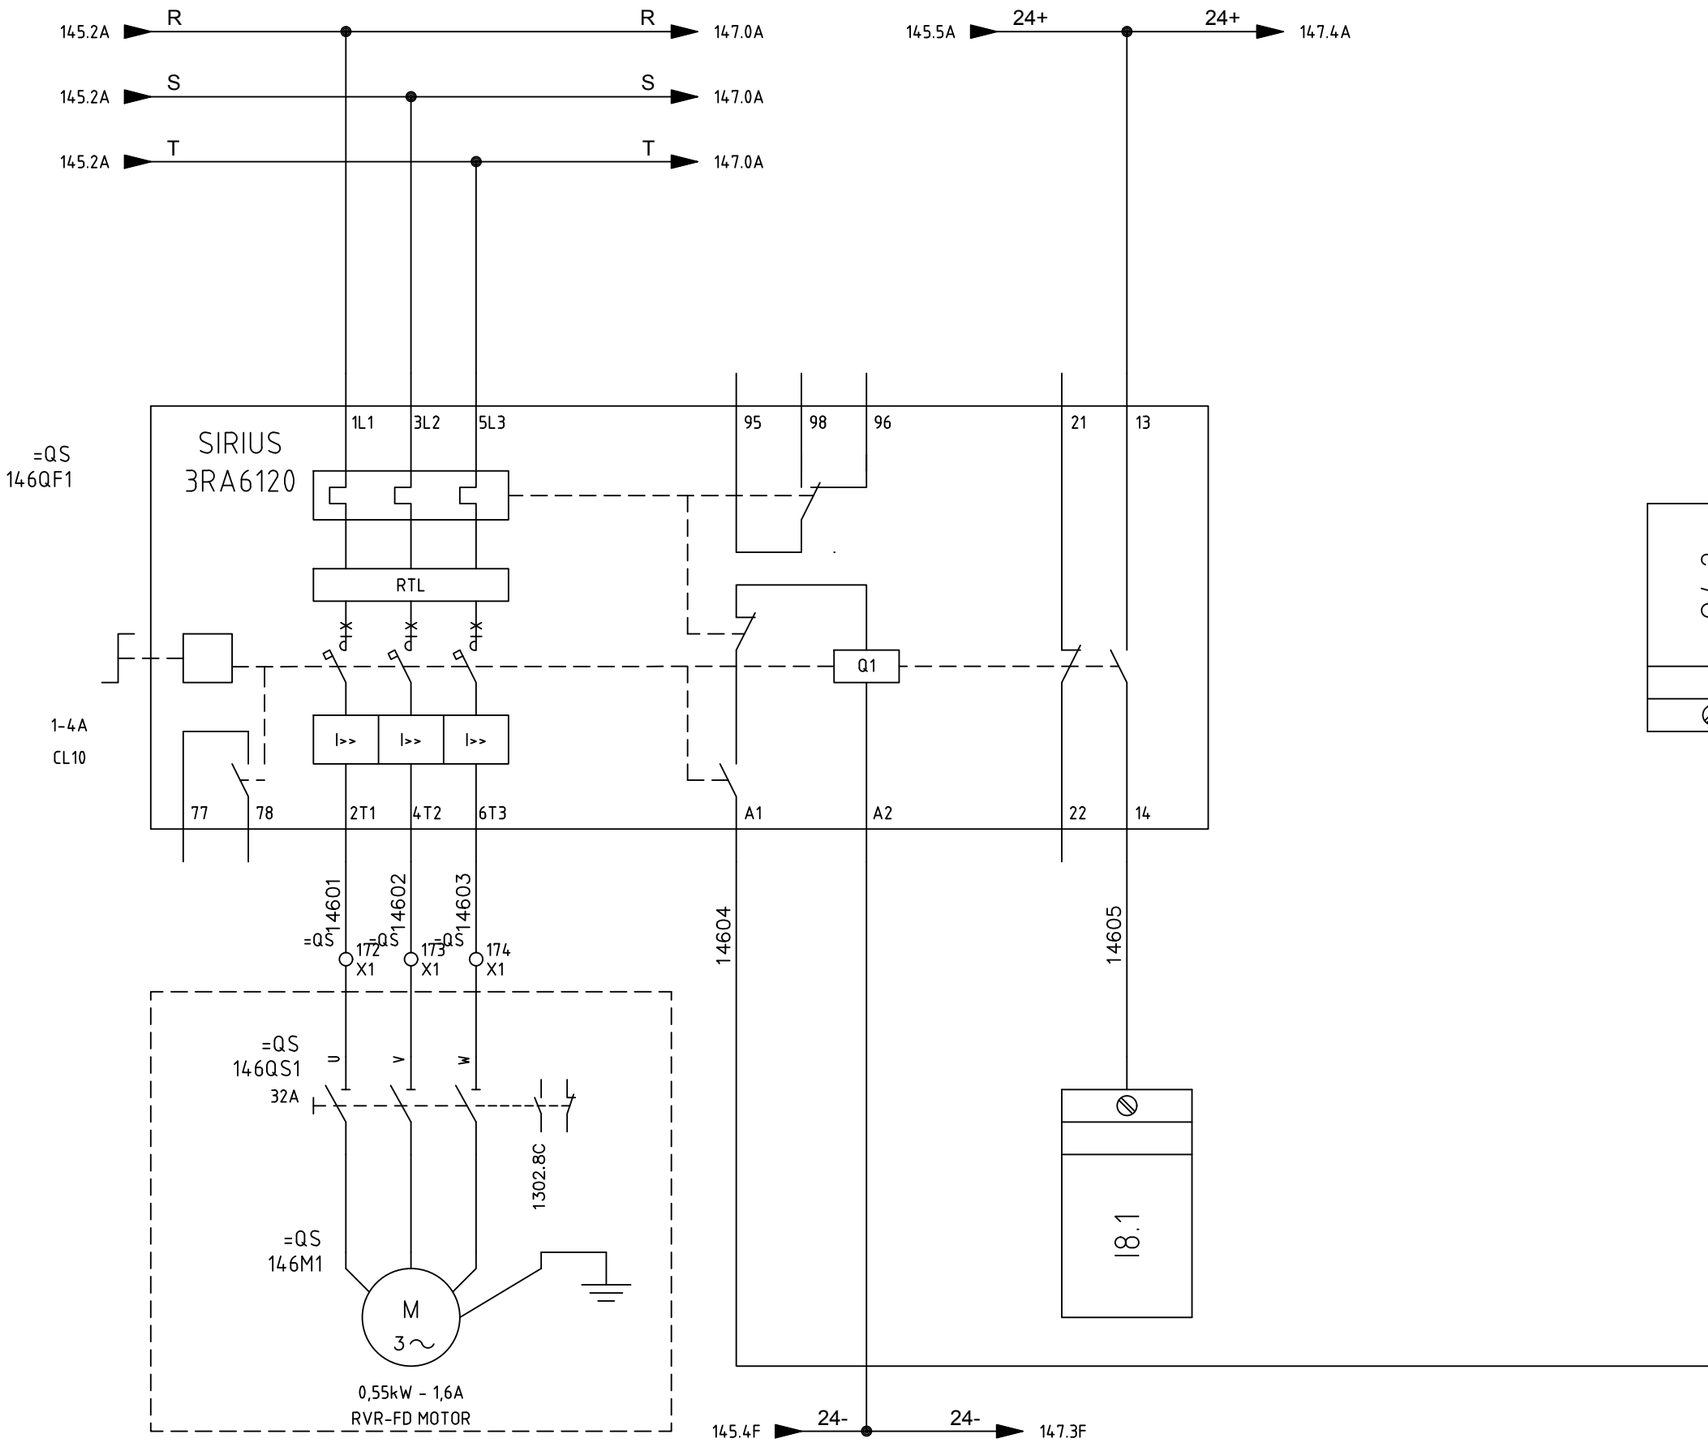

SIRCEM-CM spa
Via Armando Diaz, 19
84018 Scafati (SA)
TEL: +39 081 863 12 05


Dis. N.	REV 0.2
CAD	SPAC
Nome File	C17_26A
Data	26 07 2017

Impianto: *SFARINATI – MOLINO E TRITURAZIONE*
FLOUR PLANT – MILL – SHREDDING

Denominazione: RVR-FD MOTOR

Ordine: SIRCEM
Commessa: C17_26
Esecutore: D.G.

FOGLIO 146
SEGUE 147

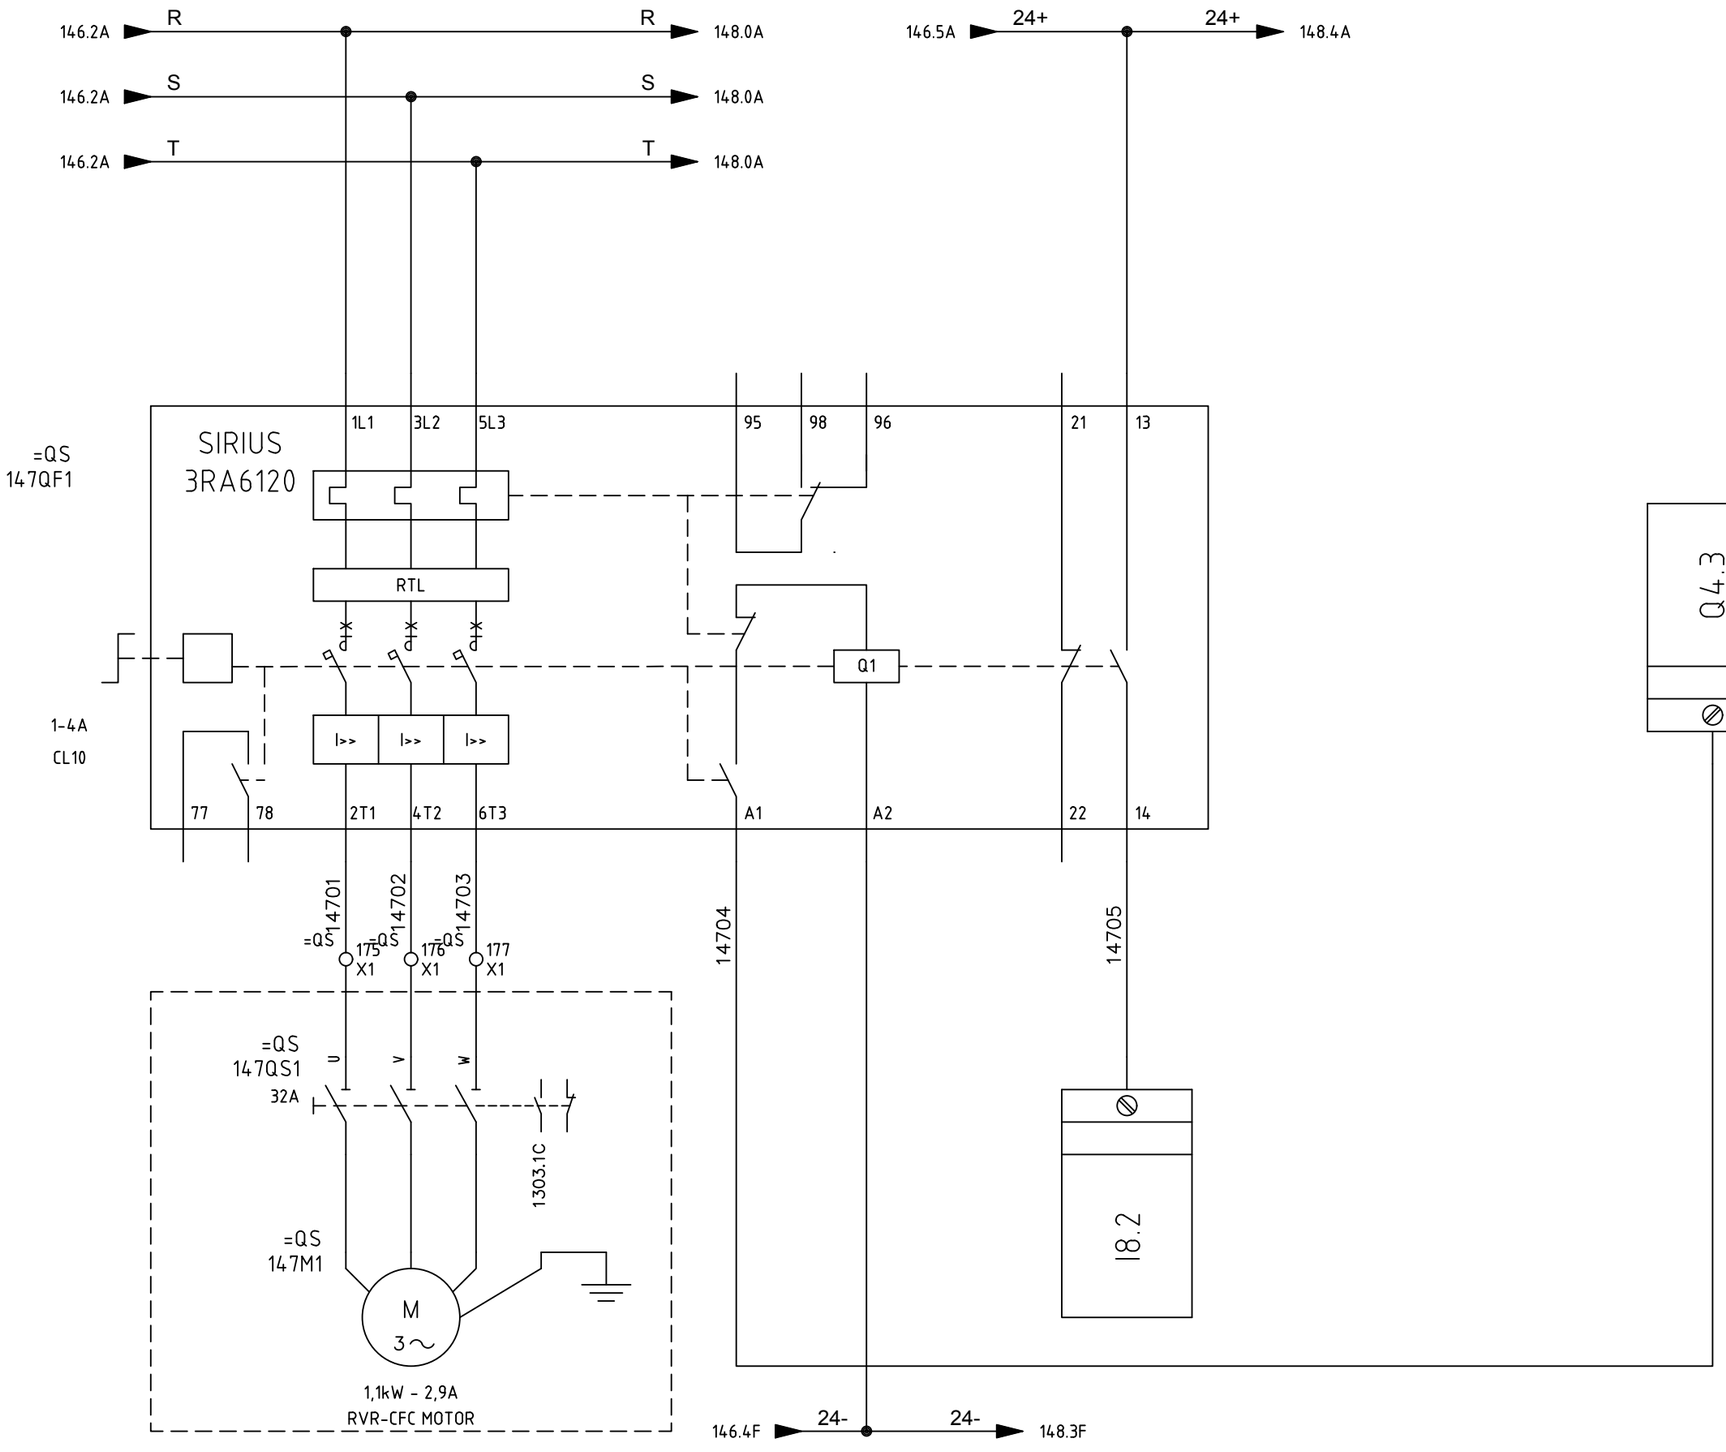

SIRCEM-CM spa
Via Armando Diaz, 19
84018 Scafati (SA)
TEL: +39 081 863 12 05


Dis. N.	REV 0.2
CAD	SPAC
Nome File	C17_26A
Data	26 07 2017

Impianto: *SFARINATI – MOLINO E TRITURAZIONE*
FLOUR PLANT – MILL – SHREDDING

Denominazione: RVR-CFC MOTOR

Ordine	SIRCEM
Commessa	C17_26
Esecutore	D.G.

FOGLIO	147
SEGUE	148

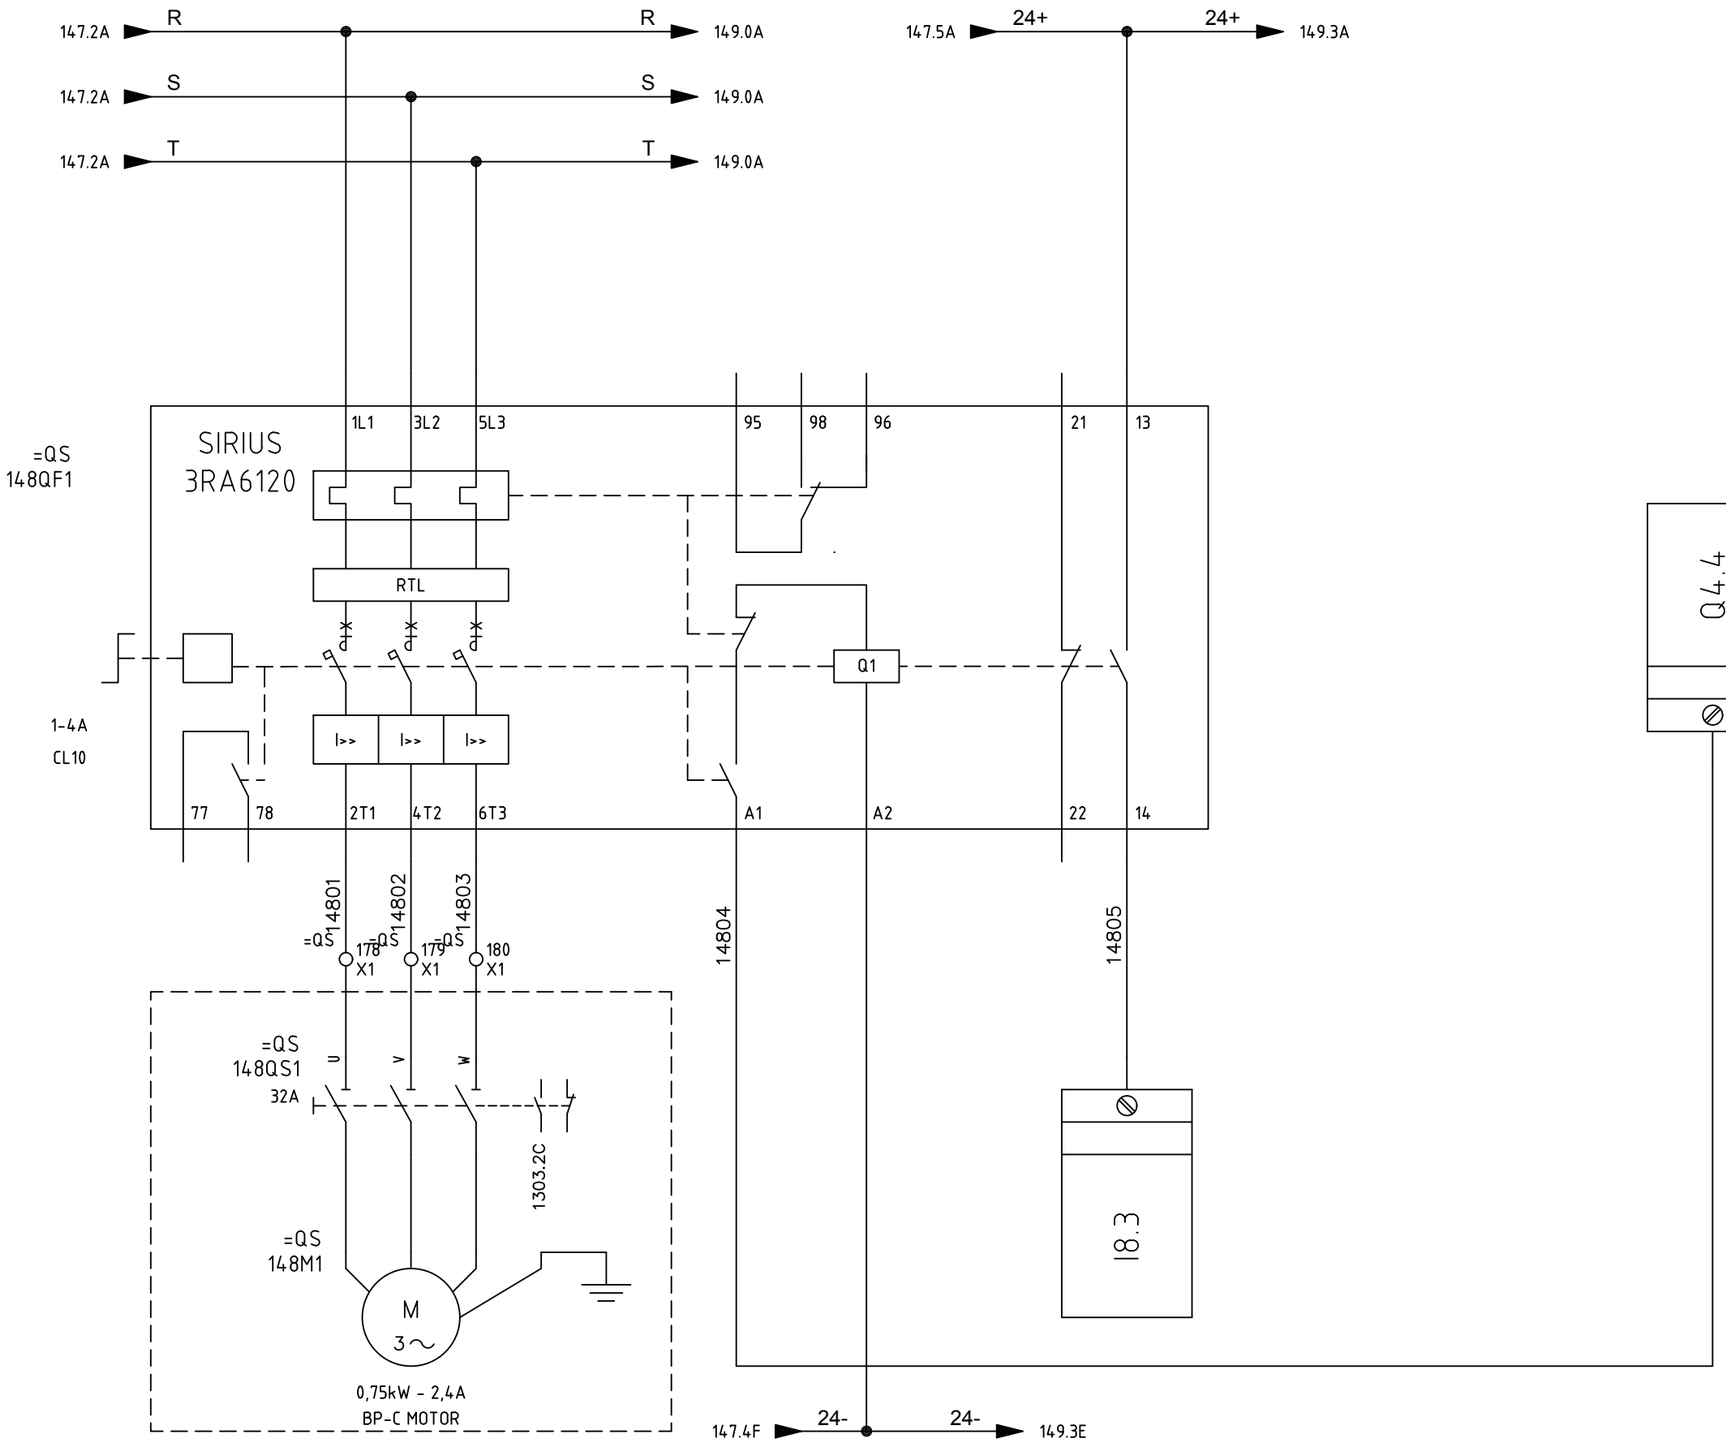

SIRCEM-CM spa
Via Armando Diaz, 19
84018 Scafati (SA)
TEL: +39 081 863 12 05

Dis. N.	REV 0.2
CAD	SPAC
Nome File	C17_26A
Data	26 07 2017

Impianto: *SFARINATI – MOLINO E TRITURAZIONE*
FLOUR PLANT – MILL – SHREDDING

Denominazione: BP-C MOTOR

Ordine	SIRCEM
Commessa	C17_26
Esecutore	D.G.

FOGLIO	148
SEGUE	149

148.2A R → R 150.0A
148.2A S → S 150.0A
148.2A T → T 150.0A

148.5A 24+ → 24+ 150.4A

142.3B 24+X → 24+X 156.3B

=QS
149QF1
7-10A

149.7B

14901 14903 14905

L1 L2 L3
T1 T2 T3

SOFT START
SIRIUS

A1
A2

13
14

1

14908

=QS
149SS01

14902 14904 14906

=QS 181 X1
=QS 182 X1
=QS 183 X1

14907

=QS
149QS1
U V W

1303.3C

=QS
149M1

M
3~

RB-C MOTOR
30 kW - 53,6 A

18.4

148.4F 24- → 24- 150.3F

Q4.5

14909

=QS
149QF1
149.1B

14910

=QS
24KM1
24.5E

SIRCEM-CM spa
Via Armando Diaz, 19
84018 Scafati (SA)
TEL: +39 081 863 12 05


Dis. N.	REV 0.2
CAD	SPAC
Nome File	C17_26A
Data	26 07 2017

Impianto: *SFARINATI – MOLINO E TRITURAZIONE*
FLOUR PLANT – MILL – SHREDDING

Denominazione: RB-C MOTOR

Ordine: SIRCEM
Commessa: C17_26
Esecutore: D.G.

FOGLIO 149
SEGUE 150

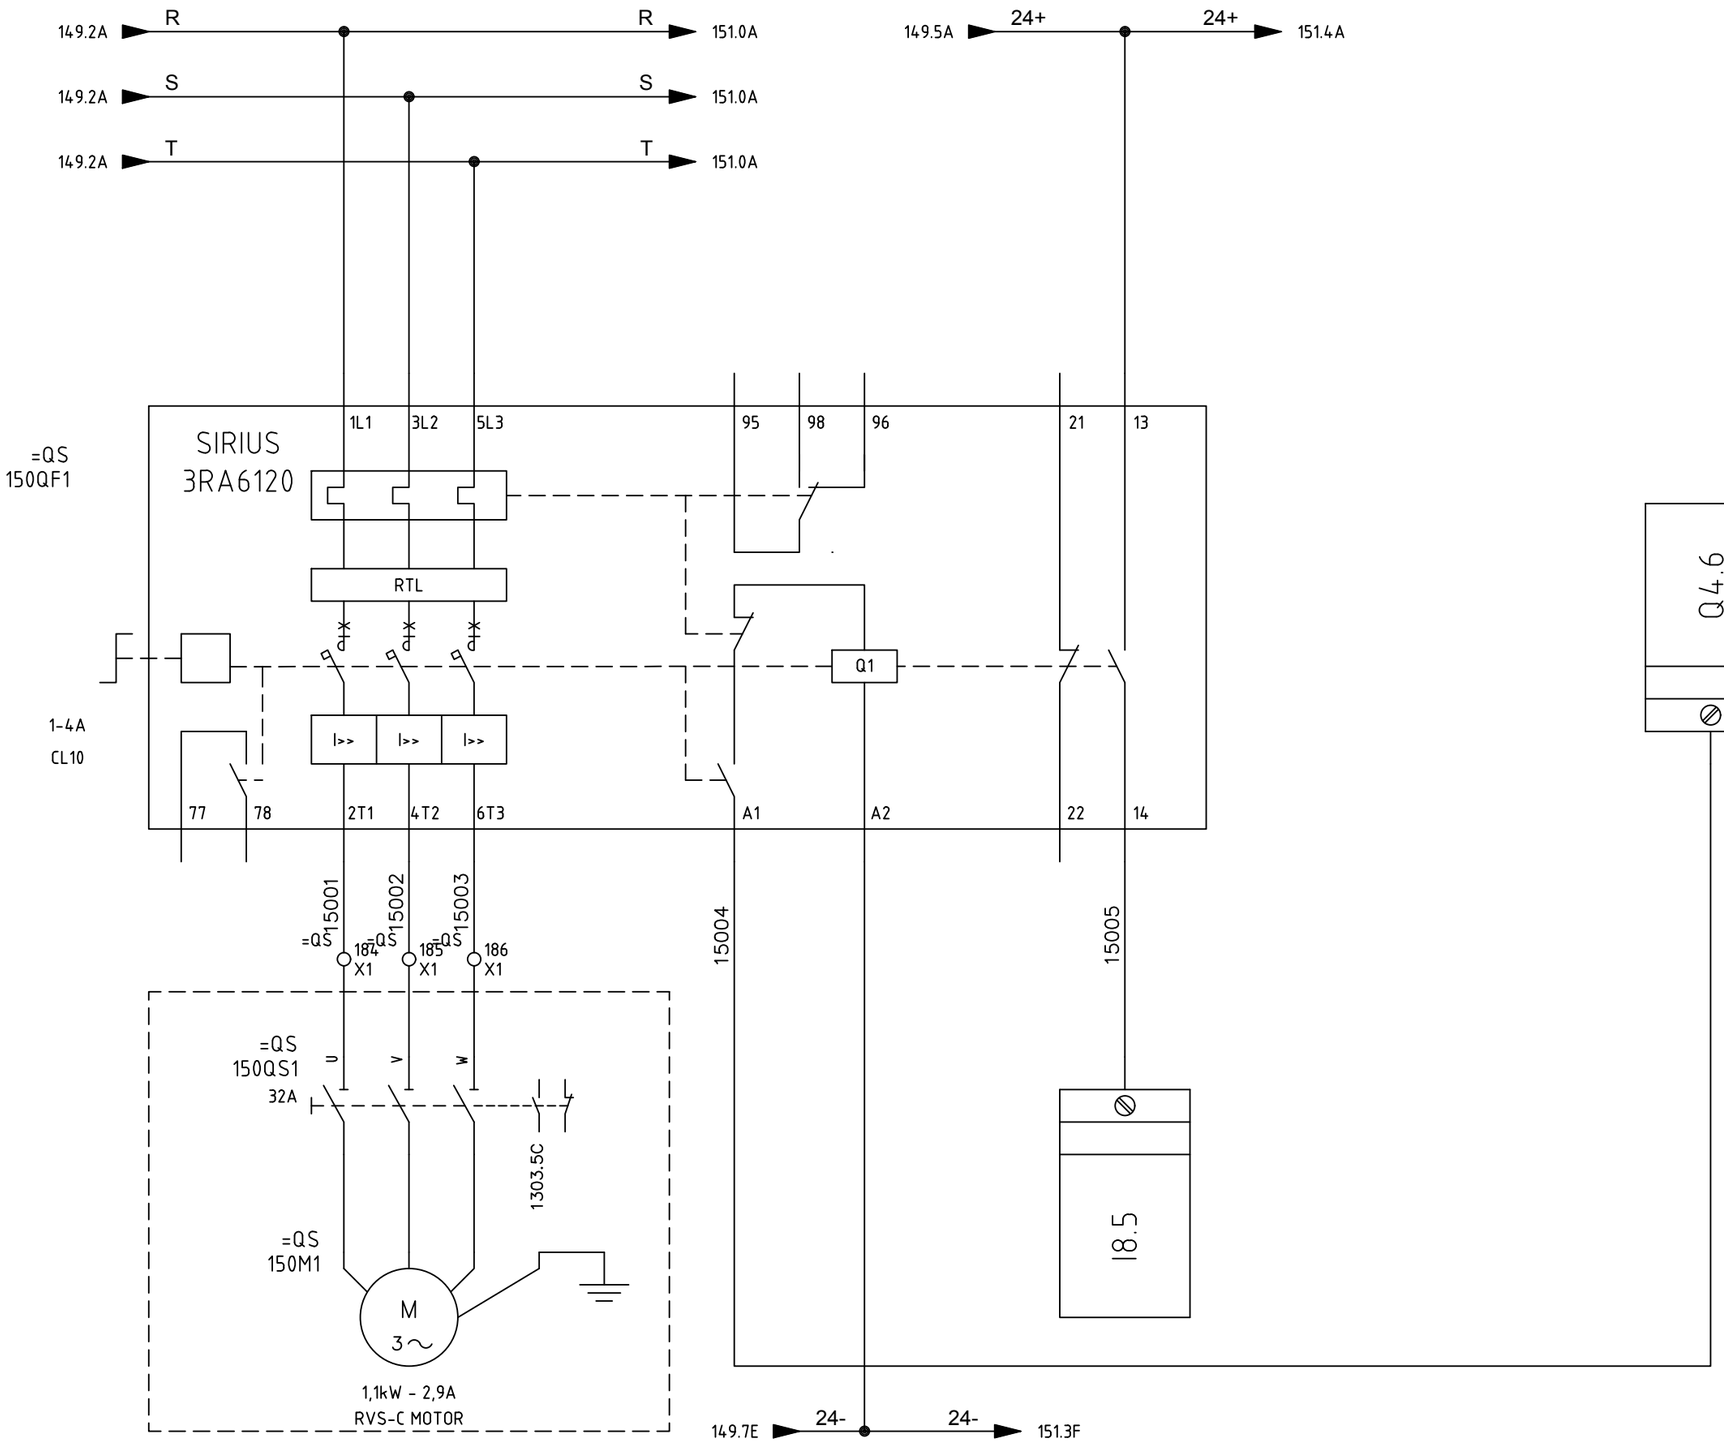

SIRCEM-CM spa
Via Armando Diaz, 19
84018 Scafati (SA)
TEL: +39 081 863 12 05


Dis. N.	REV 0.2
CAD	SPAC
Nome File	C17_26A
Data	26 07 2017

Impianto
SFARINATI – MOLINO E TRITURAZIONE
FLOUR PLANT – MILL – SHREDDING

Denominazione RVS-C MOTOR

Ordine SIRCEM
Commessa C17_26
Esecutore D.G.

FOGLIO 150
SEGUE 151

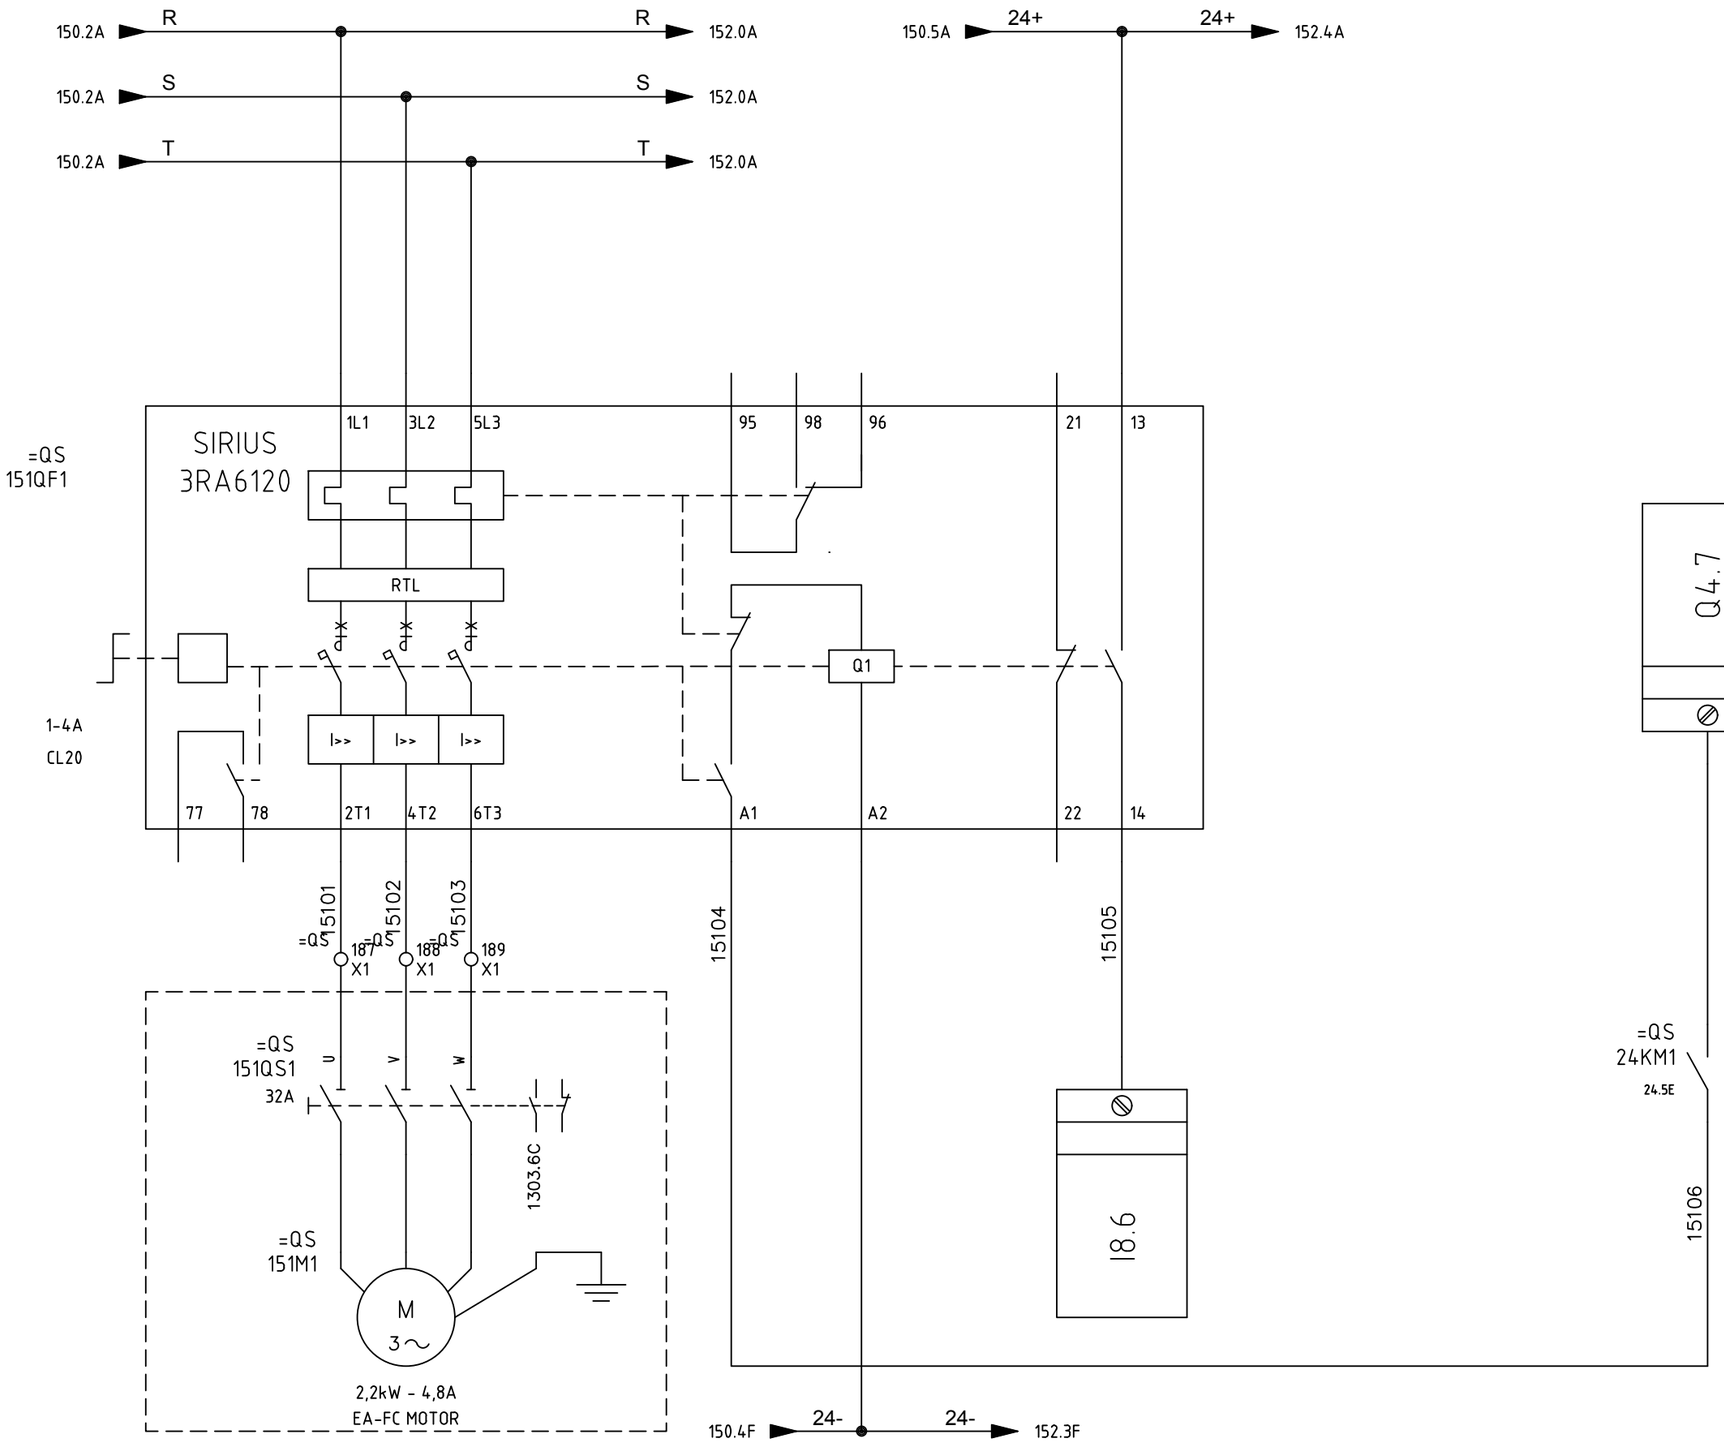

SIRCEM-CM spa
Via Armando Diaz, 19
84018 Scafati (SA)
TEL: +39 081 863 12 05


Dis. N.	REV 0.2
CAD	SPAC
Nome File	C17_26A
Data	26 07 2017

Impianto
SFARINATI – MOLINO E TRITURAZIONE
FLOUR PLANT – MILL – SHREDDING

Denominazione EA-FC MOTOR

Ordine	SIRCEM
Commessa	C17_26
Esecutore	D.G.

FOGLIO	151
SEGUE	152

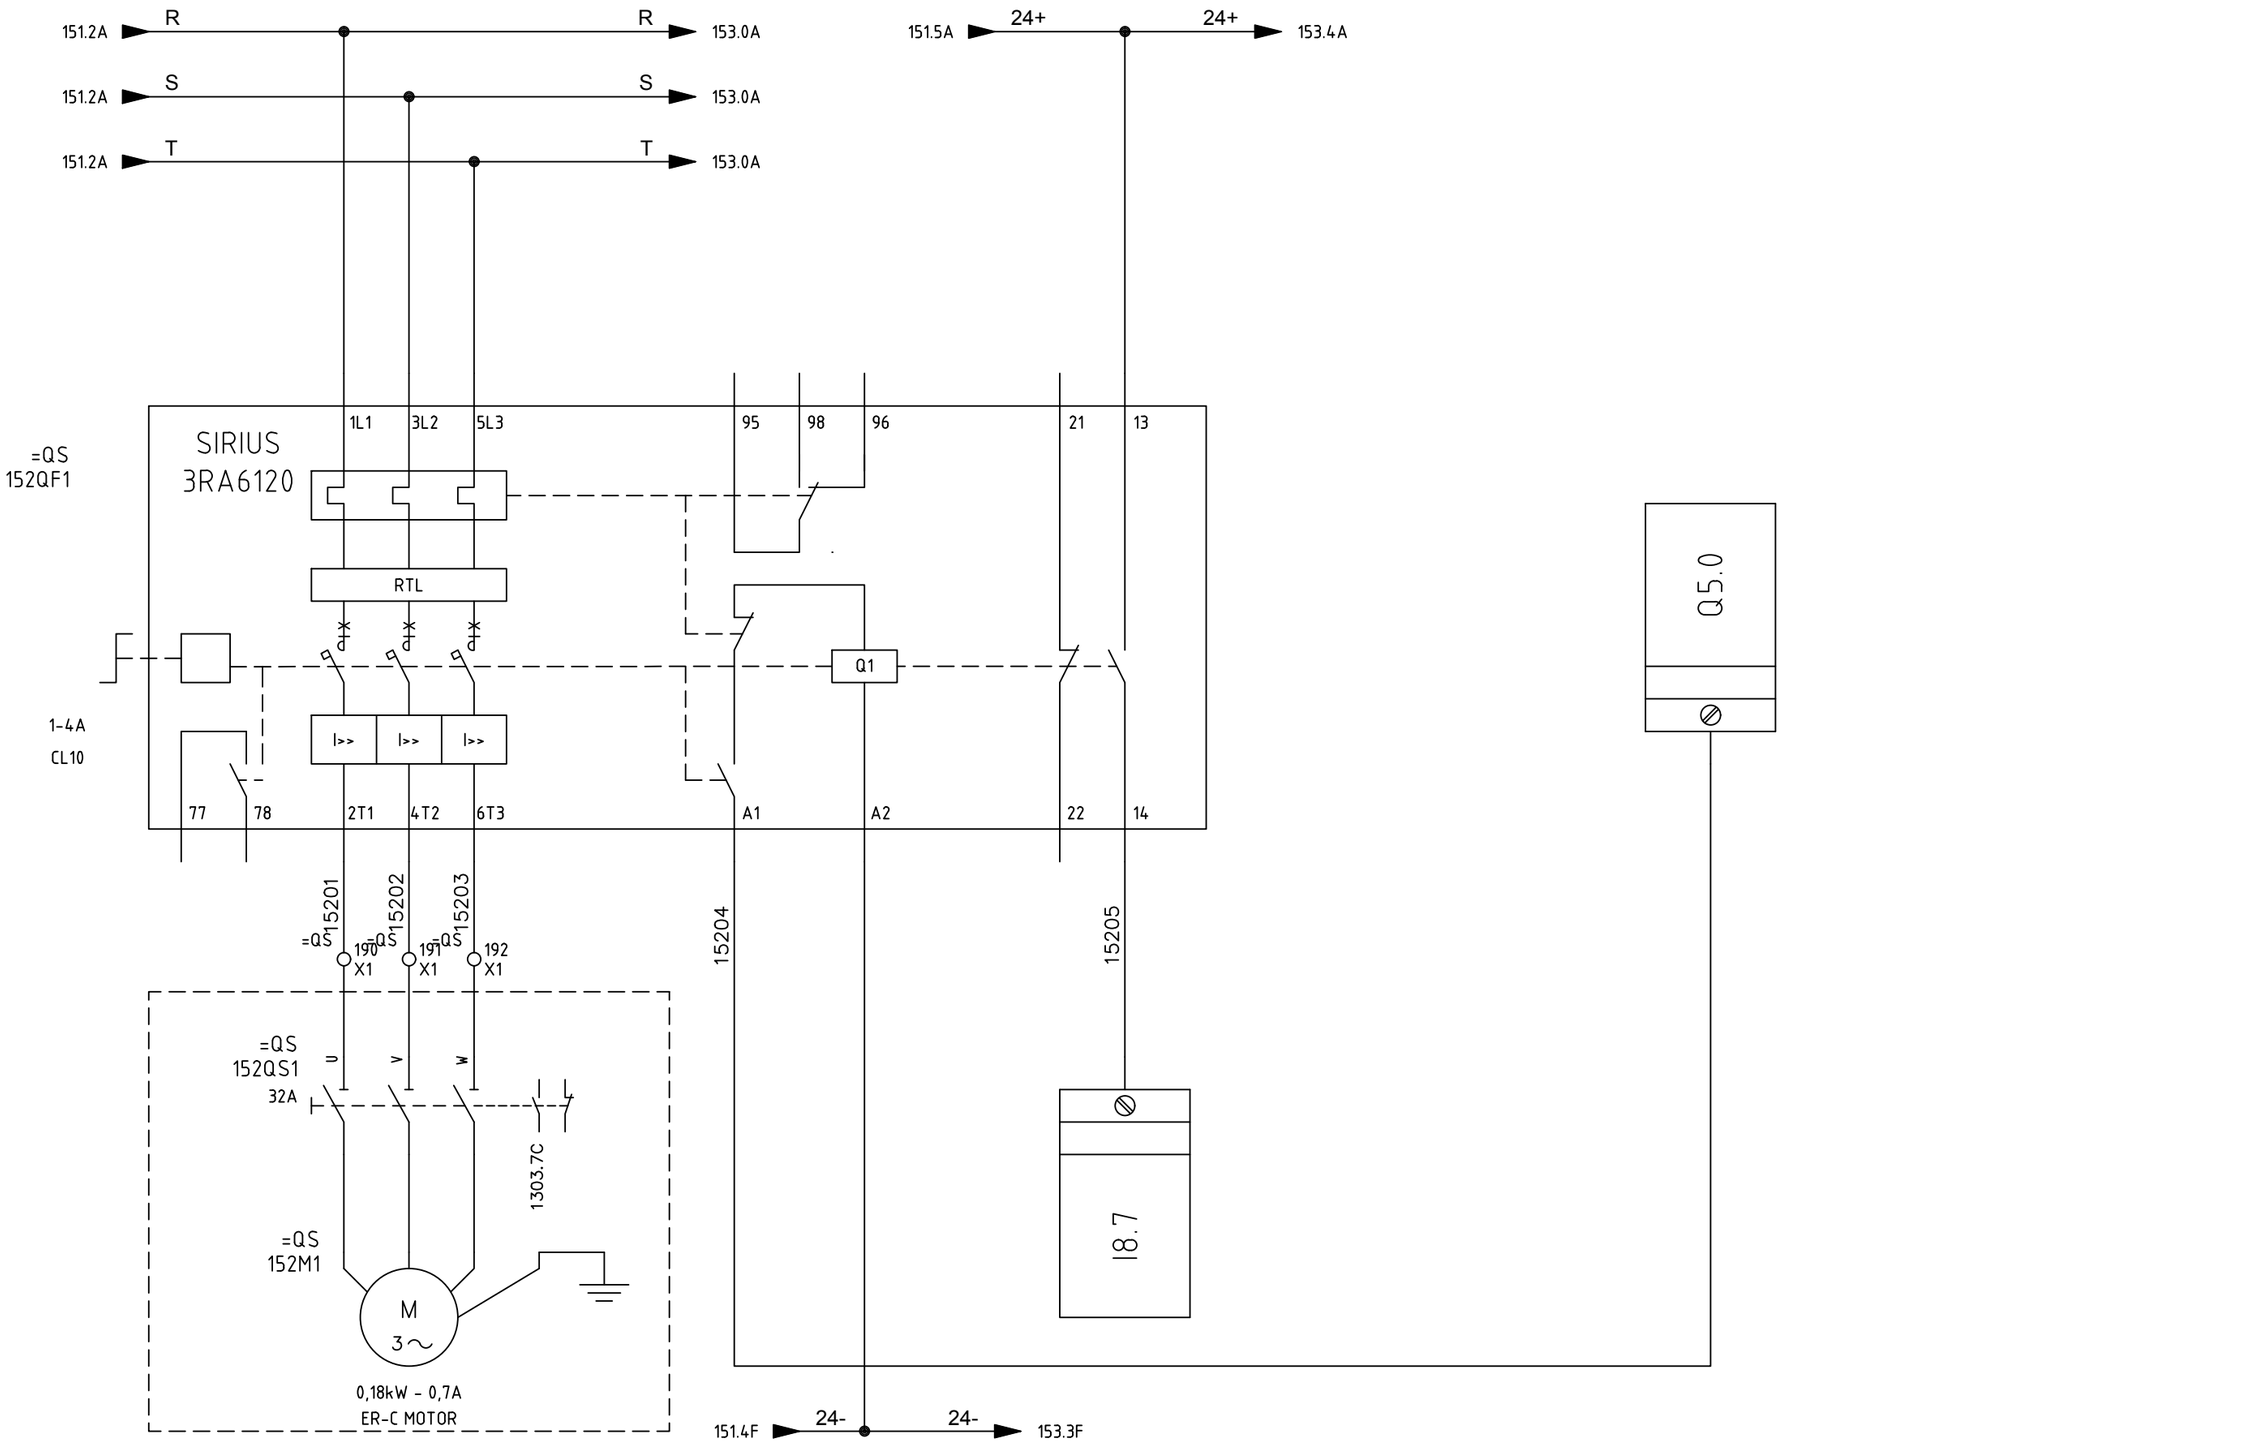

SIRCEM-CM spa
Via Armando Diaz, 19
84018 Scafati (SA)
TEL: +39 081 863 12 05


Dis. N.	REV 0.2
CAD	SPAC
Nome File	C17_26A
Data	26 07 2017

Impianto: *SFARINATI – MOLINO E TRITURAZIONE*
FLOUR PLANT – MILL – SHREDDING


Denominazione: ER-C MOTOR

Ordine	SIRCEM
Commessa	C17_26
Esecutore	D.G.

FOGLIO	152
SEGUE	153

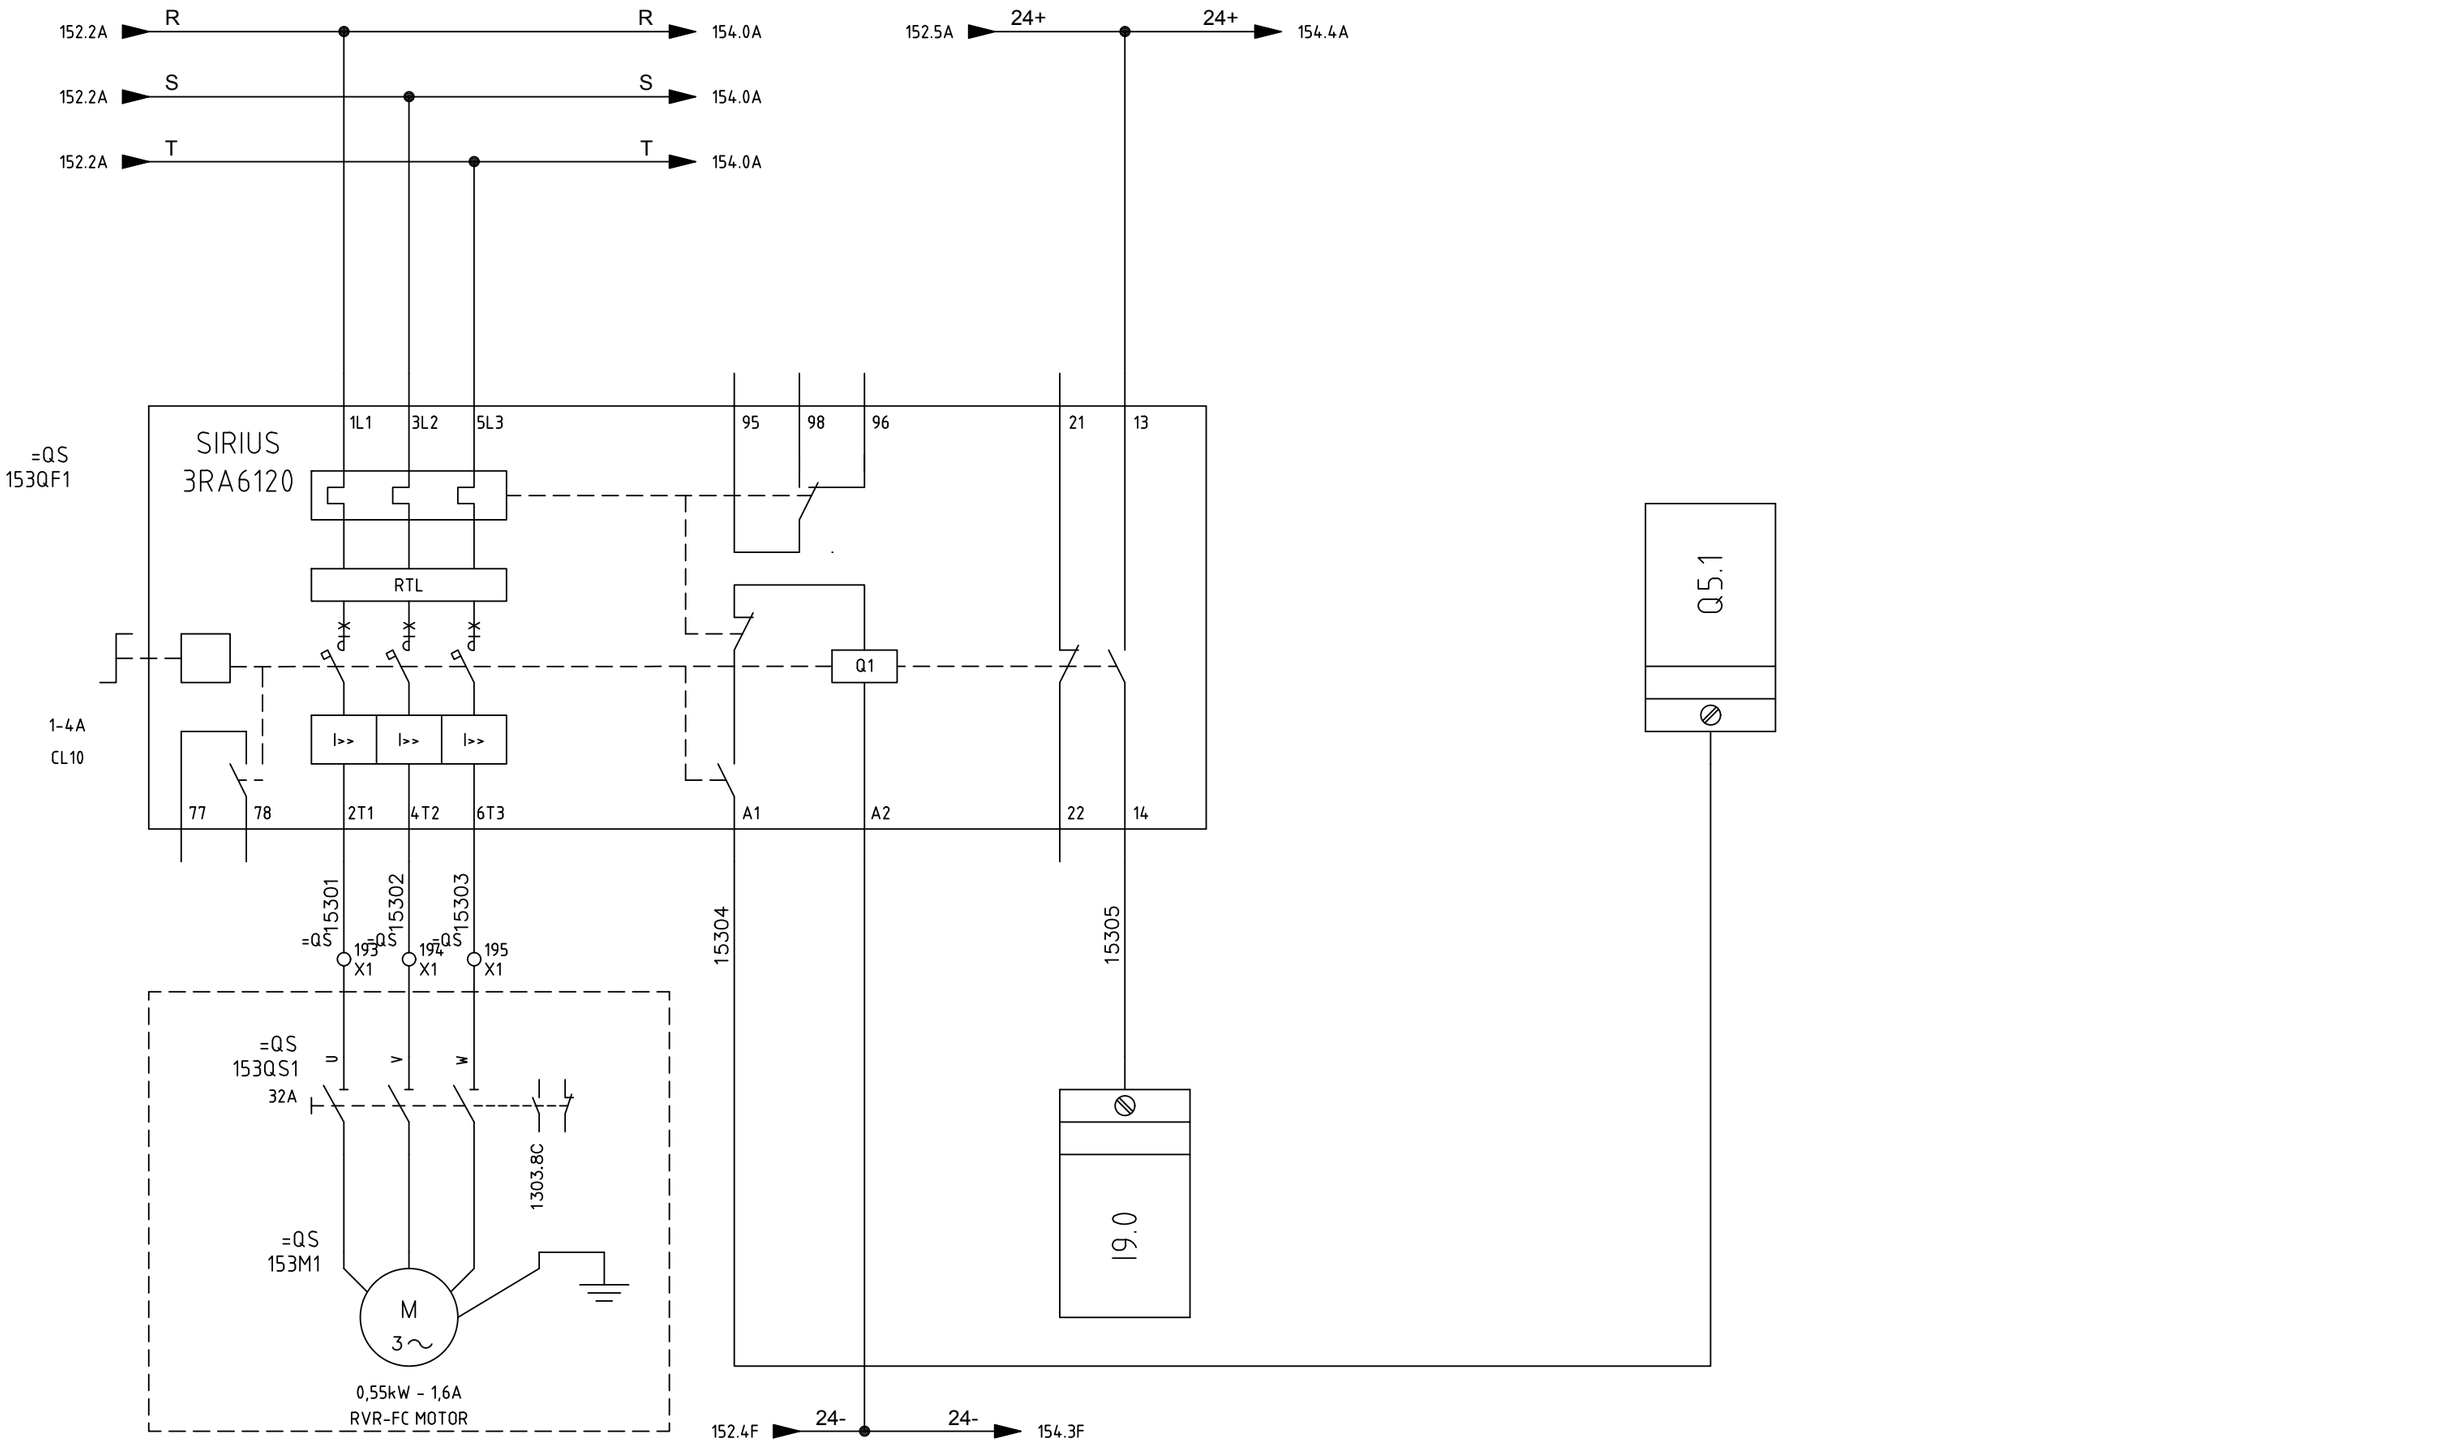

SIRCEM-CM spa Via Armando Diaz, 19 84018 Scafati (SA) TEL: +39 081 863 12 05	Dis. N. REV 0.2 CAD SPAC Nome File C17_26A Data 26 07 2017	Impianto *SFARINATI – MOLINO E TRITURAZIONE* *FLOUR PLANT – MILL – SHREDDING* Denominazione RVR-FC MOTOR	Ordine SIRCEM Commessa C17_26 Esecutore D.G.		FOGLIO 153 SEGUE 154

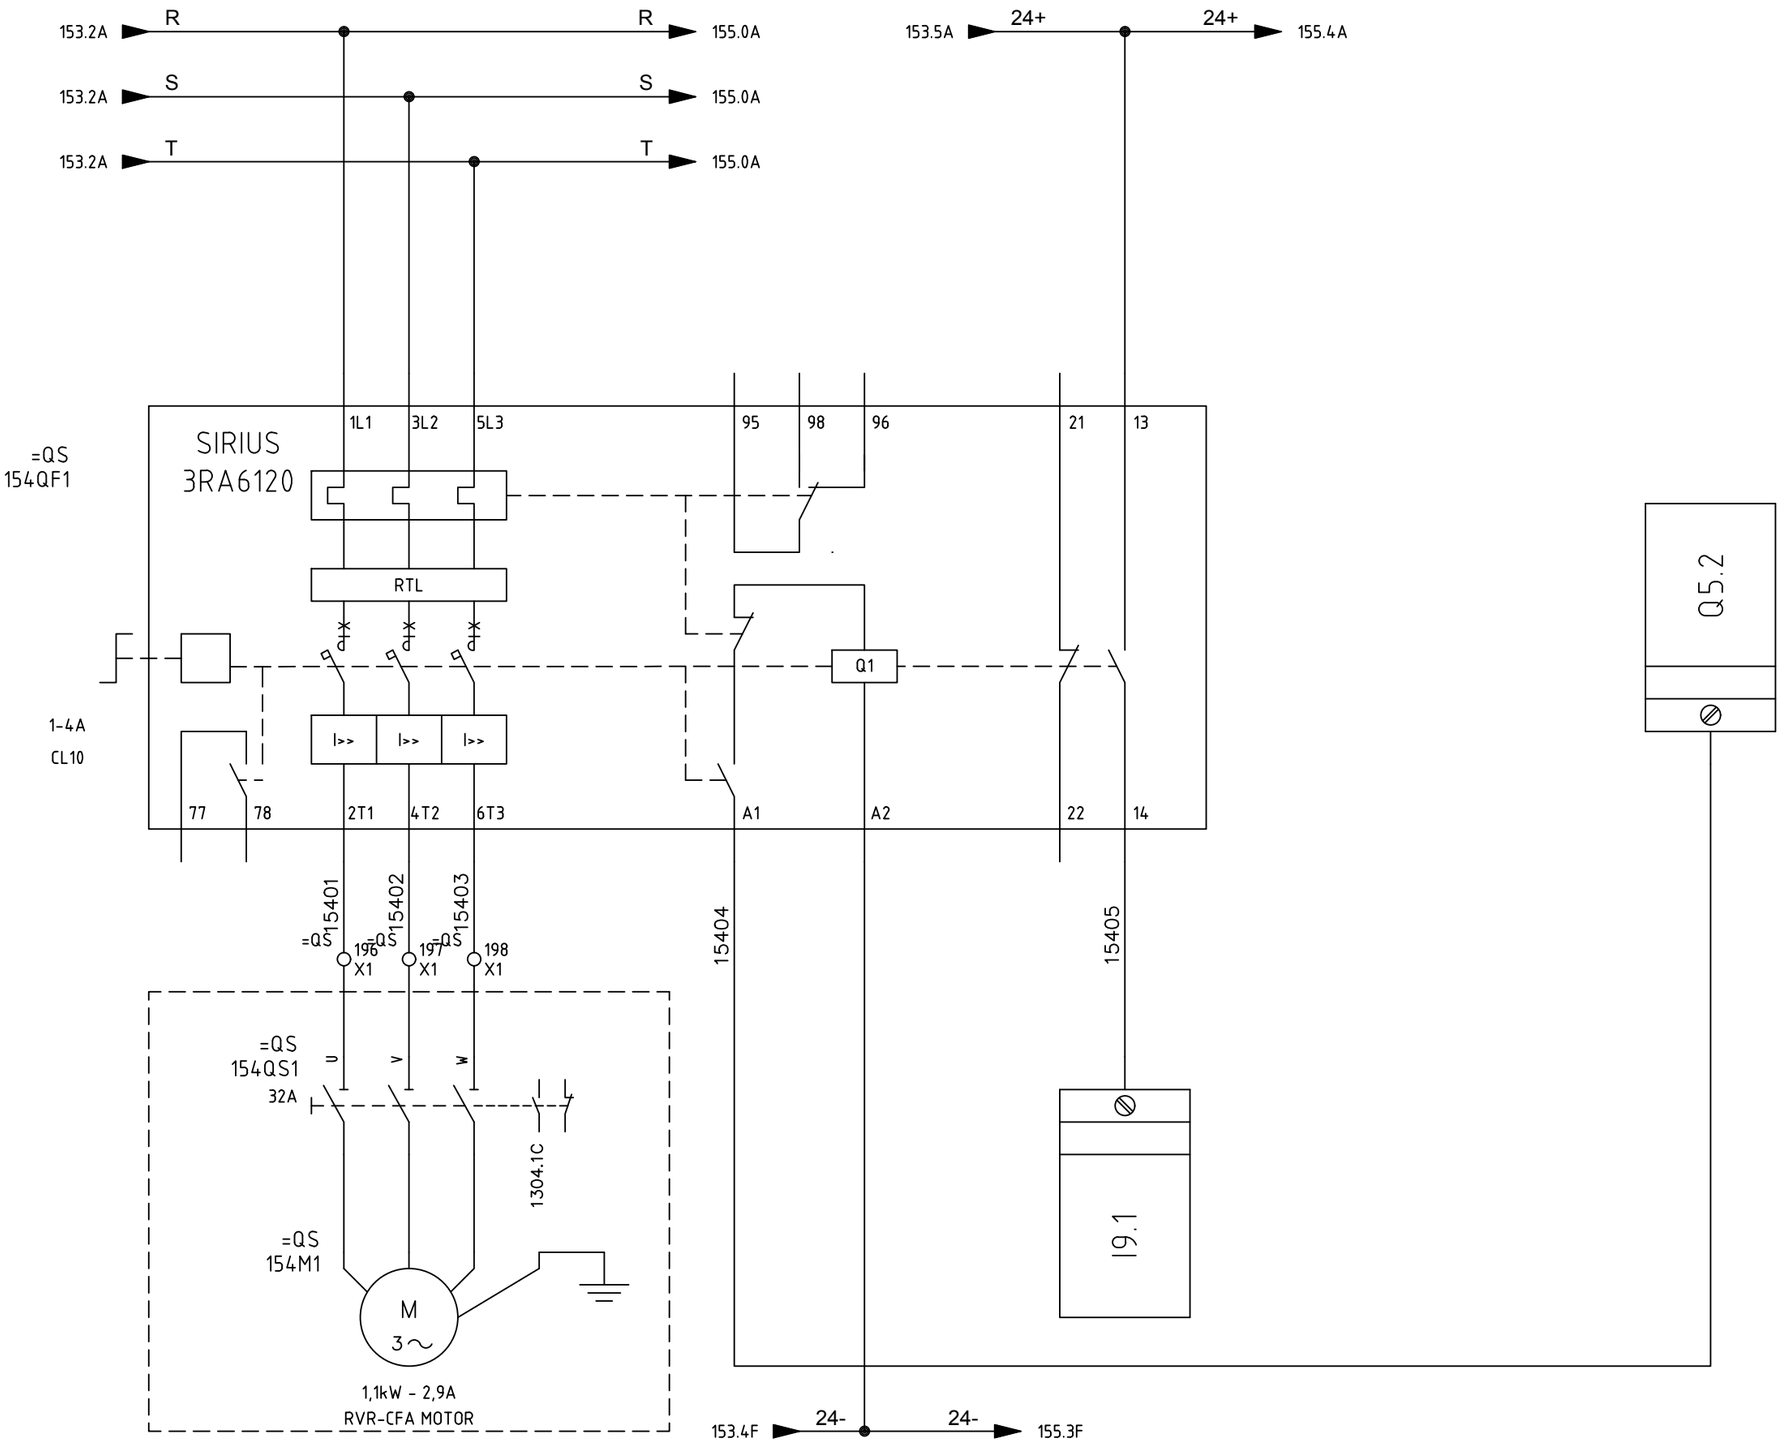

SIRCEM-CM spa
Via Armando Diaz, 19
84018 Scafati (SA)
TEL: +39 081 863 12 05


Dis. N.	REV 0.2
CAD	SPAC
Nome File	C17_26A
Data	26 07 2017

Impianto
SFARINATI – MOLINO E TRITURAZIONE
FLOUR PLANT – MILL – SHREDDING

Denominazione RVR-CFA MOTOR

Ordine SIRCEM
Commessa C17_26
Esecutore D.G.

FOGLIO 154
SEGUE 155

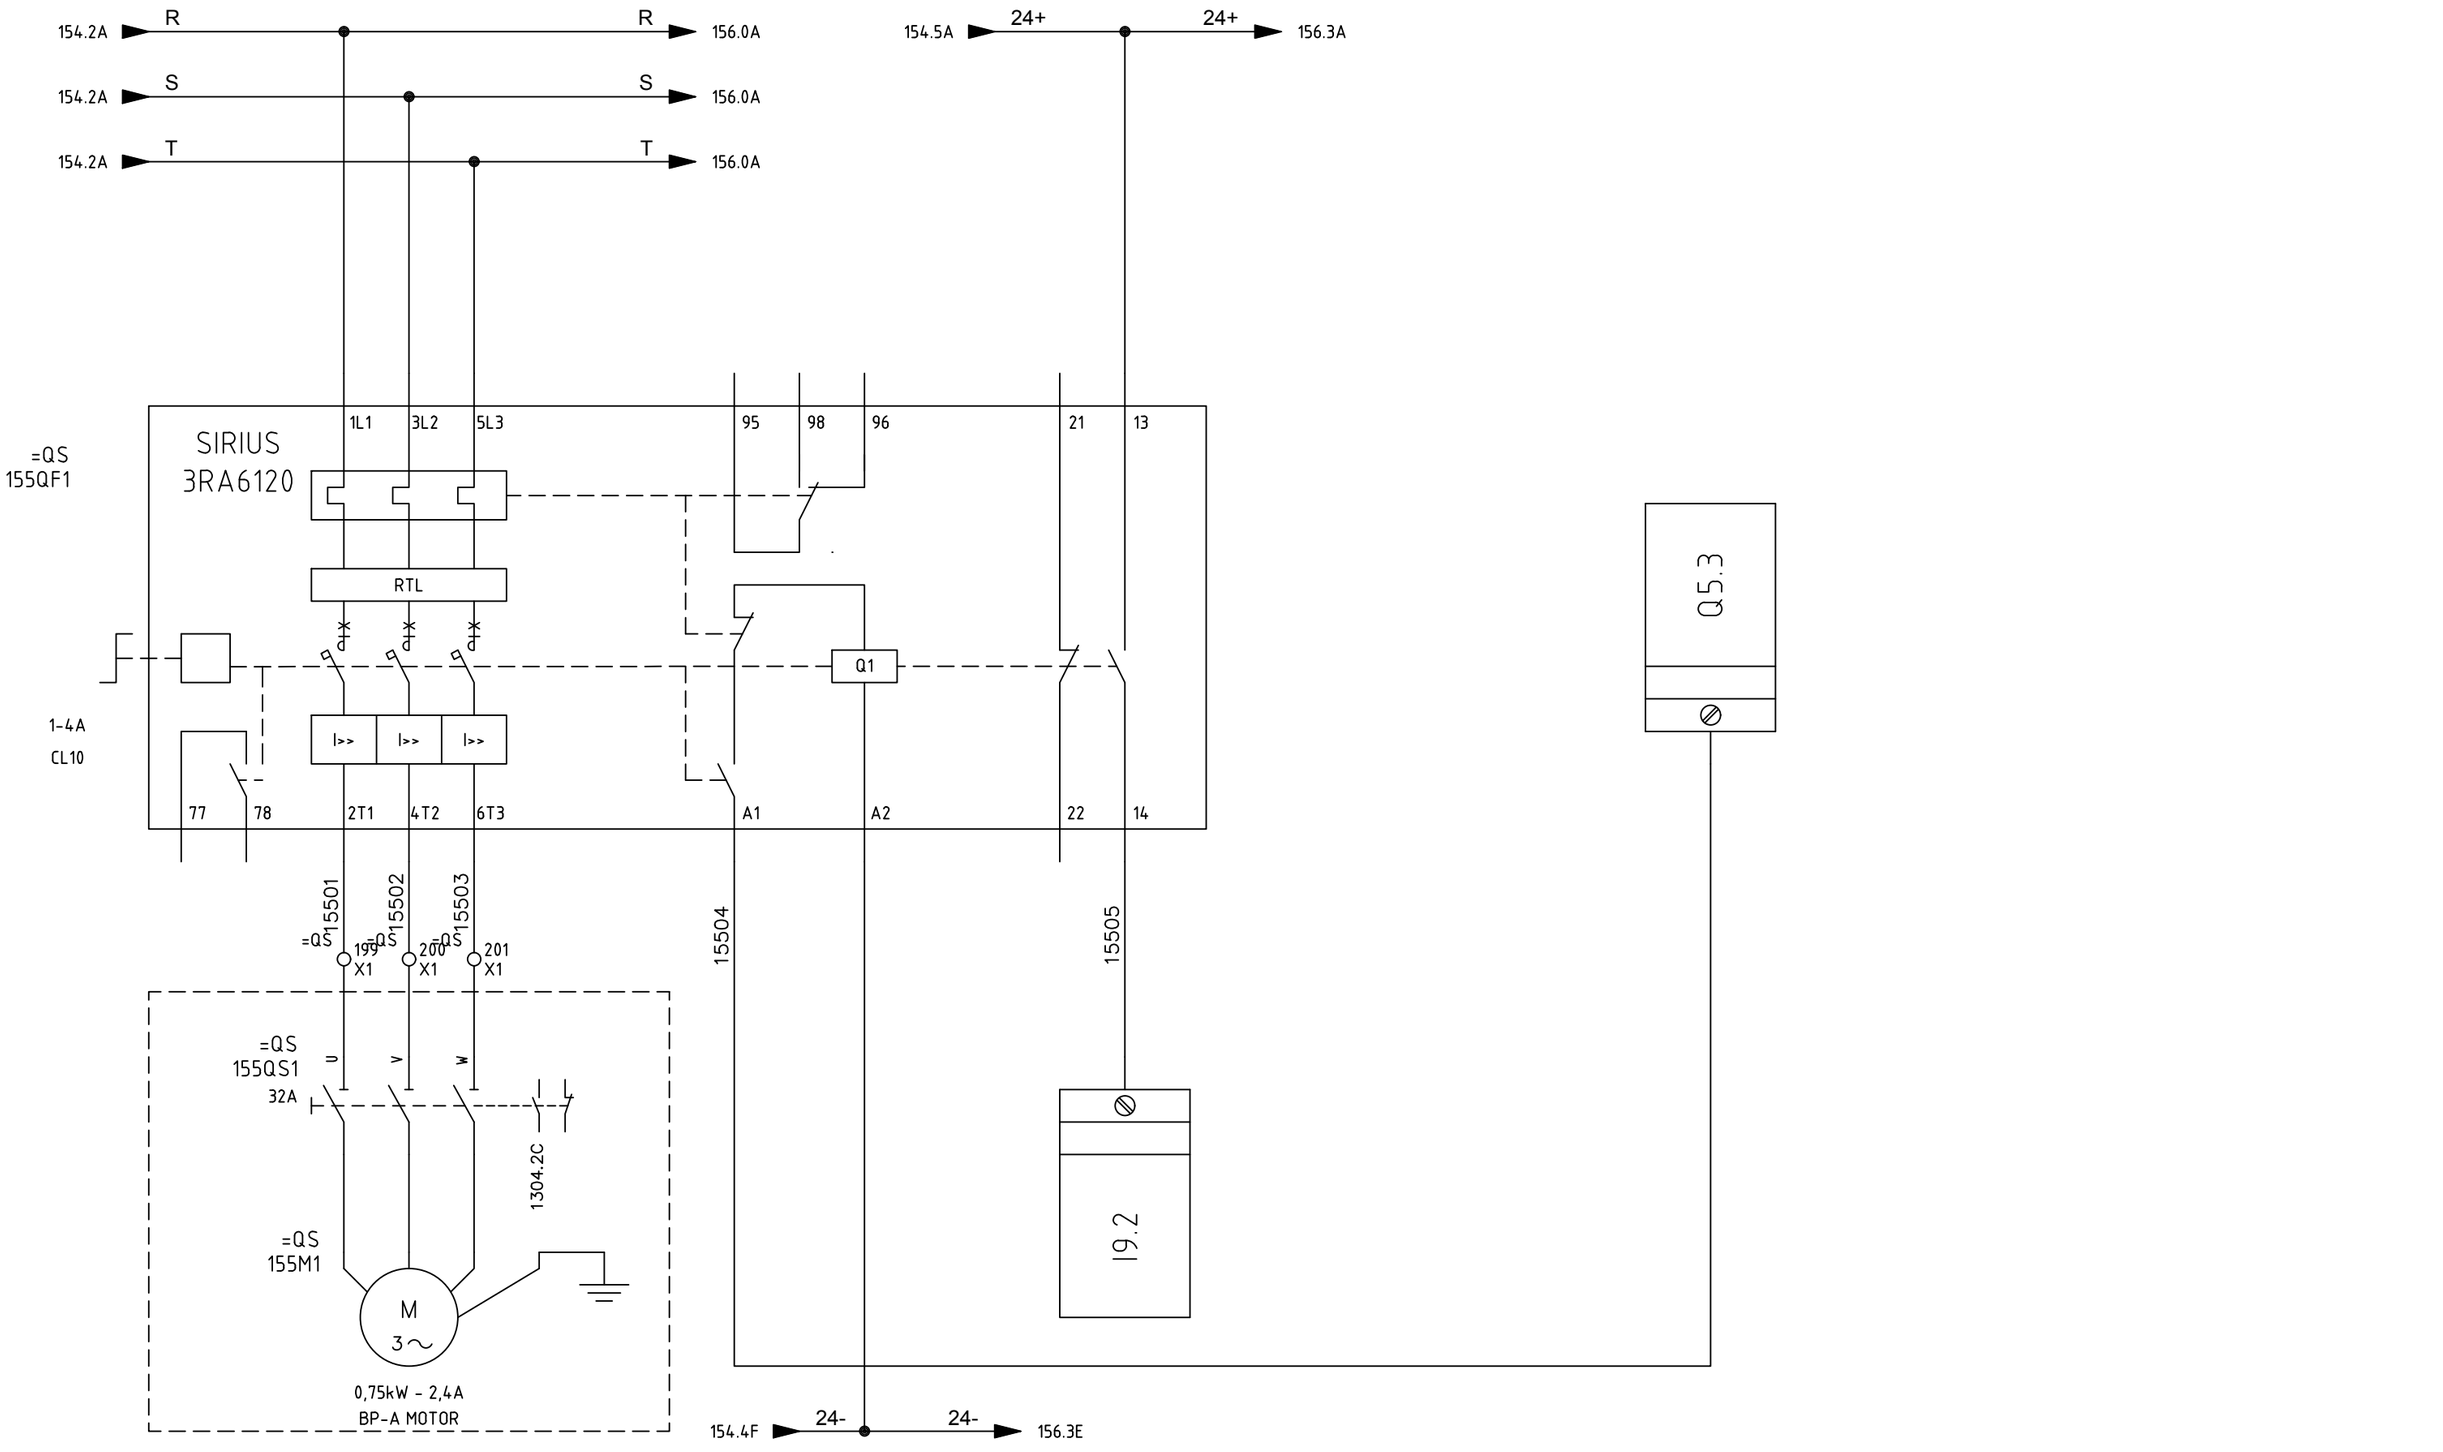

SIRCEM-CM spa
Via Armando Diaz, 19
84018 Scafati (SA)
TEL: +39 081 863 12 05


Dis. N.	REV 0.2
CAD	SPAC
Nome File	C17_26A
Data	26 07 2017

Impianto
SFARINATI – MOLINO E TRITURAZIONE
FLOUR PLANT – MILL – SHREDDING


Denominazione BP-A MOTOR

Ordine	SIRCEM
Commessa	C17_26
Esecutore	D.G.

FOGLIO	155
SEGUE	156

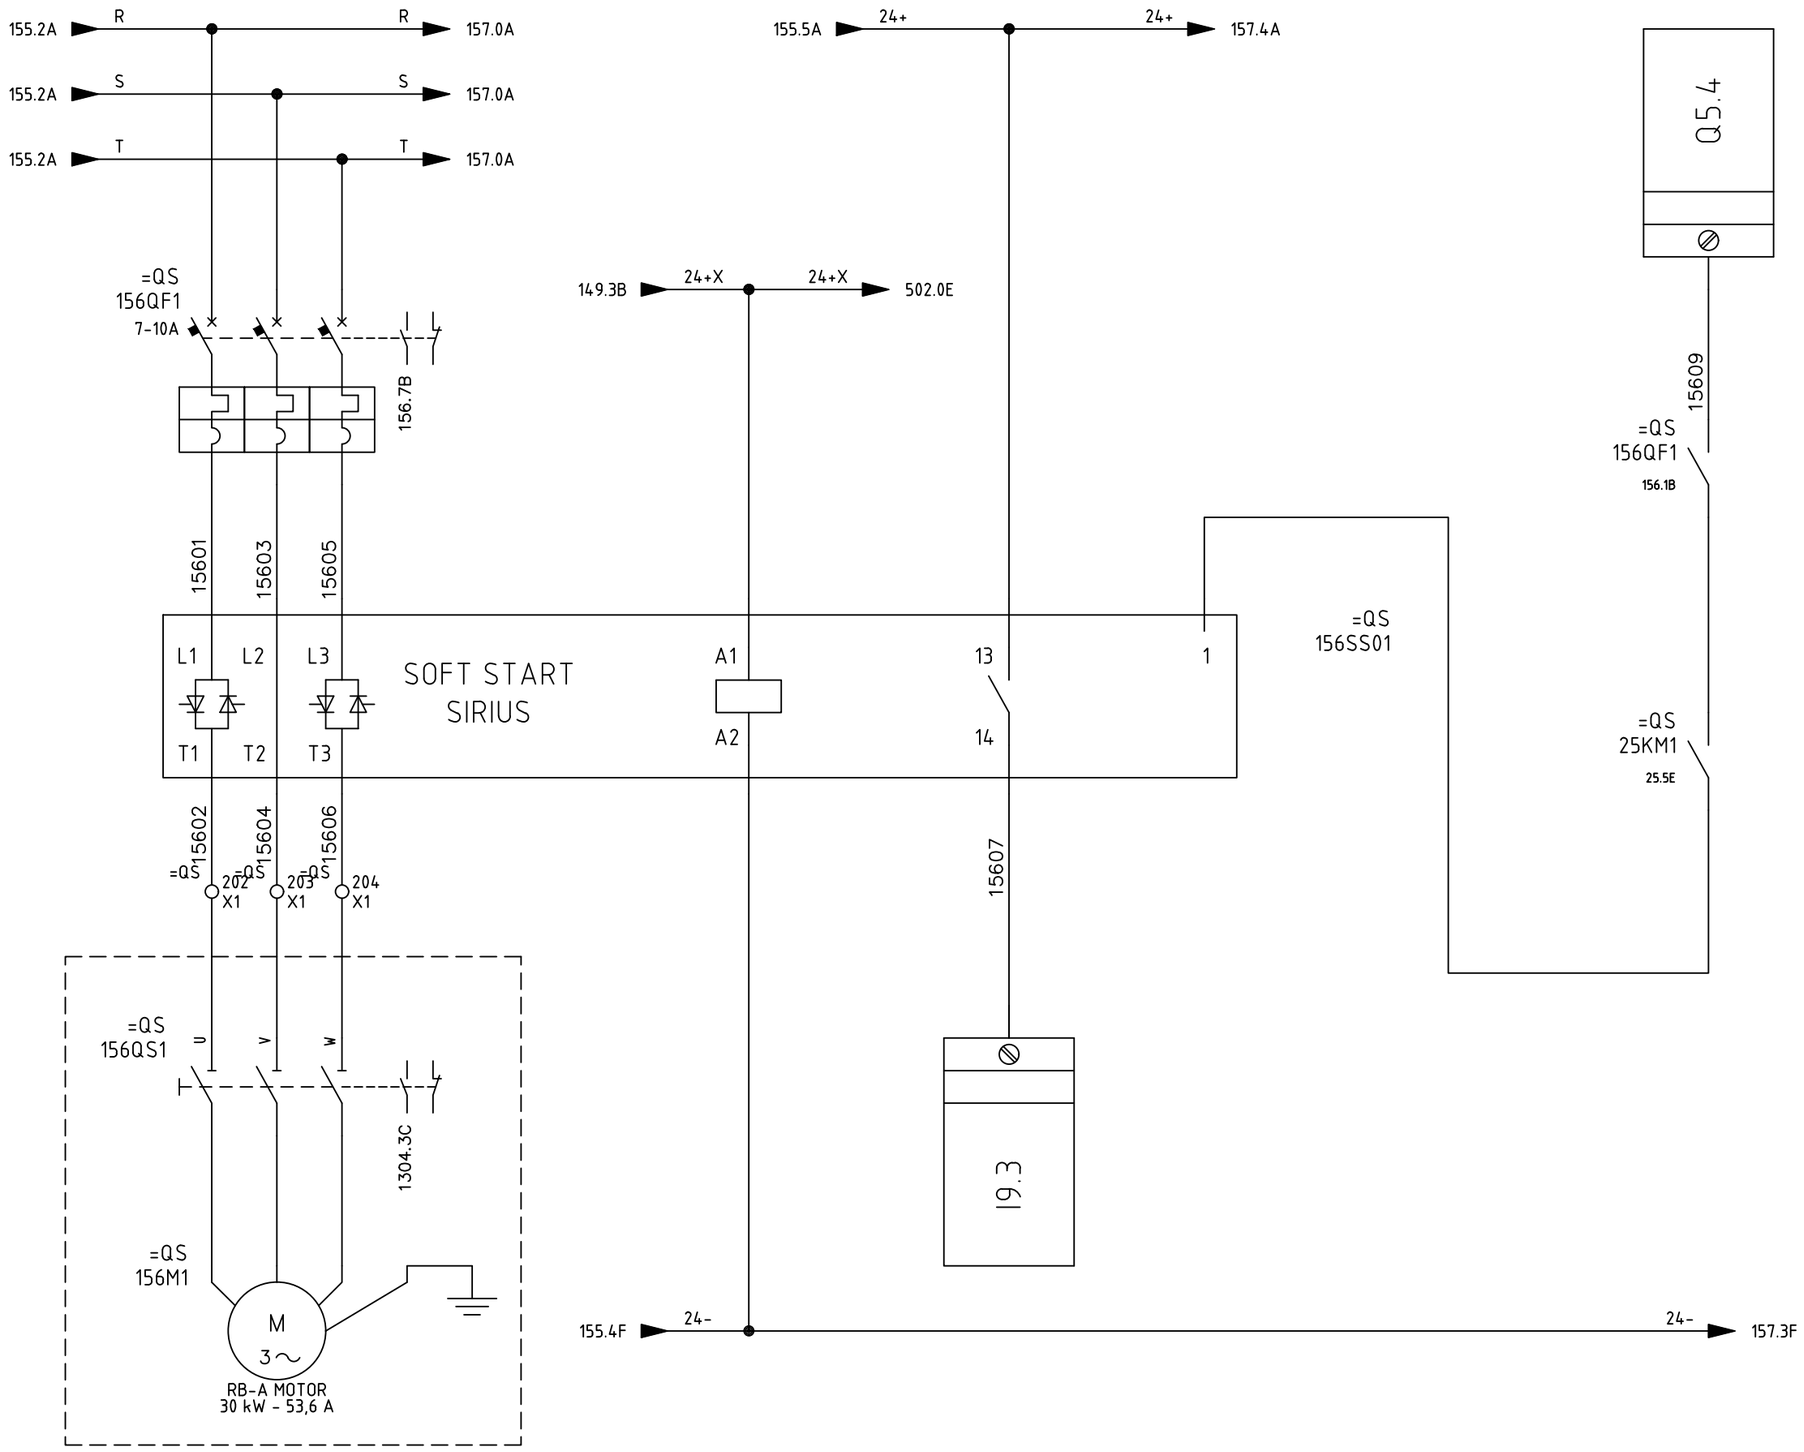

SIRCEM-CM spa Via Armando Diaz, 19 84018 Scafati (SA) TEL: +39 081 863 12 05	Dis. N. REV 0.2 CAD SPAC Nome File C17_26A Data 26 07 2017	Impianto *SFARINATI – MOLINO E TRITURAZIONE* *FLOUR PLANT – MILL – SHREDDING* Denominazione RB-A MOTOR	Ordine SIRCEM Commessa C17_26 Esecutore D.G.		FOGLIO 156 SEGUE 157

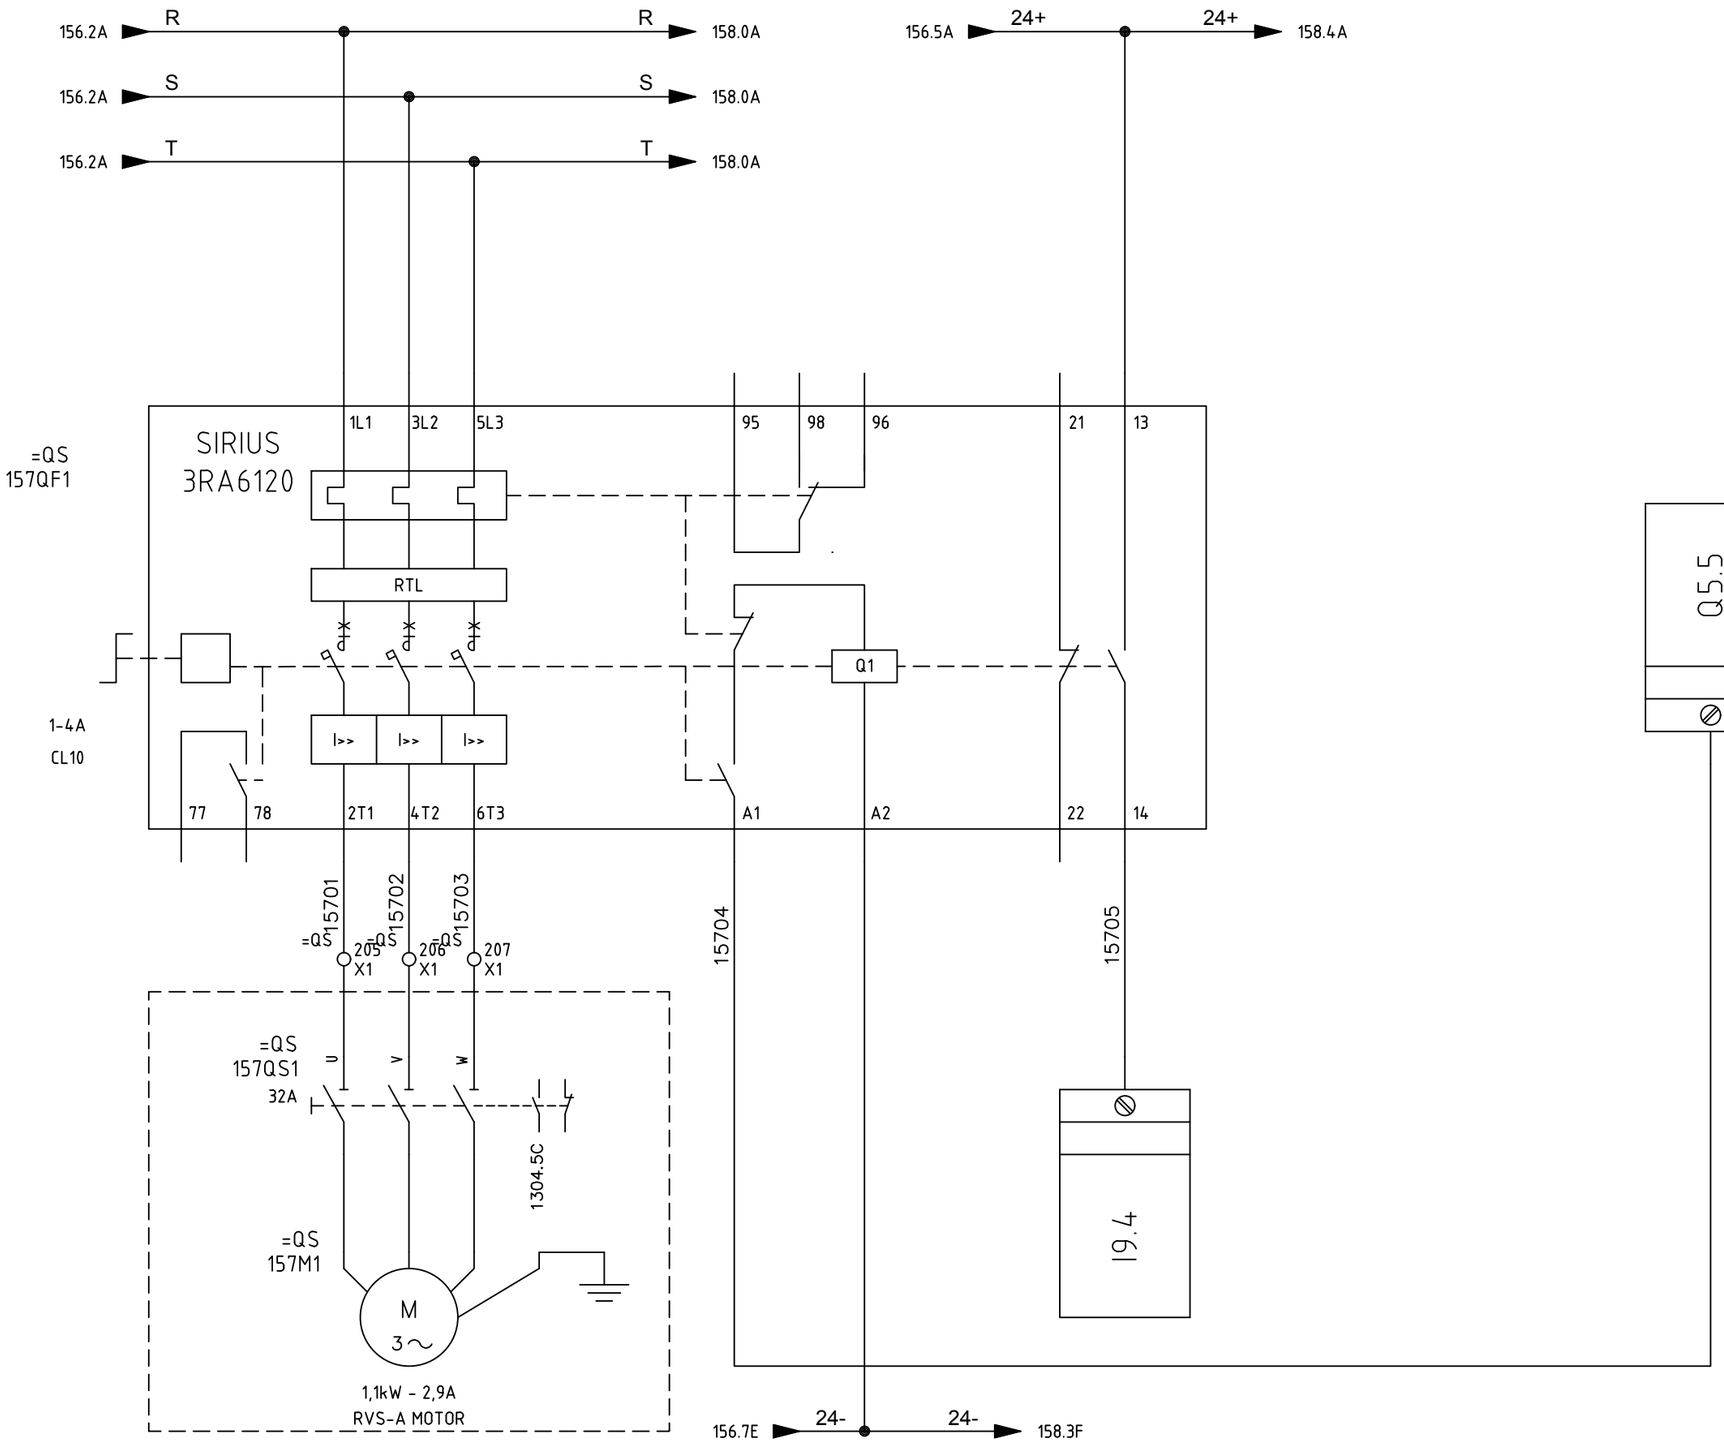

SIRCEM-CM spa
Via Armando Diaz, 19
84018 Scafati (SA)
TEL: +39 081 863 12 05


Dis. N.	REV 0.2
CAD	SPAC
Nome File	C17_26A
Data	26 07 2017

Impianto: *SFARINATI – MOLINO E TRITURAZIONE*
FLOUR PLANT – MILL – SHREDDING


Denominazione: RVS-A MOTOR

Ordine	SIRCEM
Commessa	C17_26
Esecutore	D.G.

FOGLIO	157
SEGUE	158

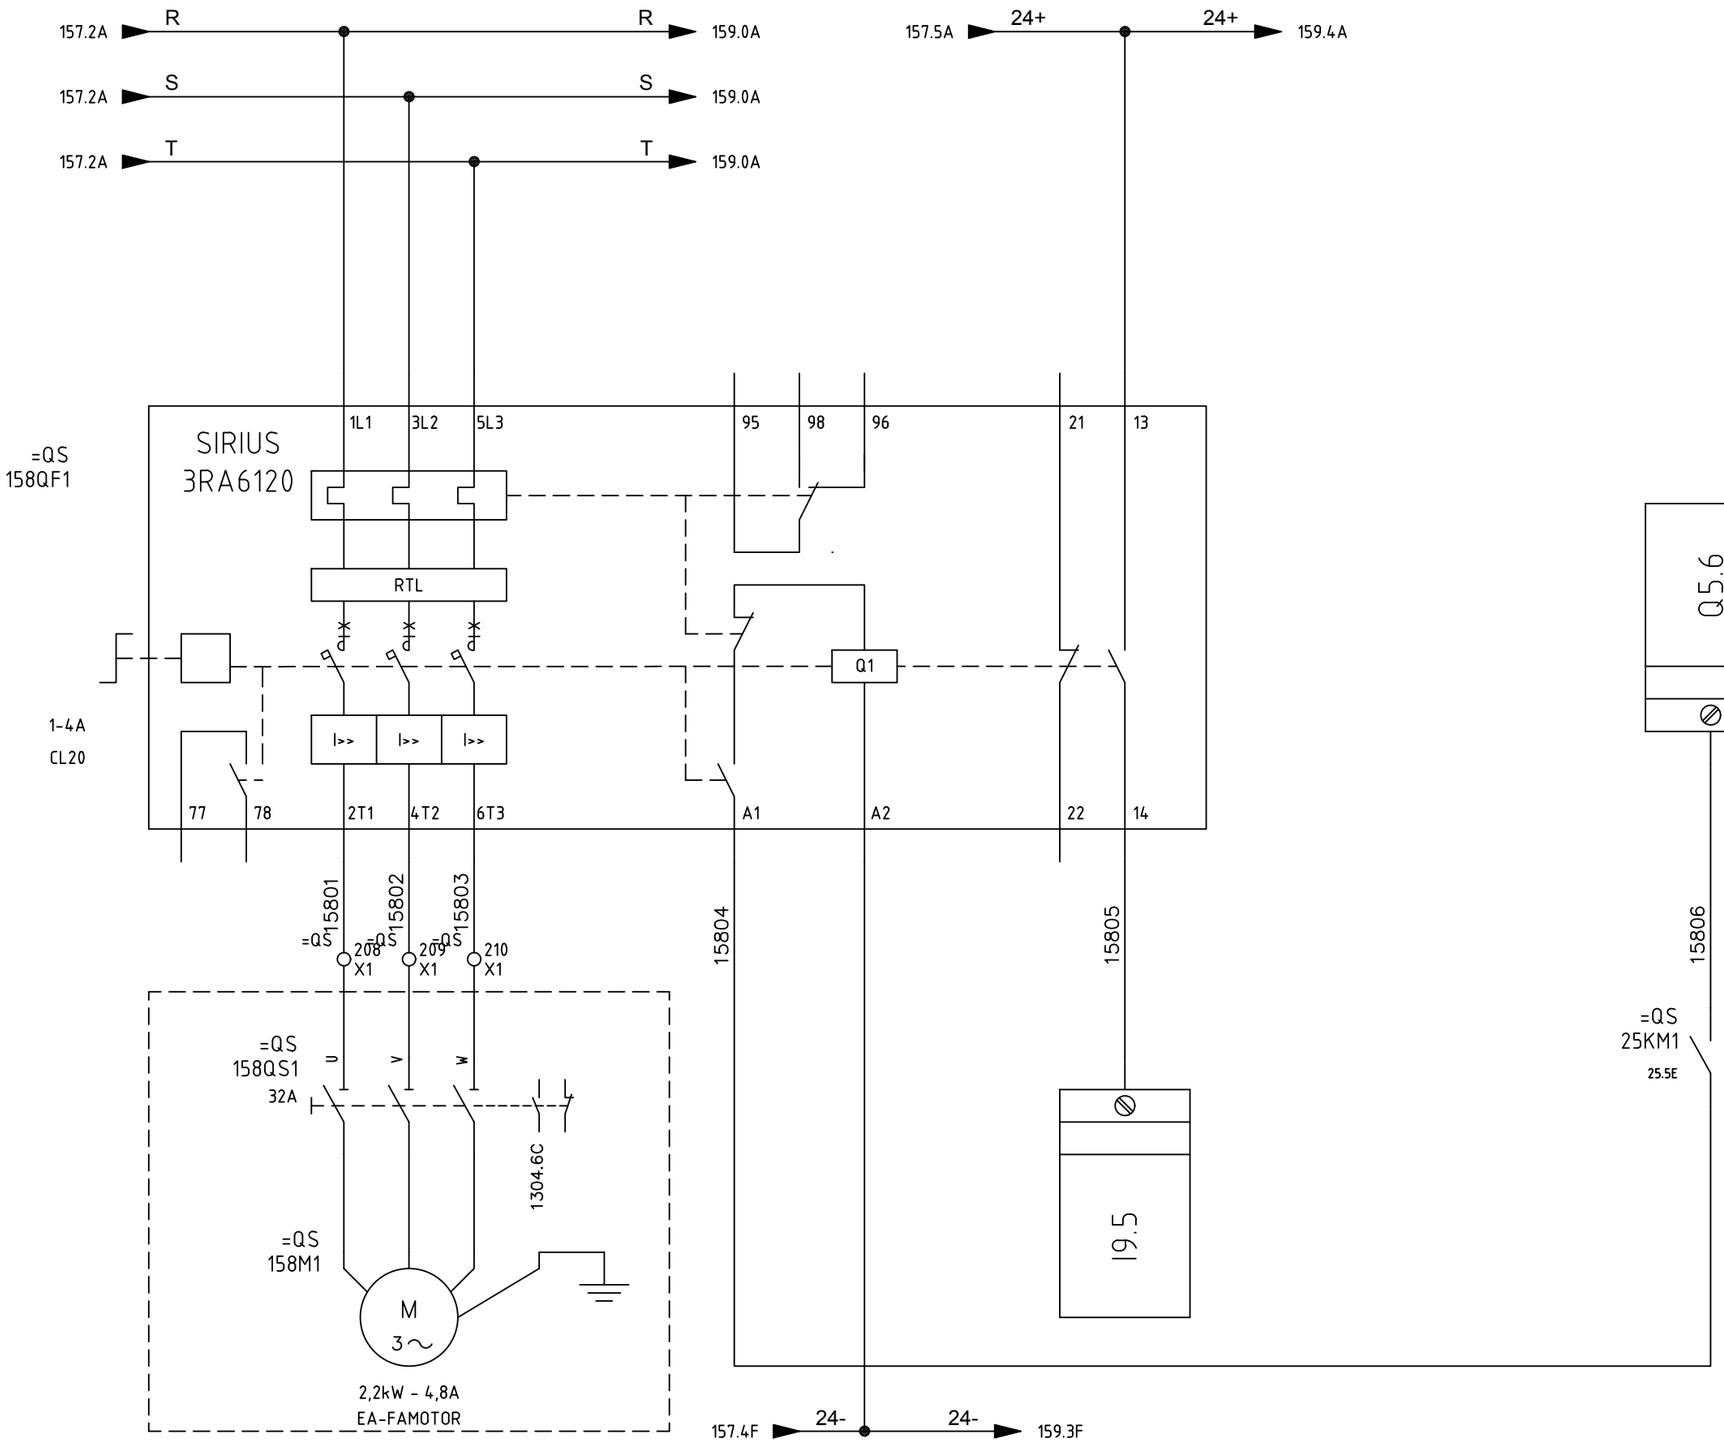

SIRCEM-CM spa Via Armando Diaz, 19 84018 Scafati (SA) TEL: +39 081 863 12 05	Dis. N. REV 0.2 CAD SPAC Nome File C17_26A Data 26 07 2017	Impianto *SFARINATI – MOLINO E TRITURAZIONE* *FLOUR PLANT – MILL – SHREDDING* Denominazione EA-FA MOTOR	Ordine SIRCEM Commessa C17_26 Esecutore D.G.		FOGLIO 158 SEGUE 159

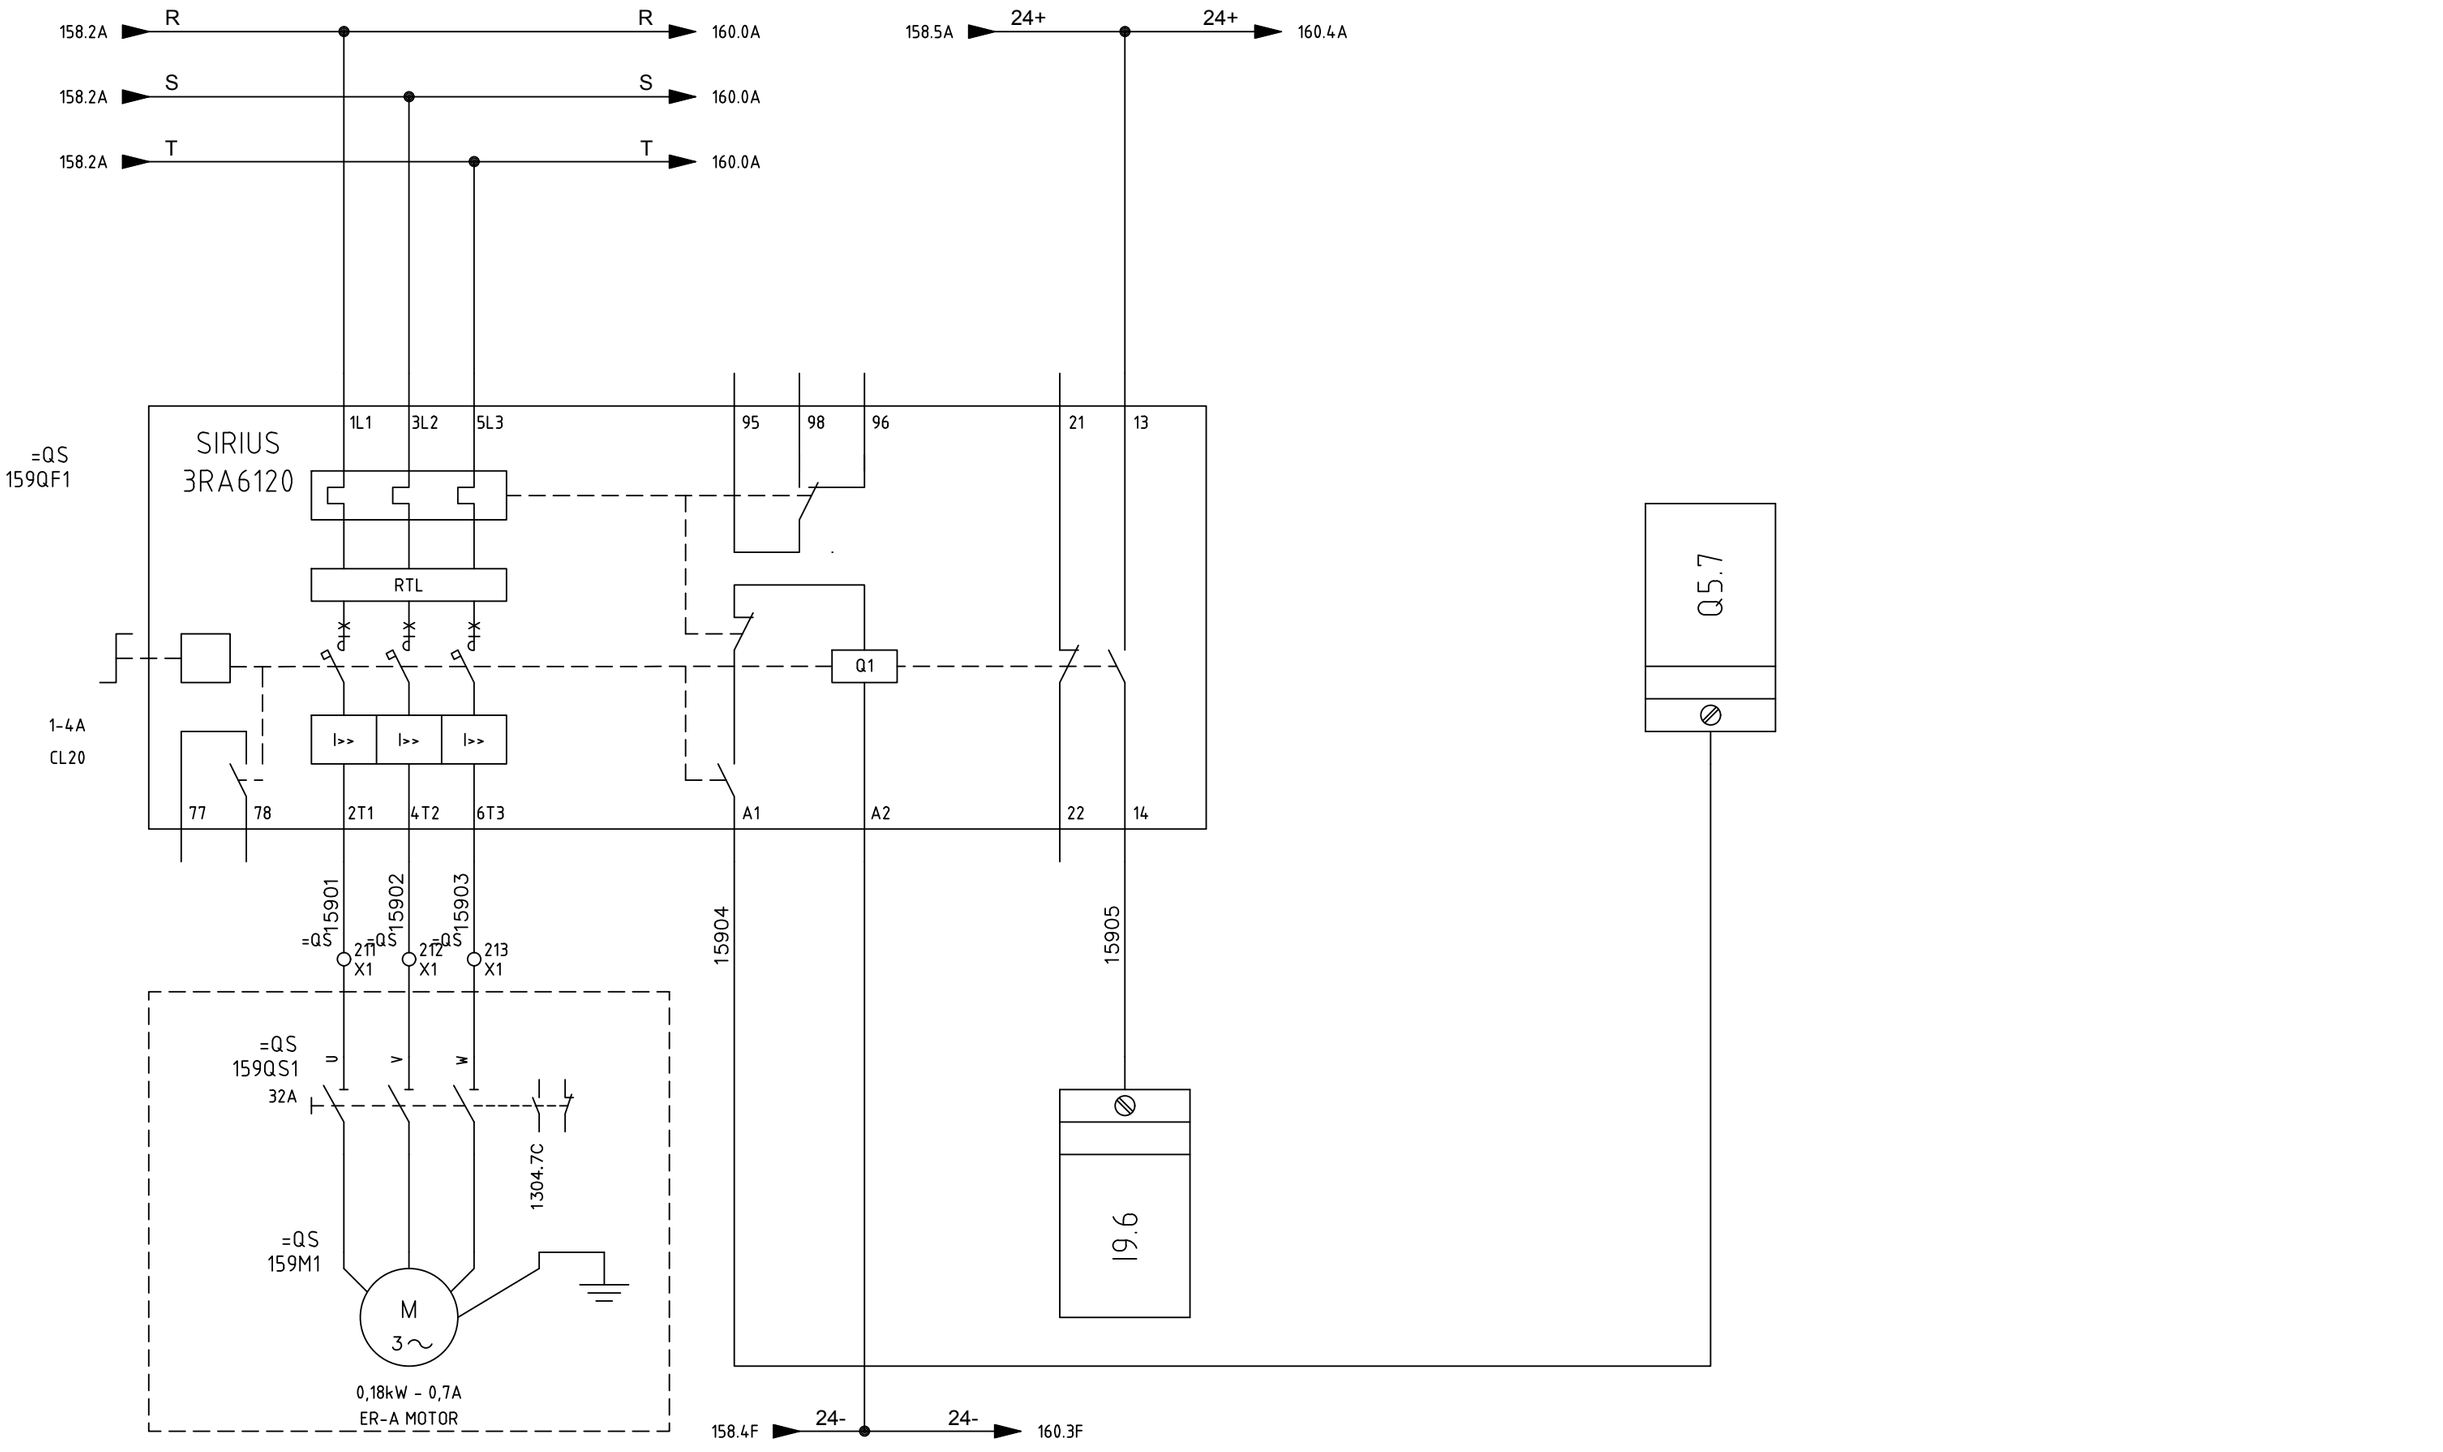

SIRCEM-CM spa
Via Armando Diaz, 19
84018 Scafati (SA)
TEL: +39 081 863 12 05


Dis. N.	REV 0.2
CAD	SPAC
Nome File	C17_26A
Data	26 07 2017

Impianto: *SFARINATI – MOLINO E TRITURAZIONE*
FLOUR PLANT – MILL – SHREDDING


Denominazione: ER-A MOTOR

Ordine: SIRCEM
Commessa: C17_26
Esecutore: D.G.

FOGLIO 159
SEGUE 160

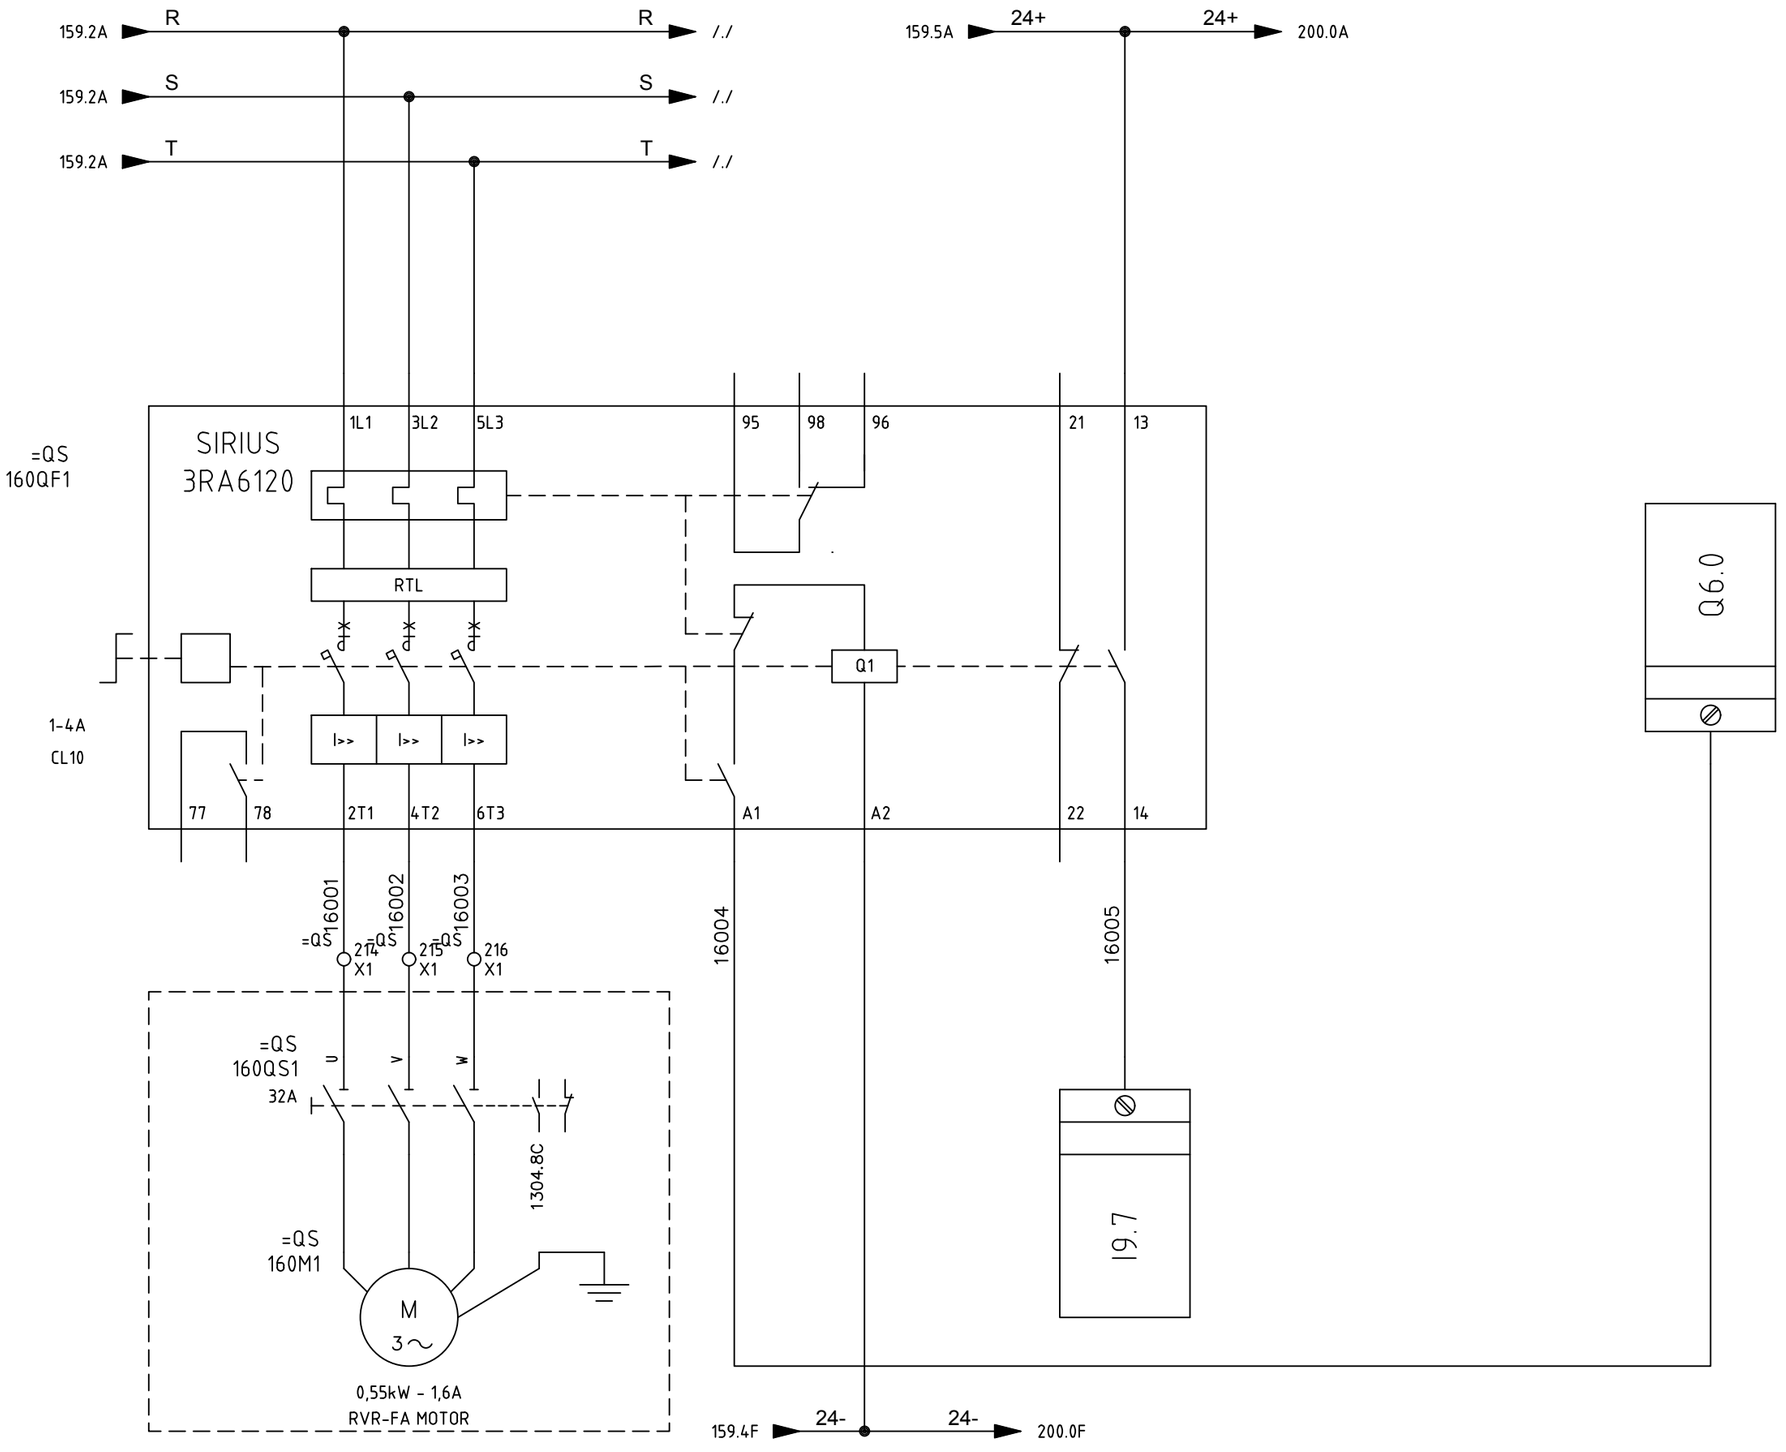

SIRCEM-CM spa Via Armando Diaz, 19 84018 Scafati (SA) TEL: +39 081 863 12 05	Dis. N. REV 0.2 CAD SPAC Nome File C17_26A Data 26 07 2017	Impianto *SFARINATI – MOLINO E TRITURAZIONE* *FLOUR PLANT – MILL – SHREDDING* Denominazione RVR-FA MOTOR	Ordine SIRCEM Commessa C17_26 Esecutore D.G.		FOGLIO 160 SEGUE 200

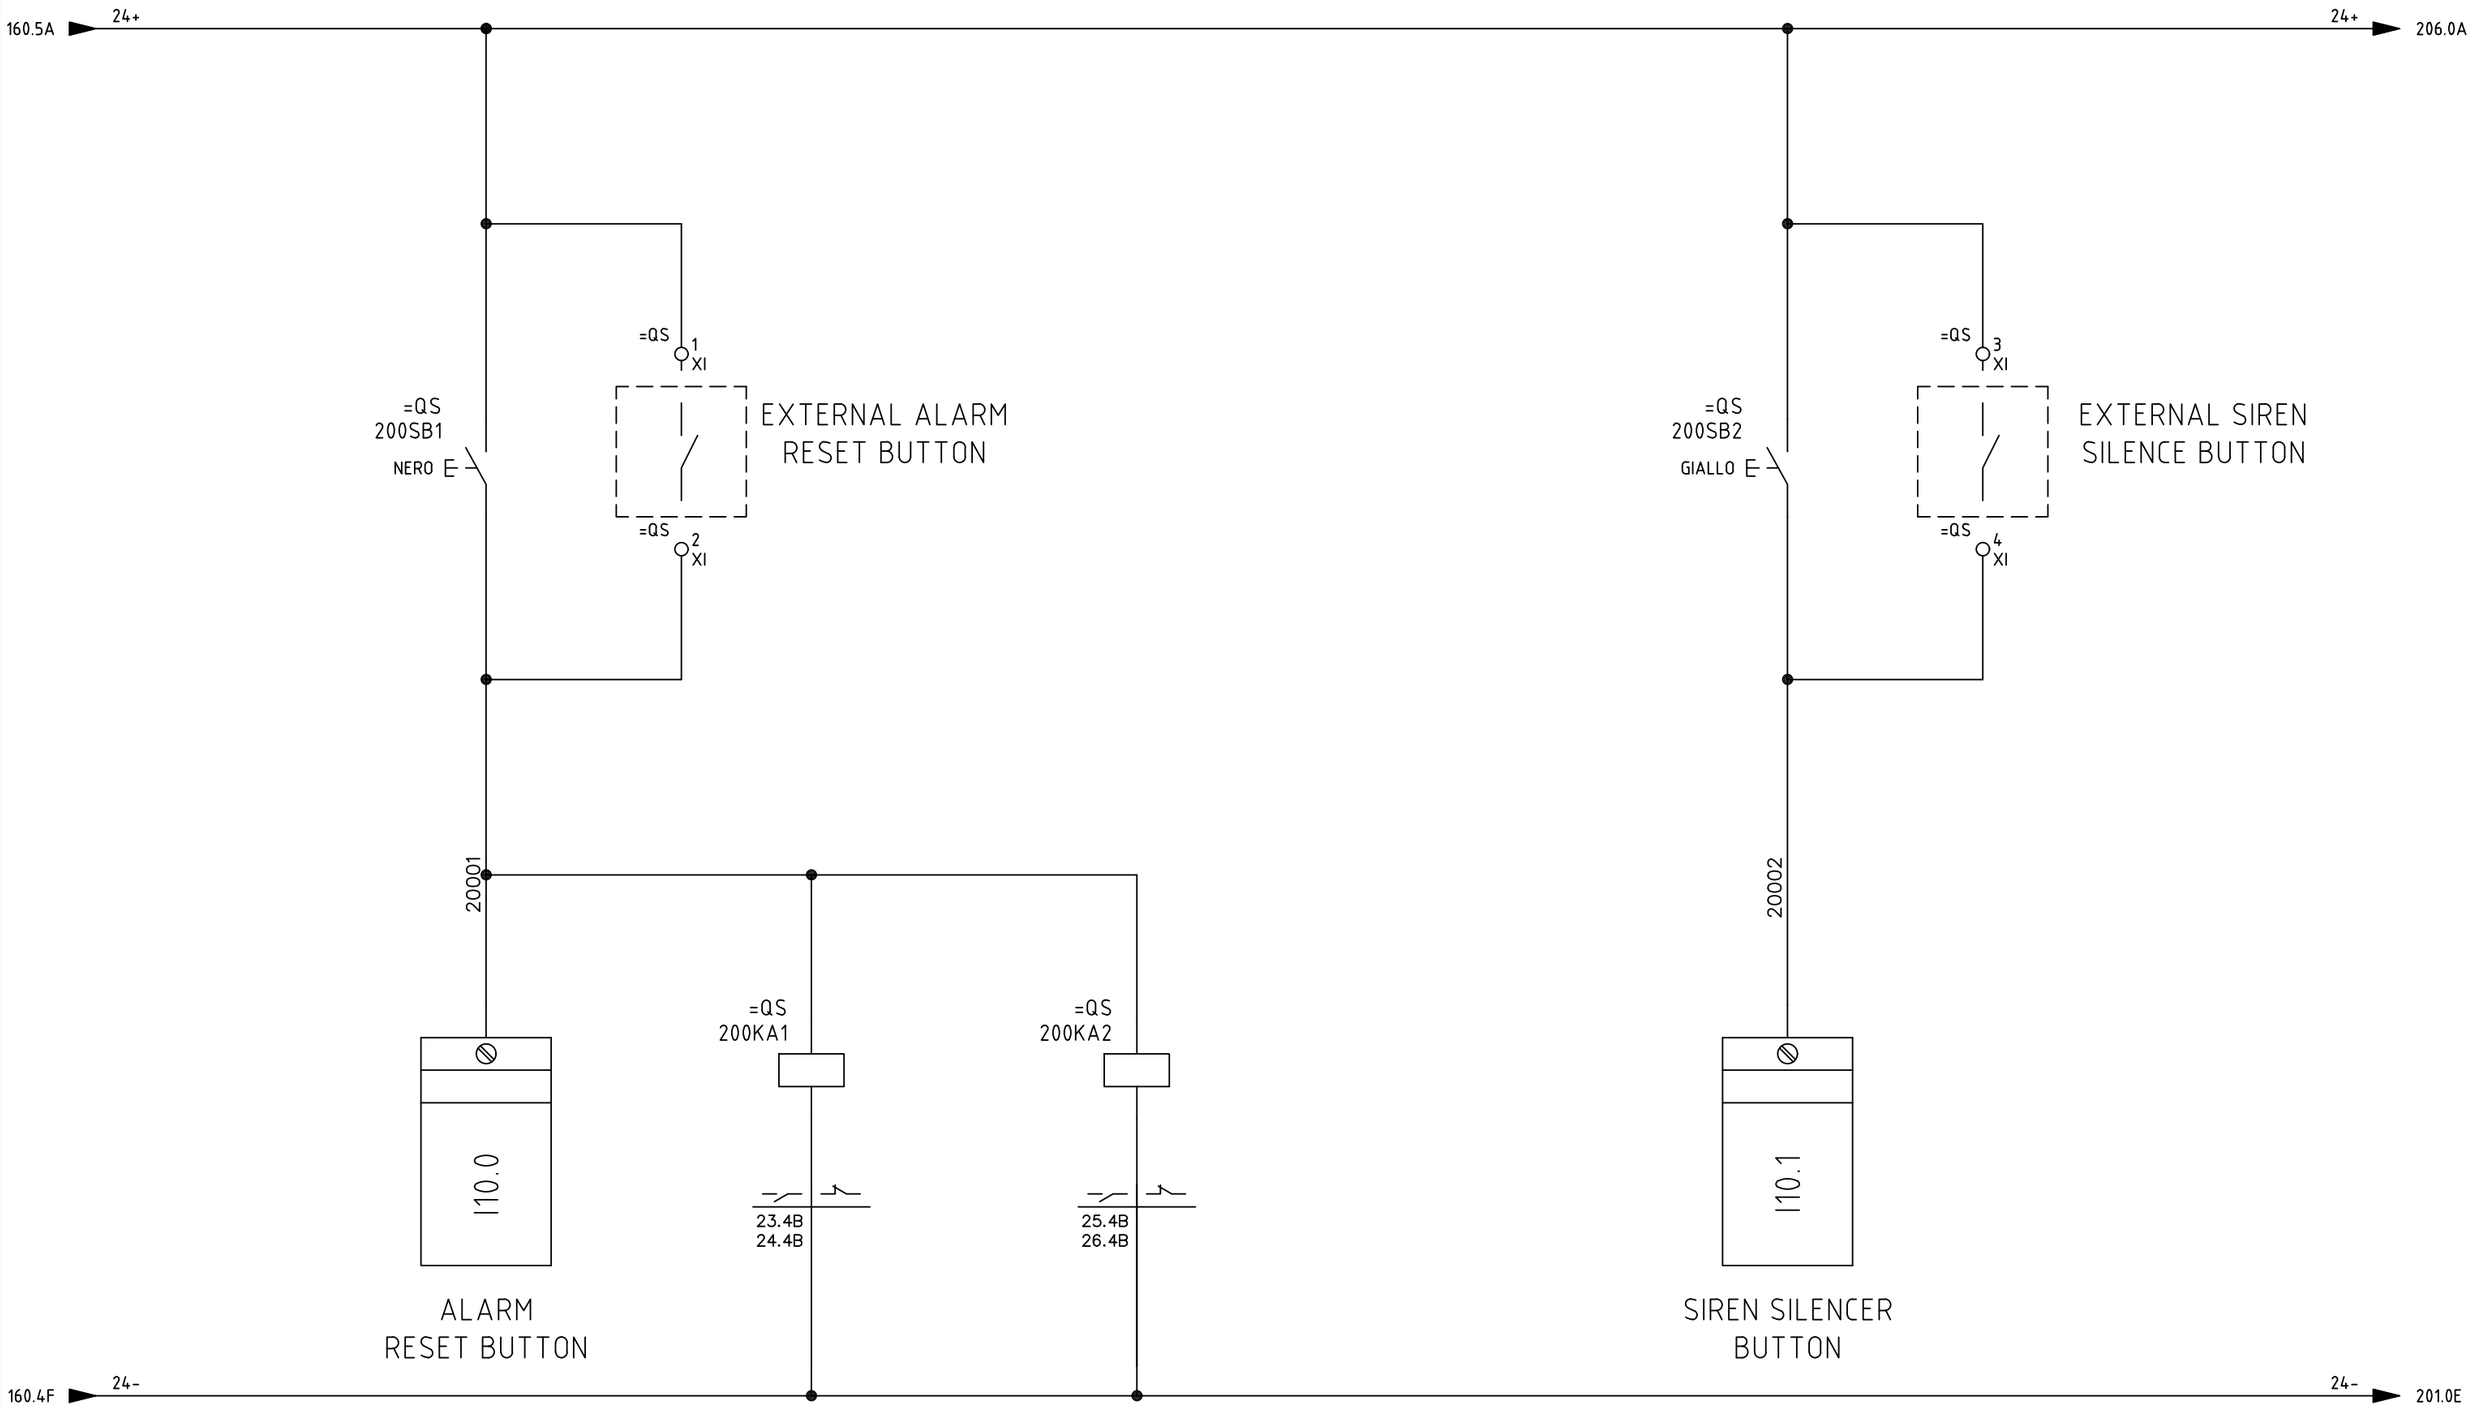

SIRCEM-CM spa
Via Armando Diaz, 19
84018 Scafati (SA)
TEL: +39 081 863 12 05


Dis. N.	REV 0.2
CAD	SPAC
Nome File	C17_26A
Data	26 07 2017

Impianto: *SFARINATI – MOLINO E TRITURAZIONE*
FLOUR PLANT – MILL – SHREDDING

Denominazione: ON SITE AND FRONT SWITCHBOARD BUTTONS

Ordine	SIRCEM
Commessa	C17_26
Esecutore	D.G.

FOGLIO	200
SEGUE	201

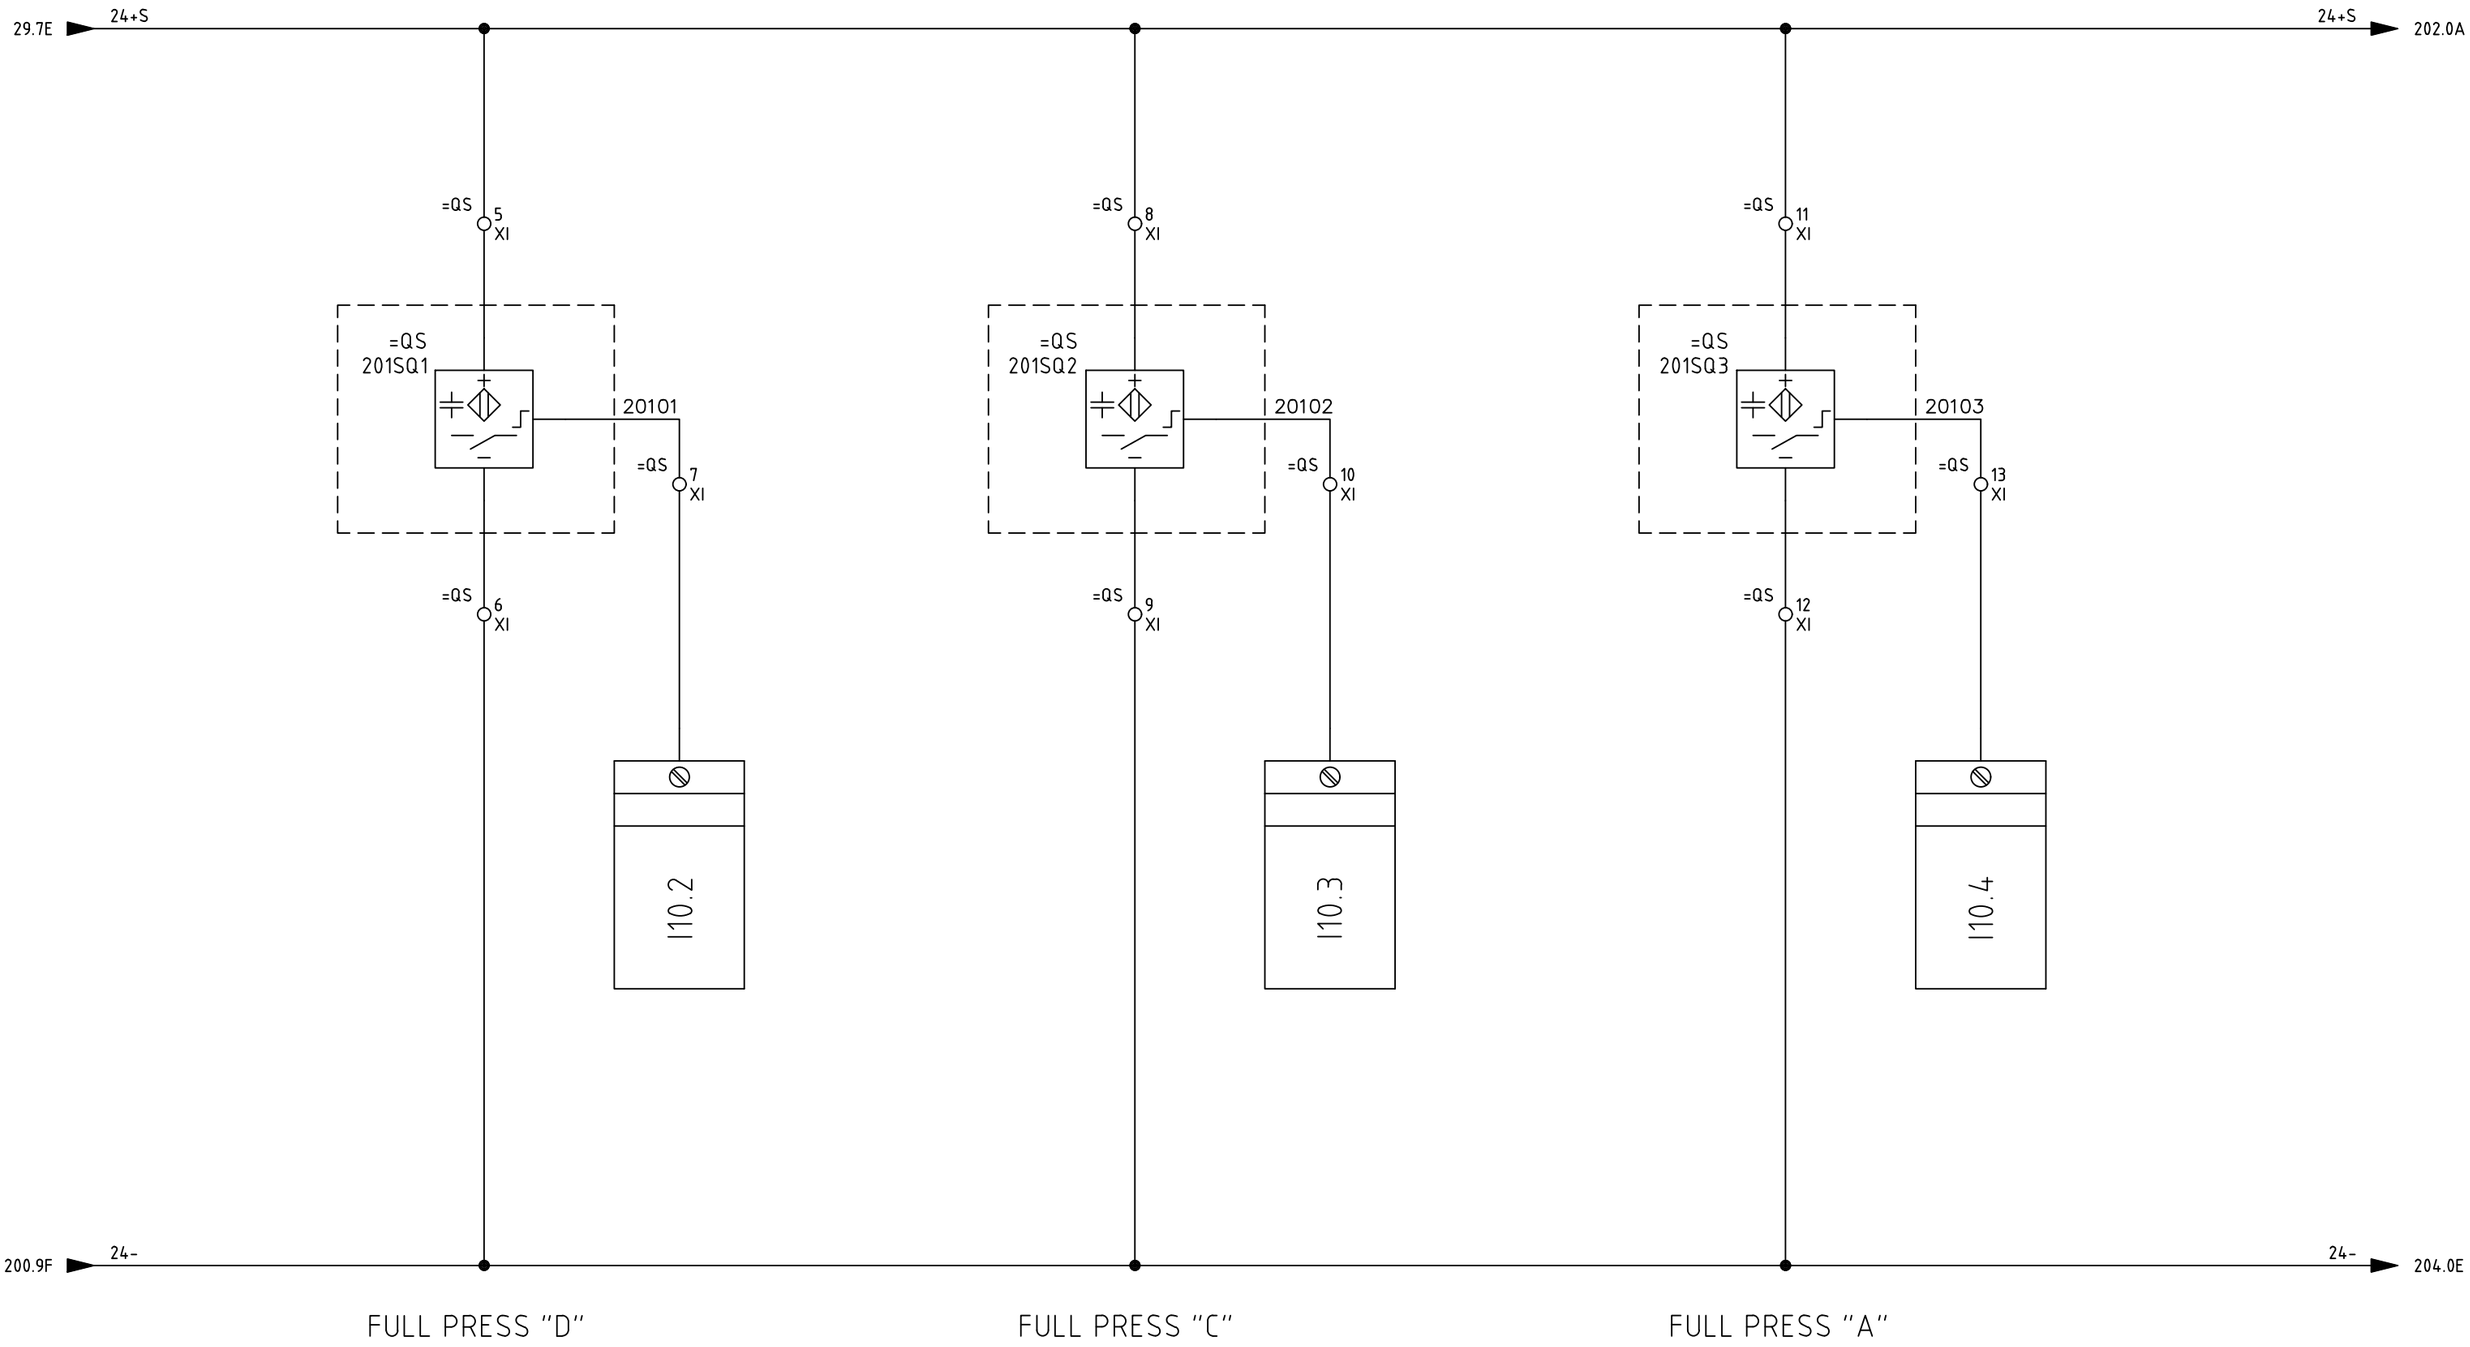

SIRCEM-CM spa
Via Armando Diaz, 19
84018 Scafati (SA)
TEL: +39 081 863 12 05

Dis. N.	REV 0.2
CAD	SPAC
Nome File	C17_26A
Data	26 07 2017

Impianto: *SFARINATI – MOLINO E TRITURAZIONE FLOUR PLANT – MILL – SHREDDING*

Denominazione: FULL SENSORS FOR POWER LINES


Ordine: SIRCEM

Commessa: C17_26

Esecutore: D.G.

FOGLIO 201

SEGUE 202

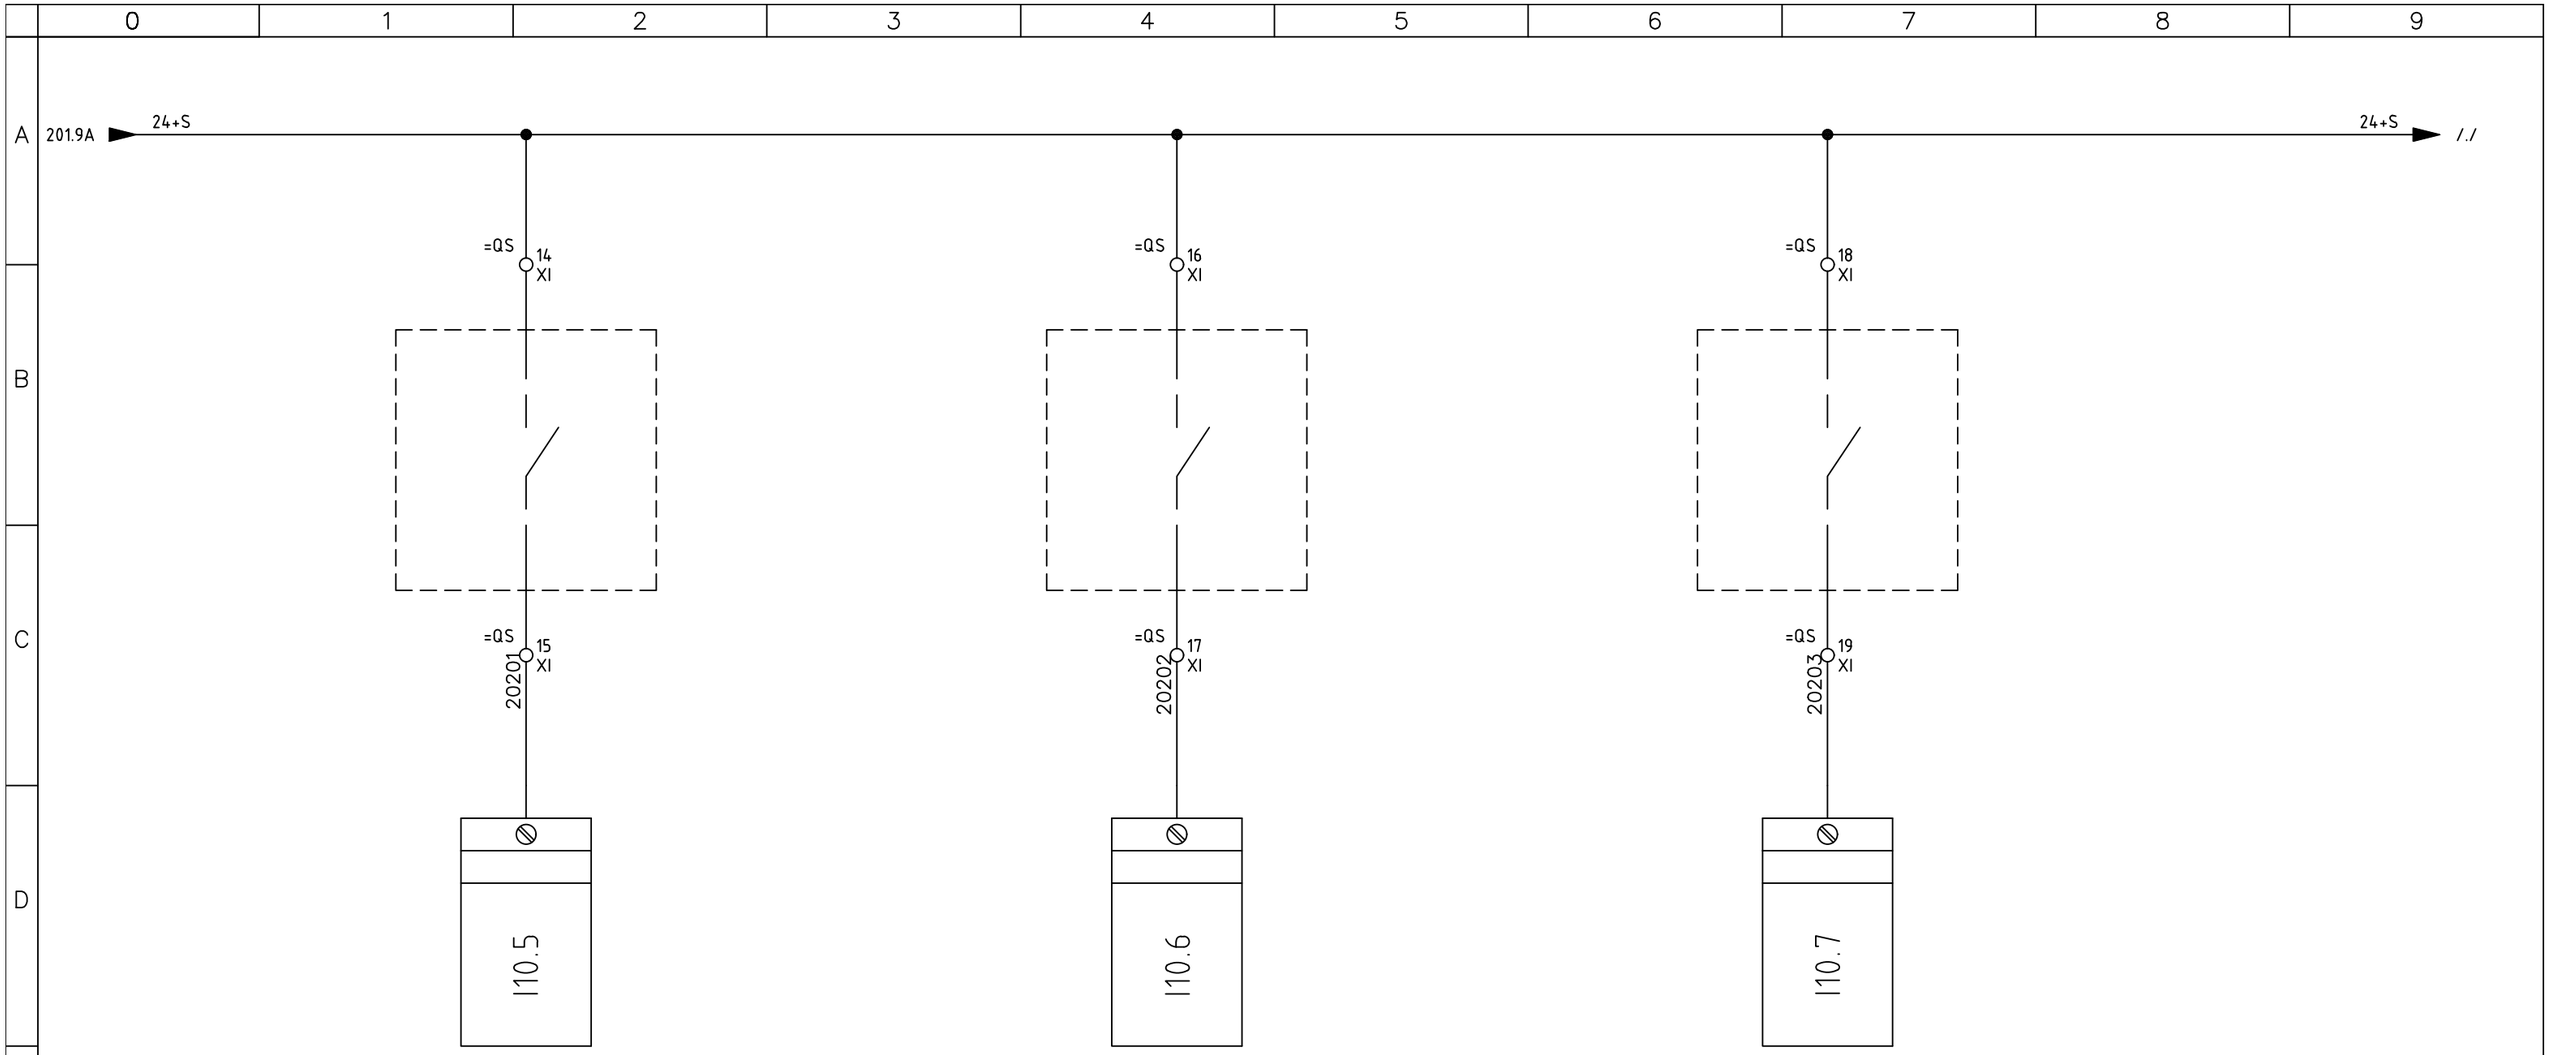

SIRCEM-CM spa
Via Armando Diaz, 19
84018 Scafati (SA)
TEL: +39 081 863 12 05


Dis. N.	REV 0.2
CAD	SPAC
Nome File	C17_26A
Data	26 07 2017

Impianto
SFARINATI – MOLINO E TRITURAZIONE
FLOUR PLANT – MILL – SHREDDING

Denominazione REQUEST FROM LINES

Ordine	SIRCEM
Commessa	C17_26
Esecutore	D.G.

FOGLIO	202
SEGUE	203

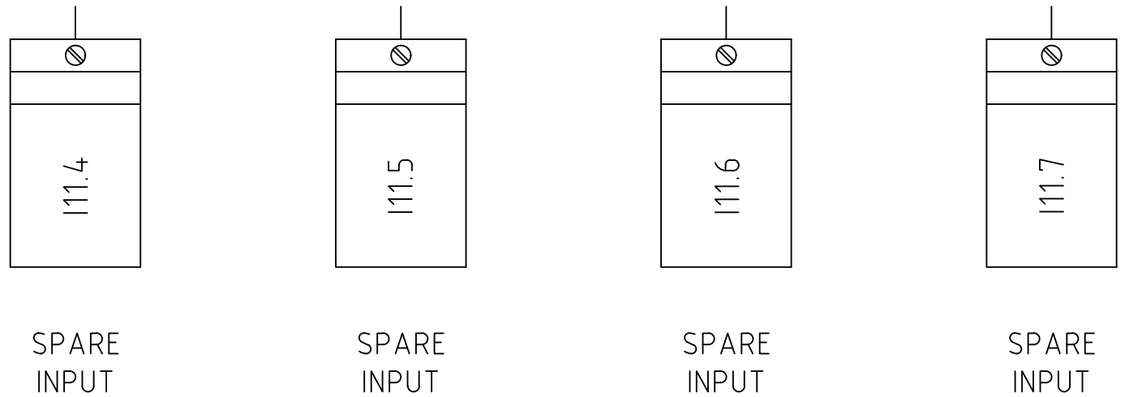

SPARE INPUT

SPARE INPUT

SPARE INPUT

SPARE INPUT

SIRCEM-CM spa
Via Armando Diaz, 19
84018 Scafati (SA)
TEL: +39 081 863 12 05


Dis. N.	REV 0.2
CAD	SPAC
Nome File	C17_26A
Data	26 07 2017

Impianto: *SFARINATI – MOLINO E TRITURAZIONE*
FLOUR PLANT – MILL – SHREDDING

Denominazione: SPARE INPUT

Ordine	SIRCEM
Commessa	C17_26
Esecutore	D.G.

FOGLIO	203
SEGUE	204

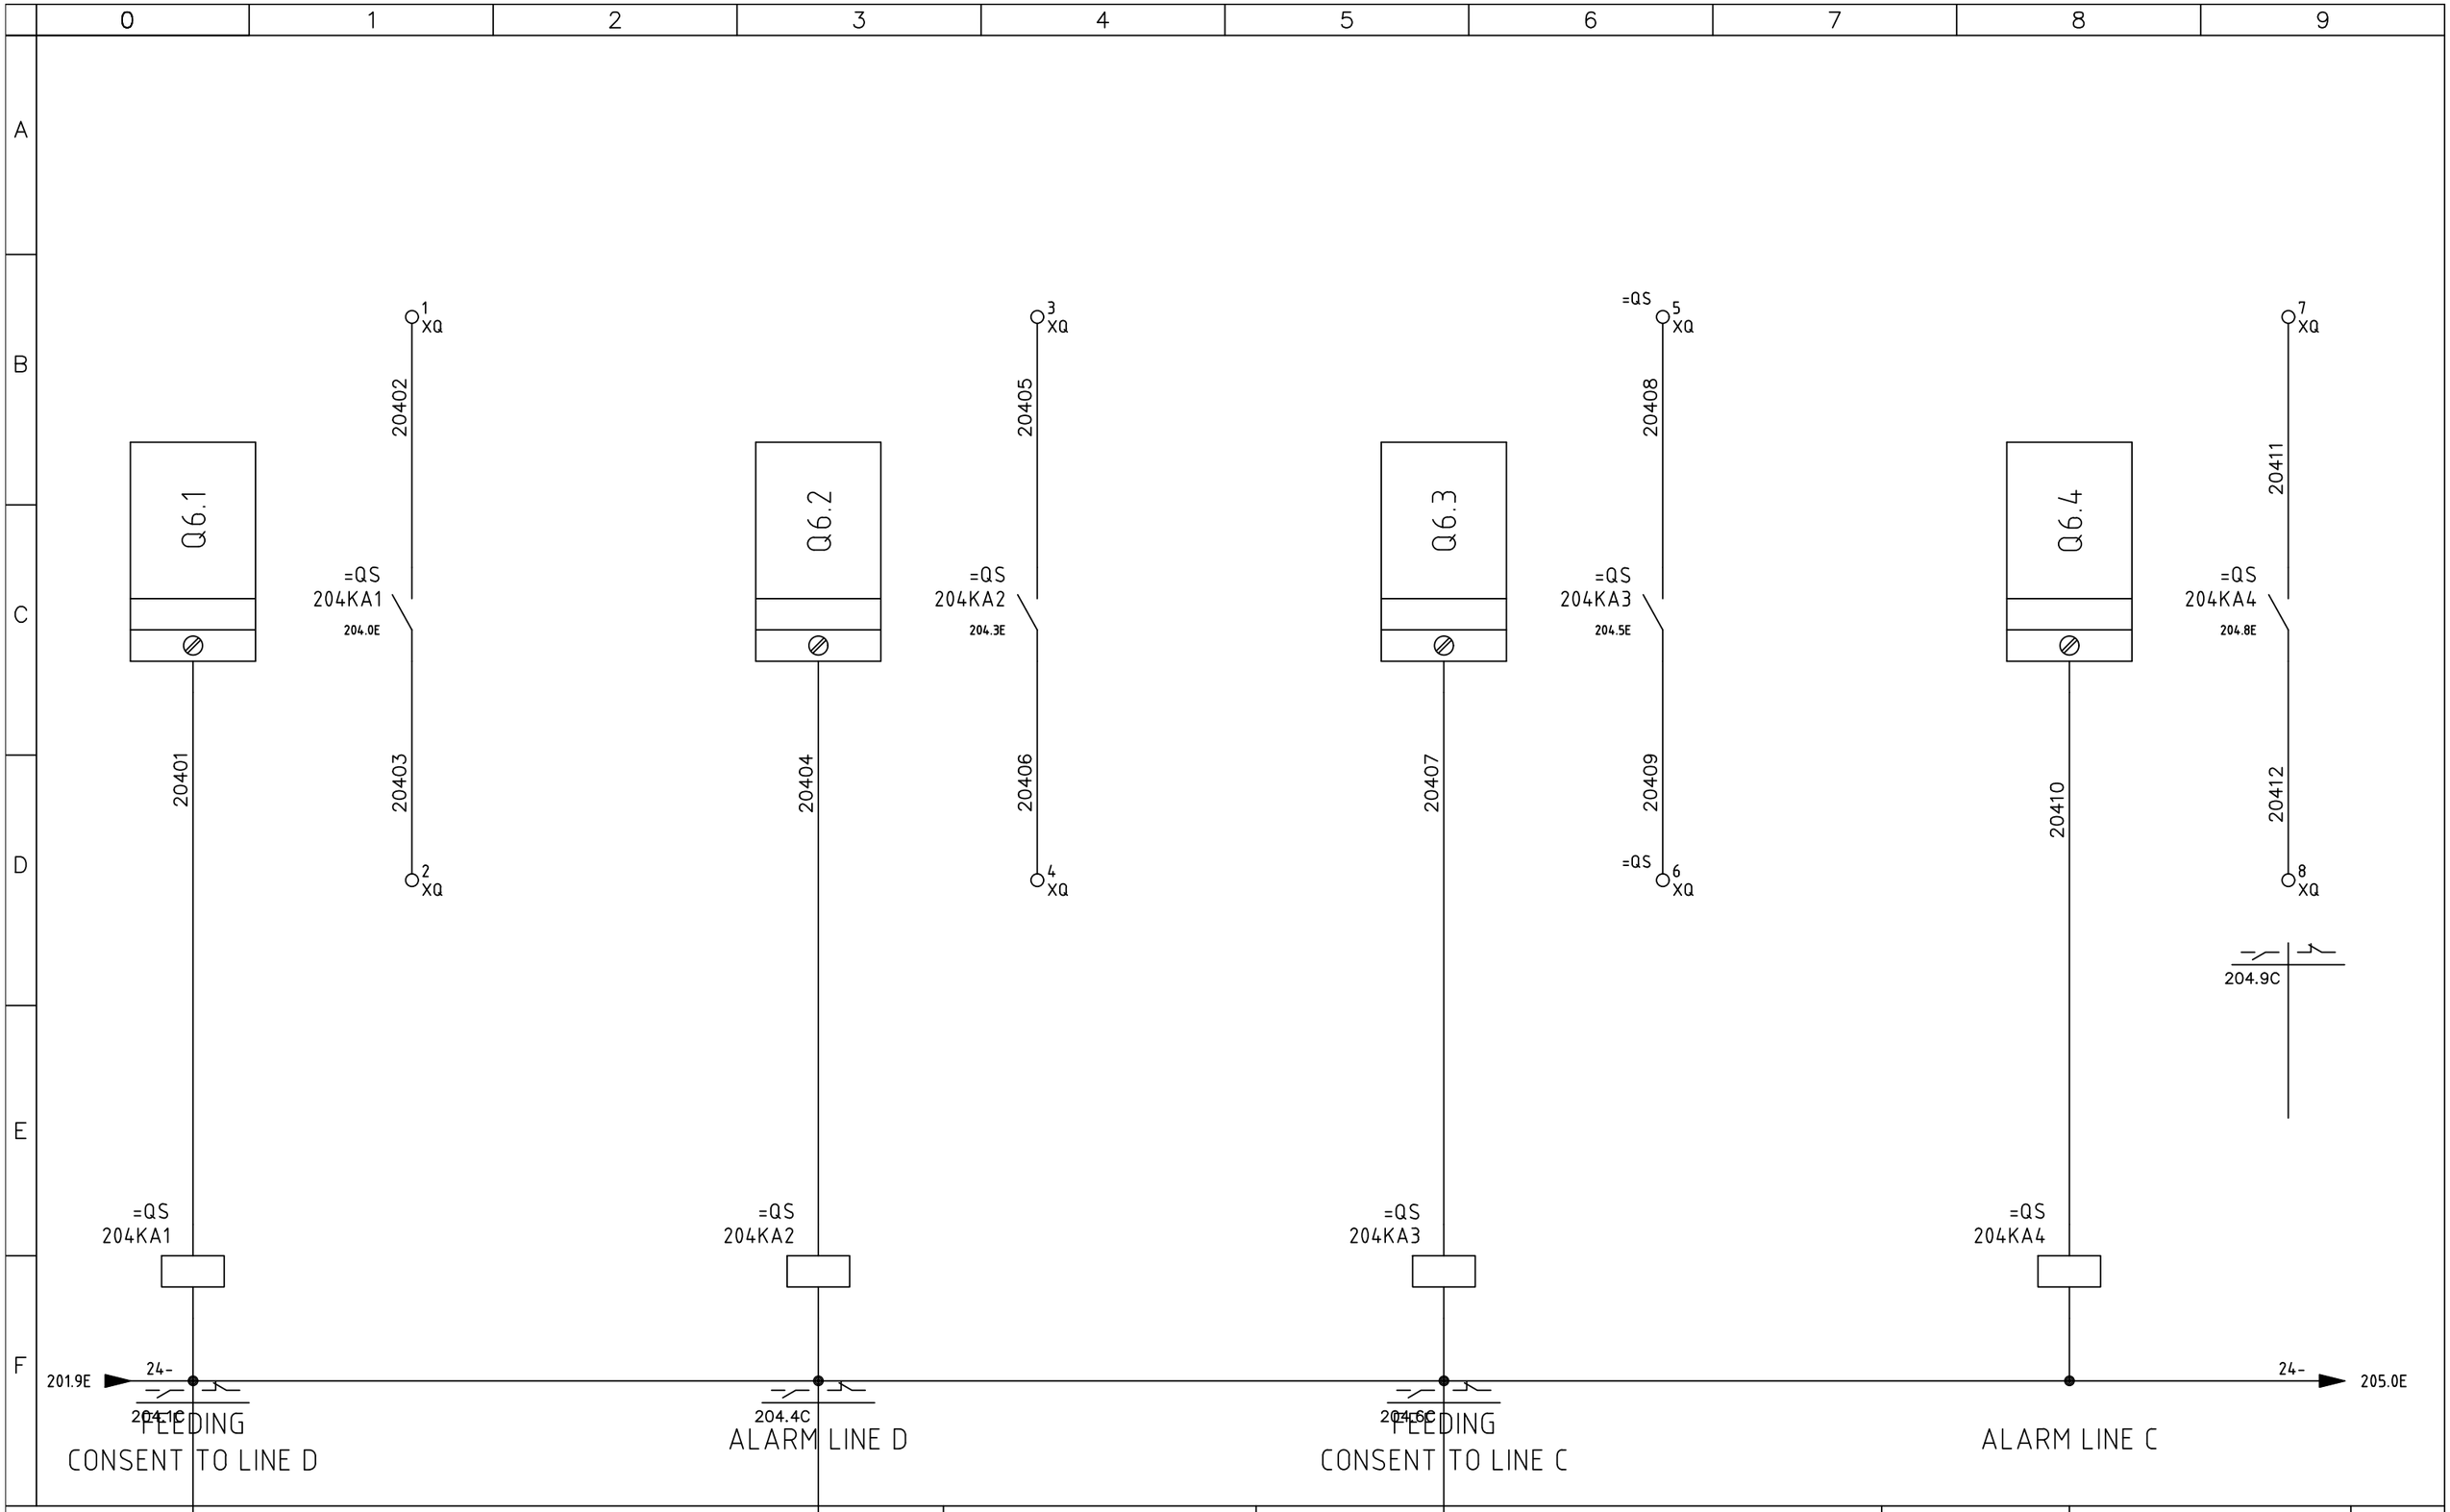

SIRCEM-CM spa
Via Armando Diaz, 19
84018 Scafati (SA)
TEL: +39 081 863 12 05


Dis. N.	REV 0.2
CAD	SPAC
Nome File	C17_26A
Data	26 07 2017

Impianto
SFARINATI – MOLINO E TRITURAZIONE
FLOUR PLANT – MILL – SHREDDING

Denominazione
FEEDING CONSENT TO LINE

Ordine	SIRCEM
Commessa	C17_26
Esecutore	D.G.

FOGLIO	204
SEGUE	205

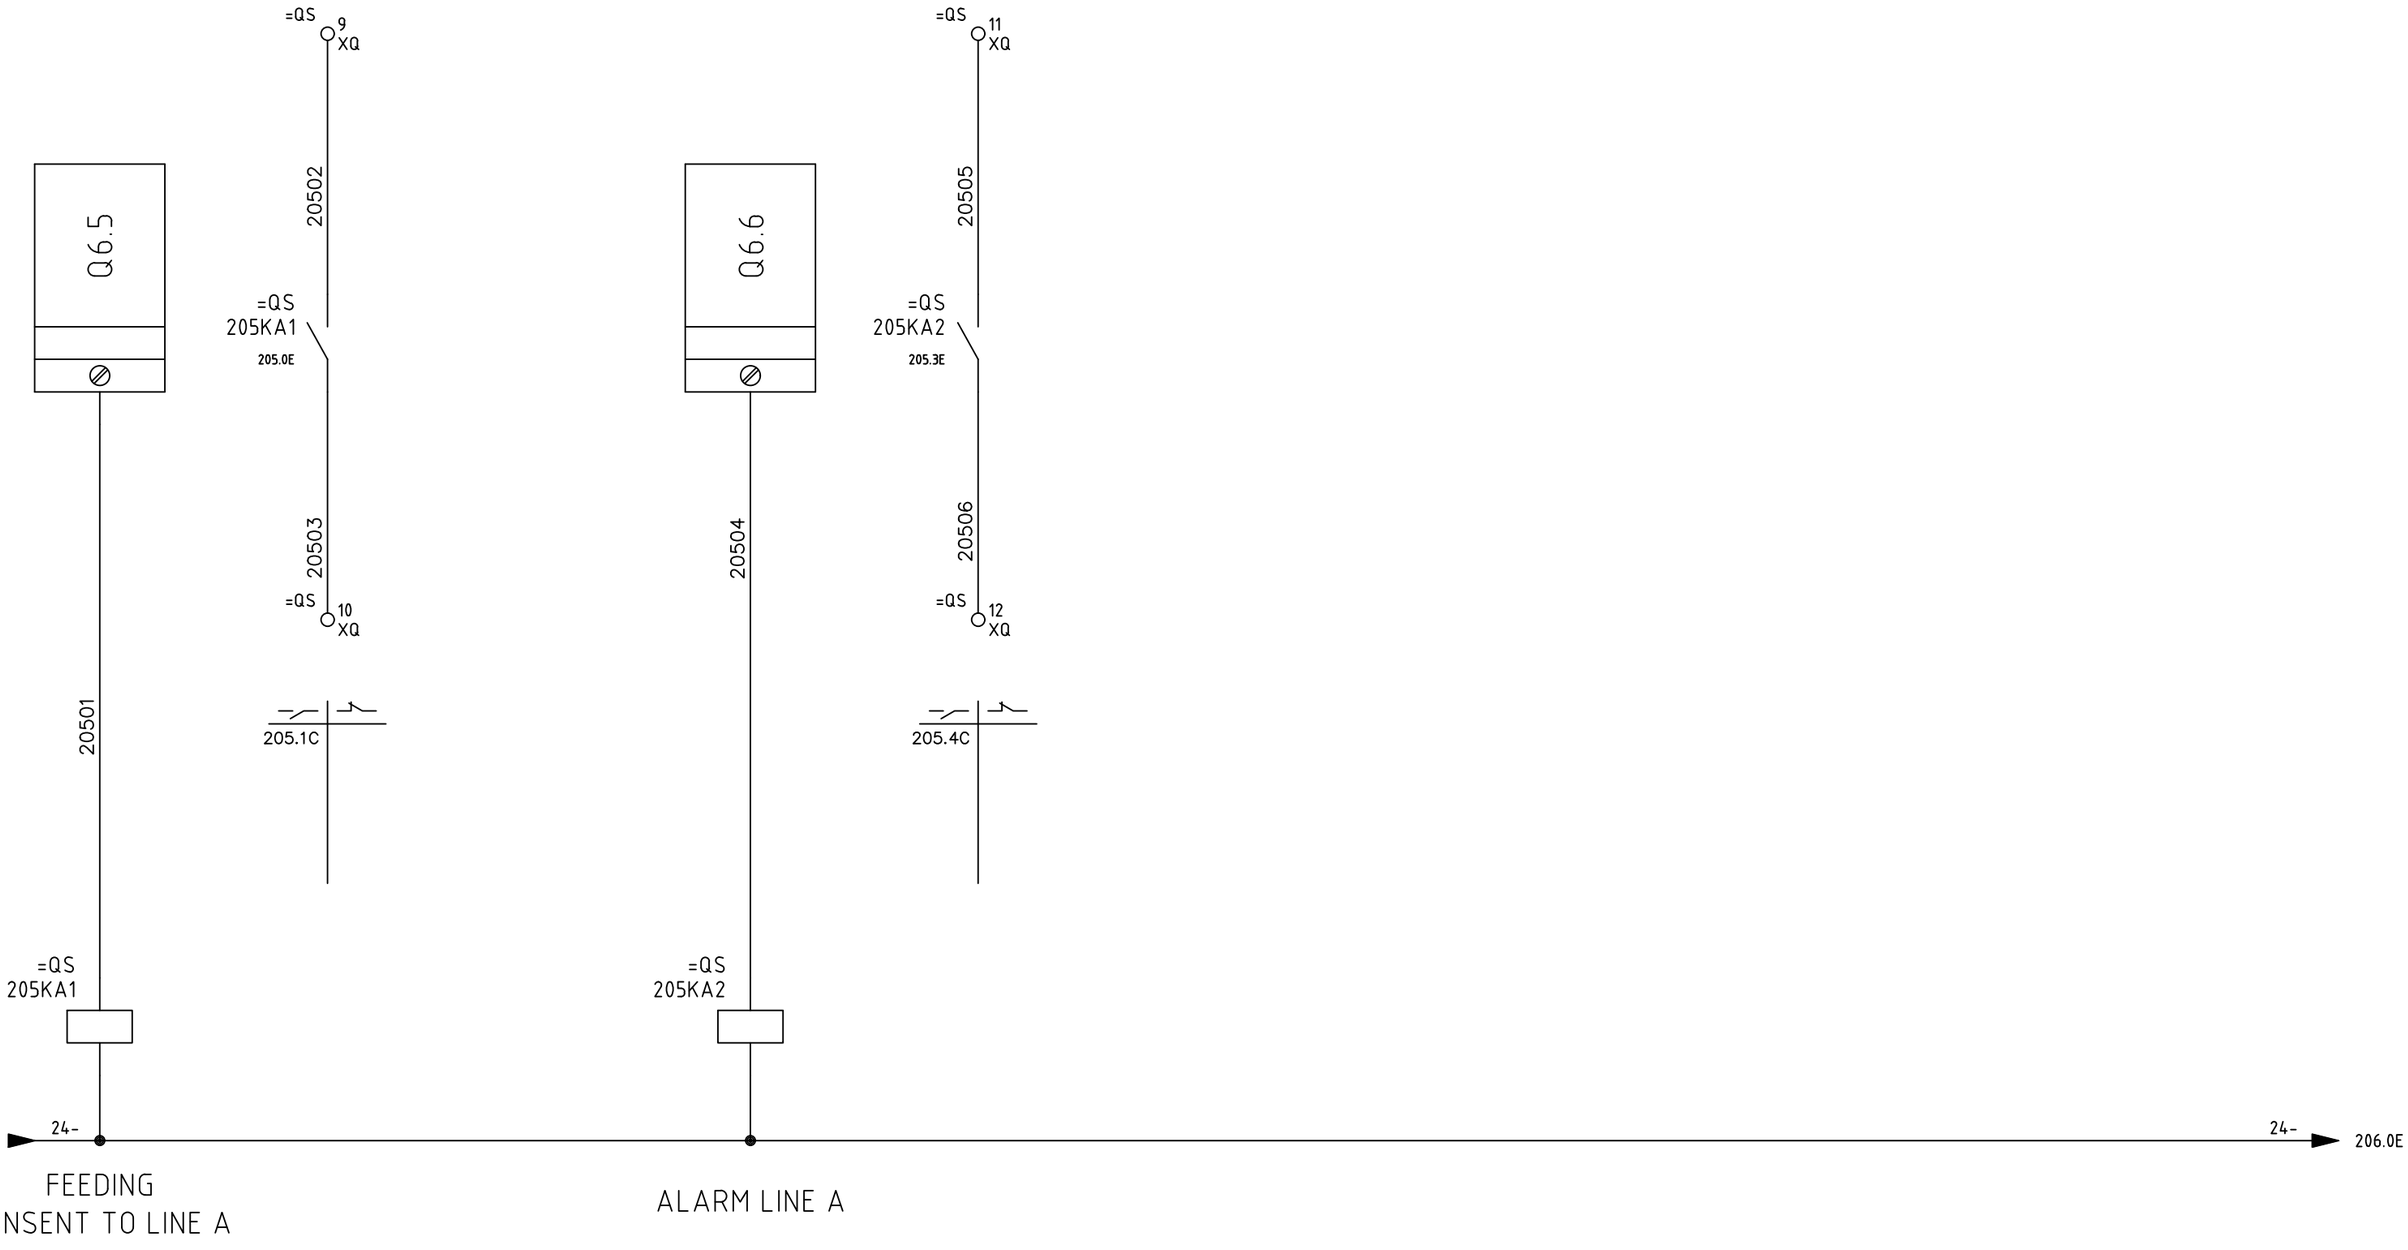

SIRCEM-CM spa
Via Armando Diaz, 19
84018 Scafati (SA)
TEL: +39 081 863 12 05


Dis. N.	REV 0.2
CAD	SPAC
Nome File	C17_26A
Data	26 07 2017

Impianto
SFARINATI – MOLINO E TRITURAZIONE
FLOUR PLANT – MILL – SHREDDING

Denominazione FEEDING CONSENT TO LINE

Ordine	SIRCEM
Commessa	C17_26
Esecutore	D.G.

FOGLIO	205
SEGUE	206

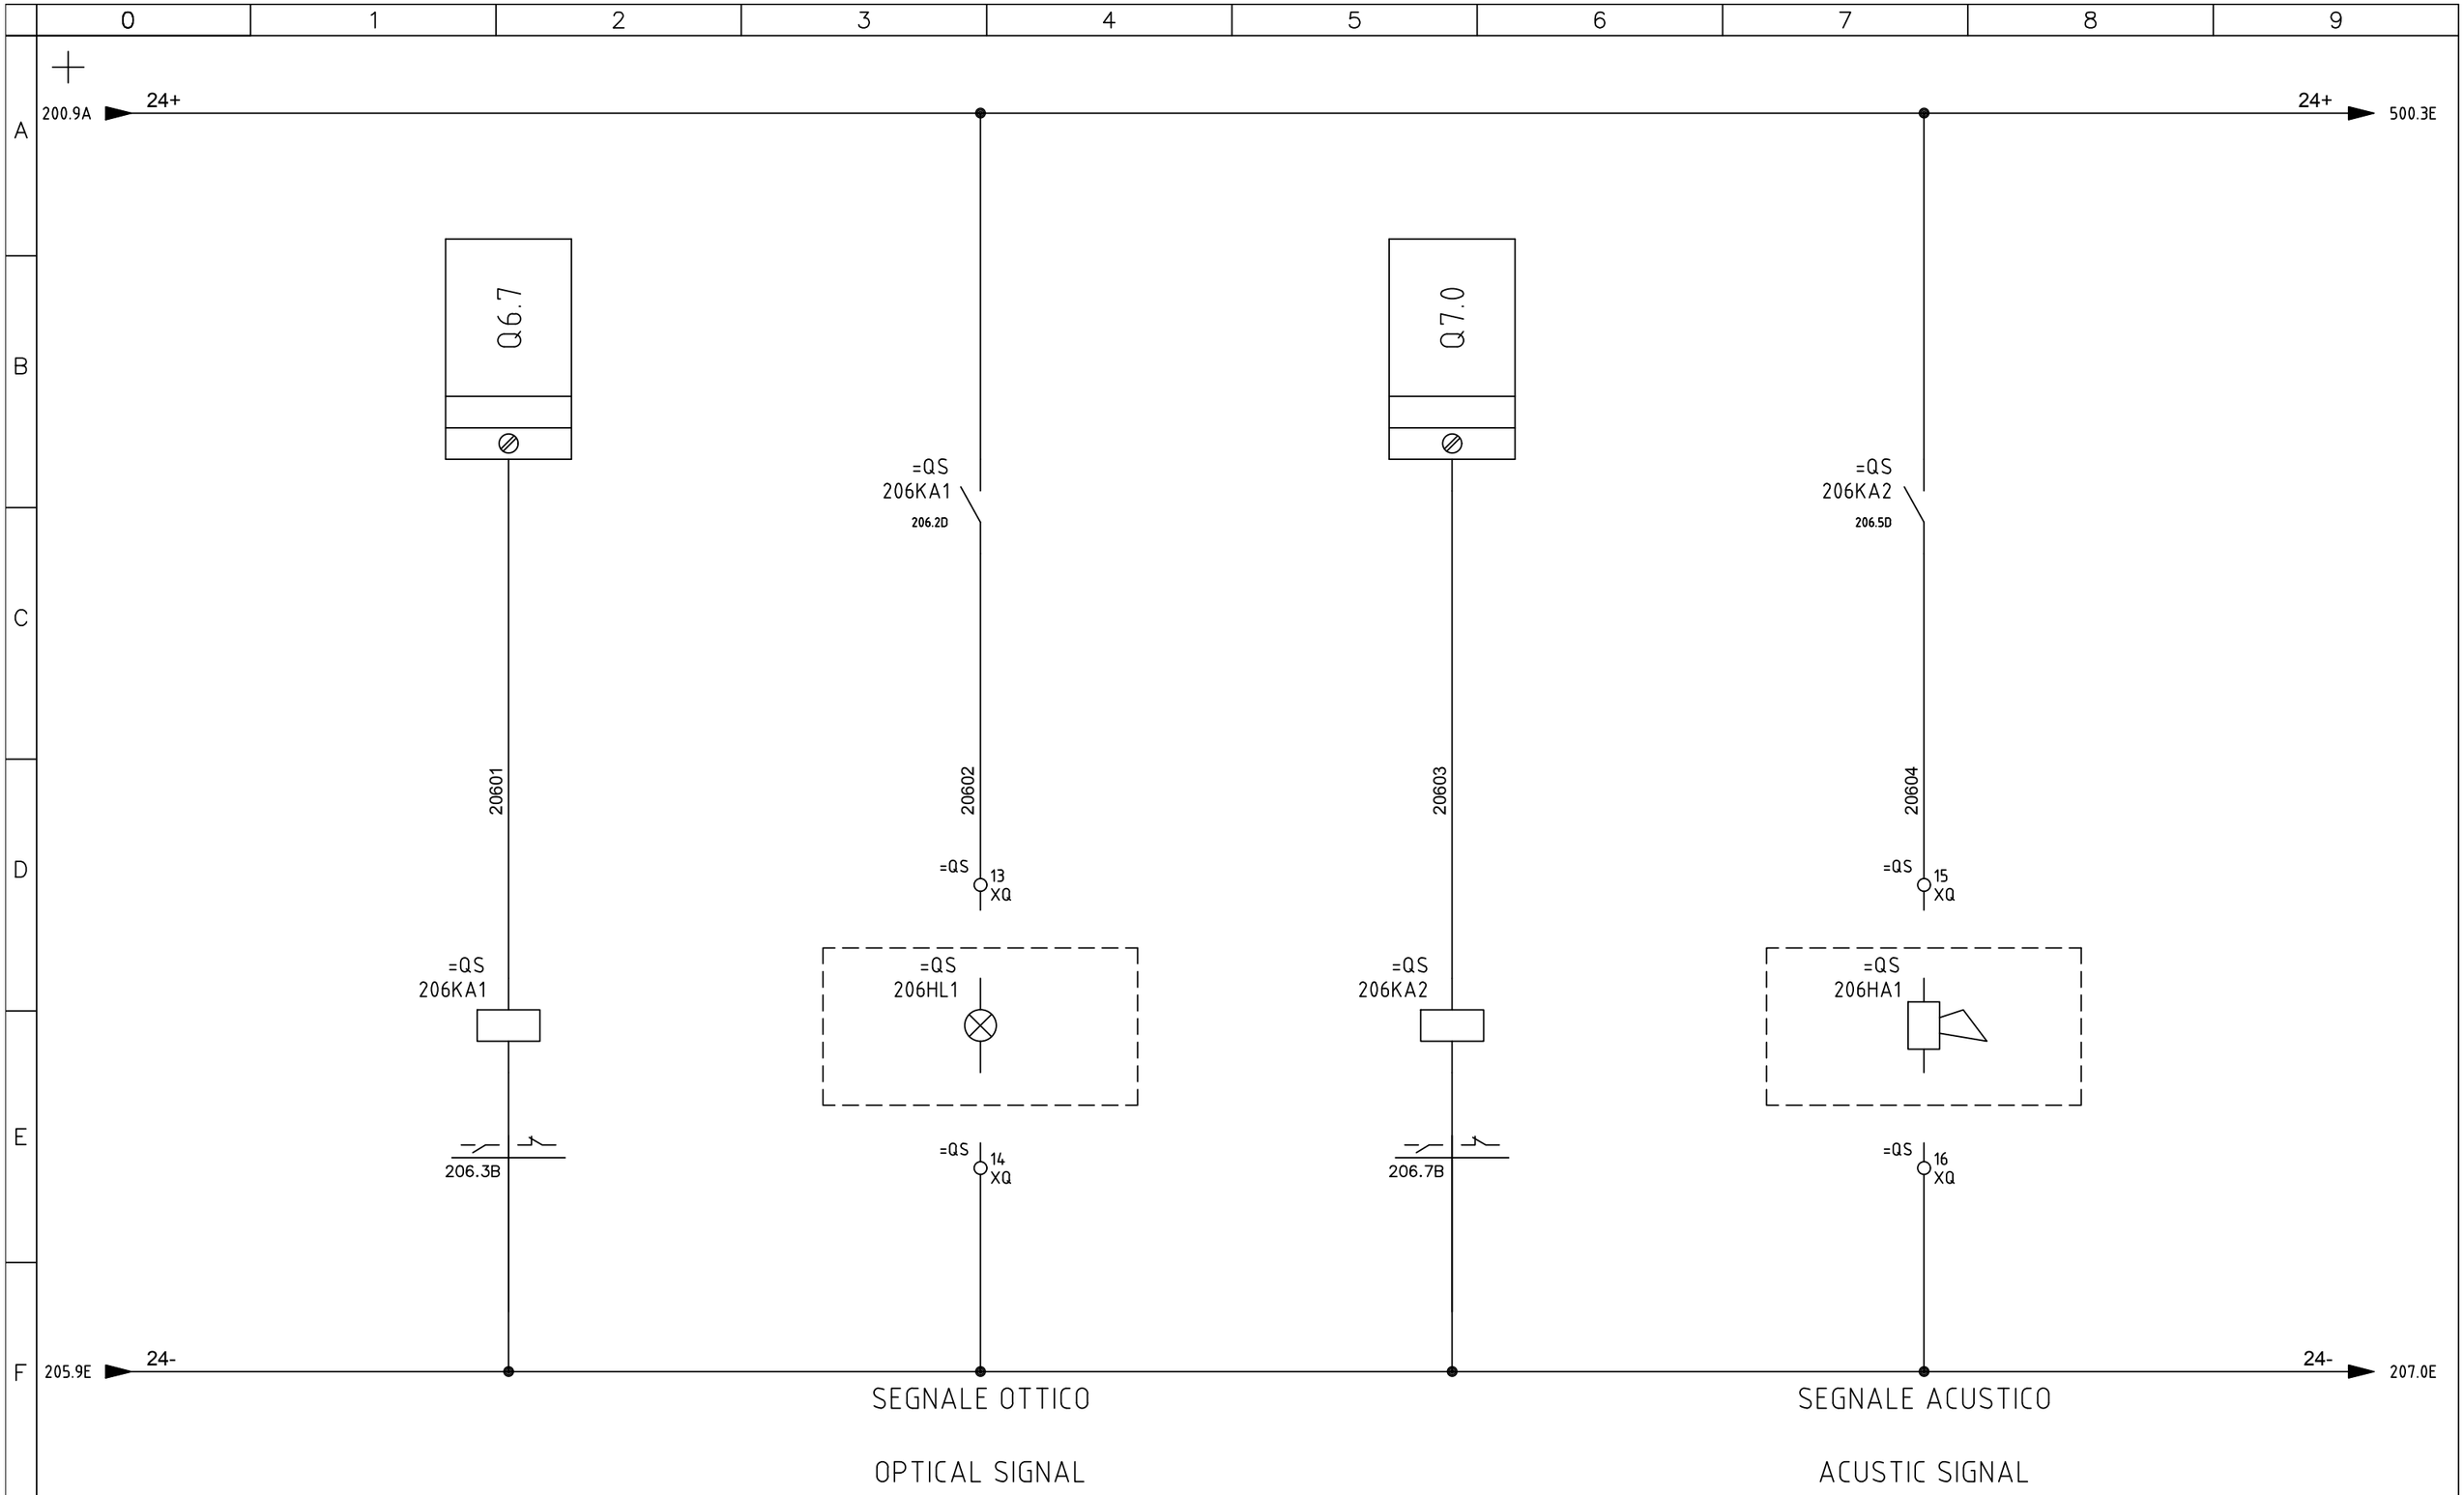

SIRCEM-CM spa
Via Armando Diaz, 19
84018 Scafati (SA)
TEL: +39 081 863 12 05


Dis. N.	REV 0.2
CAD	SPAC
Nome File	C17_26A
Data	26 07 2017

Impianto
SFARINATI – MOLINO E TRITURAZIONE
FLOUR PLANT – MILL – SHREDDING

Denominazione ALARM SIGNALING

Ordine	SIRCEM
Commessa	C17_26
Esecutore	D.G.

FOGLIO	206
SEGUE	207

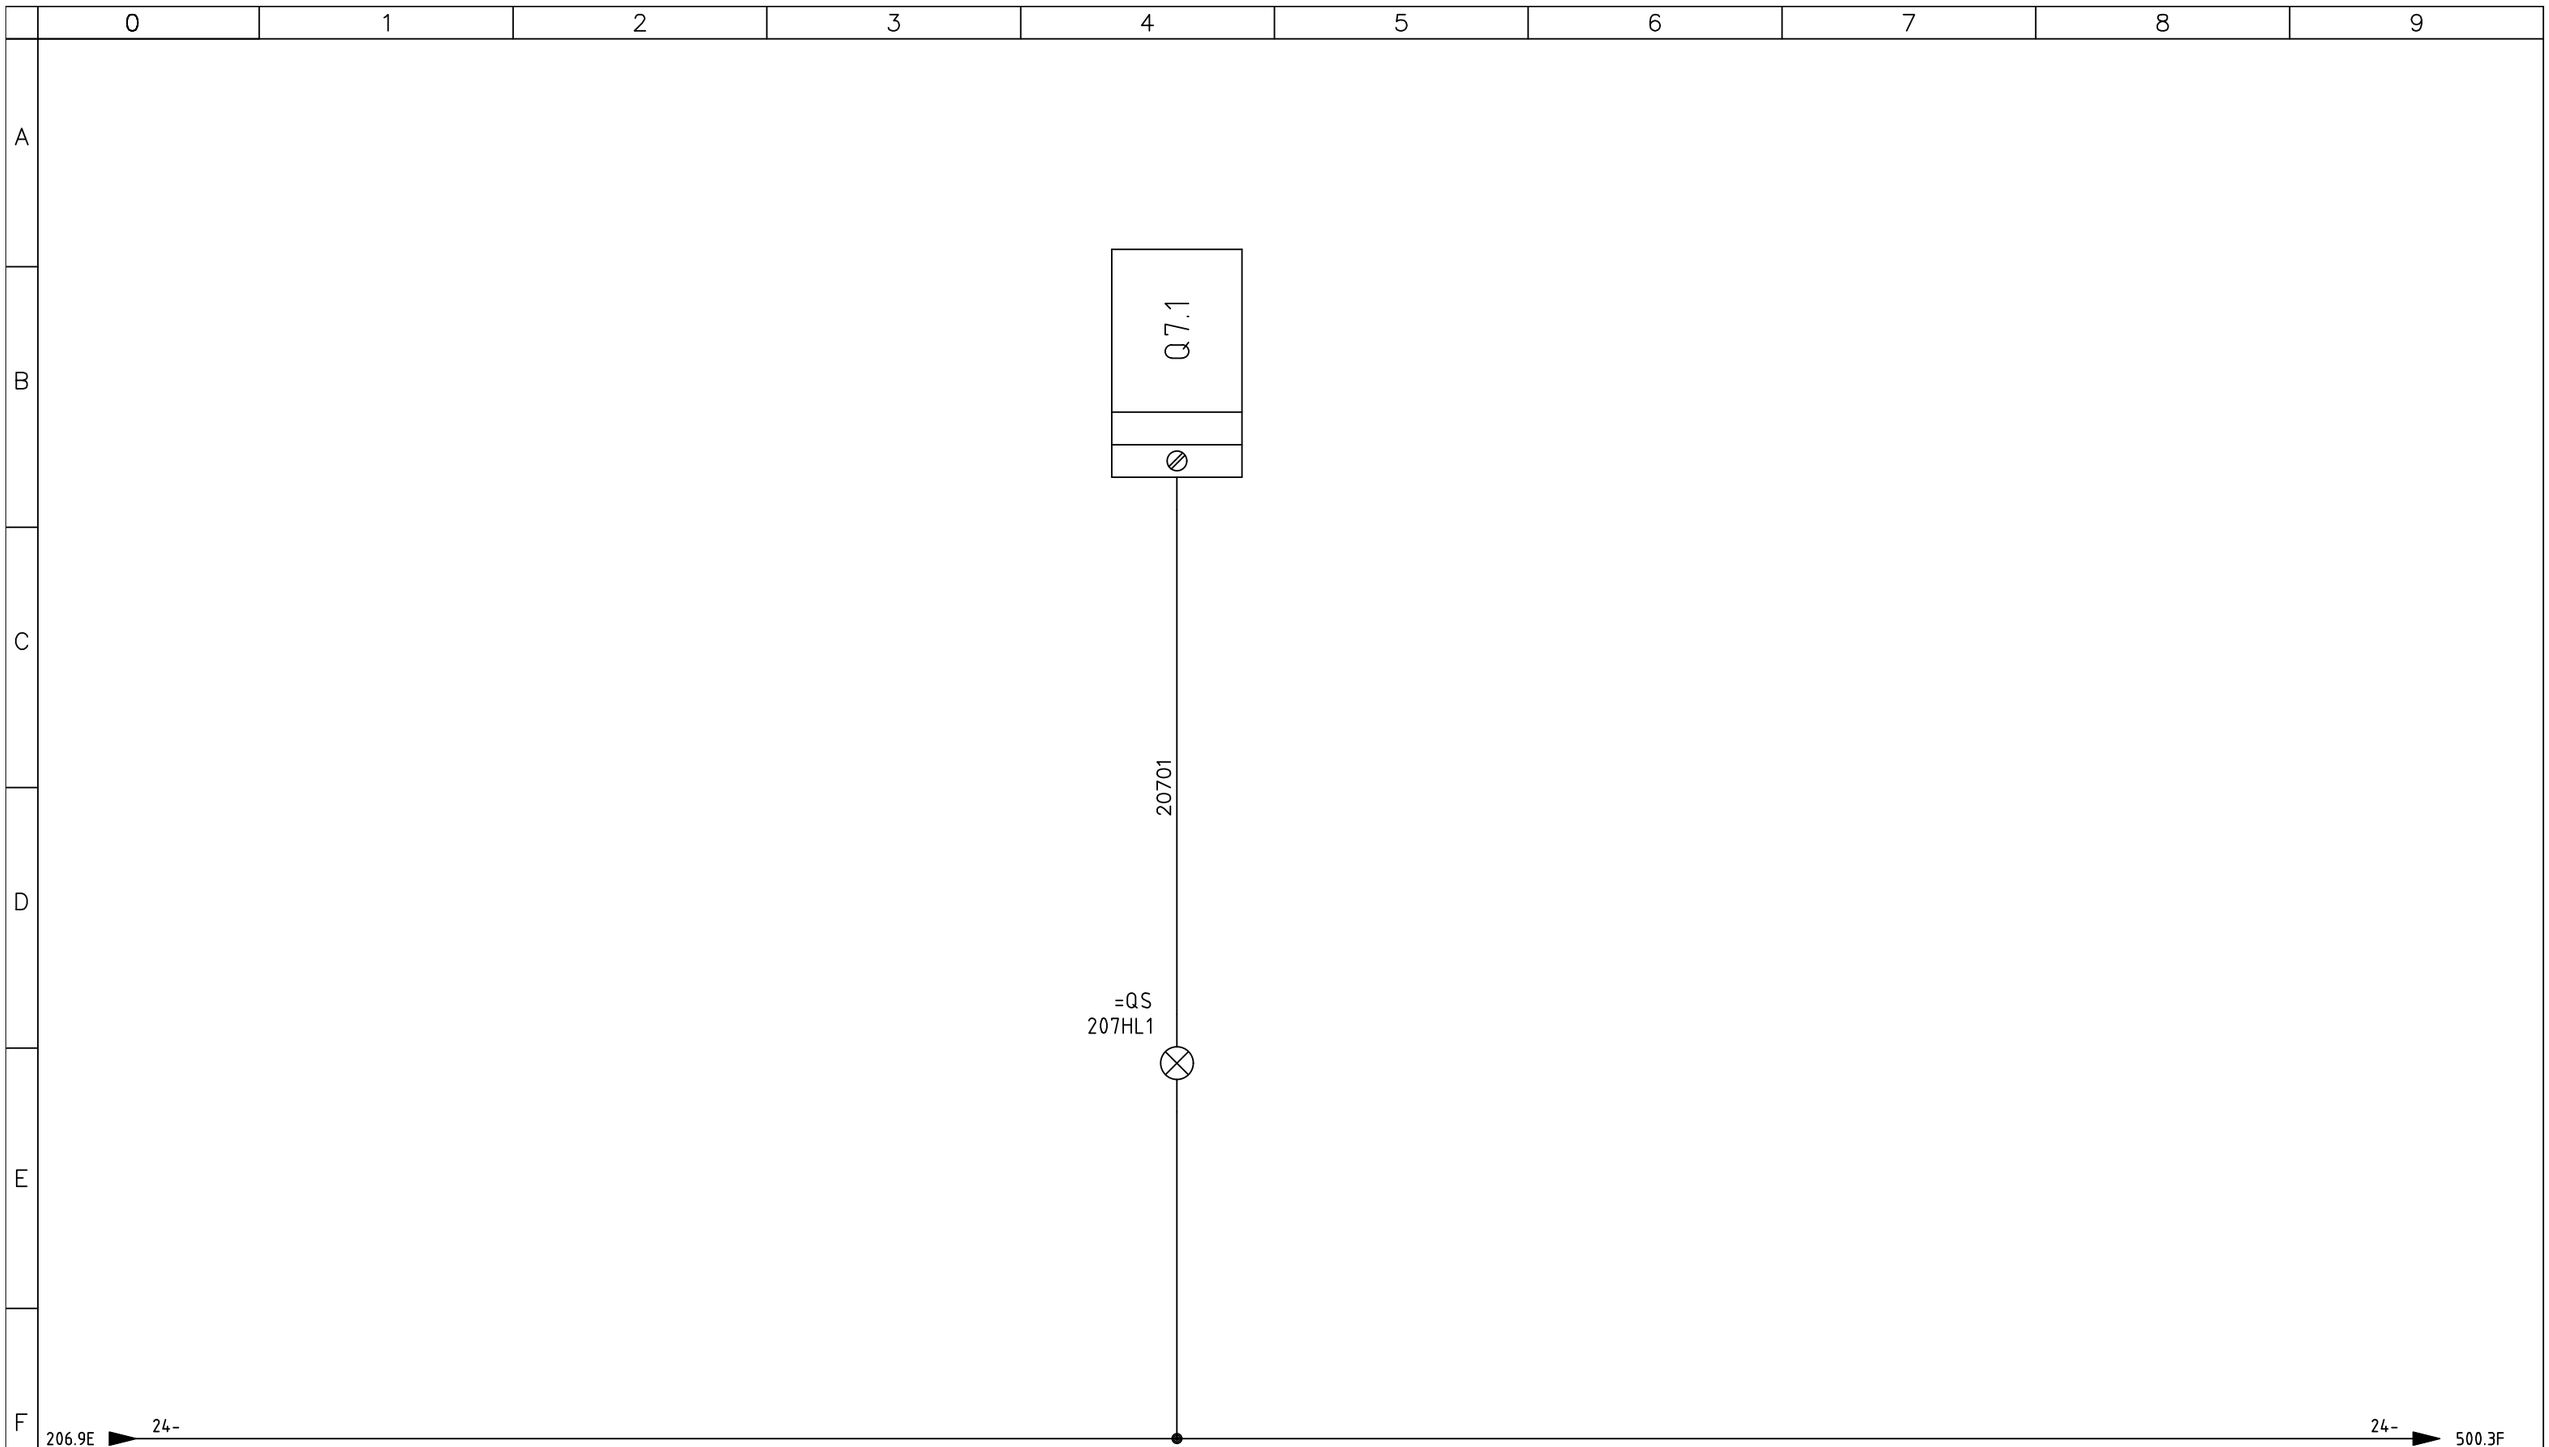

SIRCEM-CM spa
Via Armando Diaz, 19
84018 Scafati (SA)
TEL: +39 081 863 12 05

Dis. N.	REV 0.2
CAD	SPAC
Nome File	C17_26A
Data	26 07 2017

Impianto
SFARINATI – MOLINO E TRITURAZIONE
FLOUR PLANT – MILL – SHREDDING

Denominazione START CYCLE LAMP


Ordine SIRCEM

Commessa C17_26

Esecutore D.G.

FOGLIO 207

SEGUE 208

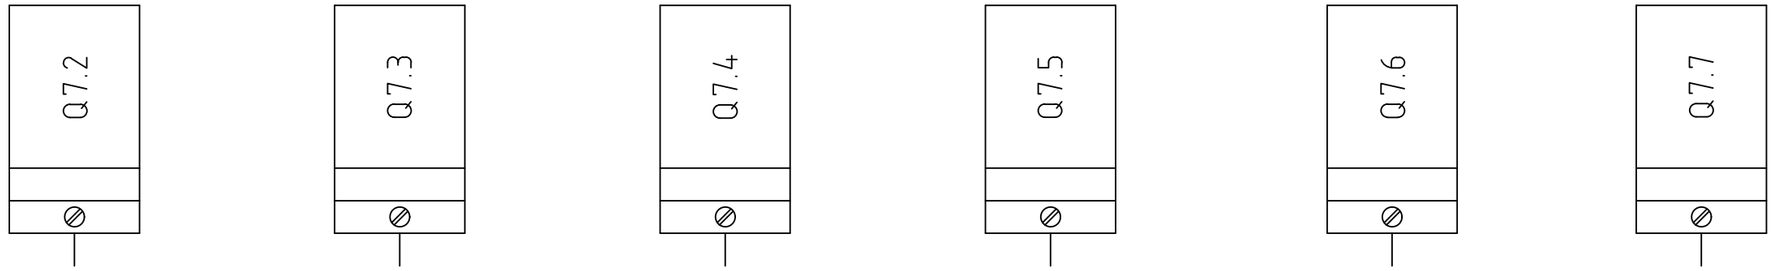

SIRCEM-CM spa
Via Armando Diaz, 19
84018 Scafati (SA)
TEL: +39 081 863 12 05

Dis. N.	REV 0.2
CAD	SPAC
Nome File	C17_26A
Data	26 07 2017

Impianto
SFARINATI – MOLINO E TRITURAZIONE
FLOUR PLANT – MILL – SHREDDING

Denominazione SPARE OUTPUT


Ordine SIRCEM

Commessa C17_26

Esecutore D.G.

FOGLIO 208

SEGUE 500

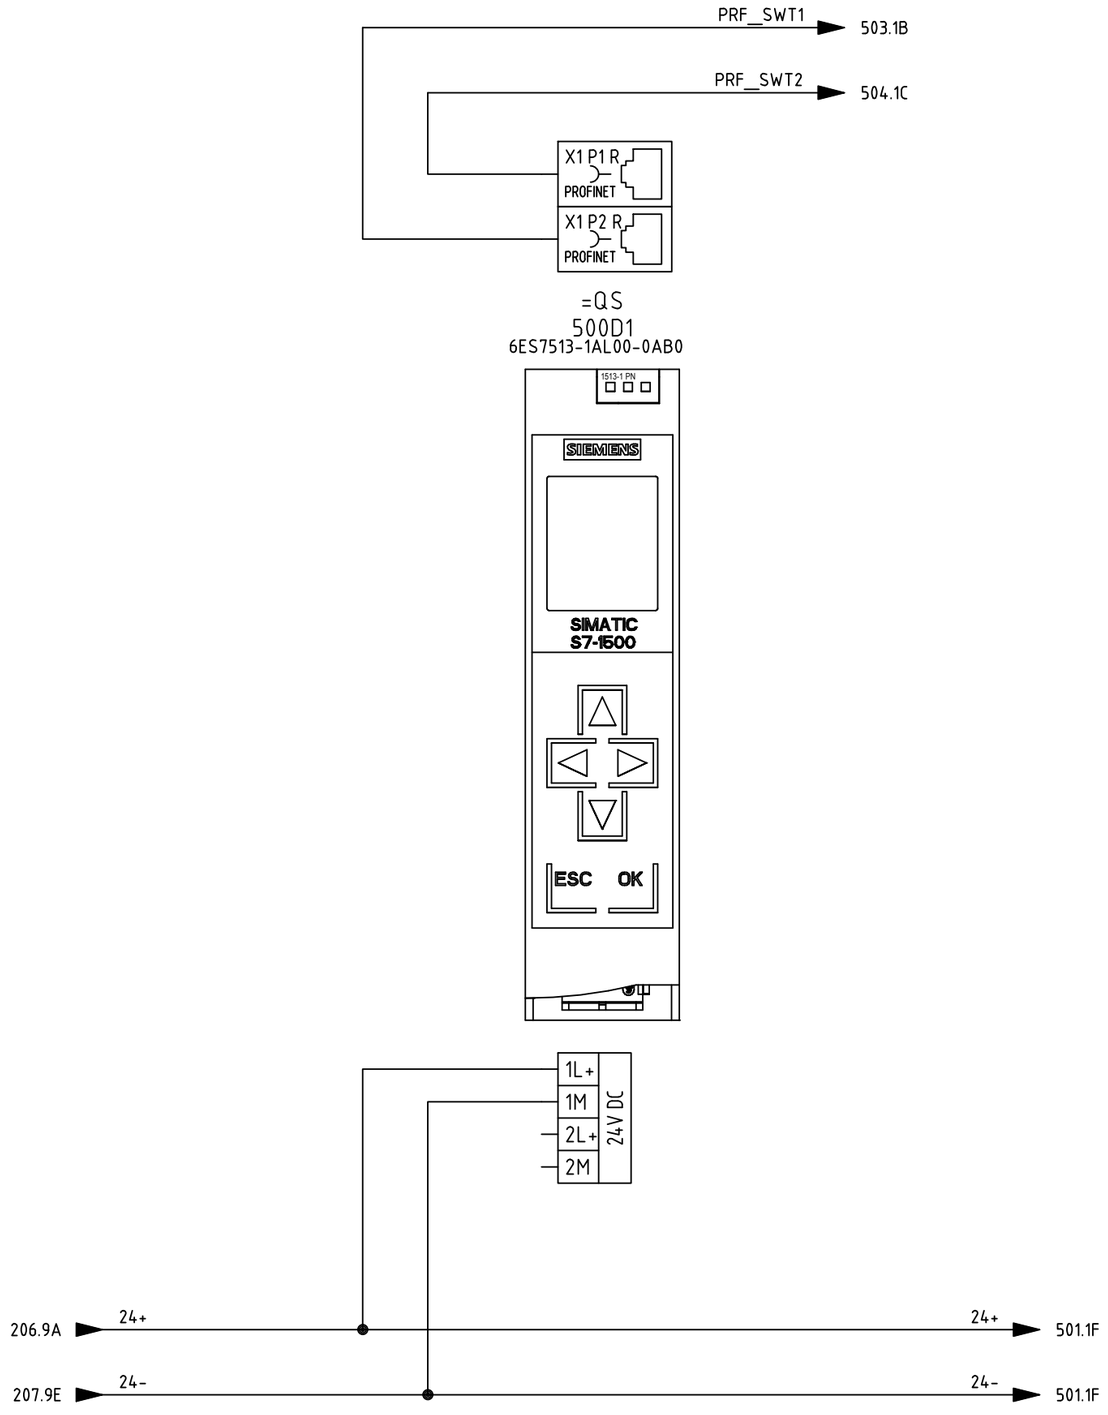

SIRCEM-CM spa
Via Armando Diaz, 19
84018 Scafati (SA)
TEL: +39 081 863 12 05


Dis. N.	REV 0.2
CAD	SPAC
Nome File	C17_26A
Data	26 07 2017

Impianto
SFARINATI – MOLINO E TRITURAZIONE
FLOUR PLANT – MILL – SHREDDING

Denominazione RACK PLC

Ordine SIRCEM
Commessa C17_26
Esecutore D.G.

FOGLIO 500
SEGUE 501

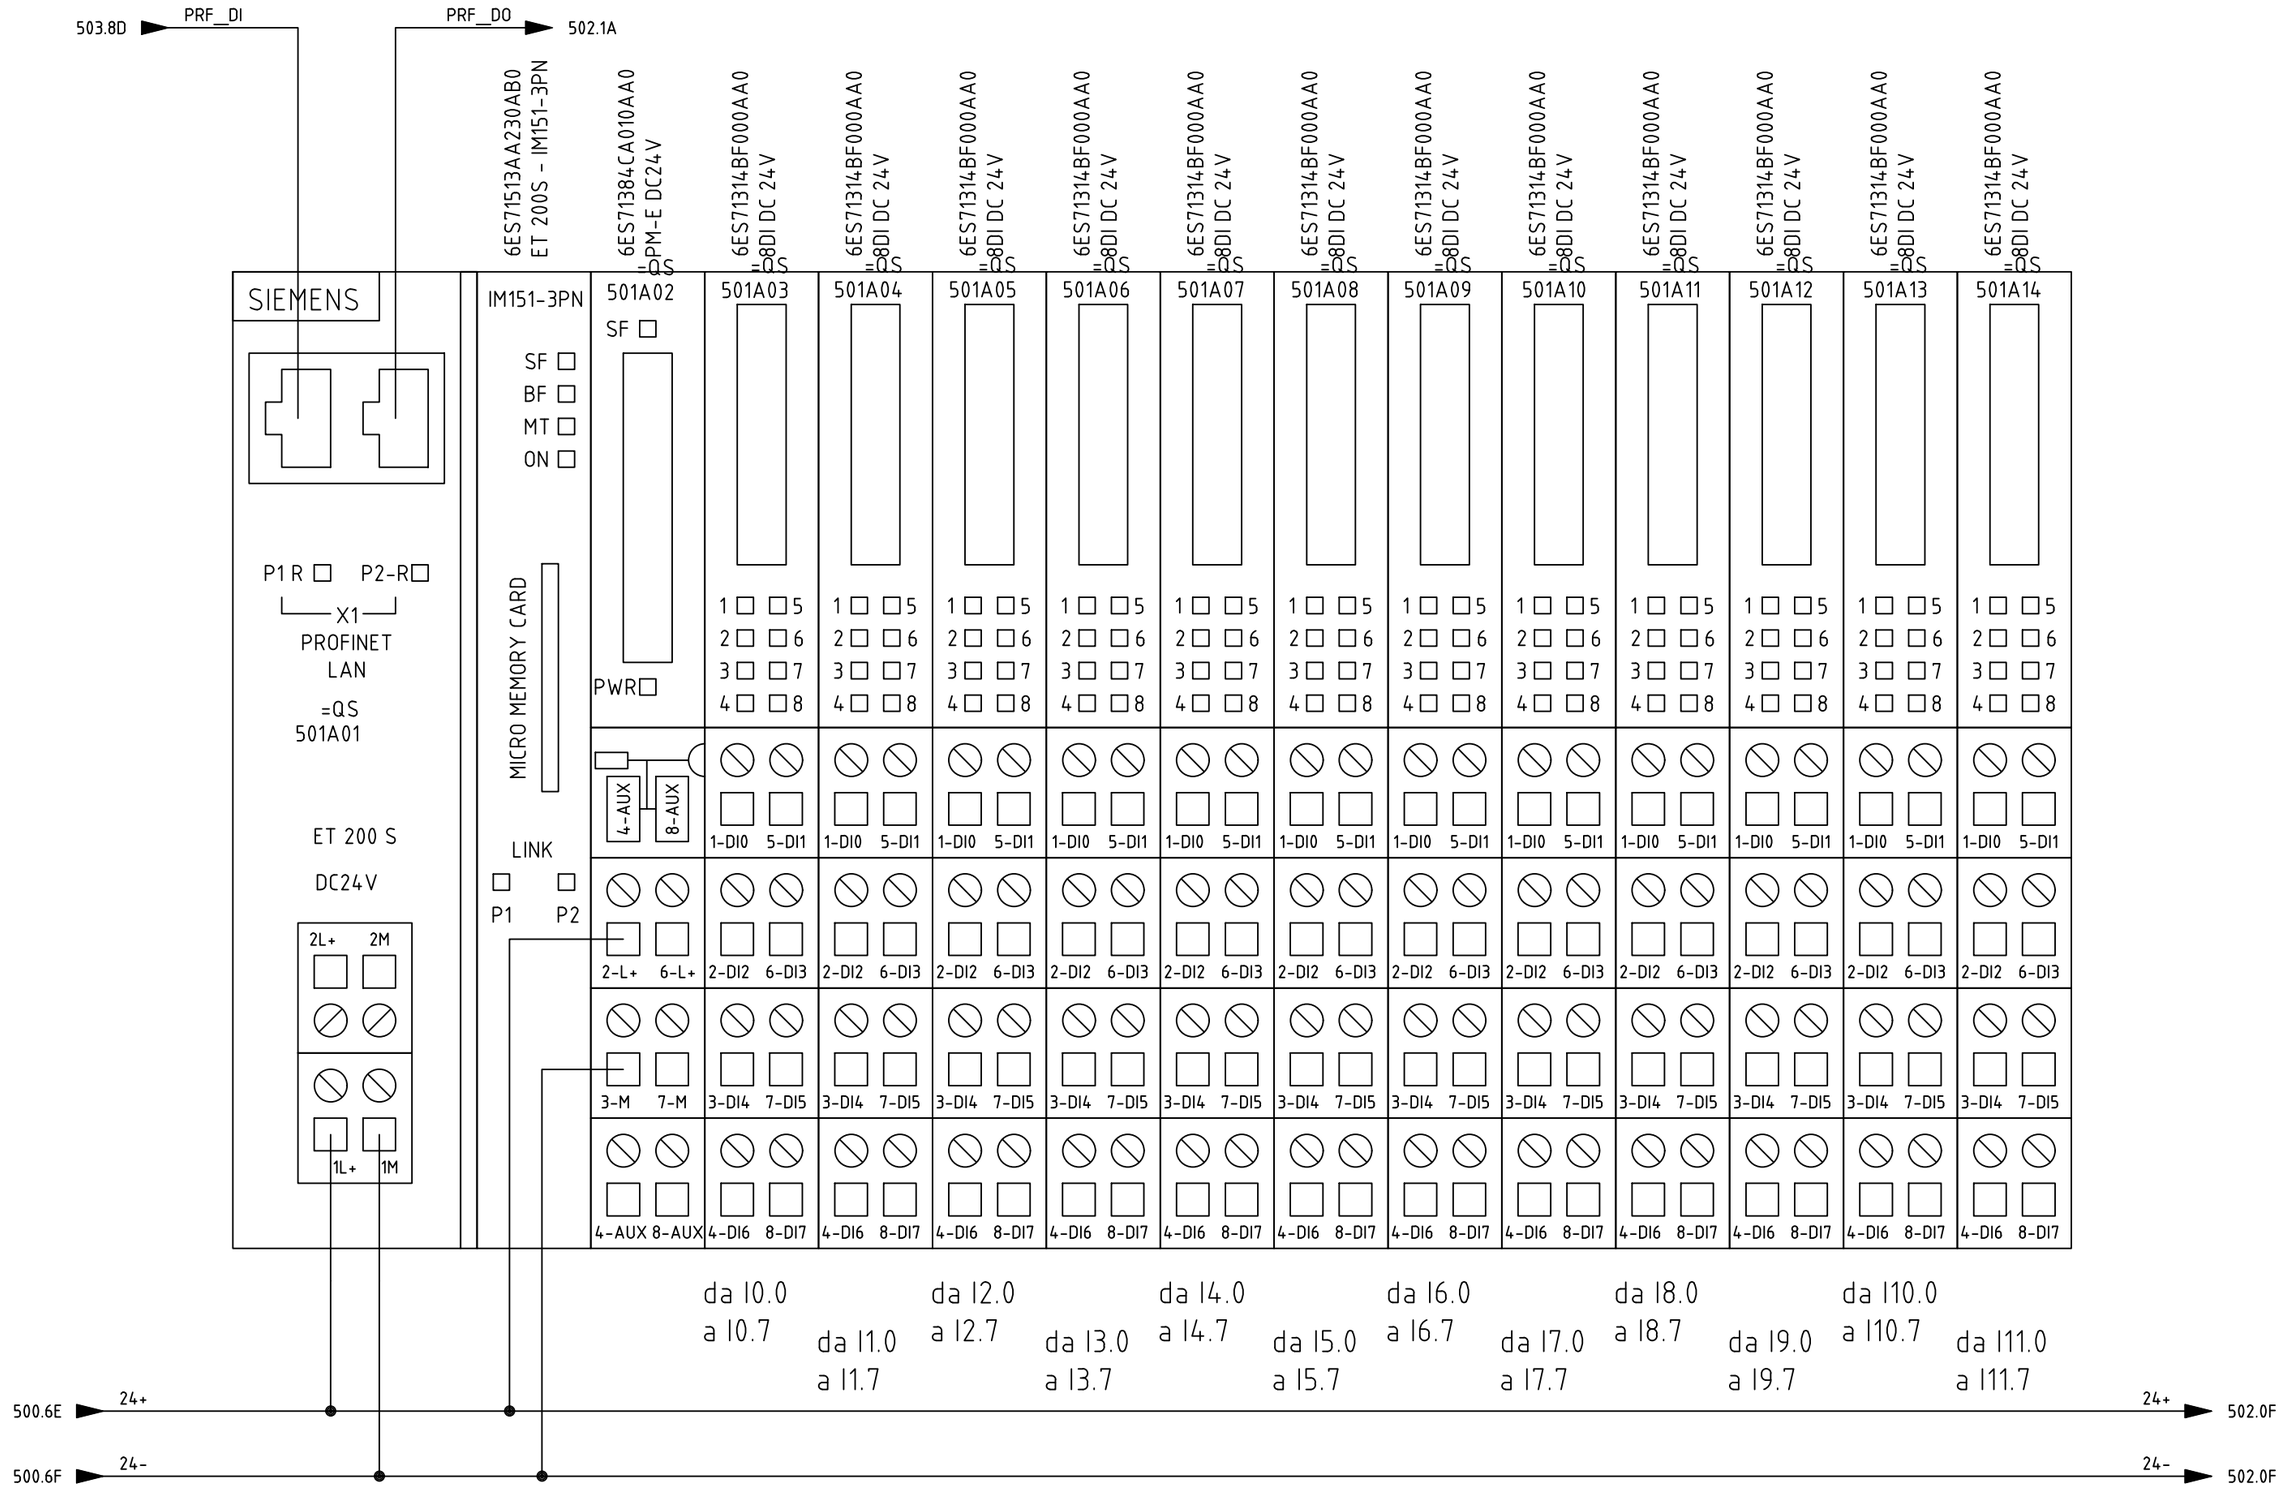

SIRCEM-CM spa
Via Armando Diaz, 19
84018 Scafati (SA)
TEL: +39 081 863 12 05

Dis. N.	REV 0.2
CAD	SPAC
Nome File	C17_26A
Data	26 07 2017

Impianto: *SFARINATI – MOLINO E TRITURAZIONE FLOUR PLANT – MILL – SHREDDING*

Denominazione: RACK INPUT PLC


Ordine: SIRCEM

Commessa: C17_26

Esecutore: D.G.

FOGLIO 501

SEGUE 502

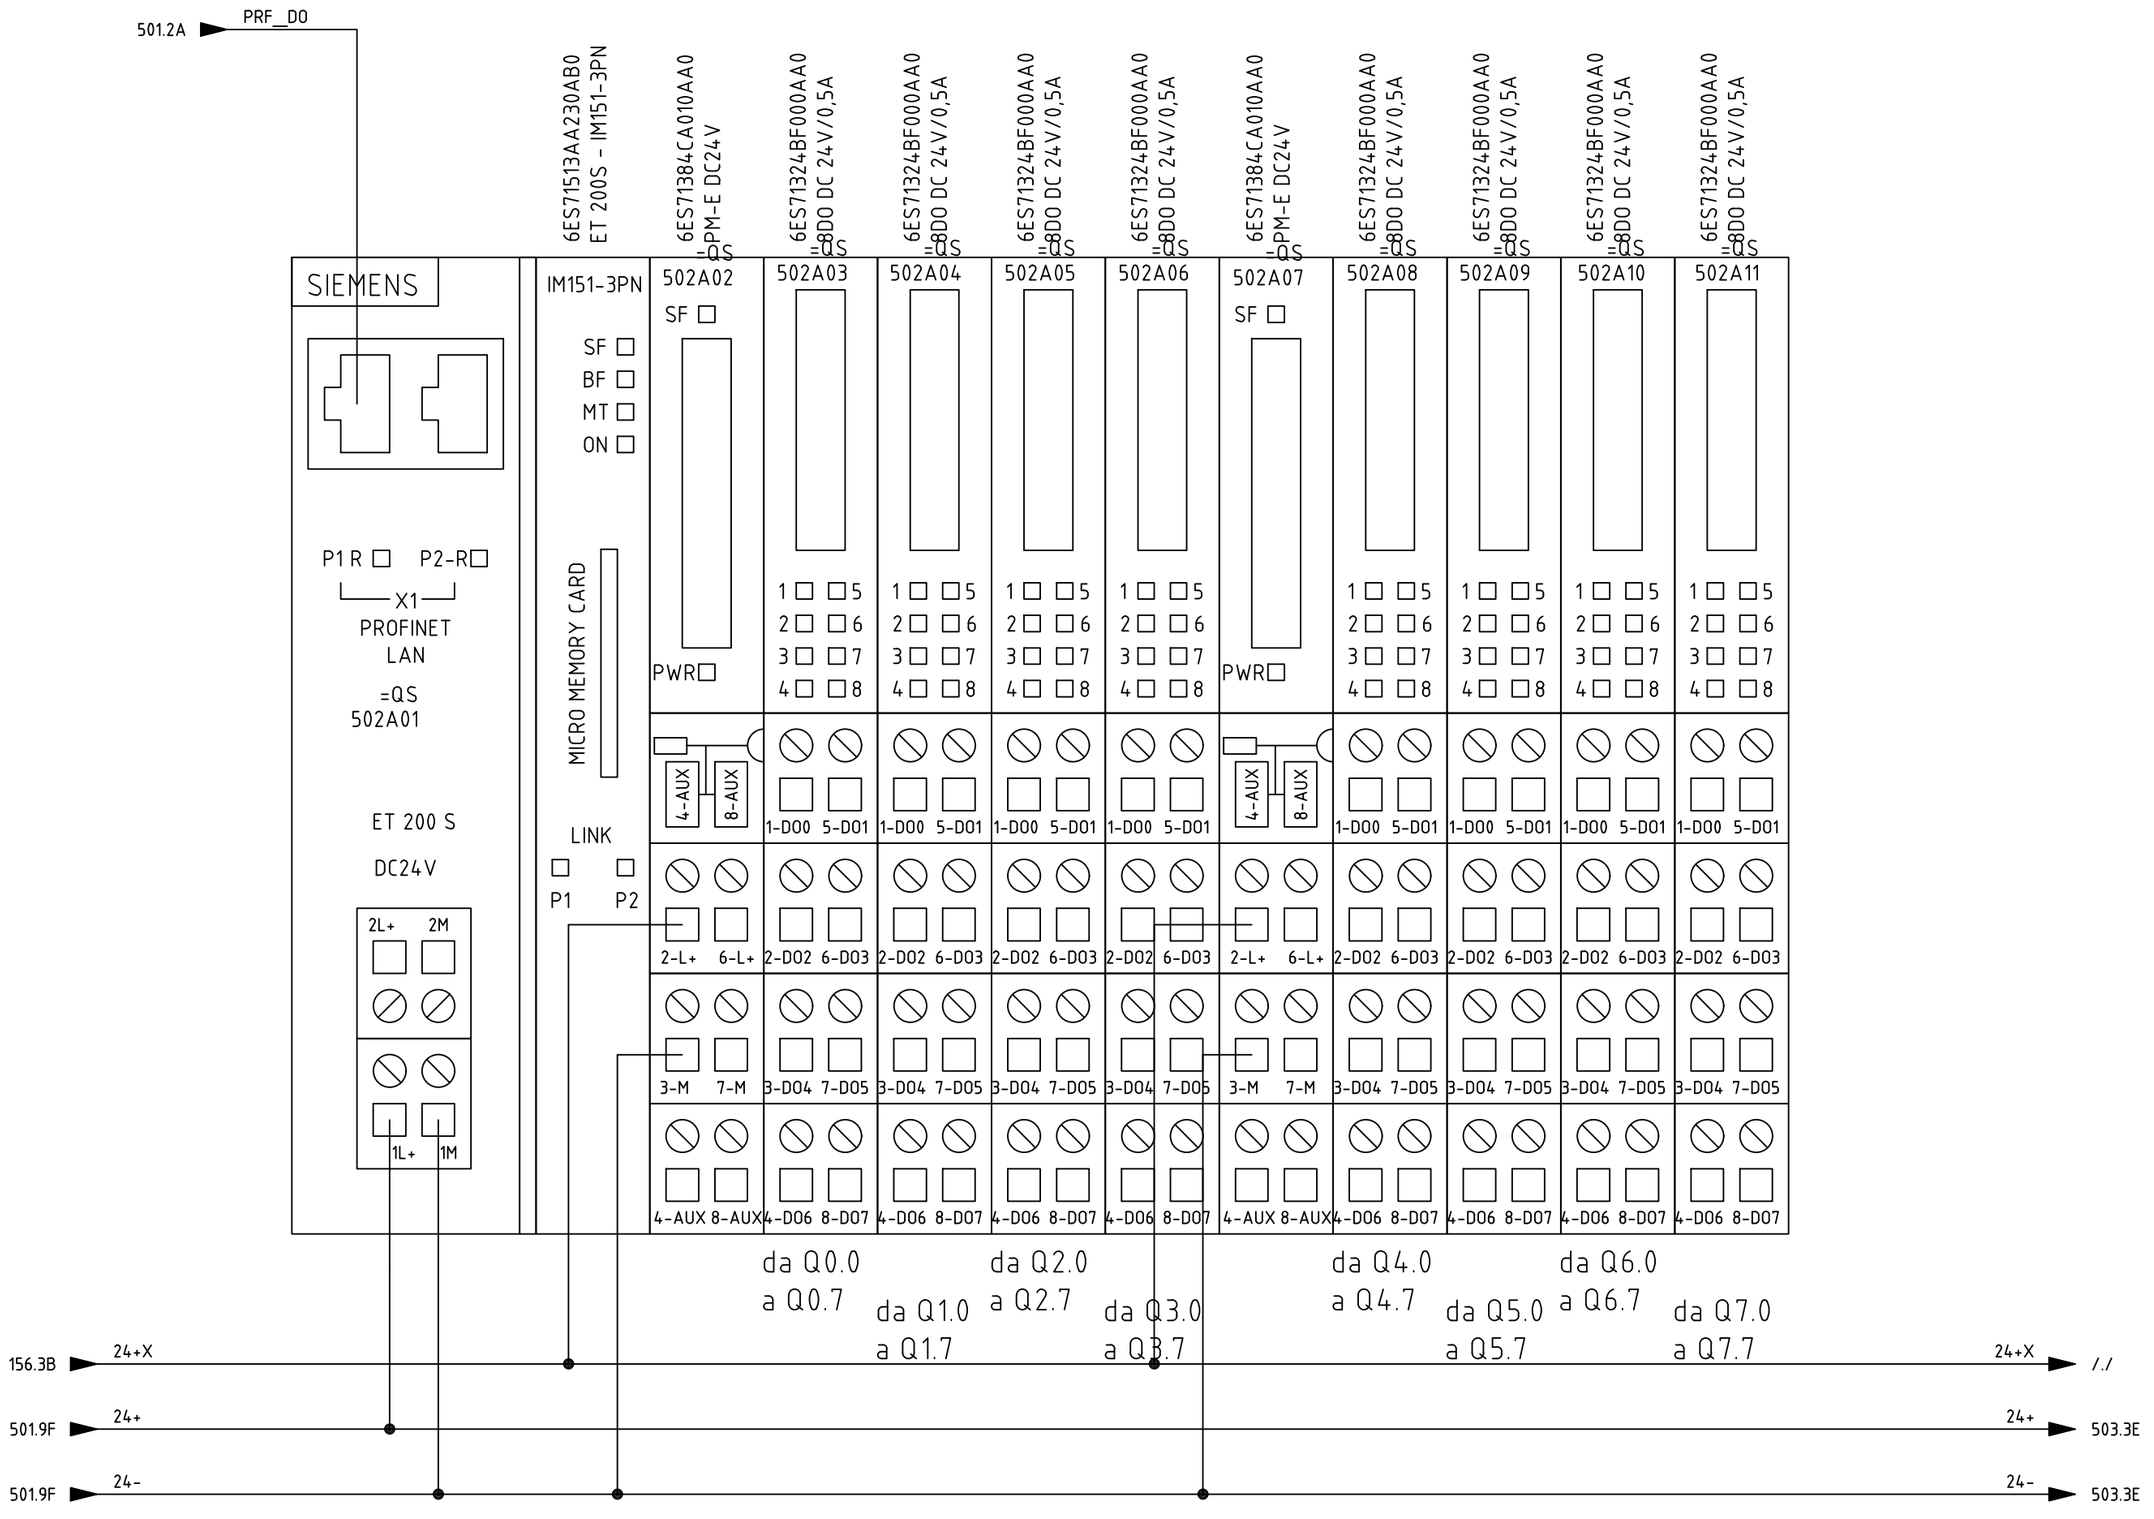

SIRCEM-CM spa
Via Armando Diaz, 19
84018 Scafati (SA)
TEL: +39 081 863 12 05

Dis. N.	REV 0.2
CAD	SPAC
Nome File	C17_26A
Data	26 07 2017

Impianto
SFARINATI – MOLINO E TRITURAZIONE
FLOUR PLANT – MILL – SHREDDING

Denominazione RACK OUTPUT PLC

Ordine SIRCEM
Commessa C17_26
Esecutore D.G.

FOGLIO 502
SEGUE 503

=QS
503A1

SIEMENS

SCALANCE
XB008

6GK50080BA001AB2

500.5A PRF_SWT1

P1 P2 P3 P4 P5 P6 P7 P8

PRF_DI
501.1A

PRF_QZ1
1150.1A
QZ1

PRF_QZ2
1250.1A
QZ2

PRF_1
112.5B

PRF_QZ3
1350.1A
QZ3

DC 24V

M L+

502.8F 24+ 24+ 504.1E

502.8F 24- 24- 504.1E

SIRCEM-CM spa
Via Armando Diaz, 19
84018 Scafati (SA)
TEL: +39 081 863 12 05


Dis. N.	REV 0.2
CAD	SPAC
Nome File	C17_26A
Data	26 07 2017

Impianto
SFARINATI – MOLINO E TRITURAZIONE
FLOUR PLANT – MILL – SHREDDING

Denominazione SWITCH PROFINET 1

Ordine SIRCEM
Commessa C17_26
Esecutore D.G.

FOGLIO 503
SEGUE 504

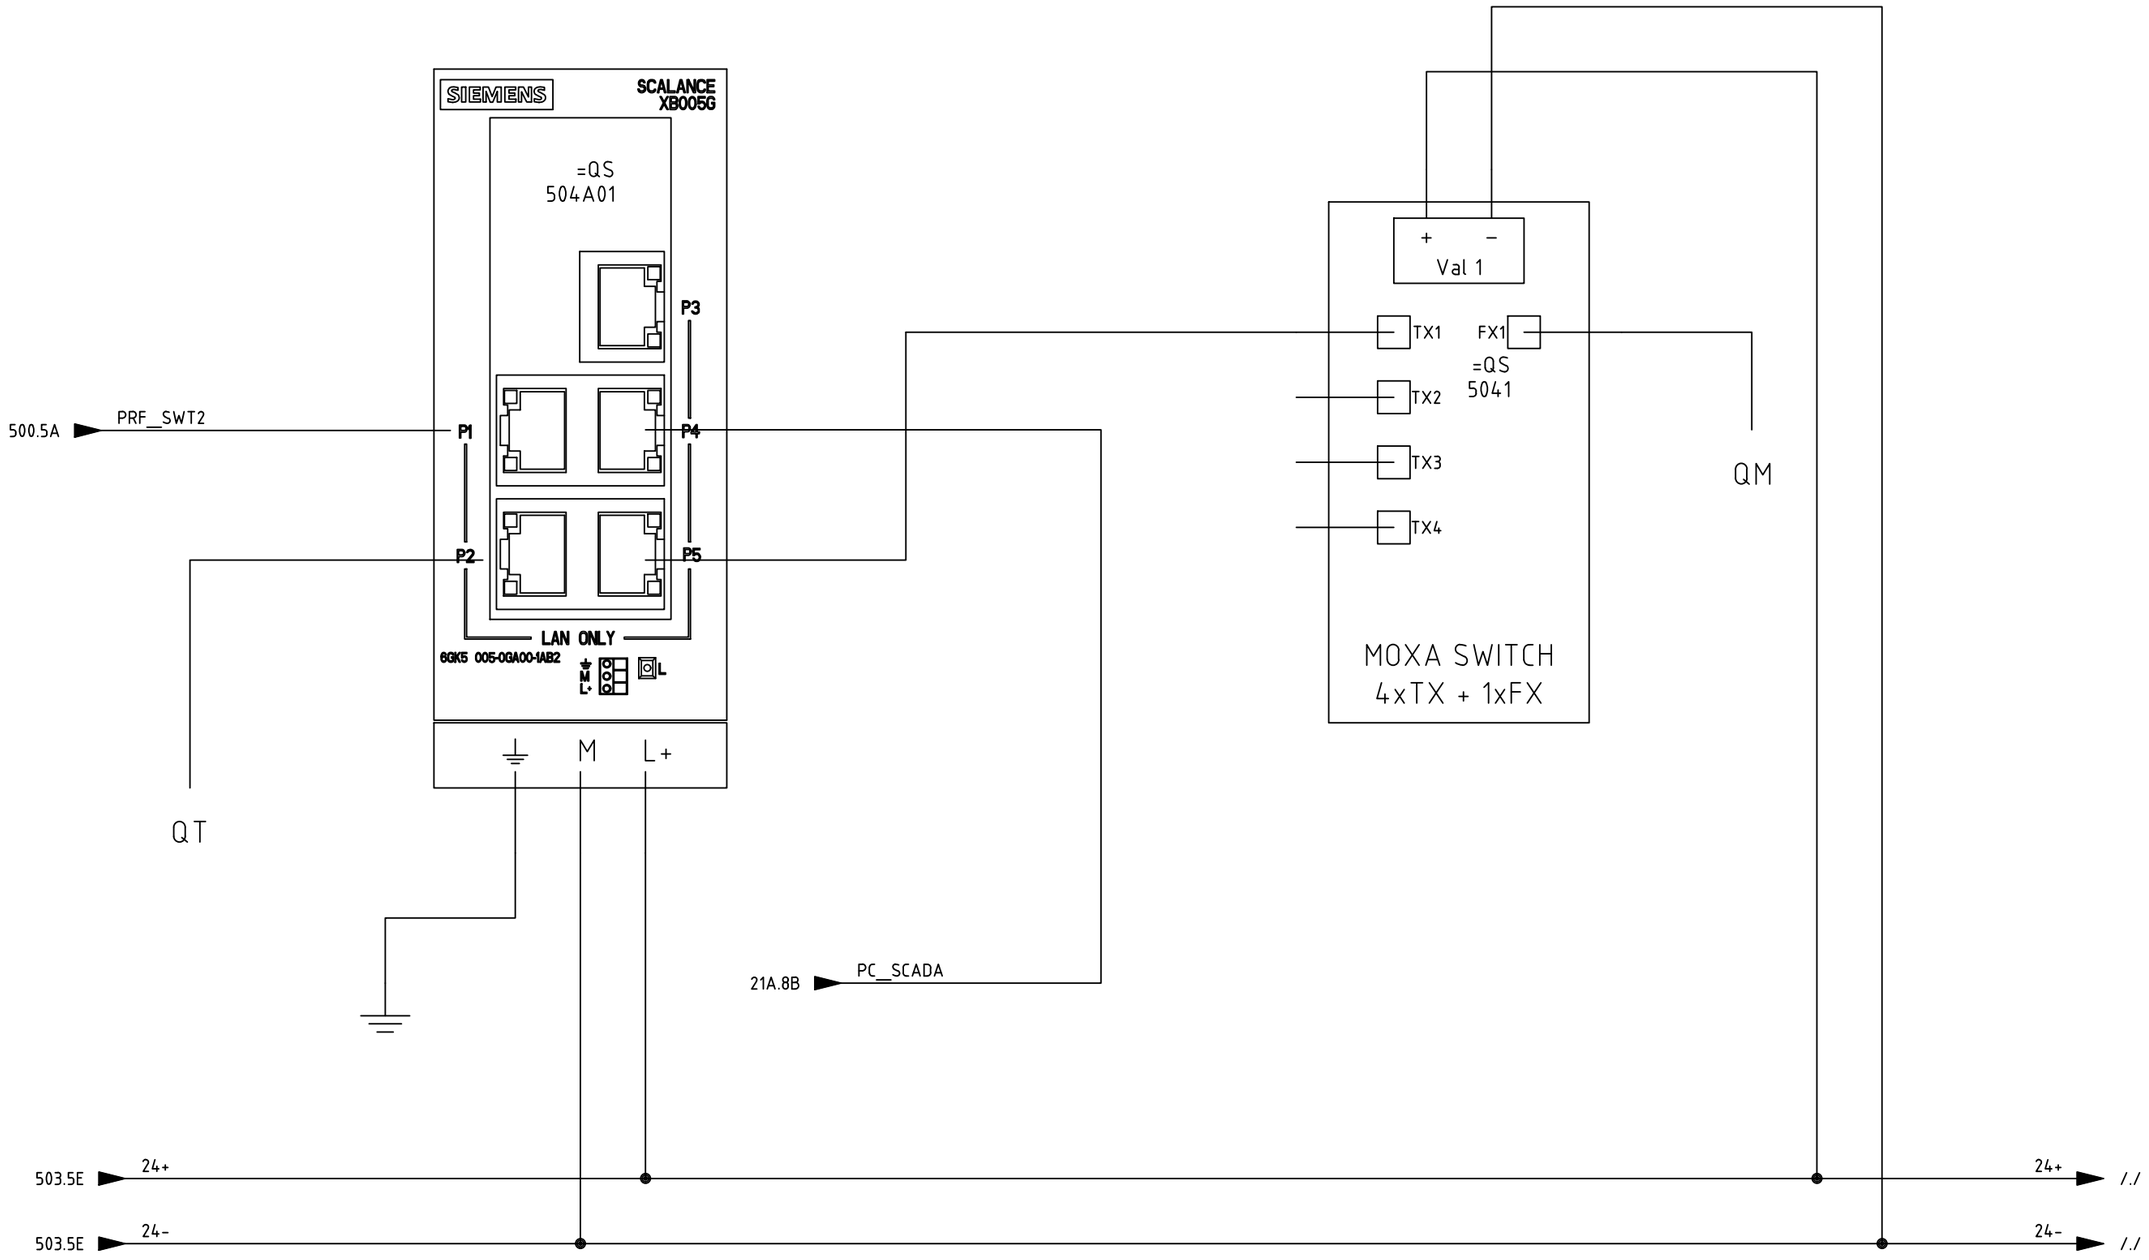

SIRCEM-CM spa
Via Armando Diaz, 19
84018 Scafati (SA)
TEL: +39 081 863 12 05

Dis. N.	REV 0.2
CAD	SPAC
Nome File	C17_26A
Data	26 07 2017

Impianto
SFARINATI – MOLINO E TRITURAZIONE
FLOUR PLANT – MILL – SHREDDING

Denominazione SWITCH PROFINET 2

Ordine SIRCEM
Commessa C17_26
Esecutore D.G.

FOGLIO 504
SEGUE 1000

Nome/Item	Tipo/Type	Descrizione/Description	Costruttore/Marke	Quadro/Board	Fg/Sh	Q.ta/Q.ty
100M1		Motore asincrono trifase		=QS	100	1
100QF1				=QS	100	1
100QS1		Sezionatore tetrapolare	GEWISS	=QS	100	1
101M1		Motore asincrono trifase		=QS	101	1
101QF1				=QS	101	1
102M1		Motore asincrono trifase		=QS	102	1
102QF1				=QS	102	1
103M1		Motore asincrono trifase		=QS	103	1
103QF1				=QS	103	1
104M1		Motore asincrono trifase		=QS	104	1
104QF1				=QS	104	1
105M1		Motore asincrono trifase		=QS	105	1
105QF1				=QS	105	1
106M1		Motore asincrono trifase		=QS	106	1
106QF1				=QS	106	1
107M1		Motore asincrono trifase		=QS	107	1
107QF1				=QS	107	1
108M1		Motore asincrono trifase		=QS	108	1
108QF1				=QS	108	1
109M1		Motore asincrono trifase		=QS	109	1
109QF1				=QS	109	1
110M1		Motore asincrono trifase		=QS	110	1
110QF1				=QS	110	1
111M1		Motore asincrono trifase		=QS	111	1
111QF1				=QS	111	1
112A01	6SL32101KE123UF1	SINAMICS G120C 0,75/0,55kW PN	Siemens	=QS	112	1
	6SL32550AA004CA1	SINAMICS G120 PANNELLO OP BOP-2	Siemens			1
112AQF1		Interruttore automatico tripolare con protezione massima corrente e termica		=QS	112A	1
112AQF2		Interruttore automatico tripolare con protezione massima corrente e termica		=QS	112A	1
112AQS1		Sezionatore tripolare		=QS	112A	1
112AQS2		Sezionatore tripolare		=QS	112A	1
112QU1	3NW7033	BASE SEZ.X FUS. CILINDR.10X38 3P 32A 3UM	Siemens	=QS	112	1
112R1		Varistore		=QS	112	1
113A01	6SL32101KE123UF1	SINAMICS G120C 0,75/0,55kW PN	Siemens	=QS	113	1
	6SL32550AA004CA1	SINAMICS G120 PANNELLO OP BOP-2	Siemens			1
113AQF1		Interruttore automatico tripolare con protezione massima corrente e termica		=QS	113A	1
113AQF2		Interruttore automatico tripolare con protezione massima corrente e termica		=QS	113A	1
113AQS1		Sezionatore tripolare		=QS	113A	1
113AQS2		Sezionatore tripolare		=QS	113A	1
113QU1	3NW7033	BASE SEZ.X FUS. CILINDR.10X38 3P 32A 3UM	Siemens	=QS	113	1
113R1		Varistore		=QS	113	1
114A01	6SL32101KE123UF1	SINAMICS G120C 0,75/0,55kW PN	Siemens	=QS	114	1
	6SL32550AA004CA1	SINAMICS G120 PANNELLO OP BOP-2	Siemens			1
114AQF1		Interruttore automatico tripolare con protezione massima corrente e termica		=QS	114A	1
114AQF2		Interruttore automatico tripolare con protezione massima corrente e termica		=QS	114A	1

SIRCEM-CM spa
Via Armando Diaz, 19
84018 Scafati (SA)
TEL: +39 081 863 12 05

Dis. N. REV 0.2
CAD SPAC
Nome File C17_26A
Data 26 07 2017

Impianto
SFARINATI – MOLINO E TRITURAZIONE
FLOUR PLANT – MILL – SHREDDING

Denominazione DEVICES LIST

Ordine SIRCEM
Commessa C17_26
Esecutore D.G.

FOGLIO 1000
SEGUE 1001

Nome/Item	Tipo/Type	Descrizione/Description	Costruttore/Marke	Quadro/Board	Fg/Sh	Q.ta/Q.ty
114AQS1		Sezionatore tripolare		=QS	114A	1
114AQS2		Sezionatore tripolare		=QS	114A	1
114QU1	3NW7033	BASE SEZ.X FUS. CILINDR.10X38 3P 32A 3UM	Siemens	=QS	114	1
114R1		Varistore		=QS	114	1
1150A01	6ES71513AA230AB0 + 6ES71934CC200AA0	SIMATIC DP ET 200S IM151-3 100MB/S + SIMATIC DP TM-E15S23-A1 X ET 200S	SIEMENS	=QS	1150	1
1150A02	6ES71384CA010AA0	ET200S, POWER MODULE PM-E, 24V DC	SIEMENS	=QS	1150	1
1150A03	6ES71314BF000AA0	SIMATIC DP ET200S 8DI DC24V	SIEMENS	=QS	1150	1
1150A04	6ES71314BF000AA0	SIMATIC DP ET200S 8DI DC24V	SIEMENS	=QS	1150	1
1150A05	6ES71314BF000AA0	SIMATIC DP ET200S 8DI DC24V	SIEMENS	=QS	1150	1
1150A6	6ES71324BF000AA0	SIMATIC DP ET200S 8DO 24VDC	SIEMENS	=QS	1150	1
1150A7	6ES71324BF000AA0	SIMATIC DP ET200S 8DO 24VDC	SIEMENS	=QS	1150	1
115A01	6SL32101KE123UF1	SINAMICS G120C 0,75/0,55kW PN	Siemens	=QS	115	1
	6SL32550AA004CA1	SINAMICS G120 PANNELLO OP BOP-2	Siemens			1
115AQF1		Interruttore automatico tripolare con protezione massima corrente e termica		=QS	115A	1
115AQF2		Interruttore automatico tripolare con protezione massima corrente e termica		=QS	115A	1
115AQS1		Sezionatore tripolare		=QS	115A	1
115AQS2		Sezionatore tripolare		=QS	115A	1
115QU1	3NW7033	BASE SEZ.X FUS. CILINDR.10X38 3P 32A 3UM	Siemens	=QS	115	1
115R1		Varistore		=QS	115	1
116A01	6SL32101KE123UF1	SINAMICS G120C 0,75/0,55kW PN	Siemens	=QS	116	1
	6SL32550AA004CA1	SINAMICS G120 PANNELLO OP BOP-2	Siemens			1
116AQF1		Interruttore automatico tripolare con protezione massima corrente e termica		=QS	116A	1
116AQF2		Interruttore automatico tripolare con protezione massima corrente e termica		=QS	116A	1
116AQS1		Sezionatore tripolare		=QS	116A	1
116AQS2		Sezionatore tripolare		=QS	116A	1
116QU1	3NW7033	BASE SEZ.X FUS. CILINDR.10X38 3P 32A 3UM	Siemens	=QS	116	1
116R1		Varistore		=QS	116	1
117A01	6SL32101KE123UF1	SINAMICS G120C 0,75/0,55kW PN	Siemens	=QS	117	1
	6SL32550AA004CA1	SINAMICS G120 PANNELLO OP BOP-2	Siemens			1
117AQF1		Interruttore automatico tripolare con protezione massima corrente e termica		=QS	117A	1
117AQF2		Interruttore automatico tripolare con protezione massima corrente e termica		=QS	117A	1
117AQS1		Sezionatore tripolare		=QS	117A	1
117AQS2		Sezionatore tripolare		=QS	117A	1
117QU1	3NW7033	BASE SEZ.X FUS. CILINDR.10X38 3P 32A 3UM	Siemens	=QS	117	1
117R1		Varistore		=QS	117	1
118A01	6SL32101KE123UF1	SINAMICS G120C 0,75/0,55kW PN	Siemens	=QS	118	1
	6SL32550AA004CA1	SINAMICS G120 PANNELLO OP BOP-2	Siemens			1
118AQF1		Interruttore automatico tripolare con protezione massima corrente e termica		=QS	118A	1
118AQF2		Interruttore automatico tripolare con protezione massima corrente e termica		=QS	118A	1
118AQS1		Sezionatore tripolare		=QS	118A	1
118AQS2		Sezionatore tripolare		=QS	118A	1
118QU1	3NW7033	BASE SEZ.X FUS. CILINDR.10X38 3P 32A 3UM	Siemens	=QS	118	1
118R1		Varistore		=QS	118	1
119A01	6SL32101KE123UF1	SINAMICS G120C 0,75/0,55kW PN	Siemens	=QS	119	1
	6SL32550AA004CA1	SINAMICS G120 PANNELLO OP BOP-2	Siemens			1

SIRCEM-CM spa
Via Armando Diaz, 19
84018 Scafati (SA)
TEL: +39 081 863 12 05

Dis. N. REV 0.2
CAD SPAC
Nome File C17_26A
Data 26 07 2017

Impianto
SFARINATI – MOLINO E TRITURAZIONE
FLOUR PLANT – MILL – SHREDDING

Denominazione DEVICES LIST

Ordine SIRCEM
Commessa C17_26
Esecutore D.G.

FOGLIO 1001
SEGUE 1002

Nome/Item	Tipo/Type	Descrizione/Description	Costruttore/Marke	Quadro/Board	Fg/Sh	Q.ta/Q.ty
119AQF1		Interruttore automatico tripolare con protezione massima corrente e termica		=QS	119A	1
119AQF2		Interruttore automatico tripolare con protezione massima corrente e termica		=QS	119A	1
119AQS1		Sezionatore tripolare		=QS	119A	1
119AQS2		Sezionatore tripolare		=QS	119A	1
119QU1	3NW7033	BASE SEZ.X FUS. CILINDR.10X38 3P 32A 3UM	Siemens	=QS	119	1
119R1		Varistore		=QS	119	1
120A01	6SL32101KE123UF1	SINAMICS G120C 0,75/0,55kW PN	Siemens	=QS	120	1
	6SL32550AA004CA1	SINAMICS G120 PANNELLO OP BOP-2	Siemens			1
120AQF1		Interruttore automatico tripolare con protezione massima corrente e termica		=QS	120A	1
120AQF2		Interruttore automatico tripolare con protezione massima corrente e termica		=QS	120A	1
120AQS1		Sezionatore tripolare		=QS	120A	1
120AQS2		Sezionatore tripolare		=QS	120A	1
120QU1	3NW7033	BASE SEZ.X FUS. CILINDR.10X38 3P 32A 3UM	Siemens	=QS	120	1
120R1		Varistore		=QS	120	1
121M1		Motore asincrono trifase		=QS	121	1
121QF1				=QS	121	1
122A01	6SL32101KE123UF1	SINAMICS G120C 0,75/0,55kW PN	Siemens	=QS	122	1
	6SL32550AA004CA1	SINAMICS G120 PANNELLO OP BOP-2	Siemens			1
122QU1	3NW7033	BASE SEZ.X FUS. CILINDR.10X38 3P 32A 3UM	Siemens	=QS	122	1
122R1		Varistore		=QS	122	1
122RP1		Potenziometro		=QS	122	1
123M1		Motore asincrono trifase		=QS	123	1
123QF1				=QS	123	1
124A01	6SL32101KE123UF1	SINAMICS G120C 0,75/0,55kW PN	Siemens	=QS	124	1
	6SL32550AA004CA1	SINAMICS G120 PANNELLO OP BOP-2	Siemens			1
124AQF1		Interruttore automatico tripolare con protezione massima corrente e termica		=QS	124A	1
124AQF2		Interruttore automatico tripolare con protezione massima corrente e termica		=QS	124A	1
124AQS1		Sezionatore tripolare		=QS	124A	1
124AQS2		Sezionatore tripolare		=QS	124A	1
124QU1	3NW7033	BASE SEZ.X FUS. CILINDR.10X38 3P 32A 3UM	Siemens	=QS	124	1
124R1		Varistore		=QS	124	1
125A01	6SL32101KE123UF1	SINAMICS G120C 0,75/0,55kW PN	Siemens	=QS	125	1
	6SL32550AA004CA1	SINAMICS G120 PANNELLO OP BOP-2	Siemens			1
125AQF1		Interruttore automatico tripolare con protezione massima corrente e termica		=QS	125A	1
125AQF2		Interruttore automatico tripolare con protezione massima corrente e termica		=QS	125A	1
125AQS1		Sezionatore tripolare		=QS	125A	1
125AQS2		Sezionatore tripolare		=QS	125A	1
125QU1	3NW7033	BASE SEZ.X FUS. CILINDR.10X38 3P 32A 3UM	Siemens	=QS	125	1
125R1		Varistore		=QS	125	1
126A01	6SL32101KE123UF1	SINAMICS G120C 0,75/0,55kW PN	Siemens	=QS	126	1
	6SL32550AA004CA1	SINAMICS G120 PANNELLO OP BOP-2	Siemens			1
126AQF1		Interruttore automatico tripolare con protezione massima corrente e termica		=QS	126A	1
126AQF2		Interruttore automatico tripolare con protezione massima corrente e termica		=QS	126A	1
126AQS1		Sezionatore tripolare		=QS	126A	1
126AQS2		Sezionatore tripolare		=QS	126A	1

SIRCEM-CM spa
Via Armando Diaz, 19
84018 Scafati (SA)
TEL: +39 081 863 12 05

Dis. N. REV 0.2
CAD SPAC
Nome File C17_26A
Data 26 07 2017

Impianto
SFARINATI – MOLINO E TRITURAZIONE
FLOUR PLANT – MILL – SHREDDING

Denominazione DEVICES LIST

Ordine SIRCEM
Commessa C17_26
Esecutore D.G.

FOGLIO 1002
SEGUE 1003

Nome/Item	Tipo/Type	Descrizione/Description	Costruttore/Marke	Quadro/Board	Fg/Sh	Q.ta/Q.ty
126QU1	3NW7033	BASE SEZ.X FUS. CILINDR.10X38 3P 32A 3UM	Siemens	=QS	126	1
126R1		Varistore		=QS	126	1
127M1		Motore asincrono trifase		=QS	127	1
127QF1	3RV10211JA10 + C.AUX 3RV19011A	Int. aut. magnetotermico tripolare	SIEMENS	=QS	127	1
127QS1		Sezionatore tripolare		=QS	127	1
127SS01	3RW40242BB04	Soft Start	SIEMENS	=QS	127	1
128M1		Motore asincrono trifase		=QS	128	1
128QF1				=QS	128	1
129M1		Motore asincrono trifase		=QS	129	1
129QF1				=QS	129	1
130M1		Motore asincrono trifase		=QS	130	1
130QF1	3RV10211JA10 + C.AUX 3RV19011A	Int. aut. magnetotermico tripolare	SIEMENS	=QS	130	1
130QS1		Sezionatore tripolare		=QS	130	1
130SS01	3RW40242BB04	Soft Start	SIEMENS	=QS	130	1
130TA1		Trasformatore di corrente		=QS	130	1
131M1		Motore asincrono trifase		=QS	131	1
131QF1	3RV10211JA10 + C.AUX 3RV19011A	Int. aut. magnetotermico tripolare	SIEMENS	=QS	131	1
131QS1		Sezionatore tripolare		=QS	131	1
131SS01	3RW40242BB04	Soft Start	SIEMENS	=QS	131	1
131TA1		Trasformatore di corrente		=QS	131	1
132QF1				=QS	132	1
133M1		Motore asincrono trifase		=QS	133	1
133QF1	3RV10211JA10 + C.AUX 3RV19011A	Int. aut. magnetotermico tripolare	SIEMENS	=QS	133	1
133QS1		Sezionatore tripolare		=QS	133	1
133SS01	3RW40242BB04	Soft Start	SIEMENS	=QS	133	1
134QF1				=QS	134	1
135QF1	3RV10211JA10 + C.AUX 3RV19011A	Int. aut. magnetotermico tripolare	SIEMENS	=QS	135	1
135QS1		Sezionatore tripolare		=QS	135	1
135SS01	3RW40242BB04	Soft Start	SIEMENS	=QS	135	1
136QF1				=QS	136	1
137QF1				=QS	137	1
138QF1				=QS	138	1
139QF1	3RV10211JA10 + C.AUX 3RV19011A	Int. aut. magnetotermico tripolare	SIEMENS	=QS	139	1
139QS1		Sezionatore tripolare		=QS	139	1
139SS01	3RW40242BB04	Soft Start	SIEMENS	=QS	139	1
140QF1				=QS	140	1
141QF1				=QS	141	1
142QF1	3RV10211JA10 + C.AUX 3RV19011A	Int. aut. magnetotermico tripolare	SIEMENS	=QS	142	1
142QS1		Sezionatore tripolare		=QS	142	1
142SS01	3RW40242BB04	Soft Start	SIEMENS	=QS	142	1
143QF1				=QS	143	1
144QF1				=QS	144	1
145QF1				=QS	145	1
146QF1				=QS	146	1
147QF1				=QS	147	1

SIRCEM-CM spa
Via Armando Diaz, 19
84018 Scafati (SA)
TEL: +39 081 863 12 05

Dis. N. REV 0.2
CAD SPAC
Nome File C17_26A
Data 26 07 2017

Impianto
SFARINATI – MOLINO E TRITURAZIONE
FLOUR PLANT – MILL – SHREDDING

Denominazione DEVICES LIST

Ordine SIRCEM
Commessa C17_26
Esecutore D.G.

FOGLIO 1003
SEGUE 1004

Nome/Item	Tipo/Type	Descrizione/Description	Costruttore/Marke	Quadro/Board	Fg/Sh	Q.ta/Q.ty
148QF1				=QS	148	1
149QF1	3RV10211JA10 + C.AUX 3RV19011A	Int. aut. magnetotermico tripolare	SIEMENS	=QS	149	1
149QS1		Sezionatore tripolare		=QS	149	1
149SS01	3RW40242BB04	Soft Start	SIEMENS	=QS	149	1
150QF1				=QS	150	1
151QF1				=QS	151	1
152QF1				=QS	152	1
153QF1				=QS	153	1
154QF1				=QS	154	1
155QF1				=QS	155	1
156QF1	3RV10211JA10 + C.AUX 3RV19011A	Int. aut. magnetotermico tripolare	SIEMENS	=QS	156	1
156QS1		Sezionatore tripolare		=QS	156	1
156SS01	3RW40242BB04	Soft Start	SIEMENS	=QS	156	1
157QF1				=QS	157	1
158QF1				=QS	158	1
159QF1				=QS	159	1
160QF1				=QS	160	1
200KA1		Bobina rele' Aux		=QS	200	1
200KA2		Bobina rele' Aux		=QS	200	1
200SB1		Comando a Pulsante NO		=QS	200	1
200SB2		Comando a Pulsante NO		=QS	200	1
204KA1		Bobina rele' Aux		=QS	204	1
204KA2		Bobina rele' Aux		=QS	204	1
204KA3		Bobina rele' Aux		=QS	204	1
204KA4		Bobina rele' Aux		=QS	204	1
205KA1		Bobina rele' Aux		=QS	205	1
205KA2		Bobina rele' Aux		=QS	205	1
206HA1	8WD44200EA	SIRENA TONO FISSO ALTERNATO 24V DC	Siemens	=QS	206	1
206HL1	8WD44001AB	COL.LUM.LUCE FISSA ROSSA 12-240V	Siemens	=QS	206	1
	8WD43281XX	LAMPADA 24V BA15D 5W	Siemens			1
	8WD44080AB	ELEM.DI ALL.MENTO PER BASE	Siemens			1
	8WD44080CD	ANGOLARE PER BASE	Siemens			1
206KA1	8897230000	RCIKITP 24VDC 2CO LD/PB	Weidmuller	=QS	206	1
206KA2	8897230000	RCIKITP 24VDC 2CO LD/PB	Weidmuller	=QS	206	1
207HL1	8WD44001AB	COL.LUM.LUCE FISSA ROSSA 12-240V	Siemens	=QS	207	1
	8WD43281XX	LAMPADA 24V BA15D 5W	Siemens			1
	8WD44080AB	ELEM.DI ALL.MENTO PER BASE	Siemens			1
	8WD44080CD	ANGOLARE PER BASE	Siemens			1
20GD1	6EP14372BA20	SITOP PSU300S 24 V/40 A	Siemens	=QS	20	1
20PM01				=QS	20	1
20QS1		Sezionatore tripolare		=QS	20	1
20QU1		Sezionatore tripolare con fusibili		=QS	20	1
20QU2		Sezionatore tripolare con fusibili		=QS	20	1
20QU3		Sezionatore bipolare con fusibili		=QS	20	1
20QU4		Sezionatore bipolare con fusibili		=QS	20	1

SIRCEM-CM spa
Via Armando Diaz, 19
84018 Scafati (SA)
TEL: +39 081 863 12 05

Dis. N. REV 0.2
CAD SPAC
Nome File C17_26A
Data 26 07 2017

Impianto
SFARINATI – MOLINO E TRITURAZIONE
FLOUR PLANT – MILL – SHREDDING

Denominazione DEVICES LIST

Ordine SIRCEM
Commessa C17_26
Esecutore D.G.

FOGLIO 1004
SEGUE 1005

Nome/Item	Tipo/Type	Descrizione/Description	Costruttore/Marke	Quadro/Board	Fg/Sh	Q.ta/Q.ty
20QU5		Sezionatore bipolare con fusibili		=QS	20	1
20QU6		Sezionatore bipolare con fusibili		=QS	20	1
20QU7		Sezionatore bipolare con fusibili		=QS	20	1
20T1		Trasformatore di potenza a due avvolgimenti con schermo		=QS	20	1
20T2		Trasformatore di potenza a due avvolgimenti con schermo		=QS	20	1
20TA1		Trasformatore di corrente		=QS	20	1
20TA2		Trasformatore di corrente		=QS	20	1
21EV1		Ventilatore		=QS	21	1
21EV2		Ventilatore		=QS	21	1
21EV3		Ventilatore		=QS	21	1
21HL1		Segnalazione luminosa		=QS	21	1
21HL2		Segnalazione luminosa		=QS	21	1
21QF1		Int. aut. bipolare magnetotermico con diff.		=QS	21	1
21QU1		Sezionatore bipolare con fusibili		=QS	21	1
21S1		Comandato dalla temperatura (termostato) NC		=QS	21	1
21S2		Comandato dalla temperatura (termostato) NC		=QS	21	1
21S3		Comandato dalla temperatura (termostato) NC		=QS	21	1
21SA01		Comando rotativo a due posizioni NO		=QS	21	1
21XS1		Presa di corrente bipolare con contatto PE		=QS	21	1
22HL1		Segnalazione luminosa		=QS	22	1
22KM1		Bobina contattore		=QS	22	1
22QF1		Int. aut. magnetotermico unipolare		=QS	22	1
22SB1		Pulsante di emergenza NC		=QS	22	1
22SB2		Comando a Pulsante NO		=QS	22	1
22SR01		RELE' DI SICUREZZA	SIEMENS	=QS	22	1
23KM1		Bobina contattore		=QS	23	1
23SR01		RELE' DI SICUREZZA	SIEMENS	=QS	23	1
24KM1		Bobina contattore		=QS	24	1
24SR01		RELE' DI SICUREZZA	SIEMENS	=QS	24	1
25KM1		Bobina contattore		=QS	25	1
25SR01		RELE' DI SICUREZZA	SIEMENS	=QS	25	1
26KM1		Bobina contattore		=QS	26	1
26QF1		Interruttore automatico magnetotermico sezionatore unipolare		=QS	26	1
26SR01		RELE' DI SICUREZZA	SIEMENS	=QS	26	1
27QF1		Interruttore automatico magnetotermico unipolare		=QS	27	1
27QF2		Interruttore automatico magnetotermico unipolare		=QS	27	1
28QF1		Interruttore automatico magnetotermico unipolare		=QS	28	1
28QF2		Interruttore automatico magnetotermico unipolare		=QS	28	1
28QF3		Interruttore automatico magnetotermico unipolare		=QS	28	1
29KA1		Bobina rele' Aux		=QS	29	1
29QF1		Int. aut. magnetotermico unipolare		=QS	29	1
29QU1		Sezionatore bipolare con fusibili		=QS	29	1
30QF1		Interruttore automatico magnetotermico tripolare		=QS	30	1
500D1	6ES7513-1AL00-0AB0	CPU 1513-1 PN	Siemens	=QS	500	1
501A01	6ES71513AA230AB0 + 6ES71934CC200AA0	SIMATIC DP ET 200S IM151-3 100MB/S + SIMATIC DP TM-E15S23-A1 X ET 200S	SIEMENS	=QS	501	1

SIRCEM-CM spa
Via Armando Diaz, 19
84018 Scafati (SA)
TEL: +39 081 863 12 05

Dis. N. REV 0.2
CAD SPAC
Nome File C17_26A
Data 26 07 2017

Impianto
SFARINATI – MOLINO E TRITURAZIONE
FLOUR PLANT – MILL – SHREDDING

Denominazione DEVICES LIST

Ordine SIRCEM
Commessa C17_26
Esecutore D.G.

FOGLIO 1005
SEGUE 1006

Nome/Item	Tipo/Type	Descrizione/Description	Costruttore/Marke	Quadro/Board	Fg/Sh	Q.ta/Q.ty
501A02	6ES71384CA010AA0	ET200S, POWER MODULE PM-E, 24V DC	SIEMENS	=QS	501	1
501A03	6ES71314BF000AA0	SIMATIC DP ET200S 8DI DC24V	SIEMENS	=QS	501	1
501A04	6ES71314BF000AA0	SIMATIC DP ET200S 8DI DC24V	SIEMENS	=QS	501	1
501A05	6ES71314BF000AA0	SIMATIC DP ET200S 8DI DC24V	SIEMENS	=QS	501	1
501A06	6ES71314BF000AA0	SIMATIC DP ET200S 8DI DC24V	SIEMENS	=QS	501	1
501A07	6ES71314BF000AA0	SIMATIC DP ET200S 8DI DC24V	SIEMENS	=QS	501	1
501A08	6ES71314BF000AA0	SIMATIC DP ET200S 8DI DC24V	SIEMENS	=QS	501	1
501A09	6ES71314BF000AA0	SIMATIC DP ET200S 8DI DC24V	SIEMENS	=QS	501	1
501A10	6ES71314BF000AA0	SIMATIC DP ET200S 8DI DC24V	SIEMENS	=QS	501	1
501A11	6ES71314BF000AA0	SIMATIC DP ET200S 8DI DC24V	SIEMENS	=QS	501	1
501A12	6ES71314BF000AA0	SIMATIC DP ET200S 8DI DC24V	SIEMENS	=QS	501	1
501A13	6ES71314BF000AA0	SIMATIC DP ET200S 8DI DC24V	SIEMENS	=QS	501	1
501A14	6ES71314BF000AA0	SIMATIC DP ET200S 8DI DC24V	SIEMENS	=QS	501	1
502A01	6ES71513AA230AB0 + 6ES71934CC200AA0	SIMATIC DP ET 200S IM151-3 100MB/S + SIMATIC DP TM-E15S23-A1 X ET 200S	SIEMENS	=QS	502	1
502A02	6ES71384CA010AA0	ET200S, POWER MODULE PM-E, 24V DC	SIEMENS	=QS	502	1
502A03	6ES71324BF000AA0	SIMATIC DP ET200S 8DO 24VDC	SIEMENS	=QS	502	1
502A04	6ES71324BF000AA0	SIMATIC DP ET200S 8DO 24VDC	SIEMENS	=QS	502	1
502A05	6ES71324BF000AA0	SIMATIC DP ET200S 8DO 24VDC	SIEMENS	=QS	502	1
502A06	6ES71324BF000AA0	SIMATIC DP ET200S 8DO 24VDC	SIEMENS	=QS	502	1
502A07	6ES71384CA010AA0	ET200S, POWER MODULE PM-E, 24V DC	SIEMENS	=QS	502	1
502A08	6ES71324BF000AA0	SIMATIC DP ET200S 8DO 24VDC	SIEMENS	=QS	502	1
502A09	6ES71324BF000AA0	SIMATIC DP ET200S 8DO 24VDC	SIEMENS	=QS	502	1
502A10	6ES71324BF000AA0	SIMATIC DP ET200S 8DO 24VDC	SIEMENS	=QS	502	1
502A11	6ES71324BF000AA0	SIMATIC DP ET200S 8DO 24VDC	SIEMENS	=QS	502	1
503A1	6GK50080BA001AB2	SCALANCE XB008 UNMANAGED IND. ETHERNET	SIEMENS	=QS	503	1
5041				=QS	504	1
504A01				=QS	504	1

SIRCEM-CM spa
Via Armando Diaz, 19
84018 Scafati (SA)
TEL: +39 081 863 12 05

Dis. N.	REV 0.2
CAD	SPAC
Nome File	C17_26A
Data	26 07 2017

Impianto: *SFARINATI – MOLINO E TRITURAZIONE FLOUR PLANT – MILL – SHREDDING*

Denominazione: DEVICES LIST

Ordine: SIRCEM

Commessa: C17_26

Esecutore: D.G.

FOGLIO 1006

SEGUE 1007

=QS - XS
SAFETY

2202	⊙
2203	⊙
2203	⊙
2204	⊙
2206	⊙
2207	⊙
2207	⊙
2208	⊙
2209	⊙
2211	⊙
2301	⊙
2302	⊙
2302	⊙
2303	⊙
2304	⊙
2305	⊙
2305	⊙
2306	⊙
2307	⊙
2309	⊙
2401	⊙
2402	⊙
2402	⊙
2403	⊙
2404	⊙
2405	⊙
2405	⊙
2406	⊙
2407	⊙
2409	⊙
2501	⊙
2502	⊙
2502	⊙
2503	⊙
2504	⊙
2505	⊙
2505	⊙
2506	⊙
2507	⊙
2509	⊙

2601	⊙
2602	⊙
2602	⊙
2603	⊙
2604	⊙
2605	⊙
2605	⊙
2606	⊙
2607	⊙
2609	⊙

=QS - XA1
POWER

2101	1	2101	=QS - 21QF1
2102	2	2102	=QS - 21QF1
2103	3	2103	=QS - 21QF1
2104	4	2104	=QS - 21QF1

SIRCEM-CM spa
Via Armando Diaz, 19
84018 Scafati (SA)
TEL: +39 081 863 12 05

Dis. N.	REV 0.2
CAD	SPAC
Nome File	C17_26A
Data	26 07 2017

Impianto: *SFARINATI – MOLINO E TRITURAZIONE*
FLOUR PLANT – MILL – SHREDDING

Denominazione: TERMINAL

Ordine: SIRCEM
Commessa: C17_26
Esecutore: D.G.

FOGLIO 1007
SEGUE 1008

=QS - X1
MOTORS

10001	1	10001	=QS - 100QS1	112A05	41	112A05	=QS - 112AQS2
10002	2	10002	=QS - 100QS1	112A06	42	112A06	=QS - 112AQS2
10003	3	10003	=QS - 100QS1	113A01	43	113A01	=QS - 113AQS1
10101	4	10101	=QS - 101QS1	113A02	44	113A02	=QS - 113AQS1
10102	5	10102	=QS - 101QS1	113A03	45	113A03	=QS - 113AQS1
10103	6	10103	=QS - 101QS1	113A04	46	113A04	=QS - 113AQS2
10201	7	10201	=QS - 102QS1	113A05	47	113A05	=QS - 113AQS2
10202	8	10202	=QS - 102QS1	113A06	48	113A06	=QS - 113AQS2
10203	9	10203	=QS - 102QS1	114A01	49	114A01	=QS - 114AQS1
10301	10	10301	=QS - 103QS1	114A02	50	114A02	=QS - 114AQS1
10302	11	10302	=QS - 103QS1	114A03	51	114A03	=QS - 114AQS1
10303	12	10303	=QS - 103QS1	114A04	52	114A04	=QS - 114AQS2
10401	13	10401	=QS - 104QS1	114A05	53	114A05	=QS - 114AQS2
10402	14	10402	=QS - 104QS1	114A06	54	114A06	=QS - 114AQS2
10403	15	10403	=QS - 104QS1	115A01	55	115A01	=QS - 115AQS1
10501	16	10501	=QS - 105QS1	115A02	56	115A02	=QS - 115AQS1
10502	17	10502	=QS - 105QS1	115A03	57	115A03	=QS - 115AQS1
10503	18	10503	=QS - 105QS1	115A04	58	115A04	=QS - 115AQS2
10601	19	10601	=QS - 106QS1	115A05	59	115A05	=QS - 115AQS2
10602	20	10602	=QS - 106QS1	115A06	60	115A06	=QS - 115AQS2
10603	21	10603	=QS - 106QS1	116A01	61	116A01	=QS - 116AQS1
10701	22	10701	=QS - 107QS1	116A02	62	116A02	=QS - 116AQS1
10702	23	10702	=QS - 107QS1	116A03	63	116A03	=QS - 116AQS1
10703	24	10703	=QS - 107QS1	116A04	64	116A04	=QS - 116AQS2
10801	25	10801	=QS - 108QS1	116A05	65	116A05	=QS - 116AQS2
10802	26	10802	=QS - 108QS1	116A06	66	116A06	=QS - 116AQS2
10803	27	10803	=QS - 108QS1	117A01	67	117A01	=QS - 117AQS1
10901	28	10901	=QS - 109QS1	117A02	68	117A02	=QS - 117AQS1
10902	29	10902	=QS - 109QS1	117A03	69	117A03	=QS - 117AQS1
10903	30	10903	=QS - 109QS1	117A04	70	117A04	=QS - 117AQS2
11001	31	11001	=QS - 110QS1	117A05	71	117A05	=QS - 117AQS2
11002	32	11002	=QS - 110QS1	117A06	72	117A06	=QS - 117AQS2
11003	33	11003	=QS - 110QS1	118A01	73	118A01	=QS - 118AQS1
11101	34	11101	=QS - 111QS1	118A02	74	118A02	=QS - 118AQS1
11102	35	11102	=QS - 111QS1	118A03	75	118A03	=QS - 118AQS1
11103	36	11103	=QS - 111QS1	118A04	76	118A04	=QS - 118AQS2
112A01	37	112A01	=QS - 112AQS1	118A05	77	118A05	=QS - 118AQS2
112A02	38	112A02	=QS - 112AQS1	118A06	78	118A06	=QS - 118AQS2
112A03	39	112A03	=QS - 112AQS1	119A01	79	119A01	=QS - 119AQS1
112A04	40	112A04	=QS - 112AQS2	119A02	80	119A02	

SIRCEM-CM spa
Via Armando Diaz, 19
84018 Scafati (SA)
TEL: +39 081 863 12 05

Dis. N.	REV 0.2
CAD	SPAC
Nome File	C17_26A
Data	26 07 2017

Impianto: *SFARINATI – MOLINO E TRITURAZIONE*
FLOUR PLANT – MILL – SHREDDING

Denominazione: TERMINAL

Ordine: SIRCEM
Commessa: C17_26
Esecutore: D.G.

FOGLIO 1008
SEGUE 1009

119A03	81	119A03	=QS - 119AQS1	12901	121	12901	=QS - 129QS1		
119A04	82	119A04		12902	122	12902	=QS - 129QS1		
119A05	83	119A05		12903	123	12903	=QS - 129QS1		
119A06	84	119A06		13002	124	13002	=QS - 130QS1		
120A01	85	120A01		13004	125	13004	=QS - 130QS1		
120A02	86	120A02		13006	126	13006	=QS - 130QS1		
120A03	87	120A03		13102	127	13102	=QS - 131QS1		
120A04	88	120A04		13104	128	13104	=QS - 131QS1		
120A05	89	120A05		13106	129	13106	=QS - 131QS1		
120A06	90	120A06		13201	130	13201	=QS - 132QS1		
12101	91	12101		13202	131	13202	=QS - 132QS1		
12102	92	12102		13203	132	13203	=QS - 132QS1		
12103	93	12103		13302	133	13302	=QS - 133QS1		
12301	94	12301		13304	134	13304	=QS - 133QS1		
12302	95	12302		13306	135	13306	=QS - 133QS1		
12303	96	12303		13401	136	13401	=QS - 134QS1		
124A01	97	124A01	=QS - 124AQS1	13402	137	13402	=QS - 134QS1		
124A02	98	124A02	=QS - 124AQS1	13403	138	13403	=QS - 134QS1		
124A03	99	124A03	=QS - 124AQS1	13502	139	13502	=QS - 135QS1		
124A04	100	124A04	=QS - 124AQS2	13504	140	13504	=QS - 135QS1		
124A05	101	124A05	=QS - 124AQS2	13506	141	13506	=QS - 135QS1		
124A06	102	124A06	=QS - 124AQS2	13601	142	13601	=QS - 136QS1		
125A01	103	125A01	=QS - 125AQS1	13602	143	13602	=QS - 136QS1		
125A02	104	125A02	=QS - 125AQS1	13603	144	13603	=QS - 136QS1		
125A03	105	125A03	=QS - 125AQS1	13701	145	13701	=QS - 137QS1		
125A04	106	125A04	=QS - 125AQS2	13702	146	13702	=QS - 137QS1		
125A05	107	125A05	=QS - 125AQS2	13703	147	13703	=QS - 137QS1		
125A06	108	125A06	=QS - 125AQS2	13801	148	13801	=QS - 138QS1		
126A01	109	126A01	=QS - 126AQS1	13802	149	13802	=QS - 138QS1		
126A02	110	126A02	=QS - 126AQS1	13803	150	13803	=QS - 138QS1		
126A03	111	126A03	=QS - 126AQS1	13902	151	13902	=QS - 139QS1		
126A04	112	126A04	=QS - 126AQS2	13904	152	13904	=QS - 139QS1		
126A05	113	126A05	=QS - 126AQS2	13906	153	13906	=QS - 139QS1		
126A06	114	126A06	=QS - 126AQS2	14001	154	14001	=QS - 140QS1		
12702	115	12702	=QS - 127QS1 - SEZIONATORE MOTORE - MOTOR BREAKER	14002	155	14002	=QS - 140QS1		
12704	116	12704	=QS - 127QS1 - SEZIONATORE MOTORE - MOTOR BREAKER	14003	156	14003	=QS - 140QS1		
12706	117	12706	=QS - 127QS1 - SEZIONATORE MOTORE - MOTOR BREAKER	14101	157	14101	=QS - 141QS1		
12801	118	12801	=QS - 128QS1	14102	158	14102	=QS - 141QS1		
12802	119	12802	=QS - 128QS1	14103	159	14103	=QS - 141QS1		
12803	120	12803	=QS - 128QS1	14202	160	14202	=QS - 142QS1		

SIRCEM-CM spa
Via Armando Diaz, 19
84018 Scafati (SA)
TEL: +39 081 863 12 05

Dis. N. REV 0.2
CAD SPAC
Nome File C17_26A
Data 26 07 2017

Impianto
SFARINATI – MOLINO E TRITURAZIONE
FLOUR PLANT – MILL – SHREDDING

Denominazione TERMINAL

Ordine SIRCEM
Commessa C17_26
Esecutore D.G.

FOGLIO 1009
SEGUE 1010

14204	161	14204	=QS - 142QS1
14206	162	14206	=QS - 142QS1
14301	163	14301	=QS - 143QS1
14302	164	14302	=QS - 143QS1
14303	165	14303	=QS - 143QS1
14401	166	14401	=QS - 144QS1
14402	167	14402	=QS - 144QS1
14403	168	14403	=QS - 144QS1
14501	169	14501	=QS - 145QS1
14502	170	14502	=QS - 145QS1
14503	171	14503	=QS - 145QS1
14601	172	14601	=QS - 146QS1
14602	173	14602	=QS - 146QS1
14603	174	14603	=QS - 146QS1
14701	175	14701	=QS - 147QS1
14702	176	14702	=QS - 147QS1
14703	177	14703	=QS - 147QS1
14801	178	14801	=QS - 148QS1
14802	179	14802	=QS - 148QS1
14803	180	14803	=QS - 148QS1
14902	181	14902	=QS - 149QS1
14904	182	14904	=QS - 149QS1
14906	183	14906	=QS - 149QS1
15001	184	15001	=QS - 150QS1
15002	185	15002	=QS - 150QS1
15003	186	15003	=QS - 150QS1
15101	187	15101	=QS - 151QS1
15102	188	15102	=QS - 151QS1
15103	189	15103	=QS - 151QS1
15201	190	15201	=QS - 152QS1
15202	191	15202	=QS - 152QS1
15203	192	15203	=QS - 152QS1
15301	193	15301	=QS - 153QS1
15302	194	15302	=QS - 153QS1
15303	195	15303	=QS - 153QS1
15401	196	15401	=QS - 154QS1
15402	197	15402	=QS - 154QS1
15403	198	15403	=QS - 154QS1
15501	199	15501	=QS - 155QS1
15502	200	15502	=QS - 155QS1

15503	201	15503	=QS - 155QS1
15602	202	15602	=QS - 156QS1
15604	203	15604	=QS - 156QS1
15606	204	15606	=QS - 156QS1
15701	205	15701	=QS - 157QS1
15702	206	15702	=QS - 157QS1
15703	207	15703	=QS - 157QS1
15801	208	15801	=QS - 158QS1
15802	209	15802	=QS - 158QS1
15803	210	15803	=QS - 158QS1
15901	211	15901	=QS - 159QS1
15902	212	15902	=QS - 159QS1
15903	213	15903	=QS - 159QS1
16001	214	16001	=QS - 160QS1
16002	215	16002	=QS - 160QS1
16003	216	16003	=QS - 160QS1

SIRCEM-CM spa
Via Armando Diaz, 19
84018 Scafati (SA)
TEL: +39 081 863 12 05

Dis. N.	REV 0.2
CAD	SPAC
Nome File	C17_26A
Data	26 07 2017


Impianto: *SFARINATI – MOLINO E TRITURAZIONE*
FLOUR PLANT – MILL – SHREDDING

Denominazione: TERMINAL

Ordine: SIRCEM
Commessa: C17_26
Esecutore: D.G.


FOGLIO 1010
SEGUE 1011

=QS - X2
PTC

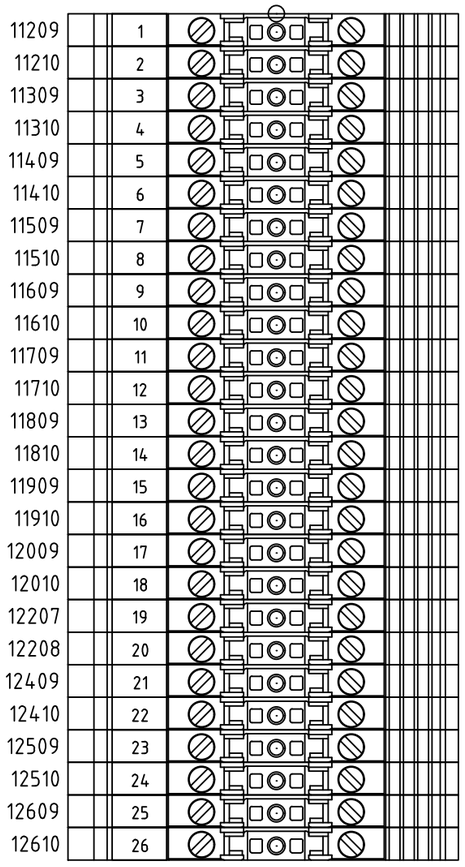


11209	1	11209	=QS - 112R1
11210	2	11210	=QS - 112R1
11309	3	11309	=QS - 113R1
11310	4	11310	=QS - 113R1
11409	5	11409	=QS - 114R1
11410	6	11410	=QS - 114R1
11509	7	11509	=QS - 115R1
11510	8	11510	=QS - 115R1
11609	9	11609	=QS - 116R1
11610	10	11610	=QS - 116R1
11709	11	11709	=QS - 117R1
11710	12	11710	=QS - 117R1
11809	13	11809	=QS - 118R1
11810	14	11810	=QS - 118R1
11909	15	11909	=QS - 119R1
11910	16	11910	=QS - 119R1
12009	17	12009	
12010	18	12010	
12207	19	12207	
12208	20	12208	
12409	21	12409	
12410	22	12410	=QS - 124R1
12509	23	12509	=QS - 125R1
12510	24	12510	=QS - 125R1
12609	25	12609	=QS - 126R1
12610	26	12610	=QS - 126R1

=QS - X3
AUX

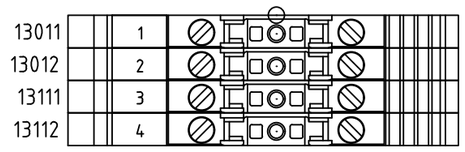

13011	1	13011	=QS - 130A01
13012	2	13012	=QS - 130A01
13111	3	13111	=QS - 131A01
13112	4	13112	=QS - 131A01

=QS - XI
INPUT

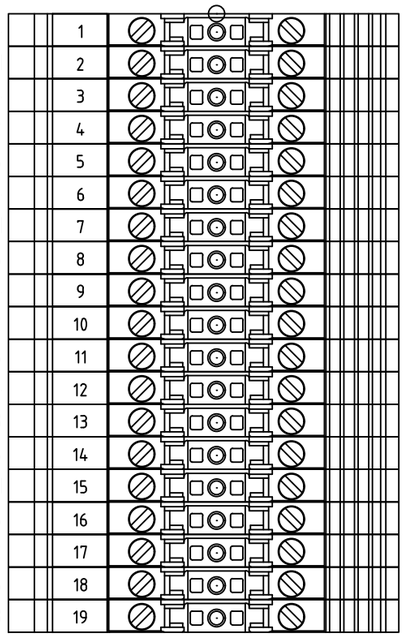

24+	1	24+	=QS - 200SB1 - RESET ALARMS
20001	2	20001	=QS - 200SB1 - RESET ALARMS
24+	3	24+	=QS - 200SB2 - SIREN SILENCE
20002	4	20002	=QS - 200SB2 - SIREN SILENCE
24+S	5	24+S	=QS - 201SQ1
24-	6	24-	=QS - 201SQ1
20101	7	20101	=QS - 201SQ1
24+S	8	24+S	=QS - 201SQ2
24-	9	24-	=QS - 201SQ2
20102	10	20102	=QS - 201SQ2
24+S	11	24+S	=QS - 201SQ3
24-	12	24-	=QS - 201SQ3
20103	13	20103	=QS - 201SQ3
24+S	14	24+S	
20201	15	20201	
24+S	16	24+S	
20202	17	20202	
24+S	18	24+S	
20203	19	20203	

SIRCEM-CM spa
Via Armando Diaz, 19
84018 Scafati (SA)
TEL: +39 081 863 12 05

Dis. N.	REV 0.2
CAD	SPAC
Nome File	C17_26A
Data	26 07 2017

Impianto: *SFARINATI – MOLINO E TRITURAZIONE*
FLOUR PLANT – MILL – SHREDDING


Denominazione: TERMINAL

Ordine	SIRCEM
Commessa	C17_26
Esecutore	D.G.

FOGLIO	1011
SEGUE	1012


=QS - XQ

OUTPUT

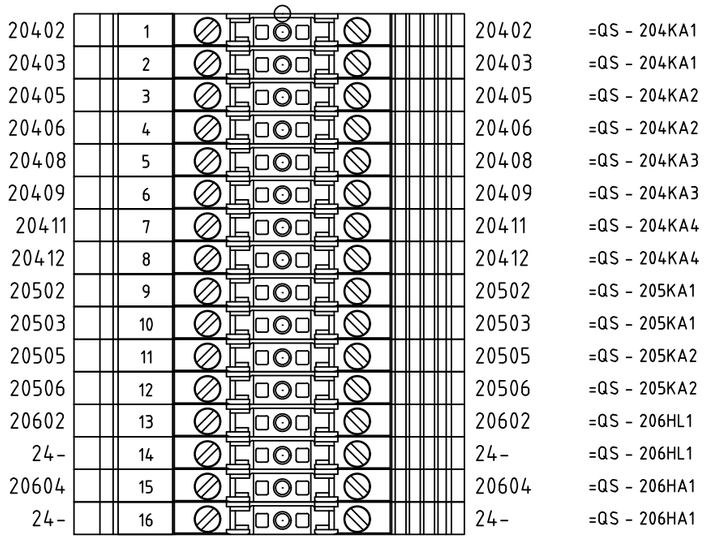


=QS - QZ1

Q__ZONE__1

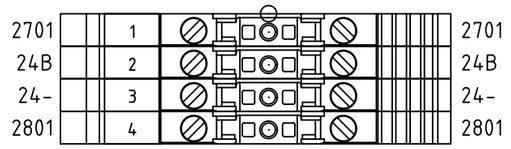


=QS - QZ2

Q__ZONE__2

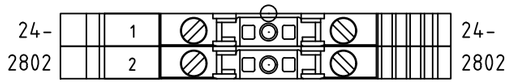


=QS - QZ3

Q__ZONE__3

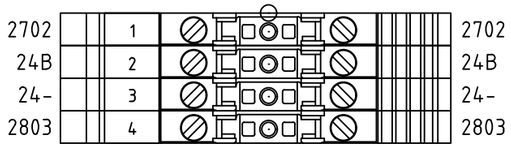

=QS - QZL

Q__ZONE__MILL

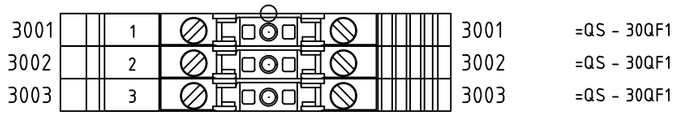

SIRCEM-CM spa
Via Armando Diaz, 19
84018 Scafati (SA)
TEL: +39 081 863 12 05


Dis. N.	REV 0.2
CAD	SPAC
Nome File	C17_26A
Data	26 07 2017

Impianto: *SFARINATI – MOLINO E TRITURAZIONE*
FLOUR PLANT – MILL – SHREDDING

Denominazione: TERMINAL

Ordine: SIRCEM
Commessa: C17_26
Esecutore: D.G.

FOGLIO 1012
SEGUE 1100

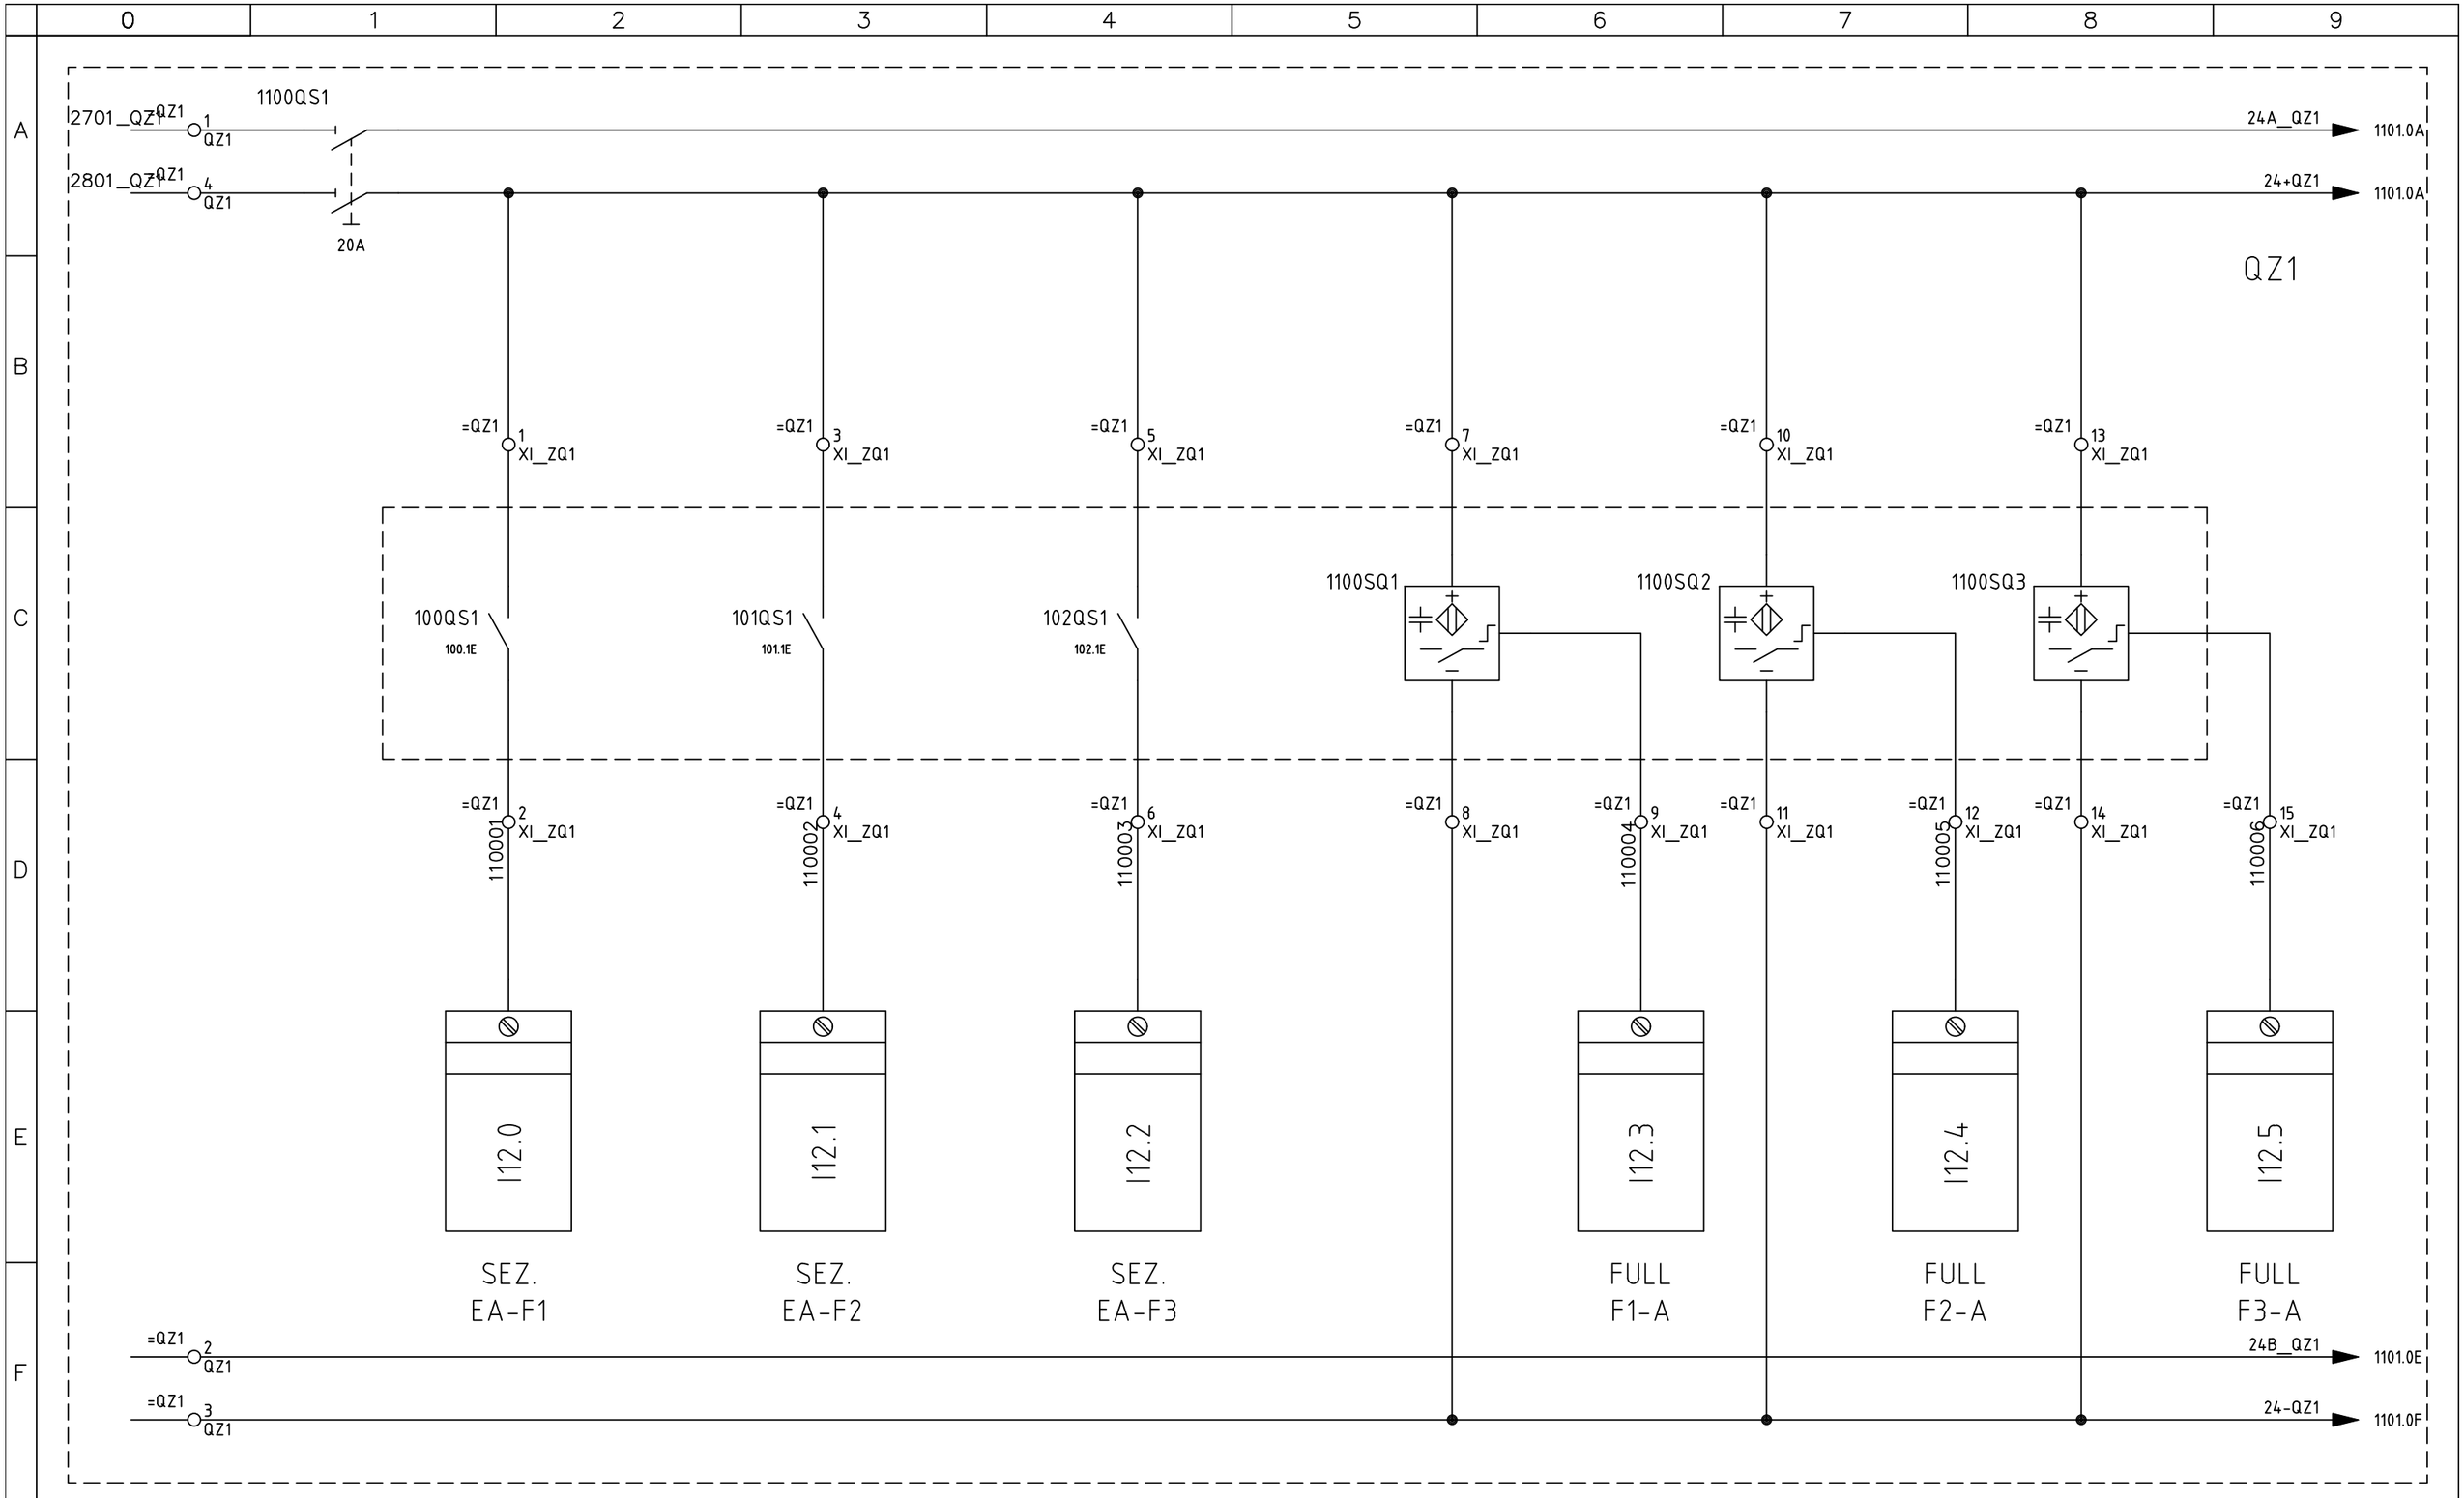

SIRCEM-CM spa
Via Armando Diaz, 19
84018 Scafati (SA)
TEL: +39 081 863 12 05


Dis. N.	REV 0.2
CAD	SPAC
Nome File	C17_26A
Data	26 07 2017

Impianto
SFARINATI – MOLINO E TRITURAZIONE
FLOUR PLANT – MILL – SHREDDING

Denominazione ZONE 1 - SWITCHBOARD

Ordine	SIRCEM
Commessa	C17_26
Esecutore	D.G.

FOGLIO	1100
SEGUE	1101

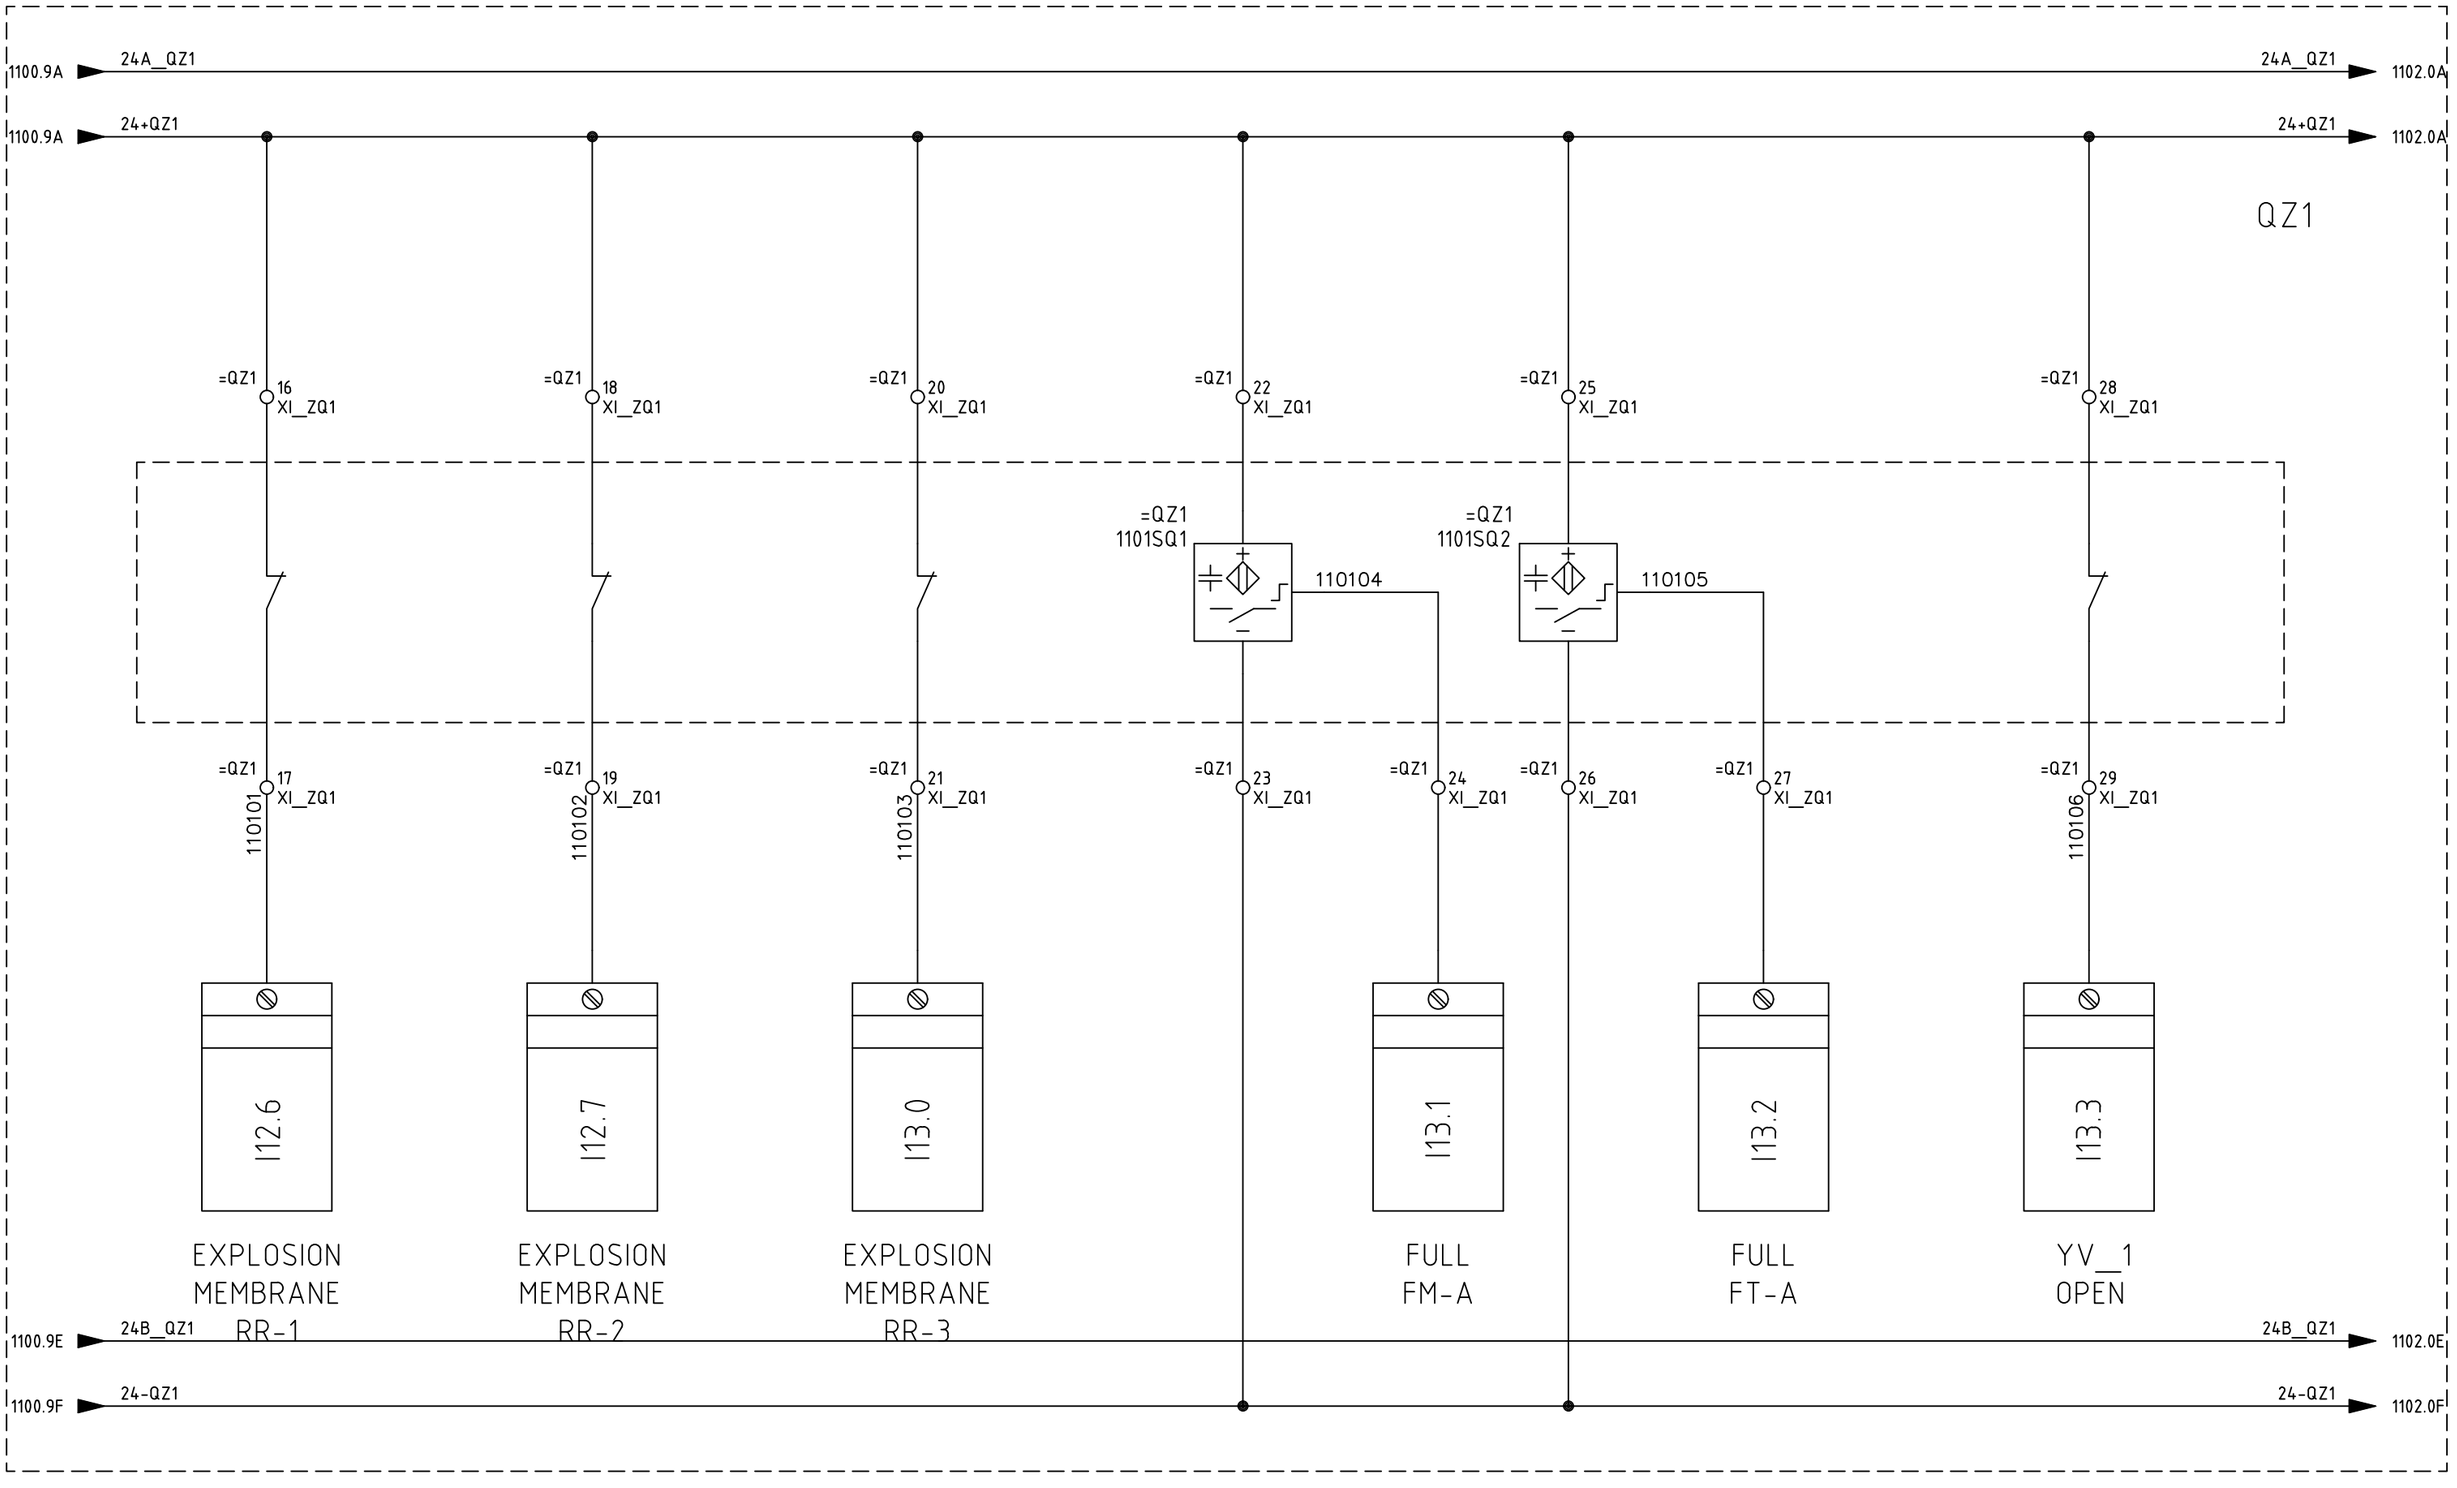

SIRCEM-CM spa
Via Armando Diaz, 19
84018 Scafati (SA)
TEL: +39 081 863 12 05


Dis. N.	REV 0.2
CAD	SPAC
Nome File	C17_26A
Data	26 07 2017

Impianto: *SFARINATI – MOLINO E TRITURAZIONE*
FLOUR PLANT – MILL – SHREDDING

Denominazione: ZONE 1 - SWITCHBOARD

Ordine	SIRCEM
Commessa	C17_26
Esecutore	D.G.

FOGLIO	1101
SEGUE	1102

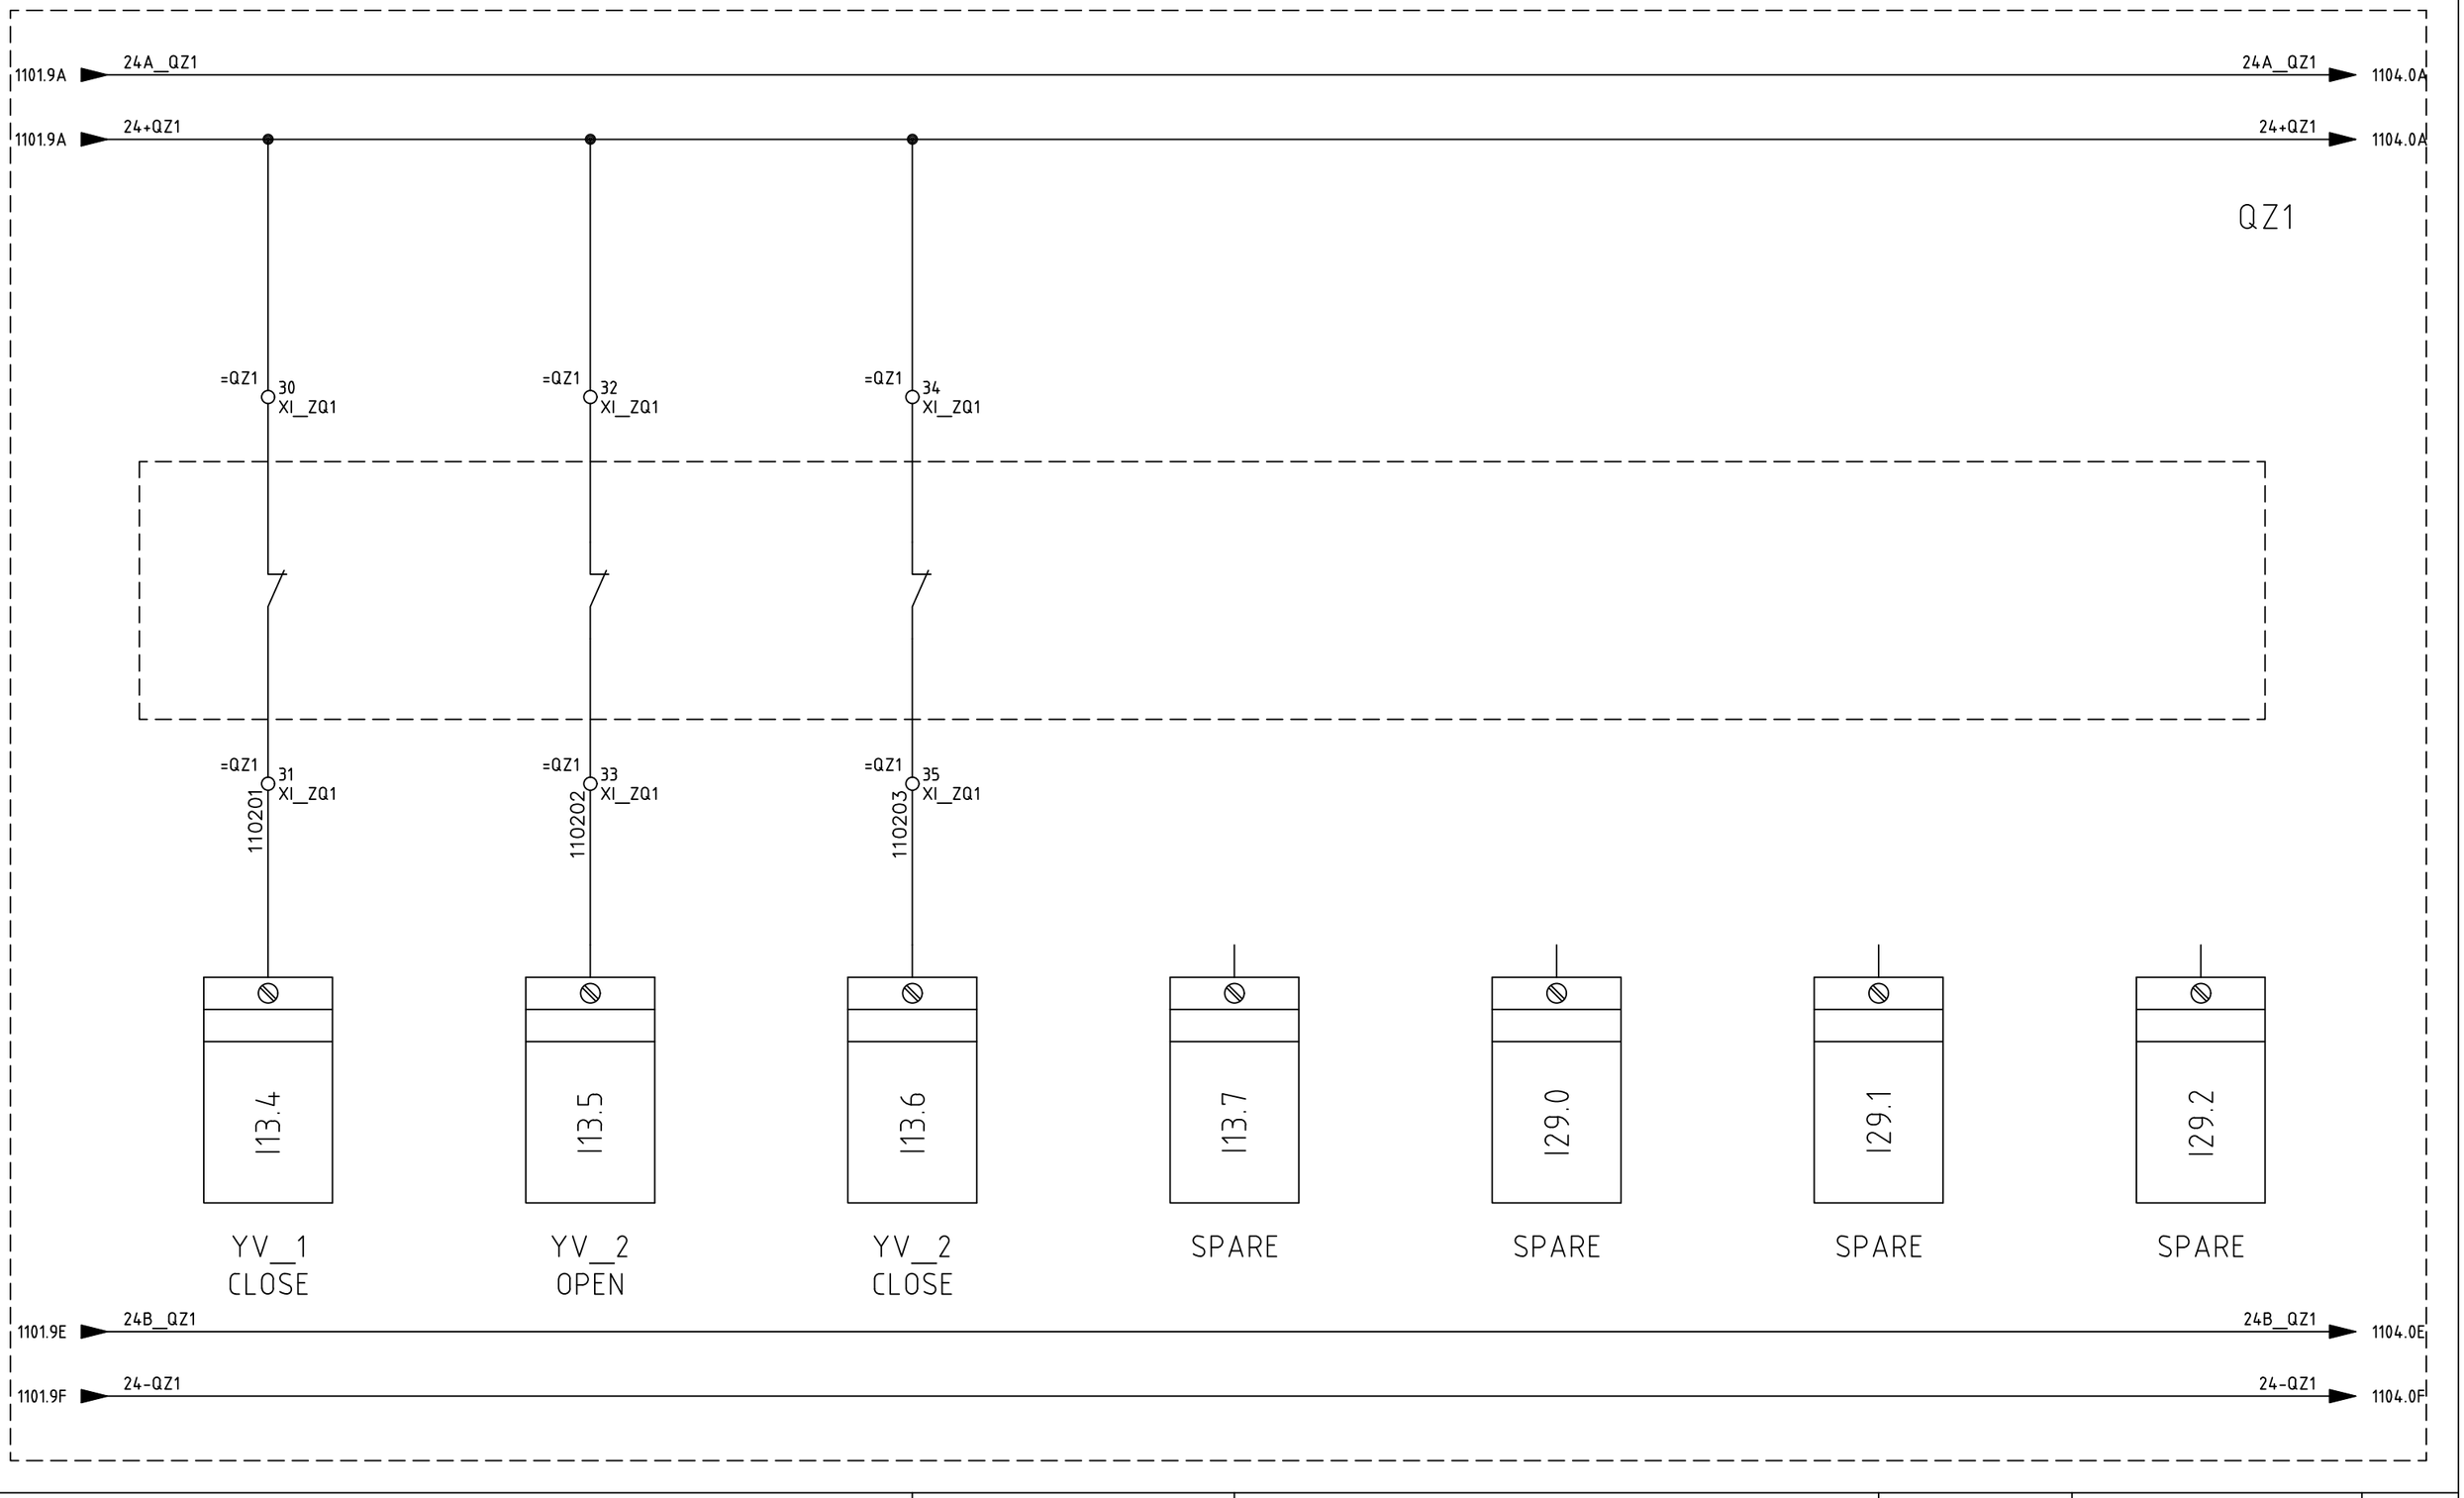

SIRCEM-CM spa
Via Armando Diaz, 19
84018 Scafati (SA)
TEL: +39 081 863 12 05


Dis. N.	REV 0.2
CAD	SPAC
Nome File	C17_26A
Data	26 07 2017

Impianto
SFARINATI – MOLINO E TRITURAZIONE
FLOUR PLANT – MILL – SHREDDING

Denominazione ZONE 1 - SWITCHBOARD

Ordine SIRCEM
Commessa C17_26
Esecutore D.G.

FOGLIO 1102
SEGUE 1103

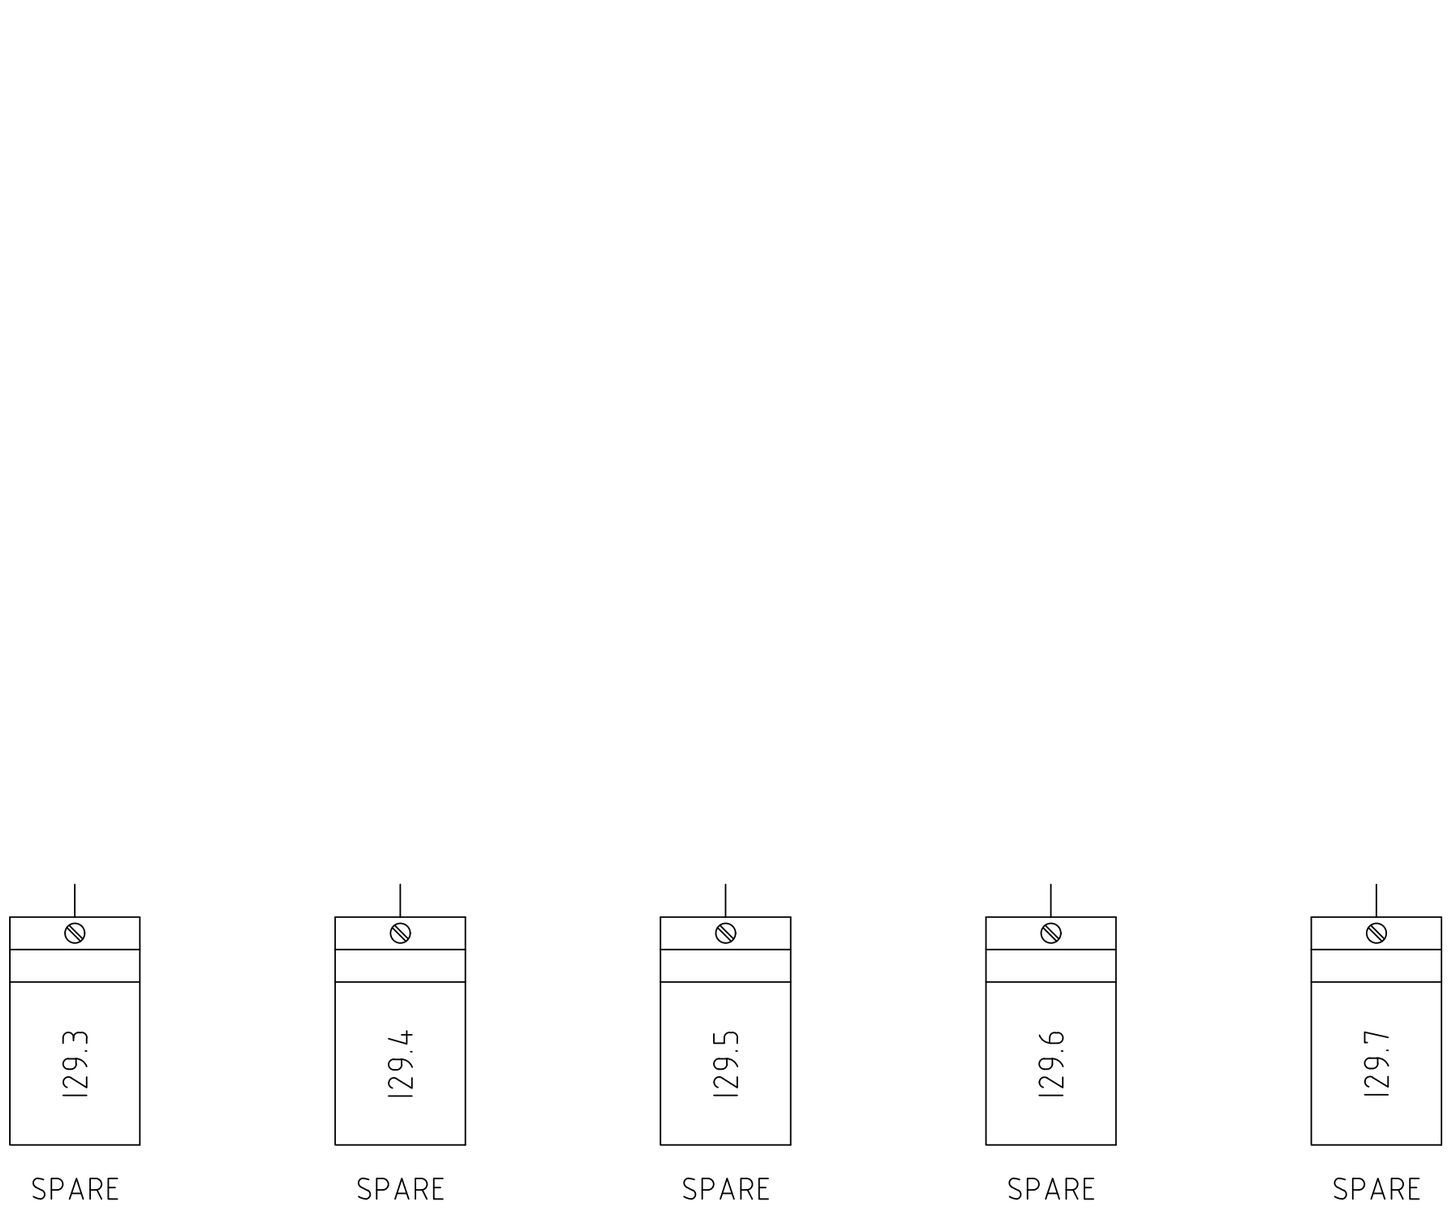

SIRCEM-CM spa
Via Armando Diaz, 19
84018 Scafati (SA)
TEL: +39 081 863 12 05


Dis. N.	REV 0.2
CAD	SPAC
Nome File	C17_26A
Data	26 07 2017

Impianto: *SFARINATI – MOLINO E TRITURAZIONE*
FLOUR PLANT – MILL – SHREDDING

Denominazione: ZONE 1 - SWITCHBOARD

Ordine	SIRCEM
Commessa	C17_26
Esecutore	D.G.

FOGLIO	1103
SEGUE	1104

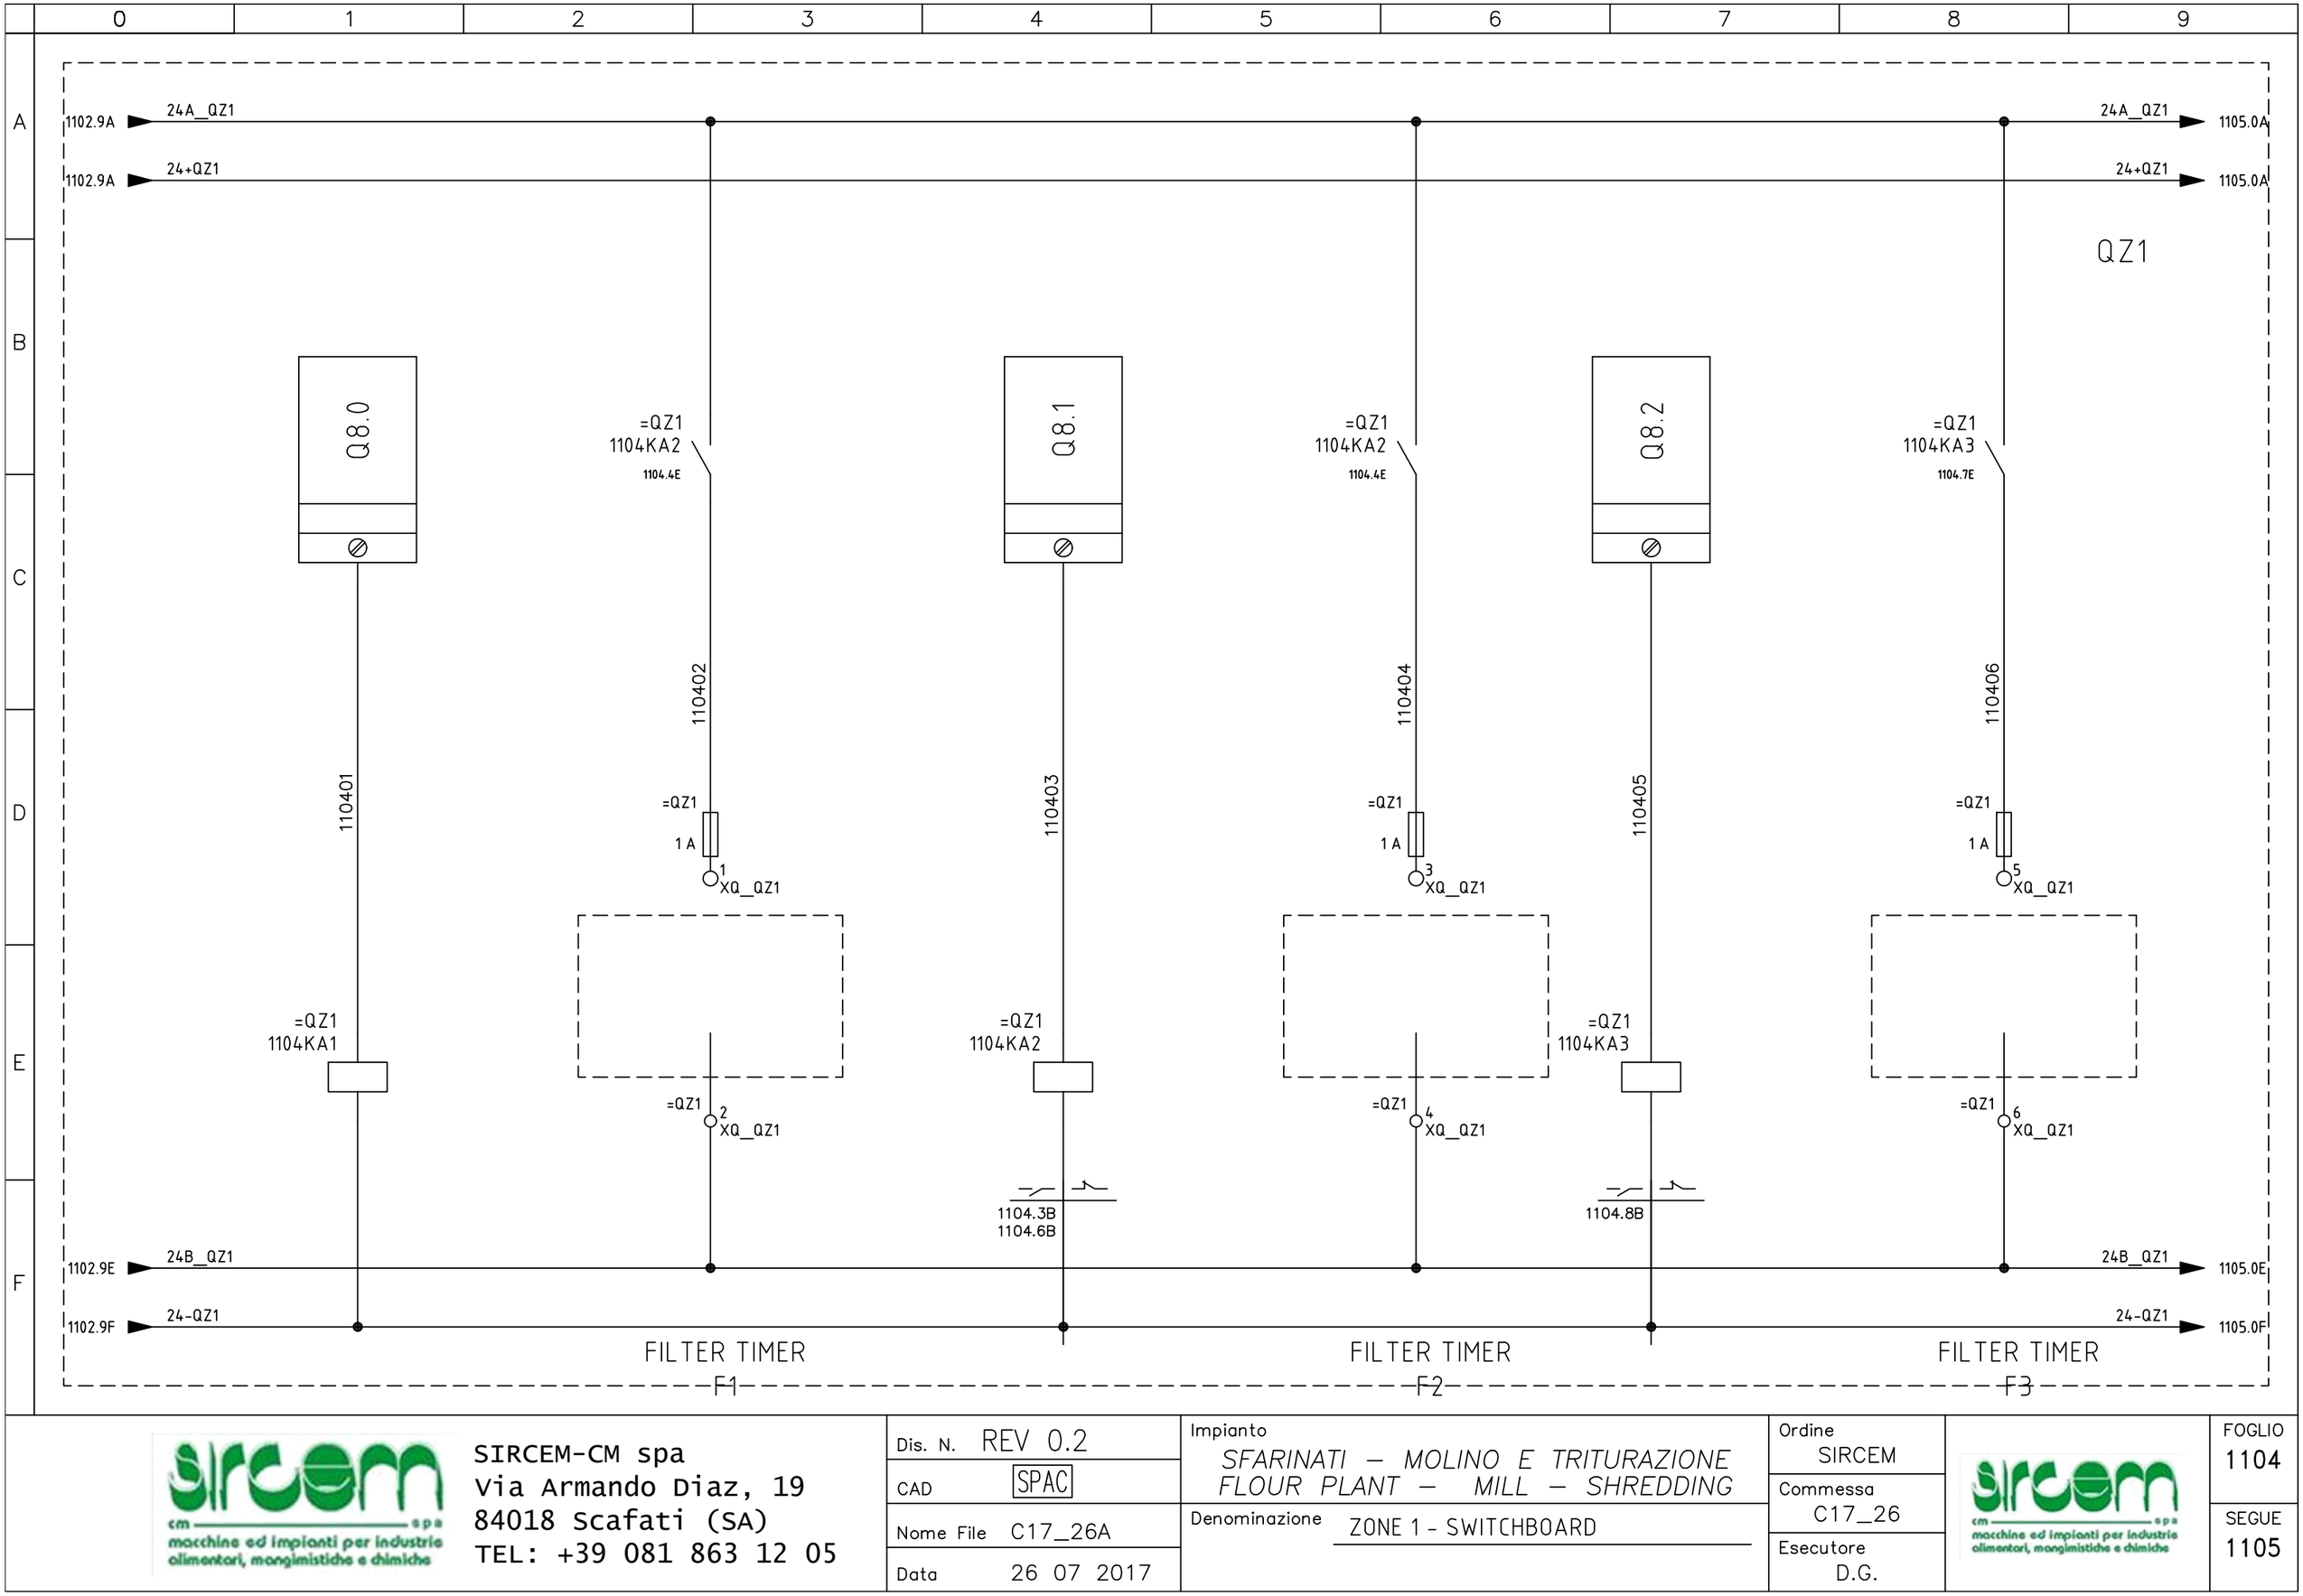

SIRCEM-CM spa
Via Armando Diaz, 19
84018 Scafati (SA)
TEL: +39 081 863 12 05


Dis. N.	REV 0.2
CAD	SPAC
Nome File	C17_26A
Data	26 07 2017

Impianto: *SFARINATI – MOLINO E TRITURAZIONE*
FLOUR PLANT – MILL – SHREDDING

Denominazione: ZONE 1 - SWITCHBOARD


Ordine	SIRCEM
Commessa	C17_26
Esecutore	D.G.

FOGLIO	1104
SEGUE	1105

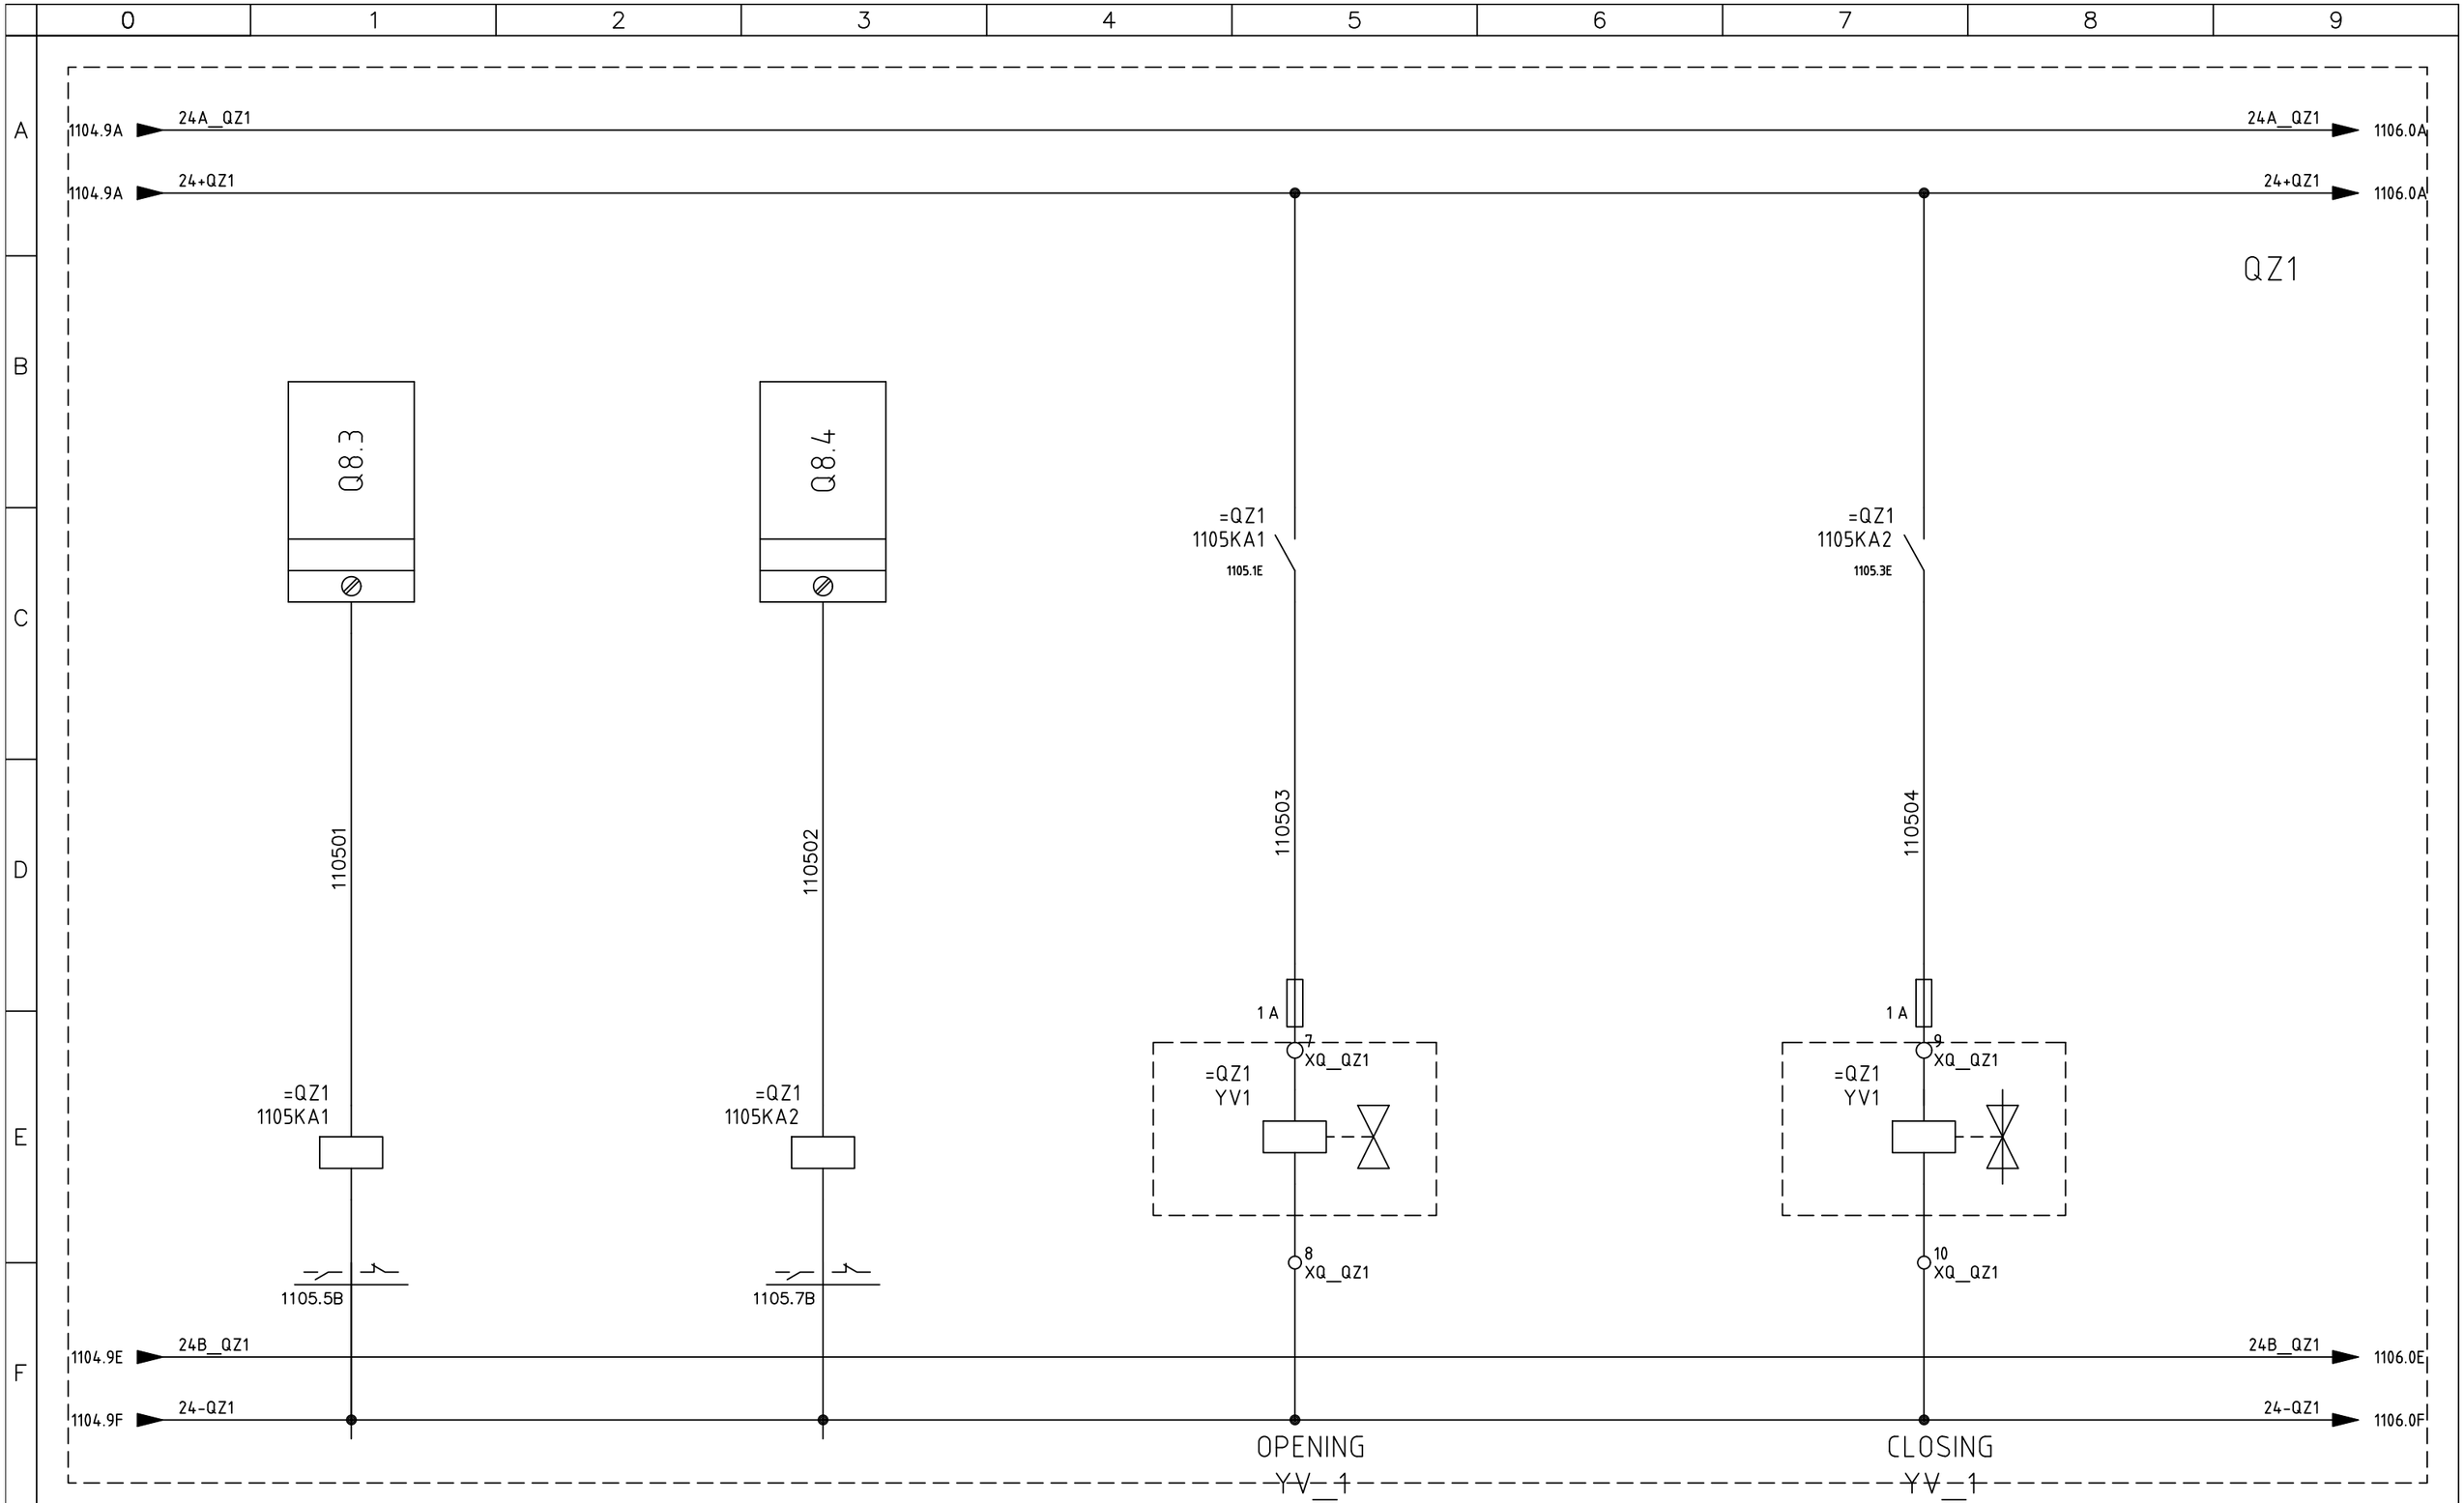

SIRCEM-CM spa
Via Armando Diaz, 19
84018 Scafati (SA)
TEL: +39 081 863 12 05

Dis. N. REV 0.2	Impianto *SFARINATI – MOLINO E TRITURAZIONE FLOUR PLANT – MILL – SHREDDING*	Ordine SIRCEM	FOGLIO 1105
CAD SPAC		Commessa C17_26	SEGUE 1106
Nome File C17_26A	Denominazione ZONE 1 - SWITCHBOARD	Esecutore D.G.	
Data 26 07 2017			

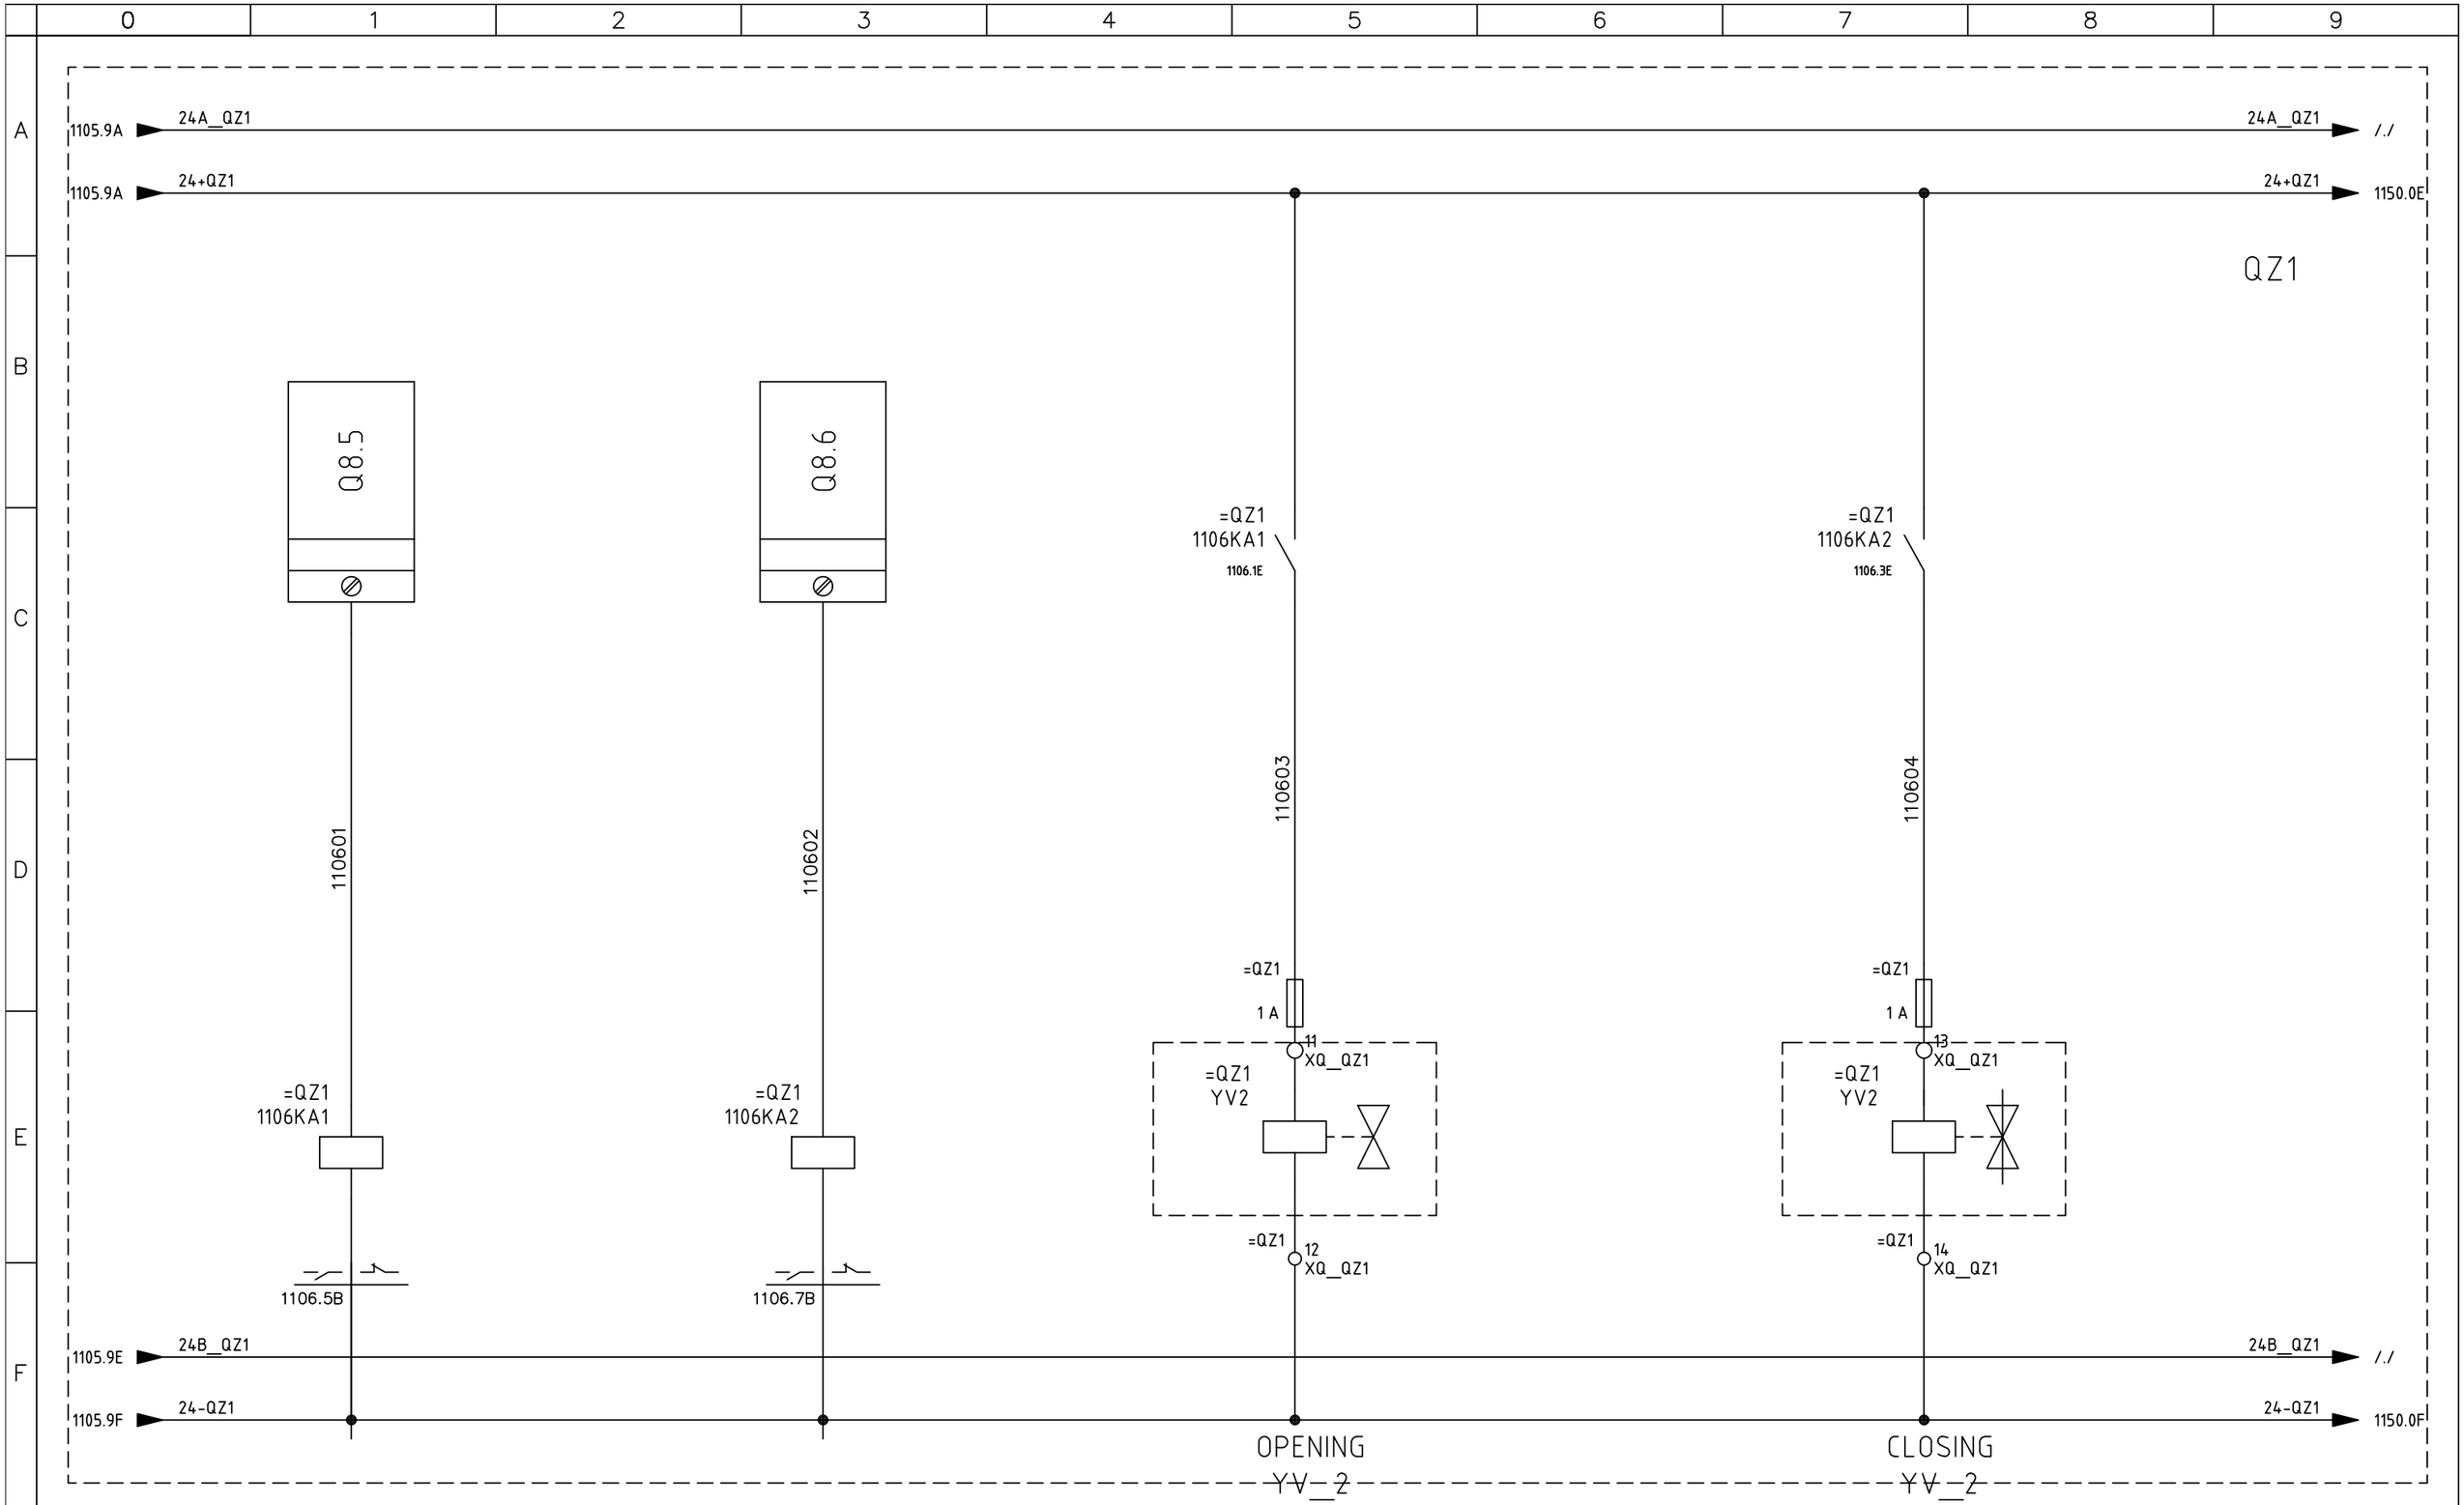

SIRCEM-CM spa
Via Armando Diaz, 19
84018 Scafati (SA)
TEL: +39 081 863 12 05

Dis. N.	REV 0.2
CAD	SPAC
Nome File	C17_26A
Data	26 07 2017


Impianto: *SFARINATI – MOLINO E TRITURAZIONE*
FLOUR PLANT – MILL – SHREDDING

Denominazione: ZONE 1 - SWITCHBOARD

Ordine	SIRCEM
Commessa	C17_26
Esecutore	D.G.

FOGLIO	1106
SEGUE	1107

QZ1

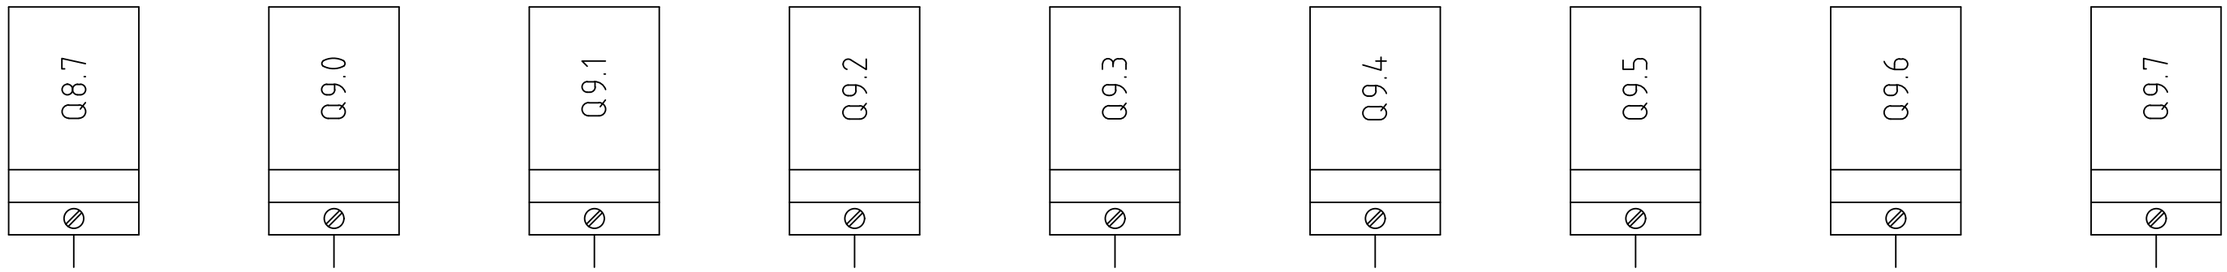

SPARE OUTPUT | SPARE OUTPUT | SPARE OUTPUT | SPARE OUTPUT | SPARE OUTPUT | SPARE OUTPUT | SPARE OUTPUT | SPARE OUTPUT | SPARE OUTPUT

SIRCEM-CM spa
Via Armando Diaz, 19
84018 Scafati (SA)
TEL: +39 081 863 12 05


Dis. N.	REV 0.2
CAD	SPAC
Nome File	C17_26A
Data	26 07 2017

Impianto: *SFARINATI – MOLINO E TRITURAZIONE*
FLOUR PLANT – MILL – SHREDDING

Denominazione: ZONE 1 - SWITCHBOARD

Ordine	SIRCEM
Commessa	C17_26
Esecutore	D.G.

FOGLIO	1107
SEGUE	1150

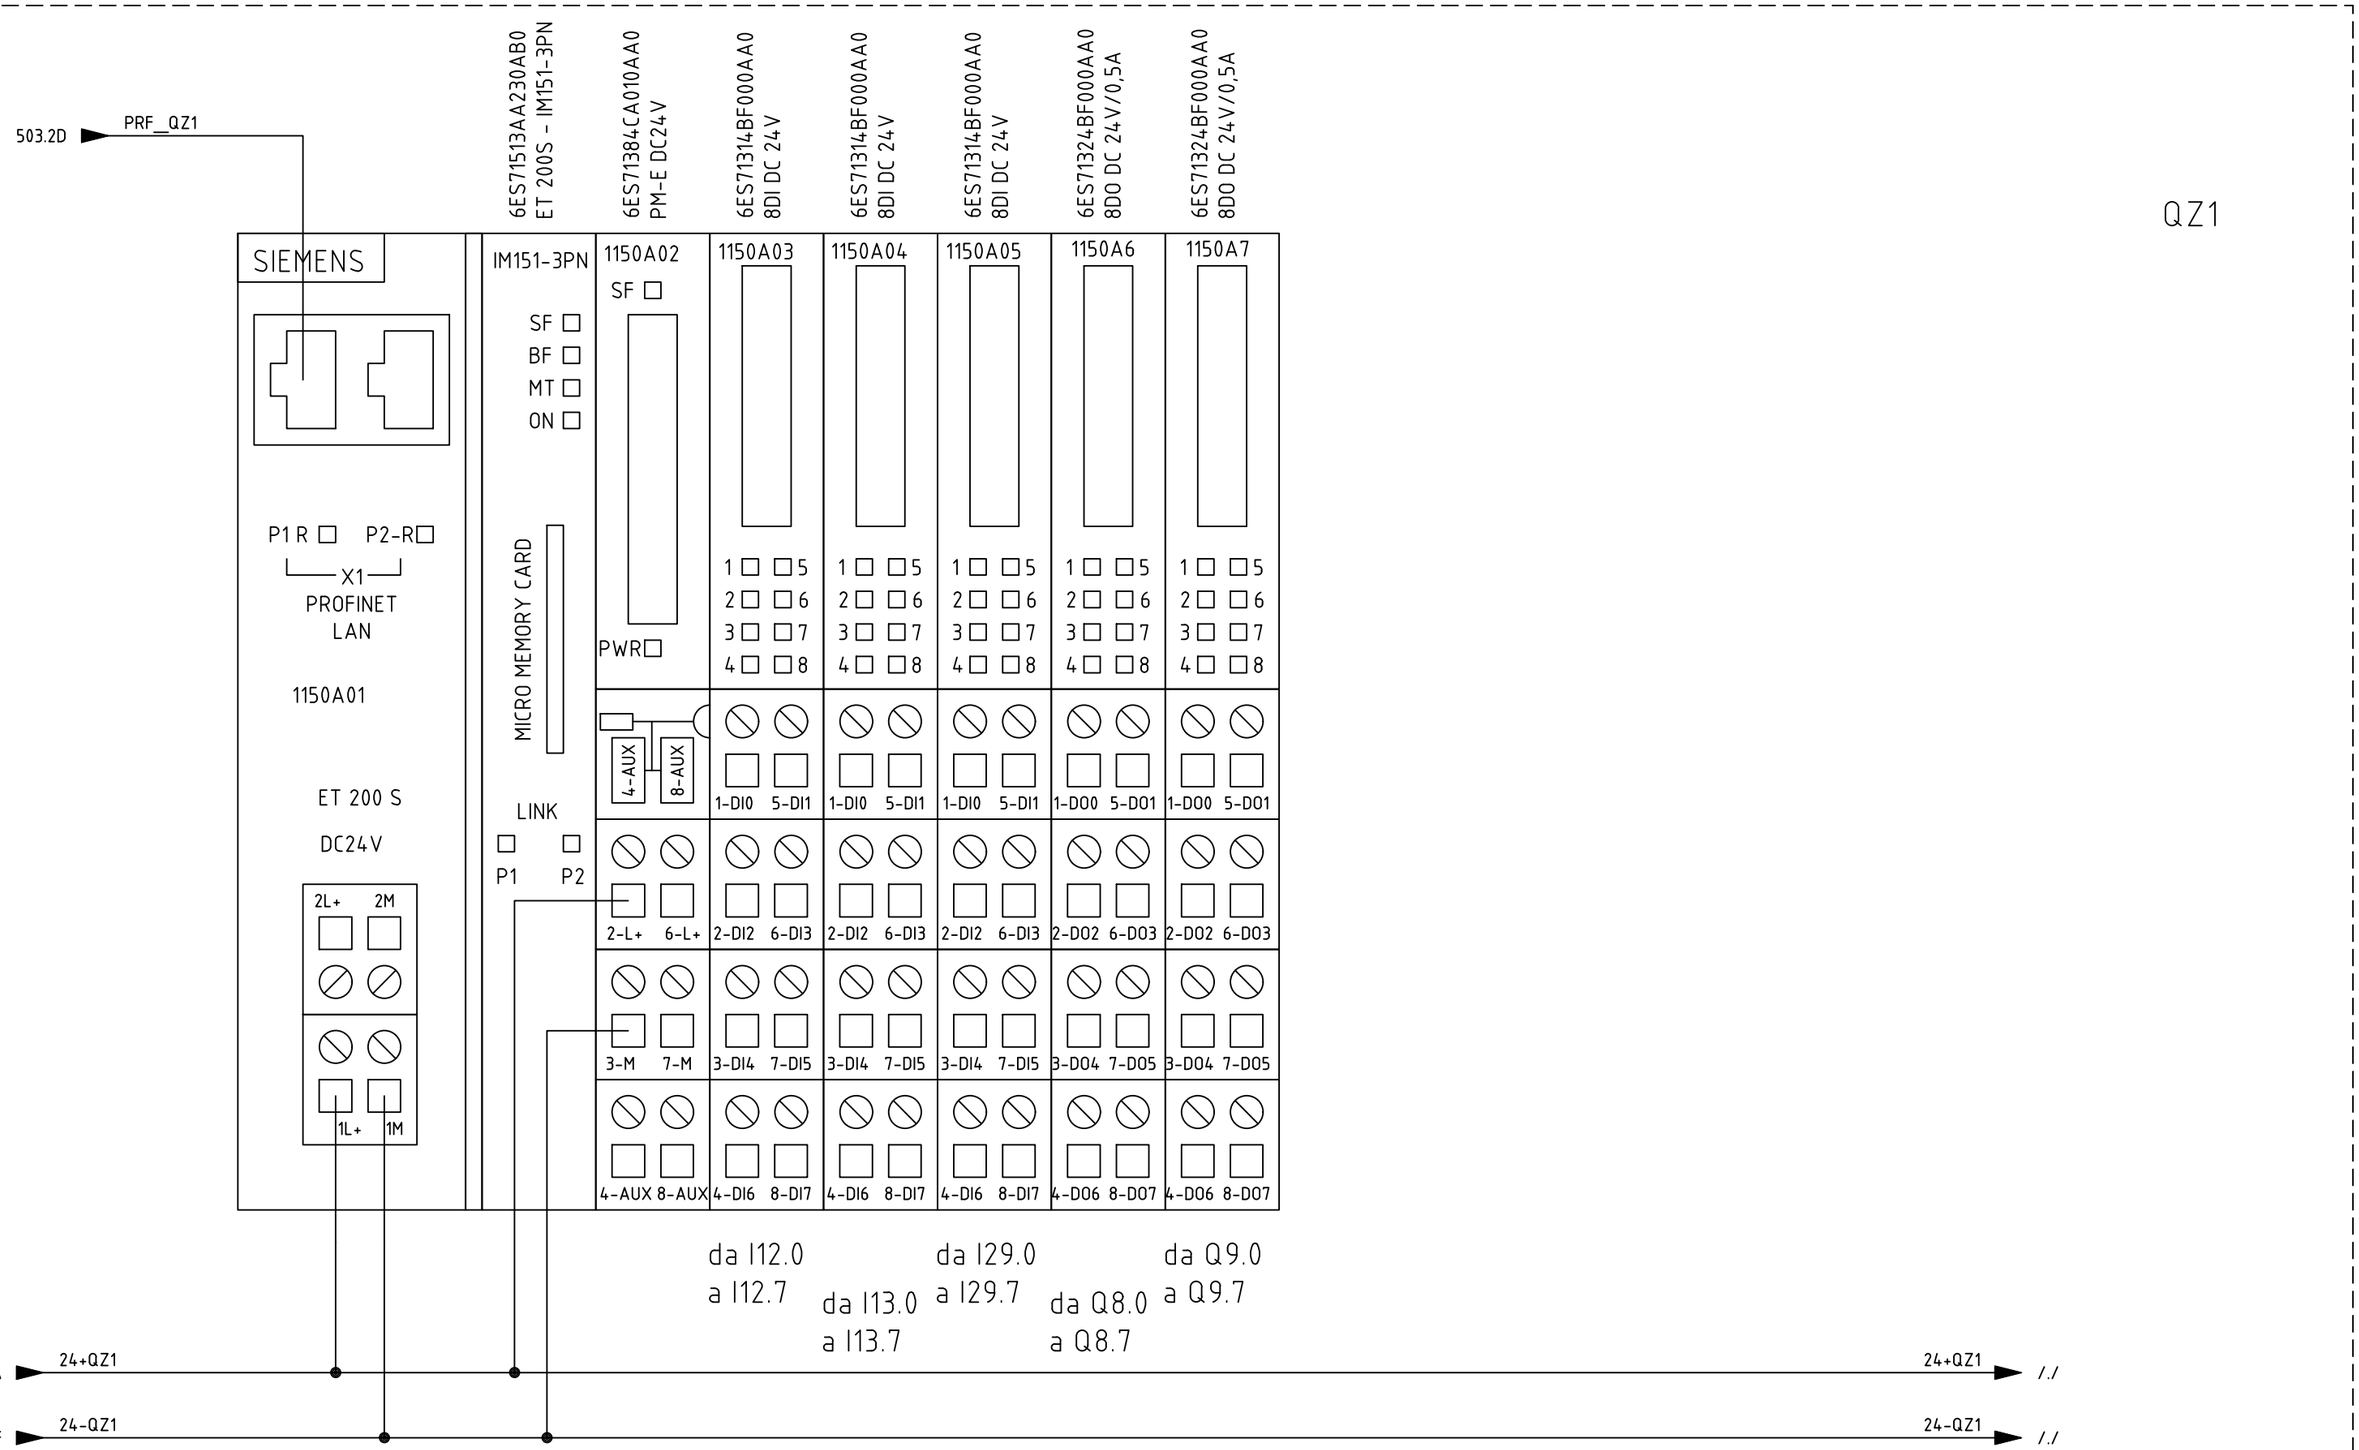

SIRCEM-CM spa
Via Armando Diaz, 19
84018 Scafati (SA)
TEL: +39 081 863 12 05

Dis. N.	REV 0.2
CAD	SPAC
Nome File	C17_26A
Data	26 07 2017

Impianto: *SFARINATI – MOLINO E TRITURAZIONE*
FLOUR PLANT – MILL – SHREDDING

Denominazione: ZONE 1 - RACK PLC

Ordine: SIRCEM
Commessa: C17_26
Esecutore: D.G.

FOGLIO 1150
SEGUE 1160

=QZ1 - QZ1
Q__ZONE__1

2701_QZ1	1	2701_QZ1	=QZ1 - 1100QS1
24B_QZ1	2	24B_QZ1	
24-QZ1	3	24-QZ1	
2801_QZ1	4	2801_QZ1	=QZ1 - 1100QS1

=QZ1 - XQ__QZ1
OUTPUT__Q__ZONE__1

110402	1	110402	
24B_QZ1	2	24B_QZ1	
110404	3	110404	
24B_QZ1	4	24B_QZ1	
110406	5	110406	
24B_QZ1	6	24B_QZ1	
110503	7	110503	
24-QZ1	8	24-QZ1	=QZ1 - YV1
110504	9	110504	
24-QZ1	10	24-QZ1	=QZ1 - YV1
110603	11	110603	
24-QZ1	12	24-QZ1	=QZ1 - YV2
110604	13	110604	
24-QZ1	14	24-QZ1	=QZ1 - YV2

=QZ1 - XI__ZQ1
INPUT__Q__ZONE__1

24+QZ1	1	24+QZ1	=QS - 100QS1
110001	2	110001	=QS - 100QS1
24+QZ1	3	24+QZ1	=QS - 101QS1
110002	4	110002	=QS - 101QS1
24+QZ1	5	24+QZ1	=QS - 102QS1
110003	6	110003	=QS - 102QS1
24+QZ1	7	24+QZ1	=QZ1 - 1100SQ1
24-QZ1	8	24-QZ1	=QZ1 - 1100SQ1
110004	9	110004	=QZ1 - 1100SQ1
24+QZ1	10	24+QZ1	=QZ1 - 1100SQ2
24-QZ1	11	24-QZ1	=QZ1 - 1100SQ2
110005	12	110005	=QZ1 - 1100SQ2
24+QZ1	13	24+QZ1	=QZ1 - 1100SQ3
24-QZ1	14	24-QZ1	=QZ1 - 1100SQ3
110006	15	110006	=QZ1 - 1100SQ3
24+QZ1	16	24+QZ1	
110101	17	110101	
24+QZ1	18	24+QZ1	
110102	19	110102	
24+QZ1	20	24+QZ1	
110103	21	110103	
24+QZ1	22	24+QZ1	=QZ1 - 1101SQ1
24-QZ1	23	24-QZ1	=QZ1 - 1101SQ1
110104	24	110104	=QZ1 - 1101SQ1
24+QZ1	25	24+QZ1	=QZ1 - 1101SQ2
24-QZ1	26	24-QZ1	=QZ1 - 1101SQ2
110105	27	110105	=QZ1 - 1101SQ2
24+QZ1	28	24+QZ1	
110106	29	110106	
24+QZ1	30	24+QZ1	
110201	31	110201	
24+QZ1	32	24+QZ1	
110202	33	110202	
24+QZ1	34	24+QZ1	
110203	35	110203	

SIRCEM-CM spa
Via Armando Diaz, 19
84018 Scafati (SA)
TEL: +39 081 863 12 05


Dis. N.	REV 0.2
CAD	SPAC
Nome File	C17_26A
Data	26 07 2017

Impianto: *SFARINATI – MOLINO E TRITURAZIONE*
FLOUR PLANT – MILL – SHREDDING

Denominazione: ZONE 1 - TERMINAL

Ordine: SIRCEM
Commessa: C17_26
Esecutore: D.G.

FOGLIO 1160
SEGUE 1200

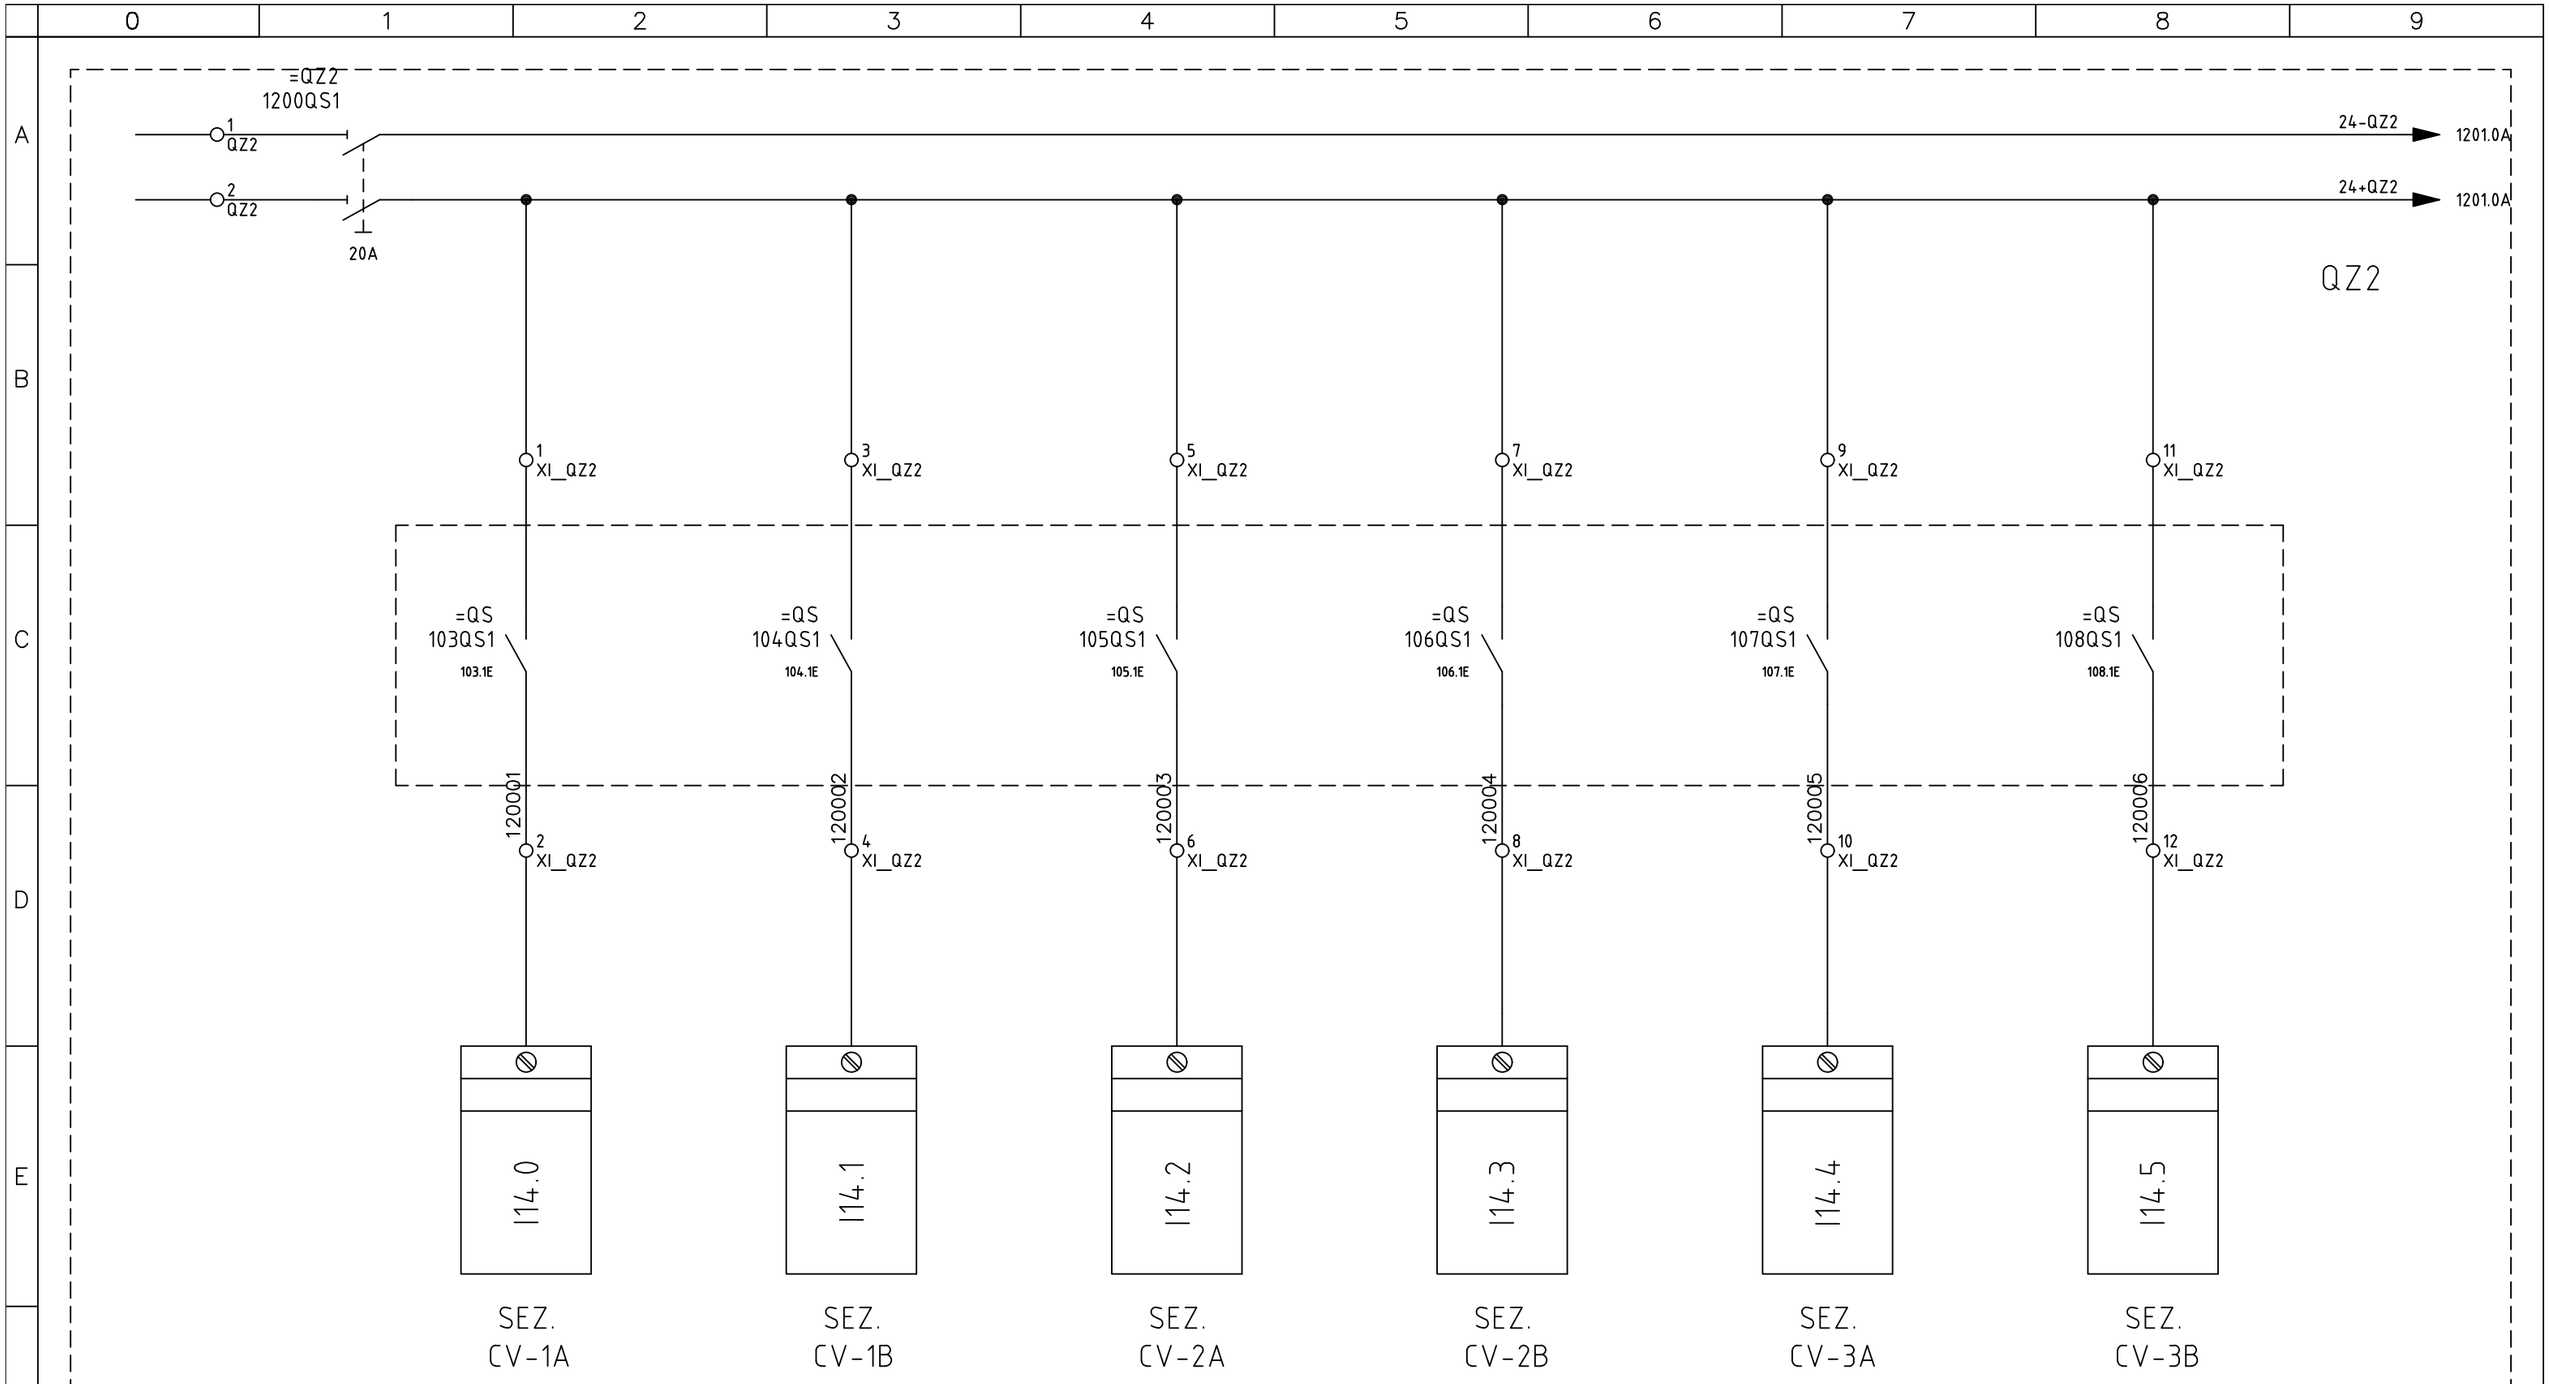

SIRCEM-CM spa
Via Armando Diaz, 19
84018 Scafati (SA)
TEL: +39 081 863 12 05

Dis. N.	REV 0.2
CAD	SPAC
Nome File	C17_26A
Data	26 07 2017

Impianto
SFARINATI – MOLINO E TRITURAZIONE
FLOUR PLANT – MILL – SHREDDING

Denominazione
ZONE 2 - SWITCHBOARD


Ordine
SIRCEM

Commessa
C17_26

Esecutore
D.G.

FOGLIO
1200

SEGUE
1201

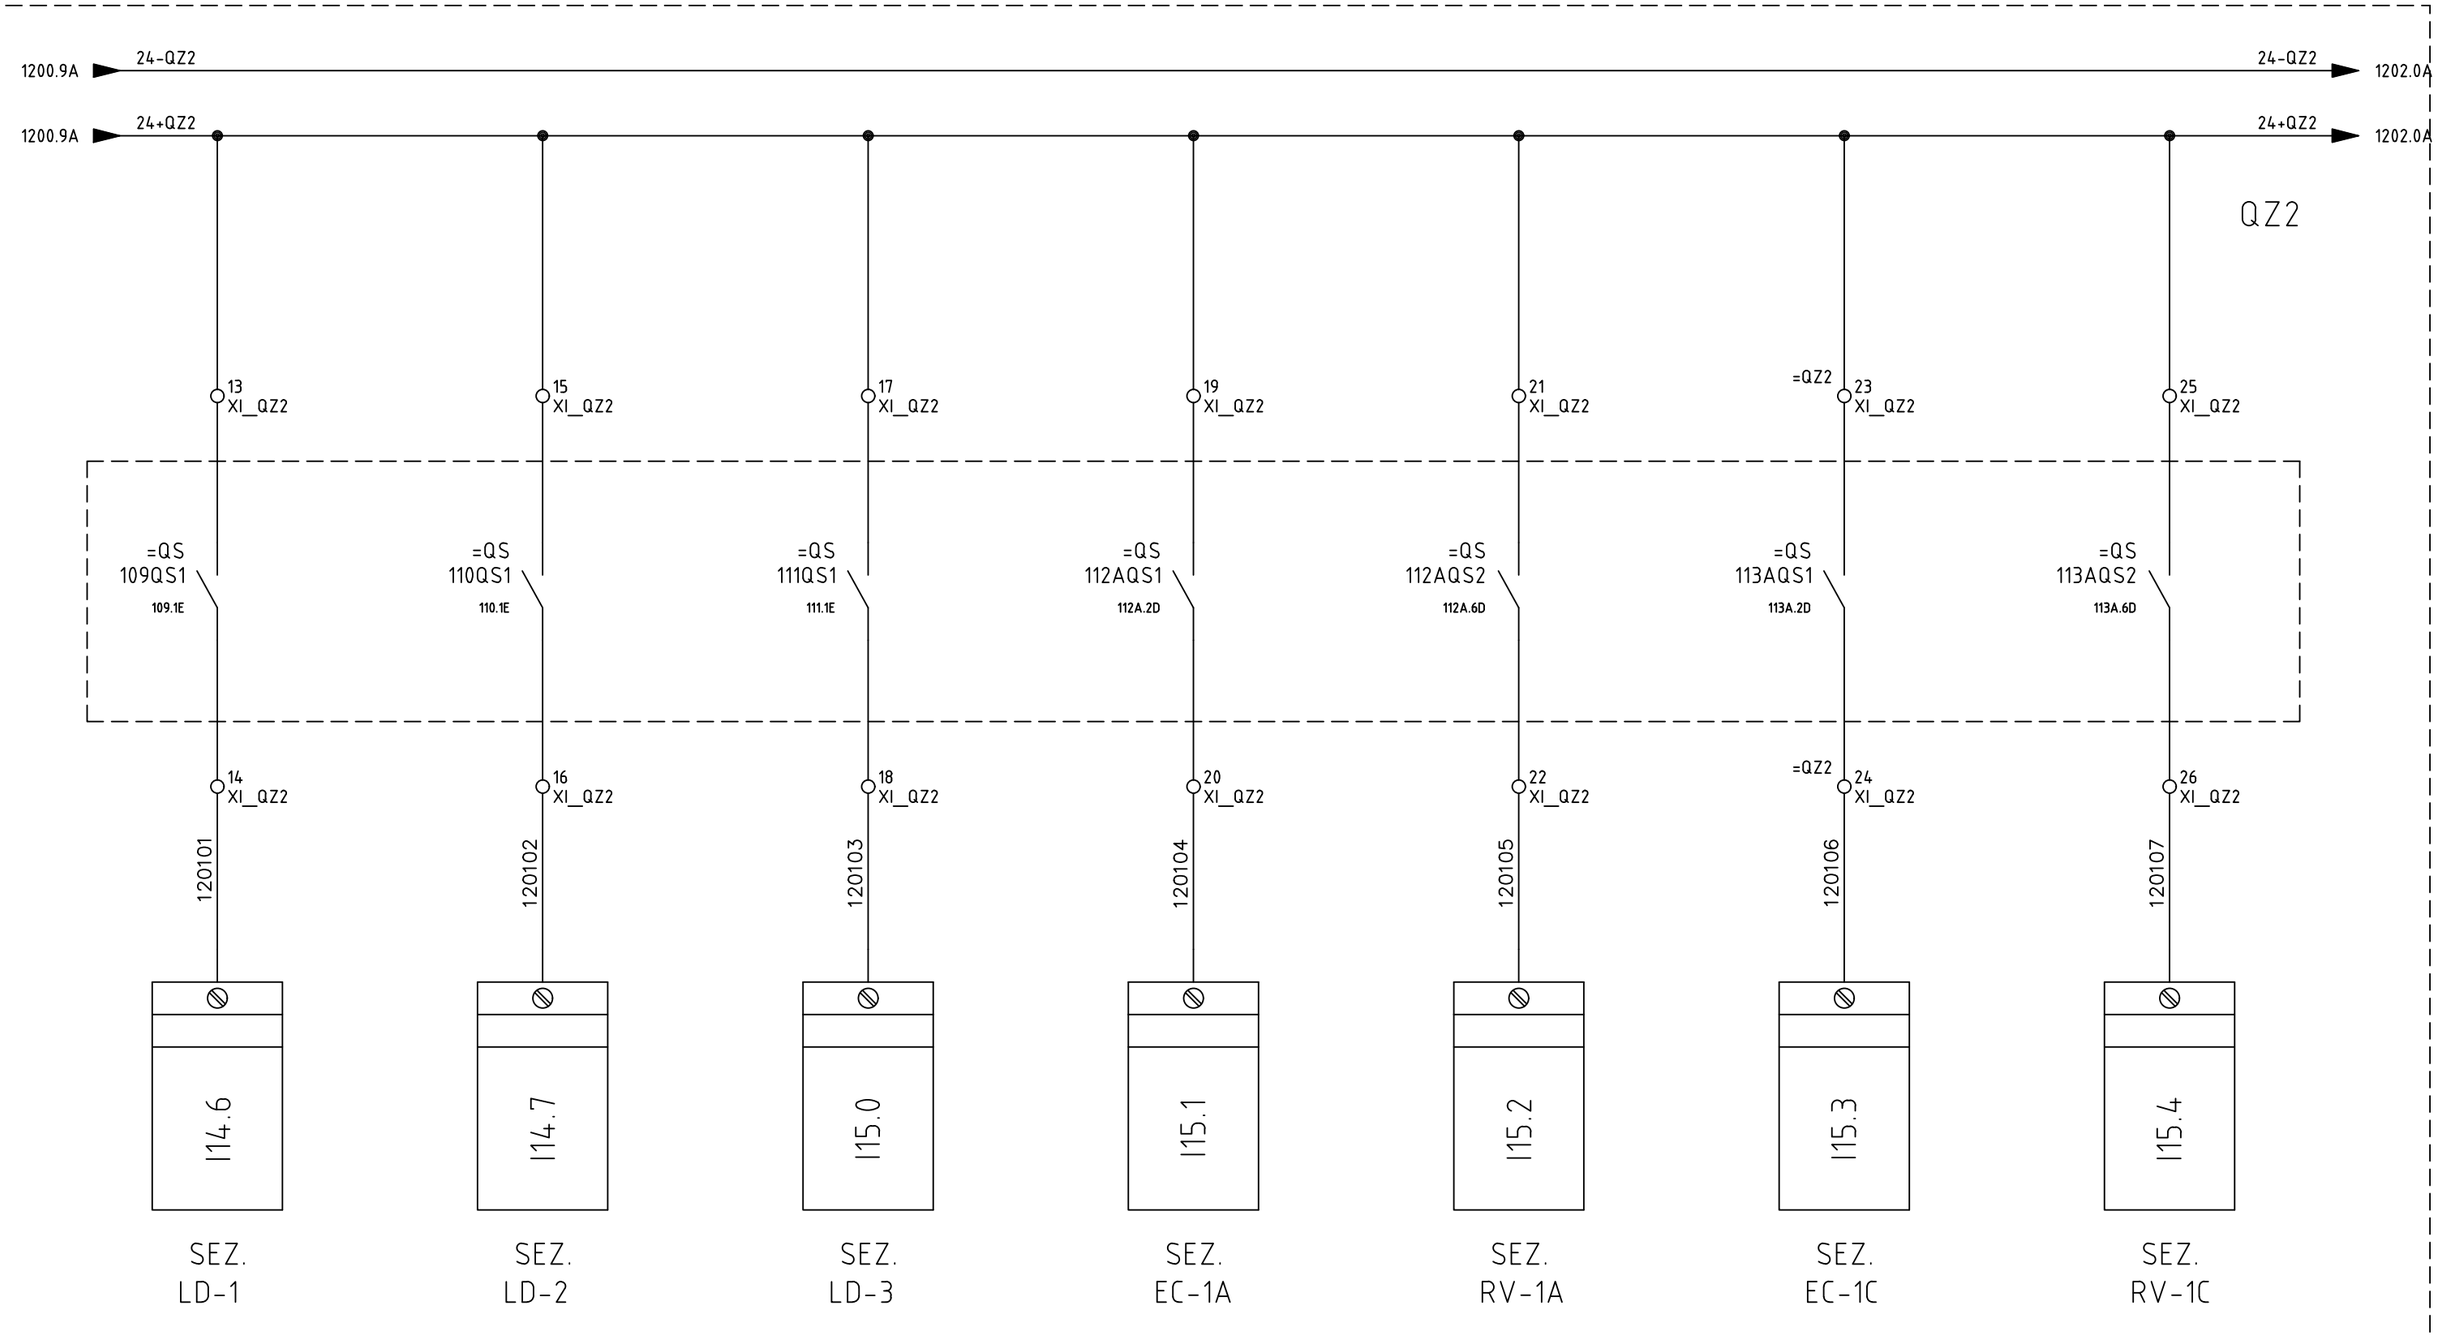

SIRCEM-CM spa
Via Armando Diaz, 19
84018 Scafati (SA)
TEL: +39 081 863 12 05


Dis. N.	REV 0.2
CAD	SPAC
Nome File	C17_26A
Data	26 07 2017

Impianto
SFARINATI – MOLINO E TRITURAZIONE
FLOUR PLANT – MILL – SHREDDING

Denominazione ZONE 2 - SWITCHBOARD

Ordine SIRCEM
Commessa C17_26
Esecutore D.G.

FOGLIO 1201
SEGUE 1202

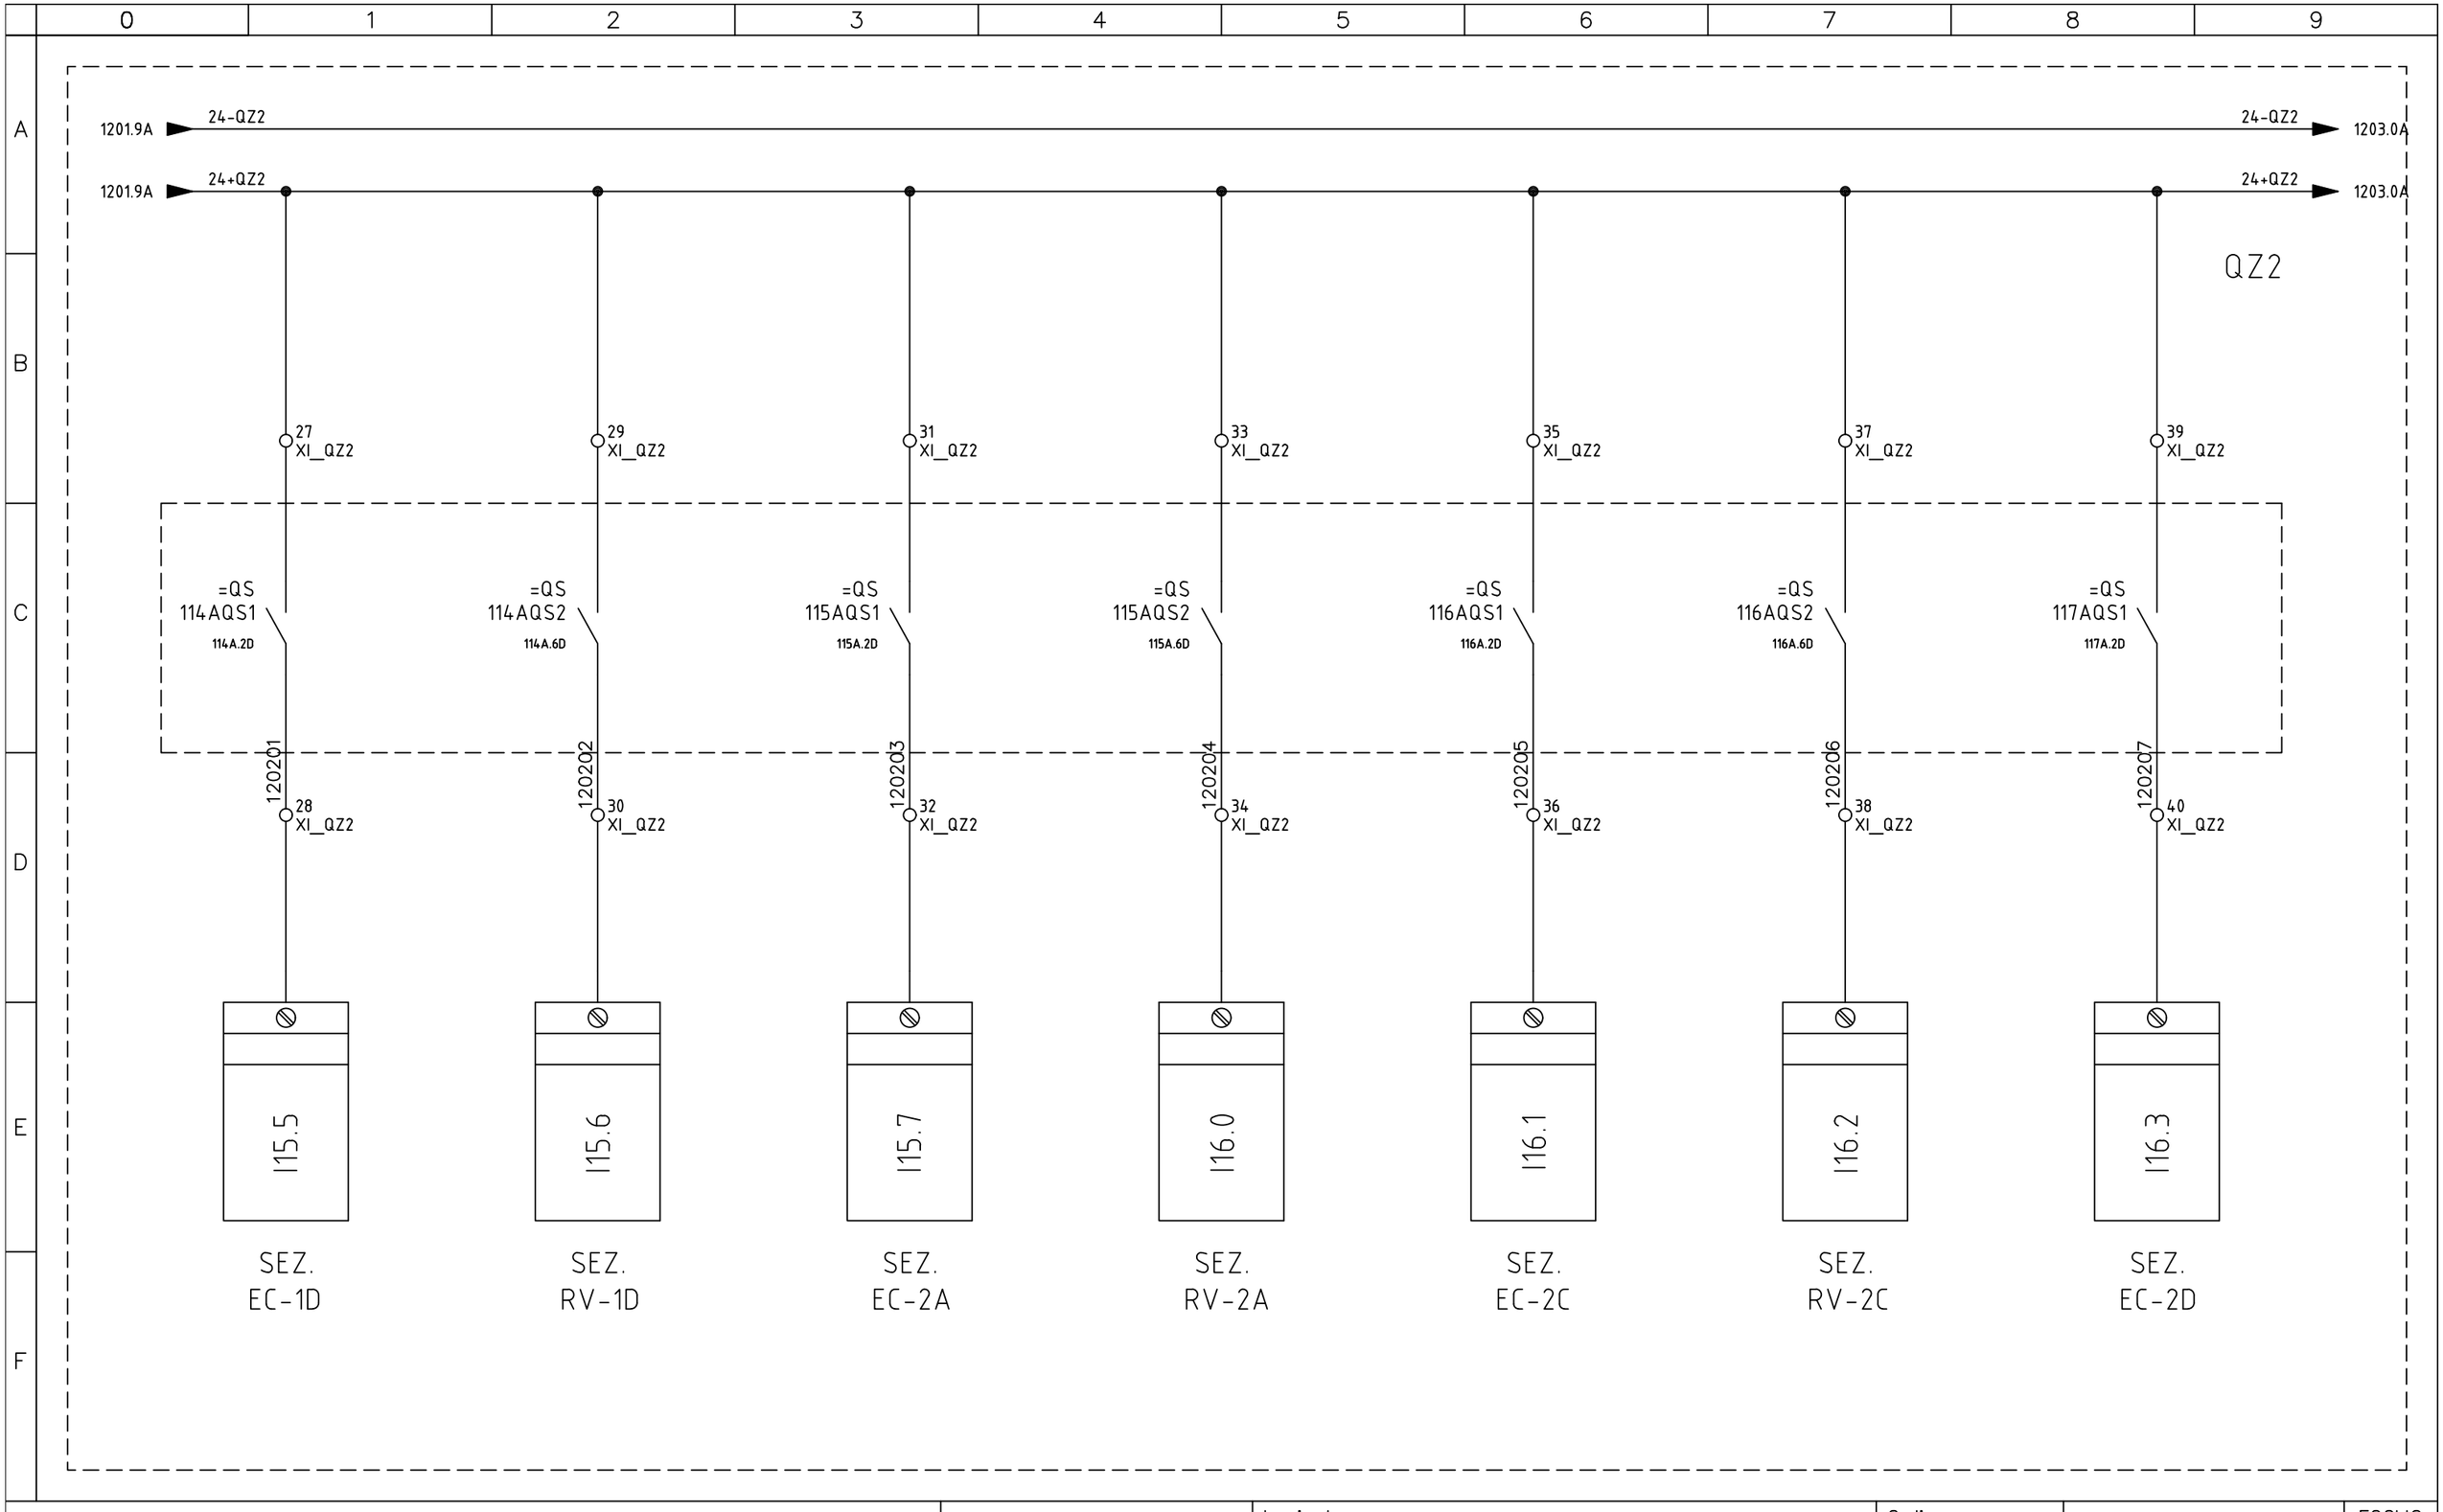

SIRCEM-CM spa
Via Armando Diaz, 19
84018 Scafati (SA)
TEL: +39 081 863 12 05


Dis. N.	REV 0.2
CAD	SPAC
Nome File	C17_26A
Data	26 07 2017

Impianto: *SFARINATI – MOLINO E TRITURAZIONE*
FLOUR PLANT – MILL – SHREDDING

Denominazione: ZONE 2 - SWITCHBOARD

Ordine	SIRCEM
Commessa	C17_26
Esecutore	D.G.

FOGLIO	1202
SEGUE	1203

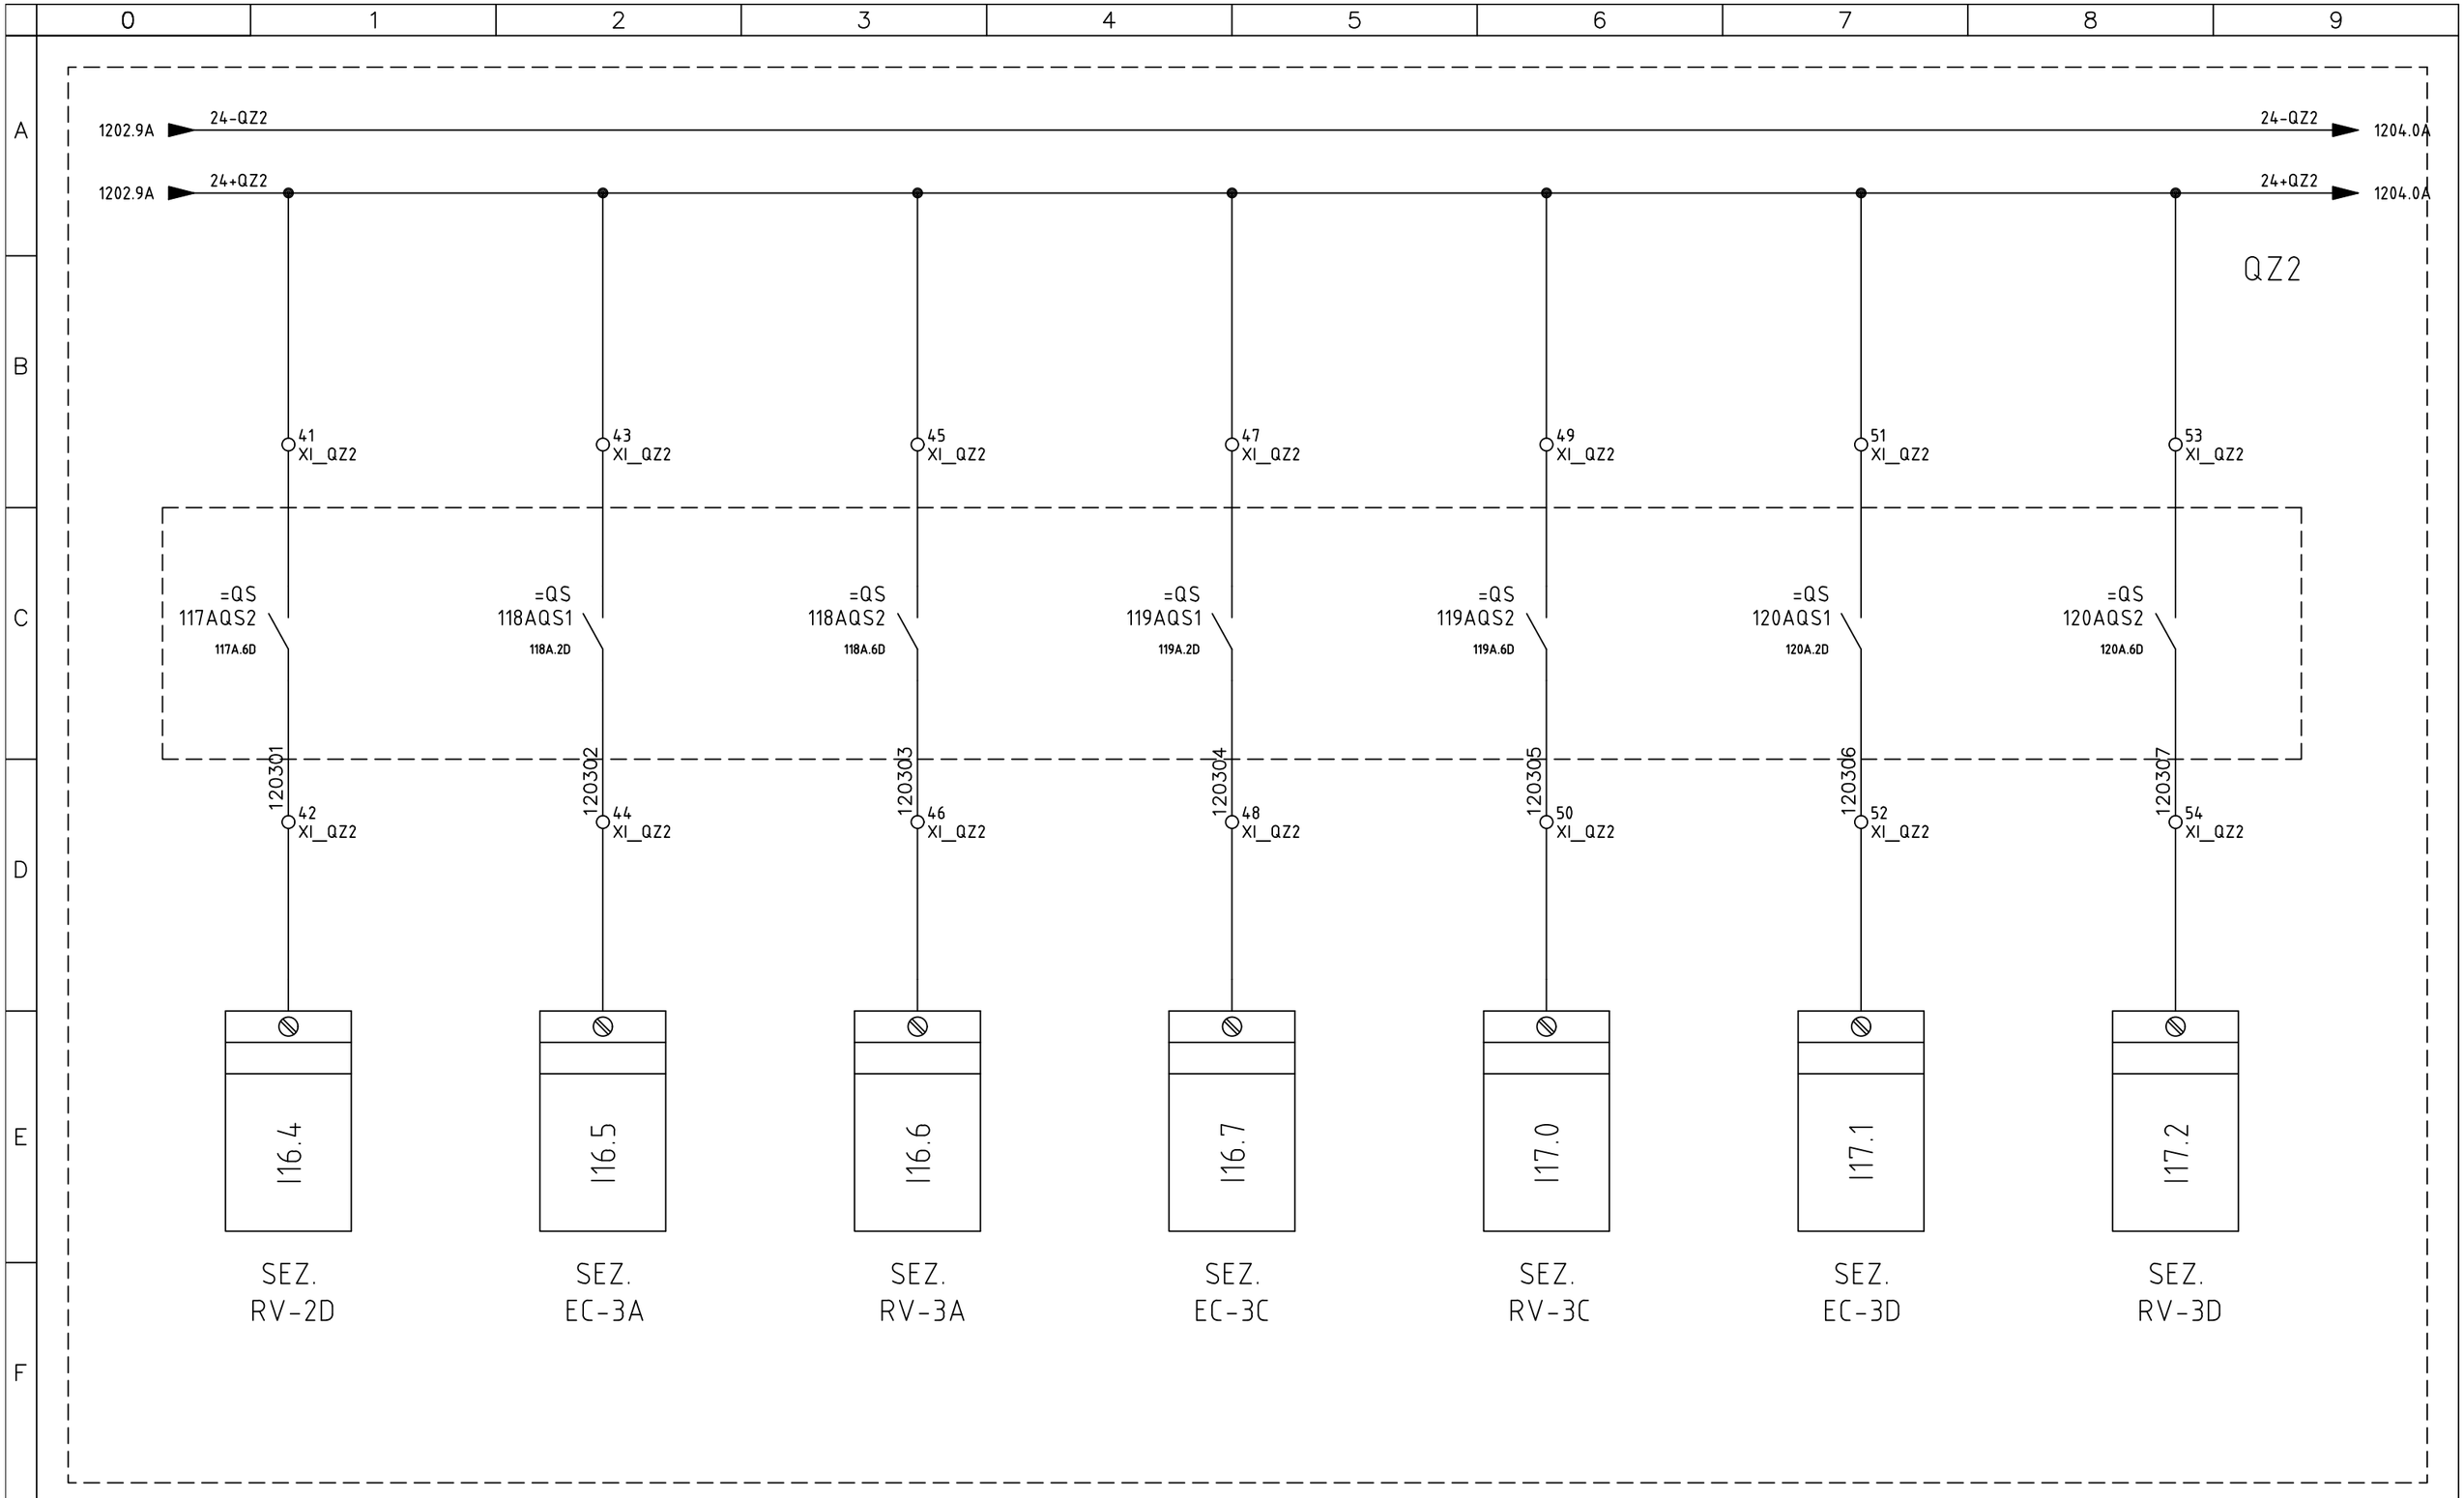

SIRCEM-CM spa
Via Armando Diaz, 19
84018 Scafati (SA)
TEL: +39 081 863 12 05


Dis. N.	REV 0.2
CAD	SPAC
Nome File	C17_26A
Data	26 07 2017

Impianto
SFARINATI – MOLINO E TRITURAZIONE
FLOUR PLANT – MILL – SHREDDING

Denominazione ZONE 2 - SWITCHBOARD

Ordine SIRCEM
Commessa C17_26
Esecutore D.G.

FOGLIO 1203
SEGUE 1204

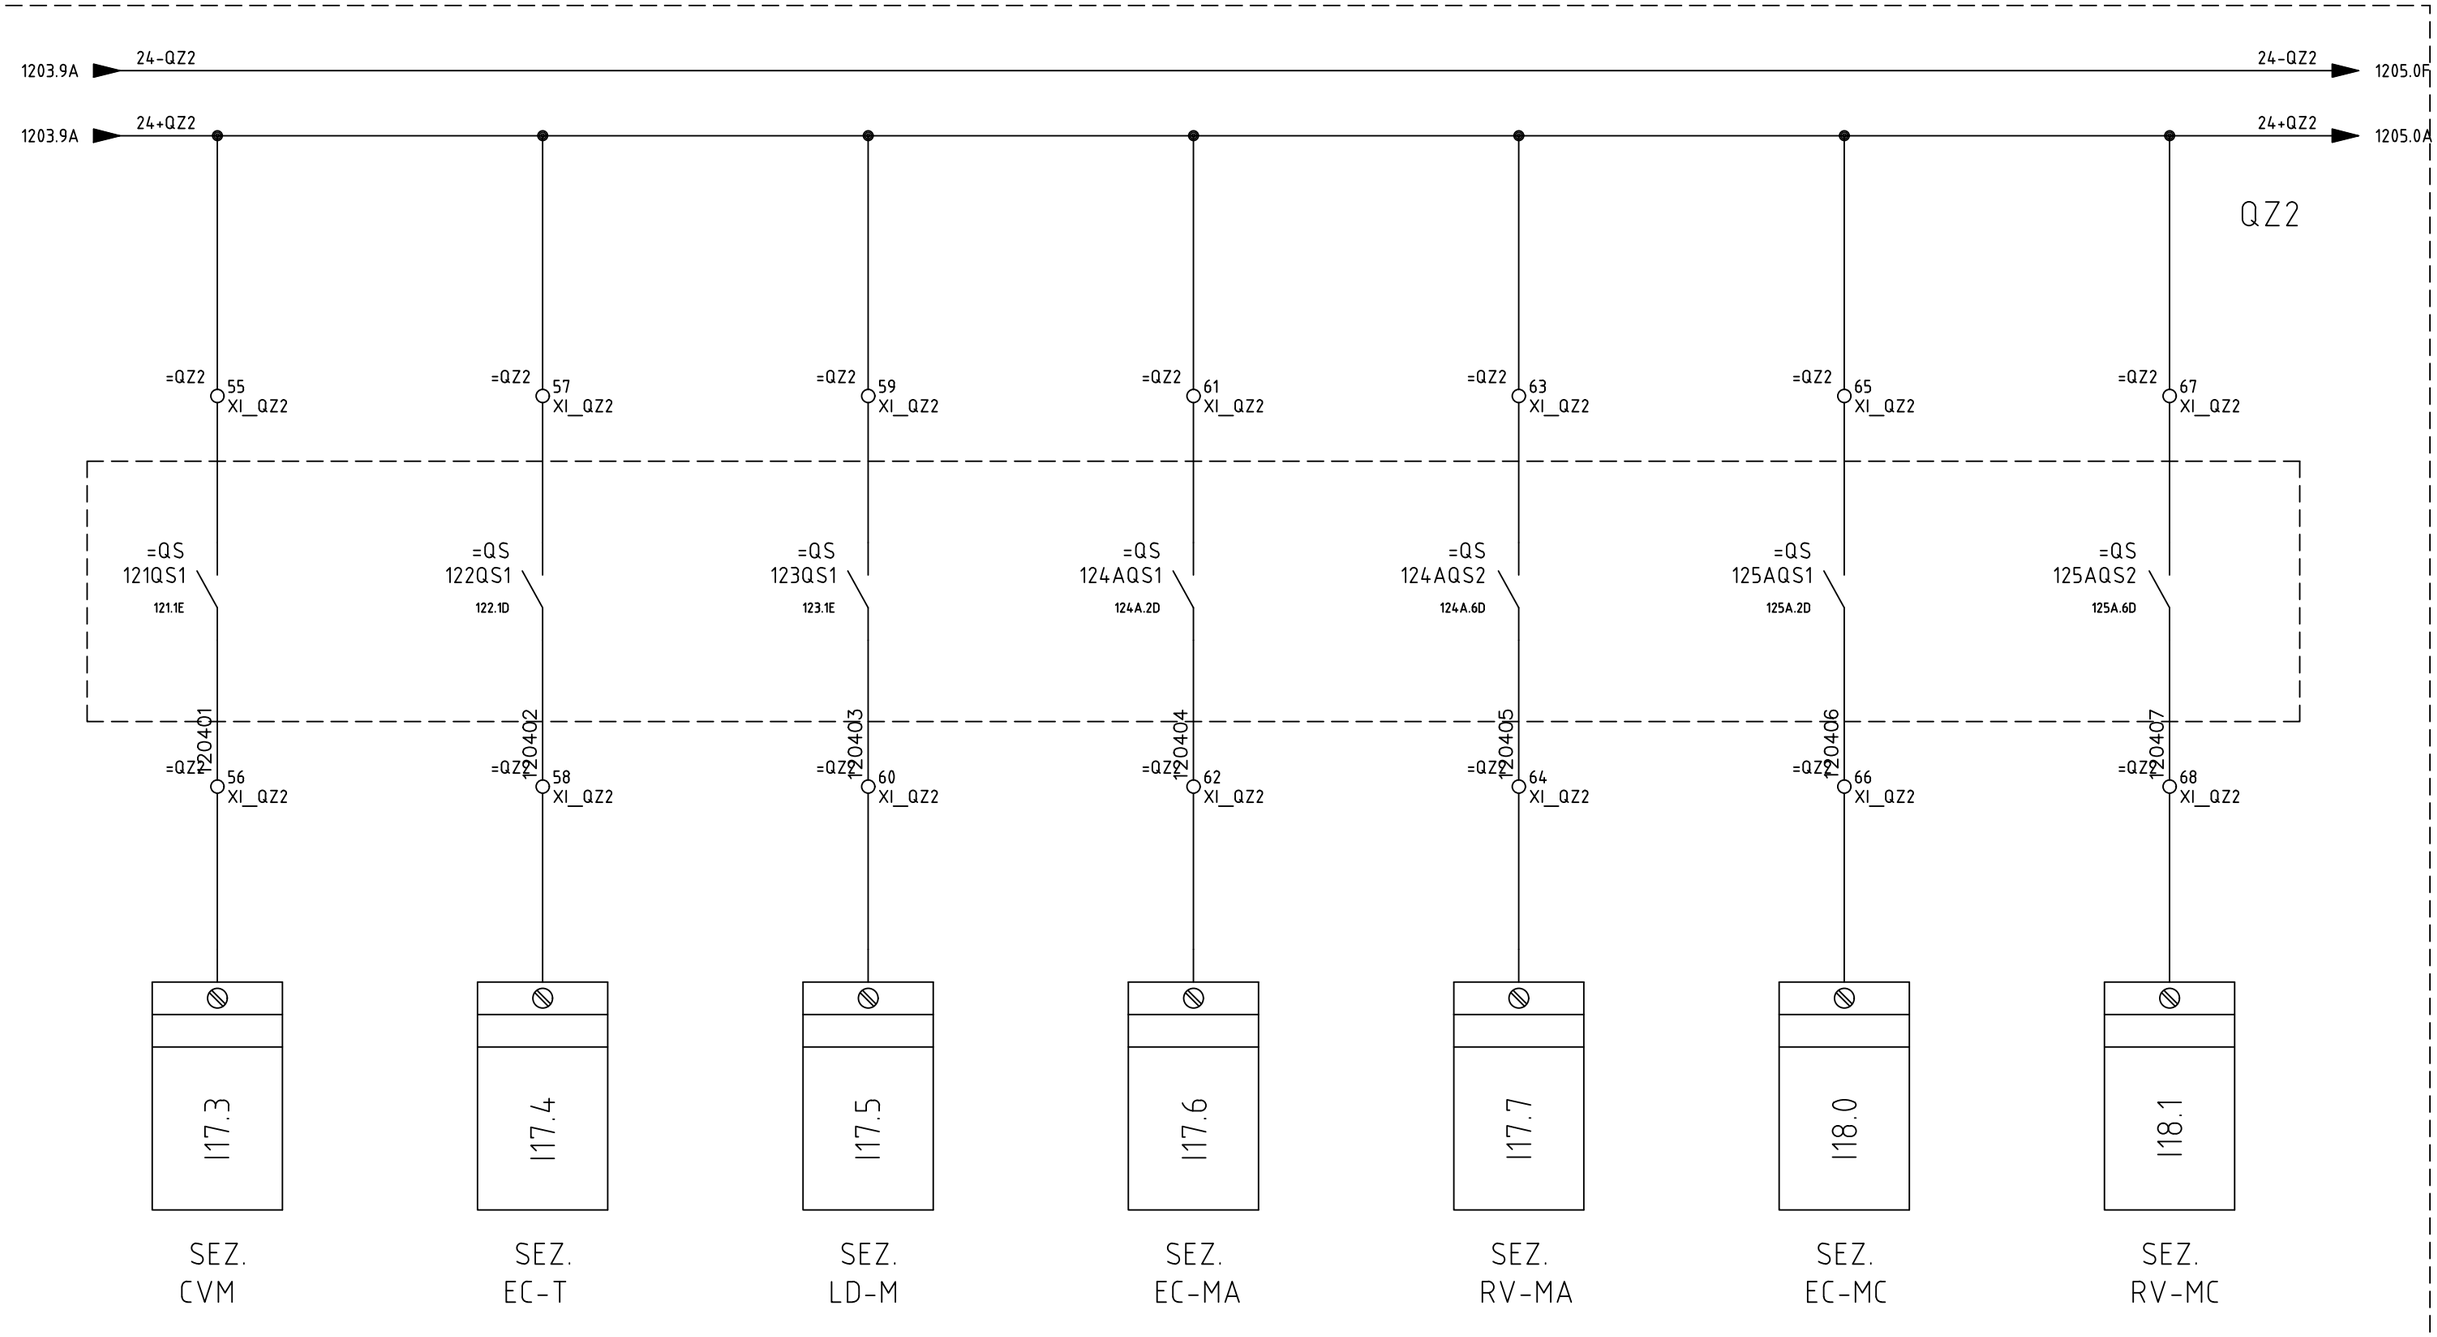

SIRCEM-CM spa
Via Armando Diaz, 19
84018 Scafati (SA)
TEL: +39 081 863 12 05


Dis. N.	REV 0.2
CAD	SPAC
Nome File	C17_26A
Data	26 07 2017

Impianto: *SFARINATI – MOLINO E TRITURAZIONE*
FLOUR PLANT – MILL – SHREDDING

Denominazione: ZONE 2 - SWITCHBOARD

Ordine	SIRCEM
Commessa	C17_26
Esecutore	D.G.

FOGLIO	1204
SEGUE	1205

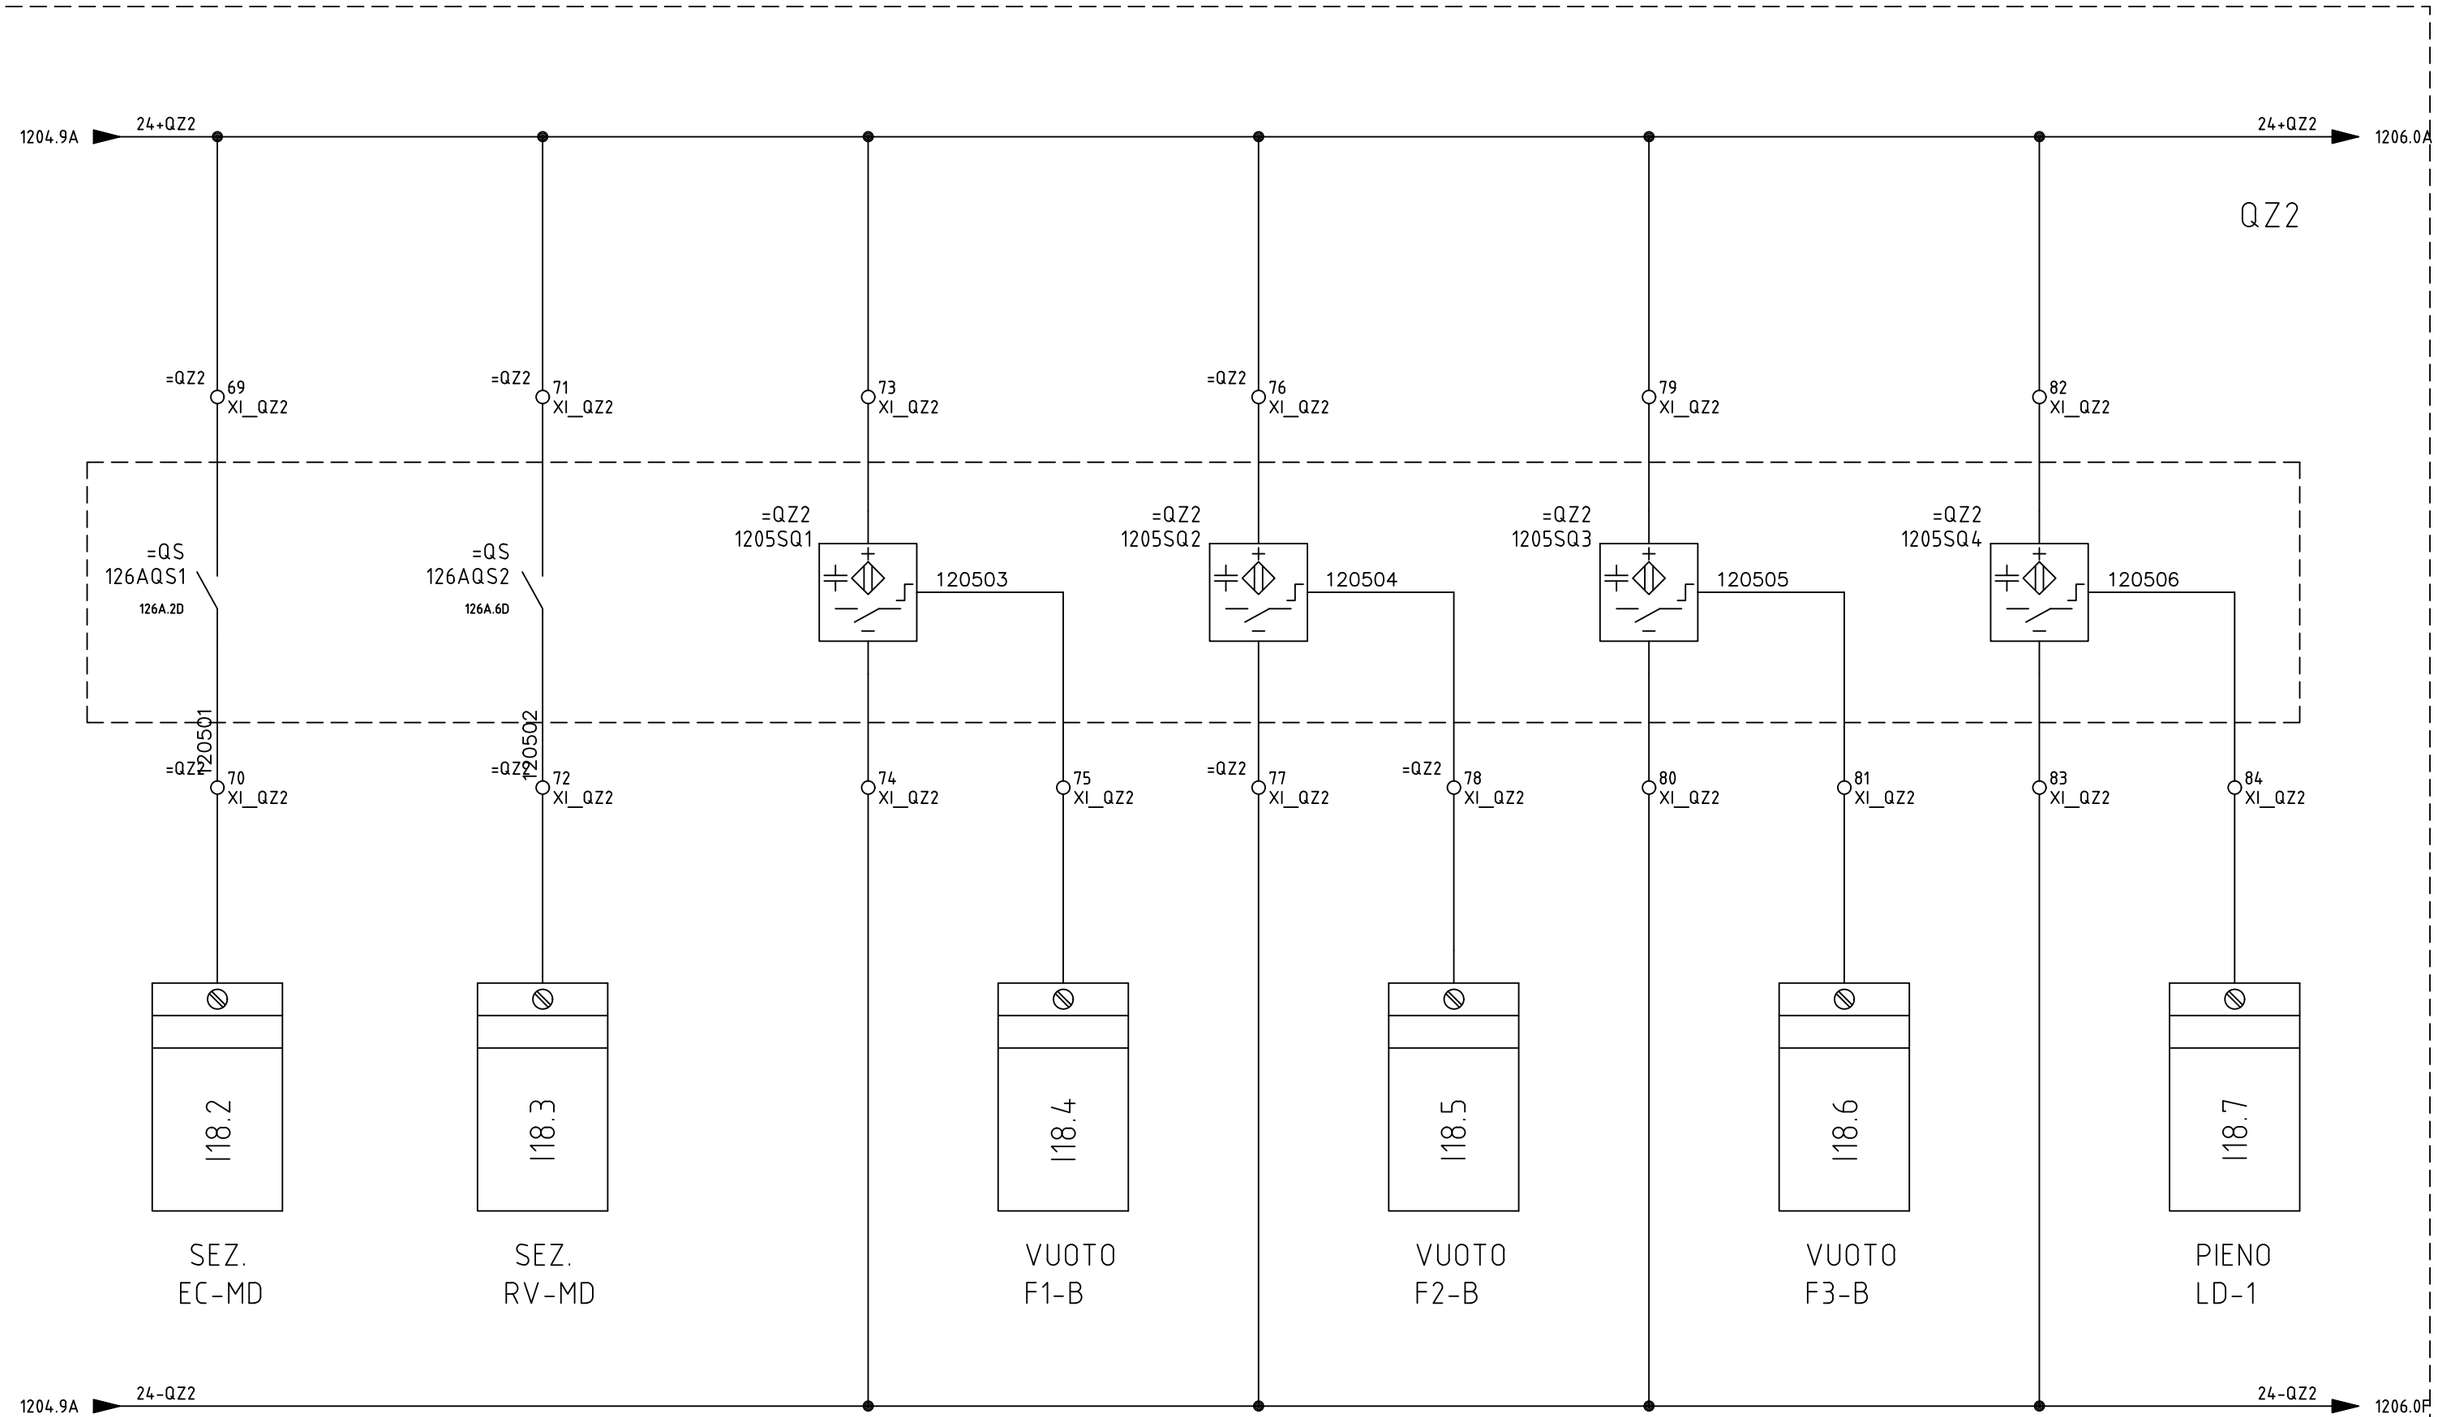

SIRCEM-CM spa
Via Armando Diaz, 19
84018 Scafati (SA)
TEL: +39 081 863 12 05


Dis. N.	REV 0.2
CAD	SPAC
Nome File	C17_26A
Data	26 07 2017

Impianto: *SFARINATI – MOLINO E TRITURAZIONE*
FLOUR PLANT – MILL – SHREDDING

Denominazione: ZONE 2 - SWITCHBOARD

Ordine	SIRCEM
Commessa	C17_26
Esecutore	D.G.

FOGLIO	1205
SEGUE	1206

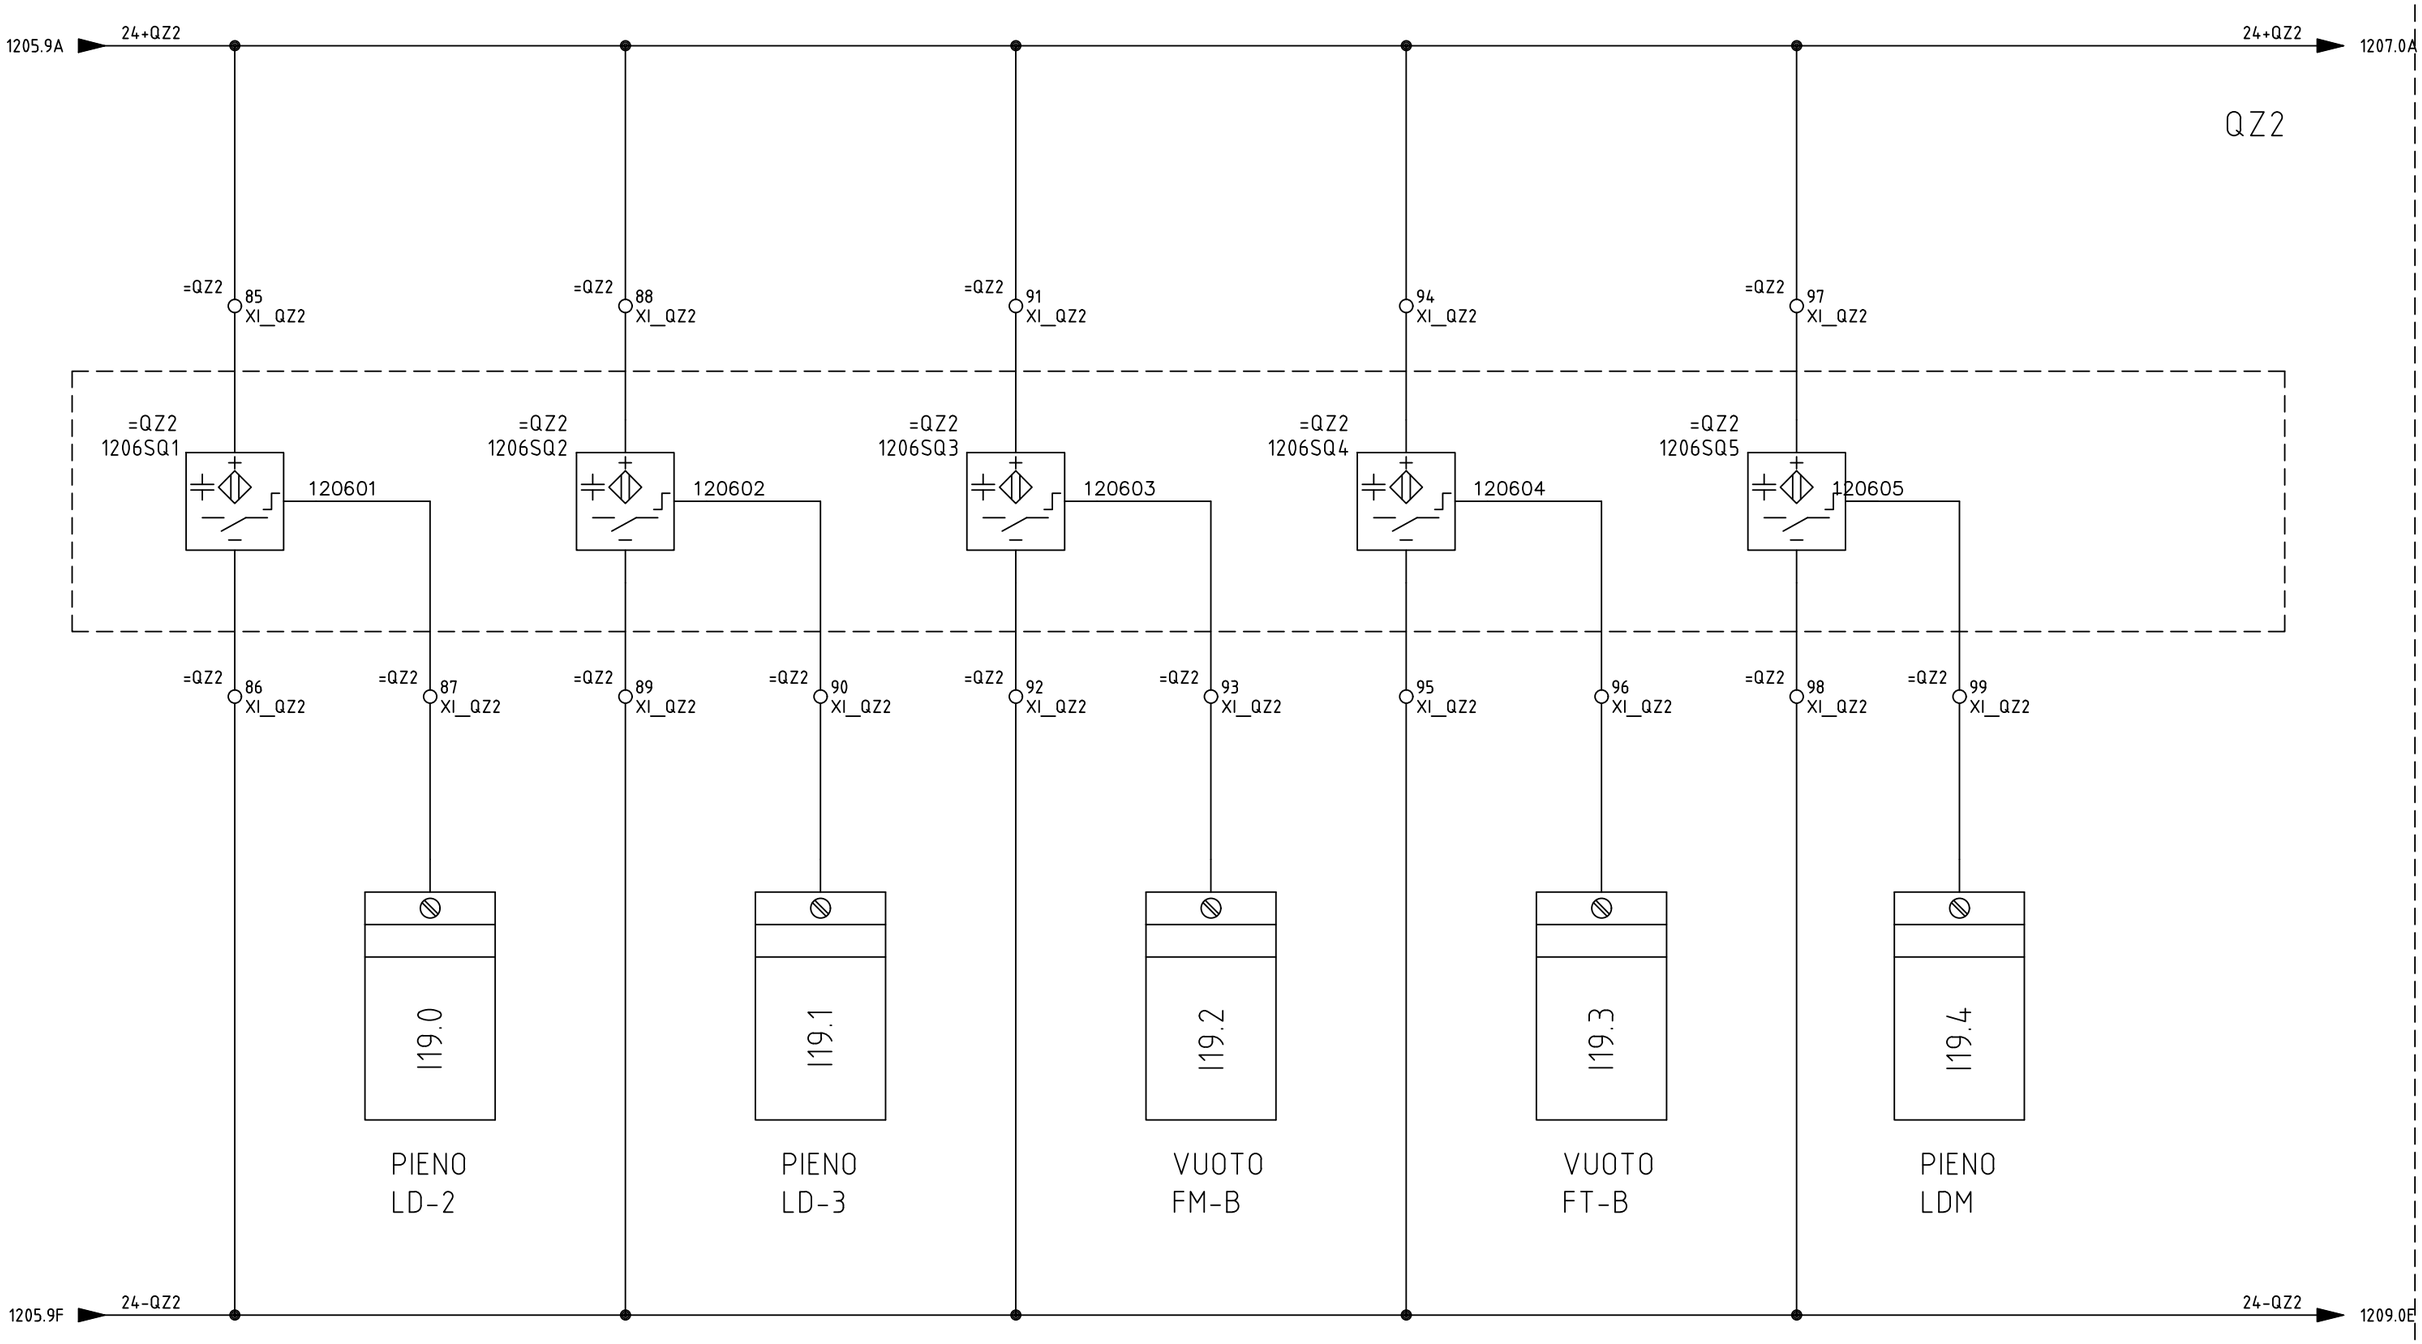

SIRCEM-CM spa
Via Armando Diaz, 19
84018 Scafati (SA)
TEL: +39 081 863 12 05


Dis. N.	REV 0.2
CAD	SPAC
Nome File	C17_26A
Data	26 07 2017

Impianto
SFARINATI – MOLINO E TRITURAZIONE
FLOUR PLANT – MILL – SHREDDING

Denominazione ZONE 2 - SWITCHBOARD

Ordine SIRCEM
Commessa C17_26
Esecutore D.G.

FOGLIO 1206
SEGUE 1207

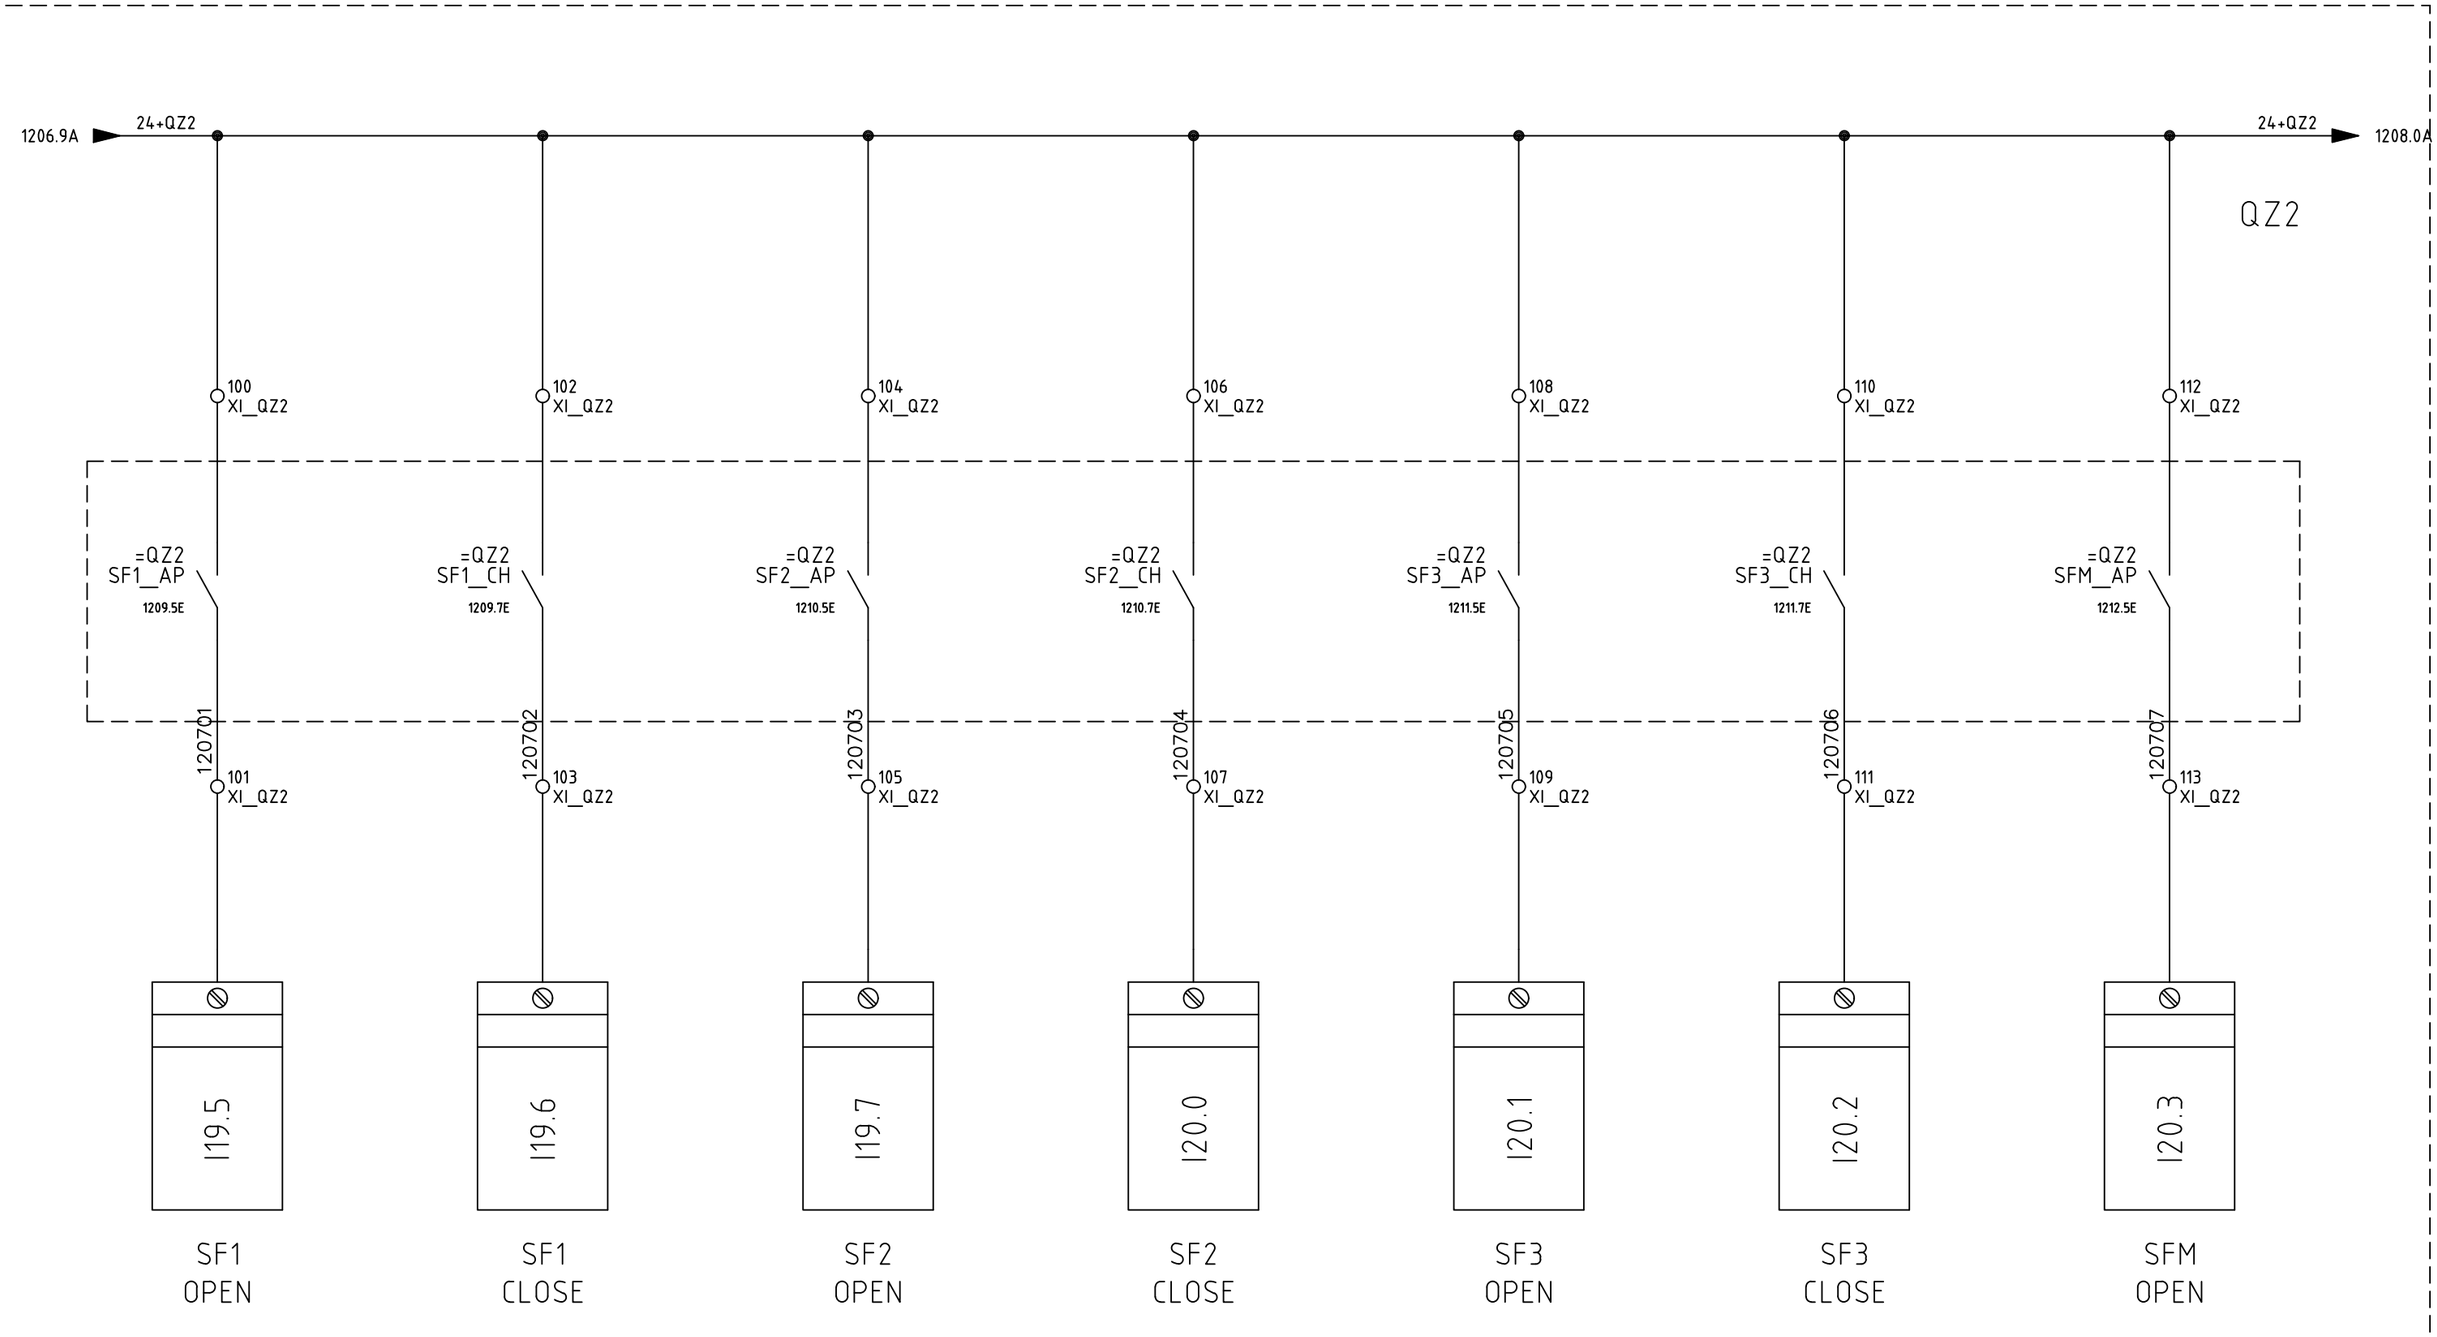

SIRCEM-CM spa
Via Armando Diaz, 19
84018 Scafati (SA)
TEL: +39 081 863 12 05


Dis. N.	REV 0.2
CAD	SPAC
Nome File	C17_26A
Data	26 07 2017

Impianto: *SFARINATI – MOLINO E TRITURAZIONE*
FLOUR PLANT – MILL – SHREDDING

Denominazione: ZONE 2 - SWITCHBOARD

Ordine: SIRCEM
Commessa: C17_26
Esecutore: D.G.

FOGLIO 1207
SEGUE 1208

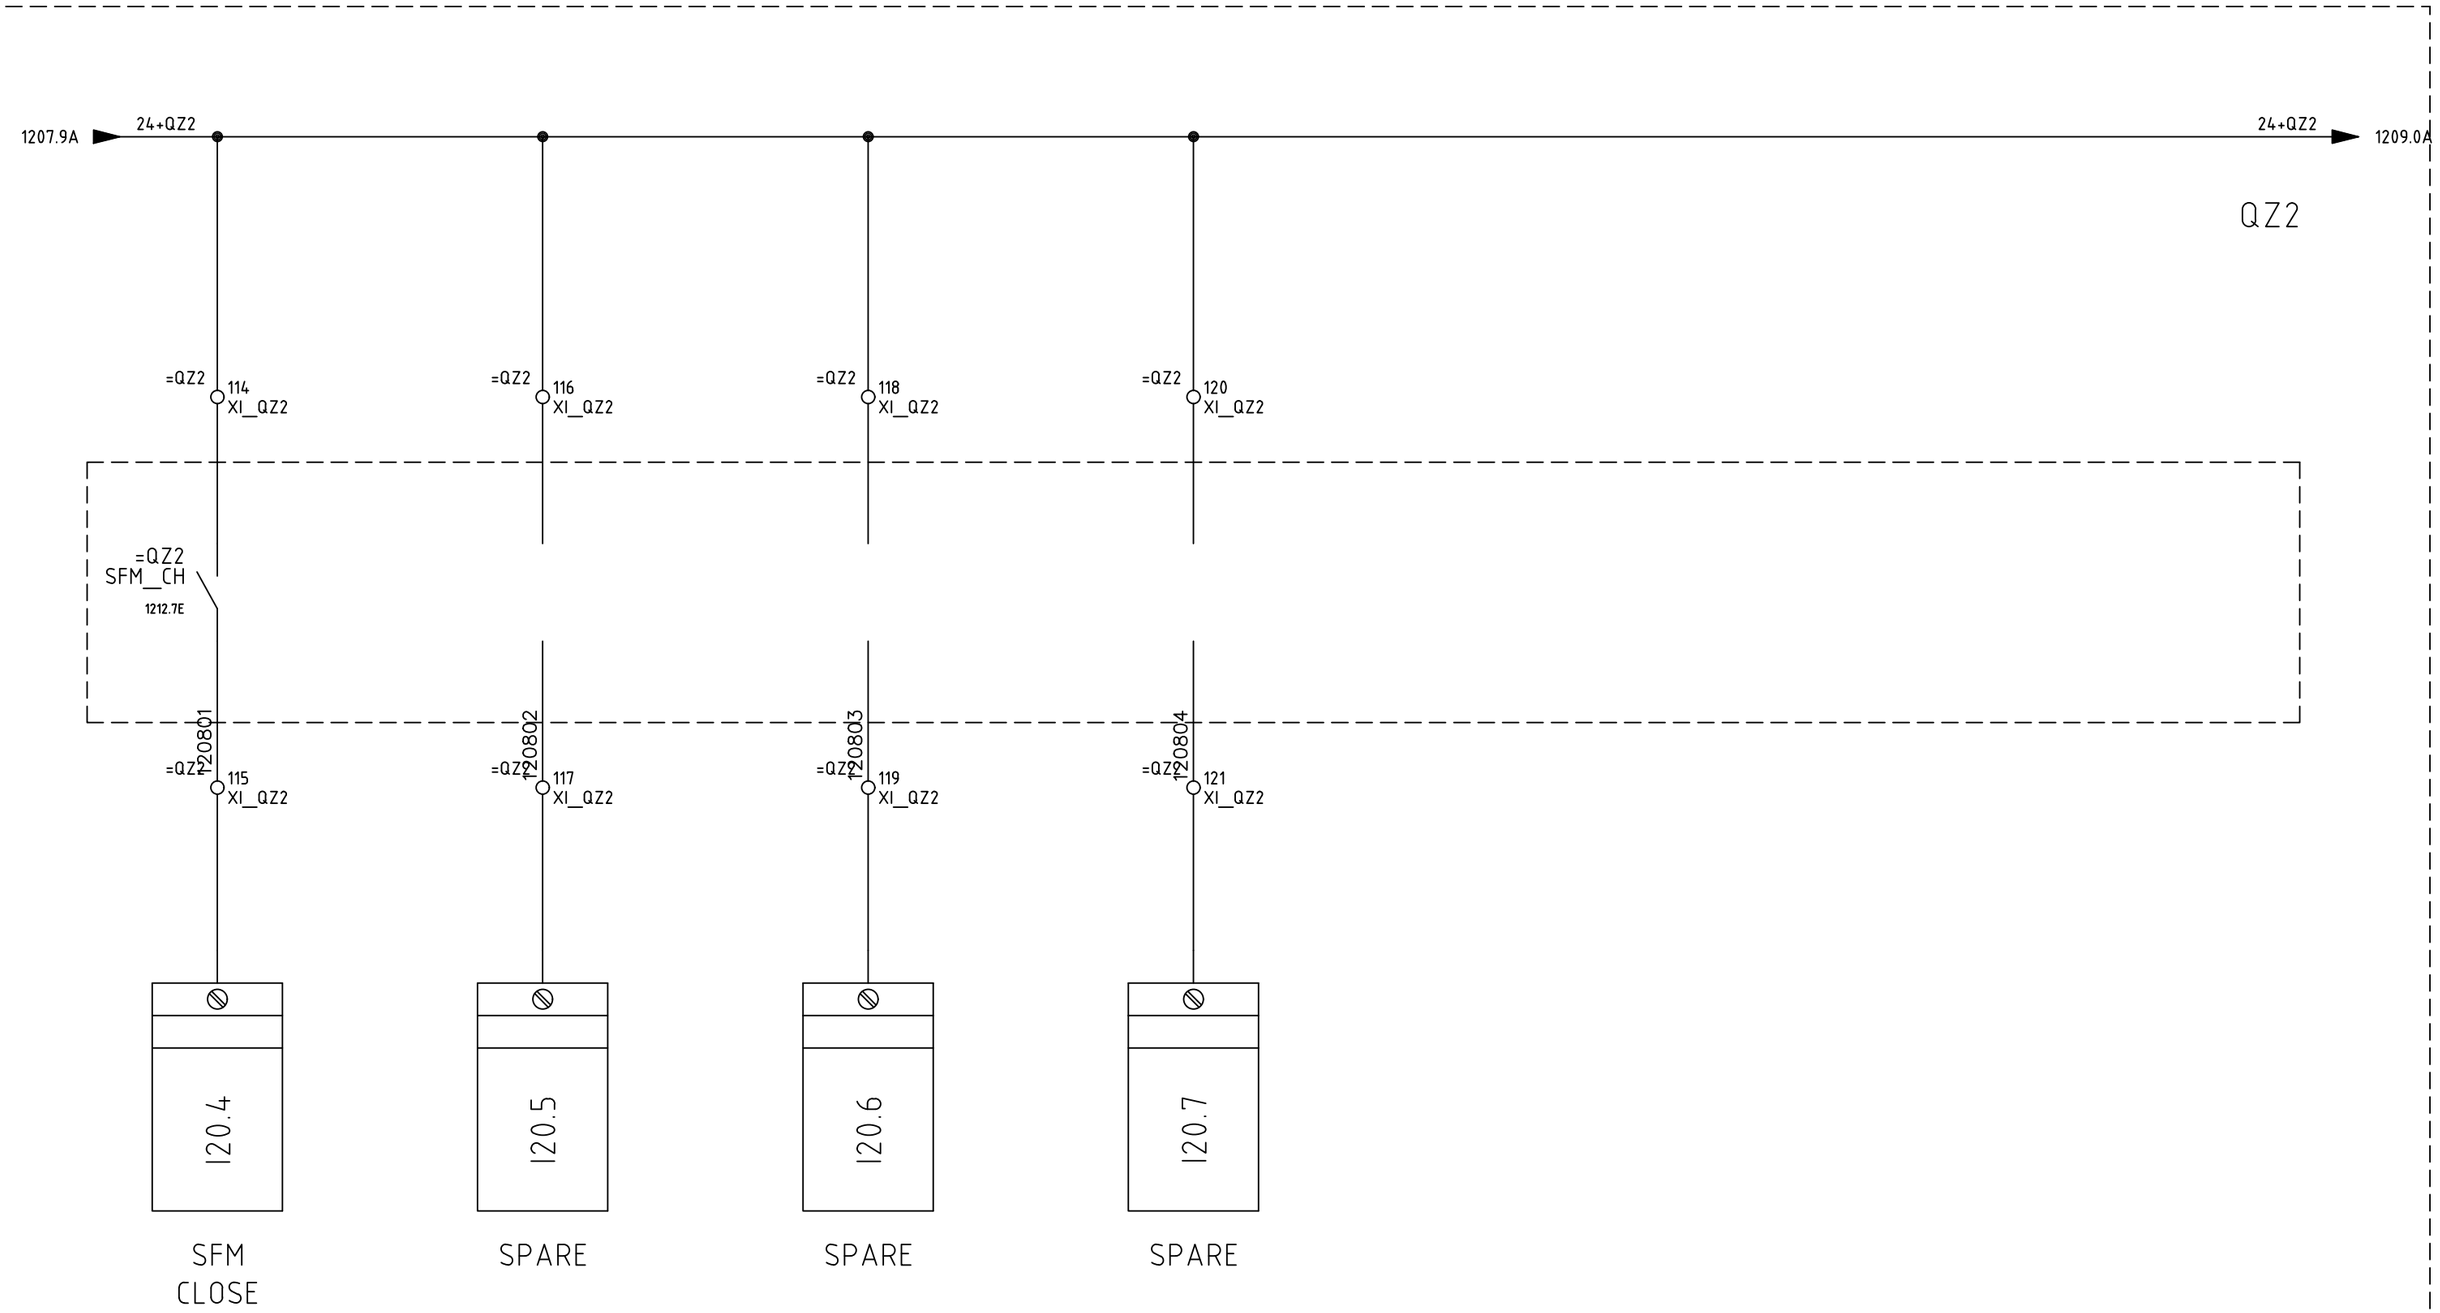

SIRCEM-CM spa
Via Armando Diaz, 19
84018 Scafati (SA)
TEL: +39 081 863 12 05


Dis. N.	REV 0.2
CAD	SPAC
Nome File	C17_26A
Data	26 07 2017

Impianto: *SFARINATI – MOLINO E TRITURAZIONE*
FLOUR PLANT – MILL – SHREDDING

Denominazione: ZONE 2 - SWITCHBOARD

Ordine	SIRCEM
Commessa	C17_26
Esecutore	D.G.

FOGLIO	1208
SEGUE	1209

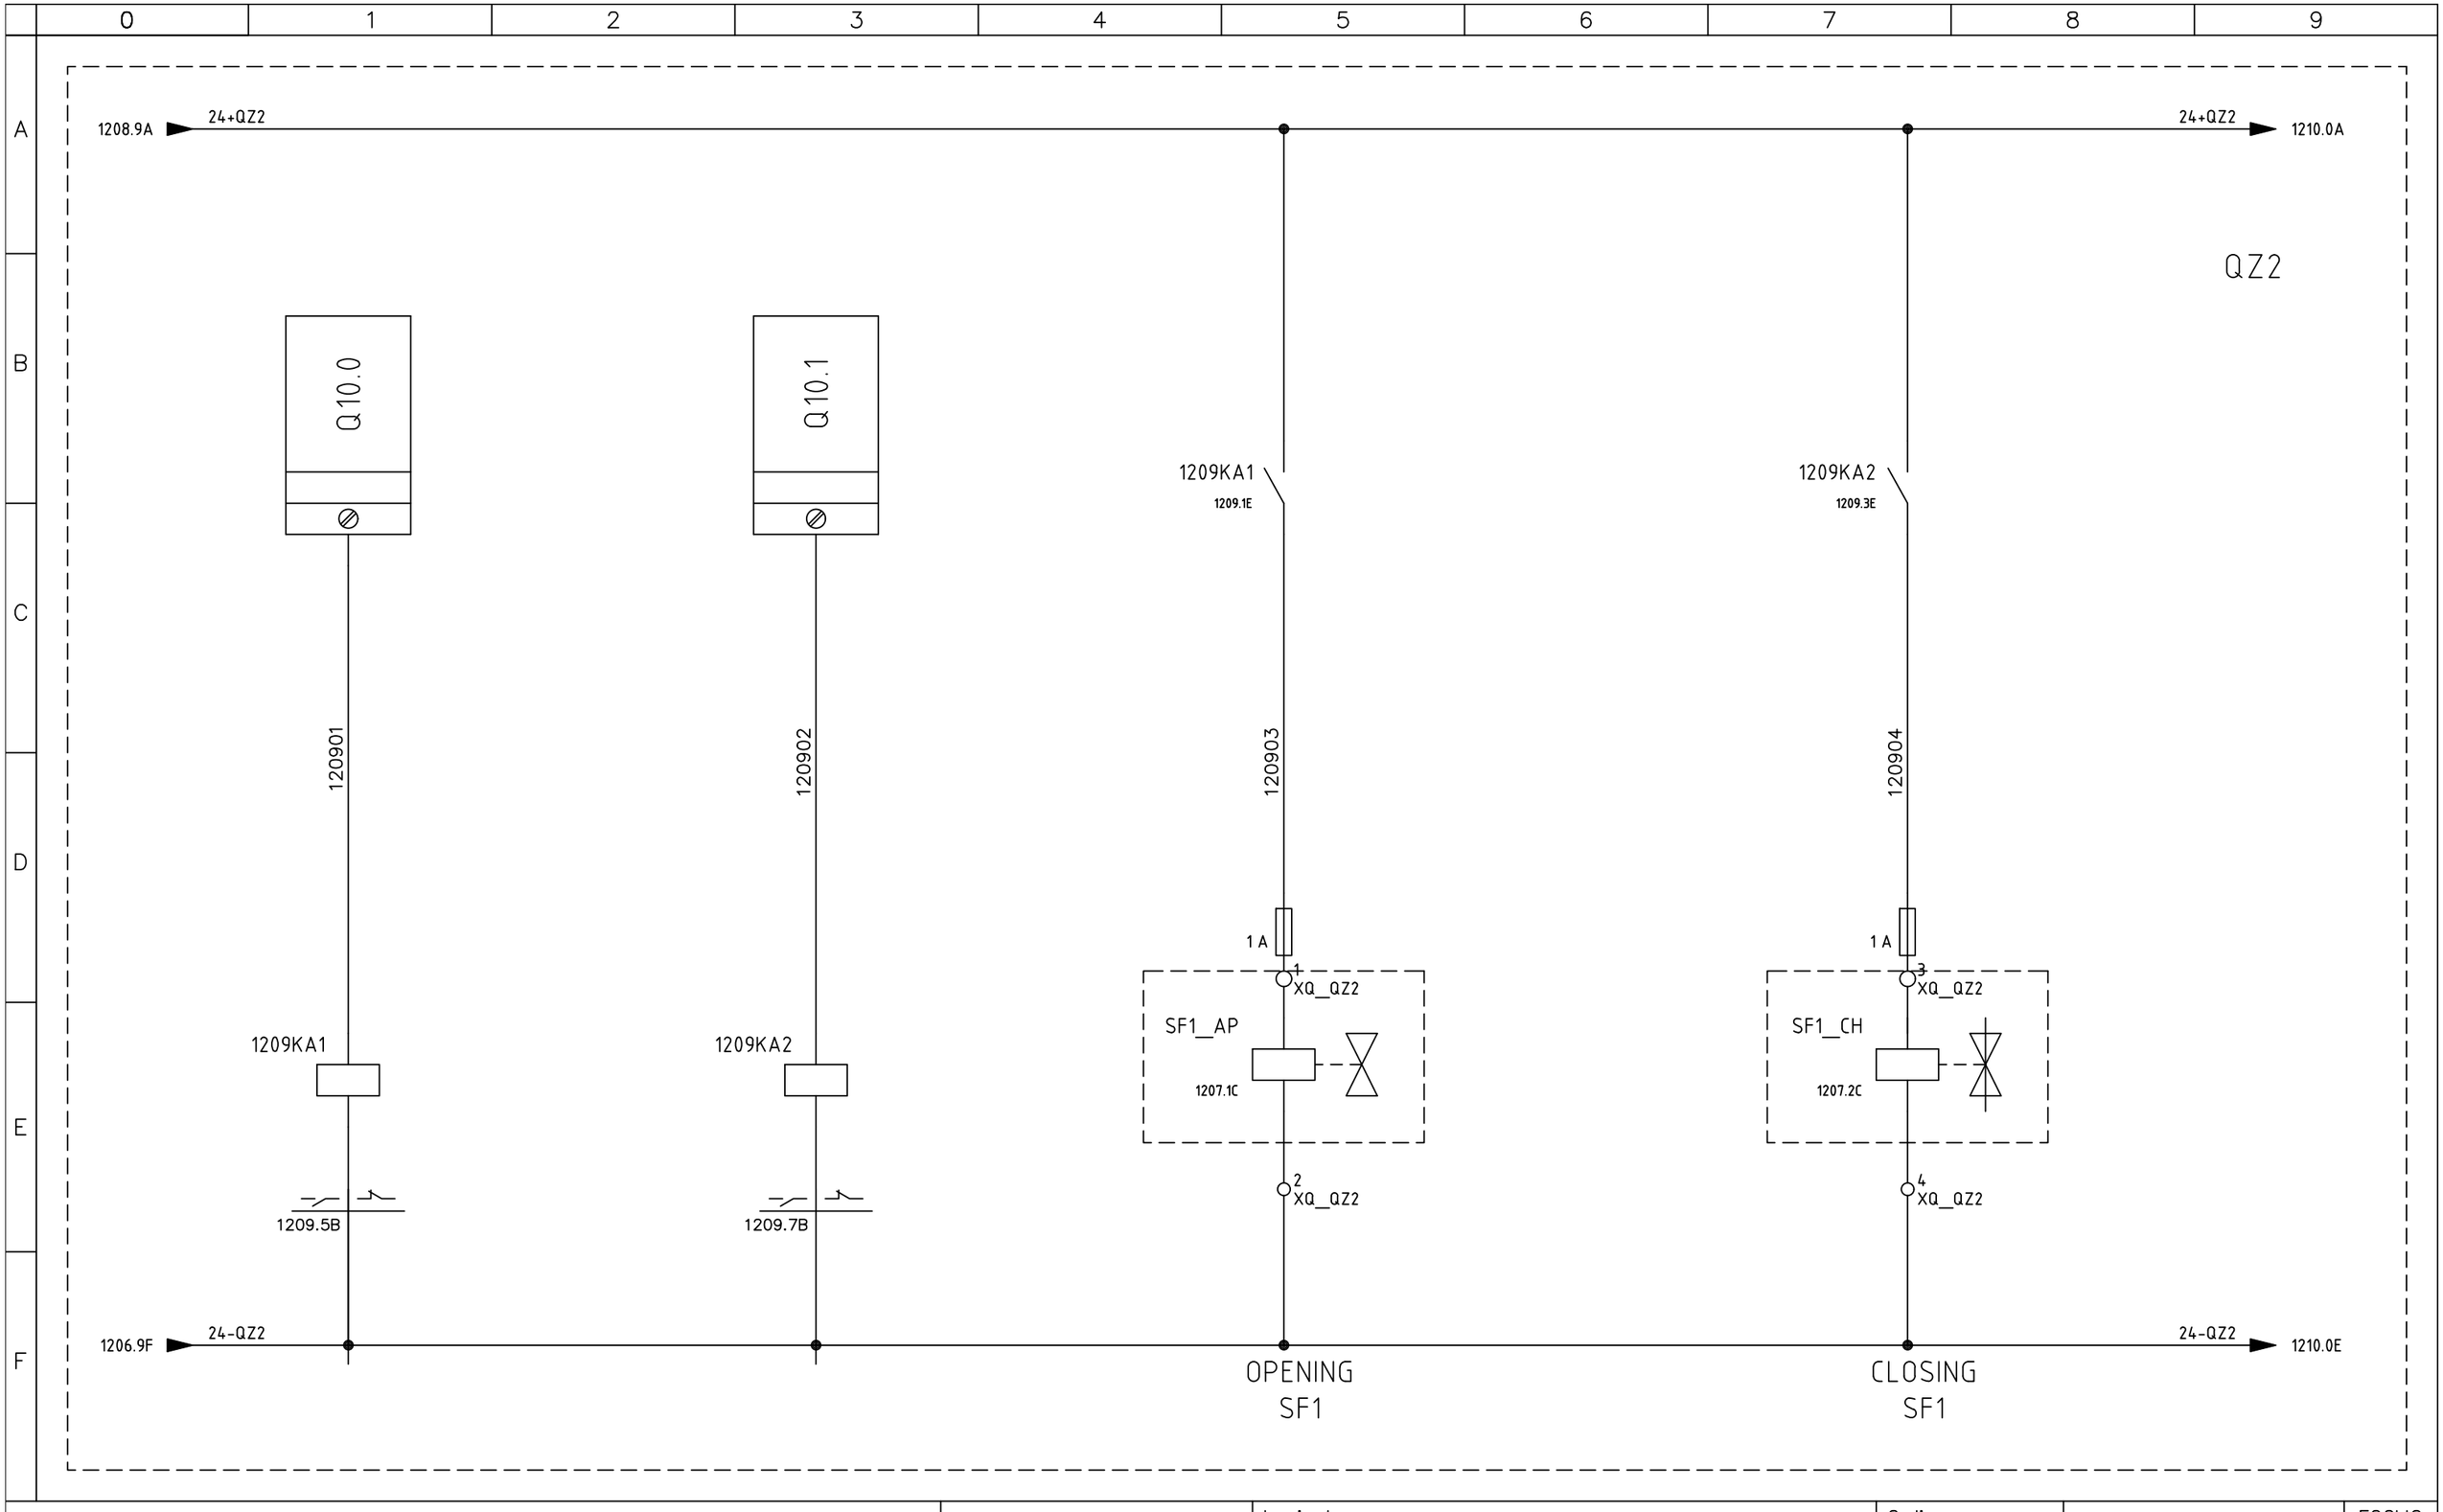

SIRCEM-CM spa
Via Armando Diaz, 19
84018 Scafati (SA)
TEL: +39 081 863 12 05


Dis. N.	REV 0.2
CAD	SPAC
Nome File	C17_26A
Data	26 07 2017

Impianto
SFARINATI – MOLINO E TRITURAZIONE
FLOUR PLANT – MILL – SHREDDING

Denominazione ZONE 2 - SWITCHBOARD

Ordine	SIRCEM
Commessa	C17_26
Esecutore	D.G.

FOGLIO	1209
SEGUE	1210

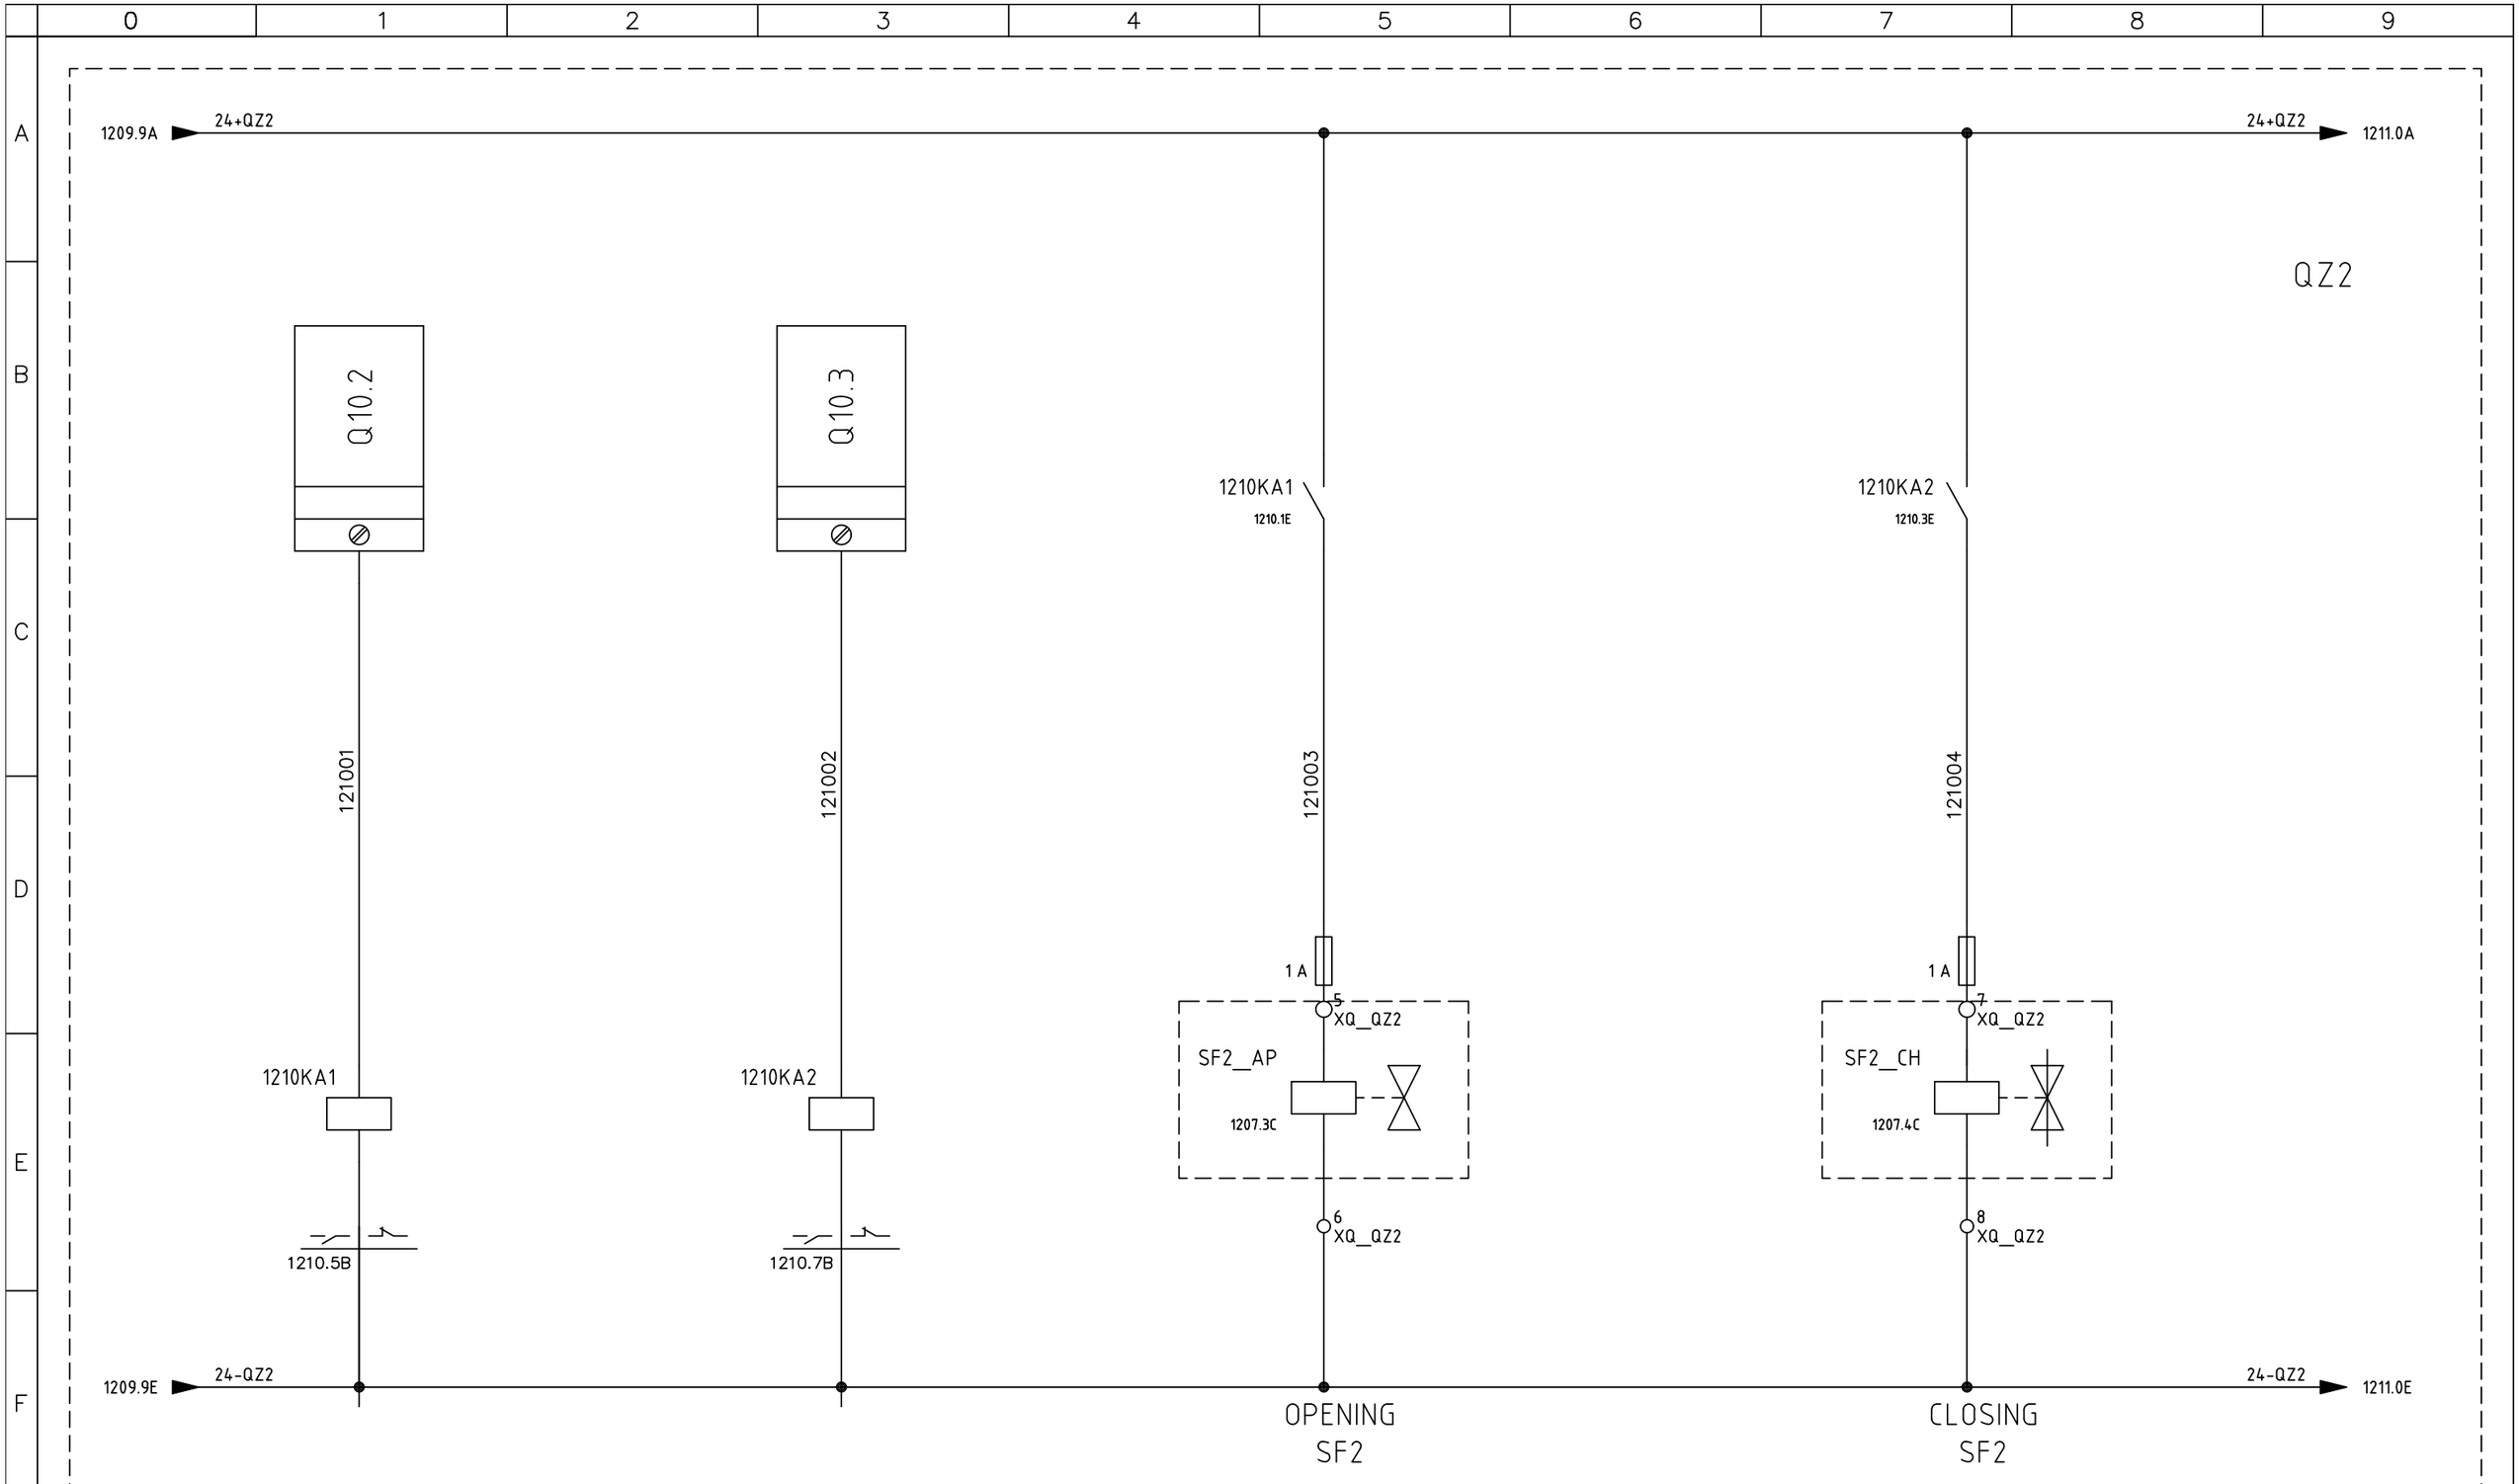

SIRCEM-CM spa
Via Armando Diaz, 19
84018 Scafati (SA)
TEL: +39 081 863 12 05


Dis. N.	REV 0.2
CAD	SPAC
Nome File	C17_26A
Data	26 07 2017

Impianto: *SFARINATI – MOLINO E TRITURAZIONE*
FLOUR PLANT – MILL – SHREDDING

Denominazione: ZONE 2 - SWITCHBOARD

Ordine	SIRCEM
Commessa	C17_26
Esecutore	D.G.

FOGLIO	1210
SEGUE	1211

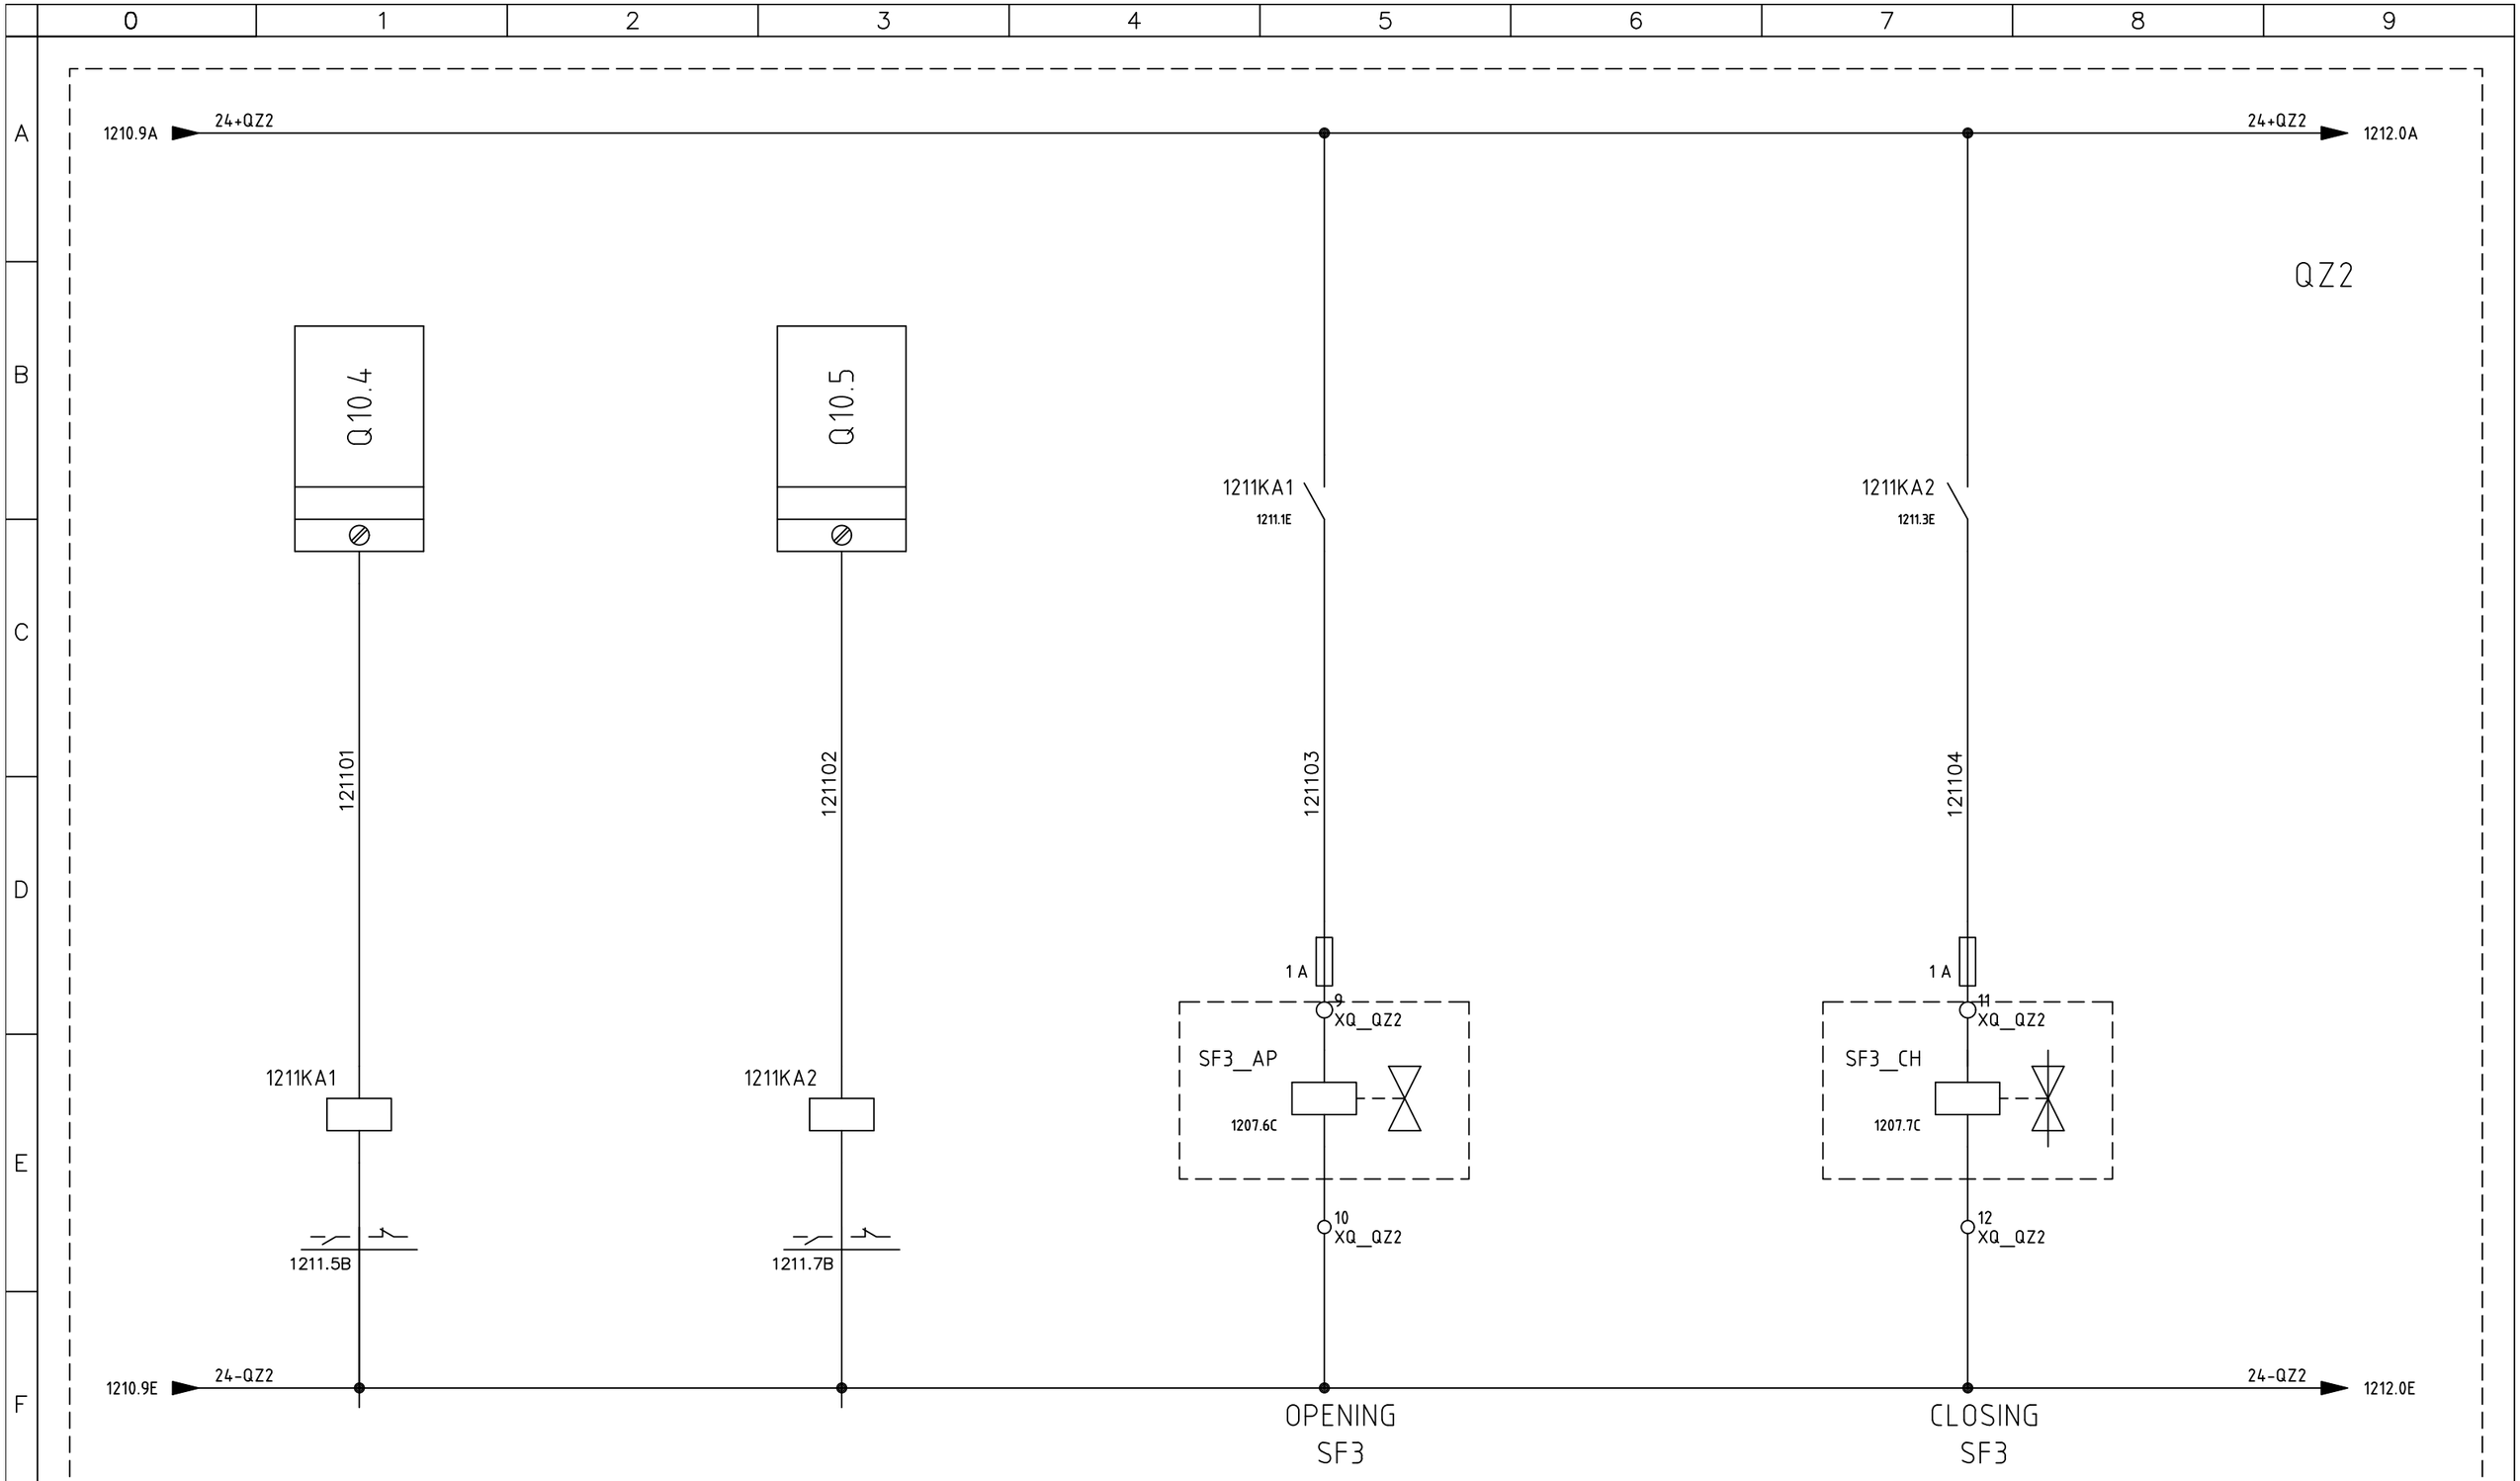

SIRCEM-CM spa
Via Armando Diaz, 19
84018 Scafati (SA)
TEL: +39 081 863 12 05


Dis. N.	REV 0.2
CAD	SPAC
Nome File	C17_26A
Data	26 07 2017

Impianto: *SFARINATI – MOLINO E TRITURAZIONE*
FLOUR PLANT – MILL – SHREDDING

Denominazione: ZONE 2 - SWITCHBOARD

Ordine: SIRCEM
Commessa: C17_26
Esecutore: D.G.

FOGLIO 1211
SEGUE 1212

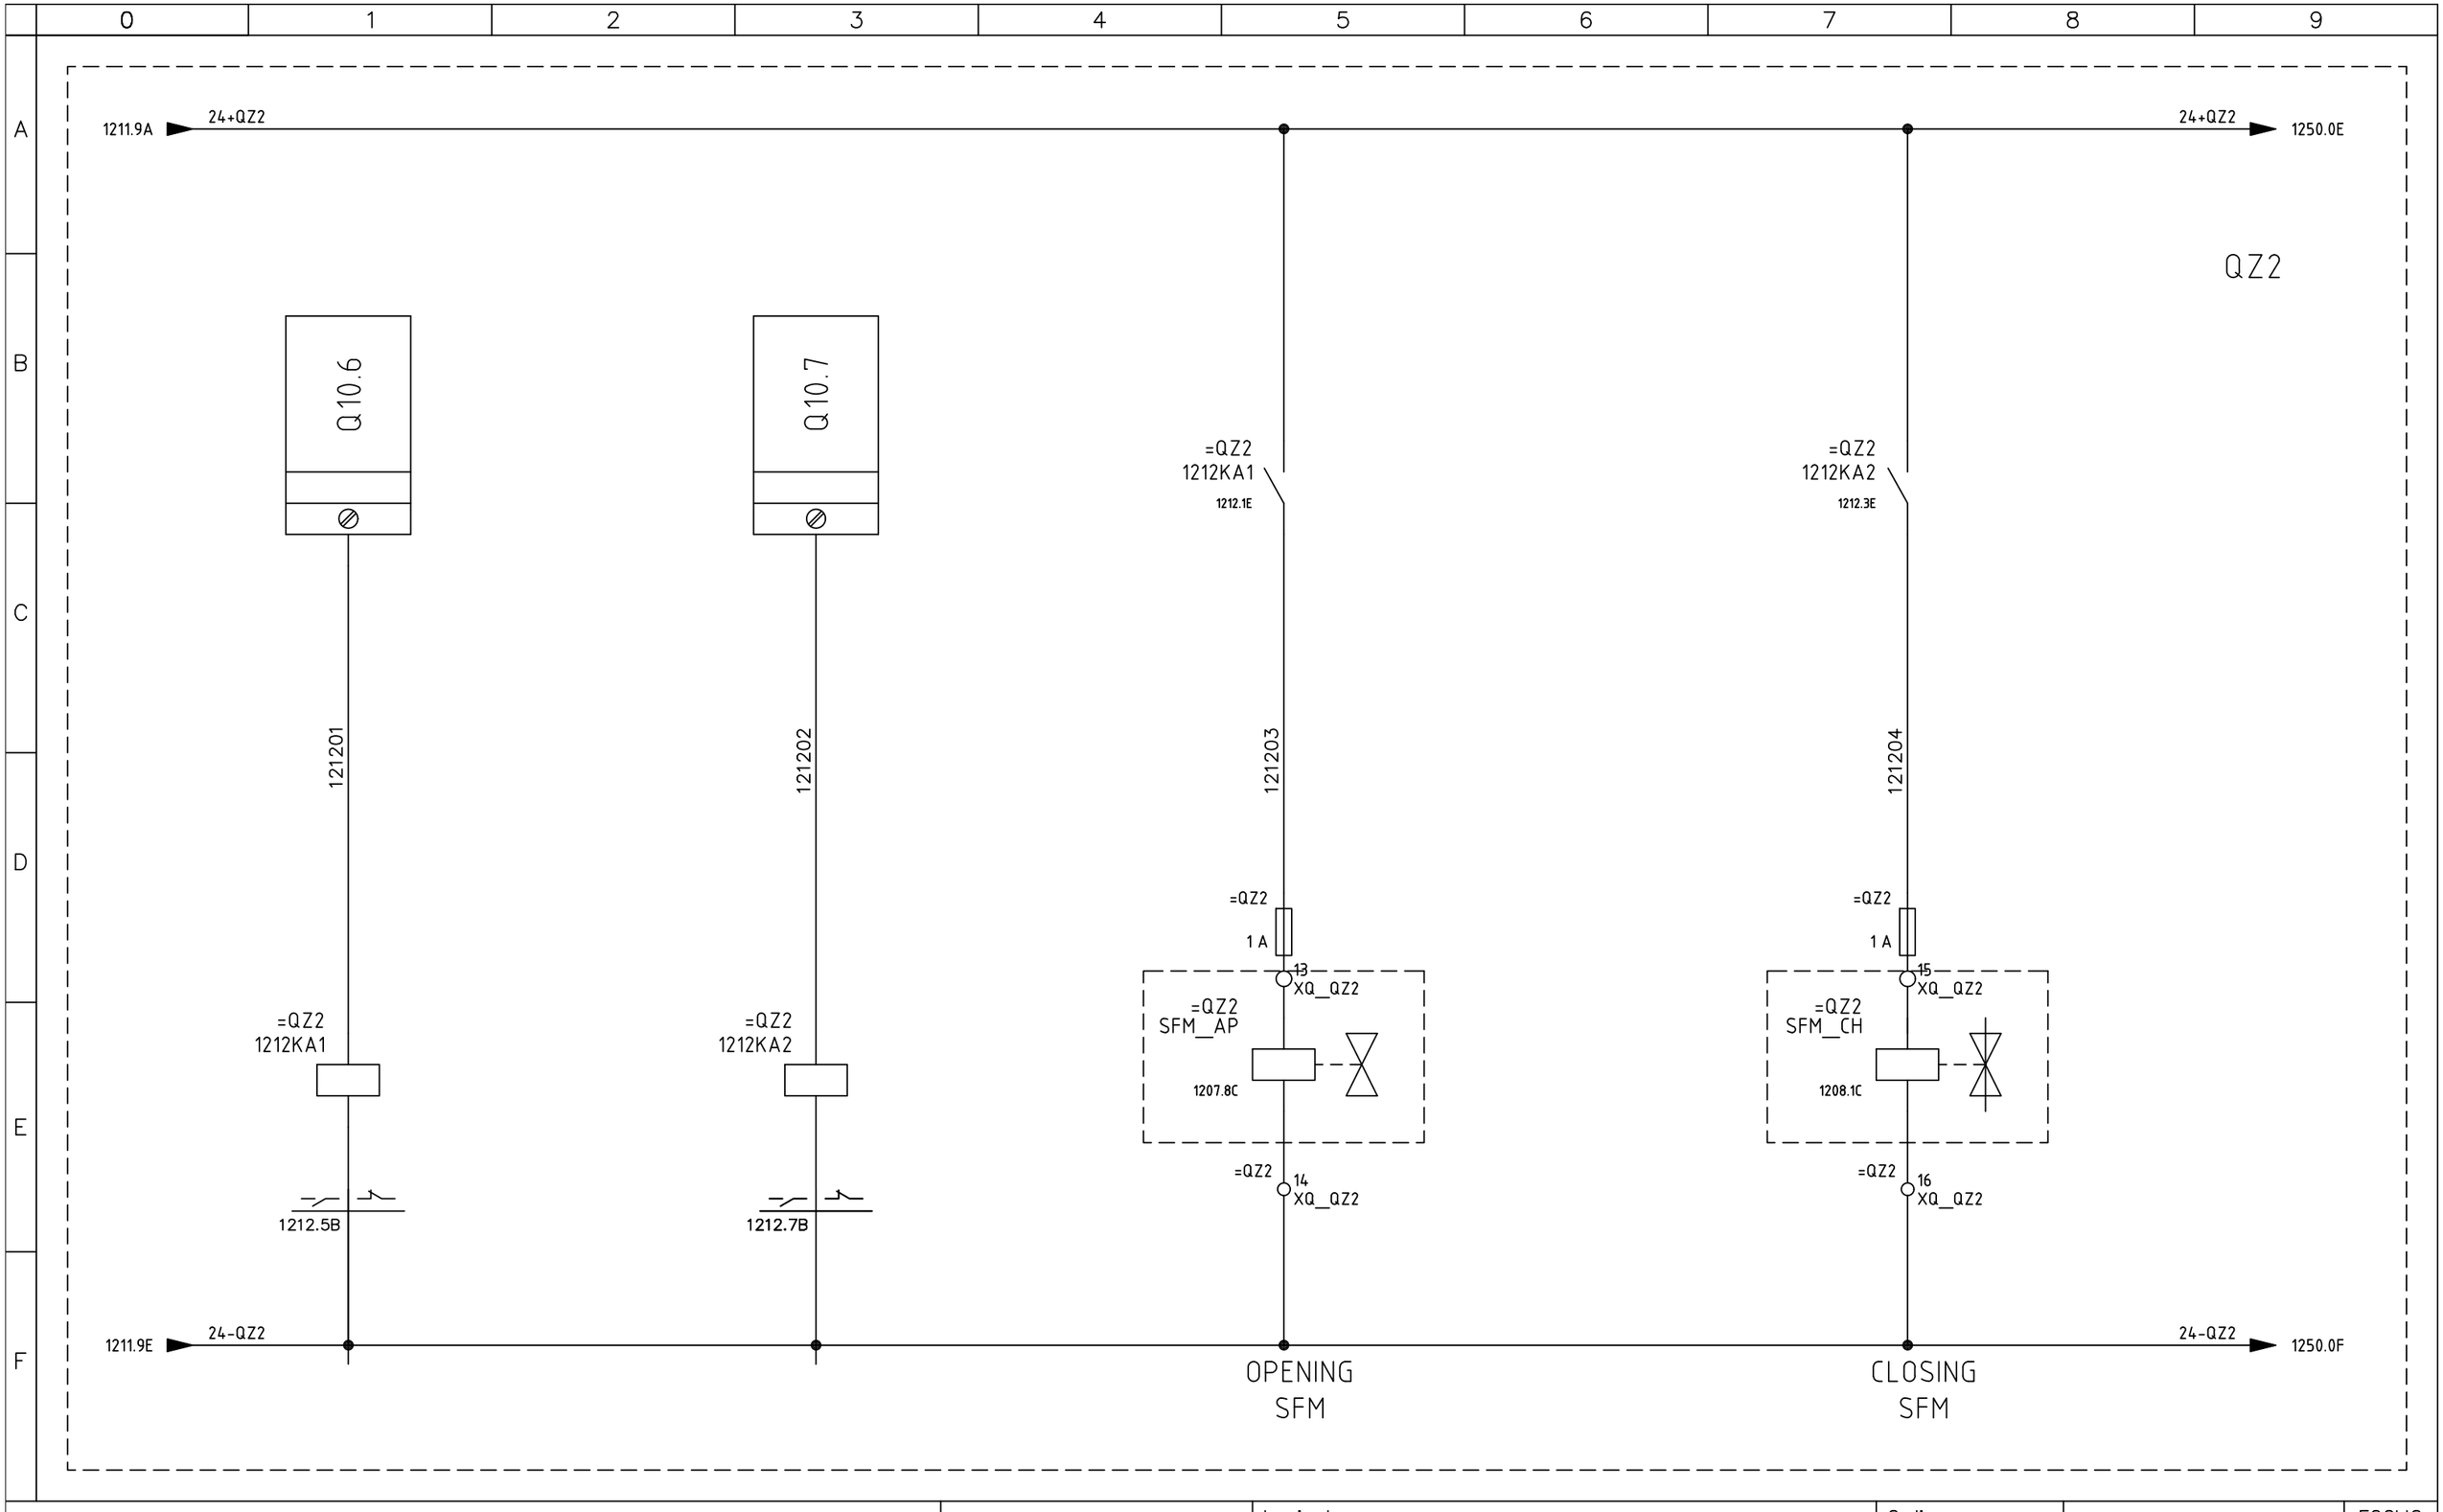

SIRCEM-CM spa
Via Armando Diaz, 19
84018 Scafati (SA)
TEL: +39 081 863 12 05

Dis. N.	REV 0.2
CAD	SPAC
Nome File	C17_26A
Data	26 07 2017

Impianto
SFARINATI – MOLINO E TRITURAZIONE
FLOUR PLANT – MILL – SHREDDING

Denominazione
ZONE 2 - SWITCHBOARD

Ordine	SIRCEM
Commessa	C17_26
Esecutore	D.G.

FOGLIO	1212
SEGUE	1213

	0	1	2	3	4	5	6	7	8	9
A										
B	Q11.0	Q11.1	Q11.2	Q11.3	Q11.4	Q11.5	Q11.6	Q11.7		
C	SPARE	SPARE	SPARE	SPARE	SPARE	SPARE	SPARE	SPARE		
D										
E										
F										

SIRCEM-CM spa
Via Armando Diaz, 19
84018 Scafati (SA)
TEL: +39 081 863 12 05


Dis. N.	REV 0.2
CAD	SPAC
Nome File	C17_26A
Data	26 07 2017

Impianto: *SFARINATI – MOLINO E TRITURAZIONE*
FLOUR PLANT – MILL – SHREDDING

Denominazione: ZONE 2 - SWITCHBOARD

Ordine: SIRCEM
Commessa: C17_26
Esecutore: D.G.


FOGLIO 1213
SEGUE 1250

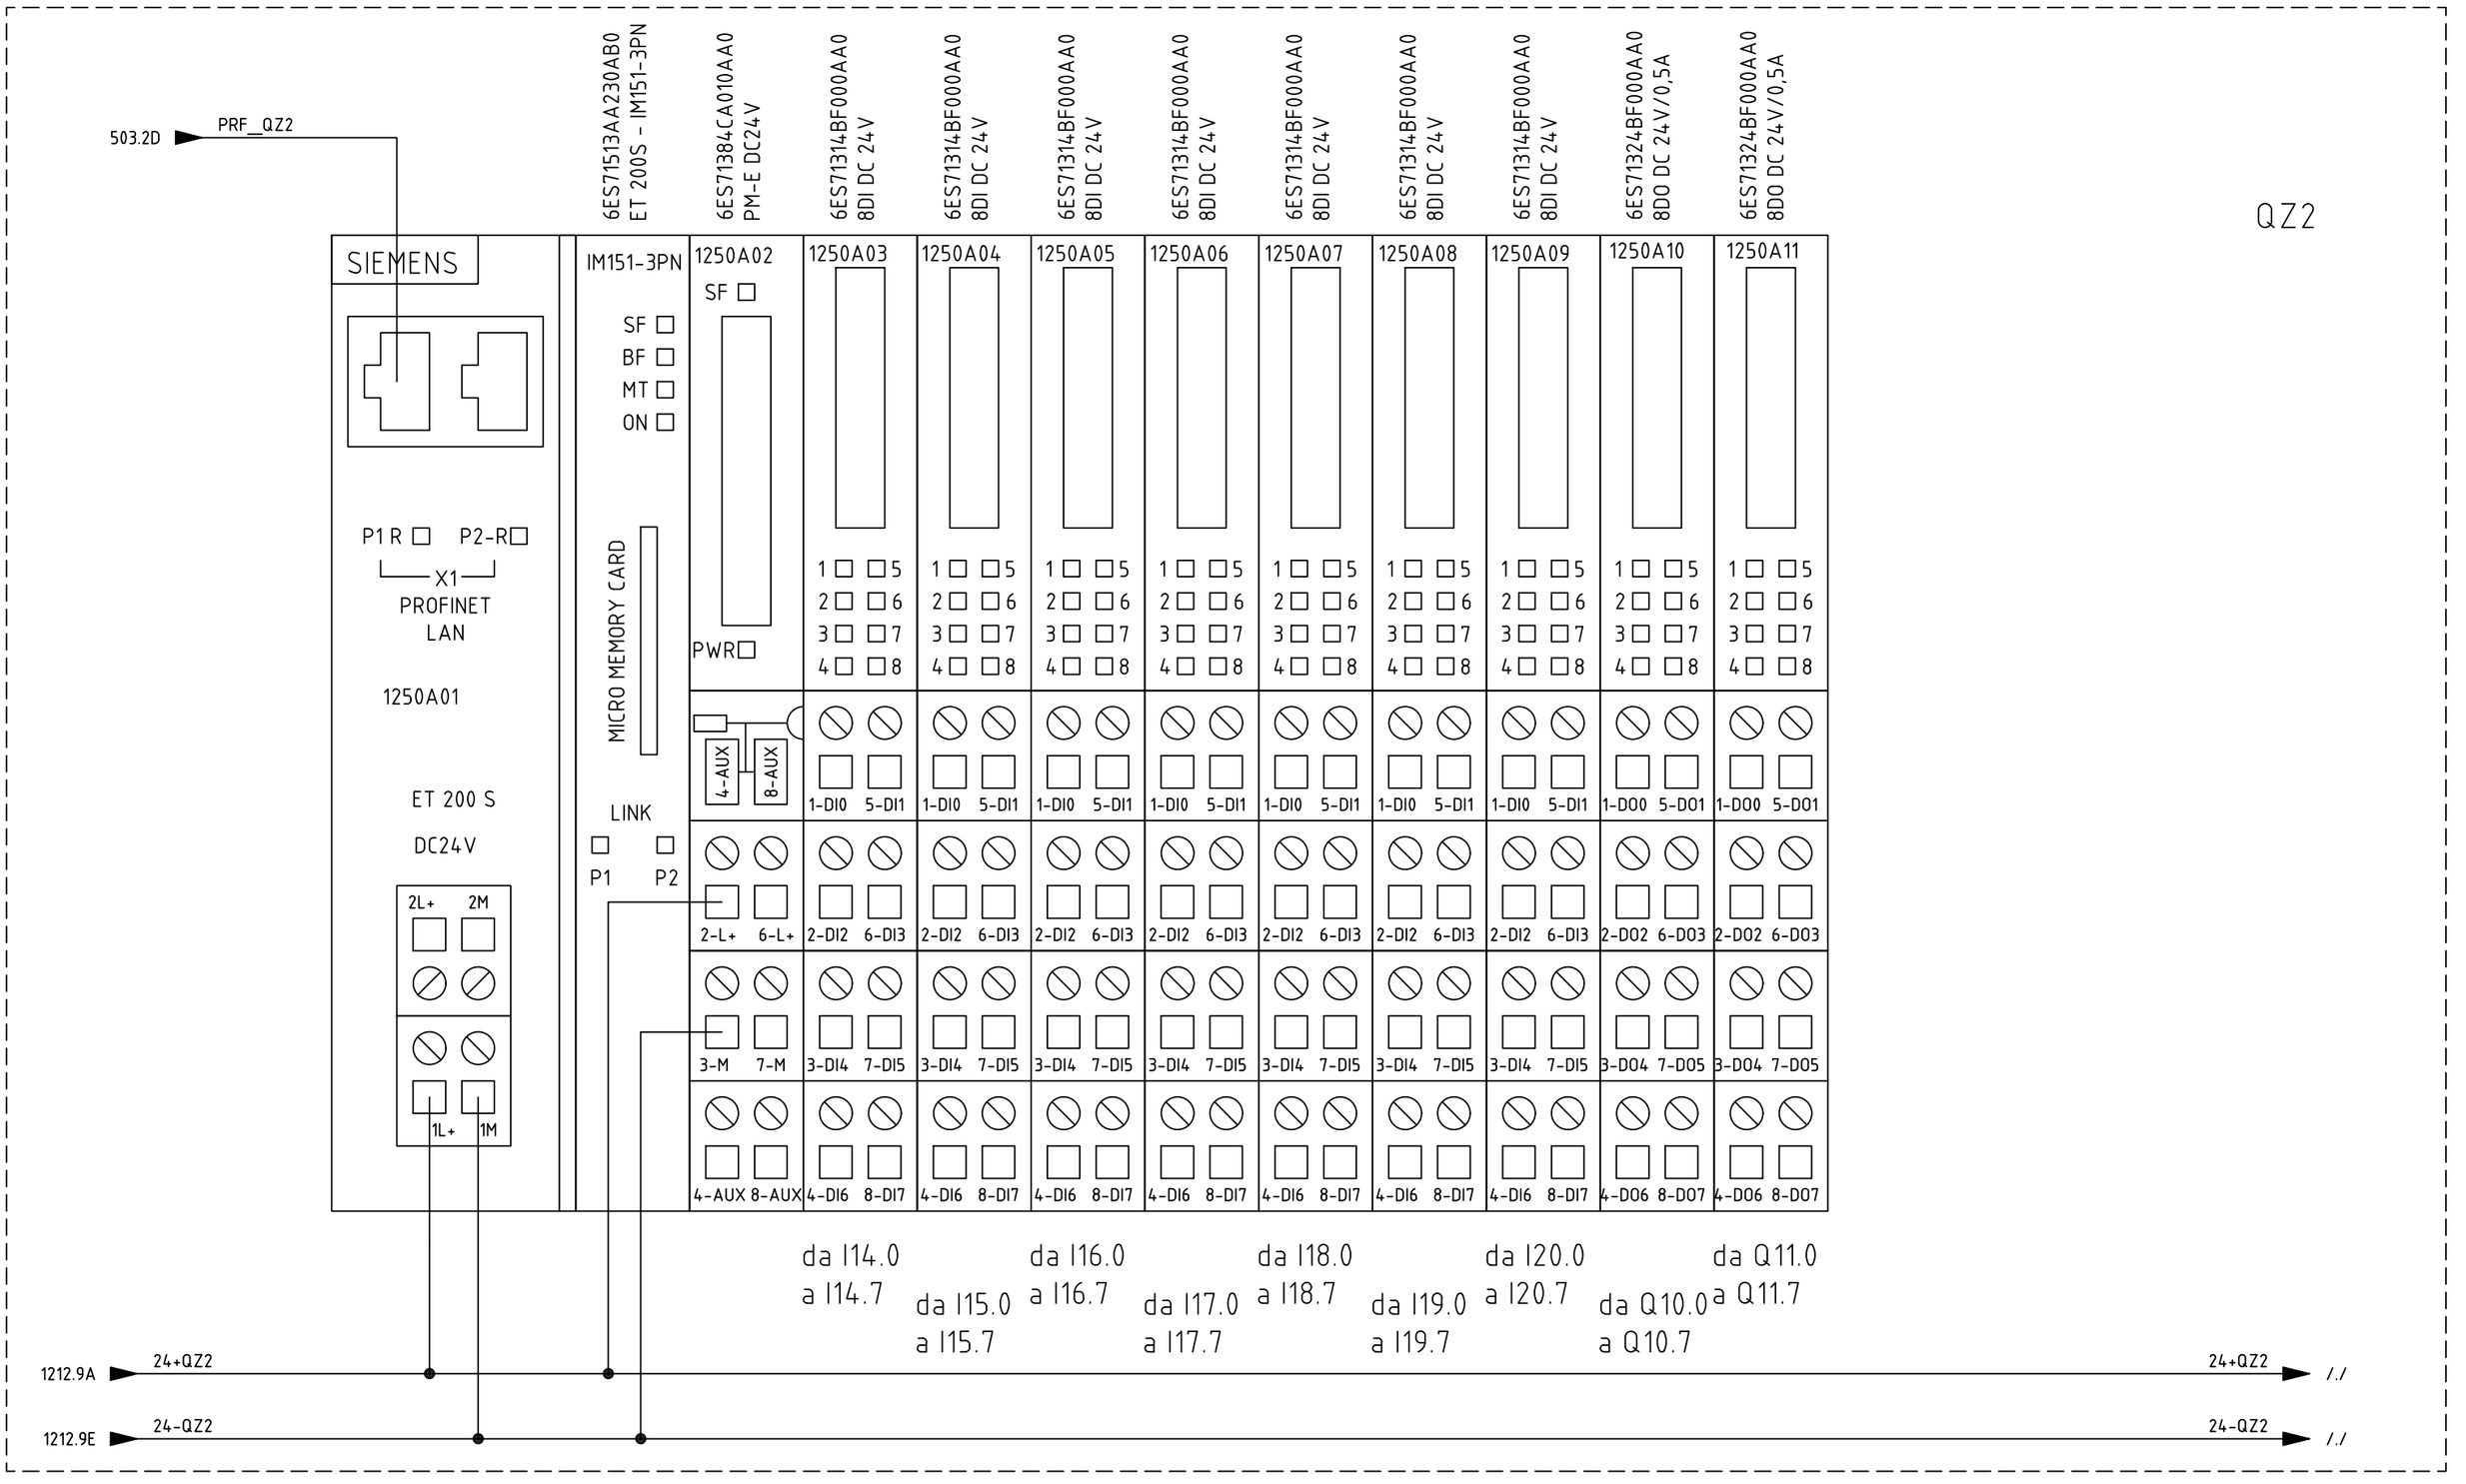


SIRCEM-CM spa Via Armando Diaz, 19 84018 Scafati (SA) TEL: +39 081 863 12 05	Dis. N. REV 0.2 CAD SPAC Nome File C17_26A Data 26 07 2017	Impianto *SFARINATI – MOLINO E TRITURAZIONE* *FLOUR PLANT – MILL – SHREDDING* Denominazione ZONE 2 - RACK PLC	Ordine SIRCEM Commessa C17_26 Esecutore D.G.		FOGLIO 1250 SEGUE 1260

	0	1	2	3	4	5	6	7	8	9
A										
B										
C										
D										
E										
F										

=QZ2 - QZ2
Q__ZONE__2

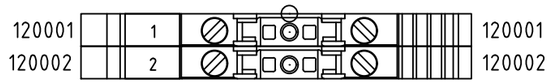

=QZ2 - XQ__QZ2
OUTPUT__Q__ZONE__2

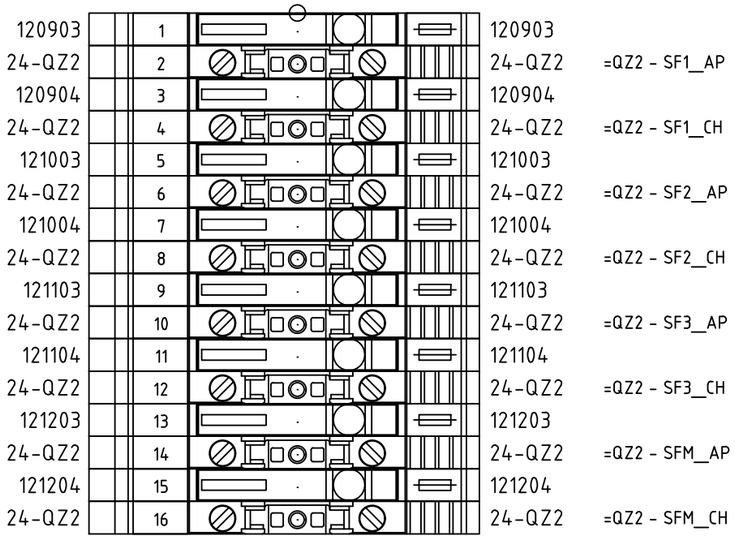

SIRCEM-CM spa
Via Armando Diaz, 19
84018 Scafati (SA)
TEL: +39 081 863 12 05

Dis. N.	REV 0.2
CAD	SPAC
Nome File	C17_26A
Data	26 07 2017

Impianto
SFARINATI – MOLINO E TRITURAZIONE
FLOUR PLANT – MILL – SHREDDING

Denominazione ZONE 2 - TERMINAL

Ordine SIRCEM
Commessa C17_26
Esecutore D.G.

FOGLIO 1260
SEGUE 1261

=QZ2 - XI_QZ2

QUADRO ZONA 2

24+QZ2	1	24+QZ2	=QS - 103QS1	24+QZ2	41	24+QZ2	=QS - 117AQS2	24+QZ2	81
120001	2	120001	=QS - 103QS1	120301	42	120301	=QS - 117AQS2	120505	82
24+QZ2	3	24+QZ2	=QS - 104QS1	24+QZ2	43	24+QZ2	=QS - 118AQS1	24+QZ2	83
120002	4	120002	=QS - 104QS1	120302	44	120302	=QS - 118AQS1	120506	84
24+QZ2	5	24+QZ2	=QS - 105QS1	24+QZ2	45	24+QZ2	=QS - 118AQS2	24+QZ2	85
120003	6	120003	=QS - 105QS1	120303	46	120303	=QS - 118AQS2	120507	86
24+QZ2	7	24+QZ2	=QS - 106QS1	24+QZ2	47	24+QZ2	=QS - 119AQS1	24+QZ2	87
120004	8	120004	=QS - 106QS1	120304	48	120304	=QS - 119AQS1	120508	88
24+QZ2	9	24+QZ2	=QS - 107QS1	24+QZ2	49	24+QZ2	=QS - 119AQS2	24+QZ2	89
120005	10	120005	=QS - 107QS1	120305	50	120305	=QS - 119AQS2	120509	90
24+QZ2	11	24+QZ2	=QS - 108QS1	24+QZ2	51	24+QZ2	=QS - 120AQS1	24+QZ2	91
120006	12	120006	=QS - 108QS1	120306	52	120306	=QS - 120AQS1	120510	92
24+QZ2	13	24+QZ2	=QS - 109QS1	24+QZ2	53	24+QZ2	=QS - 120AQS2	24+QZ2	93
120101	14	120101	=QS - 109QS1	120307	54	120307	=QS - 120AQS2	120511	94
24+QZ2	15	24+QZ2	=QS - 110QS1	24+QZ2	55	24+QZ2	=QS - 121QS1	24+QZ2	95
120102	16	120102	=QS - 110QS1	120401	56	120401	=QS - 121QS1	120512	96
24+QZ2	17	24+QZ2	=QS - 111QS1	24+QZ2	57	24+QZ2	=QS - 122QS1	24+QZ2	97
120103	18	120103	=QS - 111QS1	120402	58	120402	=QS - 122QS1	120513	98
24+QZ2	19	24+QZ2	=QS - 112AQS1	24+QZ2	59	24+QZ2	=QS - 123QS1	24+QZ2	99
120104	20	120104	=QS - 112AQS1	120403	60	120403	=QS - 123QS1	120514	100
24+QZ2	21	24+QZ2	=QS - 112AQS2	24+QZ2	61	24+QZ2	=QS - 124AQS1	24+QZ2	101
120105	22	120105	=QS - 112AQS2	120404	62	120404	=QS - 124AQS1	120515	102
24+QZ2	23	24+QZ2	=QS - 113AQS1	24+QZ2	63	24+QZ2	=QS - 124AQS2	24+QZ2	103
120106	24	120106	=QS - 113AQS1	120405	64	120405	=QS - 124AQS2	120516	104
24+QZ2	25	24+QZ2	=QS - 113AQS2	24+QZ2	65	24+QZ2	=QS - 125AQS1	24+QZ2	105
120107	26	120107	=QS - 113AQS2	120406	66	120406	=QS - 125AQS1	120517	106
24+QZ2	27	24+QZ2	=QS - 114AQS1	24+QZ2	67	24+QZ2	=QS - 125AQS2	24+QZ2	107
120201	28	120201	=QS - 114AQS1	120407	68	120407	=QS - 125AQS2	120518	108
24+QZ2	29	24+QZ2	=QS - 114AQS2	24+QZ2	69	24+QZ2	=QS - 126AQS1	24+QZ2	109
120202	30	120202	=QS - 114AQS2	120501	70	120501	=QS - 126AQS1	120519	110
24+QZ2	31	24+QZ2	=QS - 115AQS1	24+QZ2	71	24+QZ2	=QS - 126AQS2	24+QZ2	111
120203	32	120203	=QS - 115AQS1	120502	72	120502	=QS - 126AQS2	120520	112
24+QZ2	33	24+QZ2	=QS - 115AQS2	24+QZ2	73	24+QZ2	=QZ2 - 1205SQ1	24+QZ2	113
120204	34	120204	=QS - 115AQS2	24-QZ2	74	24-QZ2	=QZ2 - 1205SQ1	120521	114
24+QZ2	35	24+QZ2	=QS - 116AQS1	120503	75	120503	=QZ2 - 1205SQ1	24+QZ2	115
120205	36	120205	=QS - 116AQS1	24+QZ2	76	24+QZ2	=QZ2 - 1205SQ2	120522	116
24+QZ2	37	24+QZ2	=QS - 116AQS2	24-QZ2	77	24-QZ2	=QZ2 - 1205SQ2	24+QZ2	117
120206	38	120206	=QS - 116AQS2	120504	78	120504	=QZ2 - 1205SQ2	120523	118
24+QZ2	39	24+QZ2	=QS - 117AQS1	24+QZ2	79	24+QZ2	=QZ2 - 1205SQ3	24+QZ2	119
120207	40	120207	=QS - 117AQS1	24-QZ2	80	24-QZ2	=QZ2 - 1205SQ3	120524	120

SIRCEM-CM spa
Via Armando Diaz, 19
84018 Scafati (SA)
TEL: +39 081 863 12 05

Dis. N.	REV 0.2
CAD	SPAC
Nome File	C17_26A
Data	26 07 2017

Impianto: *SFARINATI – MOLINO E TRITURAZIONE*
FLOUR PLANT – MILL – SHREDDING

Denominazione: ZONE 2 - TERMINAL

Ordine: SIRCEM
Commessa: C17_26
Esecutore: D.G.

FOGLIO 1261
SEGUE 1262

120505	81	120505	=QZ2 - 1205SQ3
24+QZ2	82	24+QZ2	=QZ2 - 1205SQ4
24-QZ2	83	24-QZ2	=QZ2 - 1205SQ4
120506	84	120506	=QZ2 - 1205SQ4
24+QZ2	85	24+QZ2	=QZ2 - 1206SQ1
24-QZ2	86	24-QZ2	=QZ2 - 1206SQ1
120601	87	120601	=QZ2 - 1206SQ1
24+QZ2	88	24+QZ2	=QZ2 - 1206SQ2
24-QZ2	89	24-QZ2	=QZ2 - 1206SQ2
120602	90	120602	=QZ2 - 1206SQ2
24+QZ2	91	24+QZ2	=QZ2 - 1206SQ3
24-QZ2	92	24-QZ2	=QZ2 - 1206SQ3
120603	93	120603	=QZ2 - 1206SQ3
24+QZ2	94	24+QZ2	=QZ2 - 1206SQ4
24-QZ2	95	24-QZ2	=QZ2 - 1206SQ4
120604	96	120604	=QZ2 - 1206SQ4
24+QZ2	97	24+QZ2	=QZ2 - 1206SQ5
24-QZ2	98	24-QZ2	=QZ2 - 1206SQ5
120605	99	120605	=QZ2 - 1206SQ5
24+QZ2	100	24+QZ2	=QZ2 - SF1_AP
120701	101	120701	=QZ2 - SF1_AP
24+QZ2	102	24+QZ2	=QZ2 - SF1_CH
120702	103	120702	=QZ2 - SF1_CH
24+QZ2	104	24+QZ2	=QZ2 - SF2_AP
120703	105	120703	=QZ2 - SF2_AP
24+QZ2	106	24+QZ2	=QZ2 - SF2_CH
120704	107	120704	=QZ2 - SF2_CH
24+QZ2	108	24+QZ2	=QZ2 - SF3_AP
120705	109	120705	=QZ2 - SF3_AP
24+QZ2	110	24+QZ2	=QZ2 - SF3_CH
120706	111	120706	=QZ2 - SF3_CH
24+QZ2	112	24+QZ2	=QZ2 - SFM_AP
120707	113	120707	=QZ2 - SFM_AP
24+QZ2	114	24+QZ2	=QZ2 - SFM_CH
120801	115	120801	=QZ2 - SFM_CH
24+QZ2	116	24+QZ2	
120802	117	120802	
24+QZ2	118	24+QZ2	
120803	119	120803	
24+QZ2	120	24+QZ2	

120804 121 120804

SIRCEM-CM spa
Via Armando Diaz, 19
84018 Scafati (SA)
TEL: +39 081 863 12 05


Dis. N.	REV 0.2
CAD	SPAC
Nome File	C17_26A
Data	26 07 2017

Impianto: *SFARINATI – MOLINO E TRITURAZIONE*
FLOUR PLANT – MILL – SHREDDING

Denominazione: ZONE 2 - TERMINAL

Ordine: SIRCEM
Commessa: C17_26
Esecutore: D.G.

FOGLIO 1262
SEGUE 1300

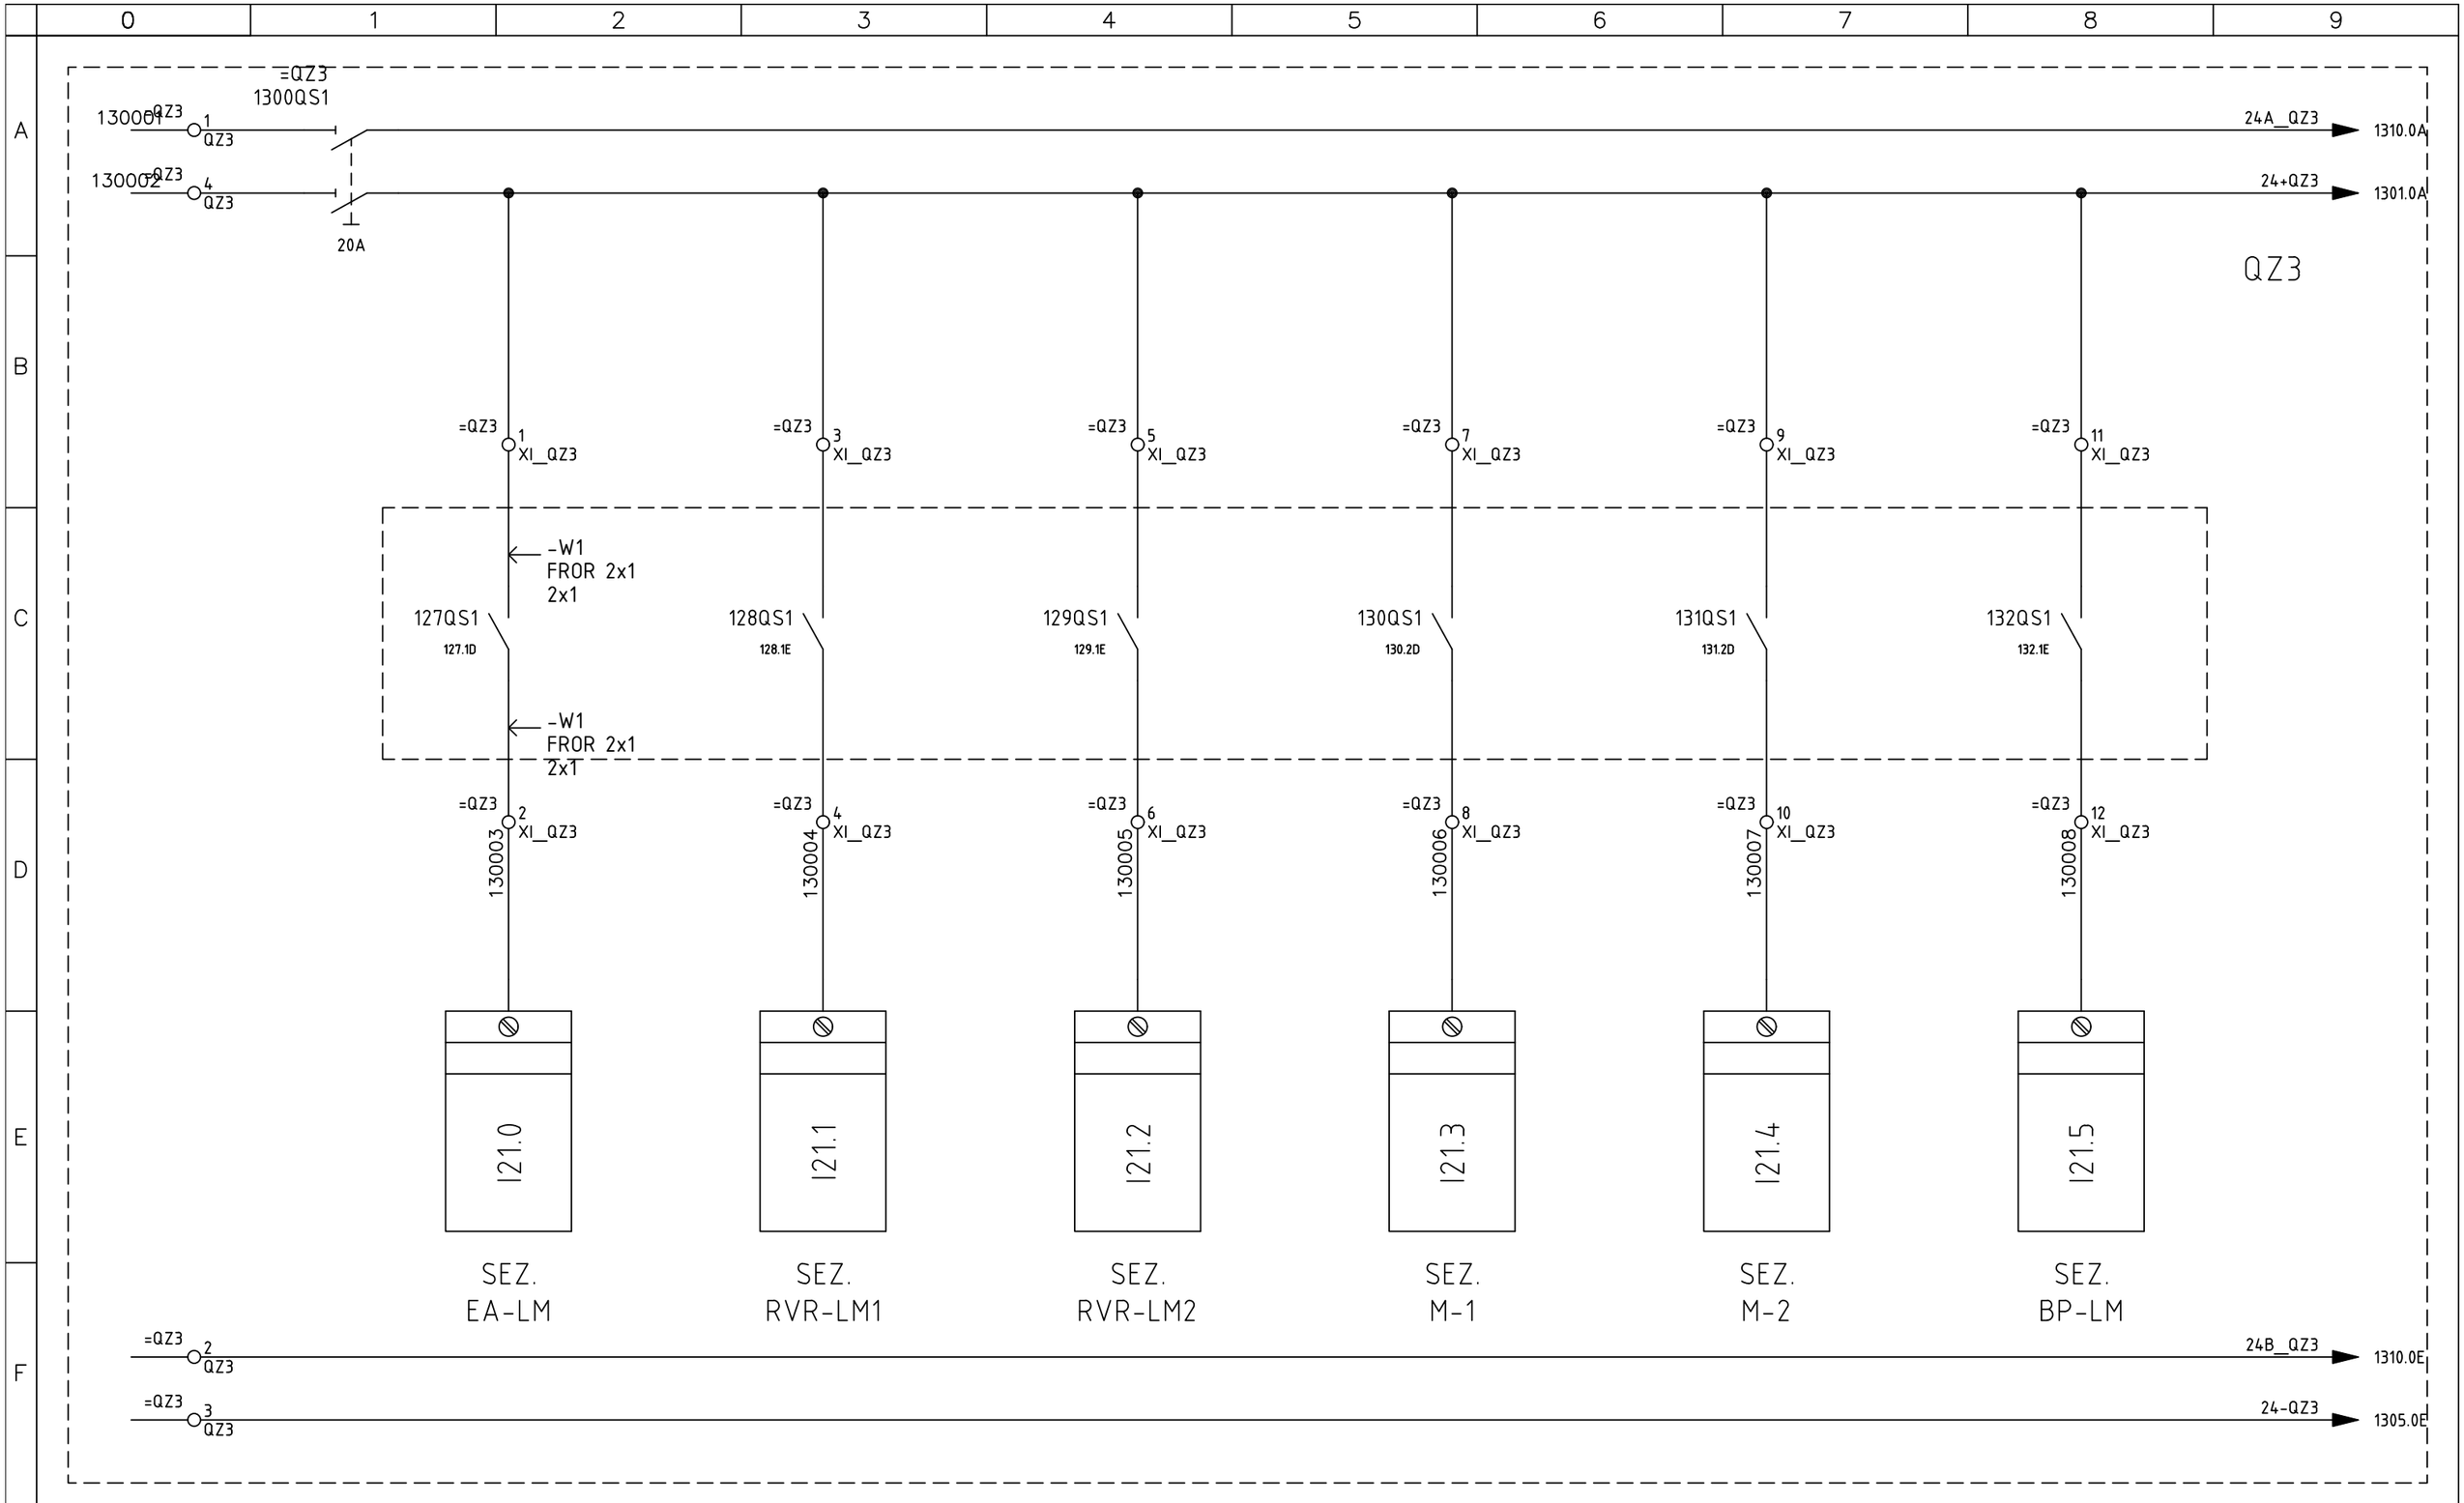

SIRCEM-CM spa
Via Armando Diaz, 19
84018 Scafati (SA)
TEL: +39 081 863 12 05


Dis. N.	REV 0.2
CAD	SPAC
Nome File	C17_26A
Data	26 07 2017

Impianto
SFARINATI – MOLINO E TRITURAZIONE
FLOUR PLANT – MILL – SHREDDING

Denominazione ZONE 3 - SWITCHBOARD

Ordine	SIRCEM
Commessa	C17_26
Esecutore	D.G.

FOGLIO	1300
SEGUE	1301

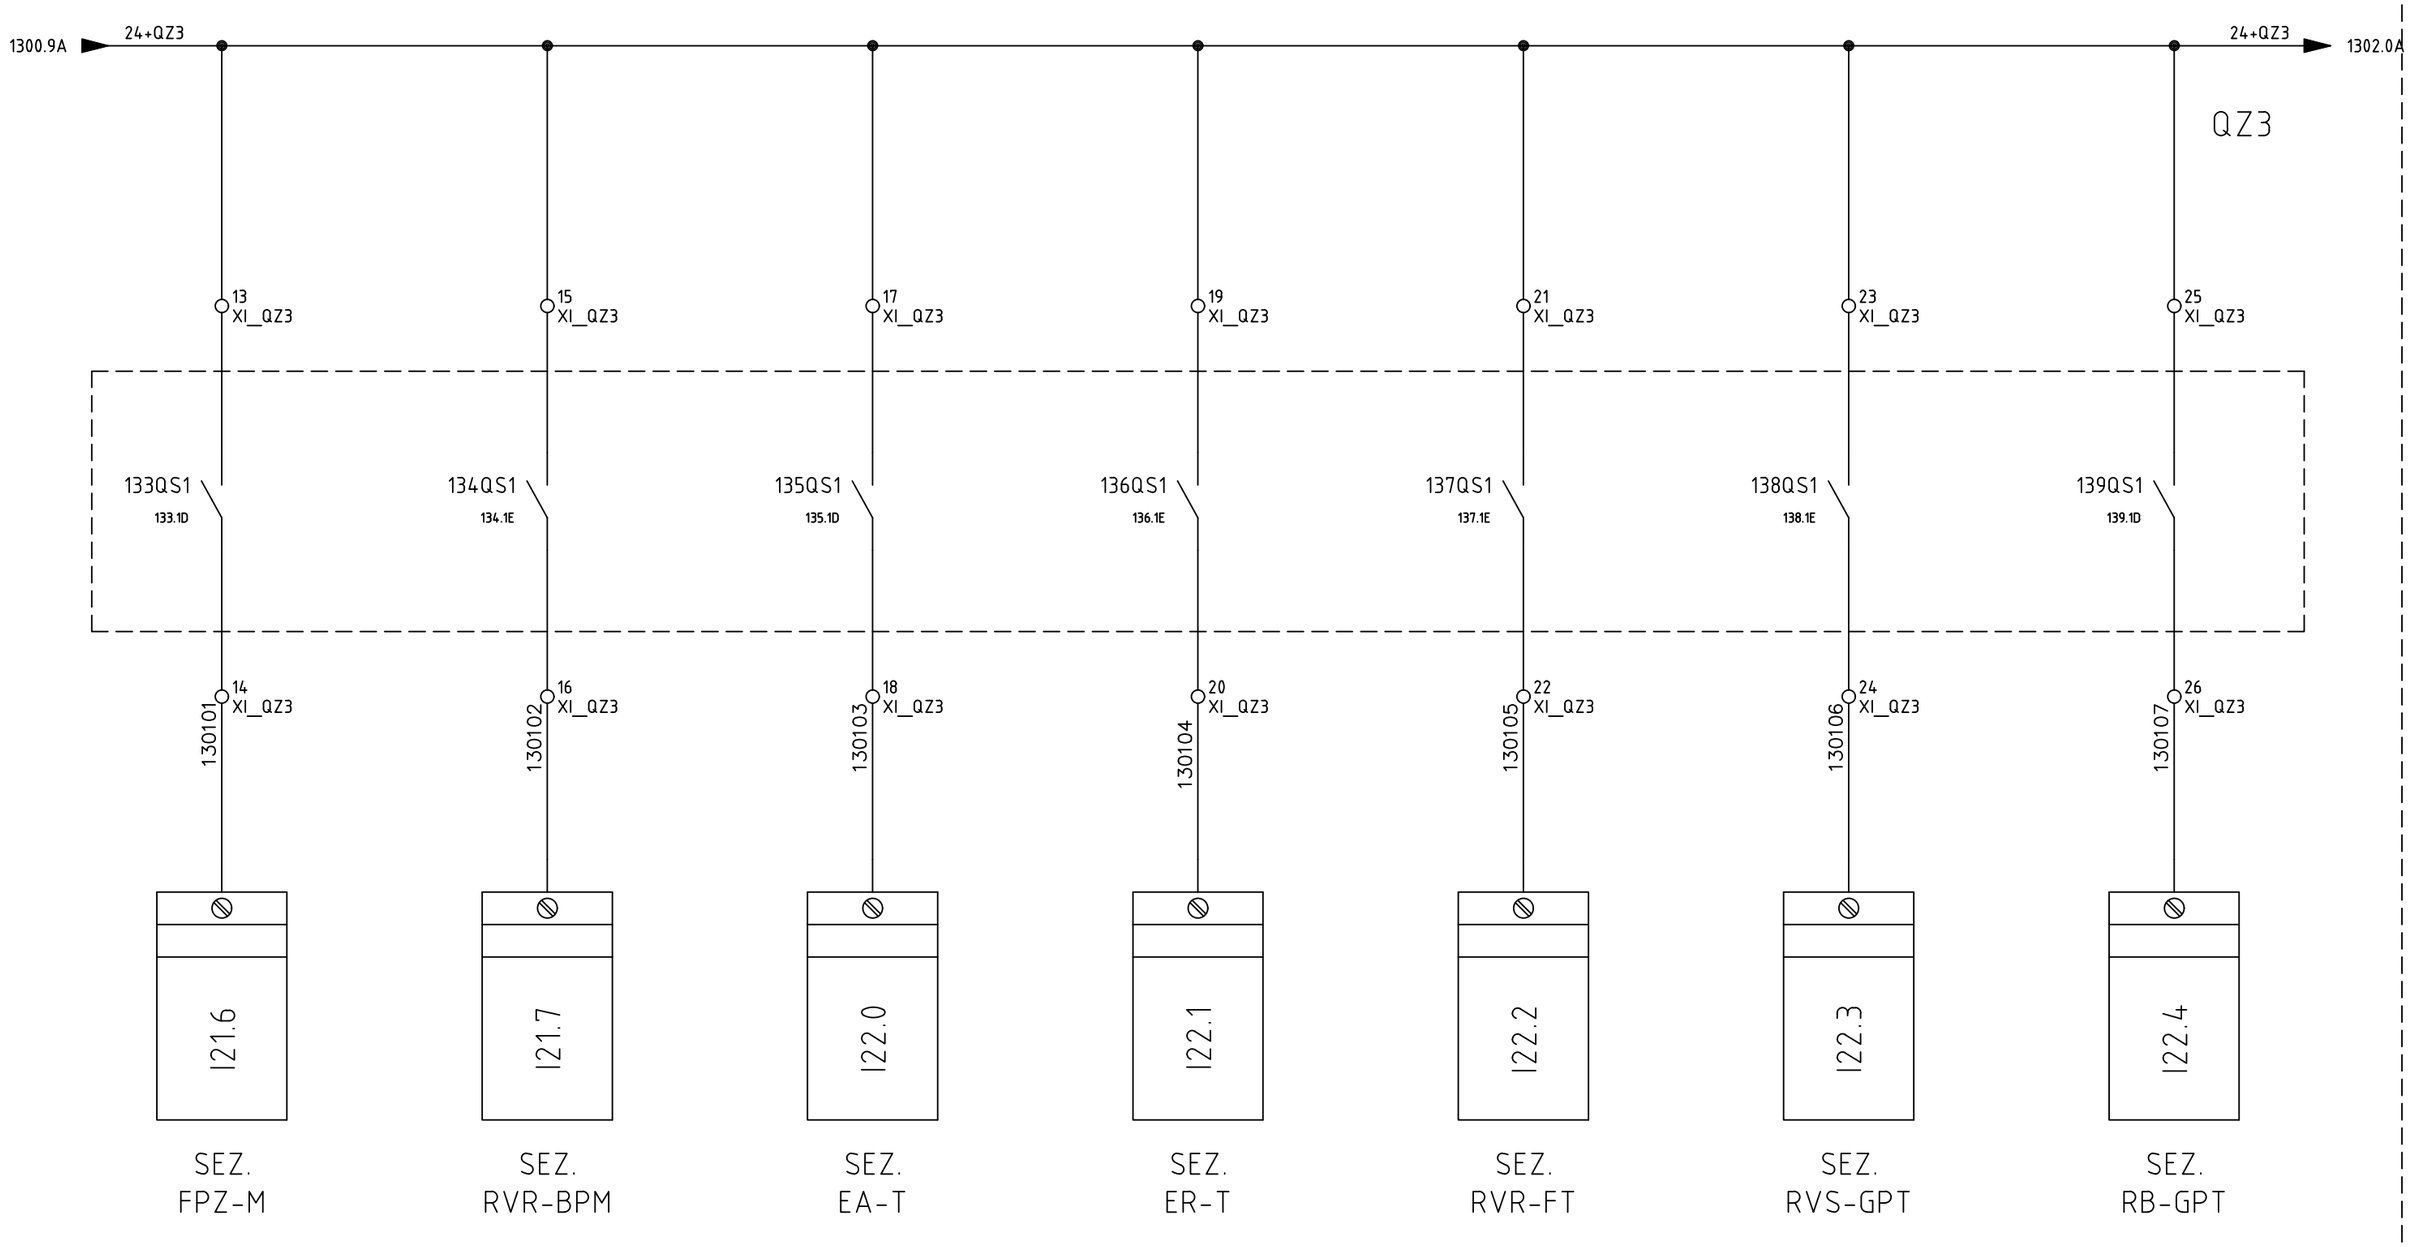

SIRCEM-CM spa
Via Armando Diaz, 19
84018 Scafati (SA)
TEL: +39 081 863 12 05


Dis. N.	REV 0.2
CAD	SPAC
Nome File	C17_26A
Data	26 07 2017

Impianto
SFARINATI – MOLINO E TRITURAZIONE
FLOUR PLANT – MILL – SHREDDING

Denominazione
ZONE 3 - SWITCHBOARD

Ordine	SIRCEM
Commessa	C17_26
Esecutore	D.G.

FOGLIO	1301
SEGUE	1302

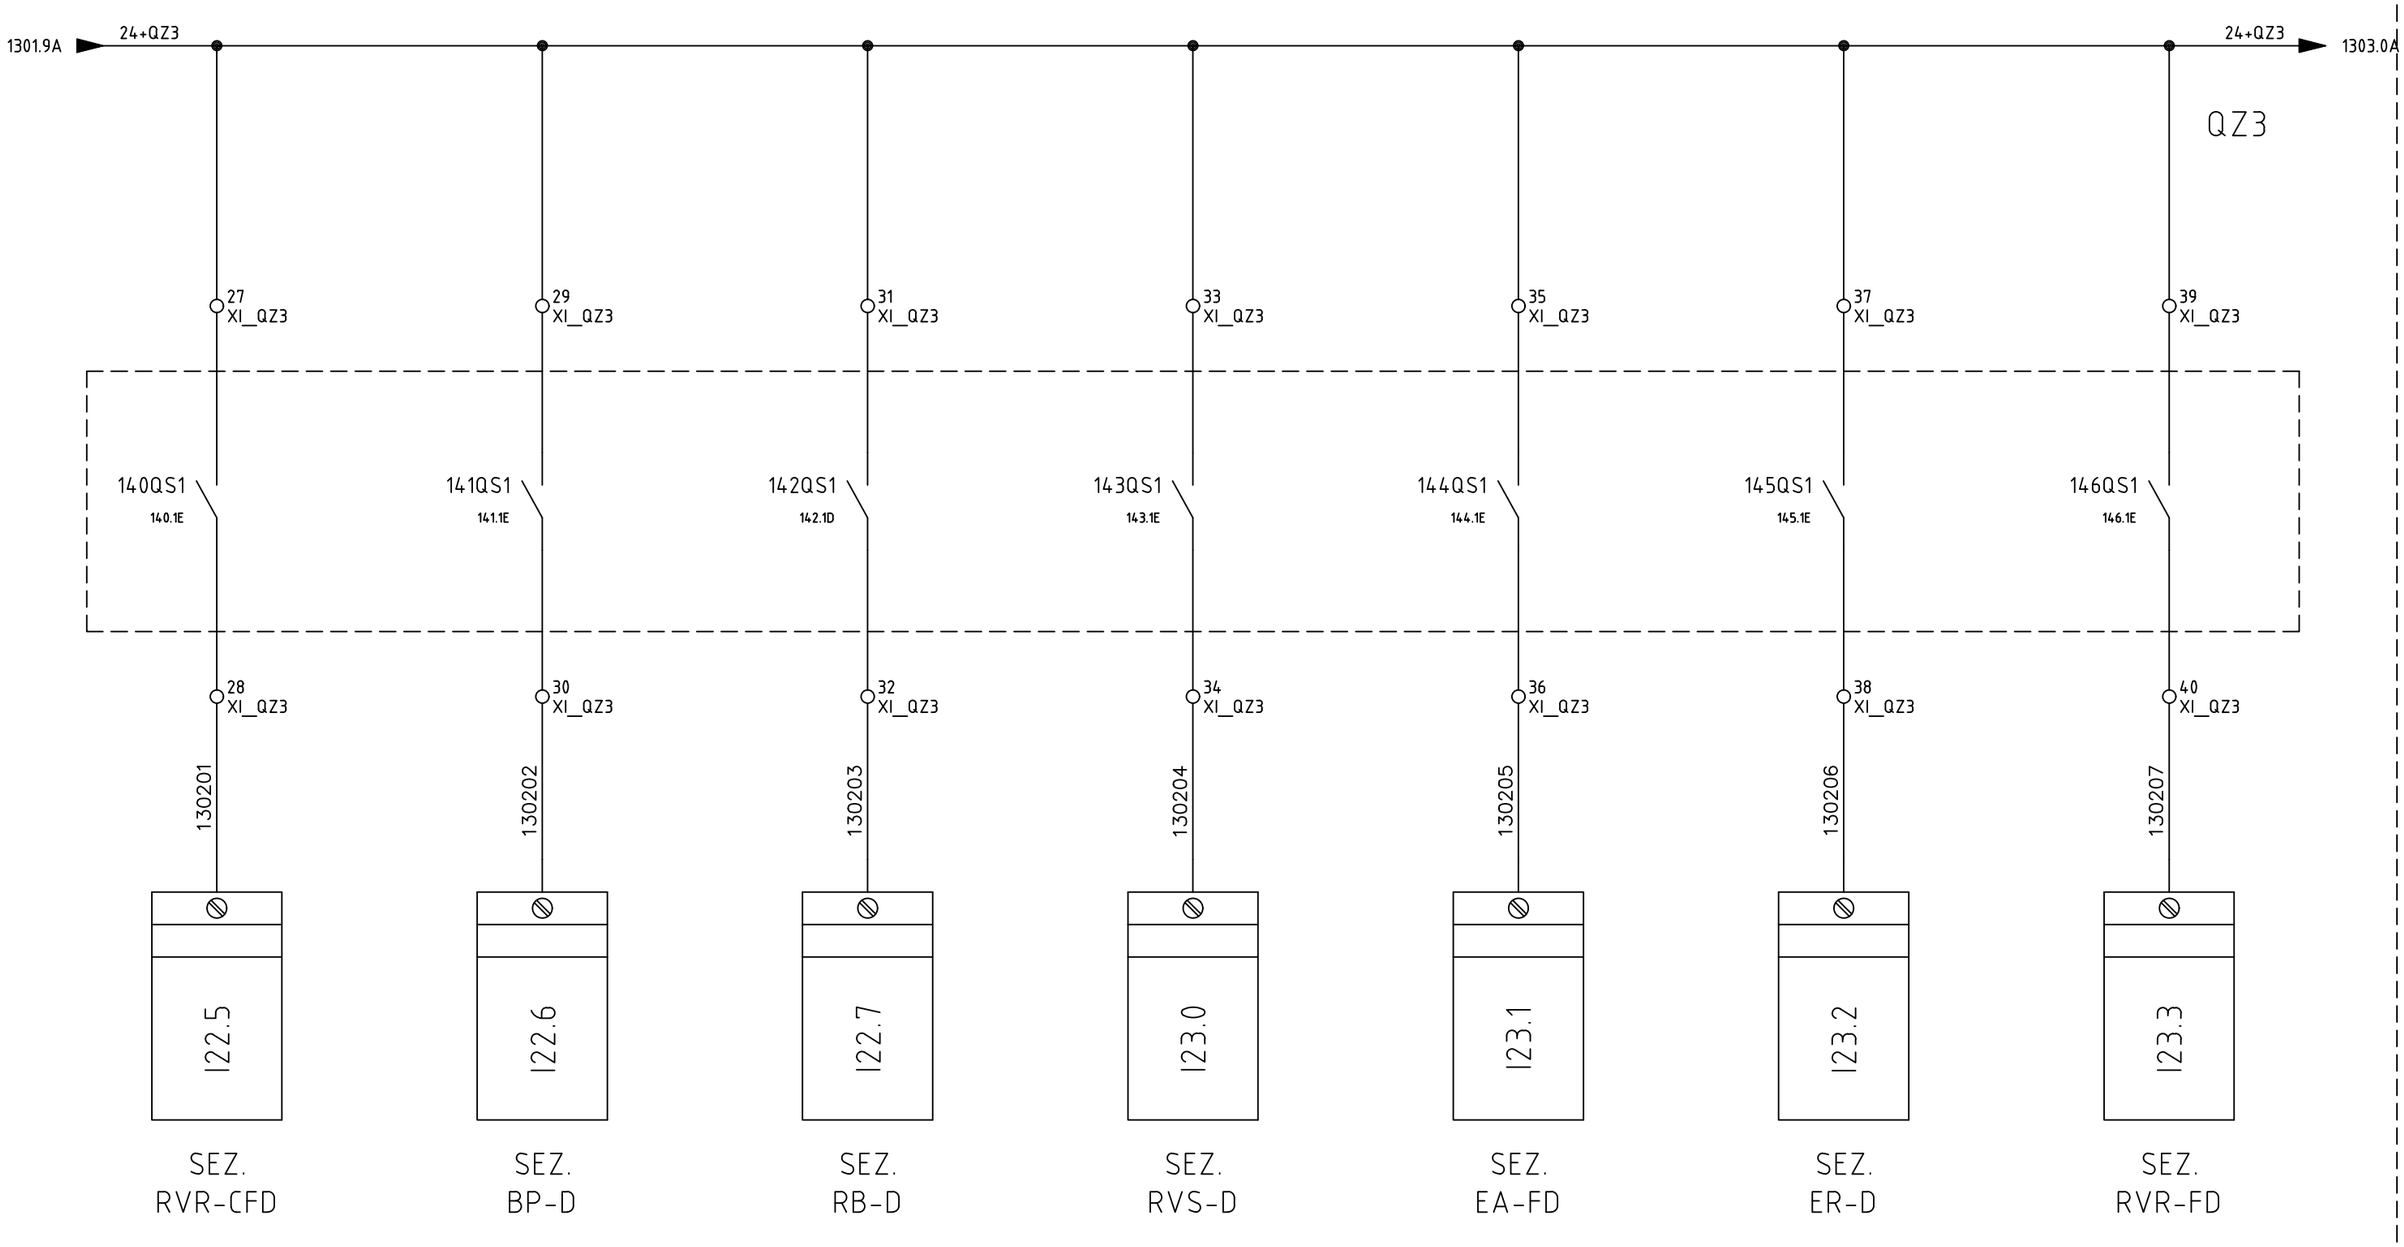

SIRCEM-CM spa
Via Armando Diaz, 19
84018 Scafati (SA)
TEL: +39 081 863 12 05


Dis. N.	REV 0.2
CAD	SPAC
Nome File	C17_26A
Data	26 07 2017

Impianto
SFARINATI – MOLINO E TRITURAZIONE
FLOUR PLANT – MILL – SHREDDING

Denominazione ZONE 3 - SWITCHBOARD

Ordine SIRCEM
Commessa C17_26
Esecutore D.G.

FOGLIO 1302
SEGUE 1303

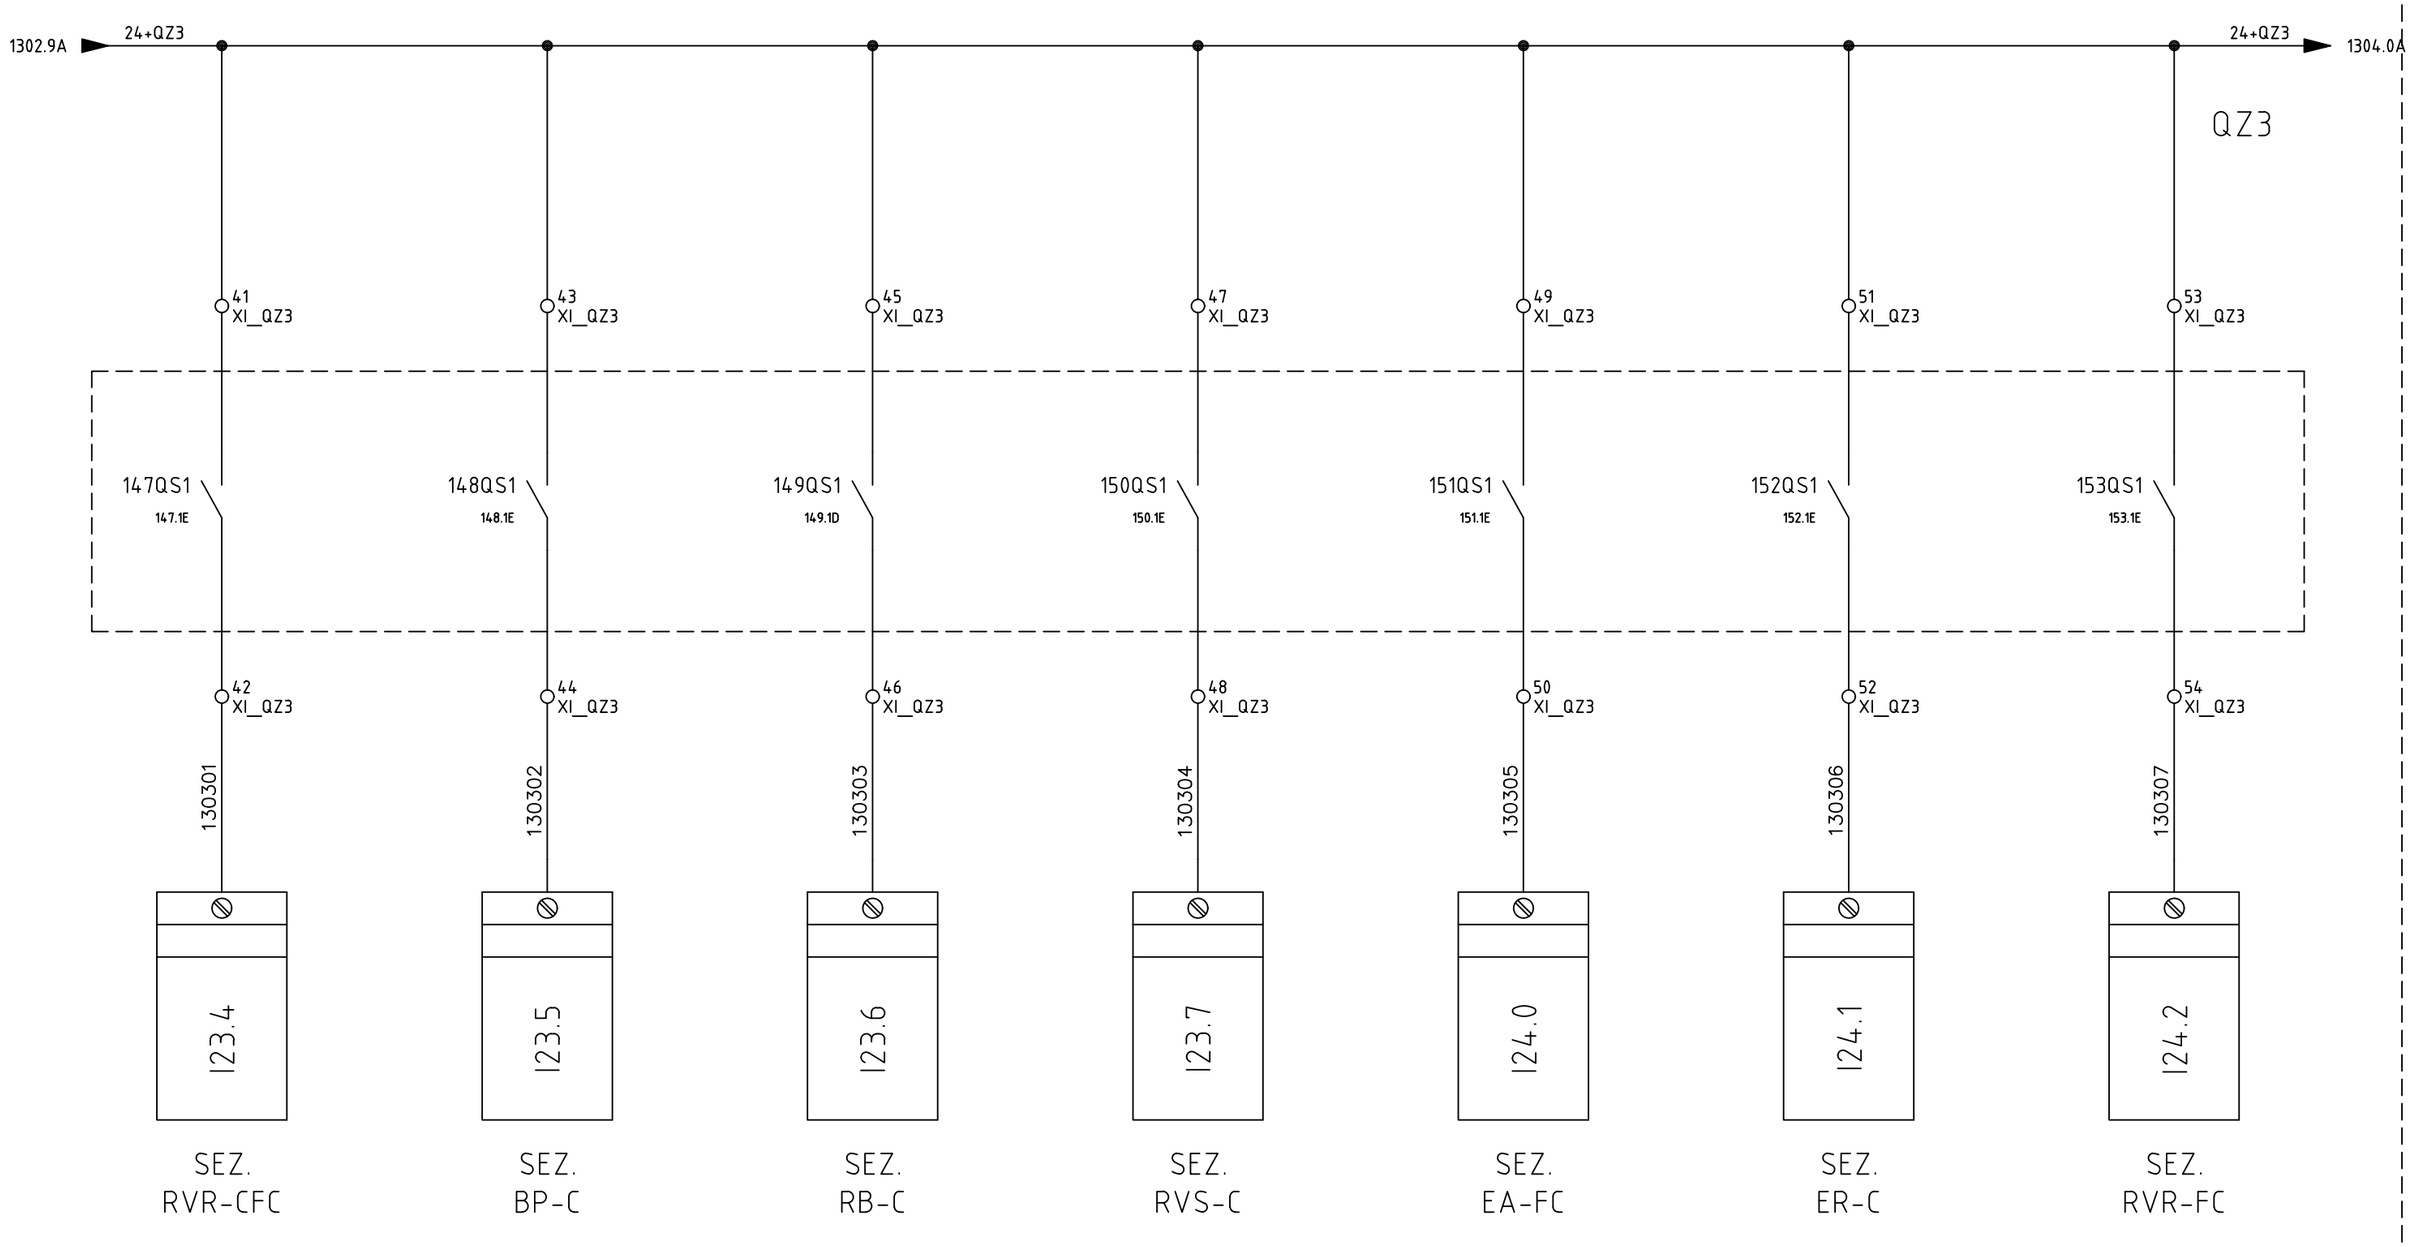

SIRCEM-CM spa
Via Armando Diaz, 19
84018 Scafati (SA)
TEL: +39 081 863 12 05


Dis. N.	REV 0.2
CAD	SPAC
Nome File	C17_26A
Data	26 07 2017

Impianto
SFARINATI – MOLINO E TRITURAZIONE
FLOUR PLANT – MILL – SHREDDING

Denominazione ZONE 3 - SWITCHBOARD

Ordine	SIRCEM
Commessa	C17_26
Esecutore	D.G.

FOGLIO	1303
SEGUE	1304

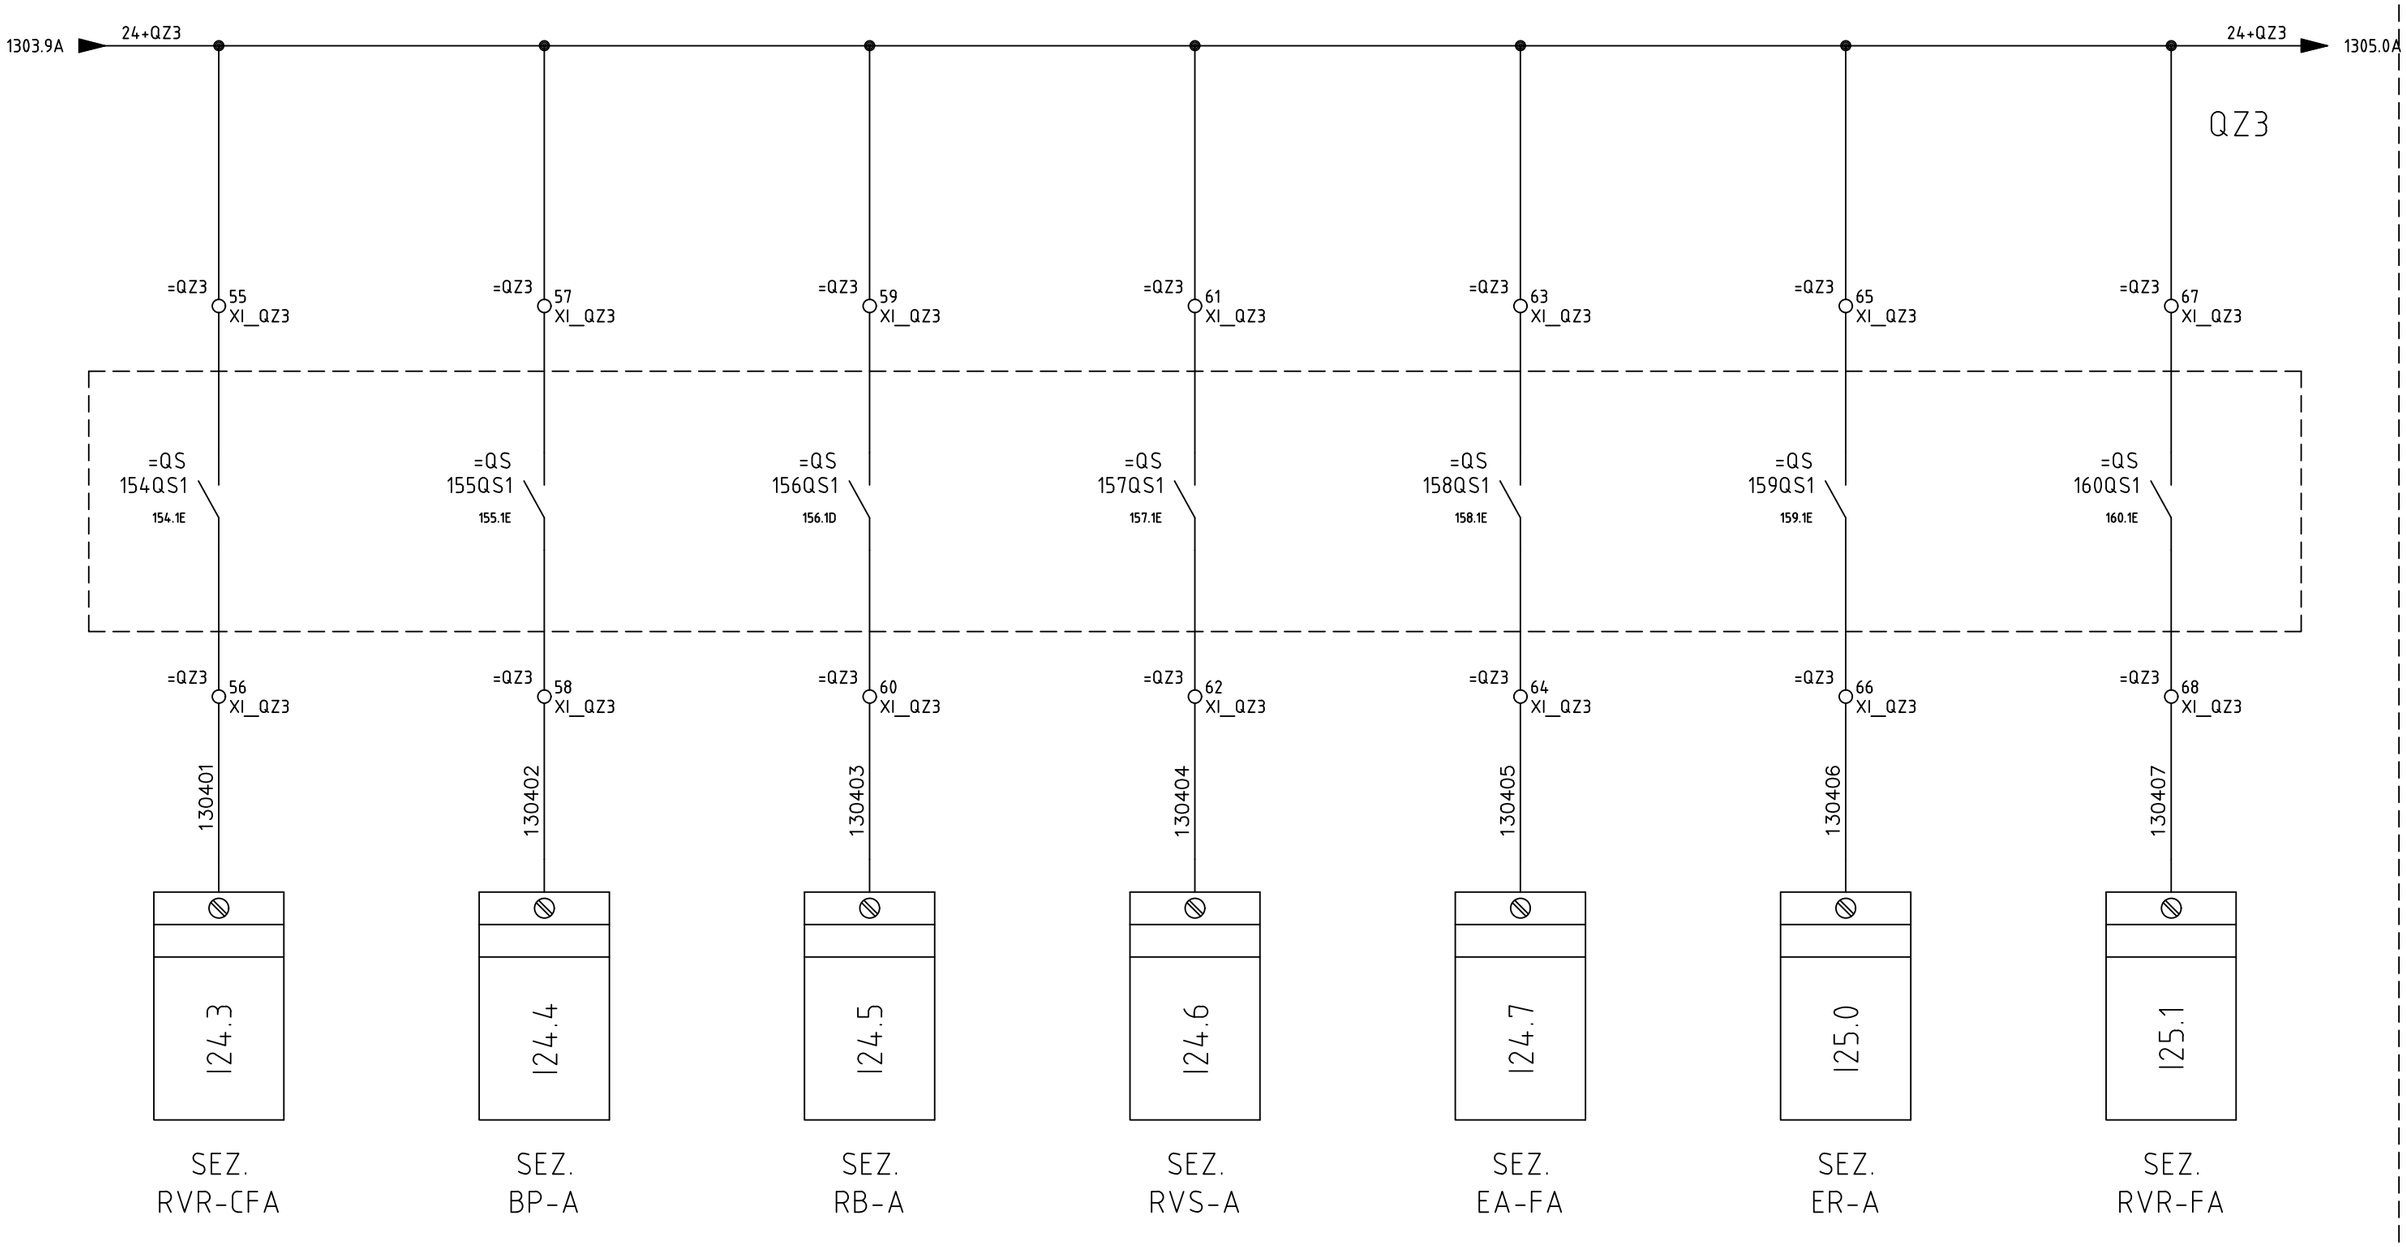

SIRCEM-CM spa
Via Armando Diaz, 19
84018 Scafati (SA)
TEL: +39 081 863 12 05


Dis. N.	REV 0.2
CAD	SPAC
Nome File	C17_26A
Data	26 07 2017

Impianto
SFARINATI – MOLINO E TRITURAZIONE
FLOUR PLANT – MILL – SHREDDING

Denominazione ZONE 3 - SWITCHBOARD

Ordine SIRCEM
Commessa C17_26
Esecutore D.G.

FOGLIO 1304
SEGUE 1305

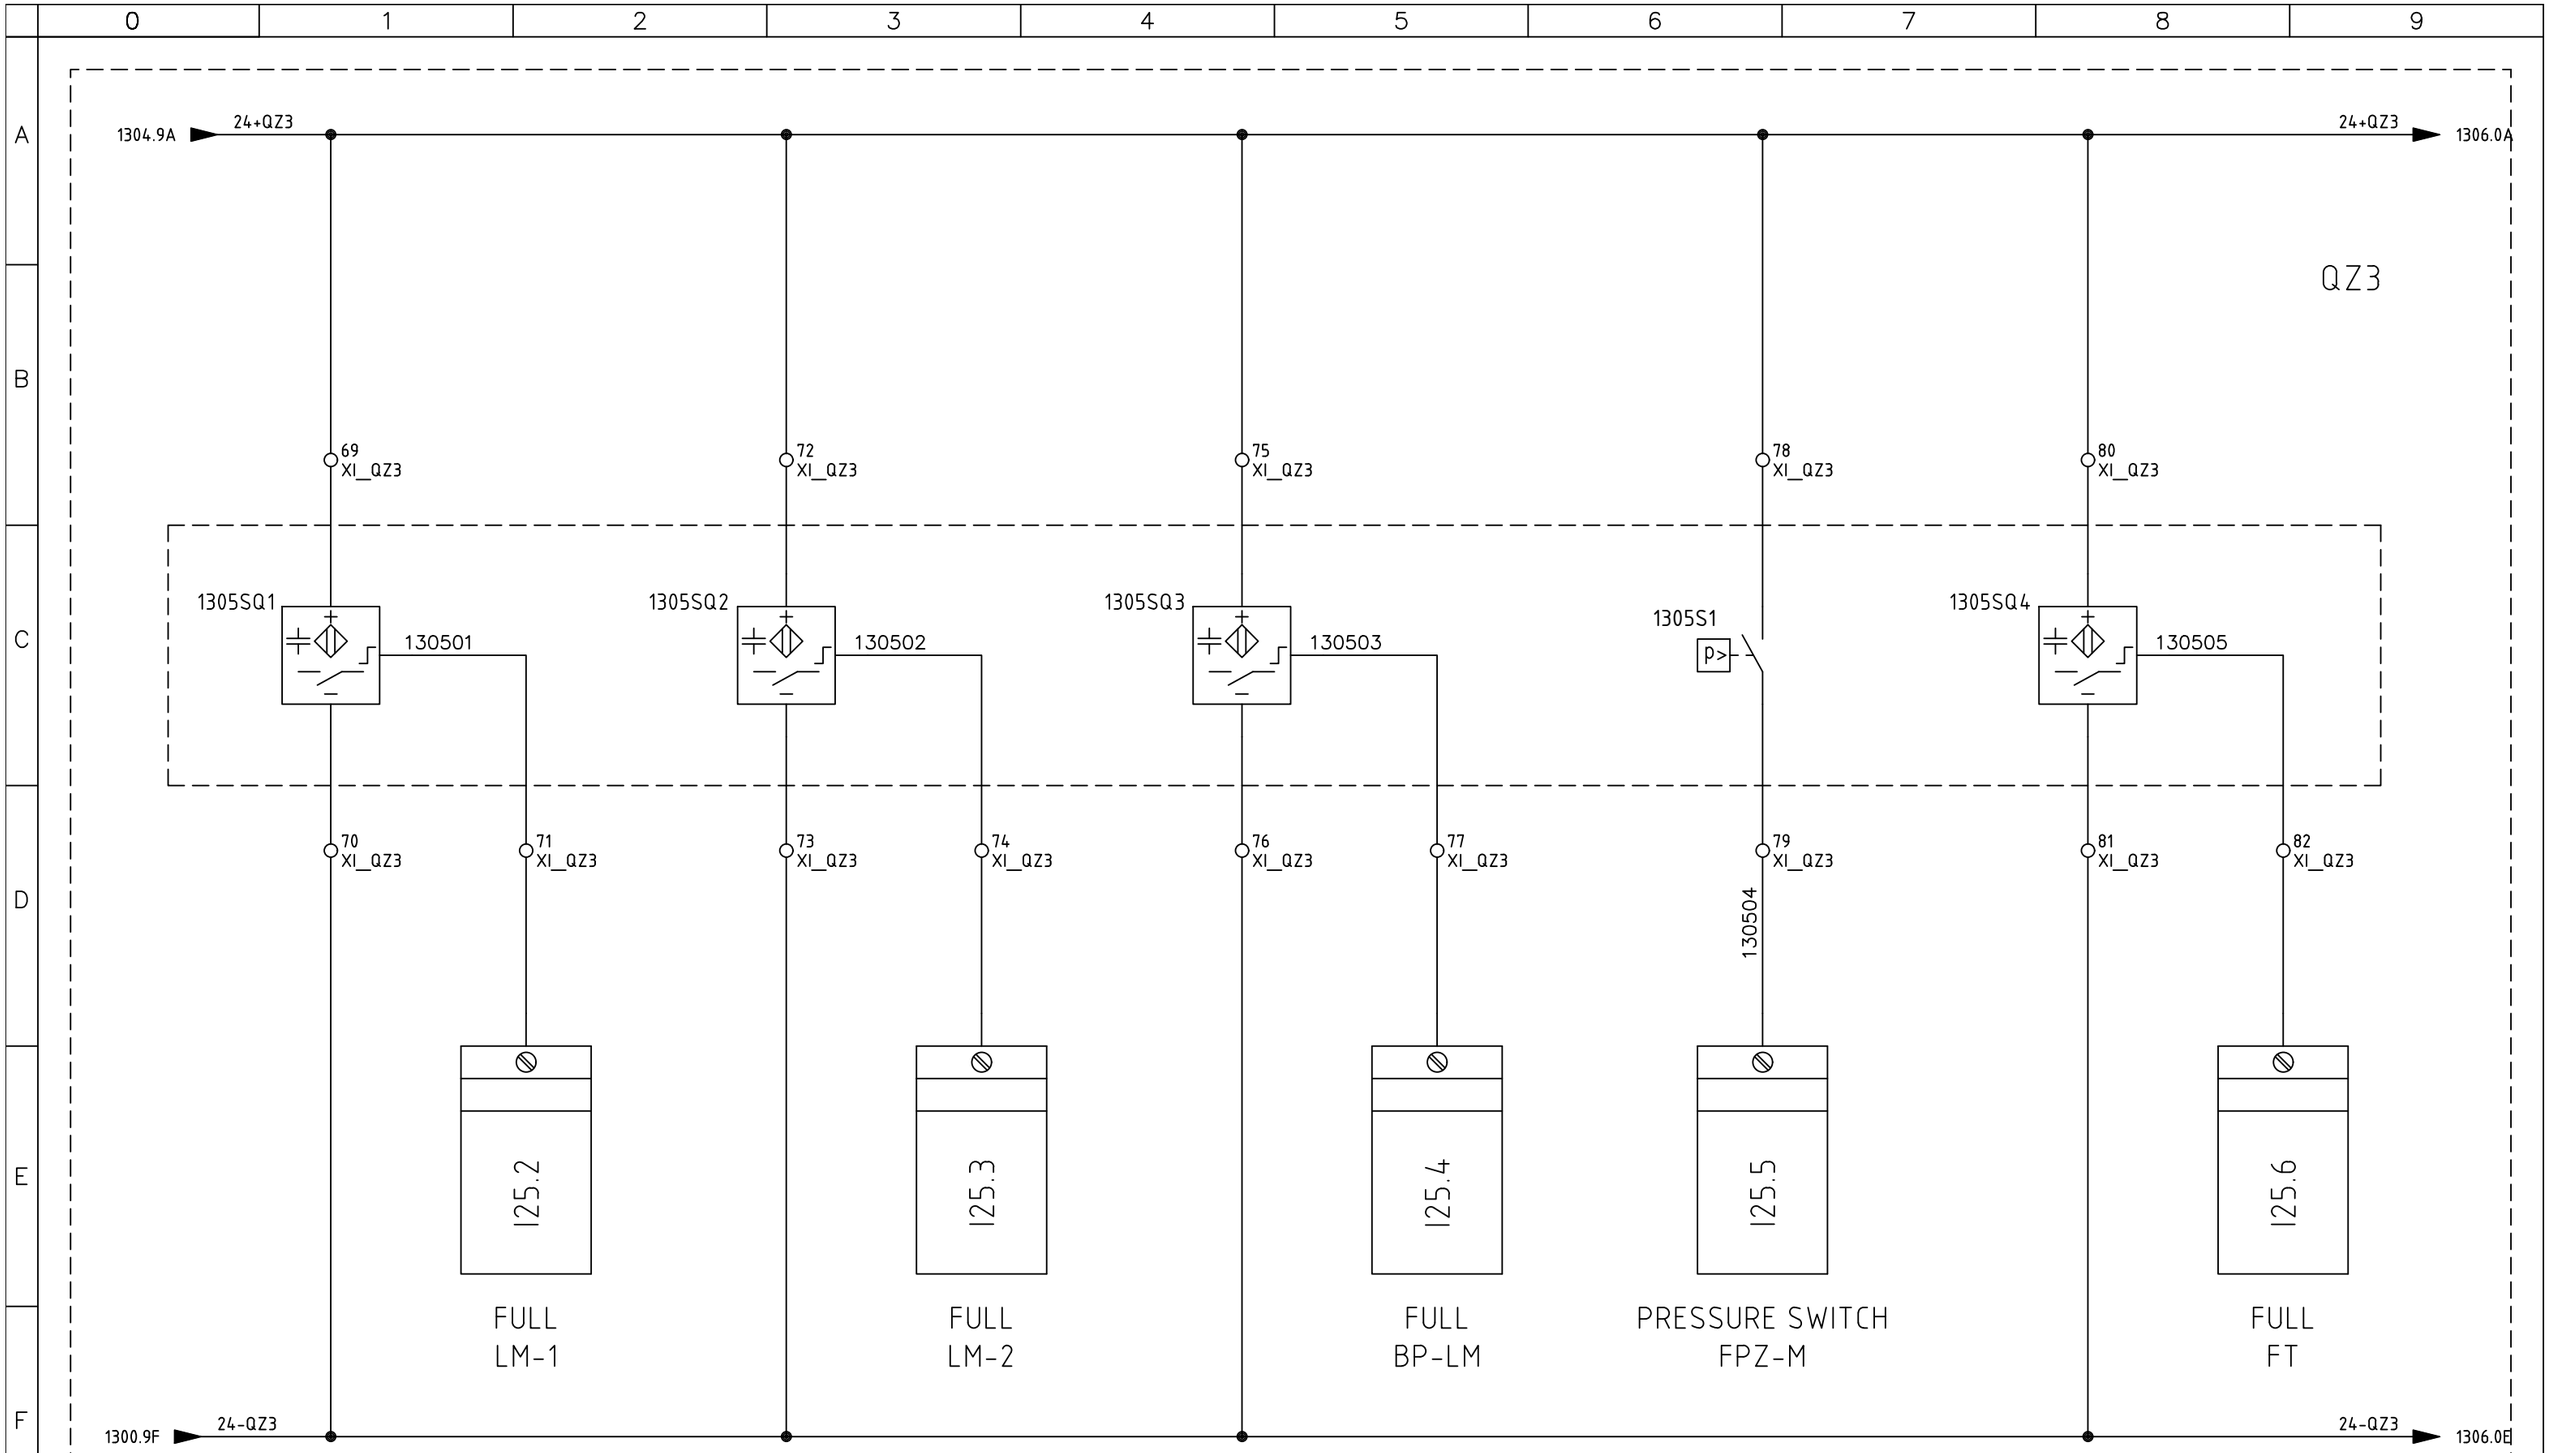

SIRCEM-CM spa
Via Armando Diaz, 19
84018 Scafati (SA)
TEL: +39 081 863 12 05


Dis. N.	REV 0.2
CAD	SPAC
Nome File	C17_26A
Data	26 07 2017

Impianto
SFARINATI – MOLINO E TRITURAZIONE
FLOUR PLANT – MILL – SHREDDING

Denominazione ZONE 3 - SWITCHBOARD

Ordine SIRCEM
Commessa C17_26
Esecutore D.G.

FOGLIO 1305
SEGUE 1306

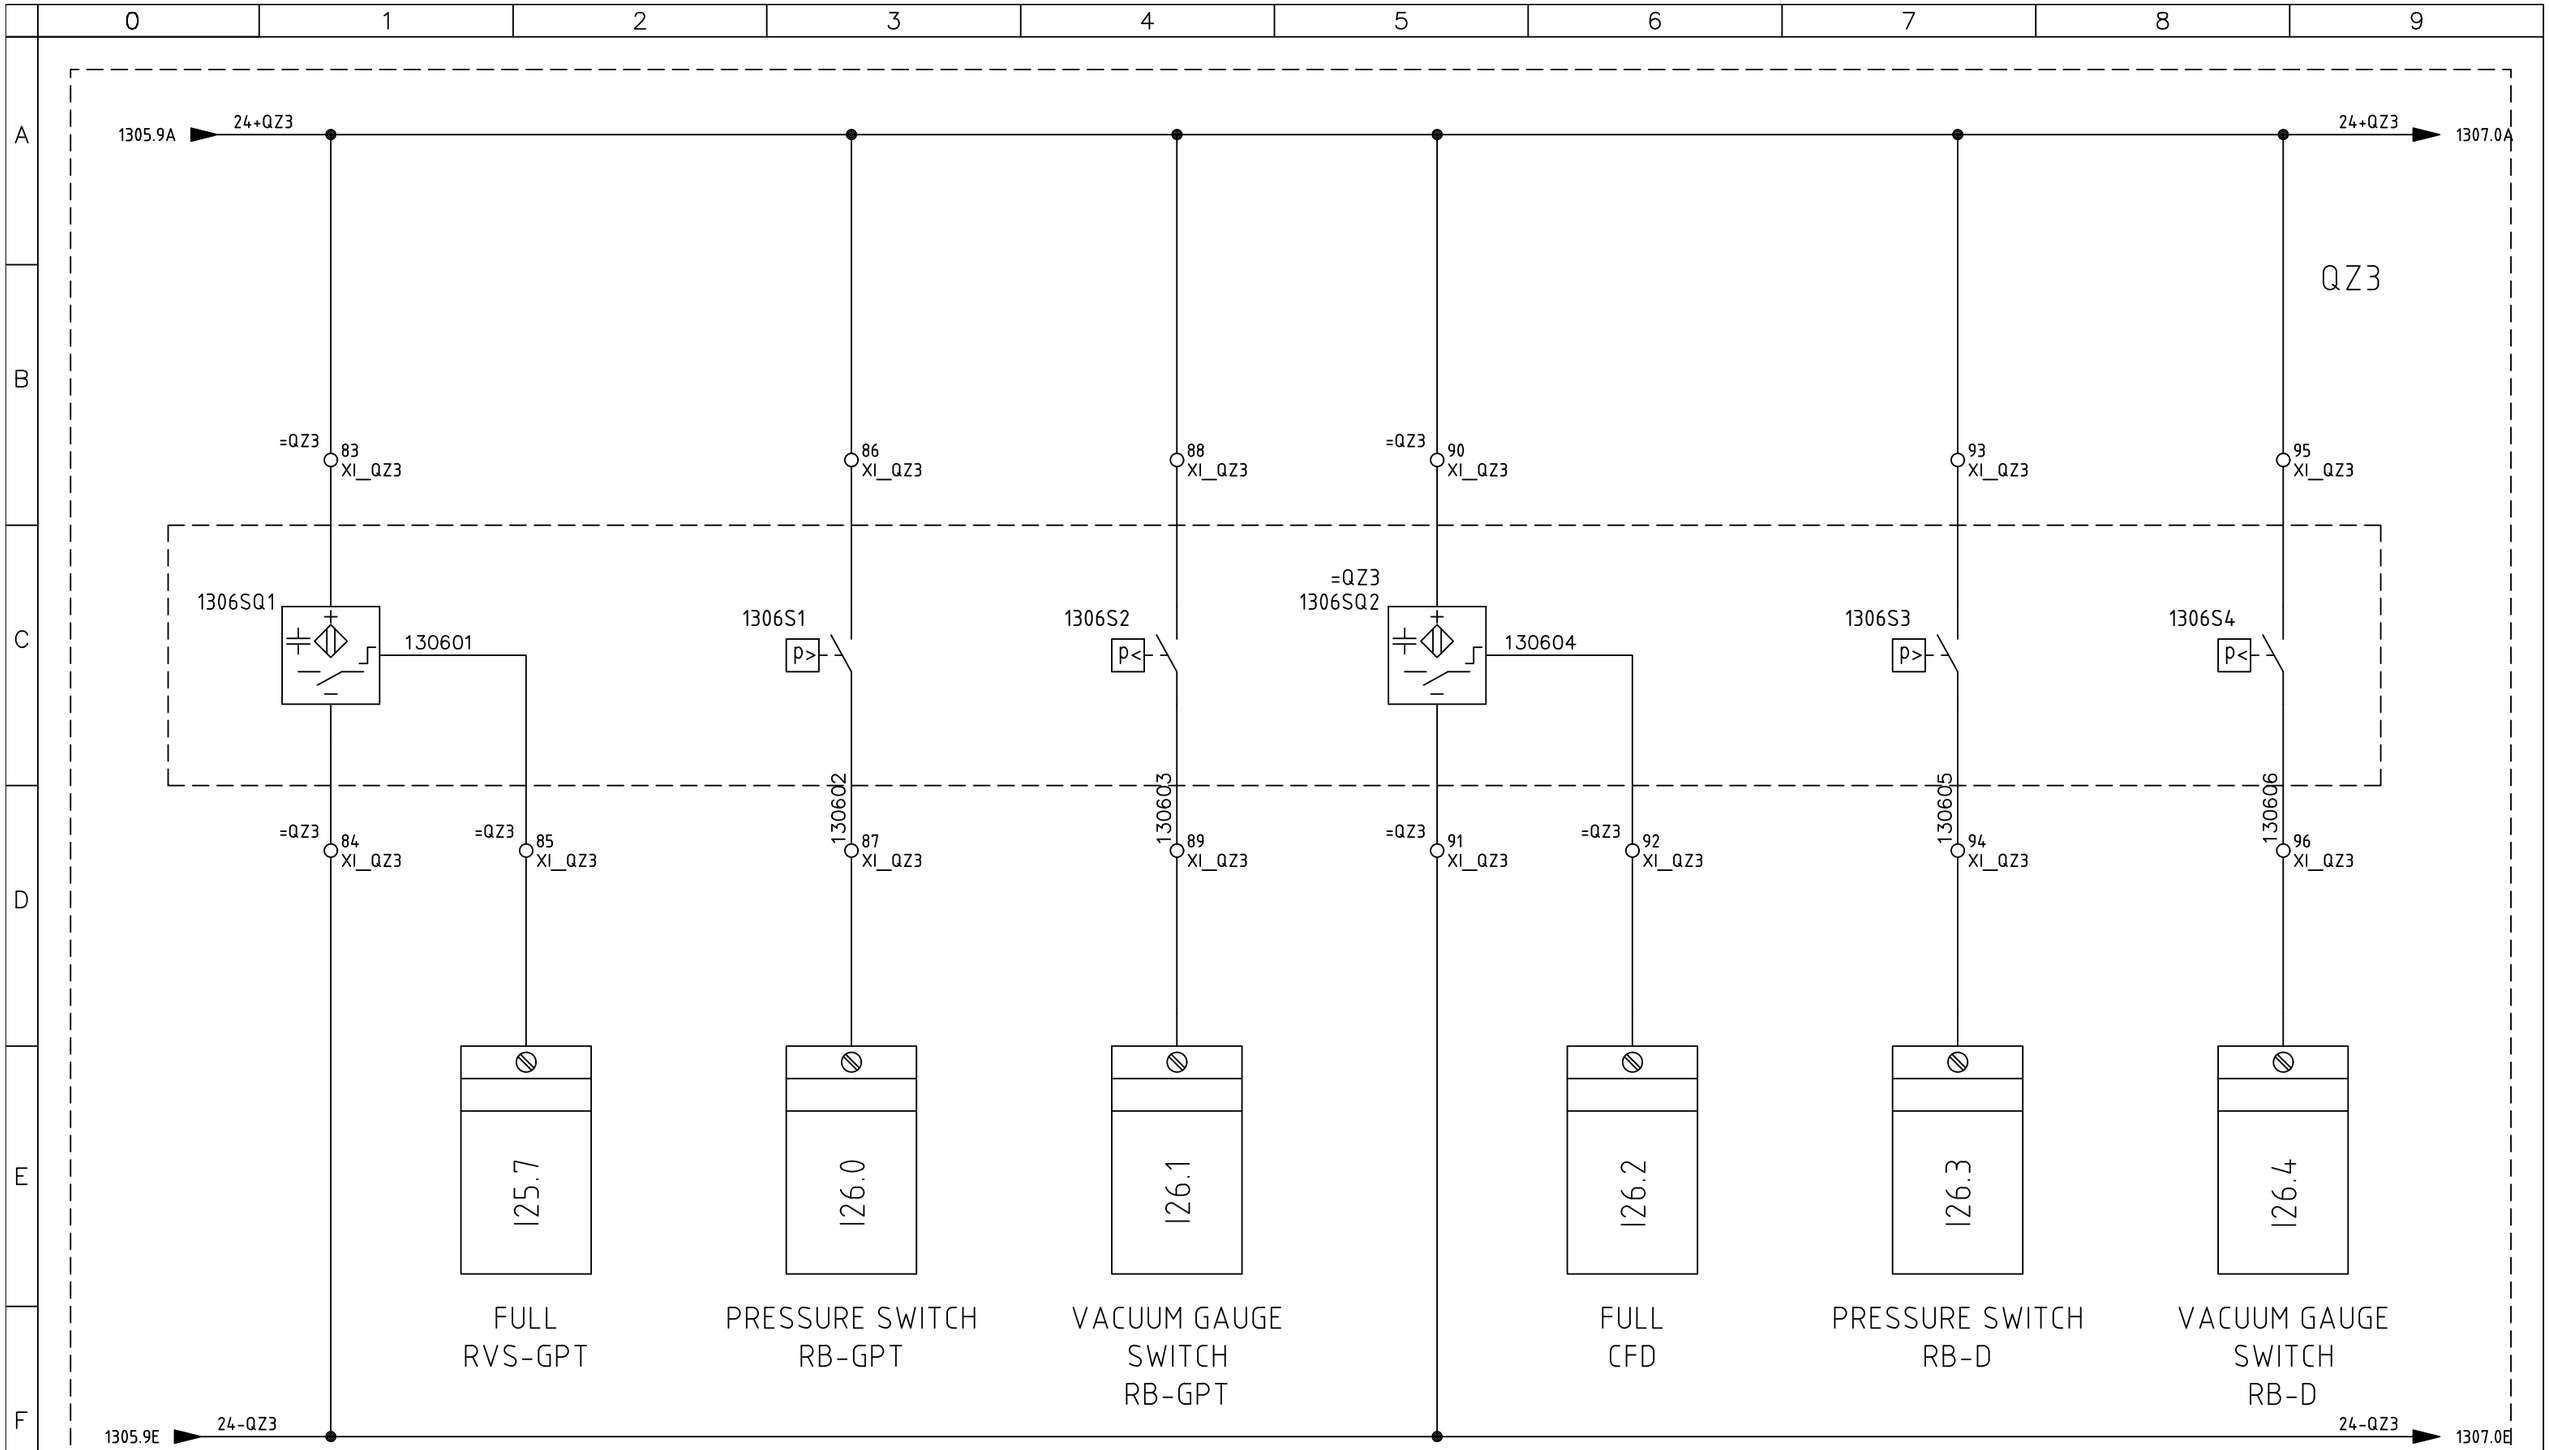

SIRCEM-CM spa
Via Armando Diaz, 19
84018 Scafati (SA)
TEL: +39 081 863 12 05


Dis. N.	REV 0.2
CAD	SPAC
Nome File	C17_26A
Data	26 07 2017

Impianto
SFARINATI – MOLINO E TRITURAZIONE
FLOUR PLANT – MILL – SHREDDING

Denominazione ZONE 3 - SWITCHBOARD

Ordine SIRCEM
Commessa C17_26
Esecutore D.G.

FOGLIO 1306
SEGUE 1307

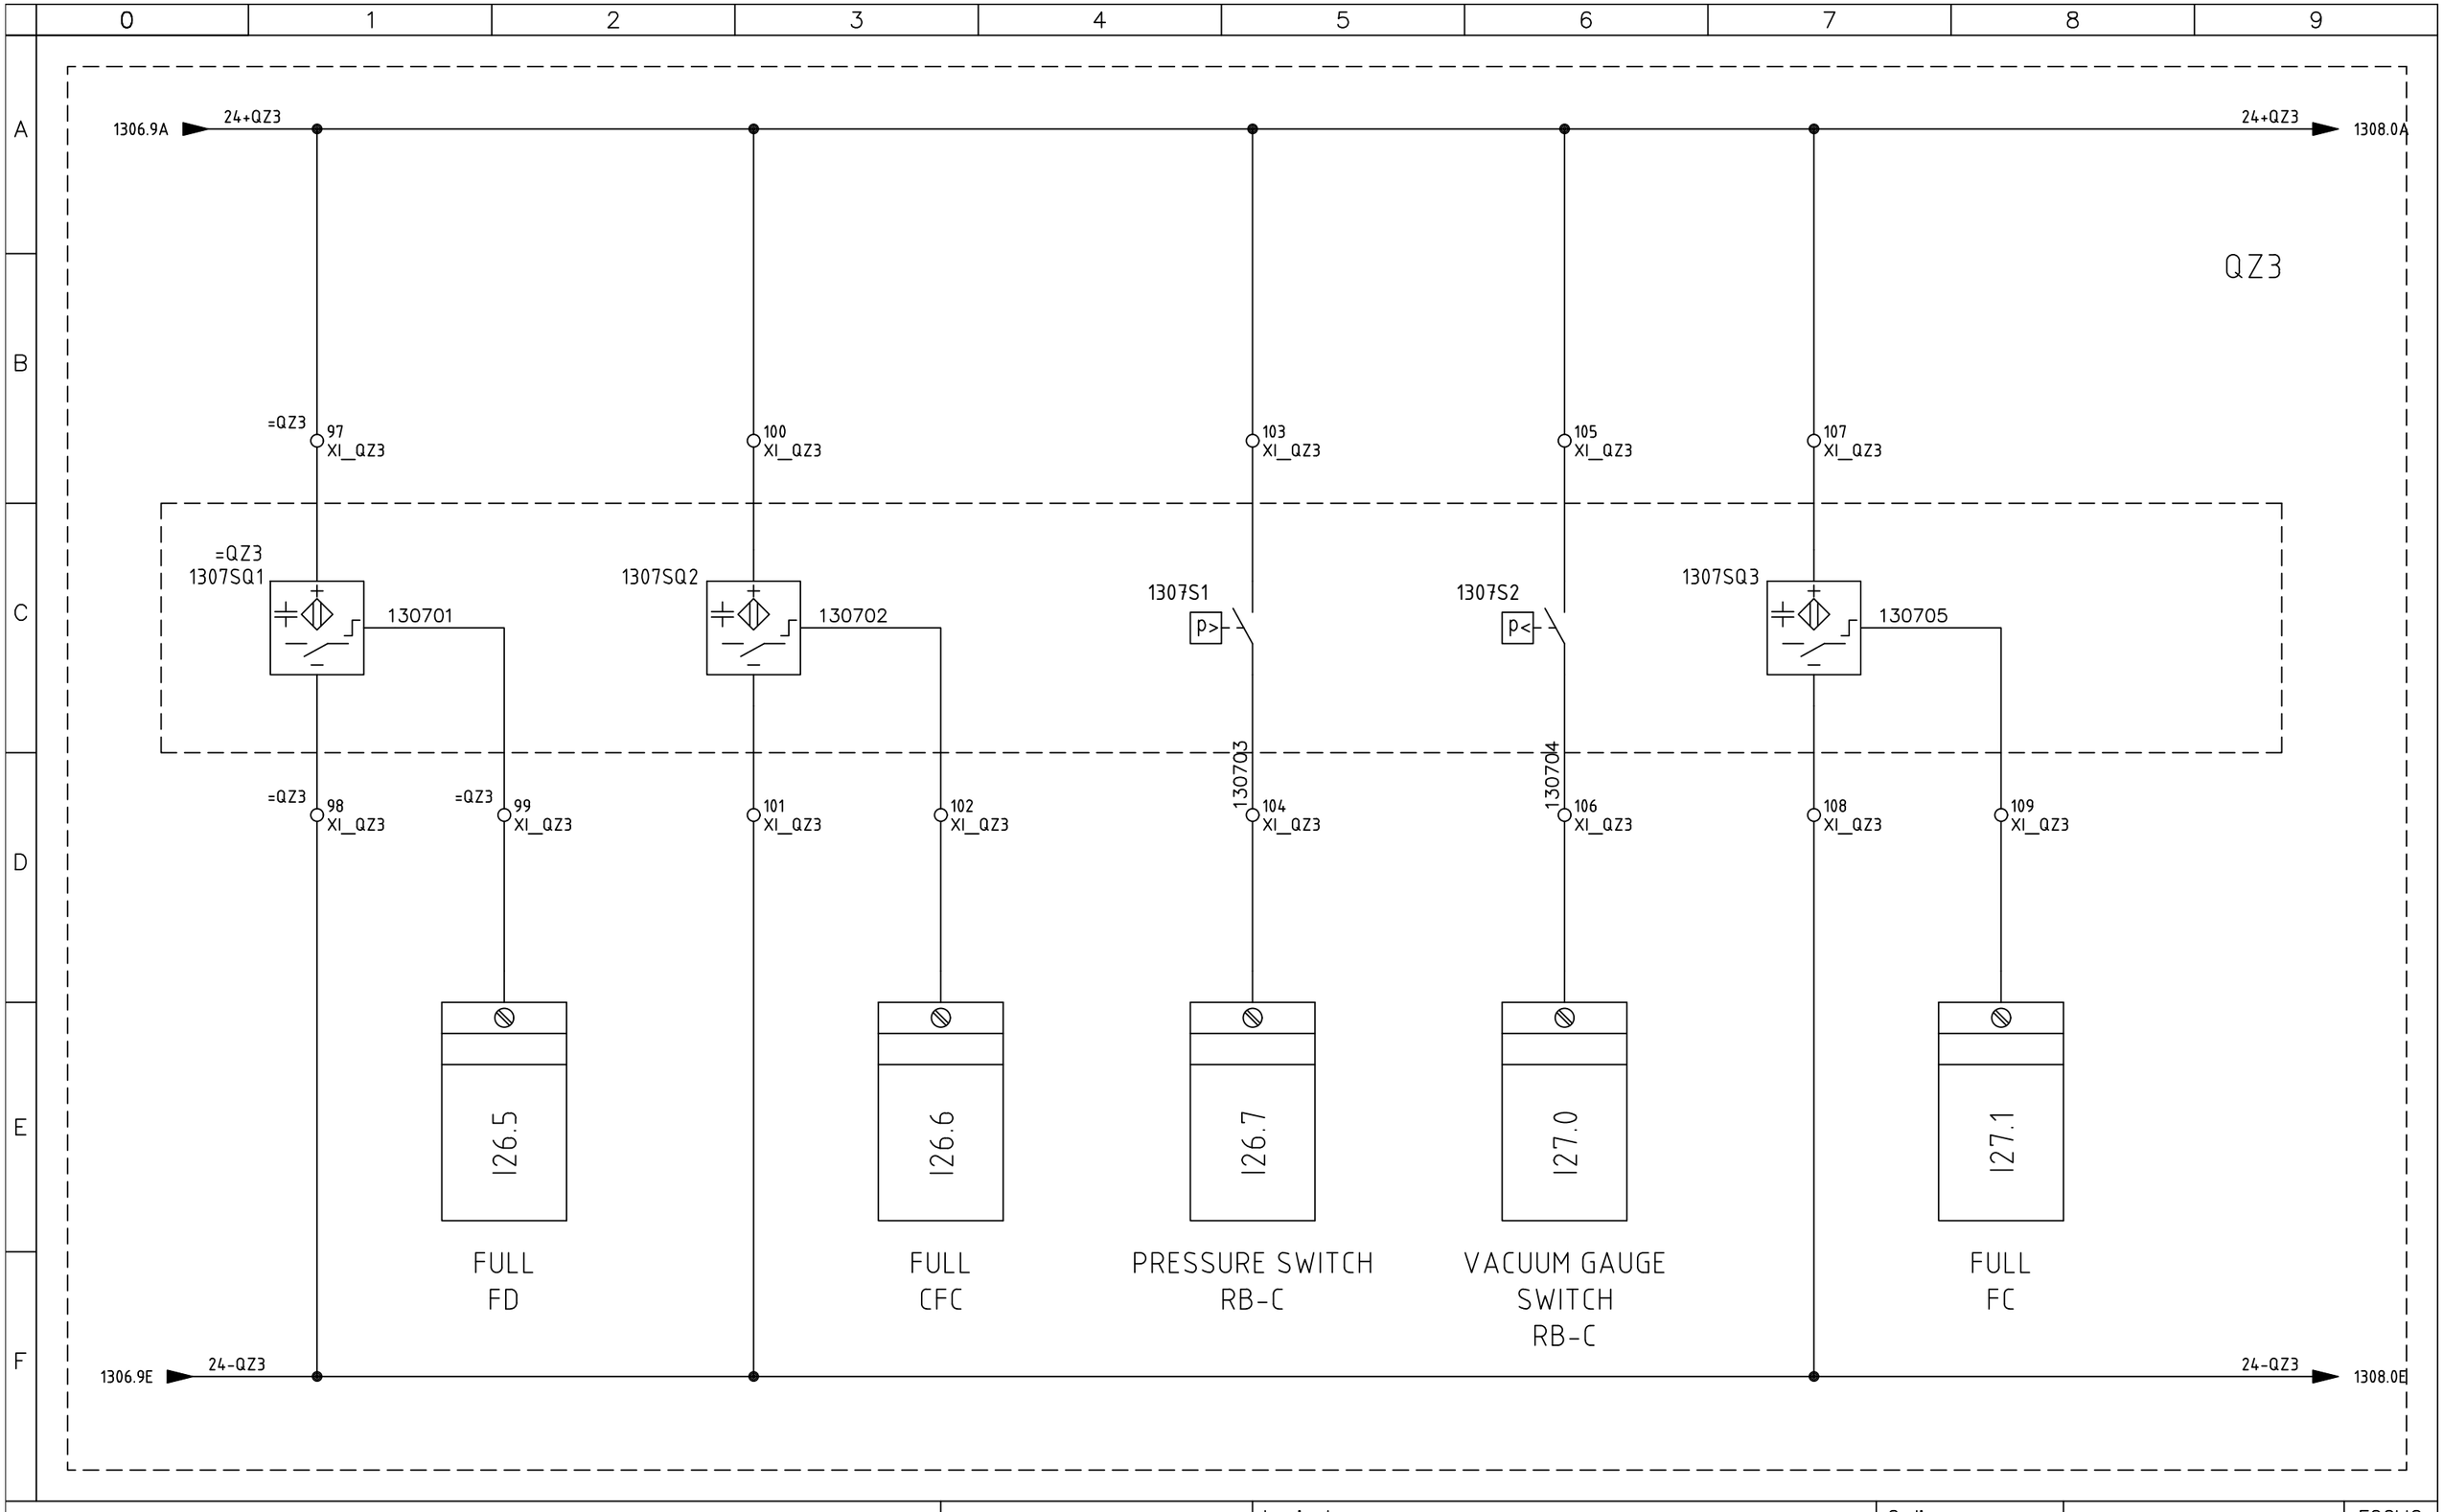

SIRCEM-CM spa
Via Armando Diaz, 19
84018 Scafati (SA)
TEL: +39 081 863 12 05


Dis. N.	REV 0.2
CAD	SPAC
Nome File	C17_26A
Data	26 07 2017

Impianto: *SFARINATI – MOLINO E TRITURAZIONE*
FLOUR PLANT – MILL – SHREDDING

Denominazione: ZONE 3 - SWITCHBOARD

Ordine	SIRCEM
Commessa	C17_26
Esecutore	D.G.

FOGLIO	1307
SEGUE	1308

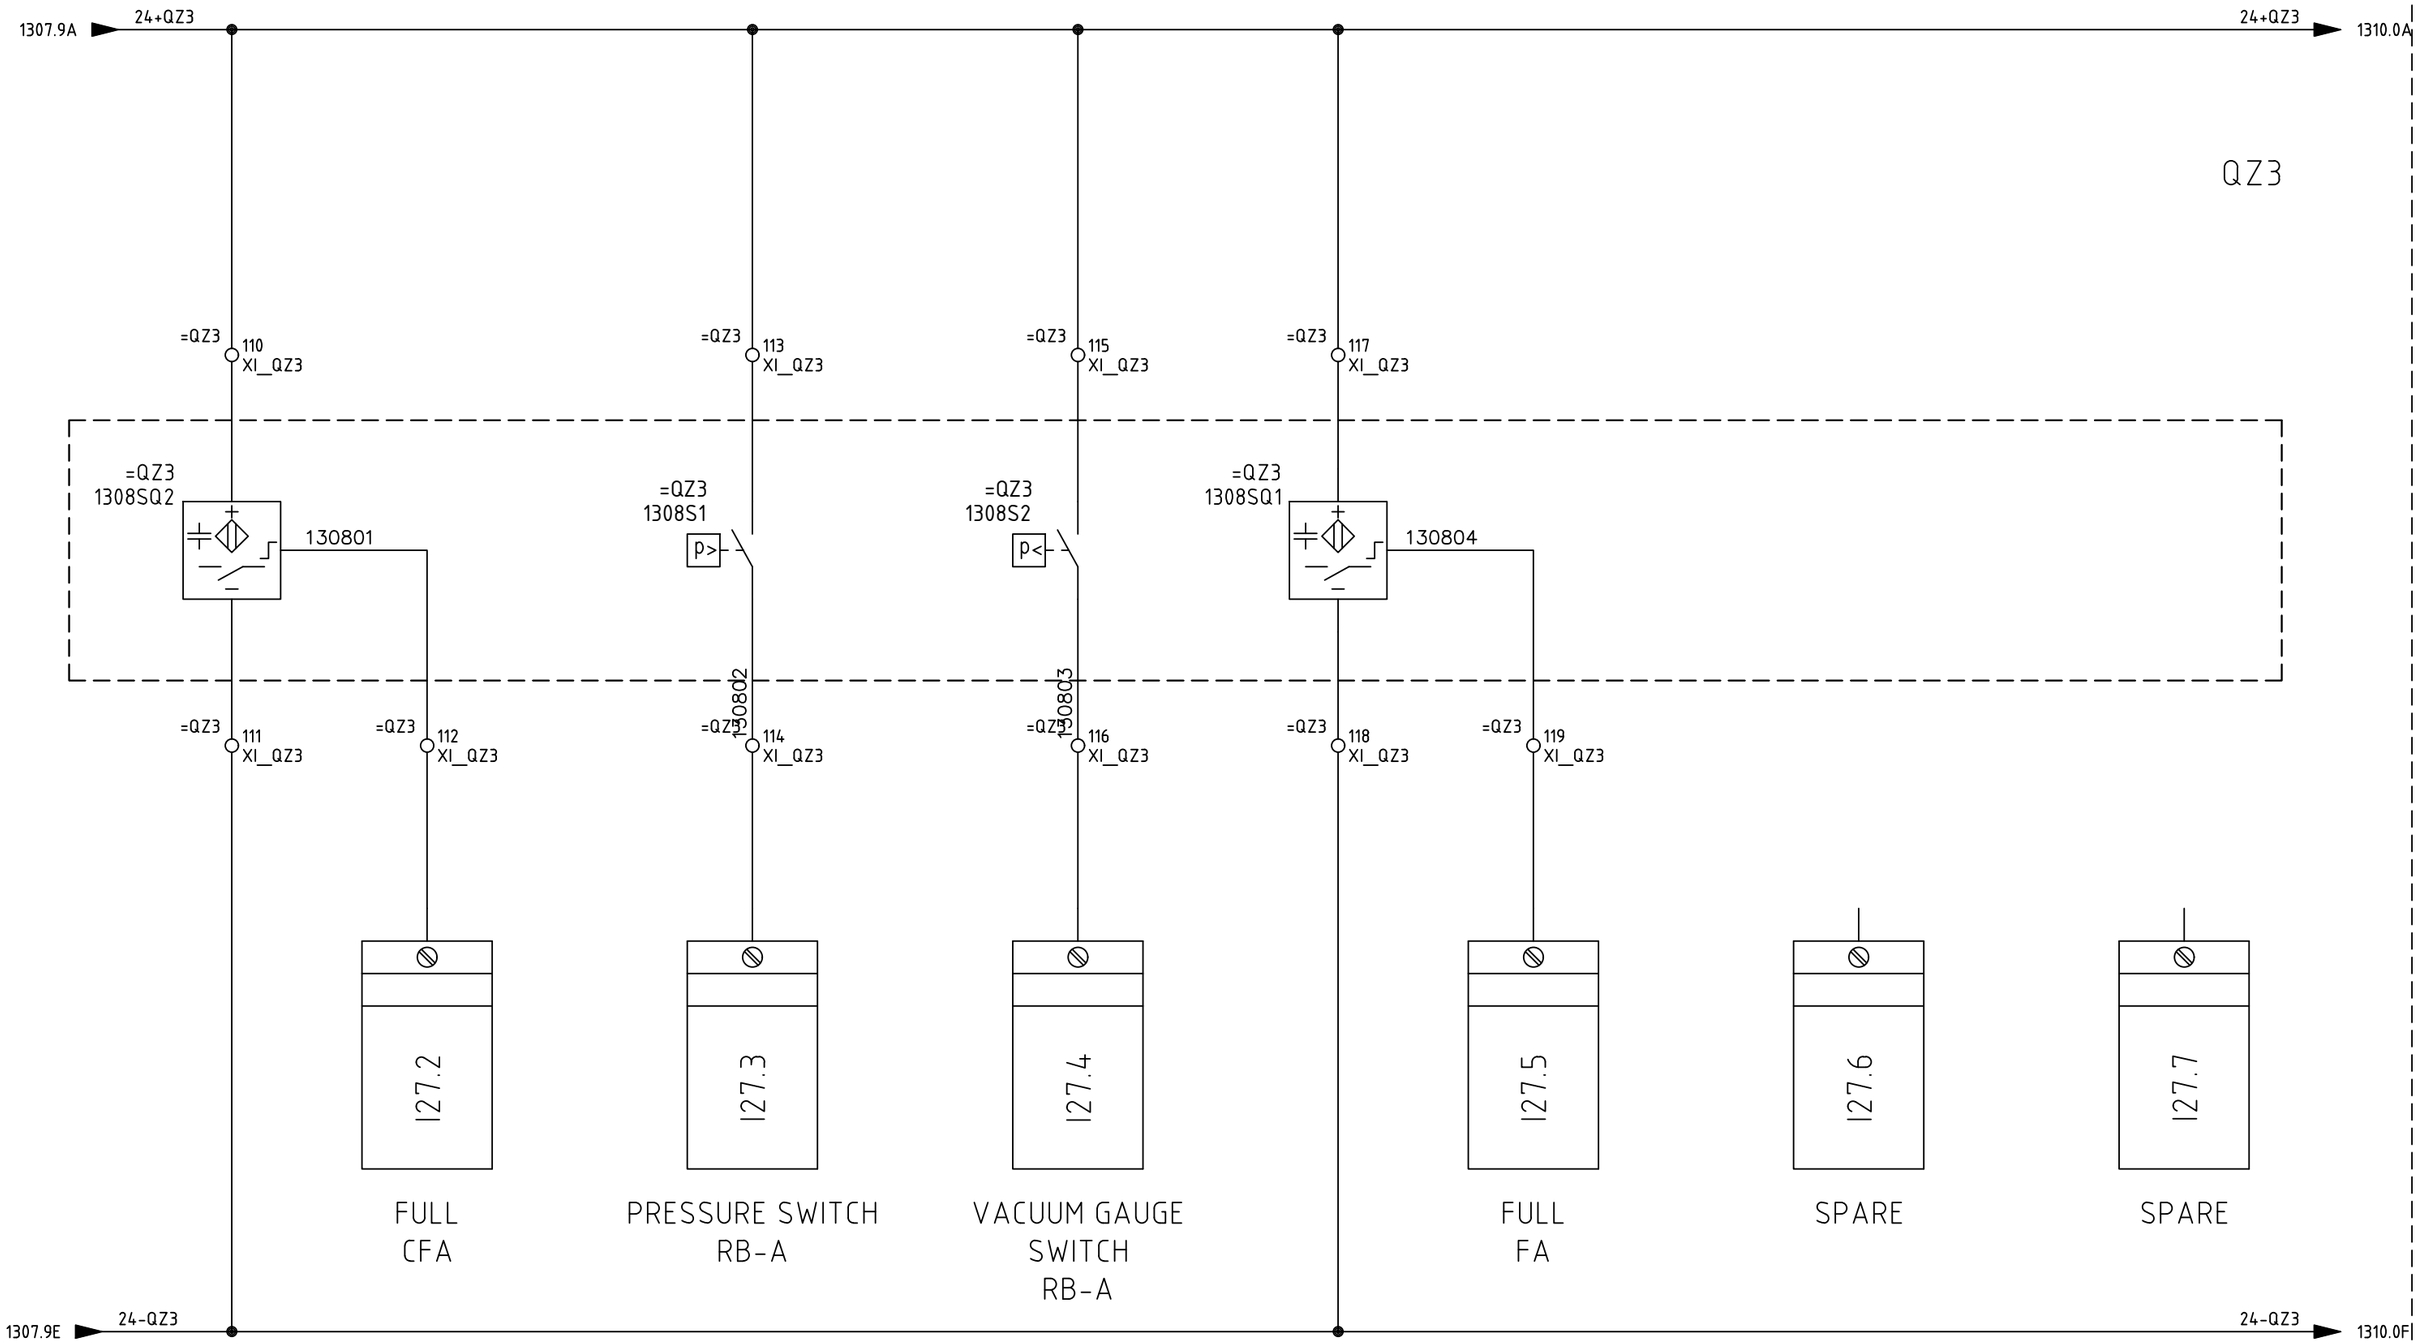

SIRCEM-CM spa
Via Armando Diaz, 19
84018 Scafati (SA)
TEL: +39 081 863 12 05

Dis. N.	REV 0.2
CAD	SPAC
Nome File	C17_26A
Data	26 07 2017


Impianto: *SFARINATI – MOLINO E TRITURAZIONE*
FLOUR PLANT – MILL – SHREDDING

Denominazione: ZONE 3 - SWITCHBOARD

Ordine	SIRCEM
Commessa	C17_26
Esecutore	D.G.

FOGLIO	1308
SEGUE	1309

QZ3

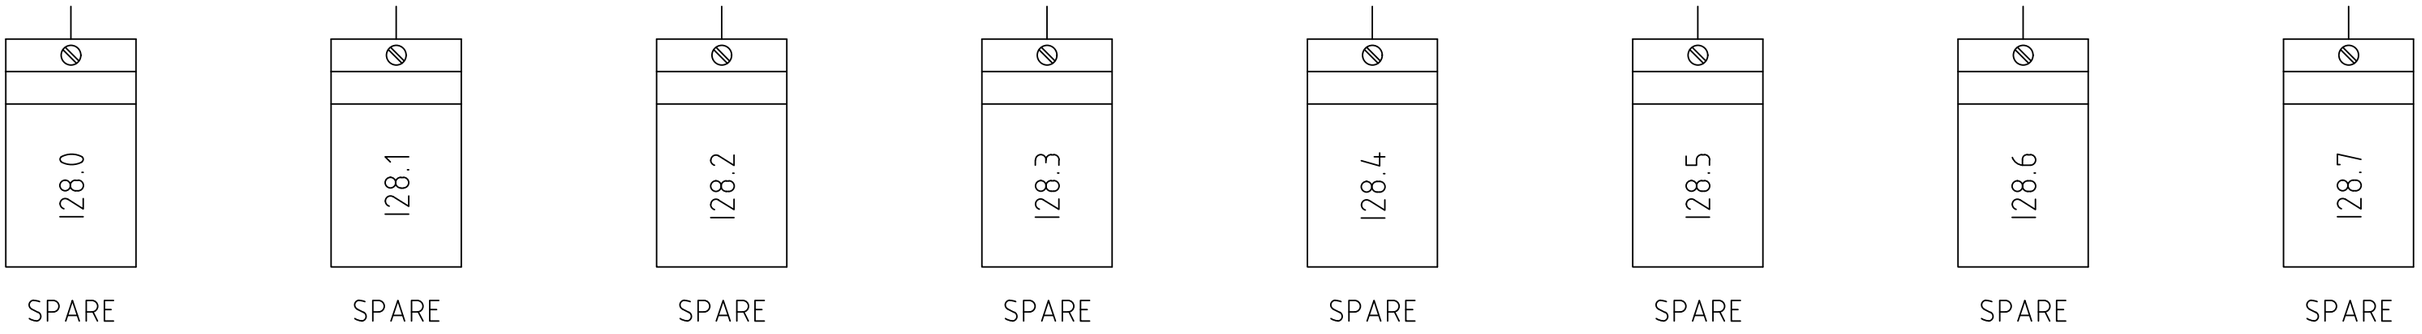

SIRCEM-CM spa
Via Armando Diaz, 19
84018 Scafati (SA)
TEL: +39 081 863 12 05


Dis. N.	REV 0.2
CAD	SPAC
Nome File	C17_26A
Data	26 07 2017

Impianto: *SFARINATI – MOLINO E TRITURAZIONE*
FLOUR PLANT – MILL – SHREDDING

Denominazione: ZONE 3 - SWITCHBOARD

Ordine: SIRCEM
Commessa: C17_26
Esecutore: D.G.

FOGLIO 1309
SEGUE 1310

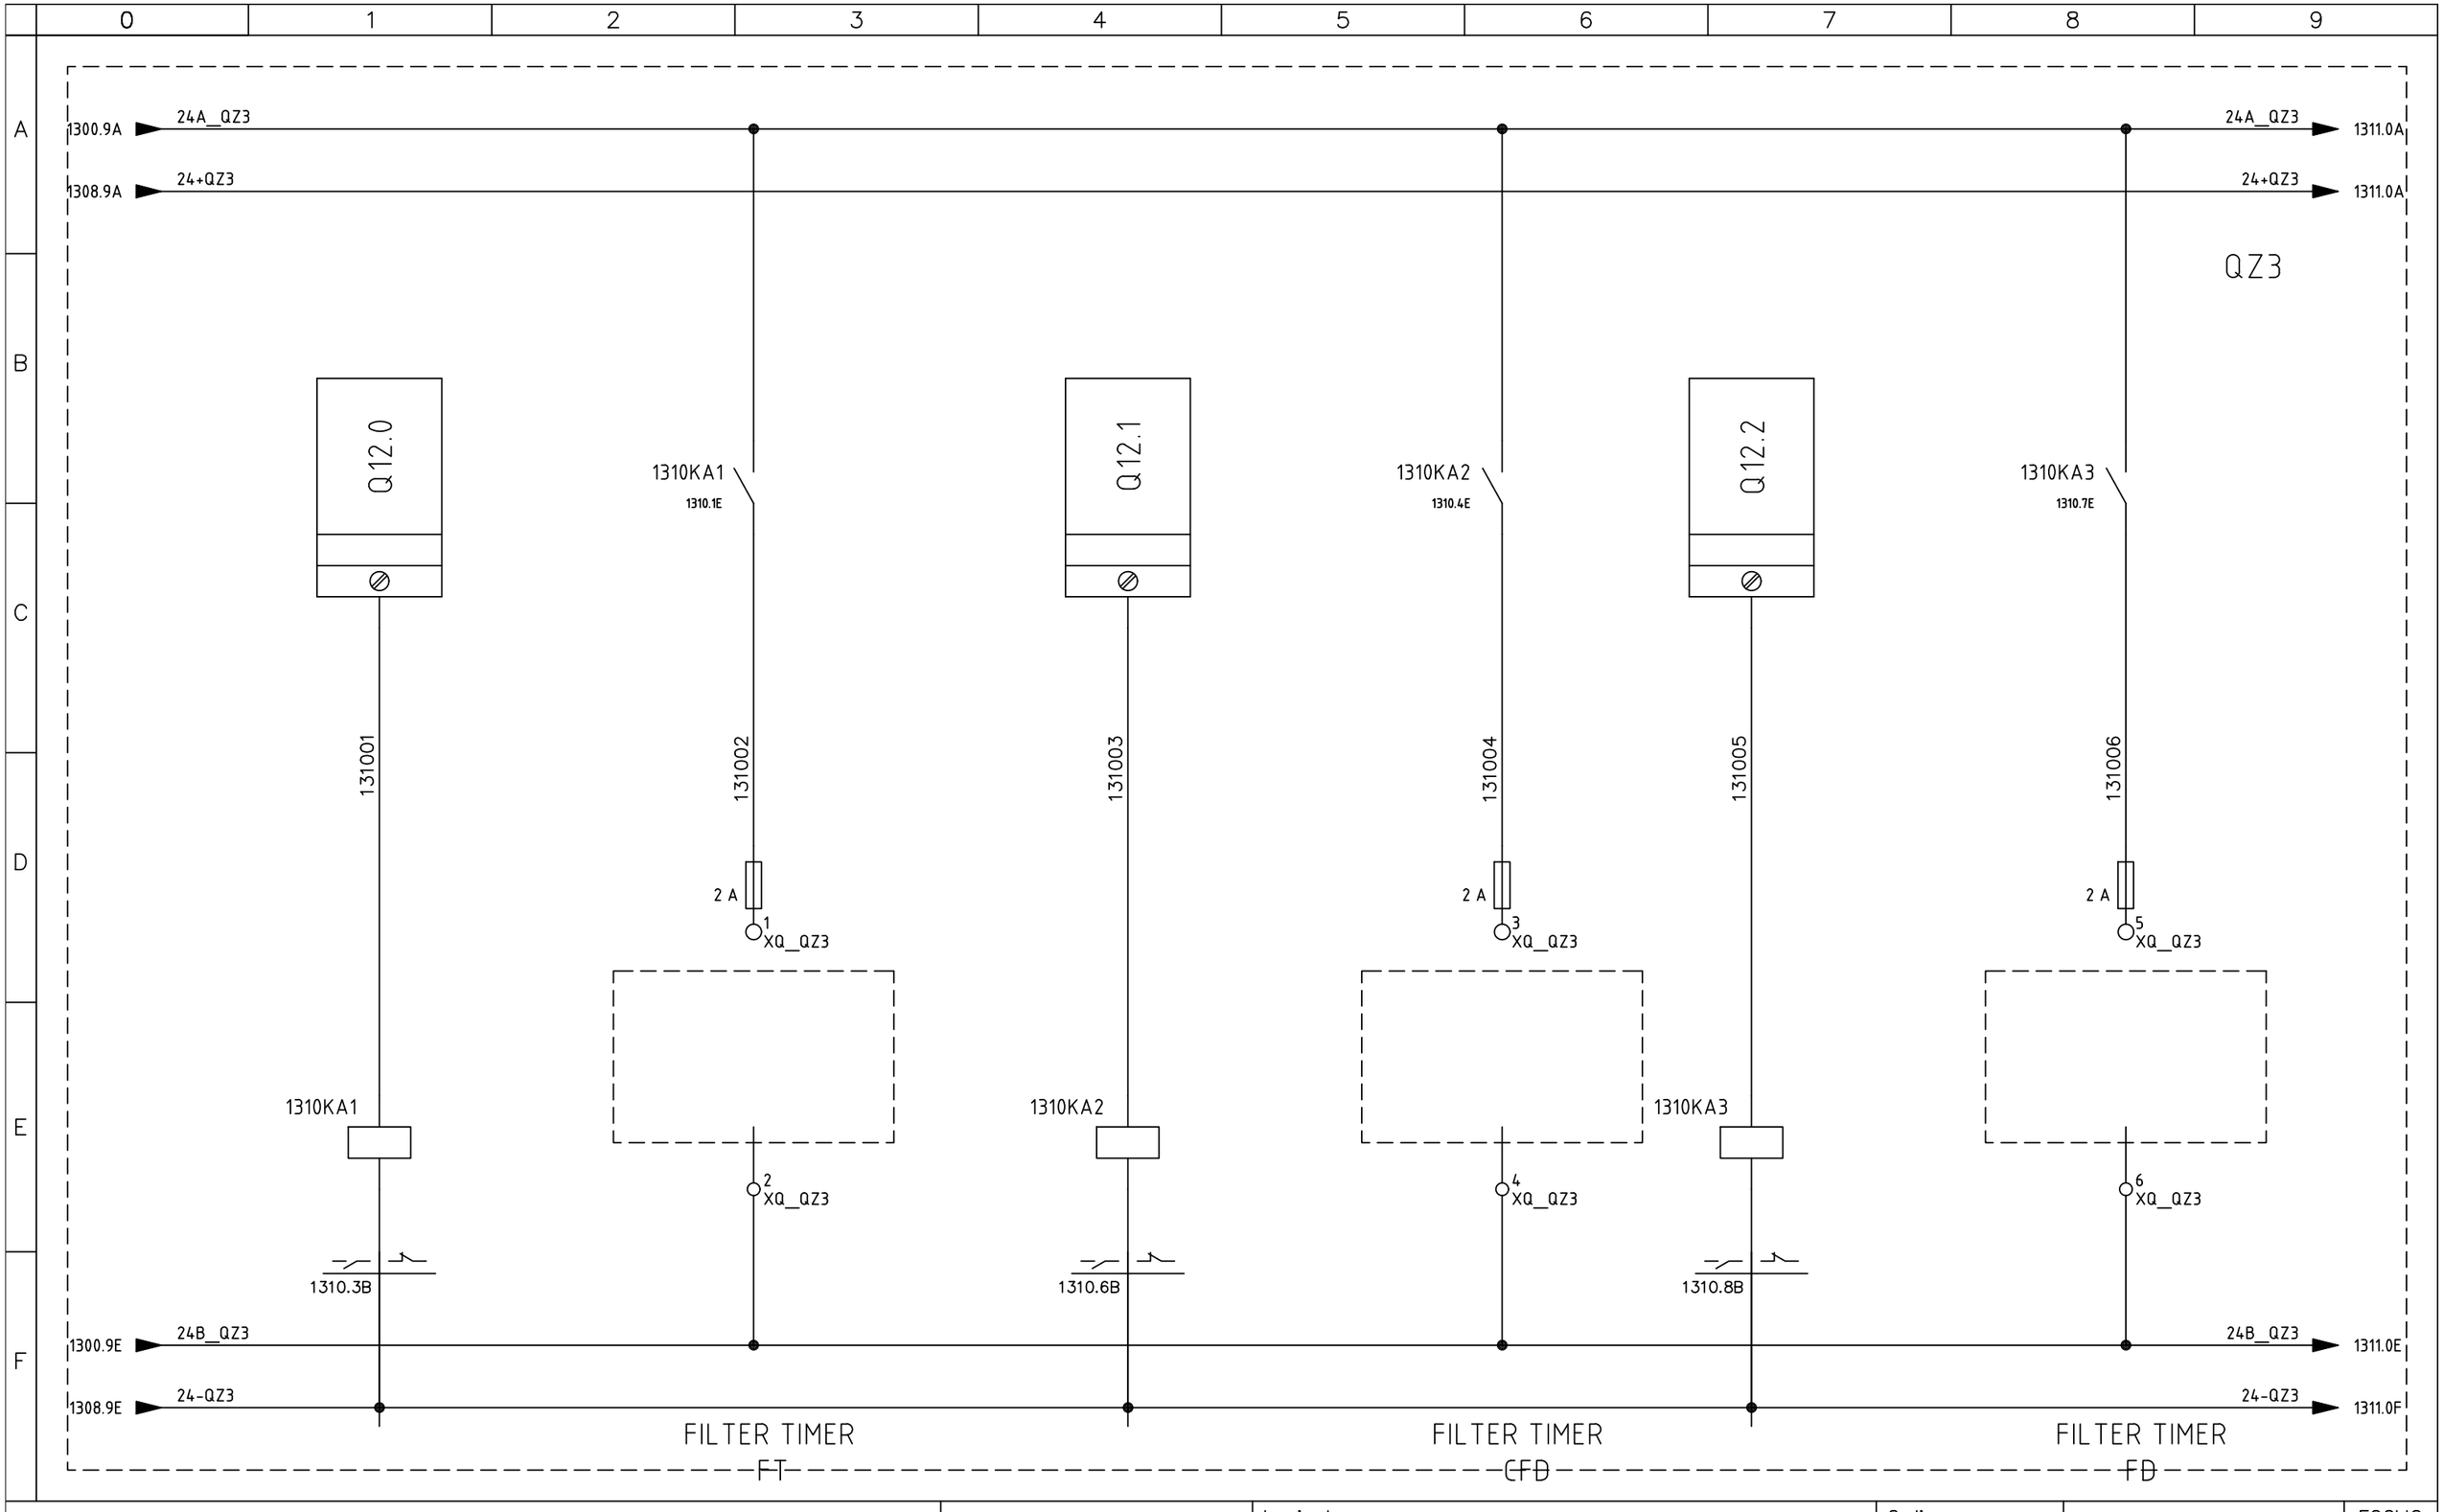

SIRCEM-CM spa
Via Armando Diaz, 19
84018 Scafati (SA)
TEL: +39 081 863 12 05


Dis. N.	REV 0.2
CAD	SPAC
Nome File	C17_26A
Data	26 07 2017

Impianto
SFARINATI – MOLINO E TRITURAZIONE
FLOUR PLANT – MILL – SHREDDING

Denominazione
ZONE 3 - SWITCHBOARD

Ordine	SIRCEM
Commessa	C17_26
Esecutore	D.G.

FOGLIO	1310
SEGUE	1311

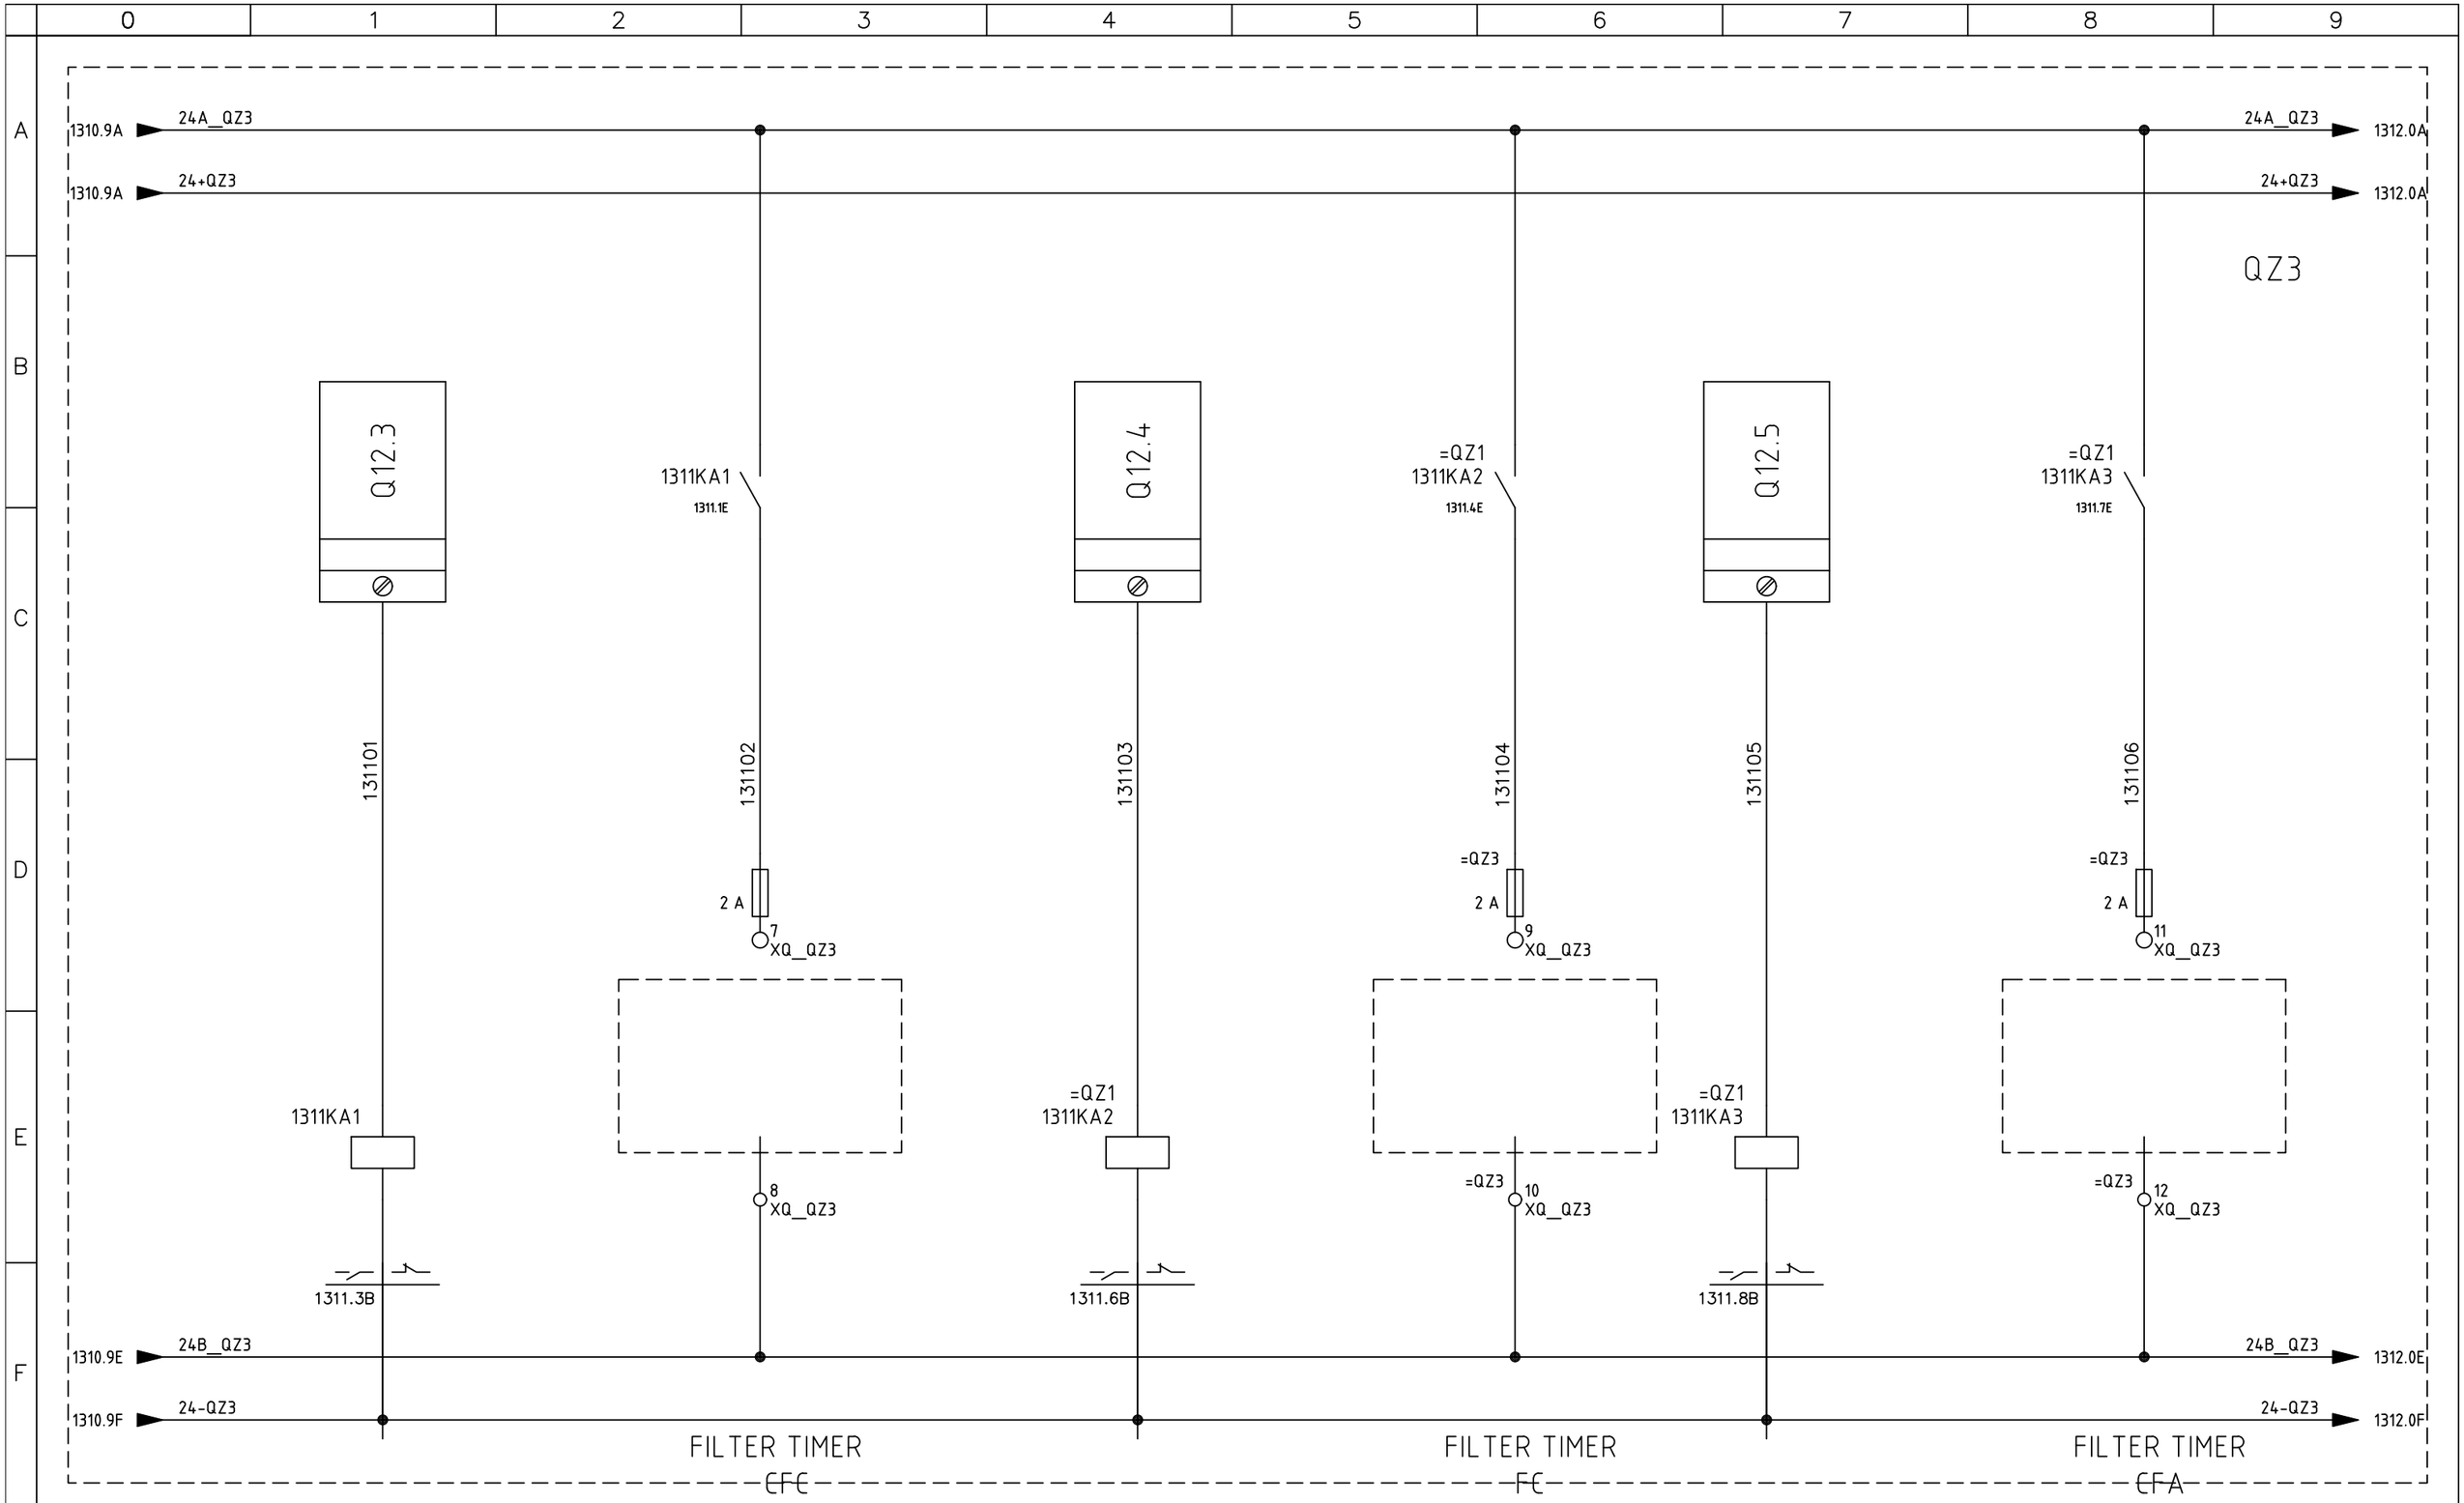

SIRCEM-CM spa
Via Armando Diaz, 19
84018 Scafati (SA)
TEL: +39 081 863 12 05


Dis. N.	REV 0.2
CAD	SPAC
Nome File	C17_26A
Data	26 07 2017

Impianto: *SFARINATI – MOLINO E TRITURAZIONE FLOUR PLANT – MILL – SHREDDING*

Denominazione: ZONE 3 - SWITCHBOARD

Ordine	SIRCEM
Commessa	C17_26
Esecutore	D.G.

FOGLIO	1311
SEGUE	1312

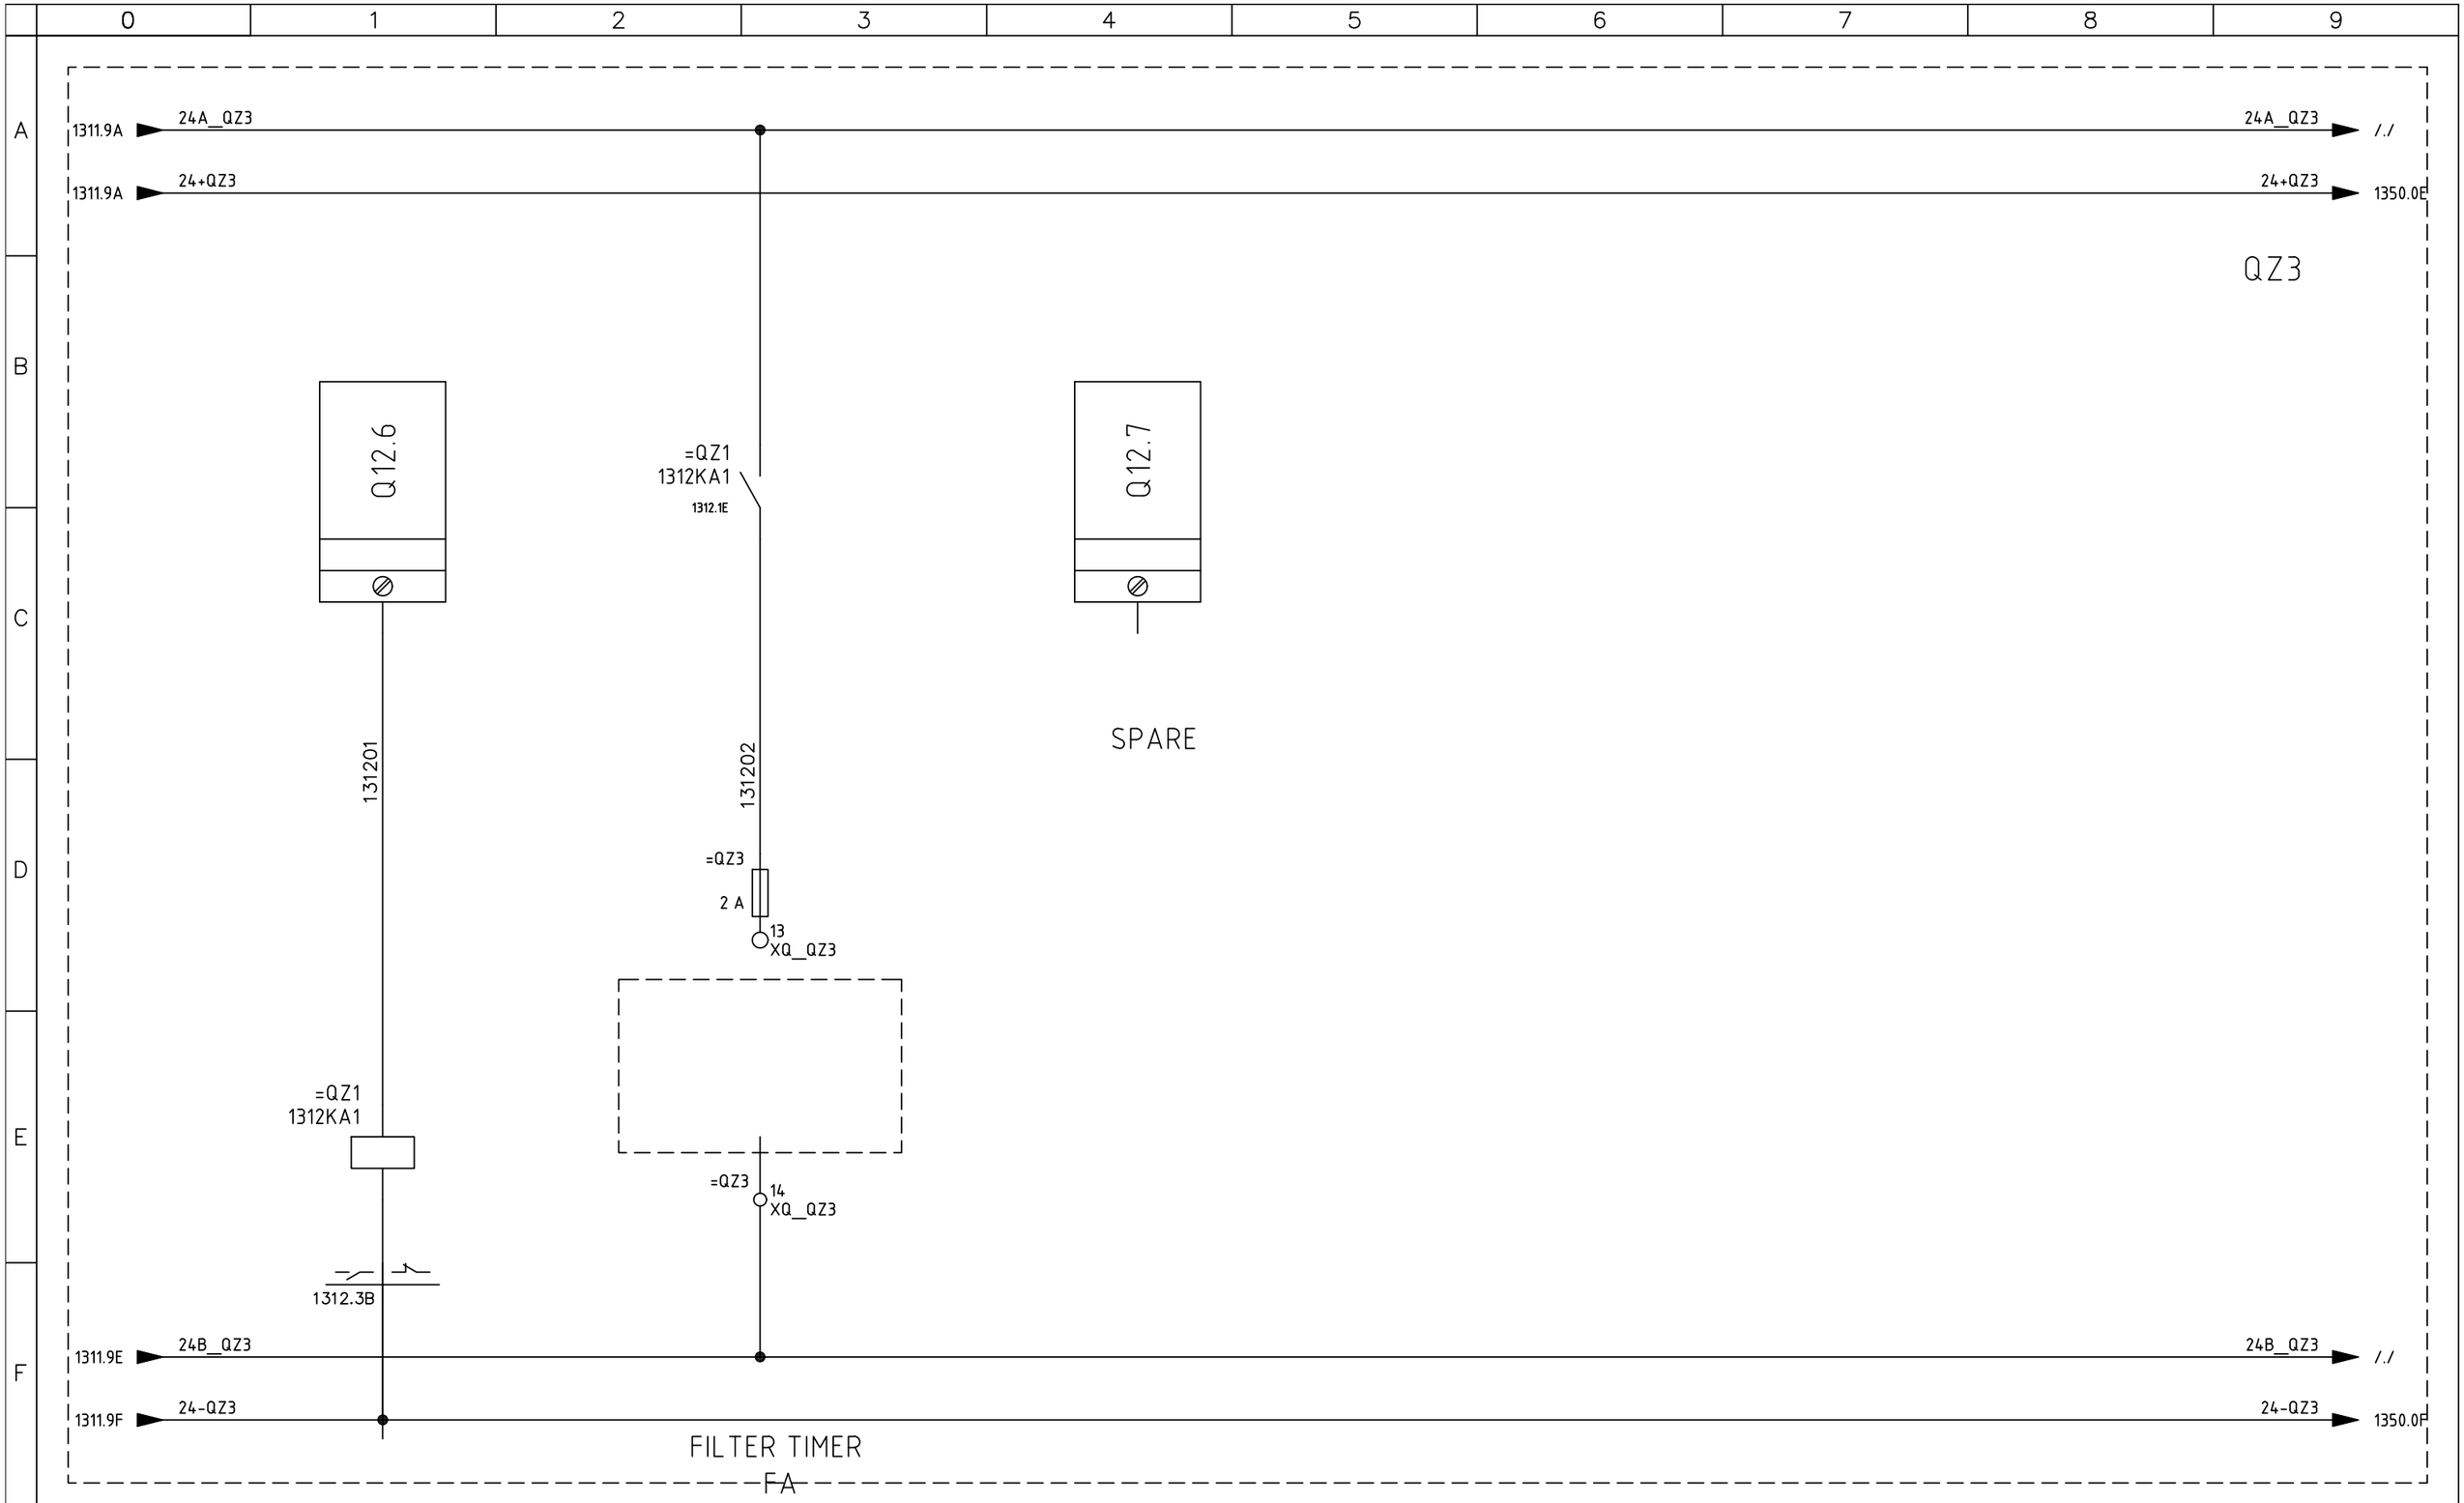

SIRCEM-CM spa
Via Armando Diaz, 19
84018 Scafati (SA)
TEL: +39 081 863 12 05

Dis. N.	REV 0.2
CAD	SPAC
Nome File	C17_26A
Data	26 07 2017

Impianto: *SFARINATI – MOLINO E TRITURAZIONE FLOUR PLANT – MILL – SHREDDING*

Denominazione: ZONE 3 - SWITCHBOARD

Ordine	SIRCEM
Commessa	C17_26
Esecutore	D.G.

FOGLIO	1312
SEGUE	1313

QZ3

Q13.0

SPARE

Q13.1

SPARE

Q13.2

SPARE

Q13.3

SPARE

Q13.4

SPARE

Q13.5

SPARE

Q13.6

SPARE

Q13.7

SPARE

SIRCEM-CM spa
Via Armando Diaz, 19
84018 Scafati (SA)
TEL: +39 081 863 12 05


Dis. N.	REV 0.2
CAD	SPAC
Nome File	C17_26A
Data	26 07 2017

Impianto: *SFARINATI – MOLINO E TRITURAZIONE*
FLOUR PLANT – MILL – SHREDDING

Denominazione: ZONE 3 - SWITCHBOARD

Ordine: SIRCEM
Commessa: C17_26
Esecutore: D.G.

FOGLIO 1313
SEGUE 1350

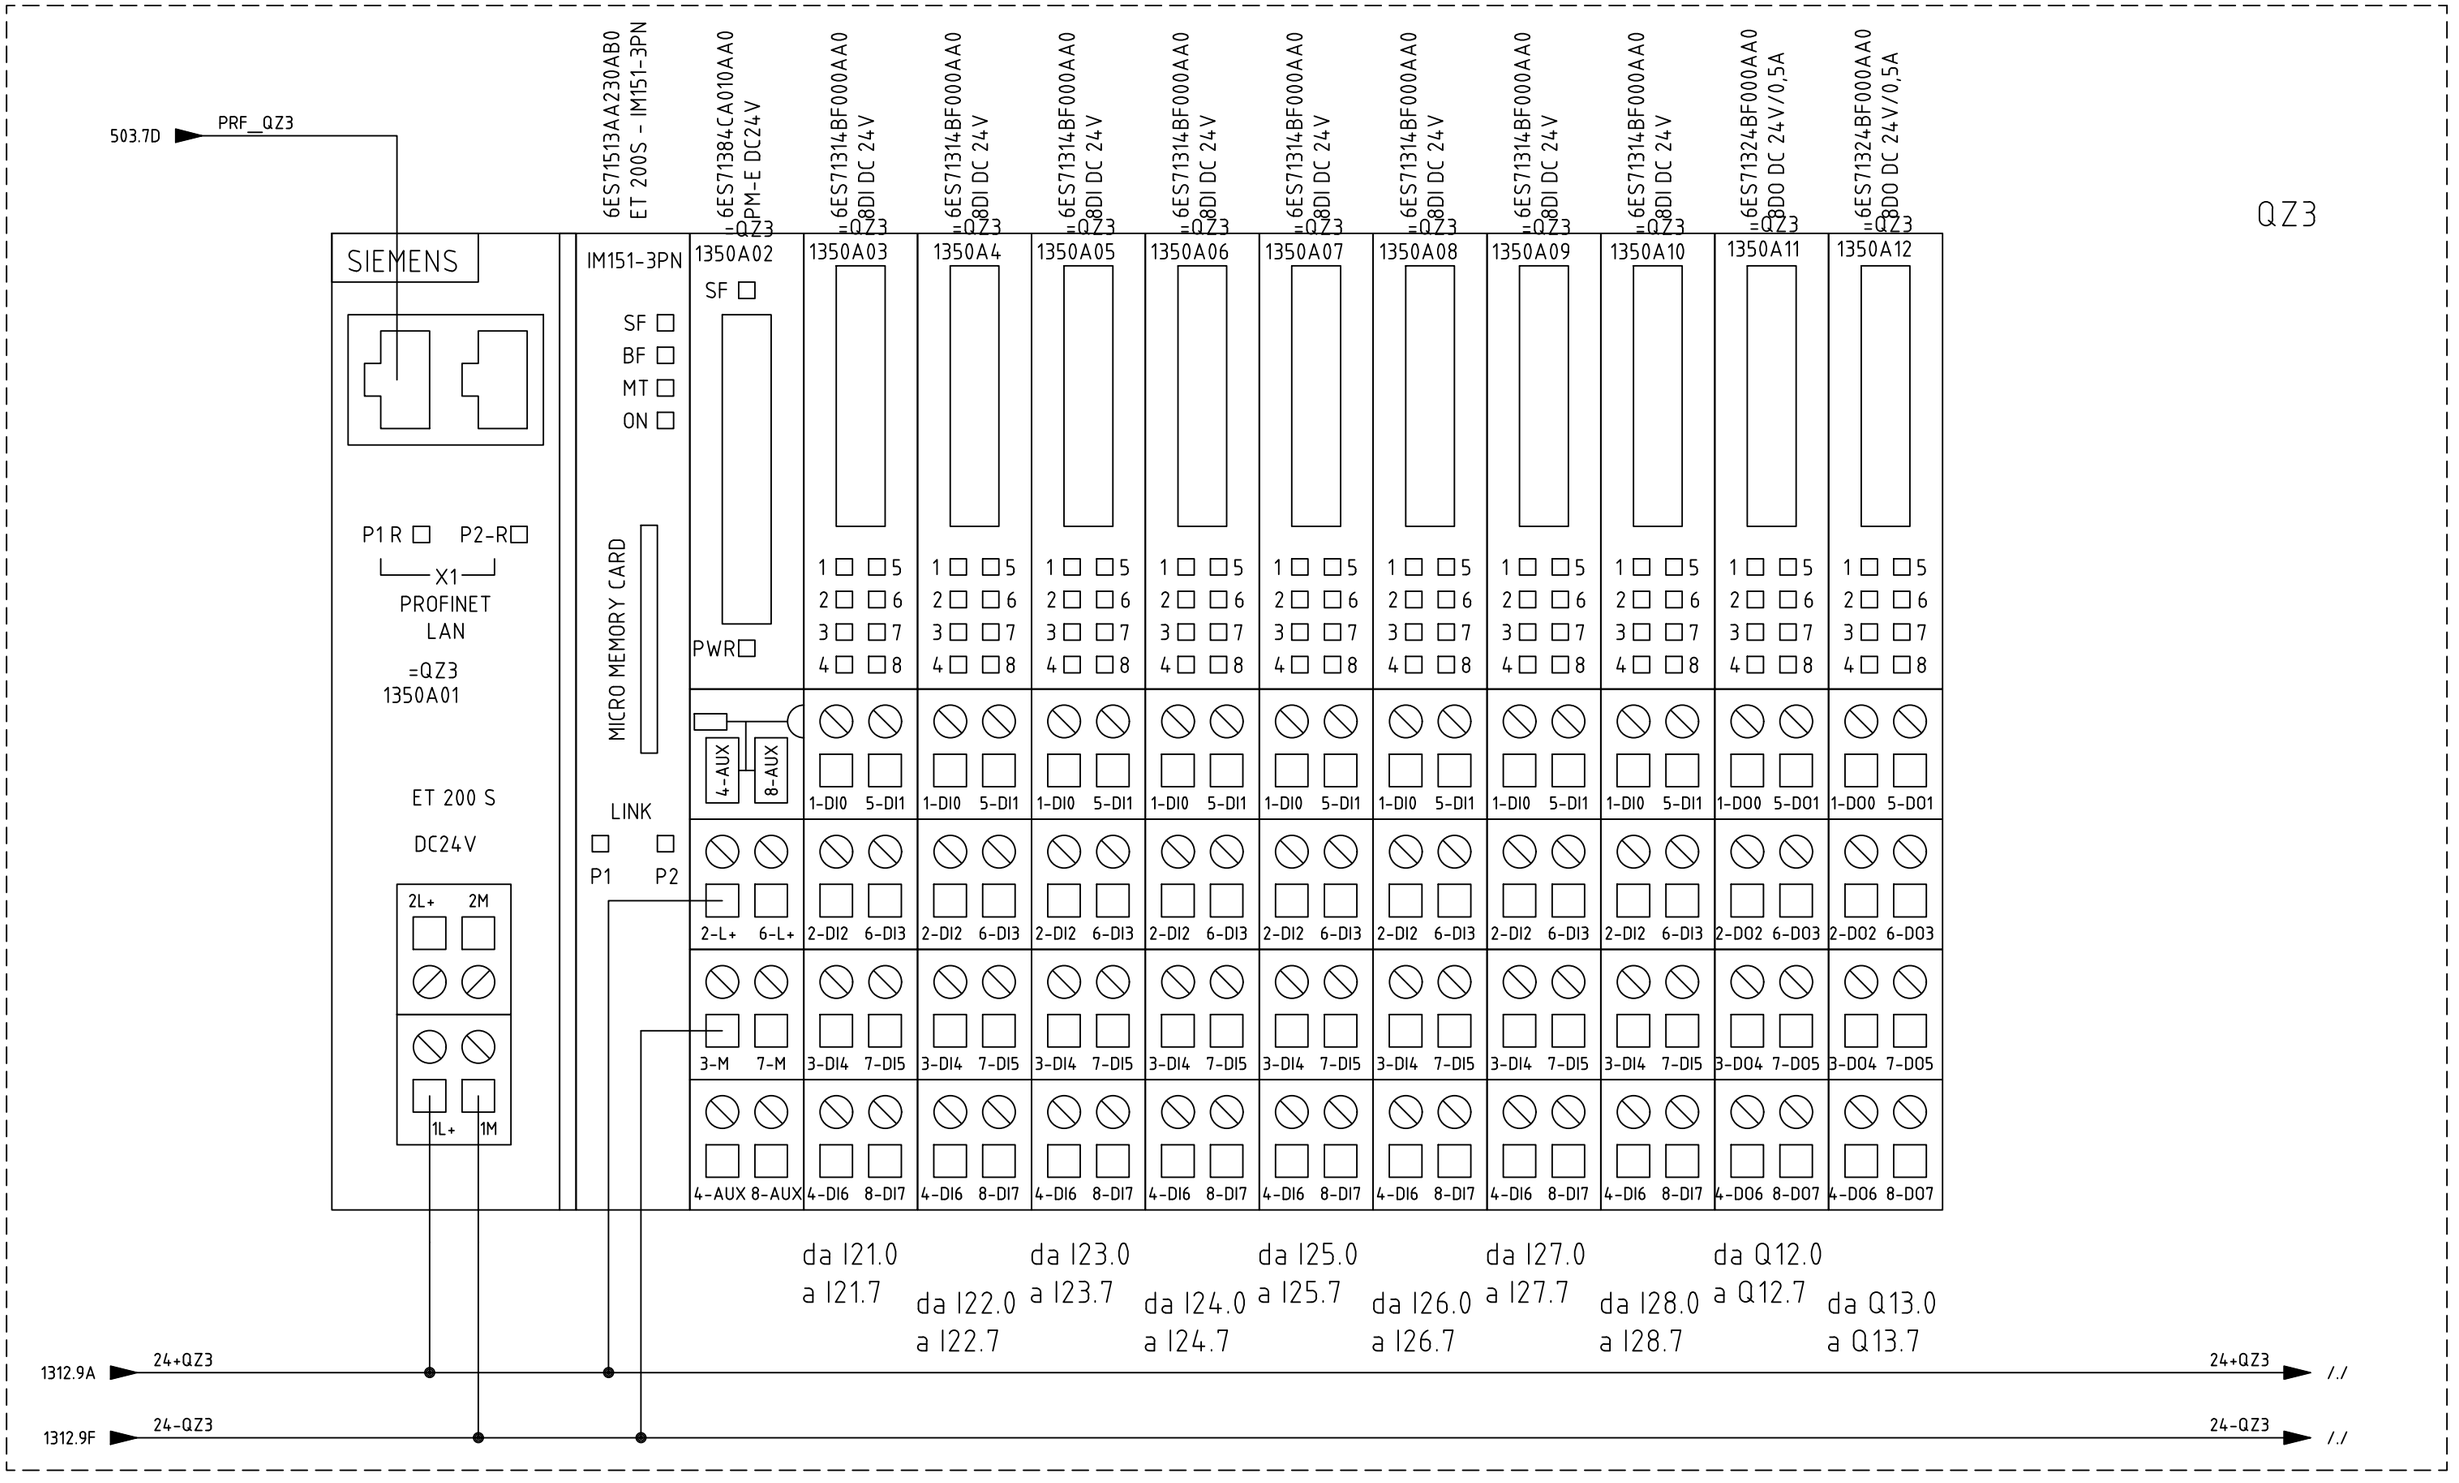

SIRCEM-CM spa
Via Armando Diaz, 19
84018 Scafati (SA)
TEL: +39 081 863 12 05

Dis. N.	REV 0.2
CAD	SPAC
Nome File	C17_26A
Data	26 07 2017

Impianto: *SFARINATI – MOLINO E TRITURAZIONE FLOUR PLANT – MILL – SHREDDING*

Denominazione: ZONE 3 - RACK PLC

Ordine: SIRCEM

Commessa: C17_26


Esecutore: D.G.

FOGLIO 1350


SEGUE 1360

=QZ3 - QZ3

Q__ZONE__3

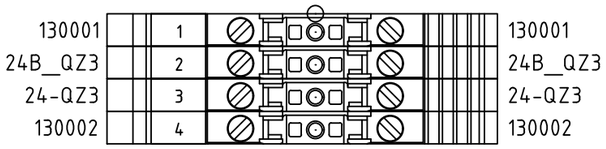

=QZ3 - XQ__QZ3

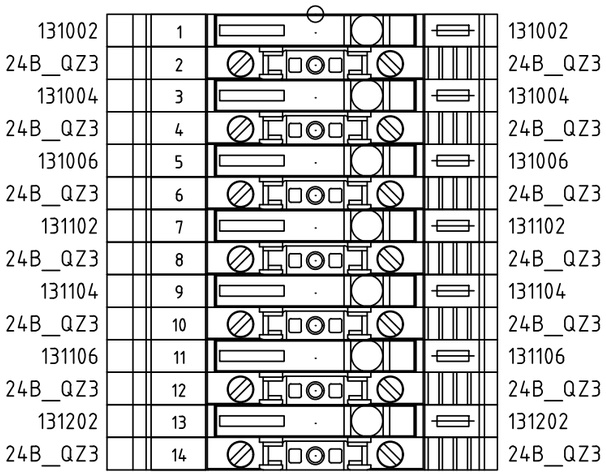

SIRCEM-CM spa
Via Armando Diaz, 19
84018 Scafati (SA)
TEL: +39 081 863 12 05

Dis. N.	REV 0.2
CAD	SPAC
Nome File	C17_26A
Data	26 07 2017

Impianto: *SFARINATI – MOLINO E TRITURAZIONE*
FLOUR PLANT – MILL – SHREDDING

Denominazione: ZONE 3 SW.BOARD - TERMINAL

Ordine	SIRCEM
Commessa	C17_26
Esecutore	D.G.

FOGLIO	1360
SEGUE	1361

=QZ3 - XI_QZ3

24+QZ3	1	24+QZ3		
130003	2	130003		
24+QZ3	3	24+QZ3		
130004	4	130004		
24+QZ3	5	24+QZ3		
130005	6	130005		
24+QZ3	7	24+QZ3		
130006	8	130006		
24+QZ3	9	24+QZ3	=QS - 131QS1	
130007	10	130007	=QS - 131QS1	
24+QZ3	11	24+QZ3	=QS - 132QS1	
130008	12	130008	=QS - 132QS1	
24+QZ3	13	24+QZ3	=QS - 133QS1	
130101	14	130101	=QS - 133QS1	
24+QZ3	15	24+QZ3	=QS - 134QS1	
130102	16	130102	=QS - 134QS1	
24+QZ3	17	24+QZ3	=QS - 135QS1	
130103	18	130103	=QS - 135QS1	
24+QZ3	19	24+QZ3	=QS - 136QS1	
130104	20	130104	=QS - 136QS1	
24+QZ3	21	24+QZ3	=QS - 137QS1	
130105	22	130105	=QS - 137QS1	
24+QZ3	23	24+QZ3	=QS - 138QS1	
130106	24	130106	=QS - 138QS1	
24+QZ3	25	24+QZ3	=QS - 139QS1	
130107	26	130107	=QS - 139QS1	
24+QZ3	27	24+QZ3	=QS - 140QS1	
130201	28	130201	=QS - 140QS1	
24+QZ3	29	24+QZ3	=QS - 141QS1	
130202	30	130202	=QS - 141QS1	
24+QZ3	31	24+QZ3	=QS - 142QS1	
130203	32	130203	=QS - 142QS1	
24+QZ3	33	24+QZ3	=QS - 143QS1	
130204	34	130204	=QS - 143QS1	
24+QZ3	35	24+QZ3	=QS - 144QS1	
130205	36	130205	=QS - 144QS1	
24+QZ3	37	24+QZ3	=QS - 145QS1	
130206	38	130206	=QS - 145QS1	
24+QZ3	39	24+QZ3	=QS - 146QS1	
130207	40	130207	=QS - 146QS1	

24+QZ3	41	24+QZ3	=QS - 147QS1	
130301	42	130301	=QS - 147QS1	
24+QZ3	43	24+QZ3	=QS - 148QS1	
130302	44	130302	=QS - 148QS1	
24+QZ3	45	24+QZ3	=QS - 149QS1	
130303	46	130303	=QS - 149QS1	
24+QZ3	47	24+QZ3	=QS - 150QS1	
130304	48	130304	=QS - 150QS1	
24+QZ3	49	24+QZ3	=QS - 151QS1	
130305	50	130305	=QS - 151QS1	
24+QZ3	51	24+QZ3	=QS - 152QS1	
130306	52	130306	=QS - 152QS1	
24+QZ3	53	24+QZ3	=QS - 153QS1	
130307	54	130307	=QS - 153QS1	
24+QZ3	55	24+QZ3	=QS - 154QS1	
130401	56	130401	=QS - 154QS1	
24+QZ3	57	24+QZ3	=QS - 155QS1	
130402	58	130402	=QS - 155QS1	
24+QZ3	59	24+QZ3	=QS - 156QS1	
130403	60	130403	=QS - 156QS1	
24+QZ3	61	24+QZ3	=QS - 157QS1	
130404	62	130404	=QS - 157QS1	
24+QZ3	63	24+QZ3	=QS - 158QS1	
130405	64	130405	=QS - 158QS1	
24+QZ3	65	24+QZ3	=QS - 159QS1	
130406	66	130406	=QS - 159QS1	
24+QZ3	67	24+QZ3	=QS - 160QS1	
130407	68	130407	=QS - 160QS1	
24+QZ3	69	24+QZ3	=QZ3 - 1305SQ1	
24-QZ3	70	24-QZ3	=QZ3 - 1305SQ1	
130501	71	130501	=QZ3 - 1305SQ1	
24+QZ3	72	24+QZ3	=QZ3 - 1305SQ2	
24-QZ3	73	24-QZ3	=QZ3 - 1305SQ2	
130502	74	130502	=QZ3 - 1305SQ2	
24+QZ3	75	24+QZ3	=QZ3 - 1305SQ3	
24-QZ3	76	24-QZ3	=QZ3 - 1305SQ3	
130503	77	130503	=QZ3 - 1305SQ3	
24+QZ3	78	24+QZ3	=QZ3 - 1305S1	
130504	79	130504	=QZ3 - 1305S1	
24+QZ3	80	24+QZ3	=QZ3 - 1305SQ4	

SIRCEM-CM spa
Via Armando Diaz, 19
84018 Scafati (SA)
TEL: +39 081 863 12 05

Dis. N.	REV 0.2
CAD	SPAC
Nome File	C17_26A
Data	26 07 2017

Impianto: *SFARINATI – MOLINO E TRITURAZIONE*
FLOUR PLANT – MILL – SHREDDING

Denominazione: ZONE 3 - TERMINAL

Ordine: SIRCEM
Commessa: C17_26
Esecutore: D.G.

FOGLIO 1361
SEGUE 1362

24-QZ3	81	24-QZ3	=QZ3 - 1305SQ4
130505	82	130505	=QZ3 - 1305SQ4
24+QZ3	83	24+QZ3	=QZ3 - 1306SQ1
24-QZ3	84	24-QZ3	=QZ3 - 1306SQ1
130601	85	130601	=QZ3 - 1306SQ1
24+QZ3	86	24+QZ3	=QZ3 - 1306S1
130602	87	130602	=QZ3 - 1306S1
24+QZ3	88	24+QZ3	=QZ3 - 1306S2
130603	89	130603	=QZ3 - 1306S2
24+QZ3	90	24+QZ3	=QZ3 - 1306SQ2
24-QZ3	91	24-QZ3	=QZ3 - 1306SQ2
130604	92	130604	=QZ3 - 1306SQ2
24+QZ3	93	24+QZ3	=QZ3 - 1306S3
130605	94	130605	=QZ3 - 1306S3
24+QZ3	95	24+QZ3	=QZ3 - 1306S4
130606	96	130606	=QZ3 - 1306S4
24+QZ3	97	24+QZ3	=QZ3 - 1307SQ1
24-QZ3	98	24-QZ3	=QZ3 - 1307SQ1
130701	99	130701	=QZ3 - 1307SQ1
24+QZ3	100	24+QZ3	=QZ3 - 1307SQ2
24-QZ3	101	24-QZ3	=QZ3 - 1307SQ2
130702	102	130702	=QZ3 - 1307SQ2
24+QZ3	103	24+QZ3	=QZ3 - 1307S1
130703	104	130703	=QZ3 - 1307S1
24+QZ3	105	24+QZ3	=QZ3 - 1307S2
130704	106	130704	=QZ3 - 1307S2
24+QZ3	107	24+QZ3	=QZ3 - 1307SQ3
24-QZ3	108	24-QZ3	=QZ3 - 1307SQ3
130705	109	130705	=QZ3 - 1307SQ3
24+QZ3	110	24+QZ3	=QZ3 - 1308SQ2
24-QZ3	111	24-QZ3	=QZ3 - 1308SQ2
130801	112	130801	=QZ3 - 1308SQ2
24+QZ3	113	24+QZ3	=QZ3 - 1308S1
130802	114	130802	=QZ3 - 1308S1
24+QZ3	115	24+QZ3	=QZ3 - 1308S2
130803	116	130803	=QZ3 - 1308S2
24+QZ3	117	24+QZ3	=QZ3 - 1308SQ1
24-QZ3	118	24-QZ3	=QZ3 - 1308SQ1
130804	119	130804	=QZ3 - 1308SQ1

SIRCEM-CM spa
Via Armando Diaz, 19
84018 Scafati (SA)
TEL: +39 081 863 12 05

Dis. N.	REV 0.2
CAD	SPAC
Nome File	C17_26A
Data	26 07 2017
Impianto	SFARINATI – MOLINO E TRITURAZIONE FLOUR PLANT – MILL – SHREDDING
Denominazione	ZONE 3 - TERMINAL
Ordine	SIRCEM
Commessa	C17_26
Esecutore	D.G.
FOGLIO	1362
SEGUE	2000