SIRCEM - CM SPA

FLOUR PLANT - MILL - SHREDDING
WHEABA HOLDING - TRIPOLI (LIBIA)

MAIN SWITCHBOARD
Electric Diagram


AS-BUILT

C:\Documents and Settings\Administrator\Documenti\Immagini\Miluma_NewLogo.jpg

Miluma srl
Via Circumvallazione Esterna di Napoli, 12
80025 - Casandrino (NA)
P.IVA e CF 06836831211
Tel. +39 (081) 191 78 085
Fax +39 (081) 197 22 186
info@miluma.it - www.miluma.it


SIRCEM-CM spa
Via Armando Diaz, 19
84018 Scafati (SA)
TEL: +39 081 863 12 05

Dis. N.	REV 0.3
CAD	SPAC
Nome File	C17_26A
Data	30/04/2024
Impianto	SFARINATI – MOLINO E TRITURAZIONE FLOUR PLANT – MILL – SHREDDING
Denominazione	TITLE
Ordine	SIRCEM
Commessa	C17_26
Esecutore	D.G.
FOGLIO	1
SEGUE	2

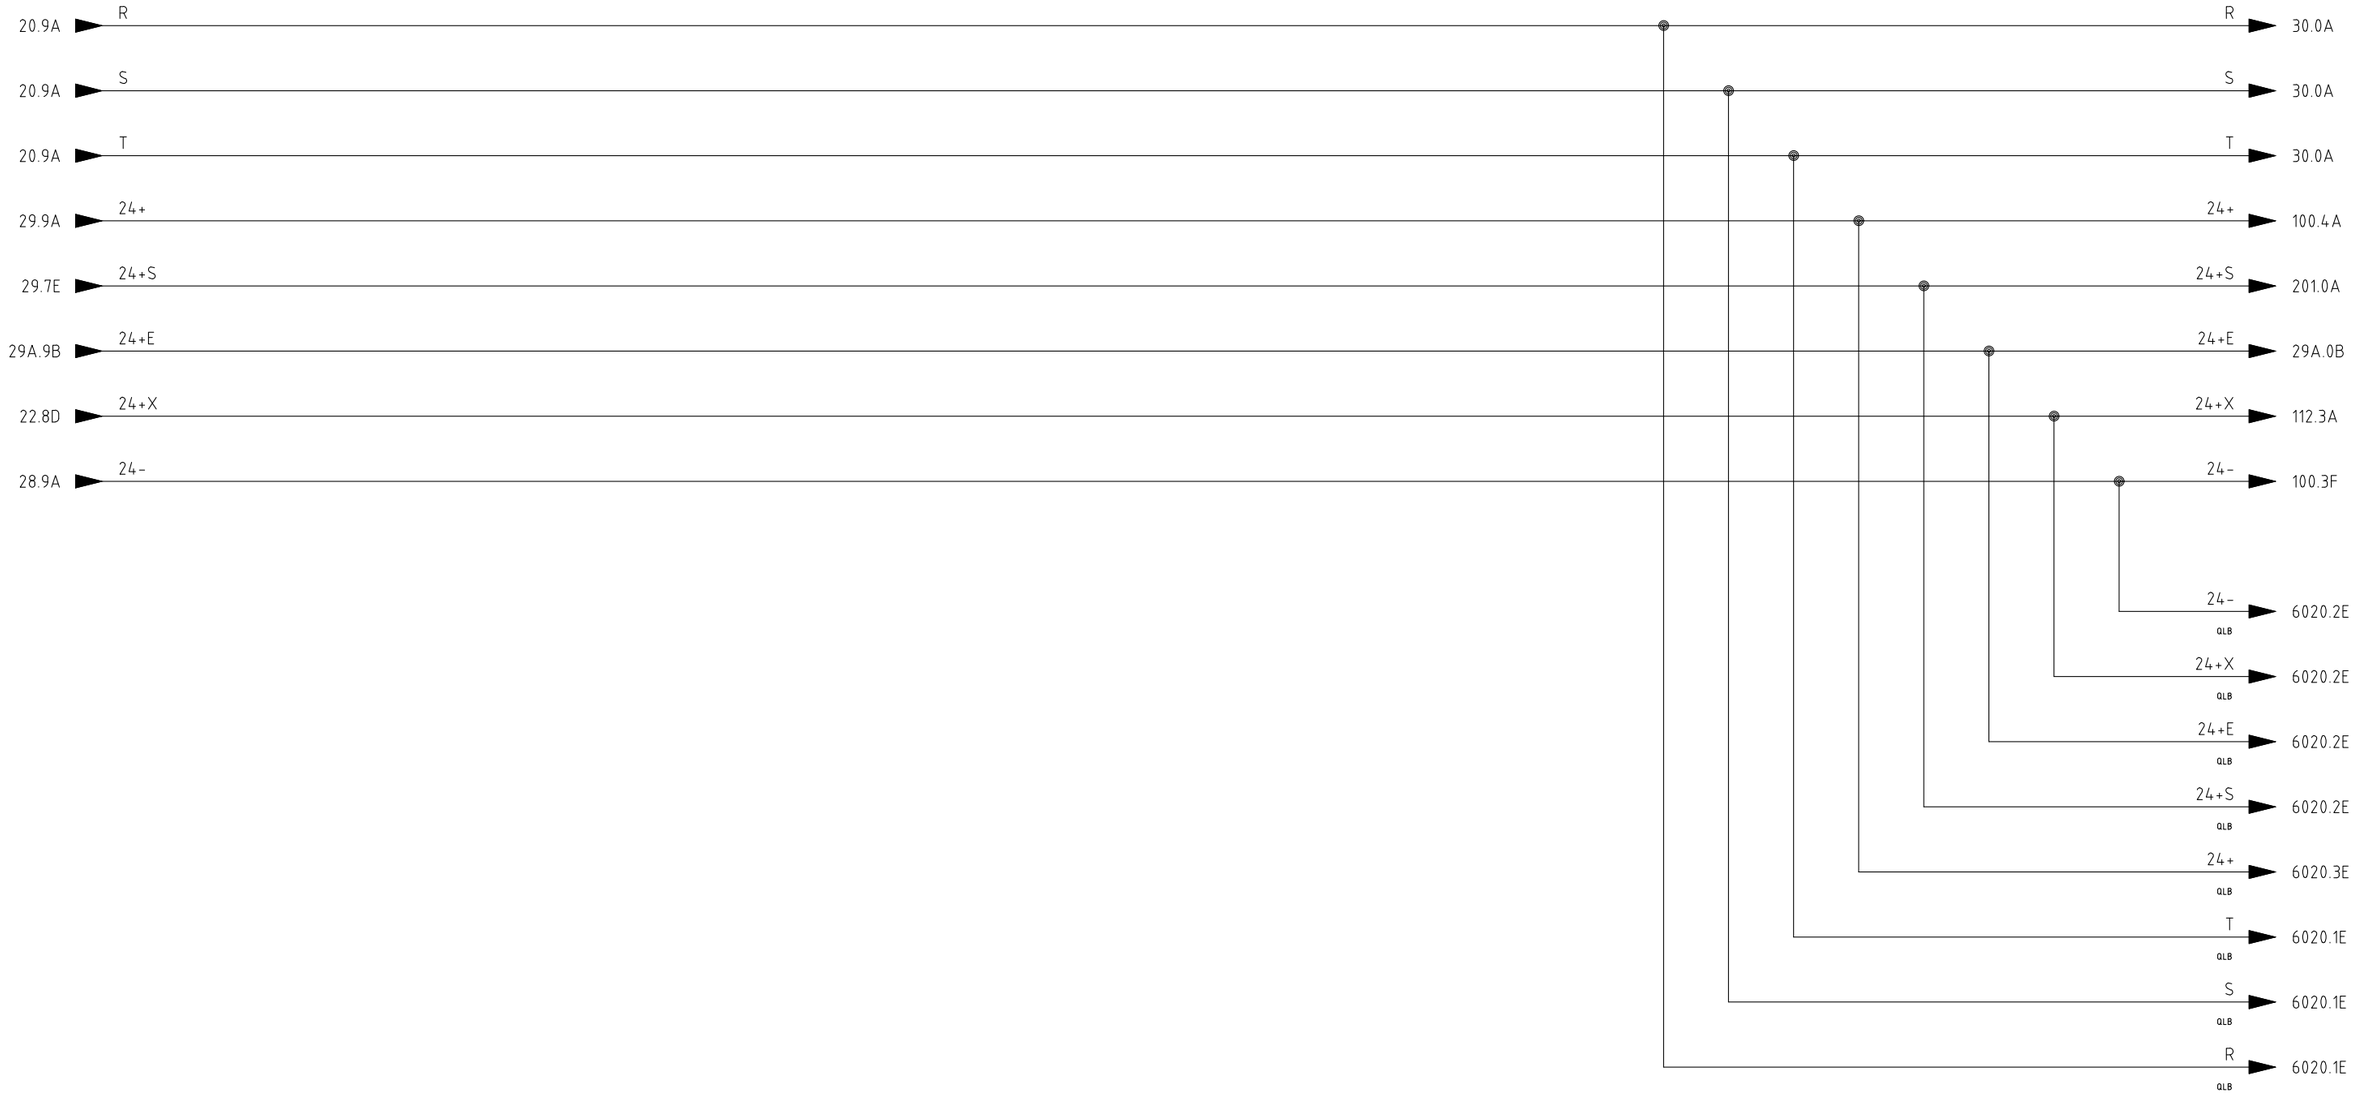

SIRCEM-CM spa
Via Armando Diaz, 19
84018 Scafati (SA)
TEL: +39 081 863 12 05

Dis. N.	REV 0.3
CAD	SPAC
Nome File	C17_26A
Data	30/04/2024
Impianto	*SFARINATI – MOLINO E TRITURAZIONE FLOUR PLANT – MILL – SHREDDING*
Denominazione	POWER SUPPLY LINE B
Ordine	SIRCEM
Commessa	C17_26
Esecutore	D.G.
FOGLIO	29A
SEGUE	30

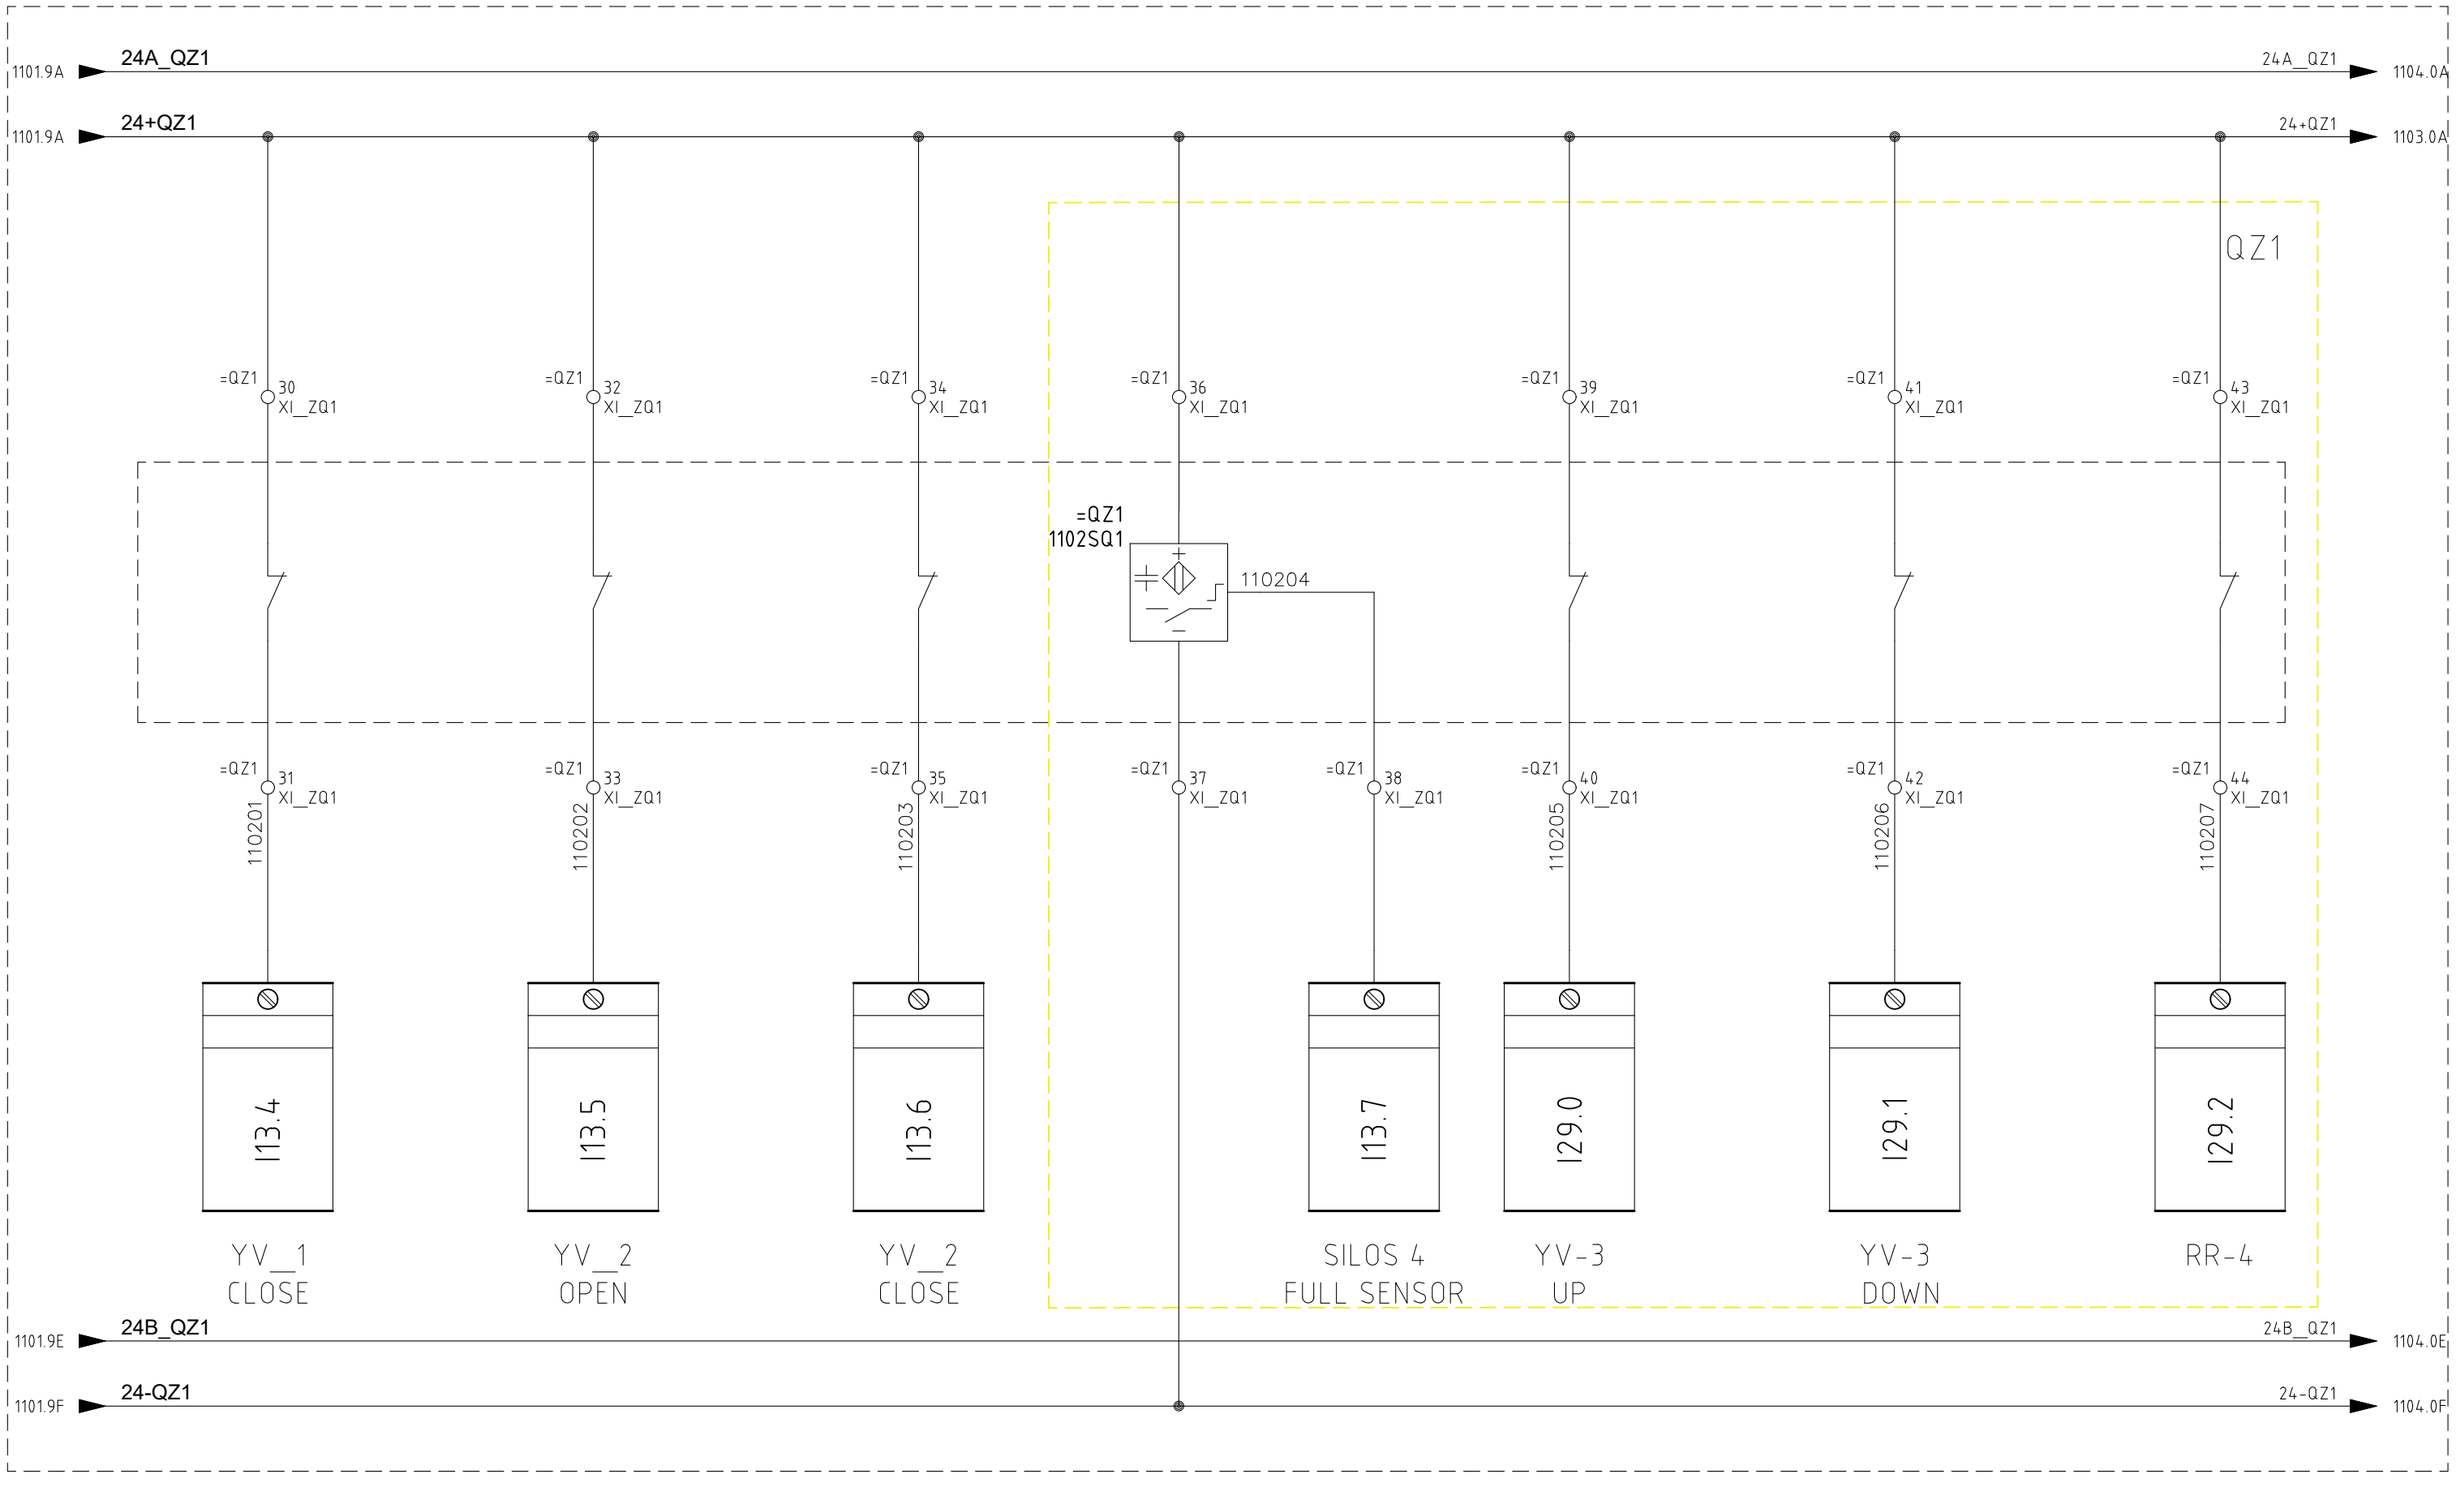

SIRCEM-CM spa
Via Armando Diaz, 19
84018 Scafati (SA)
TEL: +39 081 863 12 05

Dis. N.	REV 0.3
CAD	SPAC
Nome File	C17_26A
Data	30/04/2024

Impianto: *SFARINATI – MOLINO E TRITURAZIONE*
FLOUR PLANT – MILL – SHREDDING

Denominazione: ZONE 1 - SWITCHBOARD

Ordine	SIRCEM
Commessa	C17_26
Esecutore	D.G.

FOGLIO	1102
SEGUE	1103



SIRCEM-CM spa
Via Armando Diaz, 19
84018 Scafati (SA)
TEL: +39 081 863 12 05


Dis. N.	REV 0.3
CAD	SPAC
Nome File	C17_26A
Data	30/04/2024

Impianto
SFARINATI – MOLINO E TRITURAZIONE
FLOUR PLANT – MILL – SHREDDING

Denominazione ZONE 1 - SWITCHBOARD

Ordine SIRCEM
Commessa C17_26
Esecutore D.G.

FOGLIO 1103
SEGUE 1104

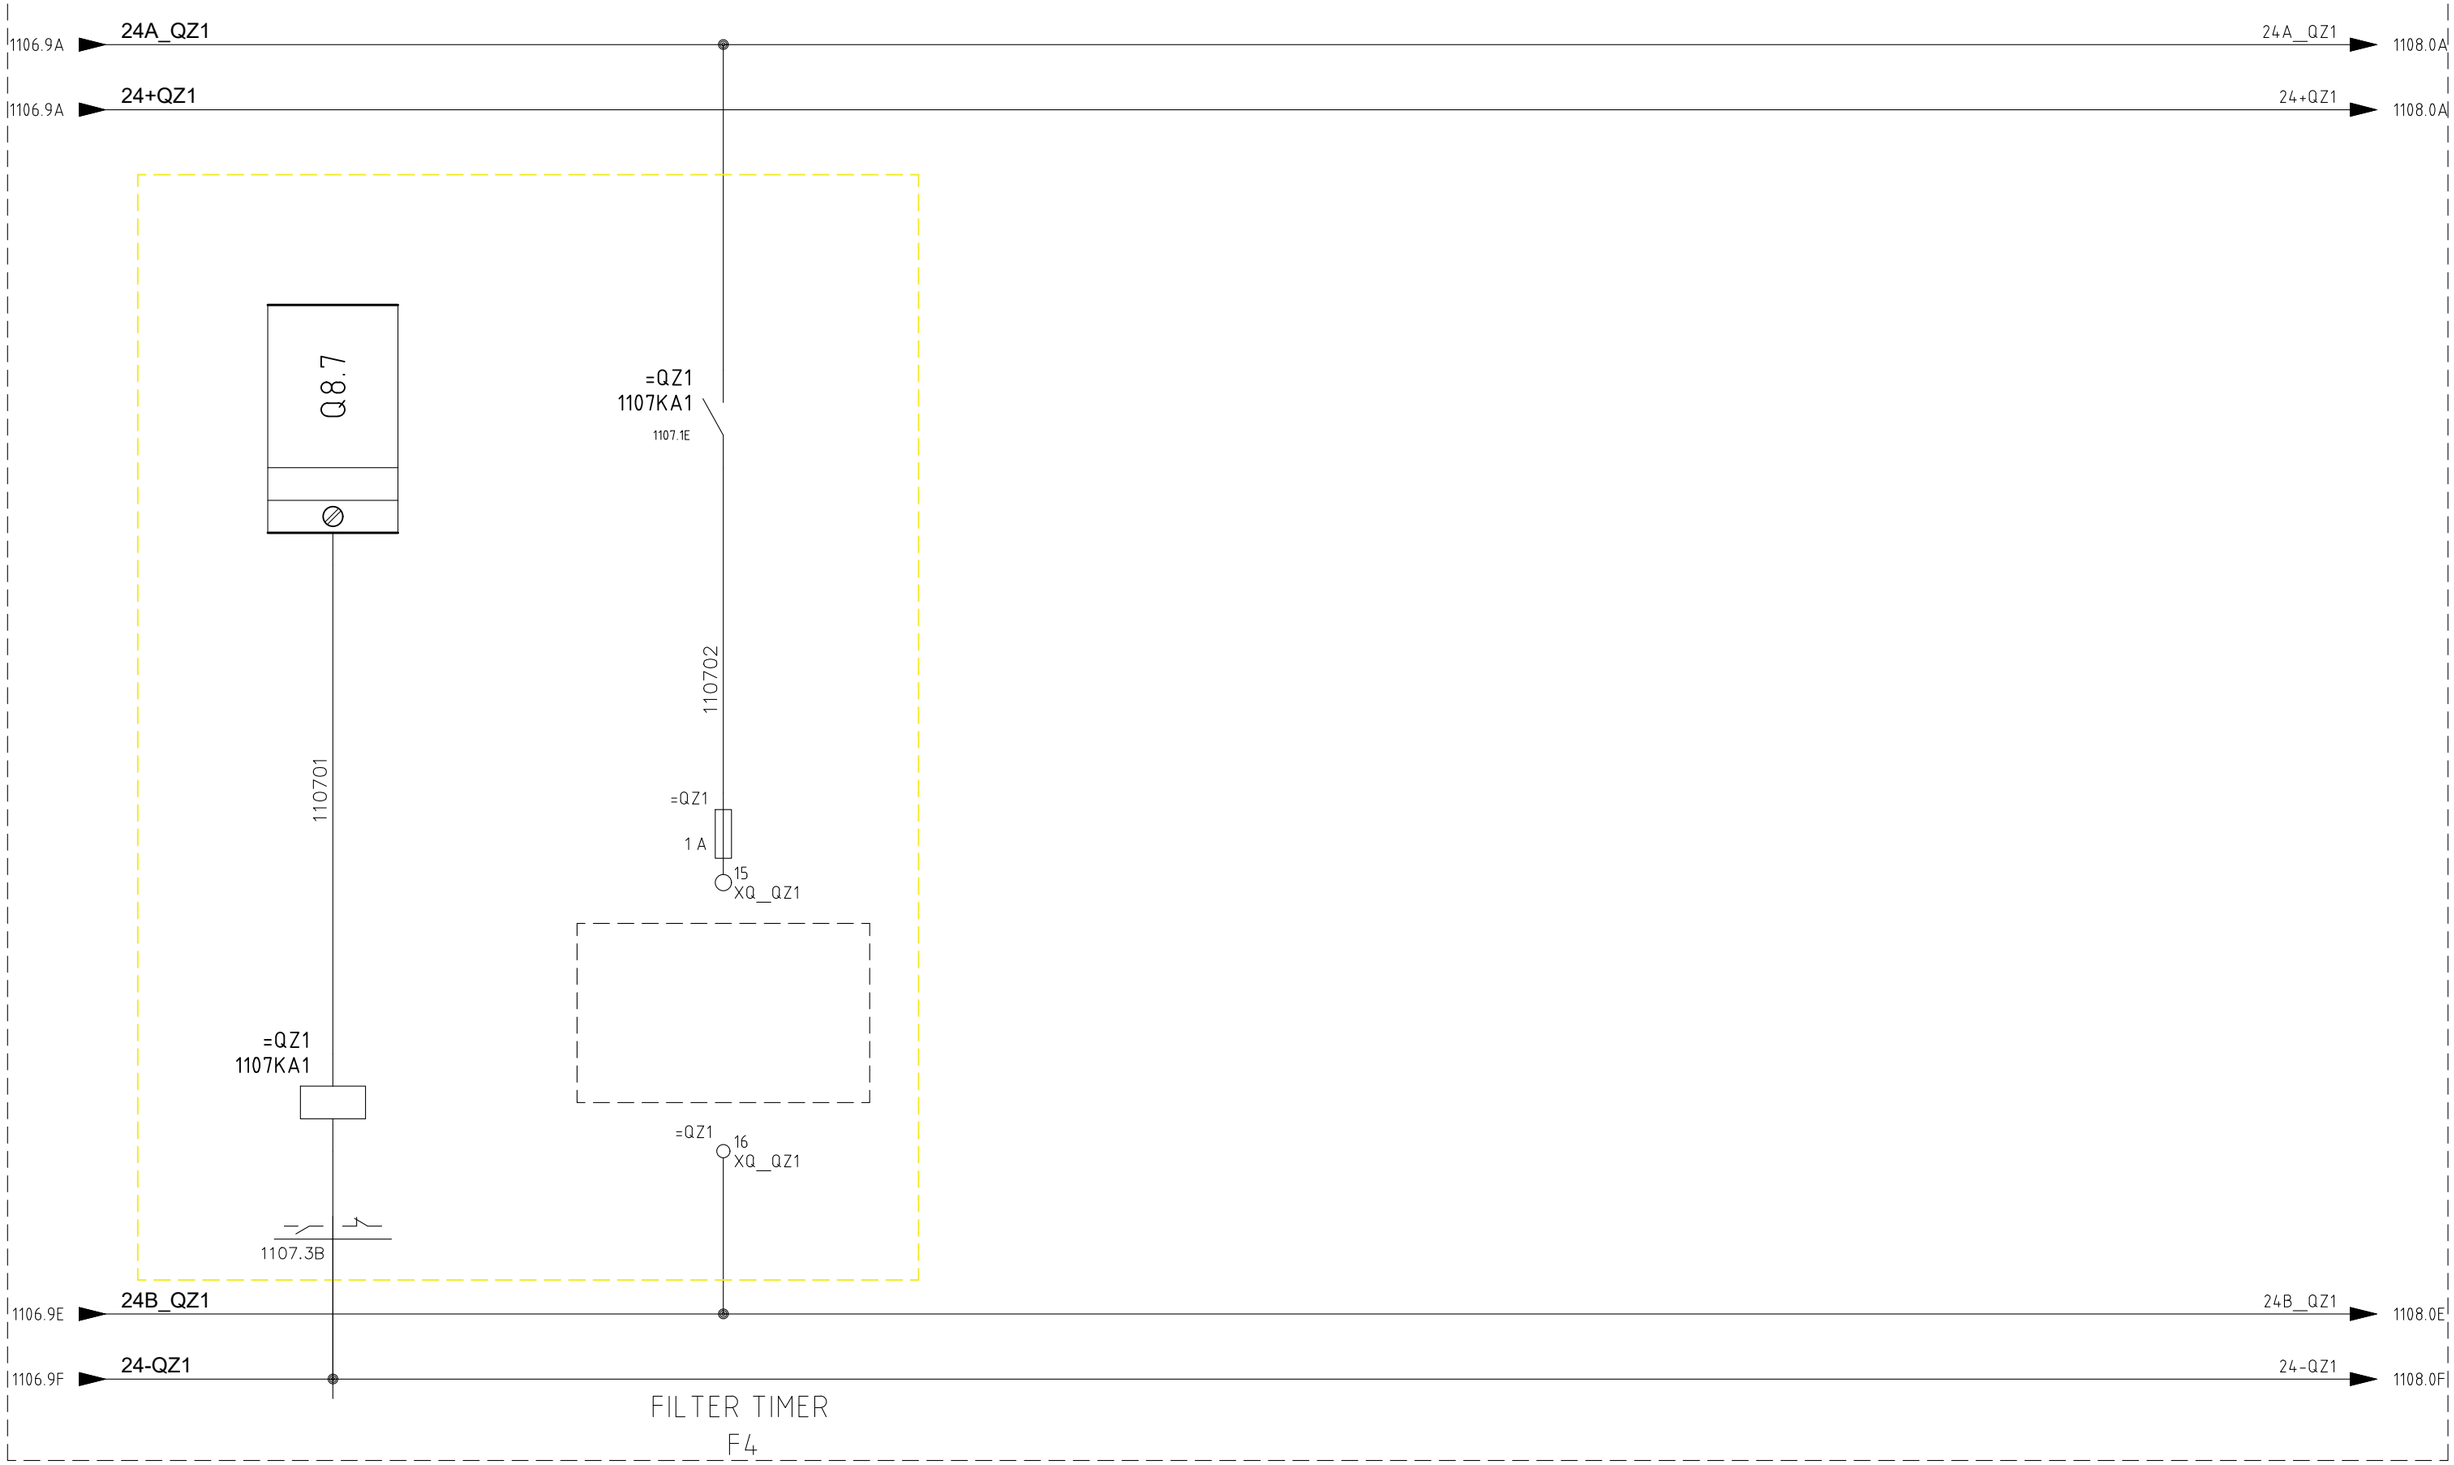

SIRCEM-CM spa
Via Armando Diaz, 19
84018 Scafati (SA)
TEL: +39 081 863 12 05


Dis. N.	REV 0.3
CAD	SPAC
Nome File	C17_26A
Data	30/04/2024

Impianto
SFARINATI – MOLINO E TRITURAZIONE
FLOUR PLANT – MILL – SHREDDING

Denominazione ZONE 1 - SWITCHBOARD

Ordine SIRCEM
Commessa C17_26
Esecutore D.G.

FOGLIO 1107
SEGUE 1108

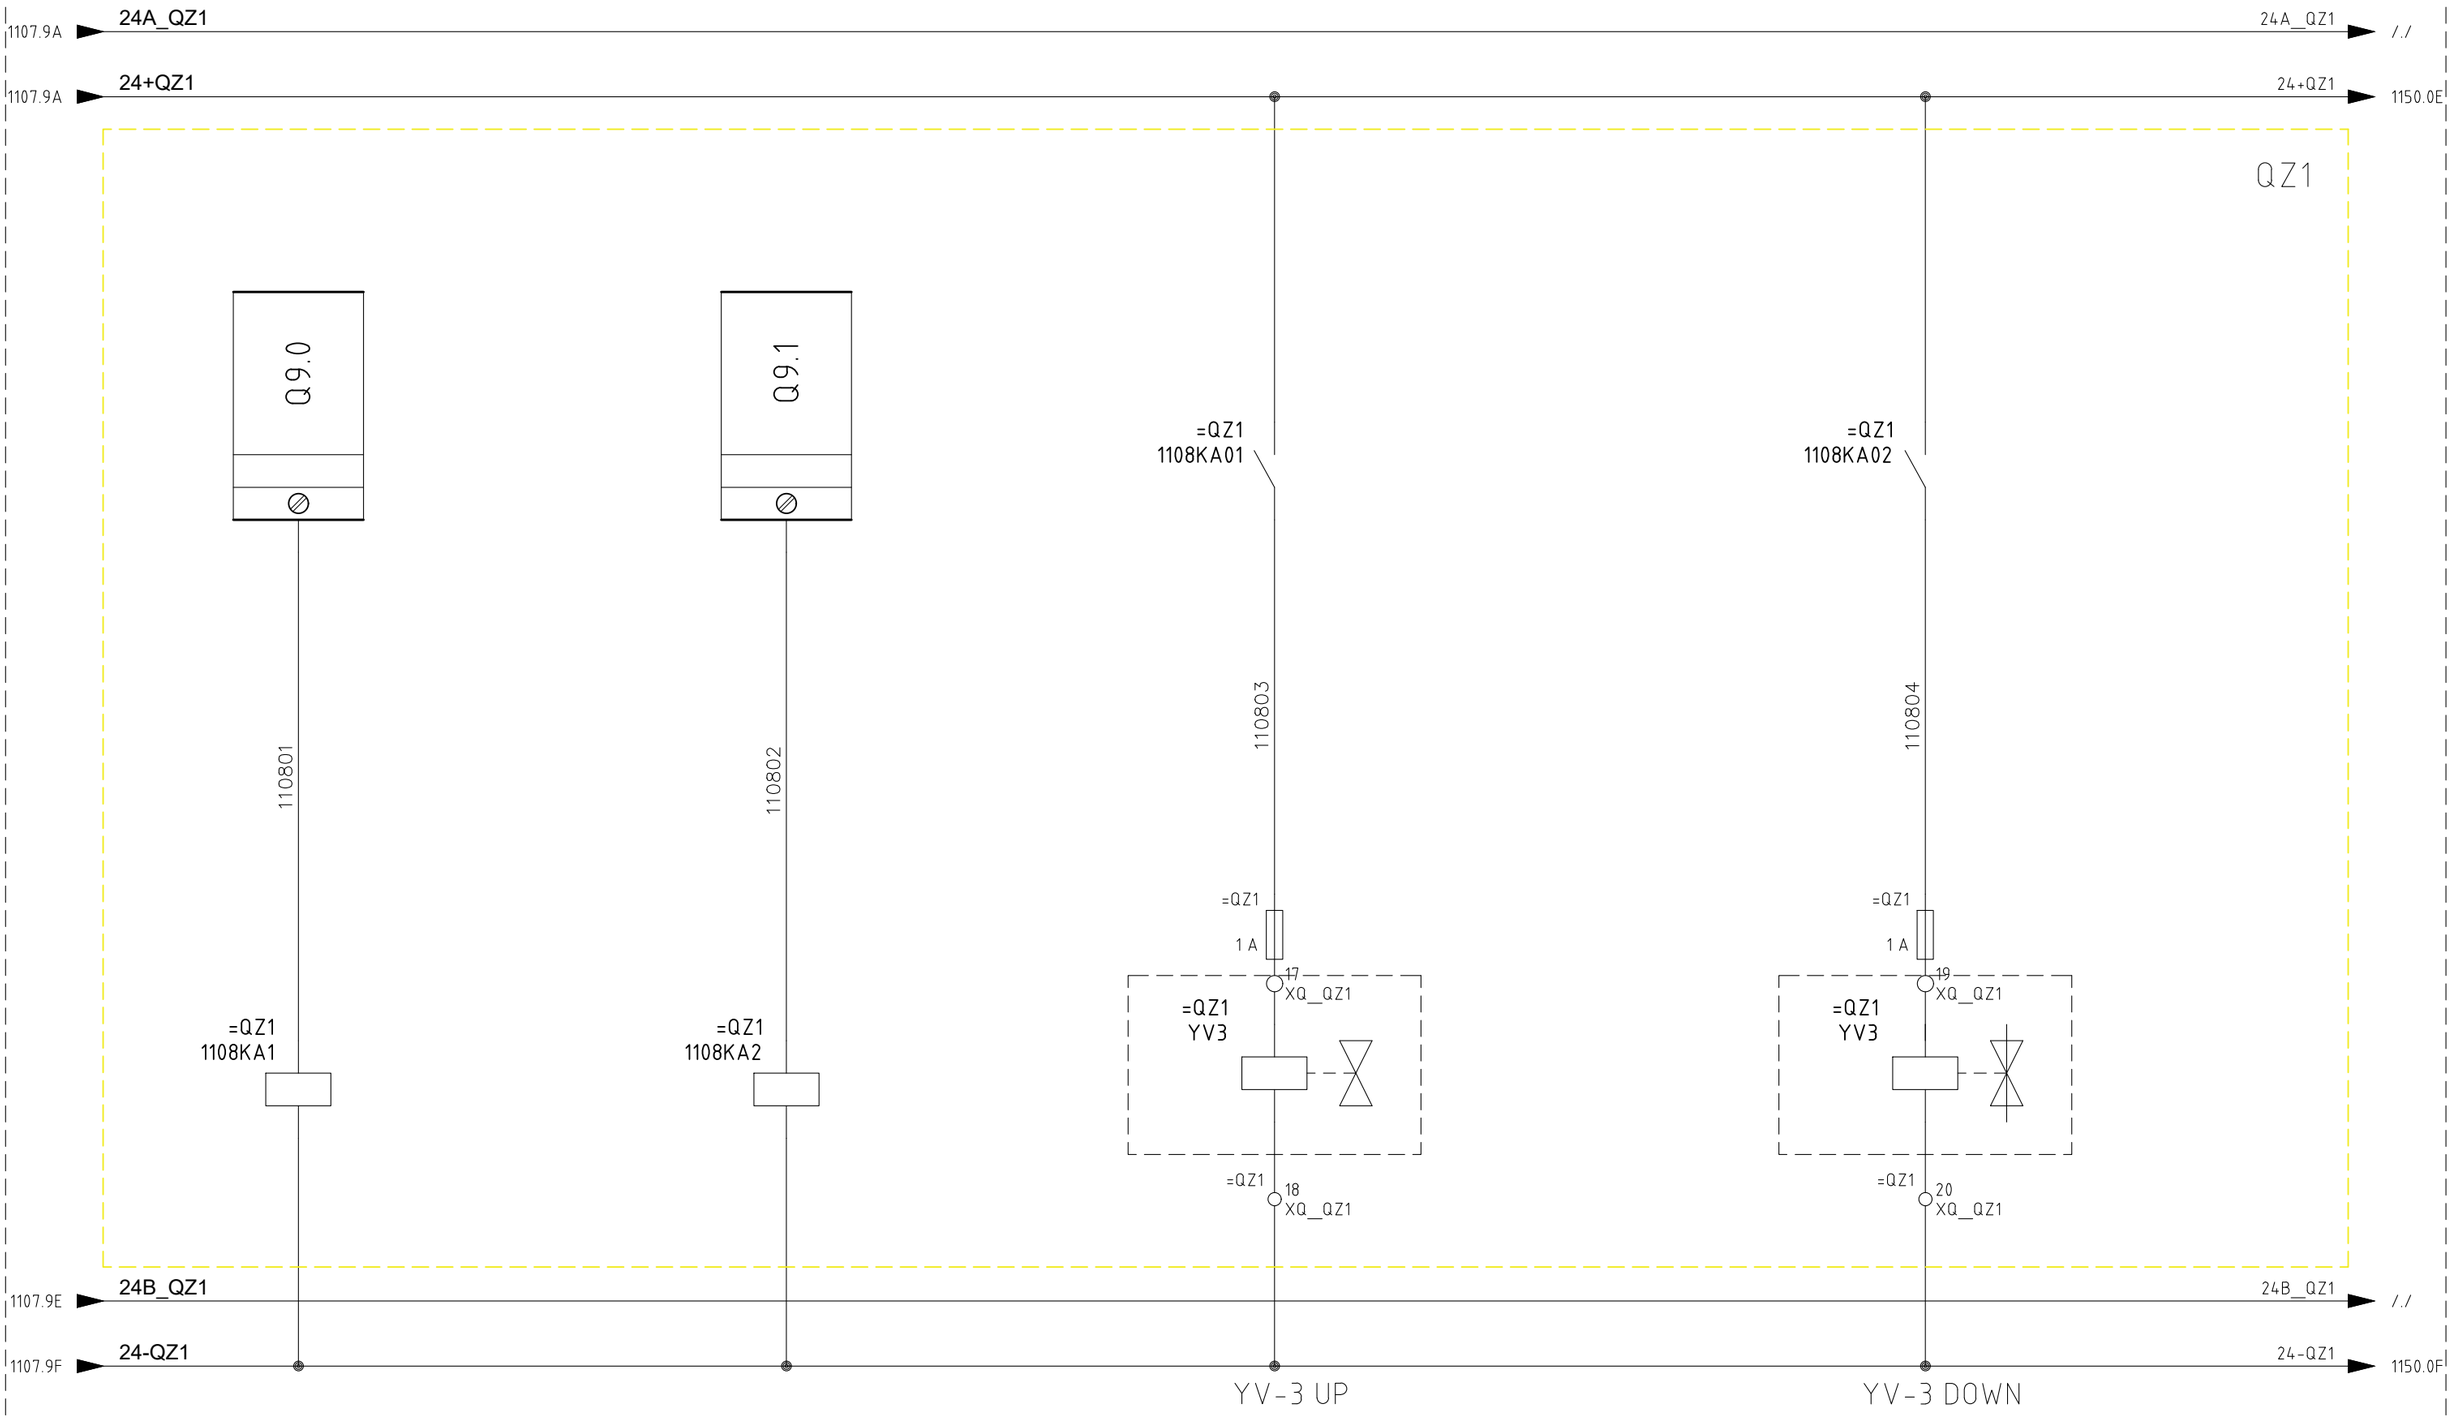

SIRCEM-CM spa
Via Armando Diaz, 19
84018 Scafati (SA)
TEL: +39 081 863 12 05

Dis. N.	REV 0.3
CAD	SPAC
Nome File	C17_26A
Data	30/04/2024

Impianto
SFARINATI – MOLINO E TRITURAZIONE
FLOUR PLANT – MILL – SHREDDING

Denominazione
ZONE 1 - SWITCHBOARD
NEW PAGE


Ordine
SIRCEM

Commessa
C17_26

Esecutore
D.G.

FOGLIO
1108

SEGUE
1109

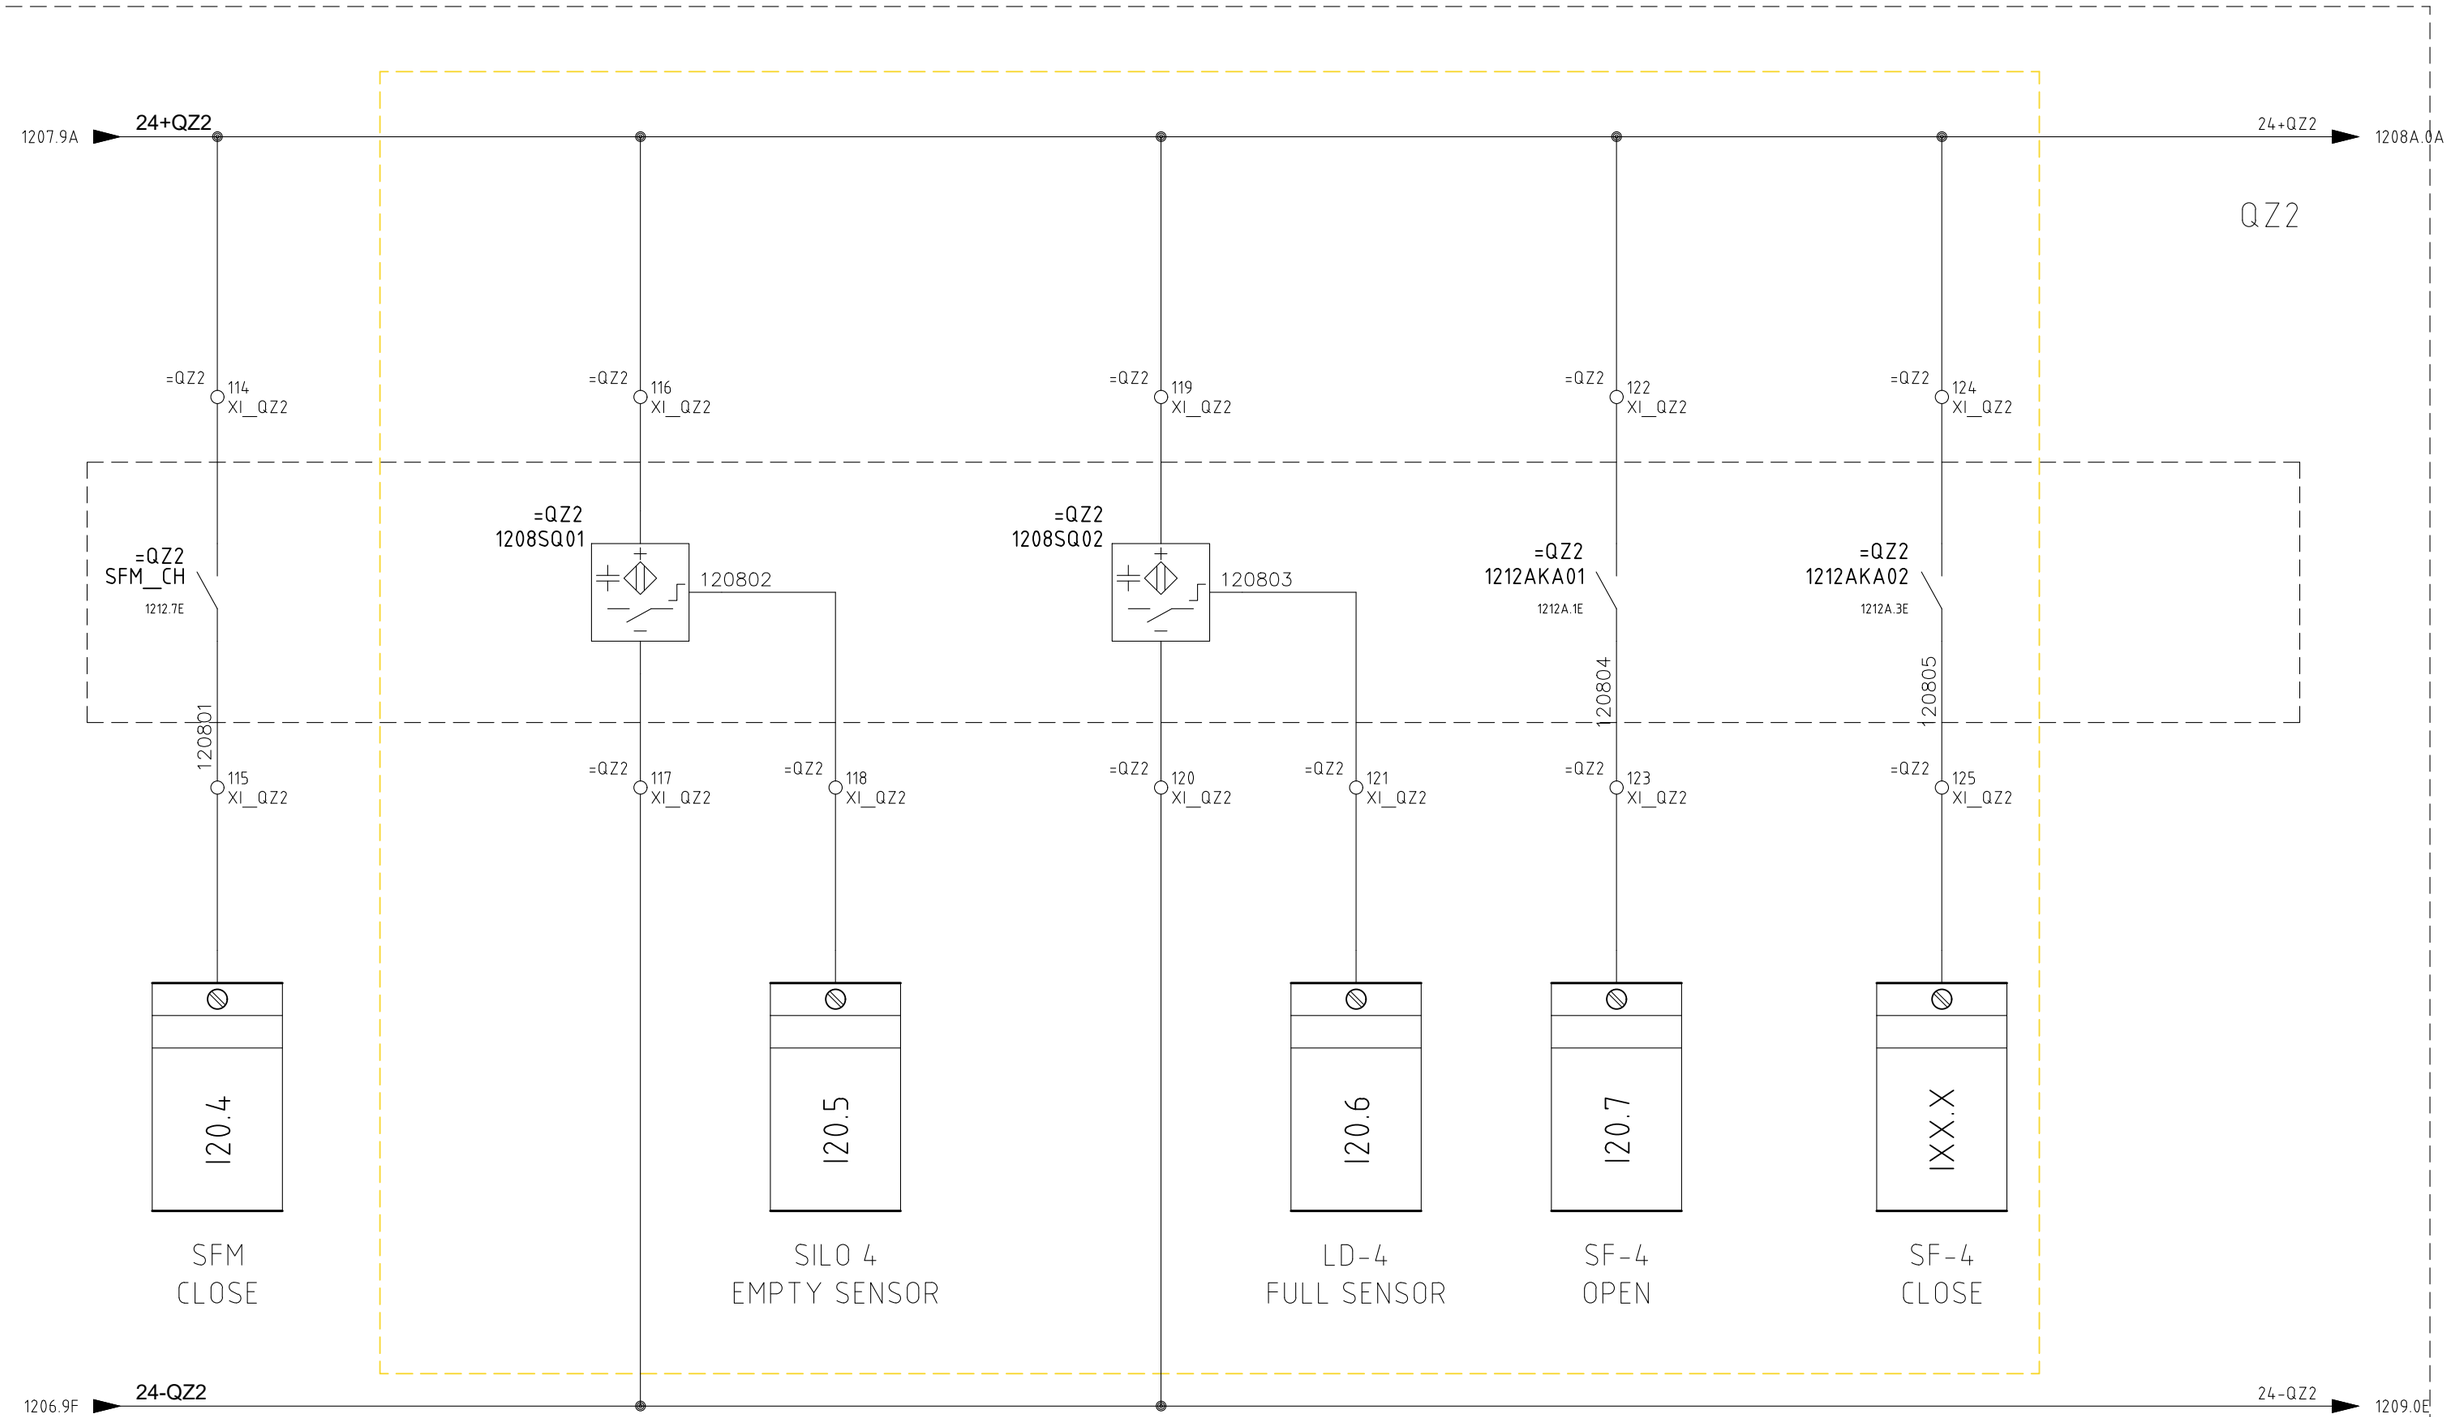

SIRCEM-CM spa
Via Armando Diaz, 19
84018 Scafati (SA)
TEL: +39 081 863 12 05


Dis. N.	REV 0.3
CAD	SPAC
Nome File	C17_26A
Data	30/04/2024

Impianto: *SFARINATI – MOLINO E TRITURAZIONE*
FLOUR PLANT – MILL – SHREDDING

Denominazione: ZONE 2 - SWITCHBOARD

Ordine: SIRCEM
Commessa: C17_26
Esecutore: D.G.

FOGLIO 1208
SEGUE 1208A

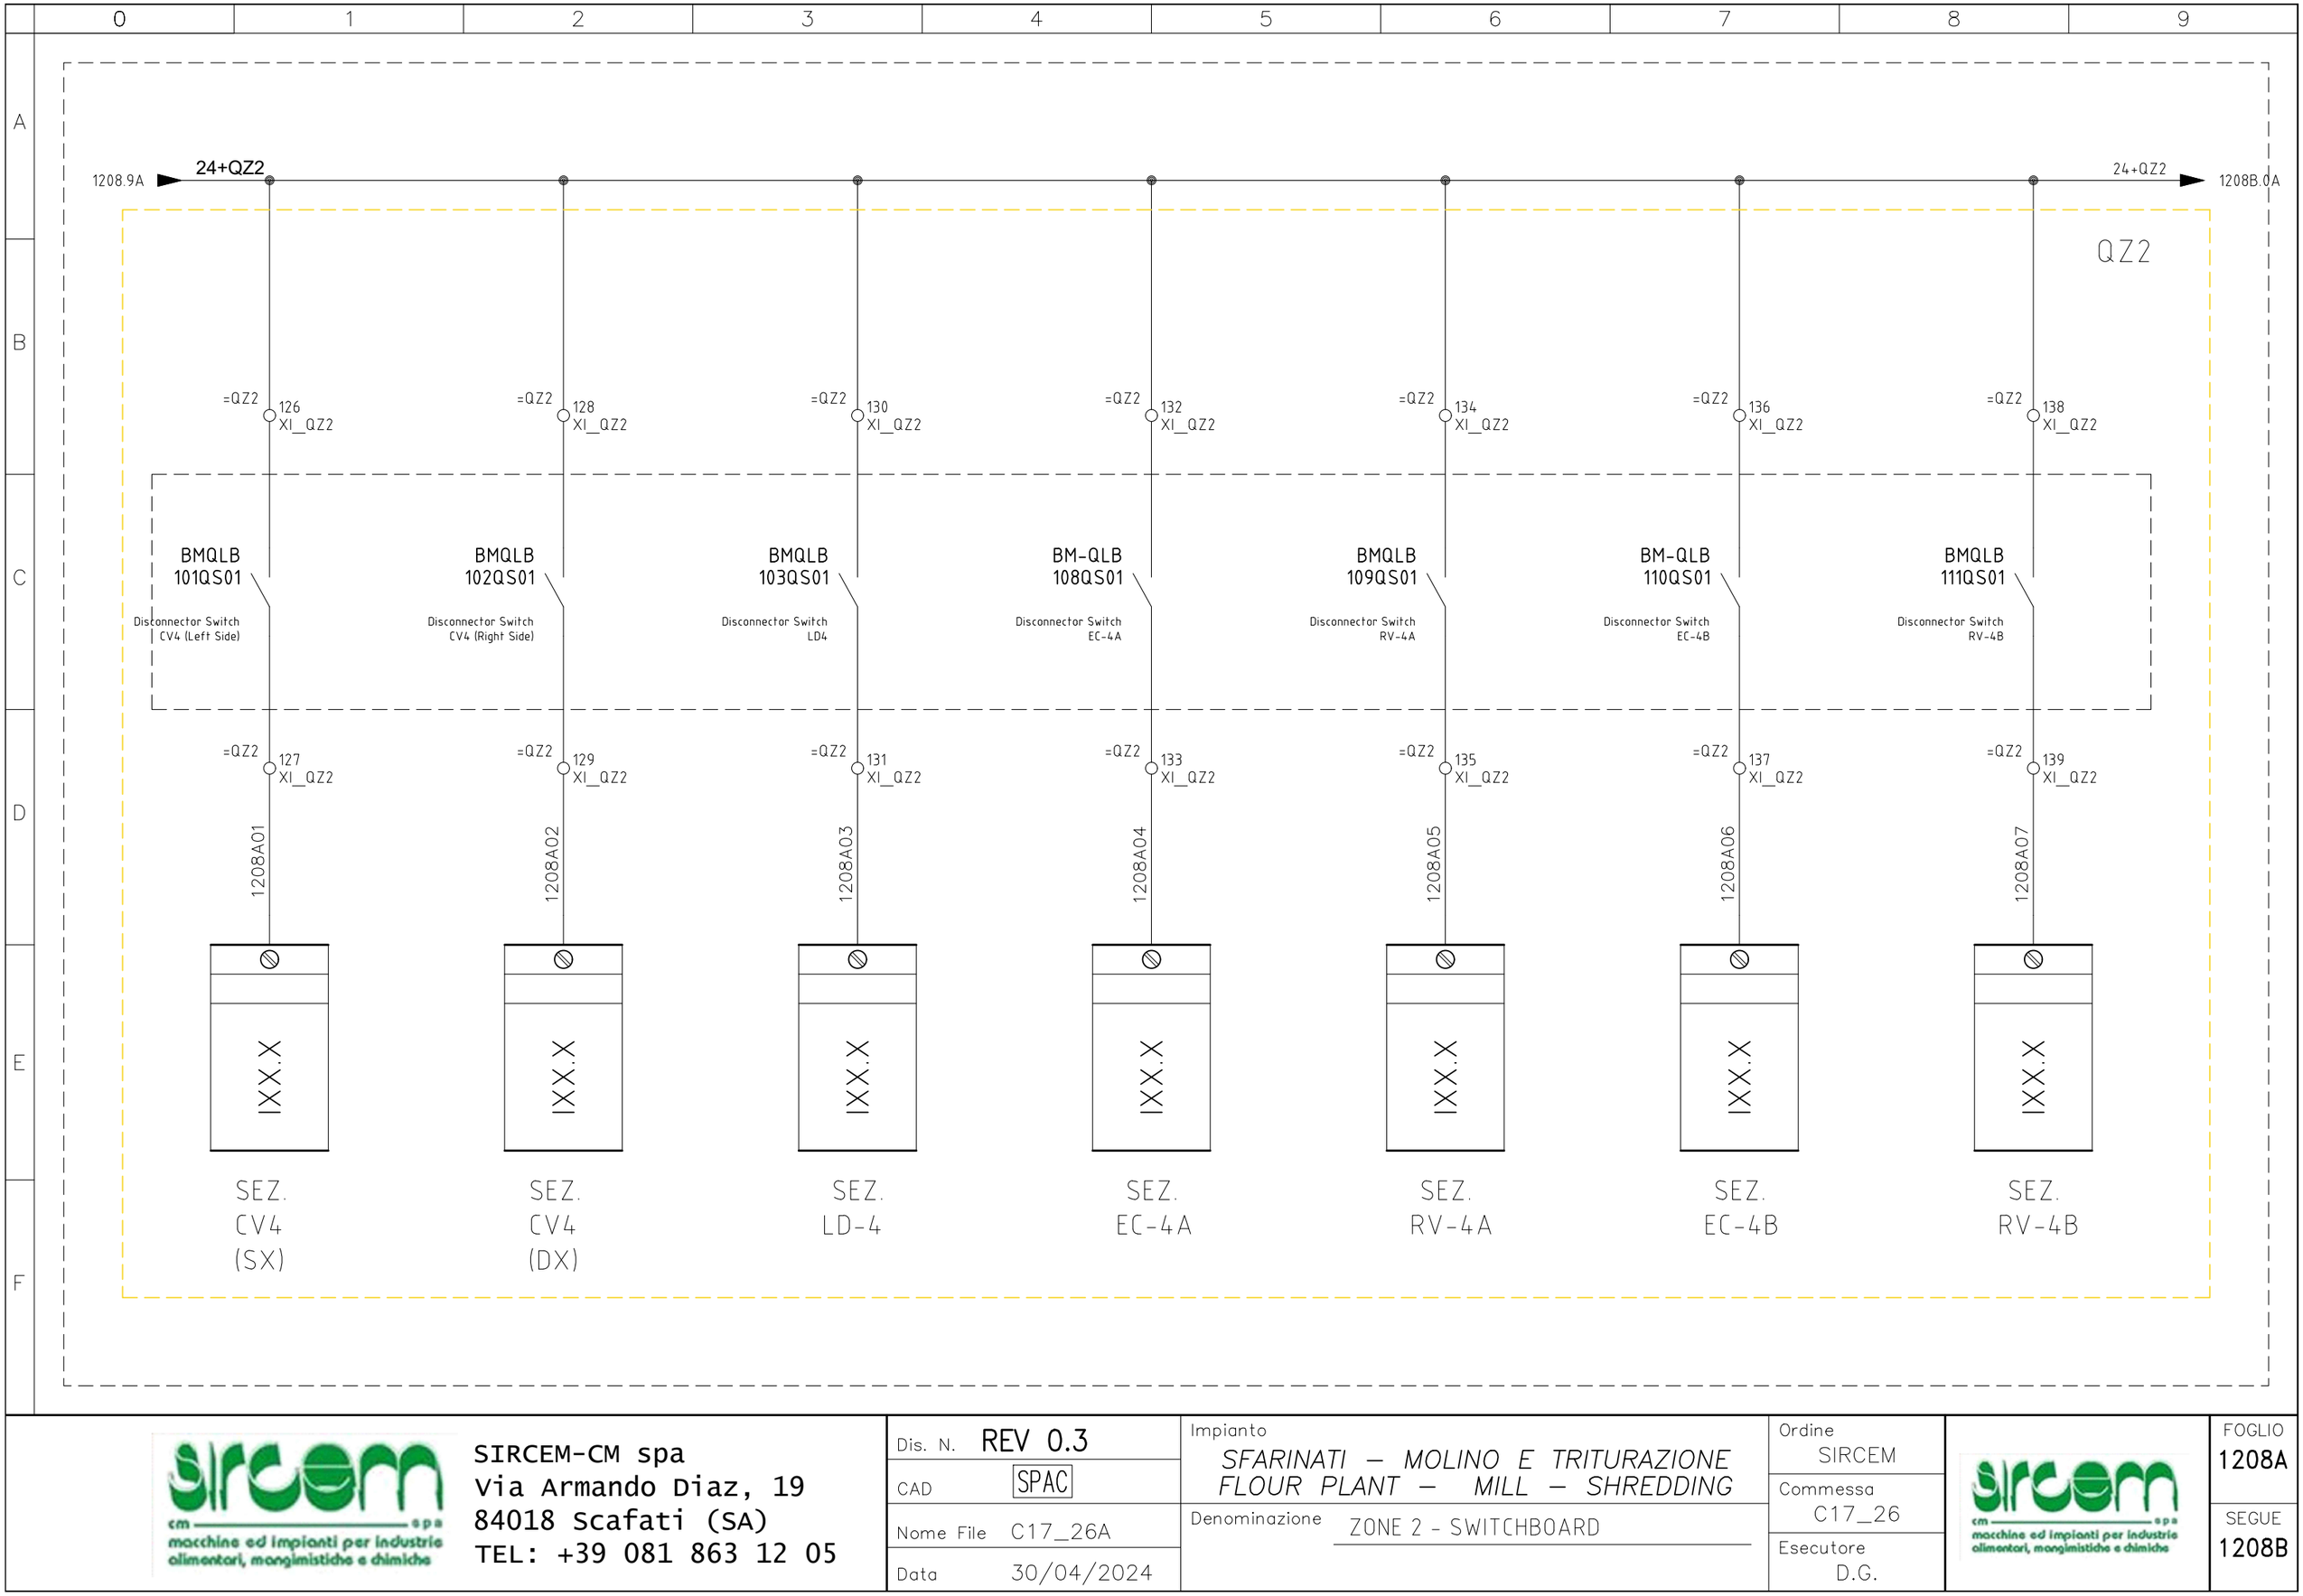

SIRCEM-CM spa
Via Armando Diaz, 19
84018 Scafati (SA)
TEL: +39 081 863 12 05

Dis. N.	REV 0.3
CAD	SPAC
Nome File	C17_26A
Data	30/04/2024

Impianto: *SFARINATI – MOLINO E TRITURAZIONE FLOUR PLANT – MILL – SHREDDING*

Denominazione: ZONE 2 - SWITCHBOARD


Ordine: SIRCEM

Commessa: C17_26

Esecutore: D.G.

FOGLIO 1208A

SEGUE 1208B

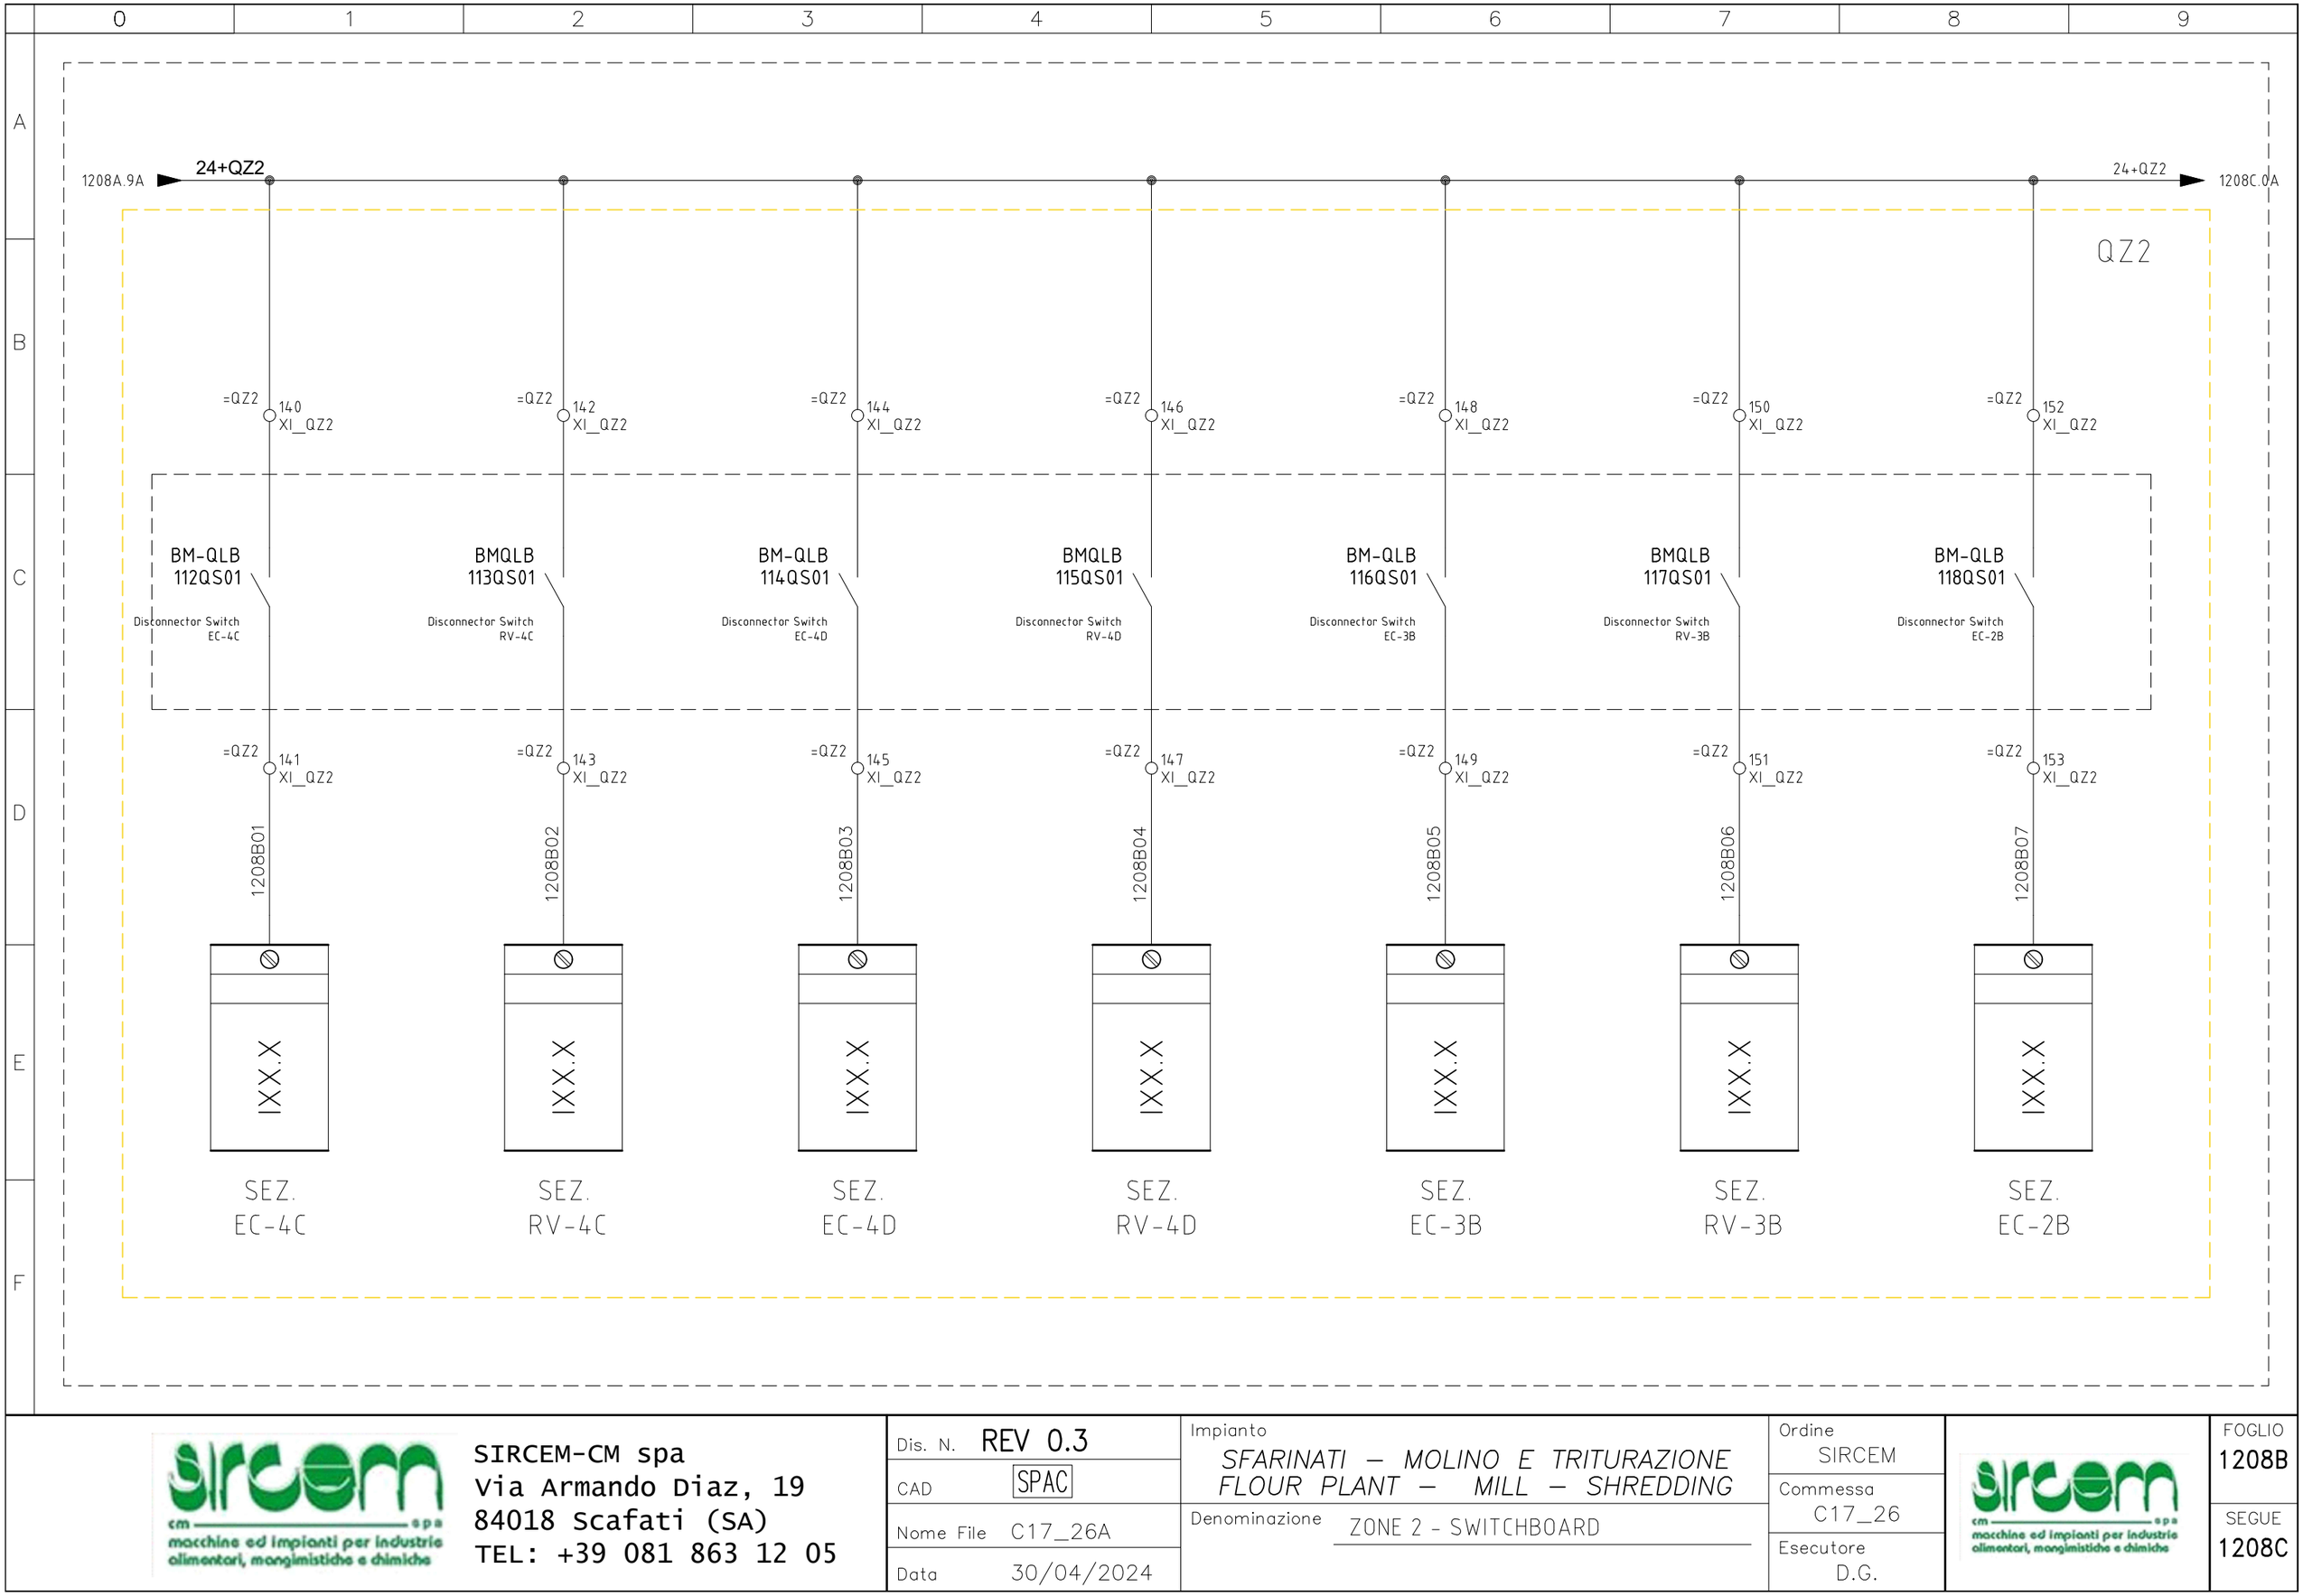

SIRCEM-CM spa
Via Armando Diaz, 19
84018 Scafati (SA)
TEL: +39 081 863 12 05


Dis. N.	REV 0.3
CAD	SPAC
Nome File	C17_26A
Data	30/04/2024

Impianto
SFARINATI – MOLINO E TRITURAZIONE
FLOUR PLANT – MILL – SHREDDING

Denominazione ZONE 2 - SWITCHBOARD

Ordine SIRCEM
Commessa C17_26
Esecutore D.G.

FOGLIO 1208B
SEGUE 1208C

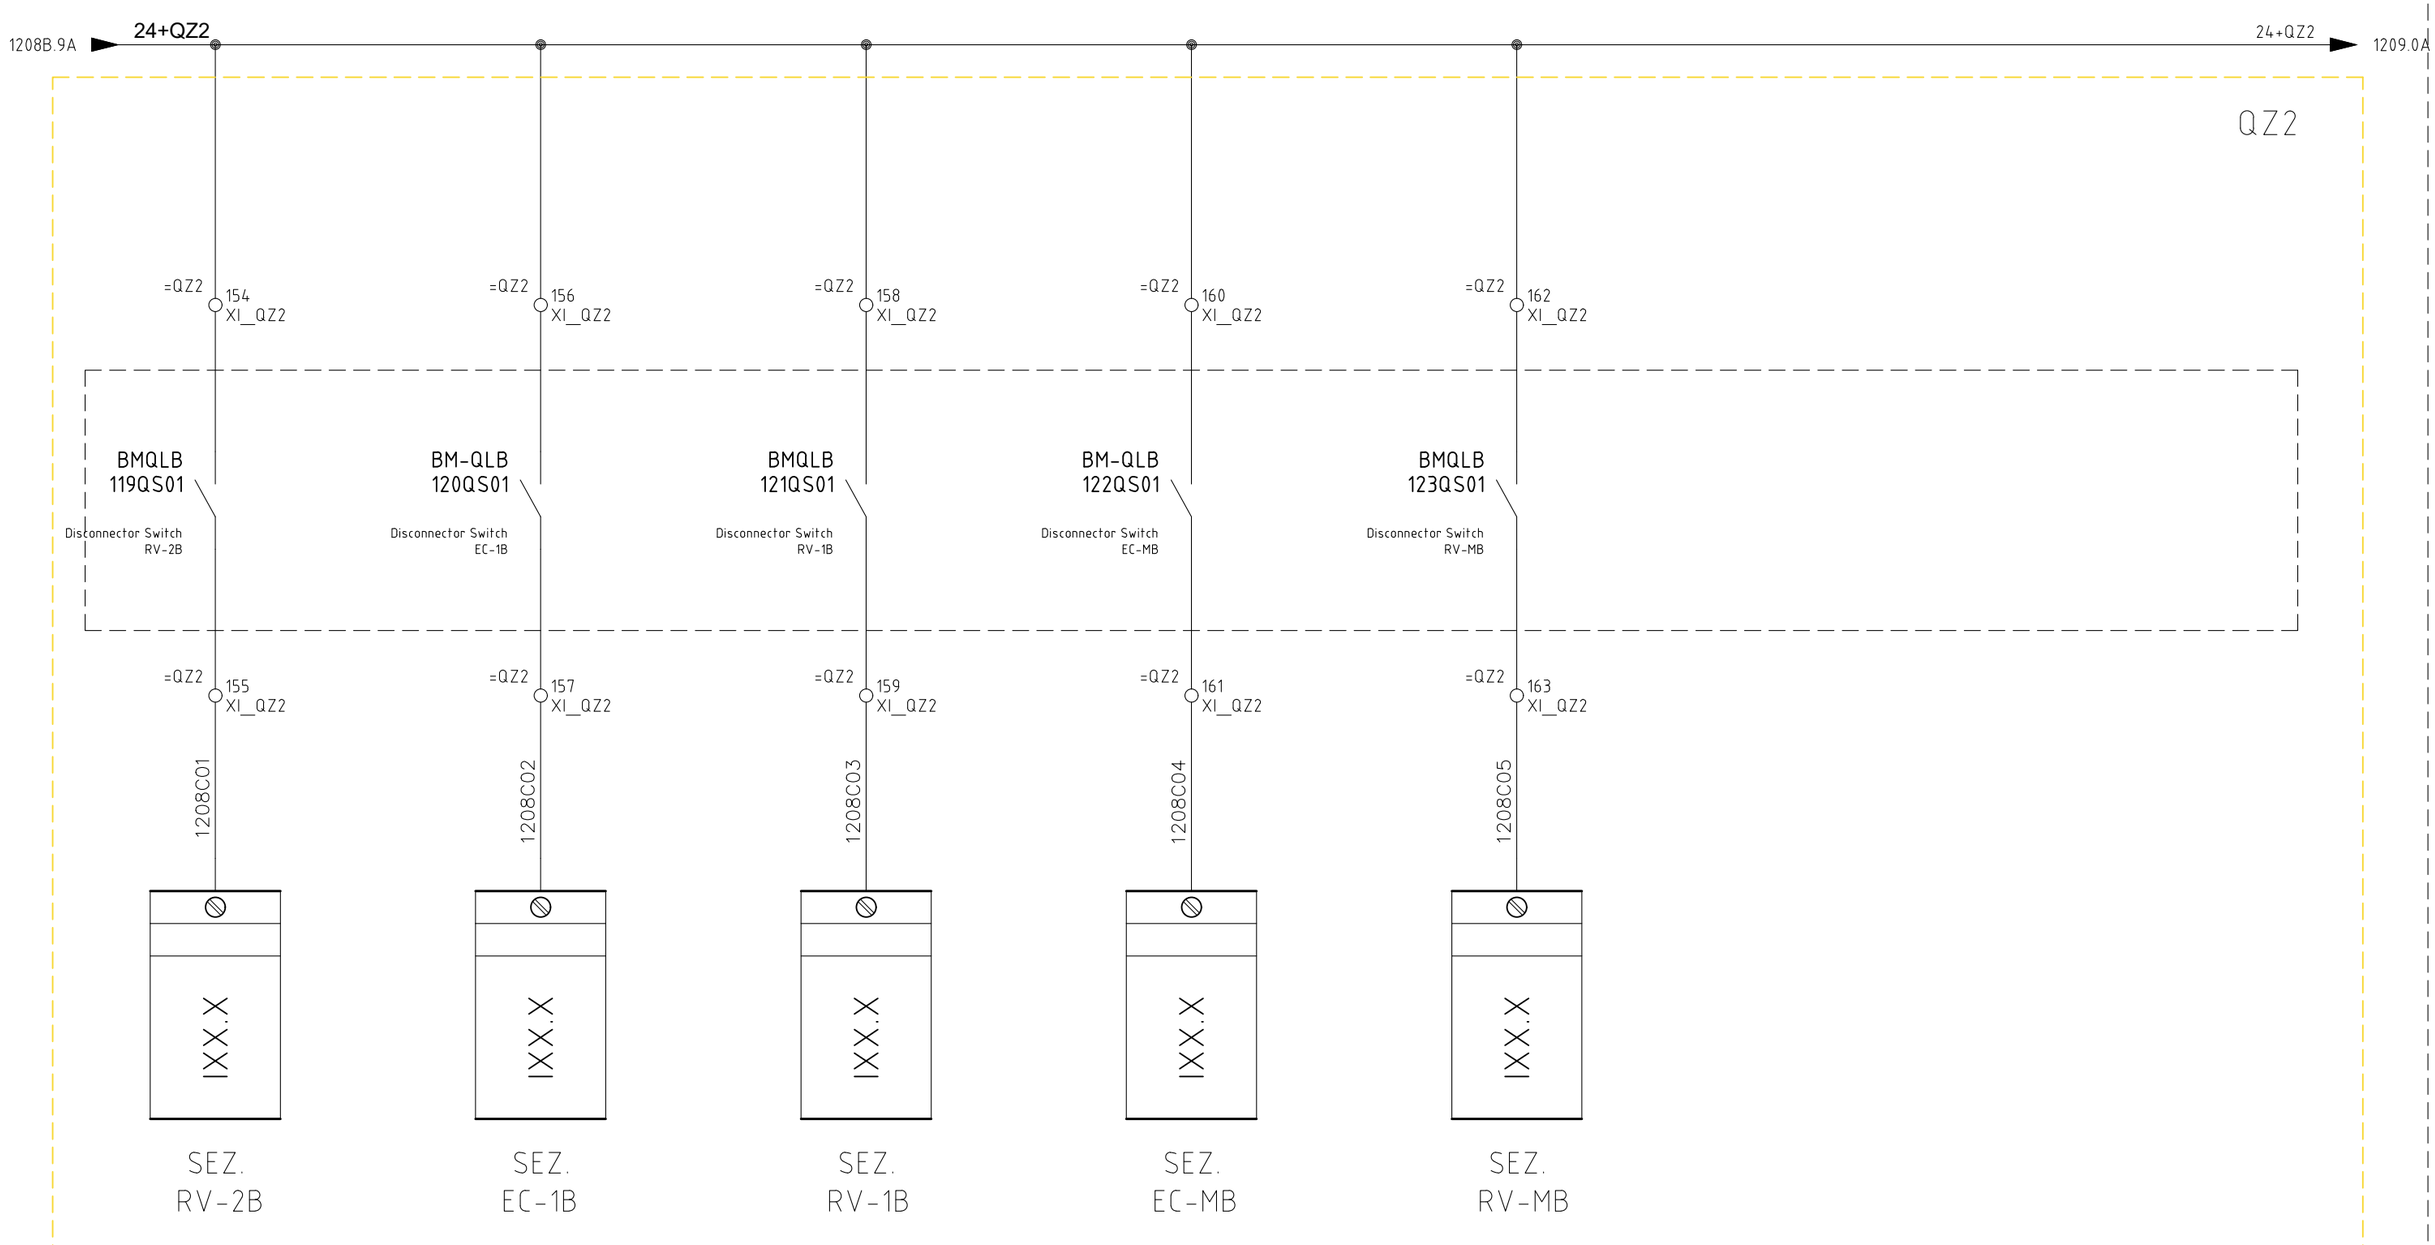

SIRCEM-CM spa
Via Armando Diaz, 19
84018 Scafati (SA)
TEL: +39 081 863 12 05


Dis. N.	REV 0.3
CAD	SPAC
Nome File	C17_26A
Data	30/04/2024

Impianto: *SFARINATI – MOLINO E TRITURAZIONE*
FLOUR PLANT – MILL – SHREDDING

Denominazione: ZONE 2 - SWITCHBOARD

Ordine	SIRCEM
Commessa	C17_26
Esecutore	D.G.

FOGLIO	1208C
SEGUE	1209

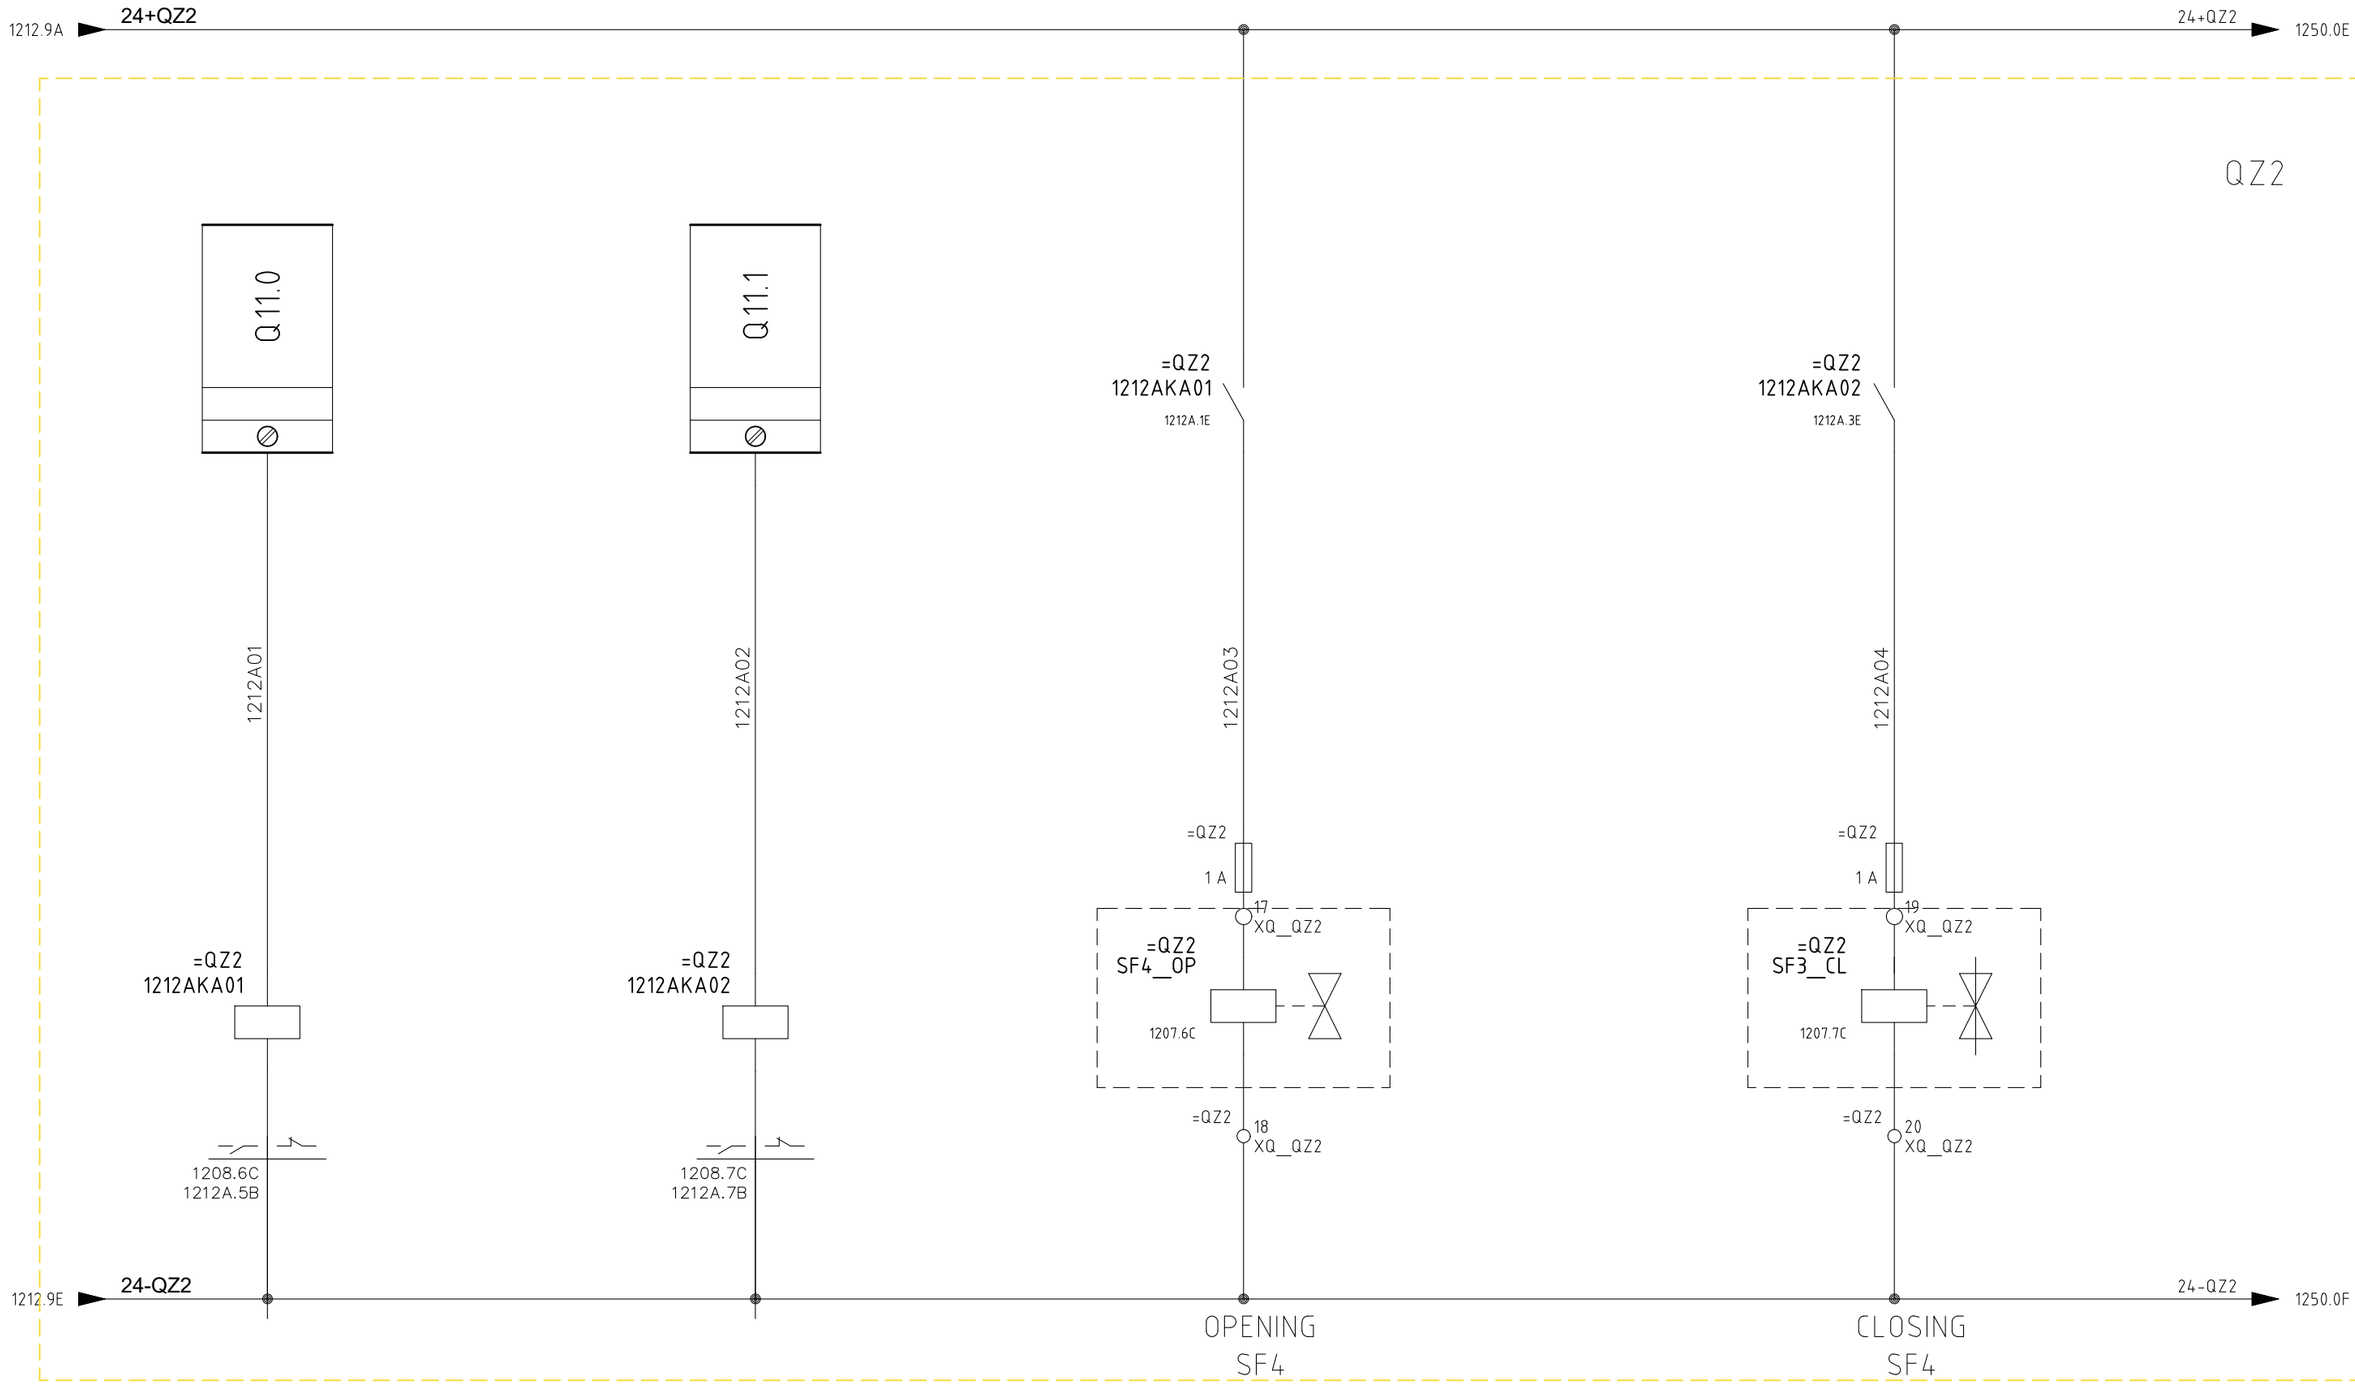

SIRCEM-CM spa
Via Armando Diaz, 19
84018 Scafati (SA)
TEL: +39 081 863 12 05

Dis. N.	REV 0.3
CAD	SPAC
Nome File	C17_26A
Data	30/04/2024

Impianto: *SFARINATI – MOLINO E TRITURAZIONE*
FLOUR PLANT – MILL – SHREDDING

Denominazione: ZONE 2 - SWITCHBOARD

Ordine	SIRCEM
Commessa	C17_26
Esecutore	D.G.

FOGLIO	1212A
SEGUE	1213

QZ2

503.2D ▶ PRF_QZ2

1250A01	1250A02	1250A03	1250A04	1250A05	1250A06	1250A07	1250A08	1250A09	1250A10	1250A11	1250A012	1250A13	1250A14
6ES71513AA230AB0 ET 200S - IM151-3PN	6ES71384CA010AA0 PM-E DC24V	6ES71314BF000AA0 8DI DC 24V	6ES71314BF000AA0 8DI DC 24V	6ES71314BF000AA0 8DI DC 24V	6ES71314BF000AA0 8DI DC 24V	6ES71314BF000AA0 8DI DC 24V	6ES71314BF000AA0 8DI DC 24V	6ES71314BF000AA0 8DI DC 24V	6ES71324BF000AA0 8DO DC 24V/0,5A	6ES71324BF000AA0 8DO DC 24V/0,5A	6ES71314BF000AA0 8DI DC 24V	6ES71314BF000AA0 8DI DC 24V	6ES71314BF000AA0 8DI DC 24V
IM151-3PN	SF	1 5 / 2 6 / 3 7 / 4 8											
SF BF MT ON													
P1 R P2-R X1 PROFINET LAN	PWR												
MICRO MEMORY CARD	4-AUX 8-AUX	1-DI0 5-DI1	1-DI0 5-DI1	1-DI0 5-DI1	1-DI0 5-DI1	1-DI0 5-DI1	1-DI0 5-DI1	1-DI0 5-DI1	1-DO0 5-DO1	1-DO0 5-DO1	1-DI0 5-DI1	1-DI0 5-DI1	1-DI0 5-DI1
ET 200 S		2-L+ 6-L+	2-DI2 6-DI3	2-DI2 6-DI3	2-DI2 6-DI3	2-DI2 6-DI3	2-DI2 6-DI3	2-DI2 6-DI3	2-DI2 6-DI3	2-DO2 6-DO3	2-DO2 6-DO3	2-DI2 6-DI3	2-DI2 6-DI3	2-DI2 6-DI3
DC24V		3-M 7-M	3-DI4 7-DI5	3-DI4 7-DI5	3-DI4 7-DI5	3-DI4 7-DI5	3-DI4 7-DI5	3-DI4 7-DI5	3-DI4 7-DI5	3-DO4 7-DO5	3-DO4 7-DO5	3-DI4 7-DI5	3-DI4 7-DI5	3-DI4 7-DI5
2L+ 2M		4-AUX 8-AUX	4-DI6 8-DI7	4-DI6 8-DI7	4-DI6 8-DI7	4-DI6 8-DI7	4-DI6 8-DI7	4-DI6 8-DI7	4-DI6 8-DI7	4-DO6 8-DO7	4-DO6 8-DO7	4-DI6 8-DI7	4-DI6 8-DI7	4-DI6 8-DI7
1L+ 1M													
LINK P1 P2													

da I14.0 a I14.7	da I15.0 a I15.7	da I16.0 a I16.7	da I17.0 a I17.7	da I18.0 a I18.7	da I19.0 a I19.7	da I20.0 a I20.7	da Q10.0 a Q10.7	da Q11.0 a Q11.7	da IXX.X a IXX.X	da IXX.X a IXX.X	da IXX.X a IXX.X

1212A.9A ▶ 24+QZ2 ▶ 24+QZ2 /./

1212A.9E ▶ 24-QZ2 ▶ 24-QZ2 /./

SIRCEM-CM spa
Via Armando Diaz, 19
84018 Scafati (SA)
TEL: +39 081 863 12 05


Dis. N.	REV 0.3
CAD	SPAC
Nome File	C17_26A
Data	30/04/2024

Impianto: *SFARINATI – MOLINO E TRITURAZIONE*
FLOUR PLANT – MILL – SHREDDING

Denominazione: ZONE 2 - RACK PLC

Ordine: SIRCEM
Commessa: C17_26
Esecutore: D.G.

FOGLIO 1250
SEGUE 1260

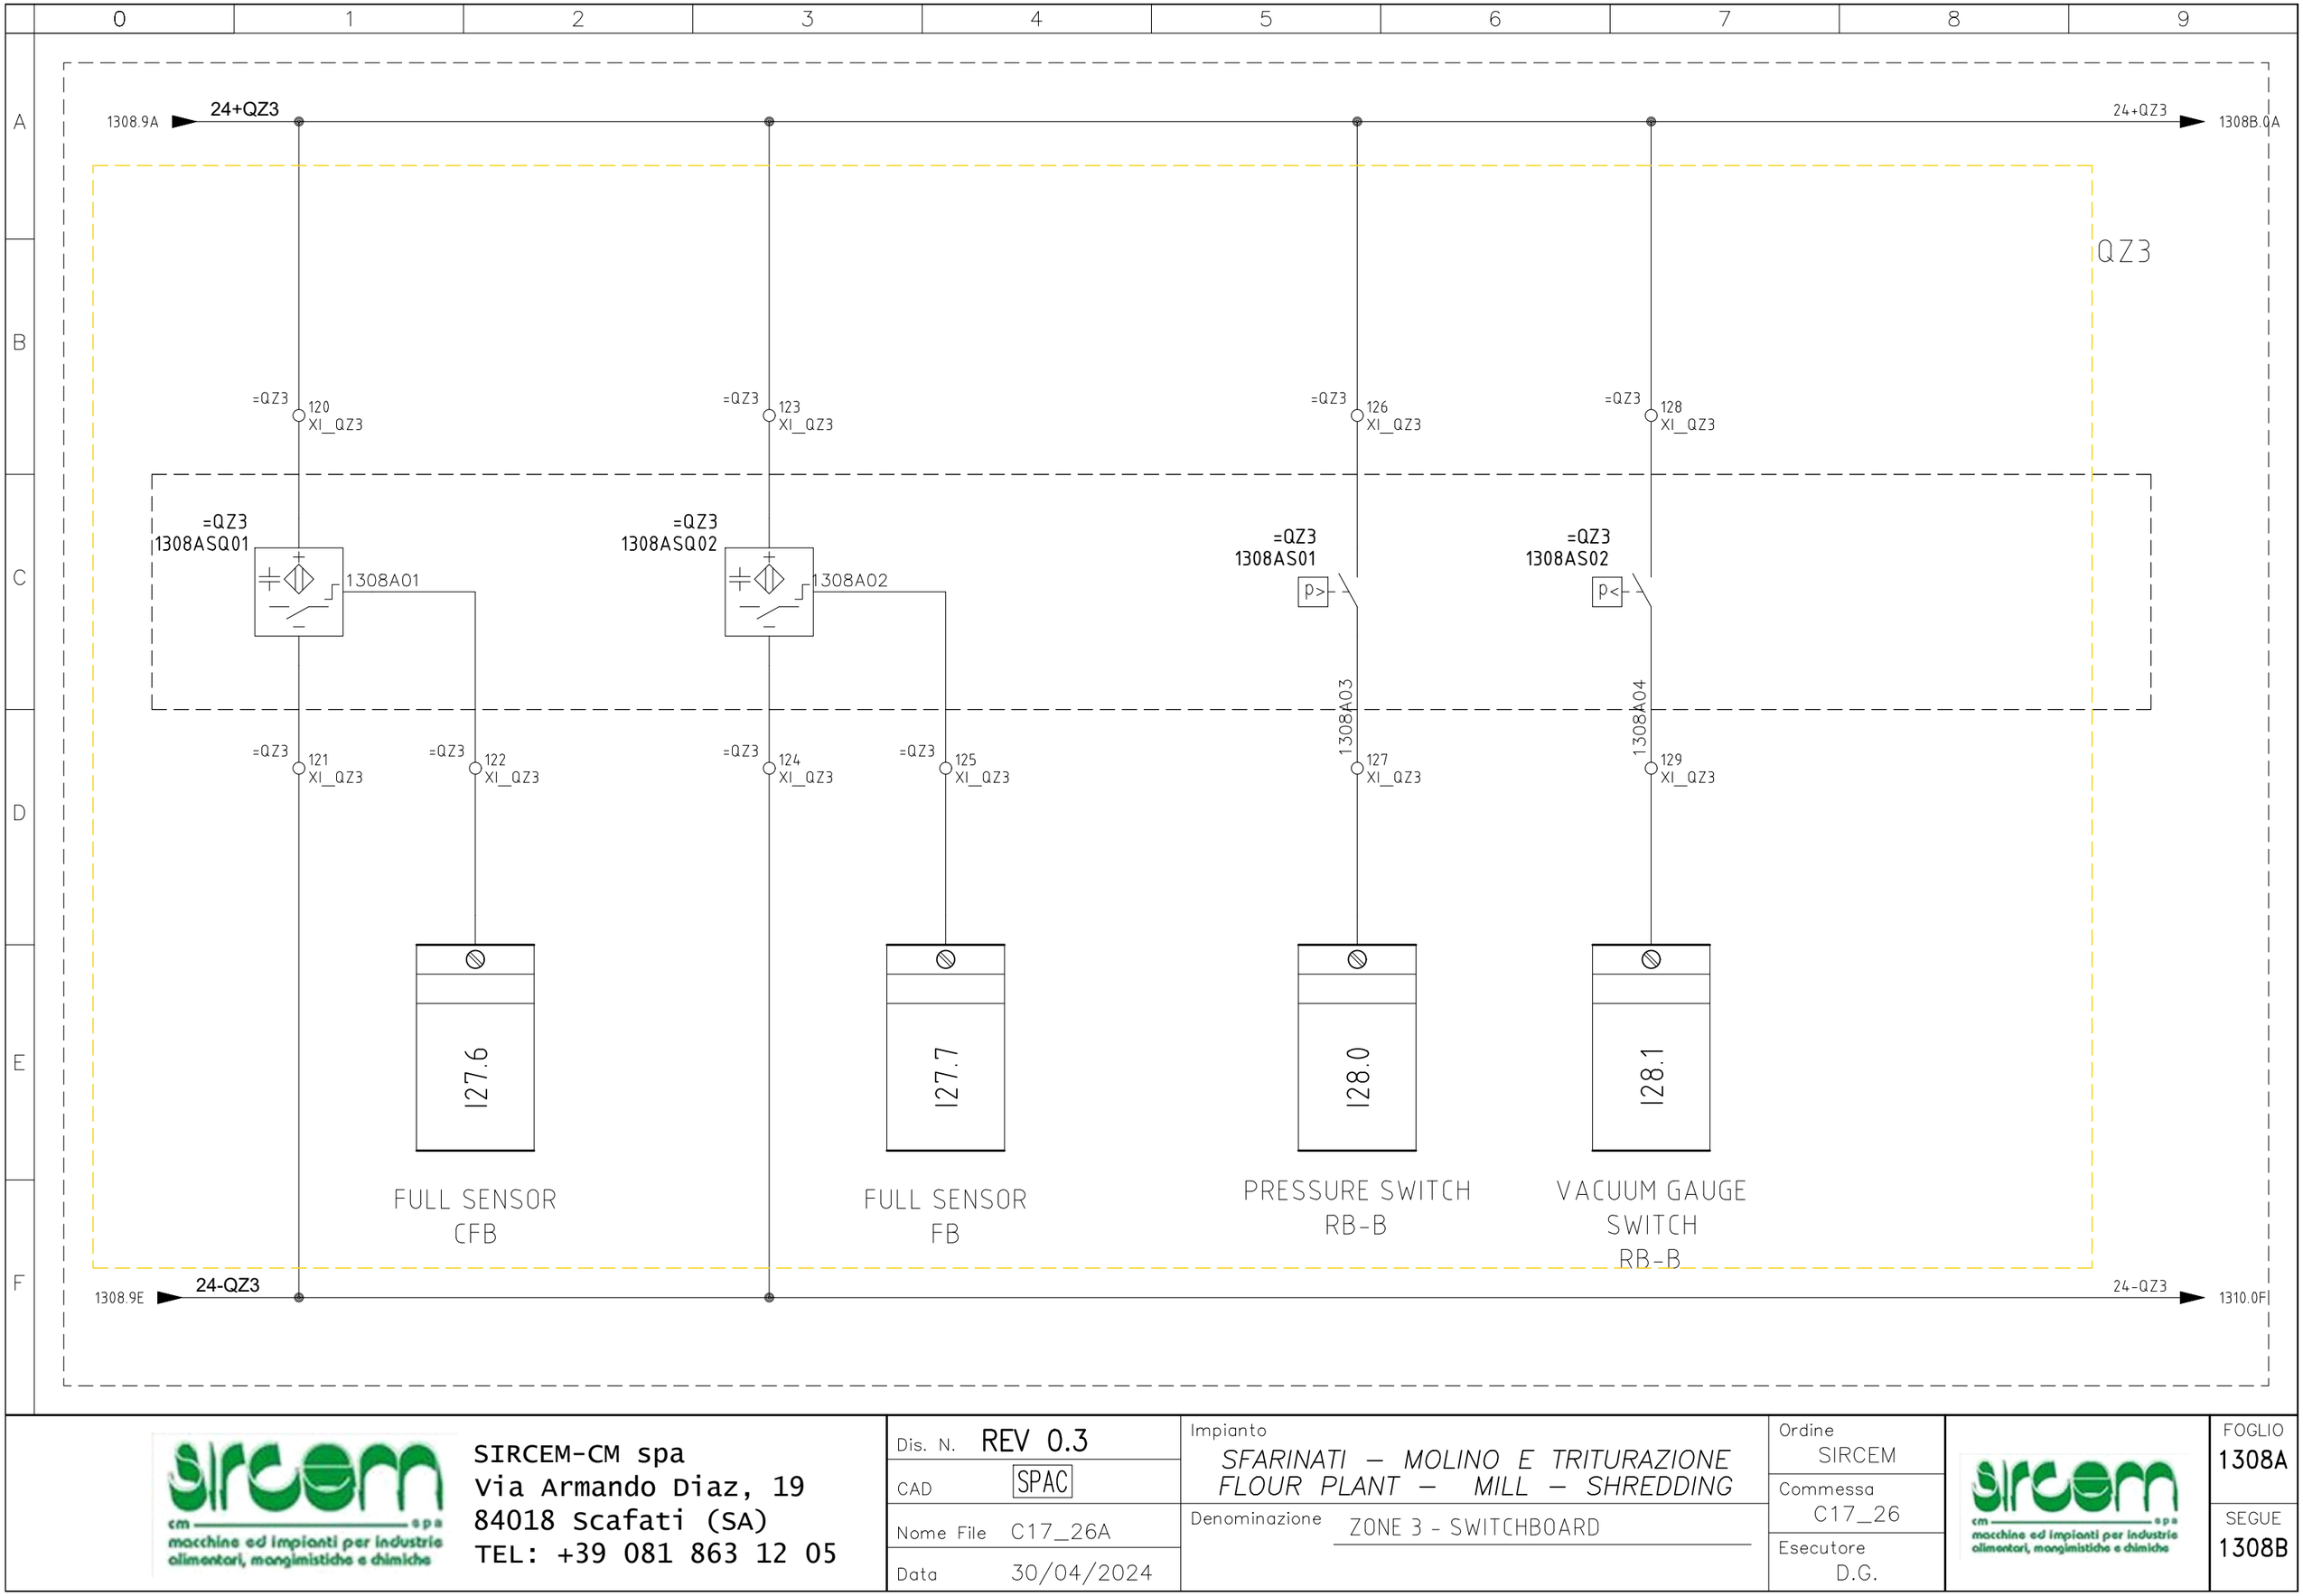

SIRCEM-CM spa
Via Armando Diaz, 19
84018 Scafati (SA)
TEL: +39 081 863 12 05


Dis. N.	REV 0.3
CAD	SPAC
Nome File	C17_26A
Data	30/04/2024

Impianto: *SFARINATI – MOLINO E TRITURAZIONE*
FLOUR PLANT – MILL – SHREDDING

Denominazione: ZONE 3 - SWITCHBOARD


Ordine: SIRCEM
Commessa: C17_26
Esecutore: D.G.

FOGLIO 1308A
SEGUE 1308B

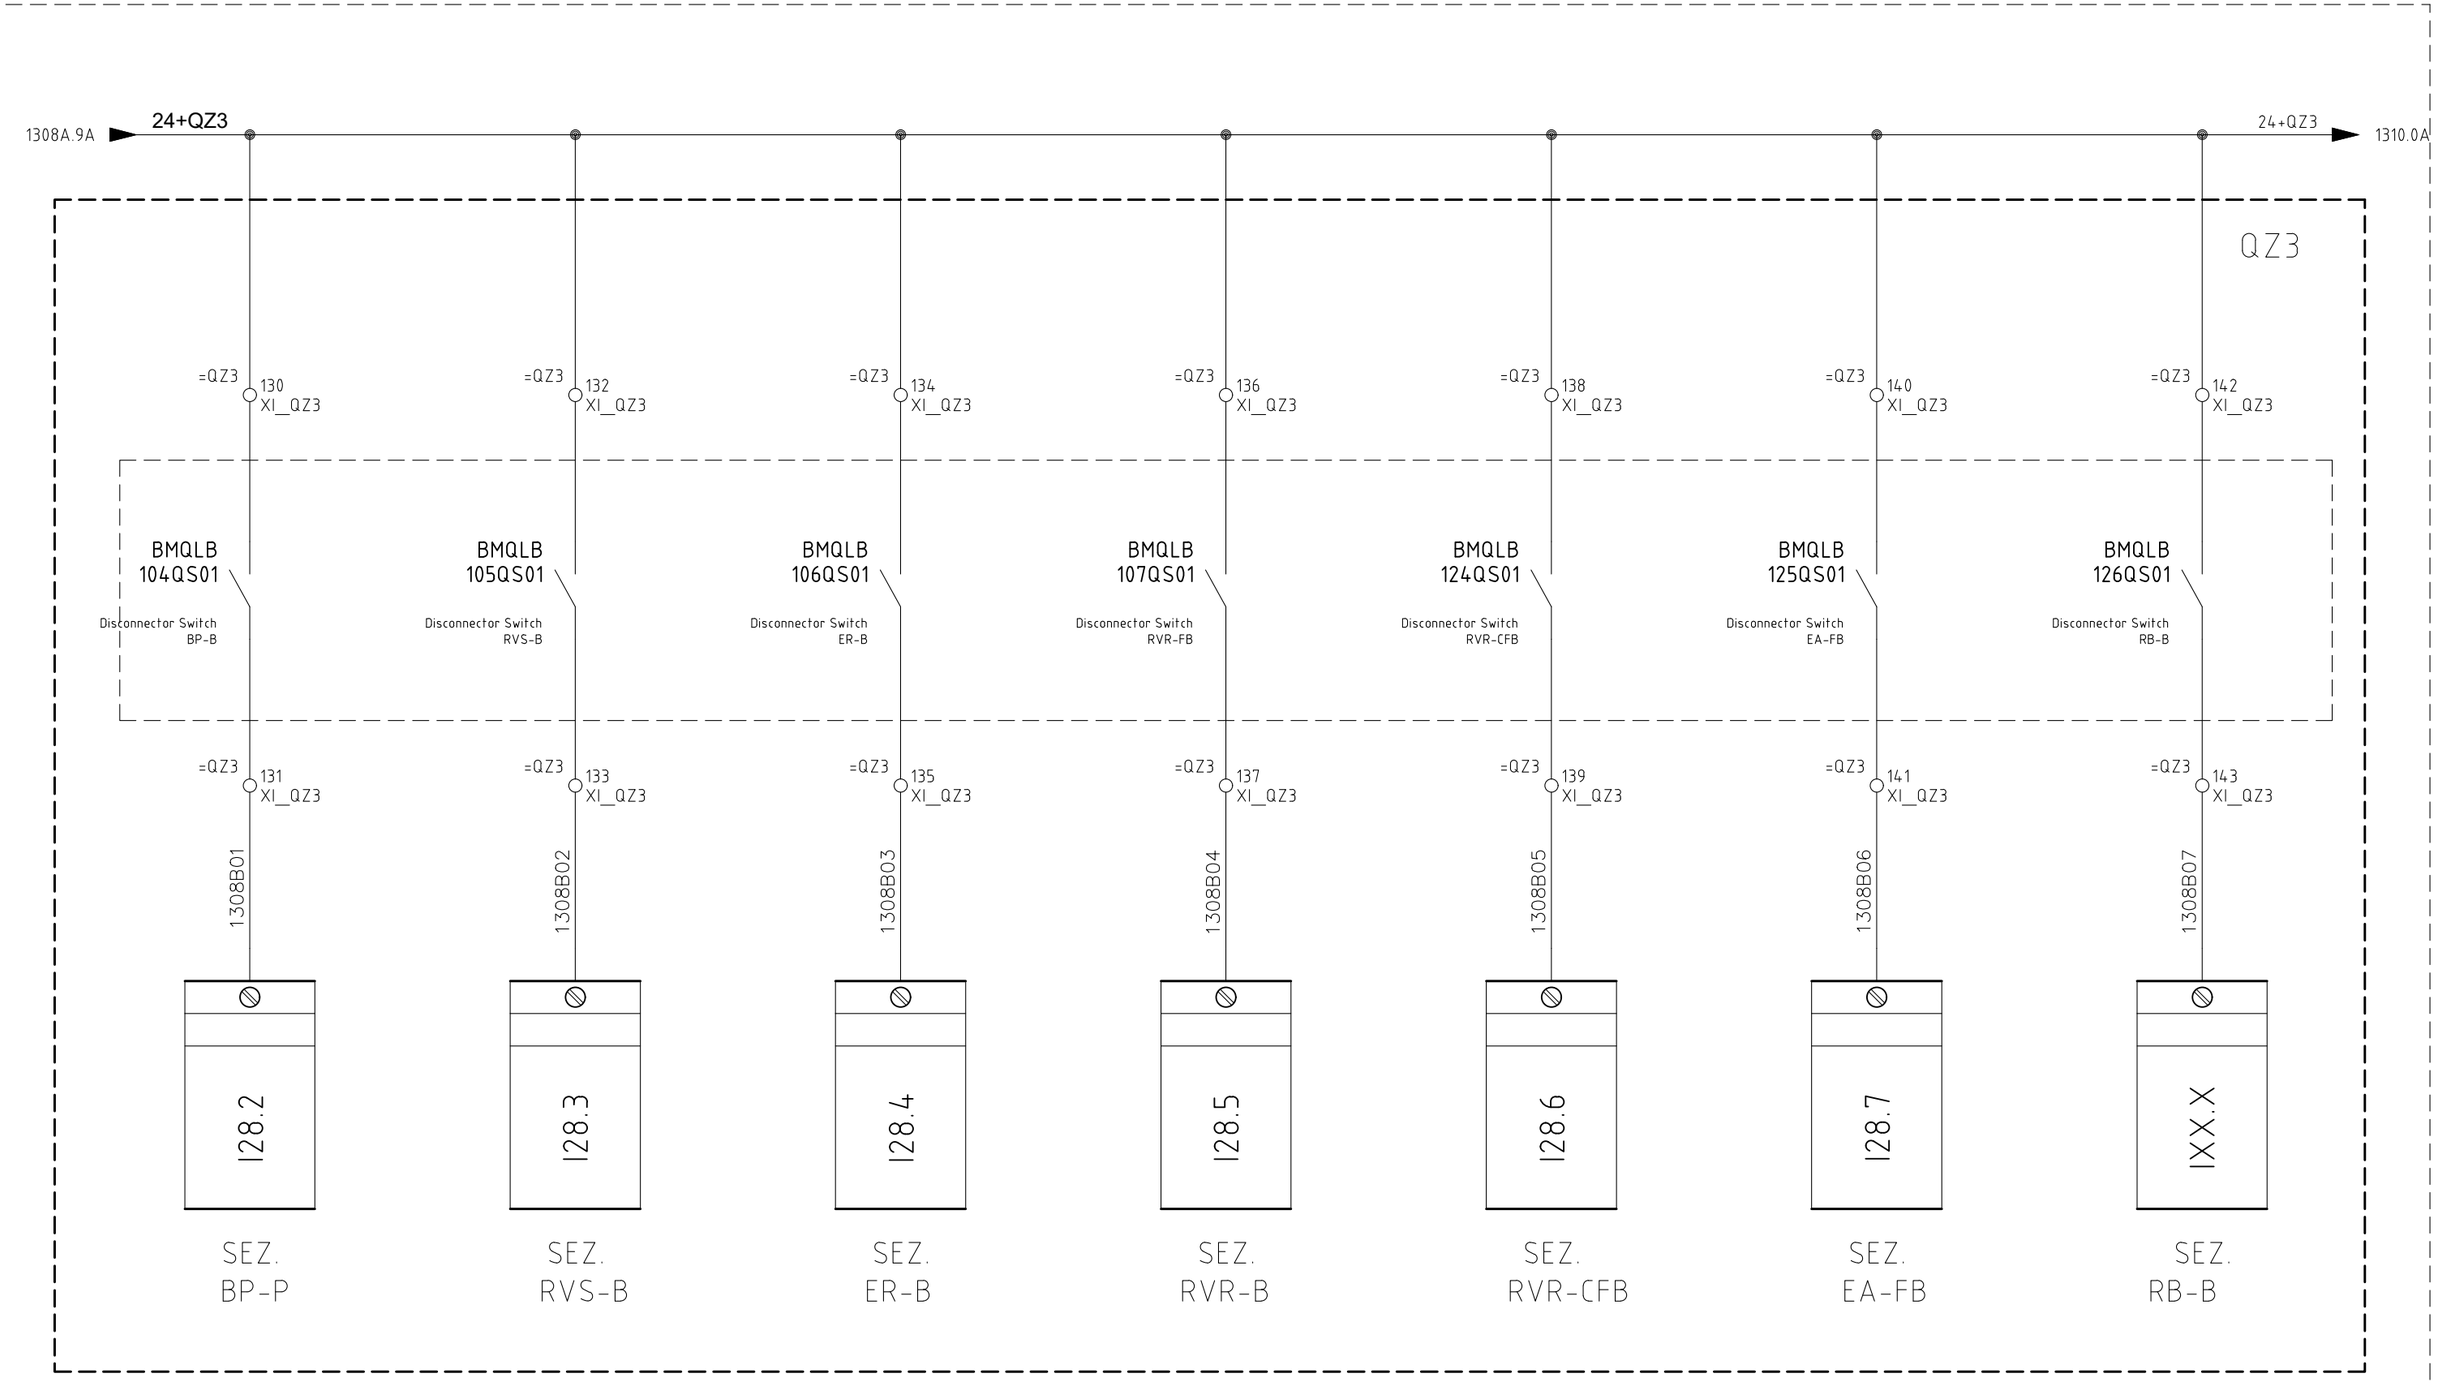

SIRCEM-CM spa
Via Armando Diaz, 19
84018 Scafati (SA)
TEL: +39 081 863 12 05

Dis. N.	REV 0.3
CAD	SPAC
Nome File	C17_26A
Data	30/04/2024
Impianto	SFARINATI – MOLINO E TRITURAZIONE FLOUR PLANT – MILL – SHREDDING
Denominazione	ZONE 3 - SWITCHBOARD
Ordine	SIRCEM
Commessa	C17_26
Esecutore	D.G.
FOGLIO	1308B
SEGUE	1310

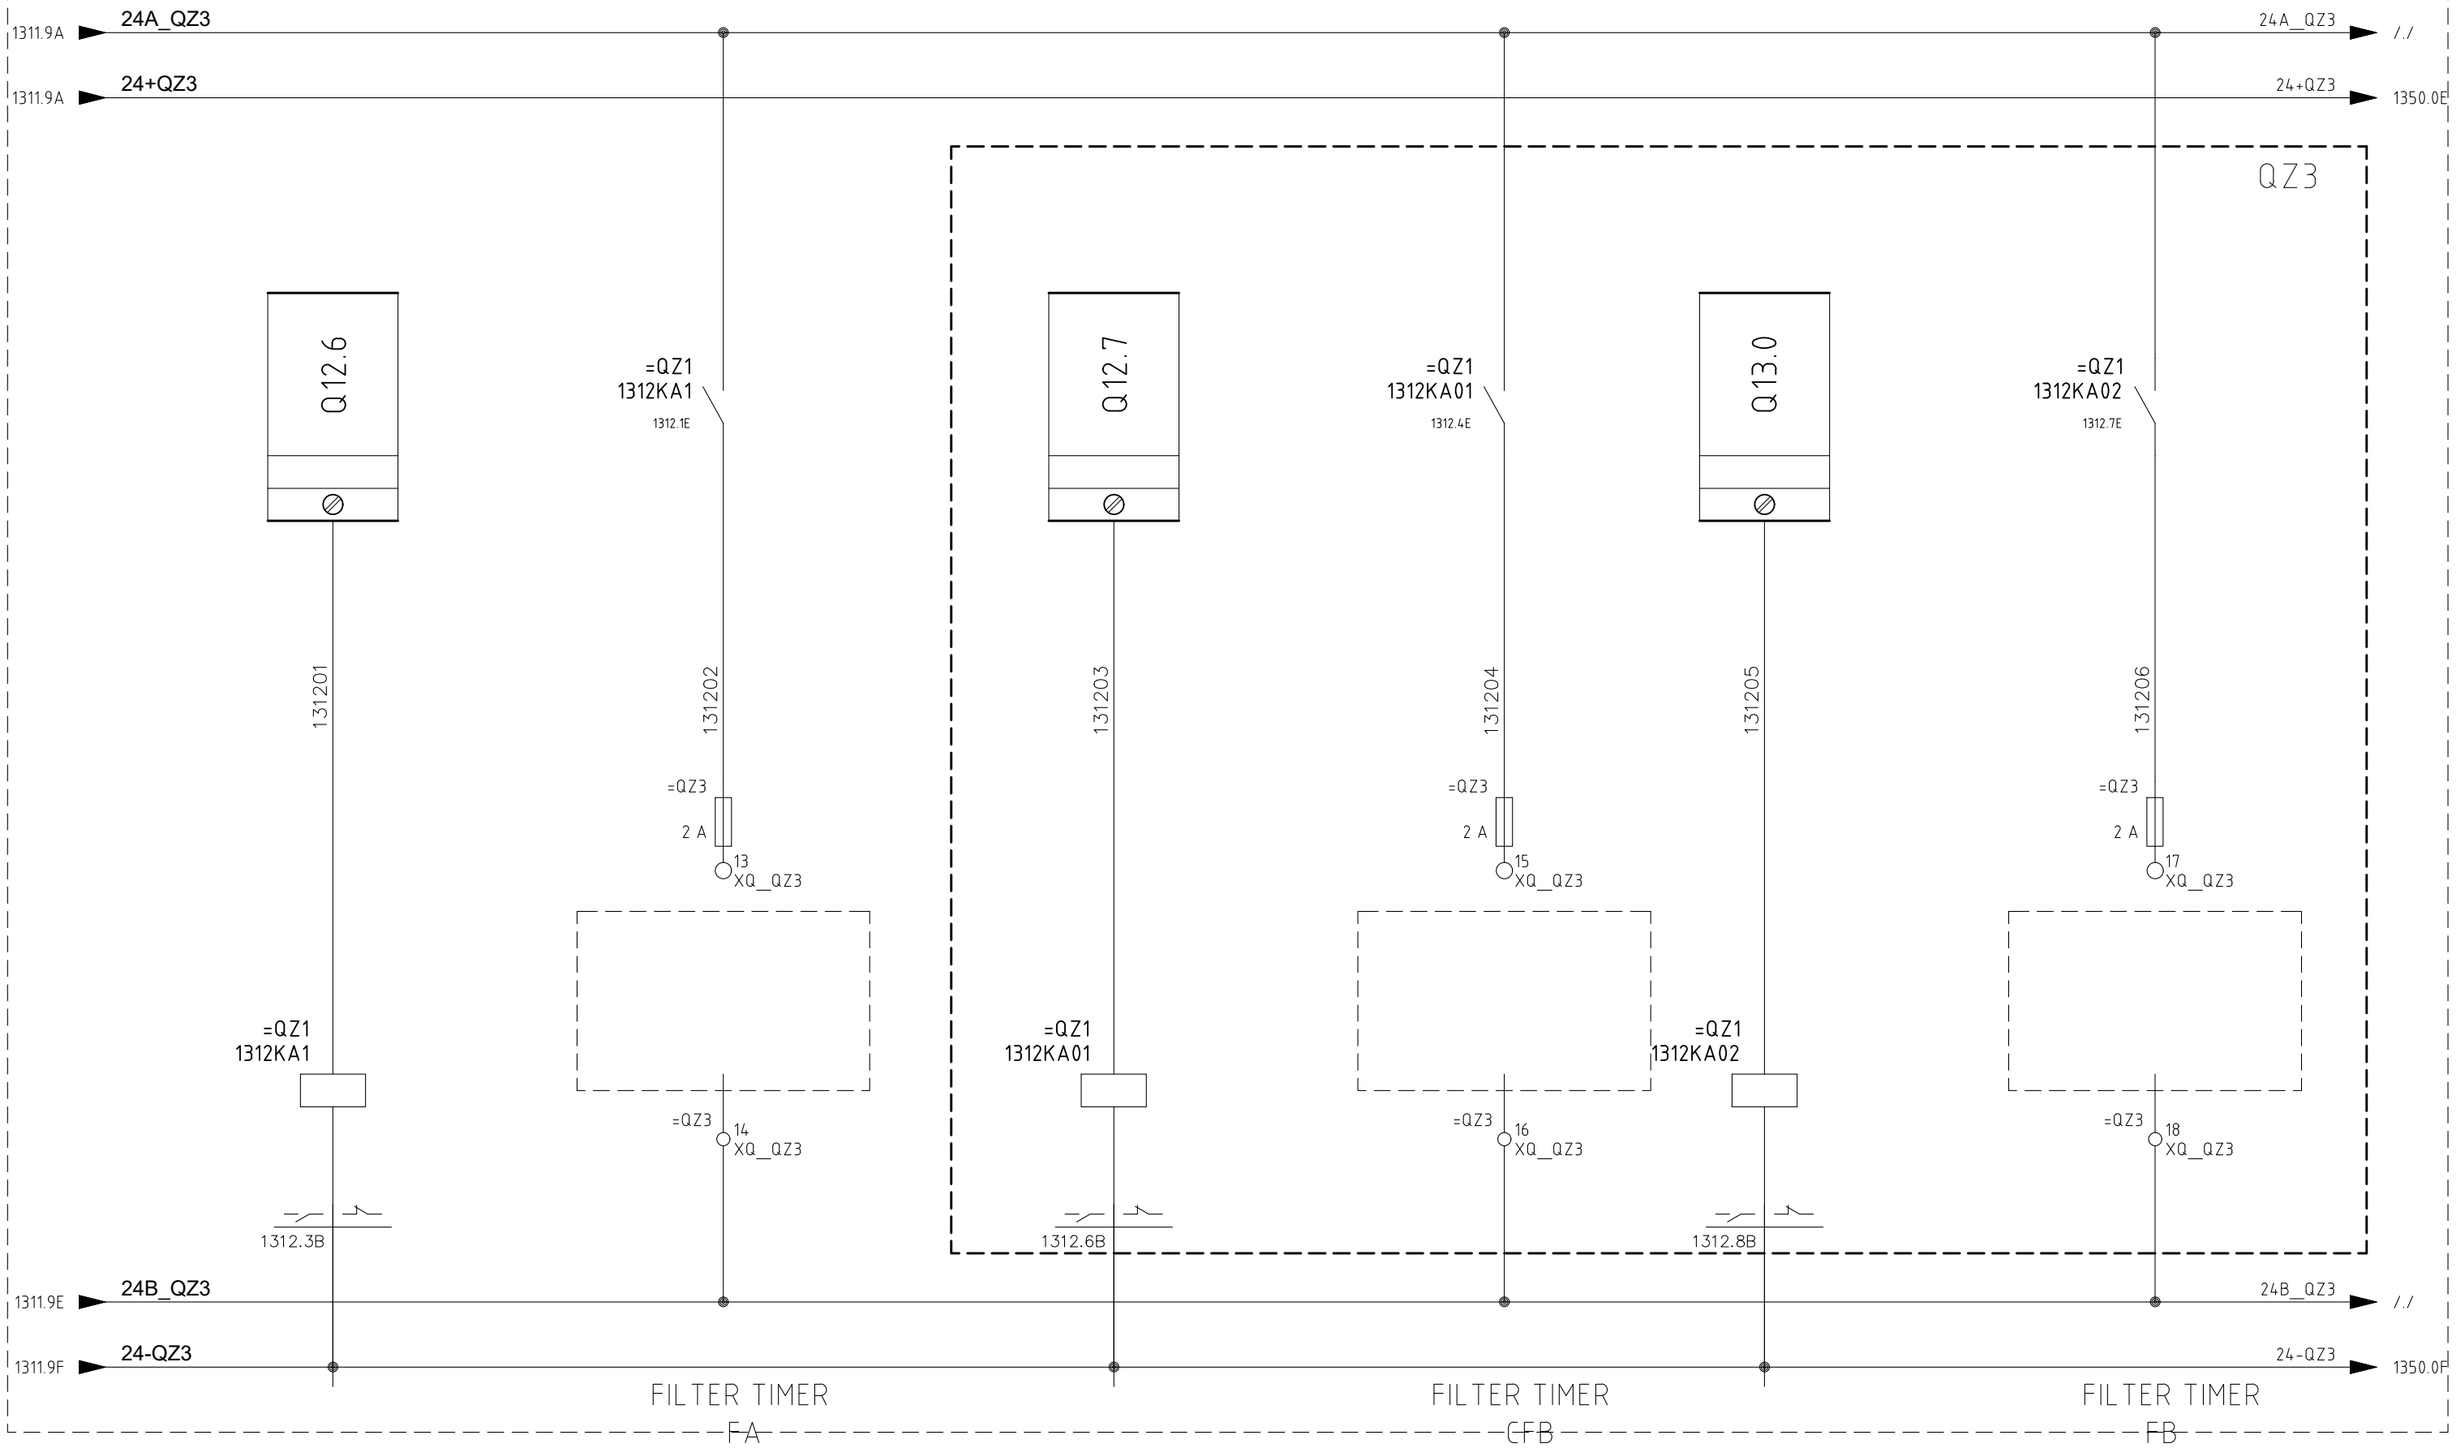

SIRCEM-CM spa
Via Armando Diaz, 19
84018 Scafati (SA)
TEL: +39 081 863 12 05


Dis. N.	REV 0.3
CAD	SPAC
Nome File	C17_26A
Data	30/04/2024

Impianto
SFARINATI – MOLINO E TRITURAZIONE
FLOUR PLANT – MILL – SHREDDING

Denominazione ZONE 3 - SWITCHBOARD

Ordine	SIRCEM
Commessa	C17_26
Esecutore	D.G.

FOGLIO	1312
SEGUE	1313

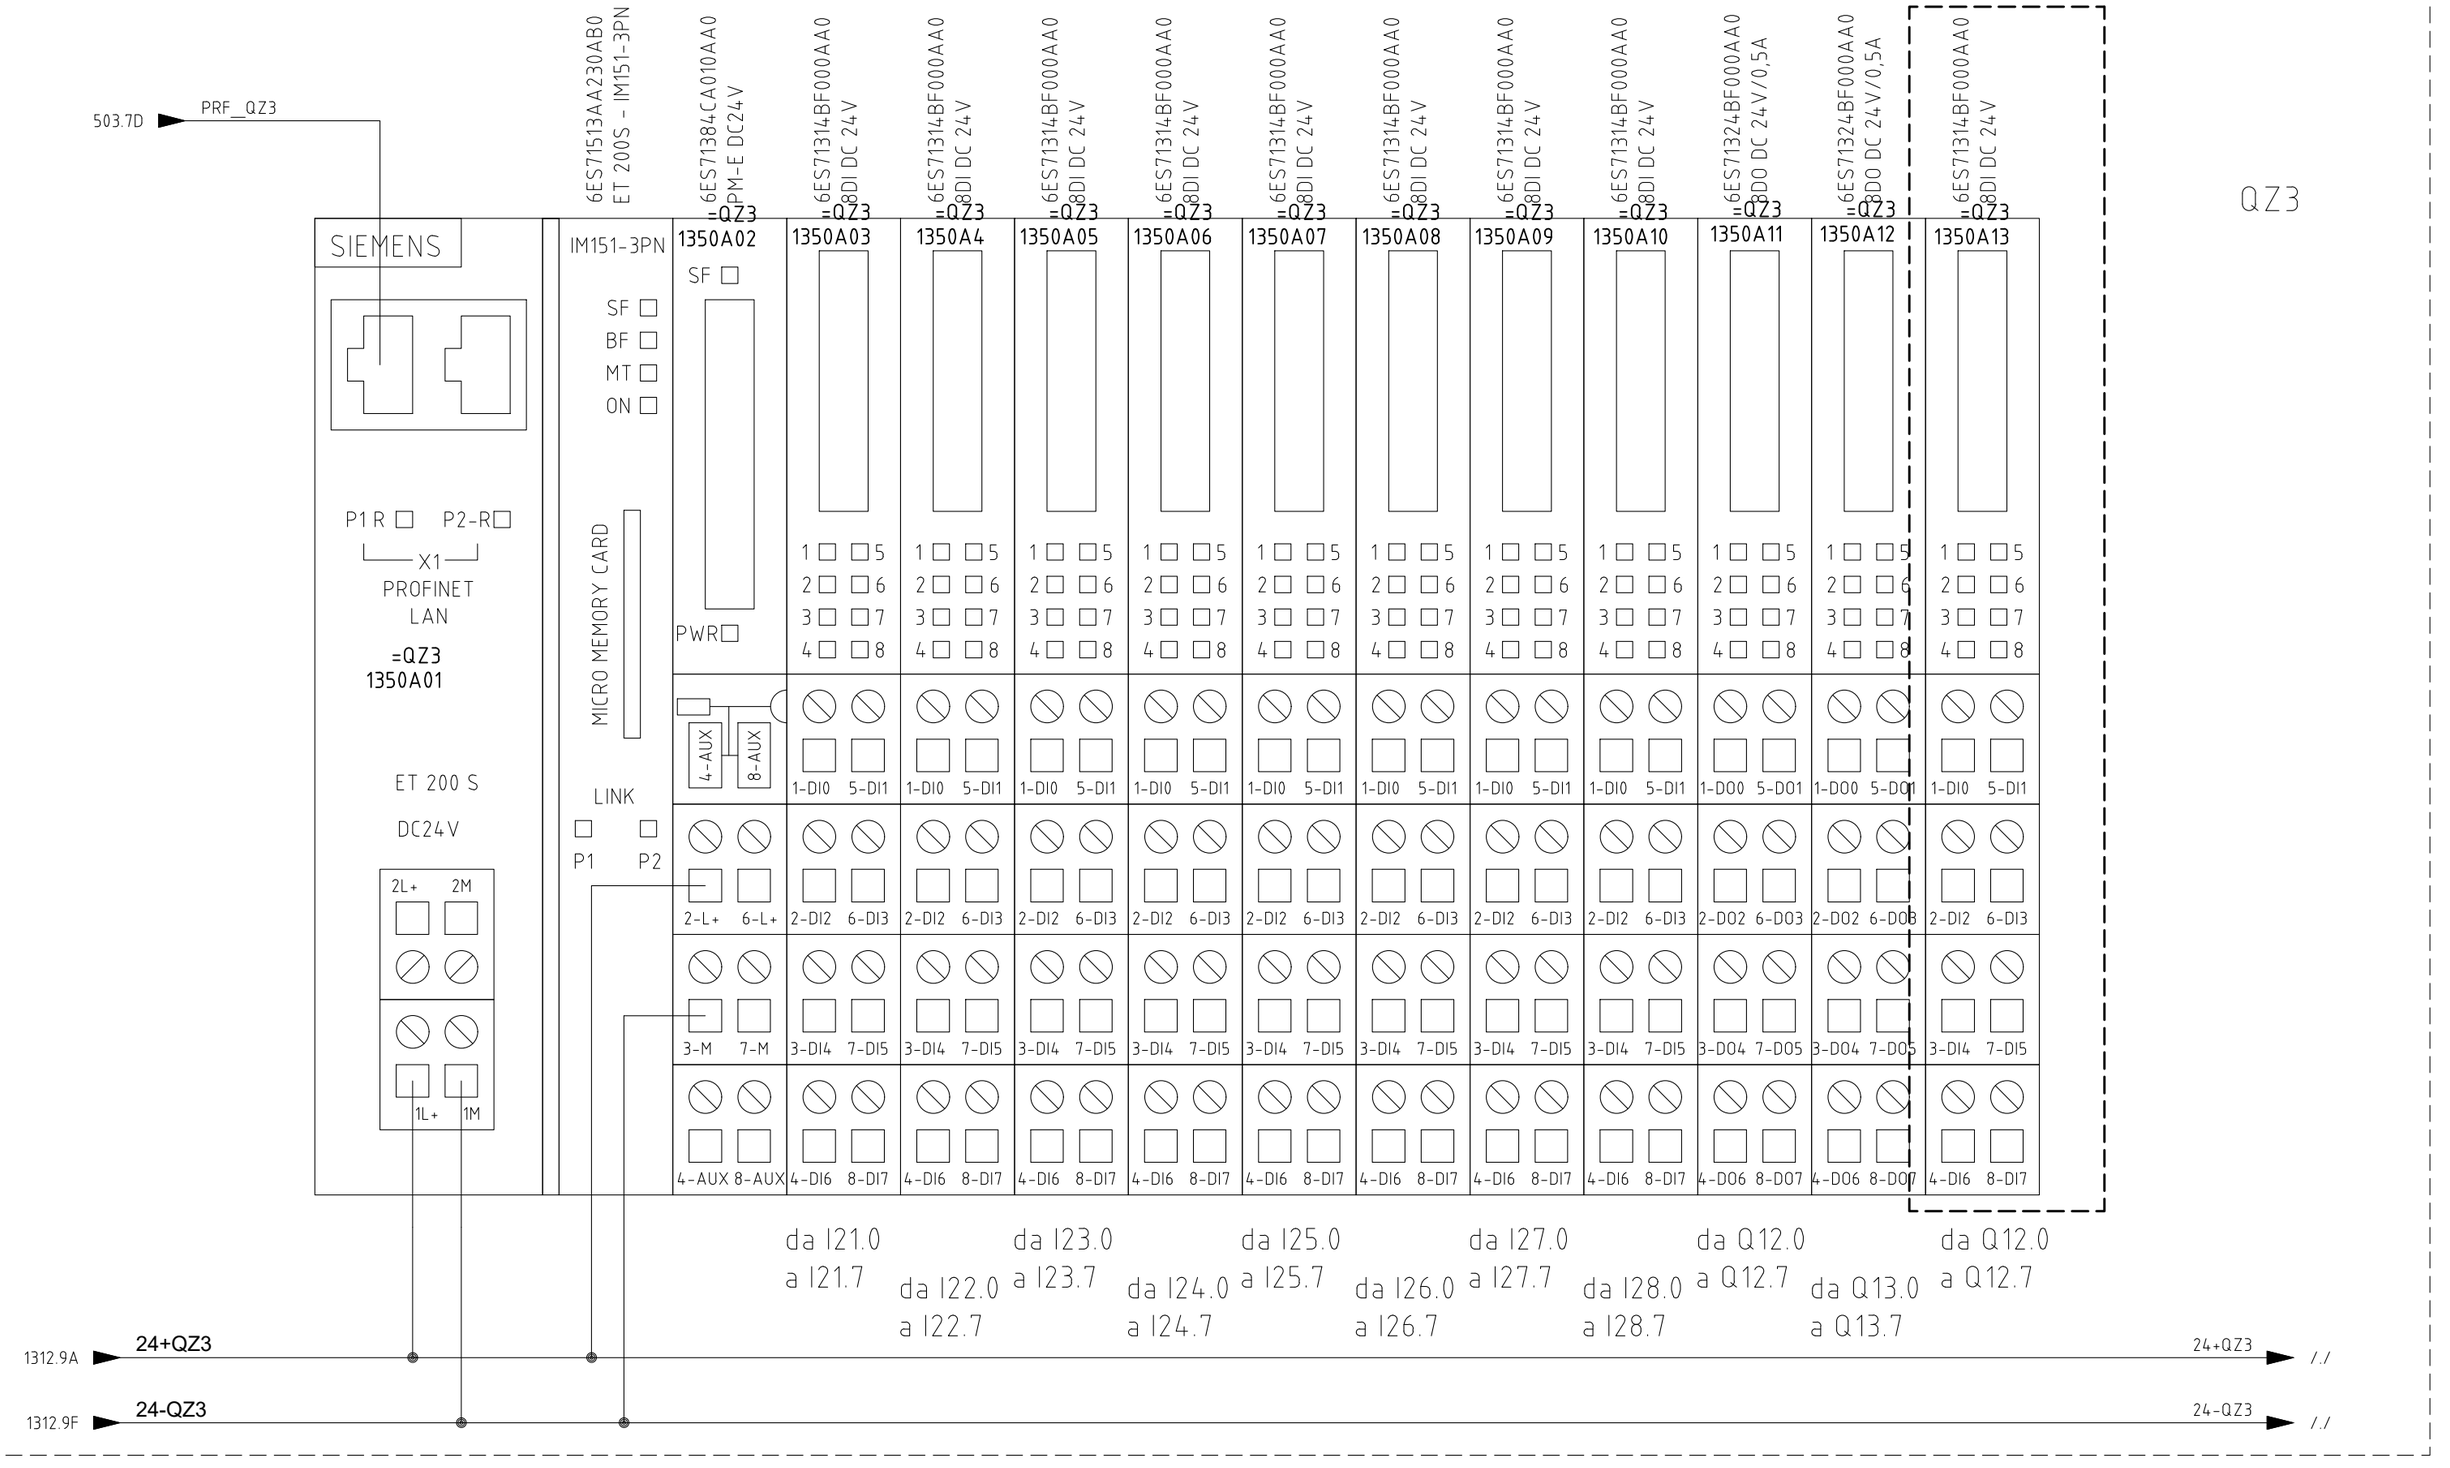

SIRCEM-CM spa Via Armando Diaz, 19 84018 Scafati (SA) TEL: +39 081 863 12 05	Dis. N. REV 0.3 CAD SPAC Nome File C17_26A Data 30/04/2024	Impianto *SFARINATI – MOLINO E TRITURAZIONE* *FLOUR PLANT – MILL – SHREDDING* Denominazione ZONE 3 - RACK PLC	Ordine SIRCEM Commessa C17_26 Esecutore D.G.	macchine ed impianti per industrie alimentari, mangimistiche e chimiche	FOGLIO 1350 SEGUE 1360